換　地　図

縮尺　５００分の１


所 在　那覇市真嘉比二丁目



那覇広域都市計画事業真嘉比古島第二土地区画整理事業

画地出来形確認測量原図　22街区

S=1/500

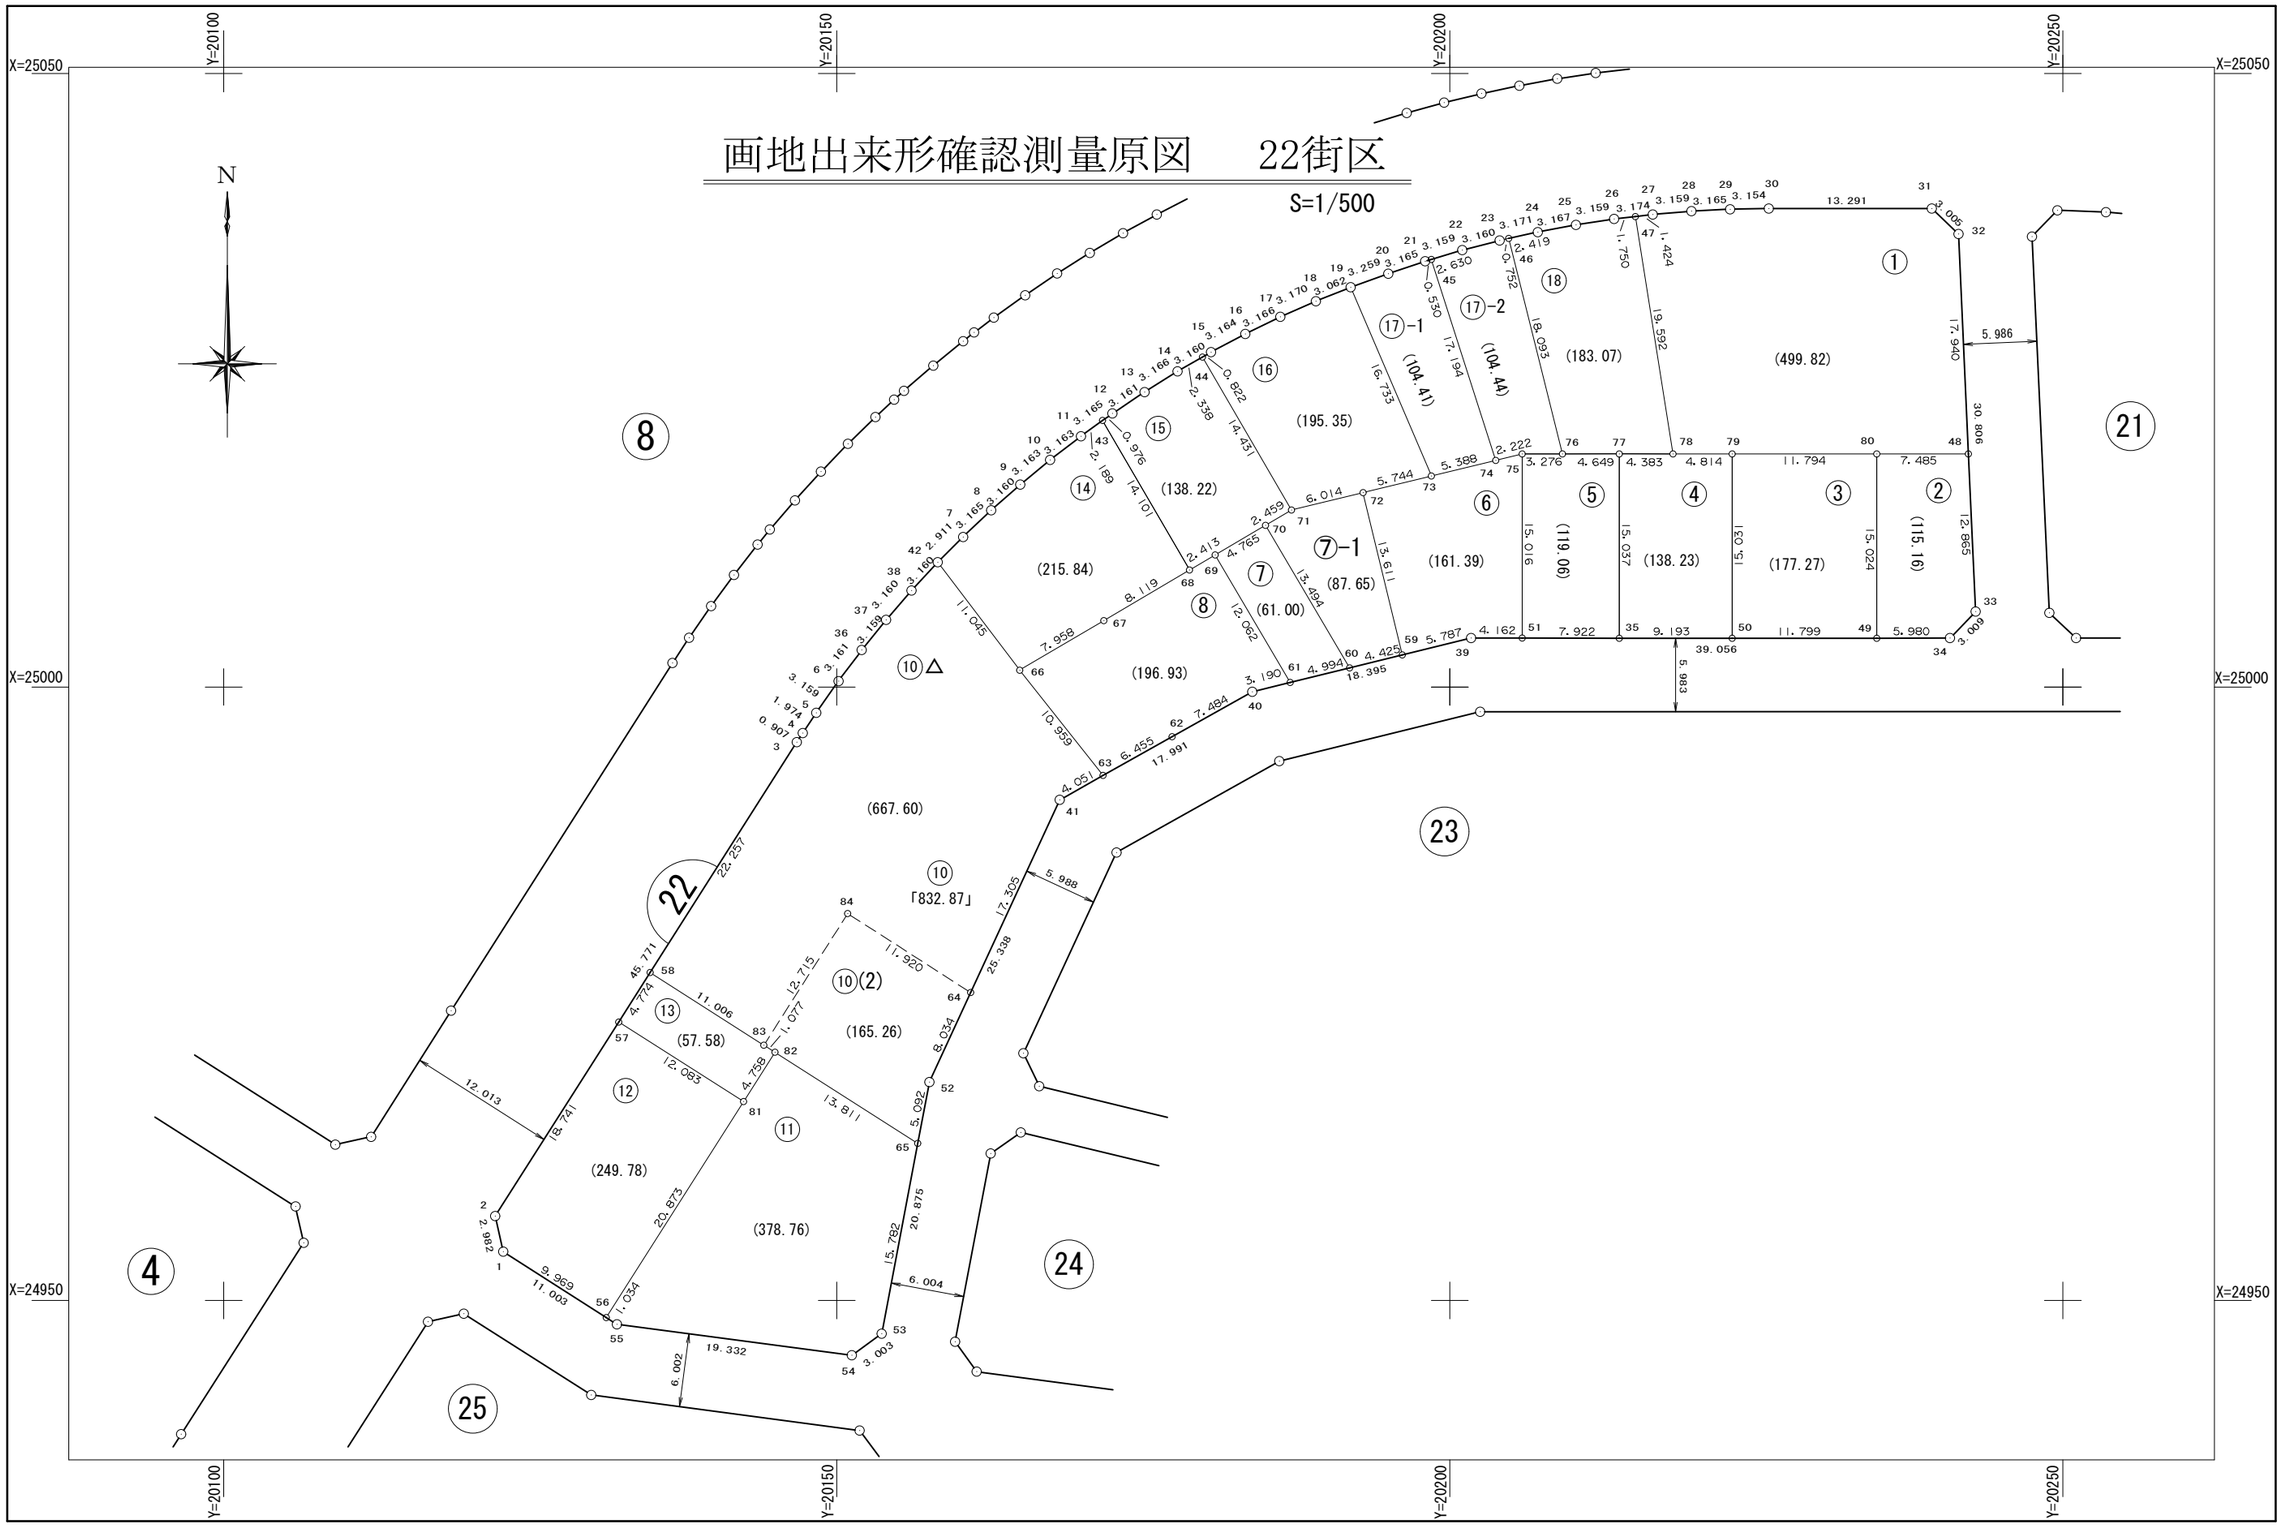

面　積　一　覧　表

種　　別	地　　番	地　　目	面　　積	地　　積	備　　考
	2201:22-1		499.8258695	499.82	
	2202:22-2		115.1686680	115.16	
	2203:22-3		177.2719105	177.27	
	2204:22-4		138.2376330	138.23	
	2205:22-5		119.0607920	119.06	
	2206:22-6		161.3962705	161.39	
	2207:22-7		61.0021485	61.00	
	2208:22-7-1		87.6588275	87.65	
	2209:22-8		118.2698360	118.26	
	2210:22-9		78.6665040	78.66	
	2211:22-10		832.8744575	832.87	
	2213:22-11		378.7615930	378.76	
	2214:22-12		249.7870160	249.78	
	2215:22-13		57.5836595	57.58	
	2216:22-14		215.8427065	215.84	
	2217:22-15		138.2235190	138.22	
	2218:22-16		195.3510955	195.35	
	2219:22-17-1		104.4129680	104.41	
	2220:22-17-2		104.4490475	104.44	
	2221:22-18		183.0792545	183.07	
			4016.9237765	4016.82	
			4016.9237765	4016.82	

座　標　リ　ス　ト

測　　点	X　座　標	Y　座　標
2201:22-1	24953.975	20122.803
2202:22-2	24956.885	20122.151
2203:22-3	24995.493	20146.736
2204:22-4	24996.251	20147.234
2205:22-5	24997.897	20148.324
2206:22-6	25000.482	20150.140
2207:22-7	25012.232	20160.300
2208:22-8	25014.408	20162.598
2209:22-9	25016.497	20164.969
2210:22-10	25018.509	20167.409
2211:22-11	25020.442	20169.912
2212:22-12	25022.292	20172.480
2213:22-13	25024.045	20175.110
2214:22-14	25025.726	20177.793
2215:22-15	25027.301	20180.533
2216:22-16	25028.781	20183.329
2217:22-17	25030.171	20186.173
2218:22-18	25031.450	20189.073
2219:22-19	25032.582	20191.918
2220:22-20	25033.688	20194.984
2221:22-21	25034.695	20197.985
2222:22-22	25035.607	20201.010
2223:22-23	25036.393	20204.071
2224:22-24	25037.080	20207.167
2225:22-25	25037.671	20210.278
2226:22-26	25038.144	20213.401
2227:22-27	25038.517	20216.553
2228:22-28	25038.786	20219.701
2229:22-29	25038.945	20222.862
2230:22-30	25039.001	20226.016
2231:22-31	25038.994	20239.307


測　　点	X　座　標	Y　座　標
2232:22-32	25036.924	20241.486
2233:22-33	25006.150	20242.884
2234:22-34	25003.981	20240.799
2235:22-35	25003.963	20213.827
2236:22-36	25003.006	20152.043
2237:22-37	25005.463	20154.029
2238:22-38	25007.853	20156.096
2239:22-39	25003.997	20201.743
2240:22-40	24999.599	20183.881
2241:22-41	24990.800	20168.189
2242:22-42	25010.172	20158.243
2243:22-43	25021.721	20171.688
2244:22-44	25026.891	20179.820
2245:22-45	25034.848	20198.492
2246:22-46	25036.556	20204.805
2247:22-47	25038.350	20215.139
2248:22-48	25019.002	20242.300
2249:22-49	25003.977	20234.819
2250:22-50	25003.969	20223.020
2251:22-51	25003.983	20205.905
2252:22-52	24967.798	20157.562
2253:22-53	24947.289	20153.672
2254:22-54	24945.529	20151.239
2255:22-55	24948.046	20132.072
2256:22-56	24948.603	20131.201
2257:22-57	24972.693	20132.217
2258:22-58	24976.719	20134.782
2259:22-59	25002.613	20196.124
2260:22-60	25001.556	20191.827
2261:22-61	25000.362	20186.978
2262:22-62	24995.938	20177.353

測　　点	X　座　標	Y　座　標
2263:22-63	24992.781	20171.723
2264:22-64	24975.091	20160.931
2265:22-65	24962.795	20156.613
2266:22-66	25001.374	20164.921
2267:22-67	25005.412	20171.779
2268:22-68	25009.531	20178.776
2269:22-69	25010.755	20180.856
2270:22-70	25013.173	20184.962
2271:22-71	25014.420	20187.081
2272:22-72	25015.842	20192.924
2273:22-73	25017.200	20198.505
2274:22-74	25018.474	20203.740
2275:22-75	25018.999	20205.899
2276:22-76	25018.999	20209.175
2277:22-77	25019.000	20213.824
2278:22-78	25019.000	20218.207
2279:22-79	25019.000	20223.021
2280:22-80	25019.001	20234.815
2281:22-81	24966.209	20142.413
2282:22-82	24970.222	20144.969
2283:22-83	24970.801	20144.061
2284:22-84	24981.523	20150.895

座 標 面 積 計 算 書

地 番	22-1	地 目	

筆 界 点	X	Y	辺長	方向角	備　考
22-32	25036.924	20241.486	17.940	357-23-58	
22-31	25038.994	20239.307	3.005	313-31-50	
22-30	25039.001	20226.016	13.291	270-01-49	
22-29	25038.945	20222.862	3.154	268-58-58	
22-28	25038.786	20219.701	3.165	267-07-14	
22-27	25038.517	20216.553	3.159	265-06-57	
22-47	25038.350	20215.139	1.424	263-15-51	
22-78	25019.000	20218.207	19.592	170-59-26	
22-79	25019.000	20223.021	4.814	90-00-00	
22-80	25019.001	20234.815	11.794	89-59-43	
22-48	25019.002	20242.300	7.485	89-59-32	

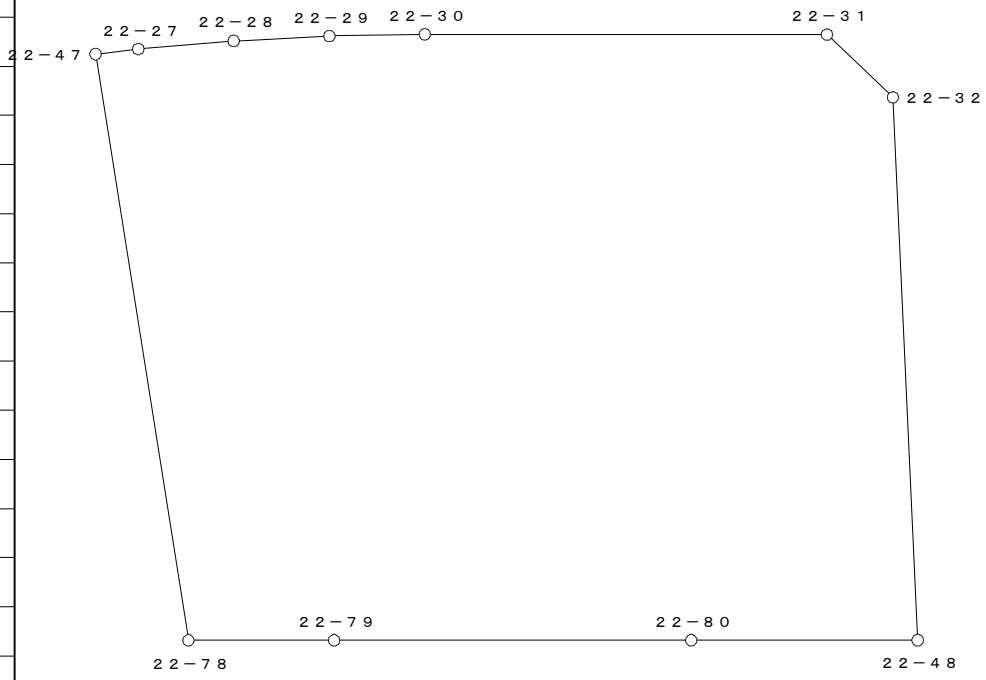


○：筆界点

面積算出公式	倍 面 積　２Ａ	999.651739	土 地 の 所 在			
Ａ＝ １／２ ΣＸｎ(Ｙ(ｎ+1)－Ｙ(ｎ-1))	面　　積　　Ａ	499.8258695	土地 の 所有者		縮 尺	1／　250

座 標 面 積 計 算 書

地 番	22-2	地 目	

筆 界 点	X	Y	辺長	方向角	備　考
22-48	25019.002	20242.300	12.865	357-23-54	
22-80	25019.001	20234.815	7.485	269-59-32	
22-49	25003.977	20234.819	15.024	179-59-05	
22-34	25003.981	20240.799	5.980	89-57-42	
22-33	25006.150	20242.884	3.009	43-52-08	

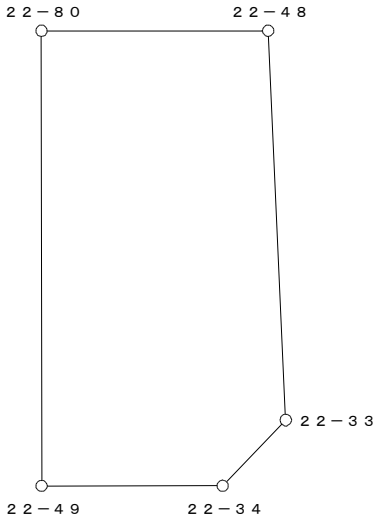


○：筆界点

面積算出公式	倍 面 積　２Ａ	230.337336	土 地 の 所 在			
Ａ＝ 1／2 ΣＸn(Ｙ(ｎ+1)－Ｙ(ｎ-1))	面　　積　　Ａ	115.1686680	土地 の 所有者		縮 尺	1／　250

座 標 面 積 計 算 書

地 番	22-3	地 目	

筆 界 点	X	Y	辺長	方向角	備　考
22-80	25019.001	20234.815	15.024	359-59-05	
22-79	25019.000	20223.021	11.794	269-59-43	
22-50	25003.969	20223.020	15.031	180-00-14	
22-49	25003.977	20234.819	11.799	89-57-40	

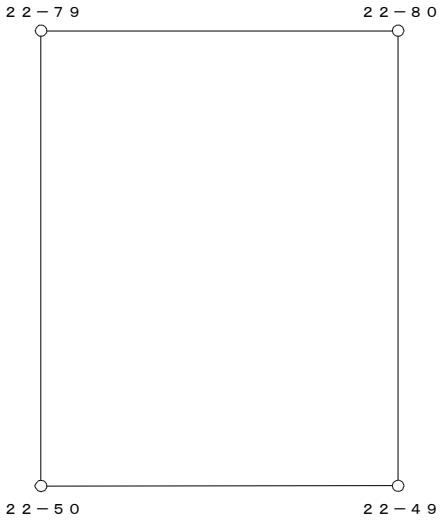


○：筆界点

面積算出公式	倍 面 積　２Ａ	354.543821	土 地 の 所 在			
Ａ＝ 1／2 ΣＸn(Ｙ(ｎ+1)－Ｙ(ｎ-1))	面　積　Ａ	177.2719105	土地 の 所有者		縮 尺	1／　250

座 標 面 積 計 算 書

地 番	22-4	地 目	

筆 界 点	X	Y	辺長	方向角	備 考
22-79	25019.000	20223.021	15.031	0-00-14	
22-78	25019.000	20218.207	4.814	270-00-00	
22-77	25019.000	20213.824	4.383	270-00-00	
22-35	25003.963	20213.827	15.037	179-59-19	
22-50	25003.969	20223.020	9.193	89-57-45	

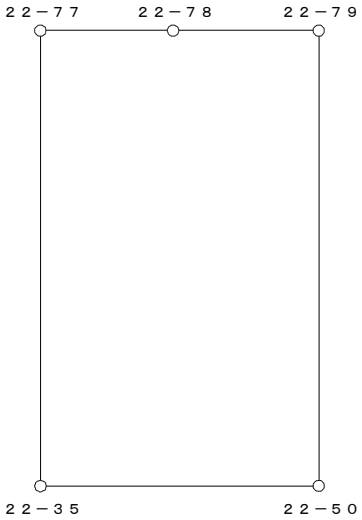


○：筆界点

面積算出公式	倍 面 積 ２Ａ	276.475266	土 地 の 所 在			
Ａ＝ 1／2 ΣＸn(Ｙ(ｎ+1)－Ｙ(ｎ-1))	面 積 Ａ	138.2376330	土地 の 所有者		縮 尺	1／ 250

座 標 面 積 計 算 書

地 番	22-5	地 目	

筆 界 点	X	Y	辺長	方向角	備　考
22-77	25019.000	20213.824	15.037	359-59-19	
22-76	25018.999	20209.175	4.649	269-59-16	
22-75	25018.999	20205.899	3.276	270-00-00	
22-51	25003.983	20205.905	15.016	179-58-38	
22-35	25003.963	20213.827	7.922	90-08-41	

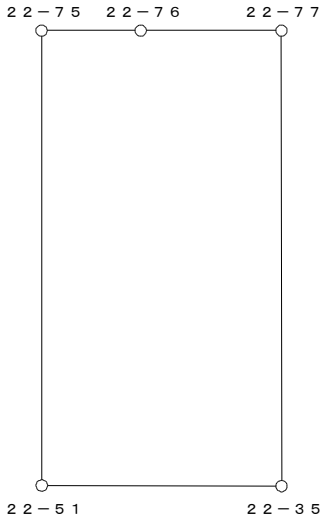


○：筆界点

面積算出公式	倍 面 積　２Ａ	238.121584	土 地 の 所 在			
Ａ＝ 1／2 ΣＸn(Ｙ(ｎ+1)－Ｙ(ｎ-1))	面　　積　　Ａ	119.0607920	土地 の 所有者		縮 尺	1／　250

座 標 面 積 計 算 書

地 番	22-6	地 目	

筆 界 点	X	Y	辺長	方向角	備 考
22-72	25015.842	20192.924	13.611	346-24-06	
22-73	25017.200	20198.505	5.744	76-19-27	
22-74	25018.474	20203.740	5.388	76-19-20	
22-75	25018.999	20205.899	2.222	76-19-58	
22-51	25003.983	20205.905	15.016	179-58-38	
22-39	25003.997	20201.743	4.162	270-11-34	
22-59	25002.613	20196.124	5.787	256-09-47	

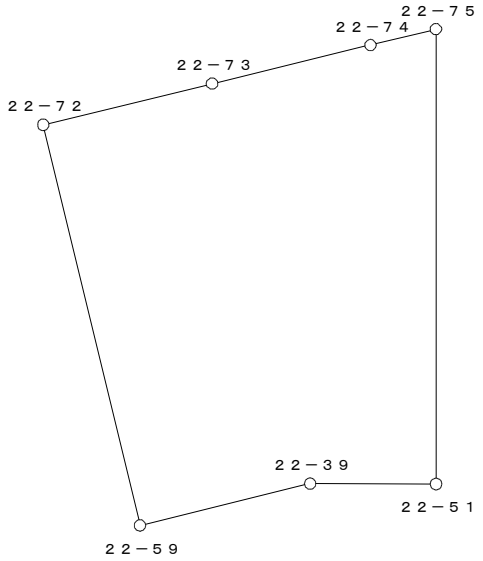


○：筆界点

面積算出公式	倍 面 積 ２Ａ	322.792541	土 地 の 所 在			
Ａ＝ １／２ ΣＸｎ(Ｙ(ｎ+1)－Ｙ(ｎ-1))	面 積 Ａ	161.3962705	土地 の 所有者		縮 尺	1／ 250

座 標 面 積 計 算 書

地 番	22-7	地 目	

筆 界 点	X	Y	辺長	方向角	備　考
22-69	25010.755	20180.856	12.062	329-29-59	
22-70	25013.173	20184.962	4.765	59-30-23	
22-60	25001.556	20191.827	13.494	149-25-09	
22-61	25000.362	20186.978	4.994	256-10-01	

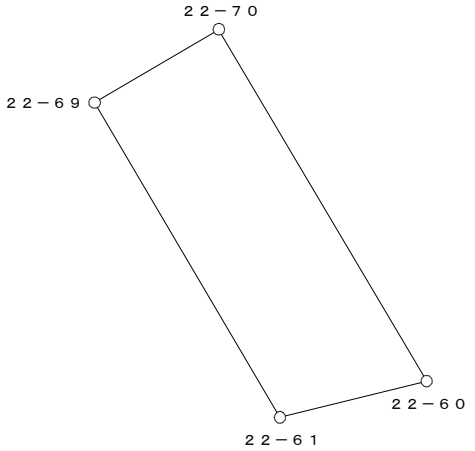


○：筆界点

面積算出公式	倍 面 積　２Ａ	122.004297	土 地 の 所 在			
Ａ＝ 1／2 ΣＸn(Ｙ(ｎ+1)－Ｙ(ｎ-1))	面　　積　　Ａ	61.0021485	土地 の 所有者		縮 尺	1／　250

座 標 面 積 計 算 書

地 番	22-7-1	地 目	

筆 界 点	X	Y	辺長	方向角	備　考
22-70	25013.173	20184.962	13.494	329-25-09	
22-71	25014.420	20187.081	2.459	59-31-26	
22-72	25015.842	20192.924	6.014	76-19-19	
22-59	25002.613	20196.124	13.611	166-24-06	
22-60	25001.556	20191.827	4.425	256-10-50	

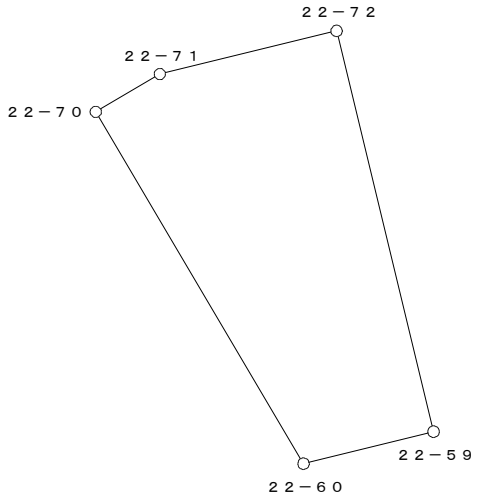


○：筆界点

面積算出公式	倍 面 積　２Ａ　175.317655	土 地 の 所 在			
Ａ＝ 1／2 ΣＸn(Ｙ(ｎ+1)－Ｙ(ｎ-1))	面　積　Ａ　87.6588275	土地 の 所有者		縮 尺	1／　250

座 標 面 積 計 算 書

地 番	22-8	地 目	

筆 界 点	X	Y	辺長	方向角	備 考
22-67	25005.412	20171.779	10.992	329-31-47	
22-68	25009.531	20178.776	8.119	59-30-56	
22-69	25010.755	20180.856	2.413	59-31-29	
22-61	25000.362	20186.978	12.062	149-29-59	
22-40	24999.599	20183.881	3.190	256-09-35	
22-62	24995.938	20177.353	7.484	240-42-56	

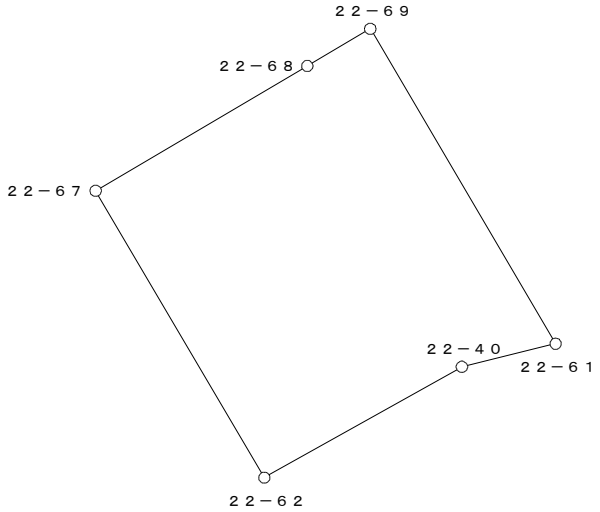


○：筆界点

面積算出公式	倍 面 積　２Ａ	236.539672	土 地 の 所 在			
Ａ＝ 1／2 Σ Xn(Y(n+1)－Y(n-1))	面　　積　　Ａ	118.2698360	土地 の 所有者		縮 尺	1／　250

座 標 面 積 計 算 書

地 番	22-9	地 目	

筆 界 点	X	Y	辺長	方向角	備 考
22-66	25001.374	20164.921	10.959	321-38-09	
22-67	25005.412	20171.779	7.958	59-30-37	
22-62	24995.938	20177.353	10.992	149-31-47	
22-63	24992.781	20171.723	6.455	240-43-07	

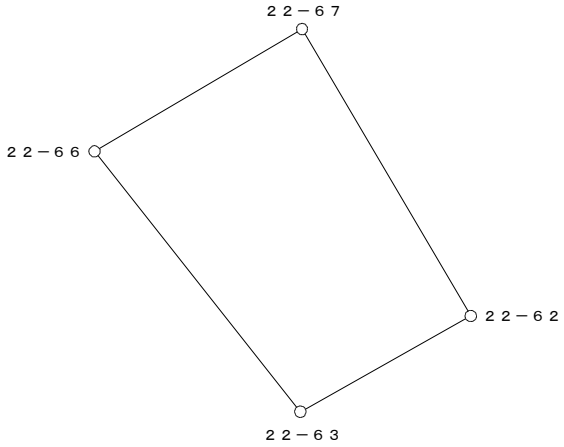


○：筆界点

面積算出公式	倍 面 積 ２Ａ	157.333008	土 地 の 所 在			
Ａ＝ 1／2 ΣＸn(Ｙ(ｎ+1)－Ｙ(ｎ-1))	面 積 Ａ	78.6665040	土地 の 所有者		縮 尺	1／ 250

座 標 面 積 計 算 書

地 番	22-10	地 目	

筆 界 点	X	Y	辺長	方向角	備　考
22-63	24992.781	20171.723	10.959	141-38-09	
22-41	24990.800	20168.189	4.051	240-43-37	
22-52	24967.798	20157.562	25.338	204-47-50	
22-65	24962.795	20156.613	5.092	190-44-26	
22-82	24970.222	20144.969	13.811	302-31-53	
22-58	24976.719	20134.782	12.082	302-31-43	
22-3	24995.493	20146.736	22.257	32-29-10	
22-4	24996.251	20147.234	0.907	33-18-17	
22-5	24997.897	20148.324	1.974	33-30-47	
22-6	25000.482	20150.140	3.159	35-05-19	
22-36	25003.006	20152.043	3.161	37-00-54	
22-37	25005.463	20154.029	3.159	38-56-55	
22-38	25007.853	20156.096	3.160	40-51-18	
22-42	25010.172	20158.243	3.160	42-47-40	
22-66	25001.374	20164.921	11.045	142-48-01	

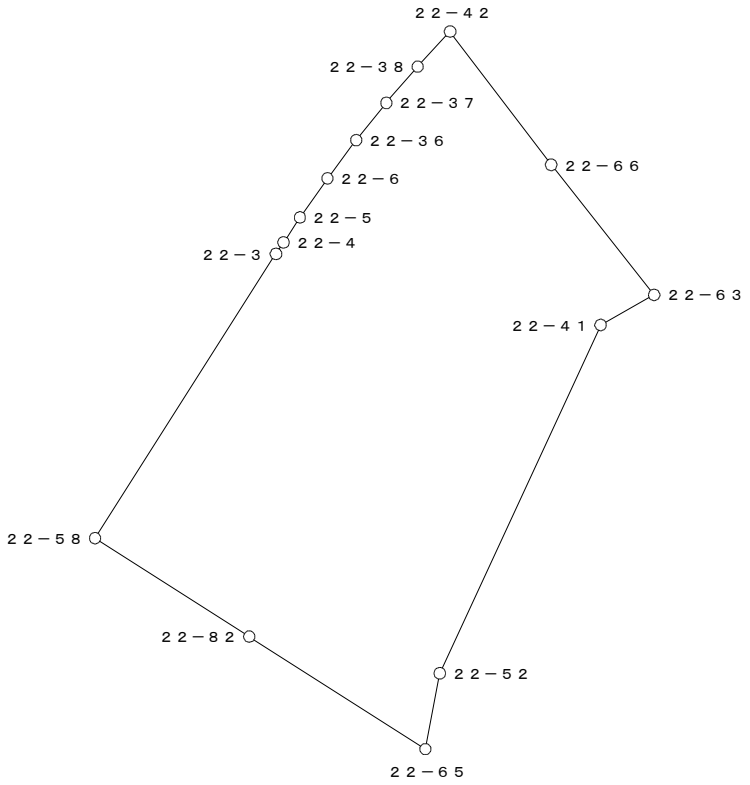


○：筆界点

面積算出公式	倍 面 積　２Ａ	1665.748915	土 地 の 所 在			
Ａ＝ 1／2 ΣXn(Y(n+1)－Y(n-1))	面　　積　　Ａ	832.8744575	土地 の 所有者		縮 尺	1／　500

座 標 面 積 計 算 書

地 番	22-11	地 目	

筆 界 点	X	Y	辺長	方向角	備 考
22-82	24970.222	20144.969	4.758	32-29-39	
22-65	24962.795	20156.613	13.811	122-31-53	
22-53	24947.289	20153.672	15.782	190-44-23	
22-54	24945.529	20151.239	3.003	234-07-07	
22-55	24948.046	20132.072	19.332	277-28-52	
22-56	24948.603	20131.201	1.034	302-35-55	
22-81	24966.209	20142.413	20.873	32-29-25	

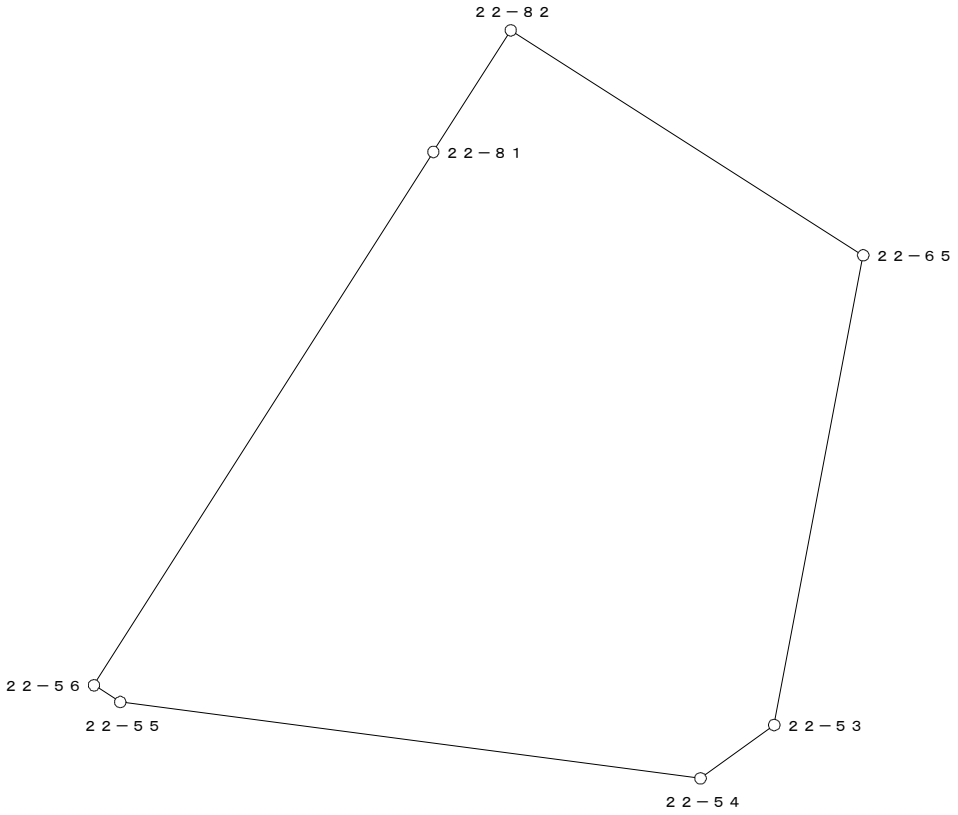


○：筆界点

面積算出公式	倍 面 積 ２Ａ	757.523186	土 地 の 所 在			
Ａ＝ 1／2 ΣXn(Y(n+1)－Y(n-1))	面 積 Ａ	378.7615930	土地 の 所有者		縮 尺	1／ 250

座 標 面 積 計 算 書

地 番	22-12	地 目	

筆 界 点	X	Y	辺長	方向角	備 考
22-1	24953.975	20122.803	9.969	302-36-22	
22-2	24956.885	20122.151	2.982	347-22-16	
22-57	24972.693	20132.217	18.741	32-29-15	
22-81	24966.209	20142.413	12.083	122-27-13	
22-56	24948.603	20131.201	20.873	212-29-25	

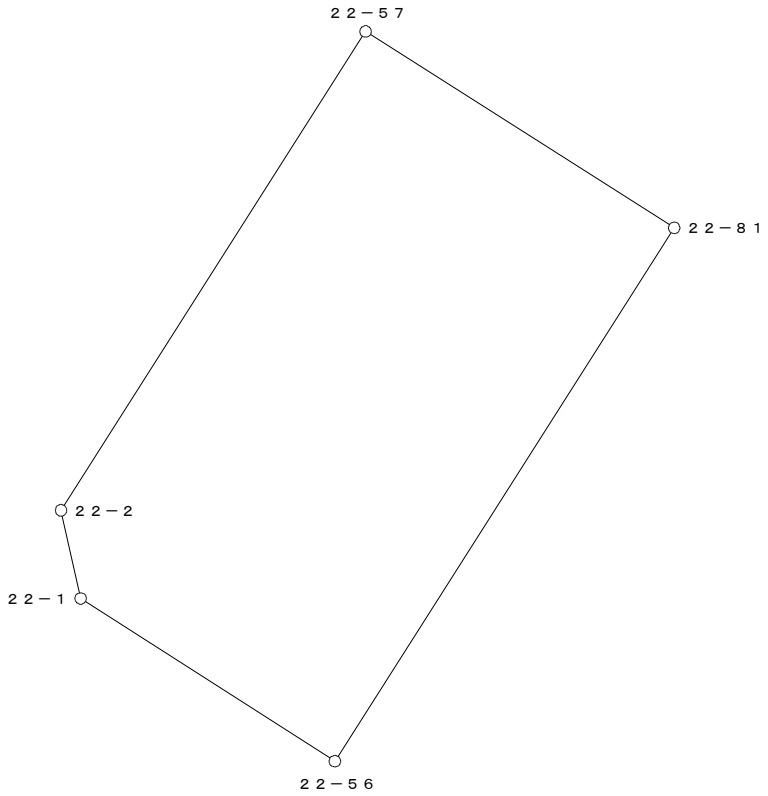


○：筆界点

面積算出公式	倍 面 積　２Ａ	499.574032	土 地 の 所 在			
Ａ＝ 1／2 ΣＸn(Ｙ(ｎ+1)－Ｙ(ｎ-1))	面　　積　　Ａ	249.7870160	土地 の 所有者		縮 尺	1／　250

座 標 面 積 計 算 書

地 番	22-13	地 目	

筆 界 点	X	Y	辺長	方向角	備　考
22-57	24972.693	20132.217	12.083	302-27-13	
22-58	24976.719	20134.782	4.774	32-30-06	
22-82	24970.222	20144.969	12.082	122-31-43	
22-81	24966.209	20142.413	4.758	212-29-39	

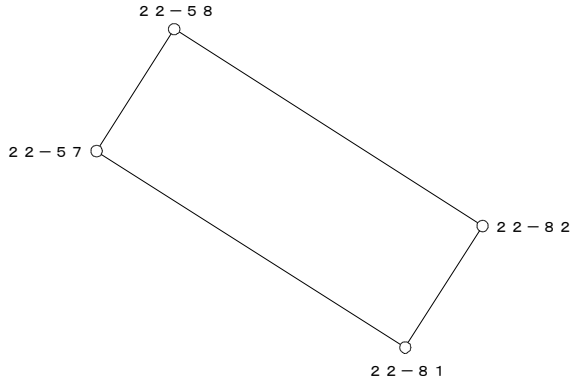


○：筆界点

面積算出公式	倍 面 積　２Ａ	115.167319	土 地 の 所 在			
Ａ＝ 1／2 ΣXn(Y(n+1)－Y(n-1))	面　積　Ａ	57.5836595	土地 の 所有者		縮 尺	1／　250

座 標 面 積 計 算 書

地 番	22-14	地 目	

筆 界 点	X	Y	辺長	方向角	備 考
22-66	25001.374	20164.921	11.045	142-48-01	
22-67	25005.412	20171.779	7.958	59-30-37	
22-68	25009.531	20178.776	8.119	59-30-56	
22-43	25021.721	20171.688	14.101	329-49-25	
22-11	25020.442	20169.912	2.189	234-14-25	
22-10	25018.509	20167.409	3.163	232-19-19	
22-9	25016.497	20164.969	3.163	230-29-29	
22-8	25014.408	20162.598	3.160	228-37-05	
22-7	25012.232	20160.300	3.165	226-33-43	
22-42	25010.172	20158.243	2.911	224-57-30	

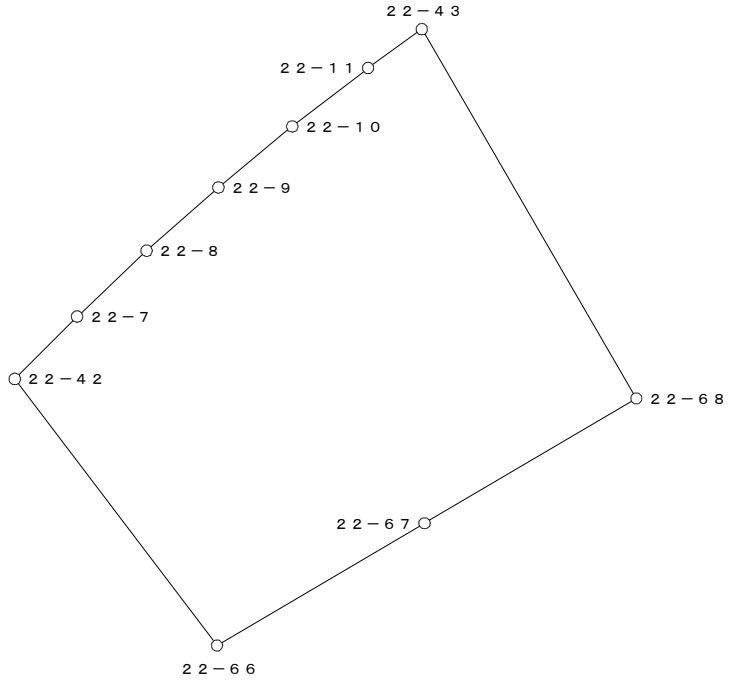


○：筆界点

面積算出公式	倍 面 積 ２Ａ	431.685413	土 地 の 所 在			
Ａ＝ 1／2 ΣXn(Y(n+1)－Y(n-1))	面 積 Ａ	215.8427065	土地 の 所有者		縮 尺	1／ 250

座 標 面 積 計 算 書

地 番	22-15	地 目	

筆 界 点	X	Y	辺長	方向角	備 考
22-44	25026.891	20179.820	14.431	329-47-27	
22-14	25025.726	20177.793	2.338	240-06-44	
22-13	25024.045	20175.110	3.166	237-55-53	
22-12	25022.292	20172.480	3.161	236-18-54	
22-43	25021.721	20171.688	0.976	234-12-36	
22-68	25009.531	20178.776	14.101	149-49-25	
22-69	25010.755	20180.856	2.413	59-31-29	
22-70	25013.173	20184.962	4.765	59-30-23	
22-71	25014.420	20187.081	2.459	59-31-26	

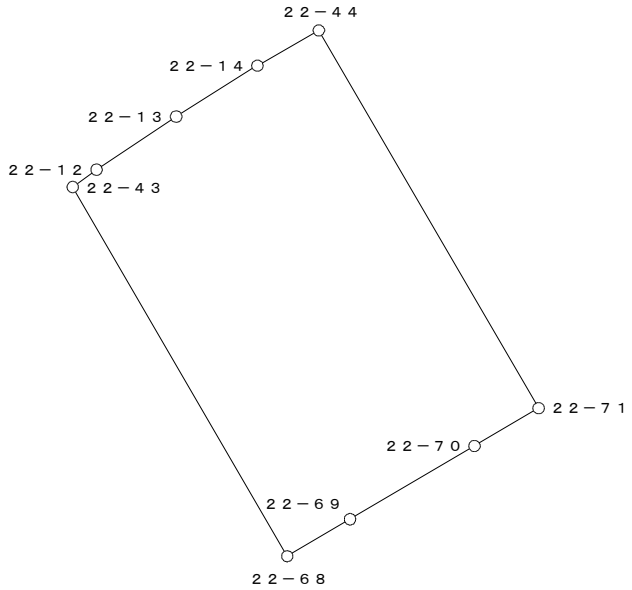


○：筆界点

面積算出公式	倍 面 積 ２Ａ	276.447038	土 地 の 所 在			
Ａ＝ １／２ ΣＸｎ(Ｙ(ｎ+1)－Ｙ(ｎ-1))	面 積 Ａ	138.2235190	土地 の 所有者		縮 尺	1／ 250

座 標 面 積 計 算 書

地 番	22-16	地 目	

筆 界 点	X	Y	辺長	方向角	備　考
22-19	25032.582	20191.918	16.733	336-49-05	
22-18	25031.450	20189.073	3.062	248-18-10	
22-17	25030.171	20186.173	3.170	246-12-03	
22-16	25028.781	20183.329	3.166	243-57-11	
22-15	25027.301	20180.533	3.164	242-06-23	
22-44	25026.891	20179.820	0.822	240-05-59	
22-71	25014.420	20187.081	14.431	149-47-27	
22-72	25015.842	20192.924	6.014	76-19-19	
22-73	25017.200	20198.505	5.744	76-19-27	

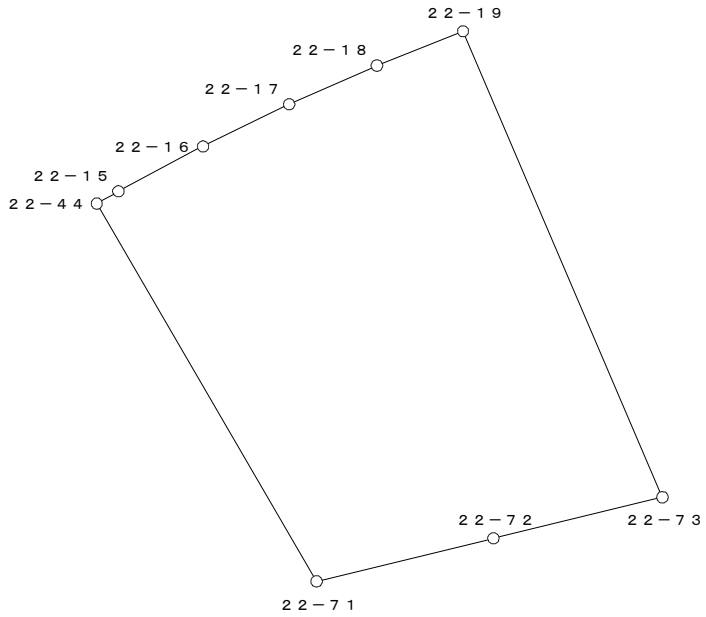


○：筆界点

面積算出公式	倍 面 積　２Ａ	390.702191	土 地 の 所 在			
Ａ＝ 1／2 ΣXn(Y(n+1)－Y(n-1))	面　　積　　Ａ	195.3510955	土地 の 所有者		縮 尺	1／　250

座 標 面 積 計 算 書

地 番	22-17-1	地 目	

筆 界 点	X	Y	辺長	方向角	備　考
22-19	25032.582	20191.918	3.259	250-09-51	
22-73	25017.200	20198.505	16.733	156-49-05	
22-74	25018.474	20203.740	5.388	76-19-20	
22-45	25034.848	20198.492	17.194	342-13-44	
22-21	25034.695	20197.985	0.530	253-12-27	
22-20	25033.688	20194.984	3.165	251-27-02	

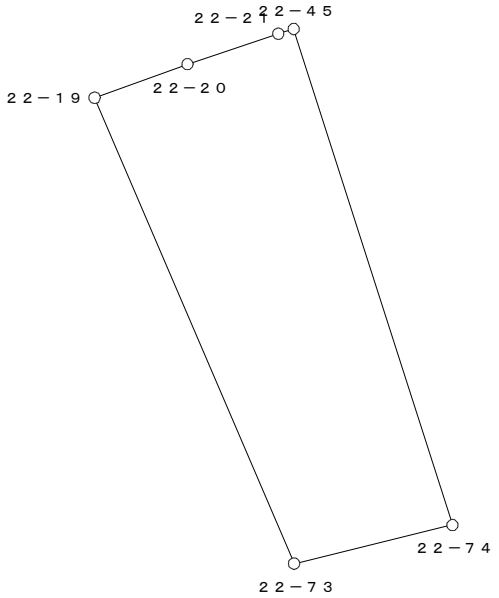


○：筆界点

面積算出公式	倍 面 積　２Ａ	208.825936	土 地 の 所 在			
Ａ＝ 1／2 ΣXn(Y(n+1)－Y(n-1))	面　　積　　Ａ	104.4129680	土地 の 所有者		縮 尺	1／　250

座 標 面 積 計 算 書

地 番	22-17-2	地 目	

筆 界 点	X	Y	辺長	方向角	備　考
22-45	25034.848	20198.492	2.630	253-13-32	
22-74	25018.474	20203.740	17.194	162-13-44	
22-75	25018.999	20205.899	2.222	76-19-58	
22-76	25018.999	20209.175	3.276	90-00-00	
22-46	25036.556	20204.805	18.093	346-01-22	
22-23	25036.393	20204.071	0.752	257-28-46	
22-22	25035.607	20201.010	3.160	255-35-56	

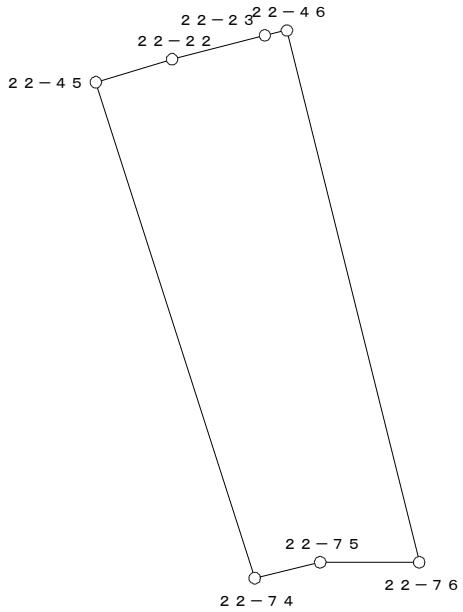


○：筆界点

面積算出公式	倍 面 積　２Ａ	208.898095	土 地 の 所 在			
Ａ＝ 1／2 ΣXn(Y(n+1)－Y(n-1))	面　　積　　Ａ	104.4490475	土地 の 所有者		縮 尺	1／　250

座 標 面 積 計 算 書

地 番	22-18	地 目	

筆 界 点	X	Y	辺長	方向角	備　考
22-47	25038.350	20215.139	19.592	350-59-26	
22-26	25038.144	20213.401	1.750	263-14-26	
22-25	25037.671	20210.278	3.159	261-23-15	
22-24	25037.080	20207.167	3.167	259-14-37	
22-46	25036.556	20204.805	2.419	257-29-30	
22-76	25018.999	20209.175	18.093	166-01-22	
22-77	25019.000	20213.824	4.649	89-59-16	
22-78	25019.000	20218.207	4.383	90-00-00	

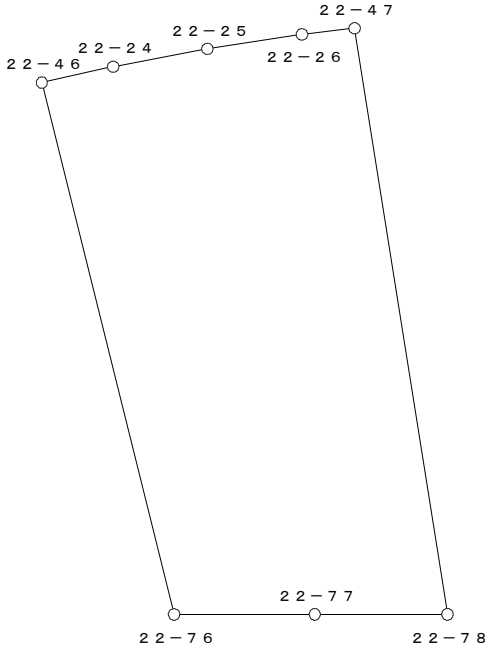

○：筆界点

面積算出公式	倍 面 積　２Ａ	366.158509	土 地 の 所 在			
Ａ＝ 1／2 ΣXn(Y(n+1)－Y(n-1))	面　　積　　Ａ	183.0792545	土地 の 所有者		縮 尺	1／　250