
換　地　図

縮尺　５００分の１

所 在　那覇市真嘉比二丁目

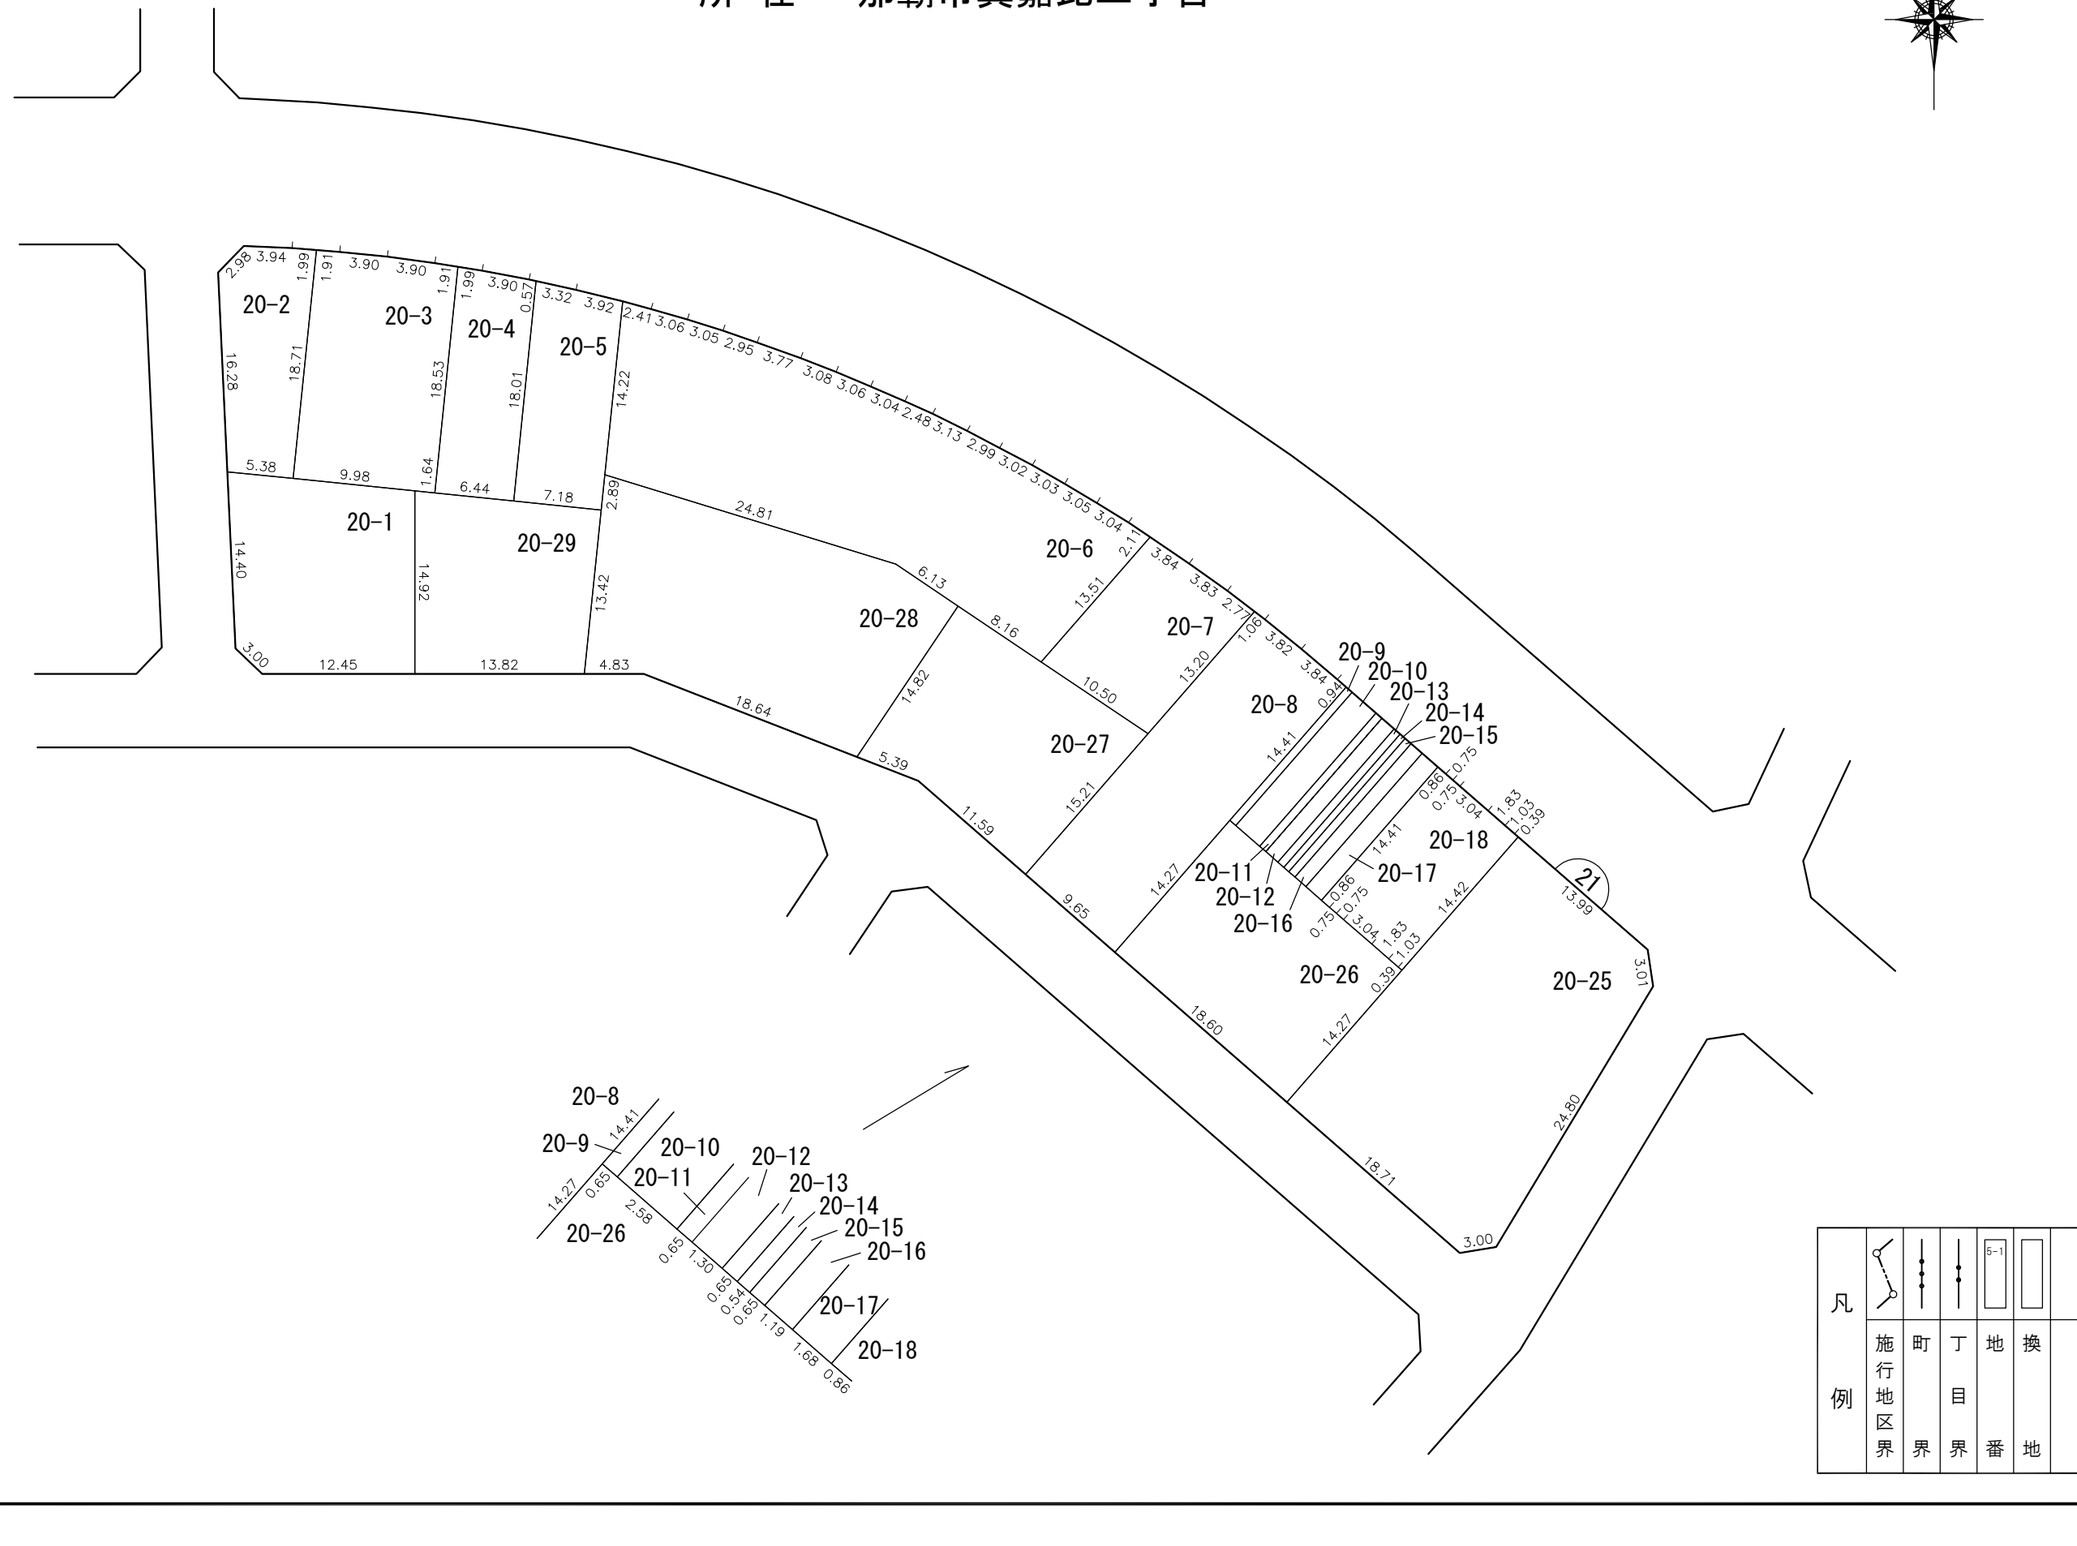


別図

換　地　図

縮尺　１００分の１

所 在　那覇市真嘉比二丁目

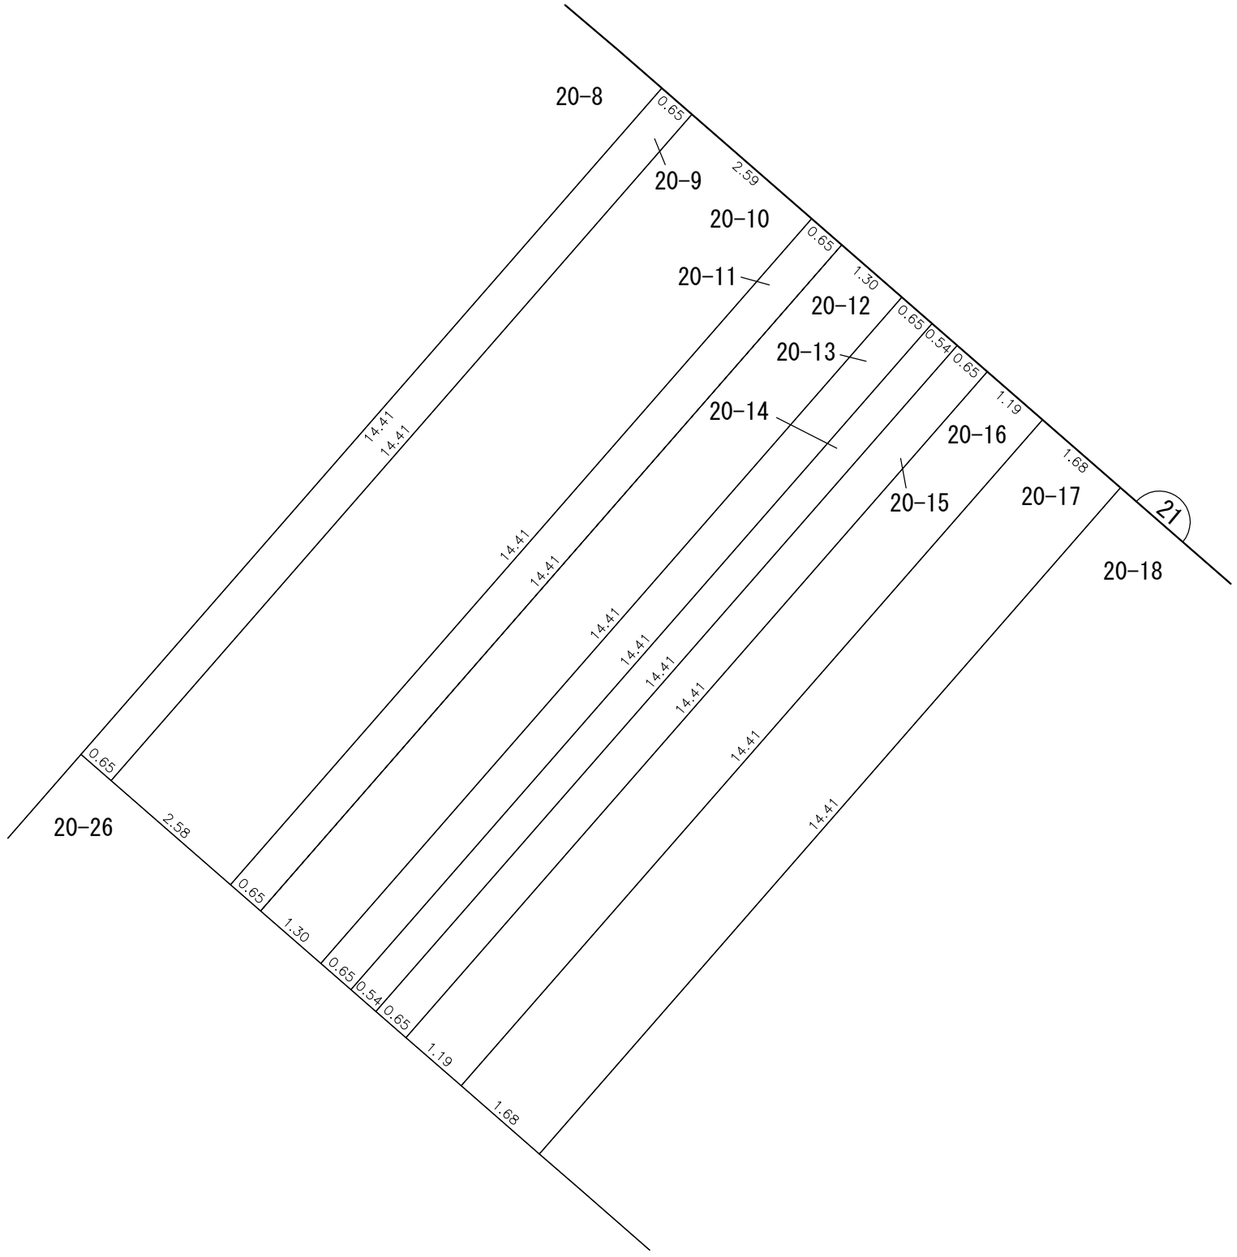

凡例						
	施行地区界	町界	丁目界	5-1 地番	換地	

那覇広域都市計画事業真嘉比古島第二土地区画整理事業

画地出来形確認測量原図　２１街区（１／２）

S=1/500

N

Y20250　Y20300　Y20350

X25050　X25000　X24950

17　22　23　20　35　36

21

別紙参照

(123.09)　(217.44)　(118.04)　(126.41)　(576.74)　(231.74)　(205.81)　(413.04)　(254.57)　(276.37)　(139.79)　(125.34)　(265.59)　(526.09)


5.985　30.696　16.289　14.407　14.926　31.116　5.987　24.044　18.649　5.395　11.593　9.656　18.710　24.807　6.002　6.811　58.563　18.604　14.274　14.420　13.996　3.017　14.273　18.609　14.413　18.616　33.554　11.990　10.503　14.824　15.217　13.209　13.517　8.160　24.816　11.951　14.223　18.010　18.531　18.715　14.922　13.421　14.644　7.184　6.449　9.983　5.387　2.892　2.412　1.995　1.914　1.911　1.992　3.327　0.576　3.903　3.923　3.069　3.055　2.951　3.770　3.086　3.063　3.042　2.482　3.139　2.998　3.021　3.039　3.050　3.048　2.112　3.843　3.838　3.843　2.779　1.064　3.828　3.841　0.945　2.413　3.616　2.416　3.017　6.136　4.836　13.827　12.453　3.007　3.985　3.946　3.902　3.904　3.901　3.908　3.903

那覇広域都市計画事業真嘉比古島第二土地区画整理事業

画地出来形確認測量原図　２１街区（２/２）

（７～２６）

S=1/100

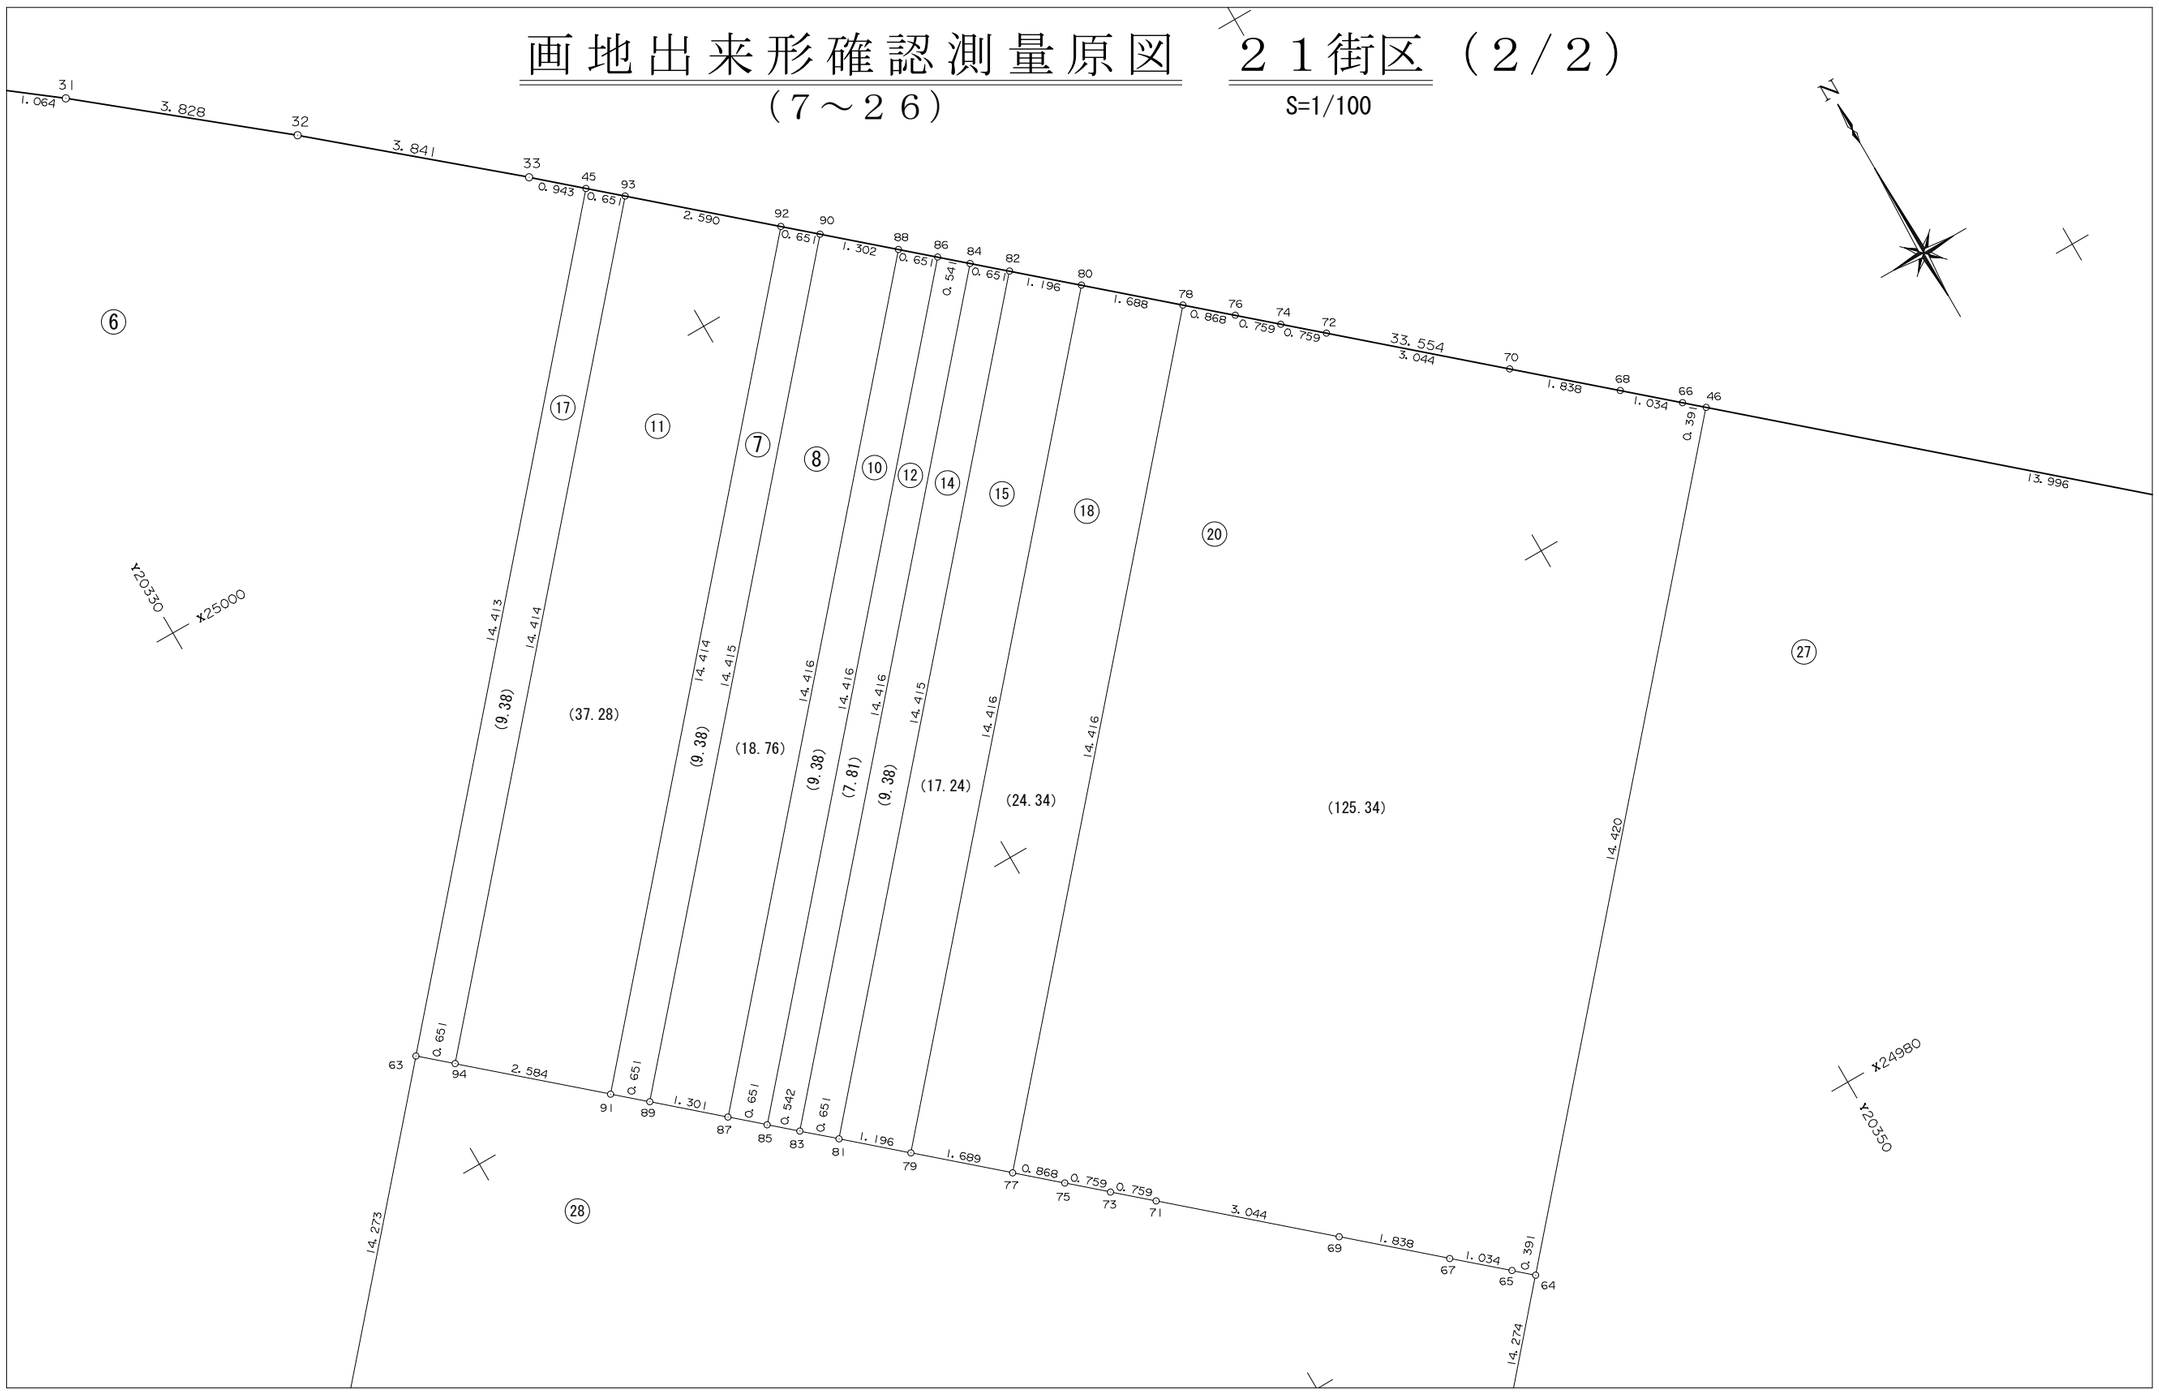

面　積　一　覧　表

種　　別	地　　番	地　　目	面　　積	地　　積	備　　考
	2101:21-1		123.0919000	123.09	
	2102:21-2		217.4413610	217.44	
	2103:21-3		118.0422045	118.04	
	2104:21-4		126.4123145	126.41	
	2105:21-5-1		576.7467055	576.74	
	2106:21-5-2		413.0420810	413.04	
	2107:21-5-3		254.5767240	254.57	
	2108:21-5-4		139.7999375	139.79	
	2109:21-6		276.3796195	276.37	
	2110:21-7		9.3842870	9.38	
	2111:21-8		18.7640625	18.76	
	2113:21-10		9.3844840	9.38	
	2114:21-11		37.2849540	37.28	
	2115:21-12		7.8113680	7.81	
	2116:21-14		9.3847145	9.38	
	2117:21-15		17.2418090	17.24	
	2118:21-17		9.3836225	9.38	
	2119:21-18		24.3434765	24.34	
	2120:21-20		12.5124095	12.51	
	2121:21-21		10.9435110	10.94	
	2122:21-22		10.9435110	10.94	
	2123:21-23		43.8908325	43.89	
	2124:21-24		26.5001125	26.50	
	2125:21-25		14.9120970	14.91	
	2126:21-26		5.6417160	5.64	
	2127:21-27		526.0970155	526.09	
	2128:21-28		265.5933310	265.59	
			3305.5501615	3305.45	

面　積　一　覧　表

種　　別	地　　番	地　　目	面　　積	地　　積	備　　考
	2129:21-29-1		231.7474535	231.74	
	2130:21-29-2		205.8141560	205.81	
			437.5616095	437.55	
			3743.1117710	3743.00	

座　標　リ　ス　ト

測　　点	X　座　標	Y　座　標
2101:21-1	25003.985	20251.067
2102:21-2	25006.053	20248.887
2103:21-3	25036.717	20247.481
2104:21-4	25038.858	20249.561
2105:21-5	25038.704	20253.504
2106:21-6	25038.382	20257.393
2107:21-7	25037.993	20261.278
2108:21-8	25037.478	20265.145
2109:21-9	25036.865	20269.005
2110:21-10	25036.129	20272.838
2111:21-11	25035.299	20276.652
2112:21-12	25034.359	20280.461
2113:21-13	25033.729	20282.789
2114:21-14	25032.869	20285.735
2115:21-15	25031.957	20288.651
2116:21-16	25031.000	20291.443
2117:21-17	25029.722	20294.990
2118:21-18	25028.604	20297.866
2119:21-19	25027.421	20300.694
2120:21-20	25026.203	20303.482
2121:21-21	25025.190	20305.748
2122:21-22	25023.785	20308.555
2123:21-23	25022.387	20311.204
2124:21-24	25020.990	20313.883
2125:21-25	25019.483	20316.522
2126:21-26	25017.919	20319.140
2127:21-27	25016.313	20321.731
2128:21-28	25015.147	20323.492
2129:21-29	25012.981	20326.667
2130:21-30	25010.755	20329.794
2131:21-31	25008.420	20332.846

測　　点	X　座　標	Y　座　標
2132:21-32	25006.009	20335.819
2133:21-33	25003.527	20338.750
2134:21-34	24981.490	20364.053
2135:21-35	24978.506	20364.499
2136:21-36	24957.254	20351.702
2137:21-37	24956.773	20348.734
2138:21-38	24995.252	20304.586
2139:21-39	25003.982	20282.183
2140:21-40	25020.445	20248.227
2141:21-41	25038.540	20255.489
2142:21-42	25037.178	20267.035
2143:21-43	25036.006	20273.401
2144:21-44	25009.066	20332.001
2145:21-45	25002.908	20339.461
2146:21-46	24990.682	20353.499
2147:21-47	24969.066	20334.629
2148:21-48	24981.290	20320.604
2149:21-49	24987.635	20313.325
2150:21-50	24997.211	20299.559
2151:21-51	25003.982	20277.347
2152:21-52	25003.984	20263.520
2153:21-53	25019.922	20253.589
2154:21-54	25018.910	20263.521
2155:21-55	25018.743	20265.156
2156:21-56	25018.089	20271.572
2157:21-57	25017.333	20278.716
2158:21-58	25020.210	20279.011
2159:21-59	25012.934	20302.736
2160:21-60	25009.513	20307.830
2161:21-61	25004.963	20314.604
2162:21-62	24999.107	20323.323

測　　点	X　座　標	Y　座　標
2163:21-63	24992.046	20329.987
2164:21-64	24979.819	20344.016
2165:21-65	24980.076	20343.721
2166:21-66	24990.939	20353.204
2167:21-67	24980.755	20342.941
2168:21-68	24991.618	20352.424
2169:21-69	24981.963	20341.556
2170:21-70	24992.825	20351.038
2171:21-71	24983.963	20339.261
2172:21-72	24994.824	20348.742
2173:21-73	24984.462	20338.689
2174:21-74	24995.323	20348.170
2175:21-75	24984.961	20338.117
2176:21-76	24995.822	20347.598
2177:21-77	24985.531	20337.463
2178:21-78	24996.392	20346.943
2179:21-79	24986.641	20336.190
2180:21-80	24997.501	20345.670
2181:21-81	24987.427	20335.288
2182:21-82	24998.286	20344.768
2183:21-83	24987.854	20334.797
2184:21-84	24998.714	20344.277
2185:21-85	24988.210	20334.388
2186:21-86	24999.070	20343.869
2187:21-87	24988.638	20333.898
2188:21-88	24999.498	20343.378
2189:21-89	24989.493	20332.917
2190:21-90	25000.353	20342.396
2191:21-91	24989.921	20332.426
2192:21-92	25000.780	20341.905
2193:21-93	25002.481	20339.952

座　標　リ　ス　ト

測　　点	X　座　標	Y　座　標
2194:21-94	24991.618	20330.478
2195:21-95	25000.235	20342.532
2196:21-96	24989.375	20333.052


測　　点	X　座　標	Y　座　標

測　　点	X　座　標	Y　座　標

座 標 面 積 計 算 書

地 番	21-1	地 目	

筆 界 点	X	Y	辺長	方向角	備　考
21-40	25020.445	20248.227	5.387	275-34-15	
21-3	25036.717	20247.481	16.289	357-22-30	
21-4	25038.858	20249.561	2.985	44-10-19	
21-5	25038.704	20253.504	3.946	92-14-12	
21-41	25038.540	20255.489	1.992	94-43-23	
21-53	25019.922	20253.589	18.715	185-49-37	

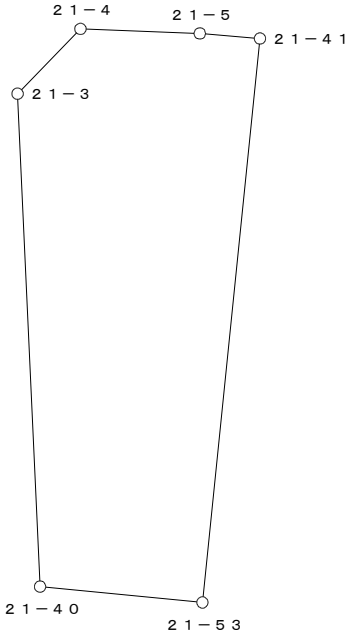


○：筆界点

面積算出公式	倍 面 積　２Ａ	246.183800	土 地 の 所 在			
Ａ＝ 1／2 ΣXn(Y(n+1)－Y(n-1))	面　　積　　Ａ	123.0919000	土地 の 所有者		縮 尺	1／　250

座 標 面 積 計 算 書

地 番	21-2	地 目	

筆 界 点	X	Y	辺長	方向角	備　考
21-41	25038.540	20255.489	18.715	5-49-37	
21-6	25038.382	20257.393	1.911	94-44-37	
21-7	25037.993	20261.278	3.904	95-43-04	
21-8	25037.478	20265.145	3.901	97-35-09	
21-42	25037.178	20267.035	1.914	99-01-10	
21-55	25018.743	20265.156	18.531	185-49-11	
21-54	25018.910	20263.521	1.644	275-49-55	
21-53	25019.922	20253.589	9.983	275-49-05	

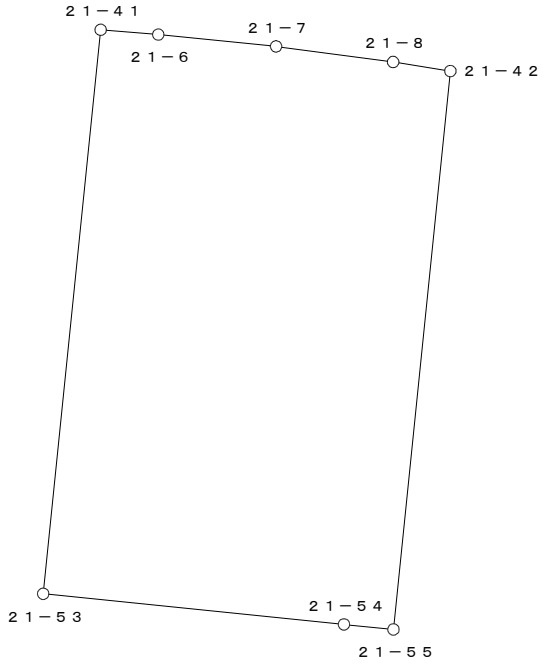


○：筆界点

面積算出公式	倍 面 積　２Ａ	434.882722	土 地 の 所 在			
Ａ＝ 1／2 ΣXn(Y(n+1)－Y(n-1))	面　　積　　Ａ	217.4413610	土地 の 所有者		縮 尺	1／　250

座 標 面 積 計 算 書

地 番	21-3	地 目	

筆 界 点	X	Y	辺長	方向角	備　考
21-42	25037.178	20267.035	18.531	5-49-11	
21-9	25036.865	20269.005	1.995	99-01-40	
21-10	25036.129	20272.838	3.903	100-52-10	
21-43	25036.006	20273.401	0.576	102-19-26	
21-56	25018.089	20271.572	18.010	185-49-43	
21-55	25018.743	20265.156	6.449	275-49-13	

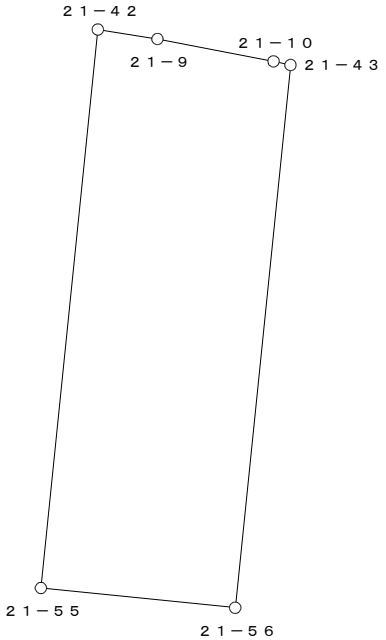


○：筆界点

面積算出公式	倍 面 積　２Ａ	236.084409	土 地 の 所 在			
Ａ＝ 1／2 ΣXn(Y(n+1)－Y(n-1))	面　　積　　Ａ	118.0422045	土地 の 所有者		縮 尺	1／　250

座 標 面 積 計 算 書

地 番	21-4	地 目	

筆 界 点	X	Y	辺長	方向角	備　考
21-43	25036.006	20273.401	18.010	5-49-43	
21-11	25035.299	20276.652	3.327	102-16-09	
21-12	25034.359	20280.461	3.923	103-51-46	
21-58	25020.210	20279.011	14.223	185-51-05	
21-57	25017.333	20278.716	2.892	185-51-16	
21-56	25018.089	20271.572	7.184	276-02-27	

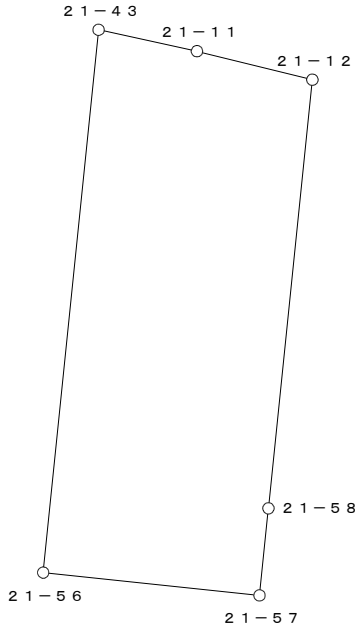


○：筆界点

面積算出公式	倍 面 積　２Ａ	252.824629	土 地 の 所 在			
Ａ＝ 1／2 ΣXn(Y(n+1)－Y(n-1))	面　　積　　Ａ	126.4123145	土地 の 所有者		縮 尺	1／　250

座 標 面 積 計 算 書

地 番	21-5-1	地 目	

筆 界 点	X	Y	辺長	方向角	備　考
21-12	25034.359	20280.461	14.223	5-51-05	
21-13	25033.729	20282.789	2.412	105-08-33	
21-14	25032.869	20285.735	3.069	106-16-25	
21-15	25031.957	20288.651	3.055	107-22-03	
21-16	25031.000	20291.443	2.951	108-55-12	
21-17	25029.722	20294.990	3.770	109-48-52	
21-18	25028.604	20297.866	3.086	111-14-34	
21-19	25027.421	20300.694	3.065	112-42-01	
21-20	25026.203	20303.482	3.042	113-35-57	
21-21	25025.190	20305.748	2.482	114-05-12	
21-22	25023.785	20308.555	3.139	116-35-22	
21-23	25022.387	20311.204	2.995	117-49-22	
21-24	25020.990	20313.883	3.021	117-32-25	
21-25	25019.483	20316.522	3.039	119-43-43	
21-26	25017.919	20319.140	3.050	120-51-15	
21-27	25016.313	20321.731	3.048	121-47-32	
21-28	25015.147	20323.492	2.112	123-30-34	
21-61	25004.963	20314.604	13.517	221-06-45	
21-60	25009.513	20307.830	8.160	303-53-19	
21-59	25012.934	20302.736	6.136	303-53-03	
21-58	25020.210	20279.011	24.816	287-02-59	

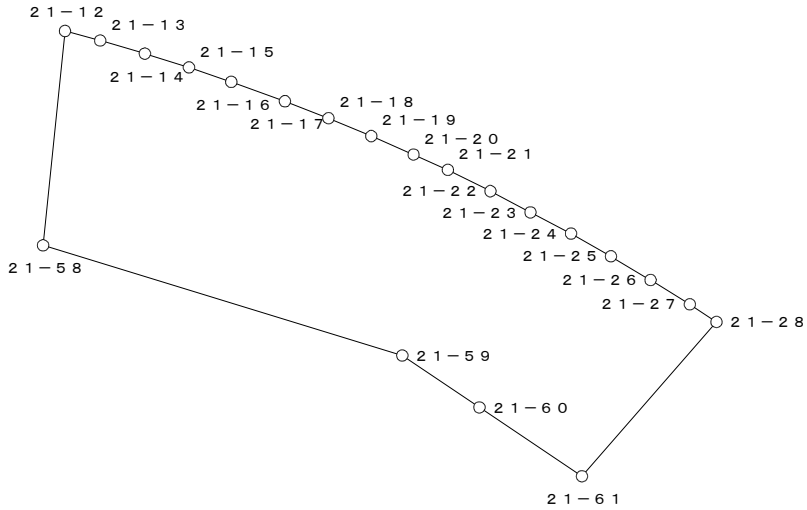


○：筆界点

面積算出公式	倍 面 積　２Ａ　1153.493411	土 地 の 所 在			
Ａ＝ 1／2 ΣXn(Y(n+1)－Y(n-1))	面　　積　　Ａ　576.7467055	土地 の 所有者		縮 尺	1／　500

座 標 面 積 計 算 書

地 番	21-5-2	地 目	

筆 界 点	X	Y	辺長	方向角	備　考
21-50	24997.211	20299.559	14.824	213-54-51	
21-39	25003.982	20282.183	18.649	291-17-23	
21-51	25003.982	20277.347	4.836	270-00-00	
21-57	25017.333	20278.716	13.421	5-51-17	
21-58	25020.210	20279.011	2.892	5-51-16	
21-59	25012.934	20302.736	24.816	107-02-59	
21-60	25009.513	20307.830	6.136	123-53-03	

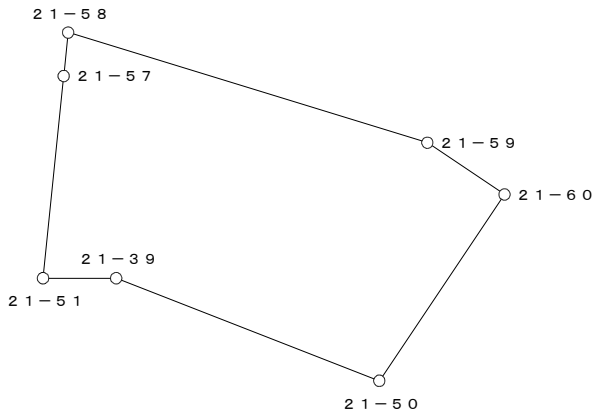


○：筆界点

面積算出公式	倍 面 積　２Ａ	826.084162	土 地 の 所 在			
Ａ＝ 1／2 ΣXn(Y(n+1)－Y(n-1))	面　　積　　Ａ	413.0420810	土地 の 所有者		縮 尺	1／　500

座 標 面 積 計 算 書

地 番	21-5-3	地 目	

筆 界 点	X	Y	辺長	方向角	備　考
21-49	24987.635	20313.325	15.217	221-04-21	
21-38	24995.252	20304.586	11.593	311-04-33	
21-50	24997.211	20299.559	5.395	291-17-26	
21-60	25009.513	20307.830	14.824	33-54-51	
21-61	25004.963	20314.604	8.160	123-53-19	
21-62	24999.107	20323.323	10.503	123-53-12	

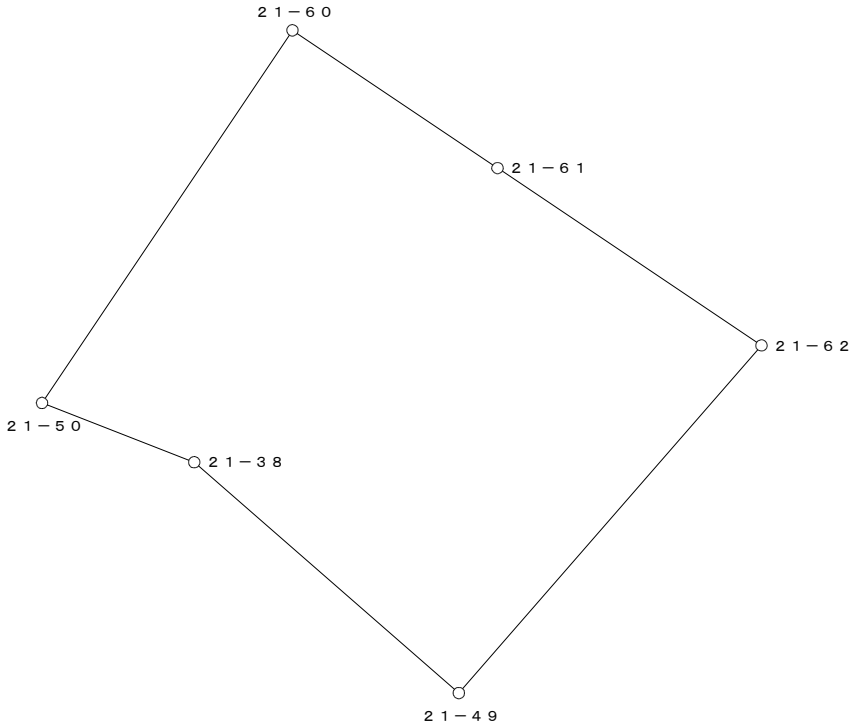


○：筆界点

面積算出公式	倍 面 積　２Ａ	509.153448	土 地 の 所 在			
Ａ＝ 1／2 ΣXn(Y(n+1)－Y(n-1))	面　　積　　Ａ	254.5767240	土地 の 所有者		縮 尺	1／　250

座 標 面 積 計 算 書

地 番	21-5-4	地 目	

筆 界 点	X	Y	辺長	方向角	備　考
21-28	25015.147	20323.492	13.517	41-06-45	
21-29	25012.981	20326.667	3.843	124-18-07	
21-30	25010.755	20329.794	3.838	125-26-45	
21-44	25009.066	20332.001	2.779	127-25-36	
21-62	24999.107	20323.323	13.209	221-04-05	
21-61	25004.963	20314.604	10.503	303-53-12	

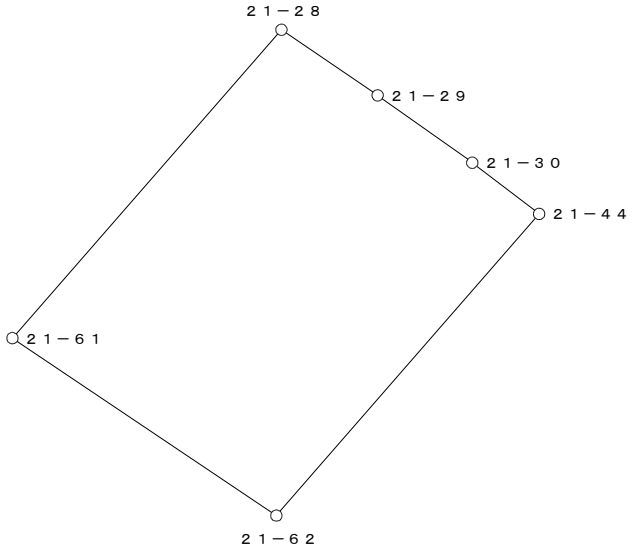


○：筆界点

面積算出公式	倍 面 積　２Ａ	279.599875	土 地 の 所 在			
Ａ＝ 1／2 ΣXn(Y(n+1)－Y(n-1))	面　　積　　Ａ	139.7999375	土地 の 所有者		縮 尺	1／　250

座 標 面 積 計 算 書

地 番	21-6	地 目	

筆 界 点	X	Y	辺長	方向角	備　考
21-44	25009.066	20332.001	13.209	41-04-05	
21-31	25008.420	20332.846	1.064	127-23-52	
21-32	25006.009	20335.819	3.828	129-02-27	
21-33	25003.527	20338.750	3.841	130-15-30	
21-45	25002.908	20339.461	0.943	131-02-35	
21-63	24992.046	20329.987	14.413	221-05-44	
21-48	24981.290	20320.604	14.273	221-05-59	
21-49	24987.635	20313.325	9.656	311-04-42	
21-62	24999.107	20323.323	15.217	41-04-21	

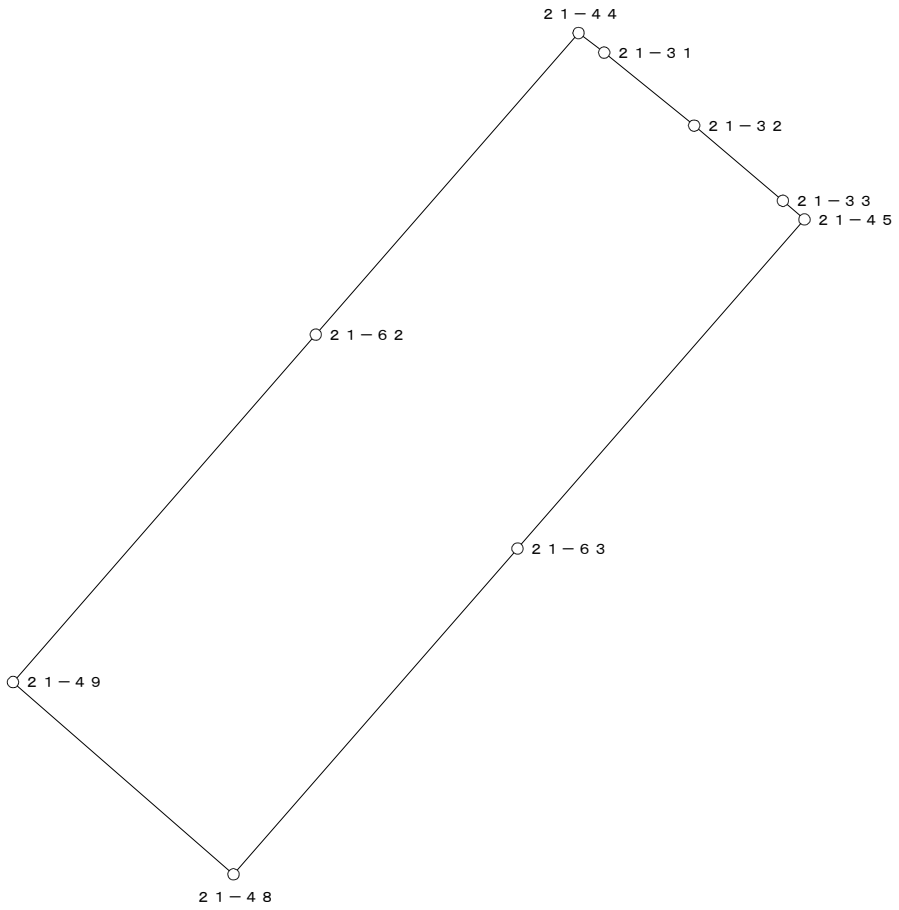


○：筆界点

面積算出公式	倍 面 積　２Ａ	552.759239	土 地 の 所 在			
Ａ＝ 1／2 ΣXn(Y(n+1)－Y(n-1))	面　　積　　Ａ	276.3796195	土地 の 所有者		縮 尺	1／　250

座 標 面 積 計 算 書

地 番	21-7	地 目	

筆 界 点	X	Y	辺長	方向角	備　考
21-89	24989.493	20332.917	14.415	221-06-56	
21-91	24989.921	20332.426	0.651	311-04-42	
21-92	25000.780	20341.905	14.414	41-07-06	
21-90	25000.353	20342.396	0.651	131-00-43	

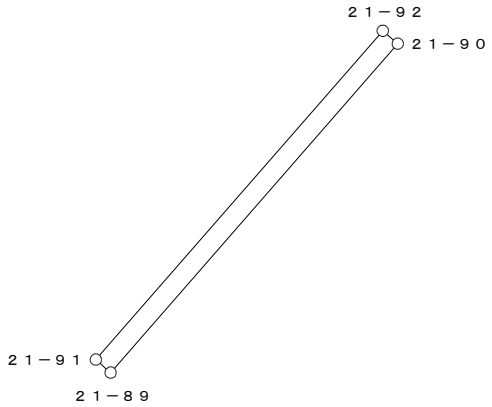


○：筆界点

面積算出公式	倍 面 積　２Ａ	18.768574	土 地 の 所 在			
Ａ＝ 1／2 ΣXn(Y(n+1)－Y(n-1))	面　　積　　Ａ	9.3842870	土地 の 所有者		縮 尺	1／　250

座 標 面 積 計 算 書

地 番	21-8	地 目	

筆 界 点	X	Y	辺長	方向角	備　考
21-89	24989.493	20332.917	1.301	311-04-27	
21-90	25000.353	20342.396	14.415	41-06-56	
21-88	24999.498	20343.378	1.302	131-02-43	
21-87	24988.638	20333.898	14.416	221-07-07	

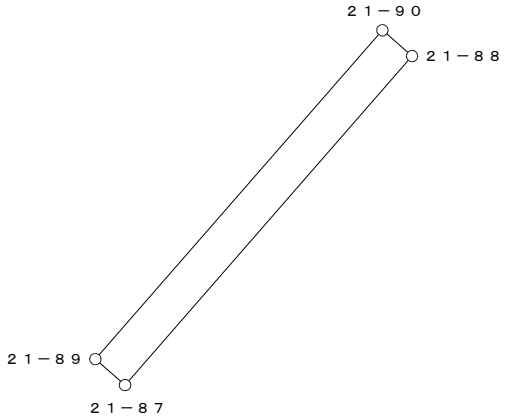


○：筆界点

面積算出公式	倍 面 積　２Ａ	37.528125	土 地 の 所 在			
Ａ＝ 1／2 ΣXn(Y(n+1)－Y(n-1))	面　　積　　Ａ	18.7640625	土地 の 所有者		縮 尺	1／　250

座 標 面 積 計 算 書

地 番	21-10	地 目	

筆 界 点	X	Y	辺長	方向角	備　考
21-86	24999.070	20343.869	0.651	131-04-42	
21-85	24988.210	20334.388	14.416	221-07-18	
21-87	24988.638	20333.898	0.651	311-08-10	
21-88	24999.498	20343.378	14.416	41-07-07	

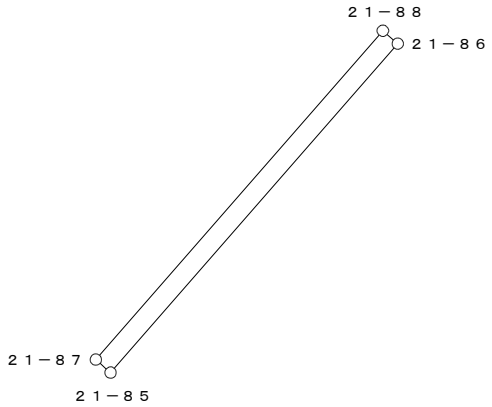


○：筆界点

面積算出公式	倍 面 積　２Ａ	18.768968	土 地 の 所 在			
Ａ＝ 1／2 ΣXn(Y(n+1)－Y(n-1))	面　　積　　Ａ	9.3844840	土地 の 所有者		縮 尺	1／　250

座 標 面 積 計 算 書

地 番	21-11	地 目	

筆 界 点	X	Y	辺長	方向角	備　考
21-91	24989.921	20332.426	2.584	131-03-39	
21-92	25000.780	20341.905	14.414	41-07-06	
21-93	25002.481	20339.952	2.590	311-03-17	
21-94	24991.618	20330.478	14.414	221-05-34	

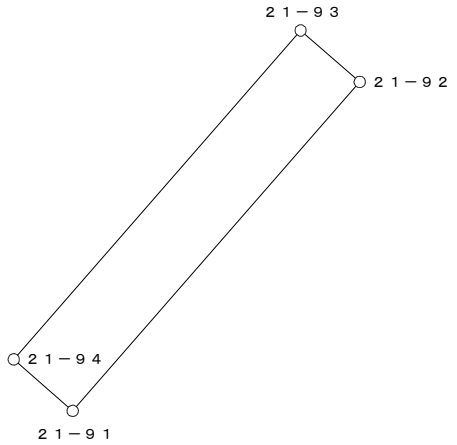


○：筆界点

面積算出公式	倍 面 積　２Ａ	74.569908	土 地 の 所 在			
Ａ＝ 1／2 ΣXn(Y(n+1)－Y(n-1))	面　　積　　Ａ	37.2849540	土地 の 所有者		縮 尺	1／　250

座 標 面 積 計 算 書

地 番	21-12	地 目	

筆 界 点	X	Y	辺長	方向角	備　考
21-83	24987.854	20334.797	14.416	221-07-07	
21-85	24988.210	20334.388	0.542	311-02-13	
21-86	24999.070	20343.869	14.416	41-07-18	
21-84	24998.714	20344.277	0.541	131-06-23	

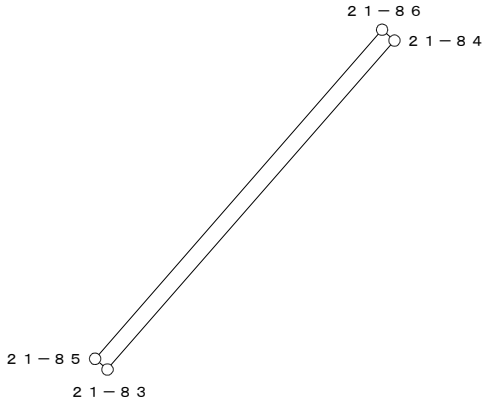


○：筆界点

面積算出公式	倍 面 積　２Ａ	15.622736	土 地 の 所 在			
Ａ＝ 1／2 ΣXn(Y(n+1)－Y(n-1))	面　　積　　Ａ	7.8113680	土地 の 所有者		縮 尺	1／　250

座 標 面 積 計 算 書

地 番	21-14	地 目	

筆 界 点	X	Y	辺長	方向角	備　考
21-82	24998.286	20344.768	0.651	131-04-42	
21-81	24987.427	20335.288	14.415	221-07-16	
21-83	24987.854	20334.797	0.651	311-00-43	
21-84	24998.714	20344.277	14.416	41-07-07	

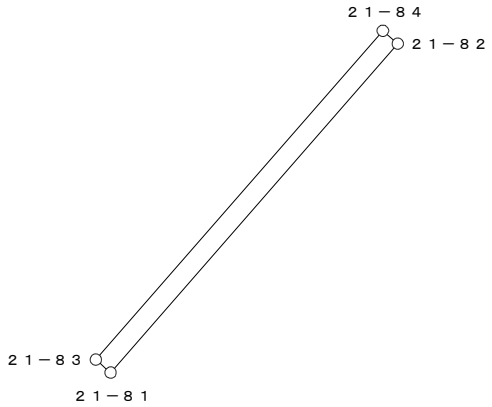


○：筆界点

面積算出公式	倍 面 積　２Ａ	18.769429	土 地 の 所 在			
Ａ＝ 1／2 ΣXn(Y(n+1)－Y(n-1))	面　　積　　Ａ	9.3847145	土地 の 所有者		縮 尺	1／　250

座 標 面 積 計 算 書

地 番	21-15	地 目	

筆 界 点	X	Y	辺長	方向角	備　考
21-79	24986.641	20336.190	14.416	221-07-07	
21-81	24987.427	20335.288	1.196	311-04-08	
21-82	24998.286	20344.768	14.415	41-07-16	
21-80	24997.501	20345.670	1.196	131-01-58	

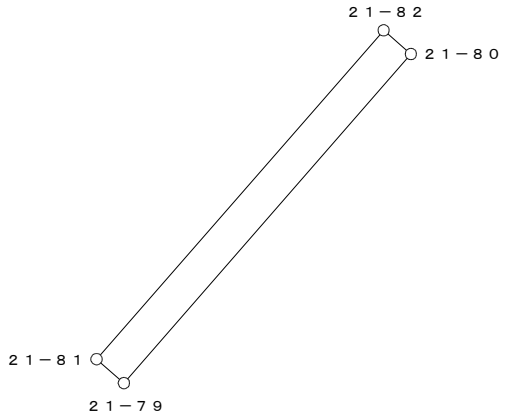


○：筆界点

面積算出公式	倍 面 積　２Ａ	34.483618	土 地 の 所 在			
Ａ＝ 1／2 ΣXn(Y(n+1)－Y(n-1))	面　　積　　Ａ	17.2418090	土地 の 所有者		縮 尺	1／　250

座 標 面 積 計 算 書

地 番	21-17	地 目	

筆 界 点	X	Y	辺長	方向角	備　考
21-63	24992.046	20329.987	0.651	311-04-42	
21-45	25002.908	20339.461	14.413	41-05-44	
21-93	25002.481	20339.952	0.651	131-00-43	
21-94	24991.618	20330.478	14.414	221-05-34	

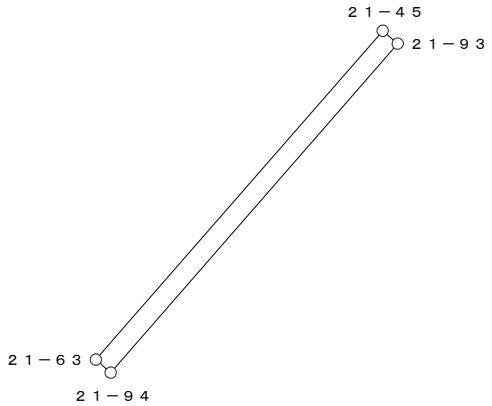


○：筆界点

面積算出公式	倍 面 積　２Ａ　18.767245	土 地 の 所 在			
Ａ＝ 1／2 ΣXn(Y(n+1)－Y(n-1))	面　積　Ａ　9.3836225	土地 の 所有者		縮 尺	1／　250

座 標 面 積 計 算 書

地 番	21-18	地 目	

筆 界 点	X	Y	辺長	方向角	備　考
21-77	24985.531	20337.463	14.416	221-06-58	
21-79	24986.641	20336.190	1.689	311-05-13	
21-80	24997.501	20345.670	14.416	41-07-07	
21-78	24996.392	20346.943	1.688	131-03-41	

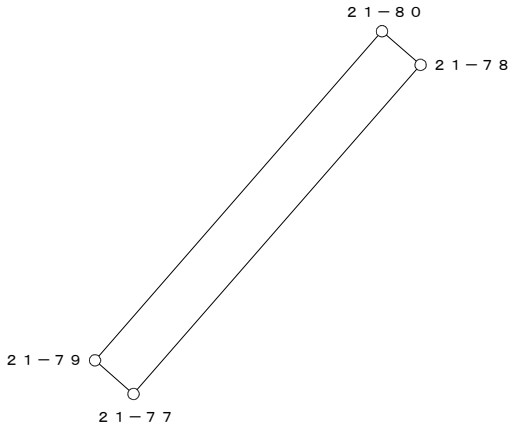


○：筆界点

面積算出公式	倍 面 積　２Ａ	48.686953	土 地 の 所 在			
Ａ＝ 1／2 ΣXn(Y(n+1)－Y(n-1))	面　　積　　Ａ	24.3434765	土地 の 所有者		縮 尺	1／　250

座 標 面 積 計 算 書

地 番	21-20	地 目	

筆 界 点	X	Y	辺長	方向角	備　考
21-75	24984.961	20338.117	14.417	221-07-08	
21-77	24985.531	20337.463	0.868	311-04-27	
21-78	24996.392	20346.943	14.416	41-06-58	
21-76	24995.822	20347.598	0.868	131-01-51	

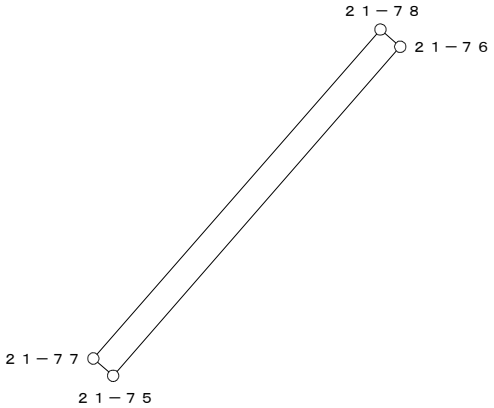


○：筆界点

面積算出公式	倍 面 積　２Ａ	25.024819	土 地 の 所 在			
Ａ＝ 1／2 ΣXn(Y(n+1)－Y(n-1))	面　　積　　Ａ	12.5124095	土地 の 所有者		縮 尺	1／　250

座 標 面 積 計 算 書

地 番	21-21	地 目	

筆 界 点	X	Y	辺長	方向角	備　考
21-73	24984.462	20338.689	14.417	221-07-08	
21-75	24984.961	20338.117	0.759	311-06-03	
21-76	24995.822	20347.598	14.417	41-07-08	
21-74	24995.323	20348.170	0.759	131-06-03	

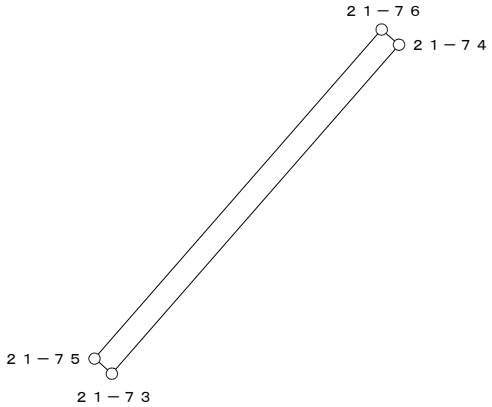


○：筆界点

面積算出公式	倍 面 積　２Ａ	21.887022	土 地 の 所 在			
Ａ＝ 1／2 ΣXn(Y(n+1)－Y(n-1))	面　　積　　Ａ	10.9435110	土地 の 所有者		縮 尺	1／　250

座 標 面 積 計 算 書

地 番	21-22	地 目	

筆 界 点	X	Y	辺長	方向角	備　考
21-71	24983.963	20339.261	14.417	221-07-08	
21-73	24984.462	20338.689	0.759	311-06-03	
21-74	24995.323	20348.170	14.417	41-07-08	
21-72	24994.824	20348.742	0.759	131-06-03	

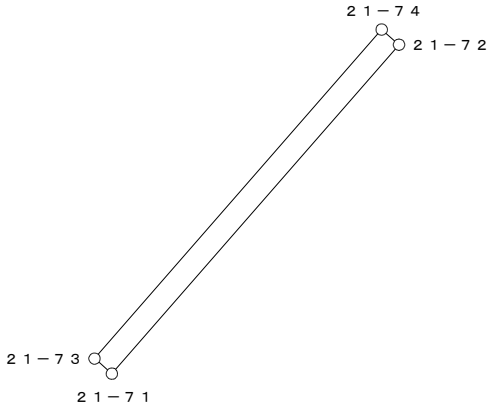


○：筆界点

面積算出公式	倍 面 積　２Ａ	21.887022	土 地 の 所 在			
Ａ＝ 1／2 ΣXn(Y(n+1)－Y(n-1))	面　　積　　Ａ	10.9435110	土地 の 所有者		縮 尺	1／　250

座 標 面 積 計 算 書

地 番	21-23	地 目	

筆 界 点	X	Y	辺長	方向角	備 考
21-69	24981.963	20341.556	14.418	221-07-10	
21-71	24983.963	20339.261	3.044	311-04-15	
21-72	24994.824	20348.742	14.417	41-07-08	
21-70	24992.825	20351.038	3.044	131-02-39	

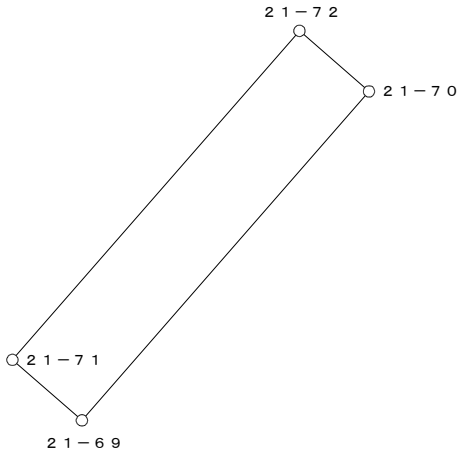


○：筆界点

面積算出公式	倍 面 積　２Ａ　87.781665	土 地 の 所 在			
Ａ＝ 1／2 ΣXn(Y(n+1)－Y(n-1))	面　積　Ａ　43.8908325	土地 の 所有者		縮 尺	1／　250

座 標 面 積 計 算 書

地 番	21-24	地 目	

筆 界 点	X	Y	辺長	方向角	備　考
21-68	24991.618	20352.424	1.838	131-03-04	
21-67	24980.755	20342.941	14.420	221-07-11	
21-69	24981.963	20341.556	1.838	311-05-42	
21-70	24992.825	20351.038	14.418	41-07-10	

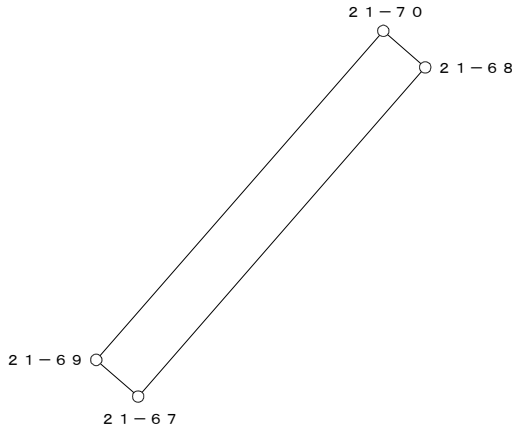


○：筆界点

面積算出公式	倍 面 積　２Ａ	53.000225	土 地 の 所 在			
Ａ＝ 1／2 ΣXn(Y(n+1)－Y(n-1))	面　　積　　Ａ	26.5001125	土地 の 所有者		縮 尺	1／　250

座 標 面 積 計 算 書

地 番	21-25	地 目	

筆 界 点	X	Y	辺長	方向角	備　考
21-66	24990.939	20353.204	1.034	131-02-24	
21-65	24980.076	20343.721	14.420	221-07-11	
21-67	24980.755	20342.941	1.034	311-02-24	
21-68	24991.618	20352.424	14.420	41-07-11	

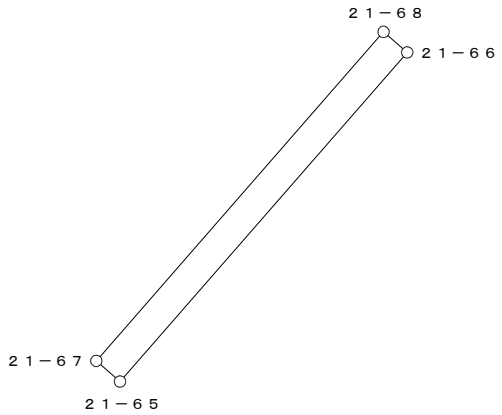


○：筆界点

面積算出公式	倍 面 積　２Ａ	29.824194	土 地 の 所 在			
Ａ＝ 1／2 ΣXn(Y(n+1)－Y(n-1))	面　　積　　Ａ	14.9120970	土地 の 所有者		縮 尺	1／　250

座 標 面 積 計 算 書

地 番	21-26	地 目	

筆 界 点	X	Y	辺長	方向角	備　考
21-64	24979.819	20344.016	14.420	221-07-11	
21-65	24980.076	20343.721	0.391	311-03-43	
21-66	24990.939	20353.204	14.420	41-07-11	
21-46	24990.682	20353.499	0.391	131-03-43	

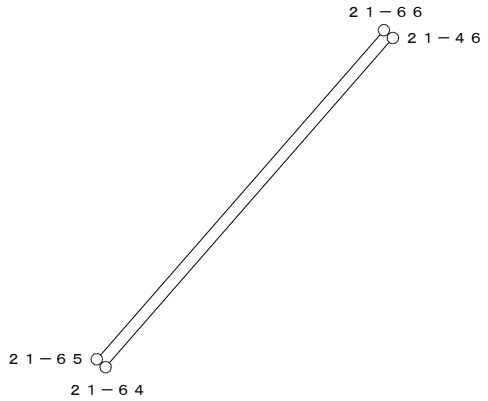


○：筆界点

面積算出公式	倍 面 積　２Ａ　11.283432	土 地 の 所 在			
Ａ＝ 1／2 ΣXn(Y(n+1)－Y(n-1))	面　積　Ａ　5.6417160	土地 の 所有者		縮 尺	1／　250

座 標 面 積 計 算 書

地 番	21-27	地 目	

筆 界 点	X	Y	辺長	方向角	備　考
21-46	24990.682	20353.499	14.420	41-07-11	
21-34	24981.490	20364.053	13.996	131-03-15	
21-35	24978.506	20364.499	3.017	171-29-57	
21-36	24957.254	20351.702	24.807	211-03-16	
21-37	24956.773	20348.734	3.007	260-47-40	
21-47	24969.066	20334.629	18.710	311-04-24	
21-64	24979.819	20344.016	14.274	41-07-11	

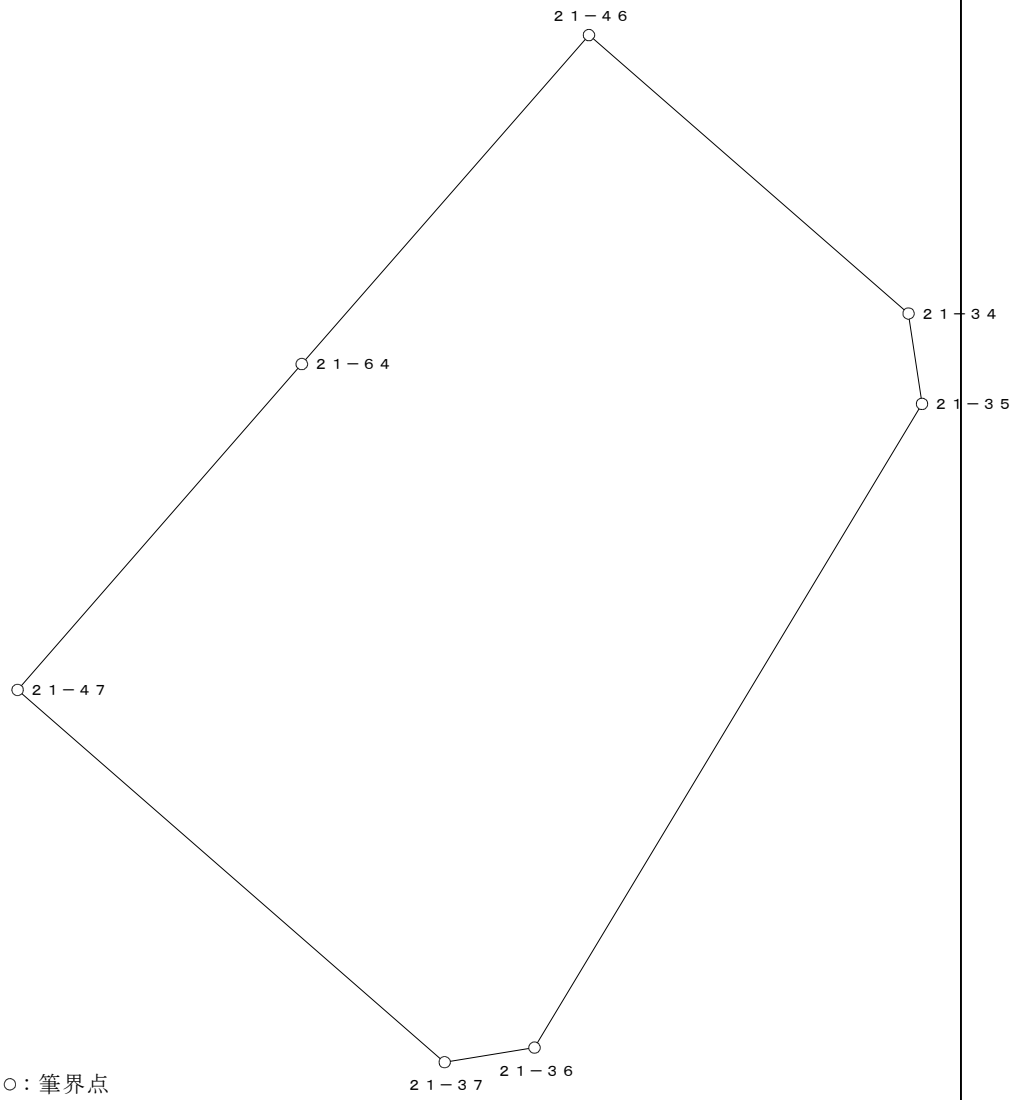


○：筆界点

面積算出公式	倍 面 積　２Ａ　1052.194031	土 地 の 所 在			
Ａ＝ 1／2 ΣXn(Y(n+1)－Y(n-1))	面　積　Ａ　526.0970155	土地 の 所有者		縮 尺	1／　250

座 標 面 積 計 算 書

地 番	21-28	地 目	

筆 界 点	X	Y	辺長	方向角	備　考
21-47	24969.066	20334.629	14.274	221-07-11	
21-48	24981.290	20320.604	18.604	311-04-30	
21-63	24992.046	20329.987	14.273	41-05-59	
21-94	24991.618	20330.478	0.651	131-04-42	
21-91	24989.921	20332.426	2.584	131-03-39	
21-89	24989.493	20332.917	0.651	131-04-42	
21-87	24988.638	20333.898	1.301	131-04-27	
21-85	24988.210	20334.388	0.651	131-08-10	
21-83	24987.854	20334.797	0.542	131-02-13	
21-81	24987.427	20335.288	0.651	131-00-43	
21-79	24986.641	20336.190	1.196	131-04-08	
21-77	24985.531	20337.463	1.689	131-05-13	
21-75	24984.961	20338.117	0.868	131-04-27	
21-73	24984.462	20338.689	0.759	131-06-03	
21-71	24983.963	20339.261	0.759	131-06-03	
21-69	24981.963	20341.556	3.044	131-04-15	
21-67	24980.755	20342.941	1.838	131-05-42	
21-65	24980.076	20343.721	1.034	131-02-24	
21-64	24979.819	20344.016	0.391	131-03-43	

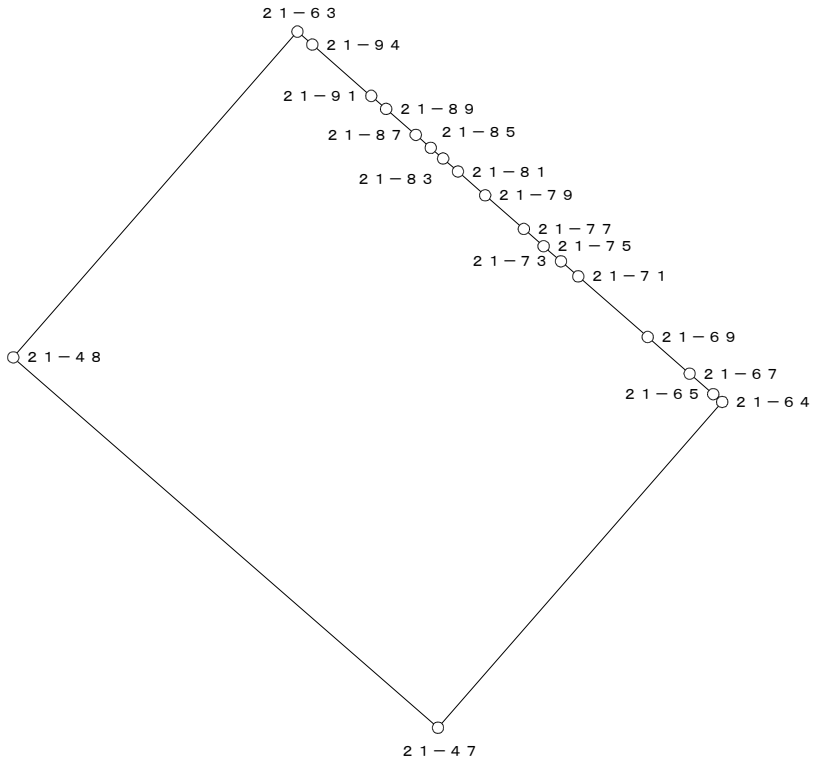


○：筆界点

面積算出公式	倍 面 積　２Ａ	531.186662	土 地 の 所 在			
Ａ＝ １／２ ΣＸｎ(Ｙ(ｎ+1)－Ｙ(ｎ-1))	面　　積　　Ａ	265.5933310	土地 の 所有者		縮 尺	1／　250

座 標 面 積 計 算 書

地 番	21-29-1	地 目	

筆 界 点	X	Y	辺長	方向角	備　考
21-52	25003.984	20263.520	14.926	180-00-14	
21-1	25003.985	20251.067	12.453	270-00-17	
21-2	25006.053	20248.887	3.005	313-29-23	
21-40	25020.445	20248.227	14.407	357-22-28	
21-53	25019.922	20253.589	5.387	95-34-15	
21-54	25018.910	20263.521	9.983	95-49-05	

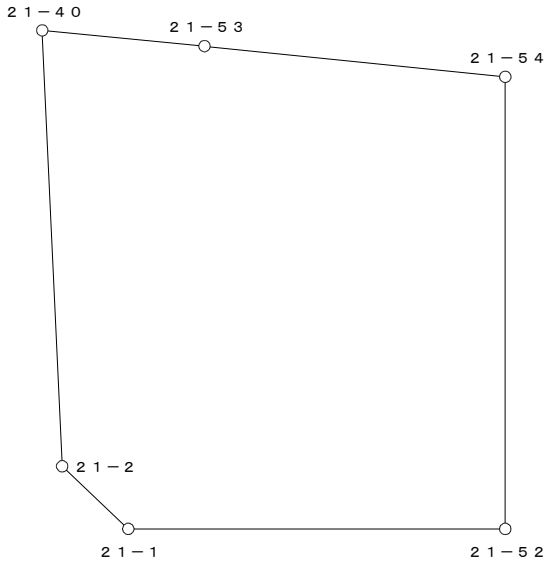


○：筆界点

面積算出公式	倍 面 積　２Ａ	463.494907	土 地 の 所 在			
Ａ＝ 1／2 ΣXn(Y(n+1)－Y(n-1))	面　　積　　Ａ	231.7474535	土地 の 所有者		縮 尺	1／　250

座 標 面 積 計 算 書

地 番	21-29-2	地 目	

筆 界 点	X	Y	辺長	方向角	備 考
21-51	25003.982	20277.347	13.421	185-51-17	
21-52	25003.984	20263.520	13.827	270-00-30	
21-54	25018.910	20263.521	14.926	0-00-14	
21-55	25018.743	20265.156	1.644	95-49-55	
21-56	25018.089	20271.572	6.449	95-49-13	
21-57	25017.333	20278.716	7.184	96-02-27	

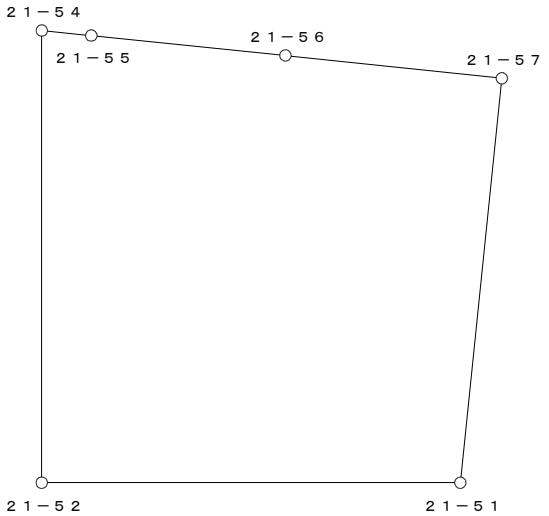

○：筆界点

面積算出公式	倍 面 積　２Ａ	411.628312	土 地 の 所 在			
Ａ＝ 1／2 ΣXn(Y(n+1)－Y(n-1))	面　　積　　Ａ	205.8141560	土地 の 所有者		縮 尺	1／　250