
換　地　図　　縮尺　５００分の１

所 在　　那覇市真嘉比二丁目

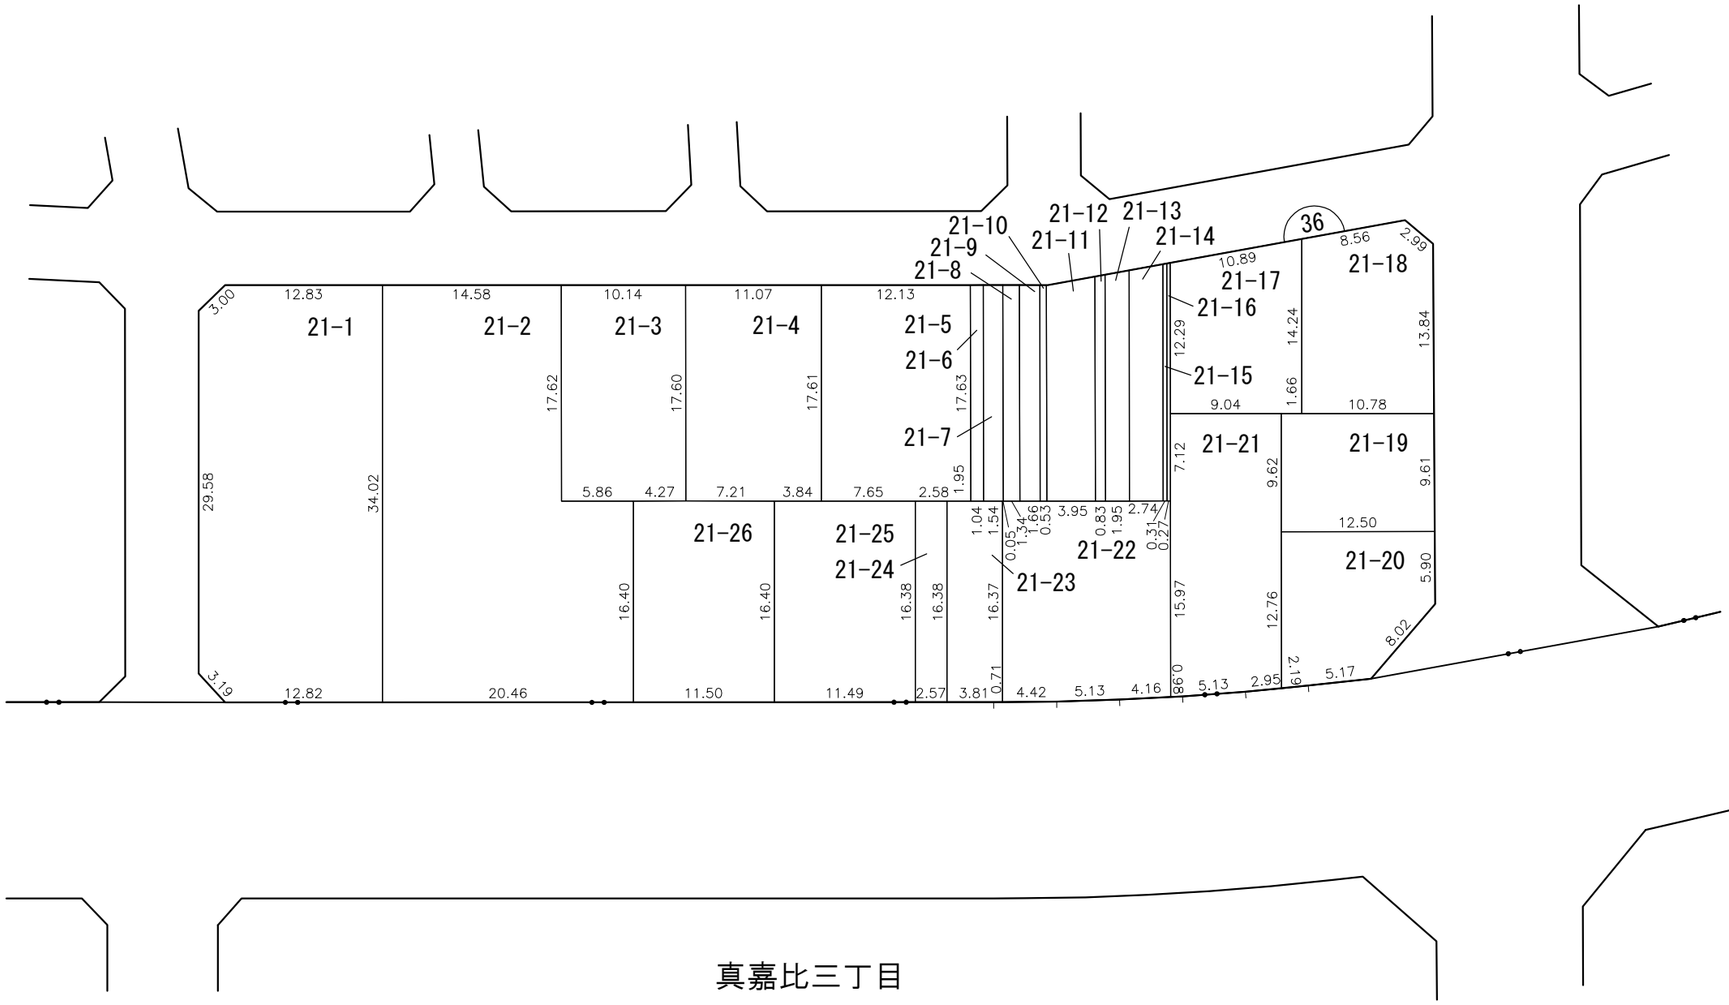


凡例	
施行地区界	
町界	
丁目界	
地番	5-1
換地	

別図

換　地　図

縮尺　１００分の１

所 在　那覇市真嘉比二丁目

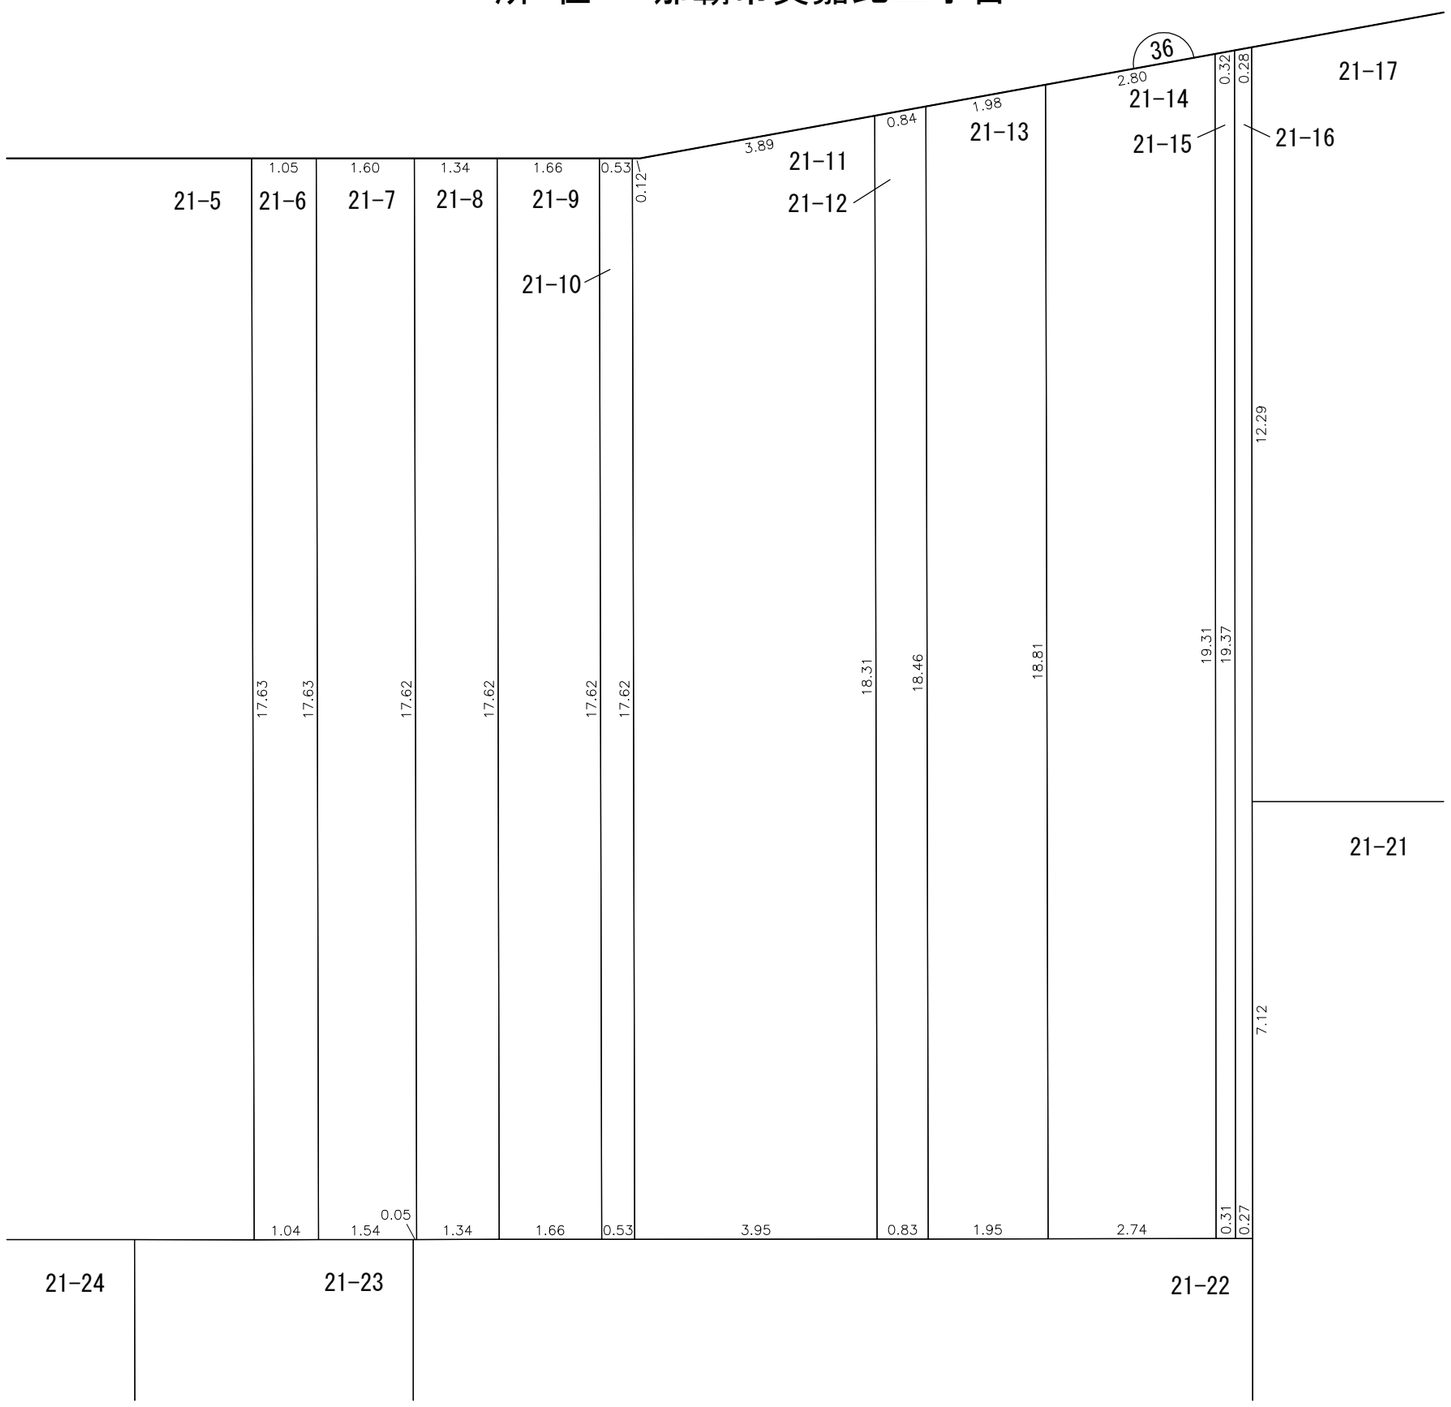

凡例						
	施行地区界	町界	丁目界	地番	換地	

那覇広域都市計画事業真嘉比古島第二土地区画整理事業

画地出来形確認測量原図　３６街区（１／２）

S=1/500



N
X20250
X20300
X20350
X20400
X20450
X24850
X24900
X24950
X25000
21
20
35
34
33
32
30
37
46
36
①-1
①-2
②
③
④
⑤
⑥
⑥-1
⑦
⑦-1
⑦-2
⑧-1
⑧-2
⑨
⑩
⑪
⑫
⑬～㉖
別紙参照
(160.84)
(142.21)
(120.03)
(137.25)
(206.00)
(222.37)
(74.35)
(42.26)
(188.45)
(188.68)
(178.68)
(194.92)
(214.32)
(118.53)
(592.84)
(505.10)
29.594
10.893
6.000
8.563
13.845
11.971
14.244
1.666
10.787
29.358
9.611
12.299
9.048
9.625
12.506
5.902
8.020
7.123
12.767
2.180
5.172
15.972
0.982
5.142
5.133
5.144
4.162
5.130
5.140
4.425
3.816
2.579
0.715
16.377
16.385
16.389
1.547
1.952
2.590
7.651
3.845
7.219
4.272
5.867
16.405
16.407
11.491
11.505
62.683
15.988
20.464
12.828
34.029
6.001
29.581
3.191
1.306
12.852
5.985
14.584
17.626
17.605
6.009
10.148
11.071
17.618
6.014
12.139
1.055
17.632
17.631
1.947
13.690

那覇広域都市計画事業真嘉比古島第二土地区画整理事業

画地出来形確認測量原図　３６街区（２/２）

（１３～２６）

S=1/100

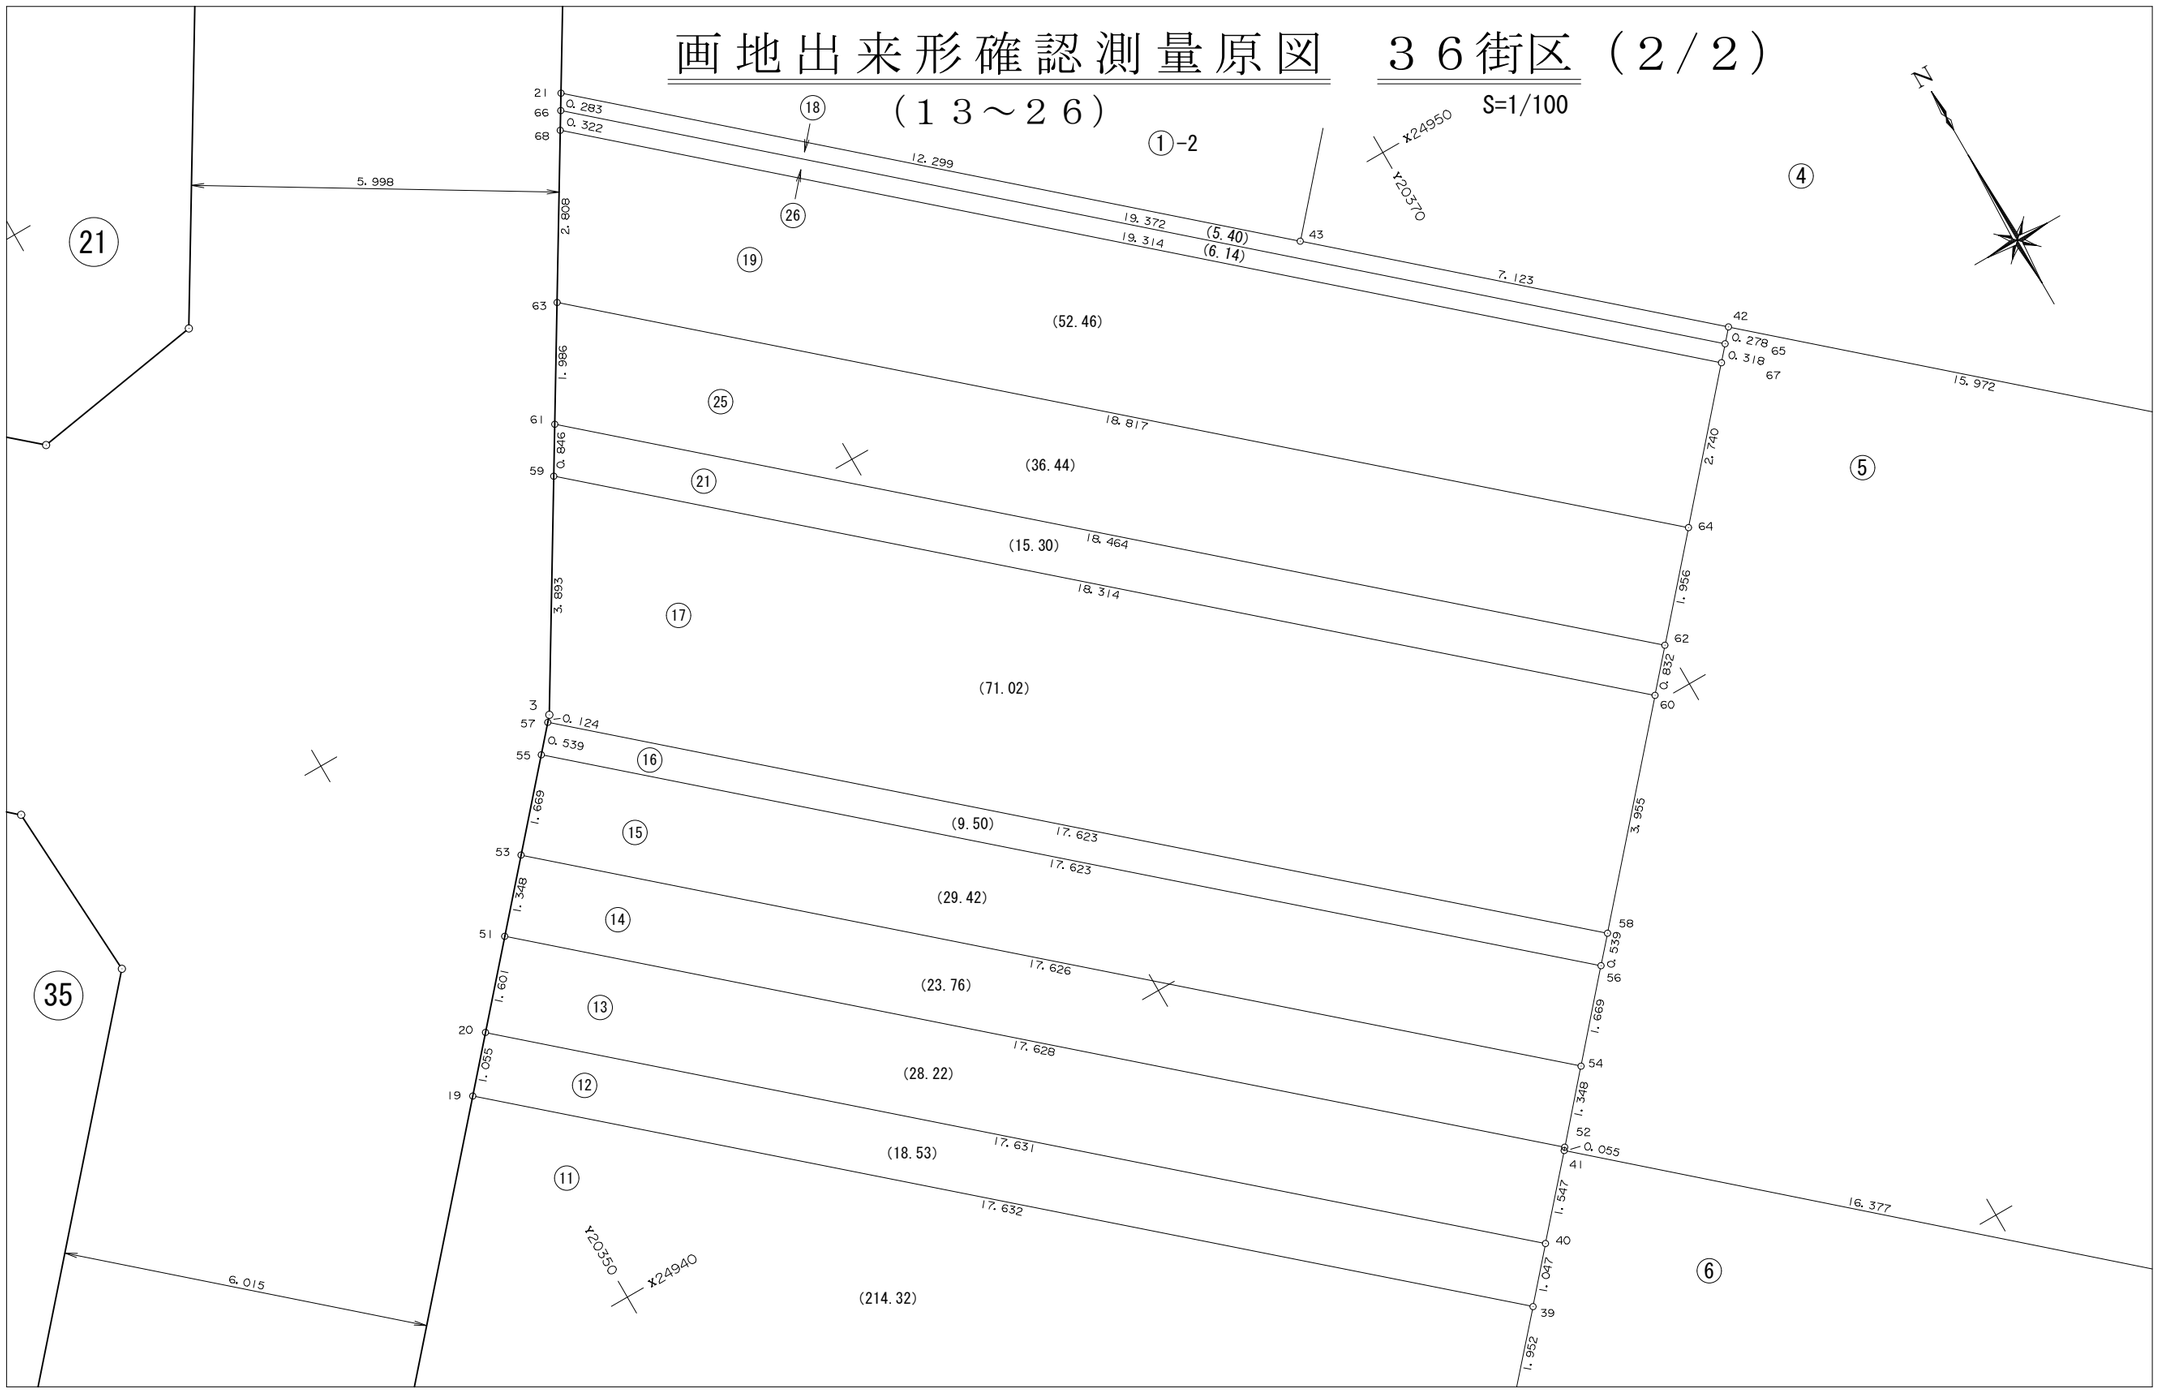

面　積　一　覧　表

種　　別	地　　番	地　　目	面　　積	地　　積	備　　考
	3601:36-1-1		160.8416630	160.84	
	3602:36-1-2		142.2196945	142.21	
	3603:36-2		120.0310150	120.03	
	3604:36-3		137.2534130	137.25	
	3605:36-4		206.0039625	206.00	
	3606:36-5		222.3743520	222.37	
	3607:36-6		74.3573710	74.35	
	3608:36-6-1		42.2676045	42.26	
	3609:36-7-1		188.6864720	188.68	
	3610:36-7-2		188.4578395	188.45	
	3611:36-8-1		592.8419635	592.84	
	3612:36-8-2		505.1026500	505.10	
	3613:36-9		178.6816260	178.68	
	3614:36-10		194.9214140	194.92	
	3615:36-11		214.3263610	214.32	
	3616:36-12		18.5332060	18.53	
	3617:36-13		28.2243035	28.22	
	3618:36-14		23.7626875	23.76	
	3619:36-15		29.4214660	29.42	
	3620:36-16		9.5029700	9.50	
	3621:36-17		71.0223390	71.02	
	3622:36-18		5.4026535	5.40	
	3623:36-19		52.4684520	52.46	
	3624:36-21		15.3028340	15.30	
	3625:36-25		36.4451680	36.44	
	3626:36-26		6.1417445	6.14	
			3464.5952255	3464.49	
			3464.5952255	3464.49	

座　標　リ　ス　ト

測　　点	X　座　標	Y　座　標
3601:36-1	24895.493	20309.442
3602:36-2	24898.495	20309.288
3603:36-3	24948.859	20353.643
3604:36-4	24974.205	20368.919
3605:36-5	24974.647	20371.878
3606:36-6	24955.375	20394.025
3607:36-7	24947.434	20395.150
3608:36-8	24943.199	20392.181
3609:36-9	24939.024	20389.179
3610:36-10	24934.941	20386.069
3611:36-11	24930.913	20382.869
3612:36-12	24926.959	20379.600
3613:36-13	24923.063	20376.247
3614:36-14	24876.008	20334.834
3615:36-15	24875.946	20331.644
3616:36-16	24919.070	20327.408
3617:36-17	24926.685	20334.115
3618:36-18	24934.994	20341.432
3619:36-19	24944.104	20349.455
3620:36-20	24944.896	20350.152
3621:36-21	24957.542	20358.876
3622:36-22	24966.871	20364.499
3623:36-23	24965.558	20382.322
3624:36-24	24959.249	20389.573
3625:36-25	24941.421	20390.903
3626:36-26	24934.172	20385.458
3627:36-27	24923.605	20376.714
3628:36-28	24920.198	20373.726
3629:36-29	24918.262	20372.022
3630:36-30	24909.636	20364.430
3631:36-31	24901.000	20356.829


測　　点	X　座　標	Y　座　標
3632:36-32	24907.433	20340.647
3633:36-33	24911.844	20344.516
3634:36-34	24915.056	20347.332
3635:36-35	24920.468	20352.110
3636:36-36	24923.351	20354.654
3637:36-37	24929.087	20359.717
3638:36-38	24931.021	20361.424
3639:36-39	24932.484	20362.716
3640:36-40	24933.271	20363.407
3641:36-41	24934.433	20364.428
3642:36-42	24944.718	20373.463
3643:36-43	24949.421	20368.113
3644:36-44	24956.212	20374.092
3645:36-45	24957.462	20375.193
3646:36-46	24949.854	20381.318
3651:36-51	24946.097	20351.210
3652:36-52	24934.474	20364.464
3653:36-53	24947.109	20352.101
3654:36-54	24935.487	20365.353
3655:36-55	24948.361	20353.205
3656:36-56	24936.741	20366.455
3657:36-57	24948.766	20353.561
3658:36-58	24937.146	20366.811
3659:36-59	24952.193	20355.652
3660:36-60	24940.117	20369.421
3661:36-61	24952.917	20356.089
3662:36-62	24940.742	20369.970
3663:36-63	24954.618	20357.114
3664:36-64	24942.211	20371.261
3665:36-65	24944.509	20373.279
3666:36-66	24957.299	20358.730

測　　点	X　座　標	Y　座　標
3667:36-67	24944.270	20373.069
3668:36-68	24957.023	20358.564
3669:36-69	24908.125	20317.769
3670:36-70	24885.638	20343.309

座 標 面 積 計 算 書

地 番	36-1-1	地 目	

筆 界 点	X	Y	辺長	方向角	備　考
36-22	24966.871	20364.499	14.244	311-20-33	
36-4	24974.205	20368.919	8.563	31-04-34	
36-5	24974.647	20371.878	2.992	81-30-15	
36-23	24965.558	20382.322	13.845	131-01-54	
36-45	24957.462	20375.193	10.787	221-21-57	

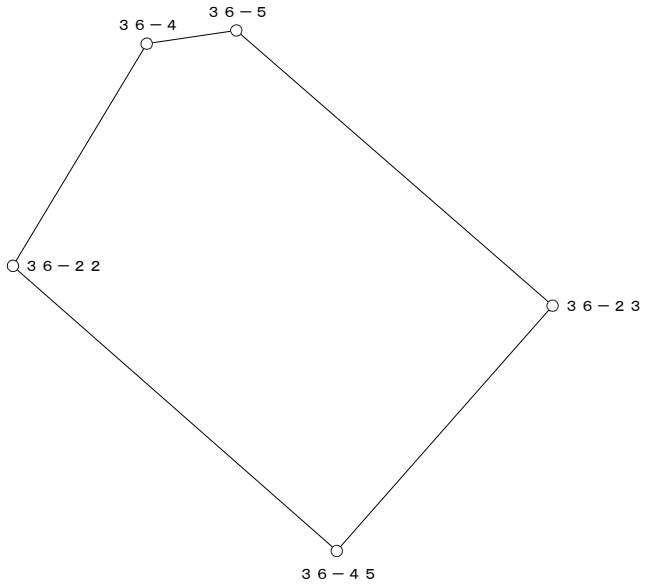


○：筆界点

面積算出公式	倍 面 積　２Ａ	321.683326	土 地 の 所 在			
Ａ＝ 1／2 ΣXn(Y(n+1)－Y(n-1))	面　　積　　Ａ	160.8416630	土地 の 所有者		縮 尺	1／　250

座 標 面 積 計 算 書

地 番	36-1-2	地 目	

筆 界 点	X	Y	辺長	方向角	備 考
36-21	24957.542	20358.876	12.299	311-19-17	
36-22	24966.871	20364.499	10.893	31-04-45	
36-45	24957.462	20375.193	14.244	131-20-33	
36-44	24956.212	20374.092	1.666	221-22-25	
36-43	24949.421	20368.113	9.048	221-21-42	

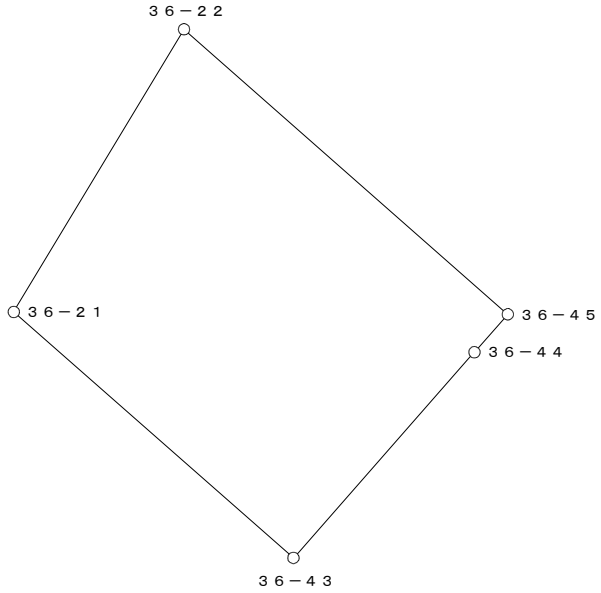


○：筆界点

面積算出公式	倍 面 積　２Ａ	284.439389	土 地 の 所 在			
Ａ＝ 1／2 ΣXn(Y(n+1)－Y(n-1))	面　　積　　Ａ	142.2196945	土地 の 所有者		縮 尺	1／　250

座 標 面 積 計 算 書

地 番	36-2	地 目	

筆 界 点	X	Y	辺長	方向角	備　考
36-23	24965.558	20382.322	10.787	41-21-57	
36-24	24959.249	20389.573	9.611	131-01-34	
36-46	24949.854	20381.318	12.506	221-18-16	
36-44	24956.212	20374.092	9.625	311-20-38	
36-45	24957.462	20375.193	1.666	41-22-25	

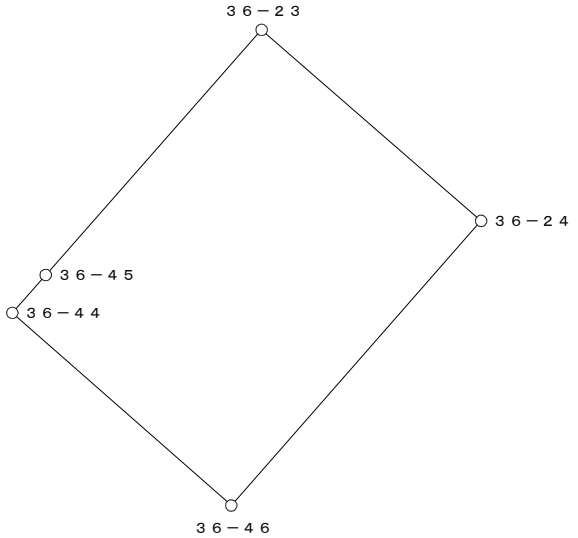


○：筆界点

面積算出公式	倍 面 積　２Ａ	240.062030	土 地 の 所 在			
Ａ＝ 1／2 ΣXn(Y(n+1)－Y(n-1))	面　　積　　Ａ	120.0310150	土地 の 所有者		縮 尺	1／　250

座 標 面 積 計 算 書

地 番	36-3	地 目	

筆 界 点	X	Y	辺長	方向角	備　考
36-24	24959.249	20389.573	12.506	41-18-16	
36-6	24955.375	20394.025	5.902	131-01-44	
36-7	24947.434	20395.150	8.020	171-56-12	
36-8	24943.199	20392.181	5.172	215-01-58	
36-25	24941.421	20390.903	2.190	215-42-29	
36-46	24949.854	20381.318	12.767	311-20-30	

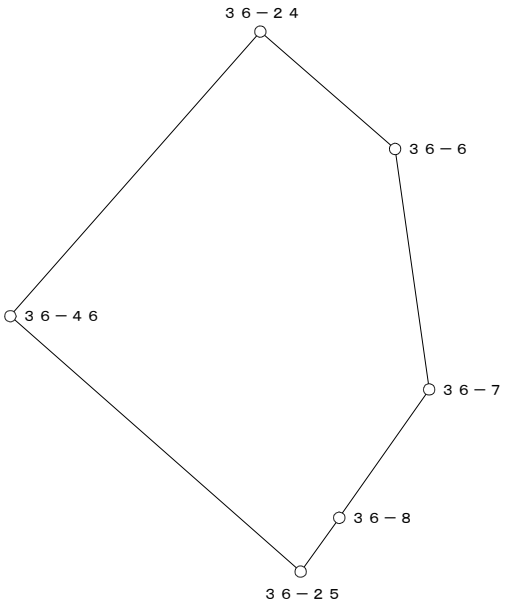


○：筆界点

面積算出公式	倍 面 積　２Ａ	274.506826	土 地 の 所 在			
Ａ＝ 1／2 ΣXn(Y(n+1)－Y(n-1))	面　　積　　Ａ	137.2534130	土地 の 所有者		縮 尺	1／　250

座 標 面 積 計 算 書

地 番	36-4	地 目	

筆 界 点	X	Y	辺長	方向角	備　考
36-25	24941.421	20390.903	12.767	131-20-30	
36-9	24939.024	20389.179	2.953	215-43-30	
36-10	24934.941	20386.069	5.133	217-17-47	
36-26	24934.172	20385.458	0.982	218-28-07	
36-42	24944.718	20373.463	15.972	311-19-19	
36-43	24949.421	20368.113	7.123	311-19-03	
36-44	24956.212	20374.092	9.048	41-21-42	
36-46	24949.854	20381.318	9.625	131-20-38	

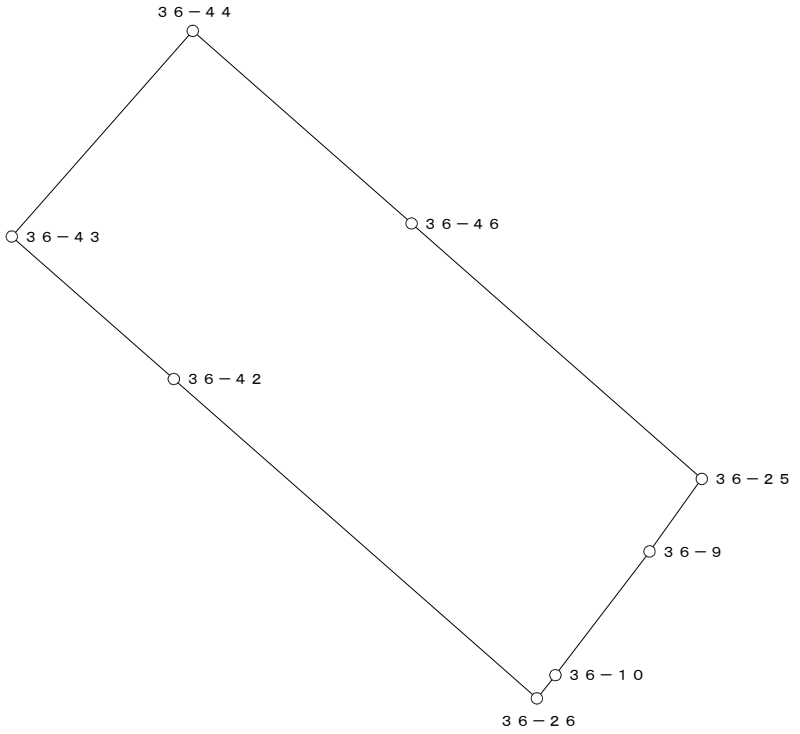


○：筆界点

面積算出公式	倍 面 積　２Ａ	412.007925	土 地 の 所 在			
Ａ＝ 1／2 ΣXn(Y(n+1)－Y(n-1))	面　　積　　Ａ	206.0039625	土地 の 所有者		縮 尺	1／　250

座 標 面 積 計 算 書

地 番	36-5	地 目	

筆 界 点	X	Y	辺長	方向角	備　考
36-26	24934.172	20385.458	15.972	131-19-19	
36-11	24930.913	20382.869	4.162	218-27-51	
36-12	24926.959	20379.600	5.130	219-34-57	
36-27	24923.605	20376.714	4.425	220-42-39	
36-41	24934.433	20364.428	16.377	311-23-26	
36-52	24934.474	20364.464	0.055	41-17-05	
36-54	24935.487	20365.353	1.348	41-16-12	
36-56	24936.741	20366.455	1.669	41-18-31	
36-58	24937.146	20366.811	0.539	41-18-57	
36-60	24940.117	20369.421	3.955	41-17-57	
36-62	24940.742	20369.970	0.832	41-17-46	
36-64	24942.211	20371.261	1.956	41-18-36	
36-67	24944.270	20373.069	2.740	41-17-10	
36-65	24944.509	20373.279	0.318	41-18-16	
36-42	24944.718	20373.463	0.278	41-21-36	

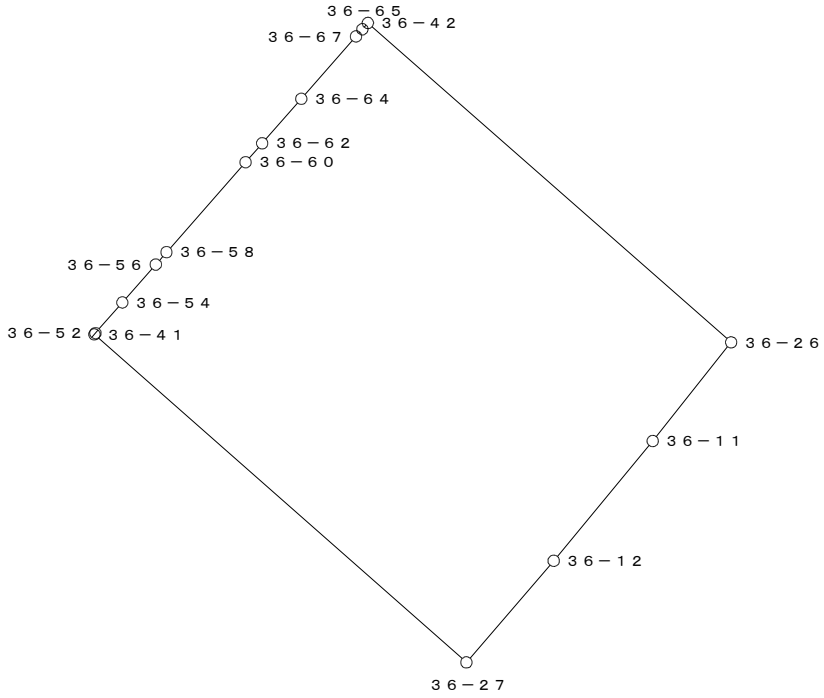


○：筆界点

面積算出公式	倍 面 積　２Ａ	444.748704	土 地 の 所 在			
Ａ＝ １／２ ΣＸｎ(Ｙ(ｎ+1)－Ｙ(ｎ-1))	面　　積　　Ａ	222.3743520	土地 の 所有者		縮 尺	1／　250

座 標 面 積 計 算 書

地 番	36-6	地 目	

筆 界 点	X	Y	辺長	方向角	備　考
36-27	24923.605	20376.714	16.377	131-23-26	
36-13	24923.063	20376.247	0.715	220-44-56	
36-28	24920.198	20373.726	3.816	221-20-44	
36-38	24931.021	20361.424	16.385	311-20-26	
36-39	24932.484	20362.716	1.952	41-26-54	
36-40	24933.271	20363.407	1.047	41-17-01	
36-41	24934.433	20364.428	1.547	41-18-16	

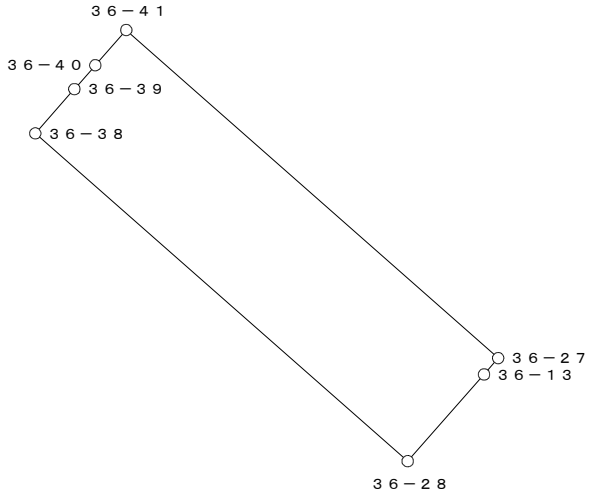


○：筆界点

面積算出公式	倍 面 積　２Ａ　148.714742	土 地 の 所 在			
Ａ＝ 1／2 ΣXn(Y(n+1)－Y(n-1))	面　積　Ａ　74.3573710	土地 の 所有者		縮 尺	1／　250

座 標 面 積 計 算 書

地 番	36-6-1	地 目	

筆 界 点	X	Y	辺長	方向角	備　考
36-28	24920.198	20373.726	16.385	131-20-26	
36-29	24918.262	20372.022	2.579	221-21-11	
36-37	24929.087	20359.717	16.389	311-20-20	
36-38	24931.021	20361.424	2.580	41-25-57	

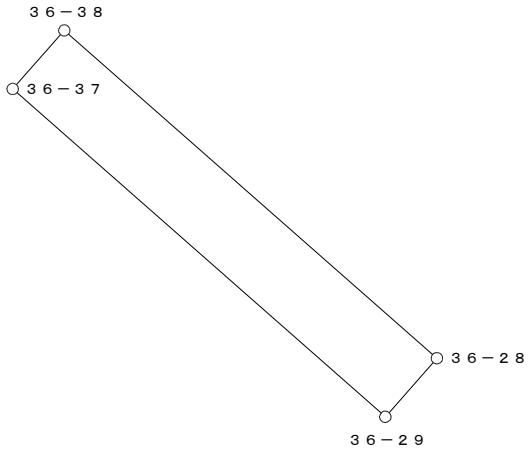


○：筆界点

面積算出公式	倍 面 積　２Ａ	84.535209	土 地 の 所 在			
Ａ＝ 1／2 ΣXn(Y(n+1)－Y(n-1))	面　　積　　Ａ	42.2676045	土地 の 所有者		縮 尺	1／　250

座 標 面 積 計 算 書

地 番	36-7-1	地 目	

筆 界 点	X	Y	辺長	方向角	備 考
36-30	24909.636	20364.430	16.405	131-19-21	
36-31	24901.000	20356.829	11.505	221-21-10	
36-33	24911.844	20344.516	16.407	311-22-13	
36-34	24915.056	20347.332	4.272	41-14-29	
36-35	24920.468	20352.110	7.219	41-26-23	

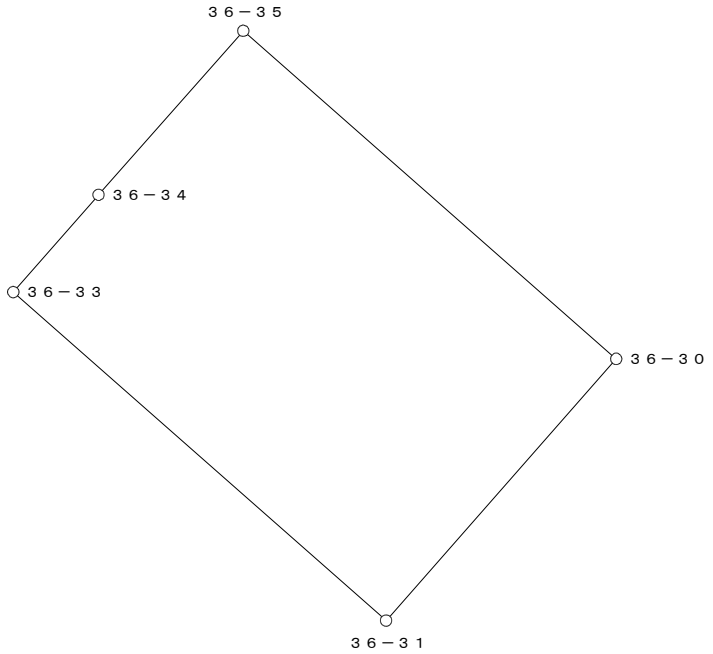


○：筆界点

面積算出公式	倍 面 積　２Ａ	377.372944	土 地 の 所 在			
Ａ＝ 1／2 ΣXn(Y(n+1)－Y(n-1))	面　　積　　Ａ	188.6864720	土地 の 所有者		縮 尺	1／　250

座 標 面 積 計 算 書

地 番	36-7-2	地 目	

筆 界 点	X	Y	辺長	方向角	備　考
36-29	24918.262	20372.022	16.389	131-20-20	
36-30	24909.636	20364.430	11.491	221-21-07	
36-35	24920.468	20352.110	16.405	311-19-21	
36-36	24923.351	20354.654	3.845	41-25-32	
36-37	24929.087	20359.717	7.651	41-26-02	

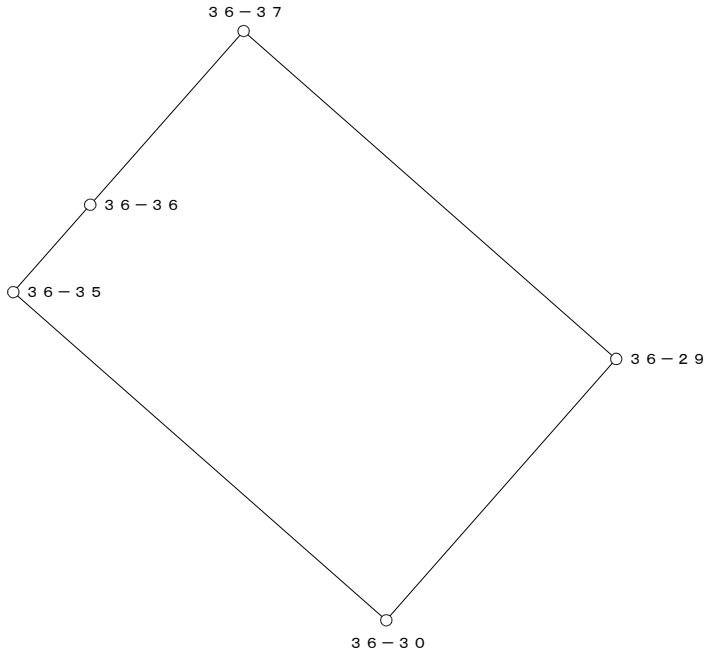


○：筆界点

面積算出公式	倍 面 積　２Ａ	376.915679	土 地 の 所 在			
Ａ＝ 1／2 ΣXn(Y(n+1)－Y(n-1))	面　　積　　Ａ	188.4578395	土地 の 所有者		縮 尺	1／　250

座 標 面 積 計 算 書

地 番	36-8-1	地 目	

筆 界 点	X	Y	辺長	方向角	備　考
36-69	24908.125	20317.769	34.029	311-21-46	
36-16	24919.070	20327.408	14.584	41-22-11	
36-32	24907.433	20340.647	17.626	131-18-55	
36-33	24911.844	20344.516	5.867	41-15-17	
36-31	24901.000	20356.829	16.407	131-22-13	
36-70	24885.638	20343.309	20.464	221-21-03	

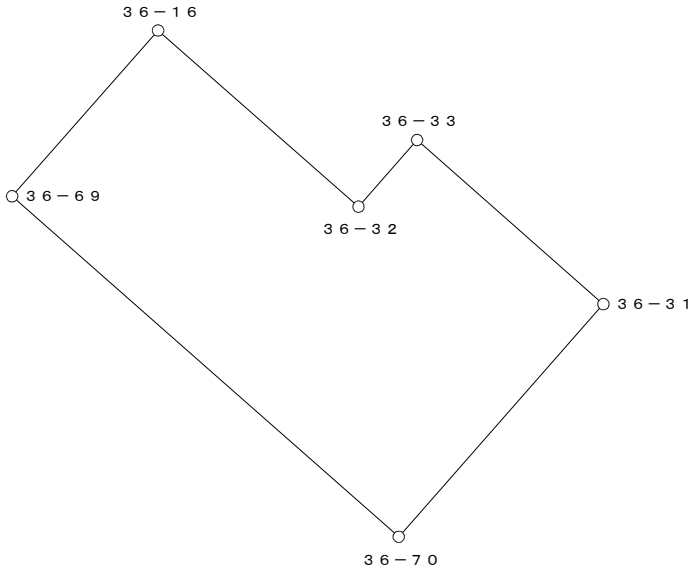


○：筆界点

面積算出公式	倍 面 積　２Ａ　1185.683927	土 地 の 所 在			
Ａ＝ 1／2 ΣXn(Y(n+1)－Y(n-1))	面　積　Ａ　592.8419635	土地 の 所有者		縮 尺	1／　500

座 標 面 積 計 算 書

地 番	36-8-2	地 目	

筆 界 点	X	Y	辺長	方向角	備　考
36-1	24895.493	20309.442	29.581	311-21-40	
36-2	24898.495	20309.288	3.006	357-03-48	
36-69	24908.125	20317.769	12.832	41-22-12	
36-70	24885.638	20343.309	34.029	131-21-46	
36-14	24876.008	20334.834	12.828	221-20-59	
36-15	24875.946	20331.644	3.191	268-53-12	

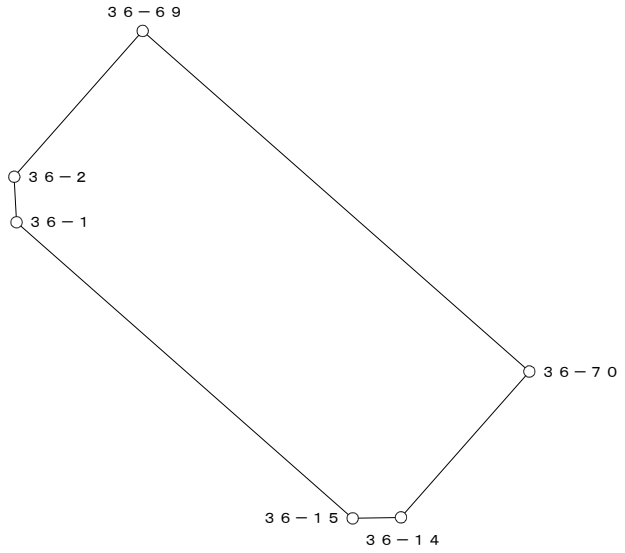


○：筆界点

面積算出公式	倍 面 積　２Ａ　1010.205300	土 地 の 所 在			
Ａ＝ 1／2 ΣXn(Y(n+1)－Y(n-1))	面　積　Ａ　505.1026500	土地 の 所有者		縮 尺	1／　500

座 標 面 積 計 算 書

地 番	36-9	地 目	

筆 界 点	X	Y	辺長	方向角	備　考
36-16	24919.070	20327.408	17.626	311-18-55	
36-17	24926.685	20334.115	10.148	41-22-21	
36-34	24915.056	20347.332	17.605	131-20-35	
36-33	24911.844	20344.516	4.272	221-14-29	
36-32	24907.433	20340.647	5.867	221-15-17	

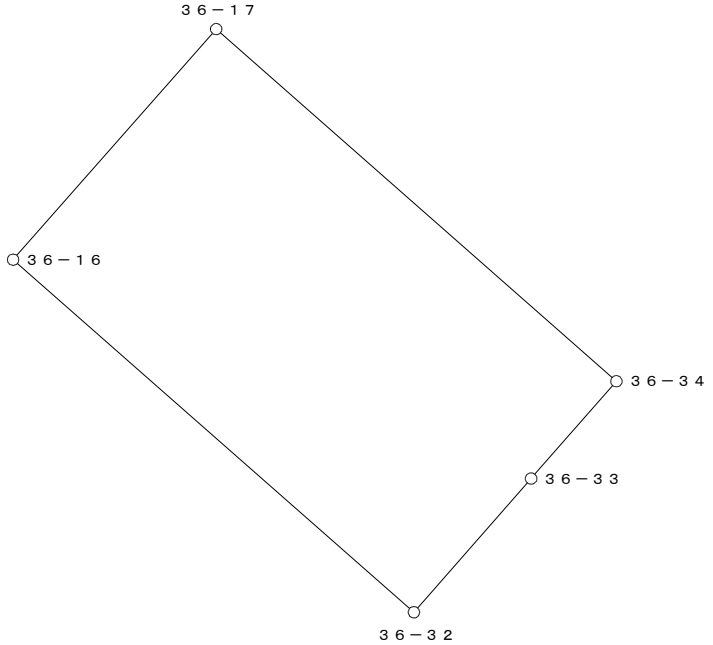


○：筆界点

面積算出公式	倍 面 積　２Ａ	357.363252	土 地 の 所 在			
Ａ＝ 1／2 ΣXn(Y(n+1)－Y(n-1))	面　　積　　Ａ	178.6816260	土地 の 所有者		縮 尺	1／　250

座 標 面 積 計 算 書

地 番	36-10	地 目	

筆 界 点	X	Y	辺長	方向角	備　考
36-17	24926.685	20334.115	17.605	311-20-35	
36-18	24934.994	20341.432	11.071	41-22-03	
36-36	24923.351	20354.654	17.618	131-21-59	
36-35	24920.468	20352.110	3.845	221-25-32	
36-34	24915.056	20347.332	7.219	221-26-23	

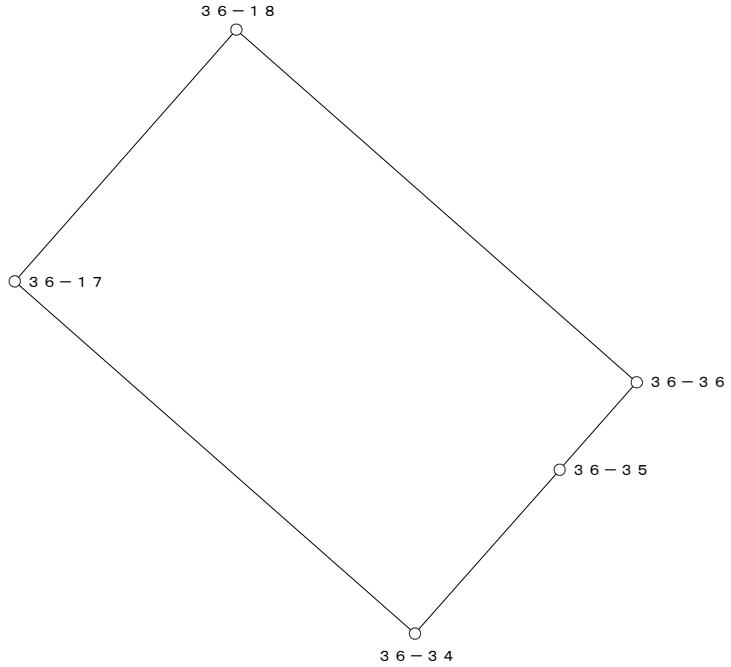


○：筆界点

面積算出公式	倍 面 積　２Ａ	389.842828	土 地 の 所 在			
Ａ＝ 1／2 ΣXn(Y(n+1)－Y(n-1))	面　　積　　Ａ	194.9214140	土地 の 所有者		縮 尺	1／　250

座 標 面 積 計 算 書

地 番	36-11	地 目	

筆 界 点	X	Y	辺長	方向角	備　考
36-18	24934.994	20341.432	17.618	311-21-59	
36-19	24944.104	20349.455	12.139	41-22-11	
36-39	24932.484	20362.716	17.632	131-13-36	
36-38	24931.021	20361.424	1.952	221-26-54	
36-37	24929.087	20359.717	2.580	221-25-57	
36-36	24923.351	20354.654	7.651	221-26-02	

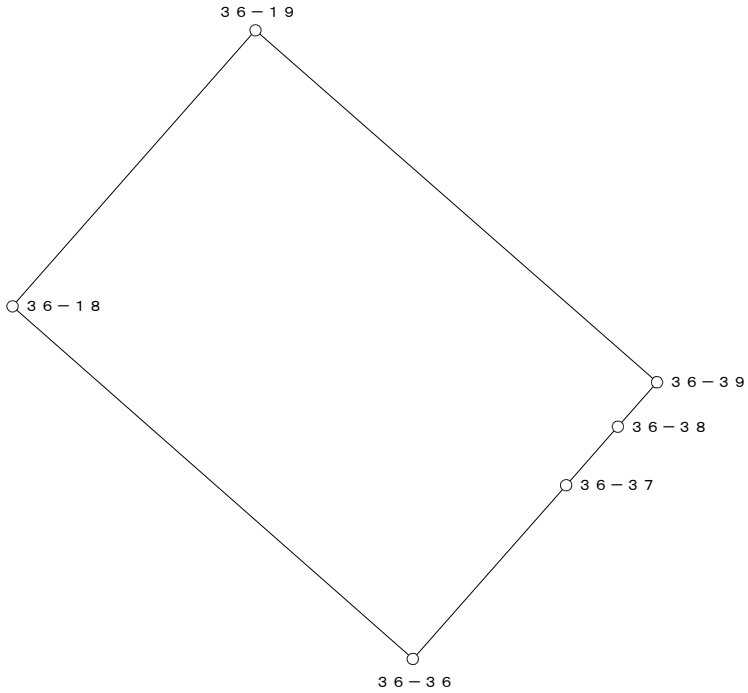


○：筆界点

面積算出公式	倍 面 積　２Ａ	428.652722	土 地 の 所 在			
Ａ＝ 1／2 ΣXn(Y(n+1)－Y(n-1))	面　　積　　Ａ	214.3263610	土地 の 所有者		縮 尺	1／　250

座 標 面 積 計 算 書

地 番	36-12	地 目	

筆 界 点	X	Y	辺長	方向角	備　考
36-19	24944.104	20349.455	17.632	311-13-36	
36-20	24944.896	20350.152	1.055	41-20-58	
36-40	24933.271	20363.407	17.631	131-15-06	
36-39	24932.484	20362.716	1.047	221-17-01	

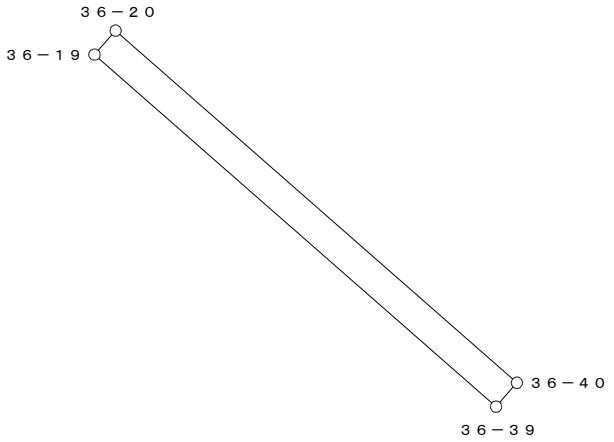


○：筆界点

面積算出公式	倍 面 積　２Ａ	37.066412	土 地 の 所 在			
Ａ＝ 1／2 ΣXn(Y(n+1)－Y(n-1))	面　　積　　Ａ	18.5332060	土地 の 所有者		縮 尺	1／　250

座 標 面 積 計 算 書

地 番	36-13	地 目	

筆 界 点	X	Y	辺長	方向角	備　考
36-20	24944.896	20350.152	17.631	311-15-06	
36-51	24946.097	20351.210	1.601	41-22-40	
36-52	24934.474	20364.464	17.628	131-14-56	
36-41	24934.433	20364.428	0.055	221-17-05	
36-40	24933.271	20363.407	1.547	221-18-16	

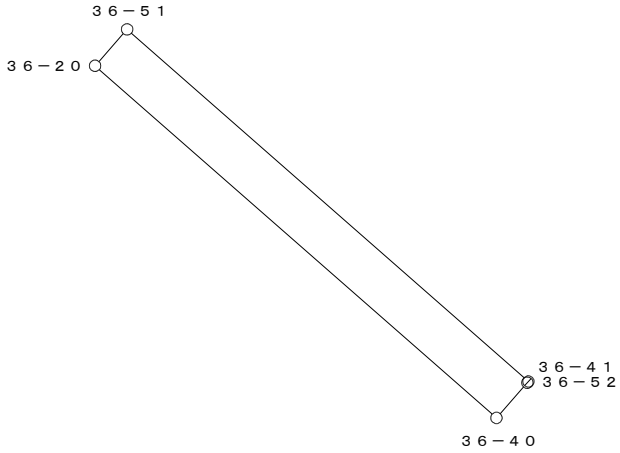


○：筆界点

面積算出公式	倍 面 積　２Ａ	56.448607	土 地 の 所 在			
Ａ＝ 1／2 ΣXn(Y(n+1)－Y(n-1))	面　　積　　Ａ	28.2243035	土地 の 所有者		縮 尺	1／　250

座 標 面 積 計 算 書

地 番	36-14	地 目	

筆 界 点	X	Y	辺長	方向角	備　考
36-51	24946.097	20351.210	17.628	311-14-56	
36-53	24947.109	20352.101	1.348	41-21-43	
36-54	24935.487	20365.353	17.626	131-15-03	
36-52	24934.474	20364.464	1.348	221-16-12	

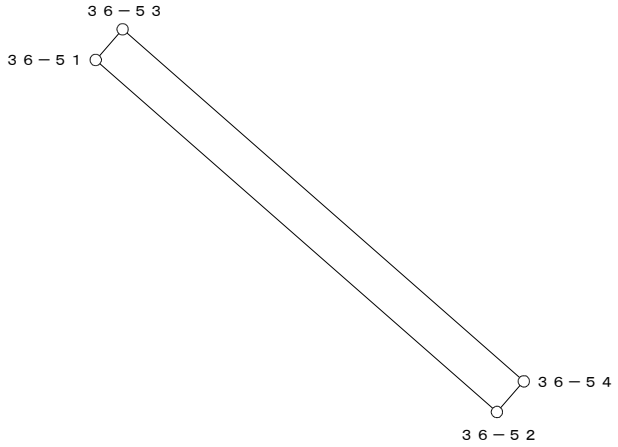


○：筆界点

面積算出公式	倍 面 積　２Ａ	47.525375	土 地 の 所 在			
Ａ＝ 1／2 ΣXn(Y(n+1)－Y(n-1))	面　　積　　Ａ	23.7626875	土地 の 所有者		縮 尺	1／　250

座 標 面 積 計 算 書

地 番	36-15	地 目	

筆 界 点	X	Y	辺長	方向角	備　考
36-53	24947.109	20352.101	17.626	311-15-03	
36-55	24948.361	20353.205	1.669	41-24-20	
36-56	24936.741	20366.455	17.623	131-15-01	
36-54	24935.487	20365.353	1.669	221-18-31	

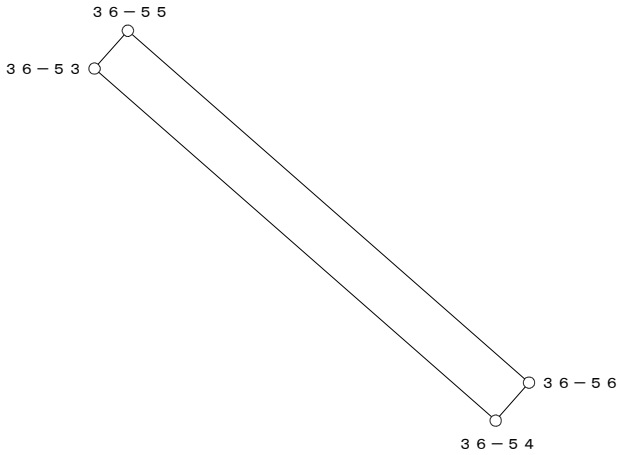


○：筆界点

面積算出公式	倍 面 積　２Ａ	58.842932	土 地 の 所 在			
Ａ＝ 1／2 ΣXn(Y(n+1)－Y(n-1))	面　　積　　Ａ	29.4214660	土地 の 所有者		縮 尺	1／　250

座 標 面 積 計 算 書

地 番	36-16	地 目	

筆 界 点	X	Y	辺長	方向角	備　考
36-55	24948.361	20353.205	17.623	311-15-01	
36-57	24948.766	20353.561	0.539	41-18-57	
36-58	24937.146	20366.811	17.623	131-15-01	
36-56	24936.741	20366.455	0.539	221-18-57	

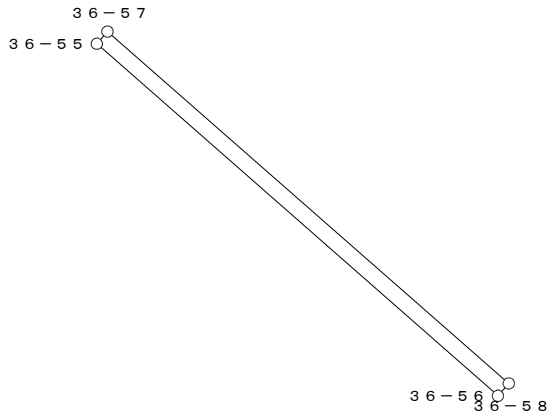


○：筆界点

面積算出公式	倍 面 積　２Ａ	19.005940	土 地 の 所 在			
Ａ＝ 1／2 ΣXn(Y(n+1)－Y(n-1))	面　　積　　Ａ	9.5029700	土地 の 所有者		縮 尺	1／　250

座 標 面 積 計 算 書

地 番	36-17	地 目	

筆 界 点	X	Y	辺長	方向角	備　考
36-57	24948.766	20353.561	17.623	311-15-01	
36-3	24948.859	20353.643	0.124	41-24-12	
36-59	24952.193	20355.652	3.893	31-04-20	
36-60	24940.117	20369.421	18.314	131-15-08	
36-58	24937.146	20366.811	3.955	221-17-57	

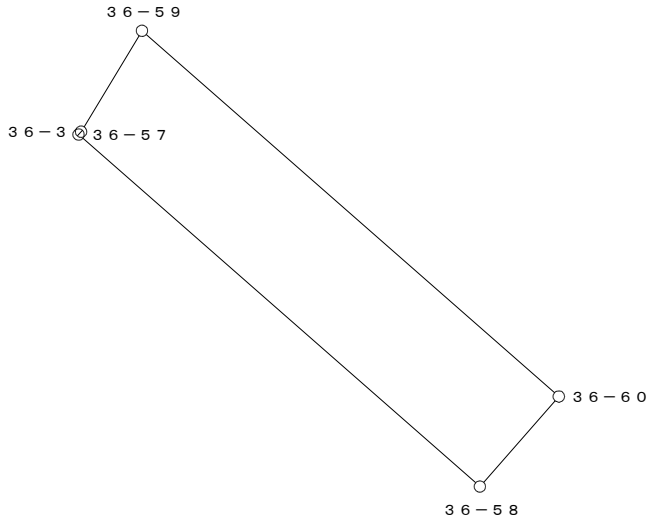


○：筆界点

面積算出公式	倍 面 積　２Ａ	142.044678	土 地 の 所 在			
Ａ＝ 1／2 ΣXn(Y(n+1)－Y(n-1))	面　　積　　Ａ	71.0223390	土地 の 所有者		縮 尺	1／　250

座 標 面 積 計 算 書

地 番	36-18	地 目	

筆 界 点	X	Y	辺長	方向角	備 考
36-42	24944.718	20373.463	7.123	131-19-03	
36-65	24944.509	20373.279	0.278	221-21-36	
36-66	24957.299	20358.730	19.372	311-19-07	
36-21	24957.542	20358.876	0.283	30-59-54	
36-43	24949.421	20368.113	12.299	131-19-17	

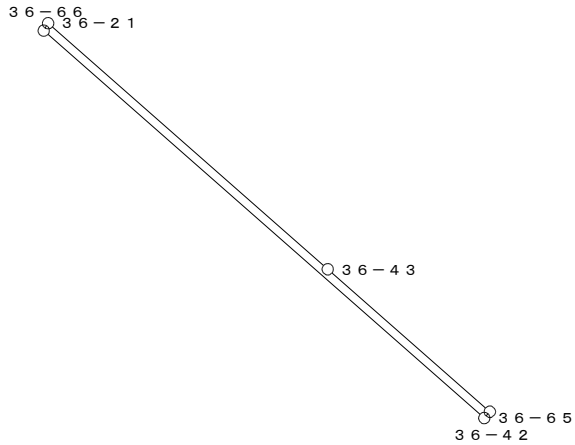


○：筆界点

面積算出公式	倍 面 積　２Ａ	10.805307	土 地 の 所 在			
Ａ＝ 1／2 ΣXn(Y(n+1)－Y(n-1))	面　　積　　Ａ	5.4026535	土地 の 所有者		縮 尺	1／　250

座 標 面 積 計 算 書

地 番	36-19	地 目	

筆 界 点	X	Y	辺長	方向角	備　考
36-63	24954.618	20357.114	2.808	211-05-10	
36-64	24942.211	20371.261	18.817	131-15-03	
36-67	24944.270	20373.069	2.740	41-17-10	
36-68	24957.023	20358.564	19.314	311-19-21	

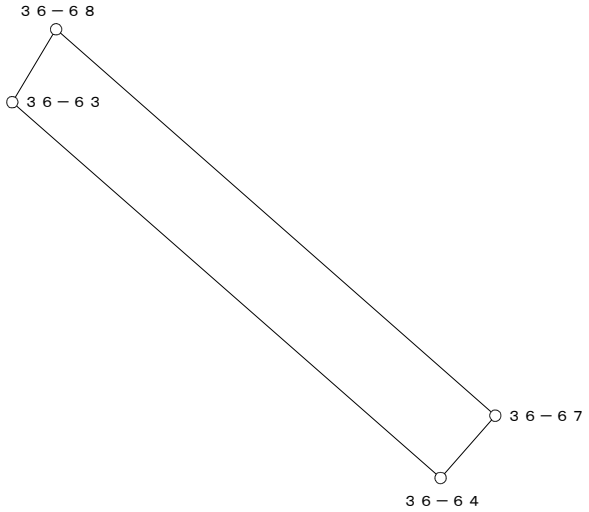


○：筆界点

面積算出公式	倍 面 積　２Ａ　104.936904	土 地 の 所 在			
Ａ＝ 1／2 ΣXn(Y(n+1)－Y(n-1))	面　積　Ａ　52.4684520	土地 の 所有者		縮 尺	1／　250

座 標 面 積 計 算 書

地 番	36-21	地 目	

筆 界 点	X	Y	辺長	方向角	備　考
36-60	24940.117	20369.421	0.832	221-17-46	
36-59	24952.193	20355.652	18.314	311-15-08	
36-61	24952.917	20356.089	0.846	31-06-53	
36-62	24940.742	20369.970	18.464	131-15-14	

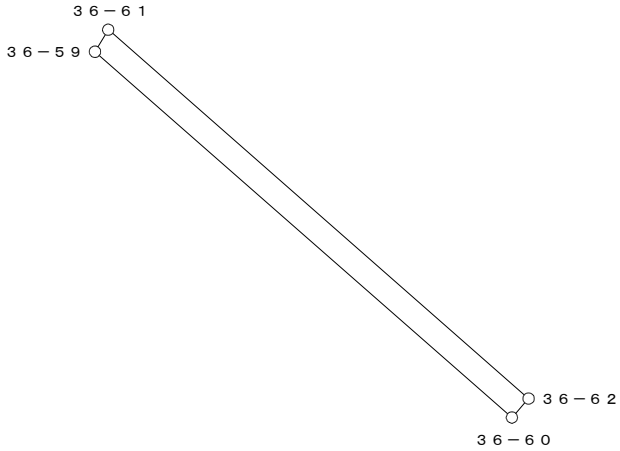


○：筆界点

面積算出公式	倍 面 積　２Ａ	30.605668	土 地 の 所 在			
Ａ＝ 1／2 ΣXn(Y(n+1)－Y(n-1))	面　　積　　Ａ	15.3028340	土地 の 所有者		縮 尺	1／　250

座 標 面 積 計 算 書

地 番	36-25	地 目	

筆 界 点	X	Y	辺長	方向角	備　考
36-62	24940.742	20369.970	1.956	221-18-36	
36-61	24952.917	20356.089	18.464	311-15-14	
36-63	24954.618	20357.114	1.986	31-04-21	
36-64	24942.211	20371.261	18.817	131-15-03	

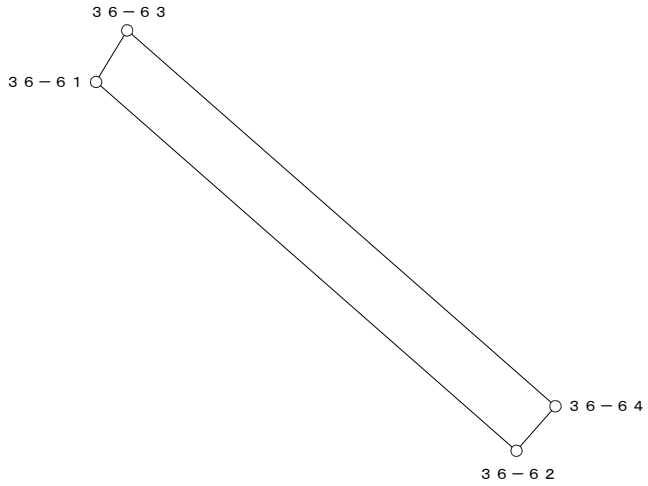


○：筆界点

面積算出公式	倍 面 積　２Ａ	72.890336	土 地 の 所 在			
Ａ＝ 1／2 ΣXn(Y(n+1)－Y(n-1))	面　　積　　Ａ	36.4451680	土地 の 所有者		縮 尺	1／　250

座 標 面 積 計 算 書

地 番	36-26	地 目	

筆 界 点	X	Y	辺長	方向角	備　考
36-65	24944.509	20373.279	19.372	131-19-07	
36-67	24944.270	20373.069	0.318	221-18-16	
36-68	24957.023	20358.564	19.314	311-19-21	
36-66	24957.299	20358.730	0.322	31-01-29	

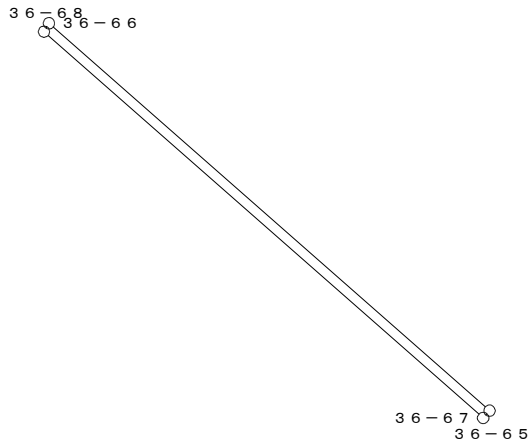

○：筆界点

面積算出公式	倍 面 積　２Ａ	12.283489	土 地 の 所 在			
Ａ＝ 1／2 ΣXn(Y(n+1)－Y(n-1))	面　　積　　Ａ	6.1417445	土地 の 所有者		縮 尺	1／　250