
換　地　図

縮尺　５００分の１

所 在　　那覇市真嘉比二丁目

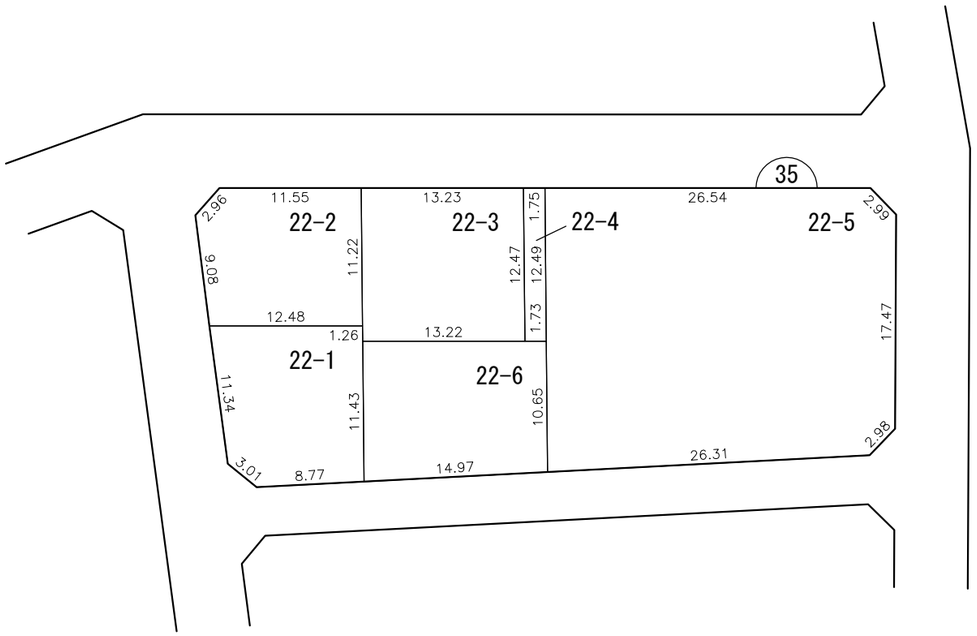


凡例						
	施行地区界	町界	丁目界	5-1 地番	換地	

那覇広域都市計画事業真嘉比古島第二土地区画整理事業

画地出来形確認測量原図　35街区

S=1/500

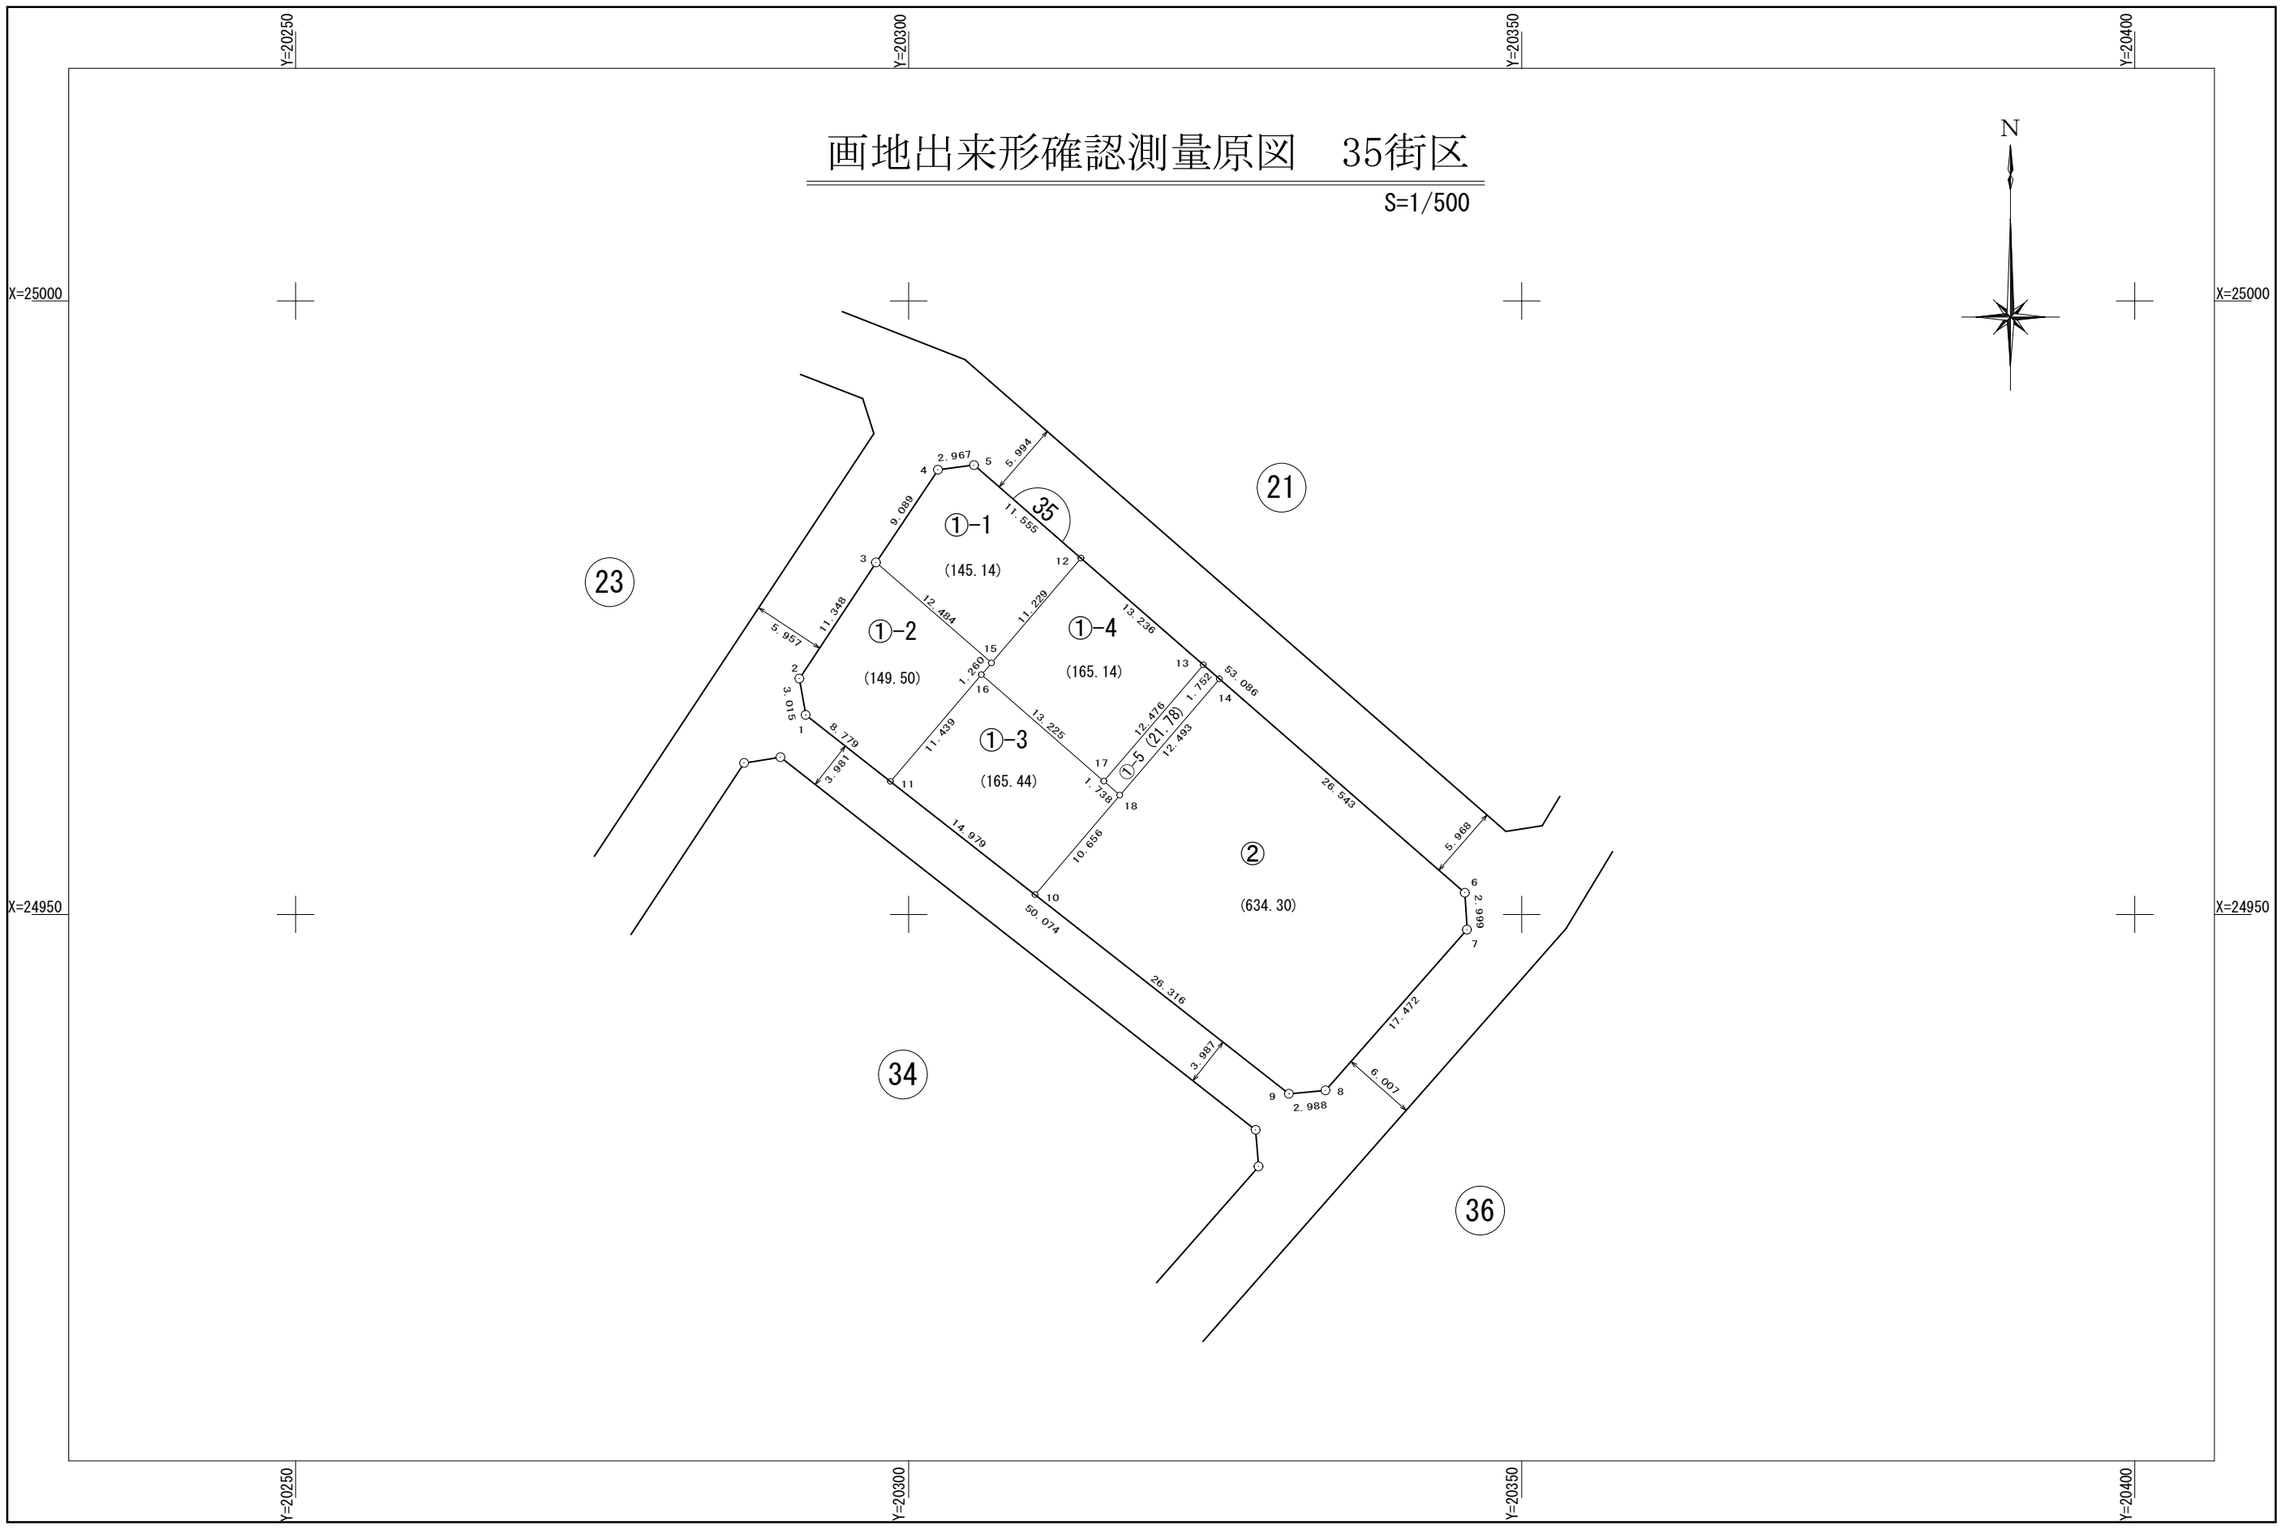

面　積　一　覧　表

種　　別	地　　番	地　　目	面　　積	地　　積	備　　考
	3501:35-1-1		145.1471230	145.14	
	3502:35-1-2		149.5021355	149.50	
	3503:35-1-3		165.4409150	165.44	
	3504:35-1-4		165.1439730	165.14	
	3505:35-1-5		21.7852470	21.78	
	3506:35-2		634.3095140	634.30	
			1281.3289075	1281.30	
			1281.3289075	1281.30	

座　標　リ　ス　ト

測　　点	X　座　標	Y　座　標
3501:35-1	24966.252	20291.608
3502:35-2	24969.222	20291.091
3503:35-3	24978.691	20297.345
3504:35-4	24986.246	20302.398
3505:35-5	24986.627	20305.340
3506:35-6	24951.755	20345.366
3507:35-7	24948.761	20345.537
3508:35-8	24935.643	20333.997
3509:35-9	24935.366	20331.022
3510:35-10	24951.598	20310.308
3511:35-11	24960.837	20298.518
3512:35-12	24979.037	20314.052
3513:35-13	24970.342	20324.032
3514:35-14	24969.191	20325.353
3515:35-15	24970.496	20306.762
3516:35-16	24969.538	20305.944
3517:35-17	24960.860	20315.924
3518:35-18	24959.705	20317.223


測　　点	X　座　標	Y　座　標

測　　点	X　座　標	Y　座　標

座 標 面 積 計 算 書

地 番	35-1-1	地 目	

筆 界 点	X	Y	辺長	方向角	備 考
35-3	24978.691	20297.345	12.484	311-01-51	
35-4	24986.246	20302.398	9.089	33-46-33	
35-5	24986.627	20305.340	2.967	82-37-16	
35-12	24979.037	20314.052	11.555	131-03-46	
35-15	24970.496	20306.762	11.229	220-28-54	

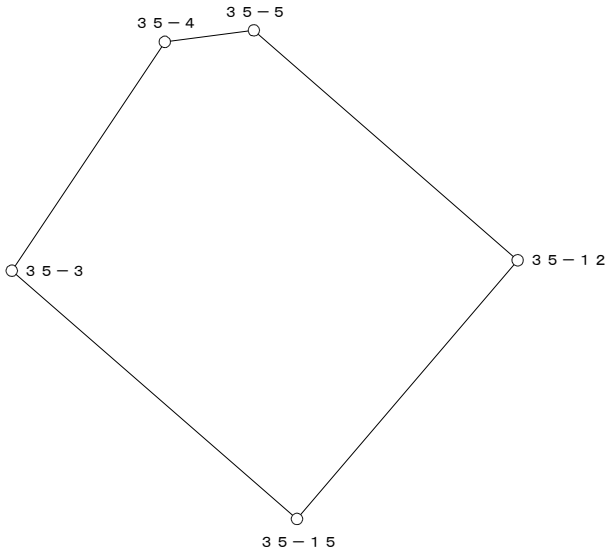


○：筆界点

面積算出公式	倍 面 積　２Ａ	290.294246	土 地 の 所 在			
Ａ＝ 1／2 ΣXn(Y(n+1)－Y(n-1))	面　　積　　Ａ	145.1471230	土地 の 所有者		縮 尺	1／　250

座 標 面 積 計 算 書

地 番	35-1-2	地 目	

筆 界 点	X	Y	辺長	方向角	備　考
35-1	24966.252	20291.608	8.779	308-05-02	
35-2	24969.222	20291.091	3.015	350-07-31	
35-3	24978.691	20297.345	11.348	33-26-37	
35-15	24970.496	20306.762	12.484	131-01-51	
35-16	24969.538	20305.944	1.260	220-29-34	
35-11	24960.837	20298.518	11.439	220-28-47	

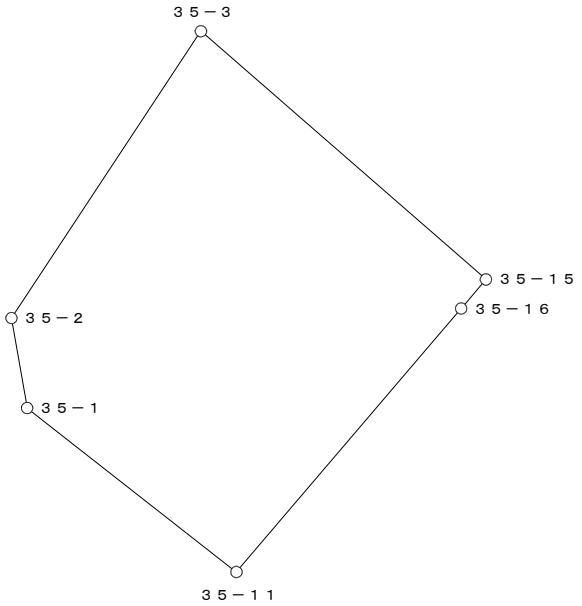


○：筆界点

面積算出公式	倍 面 積　２Ａ	299.004271	土 地 の 所 在			
Ａ＝ 1／2 ΣXn(Y(n+1)－Y(n-1))	面　積　Ａ	149.5021355	土地 の 所有者		縮 尺	1／　250

座 標 面 積 計 算 書

地 番	35-1-3	地 目	

筆 界 点	X	Y	辺長	方向角	備　考
35-10	24951.598	20310.308	10.656	220-27-47	
35-11	24960.837	20298.518	14.979	308-05-00	
35-16	24969.538	20305.944	11.439	40-28-47	
35-17	24960.860	20315.924	13.225	131-00-30	
35-18	24959.705	20317.223	1.738	131-38-30	

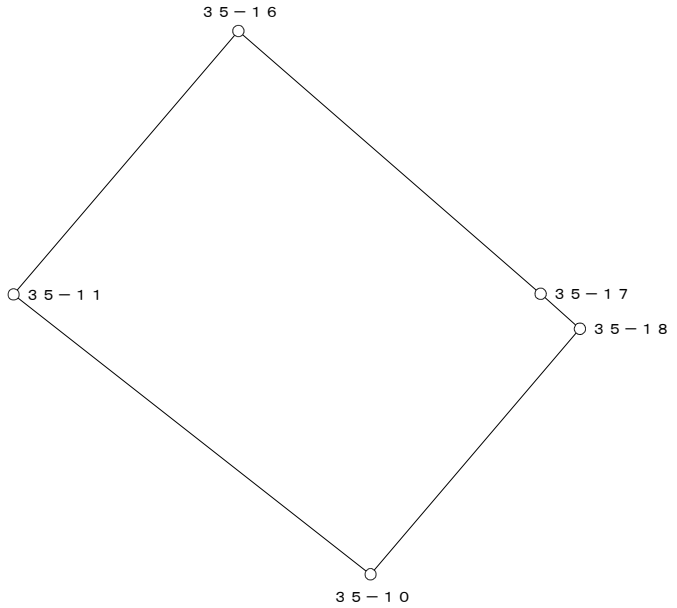


○：筆界点

面積算出公式	倍 面 積　２Ａ	330.881830	土 地 の 所 在			
Ａ＝ 1／2 ΣXn(Y(n+1)－Y(n-1))	面　積　Ａ	165.4409150	土地 の 所有者		縮 尺	1／　250

座 標 面 積 計 算 書

地 番	35-1-4	地 目	

筆 界 点	X	Y	辺長	方向角	備　考
35-12	24979.037	20314.052	11.229	40-28-54	
35-13	24970.342	20324.032	13.236	131-03-50	
35-17	24960.860	20315.924	12.476	220-32-01	
35-16	24969.538	20305.944	13.225	311-00-30	
35-15	24970.496	20306.762	1.260	40-29-34	

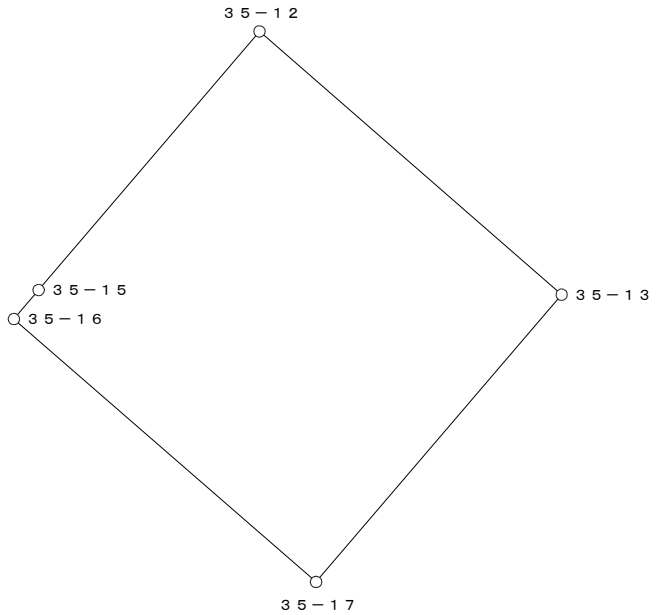


○：筆界点

面積算出公式	倍 面 積　２Ａ	330.287946	土 地 の 所 在			
Ａ＝ 1／2 ΣXn(Y(n+1)－Y(n-1))	面　　積　　Ａ	165.1439730	土地 の 所有者		縮 尺	1／　250

座 標 面 積 計 算 書

地 番	35-1-5	地 目	

筆 界 点	X	Y	辺長	方向角	備　考
35-13	24970.342	20324.032	12.476	40-32-01	
35-14	24969.191	20325.353	1.752	131-03-57	
35-18	24959.705	20317.223	12.493	220-35-54	
35-17	24960.860	20315.924	1.738	311-38-30	

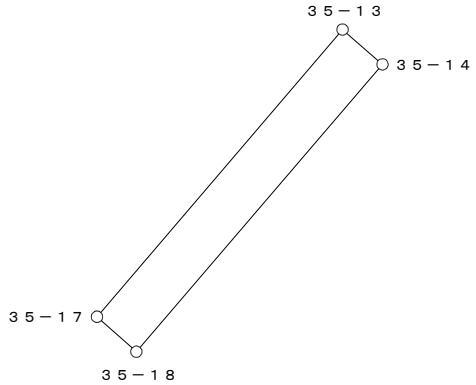


○：筆界点

面積算出公式	倍 面 積　２Ａ	43.570494	土 地 の 所 在			
Ａ＝ 1／2 ΣXn(Y(n+1)－Y(n-1))	面　　積　　Ａ	21.7852470	土地 の 所有者		縮 尺	1／　250

座 標 面 積 計 算 書

地 番	35-2	地 目	

筆 界 点	X	Y	辺長	方向角	備　考
35-6	24951.755	20345.366	26.543	131-03-49	
35-7	24948.761	20345.537	2.999	176-43-52	
35-8	24935.643	20333.997	17.472	221-20-18	
35-9	24935.366	20331.022	2.988	264-40-50	
35-10	24951.598	20310.308	26.316	308-04-59	
35-18	24959.705	20317.223	10.656	40-27-47	
35-14	24969.191	20325.353	12.493	40-35-54	

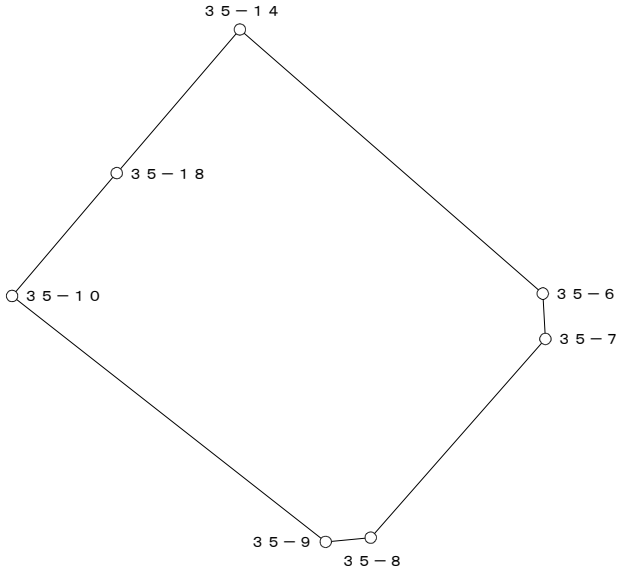

○：筆界点

面積算出公式	倍 面 積　２Ａ　1268.619028	土 地 の 所 在			
Ａ＝ 1／2 ΣXn(Y(n+1)－Y(n-1))	面　積　Ａ　634.3095140	土地 の 所有者		縮 尺	1／　500