
換　地　図

縮尺　５００分の１

所 在　　那覇市真嘉比二丁目

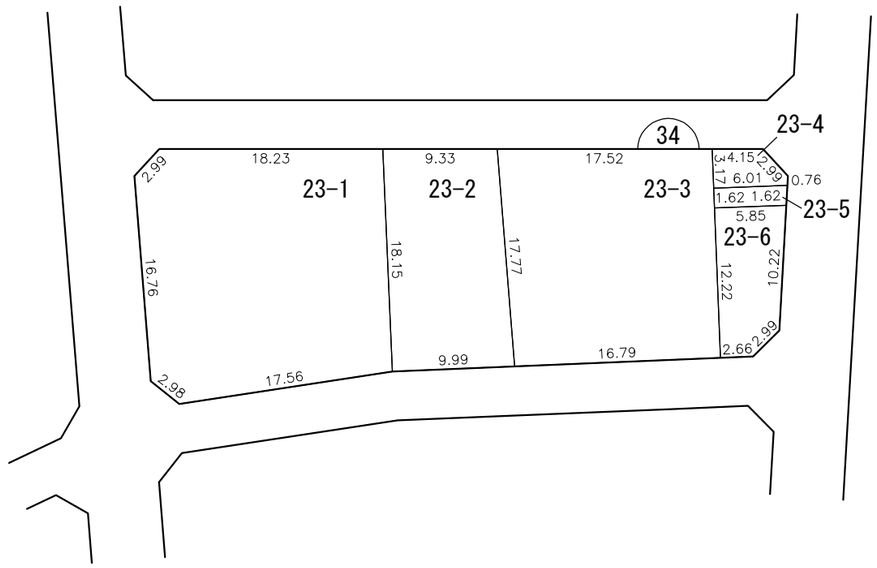


凡例						
	施行地区界	町界	丁目界	5-1 地番	換地	

那覇広域都市計画事業真嘉比古島第二土地区画整理事業

画地出来形確認測量原図　34街区

S=1/500

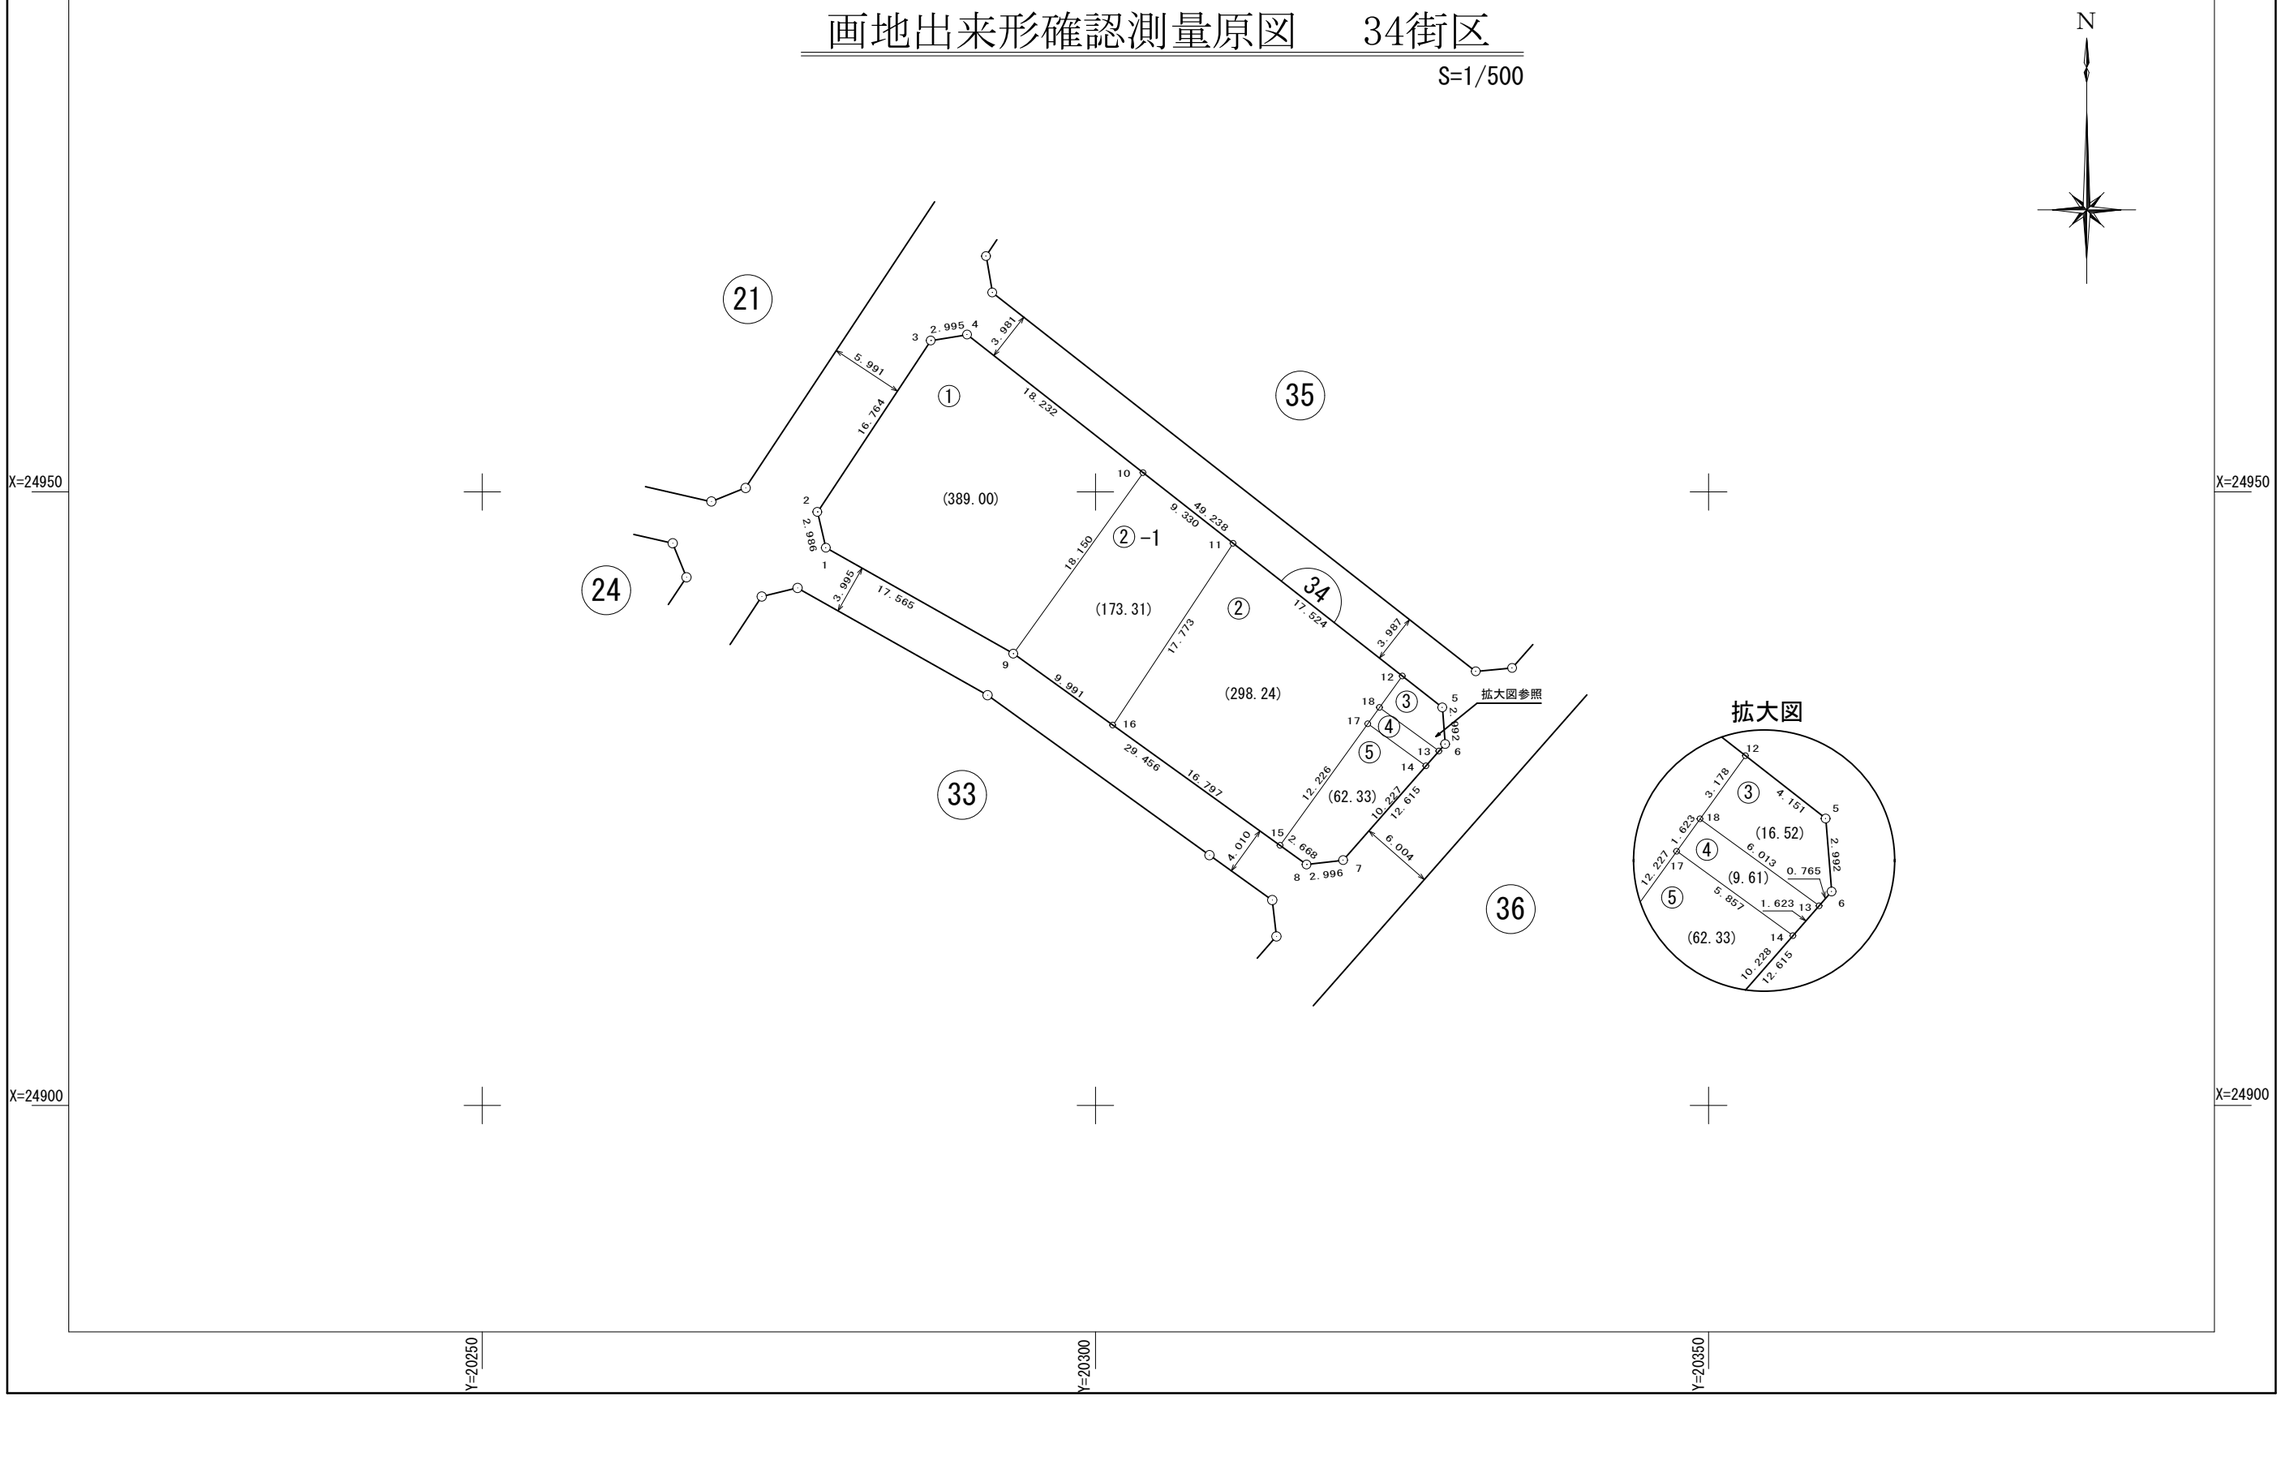

面　積　一　覧　表

種　　別	地　　番	地　　目	面　　積	地　　積	備　　考
	3401:34-1		389.0018475	389.00	
	3402:34-2		298.2406365	298.24	
	3403:34-2-1		173.3148825	173.31	
	3404:34-3		16.5279060	16.52	
	3405:34-4		9.6123100	9.61	
	3406:34-5		62.3358800	62.33	
			949.0334625	949.01	
			949.0334625	949.01	

座　標　リ　ス　ト

測　　点	X　座　標	Y　座　標
3401:34-1	24945.452	20278.018
3402:34-2	24948.359	20277.337
3403:34-3	24962.340	20286.587
3404:34-4	24962.812	20289.545
3405:34-5	24932.436	20328.296
3406:34-6	24929.454	20328.536
3407:34-7	24919.976	20320.211
3408:34-8	24919.629	20317.235
3409:34-9	24936.817	20293.314
3410:34-10	24951.564	20303.894
3411:34-11	24945.808	20311.237
3412:34-12	24934.997	20325.029
3413:34-13	24928.879	20328.031
3414:34-14	24927.660	20326.960
3415:34-15	24921.186	20315.069
3416:34-16	24930.987	20301.428
3417:34-17	24931.102	20322.221
3418:34-18	24932.419	20323.170


測　　点	X　座　標	Y　座　標

測　　点	X　座　標	Y　座　標

座 標 面 積 計 算 書

地 番	34-1	地 目	

筆 界 点	X	Y	辺長	方向角	備　考
34-1	24945.452	20278.018	17.565	299-26-45	
34-2	24948.359	20277.337	2.986	346-48-56	
34-3	24962.340	20286.587	16.764	33-29-21	
34-4	24962.812	20289.545	2.995	80-56-02	
34-10	24951.564	20303.894	18.232	128-05-33	
34-9	24936.817	20293.314	18.150	215-39-25	

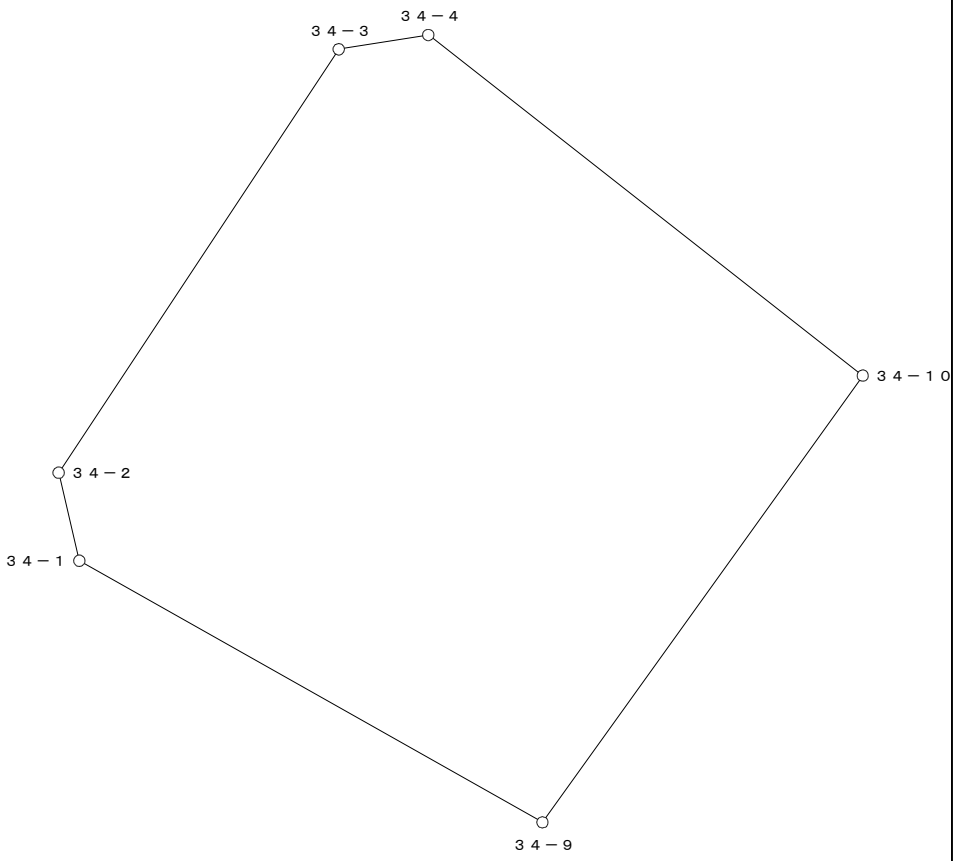


○：筆界点

面積算出公式	倍 面 積　２Ａ	778.003695	土 地 の 所 在			
Ａ＝ 1／2 ΣXn(Y(n+1)－Y(n-1))	面　　積　　Ａ	389.0018475	土地 の 所有者		縮 尺	1／　250

座 標 面 積 計 算 書

地 番	34-2	地 目	

筆 界 点	X	Y	辺長	方向角	備　考
34-11	24945.808	20311.237	17.773	33-29-52	
34-12	24934.997	20325.029	17.524	128-05-29	
34-18	24932.419	20323.170	3.178	215-47-44	
34-17	24931.102	20322.221	1.623	215-46-32	
34-15	24921.186	20315.069	12.226	215-48-05	
34-16	24930.987	20301.428	16.797	305-41-50	

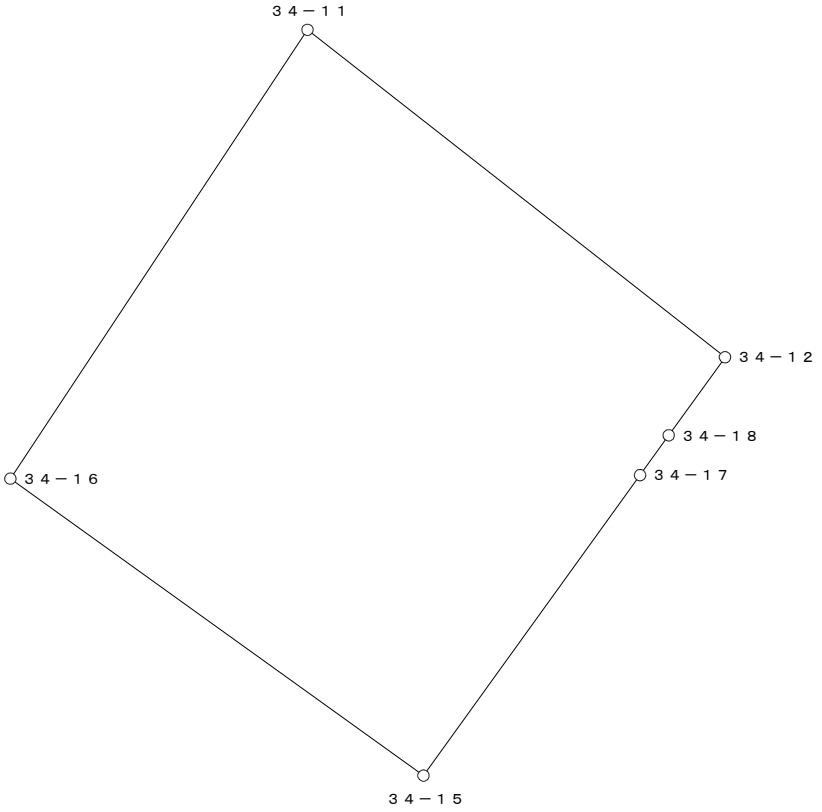


○：筆界点

面積算出公式	倍 面 積　２Ａ	596.481273	土 地 の 所 在			
Ａ＝ 1／2 ΣXn(Y(n+1)－Y(n-1))	面　　積　　Ａ	298.2406365	土地 の 所有者		縮 尺	1／　250

座 標 面 積 計 算 書

地 番	34-2-1	地 目	

筆 界 点	X	Y	辺長	方向角	備　考
34-10	24951.564	20303.894	18.150	35-39-25	
34-11	24945.808	20311.237	9.330	128-05-31	
34-16	24930.987	20301.428	17.773	213-29-52	
34-9	24936.817	20293.314	9.991	305-41-52	

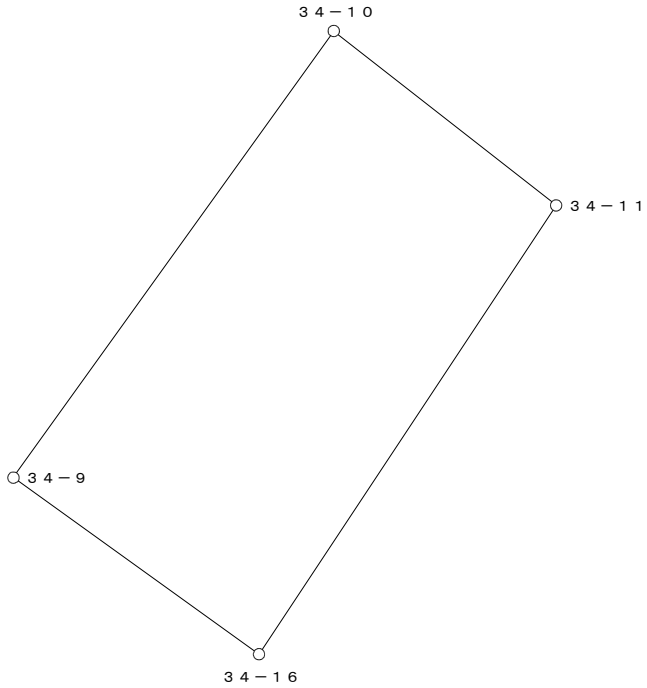


○：筆界点

面積算出公式	倍 面 積　２Ａ	346.629765	土 地 の 所 在			
Ａ＝ 1／2 ΣXn(Y(n+1)－Y(n-1))	面　　積　　Ａ	173.3148825	土地 の 所有者		縮 尺	1／　250

座 標 面 積 計 算 書

地 番	34-3	地 目	

筆 界 点	X	Y	辺長	方向角	備　考
34-12	24934.997	20325.029	3.178	35-47-44	
34-5	24932.436	20328.296	4.151	128-05-34	
34-6	24929.454	20328.536	2.992	175-23-55	
34-13	24928.879	20328.031	0.765	221-17-30	
34-18	24932.419	20323.170	6.013	306-03-50	

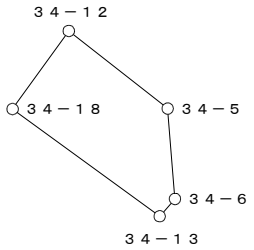


○：筆界点

面積算出公式	倍 面 積　２Ａ	33.055812	土 地 の 所 在			
Ａ＝ 1／2 ΣXn(Y(n+1)－Y(n-1))	面　　積　　Ａ	16.5279060	土地 の 所有者		縮 尺	1／　250

座 標 面 積 計 算 書

地 番	34-4	地 目	

筆 界 点	X	Y	辺長	方向角	備　考
34-18	24932.419	20323.170	1.623	35-46-32	
34-13	24928.879	20328.031	6.013	126-03-50	
34-14	24927.660	20326.960	1.623	221-18-08	
34-17	24931.102	20322.221	5.857	305-59-29	

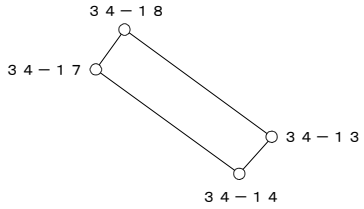


○：筆界点

面積算出公式	倍 面 積　２Ａ	19.224620	土 地 の 所 在			
Ａ＝ 1／2 ΣXn(Y(n+1)－Y(n-1))	面　　積　　Ａ	9.6123100	土地 の 所有者		縮 尺	1／　250

座 標 面 積 計 算 書

地 番	34-5	地 目	

筆 界 点	X	Y	辺長	方向角	備　考
34-17	24931.102	20322.221	12.226	35-48-05	
34-14	24927.660	20326.960	5.857	125-59-29	
34-7	24919.976	20320.211	10.227	221-17-36	
34-8	24919.629	20317.235	2.996	263-20-58	
34-15	24921.186	20315.069	2.668	305-42-36	

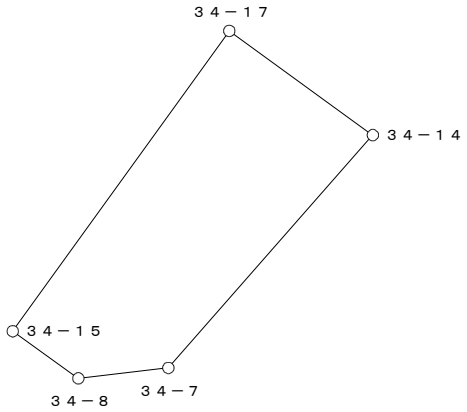

○：筆界点

面積算出公式	倍 面 積　２Ａ　124.671760	土 地 の 所 在			
Ａ＝ 1／2 ΣXn(Y(n+1)－Y(n-1))	面　積　Ａ　62.3358800	土地 の 所有者		縮 尺	1／　250