換　地　図

縮尺　５００分の１

所 在　　那覇市真嘉比二丁目



凡例	施行地区界	町界	丁目界	地番	換地	
				5-1		

那覇広域都市計画事業真嘉比古島第二土地区画整理事業

画地出来形確認測量原図　２３街区

S=1/500



面　積　一　覧　表

種　　別	地　　番	地　　目	面　　積	地　　積	備　　考
	2301:23-1-1		533.2652245	533.26	
	2302:23-1-2		173.5052850	173.50	
	2303:23-2-1		310.2414750	310.24	
	2304:23-2-2		264.3918080	264.39	
	2305:23-3		535.1749790	535.17	
	2306:23-4		955.1824565	955.18	
	2307:23-5		450.6645510	450.66	
	2308:23-6		600.1520625	600.15	
	2309:23-7		456.6848080	456.68	
	2310:23-8		286.2904545	286.29	
			4565.5531040	4565.52	
			4565.5531040	4565.52	

座　標　リ　ス　ト

測　　点	X　座　標	Y　座　標
2301:23-1	24967.452	20166.519
2302:23-2	24970.137	20165.224
2303:23-3	24986.511	20172.812
2304:23-4	24993.948	20186.100
2305:23-5	24997.989	20202.467
2306:23-6	24997.996	20281.056
2307:23-7	24992.073	20296.266
2308:23-8	24989.212	20297.166
2309:23-9	24950.332	20271.466
2310:23-10	24949.212	20268.677
2311:23-11	24956.809	20234.961
2312:23-12	24958.463	20225.255
2313:23-13	24961.014	20203.105
2314:23-14	24964.598	20178.279
2315:23-15	24997.989	20204.075
2316:23-16	24997.991	20219.558
2317:23-17	24997.992	20234.139
2318:23-18	24997.994	20261.929
2319:23-19	24962.834	20279.730
2320:23-20	24953.342	20250.346
2321:23-21	24961.319	20200.995
2322:23-22	24963.235	20187.723
2323:23-23	24965.374	20175.082
2324:23-24	24985.145	20179.069
2325:23-25	24984.682	20192.805
2326:23-26	24982.787	20200.154
2327:23-27	24981.307	20205.896
2328:23-28	24979.043	20214.675
2329:23-29	24975.340	20229.036
2330:23-30	24981.336	20230.387
2331:23-31	24976.637	20251.219


測　　点	X　座　標	Y　座　標
2332:23-32	24977.023	20251.306
2333:23-33	24975.917	20256.207
2334:23-34	24974.901	20255.943

測　　点	X　座　標	Y　座　標

座 標 面 積 計 算 書

地 番	23-1-1	地 目	

筆 界 点	X	Y	辺長	方向角	備　考
23-3	24986.511	20172.812	6.404	282-18-55	
23-4	24993.948	20186.100	15.228	60-45-55	
23-5	24997.989	20202.467	16.858	76-07-52	
23-15	24997.989	20204.075	1.608	90-00-00	
23-26	24982.787	20200.154	15.700	194-27-46	
23-25	24984.682	20192.805	7.589	284-27-33	
23-22	24963.235	20187.723	22.041	193-19-51	
23-14	24964.598	20178.279	9.542	278-12-45	
23-23	24965.374	20175.082	3.290	283-38-36	
23-24	24985.145	20179.069	20.169	11-24-05	

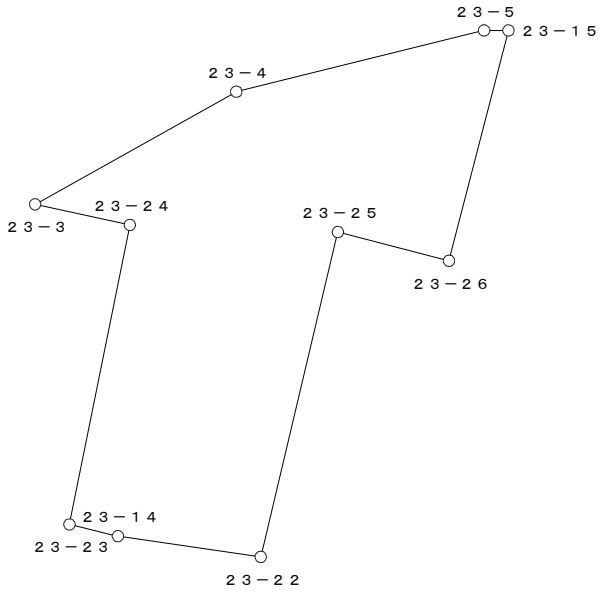


○：筆界点

面積算出公式	倍 面 積　２Ａ　1066.530449	土 地 の 所 在			
Ａ＝ 1／2 ΣXn(Y(n+1)－Y(n-1))	面　積　Ａ　533.2652245	土地 の 所有者		縮 尺	1／　500

座 標 面 積 計 算 書

地 番	23-1-2	地 目	

筆 界 点	X	Y	辺長	方向角	備　考
23-23	24965.374	20175.082	20.169	191-24-05	
23-1	24967.452	20166.519	8.812	283-38-25	
23-2	24970.137	20165.224	2.981	334-15-06	
23-3	24986.511	20172.812	18.047	24-51-50	
23-24	24985.145	20179.069	6.404	102-18-55	

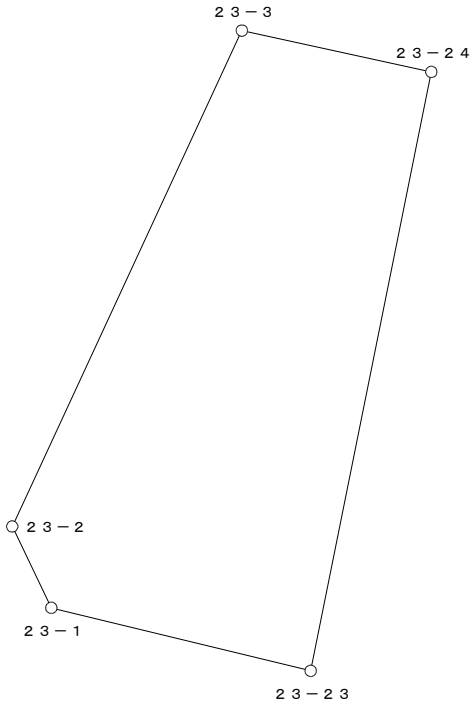


○：筆界点

面積算出公式	倍 面 積　２Ａ	347.010570	土 地 の 所 在			
Ａ＝ 1／2 ΣXn(Y(n+1)－Y(n-1))	面　　積　　Ａ	173.5052850	土地 の 所有者		縮 尺	1／　250

座 標 面 積 計 算 書

地 番	23-2-1	地 目	

筆 界 点	X	Y	辺長	方向角	備　考
23-16	24997.991	20219.558	19.567	14-27-04	
23-17	24997.992	20234.139	14.581	89-59-46	
23-30	24981.336	20230.387	17.073	192-41-41	
23-29	24975.340	20229.036	6.146	192-41-52	
23-28	24979.043	20214.675	14.831	284-27-32	

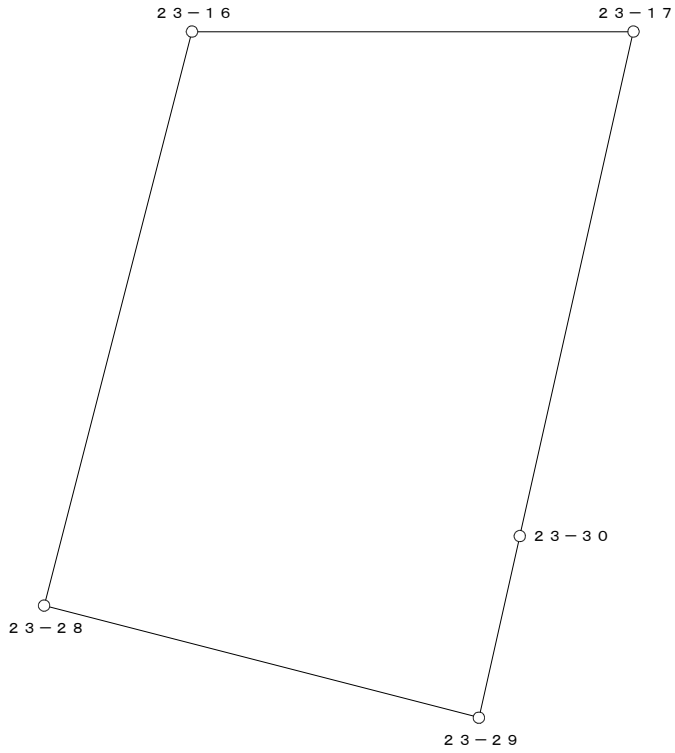


○：筆界点

面積算出公式	倍 面 積　２Ａ	620.482950	土 地 の 所 在			
Ａ＝ 1／2 ΣXn(Y(n+1)－Y(n-1))	面　　積　　Ａ	310.2414750	土地 の 所有者		縮 尺	1／　250

座 標 面 積 計 算 書

地 番	23-2-2	地 目	

筆 界 点	X	Y	辺長	方向角	備　考
23-15	24997.989	20204.075	15.700	14-27-46	
23-16	24997.991	20219.558	15.483	89-59-33	
23-28	24979.043	20214.675	19.567	194-27-04	
23-27	24981.307	20205.896	9.066	284-27-39	
23-26	24982.787	20200.154	5.930	284-27-12	

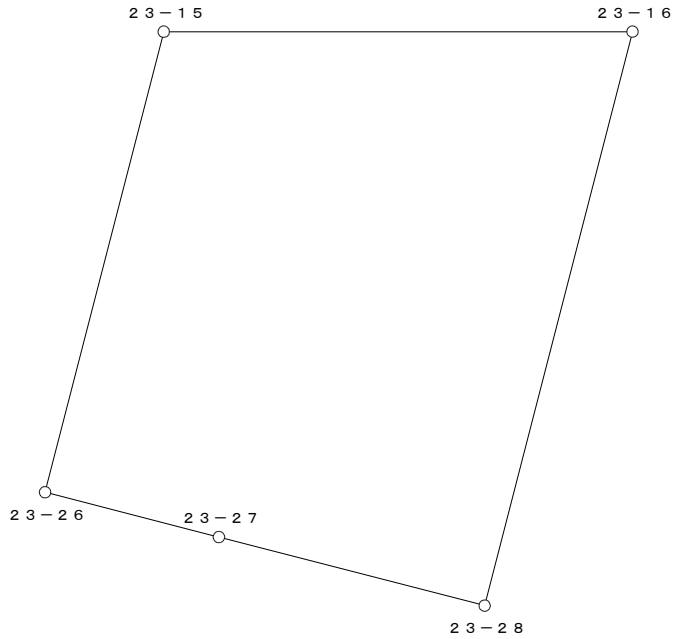


○：筆界点

面積算出公式	倍 面 積　２Ａ	528.783616	土 地 の 所 在			
Ａ＝ 1／2 ΣXn(Y(n+1)－Y(n-1))	面　　積　　Ａ	264.3918080	土地 の 所有者		縮 尺	1／　250

座 標 面 積 計 算 書

地 番	23-3	地 目	

筆 界 点	X	Y	辺長	方向角	備　考
23-17	24997.992	20234.139	17.073	12-41-41	
23-18	24997.994	20261.929	27.790	89-59-45	
23-33	24975.917	20256.207	22.806	194-31-49	
23-32	24977.023	20251.306	5.024	282-43-01	
23-31	24976.637	20251.219	0.396	192-42-06	
23-30	24981.336	20230.387	21.355	282-42-41	

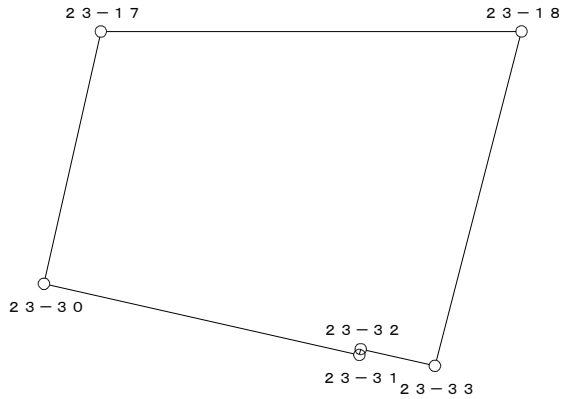


○：筆界点

面積算出公式	倍 面 積　２Ａ　1070.349958	土 地 の 所 在			
Ａ＝ 1／2 ΣXn(Y(n+1)－Y(n-1))	面　積　Ａ　535.1749790	土地 の 所有者		縮 尺	1／　500

座 標 面 積 計 算 書

地 番	23-4	地 目	

筆 界 点	X	Y	辺長	方向角	備　考
23-18	24997.994	20261.929	22.806	14-31-49	
23-6	24997.996	20281.056	19.127	89-59-38	
23-7	24992.073	20296.266	16.323	111-16-36	
23-8	24989.212	20297.166	2.999	162-32-16	
23-19	24962.834	20279.730	31.620	213-27-54	
23-34	24974.901	20255.943	26.673	296-53-54	
23-33	24975.917	20256.207	1.050	14-33-57	

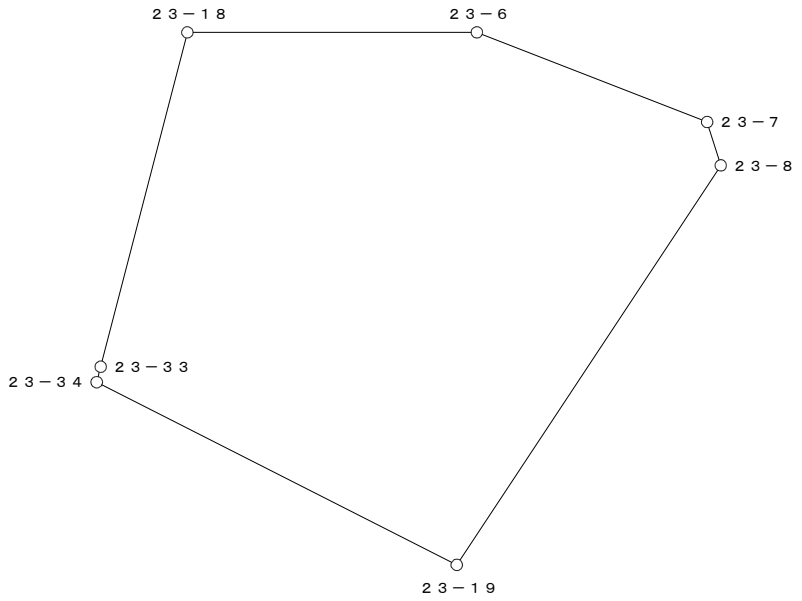


○：筆界点

面積算出公式	倍 面 積　２Ａ　1910.364913	土 地 の 所 在			
Ａ＝ 1／2 ΣXn(Y(n+1)－Y(n-1))	面　積　Ａ　955.1824565	土地 の 所有者		縮 尺	1／　500

座 標 面 積 計 算 書

地 番	23-5	地 目	

筆 界 点	X	Y	辺長	方向角	備　考
23-19	24962.834	20279.730	26.673	116-53-54	
23-9	24950.332	20271.466	14.986	213-27-55	
23-10	24949.212	20268.677	3.005	248-07-15	
23-20	24953.342	20250.346	18.790	282-41-49	
23-34	24974.901	20255.943	22.274	14-33-12	

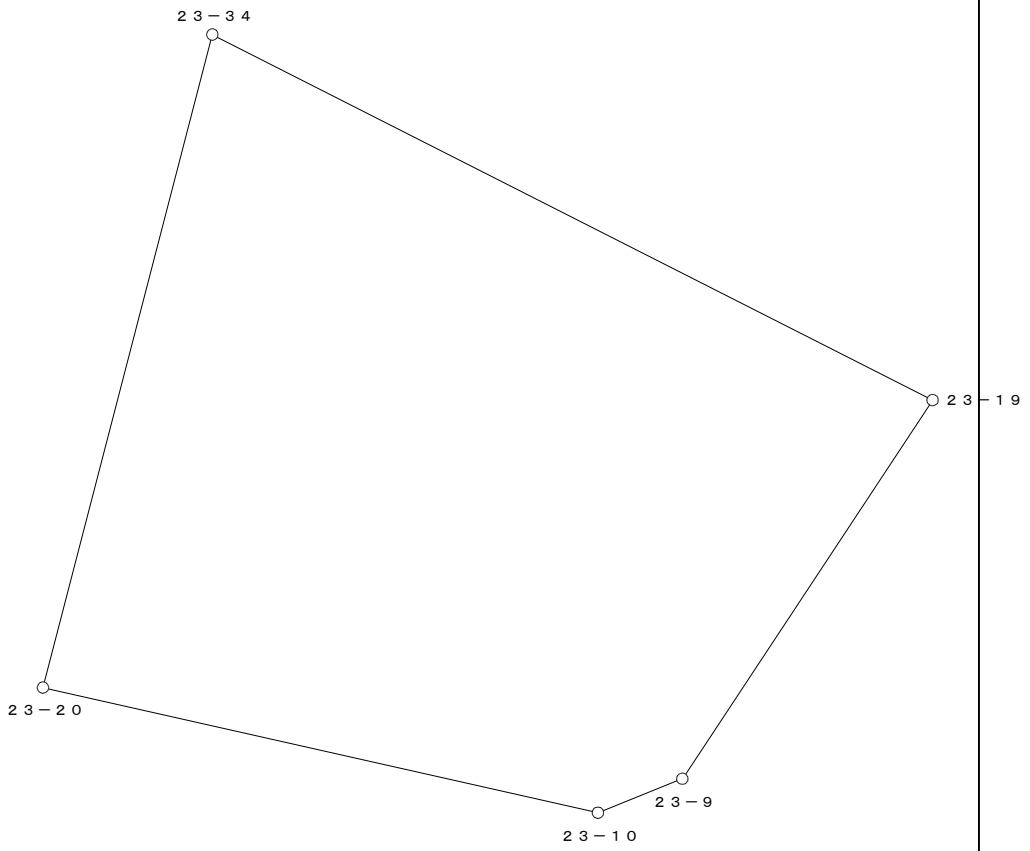


○：筆界点

面積算出公式	倍 面 積　２Ａ	901.329102	土 地 の 所 在			
Ａ＝ 1／2 ΣXn(Y(n+1)－Y(n-1))	面　　積　　Ａ	450.6645510	土地 の 所有者		縮 尺	1／　250

座 標 面 積 計 算 書

地 番	23-6	地 目	

筆 界 点	X	Y	辺長	方向角	備　考
23-20	24953.342	20250.346	22.274	194-33-12	
23-11	24956.809	20234.961	15.771	282-41-58	
23-12	24958.463	20225.255	9.846	279-40-15	
23-29	24975.340	20229.036	17.295	12-37-39	
23-30	24981.336	20230.387	6.146	12-41-52	
23-31	24976.637	20251.219	21.355	102-42-41	
23-32	24977.023	20251.306	0.396	12-42-06	
23-33	24975.917	20256.207	5.024	102-43-01	
23-34	24974.901	20255.943	1.050	194-33-57	

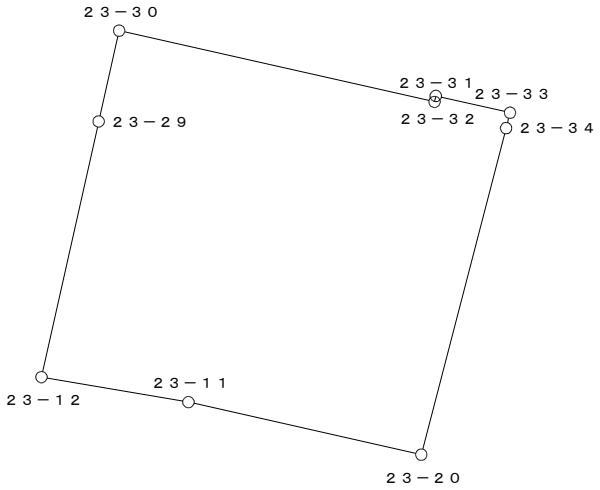


○：筆界点

面積算出公式	倍 面 積　２Ａ　1200.304125	土 地 の 所 在			
Ａ＝ 1／2 ΣXn(Y(n+1)－Y(n-1))	面　積　Ａ　600.1520625	土地 の 所有者		縮 尺	1／　500

座 標 面 積 計 算 書

地 番	23-7	地 目	

筆 界 点	X	Y	辺長	方向角	備　考
23-12	24958.463	20225.255	17.295	192-37-39	
23-13	24961.014	20203.105	22.296	276-34-11	
23-21	24961.319	20200.995	2.132	278-13-30	
23-27	24981.307	20205.896	20.580	13-46-37	
23-28	24979.043	20214.675	9.066	104-27-39	
23-29	24975.340	20229.036	14.831	104-27-32	

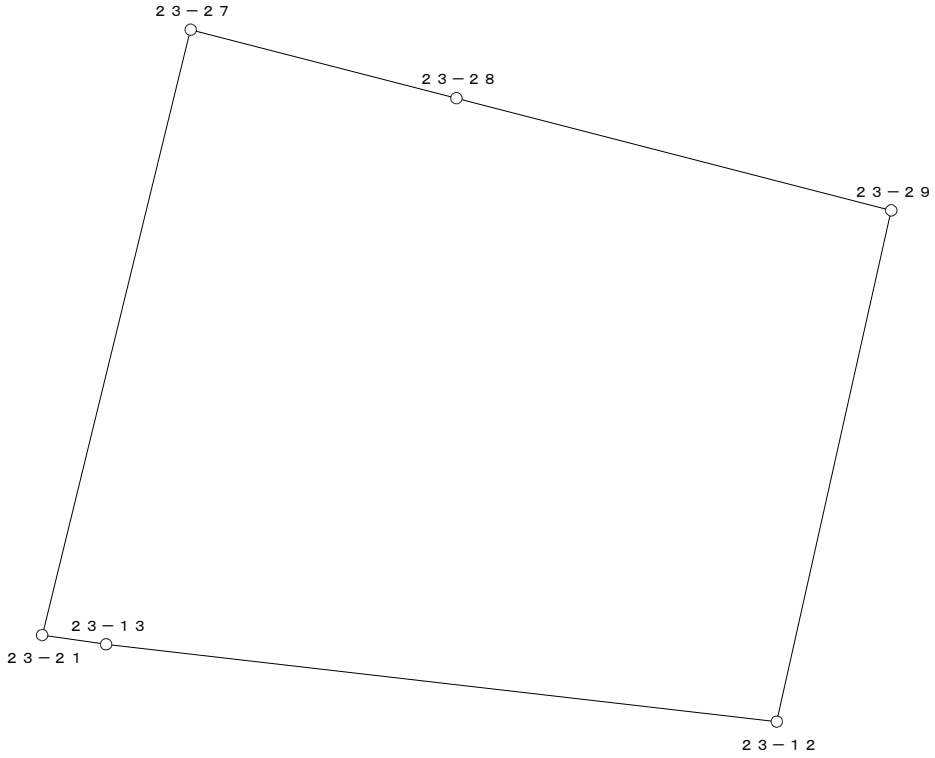


○：筆界点

面積算出公式	倍 面 積　２Ａ	913.369616	土 地 の 所 在			
Ａ＝ 1／2 ΣXn(Y(n+1)－Y(n-1))	面　　積　　Ａ	456.6848080	土地 の 所有者		縮 尺	1／　250

座 標 面 積 計 算 書

地 番	23-8	地 目	

筆 界 点	X	Y	辺長	方向角	備　考
23-21	24961.319	20200.995	20.580	193-46-37	
23-22	24963.235	20187.723	13.410	278-12-53	
23-25	24984.682	20192.805	22.041	13-19-51	
23-26	24982.787	20200.154	7.589	104-27-33	
23-27	24981.307	20205.896	5.930	104-27-12	

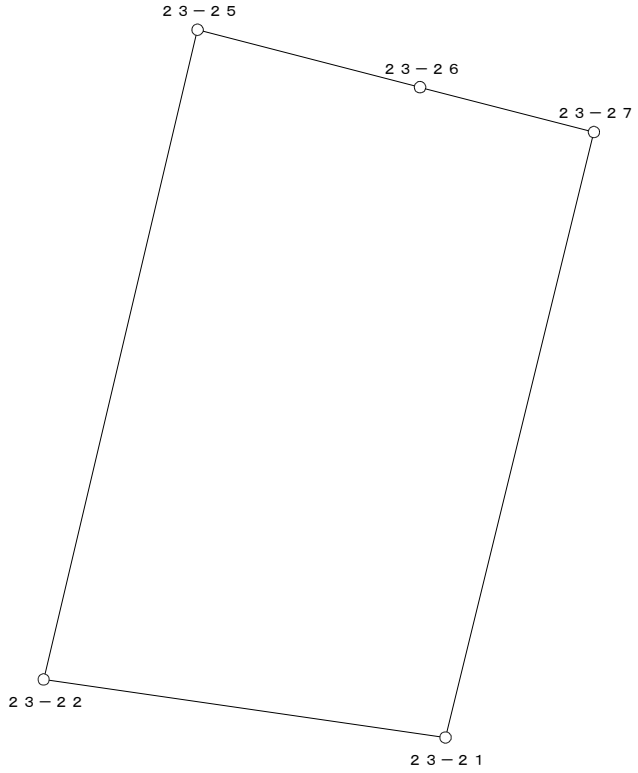

○：筆界点

面積算出公式	倍 面 積　２Ａ	572.580909	土 地 の 所 在			
Ａ＝ 1／2 ΣXn(Y(n+1)－Y(n-1))	面　　積　　Ａ	286.2904545	土地 の 所有者		縮 尺	1／　250