
換　地　図　　縮尺　５００分の１

所 在　　那覇市真嘉比二丁目

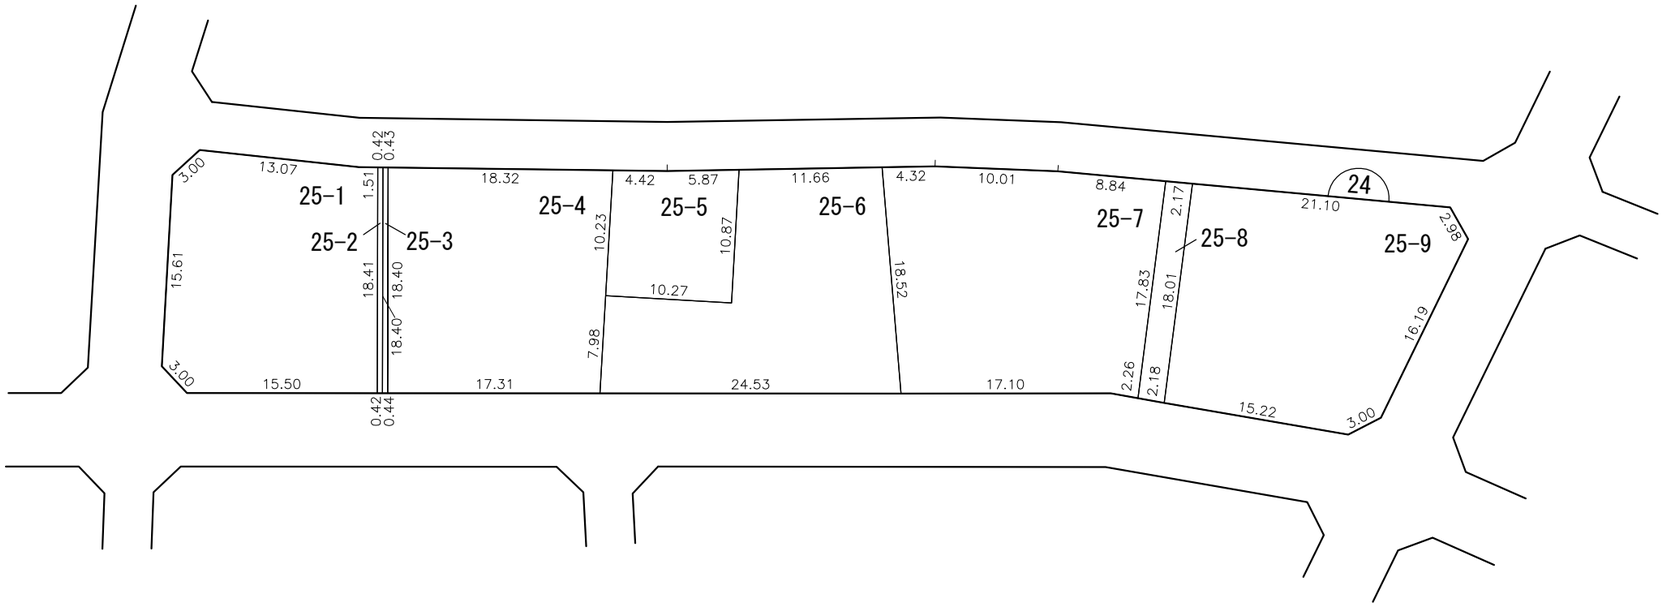


凡例						
	施行地区界	町界	丁目界	5-1 地番	換地	

那覇広域都市計画事業真嘉比古島第二土地区画整理事業

画地出来形確認測量原図　２４街区

S=1/500

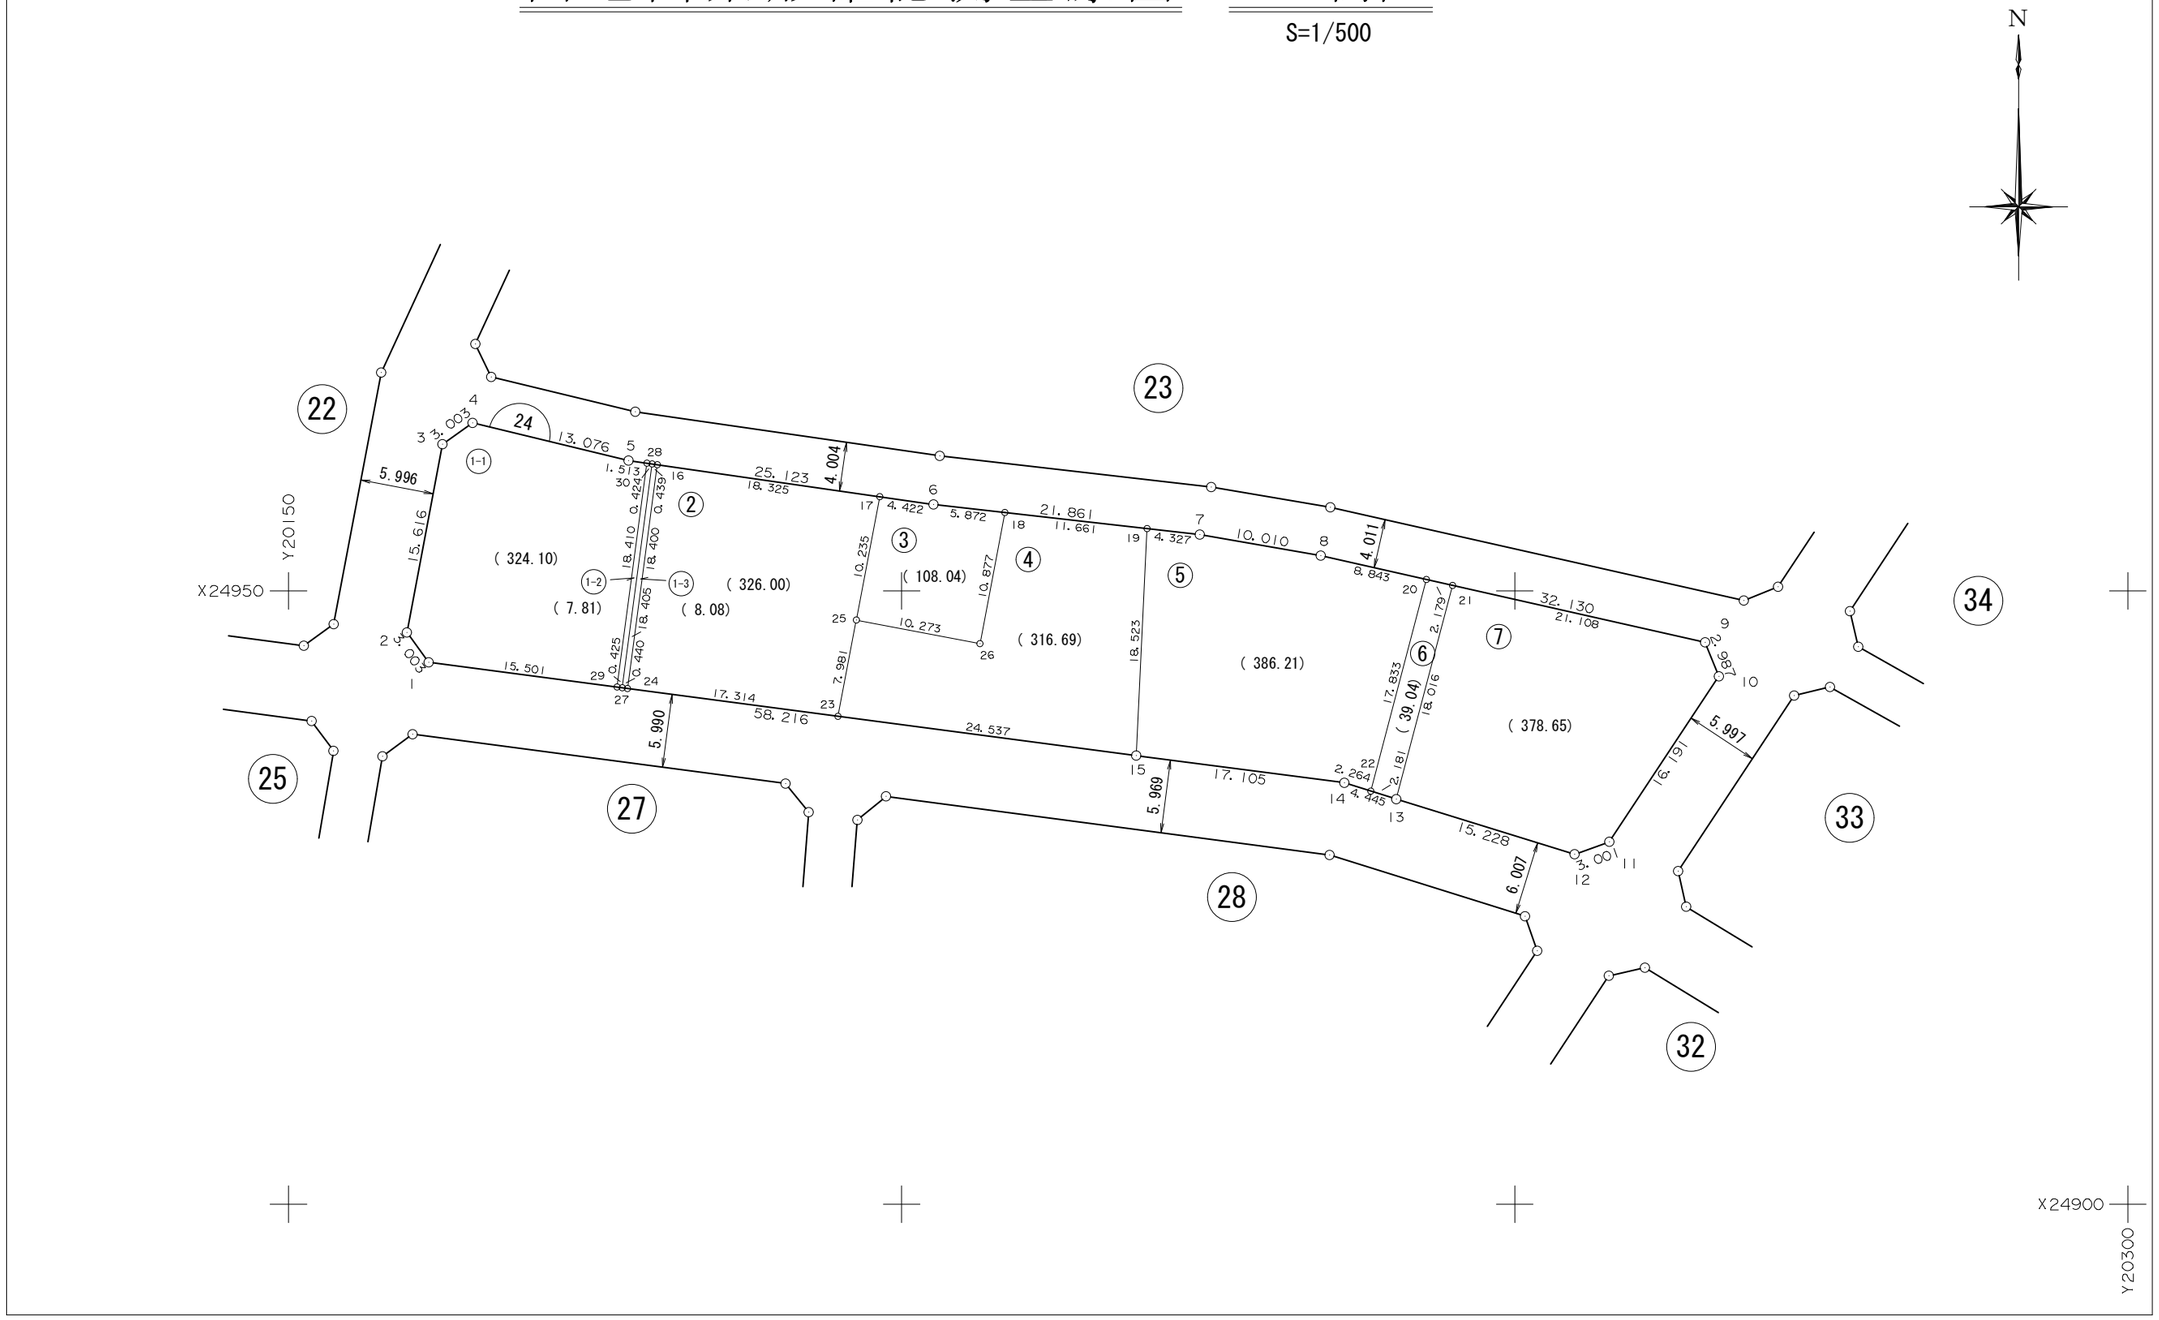

面　積　一　覧　表

種　　別	地　　番	地　　目	面　　積	地　　積	備　　考
	2401:24-1-1		324.1097140	324.10	
	2402:24-1-2		7.8122165	7.81	
	2403:24-1-3		8.0885310	8.08	
	2404:24-2		326.0042245	326.00	
	2405:24-3		108.0468060	108.04	
	2406:24-4		316.6978635	316.69	
	2407:24-5		386.2152395	386.21	
	2408:24-6		39.0437225	39.04	
	2409:24-7		378.6523505	378.65	
			1894.6706680	1894.62	
			1894.6706680	1894.62	

座　標　リ　ス　ト

測　　点	X　座　標	Y　座　標
2401:24-1	24944.188	20161.417
2402:24-2	24946.621	20159.657
2403:24-3	24961.966	20162.555
2404:24-4	24963.692	20165.012
2405:24-5	24960.624	20177.723
2406:24-6	24957.047	20202.590
2407:24-7	24954.590	20224.312
2408:24-8	24952.875	20234.174
2409:24-9	24945.814	20265.519
2410:24-10	24943.046	20266.641
2411:24-11	24929.544	20257.705
2412:24-12	24928.528	20254.881
2413:24-13	24933.032	20240.334
2414:24-14	24934.370	20236.095
2415:24-15	24936.574	20219.133
2416:24-16	24960.286	20180.075
2417:24-17	24957.677	20198.213
2418:24-18	24956.387	20208.425
2419:24-19	24955.076	20220.012
2420:24-20	24950.932	20242.801
2421:24-21	24950.453	20244.927
2422:24-22	24933.688	20238.254
2423:24-23	24939.783	20194.807
2424:24-24	24942.048	20177.642
2425:24-25	24947.623	20196.299
2426:24-26	24945.702	20206.391
2427:24-27	24942.105	20177.206
2428:24-28	24960.348	20179.640
2429:24-29	24942.160	20176.785
2430:24-30	24960.408	20179.220


測　　点	X　座　標	Y　座　標

測　　点	X　座　標	Y　座　標

座 標 面 積 計 算 書

地 番	24-1-1	地 目	

筆 界 点	X	Y	辺長	方向角	備　考
24-29	24942.160	20176.785	18.410	187-36-02	
24-1	24944.188	20161.417	15.501	277-31-03	
24-2	24946.621	20159.657	3.003	324-07-07	
24-3	24961.966	20162.555	15.616	10-41-41	
24-4	24963.692	20165.012	3.003	54-54-45	
24-5	24960.624	20177.723	13.076	103-34-11	
24-30	24960.408	20179.220	1.513	98-12-38	

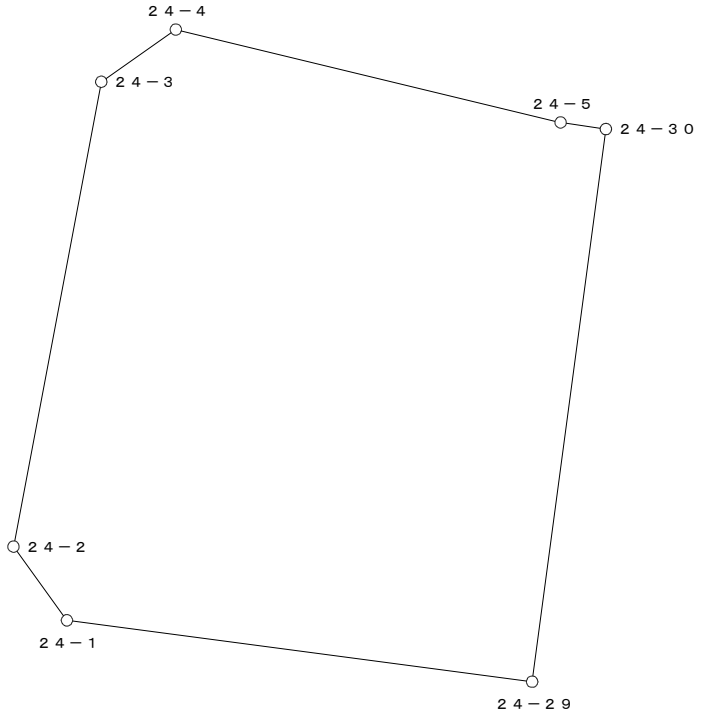


○：筆界点

面積算出公式	倍 面 積　２Ａ	648.219428	土 地 の 所 在			
Ａ＝ 1／2 ΣXn(Y(n+1)－Y(n-1))	面　　積　　Ａ	324.1097140	土地 の 所有者		縮 尺	1／　250

座 標 面 積 計 算 書

地 番	24-1-2	地 目	

筆 界 点	X	Y	辺長	方向角	備　考
24-28	24960.348	20179.640	0.424	98-07-48	
24-27	24942.105	20177.206	18.405	187-35-58	
24-29	24942.160	20176.785	0.425	277-26-35	
24-30	24960.408	20179.220	18.410	7-36-02	

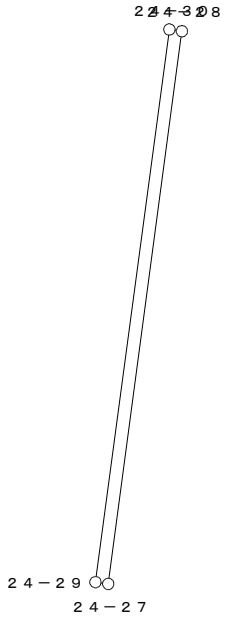


○：筆界点

面積算出公式	倍 面 積　２Ａ	15.624433	土 地 の 所 在			
Ａ＝ 1／2 ΣXn(Y(n+1)－Y(n-1))	面　　積　　Ａ	7.8122165	土地 の 所有者		縮 尺	1／　250

座 標 面 積 計 算 書

地 番	24-1-3	地 目	

筆 界 点	X	Y	辺長	方向角	備　考
24-16	24960.286	20180.075	0.439	98-06-42	
24-24	24942.048	20177.642	18.400	187-35-55	
24-27	24942.105	20177.206	0.440	277-26-54	
24-28	24960.348	20179.640	18.405	7-35-58	

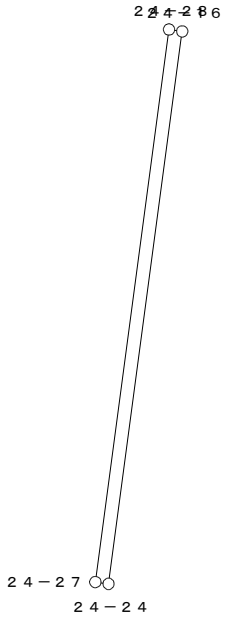


○：筆界点

面積算出公式	倍 面 積　2A	16.177062	土 地 の 所 在			
A＝ 1／2 ΣXn(Y(n+1)－Y(n-1))	面　積　A	8.0885310	土地 の 所有者		縮 尺	1／　250

座 標 面 積 計 算 書

地 番	24-2	地 目	

筆 界 点	X	Y	辺長	方向角	備　考
24-16	24960.286	20180.075	18.400	7-35-55	
24-17	24957.677	20198.213	18.325	98-11-07	
24-25	24947.623	20196.299	10.235	190-46-43	
24-23	24939.783	20194.807	7.981	190-46-30	
24-24	24942.048	20177.642	17.314	277-31-01	

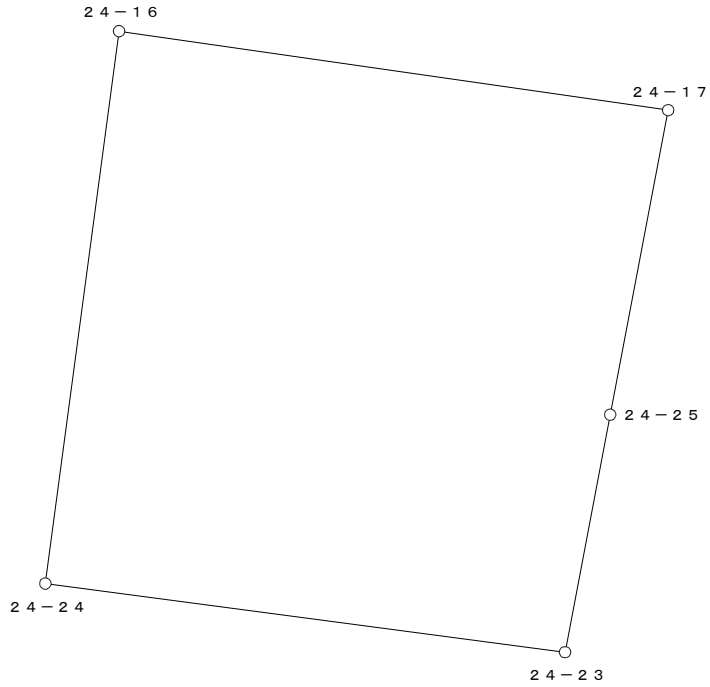


○：筆界点

面積算出公式	倍 面 積　２Ａ	652.008449	土 地 の 所 在			
Ａ＝ 1／2 ΣXn(Y(n+1)－Y(n-1))	面　　積　　Ａ	326.0042245	土地 の 所有者		縮 尺	1／　250

座 標 面 積 計 算 書

地 番	24-3	地 目	

筆 界 点	X	Y	辺長	方向角	備　考
24-17	24957.677	20198.213	10.235	10-46-43	
24-6	24957.047	20202.590	4.422	98-11-26	
24-18	24956.387	20208.425	5.872	96-27-12	
24-26	24945.702	20206.391	10.877	190-46-40	
24-25	24947.623	20196.299	10.273	280-46-38	

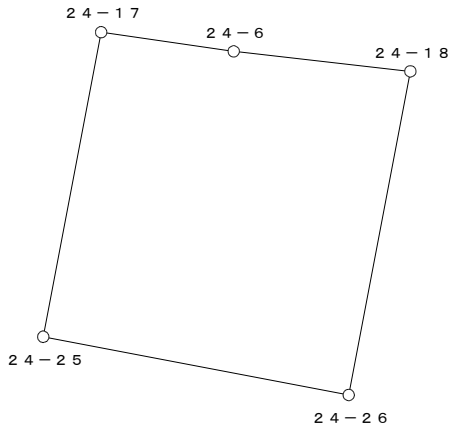


○：筆界点

面積算出公式	倍 面 積　２Ａ	216.093612	土 地 の 所 在			
Ａ＝ 1／2 ΣXn(Y(n+1)－Y(n-1))	面　　積　　Ａ	108.0468060	土地 の 所有者		縮 尺	1／　250

座 標 面 積 計 算 書

地 番	24-4	地 目	

筆 界 点	X	Y	辺長	方向角	備　考
24-18	24956.387	20208.425	10.877	10-46-40	
24-19	24955.076	20220.012	11.661	96-27-19	
24-15	24936.574	20219.133	18.523	182-43-12	
24-23	24939.783	20194.807	24.537	277-30-54	
24-25	24947.623	20196.299	7.981	10-46-30	
24-26	24945.702	20206.391	10.273	100-46-38	

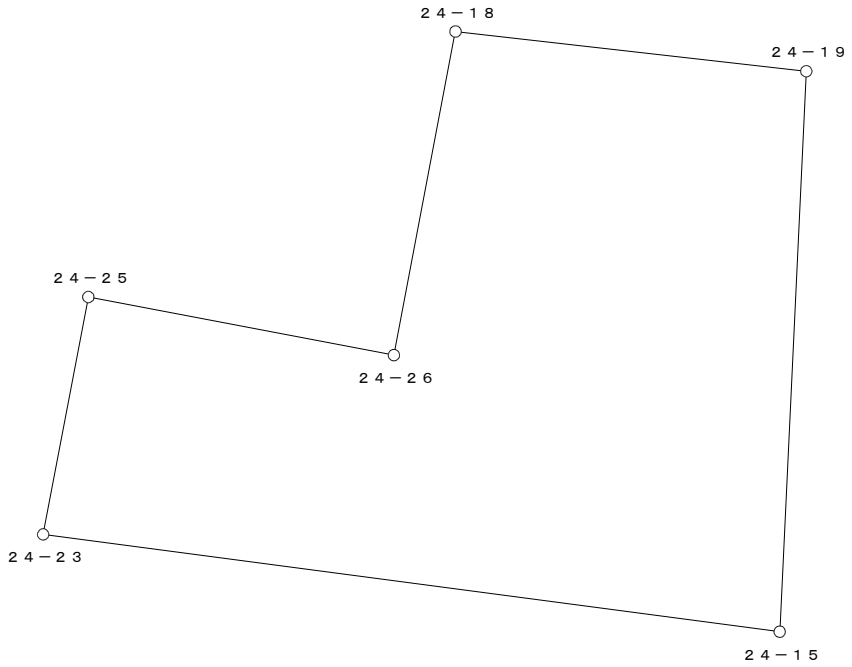


○：筆界点

面積算出公式	倍 面 積　２Ａ	633.395727	土 地 の 所 在			
Ａ＝ 1／2 ΣXn(Y(n+1)－Y(n-1))	面　　積　　Ａ	316.6978635	土地 の 所有者		縮 尺	1／　250

座 標 面 積 計 算 書

地 番	24-5	地 目	

筆 界 点	X	Y	辺長	方向角	備　考
24-19	24955.076	20220.012	18.523	2-43-12	
24-7	24954.590	20224.312	4.327	96-26-54	
24-8	24952.875	20234.174	10.010	99-51-54	
24-20	24950.932	20242.801	8.843	102-41-33	
24-22	24933.688	20238.254	17.833	194-46-19	
24-14	24934.370	20236.095	2.264	287-31-50	
24-15	24936.574	20219.133	17.105	277-24-12	

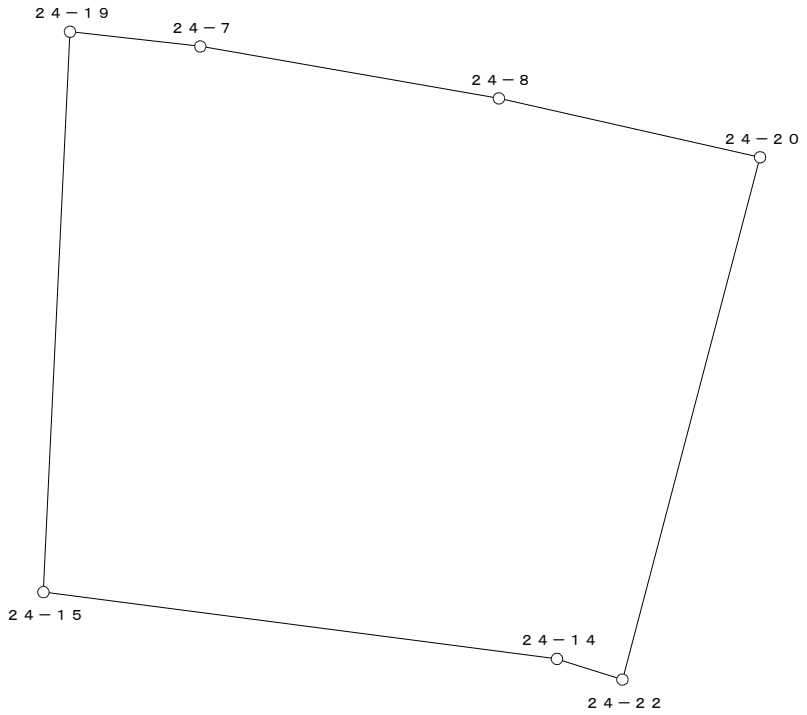


○：筆界点

面積算出公式	倍 面 積　２Ａ	772.430479	土 地 の 所 在			
Ａ＝ 1／2 ΣXn(Y(n+1)－Y(n-1))	面　　積　　Ａ	386.2152395	土地 の 所有者		縮 尺	1／　250

座 標 面 積 計 算 書

地 番	24-6	地 目	

筆 界 点	X	Y	辺長	方向角	備　考
24-20	24950.932	20242.801	17.833	14-46-19	
24-21	24950.453	20244.927	2.179	102-41-49	
24-13	24933.032	20240.334	18.016	194-46-11	
24-22	24933.688	20238.254	2.181	287-30-16	

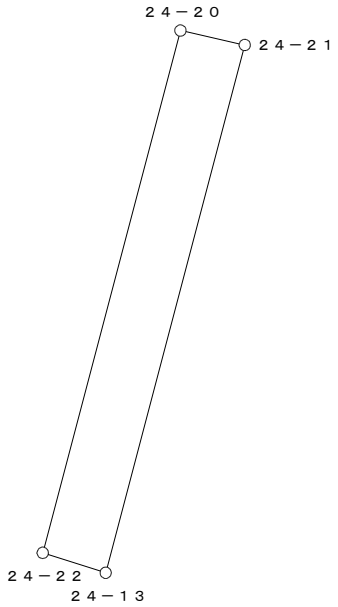


○：筆界点

面積算出公式	倍 面 積　２Ａ	78.087445	土 地 の 所 在			
Ａ＝ 1／2 ΣXn(Y(n+1)－Y(n-1))	面　　積　　Ａ	39.0437225	土地 の 所有者		縮 尺	1／　250

座 標 面 積 計 算 書

地 番	24-7	地 目	

筆 界 点	X	Y	辺長	方向角	備　考
24-21	24950.453	20244.927	18.016	14-46-11	
24-9	24945.814	20265.519	21.108	102-41-45	
24-10	24943.046	20266.641	2.987	157-56-06	
24-11	24929.544	20257.705	16.191	213-29-52	
24-12	24928.528	20254.881	3.001	250-12-45	
24-13	24933.032	20240.334	15.228	287-12-12	

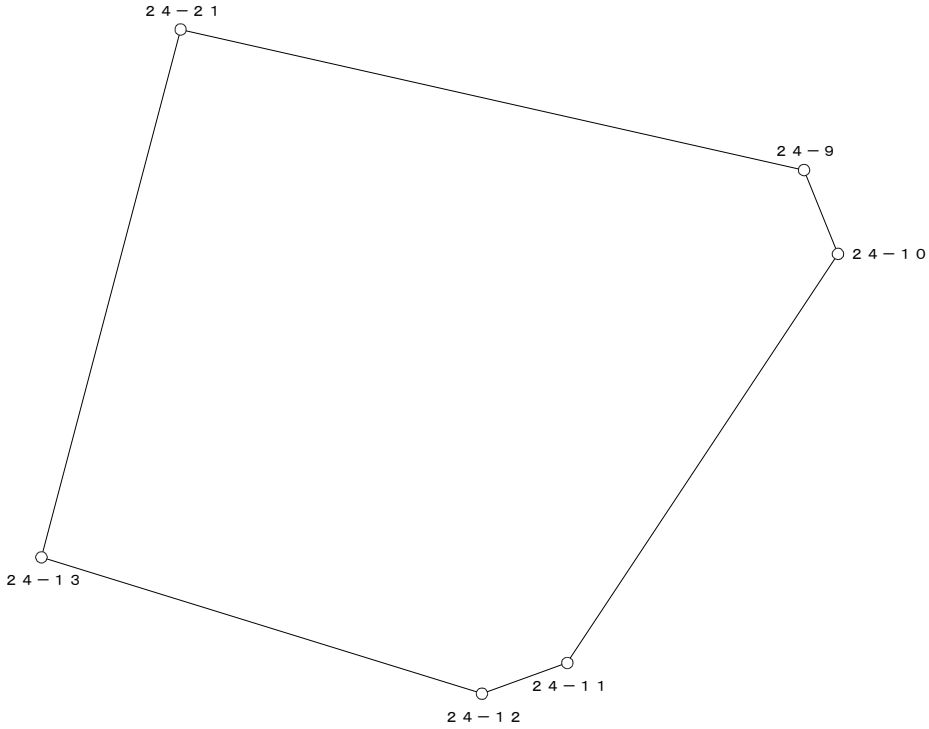

○：筆界点

面積算出公式	倍 面 積　２Ａ	757.304701	土 地 の 所 在			
Ａ＝ 1／2 ΣXn(Y(n+1)－Y(n-1))	面　　積　　Ａ	378.6523505	土地 の 所有者		縮 尺	1／　250