
換　地　図

縮尺　５００分の１

所 在　　那覇市真嘉比二丁目

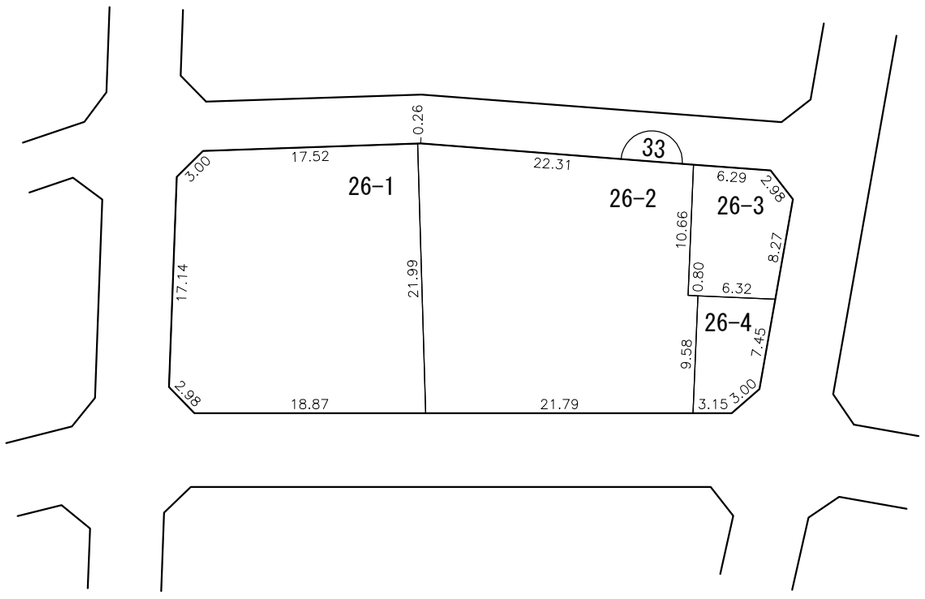


凡例						
	施行地区界	町界	丁目界	地番	換地	

那覇広域都市計画事業真嘉比古島第二土地区画整理事業

画地出来形確認測量原図　３３街区

S=1/500

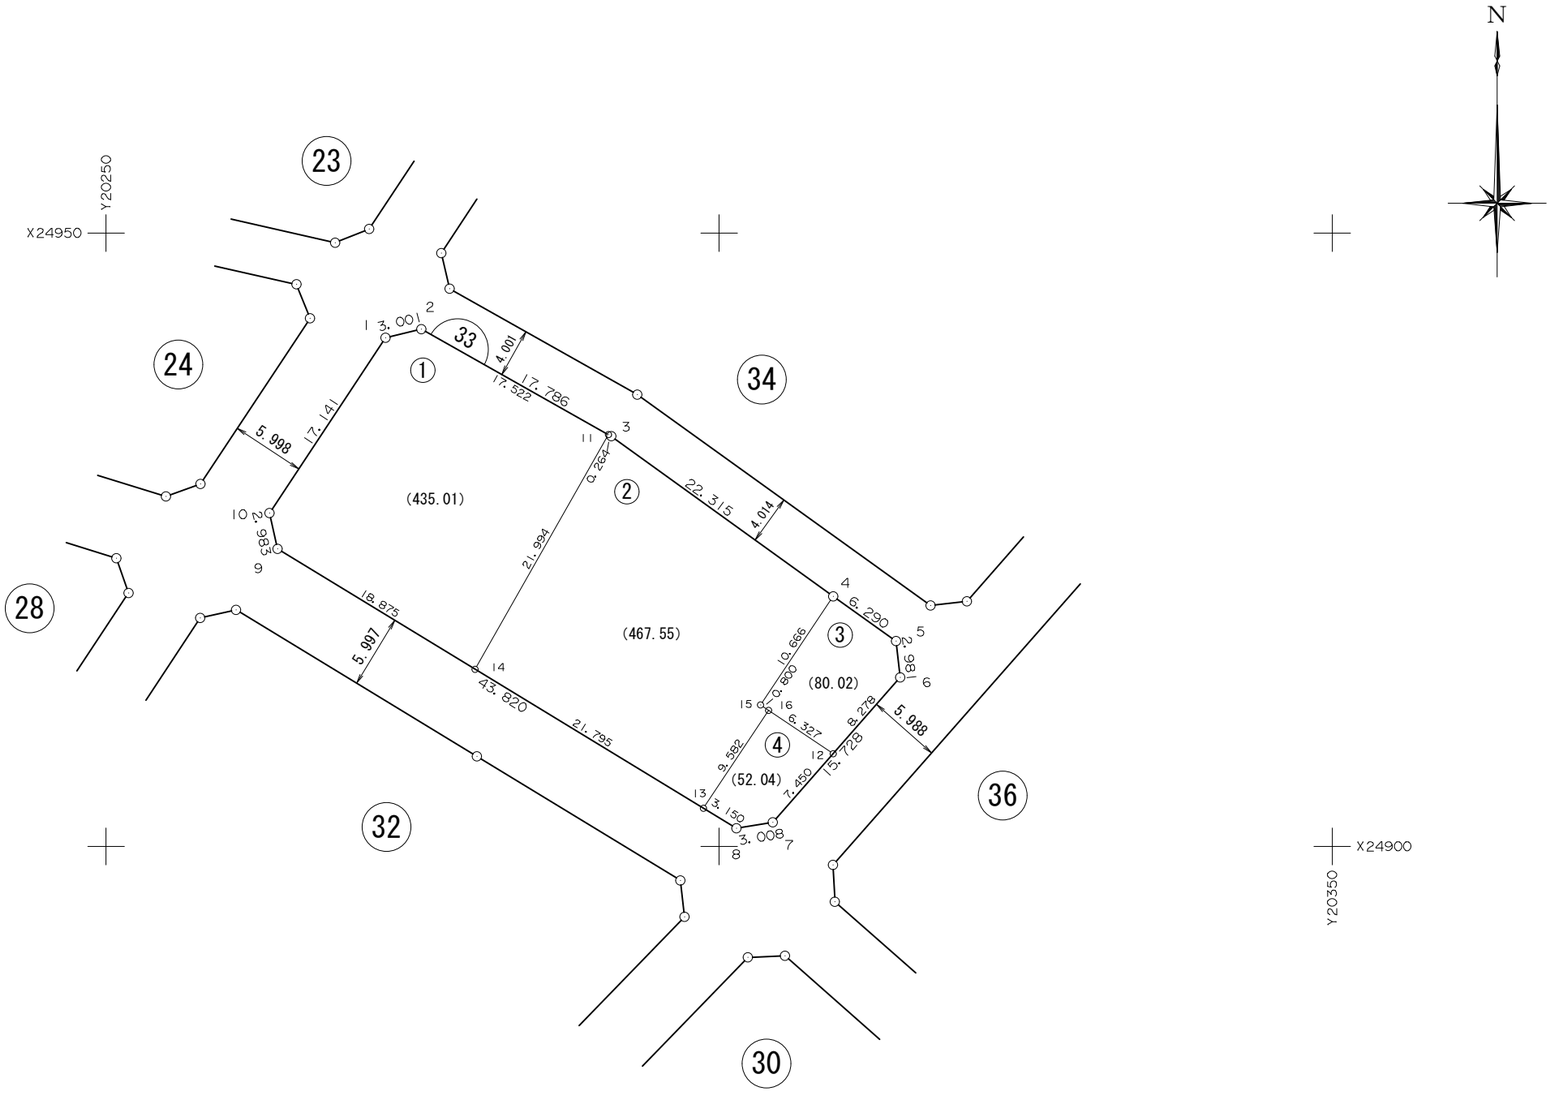

面　積　一　覧　表

種　　別	地　　番	地　　目	面　　積	地　　積	備　　考
	3301:33-1		435.0185070	435.01	
	3302:33-2		467.5595900	467.55	
	3303:33-3		80.0265395	80.02	
	3304:33-4		52.0461385	52.04	
			1034.6507750	1034.62	
			1034.6507750	1034.62	

座　標　リ　ス　ト

測　　点	X　座　標	Y　座　標
3301:33-1	24941.467	20272.784
3302:33-2	24942.170	20275.701
3303:33-3	24933.435	20291.194
3304:33-4	24920.390	20309.299
3305:33-5	24916.736	20314.419
3306:33-6	24913.775	20314.764
3307:33-7	24901.966	20304.375
3308:33-8	24901.471	20301.408
3309:33-9	24924.257	20263.978
3310:33-10	24927.169	20263.329
3311:33-11	24933.565	20290.964
3312:33-12	24907.560	20309.296
3313:33-13	24903.109	20298.717
3314:33-14	24914.442	20280.100
3315:33-15	24911.523	20303.372
3316:33-16	24911.078	20304.037


測　　点	X　座　標	Y　座　標

測　　点	X　座　標	Y　座　標

座 標 面 積 計 算 書

地 番	33-1	地 目	

筆 界 点	X	Y	辺長	方向角	備　考
33-2	24942.170	20275.701	3.001	76-27-00	
33-11	24933.565	20290.964	17.522	119-24-49	
33-14	24914.442	20280.100	21.994	209-36-05	
33-9	24924.257	20263.978	18.875	301-19-58	
33-10	24927.169	20263.329	2.983	347-26-09	
33-1	24941.467	20272.784	17.141	33-28-33	

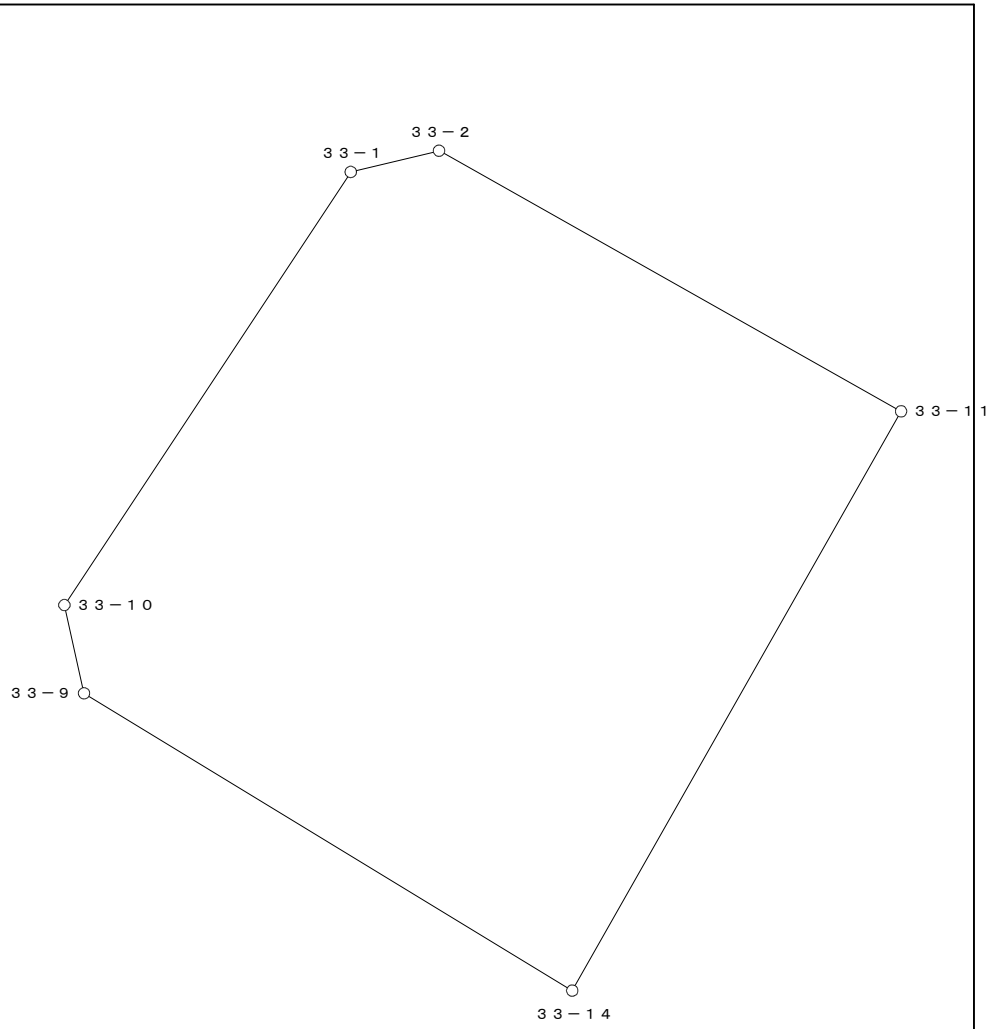


○：筆界点

面積算出公式	倍 面 積　２Ａ	870.037014	土 地 の 所 在			
Ａ＝ 1／2 ΣXn(Y(n+1)－Y(n-1))	面　積　Ａ	435.0185070	土地 の 所有者		縮 尺	1／　250

座 標 面 積 計 算 書

地 番	33-2	地 目	

筆 界 点	X	Y	辺長	方向角	備　考
33-11	24933.565	20290.964	21.994	29-36-05	
33-3	24933.435	20291.194	0.264	119-28-33	
33-4	24920.390	20309.299	22.315	125-46-25	
33-15	24911.523	20303.372	10.666	213-45-36	
33-16	24911.078	20304.037	0.800	123-47-22	
33-13	24903.109	20298.717	9.582	213-43-36	
33-14	24914.442	20280.100	21.795	301-19-51	

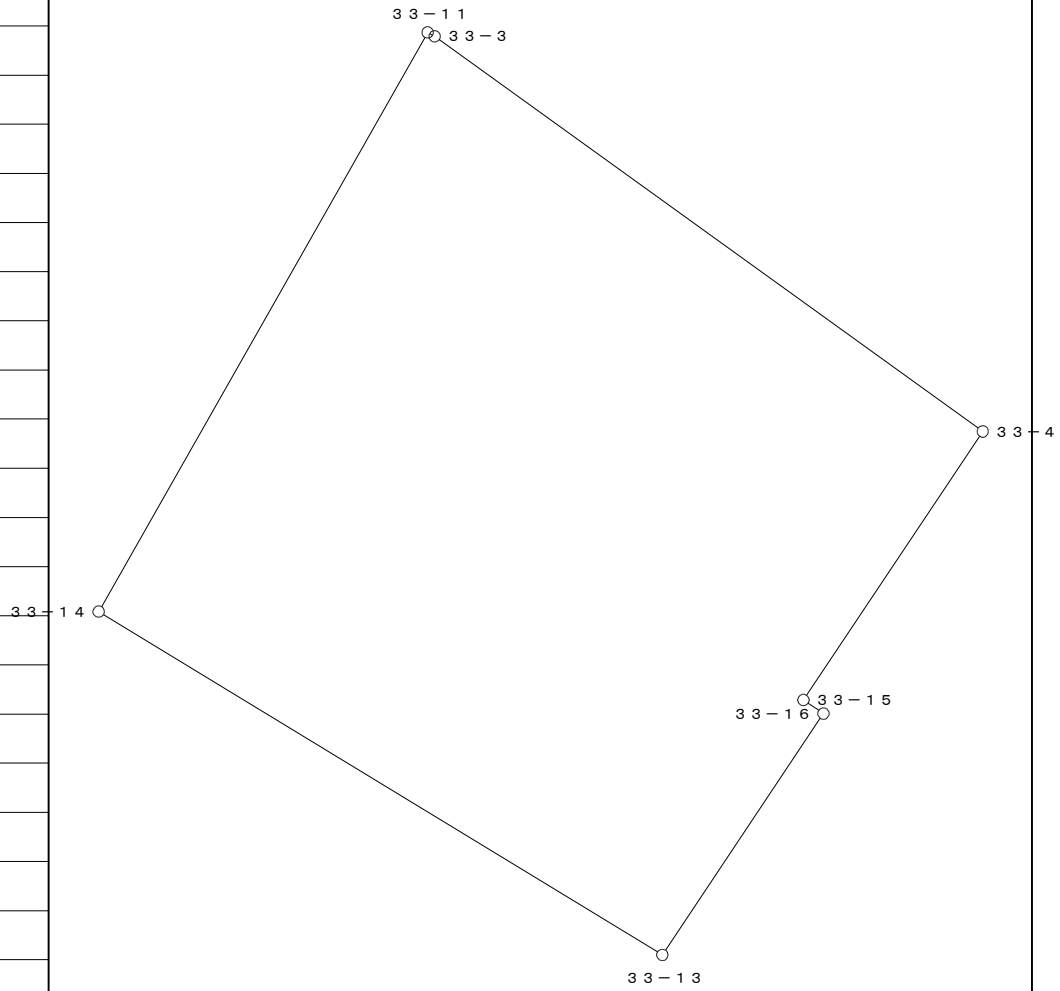


○：筆界点

面積算出公式	倍 面 積　２Ａ	935.119180	土 地 の 所 在			
Ａ＝ 1／2 ΣXn(Y(n+1)－Y(n-1))	面　　積　　Ａ	467.5595900	土地 の 所有者		縮 尺	1／　250

座 標 面 積 計 算 書

地 番	33-3	地 目	

筆 界 点	X	Y	辺長	方向角	備 考
33-4	24920.390	20309.299	10.666	33-45-36	
33-5	24916.736	20314.419	6.290	125-30-52	
33-6	24913.775	20314.764	2.981	173-21-15	
33-12	24907.560	20309.296	8.278	221-20-30	
33-16	24911.078	20304.037	6.327	303-46-50	
33-15	24911.523	20303.372	0.800	303-47-22	

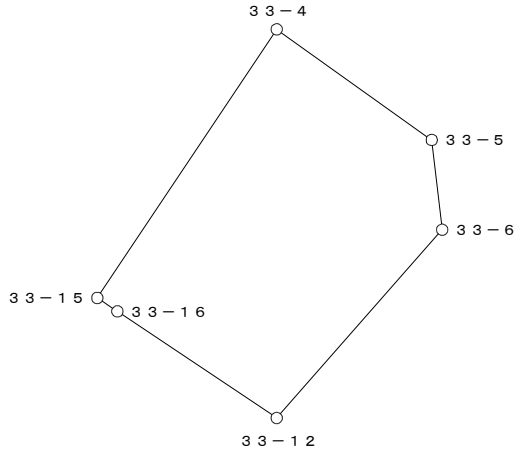


○：筆界点

面積算出公式	倍 面 積　２Ａ	160.053079	土 地 の 所 在			
Ａ＝ 1／2 ΣXn(Y(n+1)－Y(n-1))	面　　積　　Ａ	80.0265395	土地 の 所有者		縮 尺	1／　250

座 標 面 積 計 算 書

地 番	33-4	地 目	

筆 界 点	X	Y	辺長	方向角	備　考
33-12	24907.560	20309.296	6.327	123-46-50	
33-7	24901.966	20304.375	7.450	221-20-16	
33-8	24901.471	20301.408	3.008	260-31-42	
33-13	24903.109	20298.717	3.150	301-19-43	
33-16	24911.078	20304.037	9.582	33-43-36	

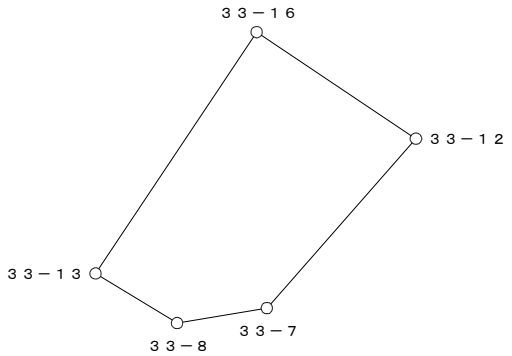

○：筆界点

面積算出公式	倍 面 積　２Ａ　104.092277	土 地 の 所 在			
Ａ＝ 1／2 ΣXn(Y(n+1)－Y(n-1))	面　積　Ａ　52.0461385	土地 の 所有者		縮 尺	1／　250