換　地　図

縮尺　５００分の１

所 在　　那覇市真嘉比二丁目




凡例						
	施行地区界	町界	丁目界	5-1 地番	換地	

那覇広域都市計画事業真嘉比古島第二土地区画整理事業

画地出来形確認測量原図　32街区

S=1/500

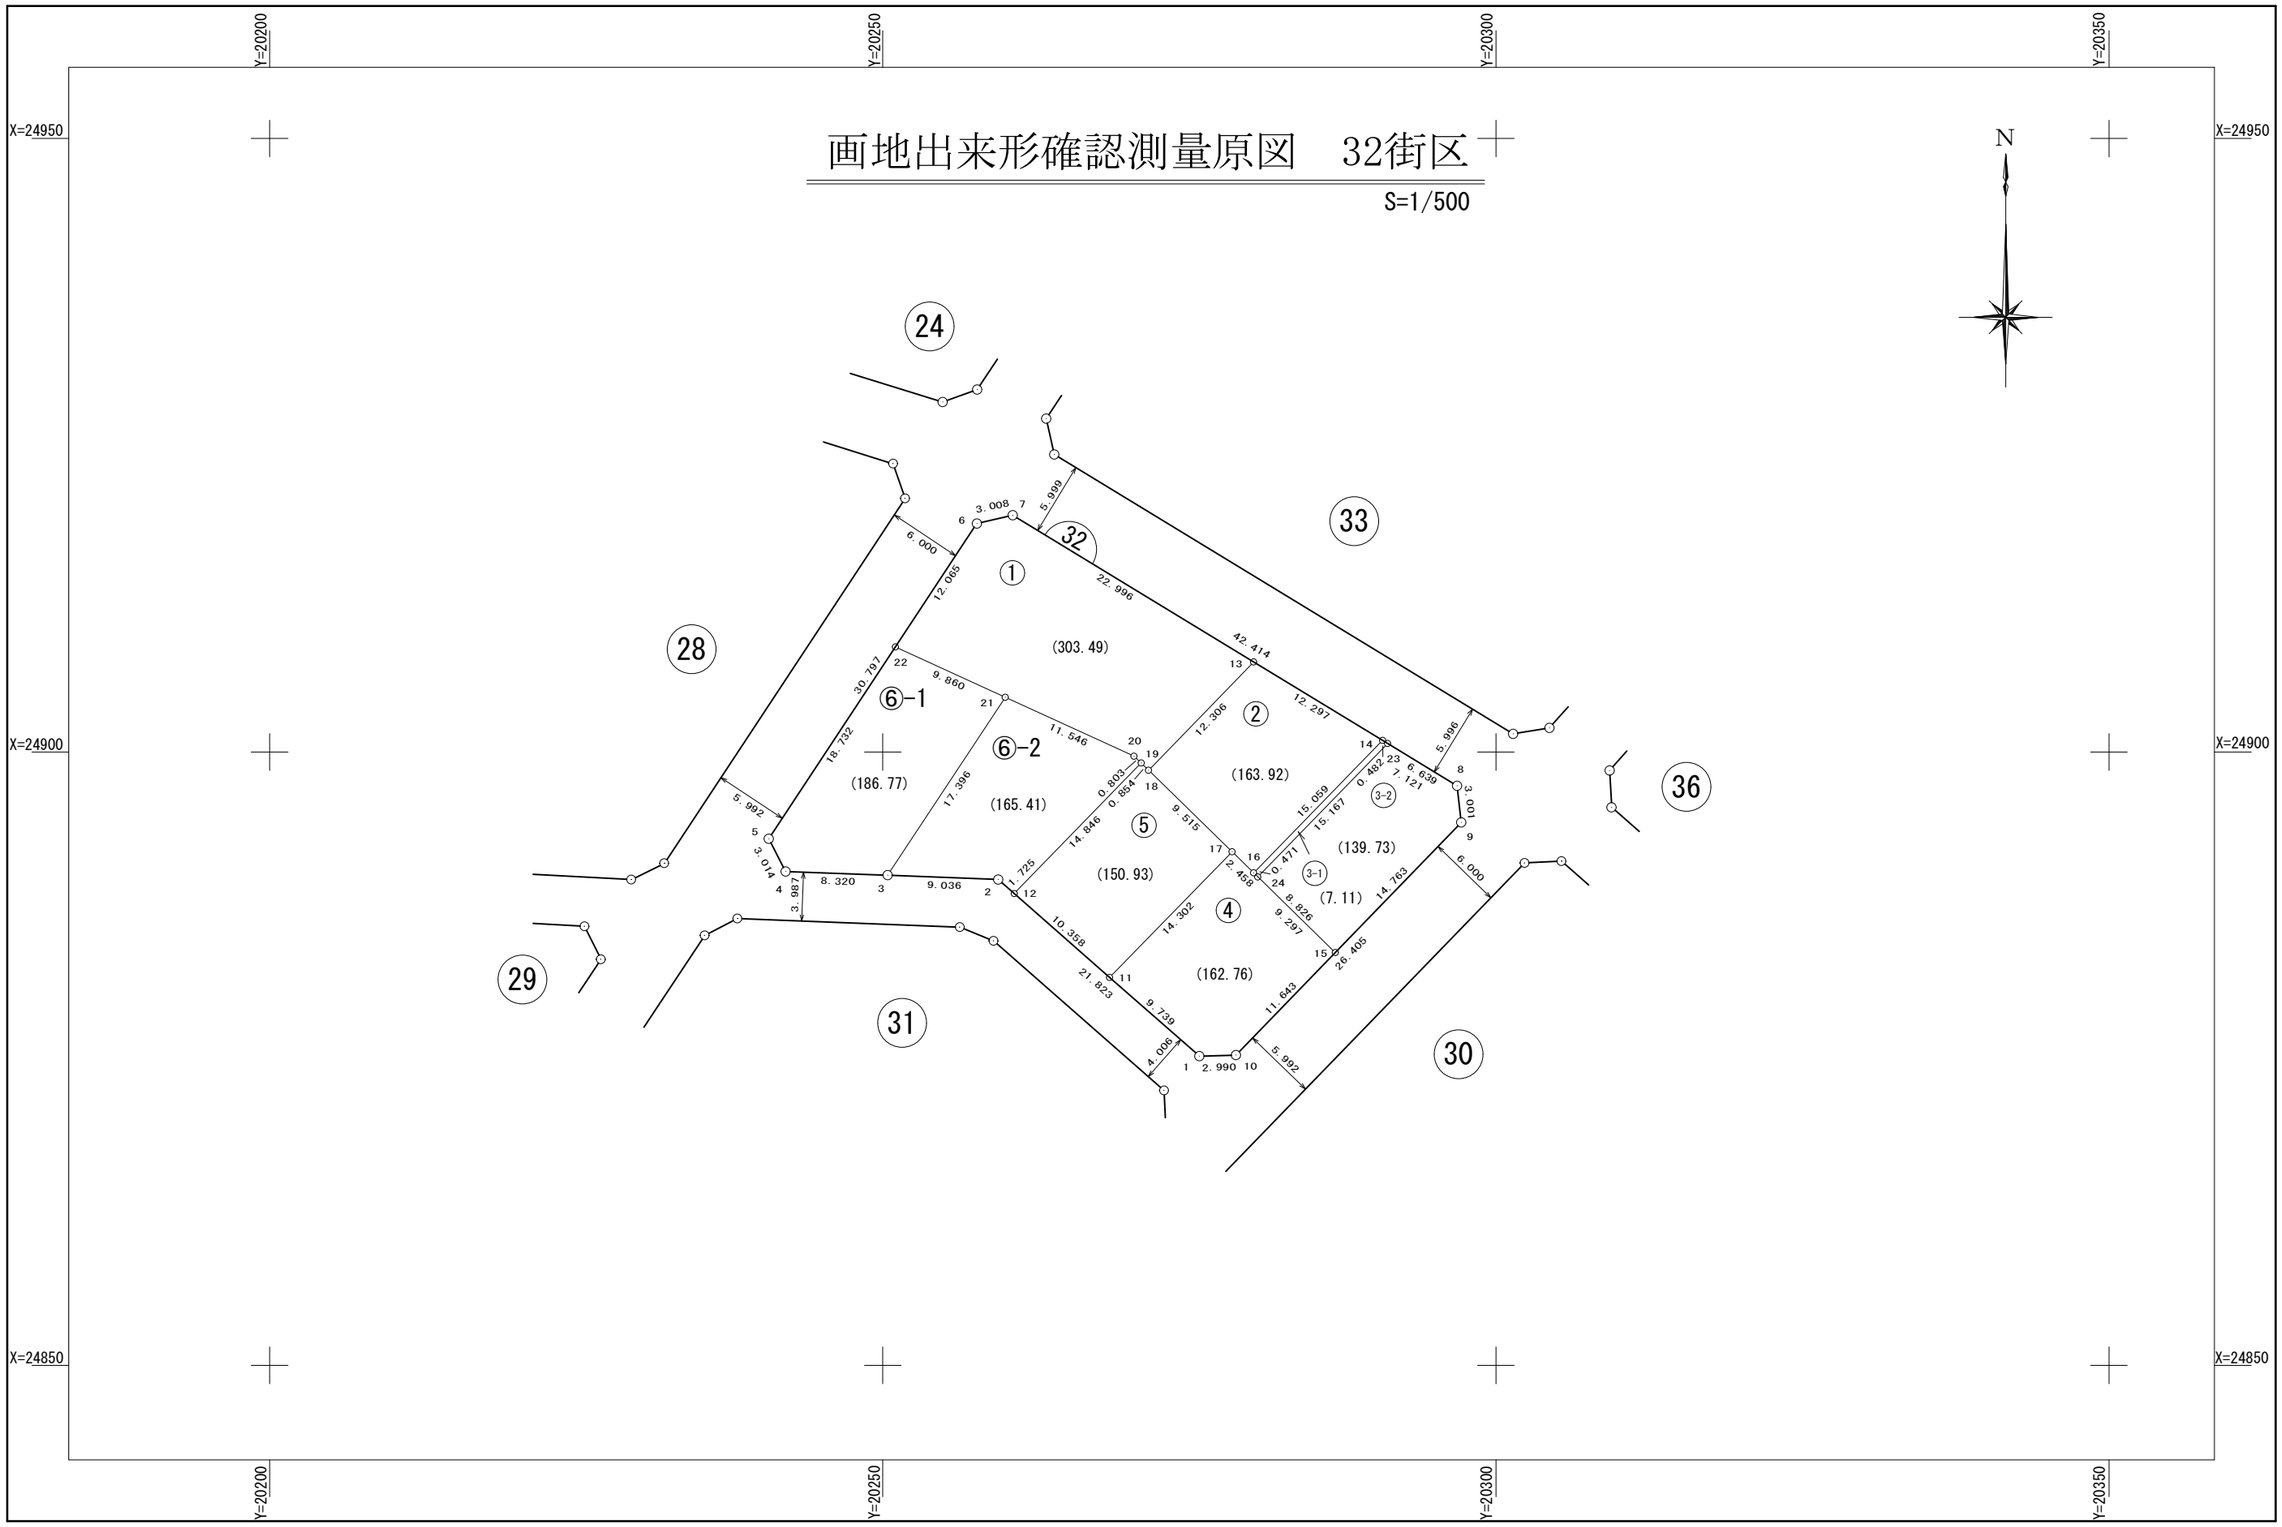

面　積　一　覧　表

種　　別	地　　番	地　　目	面　　積	地　　積	備　　考
	3201:32-1		303.4945440	303.49	
	3202:32-2		163.9273740	163.92	
	3203:32-3		146.8423225	146.84	
	3204:32-4		162.7632480	162.76	
	3205:32-5		150.9341555	150.93	
	3206:32-6-1		186.7713065	186.77	
	3207:32-6-2		165.4178005	165.41	
			1280.1507510	1280.12	
			1280.1507510	1280.12	

座　標　リ　ス　ト

測　　点	X　座　標	Y　座　標
3201:32-1	24875.204	20275.821
3202:32-2	24889.597	20259.417
3203:32-3	24889.954	20250.388
3204:32-4	24890.251	20242.073
3205:32-5	24892.930	20240.693
3206:32-6	24918.624	20257.671
3207:32-7	24919.286	20260.605
3208:32-8	24897.234	20296.836
3209:32-9	24894.253	20297.182
3210:32-10	24875.287	20278.810
3211:32-11	24881.627	20268.500
3212:32-12	24888.459	20260.714
3213:32-13	24907.333	20280.250
3214:32-14	24900.937	20290.753
3215:32-15	24883.656	20286.904
3216:32-16	24890.147	20280.248
3217:32-17	24891.863	20278.488
3218:32-18	24898.506	20271.676
3219:32-19	24899.102	20271.065
3220:32-20	24899.663	20270.490
3221:32-21	24904.461	20259.988
3222:32-22	24908.558	20251.020


測　　点	X　座　標	Y　座　標

測　　点	X　座　標	Y　座　標

座 標 面 積 計 算 書

地 番	32-1	地 目	

筆 界 点	X	Y	辺長	方向角	備　考
32-6	24918.624	20257.671	12.065	33-27-15	
32-7	24919.286	20260.605	3.008	77-17-07	
32-13	24907.333	20280.250	22.996	121-19-06	
32-18	24898.506	20271.676	12.306	224-10-01	
32-19	24899.102	20271.065	0.854	314-17-17	
32-20	24899.663	20270.490	0.803	314-17-38	
32-21	24904.461	20259.988	11.546	294-33-14	
32-22	24908.558	20251.020	9.860	294-33-11	

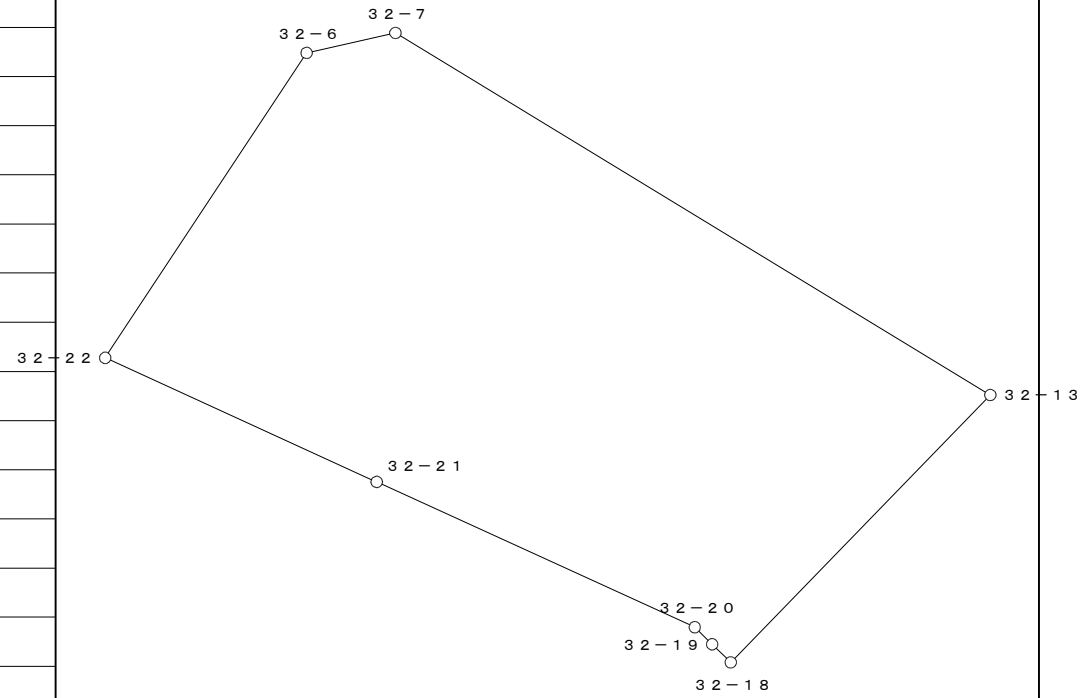


○：筆界点

面積算出公式	倍 面 積　２Ａ	606.989088	土 地 の 所 在			
Ａ＝ 1／2 ΣXn(Y(n+1)－Y(n-1))	面　　積　　Ａ	303.4945440	土地 の 所有者		縮 尺	1／　250

座 標 面 積 計 算 書

地 番	32-2	地 目	

筆 界 点	X	Y	辺長	方向角	備　考
32-13	24907.333	20280.250	12.306	44-10-01	
32-14	24900.937	20290.753	12.297	121-20-24	
32-16	24890.147	20280.248	15.059	224-14-00	
32-17	24891.863	20278.488	2.458	314-16-29	
32-18	24898.506	20271.676	9.515	314-16-49	

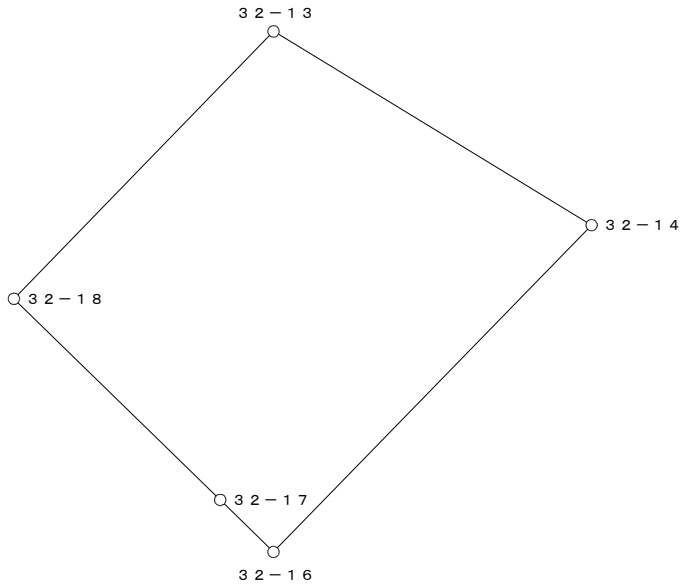


○：筆界点

面積算出公式	倍 面 積　２Ａ	327.854748	土 地 の 所 在			
Ａ＝ 1／2 ΣXn(Y(n+1)－Y(n-1))	面　　積　　Ａ	163.9273740	土地 の 所有者		縮 尺	1／　250

座 標 面 積 計 算 書

地 番	32-3	地 目	

筆 界 点	X	Y	辺長	方向角	備　考
32-14	24900.937	20290.753	15.059	44-14-00	
32-8	24897.234	20296.836	7.121	121-19-51	
32-9	24894.253	20297.182	3.001	173-22-46	
32-15	24883.656	20286.904	14.763	224-07-28	
32-16	24890.147	20280.248	9.297	314-16-51	

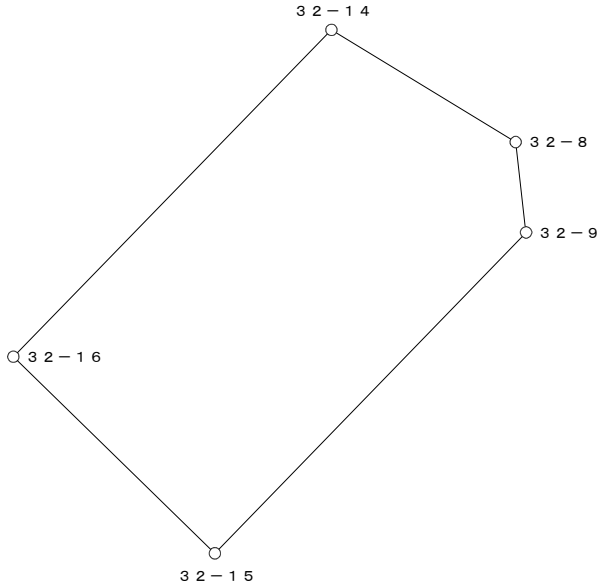


○：筆界点

面積算出公式	倍 面 積　２Ａ	293.684645	土 地 の 所 在			
Ａ＝ 1／2 ΣXn(Y(n+1)－Y(n-1))	面　　積　　Ａ	146.8423225	土地 の 所有者		縮 尺	1／　250

座 標 面 積 計 算 書

地 番	32-4	地 目	

筆 界 点	X	Y	辺長	方向角	備　考
32-17	24891.863	20278.488	14.302	44-17-51	
32-16	24890.147	20280.248	2.458	134-16-29	
32-15	24883.656	20286.904	9.297	134-16-51	
32-10	24875.287	20278.810	11.643	224-02-35	
32-1	24875.204	20275.821	2.990	268-24-34	
32-11	24881.627	20268.500	9.739	311-15-42	

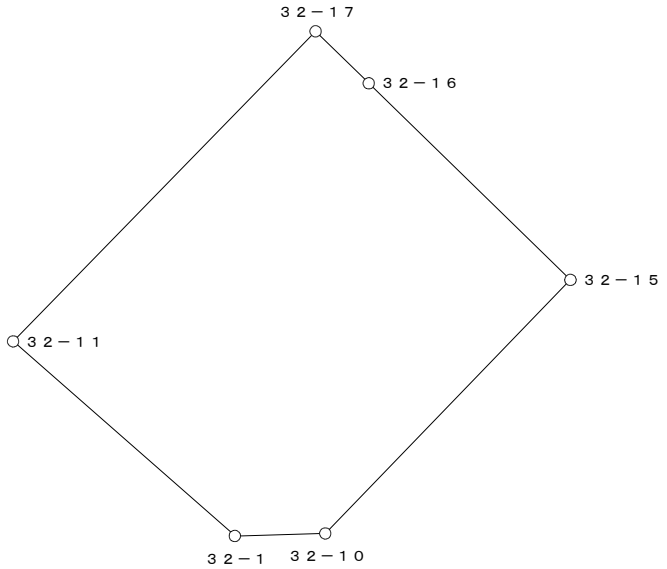


○：筆界点

面積算出公式	倍 面 積　２Ａ	325.526496	土 地 の 所 在			
Ａ＝ 1／2 ΣXn(Y(n+1)－Y(n-1))	面　　積　　Ａ	162.7632480	土地 の 所有者		縮 尺	1／　250

座 標 面 積 計 算 書

地 番	32-5	地 目	

筆 界 点	X	Y	辺長	方向角	備　考
32-19	24899.102	20271.065	14.846	44-12-11	
32-18	24898.506	20271.676	0.854	134-17-17	
32-17	24891.863	20278.488	9.515	134-16-49	
32-11	24881.627	20268.500	14.302	224-17-51	
32-12	24888.459	20260.714	10.358	311-15-58	

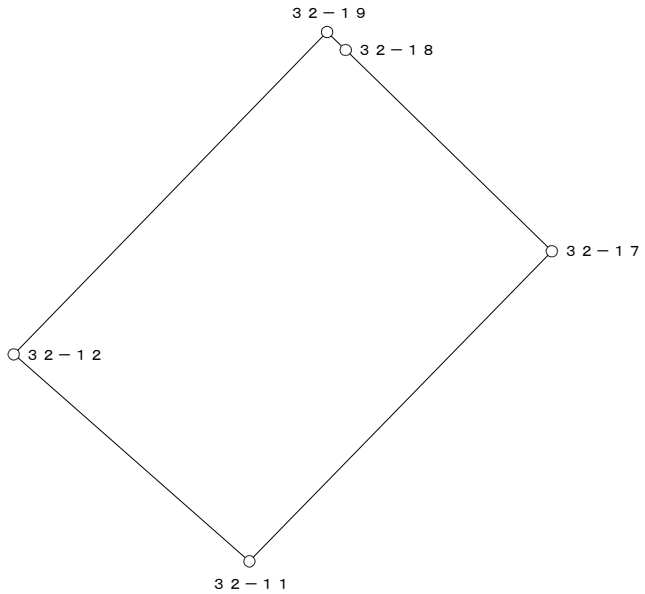


○：筆界点

面積算出公式	倍 面 積　２Ａ	301.868311	土 地 の 所 在			
Ａ＝ 1／2 ΣXn(Y(n+1)－Y(n-1))	面　　積　　Ａ	150.9341555	土地 の 所有者		縮 尺	1／　250

座 標 面 積 計 算 書

地 番	32-6-1	地 目	

筆 界 点	X	Y	辺長	方向角	備　考
32-22	24908.558	20251.020	18.732	33-27-24	
32-21	24904.461	20259.988	9.860	114-33-11	
32-3	24889.954	20250.388	17.396	213-29-40	
32-4	24890.251	20242.073	8.320	272-02-44	
32-5	24892.930	20240.693	3.014	332-44-46	

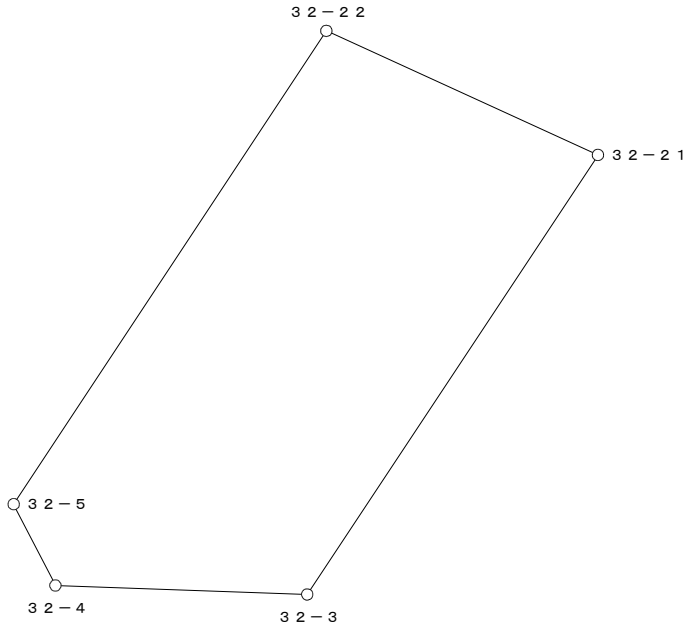


○：筆界点

面積算出公式	倍 面 積　２Ａ	373.542613	土 地 の 所 在			
Ａ＝ 1／2 ΣXn(Y(n+1)－Y(n-1))	面　　積　　Ａ	186.7713065	土地 の 所有者		縮 尺	1／　250

座 標 面 積 計 算 書

地 番	32-6-2	地 目	

筆 界 点	X	Y	辺長	方向角	備　考
32-21	24904.461	20259.988	17.396	33-29-40	
32-20	24899.663	20270.490	11.546	114-33-14	
32-19	24899.102	20271.065	0.803	134-17-38	
32-12	24888.459	20260.714	14.846	224-12-11	
32-2	24889.597	20259.417	1.725	311-15-50	
32-3	24889.954	20250.388	9.036	272-15-51	

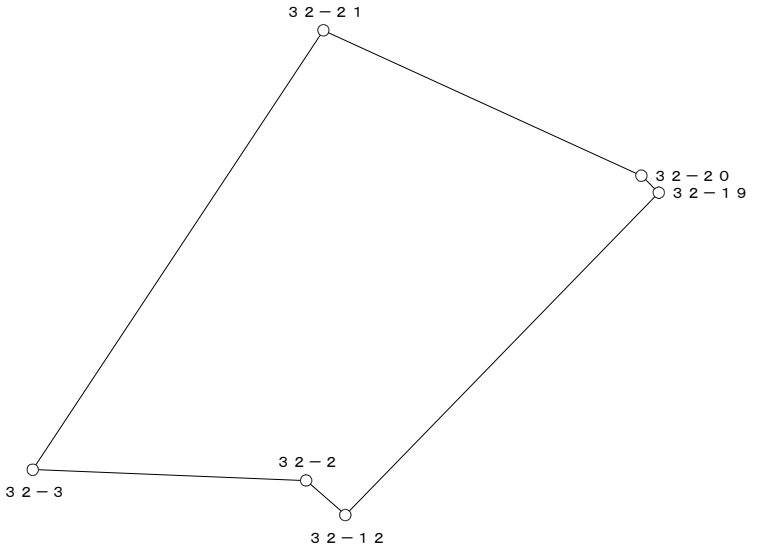

○：筆界点

面積算出公式	倍 面 積　２Ａ	330.835601	土 地 の 所 在			
Ａ＝ 1／2 ΣXn(Y(n+1)－Y(n-1))	面　　積　　Ａ	165.4178005	土地 の 所有者		縮 尺	1／　250