

換　地　図

縮尺　５００分の１

所 在　　那覇市真嘉比二丁目

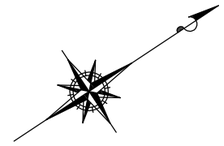

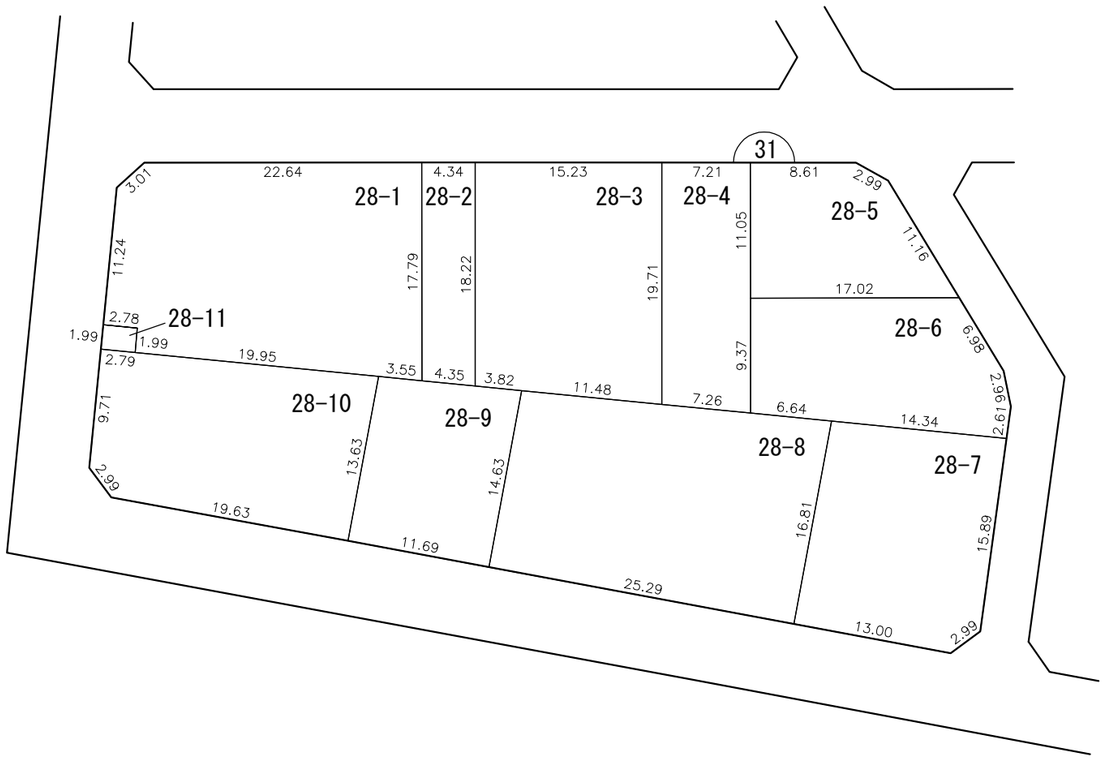


凡例	施行地区界	町界	丁目界	5-1 地番	換地	

那覇広域都市計画事業真嘉比古島第二土地区画整理事業

画地出来形確認測量原図　31街区

S=1/500

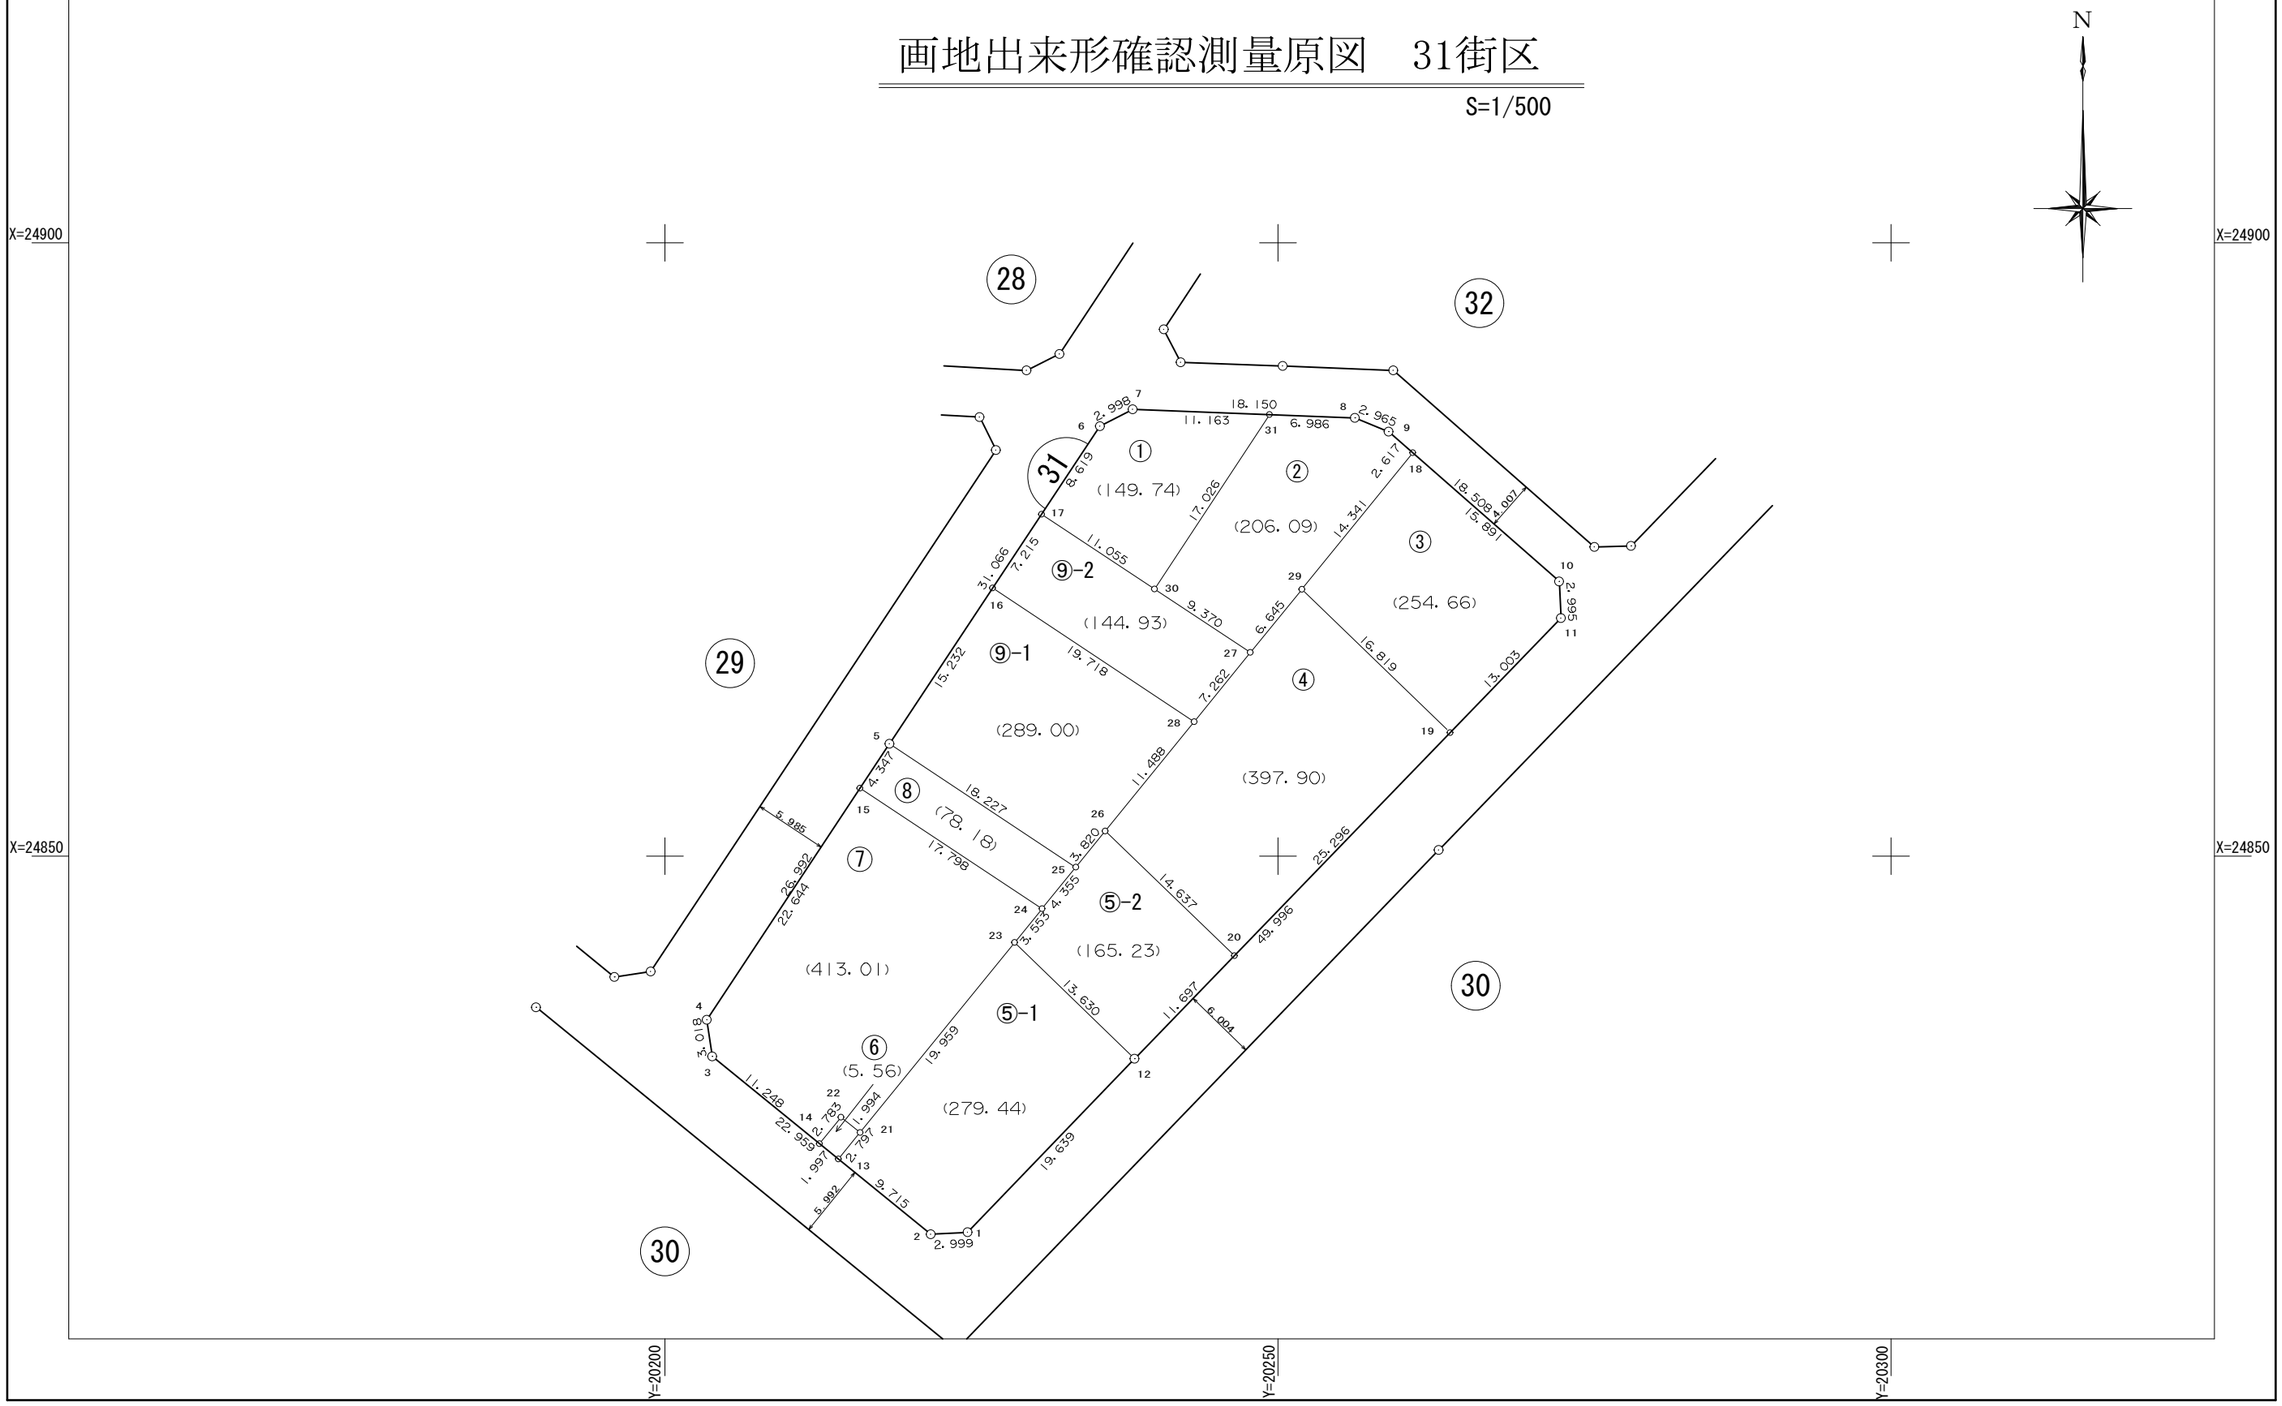

面　積　一　覧　表

種　　別	地　　番	地　　目	面　　積	地　　積	備　　考
	3101:31-1		149.7465300	149.74	
	3102:31-2		206.0997390	206.09	
	3103:31-3		254.6698140	254.66	
	3104:31-4		397.9005430	397.90	
	3105:31-5-1		279.4438485	279.44	
	3106:31-5-2		165.2391690	165.23	
	3107:31-6		5.5669750	5.56	
	3108:31-7		413.0165535	413.01	
	3109:31-8		78.1865995	78.18	
	3110:31-9-1		289.0033680	289.00	
	3111:31-9-2		144.9371065	144.93	
			2383.8102460	2383.74	
			2383.8102460	2383.74	

座　標　リ　ス　ト

測　　点	X　座　標	Y　座　標
3101:31-1	24819.332	20224.691
3102:31-2	24819.178	20221.696
3103:31-3	24833.660	20203.880
3104:31-4	24836.644	20203.428
3105:31-5	24859.157	20218.318
3106:31-6	24885.047	20235.488
3107:31-7	24886.419	20238.154
3108:31-8	24885.712	20256.290
3109:31-9	24884.599	20259.038
3110:31-10	24872.393	20272.950
3111:31-11	24869.401	20273.087
3112:31-12	24833.477	20238.315
3113:31-13	24825.306	20214.158
3114:31-14	24826.565	20212.608
3115:31-15	24855.531	20215.920
3116:31-16	24871.851	20226.736
3117:31-17	24877.864	20230.724
3118:31-18	24882.873	20261.005
3119:31-19	24860.058	20264.043
3120:31-20	24841.882	20246.450
3121:31-21	24827.475	20215.924
3122:31-22	24828.721	20214.367
3123:31-23	24842.956	20228.521
3124:31-24	24845.712	20230.764
3125:31-25	24849.090	20233.513
3126:31-26	24852.053	20235.924
3127:31-27	24866.596	20247.759
3128:31-28	24860.963	20243.175
3129:31-29	24871.750	20251.953
3130:31-30	24871.765	20239.944
3131:31-31	24885.984	20249.309


測　　点	X　座　標	Y　座　標

測　　点	X　座　標	Y　座　標

座 標 面 積 計 算 書

地 番	31-1	地 目	

筆 界 点	X	Y	辺長	方向角	備　考
31-17	24877.864	20230.724	11.055	303-29-04	
31-6	24885.047	20235.488	8.619	33-33-13	
31-7	24886.419	20238.154	2.998	62-46-06	
31-31	24885.984	20249.309	11.163	92-13-59	
31-30	24871.765	20239.944	17.026	213-22-12	

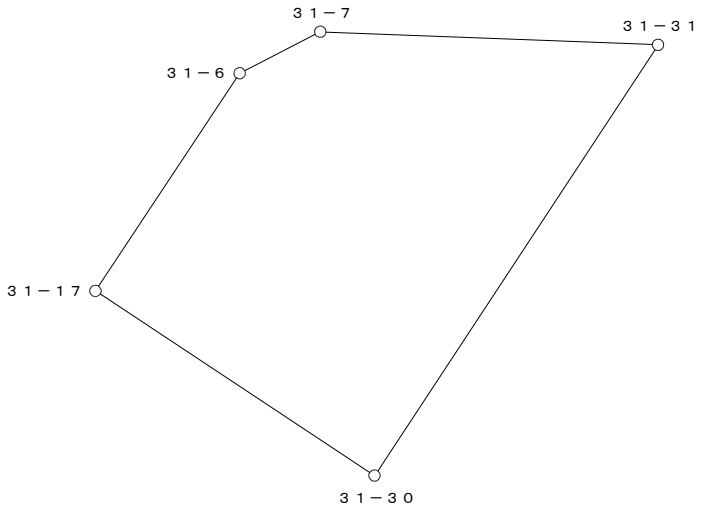


○：筆界点

面積算出公式	倍 面 積　２Ａ	299.493060	土 地 の 所 在			
Ａ＝ 1／2 ΣXn(Y(n+1)－Y(n-1))	面　　積　　Ａ	149.7465300	土地 の 所有者		縮 尺	1／　250

座 標 面 積 計 算 書

地 番	31-2	地 目	

筆 界 点	X	Y	辺長	方向角	備　考
31-31	24885.984	20249.309	17.026	33-22-12	
31-8	24885.712	20256.290	6.986	92-13-53	
31-9	24884.599	20259.038	2.965	112-02-56	
31-18	24882.873	20261.005	2.617	131-15-59	
31-29	24871.750	20251.953	14.341	219-08-20	
31-27	24866.596	20247.759	6.645	219-08-11	
31-30	24871.765	20239.944	9.370	303-28-53	

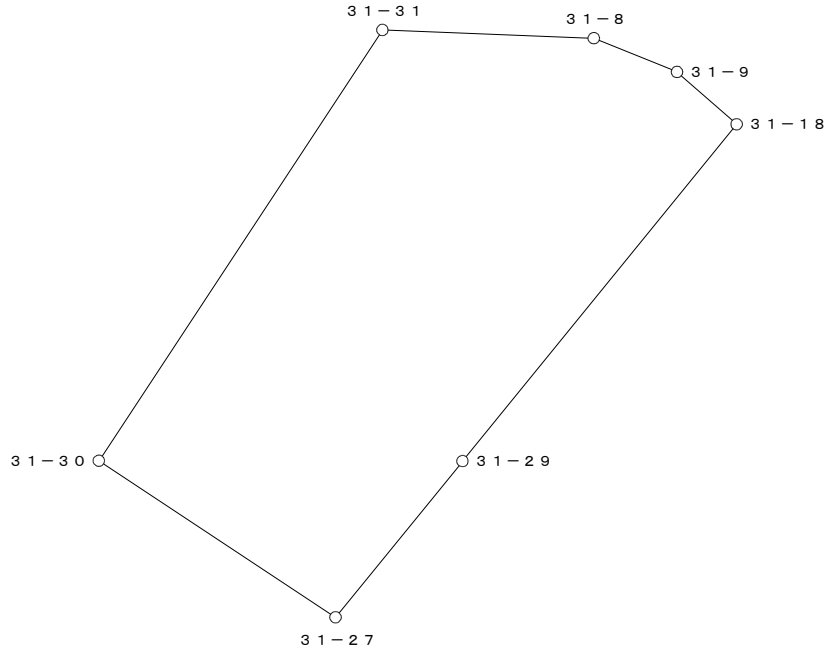


○：筆界点

面積算出公式	倍 面 積　２Ａ	412.199478	土 地 の 所 在			
Ａ＝ 1／2 ΣXn(Y(n+1)－Y(n-1))	面　　積　　Ａ	206.0997390	土地 の 所有者		縮 尺	1／　250

座 標 面 積 計 算 書

地 番	31-3	地 目	

筆 界 点	X	Y	辺長	方向角	備　考
31-18	24882.873	20261.005	15.891	311-15-44	
31-29	24871.750	20251.953	14.341	219-08-20	
31-19	24860.058	20264.043	16.819	134-02-28	
31-11	24869.401	20273.087	13.003	44-04-06	
31-10	24872.393	20272.950	2.995	357-22-42	

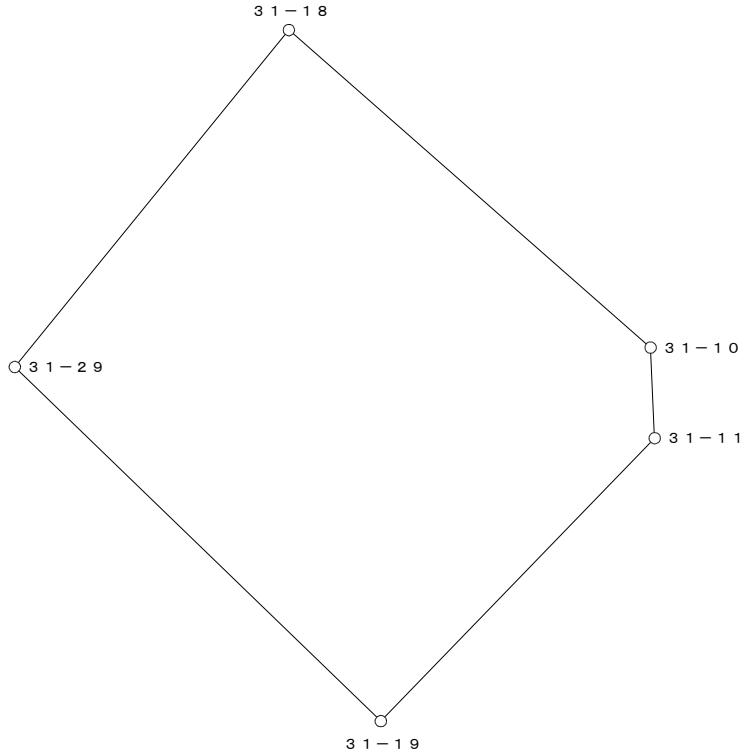


○：筆界点

面積算出公式	倍 面 積　２Ａ	509.339628	土 地 の 所 在			
Ａ＝ 1／2 ΣXn(Y(n+1)－Y(n-1))	面　　積　　Ａ	254.6698140	土地 の 所有者		縮 尺	1／　250

座 標 面 積 計 算 書

地 番	31-4	地 目	

筆 界 点	X	Y	辺長	方向角	備　考
31-29	24871.750	20251.953	16.819	314-02-28	
31-27	24866.596	20247.759	6.645	219-08-11	
31-28	24860.963	20243.175	7.262	219-08-16	
31-26	24852.053	20235.924	11.488	219-08-20	
31-20	24841.882	20246.450	14.637	134-01-02	
31-19	24860.058	20264.043	25.296	44-03-58	

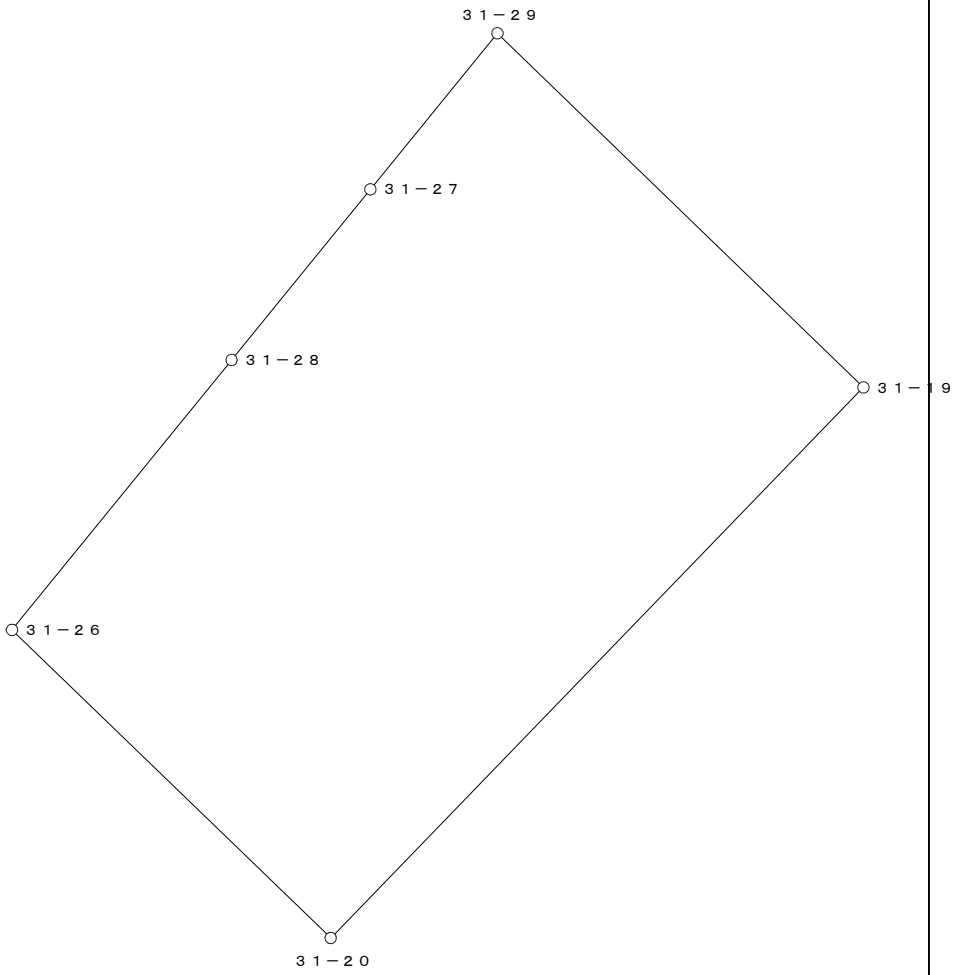


○：筆界点

面積算出公式	倍 面 積　２Ａ	795.801086	土 地 の 所 在			
Ａ＝ 1／2 ΣXn(Y(n+1)－Y(n-1))	面　　積　　Ａ	397.9005430	土地 の 所有者		縮 尺	1／　250

座 標 面 積 計 算 書

地 番	31-5-1	地 目	

筆 界 点	X	Y	辺長	方向角	備　考
31-23	24842.956	20228.521	13.630	314-03-49	
31-21	24827.475	20215.924	19.959	219-08-08	
31-13	24825.306	20214.158	2.797	219-09-09	
31-2	24819.178	20221.696	9.715	129-06-34	
31-1	24819.332	20224.691	2.999	87-03-23	
31-12	24833.477	20238.315	19.639	43-55-31	

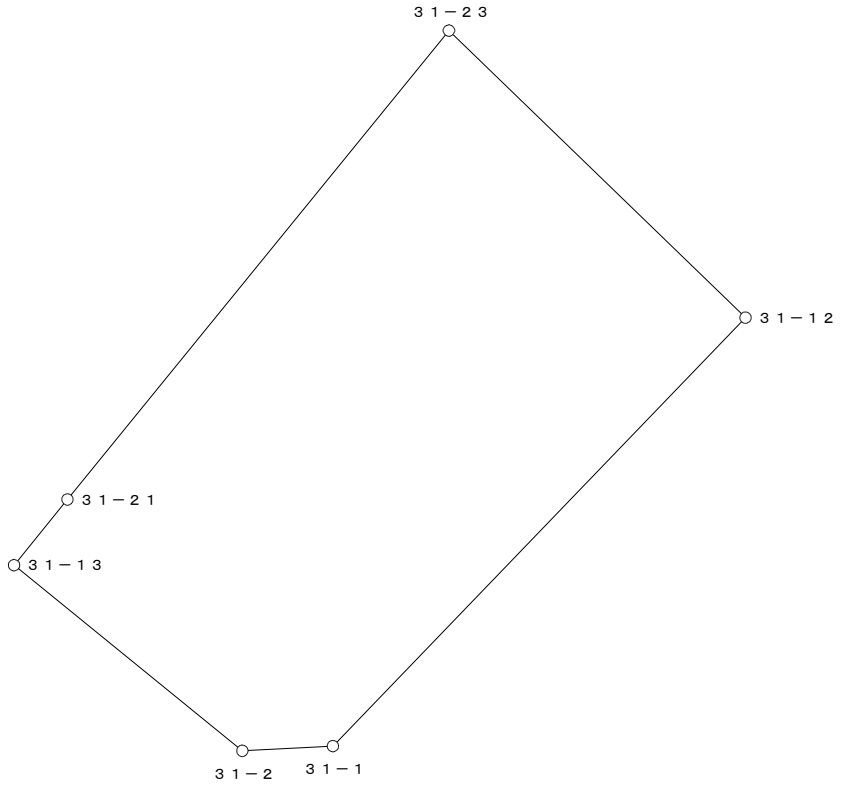


○：筆界点

面積算出公式	倍 面 積　２Ａ	558.887697	土 地 の 所 在			
Ａ＝ 1／2 ΣXn(Y(n+1)－Y(n-1))	面　　積　　Ａ	279.4438485	土地 の 所有者		縮 尺	1／　250

座 標 面 積 計 算 書

地 番	31-5-2	地 目	

筆 界 点	X	Y	辺長	方向角	備　考
31-26	24852.053	20235.924	14.637	314-01-02	
31-25	24849.090	20233.513	3.820	219-08-07	
31-24	24845.712	20230.764	4.355	219-08-19	
31-23	24842.956	20228.521	3.553	219-08-27	
31-12	24833.477	20238.315	13.630	134-03-49	
31-20	24841.882	20246.450	11.697	44-03-53	

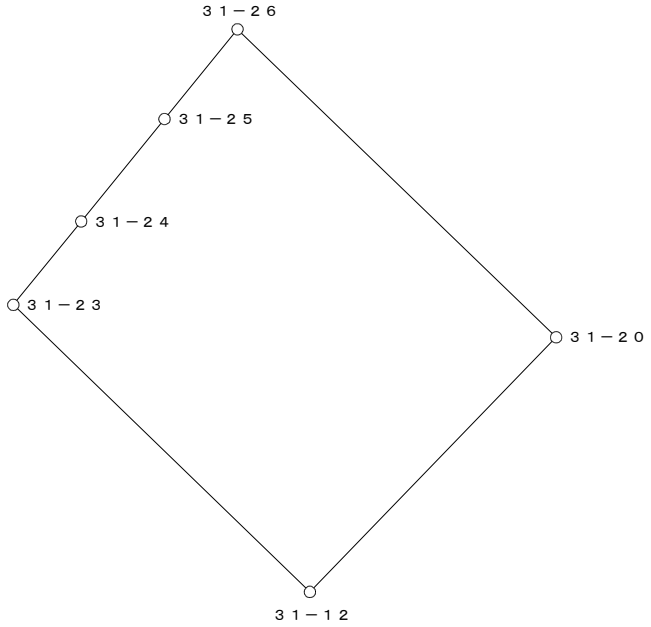


○：筆界点

面積算出公式	倍 面 積　２Ａ	330.478338	土 地 の 所 在			
Ａ＝ 1／2 ΣXn(Y(n+1)－Y(n-1))	面　　積　　Ａ	165.2391690	土地 の 所有者		縮 尺	1／　250

座 標 面 積 計 算 書

地 番	31-6	地 目	

筆 界 点	X	Y	辺長	方向角	備　考
31-22	24828.721	20214.367	1.994	308-40-08	
31-14	24826.565	20212.608	2.783	219-12-35	
31-13	24825.306	20214.158	1.997	129-05-08	
31-21	24827.475	20215.924	2.797	39-09-09	

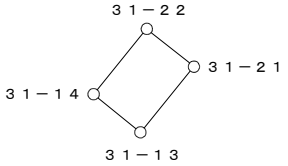


○：筆界点

面積算出公式	倍 面 積　２Ａ	11.133950	土 地 の 所 在			
Ａ＝ 1／2 ΣXn(Y(n+1)－Y(n-1))	面　　積　　Ａ	5.5669750	土地 の 所有者		縮 尺	1／　250

座 標 面 積 計 算 書

地 番	31-7	地 目	

筆 界 点	X	Y	辺長	方向角	備　考
31-14	24826.565	20212.608	11.248	129-06-28	
31-22	24828.721	20214.367	2.783	39-12-35	
31-21	24827.475	20215.924	1.994	128-40-08	
31-23	24842.956	20228.521	19.959	39-08-08	
31-24	24845.712	20230.764	3.553	39-08-27	
31-15	24855.531	20215.920	17.798	303-29-02	
31-4	24836.644	20203.428	22.644	213-28-51	
31-3	24833.660	20203.880	3.018	171-23-12	

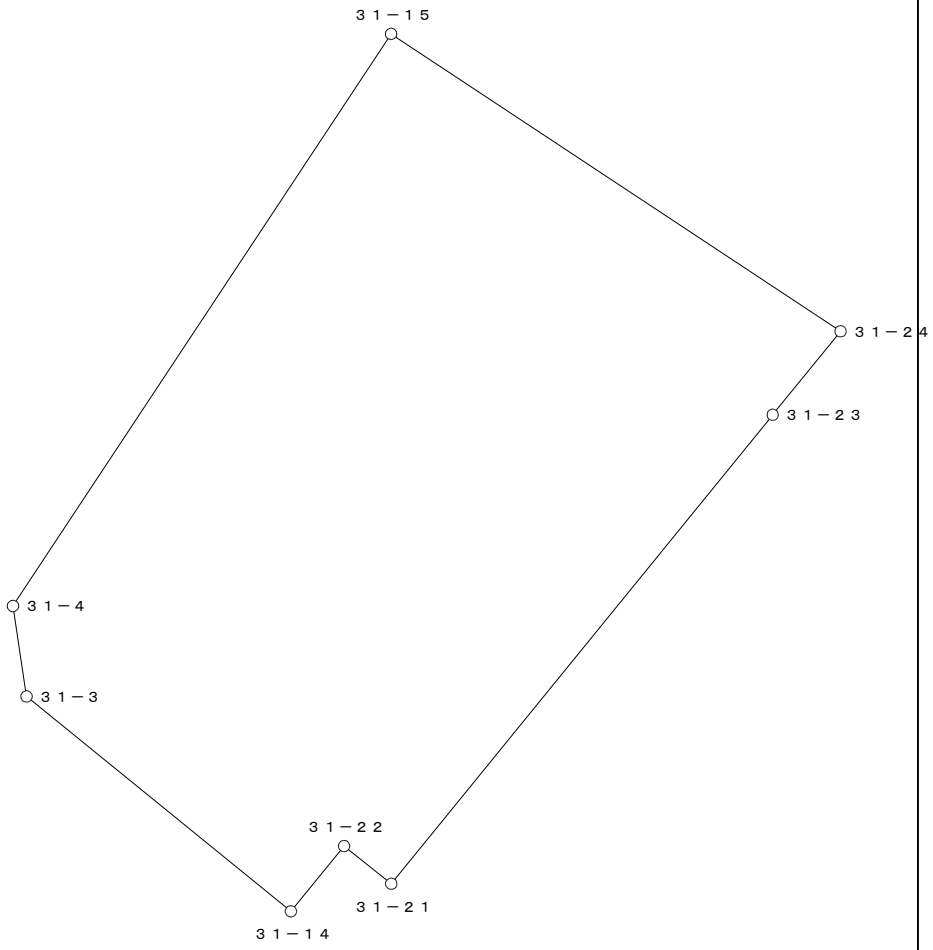


○：筆界点

面積算出公式	倍 面 積　２Ａ	826.033107	土 地 の 所 在			
Ａ＝ 1／2 ΣXn(Y(n+1)－Y(n-1))	面　　積　　Ａ	413.0165535	土地 の 所有者		縮 尺	1／　250

座 標 面 積 計 算 書

地 番	31-8	地 目	

筆 界 点	X	Y	辺長	方向角	備　考
31-5	24859.157	20218.318	18.227	303-31-31	
31-15	24855.531	20215.920	4.347	213-28-41	
31-24	24845.712	20230.764	17.798	123-29-02	
31-25	24849.090	20233.513	4.355	39-08-19	

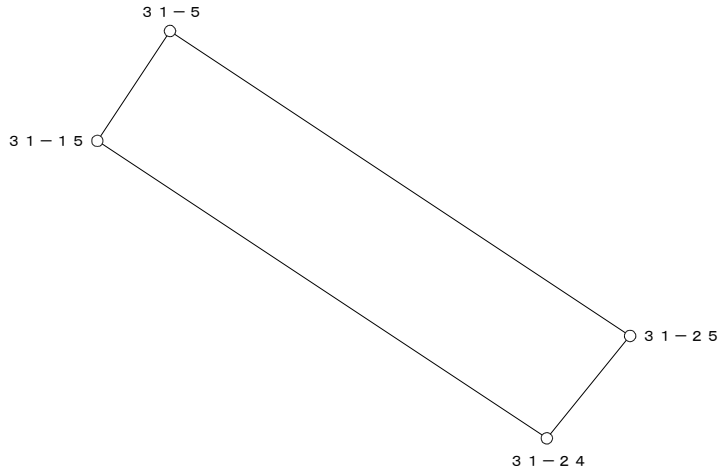


○：筆界点

面積算出公式	倍 面 積　２Ａ　156.373199	土 地 の 所 在			
Ａ＝ 1／2 ΣXn(Y(n+1)－Y(n-1))	面　積　Ａ　78.1865995	土地 の 所有者		縮 尺	1／　250

座 標 面 積 計 算 書

地 番	31-9-1	地 目	

筆 界 点	X	Y	辺長	方向角	備　考
31-16	24871.851	20226.736	15.232	33-33-01	
31-28	24860.963	20243.175	19.718	123-31-03	
31-26	24852.053	20235.924	11.488	219-08-20	
31-25	24849.090	20233.513	3.820	219-08-07	
31-5	24859.157	20218.318	18.227	303-31-31	

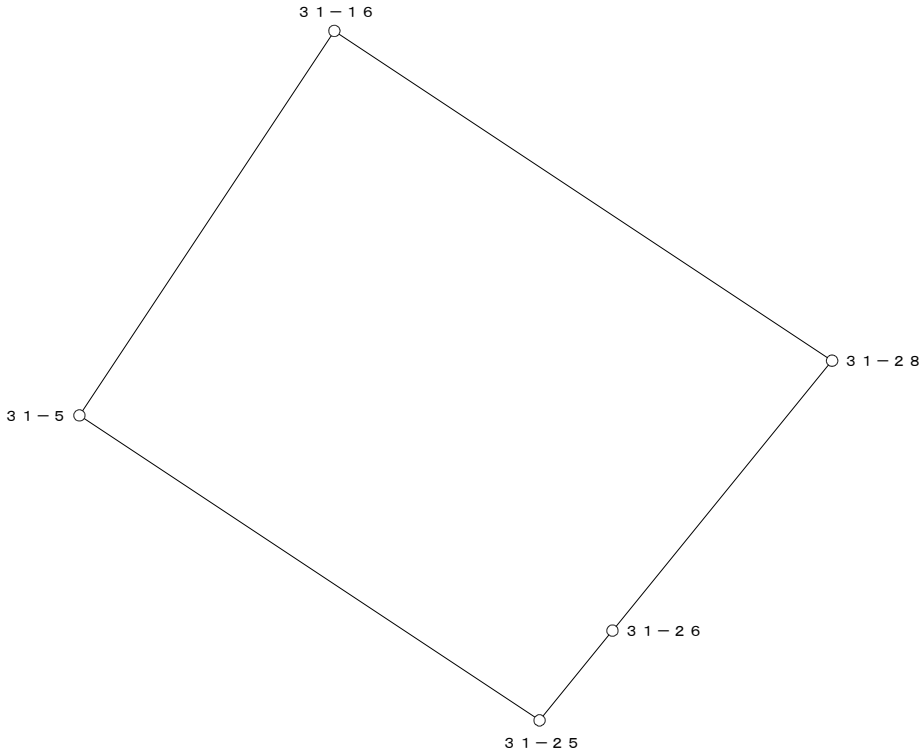


○：筆界点

面積算出公式	倍 面 積　２Ａ	578.006736	土 地 の 所 在			
Ａ＝ 1／2 ΣXn(Y(n+1)－Y(n-1))	面　　積　　Ａ	289.0033680	土地 の 所有者		縮 尺	1／　250

座 標 面 積 計 算 書

地 番	31-9-2	地 目	

筆 界 点	X	Y	辺長	方向角	備 考
31-17	24877.864	20230.724	7.215	33-33-13	
31-30	24871.765	20239.944	11.055	123-29-04	
31-27	24866.596	20247.759	9.370	123-28-53	
31-28	24860.963	20243.175	7.262	219-08-16	
31-16	24871.851	20226.736	19.718	303-31-03	

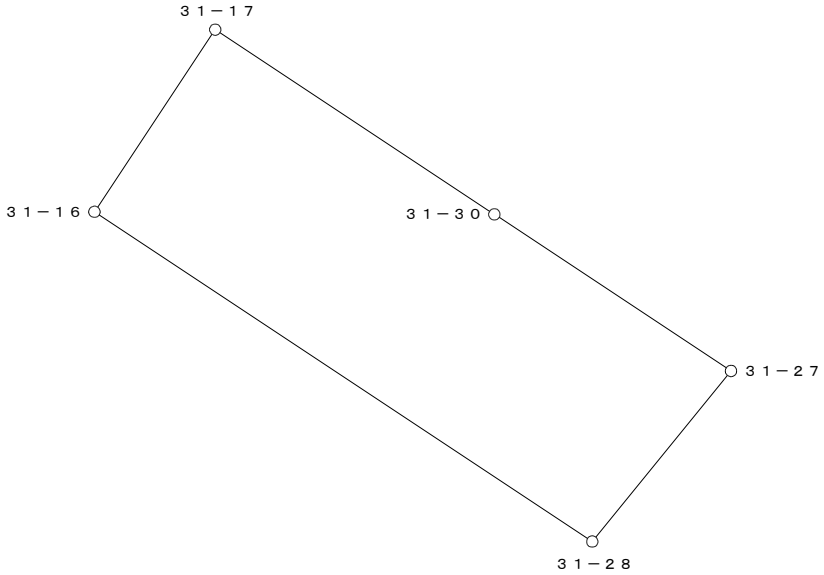

○：筆界点

面積算出公式	倍 面 積　２Ａ	289.874213	土 地 の 所 在			
Ａ＝ 1／2 ΣXn(Y(n+1)－Y(n-1))	面　　積　　Ａ	144.9371065	土地 の 所有者		縮 尺	1／　250