
換　地　図

縮尺　５００分の１

所 在　那覇市真嘉比二丁目

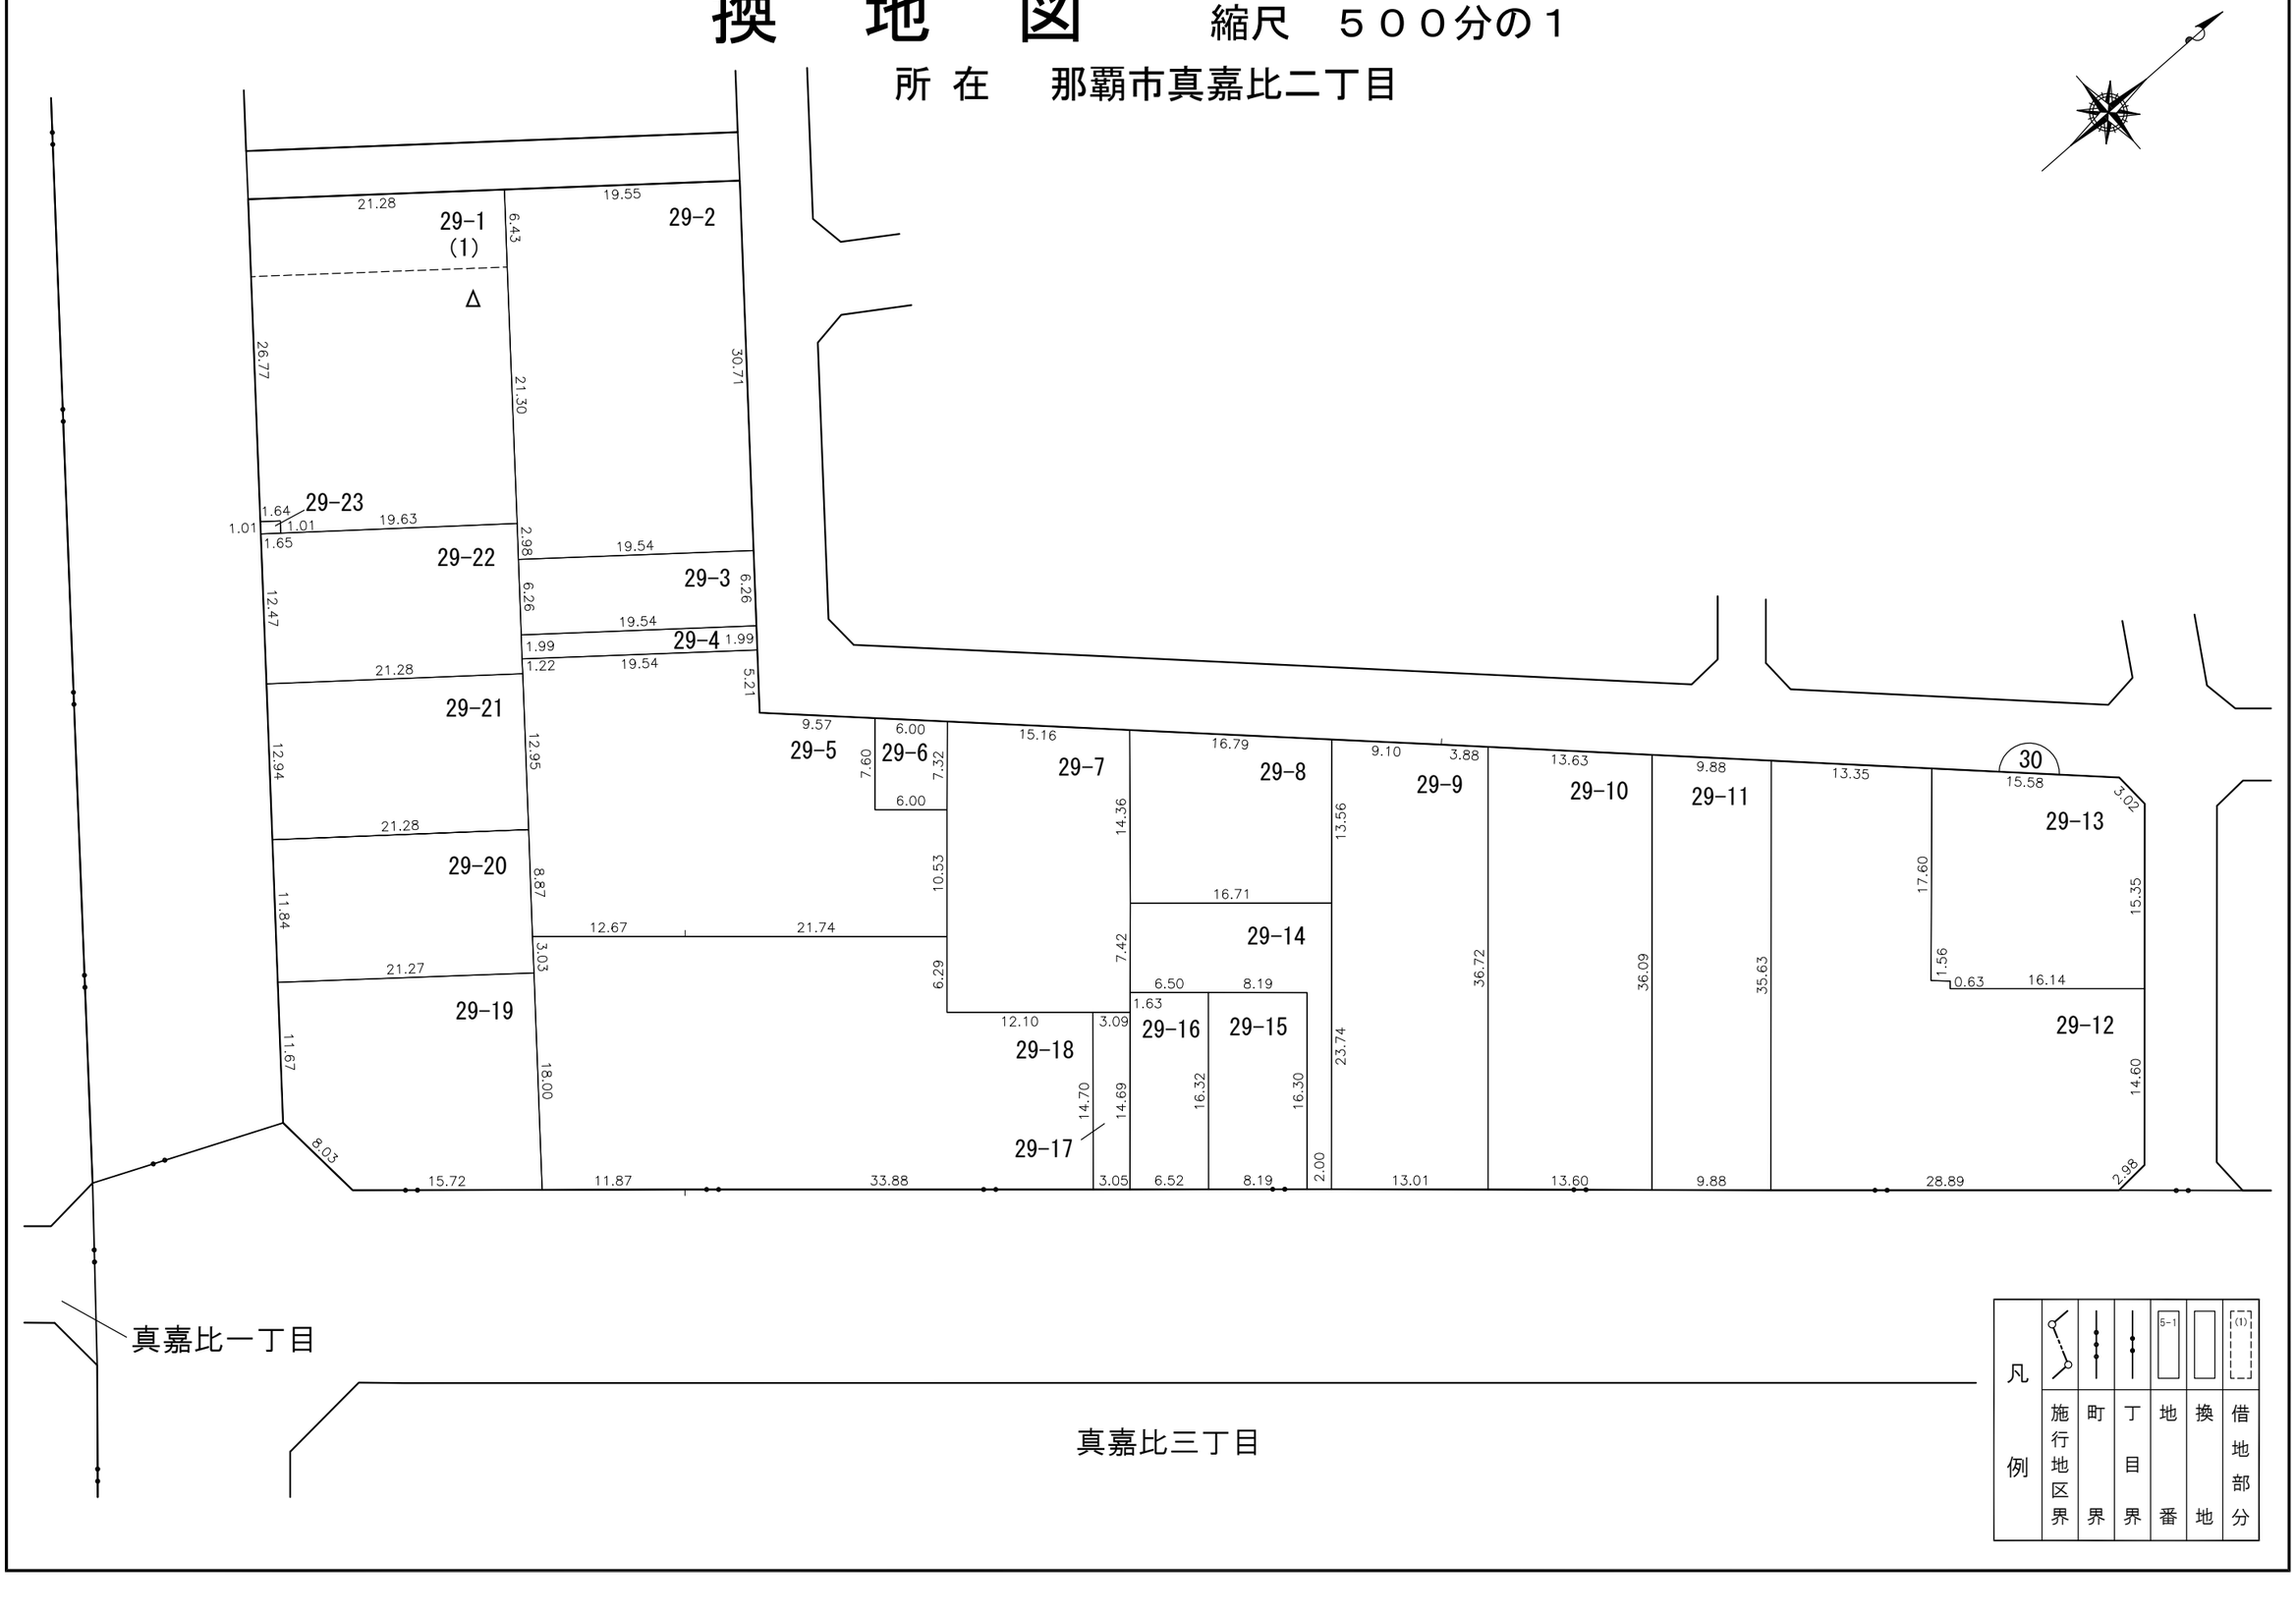

那覇広域都市計画事業真嘉比古島第二土地区画整理事業

画地出来形確認測量原図　30街区

S=1/500

N

拡大図

Y=20150　X=24850　Y=20200　X=24900　Y=20250　Y=20300　X=24950　Y=20350　X=25000

X=24800　Y=20100　X=24750　Y=20050　X=24700

面　積　一　覧　表

種　　別	地　　番	地　　目	面　　積	地　　積	備　　考
	3001:30-1-1		312.6646550	312.66	
	3002:30-1		764.7562355	764.75	
	3005:30-2-1		495.5889995	495.58	
	3006:30-2-2		354.2143555	354.21	
	3007:30-3		481.0034605	481.00	
	3008:30-4		157.1533710	157.15	
	3009:30-5-1		133.5919685	133.59	
	3010:30-5-2		106.3496020	106.34	
	3011:30-6		361.1313985	361.13	
	3012:30-7		892.8026735	892.80	
	3015:30-8		359.7520365	359.75	
	3016:30-9		252.6618040	252.66	
	3017:30-10		275.5417020	275.54	
	3018:30-11		265.4391445	265.43	
	3019:30-12		589.0574480	589.05	
	3021:30-13		1.6666430	1.66	
	3022:30-14		600.8505385	600.85	
	3023:30-15		122.3921280	122.39	
	3024:30-16		689.9228835	689.92	
	3025:30-16-1		39.0001860	39.00	
	3026:30-17		44.7783360	44.77	
	3027:30-18		45.1816620	45.18	
	3028:30-19		233.9185000	233.91	
			7579.4197315	7579.32	
			7579.4197315	7579.32	

座　標　リ　ス　ト

測　　点	X　座　標	Y　座　標
3001:30-1	24758.207	20231.199
3002:30-2	24757.555	20223.191
3003:30-3	24806.009	20163.714
3004:30-4	24837.676	20189.504
3005:30-5	24809.758	20223.752
3006:30-6	24850.495	20263.117
3007:30-7	24890.954	20302.340
3008:30-8	24891.093	20305.359
3009:30-9	24871.293	20327.846
3010:30-10	24868.319	20328.037
3011:30-11	24846.628	20308.946
3012:30-12	24819.277	20284.785
3013:30-13	24804.412	20271.748
3014:30-14	24778.966	20249.376
3015:30-15	24764.928	20214.141
3016:30-16	24772.407	20204.960
3017:30-17	24780.581	20194.926
3018:30-18	24788.458	20185.258
3019:30-19	24789.097	20184.473
3020:30-20	24801.947	20168.701
3021:30-21	24822.514	20177.156
3022:30-22	24818.270	20213.310
3023:30-23	24814.314	20218.163
3024:30-24	24813.053	20219.710
3025:30-25	24816.643	20230.405
3026:30-26	24820.963	20234.580
3027:30-27	24831.871	20245.120
3028:30-28	24843.951	20256.794
3029:30-29	24853.285	20265.822
3030:30-30	24863.077	20275.315
3031:30-31	24870.172	20282.193


測　　点	X　座　標	Y　座　標
3032:30-32	24879.762	20291.489
3033:30-33	24880.946	20316.882
3034:30-34	24857.800	20318.779
3035:30-35	24851.879	20313.568
3036:30-36	24839.222	20302.404
3037:30-37	24829.030	20293.400
3038:30-38	24817.771	20283.465
3039:30-39	24811.614	20278.064
3040:30-40	24806.709	20273.763
3041:30-41	24773.405	20244.506
3042:30-42	24770.035	20241.556
3043:30-43	24789.740	20186.297
3044:30-44	24790.375	20185.512
3045:30-45	24818.435	20182.130
3046:30-46	24804.993	20198.664
3047:30-47	24803.106	20200.979
3048:30-48	24799.149	20205.834
3049:30-49	24797.889	20207.381
3050:30-50	24797.115	20208.330
3051:30-51	24788.933	20218.369
3052:30-52	24783.326	20225.248
3053:30-53	24781.412	20227.597
3054:30-54	24787.305	20228.741
3055:30-55	24792.854	20233.611
3056:30-56	24811.622	20236.110
3057:30-57	24816.127	20240.077
3058:30-58	24809.172	20247.984
3059:30-59	24805.016	20252.708
3060:30-60	24814.106	20260.695
3061:30-61	24816.428	20262.736
3062:30-62	24817.509	20261.509

測　　点	X　座　標	Y　座　標
3063:30-63	24822.418	20255.939
3064:30-64	24822.390	20265.808
3065:30-65	24828.536	20271.221
3066:30-66	24834.981	20266.970
3067:30-67	24863.462	20300.394
3068:30-68	24868.096	20304.676
3069:30-69	24869.248	20305.741
3070:30-70	24868.828	20306.219

座 標 面 積 計 算 書

地 番	30-1-1	地 目	

筆 界 点	X	Y	辺長	方向角	備　考
30-8	24891.093	20305.359	15.354	311-22-00	
30-7	24890.954	20302.340	3.022	267-21-50	
30-32	24879.762	20291.489	15.589	224-06-49	
30-68	24868.096	20304.676	17.607	131-29-52	
30-69	24869.248	20305.741	1.569	42-45-10	
30-70	24868.828	20306.219	0.636	131-18-16	
30-33	24880.946	20316.882	16.141	41-20-44	

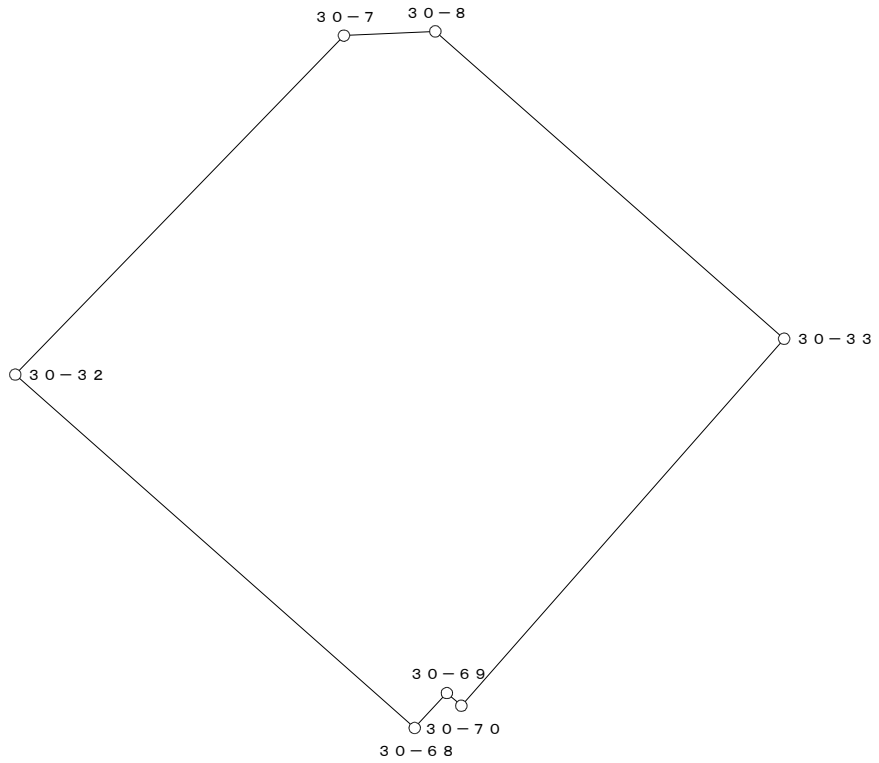


○：筆界点

面積算出公式	倍 面 積　２Ａ	625.329310	土 地 の 所 在			
Ａ＝ 1／2 ΣXn(Y(n+1)－Y(n-1))	面　　積　　Ａ	312.6646550	土地 の 所有者		縮 尺	1／　250

座 標 面 積 計 算 書

地 番	30-1	地 目	

筆 界 点	X	Y	辺長	方向角	備　考
30-33	24880.946	20316.882	16.141	41-20-44	
30-9	24871.293	20327.846	14.608	131-21-42	
30-10	24868.319	20328.037	2.980	176-19-31	
30-11	24846.628	20308.946	28.896	221-21-08	
30-31	24870.172	20282.193	35.638	311-20-58	
30-32	24879.762	20291.489	13.356	44-06-29	
30-68	24868.096	20304.676	17.607	131-29-52	
30-69	24869.248	20305.741	1.569	42-45-10	
30-70	24868.828	20306.219	0.636	131-18-16	

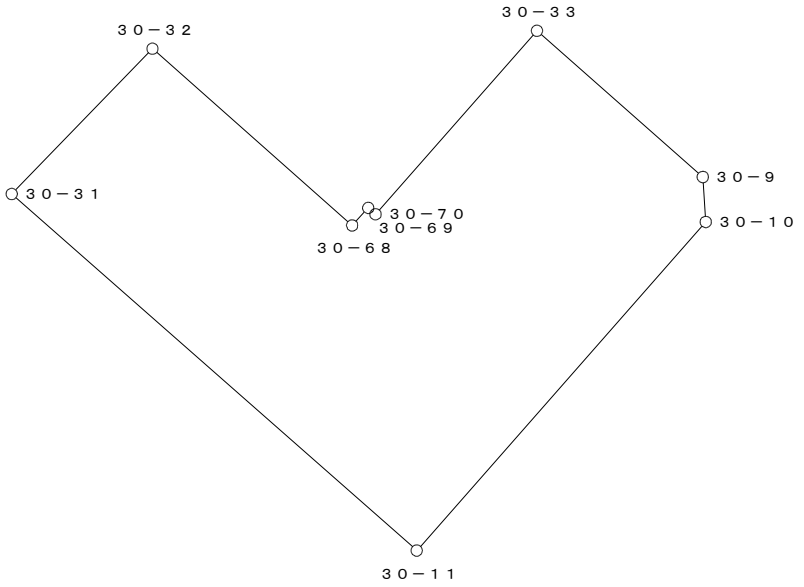


○：筆界点

面積算出公式	倍 面 積　２Ａ　1529.512471	土 地 の 所 在			
Ａ＝ 1／2 ΣXn(Y(n+1)－Y(n-1))	面　積　Ａ　764.7562355	土地 の 所有者		縮 尺	1／　500

座 標 面 積 計 算 書

地 番	30-2-1	地 目	

筆 界 点	X	Y	辺長	方向角	備　考
30-30	24863.077	20275.315	36.095	311-22-04	
30-29	24853.285	20265.822	13.638	224-06-42	
30-37	24829.030	20293.400	36.727	131-19-54	
30-36	24839.222	20302.404	13.600	41-27-31	

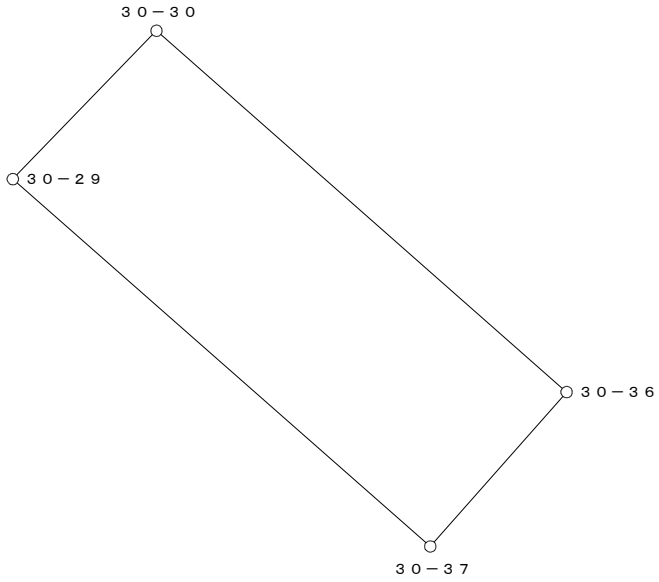


○：筆界点

面積算出公式	倍 面 積　２Ａ	991.177999	土 地 の 所 在			
Ａ＝ 1／2 ΣXn(Y(n+1)－Y(n-1))	面　　積　　Ａ	495.5889995	土地 の 所有者		縮 尺	1／　500

座 標 面 積 計 算 書

地 番	30-2-2	地 目	

筆 界 点	X	Y	辺長	方向角	備　考
30-31	24870.172	20282.193	35.638	311-20-58	
30-30	24863.077	20275.315	9.882	224-06-37	
30-36	24839.222	20302.404	36.095	131-22-04	
30-11	24846.628	20308.946	9.882	41-27-19	

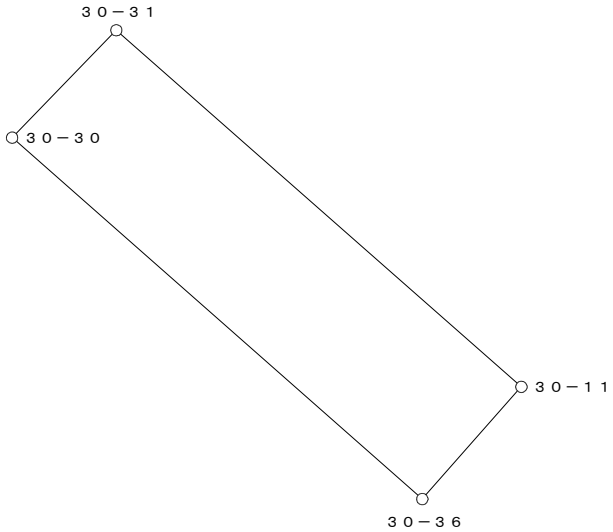


○：筆界点

面積算出公式	倍 面 積　２Ａ	708.428711	土 地 の 所 在			
Ａ＝ 1／2 ΣXn(Y(n+1)－Y(n-1))	面　　積　　Ａ	354.2143555	土地 の 所有者		縮 尺	1／　500

座 標 面 積 計 算 書

地 番	30-3	地 目	

筆 界 点	X	Y	辺長	方向角	備　考
30-29	24853.285	20265.822	36.727	311-19-54	
30-6	24850.495	20263.117	3.886	224-06-50	
30-28	24843.951	20256.794	9.100	224-00-58	
30-66	24834.981	20266.970	13.565	131-23-45	
30-12	24819.277	20284.785	23.748	131-23-47	
30-37	24829.030	20293.400	13.013	41-27-17	

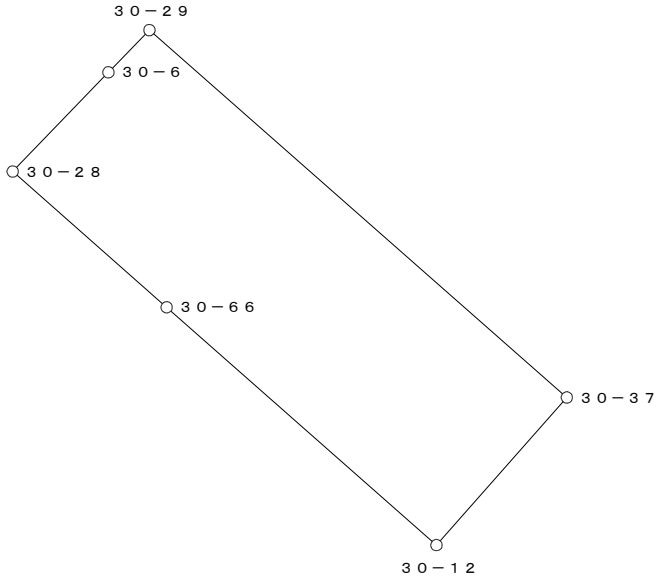


○：筆界点

面積算出公式	倍 面 積　２Ａ	962.006921	土 地 の 所 在			
Ａ＝ 1／2 ΣXn(Y(n+1)－Y(n-1))	面　　積　　Ａ	481.0034605	土地 の 所有者		縮 尺	1／　500

座 標 面 積 計 算 書

地 番	30-4	地 目	

筆 界 点	X	Y	辺長	方向角	備　考
30-66	24834.981	20266.970	23.748	311-23-47	
30-63	24822.418	20255.939	16.719	221-17-06	
30-62	24817.509	20261.509	7.424	131-23-26	
30-64	24822.390	20265.808	6.504	41-22-21	
30-65	24828.536	20271.221	8.190	41-22-17	
30-38	24817.771	20283.465	16.303	131-19-20	
30-12	24819.277	20284.785	2.003	41-14-04	

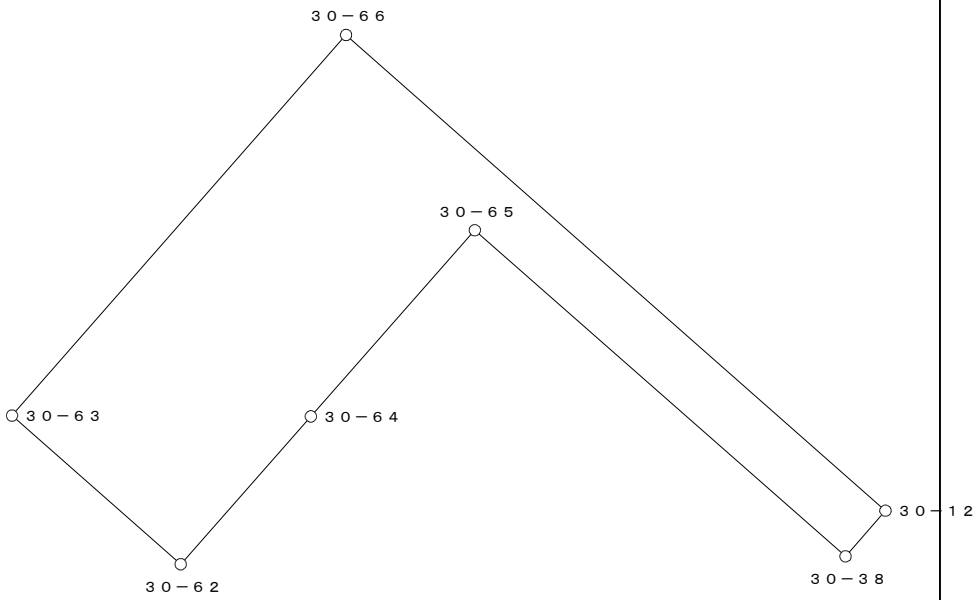


○：筆界点

面積算出公式	倍 面 積　２Ａ	314.306742	土 地 の 所 在			
Ａ＝ 1／2 ΣXn(Y(n+1)－Y(n-1))	面　　積　　Ａ	157.1533710	土地 の 所有者		縮 尺	1／　250

座 標 面 積 計 算 書

地 番	30-5-1	地 目	

筆 界 点	X	Y	辺長	方向角	備　考
30-65	24828.536	20271.221	16.303	311-19-20	
30-64	24822.390	20265.808	8.190	221-22-17	
30-39	24811.614	20278.064	16.320	131-19-24	
30-38	24817.771	20283.465	8.190	41-15-28	

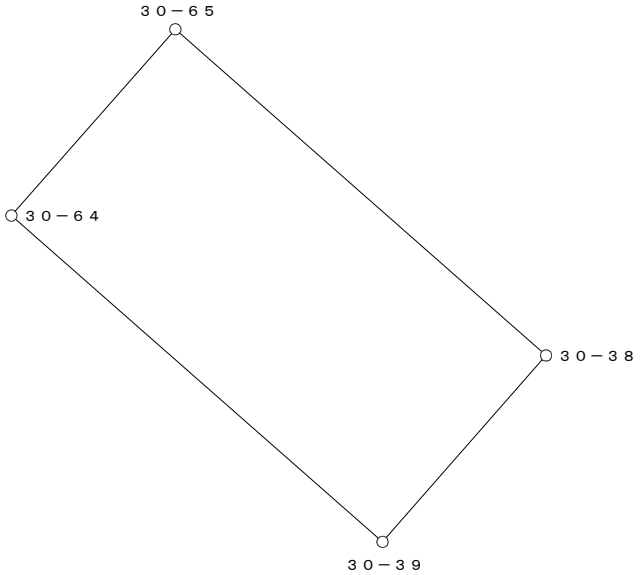


○：筆界点

面積算出公式	倍 面 積　２Ａ	267.183937	土 地 の 所 在			
Ａ＝ 1／2 ΣXn(Y(n+1)－Y(n-1))	面　　積　　Ａ	133.5919685	土地 の 所有者		縮 尺	1／　250

座 標 面 積 計 算 書

地 番	30-5-2	地 目	

筆 界 点	X	Y	辺長	方向角	備　考
30-64	24822.390	20265.808	16.320	311-19-24	
30-62	24817.509	20261.509	6.504	221-22-21	
30-61	24816.428	20262.736	1.635	131-22-49	
30-40	24806.709	20273.763	14.699	131-23-33	
30-39	24811.614	20278.064	6.524	41-14-46	

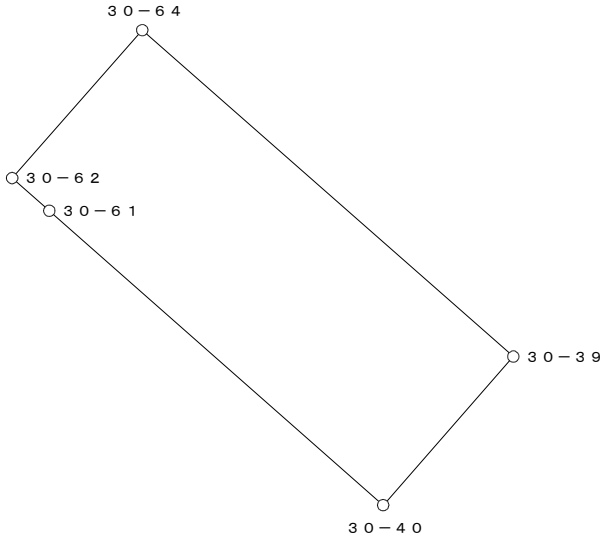


○：筆界点

面積算出公式	倍 面 積　２Ａ	212.699204	土 地 の 所 在			
Ａ＝ 1／2 ΣXn(Y(n+1)－Y(n-1))	面　　積　　Ａ	106.3496020	土地 の 所有者		縮 尺	1／　250

座 標 面 積 計 算 書

地 番	30-6	地 目	

筆 界 点	X	Y	辺長	方向角	備　考
30-27	24831.871	20245.120	14.367	311-08-42	
30-26	24820.963	20234.580	15.168	224-01-01	
30-57	24816.127	20240.077	7.321	131-20-23	
30-58	24809.172	20247.984	10.531	131-20-06	
30-59	24805.016	20252.708	6.292	131-20-24	
30-60	24814.106	20260.695	12.100	41-18-16	
30-61	24816.428	20262.736	3.091	41-18-54	
30-62	24817.509	20261.509	1.635	311-22-49	
30-63	24822.418	20255.939	7.424	311-23-26	

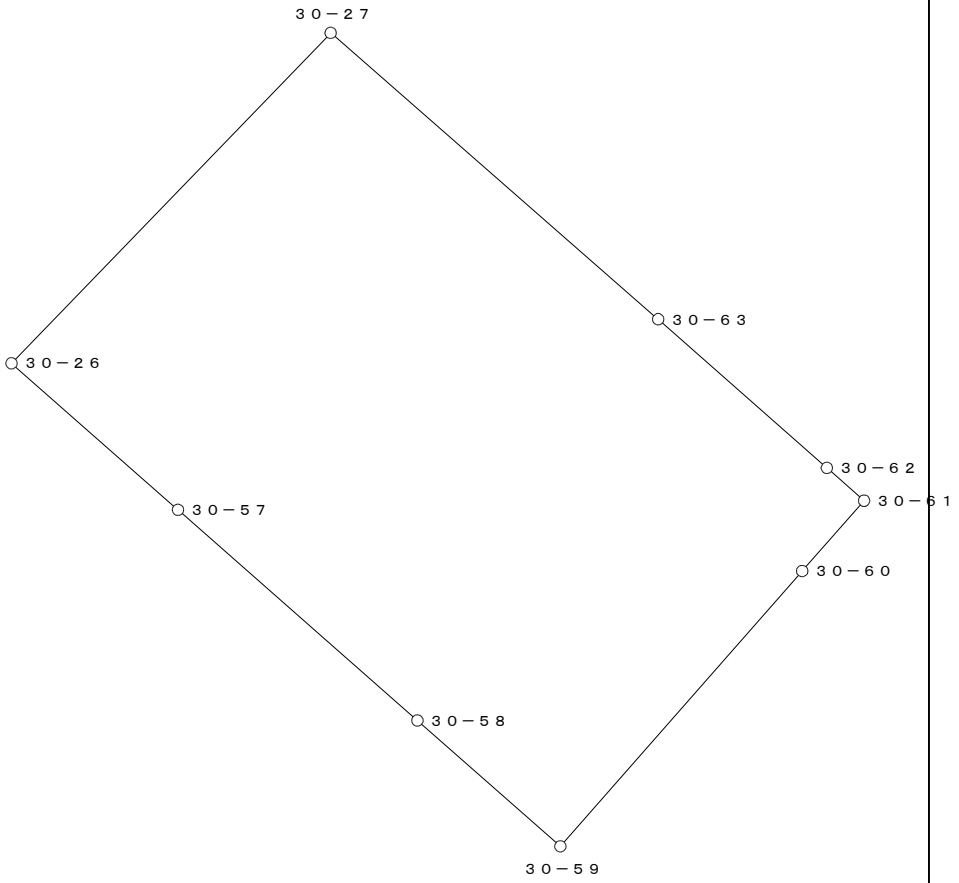


○：筆界点

面積算出公式	倍 面 積　２Ａ	722.262797	土 地 の 所 在			
Ａ＝ 1／2 ΣXn(Y(n+1)－Y(n-1))	面　　積　　Ａ	361.1313985	土地 の 所有者		縮 尺	1／　250

座 標 面 積 計 算 書

地 番	30-7	地 目	

筆 界 点	X	Y	辺長	方向角	備　考
30-13	24804.412	20271.748	14.702	131-15-08	
30-14	24778.966	20249.376	33.882	221-19-18	
30-42	24770.035	20241.556	11.871	221-12-20	
30-53	24781.412	20227.597	18.008	309-10-52	
30-52	24783.326	20225.248	3.030	309-10-25	
30-55	24792.854	20233.611	12.678	41-16-28	
30-58	24809.172	20247.984	21.745	41-22-26	
30-59	24805.016	20252.708	6.292	131-20-24	
30-60	24814.106	20260.695	12.100	41-18-16	

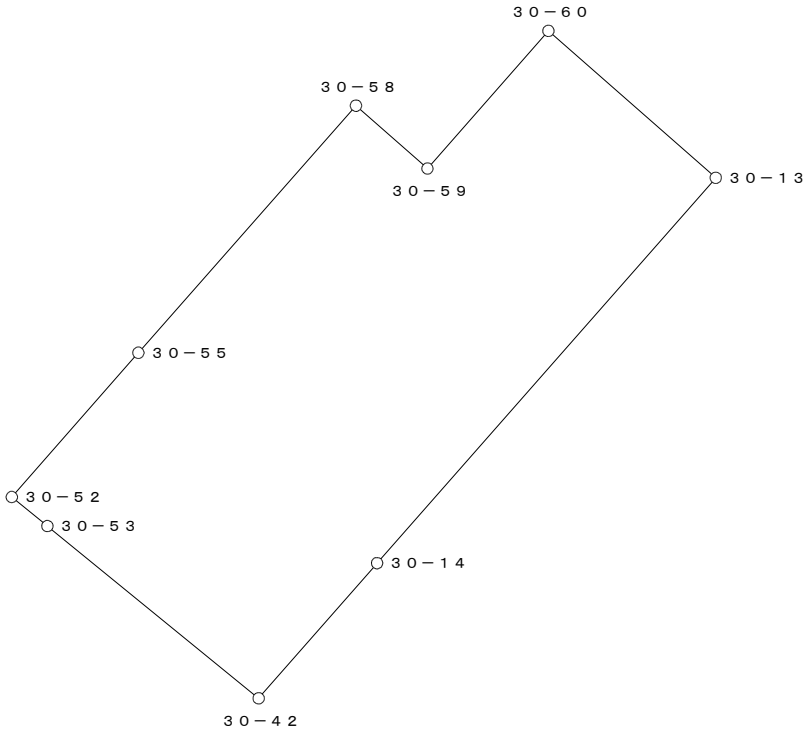


○：筆界点

面積算出公式	倍 面 積　２Ａ　1785.605347	土 地 の 所 在			
Ａ＝ 1／2 ΣXn(Y(n+1)－Y(n-1))	面　積　Ａ　892.8026735	土地 の 所有者		縮 尺	1／　500

座 標 面 積 計 算 書

地 番	30-8	地 目	

筆 界 点	X	Y	辺長	方向角	備　考
30-42	24770.035	20241.556	15.722	41-12-23	
30-53	24781.412	20227.597	18.008	309-10-52	
30-15	24764.928	20214.141	21.279	219-13-30	
30-2	24757.555	20223.191	11.673	129-10-10	
30-1	24758.207	20231.199	8.034	85-20-43	

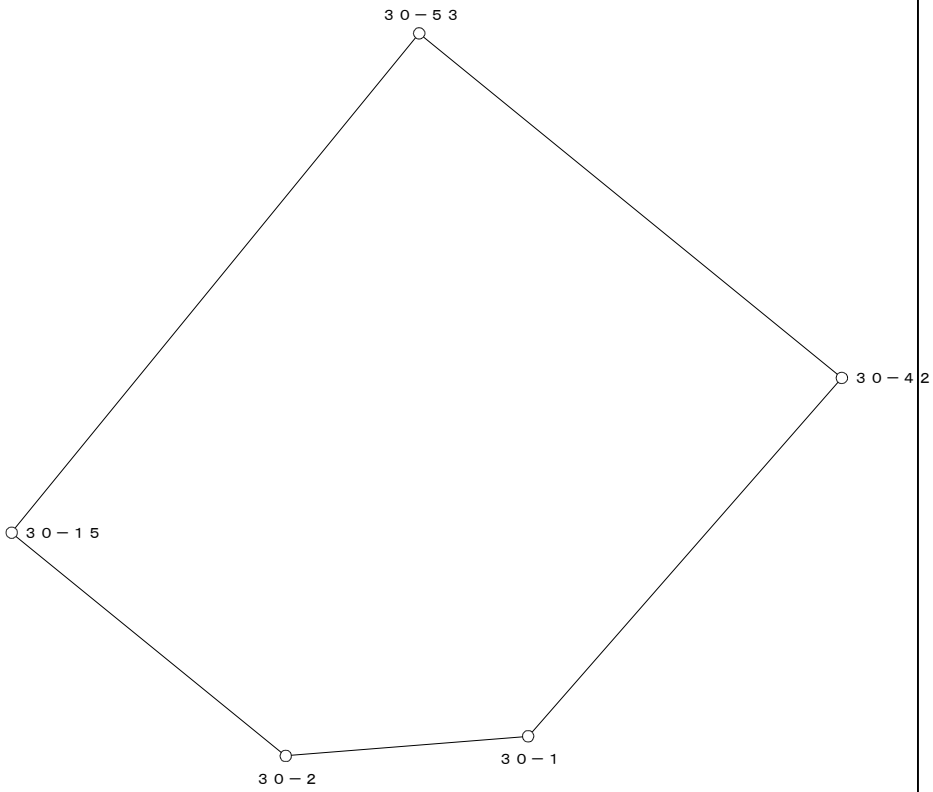


○：筆界点

面積算出公式	倍 面 積　２Ａ	719.504073	土 地 の 所 在			
Ａ＝ 1／2 ΣXn(Y(n+1)－Y(n-1))	面　　積　　Ａ	359.7520365	土地 の 所有者		縮 尺	1／　250

座 標 面 積 計 算 書

地 番	30-9	地 目	

筆 界 点	X	Y	辺長	方向角	備　考
30-51	24788.933	20218.369	8.875	309-10-59	
30-16	24772.407	20204.960	21.282	219-03-20	
30-15	24764.928	20214.141	11.842	129-10-01	
30-53	24781.412	20227.597	21.279	39-13-30	
30-52	24783.326	20225.248	3.030	309-10-25	

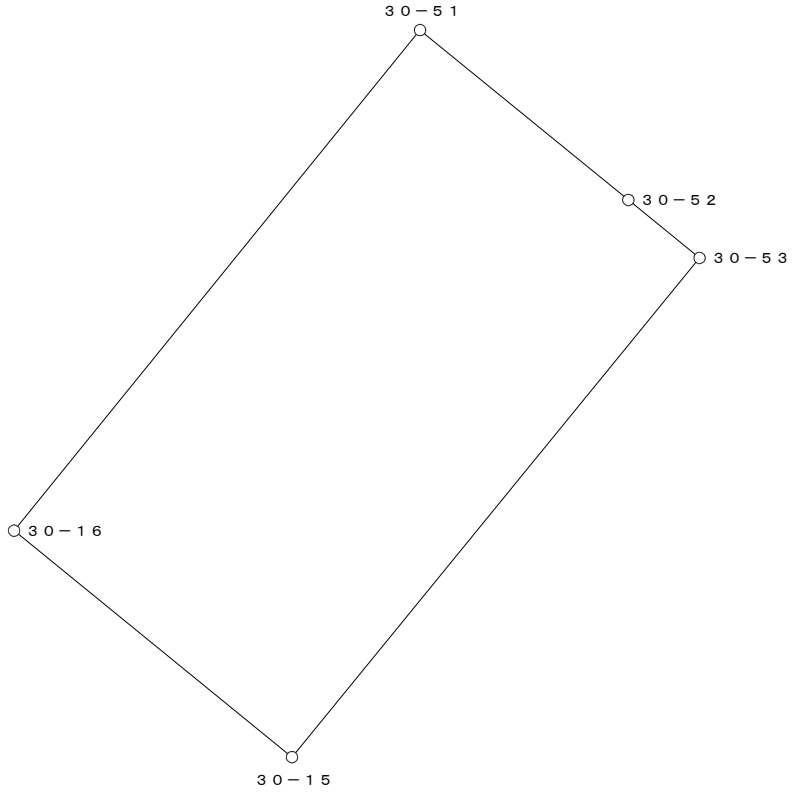


○：筆界点

面積算出公式	倍 面 積　２Ａ	505.323608	土 地 の 所 在			
Ａ＝ 1／2 ΣXn(Y(n+1)－Y(n-1))	面　　積　　Ａ	252.6618040	土地 の 所有者		縮 尺	1／　250

座 標 面 積 計 算 書

地 番	30-10	地 目	

筆 界 点	X	Y	辺長	方向角	備　考
30-51	24788.933	20218.369	21.282	39-03-20	
30-50	24797.115	20208.330	12.951	309-10-51	
30-17	24780.581	20194.926	21.285	219-01-53	
30-16	24772.407	20204.960	12.942	129-10-02	

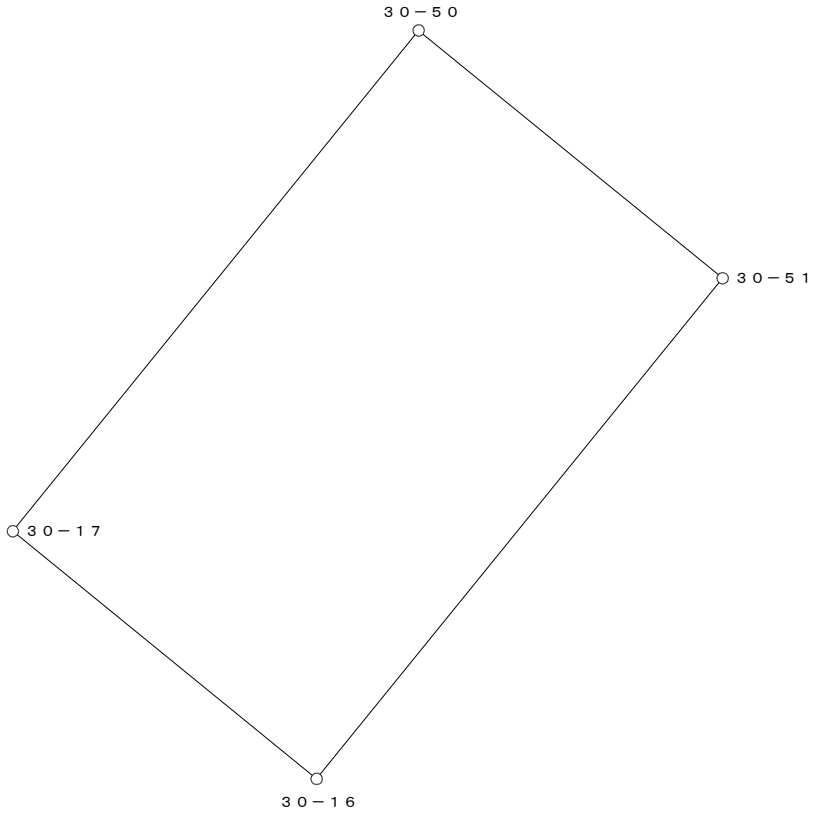


○：筆界点

面積算出公式	倍 面 積　２Ａ	551.083404	土 地 の 所 在			
Ａ＝ 1／2 ΣXn(Y(n+1)－Y(n-1))	面　　積　　Ａ	275.5417020	土地 の 所有者		縮 尺	1／　250

座 標 面 積 計 算 書

地 番	30-11	地 目	

筆 界 点	X	Y	辺長	方向角	備　考
30-50	24797.115	20208.330	21.285	39-01-53	
30-49	24797.889	20207.381	1.225	309-12-02	
30-48	24799.149	20205.834	1.995	309-09-44	
30-47	24803.106	20200.979	6.263	309-10-53	
30-46	24804.993	20198.664	2.987	309-11-03	
30-43	24789.740	20186.297	19.637	219-02-05	
30-18	24788.458	20185.258	1.650	219-01-23	
30-17	24780.581	20194.926	12.471	129-10-17	

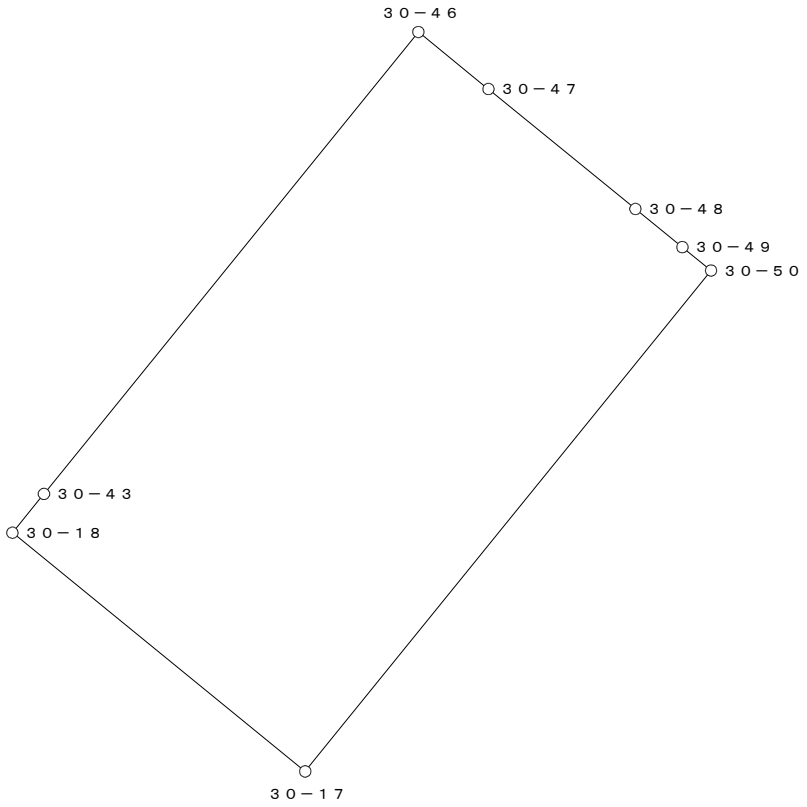


○：筆界点

面積算出公式	倍 面 積　２Ａ	530.878289	土 地 の 所 在			
Ａ＝ 1／2 ΣXn(Y(n+1)－Y(n-1))	面　　積　　Ａ	265.4391445	土地 の 所有者		縮 尺	1／　250

座 標 面 積 計 算 書

地 番	30-12	地 目	

筆 界 点	X	Y	辺長	方向角	備　考
30-21	24822.514	20177.156	21.286	39-09-36	
30-45	24818.435	20182.130	6.433	129-21-14	
30-46	24804.993	20198.664	21.309	129-06-39	
30-43	24789.740	20186.297	19.637	219-02-05	
30-44	24790.375	20185.512	1.010	308-58-12	
30-19	24789.097	20184.473	1.647	219-06-39	
30-3	24806.009	20163.714	26.776	309-10-09	

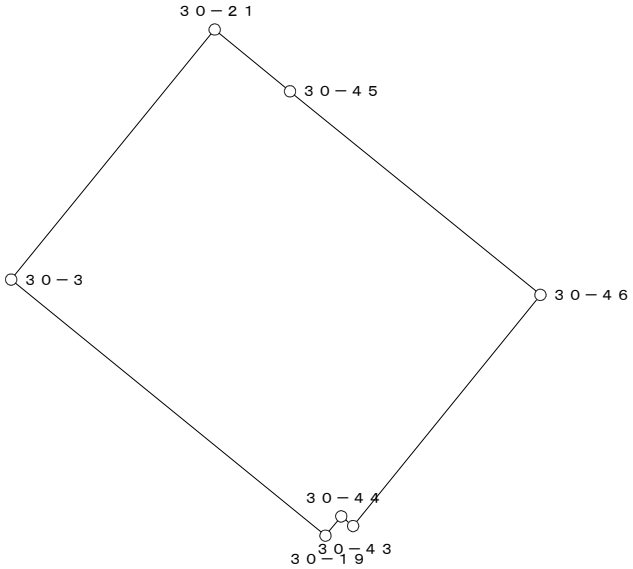


○：筆界点

面積算出公式	倍 面 積　２Ａ　1178.114896	土 地 の 所 在			
Ａ＝ 1／2 ΣXn(Y(n+1)－Y(n-1))	面　積　Ａ　589.0574480	土地 の 所有者		縮 尺	1／　500

座 標 面 積 計 算 書

地 番	30-13	地 目	

筆 界 点	X	Y	辺長	方向角	備　考
30-19	24789.097	20184.473	1.012	309-08-46	
30-44	24790.375	20185.512	1.647	39-06-39	
30-43	24789.740	20186.297	1.010	128-58-12	
30-18	24788.458	20185.258	1.650	219-01-23	

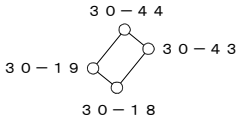


○：筆界点

面積算出公式	倍 面 積　２Ａ	3.333286	土 地 の 所 在			
Ａ＝ 1／2 ΣXn(Y(n+1)－Y(n-1))	面　　積　　Ａ	1.6666430	土地 の 所有者		縮 尺	1／　250

座 標 面 積 計 算 書

地 番	30-14	地 目	

筆 界 点	X	Y	辺長	方向角	備　考
30-4	24837.676	20189.504	19.554	39-09-34	
30-22	24818.270	20213.310	30.713	129-11-10	
30-47	24803.106	20200.979	19.545	219-07-02	
30-46	24804.993	20198.664	2.987	309-11-03	
30-45	24818.435	20182.130	21.309	309-06-39	
30-21	24822.514	20177.156	6.433	309-21-14	

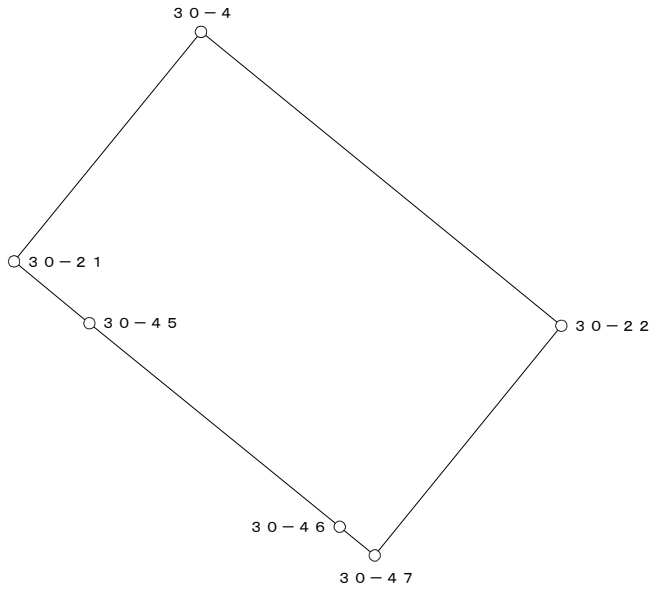


○：筆界点

面積算出公式	倍 面 積　２Ａ　1201.701077	土 地 の 所 在			
Ａ＝ 1／2 ΣXn(Y(n+1)－Y(n-1))	面　積　Ａ　600.8505385	土地 の 所有者		縮 尺	1／　500

座 標 面 積 計 算 書

地 番	30-15	地 目	

筆 界 点	X	Y	辺長	方向角	備　考
30-47	24803.106	20200.979	19.545	219-07-02	
30-48	24799.149	20205.834	6.263	129-10-53	
30-23	24814.314	20218.163	19.544	39-06-39	
30-22	24818.270	20213.310	6.261	309-11-09	

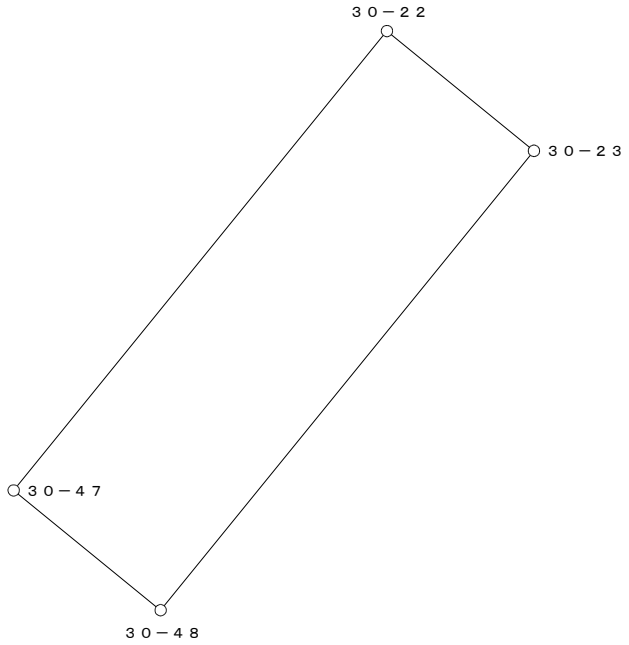


○：筆界点

面積算出公式	倍 面 積　２Ａ	244.784256	土 地 の 所 在			
Ａ＝ 1／2 ΣXn(Y(n+1)－Y(n-1))	面　　積　　Ａ	122.3921280	土地 の 所有者		縮 尺	1／　250

座 標 面 積 計 算 書

地 番	30-16	地 目	

筆 界 点	X	Y	辺長	方向角	備 考
30-25	24816.643	20230.405	7.600	311-21-04	
30-5	24809.758	20223.752	9.574	224-01-06	
30-24	24813.053	20219.710	5.215	309-11-12	
30-49	24797.889	20207.381	19.544	219-06-45	
30-50	24797.115	20208.330	1.225	129-12-02	
30-51	24788.933	20218.369	12.951	129-10-51	
30-52	24783.326	20225.248	8.875	129-10-59	
30-55	24792.854	20233.611	12.678	41-16-28	
30-58	24809.172	20247.984	21.745	41-22-26	
30-57	24816.127	20240.077	10.531	311-20-06	
30-56	24811.622	20236.110	6.003	221-21-59	

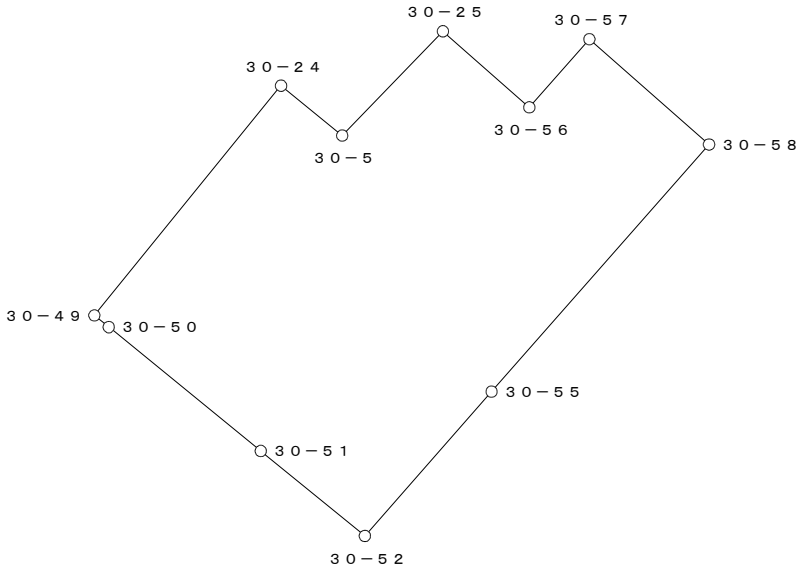


○：筆界点

面積算出公式	倍 面 積　２Ａ　1379.845767	土 地 の 所 在			
Ａ＝ 1／2 ΣXn(Y(n+1)－Y(n-1))	面　積　Ａ　689.9228835	土地 の 所有者		縮 尺	1／　500

座 標 面 積 計 算 書

地 番	30-16-1	地 目	

筆 界 点	X	Y	辺長	方向角	備　考
30-24	24813.053	20219.710	19.544	39-06-45	
30-23	24814.314	20218.163	1.996	309-11-04	
30-48	24799.149	20205.834	19.544	219-06-39	
30-49	24797.889	20207.381	1.995	129-09-44	

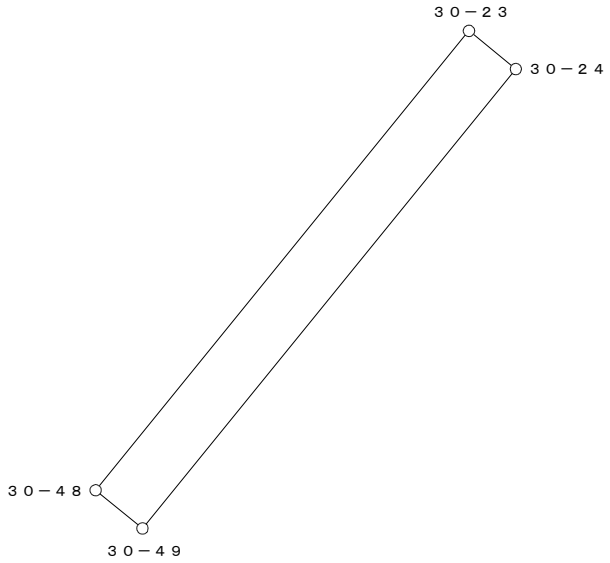


○：筆界点

面積算出公式	倍 面 積　２Ａ	78.000372	土 地 の 所 在			
Ａ＝ 1／2 ΣXn(Y(n+1)－Y(n-1))	面　　積　　Ａ	39.0001860	土地 の 所有者		縮 尺	1／　250

座 標 面 積 計 算 書

地 番	30-17	地 目	

筆 界 点	X	Y	辺長	方向角	備　考
30-26	24820.963	20234.580	7.321	311-20-23	
30-25	24816.643	20230.405	6.008	224-01-20	
30-56	24811.622	20236.110	7.600	131-21-04	
30-57	24816.127	20240.077	6.003	41-21-59	

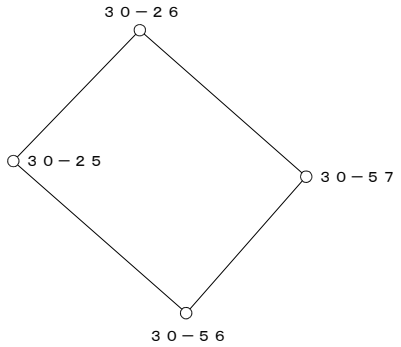


○：筆界点

面積算出公式	倍 面 積　２Ａ	89.556672	土 地 の 所 在			
Ａ＝ 1／2 ΣXn(Y(n+1)－Y(n-1))	面　　積　　Ａ	44.7783360	土地 の 所有者		縮 尺	1／　250

座 標 面 積 計 算 書

地 番	30-18	地 目	

筆 界 点	X	Y	辺長	方向角	備　考
30-61	24816.428	20262.736	14.699	311-23-33	
30-60	24814.106	20260.695	3.091	221-18-54	
30-13	24804.412	20271.748	14.702	131-15-08	
30-40	24806.709	20273.763	3.056	41-15-30	

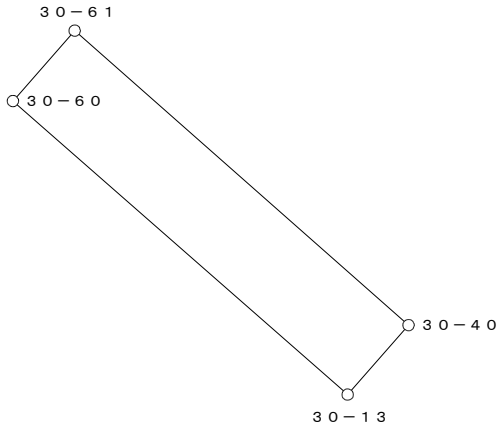


○：筆界点

面積算出公式	倍 面 積　２Ａ	90.363324	土 地 の 所 在			
Ａ＝ 1／2 ΣXn(Y(n+1)－Y(n-1))	面　　積　　Ａ	45.1816620	土地 の 所有者		縮 尺	1／　250

座 標 面 積 計 算 書

地 番	30-19	地 目	

筆 界 点	X	Y	辺長	方向角	備　考
30-28	24843.951	20256.794	13.565	311-23-45	
30-27	24831.871	20245.120	16.799	224-01-15	
30-63	24822.418	20255.939	14.367	131-08-42	
30-66	24834.981	20266.970	16.719	41-17-06	

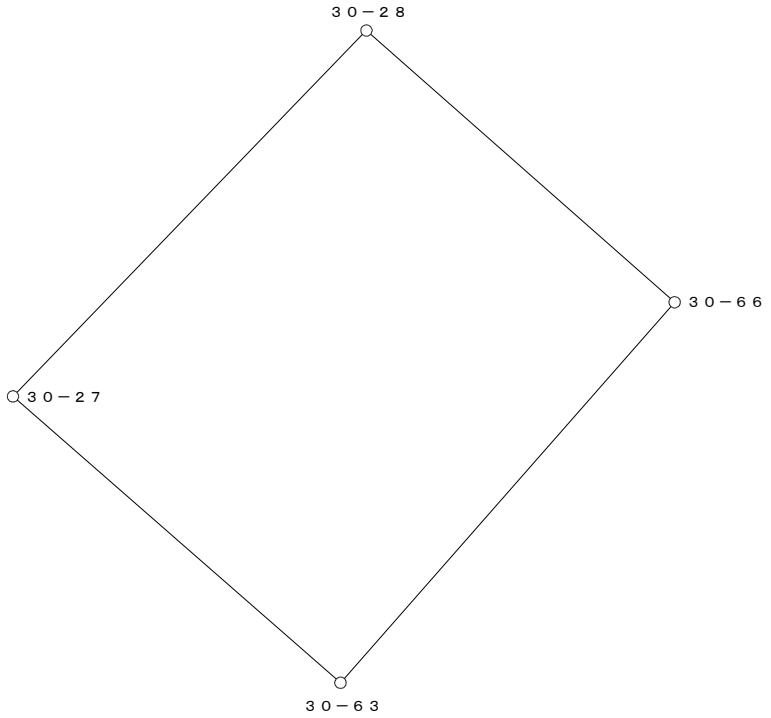

○：筆界点

面積算出公式	倍 面 積　２Ａ	467.837000	土 地 の 所 在			
Ａ＝ 1／2 ΣXn(Y(n+1)－Y(n-1))	面　　積　　Ａ	233.9185000	土地 の 所有者		縮 尺	1／　250