
換　地　図

縮尺　５００分の１


所 在　那覇市真嘉比二丁目

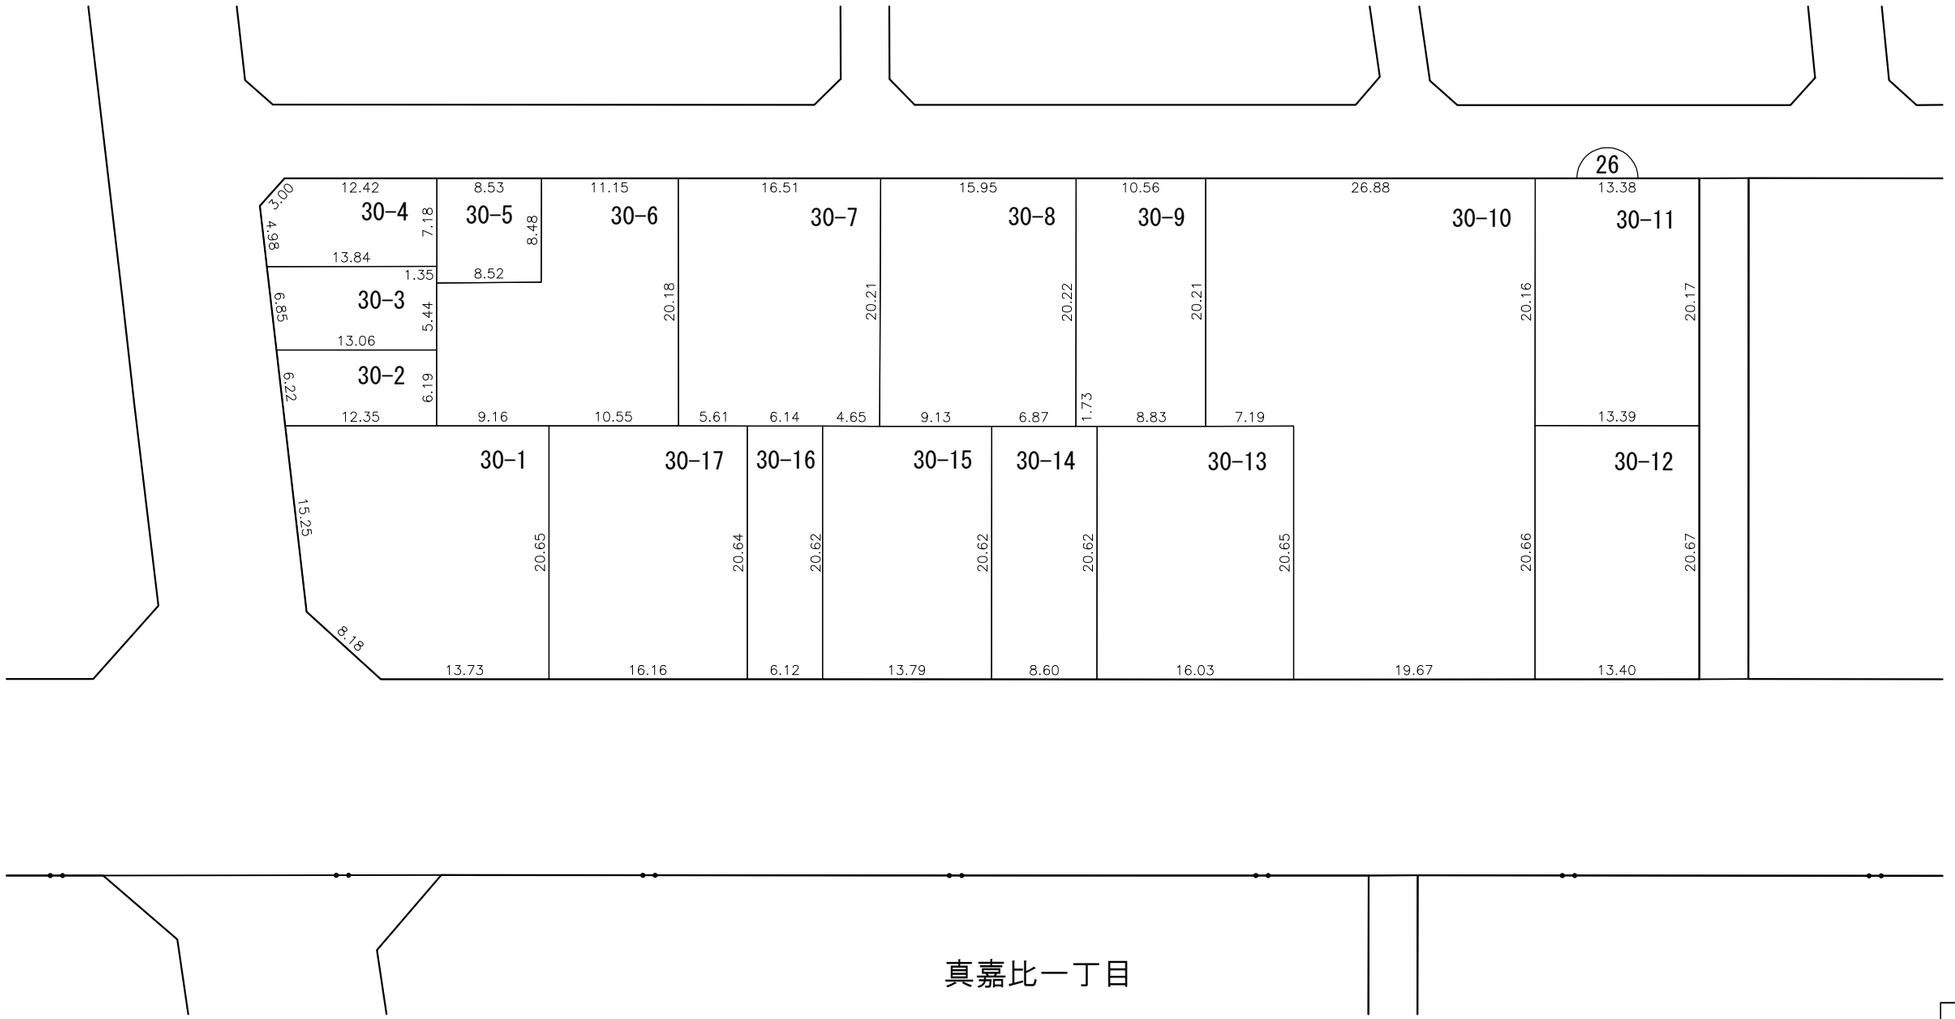

那覇広域都市計画事業真嘉比古島第二土地区画整理事業

画地出来形確認測量原図　２６街区

S=1/500

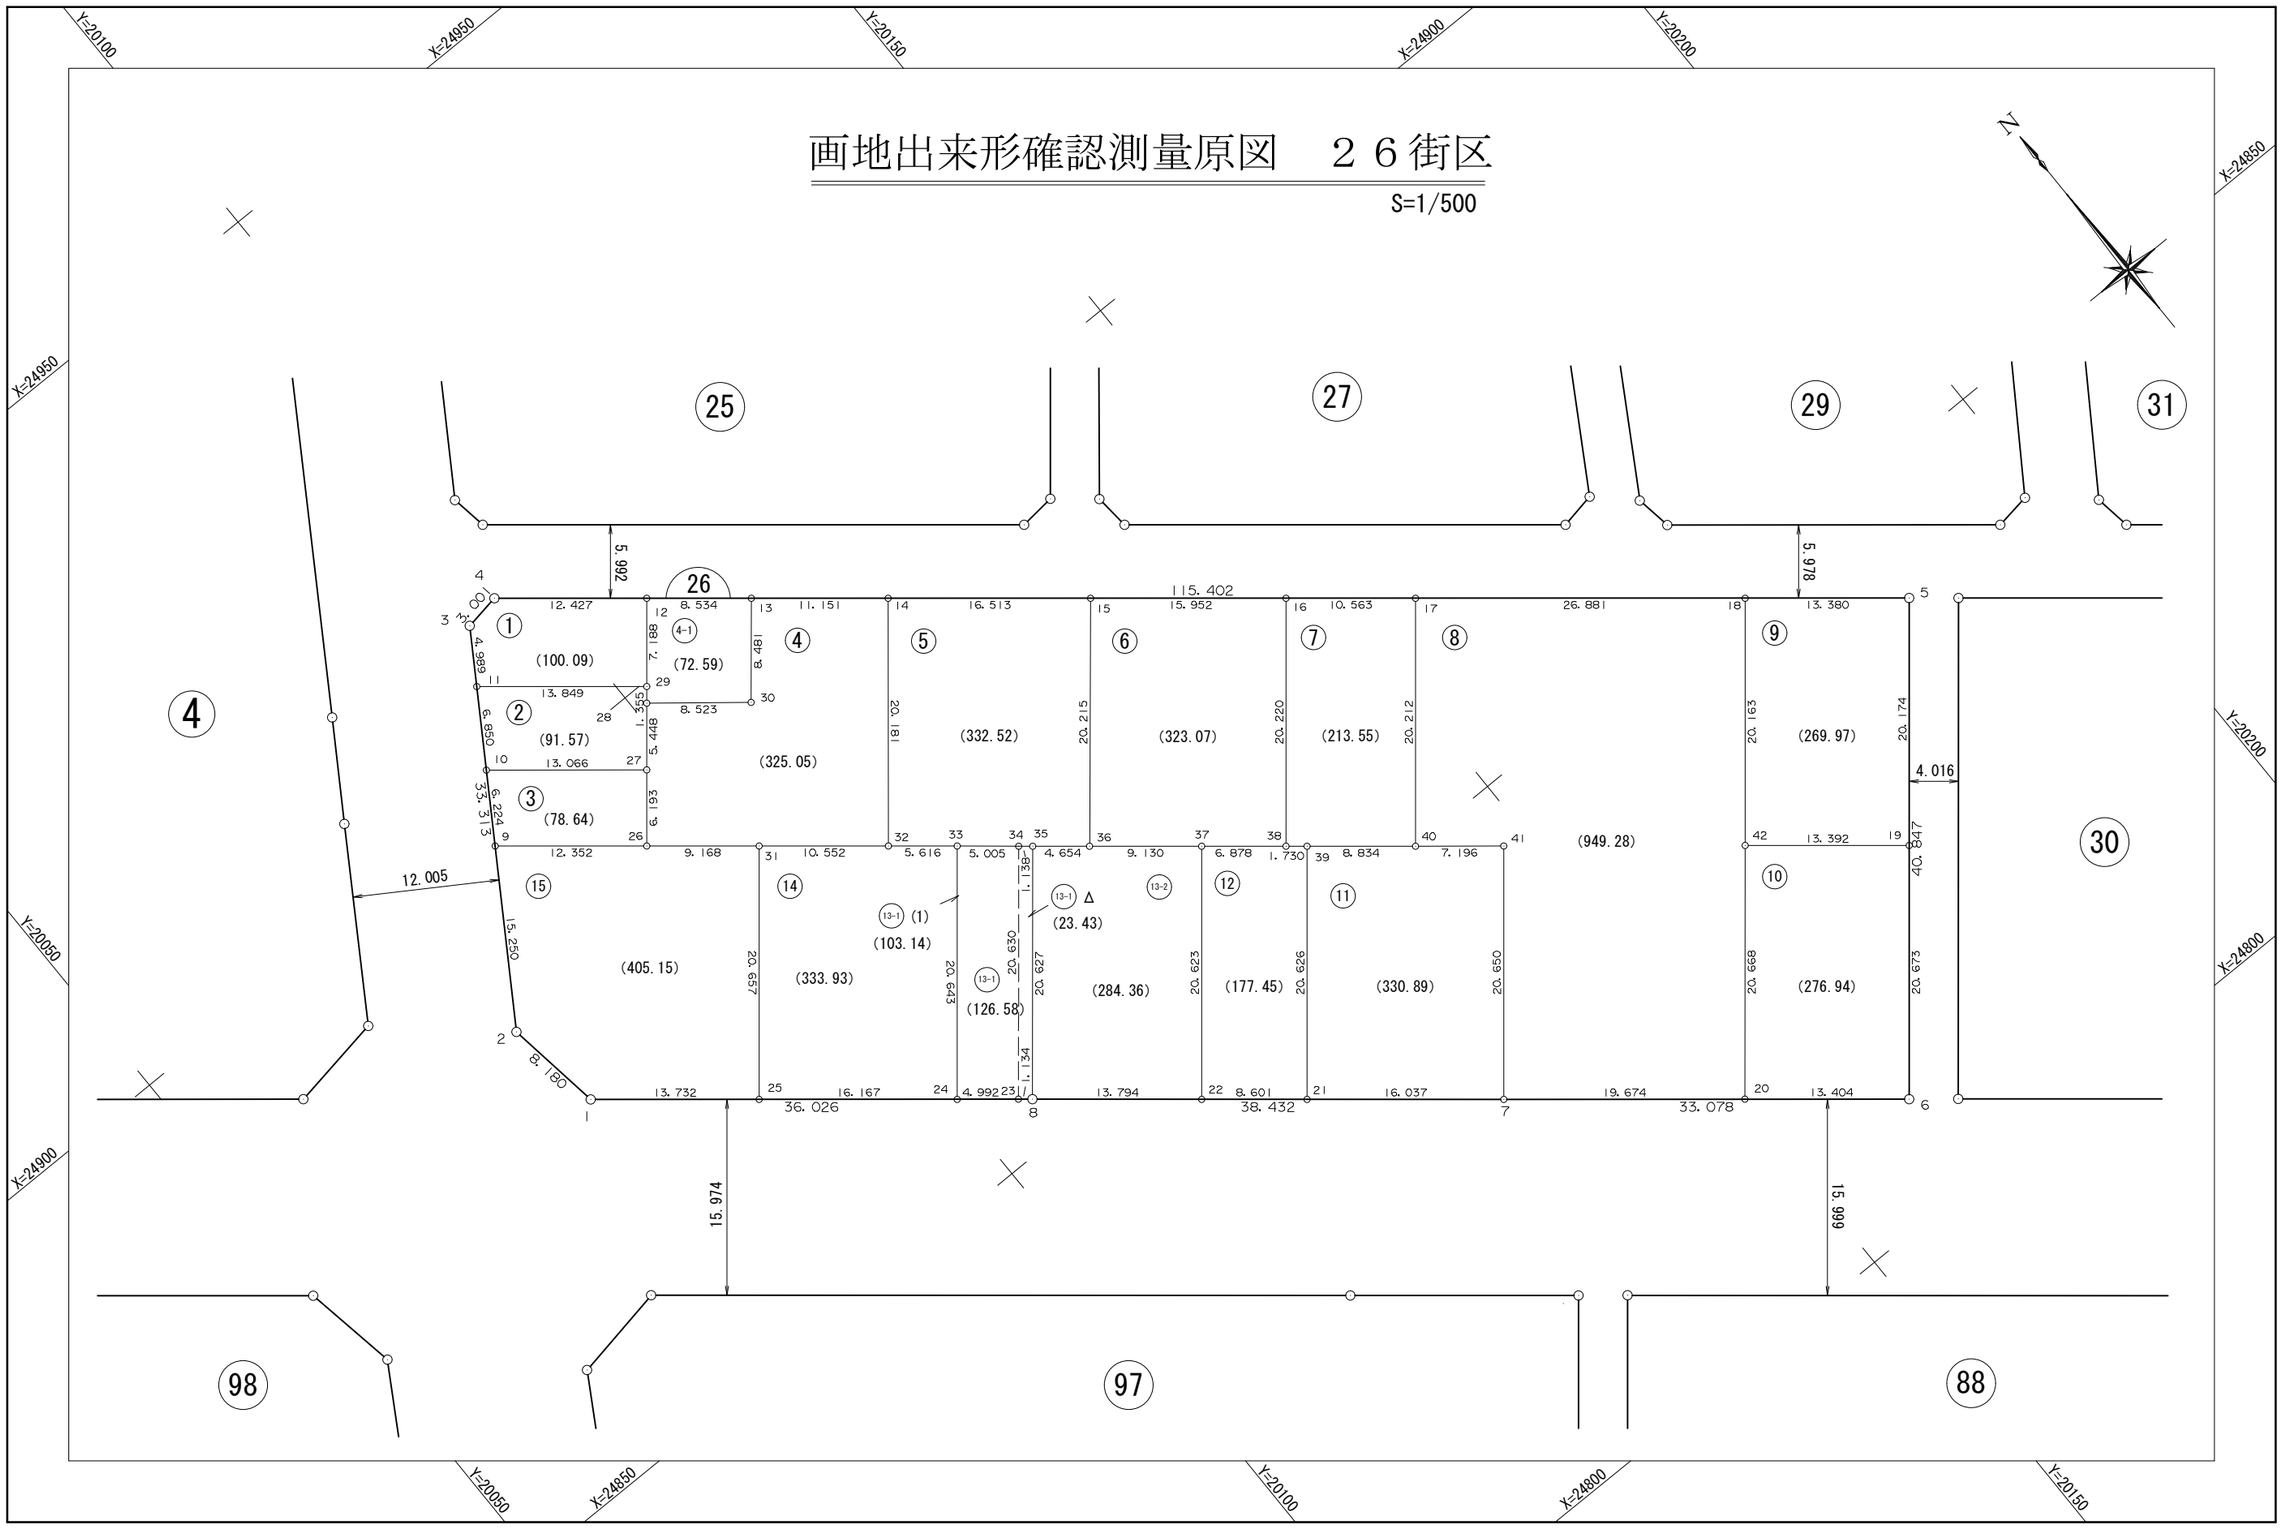

面　積　一　覧　表

種　　別	地　　番	地　　目	面　　積	地　　積	備　　考
	2601:26-1		100.0924455	100.09	
	2602:26-2		91.5767245	91.57	
	2603:26-3		78.6445415	78.64	
	2604:26-4		325.0503245	325.05	
	2605:26-4-1		72.5976510	72.59	
	2606:26-5		332.5261040	332.52	
	2607:26-6		323.0707940	323.07	
	2608:26-7		213.5549230	213.55	
	2609:26-8		949.2895230	949.28	
	2610:26-9		269.9700140	269.97	
	2611:26-10		276.9444250	276.94	
	2612:26-11		330.8958725	330.89	
	2613:26-12		177.4550280	177.45	
	2614:26-13-1		126.5879885	126.58	
	2616:26-13-2		284.3608765	284.36	
	2617:26-14		333.9357805	333.93	
	2618:26-15		405.1548855	405.15	
			4691.7079015	4691.63	
			4691.7079015	4691.63	

座　標　リ　ス　ト

測　　点	X　座　標	Y　座　標
2601:26-1	24876.385	20077.173
2602:26-2	24884.474	20075.955
2603:26-3	24912.545	20093.893
2604:26-4	24913.027	20096.855
2605:26-5k	24840.200	20186.375
2606:26-6k	24808.520	20160.590
2607:26-7	24829.386	20134.923
2608:26-8	24853.655	20105.123
2609:26-9	24897.324	20084.167
2610:26-10	24902.569	20087.518
2611:26-11	24908.341	20091.207
2612:26-12	24905.183	20106.494
2613:26-13	24899.797	20113.114
2614:26-14	24892.759	20121.763
2615:26-15	24882.336	20134.571
2616:26-16k	24872.270	20146.946
2617:26-17k	24865.605	20155.141
2618:26-18k	24848.643	20175.995
2619:26-19	24824.554	20173.640
2620:26-20k	24816.991	20150.202
2621:26-21	24839.513	20122.488
2622:26-22	24844.944	20115.819
2623:26-23	24854.371	20104.243
2624:26-24	24857.520	20100.370
2625:26-25	24867.721	20087.827
2626:26-26	24889.530	20093.750
2627:26-27	24894.332	20097.660
2628:26-28	24898.557	20101.100
2629:26-29	24899.608	20101.956
2630:26-30	24893.227	20107.751
2631:26-31	24883.745	20100.863


測　　点	X　座　標	Y　座　標
2632:26-32	24877.087	20109.049
2633:26-33	24873.533	20113.398
2634:26-34	24870.365	20117.273
2635:26-35	24869.645	20118.154
2636:26-36	24866.700	20121.758
2637:26-37	24860.937	20128.839
2638:26-38	24856.595	20134.173
2639:26-39	24855.504	20135.516
2640:26-40	24849.936	20142.374
2641:26-41	24845.400	20147.960
2642:26-42k	24833.013	20163.258

測　　点	X　座　標	Y　座　標

座 標 面 積 計 算 書

地 番	26-1	地 目	

筆 界 点	X	Y	辺長	方向角	備　考
26-11	24908.341	20091.207	13.849	309-05-31	
26-3	24912.545	20093.893	4.989	32-34-30	
26-4	24913.027	20096.855	3.001	80-45-27	
26-12	24905.183	20106.494	12.427	129-08-16	
26-29	24899.608	20101.956	7.188	219-08-43	

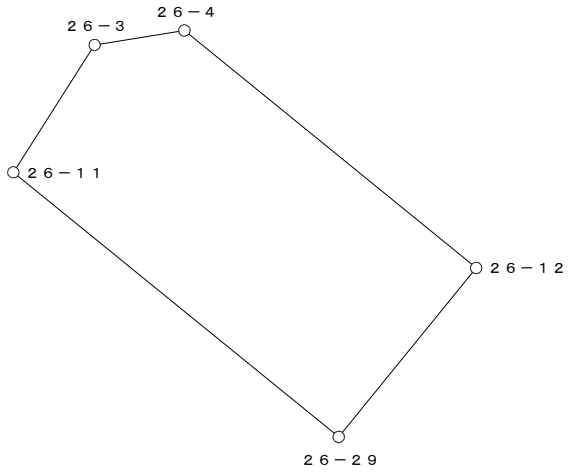


○：筆界点

面積算出公式	倍 面 積　２Ａ	200.184891	土 地 の 所 在			
Ａ＝ 1／2 ΣXn(Y(n+1)－Y(n-1))	面　　積　　Ａ	100.0924455	土地 の 所有者		縮 尺	1／　250

座 標 面 積 計 算 書

地 番	26-2	地 目	

筆 界 点	X	Y	辺長	方向角	備　考
26-10	24902.569	20087.518	13.066	309-04-57	
26-11	24908.341	20091.207	6.850	32-35-00	
26-29	24899.608	20101.956	13.849	129-05-31	
26-28	24898.557	20101.100	1.355	219-09-41	
26-27	24894.332	20097.660	5.448	219-09-09	

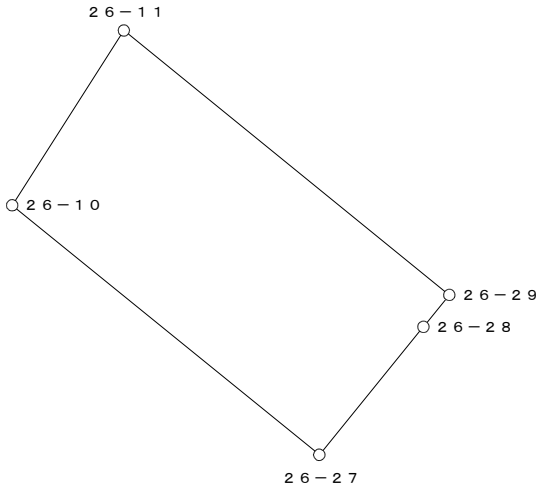


○：筆界点

面積算出公式	倍 面 積　２Ａ	183.153449	土 地 の 所 在			
Ａ＝ 1／2 ΣXn(Y(n+1)－Y(n-1))	面　積　Ａ	91.5767245	土地 の 所有者		縮 尺	1／　250

座 標 面 積 計 算 書

地 番	26-3	地 目	

筆 界 点	X	Y	辺長	方向角	備　考
26-9	24897.324	20084.167	12.352	309-07-19	
26-10	24902.569	20087.518	6.224	32-34-27	
26-27	24894.332	20097.660	13.066	129-04-57	
26-26	24889.530	20093.750	6.193	219-09-14	

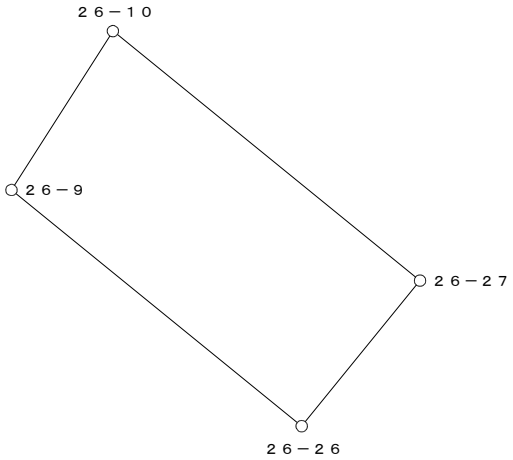


○：筆界点

面積算出公式	倍 面 積　２Ａ	157.289083	土 地 の 所 在			
Ａ＝ 1／2 ΣXn(Y(n+1)－Y(n-1))	面　　積　　Ａ	78.6445415	土地 の 所有者		縮 尺	1／　250

座 標 面 積 計 算 書

地 番	26-4	地 目	

筆 界 点	X	Y	辺長	方向角	備　考
26-13	24899.797	20113.114	8.481	39-13-27	
26-14	24892.759	20121.763	11.151	129-08-11	
26-32	24877.087	20109.049	20.181	219-03-03	
26-31	24883.745	20100.863	10.552	309-07-22	
26-26	24889.530	20093.750	9.168	309-07-17	
26-27	24894.332	20097.660	6.193	39-09-14	
26-28	24898.557	20101.100	5.448	39-09-09	
26-30	24893.227	20107.751	8.523	128-42-29	

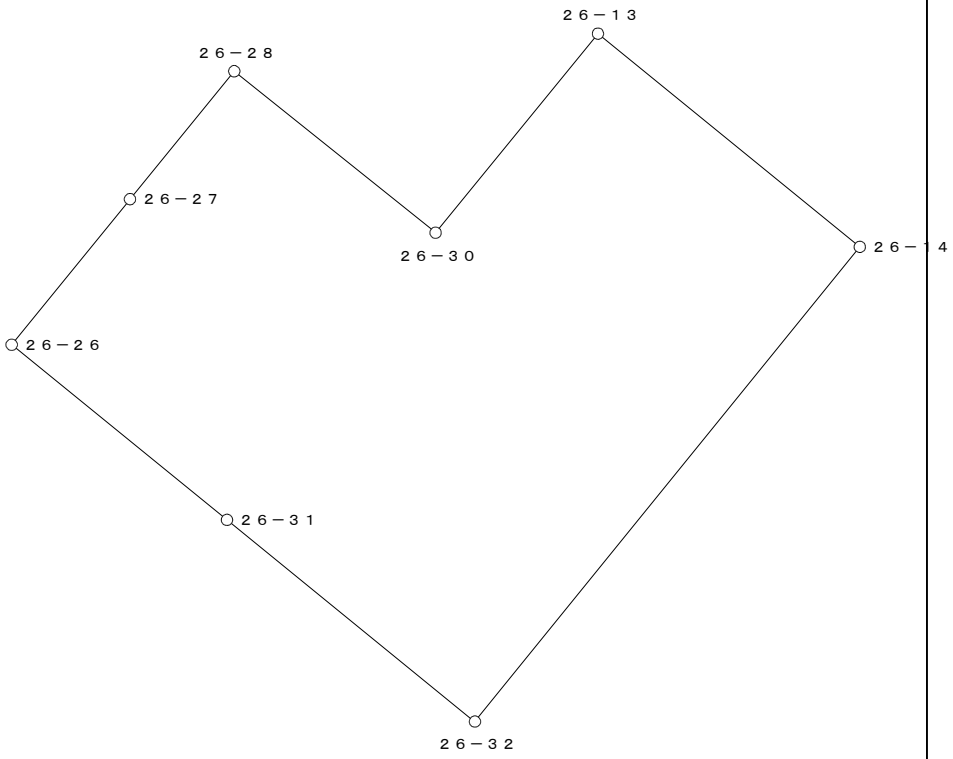


○：筆界点

面積算出公式	倍 面 積　２Ａ	650.100649	土 地 の 所 在			
Ａ＝ 1／2 ΣXn(Y(n+1)－Y(n-1))	面　　積　　Ａ	325.0503245	土地 の 所有者		縮 尺	1／　250

座 標 面 積 計 算 書

地 番	26-4-1	地 目	

筆 界 点	X	Y	辺長	方向角	備　考
26-12	24905.183	20106.494	7.188	39-08-43	
26-13	24899.797	20113.114	8.534	129-07-54	
26-30	24893.227	20107.751	8.481	219-13-27	
26-28	24898.557	20101.100	8.523	308-42-29	
26-29	24899.608	20101.956	1.355	39-09-41	

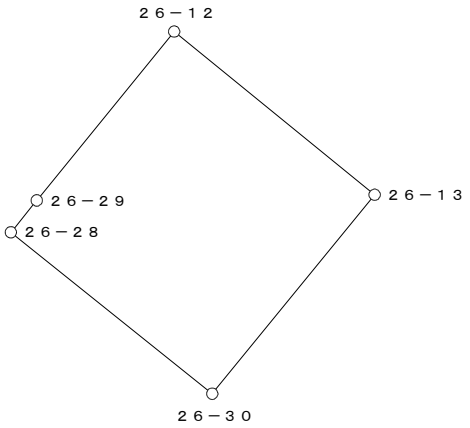


○：筆界点

面積算出公式	倍 面 積　２Ａ　145.195302	土 地 の 所 在			
Ａ＝ 1／2 ΣXn(Y(n+1)－Y(n-1))	面　積　Ａ　72.5976510	土地 の 所有者		縮 尺	1／　250

座 標 面 積 計 算 書

地 番	26-5	地 目	

筆 界 点	X	Y	辺長	方向角	備　考
26-14	24892.759	20121.763	20.181	39-03-03	
26-15	24882.336	20134.571	16.513	129-08-18	
26-36	24866.700	20121.758	20.215	219-19-59	
26-35	24869.645	20118.154	4.654	309-15-14	
26-33	24873.533	20113.398	6.143	309-15-57	
26-32	24877.087	20109.049	5.616	309-15-20	

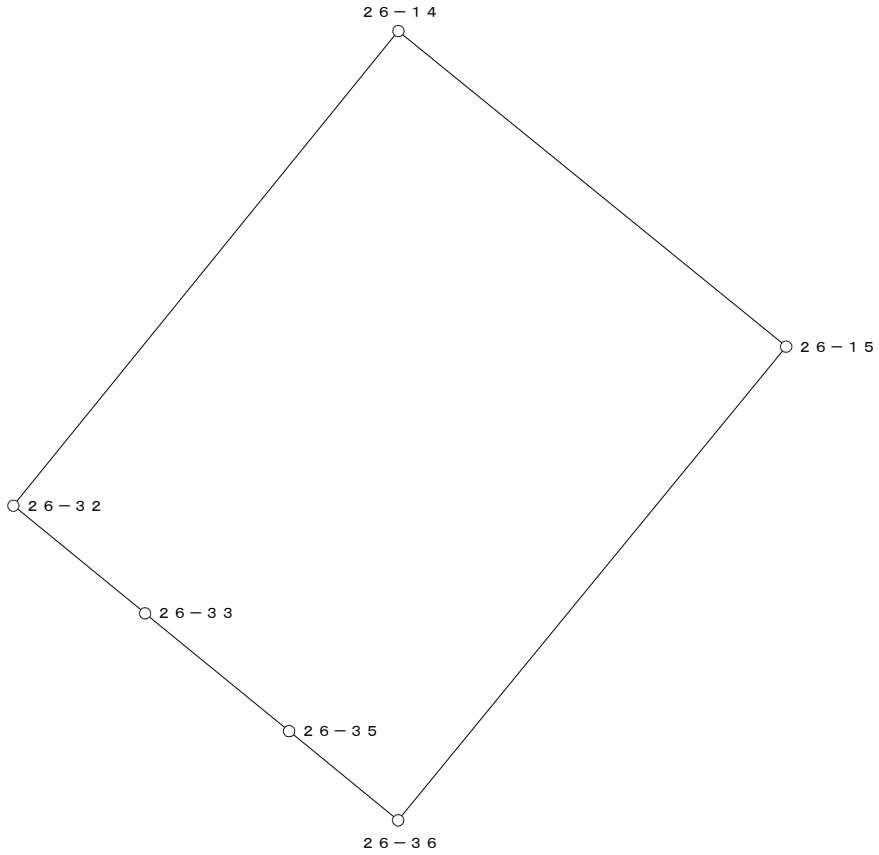


○：筆界点

面積算出公式	倍 面 積　２Ａ	665.052208	土 地 の 所 在			
Ａ＝ 1／2 ΣXn(Y(n+1)－Y(n-1))	面　　積　　Ａ	332.5261040	土地 の 所有者		縮 尺	1／　250

座 標 面 積 計 算 書

地 番	26-6	地 目	

筆 界 点	X	Y	辺長	方向角	備　考
26-15	24882.336	20134.571	15.952	309-07-31	
26-36	24866.700	20121.758	20.215	219-19-59	
26-37	24860.937	20128.839	9.130	129-08-28	
26-38	24856.595	20134.173	6.878	129-08-47	
26-16k	24872.270	20146.946	20.220	39-10-31	

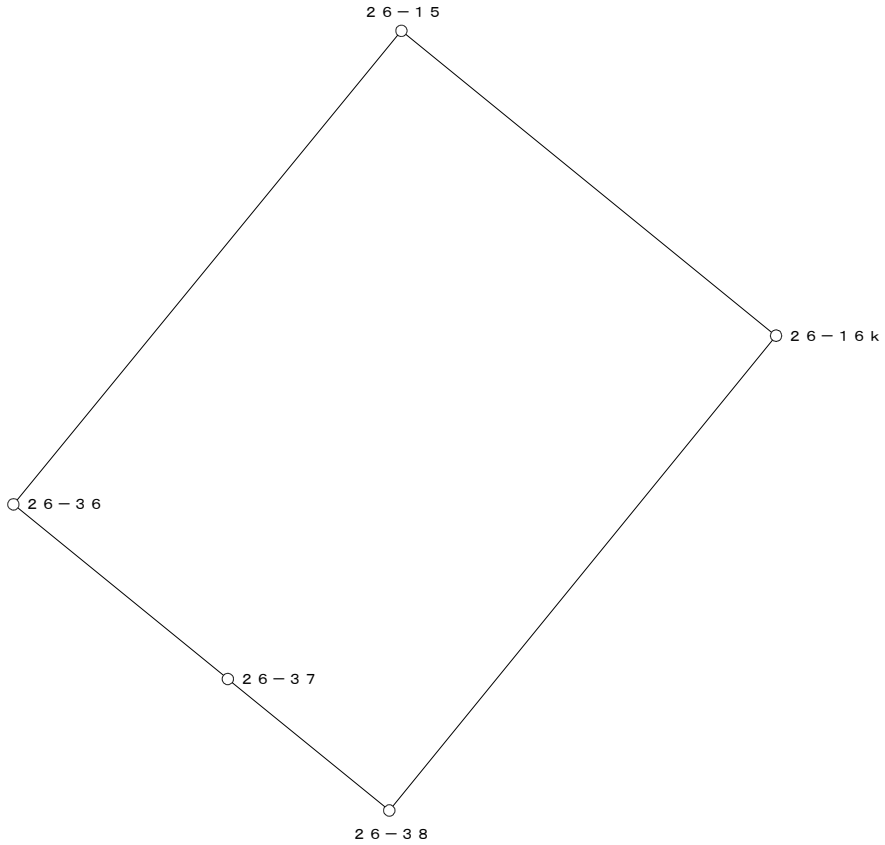


○：筆界点

面積算出公式	倍 面 積　２Ａ	646.141588	土 地 の 所 在			
Ａ＝ 1／2 ΣXn(Y(n+1)－Y(n-1))	面　　積　　Ａ	323.0707940	土地 の 所有者		縮 尺	1／　250

座 標 面 積 計 算 書

地 番	26-7	地 目	

筆 界 点	X	Y	辺長	方向角	備　考
26-16k	24872.270	20146.946	10.563	309-07-17	
26-38	24856.595	20134.173	20.220	219-10-31	
26-39	24855.504	20135.516	1.730	129-05-21	
26-40	24849.936	20142.374	8.834	129-04-23	
26-17k	24865.605	20155.141	20.212	39-10-23	

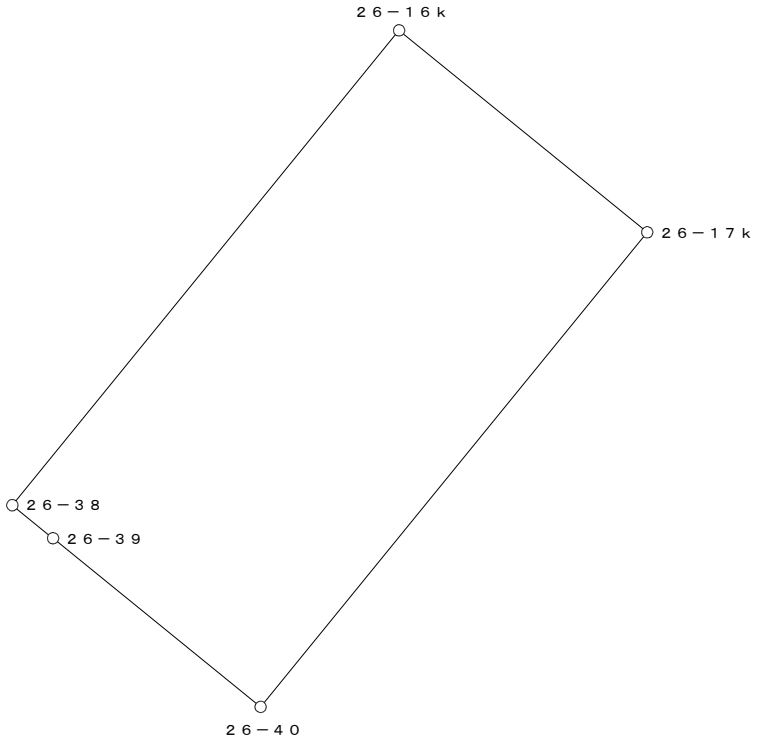


○：筆界点

面積算出公式	倍 面 積　２Ａ	427.109846	土 地 の 所 在			
Ａ＝ 1／2 ΣXn(Y(n+1)－Y(n-1))	面　　積　　Ａ	213.5549230	土地 の 所有者		縮 尺	1／　250

座 標 面 積 計 算 書

地 番	26-8	地 目	

筆 界 点	X	Y	辺長	方向角	備　考
26-17k	24865.605	20155.141	26.881	309-07-26	
26-40	24849.936	20142.374	20.212	219-10-23	
26-41	24845.400	20147.960	7.196	129-04-39	
26-7	24829.386	20134.923	20.650	219-08-57	
26-20k	24816.991	20150.202	19.674	129-03-02	
26-42k	24833.013	20163.258	20.668	39-10-33	
26-18k	24848.643	20175.995	20.163	39-10-37	

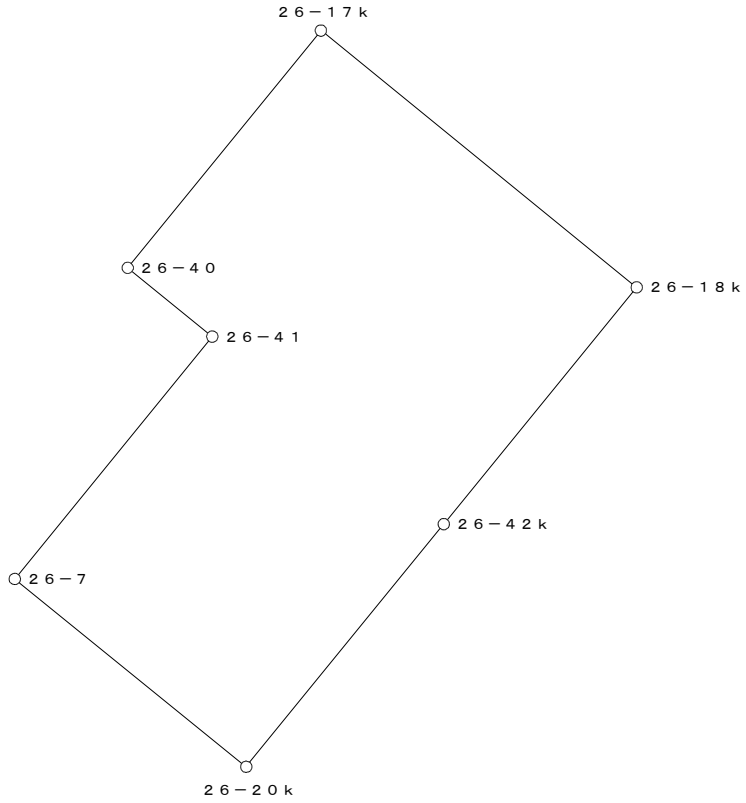


○：筆界点

面積算出公式	倍 面 積　２Ａ　1898.579046	土 地 の 所 在			
Ａ＝ 1／2 ΣXn(Y(n+1)－Y(n-1))	面　積　Ａ　949.2895230	土地 の 所有者		縮 尺	1／　500

座 標 面 積 計 算 書

地 番	26-9	地 目	

筆 界 点	X	Y	辺長	方向角	備　考
26-18k	24848.643	20175.995	13.380	309-07-29	
26-42k	24833.013	20163.258	20.163	219-10-37	
26-19	24824.554	20173.640	13.392	129-10-20	
26-5k	24840.200	20186.375	20.174	39-08-37	

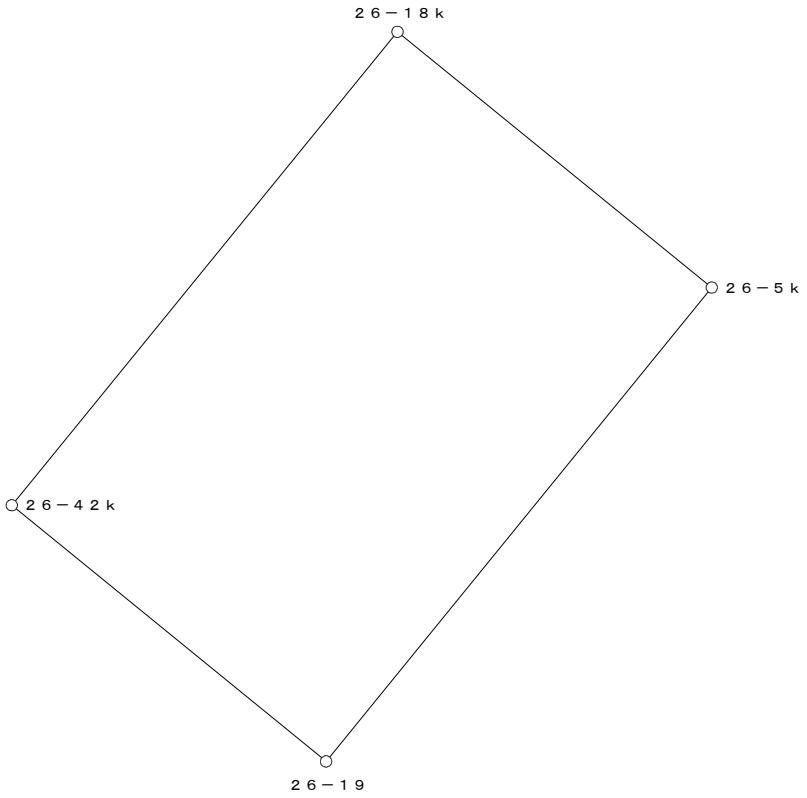


○：筆界点

面積算出公式	倍 面 積　２Ａ	539.940028	土 地 の 所 在			
Ａ＝ 1／2 ΣXn(Y(n+1)－Y(n-1))	面　　積　　Ａ	269.9700140	土地 の 所有者		縮 尺	1／　250

座 標 面 積 計 算 書

地 番	26-10	地 目	

筆 界 点	X	Y	辺長	方向角	備　考
26-42k	24833.013	20163.258	13.392	309-10-20	
26-20k	24816.991	20150.202	20.668	219-10-33	
26-6k	24808.520	20160.590	13.404	129-11-45	
26-19	24824.554	20173.640	20.673	39-08-31	

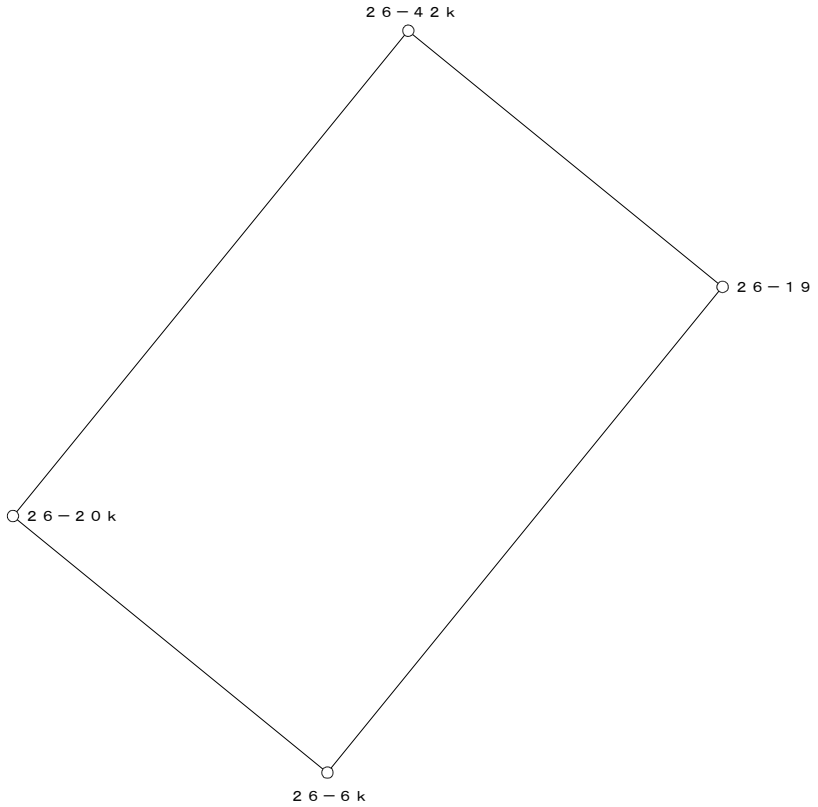


○：筆界点

面積算出公式	倍 面 積　２Ａ	553.888850	土 地 の 所 在			
Ａ＝ 1／2 ΣXn(Y(n+1)－Y(n-1))	面　　積　　Ａ	276.9444250	土地 の 所有者		縮 尺	1／　250

座 標 面 積 計 算 書

地 番	26-11	地 目	

筆 界 点	X	Y	辺長	方向角	備　考
26-7	24829.386	20134.923	20.650	219-08-57	
26-21	24839.513	20122.488	16.037	309-09-33	
26-39	24855.504	20135.516	20.626	39-10-12	
26-40	24849.936	20142.374	8.834	129-04-23	
26-41	24845.400	20147.960	7.196	129-04-39	

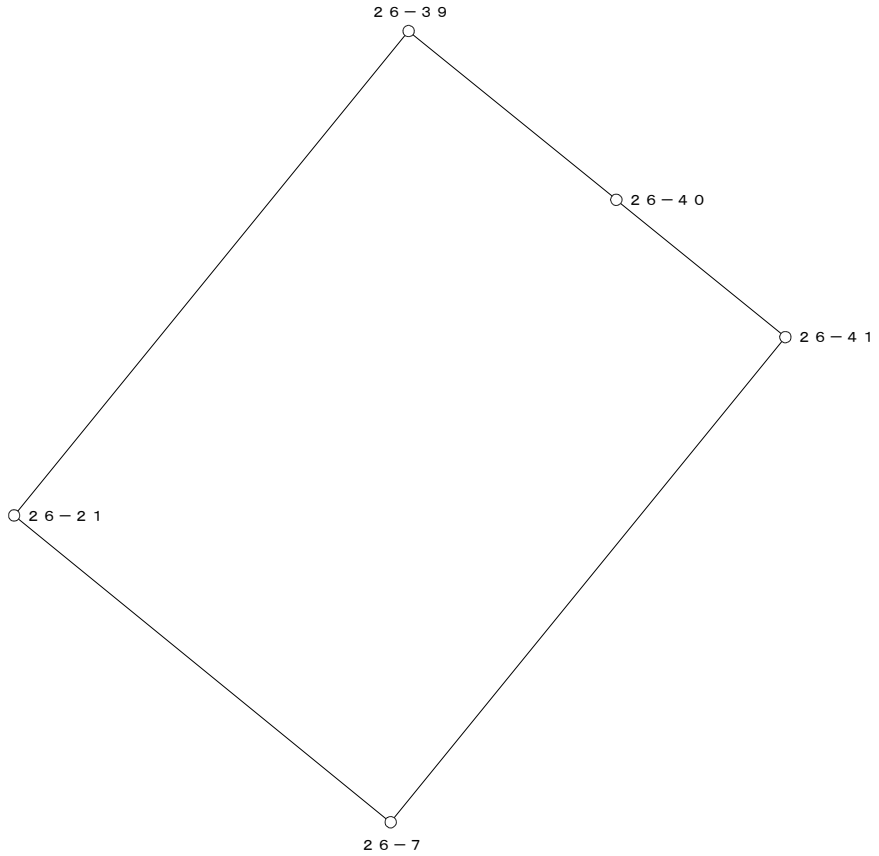


○：筆界点

面積算出公式	倍 面 積　２Ａ	661.791745	土 地 の 所 在			
Ａ＝ 1／2 ΣXn(Y(n+1)－Y(n-1))	面　　積　　Ａ	330.8958725	土地 の 所有者		縮 尺	1／　250

座 標 面 積 計 算 書

地 番	26-12	地 目	

筆 界 点	X	Y	辺長	方向角	備　考
26-21	24839.513	20122.488	20.626	219-10-12	
26-22	24844.944	20115.819	8.601	309-09-29	
26-37	24860.937	20128.839	20.623	39-08-57	
26-38	24856.595	20134.173	6.878	129-08-47	
26-39	24855.504	20135.516	1.730	129-05-21	

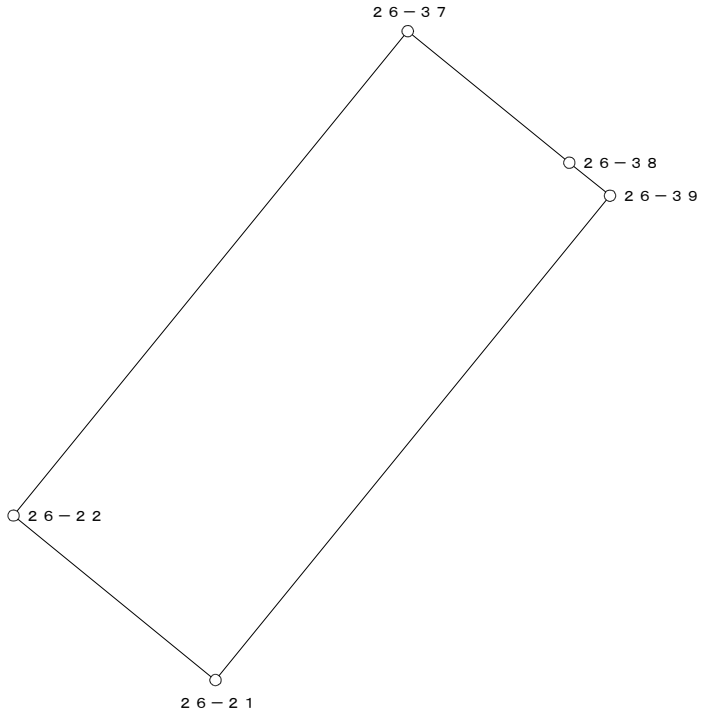


○：筆界点

面積算出公式	倍 面 積　２Ａ	354.910056	土 地 の 所 在			
Ａ＝ 1／2 ΣXn(Y(n+1)－Y(n-1))	面　　積　　Ａ	177.4550280	土地 の 所有者		縮 尺	1／　250

座 標 面 積 計 算 書

地 番	26-13-1	地 目	

筆 界 点	X	Y	辺長	方向角	備 考
26-24	24857.520	20100.370	6.126	309-07-01	
26-33	24873.533	20113.398	20.643	39-07-53	
26-35	24869.645	20118.154	6.143	129-15-57	
26-8	24853.655	20105.123	20.627	219-10-42	

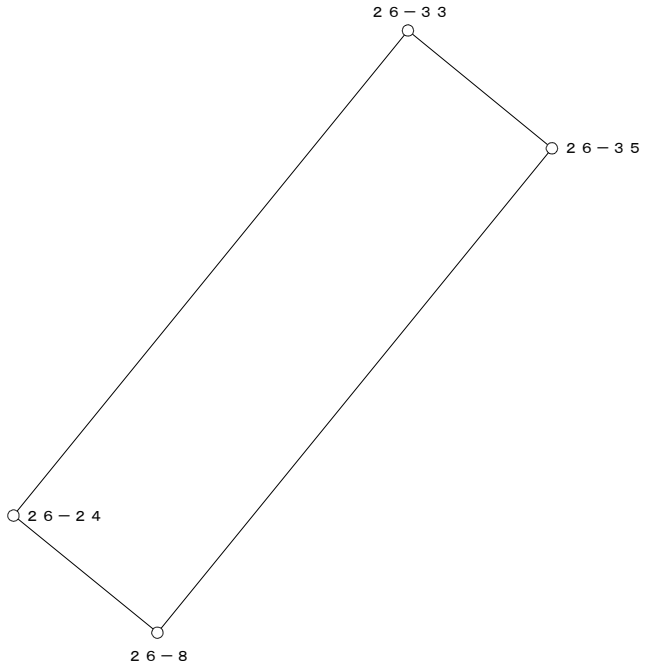


○：筆界点

面積算出公式	倍 面 積 ２Ａ	253.175977	土 地 の 所 在			
Ａ＝ 1／2 ΣXn(Y(n+1)－Y(n-1))	面 積 Ａ	126.5879885	土地 の 所有者		縮 尺	1／ 250

座 標 面 積 計 算 書

地 番	26-13-2	地 目	

筆 界 点	X	Y	辺長	方向角	備　考
26-22	24844.944	20115.819	20.623	219-08-57	
26-8	24853.655	20105.123	13.794	309-09-36	
26-35	24869.645	20118.154	20.627	39-10-42	
26-36	24866.700	20121.758	4.654	129-15-14	
26-37	24860.937	20128.839	9.130	129-08-28	

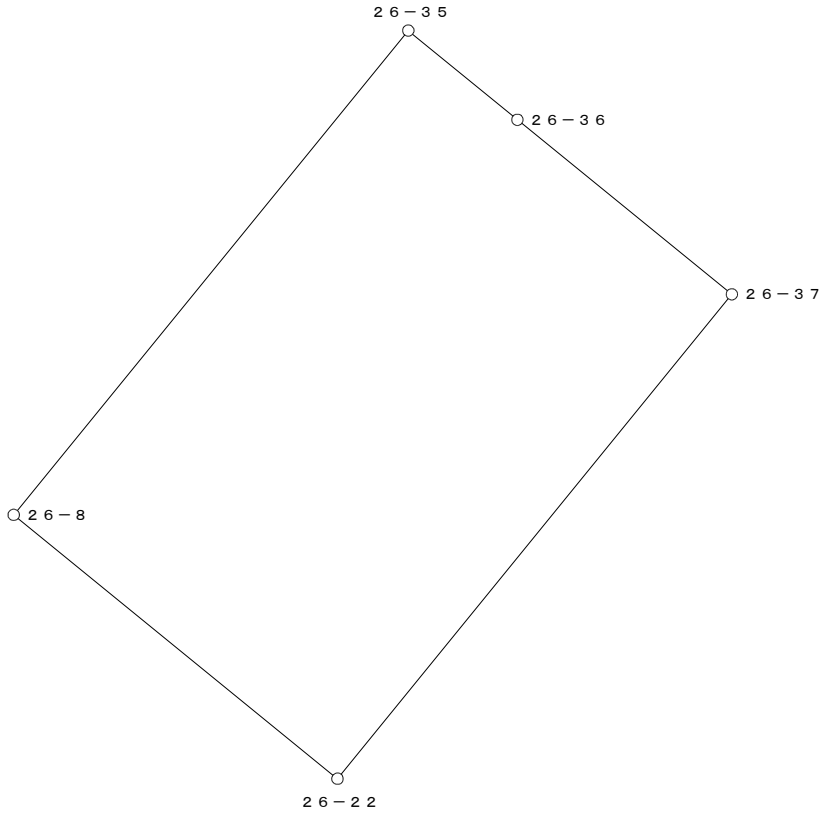


○：筆界点

面積算出公式	倍 面 積　２Ａ	568.721753	土 地 の 所 在			
Ａ＝ 1／2 ΣXn(Y(n+1)－Y(n-1))	面　　積　　Ａ	284.3608765	土地 の 所有者		縮 尺	1／　250

座 標 面 積 計 算 書

地 番	26-14	地 目	

筆 界 点	X	Y	辺長	方向角	備　考
26-24	24857.520	20100.370	20.643	219-07-53	
26-25	24867.721	20087.827	16.167	309-07-15	
26-31	24883.745	20100.863	20.657	39-07-46	
26-32	24877.087	20109.049	10.552	129-07-22	
26-33	24873.533	20113.398	5.616	129-15-20	

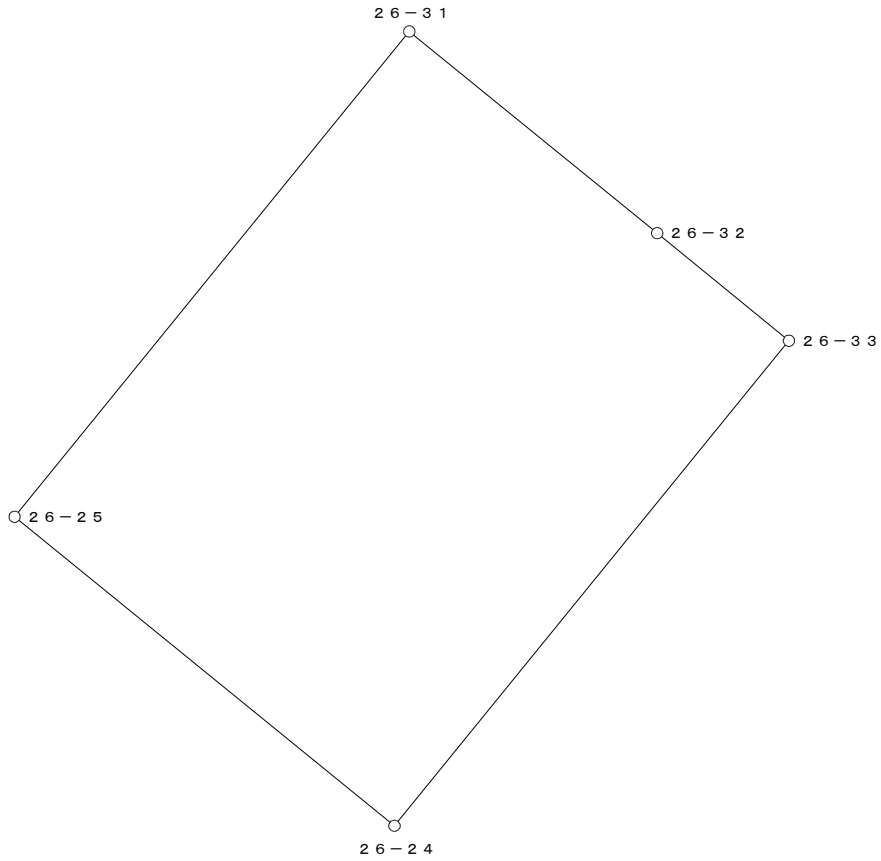


○：筆界点

面積算出公式	倍 面 積　２Ａ	667.871561	土 地 の 所 在			
Ａ＝ 1／2 ΣXn(Y(n+1)－Y(n-1))	面　　積　　Ａ	333.9357805	土地 の 所有者		縮 尺	1／　250

座 標 面 積 計 算 書

地 番	26-15	地 目	

筆 界 点	X	Y	辺長	方向角	備　考
26-25	24867.721	20087.827	20.657	219-07-46	
26-1	24876.385	20077.173	13.732	309-07-07	
26-2	24884.474	20075.955	8.180	351-26-13	
26-9	24897.324	20084.167	15.250	32-34-53	
26-26	24889.530	20093.750	12.352	129-07-19	
26-31	24883.745	20100.863	9.168	129-07-17	

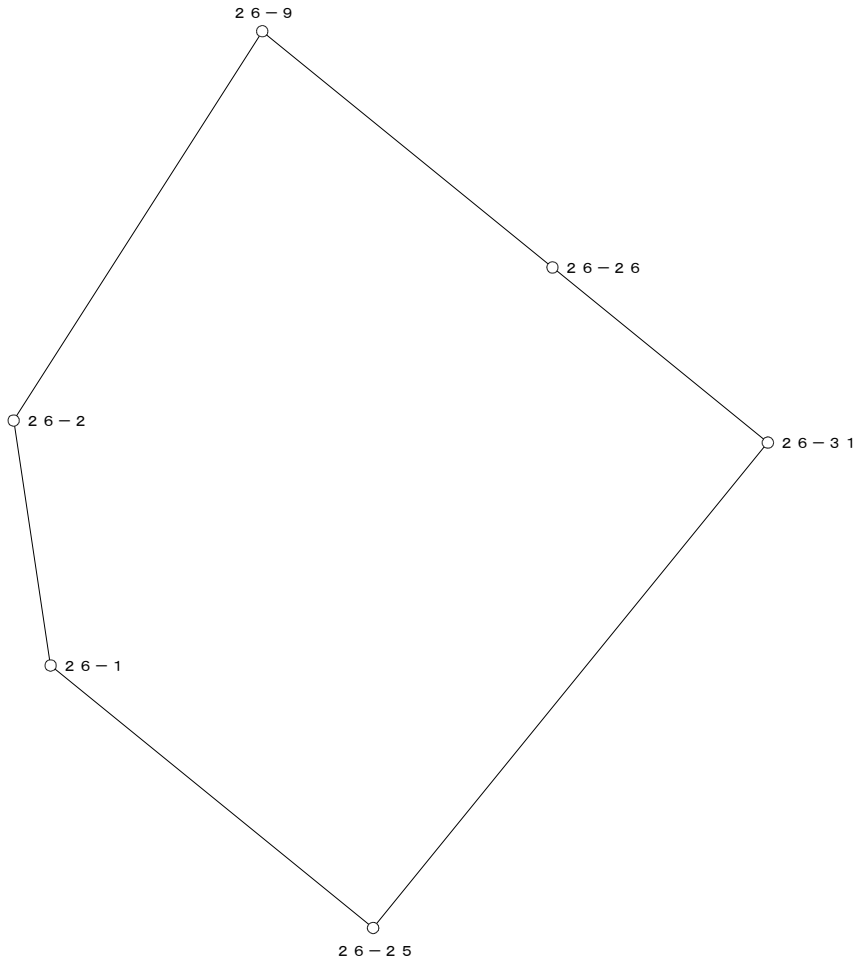

○：筆界点

面積算出公式	倍 面 積　２Ａ	810.309771	土 地 の 所 在			
Ａ＝ 1／2 ΣXn(Y(n+1)－Y(n-1))	面　積　Ａ	405.1548855	土地 の 所有者		縮 尺	1／　250