
換　地　図

縮尺　５００分の１

所 在　　那覇市真嘉比二丁目

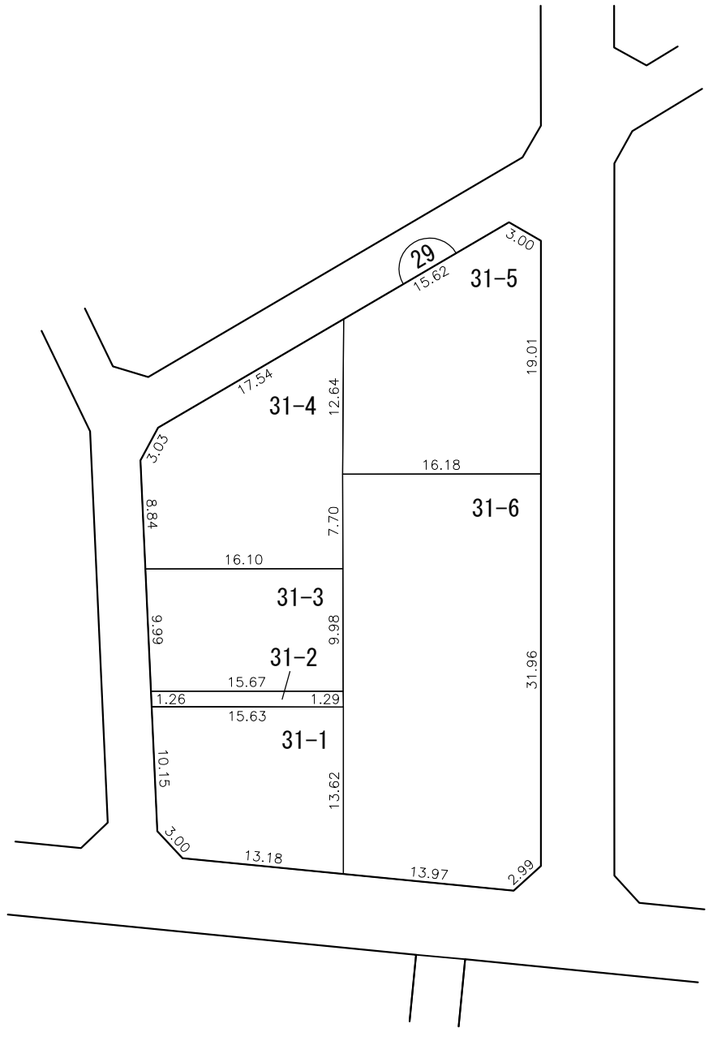


凡例						
	施行地区界	町界	丁目界	5-1 地番	換地	

那覇広域都市計画事業真嘉比古島第二土地区画整理事業

画地出来形確認測量原図　29街区

S=1/500

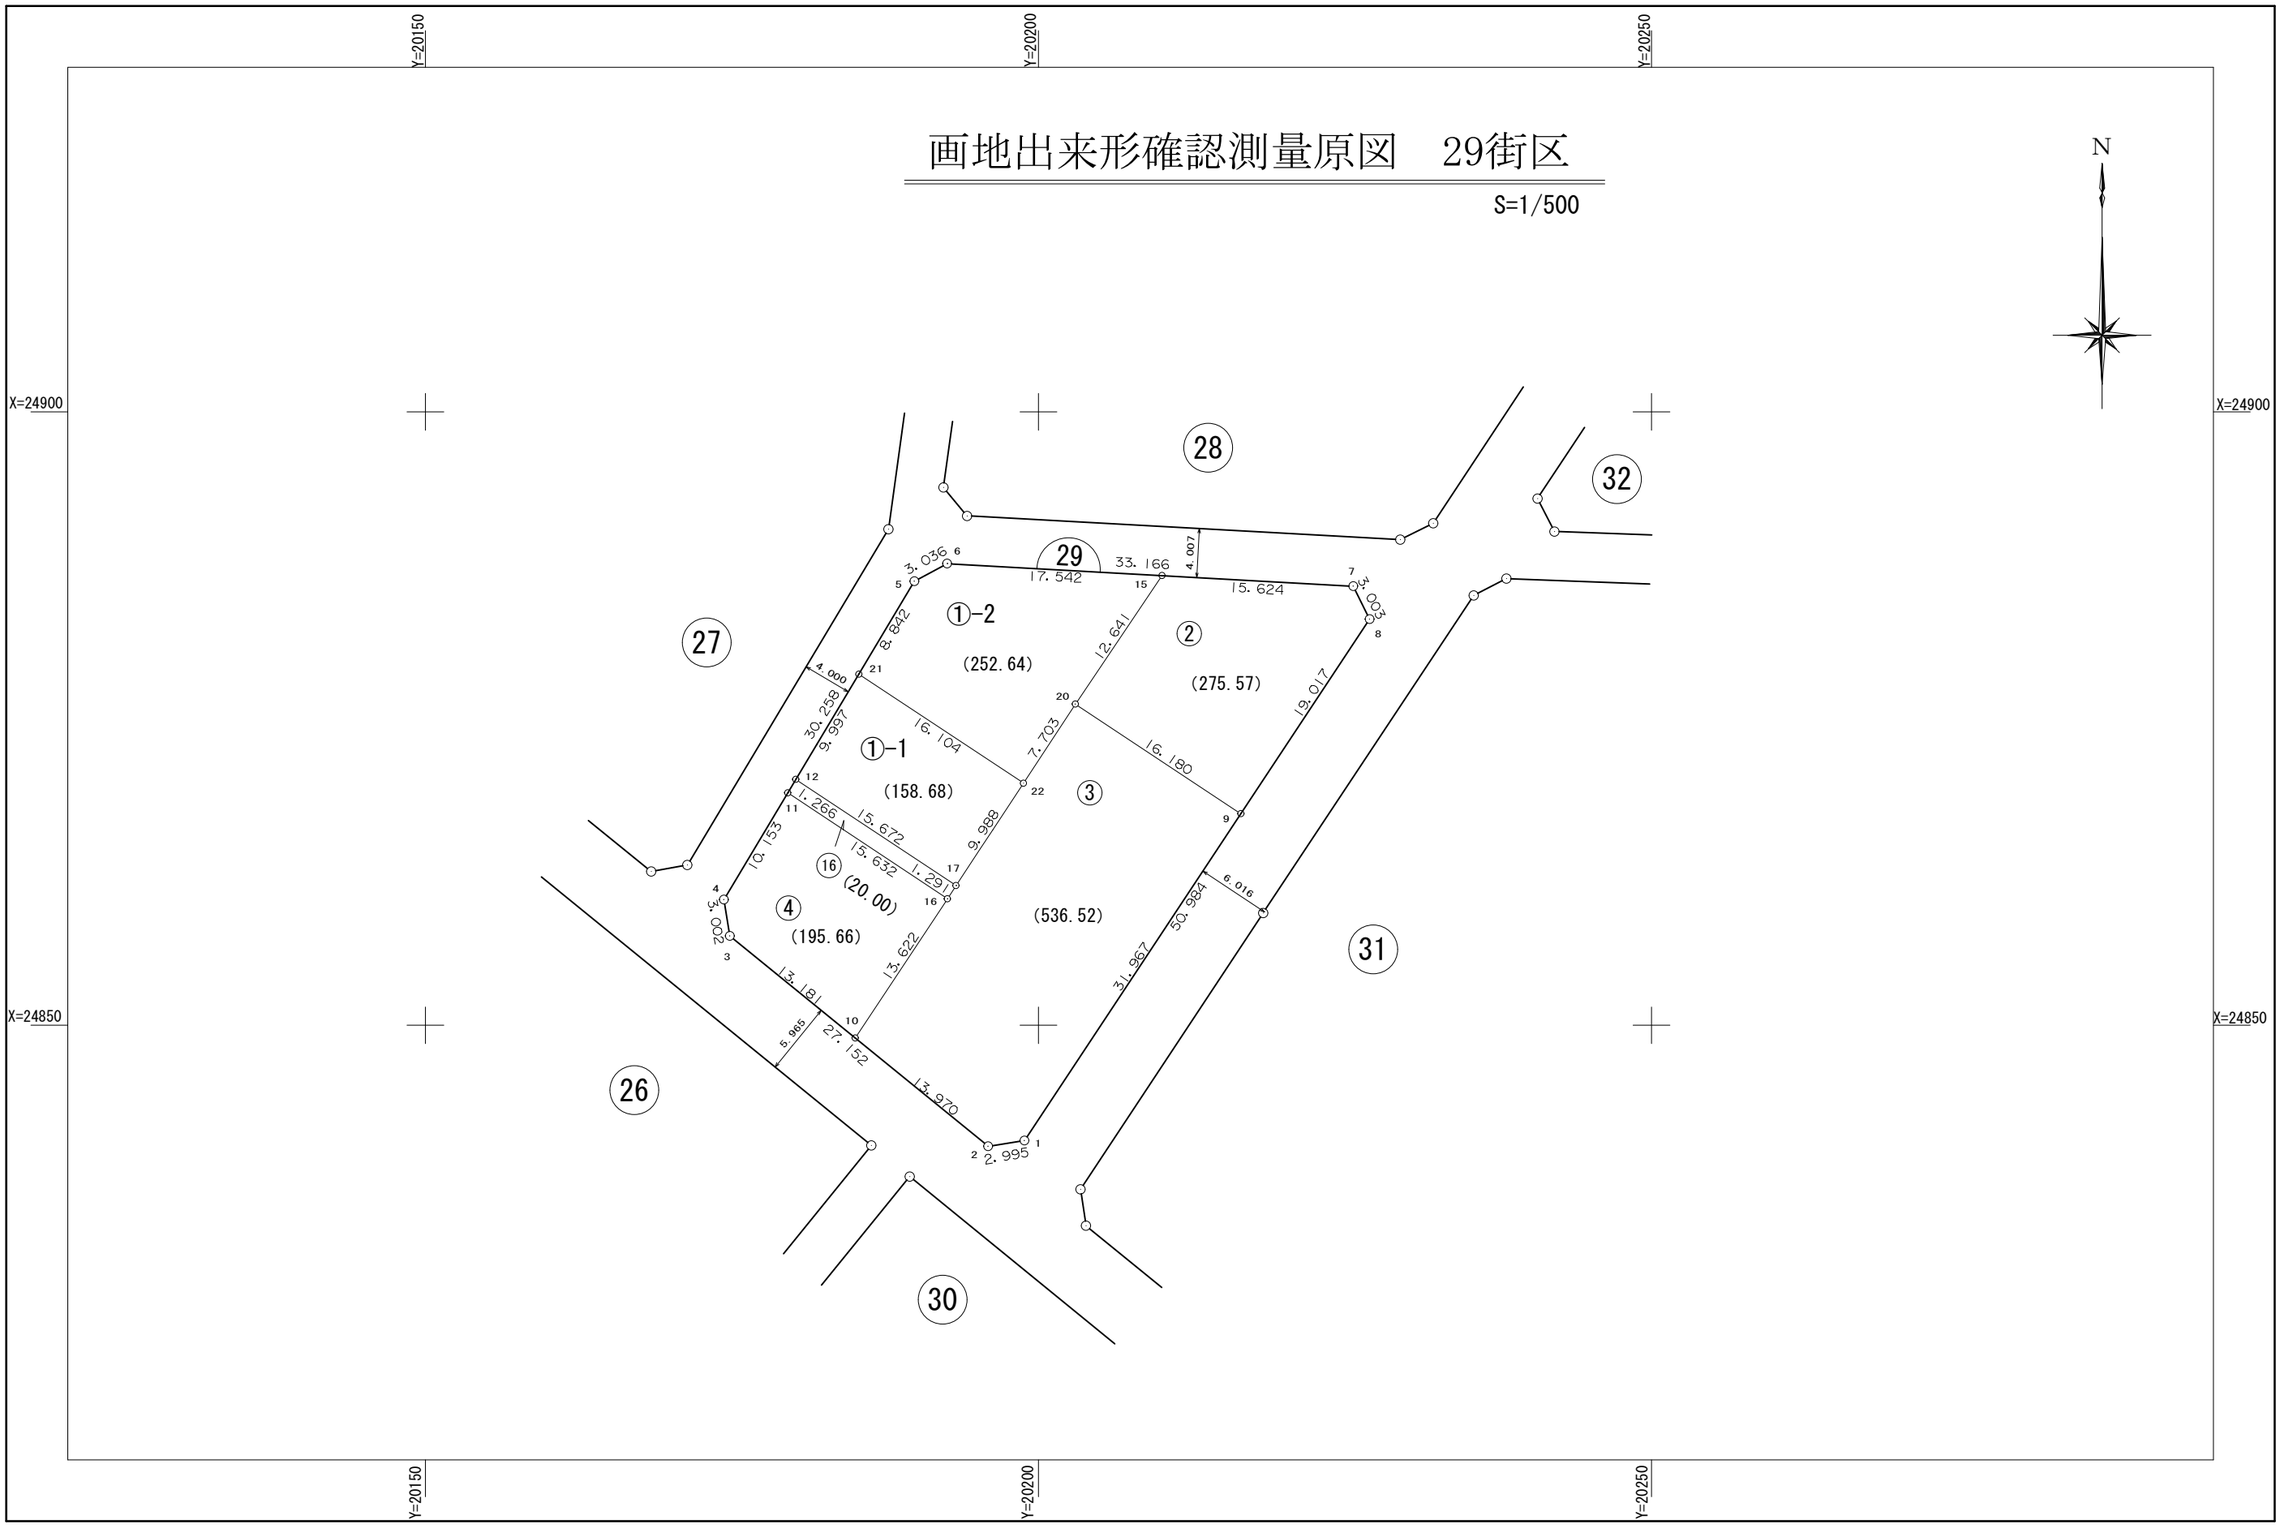

面　積　一　覧　表

種　　別	地　　番	地　　目	面　　積	地　　積	備　　考
	2901:29-1-1		158.6830015	158.68	
	2902:29-1-2		252.6498795	252.64	
	2903:29-2		275.5729440	275.57	
	2904:29-3		536.5239100	536.52	
	2905:29-4		195.6653190	195.66	
	2906:29-16		20.0018300	20.00	
			1439.0968840	1439.07	
			1439.0968840	1439.07	

座　標　リ　ス　ト

測　　点	X　座　標	Y　座　標
2901:29-1	24840.599	20198.854
2902:29-2	24840.142	20195.894
2903:29-3	24857.274	20174.830
2904:29-4	24860.237	20174.347
2905:29-5	24886.205	20189.878
2906:29-6	24887.625	20192.562
2907:29-7	24885.791	20225.677
2908:29-8	24883.101	20227.012
2909:29-9	24867.248	20216.509
2910:29-10	24848.957	20185.056
2911:29-11	24868.950	20179.559
2912:29-12	24870.037	20180.208
2913:29-13	24872.883	20181.911
2914:29-14	24874.915	20183.126
2915:29-15	24886.655	20210.077
2916:29-16	24860.309	20192.586
2917:29-17	24861.396	20193.283
2918:29-18	24864.176	20195.113
2919:29-19	24866.163	20196.422
2920:29-20	24876.172	20203.012
2921:29-21	24878.616	20185.340
2922:29-22	24869.738	20198.776


測　　点	X　座　標	Y　座　標

測　　点	X　座　標	Y　座　標

座 標 面 積 計 算 書

地 番	29-1-1	地 目	

筆 界 点	X	Y	辺長	方向角	備　考
29-12	24870.037	20180.208	15.672	303-27-36	
29-21	24878.616	20185.340	9.997	30-53-17	
29-22	24869.738	20198.776	16.104	123-27-19	
29-17	24861.396	20193.283	9.988	213-21-50	

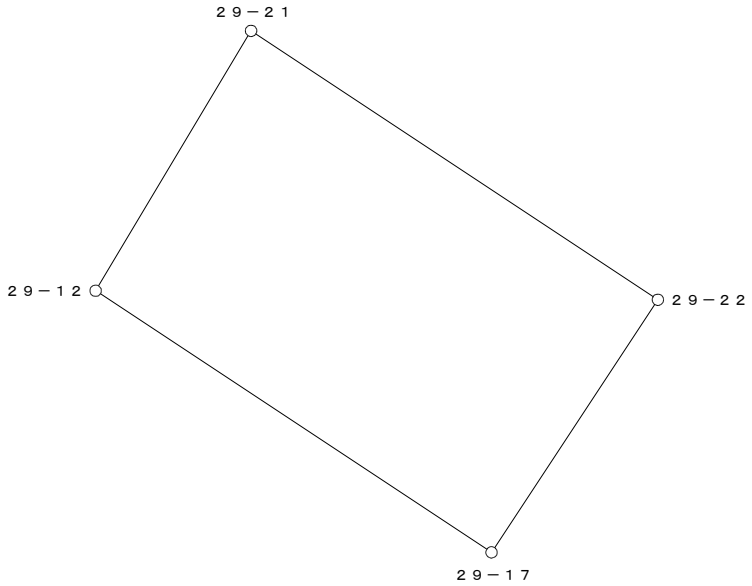


○：筆界点

面積算出公式	倍 面 積　２Ａ	317.366003	土 地 の 所 在			
Ａ＝ 1／2 ΣXn(Y(n+1)－Y(n-1))	面　　積　　Ａ	158.6830015	土地 の 所有者		縮 尺	1／　250

座 標 面 積 計 算 書

地 番	29-1-2	地 目	

筆 界 点	X	Y	辺長	方向角	備　考
29-21	24878.616	20185.340	16.104	303-27-19	
29-5	24886.205	20189.878	8.842	30-52-41	
29-6	24887.625	20192.562	3.036	62-07-06	
29-15	24886.655	20210.077	17.542	93-10-12	
29-20	24876.172	20203.012	12.641	213-58-41	
29-22	24869.738	20198.776	7.703	213-21-36	

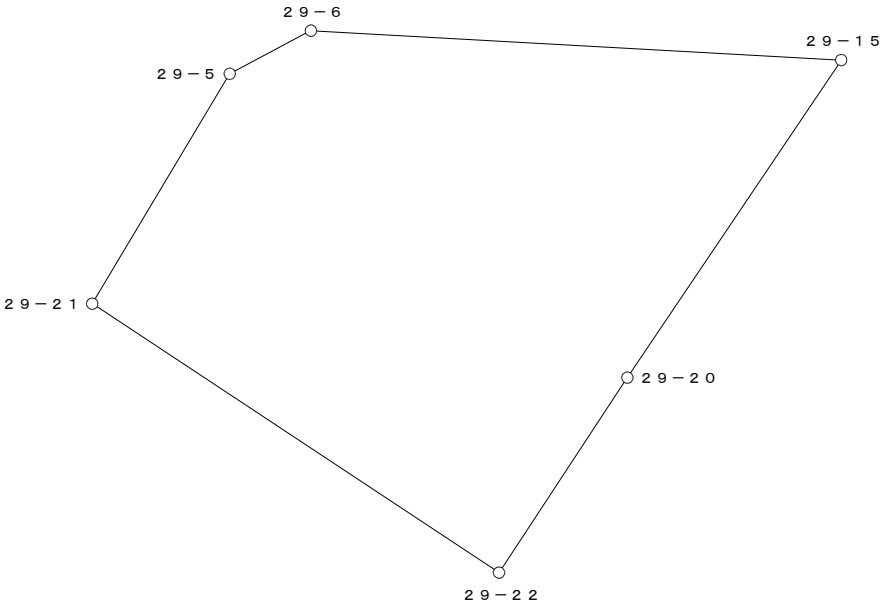


○：筆界点

面積算出公式	倍 面 積　２Ａ	505.299759	土 地 の 所 在			
Ａ＝ 1／2 ΣXn(Y(n+1)－Y(n-1))	面　　積　　Ａ	252.6498795	土地 の 所有者		縮 尺	1／　250

座 標 面 積 計 算 書

地 番	29-2	地 目	

筆 界 点	X	Y	辺長	方向角	備　考
29-15	24886.655	20210.077	12.641	33-58-41	
29-7	24885.791	20225.677	15.624	93-10-12	
29-8	24883.101	20227.012	3.003	153-36-20	
29-9	24867.248	20216.509	19.017	213-31-32	
29-20	24876.172	20203.012	16.180	303-28-19	

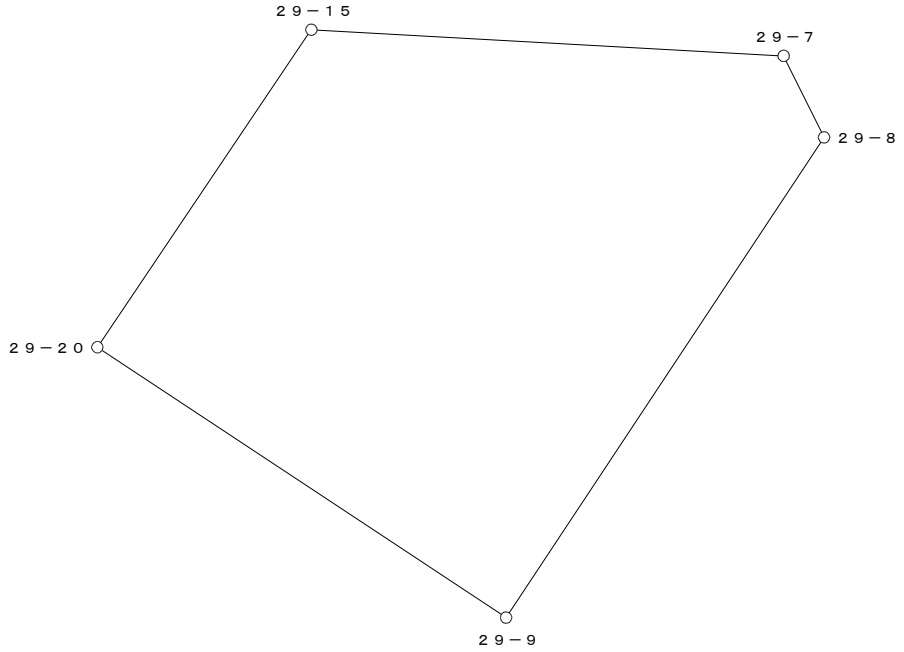


○：筆界点

面積算出公式	倍 面 積　２Ａ	551.145888	土 地 の 所 在			
Ａ＝ 1／2 ΣXn(Y(n+1)－Y(n-1))	面　　積　　Ａ	275.5729440	土地 の 所有者		縮 尺	1／　250

座 標 面 積 計 算 書

地 番	29-3	地 目	

筆 界 点	X	Y	辺長	方向角	備　考
29-20	24876.172	20203.012	7.703	33-21-36	
29-9	24867.248	20216.509	16.180	123-28-19	
29-1	24840.599	20198.854	31.967	213-31-28	
29-2	24840.142	20195.894	2.995	261-13-24	
29-10	24848.957	20185.056	13.970	309-07-22	
29-16	24860.309	20192.586	13.622	33-33-25	
29-17	24861.396	20193.283	1.291	32-40-07	
29-22	24869.738	20198.776	9.988	33-21-50	

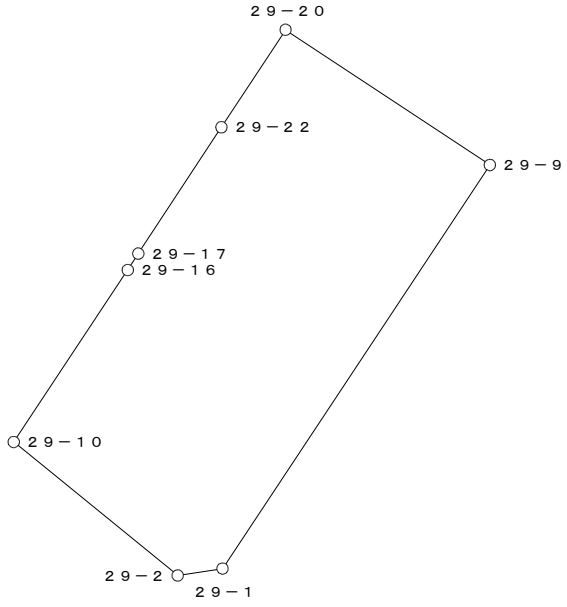


○：筆界点

面積算出公式	倍 面 積　２Ａ　1073.047820	土 地 の 所 在			
Ａ＝ 1／2 ΣXn(Y(n+1)－Y(n-1))	面　積　Ａ　536.5239100	土地 の 所有者		縮 尺	1／　500

座 標 面 積 計 算 書

地 番	29-4	地 目	

筆 界 点	X	Y	辺長	方向角	備　考
29-11	24868.950	20179.559	10.153	30-53-14	
29-16	24860.309	20192.586	15.632	123-33-25	
29-10	24848.957	20185.056	13.622	213-33-25	
29-3	24857.274	20174.830	13.181	309-07-20	
29-4	24860.237	20174.347	3.002	350-44-30	

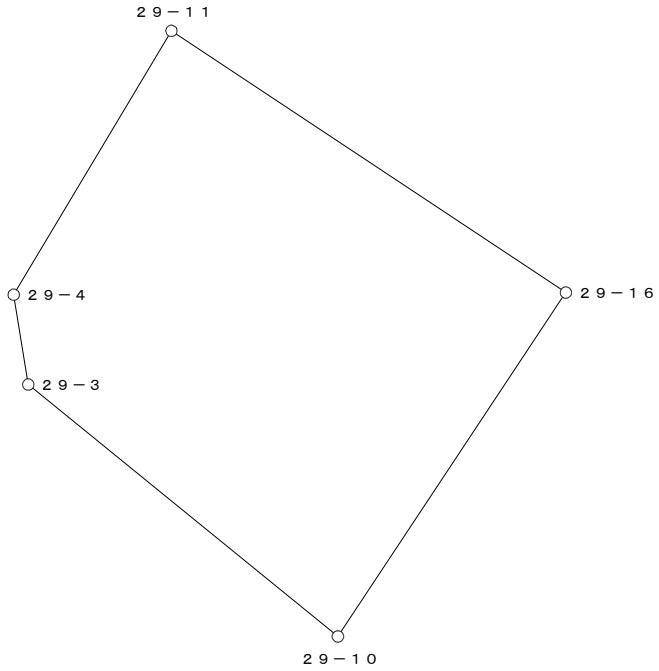


○：筆界点

面積算出公式	倍 面 積　２Ａ	391.330638	土 地 の 所 在			
Ａ＝ 1／2 ΣXn(Y(n+1)－Y(n-1))	面　積　Ａ	195.6653190	土地 の 所有者		縮 尺	1／　250

座 標 面 積 計 算 書

地 番	29-16	地 目	

筆 界 点	X	Y	辺長	方向角	備　考
29-11	24868.950	20179.559	15.632	303-33-25	
29-12	24870.037	20180.208	1.266	30-50-22	
29-17	24861.396	20193.283	15.672	123-27-36	
29-16	24860.309	20192.586	1.291	212-40-07	

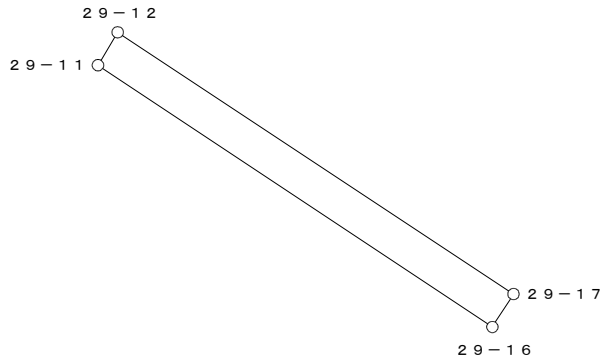

○：筆界点

面積算出公式	倍 面 積　２Ａ	40.003660	土 地 の 所 在			
Ａ＝ 1／2 ΣXn(Y(n+1)－Y(n-1))	面　　積　　Ａ	20.0018300	土地 の 所有者		縮 尺	1／　250