
換　地　図

縮尺　５００分の１

所 在　　那覇市真嘉比二丁目

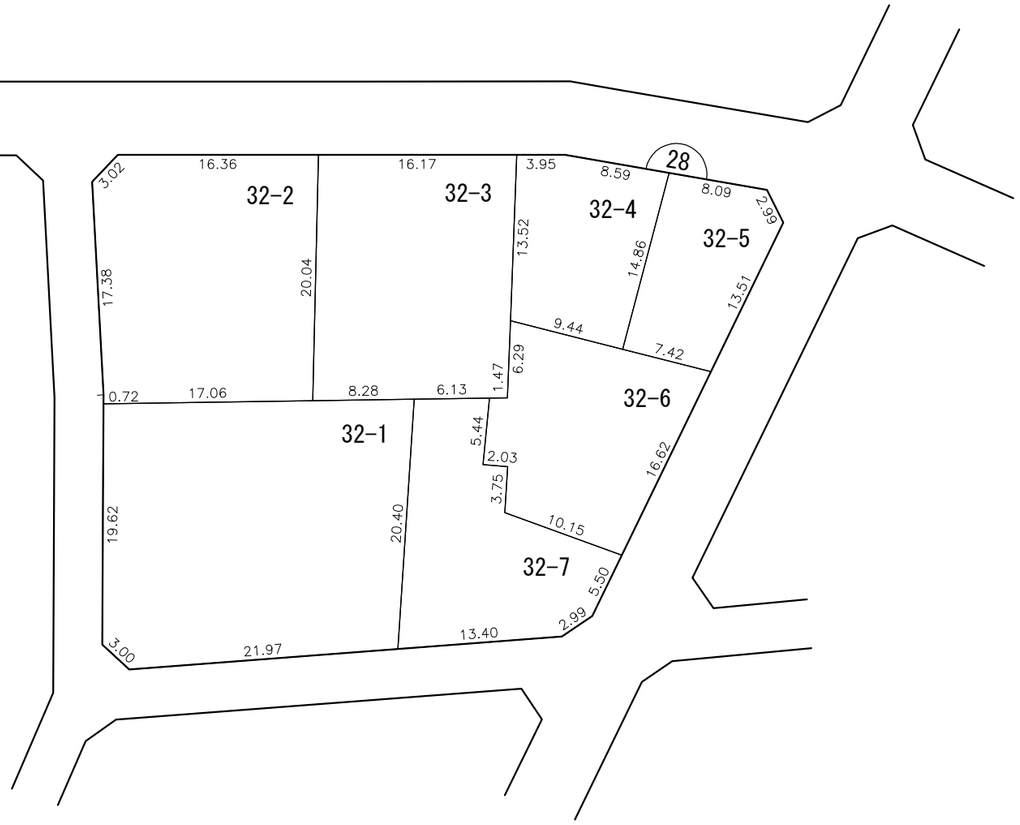

凡例	施行地区界	町界	丁目界	5-1 地番	換地	

那覇広域都市計画事業真嘉比古島第二土地区画整理事業

画地出来形確認測量原図　28街区

S=1/500



面　積　一　覧　表

種　　別	地　　番	地　　目	面　　積	地　　積	備　　考
	2801:28-1		356.4317975	356.43	
	2802:28-2		319.3787630	319.37	
	2803:28-3-1		157.4565840	157.45	
	2804:28-3-2		133.6000830	133.60	
	2805:28-4-1		222.0000800	222.00	
	2806:28-4-2		222.2697405	222.26	
	2807:28-5		518.7173995	518.71	
			1929.8544475	1929.82	
			1929.8544475	1929.82	

座　標　リ　ス　ト

測　　点	X　座　標	Y　座　標
2801:28-1	24933.249	20198.730
2802:28-2	24928.474	20234.903
2803:28-3	24923.489	20250.840
2804:28-4	24920.663	20251.826
2805:28-5	24890.922	20232.187
2806:28-6	24889.591	20229.502
2807:28-7	24891.528	20194.168
2808:28-8	24893.838	20192.250
2809:28-9	24914.006	20195.015
2810:28-10	24931.339	20196.383
2811:28-11	24931.107	20214.956
2812:28-12	24928.991	20230.987
2813:28-13	24925.907	20243.110
2814:28-14	24909.388	20244.381
2815:28-15	24895.513	20235.219
2816:28-16	24890.325	20216.114
2817:28-17	24913.284	20194.916
2818:28-18	24911.299	20211.867
2819:28-19	24910.335	20220.097
2820:28-20	24909.621	20226.190
2821:28-21	24904.321	20224.953
2822:28-22	24903.882	20226.940
2823:28-23	24900.201	20226.208
2824:28-24	24909.449	20227.655
2825:28-25	24915.656	20228.713
2826:28-26	24912.147	20237.484


測　　点	X　座　標	Y　座　標

測　　点	X　座　標	Y　座　標

座 標 面 積 計 算 書

地 番	28-1	地 目	

筆 界 点	X	Y	辺長	方向角	備　考
28-1	24933.249	20198.730	3.026	50-51-40	
28-11	24931.107	20214.956	16.367	97-31-13	
28-18	24911.299	20211.867	20.047	188-51-49	
28-17	24913.284	20194.916	17.067	276-40-45	
28-9	24914.006	20195.015	0.729	7-48-28	
28-10	24931.339	20196.383	17.387	4-30-46	

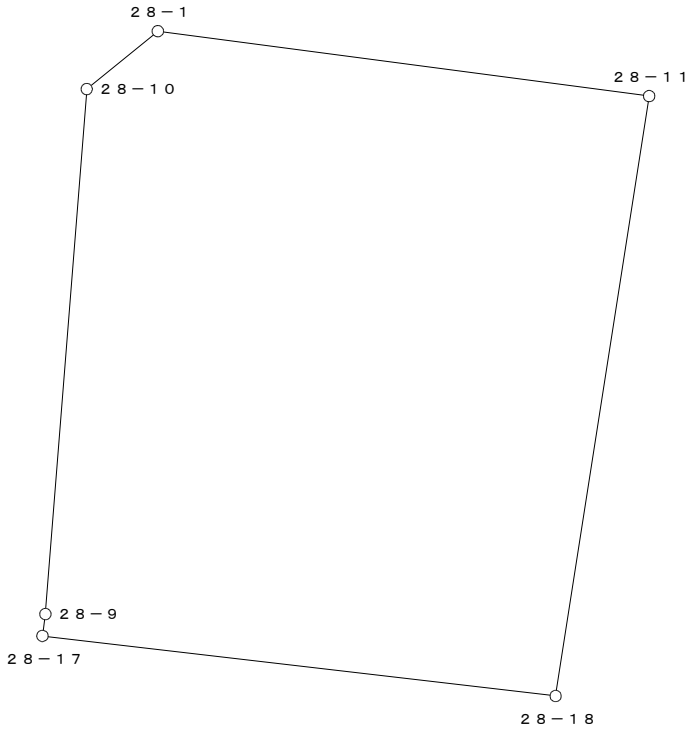


○：筆界点

面積算出公式	倍 面 積　２Ａ	712.863595	土 地 の 所 在			
Ａ＝ 1／2 ΣXn(Y(n+1)－Y(n-1))	面　　積　　Ａ	356.4317975	土地 の 所有者		縮 尺	1／　250

座 標 面 積 計 算 書

地 番	28-2	地 目	

筆 界 点	X	Y	辺長	方向角	備　考
28-11	24931.107	20214.956	20.047	8-51-49	
28-12	24928.991	20230.987	16.170	97-31-09	
28-25	24915.656	20228.713	13.528	189-40-39	
28-24	24909.449	20227.655	6.297	189-40-24	
28-20	24909.621	20226.190	1.475	276-41-46	
28-19	24910.335	20220.097	6.135	276-41-01	
28-18	24911.299	20211.867	8.286	276-40-51	

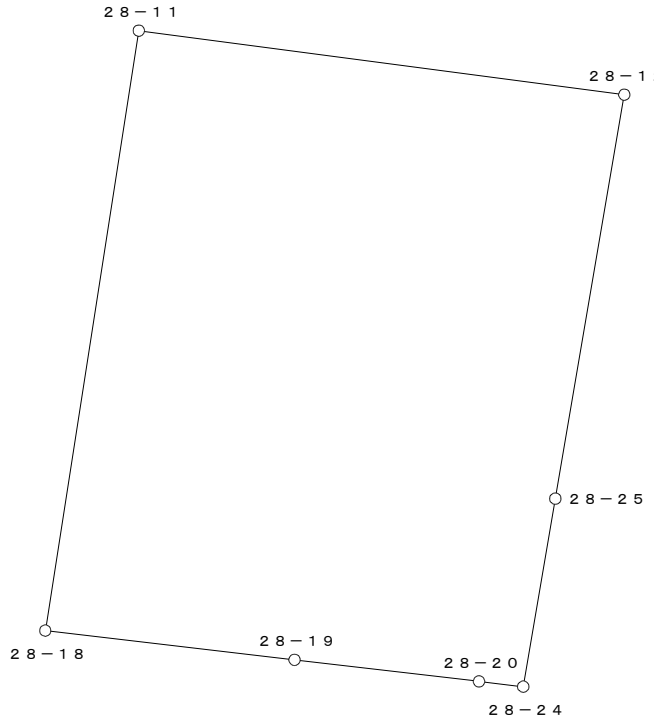


○：筆界点

面積算出公式	倍 面 積　２Ａ	638.757526	土 地 の 所 在			
Ａ＝ 1／2 ΣXn(Y(n+1)－Y(n-1))	面　　積　　Ａ	319.3787630	土地 の 所有者		縮 尺	1／　250

座 標 面 積 計 算 書

地 番	28-3-1	地 目	

筆 界 点	X	Y	辺長	方向角	備　考
28-12	24928.991	20230.987	13.528	9-40-39	
28-2	24928.474	20234.903	3.950	97-31-15	
28-13	24925.907	20243.110	8.599	107-22-07	
28-26	24912.147	20237.484	14.866	202-14-17	
28-25	24915.656	20228.713	9.447	291-48-17	

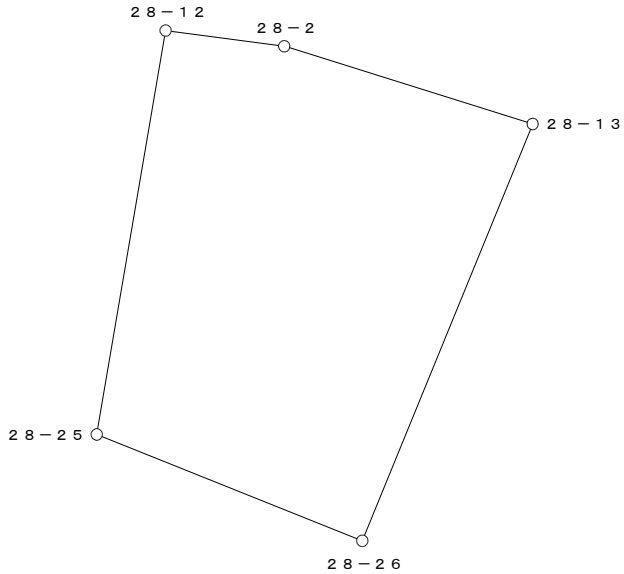


○：筆界点

面積算出公式	倍 面 積　２Ａ	314.913168	土 地 の 所 在			
Ａ＝ 1／2 ΣXn(Y(n+1)－Y(n-1))	面　　積　　Ａ	157.4565840	土地 の 所有者		縮 尺	1／　250

座 標 面 積 計 算 書

地 番	28-3-2	地 目	

筆 界 点	X	Y	辺長	方向角	備　考
28-13	24925.907	20243.110	14.866	22-14-17	
28-3	24923.489	20250.840	8.099	107-22-12	
28-4	24920.663	20251.826	2.993	160-45-57	
28-14	24909.388	20244.381	13.511	213-26-14	
28-26	24912.147	20237.484	7.428	291-48-10	

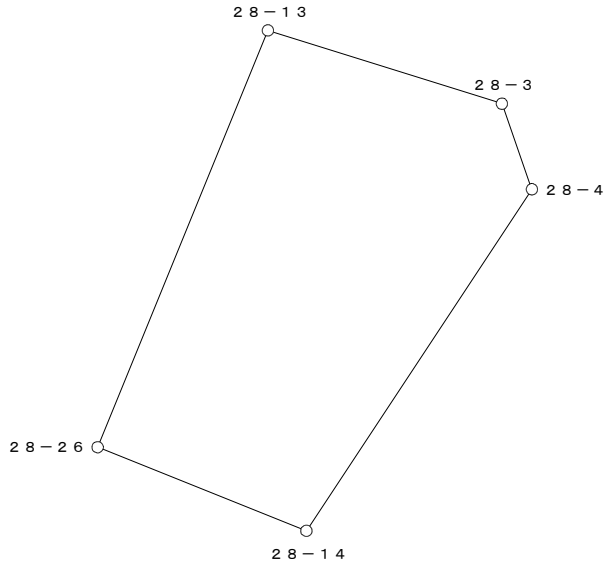


○：筆界点

面積算出公式	倍 面 積　２Ａ	267.200166	土 地 の 所 在			
Ａ＝ 1／2 ΣXn(Y(n+1)－Y(n-1))	面　　積　　Ａ	133.6000830	土地 の 所有者		縮 尺	1／　250

座 標 面 積 計 算 書

地 番	28-4-1	地 目	

筆 界 点	X	Y	辺長	方向角	備　考
28-19	24910.335	20220.097	20.403	11-15-27	
28-20	24909.621	20226.190	6.135	96-41-01	
28-21	24904.321	20224.953	5.442	193-08-15	
28-22	24903.882	20226.940	2.035	102-27-31	
28-23	24900.201	20226.208	3.753	191-14-49	
28-15	24895.513	20235.219	10.158	117-29-09	
28-5	24890.922	20232.187	5.502	213-26-30	
28-6	24889.591	20229.502	2.997	243-37-54	
28-16	24890.325	20216.114	13.408	273-08-17	

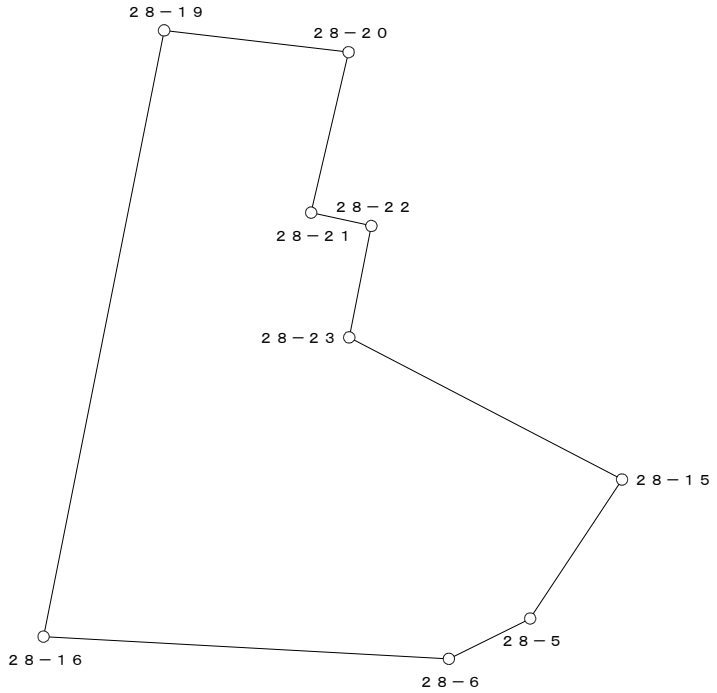


○：筆界点

面積算出公式	倍 面 積　２Ａ	444.000160	土 地 の 所 在			
Ａ＝ １／２ ΣＸｎ(Ｙ(ｎ+1)－Ｙ(ｎ-1))	面　　積　　Ａ	222.0000800	土地 の 所有者		縮 尺	1／　250

座 標 面 積 計 算 書

地 番	28-4-2	地 目	

筆 界 点	X	Y	辺長	方向角	備 考
28-25	24915.656	20228.713	6.297	9-40-24	
28-26	24912.147	20237.484	9.447	111-48-17	
28-14	24909.388	20244.381	7.428	111-48-10	
28-15	24895.513	20235.219	16.627	213-26-16	
28-23	24900.201	20226.208	10.158	297-29-09	
28-22	24903.882	20226.940	3.753	11-14-49	
28-21	24904.321	20224.953	2.035	282-27-31	
28-20	24909.621	20226.190	5.442	13-08-15	
28-24	24909.449	20227.655	1.475	96-41-46	

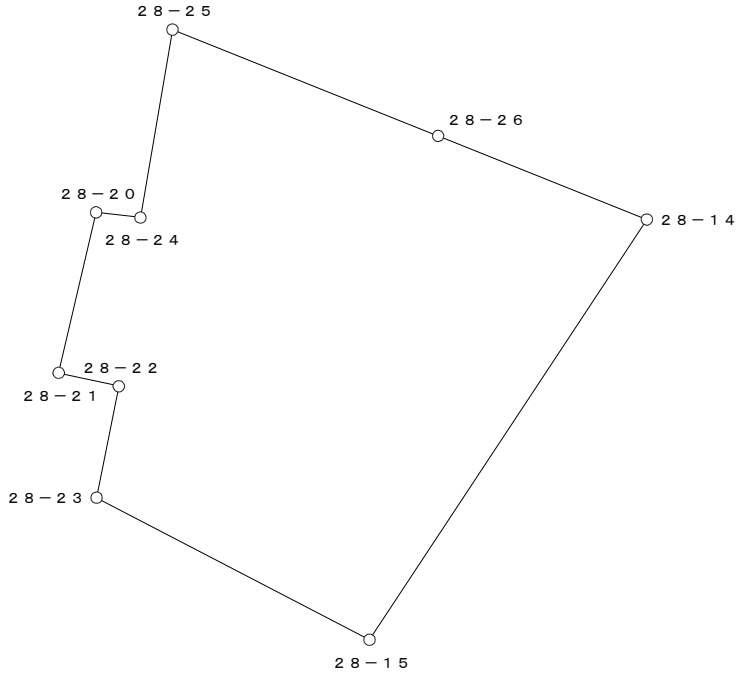


○：筆界点

面積算出公式	倍 面 積 ２Ａ	444.539481	土 地 の 所 在			
Ａ＝ １／２ ΣＸｎ(Ｙ(ｎ+1)－Ｙ(ｎ-1))	面 積 Ａ	222.2697405	土地 の 所有者		縮 尺	1／ 250

座 標 面 積 計 算 書

地 番	28-5	地 目	

筆 界 点	X	Y	辺長	方向角	備　考
28-17	24913.284	20194.916	19.628	7-48-23	
28-18	24911.299	20211.867	17.067	96-40-45	
28-19	24910.335	20220.097	8.286	96-40-51	
28-16	24890.325	20216.114	20.403	191-15-27	
28-7	24891.528	20194.168	21.979	273-08-15	
28-8	24893.838	20192.250	3.002	320-17-49	

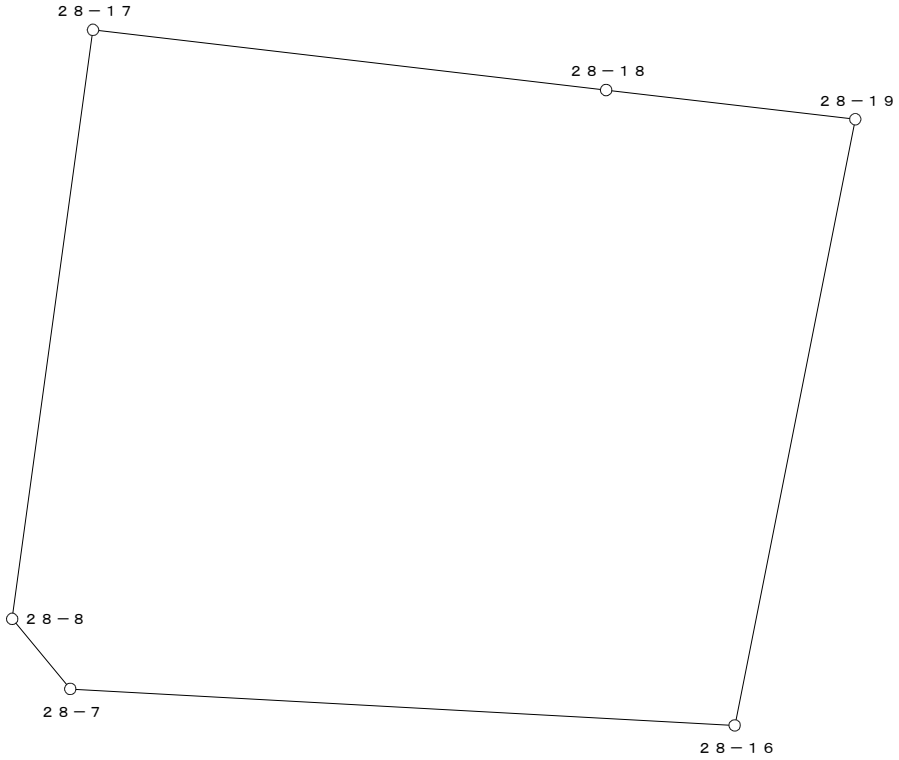

○：筆界点

面積算出公式	倍 面 積　２Ａ　1037.434799	土 地 の 所 在			
Ａ＝ 1／2 ΣXn(Y(n+1)－Y(n-1))	面　積　Ａ　518.7173995	土地 の 所有者		縮 尺	1／　250