

換　地　図　　縮尺　５００分の１

所 在　　那覇市真嘉比二丁目

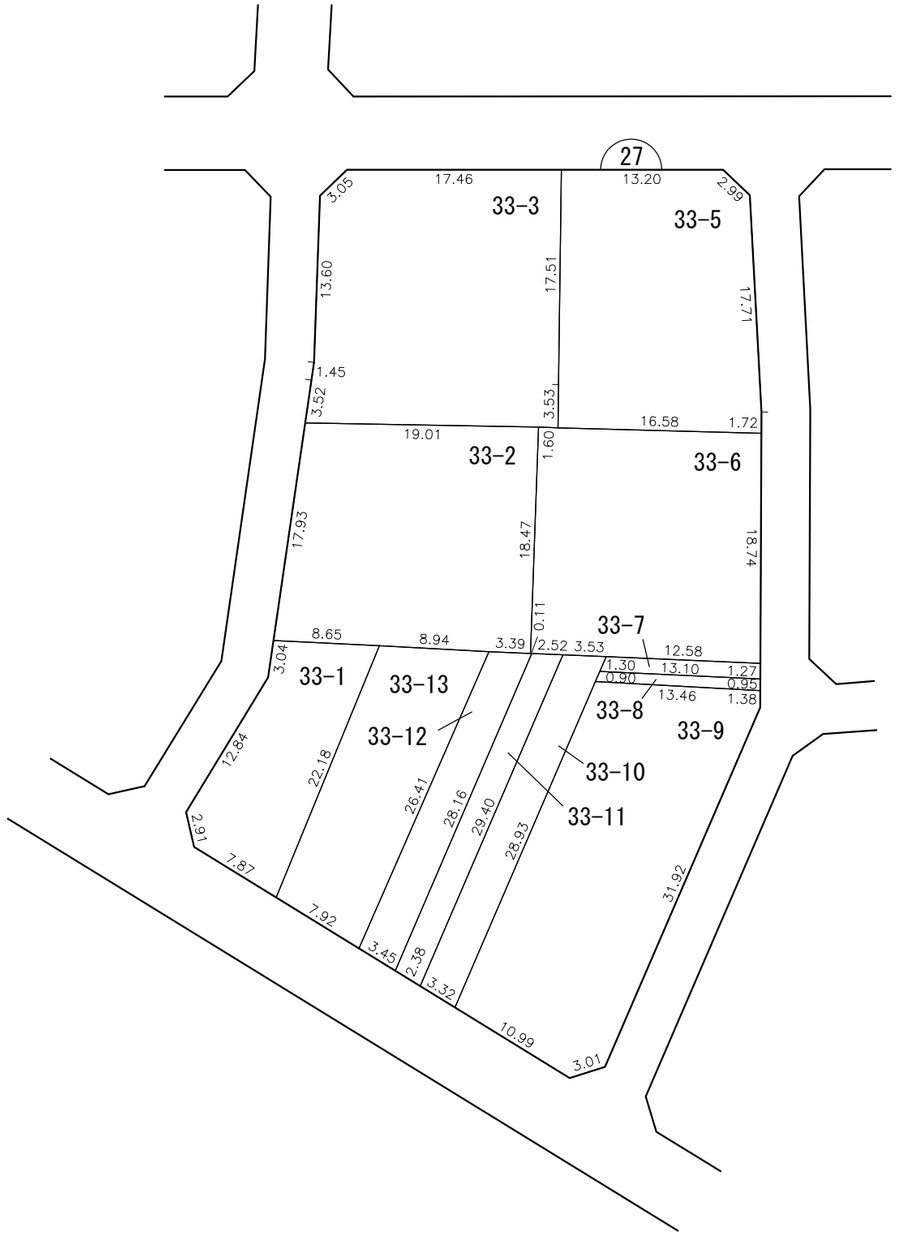

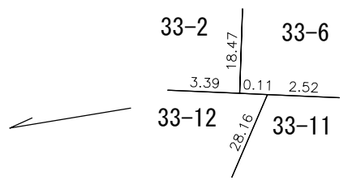



凡例	施行地区界	町界	丁目界	地番	換地	借地部分
				5-1		(1)

換　地　図

縮尺　５００分の１

所 在　那覇市真嘉比二丁目

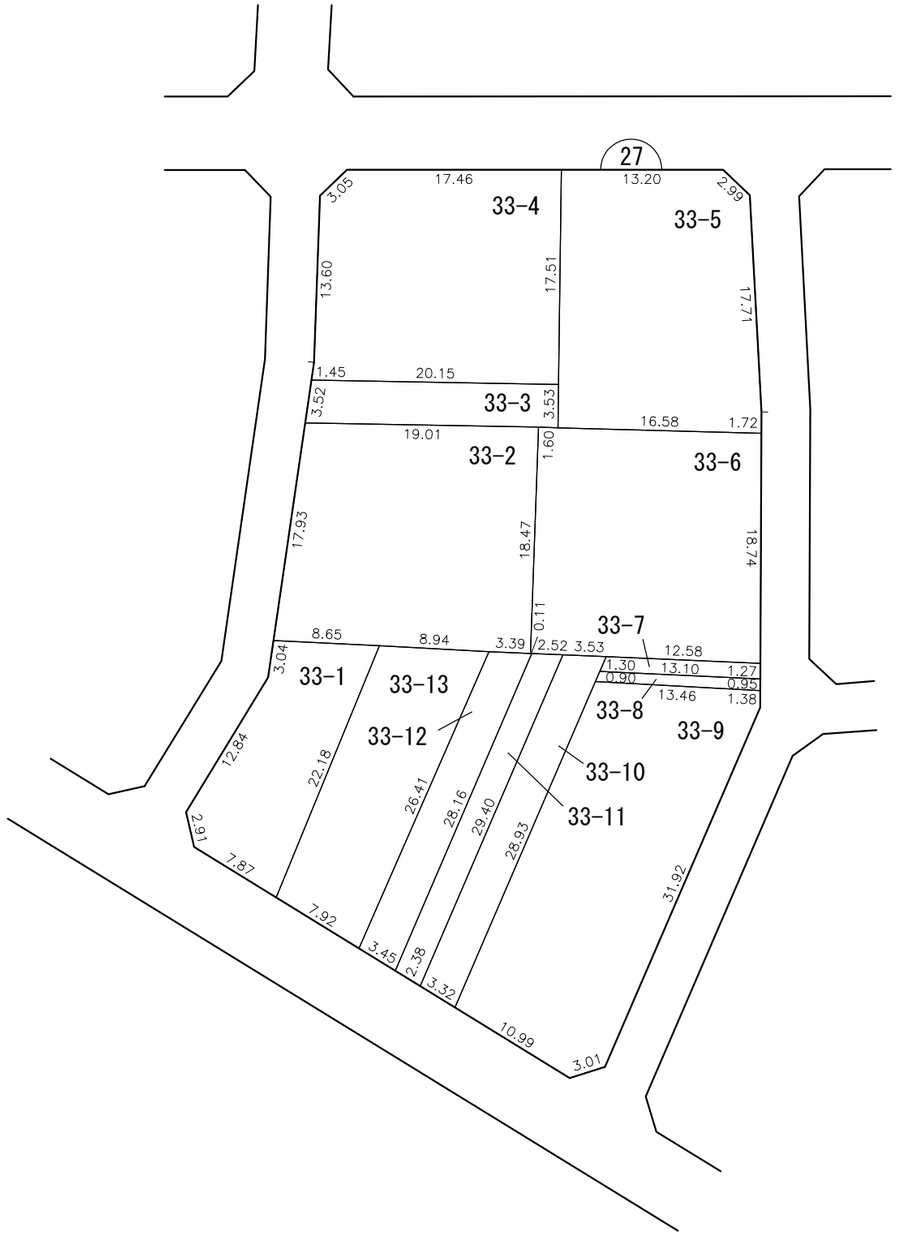

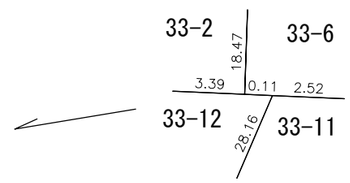


凡例	施行地区界	町界	丁目界	地番	換地	借地部分
				5-1		(1)

那覇広域都市計画事業真嘉比古島第二土地区画整理事業

画地出来形確認測量原図　27街区

S=1/500

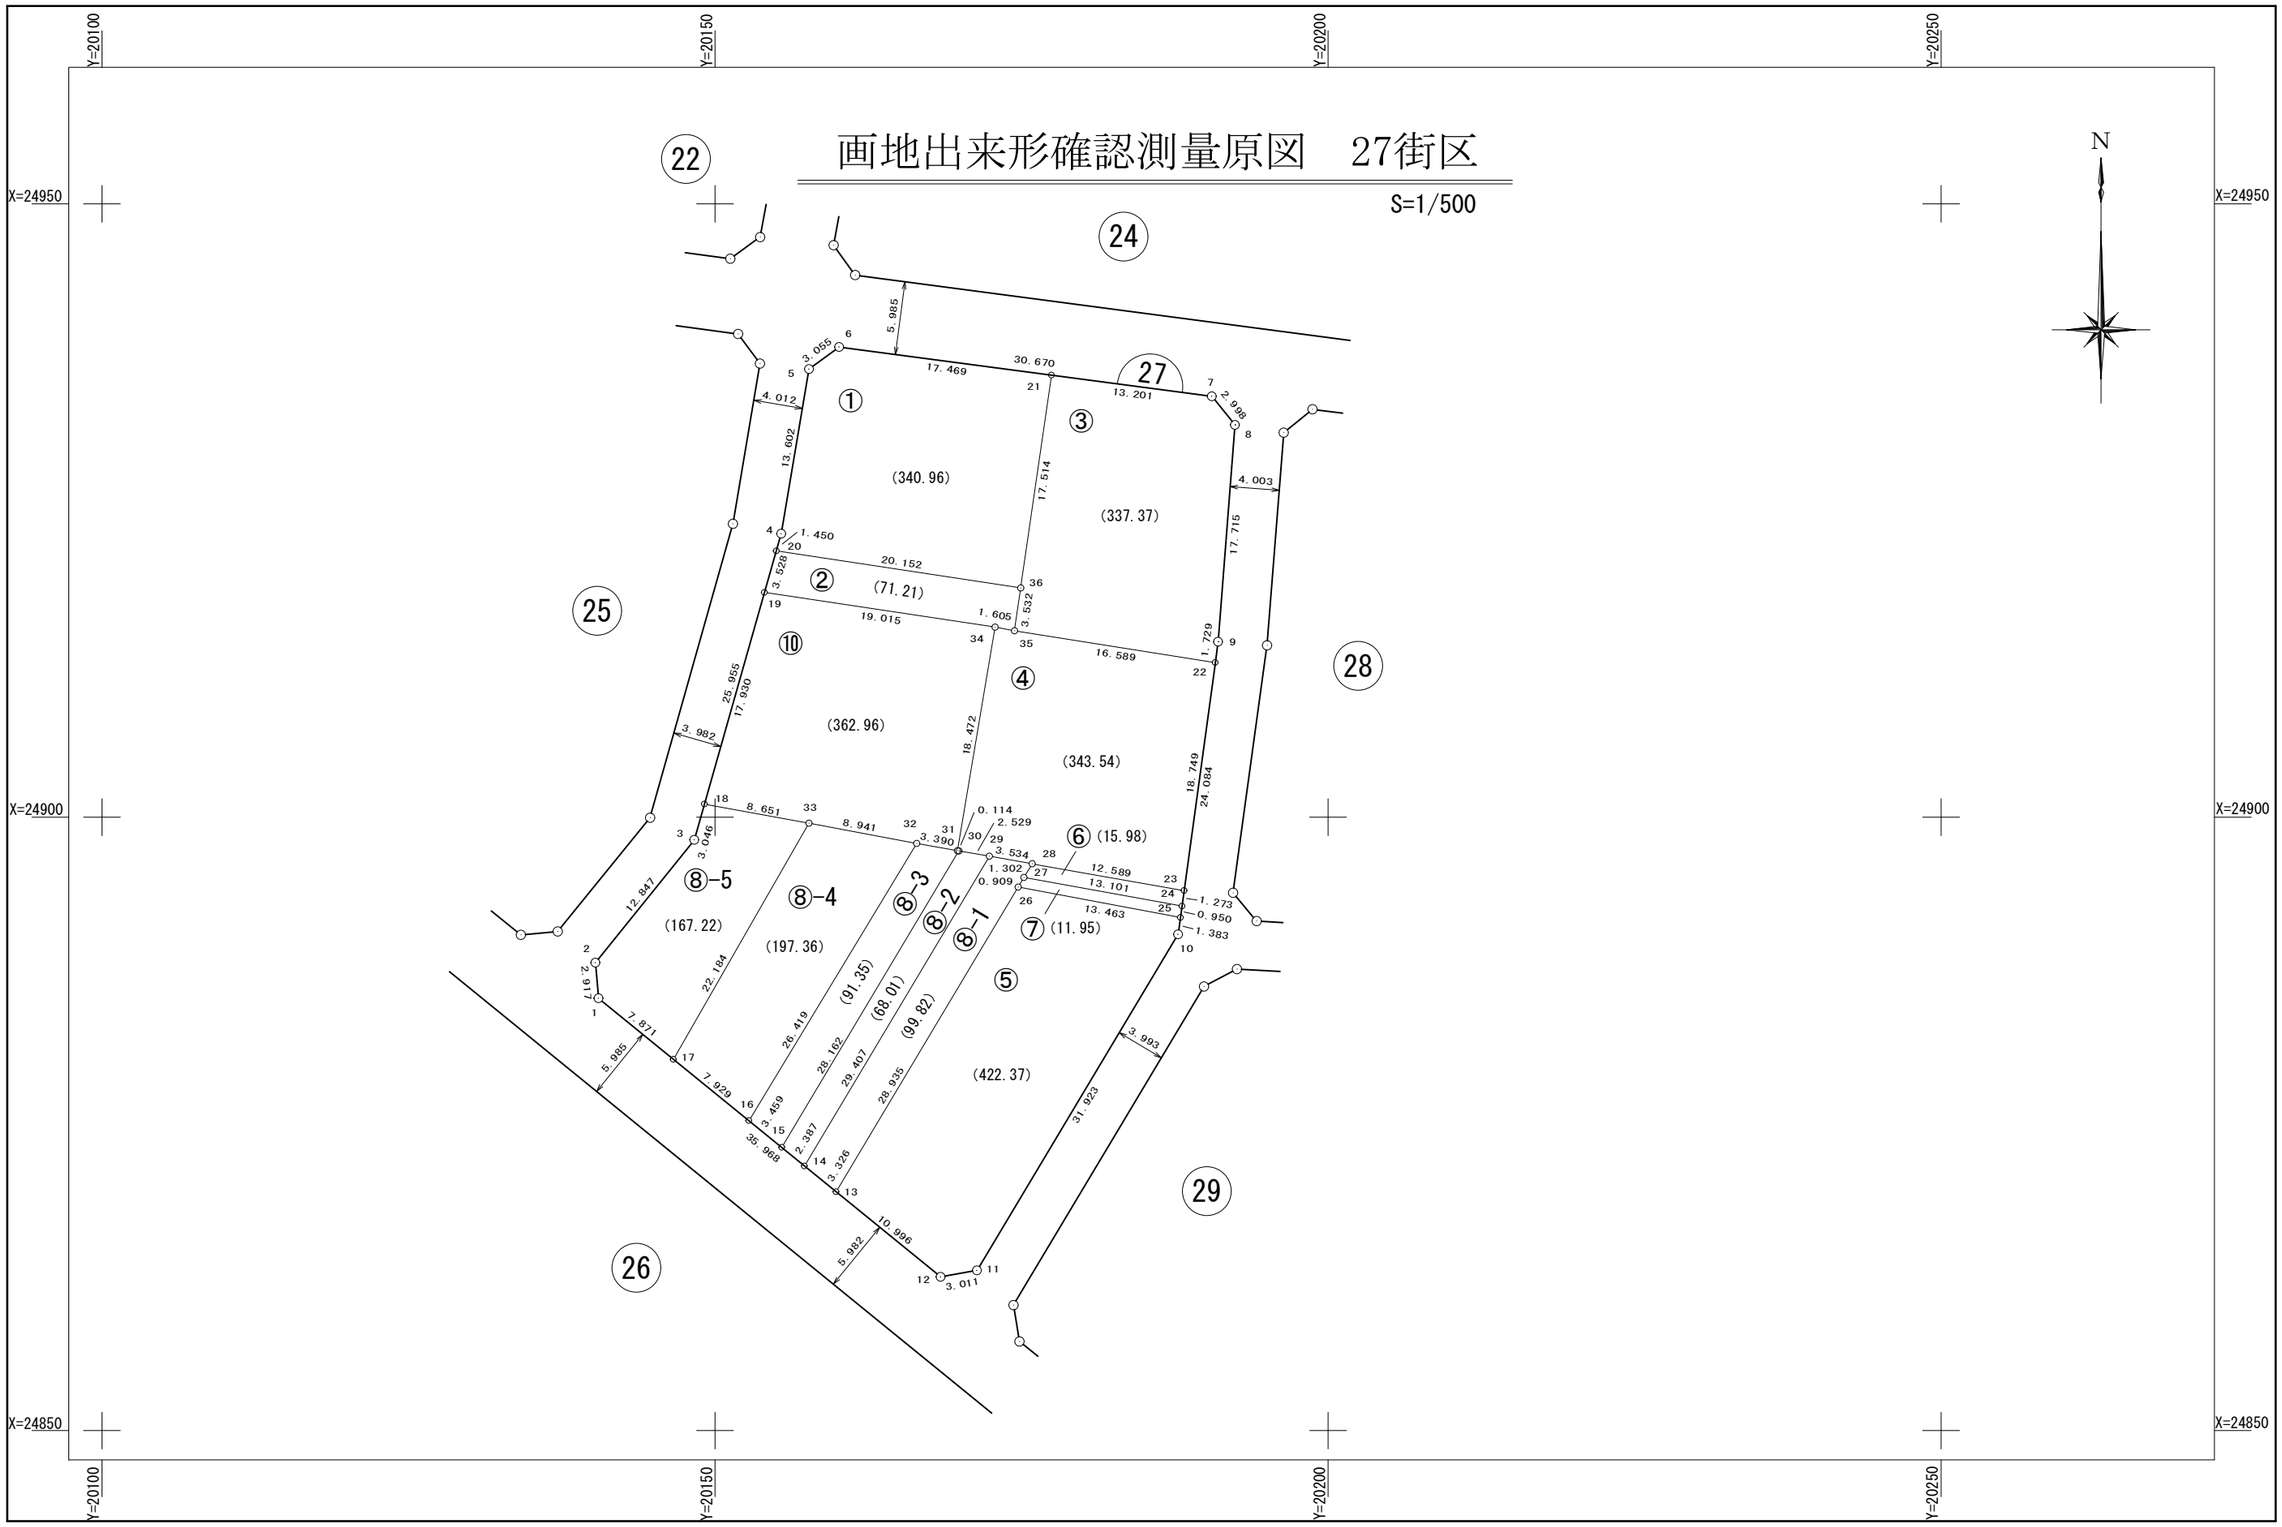

面　積　一　覧　表

種　　別	地　　番	地　　目	面　　積	地　　積	備　　考
	2701:27-1		340.9665860	340.96	
	2702:27-2		71.2160635	71.21	
	2703:27-3		337.3781395	337.37	
	2704:27-4		343.5487955	343.54	
	2705:27-5		422.3773775	422.37	
	2706:27-6		15.9898395	15.98	
	2707:27-7		11.9545815	11.95	
	2708:27-8-1		99.8275410	99.82	
	2709:27-8-2		68.0105570	68.01	
	2710:27-8-3		91.3594565	91.35	
	2711:27-8-4		197.3620650	197.36	
	2712:27-8-5		167.2241850	167.22	
	2713:27-10		362.9648835	362.96	
			2530.1800710	2530.10	
			2530.1800710	2530.10	

座　標　リ　ス　ト

測　　点	X　座　標	Y　座　標
2701:27-1	24885.234	20140.503
2702:27-2	24888.139	20140.240
2703:27-3	24898.137	20148.308
2704:27-4	24923.105	20155.396
2705:27-5	24936.518	20157.657
2706:27-6	24938.325	20160.120
2707:27-7	24934.300	20190.525
2708:27-8	24931.971	20192.412
2709:27-9	24914.309	20191.037
2710:27-10	24890.448	20187.769
2711:27-11	24863.062	20171.366
2712:27-12	24862.533	20168.402
2713:27-13	24869.473	20159.873
2714:27-14	24871.572	20157.293
2715:27-15	24873.079	20155.442
2716:27-16	24875.262	20152.759
2717:27-17	24880.266	20146.608
2718:27-18	24901.067	20149.140
2719:27-19	24918.316	20154.036
2720:27-20	24921.710	20155.000
2721:27-21	24936.032	20177.438
2722:27-22	24912.596	20190.802
2723:27-23	24894.020	20188.258
2724:27-24	24892.759	20188.085
2725:27-25	24891.818	20187.957
2726:27-26	24894.305	20174.726
2727:27-27	24895.085	20175.192
2728:27-28	24896.203	20175.860
2729:27-29	24896.815	20172.379
2730:27-30	24897.254	20169.888
2731:27-31	24897.274	20169.776


測　　点	X　座　標	Y　座　標
2732:27-32	24897.864	20166.438
2733:27-33	24899.507	20157.649
2734:27-34	24915.490	20172.840
2735:27-35	24915.204	20174.419
2736:27-36	24918.699	20174.926

測　　点	X　座　標	Y　座　標

座 標 面 積 計 算 書

地 番	27-1	地 目	

筆 界 点	X	Y	辺長	方向角	備　考
27-4	24923.105	20155.396	1.450	15-50-52	
27-5	24936.518	20157.657	13.602	9-34-06	
27-6	24938.325	20160.120	3.055	53-44-03	
27-21	24936.032	20177.438	17.469	97-32-33	
27-36	24918.699	20174.926	17.514	188-14-46	
27-20	24921.710	20155.000	20.152	278-35-34	

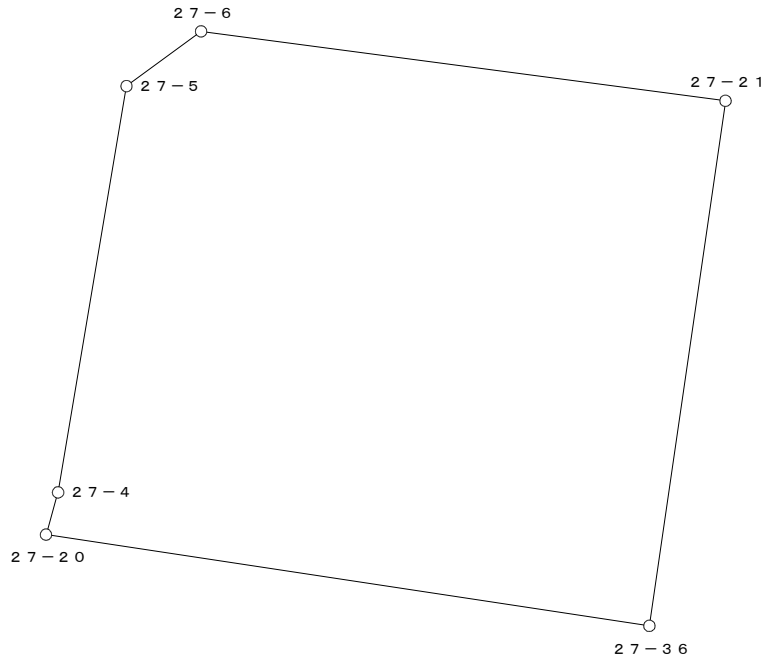


○：筆界点

面積算出公式	倍 面 積　２Ａ	681.933172	土 地 の 所 在			
Ａ＝ 1／2 ΣXn(Y(n+1)－Y(n-1))	面　　積　　Ａ	340.9665860	土地 の 所有者		縮 尺	1／　250

座 標 面 積 計 算 書

地 番	27-2	地 目	

筆 界 点	X	Y	辺長	方向角	備　考
27-20	24921.710	20155.000	3.528	15-51-22	
27-36	24918.699	20174.926	20.152	98-35-34	
27-35	24915.204	20174.419	3.532	188-15-14	
27-34	24915.490	20172.840	1.605	280-15-59	
27-19	24918.316	20154.036	19.015	278-32-49	

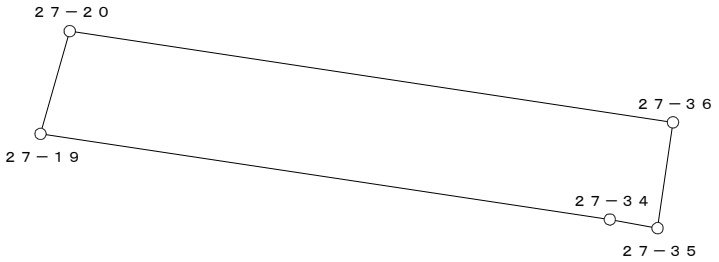


○：筆界点

面積算出公式	倍 面 積　２Ａ　142.432127	土 地 の 所 在			
Ａ＝ 1／2 ΣXn(Y(n+1)－Y(n-1))	面　積　Ａ　71.2160635	土地 の 所有者		縮 尺	1／　250

座 標 面 積 計 算 書

地 番	27-3	地 目	

筆 界 点	X	Y	辺長	方向角	備　考
27-21	24936.032	20177.438	17.514	8-14-46	
27-7	24934.300	20190.525	13.201	97-32-20	
27-8	24931.971	20192.412	2.998	140-59-06	
27-9	24914.309	20191.037	17.715	184-27-06	
27-22	24912.596	20190.802	1.729	187-48-41	
27-35	24915.204	20174.419	16.589	279-02-42	
27-36	24918.699	20174.926	3.532	8-15-14	

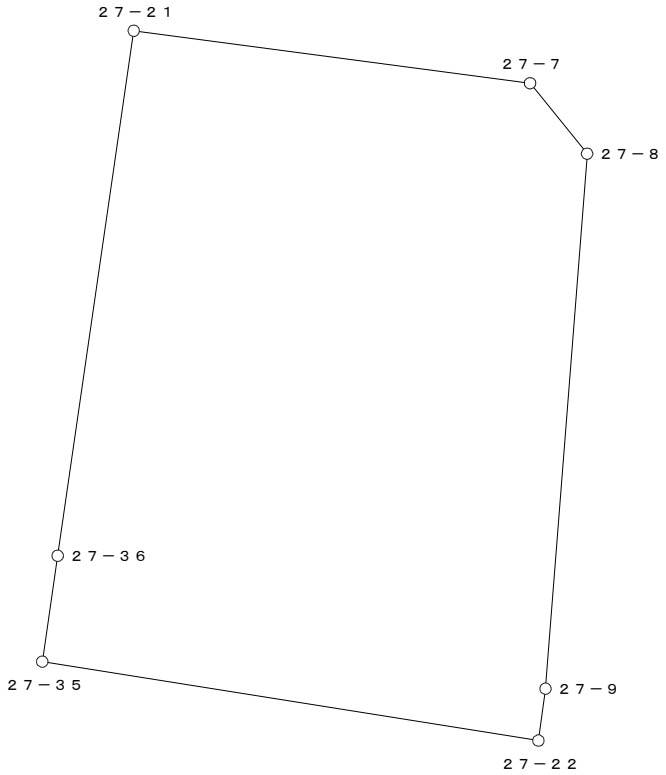


○：筆界点

面積算出公式	倍 面 積　２Ａ	674.756279	土 地 の 所 在			
Ａ＝ 1／2 ΣXn(Y(n+1)－Y(n-1))	面　　積　　Ａ	337.3781395	土地 の 所有者		縮 尺	1／　250

座 標 面 積 計 算 書

地 番	27-4	地 目	

筆 界 点	X	Y	辺長	方向角	備　考
27-34	24915.490	20172.840	18.472	9-32-53	
27-35	24915.204	20174.419	1.605	100-15-59	
27-22	24912.596	20190.802	16.589	99-02-42	
27-23	24894.020	20188.258	18.749	187-47-54	
27-28	24896.203	20175.860	12.589	279-59-10	
27-29	24896.815	20172.379	3.534	279-58-17	
27-30	24897.254	20169.888	2.529	279-59-41	
27-31	24897.274	20169.776	0.114	280-07-29	

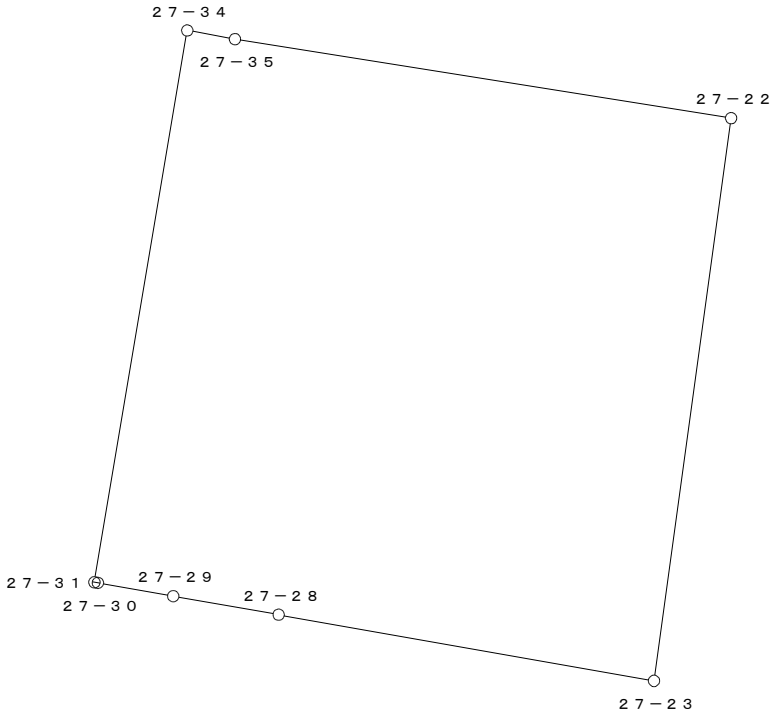


○：筆界点

面積算出公式	倍 面 積　２Ａ	687.097591	土 地 の 所 在			
Ａ＝ 1／2 ΣXn(Y(n+1)－Y(n-1))	面　　積　　Ａ	343.5487955	土地 の 所有者		縮 尺	1／　250

座 標 面 積 計 算 書

地 番	27-5	地 目	

筆 界 点	X	Y	辺長	方向角	備　考
27-26	24894.305	20174.726	28.935	30-53-07	
27-25	24891.818	20187.957	13.463	100-38-44	
27-10	24890.448	20187.769	1.383	187-48-49	
27-11	24863.062	20171.366	31.923	210-55-11	
27-12	24862.533	20168.402	3.011	259-52-50	
27-13	24869.473	20159.873	10.996	309-08-06	

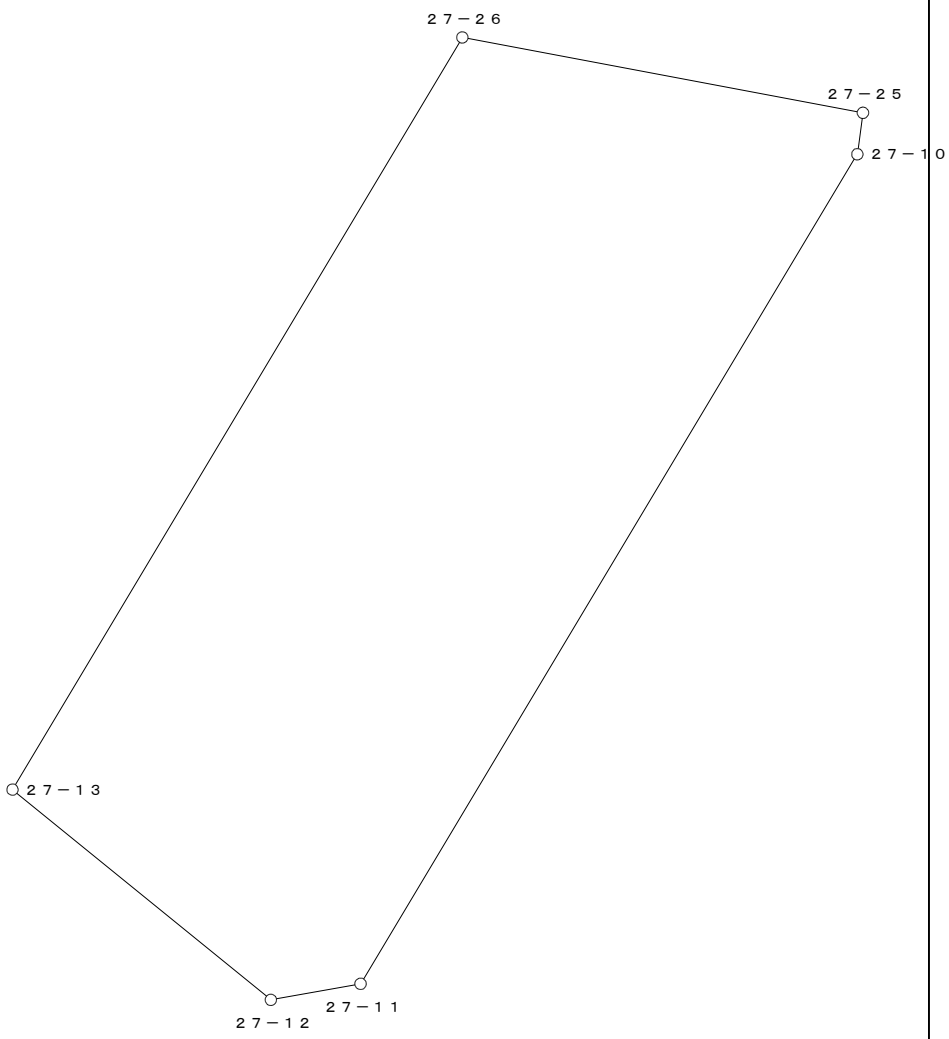


○：筆界点

面積算出公式	倍 面 積　２Ａ	844.754755	土 地 の 所 在			
Ａ＝ 1／2 ΣXn(Y(n+1)－Y(n-1))	面　　積　　Ａ	422.3773775	土地 の 所有者		縮 尺	1／　250

座 標 面 積 計 算 書

地 番	27-6	地 目	

筆 界 点	X	Y	辺長	方向角	備　考
27-28	24896.203	20175.860	1.302	30-51-29	
27-23	24894.020	20188.258	12.589	99-59-10	
27-24	24892.759	20188.085	1.273	187-48-42	
27-27	24895.085	20175.192	13.101	280-13-36	

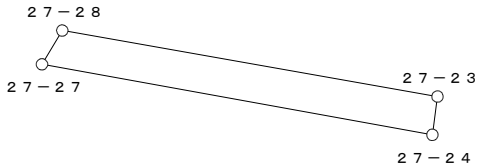


○：筆界点

面積算出公式	倍 面 積　２Ａ	31.979679	土 地 の 所 在			
Ａ＝ 1／2 ΣXn(Y(n+1)－Y(n-1))	面　　積　　Ａ	15.9898395	土地 の 所有者		縮 尺	1／　250

座 標 面 積 計 算 書

地 番	27-7	地 目	

筆 界 点	X	Y	辺長	方向角	備　考
27-27	24895.085	20175.192	0.909	30-51-20	
27-24	24892.759	20188.085	13.101	100-13-36	
27-25	24891.818	20187.957	0.950	187-44-46	
27-26	24894.305	20174.726	13.463	280-38-44	

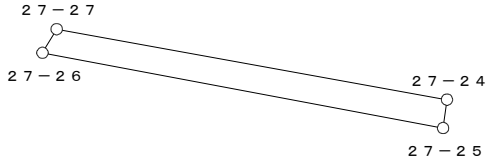


○：筆界点

面積算出公式	倍 面 積　２Ａ	23.909163	土 地 の 所 在			
Ａ＝ 1／2 ΣXn(Y(n+1)－Y(n-1))	面　　積　　Ａ	11.9545815	土地 の 所有者		縮 尺	1／　250

座 標 面 積 計 算 書

地 番	27-8-1	地 目	

筆 界 点	X	Y	辺長	方向角	備　考
27-29	24896.815	20172.379	29.407	30-51-50	
27-28	24896.203	20175.860	3.534	99-58-17	
27-27	24895.085	20175.192	1.302	210-51-29	
27-26	24894.305	20174.726	0.909	210-51-20	
27-13	24869.473	20159.873	28.935	210-53-07	
27-14	24871.572	20157.293	3.326	309-07-50	

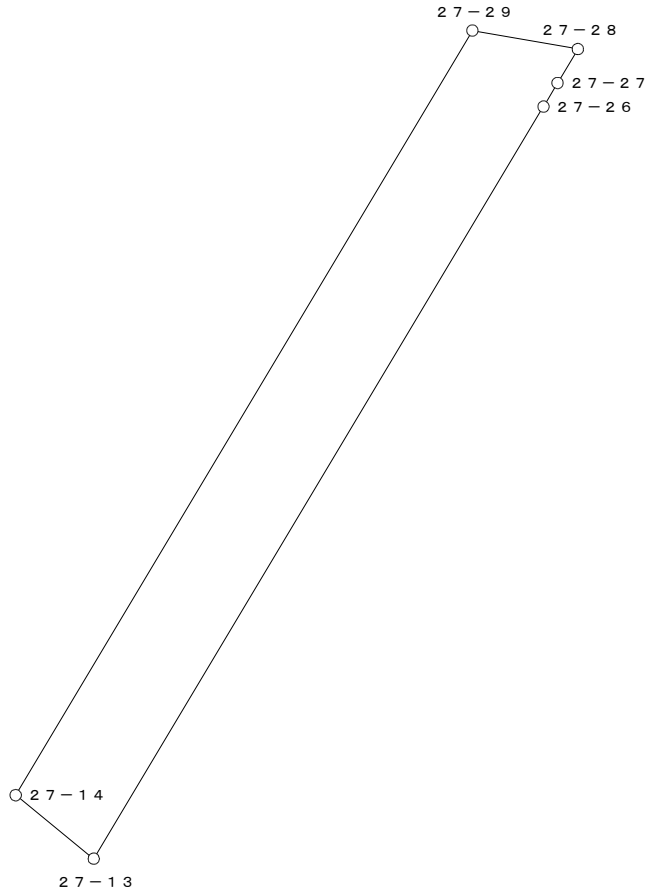


○：筆界点

面積算出公式	倍 面 積　２Ａ　199.655082	土 地 の 所 在			
Ａ＝ 1／2 ΣXn(Y(n+1)－Y(n-1))	面　積　Ａ　99.8275410	土地 の 所有者		縮 尺	1／　250

座 標 面 積 計 算 書

地 番	27-8-2	地 目	

筆 界 点	X	Y	辺長	方向角	備　考
27-14	24871.572	20157.293	29.407	210-51-50	
27-15	24873.079	20155.442	2.387	309-09-03	
27-30	24897.254	20169.888	28.162	30-51-39	
27-29	24896.815	20172.379	2.529	99-59-41	

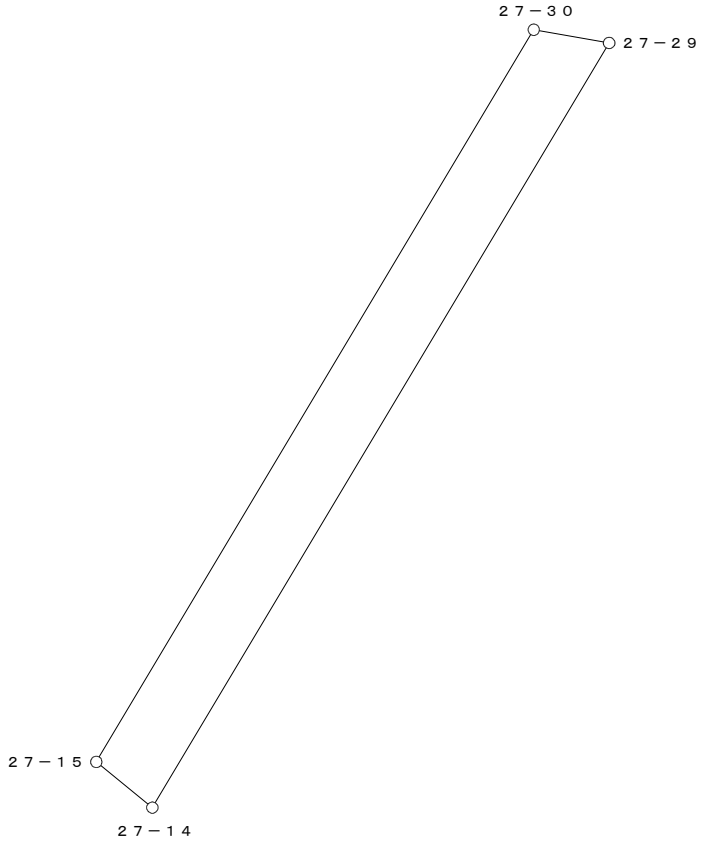


○：筆界点

面積算出公式	倍 面 積　２Ａ　136.021114	土 地 の 所 在			
Ａ＝ 1／2 ΣXn(Y(n+1)－Y(n-1))	面　積　Ａ　68.0105570	土地 の 所有者		縮 尺	1／　250

座 標 面 積 計 算 書

地 番	27-8-3	地 目	

筆 界 点	X	Y	辺長	方向角	備　考
27-32	24897.864	20166.438	26.419	31-10-58	
27-31	24897.274	20169.776	3.390	100-01-25	
27-30	24897.254	20169.888	0.114	100-07-29	
27-15	24873.079	20155.442	28.162	210-51-39	
27-16	24875.262	20152.759	3.459	309-08-00	

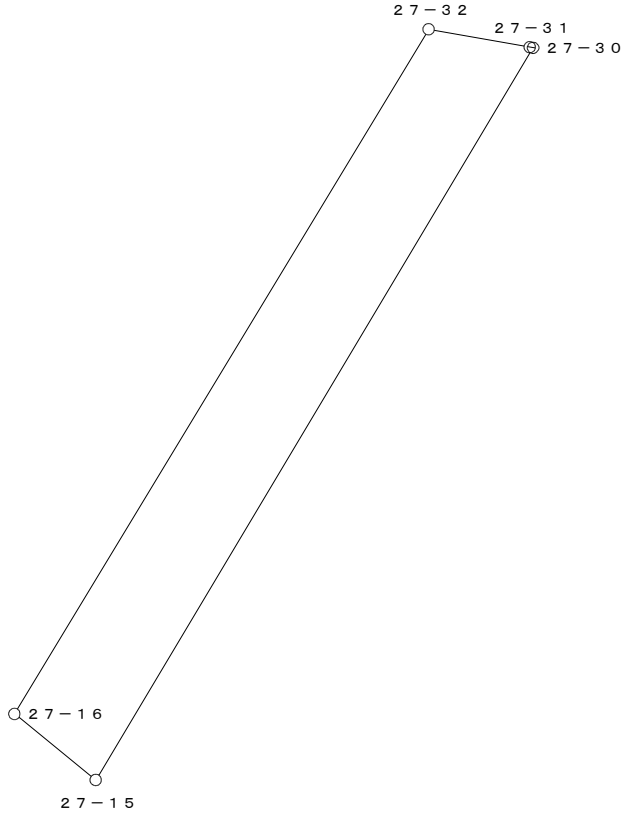


○：筆界点

面積算出公式	倍 面 積　２Ａ　182.718913	土 地 の 所 在			
Ａ＝ 1／2 ΣXn(Y(n+1)－Y(n-1))	面　積　Ａ　91.3594565	土地 の 所有者		縮 尺	1／　250

座 標 面 積 計 算 書

地 番	27-8-4	地 目	

筆 界 点	X	Y	辺長	方向角	備　考
27-33	24899.507	20157.649	22.184	29-50-54	
27-32	24897.864	20166.438	8.941	100-35-19	
27-16	24875.262	20152.759	26.419	211-10-58	
27-17	24880.266	20146.608	7.929	309-07-45	

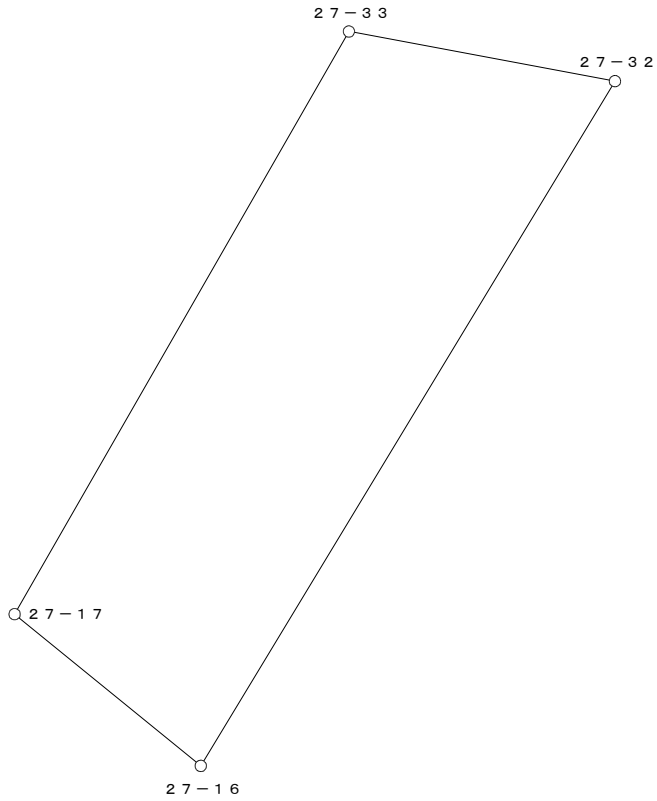


○：筆界点

面積算出公式	倍 面 積　２Ａ	394.724130	土 地 の 所 在			
Ａ＝ 1／2 ΣXn(Y(n+1)－Y(n-1))	面　　積　　Ａ	197.3620650	土地 の 所有者		縮 尺	1／　250

座 標 面 積 計 算 書

地 番	27-8-5	地 目	

筆 界 点	X	Y	辺長	方向角	備　考
27-18	24901.067	20149.140	3.046	15-51-09	
27-33	24899.507	20157.649	8.651	100-23-20	
27-17	24880.266	20146.608	22.184	209-50-54	
27-1	24885.234	20140.503	7.871	309-08-14	
27-2	24888.139	20140.240	2.917	354-49-37	
27-3	24898.137	20148.308	12.847	38-54-08	

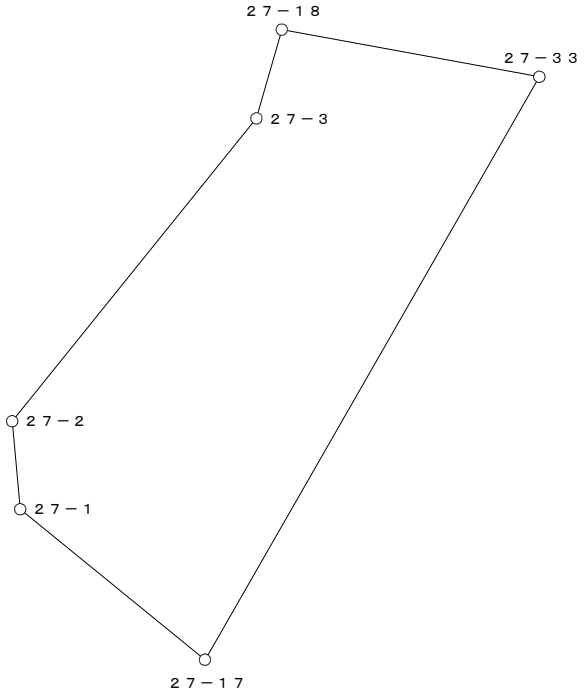


○：筆界点

面積算出公式	倍 面 積　２Ａ	334.448370	土 地 の 所 在			
Ａ＝ 1／2 ΣXn(Y(n+1)－Y(n-1))	面　　積　　Ａ	167.2241850	土地 の 所有者		縮 尺	1／　250

座 標 面 積 計 算 書

地 番	27-10	地 目	

筆 界 点	X	Y	辺長	方向角	備　考
27-19	24918.316	20154.036	17.930	15-50-46	
27-34	24915.490	20172.840	19.015	98-32-49	
27-31	24897.274	20169.776	18.472	189-32-53	
27-32	24897.864	20166.438	3.390	280-01-25	
27-33	24899.507	20157.649	8.941	280-35-19	
27-18	24901.067	20149.140	8.651	280-23-20	

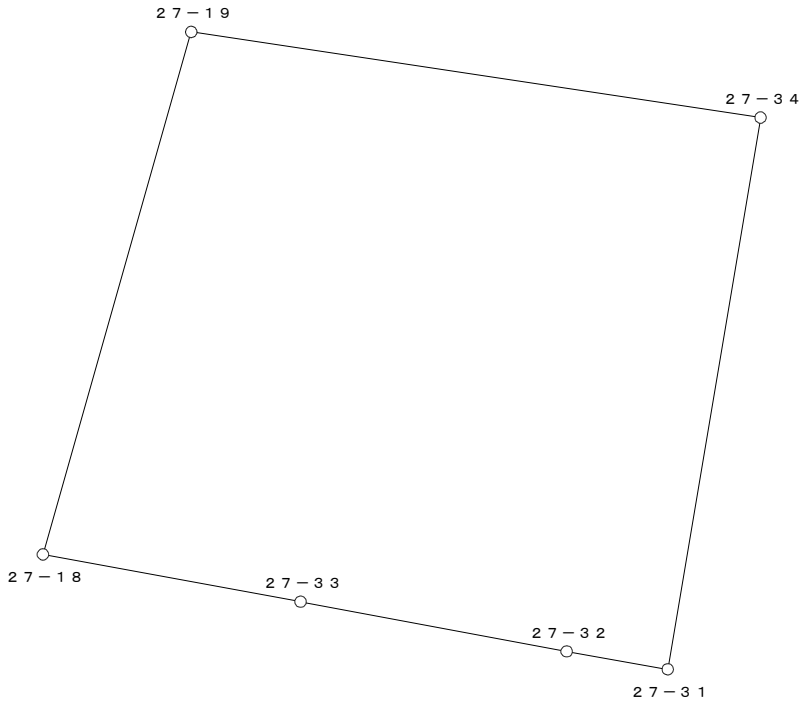

○：筆界点

面積算出公式	倍 面 積　２Ａ	725.929767	土 地 の 所 在			
Ａ＝ 1／2 ΣXn(Y(n+1)－Y(n-1))	面　　積　　Ａ	362.9648835	土地 の 所有者		縮 尺	1／　250