換　地　図

縮尺　５００分の１

所 在　　那覇市真嘉比二丁目




凡例	施行地区界	町界	丁目界	5-1 地番	換地	

那覇広域都市計画事業真嘉比古島第二土地区画整理事業

画地出来形確認測量原図　２５街区

S=1/500

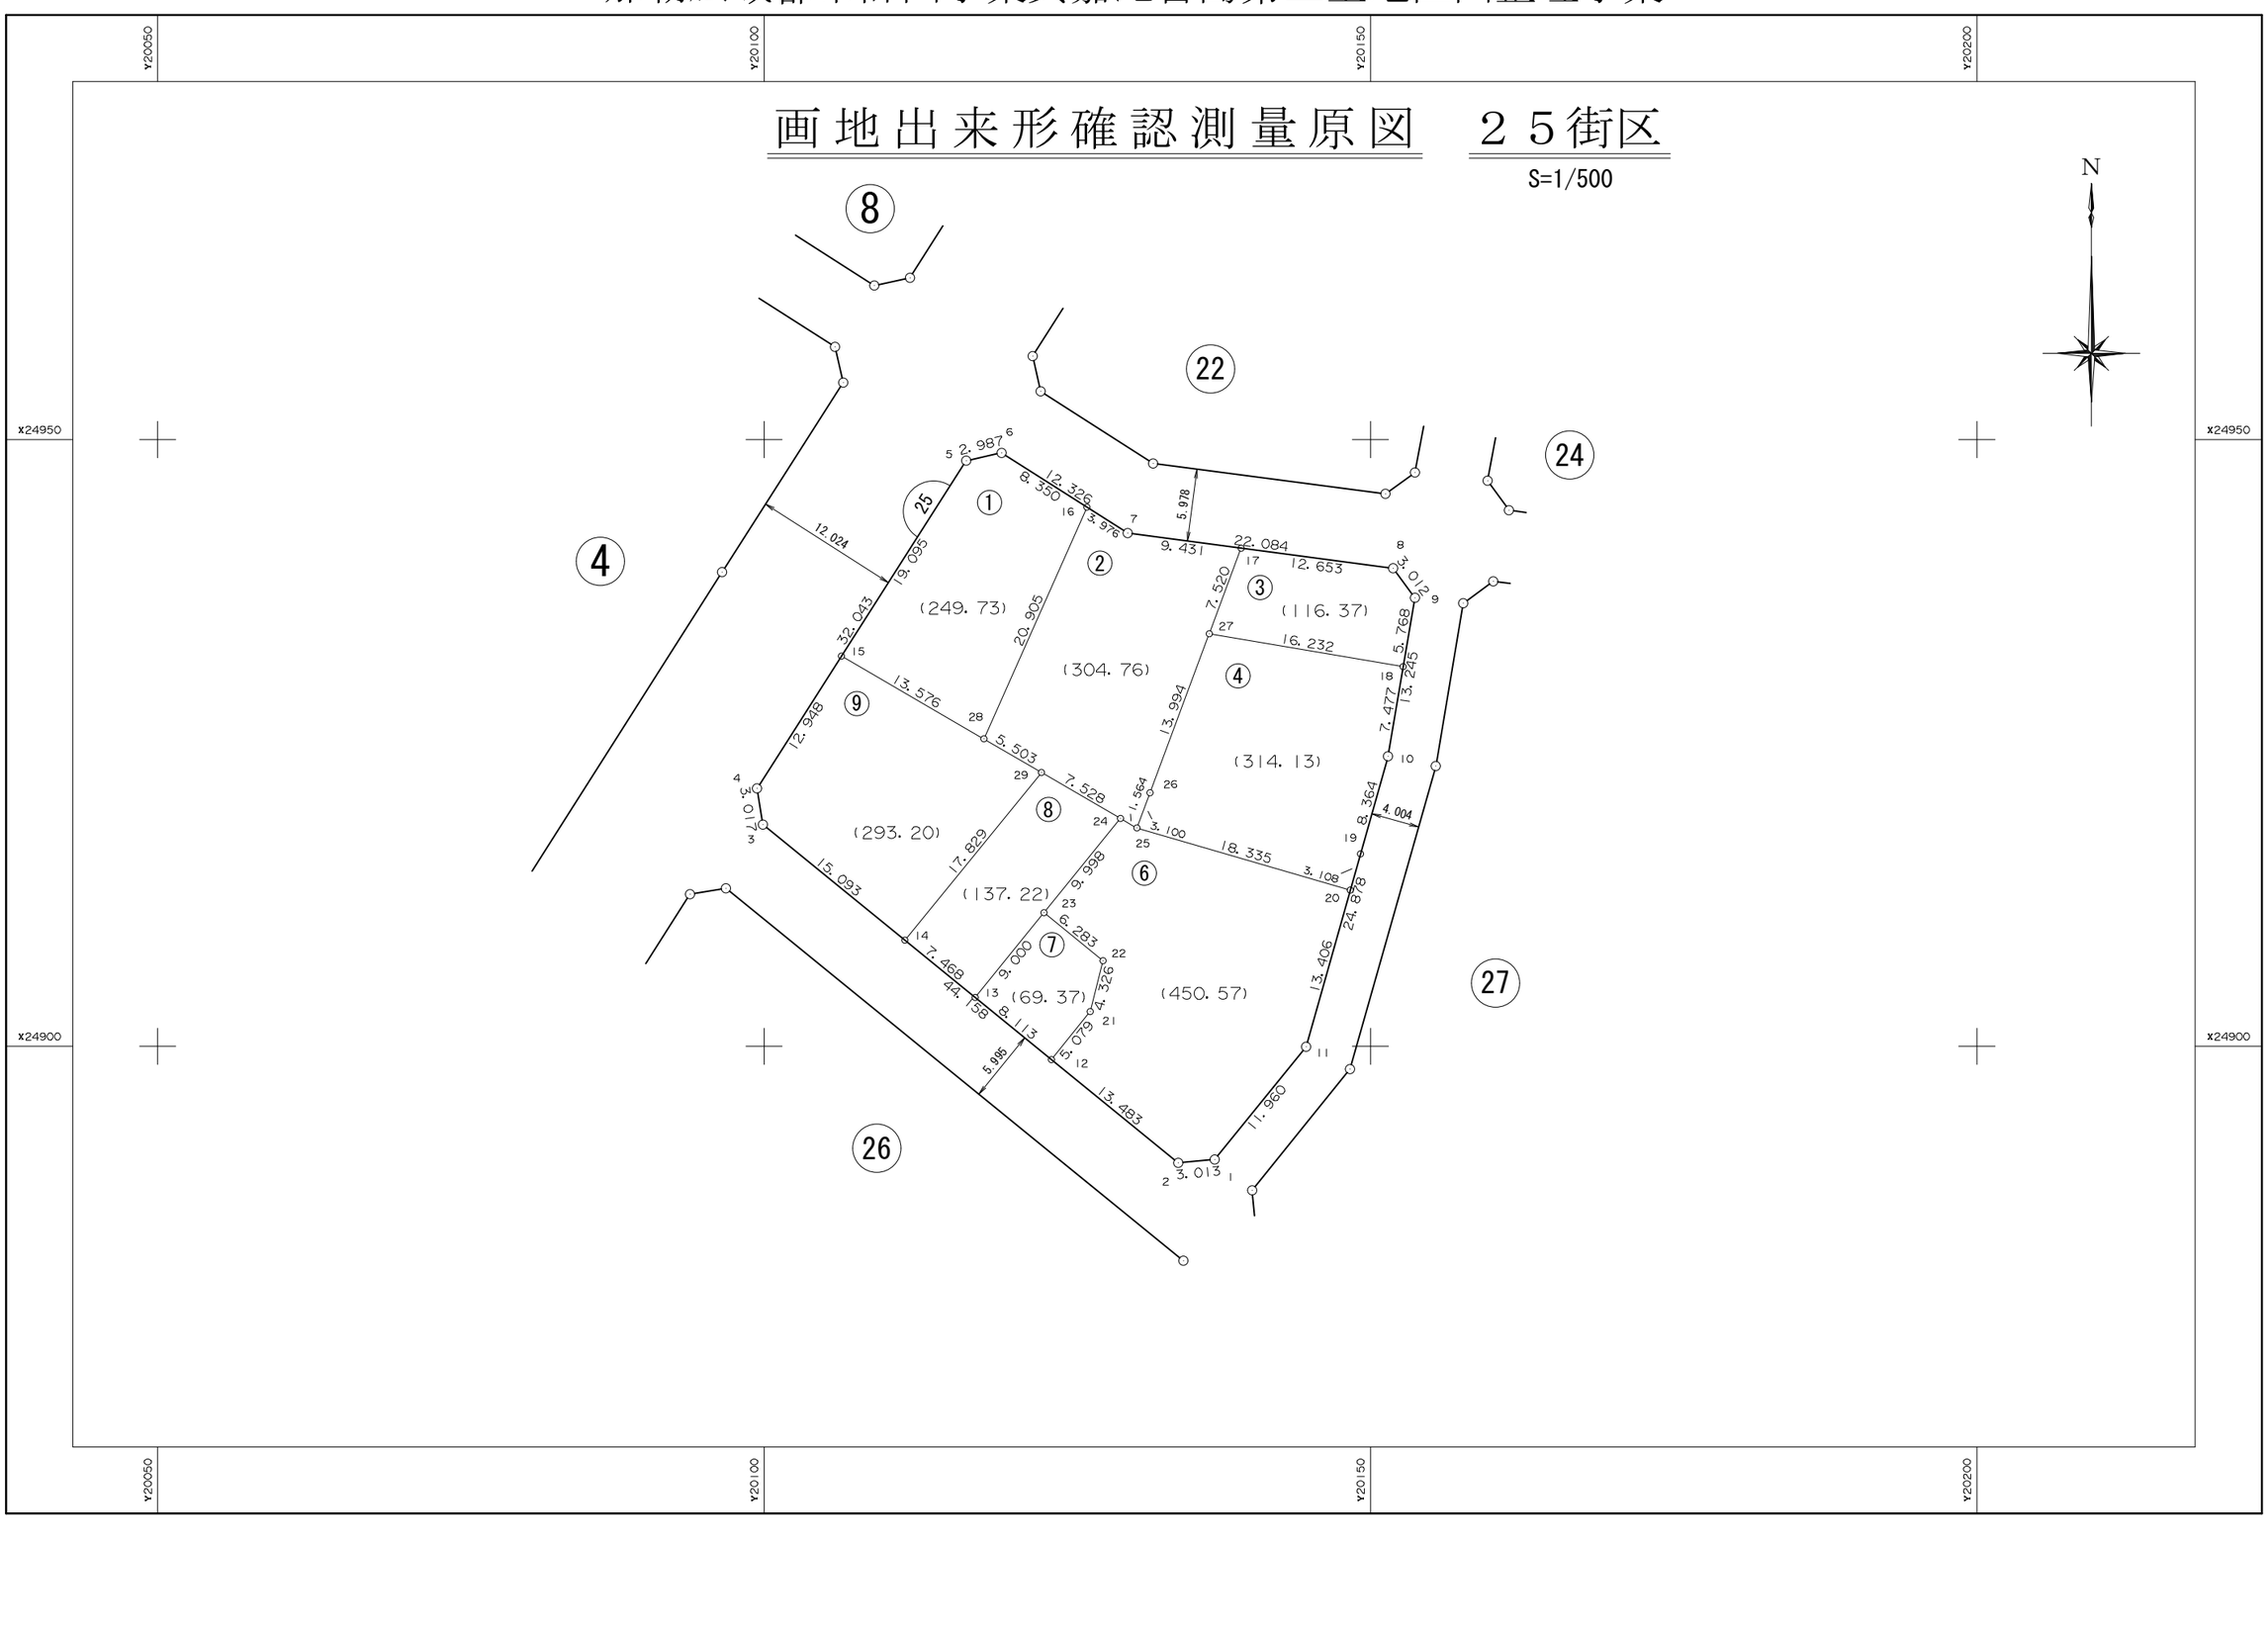

面　積　一　覧　表

種　　別	地　　番	地　　目	面　　積	地　　積	備　　考
	2501:25-1		249.7351015	249.73	
	2502:25-2		304.7690070	304.76	
	2503:25-3		116.3740150	116.37	
	2504:25-4		257.7001035	257.70	
	2505:25-5		56.4388420	56.43	
	2506:25-6		450.5715285	450.57	
	2507:25-7		69.3775590	69.37	
	2508:25-8		137.2250640	137.22	
	2509:25-9		293.2057290	293.20	
			1935.3969495	1935.35	
			1935.3969495	1935.35	

座　標　リ　ス　ト

測　　点	X　座　標	Y　座　標
2501:25-1	24890.685	20137.158
2502:25-2	24890.404	20134.158
2503:25-3	24918.271	20099.904
2504:25-4	24921.249	20099.422
2505:25-5	24948.258	20116.663
2506:25-6	24948.911	20119.578
2507:25-7	24942.298	20129.980
2508:25-8	24939.390	20151.872
2509:25-9	24936.970	20153.666
2510:25-10	24923.911	20151.456
2511:25-11	24899.968	20144.699
2512:25-12	24898.913	20123.699
2513:25-13	24904.033	20117.405
2514:25-14	24908.746	20111.612
2515:25-15	24932.163	20106.389
2516:25-16	24944.431	20126.625
2517:25-17	24941.056	20139.329
2518:25-18	24931.283	20152.704
2519:25-19	24915.861	20149.184
2520:25-20	24912.870	20148.340
2521:25-21	24902.866	20126.888
2522:25-22	24907.058	20127.958
2523:25-23	24911.018	20123.080
2524:25-24	24918.778	20129.384
2525:25-25	24917.991	20130.735
2526:25-26	24920.896	20131.817
2527:25-27	24934.009	20136.703
2528:25-28	24925.333	20118.122
2529:25-29	24922.565	20122.878


測　　点	X　座　標	Y　座　標

測　　点	X　座　標	Y　座　標

座 標 面 積 計 算 書

地 番	25-1	地 目	

筆 界 点	X	Y	辺長	方向角	備　考
25-5	24948.258	20116.663	19.095	32-33-05	
25-6	24948.911	20119.578	2.987	77-22-24	
25-16	24944.431	20126.625	8.350	122-26-43	
25-28	24925.333	20118.122	20.905	204-00-00	
25-15	24932.163	20106.389	13.576	300-12-16	

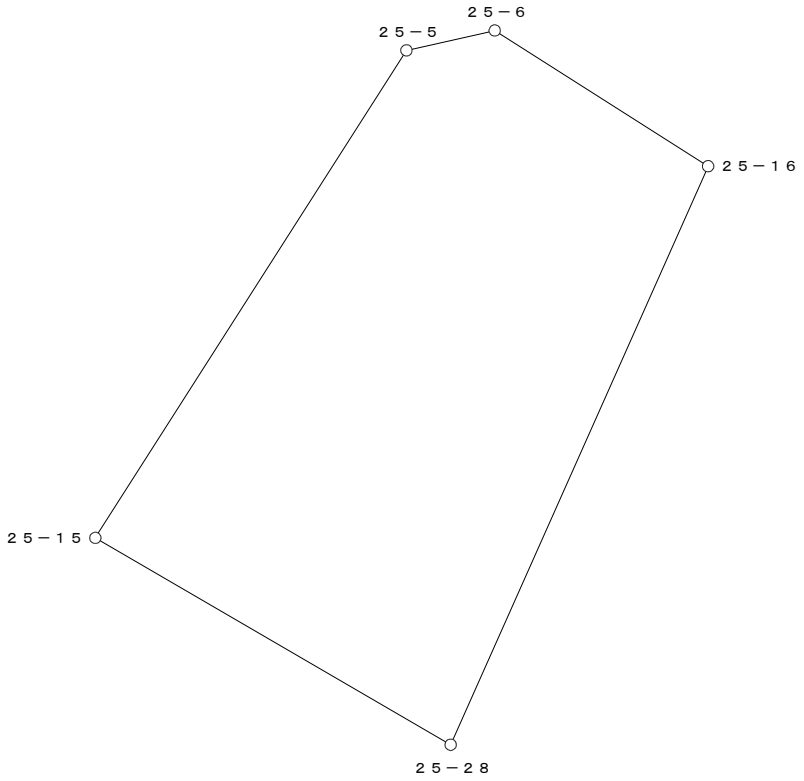


○：筆界点

面積算出公式	倍 面 積　２Ａ	499.470203	土 地 の 所 在			
Ａ＝ 1／2 ΣXn(Y(n+1)－Y(n-1))	面　　積　　Ａ	249.7351015	土地 の 所有者		縮 尺	1／　250

座 標 面 積 計 算 書

地 番	25-2	地 目	

筆 界 点	X	Y	辺長	方向角	備　考
25-16	24944.431	20126.625	20.905	24-00-00	
25-7	24942.298	20129.980	3.976	122-26-49	
25-17	24941.056	20139.329	9.431	97-34-02	
25-27	24934.009	20136.703	7.520	200-26-15	
25-26	24920.896	20131.817	13.994	200-26-09	
25-25	24917.991	20130.735	3.100	200-25-42	
25-24	24918.778	20129.384	1.564	300-13-20	
25-29	24922.565	20122.878	7.528	300-12-10	
25-28	24925.333	20118.122	5.503	300-11-58	

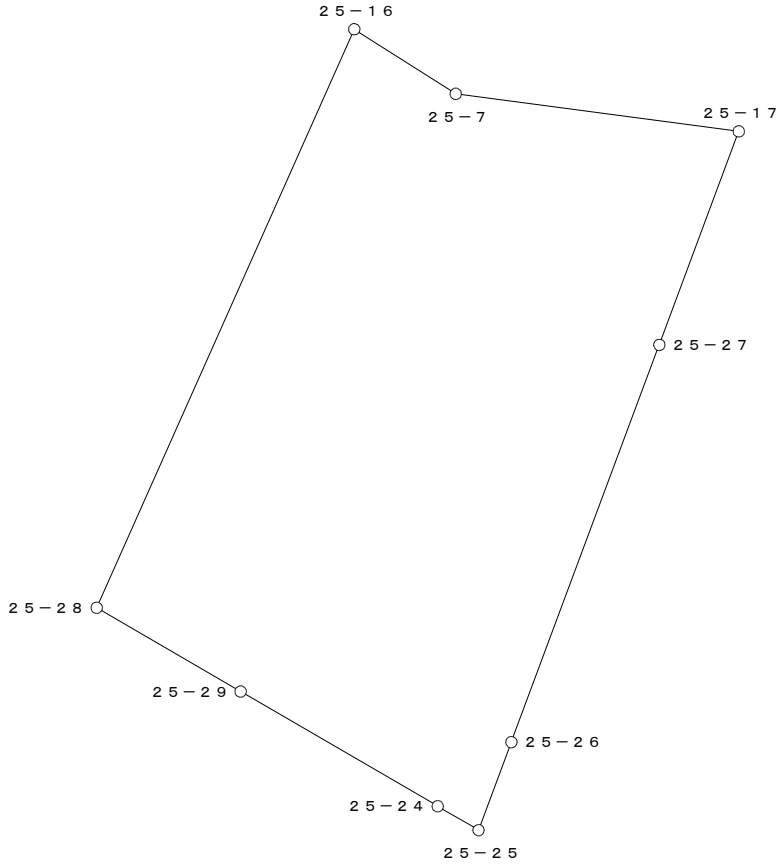


○：筆界点

面積算出公式	倍 面 積　２Ａ	609.538014	土 地 の 所 在			
Ａ＝ 1／2 ΣXn(Y(n+1)－Y(n-1))	面　　積　　Ａ	304.7690070	土地 の 所有者		縮 尺	1／　250

座 標 面 積 計 算 書

地 番	25-3	地 目	

筆 界 点	X	Y	辺長	方向角	備　考
25-17	24941.056	20139.329	7.520	20-26-15	
25-8	24939.390	20151.872	12.653	97-33-57	
25-9	24936.970	20153.666	3.012	143-26-59	
25-18	24931.283	20152.704	5.768	189-36-04	
25-27	24934.009	20136.703	16.232	279-40-06	

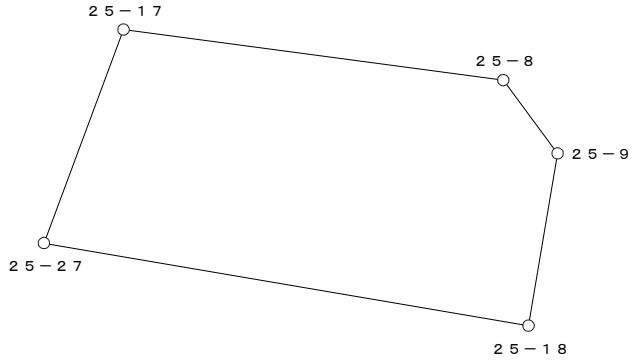


○：筆界点

面積算出公式	倍 面 積　２Ａ	232.748030	土 地 の 所 在			
Ａ＝ 1／2 ΣXn(Y(n+1)－Y(n-1))	面　　積　　Ａ	116.3740150	土地 の 所有者		縮 尺	1／　250

座 標 面 積 計 算 書

地 番	25-4	地 目	

筆 界 点	X	Y	辺長	方向角	備　考
25-18	24931.283	20152.704	16.232	99-40-06	
25-10	24923.911	20151.456	7.477	189-36-30	
25-19	24915.861	20149.184	8.364	195-45-40	
25-26	24920.896	20131.817	18.082	286-10-04	
25-27	24934.009	20136.703	13.994	20-26-09	

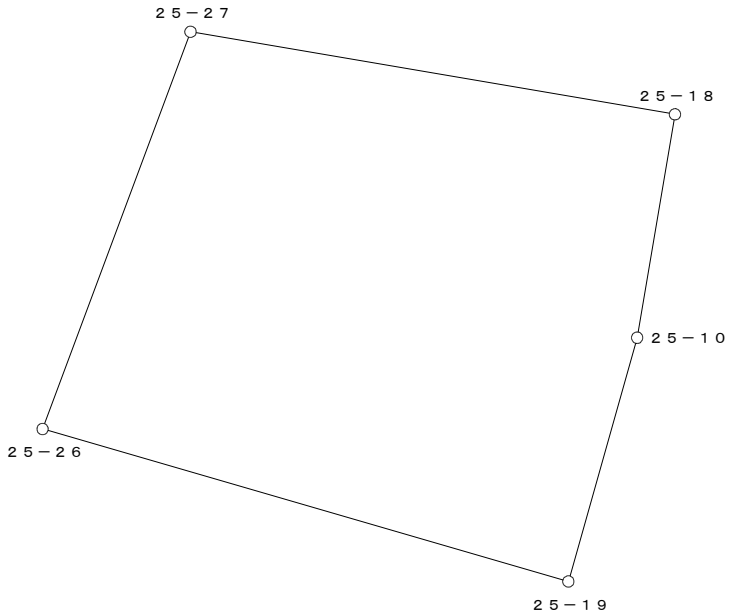


○：筆界点

面積算出公式	倍 面 積　２Ａ	515.400207	土 地 の 所 在			
Ａ＝ 1／2 ΣXn(Y(n+1)－Y(n-1))	面　　積　　Ａ	257.7001035	土地 の 所有者		縮 尺	1／　250

座 標 面 積 計 算 書

地 番	25-5	地 目	

筆 界 点	X	Y	辺長	方向角	備　考
25-19	24915.861	20149.184	18.082	106-10-04	
25-20	24912.870	20148.340	3.108	195-45-29	
25-25	24917.991	20130.735	18.335	286-13-08	
25-26	24920.896	20131.817	3.100	20-25-42	

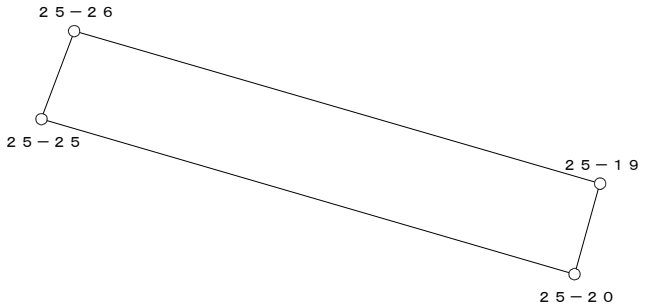


○：筆界点

面積算出公式	倍 面 積　２Ａ　112.877684	土 地 の 所 在			
Ａ＝ 1／2 ΣXn(Y(n+1)－Y(n-1))	面　積　Ａ　56.4388420	土地 の 所有者		縮 尺	1／　250

座 標 面 積 計 算 書

地 番	25-6	地 目	

筆 界 点	X	Y	辺長	方向角	備　考
25-20	24912.870	20148.340	18.335	106-13-08	
25-11	24899.968	20144.699	13.406	195-45-33	
25-1	24890.685	20137.158	11.960	219-05-19	
25-2	24890.404	20134.158	3.013	264-38-56	
25-12	24898.913	20123.699	13.483	309-07-49	
25-21	24902.866	20126.888	5.079	38-53-39	
25-22	24907.058	20127.958	4.326	14-19-08	
25-23	24911.018	20123.080	6.283	309-04-12	
25-24	24918.778	20129.384	9.998	39-05-22	
25-25	24917.991	20130.735	1.564	120-13-20	

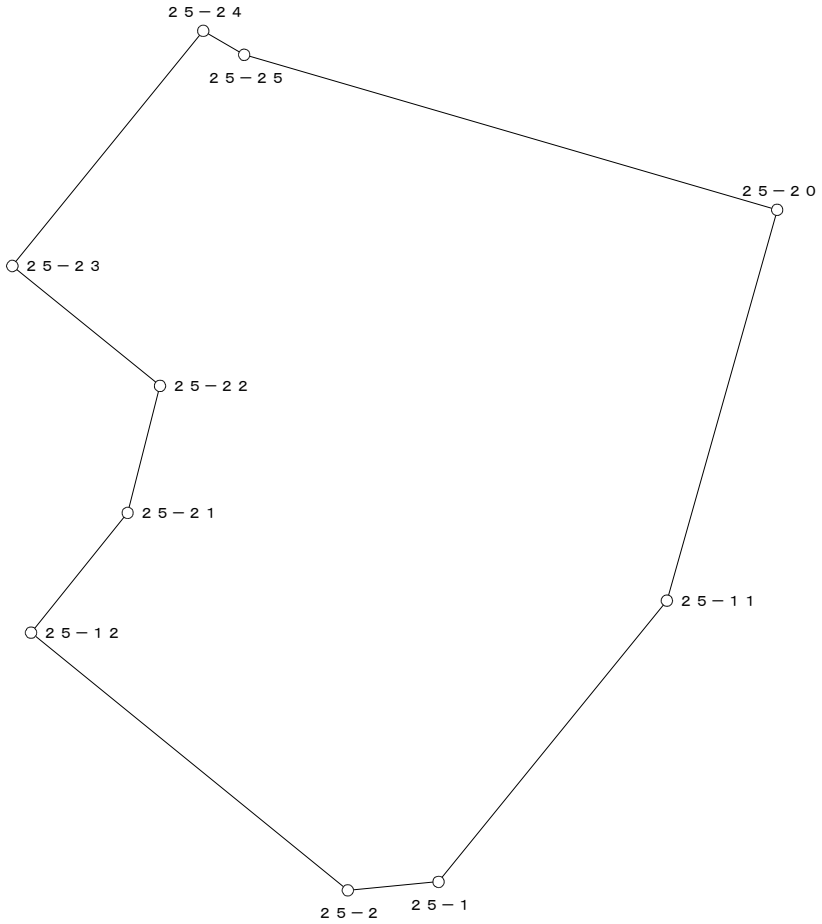


○：筆界点

面積算出公式	倍 面 積　２Ａ	901.143057	土 地 の 所 在			
Ａ＝ 1／2 ΣXn(Y(n+1)－Y(n-1))	面　積　Ａ	450.5715285	土地 の 所有者		縮 尺	1／　250

座 標 面 積 計 算 書

地 番	25-7	地 目	

筆 界 点	X	Y	辺長	方向角	備　考
25-12	24898.913	20123.699	5.079	218-53-39	
25-13	24904.033	20117.405	8.113	309-07-39	
25-23	24911.018	20123.080	9.000	39-05-32	
25-22	24907.058	20127.958	6.283	129-04-12	
25-21	24902.866	20126.888	4.326	194-19-08	

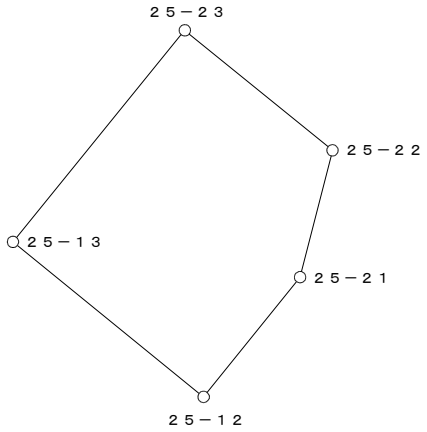


○：筆界点

面積算出公式	倍 面 積　２Ａ	138.755118	土 地 の 所 在			
Ａ＝ 1／2 ΣXn(Y(n+1)－Y(n-1))	面　　積　　Ａ	69.3775590	土地 の 所有者		縮 尺	1／　250

座 標 面 積 計 算 書

地 番	25-8	地 目	

筆 界 点	X	Y	辺長	方向角	備　考
25-13	24904.033	20117.405	9.000	219-05-32	
25-14	24908.746	20111.612	7.468	309-07-51	
25-29	24922.565	20122.878	17.829	39-11-20	
25-24	24918.778	20129.384	7.528	120-12-10	
25-23	24911.018	20123.080	9.998	219-05-22	

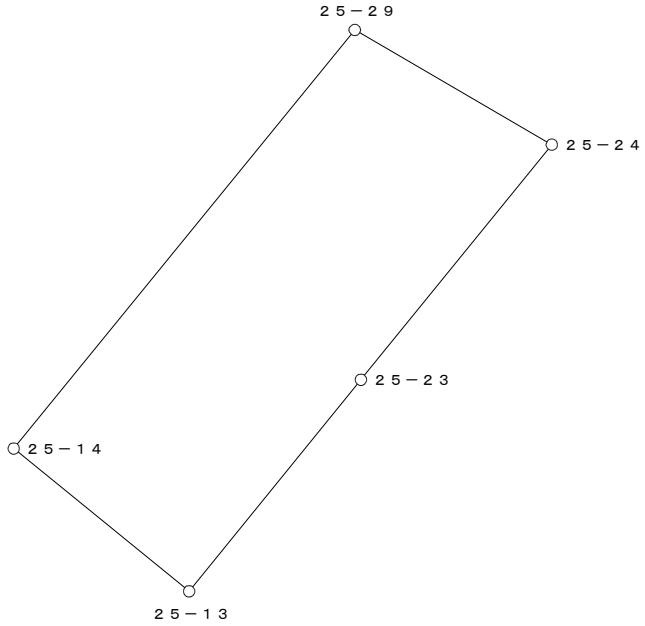


○：筆界点

面積算出公式	倍 面 積　２Ａ	274.450128	土 地 の 所 在			
Ａ＝ 1／2 ΣXn(Y(n+1)－Y(n-1))	面　　積　　Ａ	137.2250640	土地 の 所有者		縮 尺	1／　250

座 標 面 積 計 算 書

地 番	25-9	地 目	

筆 界 点	X	Y	辺長	方向角	備　考
25-14	24908.746	20111.612	17.829	219-11-20	
25-3	24918.271	20099.904	15.093	309-07-48	
25-4	24921.249	20099.422	3.017	350-48-22	
25-15	24932.163	20106.389	12.948	32-33-08	
25-28	24925.333	20118.122	13.576	120-12-16	
25-29	24922.565	20122.878	5.503	120-11-58	

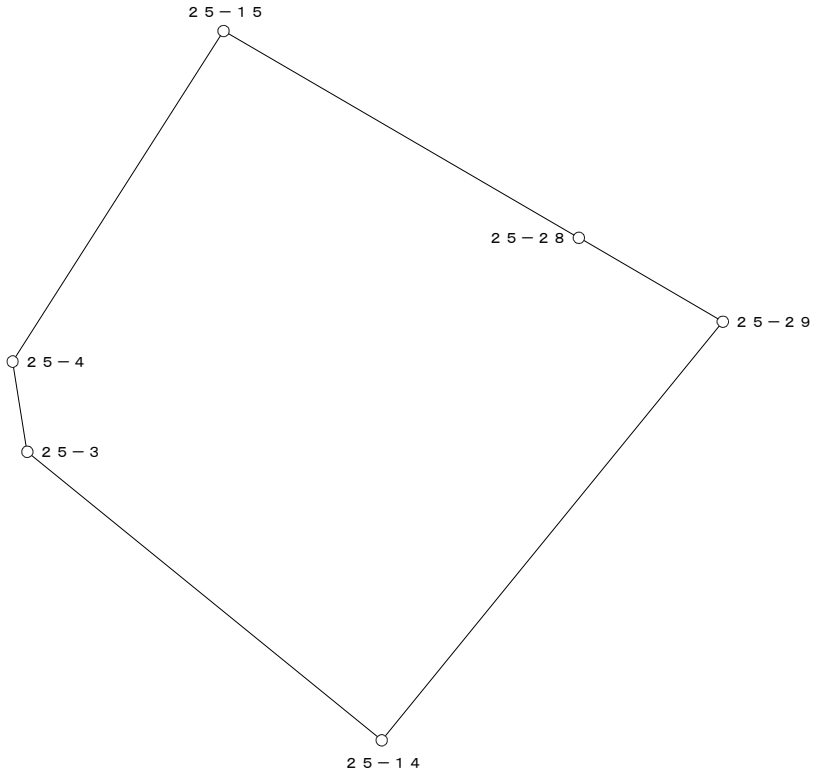

○：筆界点

面積算出公式	倍 面 積　２Ａ	586.411458	土 地 の 所 在			
Ａ＝ 1／2 ΣXn(Y(n+1)－Y(n-1))	面　　積　　Ａ	293.2057290	土地 の 所有者		縮 尺	1／　250