換　地　図

縮尺　５００分の１

所 在　那覇市真嘉比二丁目



凡例


施行地区界	町界	丁目界	地番	換地

別図

換　地　図

縮尺　１００分の１

所 在　那覇市真嘉比二丁目

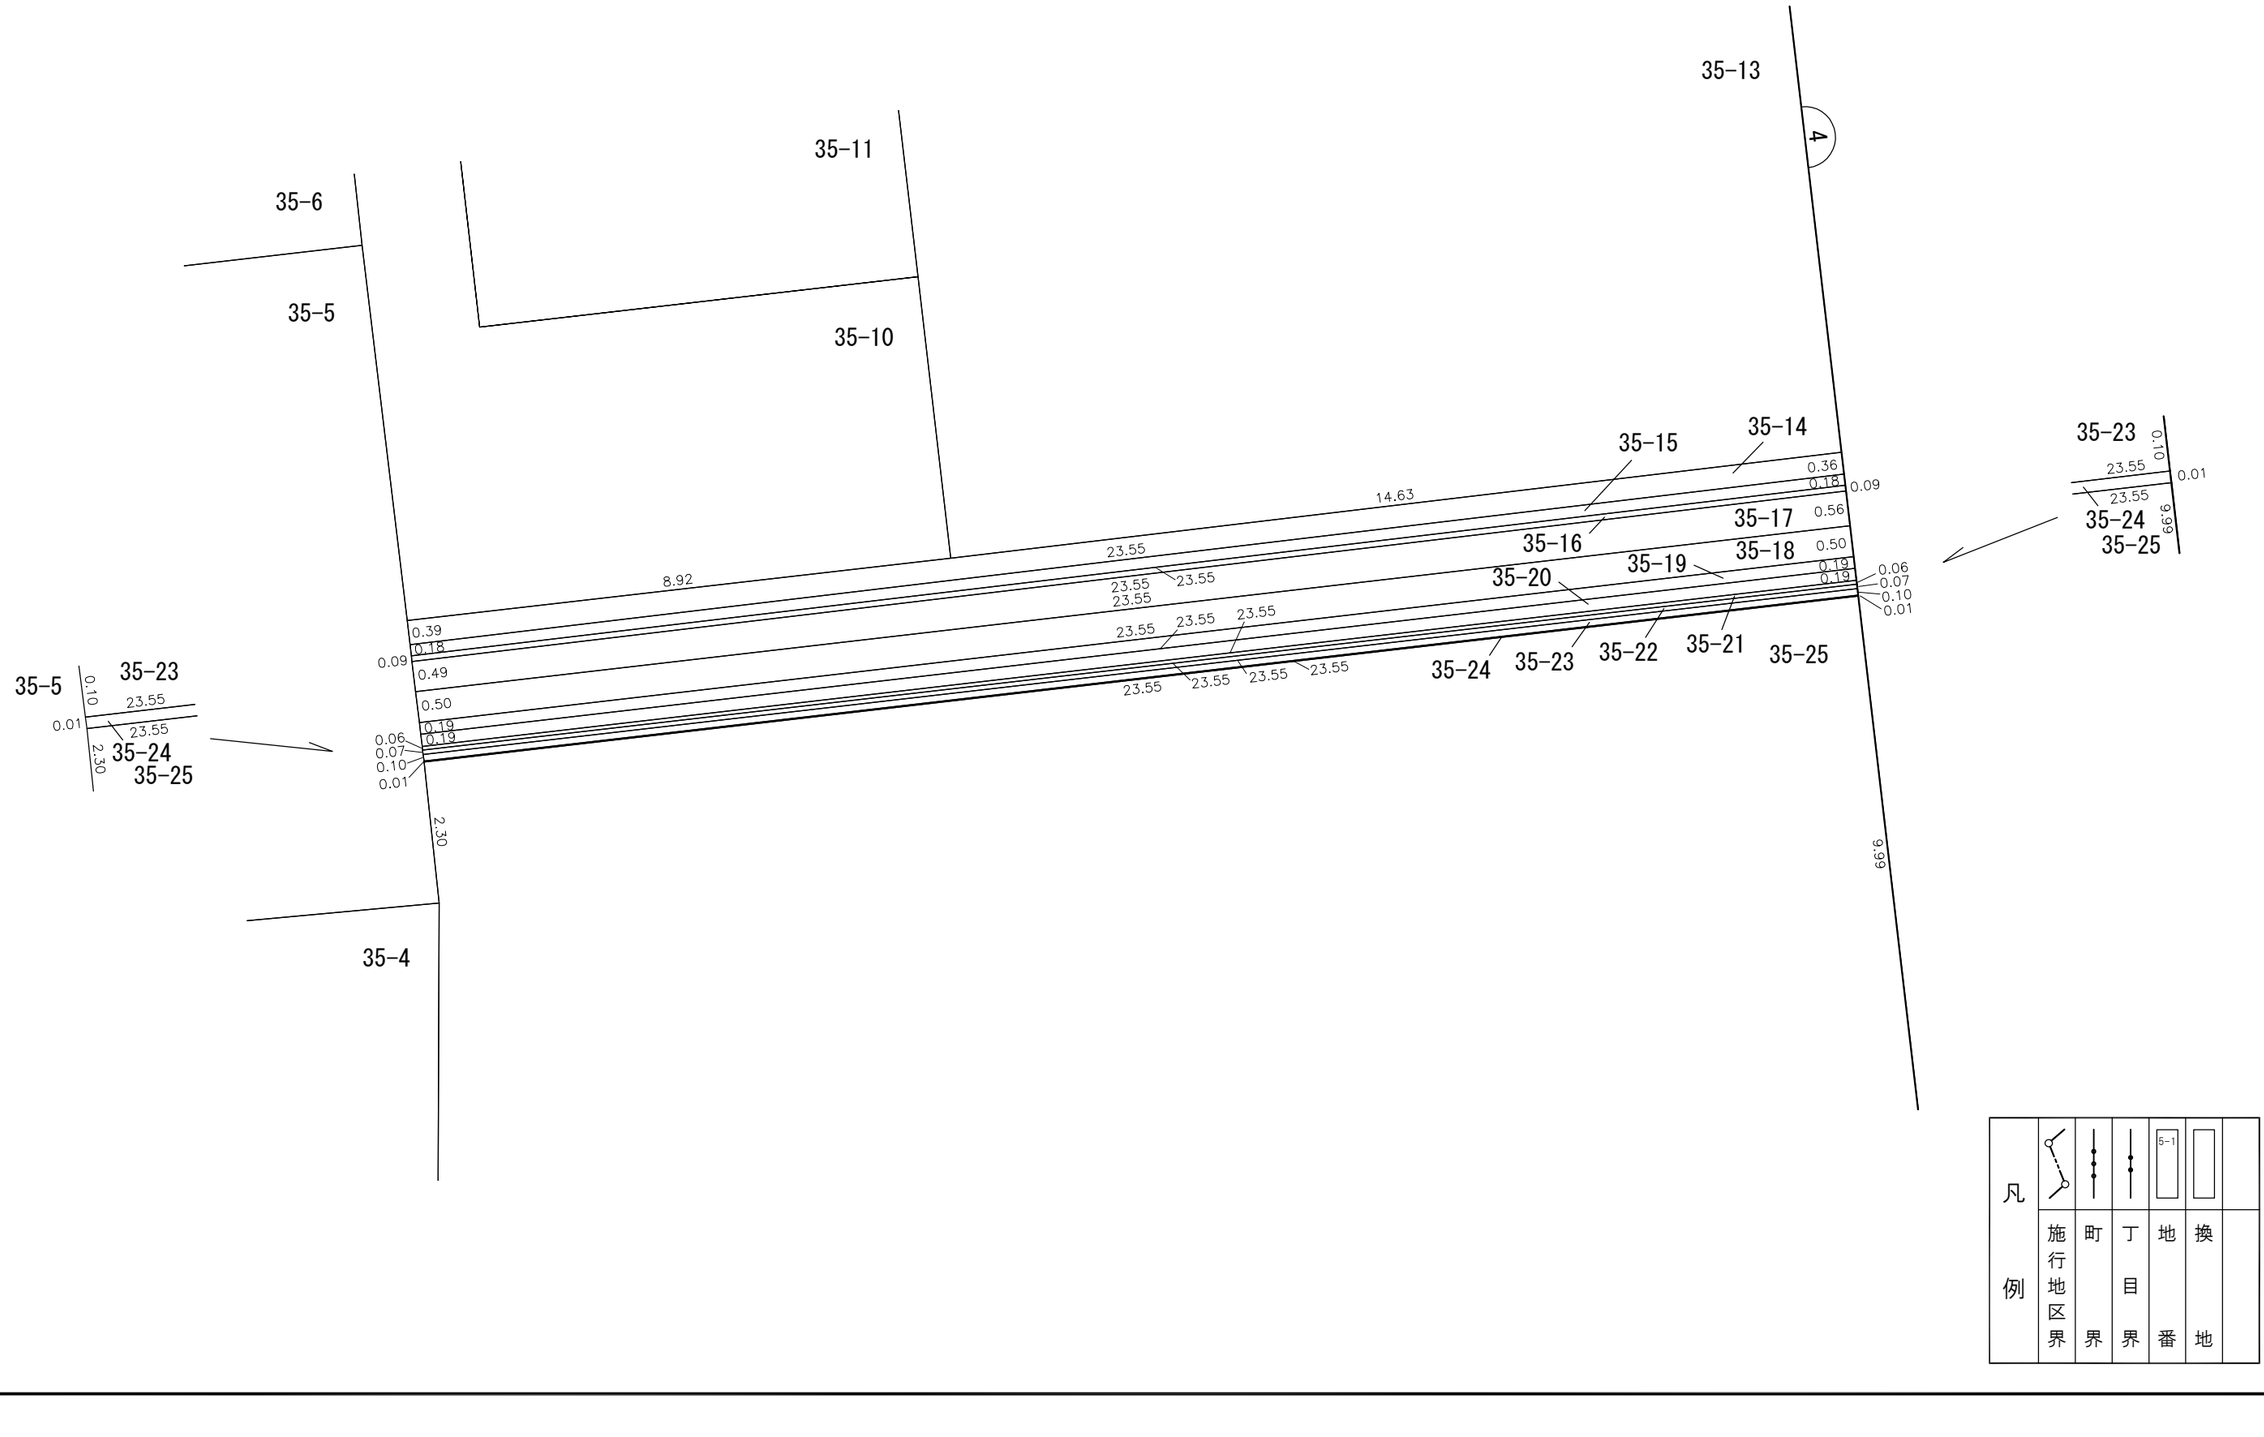

那覇広域都市計画事業真嘉比古島第二土地区画整理事業

画地出来形確認測量原図　４街区（１／２）

S=1/500

N

Y=20000　Y=20050　Y=20100

X=24950　X=24900

3　5　8　22　25　26　98　101

(303.47)　(325.23)　(920.03)　(1404.14)　(582.92)

①-1 (198.04)　①-2 (142.19)　①-3 (142.41)　② (445.05)　③ (9.47)　④ (65.45)　⑤ (59.56)　⑥-1 (4.16)　⑥～⑯ 別紙　(162.08)　(218.83)　(160.47)　(182.18)


6.010　2.976　6.003　16.043　14.112　30.152　6.006　16.040　17.957　17.902　61.496　24.293　5.991　21.160　11.000　17.655　28.801　17.801　39.294　6.595　34.259　57.109　16.007　28.850　7.987　16.587　12.014　21.212　25.967　(41.50)　26.151　1.594　7.145　8.739　9.995　29.918　24.359　25.140　1.597　7.138　6.493　23.351　14.632　6.071　18.508　11.058　17.407　0.276　14.634　0.294　0.482　21.823　23.547　23.546　14.635　16.865　18.538　12.011　6.477　7.196　8.927　6.163　2.308　13.384　10.484　13.368　0.397　6.213　4.822　10.605　33.922　13.397　14.936　21.454　5.999　3.022　6.014　11.258　12.833　6.017　3.022

那覇広域都市計画事業真嘉比古島第二土地区画整理事業

画地出来形確認測量原図（６～１６）

４街区（２／２）

S=1/100

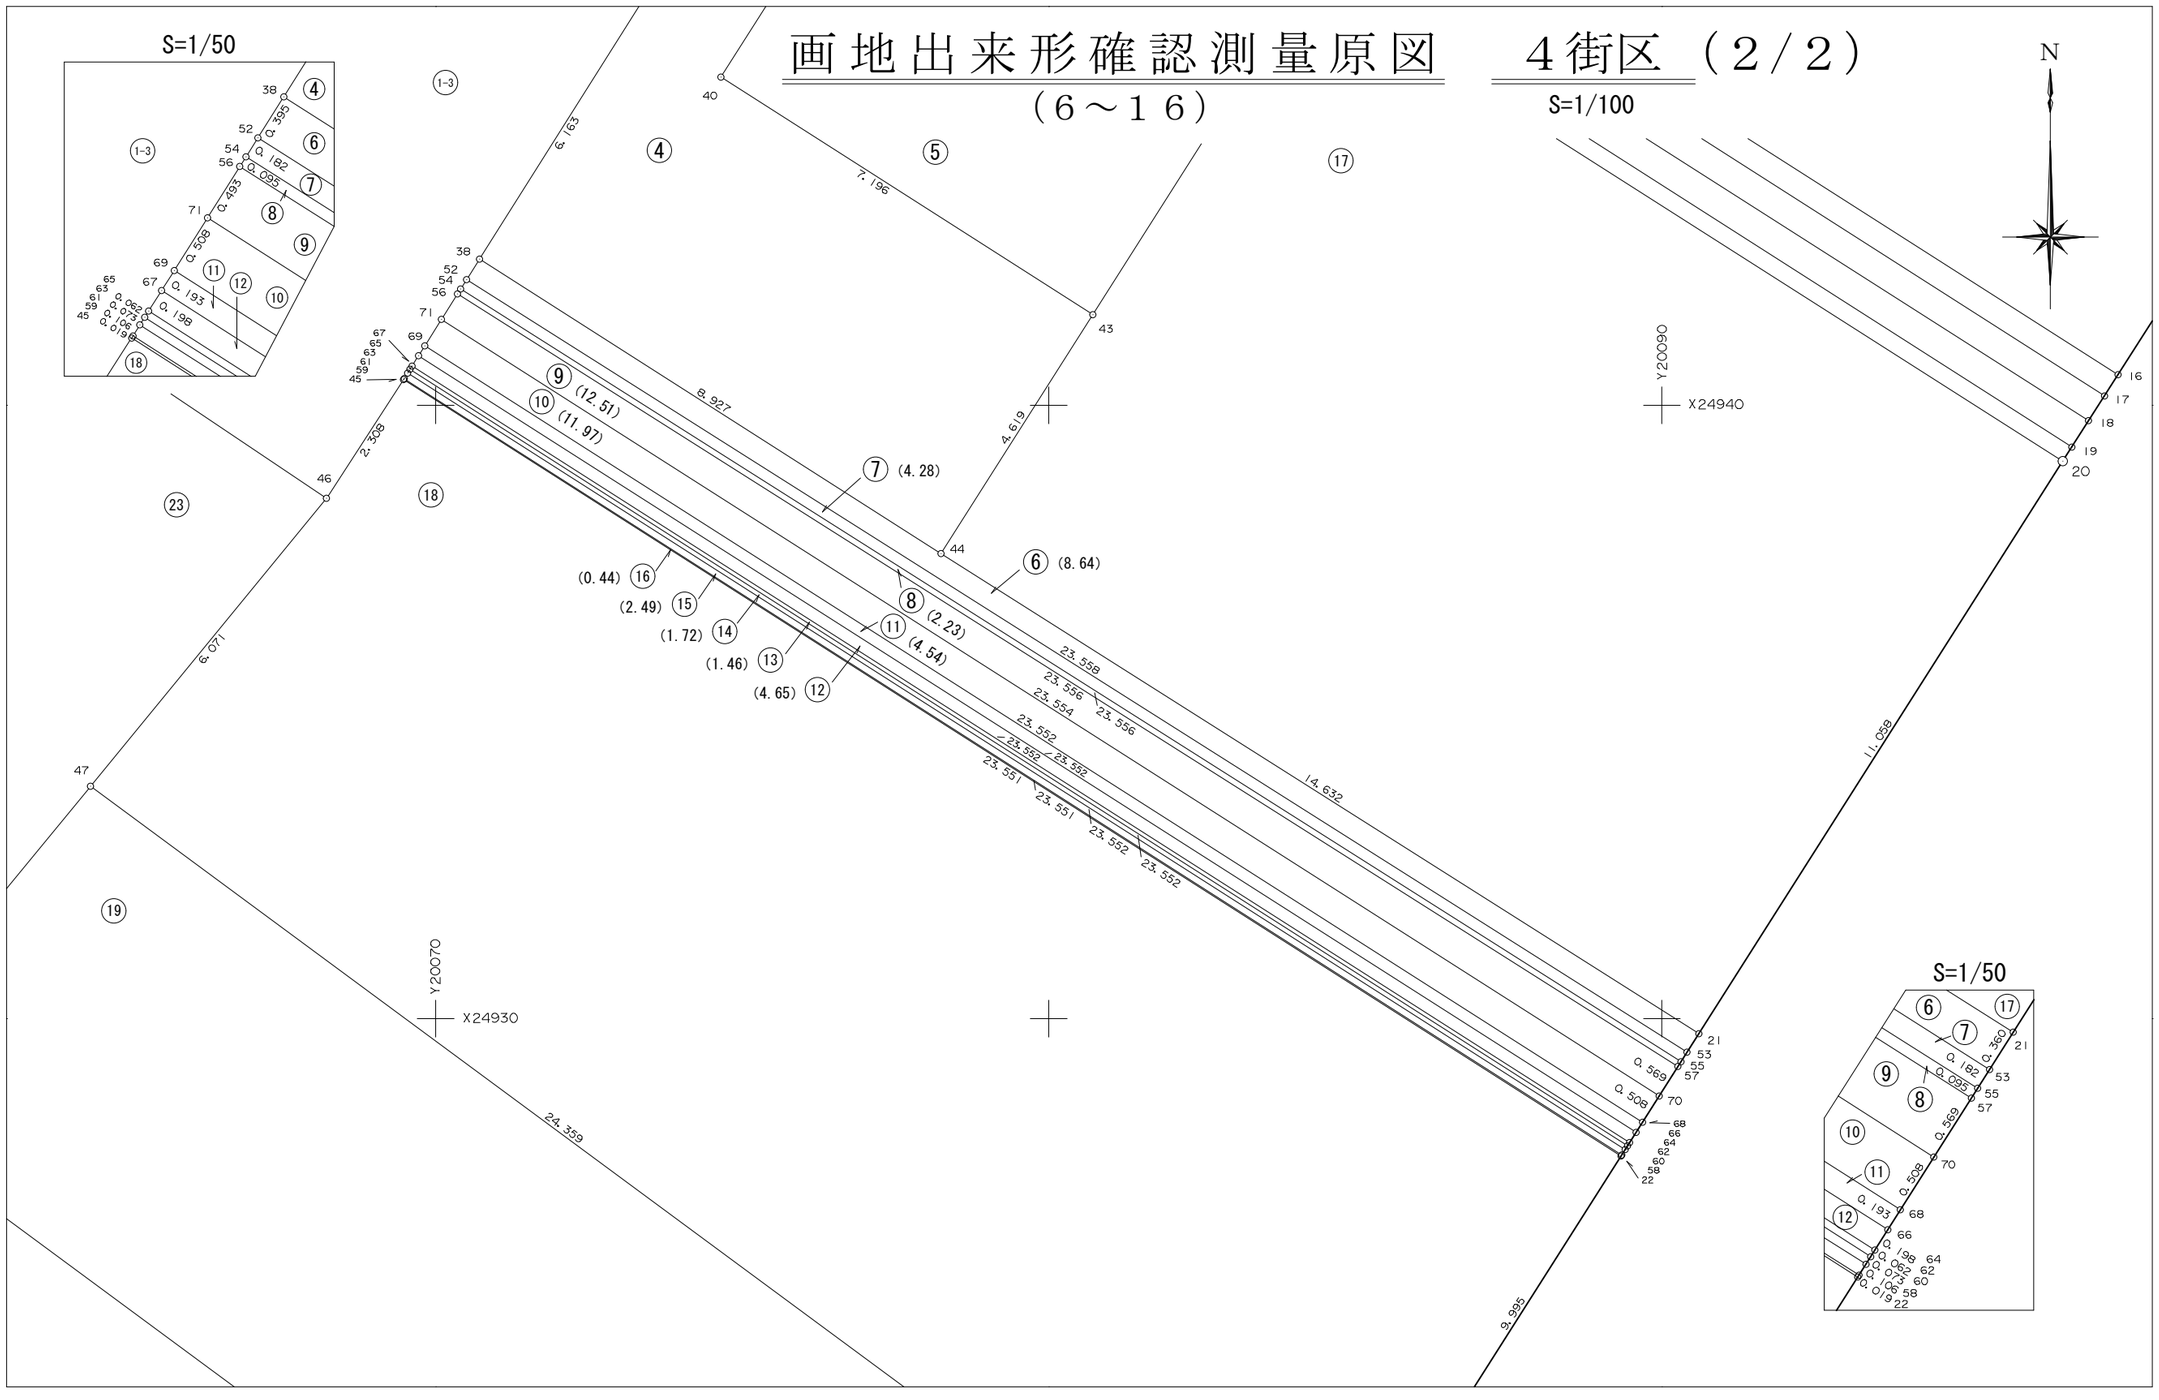

S=1/50

S=1/50

面　積　一　覧　表

種　　別	地　　番	地　　目	面　　積	地　　積	備　　考
	401:4-1-1		198.0463185	198.04	
	402:4-1-2		142.1929090	142.19	
	403:4-1-3		142.4181310	142.41	
	404:4-2		445.0553810	445.05	
	405:4-3		9.4712265	9.47	
	406:4-4		65.4514900	65.45	
	407:4-5		59.5674125	59.56	
	408:4-6		8.6407400	8.64	
	409:4-6-1		4.1692375	4.16	
	410:4-7		4.2838065	4.28	
	411:4-8		2.2348760	2.23	
	412:4-9		12.5107220	12.51	
	413:4-10		11.9738410	11.97	
	414:4-11		4.5411170	4.54	
	415:4-12		4.6585350	4.65	
	416:4-13		1.4604330	1.46	
	417:4-14		1.7250830	1.72	
	418:4-15		2.4927200	2.49	
	419:4-16		0.4443400	0.44	
	420:4-17		162.0829060	162.08	
	421:4-18		218.8327155	218.83	
	422:4-19		160.4796475	160.47	
	423:4-20		182.1845360	182.18	
	424:4-21		41.5080280	41.50	
	425:4-22		582.9293275	582.92	
	426:4-23		1404.1490785	1404.14	
	427:4-24		920.0382710	920.03	
			4793.5428295	4793.41	

面　積　一　覧　表

種　　別	地　　番	地　　目	面　　積	地　　積	備　　考
	428:4-25		325.2330070	325.23	
	429:4-26		303.4715050	303.47	

座　標　リ　ス　ト

測　　点	X　座　標	Y　座　標
401:4-1	24974.553	20075.320
402:4-2	24975.225	20078.266
403:4-3	24957.648	20105.855
404:4-4	24954.704	20106.528
405:4-5	24892.478	20066.884
406:4-6	24891.189	20059.002
407:4-7	24931.408	20009.600
408:4-8	24950.321	19987.879
409:4-9	24953.345	19984.138
410:4-10	24956.354	19983.848
411:4-11	24979.645	20002.996
412:4-12	24980.063	20005.943
413:4-13	24945.938	20057.102
414:4-14	24954.782	20062.733
415:4-15	24969.155	20087.748
416:4-16	24940.497	20097.440
417:4-17	24940.154	20097.220
418:4-18	24939.748	20096.960
419:4-19	24939.320	20096.687
420:4-20	24939.088	20096.538
421:4-21	24929.757	20090.604
422:4-22	24927.761	20089.335
423:4-23	24919.327	20083.971
424:4-24	24913.843	20080.483
425:4-25	24907.831	20076.622
426:4-26	24906.490	20075.761
427:4-27	24905.602	20041.271
428:4-28	24927.211	20014.687
429:4-29	24943.097	19996.175
430:4-30	24968.744	19994.034
431:4-31	24971.160	20019.289


測　　点	X　座　標	Y　座　標
432:4-32	24957.680	20039.499
433:4-33	24963.728	20068.428
434:4-34	24956.548	20079.739
435:4-35	24953.153	20077.583
436:4-36	24952.818	20077.370
437:4-37	24947.595	20074.005
438:4-38	24942.384	20070.715
439:4-39	24951.472	20078.554
440:4-40	24945.350	20074.652
441:4-41	24947.193	20084.350
442:4-42	24946.945	20084.192
443:4-43	24941.479	20080.718
444:4-44	24937.581	20078.240
445:4-45	24940.419	20069.475
446:4-46	24938.483	20068.218
447:4-47	24933.788	20064.369
448:4-48	24928.767	20060.252
449:4-49	24923.247	20055.726
450:4-50	24922.011	20054.714
451:4-51	24957.342	20007.907
452:4-52	24942.050	20070.504
453:4-53	24929.453	20090.411
454:4-54	24941.896	20070.407
455:4-55	24929.300	20090.313
456:4-56	24941.816	20070.356
457:4-57	24929.220	20090.262
458:4-58	24927.777	20089.345
459:4-59	24940.435	20069.485
460:4-60	24927.866	20089.402
461:4-61	24940.525	20069.541
462:4-62	24927.928	20089.441

測　　点	X　座　標	Y　座　標
463:4-63	24940.587	20069.580
464:4-64	24927.981	20089.474
465:4-65	24940.639	20069.613
466:4-66	24928.148	20089.580
467:4-67	24940.806	20069.719
468:4-68	24928.311	20089.683
469:4-69	24940.969	20069.822
470:4-70	24928.740	20089.956
471:4-71	24941.399	20070.093

座 標 面 積 計 算 書

地 番	4-1-1	地 目	

筆 界 点	X	Y	辺長	方向角	備　考
4-2	24975.225	20078.266	11.258	302-37-33	
4-1	24974.553	20075.320	3.022	257-09-01	
4-33	24963.728	20068.428	12.833	212-29-02	
4-34	24956.548	20079.739	13.397	122-24-24	
4-15	24969.155	20087.748	14.936	32-25-37	

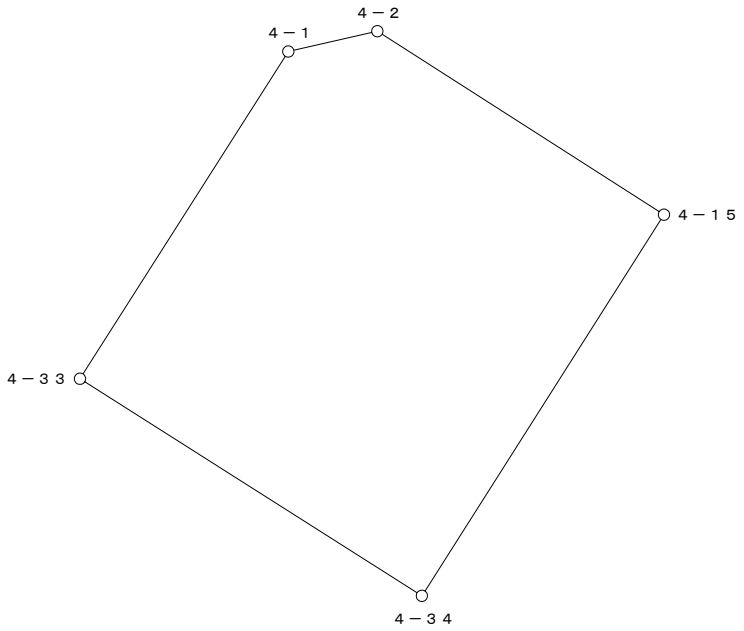


○：筆界点

面積算出公式	倍 面 積　２Ａ	396.092637	土 地 の 所 在			
Ａ＝ 1／2 ΣXn(Y(n+1)－Y(n-1))	面　　積　　Ａ	198.0463185	土地 の 所有者		縮 尺	1／　250

座 標 面 積 計 算 書

地 番	4-1-2	地 目	

筆 界 点	X	Y	辺長	方向角	備 考
4-33	24963.728	20068.428	13.397	302-24-24	
4-14	24954.782	20062.733	10.605	212-28-51	
4-37	24947.595	20074.005	13.368	122-31-17	
4-36	24952.818	20077.370	6.213	32-47-32	
4-35	24953.153	20077.583	0.397	32-26-57	
4-34	24956.548	20079.739	4.022	32-25-04	

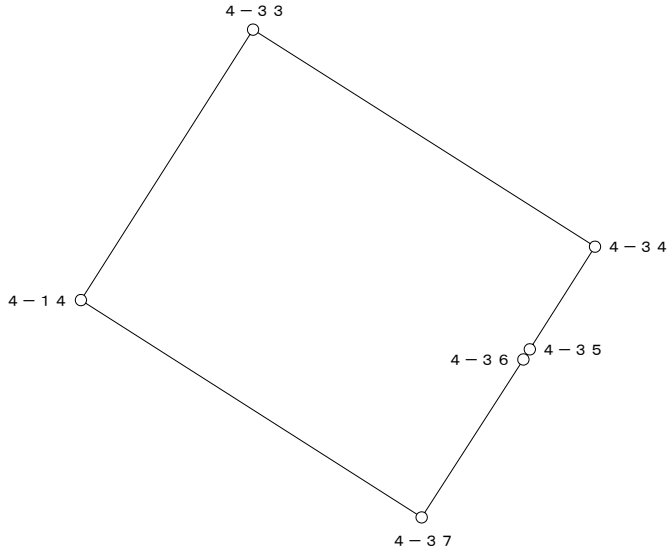


○：筆界点

面積算出公式	倍 面 積　２Ａ	284.385818	土 地 の 所 在			
Ａ＝ 1／2 ΣXn(Y(n+1)－Y(n-1))	面　積　Ａ	142.1929090	土地 の 所有者		縮 尺	1／　250

座 標 面 積 計 算 書

地 番	4-1-3	地 目	

筆 界 点	X	Y	辺長	方向角	備 考
4-14	24954.782	20062.733	13.368	302-31-17	
4-13	24945.938	20057.102	10.484	212-29-06	
4-46	24938.483	20068.218	13.384	123-50-53	
4-45	24940.419	20069.475	2.308	32-59-41	
4-59	24940.435	20069.485	0.019	32-00-19	
4-61	24940.525	20069.541	0.106	31-53-27	
4-63	24940.587	20069.580	0.073	32-10-16	
4-65	24940.639	20069.613	0.062	32-23-59	
4-67	24940.806	20069.719	0.198	32-24-16	
4-69	24940.969	20069.822	0.193	32-17-20	
4-71	24941.399	20070.093	0.508	32-13-14	
4-56	24941.816	20070.356	0.493	32-14-22	
4-54	24941.896	20070.407	0.095	32-31-03	
4-52	24942.050	20070.504	0.182	32-12-20	
4-38	24942.384	20070.715	0.395	32-16-56	
4-37	24947.595	20074.005	6.163	32-16-00	

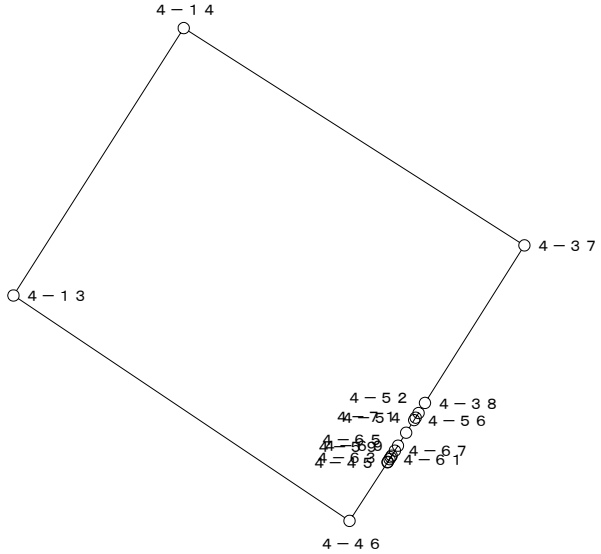


○：筆界点

面積算出公式	倍 面 積 ２Ａ	284.836262	土 地 の 所 在			
Ａ＝ 1／2 ΣXn(Y(n+1)－Y(n-1))	面 積 Ａ	142.4181310	土地 の 所有者		縮 尺	1／ 250

座 標 面 積 計 算 書

地 番	4-2	地 目	

筆 界 点	X	Y	辺長	方向角	備　考
4-15	24969.155	20087.748	21.454	302-26-09	
4-34	24956.548	20079.739	14.936	212-25-37	
4-35	24953.153	20077.583	4.022	212-25-04	
4-16	24940.497	20097.440	23.547	122-30-42	
4-4	24954.704	20106.528	16.865	32-36-23	
4-3	24957.648	20105.855	3.020	347-07-24	

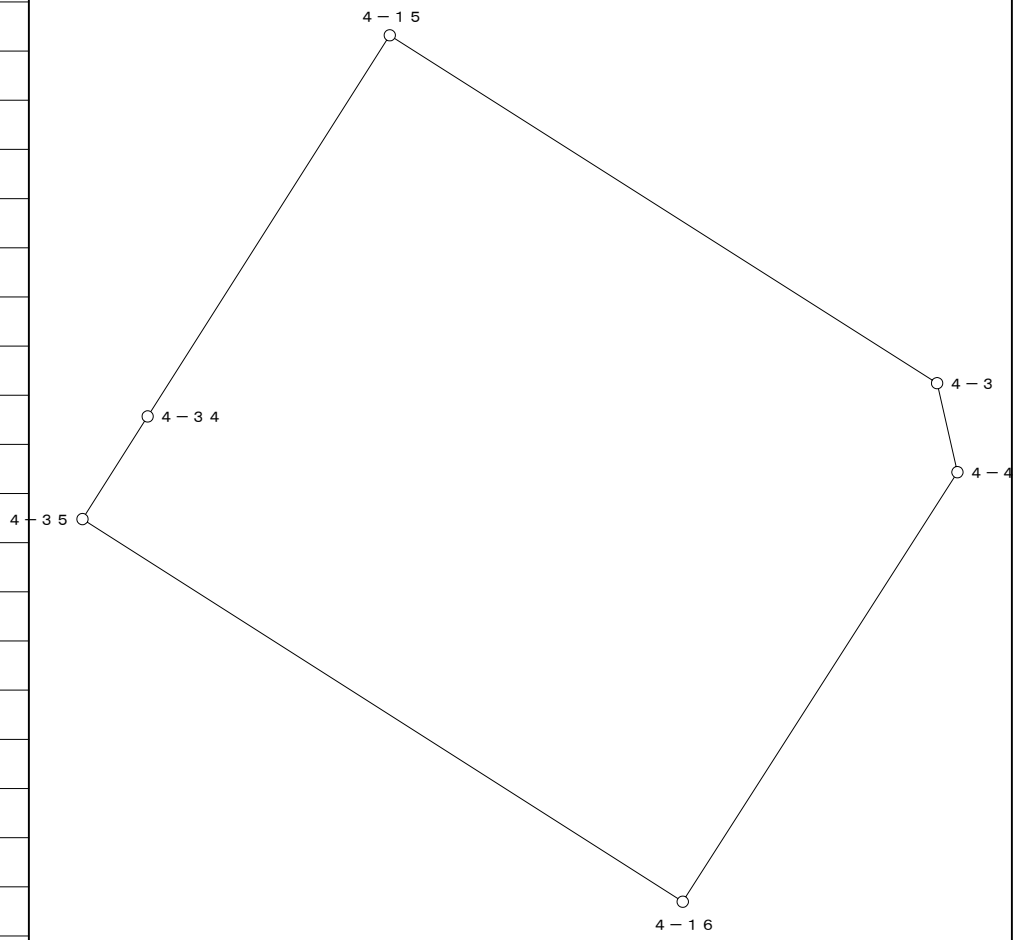


○：筆界点

面積算出公式	倍 面 積　２Ａ	890.110762	土 地 の 所 在			
Ａ＝ 1／2 ΣXn(Y(n+1)－Y(n-1))	面　積　Ａ	445.0553810	土地 の 所有者		縮 尺	1／　250

座 標 面 積 計 算 書

地 番	4-3	地 目	

筆 界 点	X	Y	辺長	方向角	備　考
4-35	24953.153	20077.583	23.547	302-30-42	
4-36	24952.818	20077.370	0.397	212-26-57	
4-17	24940.154	20097.220	23.546	122-32-14	
4-16	24940.497	20097.440	0.407	32-40-34	

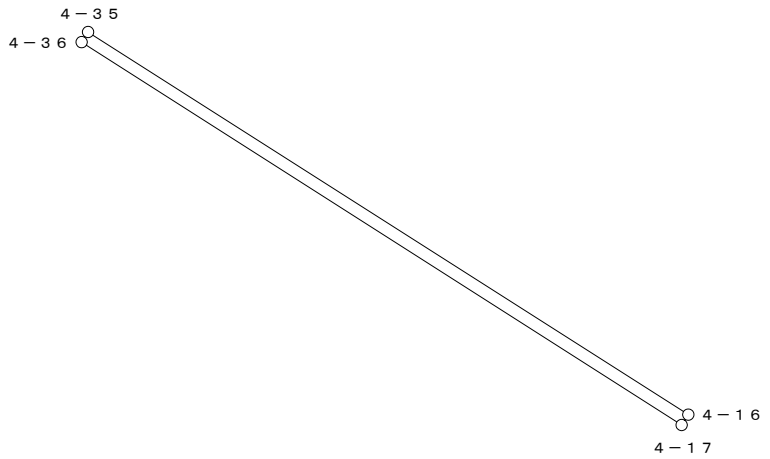


○：筆界点

面積算出公式	倍 面 積　２Ａ	18.942453	土 地 の 所 在			
Ａ＝ 1／2 ΣXn(Y(n+1)－Y(n-1))	面　　積　　Ａ	9.4712265	土地 の 所有者		縮 尺	1／　250

座 標 面 積 計 算 書

地 番	4-4	地 目	

筆 界 点	X	Y	辺長	方向角	備　考
4-17	24940.154	20097.220	0.482	32-38-07	
4-36	24952.818	20077.370	23.546	302-32-14	
4-37	24947.595	20074.005	6.213	212-47-32	
4-38	24942.384	20070.715	6.163	212-16-00	
4-44	24937.581	20078.240	8.927	122-32-56	
4-43	24941.479	20080.718	4.619	32-26-40	
4-40	24945.350	20074.652	7.196	302-32-38	
4-39	24951.472	20078.554	7.260	32-30-44	
4-18	24939.748	20096.960	21.823	122-29-45	

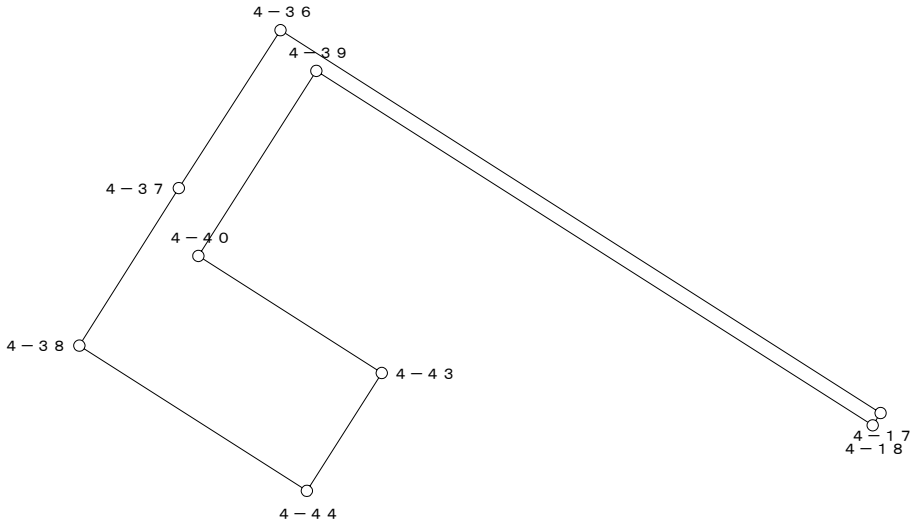


○：筆界点

面積算出公式	倍 面 積　2A	130.902980	土 地 の 所 在			
A＝ 1／2 ΣXn(Y(n+1)－Y(n-1))	面　積　A	65.4514900	土地 の 所有者		縮 尺	1／　250

座 標 面 積 計 算 書

地 番	4-5	地 目	

筆 界 点	X	Y	辺長	方向角	備　考
4-18	24939.748	20096.960	0.508	32-31-54	
4-39	24951.472	20078.554	21.823	302-29-45	
4-40	24945.350	20074.652	7.260	212-30-44	
4-43	24941.479	20080.718	7.196	122-32-38	
4-42	24946.945	20084.192	6.477	32-26-19	
4-41	24947.193	20084.350	0.294	32-30-04	
4-19	24939.320	20096.687	14.635	122-32-40	

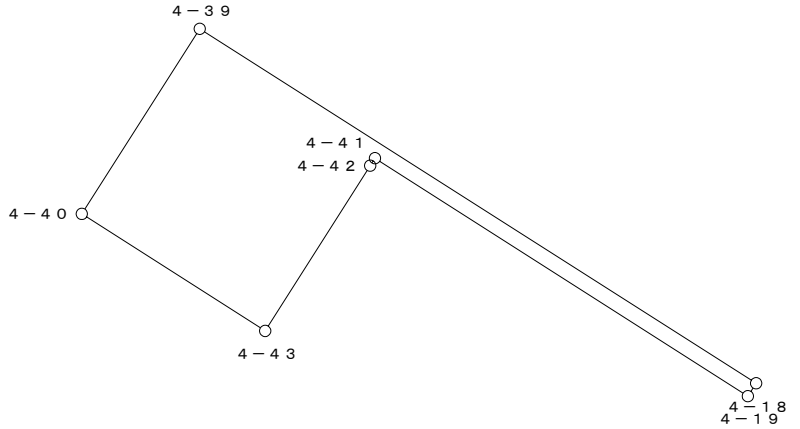


○：筆界点

面積算出公式	倍 面 積　２Ａ	119.134825	土 地 の 所 在			
Ａ＝ 1／2 ΣXn(Y(n+1)－Y(n-1))	面　積　Ａ	59.5674125	土地 の 所有者		縮 尺	1／　250

座 標 面 積 計 算 書

地 番	4-6	地 目	

筆 界 点	X	Y	辺長	方向角	備　考
4-21	24929.757	20090.604	0.360	32-24-37	
4-44	24937.581	20078.240	14.632	302-19-33	
4-38	24942.384	20070.715	8.927	302-32-56	
4-52	24942.050	20070.504	0.395	212-16-56	
4-53	24929.453	20090.411	23.558	122-19-31	

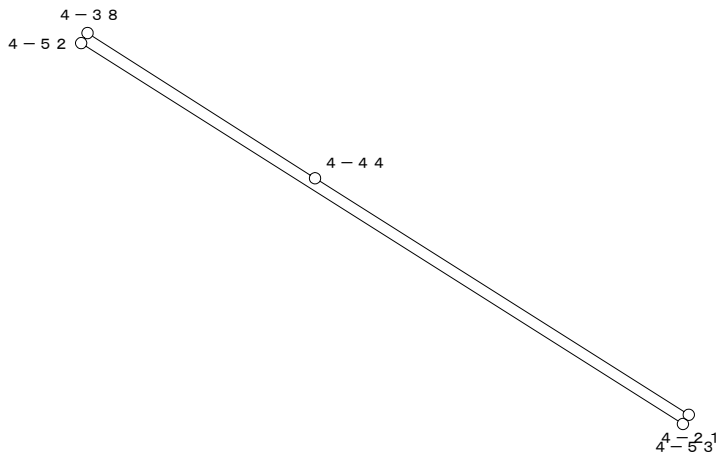


○：筆界点

面積算出公式	倍 面 積　2A	17.281480	土 地 の 所 在			
A＝ 1／2 ΣXn(Y(n+1)－Y(n-1))	面　積　A	8.6407400	土地 の 所有者		縮 尺	1／　250

座 標 面 積 計 算 書

地 番	4-6-1	地 目	

筆 界 点	X	Y	辺長	方向角	備　考
4-19	24939.320	20096.687	0.276	32-42-37	
4-41	24947.193	20084.350	14.635	302-32-40	
4-42	24946.945	20084.192	0.294	212-30-04	
4-20	24939.088	20096.538	14.634	122-28-22	

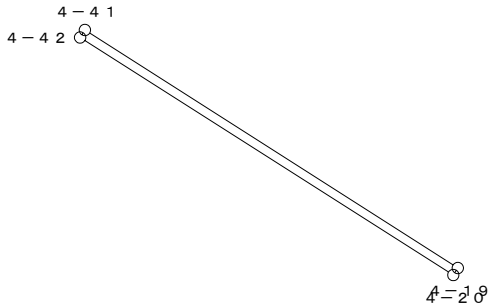


○：筆界点

面積算出公式	倍 面 積　2A	8.338475	土 地 の 所 在			
A＝ 1／2 ΣXn(Y(n+1)－Y(n-1))	面　積　A	4.1692375	土地 の 所有者		縮 尺	1／　250

座 標 面 積 計 算 書

地 番	4-7	地 目	

筆 界 点	X	Y	辺長	方向角	備　考
4-52	24942.050	20070.504	23.558	302-19-31	
4-54	24941.896	20070.407	0.182	212-12-20	
4-55	24929.300	20090.313	23.556	122-19-28	
4-53	24929.453	20090.411	0.182	32-38-26	

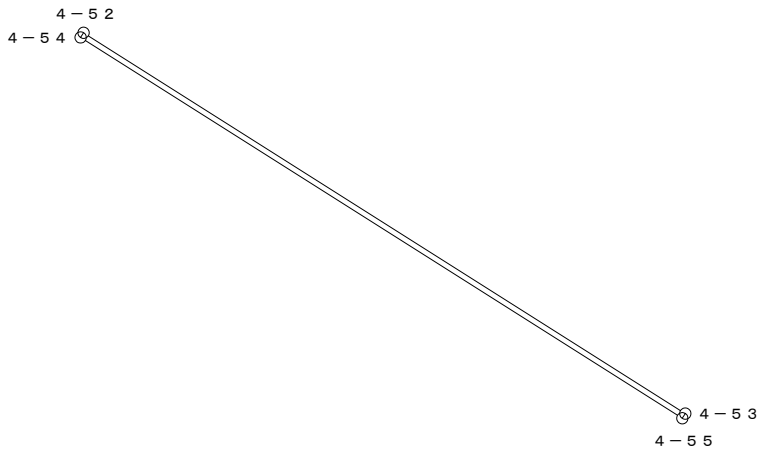


○：筆界点

面積算出公式	倍 面 積　２Ａ	8.567613	土 地 の 所 在			
Ａ＝ 1／2 ΣXn(Y(n+1)－Y(n-1))	面　　積　　Ａ	4.2838065	土地 の 所有者		縮 尺	1／　250

座 標 面 積 計 算 書

地 番	4-8	地 目	

筆 界 点	X	Y	辺長	方向角	備　考
4-55	24929.300	20090.313	0.095	32-31-03	
4-54	24941.896	20070.407	23.556	302-19-28	
4-56	24941.816	20070.356	0.095	212-31-03	
4-57	24929.220	20090.262	23.556	122-19-28	

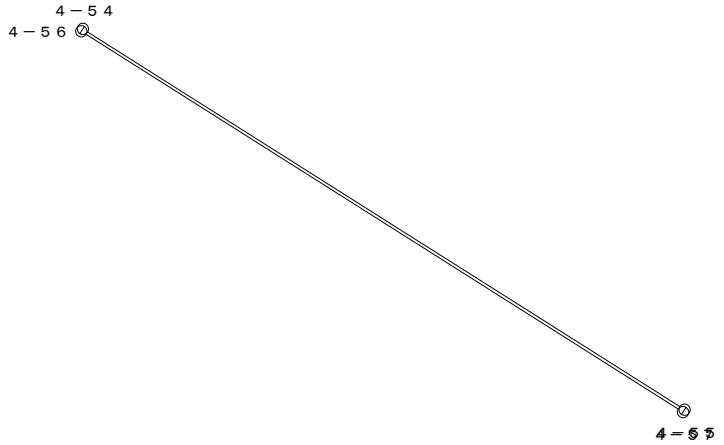


○：筆界点

面積算出公式	倍 面 積　2A	4.469752	土 地 の 所 在			
A＝ 1／2 ΣXn(Y(n+1)－Y(n-1))	面　積　A	2.2348760	土地 の 所有者		縮 尺	1／　250

座 標 面 積 計 算 書

地 番	4-9	地 目	

筆 界 点	X	Y	辺長	方向角	備 考
4-57	24929.220	20090.262	23.556	122-19-28	
4-70	24928.740	20089.956	0.569	212-31-03	
4-71	24941.399	20070.093	23.554	302-30-36	
4-56	24941.816	20070.356	0.493	32-14-22	

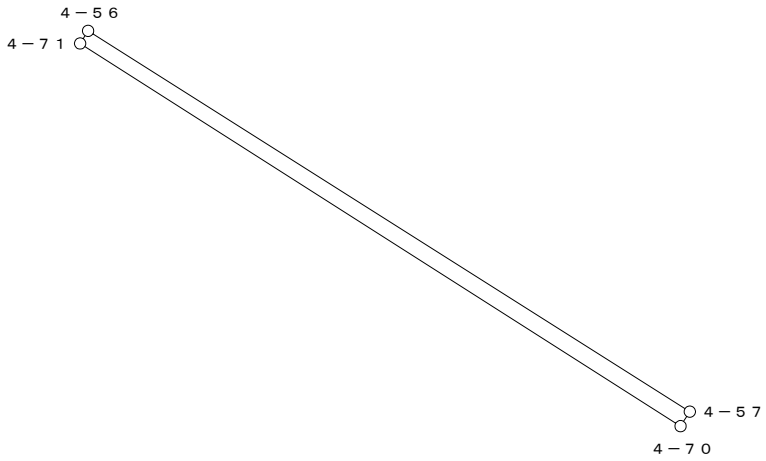


○：筆界点

面積算出公式	倍 面 積 ２Ａ	25.021444	土 地 の 所 在			
Ａ＝ 1／2 ΣXn(Y(n+1)－Y(n-1))	面 積 Ａ	12.5107220	土地 の 所有者		縮 尺	1／ 250

座 標 面 積 計 算 書

地 番	4-10	地 目	

筆 界 点	X	Y	辺長	方向角	備　考
4-69	24940.969	20069.822	0.508	212-13-14	
4-68	24928.311	20089.683	23.552	122-30-38	
4-70	24928.740	20089.956	0.508	32-28-16	
4-71	24941.399	20070.093	23.554	302-30-36	

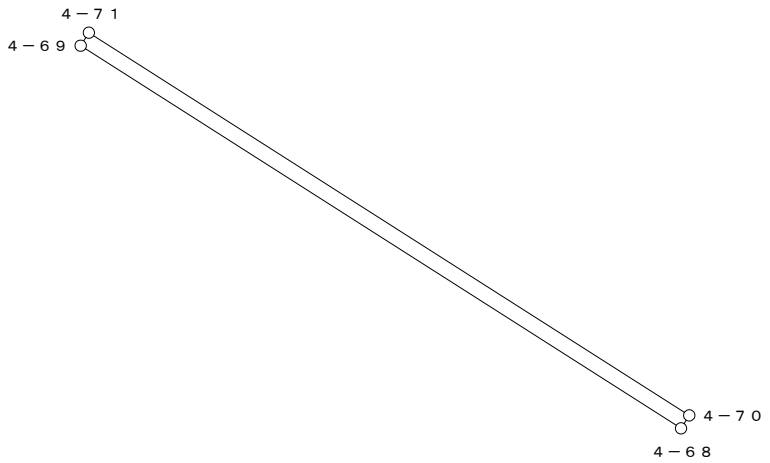


○：筆界点

面積算出公式	倍 面 積　２Ａ	23.947682	土 地 の 所 在			
Ａ＝ 1／2 ΣXn(Y(n+1)－Y(n-1))	面　　積　　Ａ	11.9738410	土地 の 所有者		縮 尺	1／　250

座 標 面 積 計 算 書

地 番	4-11	地 目	

筆 界 点	X	Y	辺長	方向角	備　考
4-67	24940.806	20069.719	0.193	212-17-20	
4-66	24928.148	20089.580	23.552	122-30-38	
4-68	24928.311	20089.683	0.193	32-17-20	
4-69	24940.969	20069.822	23.552	302-30-38	

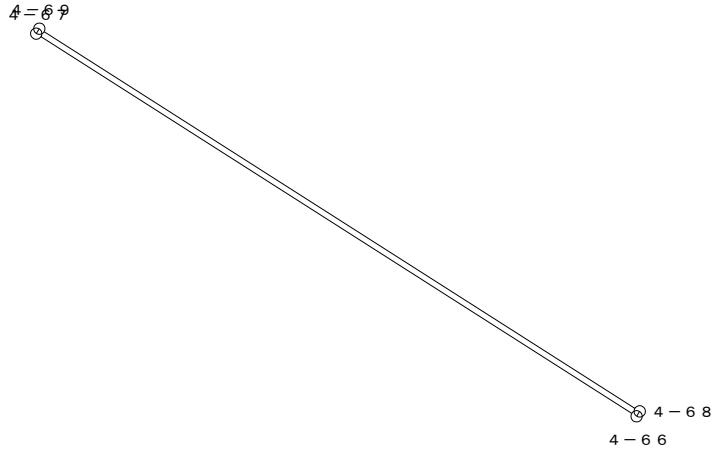


○：筆界点

面積算出公式	倍 面 積　２Ａ	9.082234	土 地 の 所 在			
Ａ＝ 1／2 ΣXn(Y(n+1)－Y(n-1))	面　　積　　Ａ	4.5411170	土地 の 所有者		縮 尺	1／　250

座 標 面 積 計 算 書

地 番	4-12	地 目	

筆 界 点	X	Y	辺長	方向角	備　考
4-65	24940.639	20069.613	0.198	212-24-16	
4-64	24927.981	20089.474	23.552	122-30-38	
4-66	24928.148	20089.580	0.198	32-24-16	
4-67	24940.806	20069.719	23.552	302-30-38	

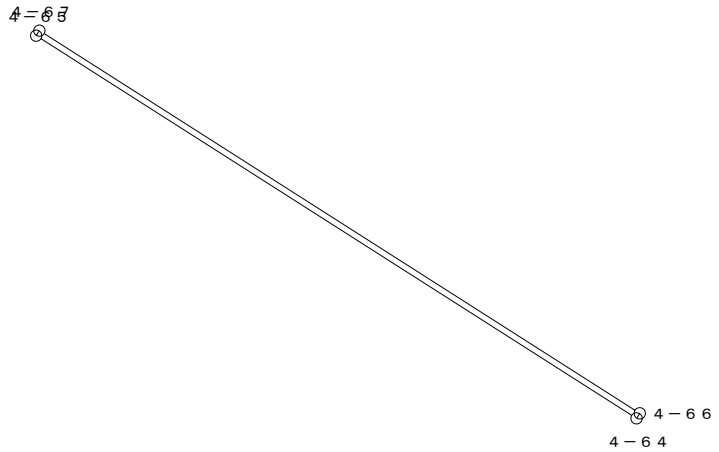


○：筆界点

面積算出公式	倍 面 積　２Ａ	9.317070	土 地 の 所 在			
Ａ＝ 1／2 ΣXn(Y(n+1)－Y(n-1))	面　　積　　Ａ	4.6585350	土地 の 所有者		縮 尺	1／　250

座 標 面 積 計 算 書

地 番	4-13	地 目	

筆 界 点	X	Y	辺長	方向角	備　考
4-62	24927.928	20089.441	23.552	122-30-45	
4-64	24927.981	20089.474	0.062	31-54-29	
4-65	24940.639	20069.613	23.552	302-30-38	
4-63	24940.587	20069.580	0.062	212-23-59	

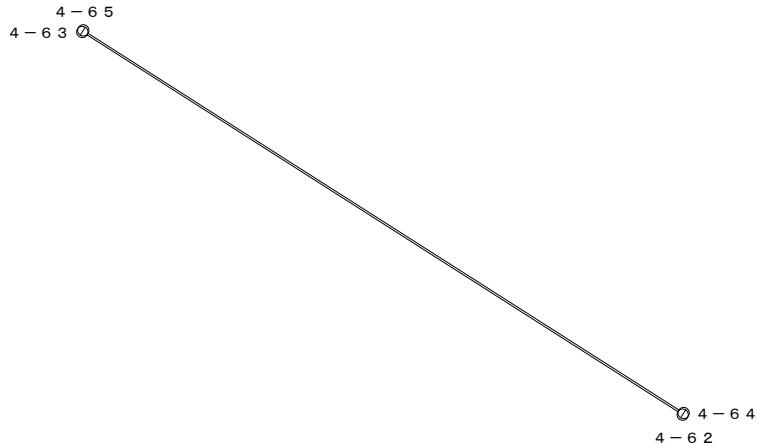


○：筆界点

面積算出公式	倍 面 積　２Ａ	2.920866	土 地 の 所 在			
Ａ＝ 1／2 ΣXn(Y(n+1)－Y(n-1))	面　　積　　Ａ	1.4604330	土地 の 所有者		縮 尺	1／　250

座 標 面 積 計 算 書

地 番	4-14	地 目	

筆 界 点	X	Y	辺長	方向角	備　考
4-60	24927.866	20089.402	23.552	122-30-45	
4-62	24927.928	20089.441	0.073	32-10-16	
4-63	24940.587	20069.580	23.552	302-30-45	
4-61	24940.525	20069.541	0.073	212-10-16	

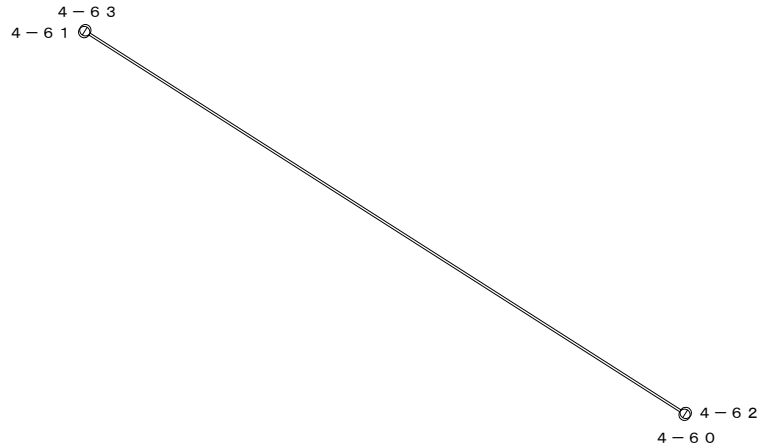


○：筆界点

面積算出公式	倍 面 積　２Ａ	3.450166	土 地 の 所 在			
Ａ＝ 1／2 ΣXn(Y(n+1)－Y(n-1))	面　　積　　Ａ	1.7250830	土地 の 所有者		縮 尺	1／　250

座 標 面 積 計 算 書

地 番	4-15	地 目	

筆 界 点	X	Y	辺長	方向角	備 考
4-58	24927.777	20089.345	23.551	122-30-43	
4-60	24927.866	20089.402	0.106	32-38-15	
4-61	24940.525	20069.541	23.552	302-30-45	
4-59	24940.435	20069.485	0.106	211-53-27	

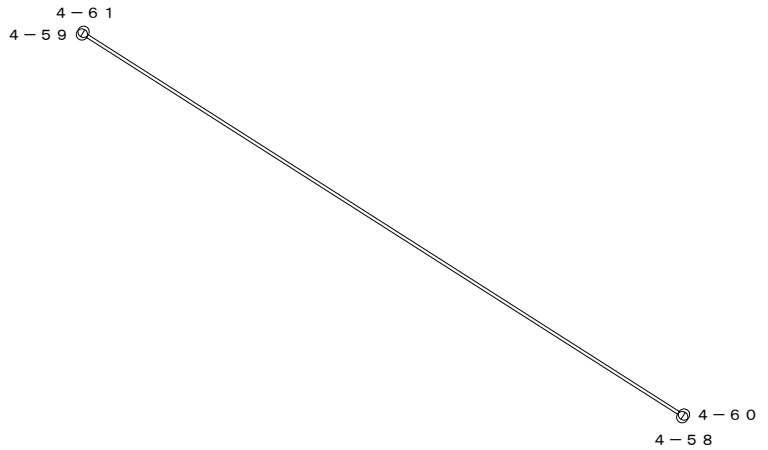


○：筆界点

面積算出公式	倍 面 積　２Ａ	4.985440	土 地 の 所 在			
Ａ＝ 1／2 ΣXn(Y(n+1)－Y(n-1))	面　　積　　Ａ	2.4927200	土地 の 所有者		縮 尺	1／　250

座 標 面 積 計 算 書

地 番	4-16	地 目	

筆 界 点	X	Y	辺長	方向角	備 考
4-45	24940.419	20069.475	0.019	212-00-19	
4-22	24927.761	20089.335	23.551	122-30-43	
4-58	24927.777	20089.345	0.019	32-00-19	
4-59	24940.435	20069.485	23.551	302-30-43	

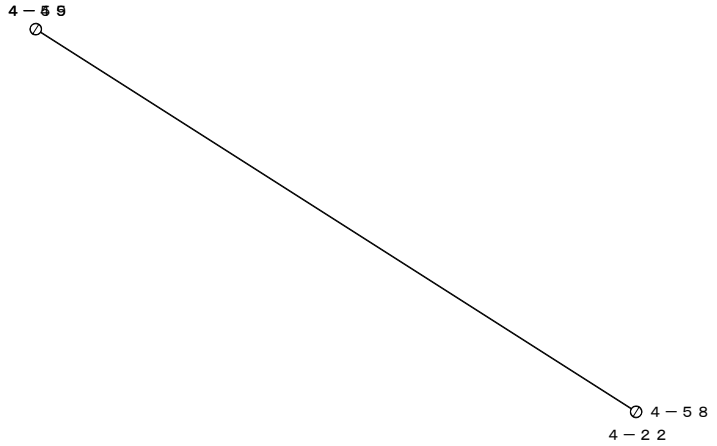


○：筆界点

面積算出公式	倍 面 積 2A	0.888680	土 地 の 所 在			
A＝ 1／2 ΣXn(Y(n+1)－Y(n-1))	面 積 A	0.4443400	土地 の 所有者		縮 尺	1／ 250

座 標 面 積 計 算 書

地 番	4-17	地 目	

筆 界 点	X	Y	辺長	方向角	備 考
4-20	24939.088	20096.538	11.058	32-27-15	
4-42	24946.945	20084.192	14.634	302-28-22	
4-43	24941.479	20080.718	6.477	212-26-19	
4-44	24937.581	20078.240	4.619	212-26-40	
4-21	24929.757	20090.604	14.632	122-19-33	

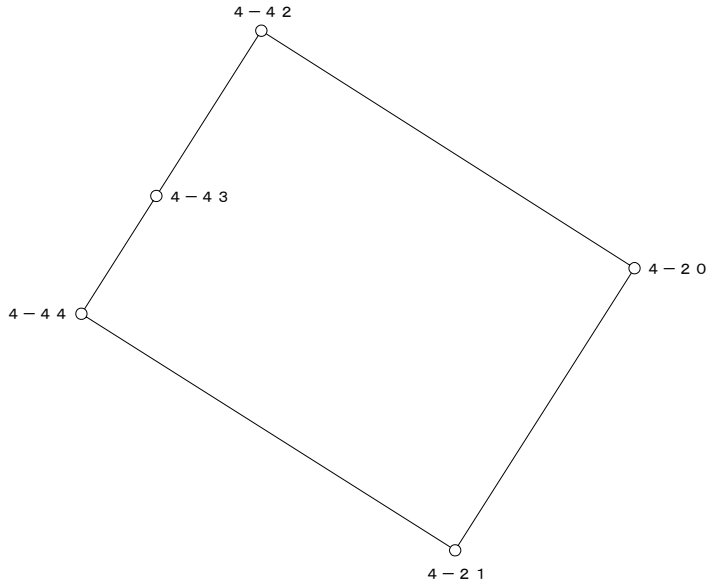


○：筆界点

面積算出公式	倍 面 積　２Ａ	324.165812	土 地 の 所 在			
Ａ＝ 1／2 ΣXn(Y(n+1)－Y(n-1))	面　積　Ａ	162.0829060	土地 の 所有者		縮 尺	1／　250

座 標 面 積 計 算 書

地 番	4-18	地 目	

筆 界 点	X	Y	辺長	方向角	備 考
4-45	24940.419	20069.475	23.551	302-30-43	
4-46	24938.483	20068.218	2.308	212-59-41	
4-47	24933.788	20064.369	6.071	219-20-43	
4-23	24919.327	20083.971	24.359	126-25-02	
4-22	24927.761	20089.335	9.995	32-27-22	

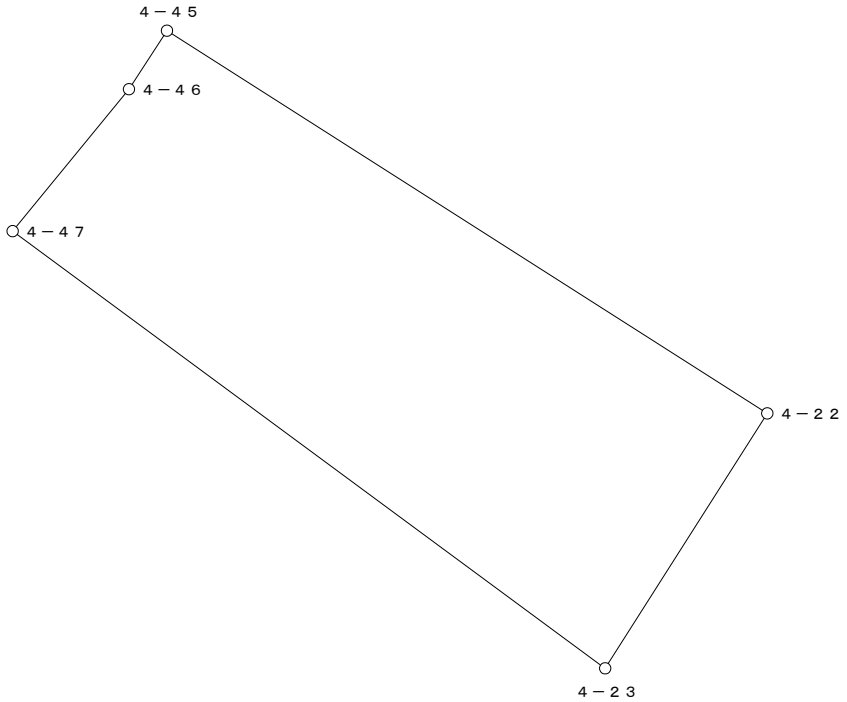


○：筆界点

面積算出公式	倍 面 積　２Ａ	437.665431	土 地 の 所 在			
Ａ＝ 1／2 ΣXn(Y(n+1)－Y(n-1))	面　　積　　Ａ	218.8327155	土地 の 所有者		縮 尺	1／　250

座 標 面 積 計 算 書

地 番	4-19	地 目	

筆 界 点	X	Y	辺長	方向角	備　考
4-47	24933.788	20064.369	24.359	306-25-02	
4-48	24928.767	20060.252	6.493	219-21-01	
4-24	24913.843	20080.483	25.140	126-24-56	
4-23	24919.327	20083.971	6.499	32-27-28	

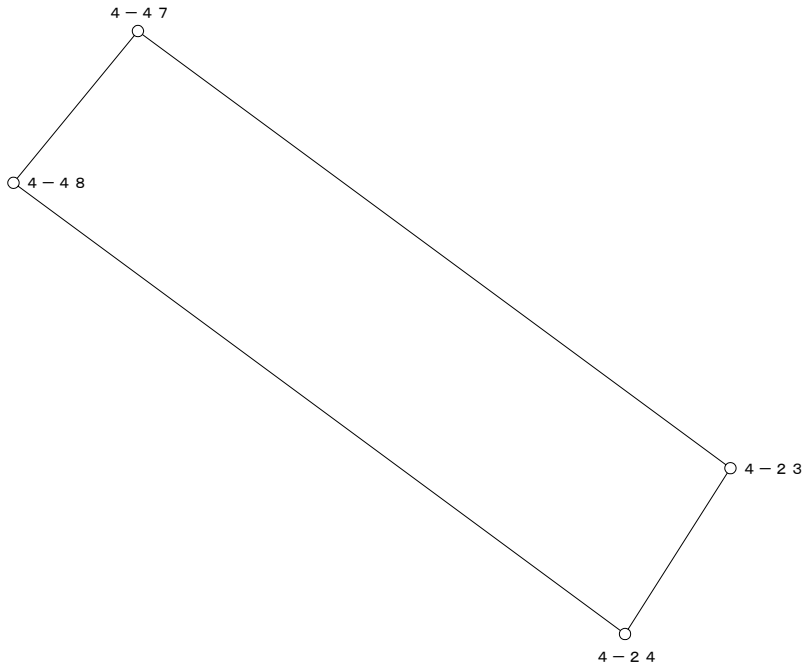


○：筆界点

面積算出公式	倍 面 積　２Ａ	320.959295	土 地 の 所 在			
Ａ＝ 1／2 ΣXn(Y(n+1)－Y(n-1))	面　積　Ａ	160.4796475	土地 の 所有者		縮 尺	1／　250

座 標 面 積 計 算 書

地 番	4-20	地 目	

筆 界 点	X	Y	辺長	方向角	備　考
4-48	24928.767	20060.252	25.140	306-24-56	
4-49	24923.247	20055.726	7.138	219-20-57	
4-25	24907.831	20076.622	25.967	126-25-05	
4-24	24913.843	20080.483	7.145	32-42-33	

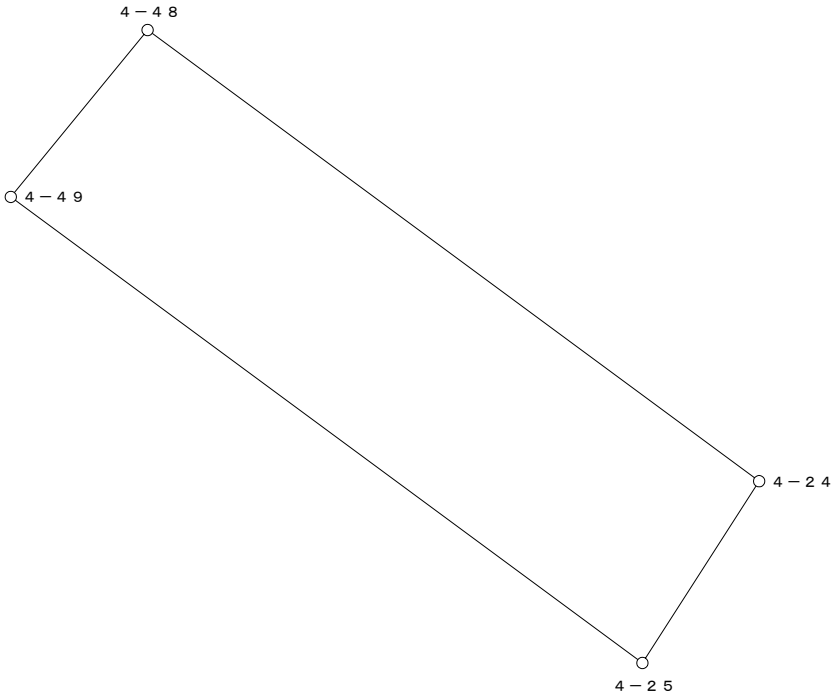


○：筆界点

面積算出公式	倍 面 積　２Ａ	364.369072	土 地 の 所 在			
Ａ＝ 1／2 ΣXn(Y(n+1)－Y(n-1))	面　　積　　Ａ	182.1845360	土地 の 所有者		縮 尺	1／　250

座 標 面 積 計 算 書

地 番	4-21	地 目	

筆 界 点	X	Y	辺長	方向角	備　考
4-49	24923.247	20055.726	25.967	306-25-05	
4-50	24922.011	20054.714	1.597	219-18-35	
4-26	24906.490	20075.761	26.151	126-24-24	
4-25	24907.831	20076.622	1.594	32-42-10	

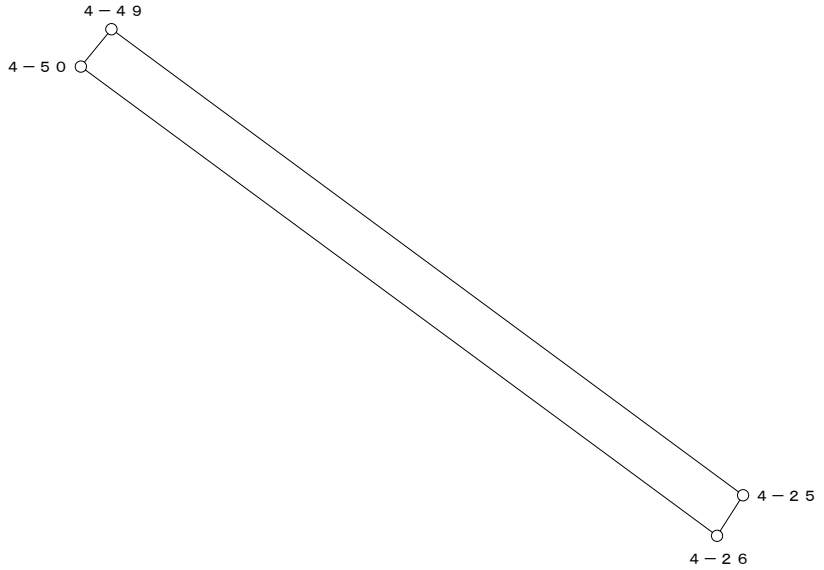


○：筆界点

面積算出公式	倍 面 積　２Ａ	83.016056	土 地 の 所 在			
Ａ＝ 1／2 ΣXn(Y(n+1)－Y(n-1))	面　　積　　Ａ	41.5080280	土地 の 所有者		縮 尺	1／　250

座 標 面 積 計 算 書

地 番	4-22	地 目	

筆 界 点	X	Y	辺長	方向角	備 考
4-50	24922.011	20054.714	26.151	306-24-24	
4-27	24905.602	20041.271	21.212	219-19-33	
4-6	24891.189	20059.002	22.850	129-06-24	
4-5	24892.478	20066.884	7.987	80-42-44	
4-26	24906.490	20075.761	16.587	32-21-20	

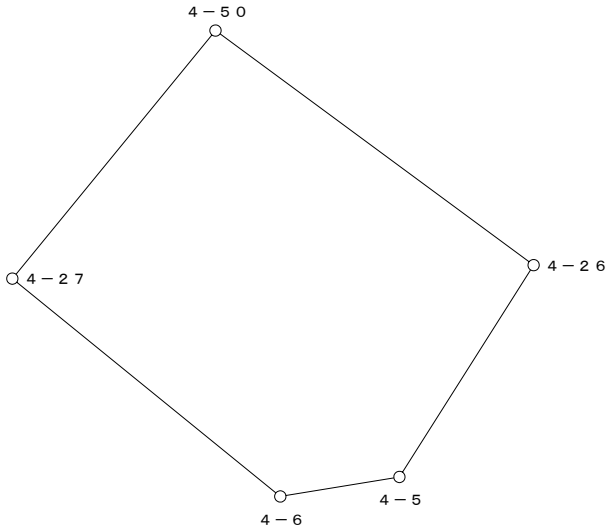


○：筆界点

面積算出公式	倍 面 積　２Ａ　1165.858655	土 地 の 所 在			
Ａ＝ 1／2 ΣXn(Y(n+1)－Y(n-1))	面　積　Ａ　582.9293275	土地 の 所有者		縮 尺	1／　500

座 標 面 積 計 算 書

地 番	4-23	地 目	

筆 界 点	X	Y	辺長	方向角	備　考
4-46	24938.483	20068.218	6.071	39-20-43	
4-13	24945.938	20057.102	13.384	303-50-53	
4-32	24957.680	20039.499	21.160	303-42-18	
4-28	24927.211	20014.687	39.294	219-09-26	
4-27	24905.602	20041.271	34.259	129-06-22	
4-50	24922.011	20054.714	21.212	39-19-33	
4-49	24923.247	20055.726	1.597	39-18-35	
4-48	24928.767	20060.252	7.138	39-20-57	
4-47	24933.788	20064.369	6.493	39-21-01	

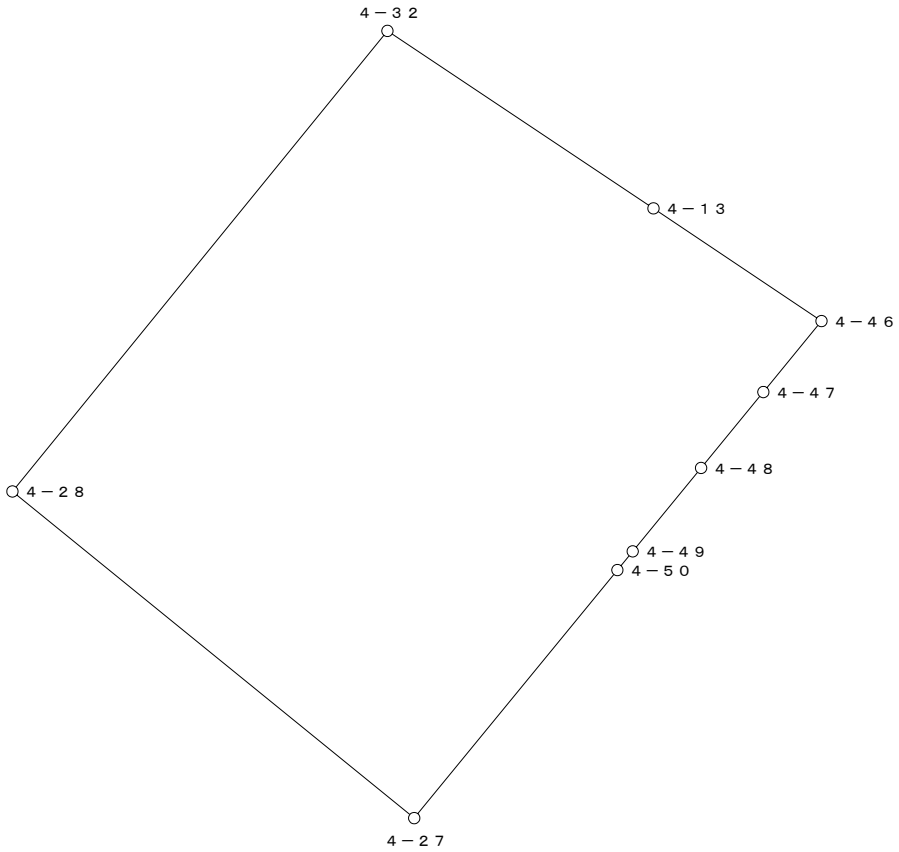


○：筆界点

面積算出公式	倍 面 積　２Ａ	2808.298157	土 地 の 所 在			
Ａ＝ 1／2 ΣXn(Y(n+1)－Y(n-1))	面　　積　　Ａ	1404.1490785	土地 の 所有者		縮 尺	1／　500

座 標 面 積 計 算 書

地 番	4-24	地 目	

筆 界 点	X	Y	辺長	方向角	備　考
4-32	24957.680	20039.499	39.294	39-09-26	
4-31	24971.160	20019.289	24.293	303-42-11	
4-51	24957.342	20007.907	17.902	219-28-43	
4-29	24943.097	19996.175	18.454	219-28-28	
4-7	24931.408	20009.600	17.801	131-02-45	
4-28	24927.211	20014.687	6.595	129-31-27	

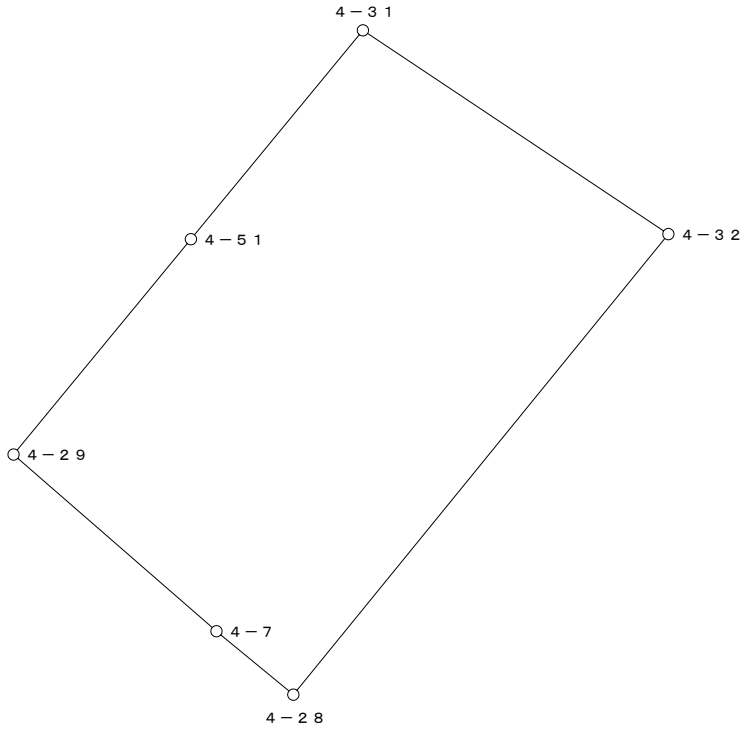


○：筆界点

面積算出公式	倍 面 積　２Ａ　1840.076542	土 地 の 所 在			
Ａ＝ 1／2 ΣXn(Y(n+1)－Y(n-1))	面　積　Ａ　920.0382710	土地 の 所有者		縮 尺	1／　500

座 標 面 積 計 算 書

地 番	4-25	地 目	

筆 界 点	X	Y	辺長	方向角	備　考
4-29	24943.097	19996.175	11.000	131-02-55	
4-51	24957.342	20007.907	18.454	39-28-28	
4-30	24968.744	19994.034	17.957	309-24-58	
4-10	24956.354	19983.848	16.040	219-25-27	
4-9	24953.345	19984.138	3.023	174-29-42	
4-8	24950.321	19987.879	4.810	128-57-00	

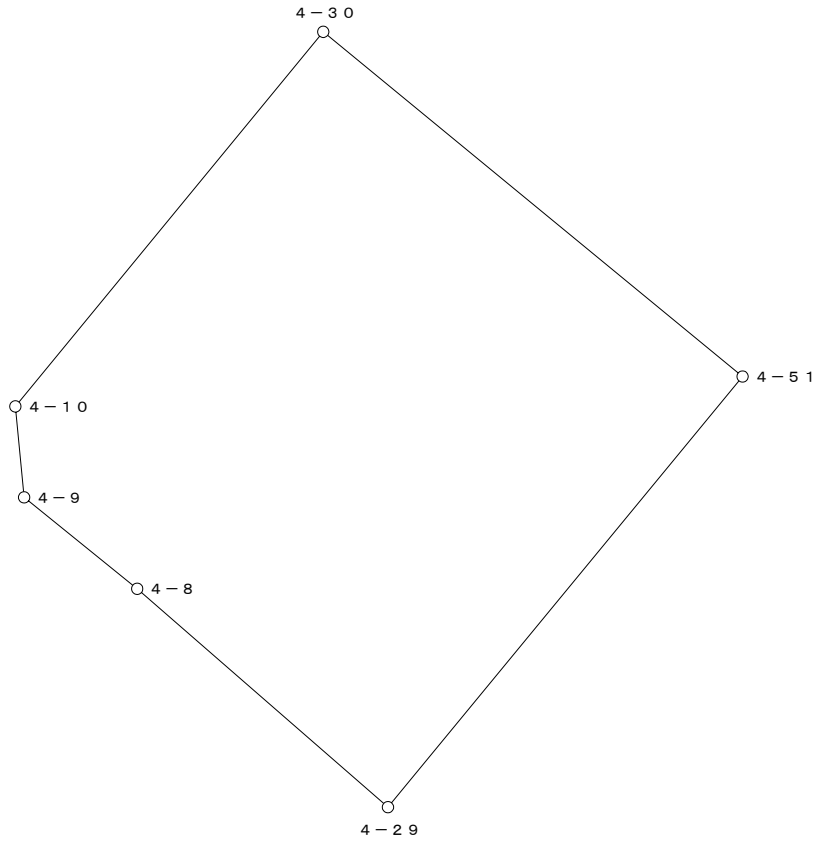


○：筆界点

面積算出公式	倍 面 積　２Ａ	650.466014	土 地 の 所 在			
Ａ＝ 1／2 ΣXn(Y(n+1)－Y(n-1))	面　積　Ａ	325.2330070	土地 の 所有者		縮 尺	1／　250

座 標 面 積 計 算 書

地 番	4-26	地 目	

筆 界 点	X	Y	辺長	方向角	備　考
4-31	24971.160	20019.289	17.902	39-28-43	
4-12	24980.063	20005.943	16.043	303-42-25	
4-11	24979.645	20002.996	2.976	261-55-37	
4-30	24968.744	19994.034	14.112	219-25-28	
4-51	24957.342	20007.907	17.957	129-24-58	

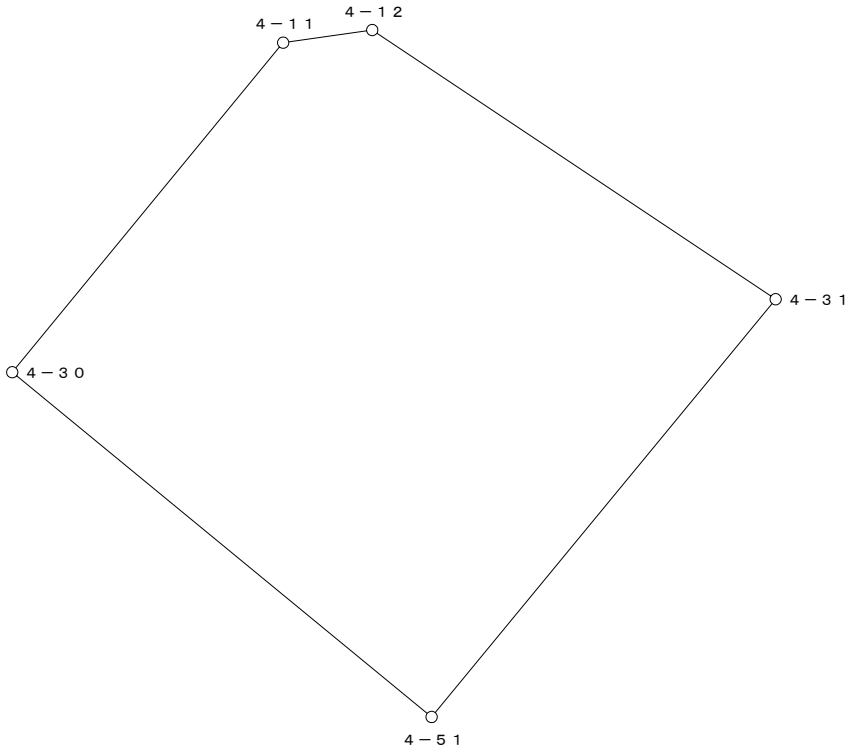

○：筆界点

面積算出公式	倍 面 積　２Ａ	606.943010	土 地 の 所 在			
Ａ＝ 1／2 ΣXn(Y(n+1)－Y(n-1))	面　　積　　Ａ	303.4715050	土地 の 所有者		縮 尺	1／　250