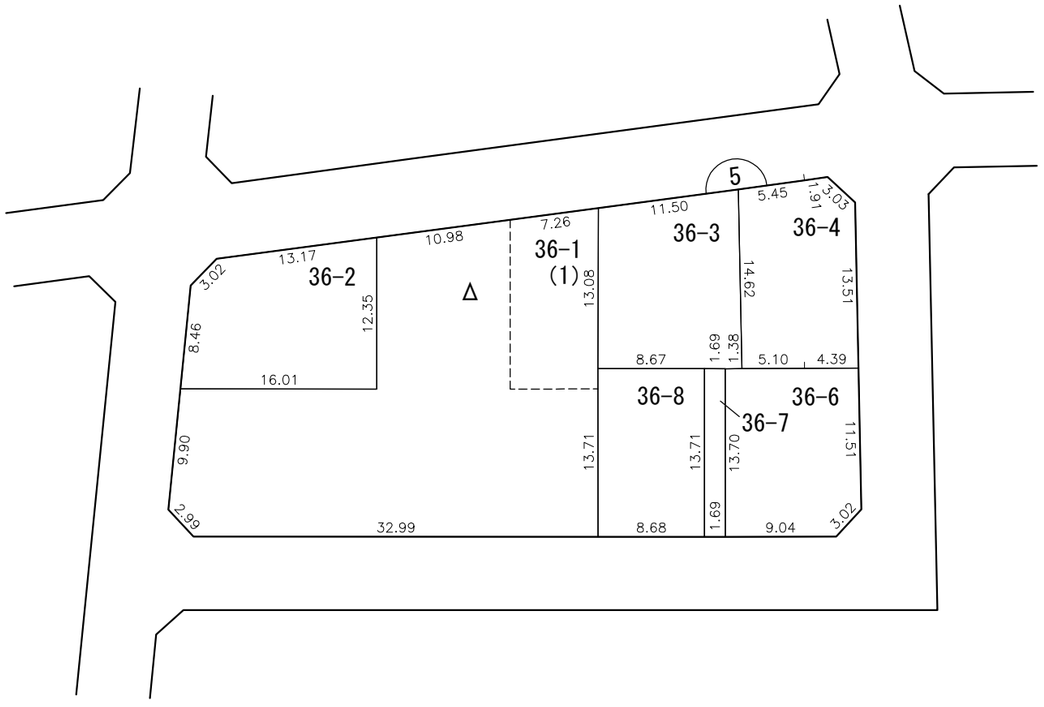
# 換　地　図

縮尺　５００分の１

所 在　　那覇市真嘉比二丁目





| 凡例 | 施行地区界 | 町界 | 丁目界 | 5-1 地番 | 換地 | (1) 借地部分 |
|---|---|---|---|---|---|---|

那覇広域都市計画事業真嘉比古島第二土地区画整理事業

# 画地出来形確認測量原図　５街区

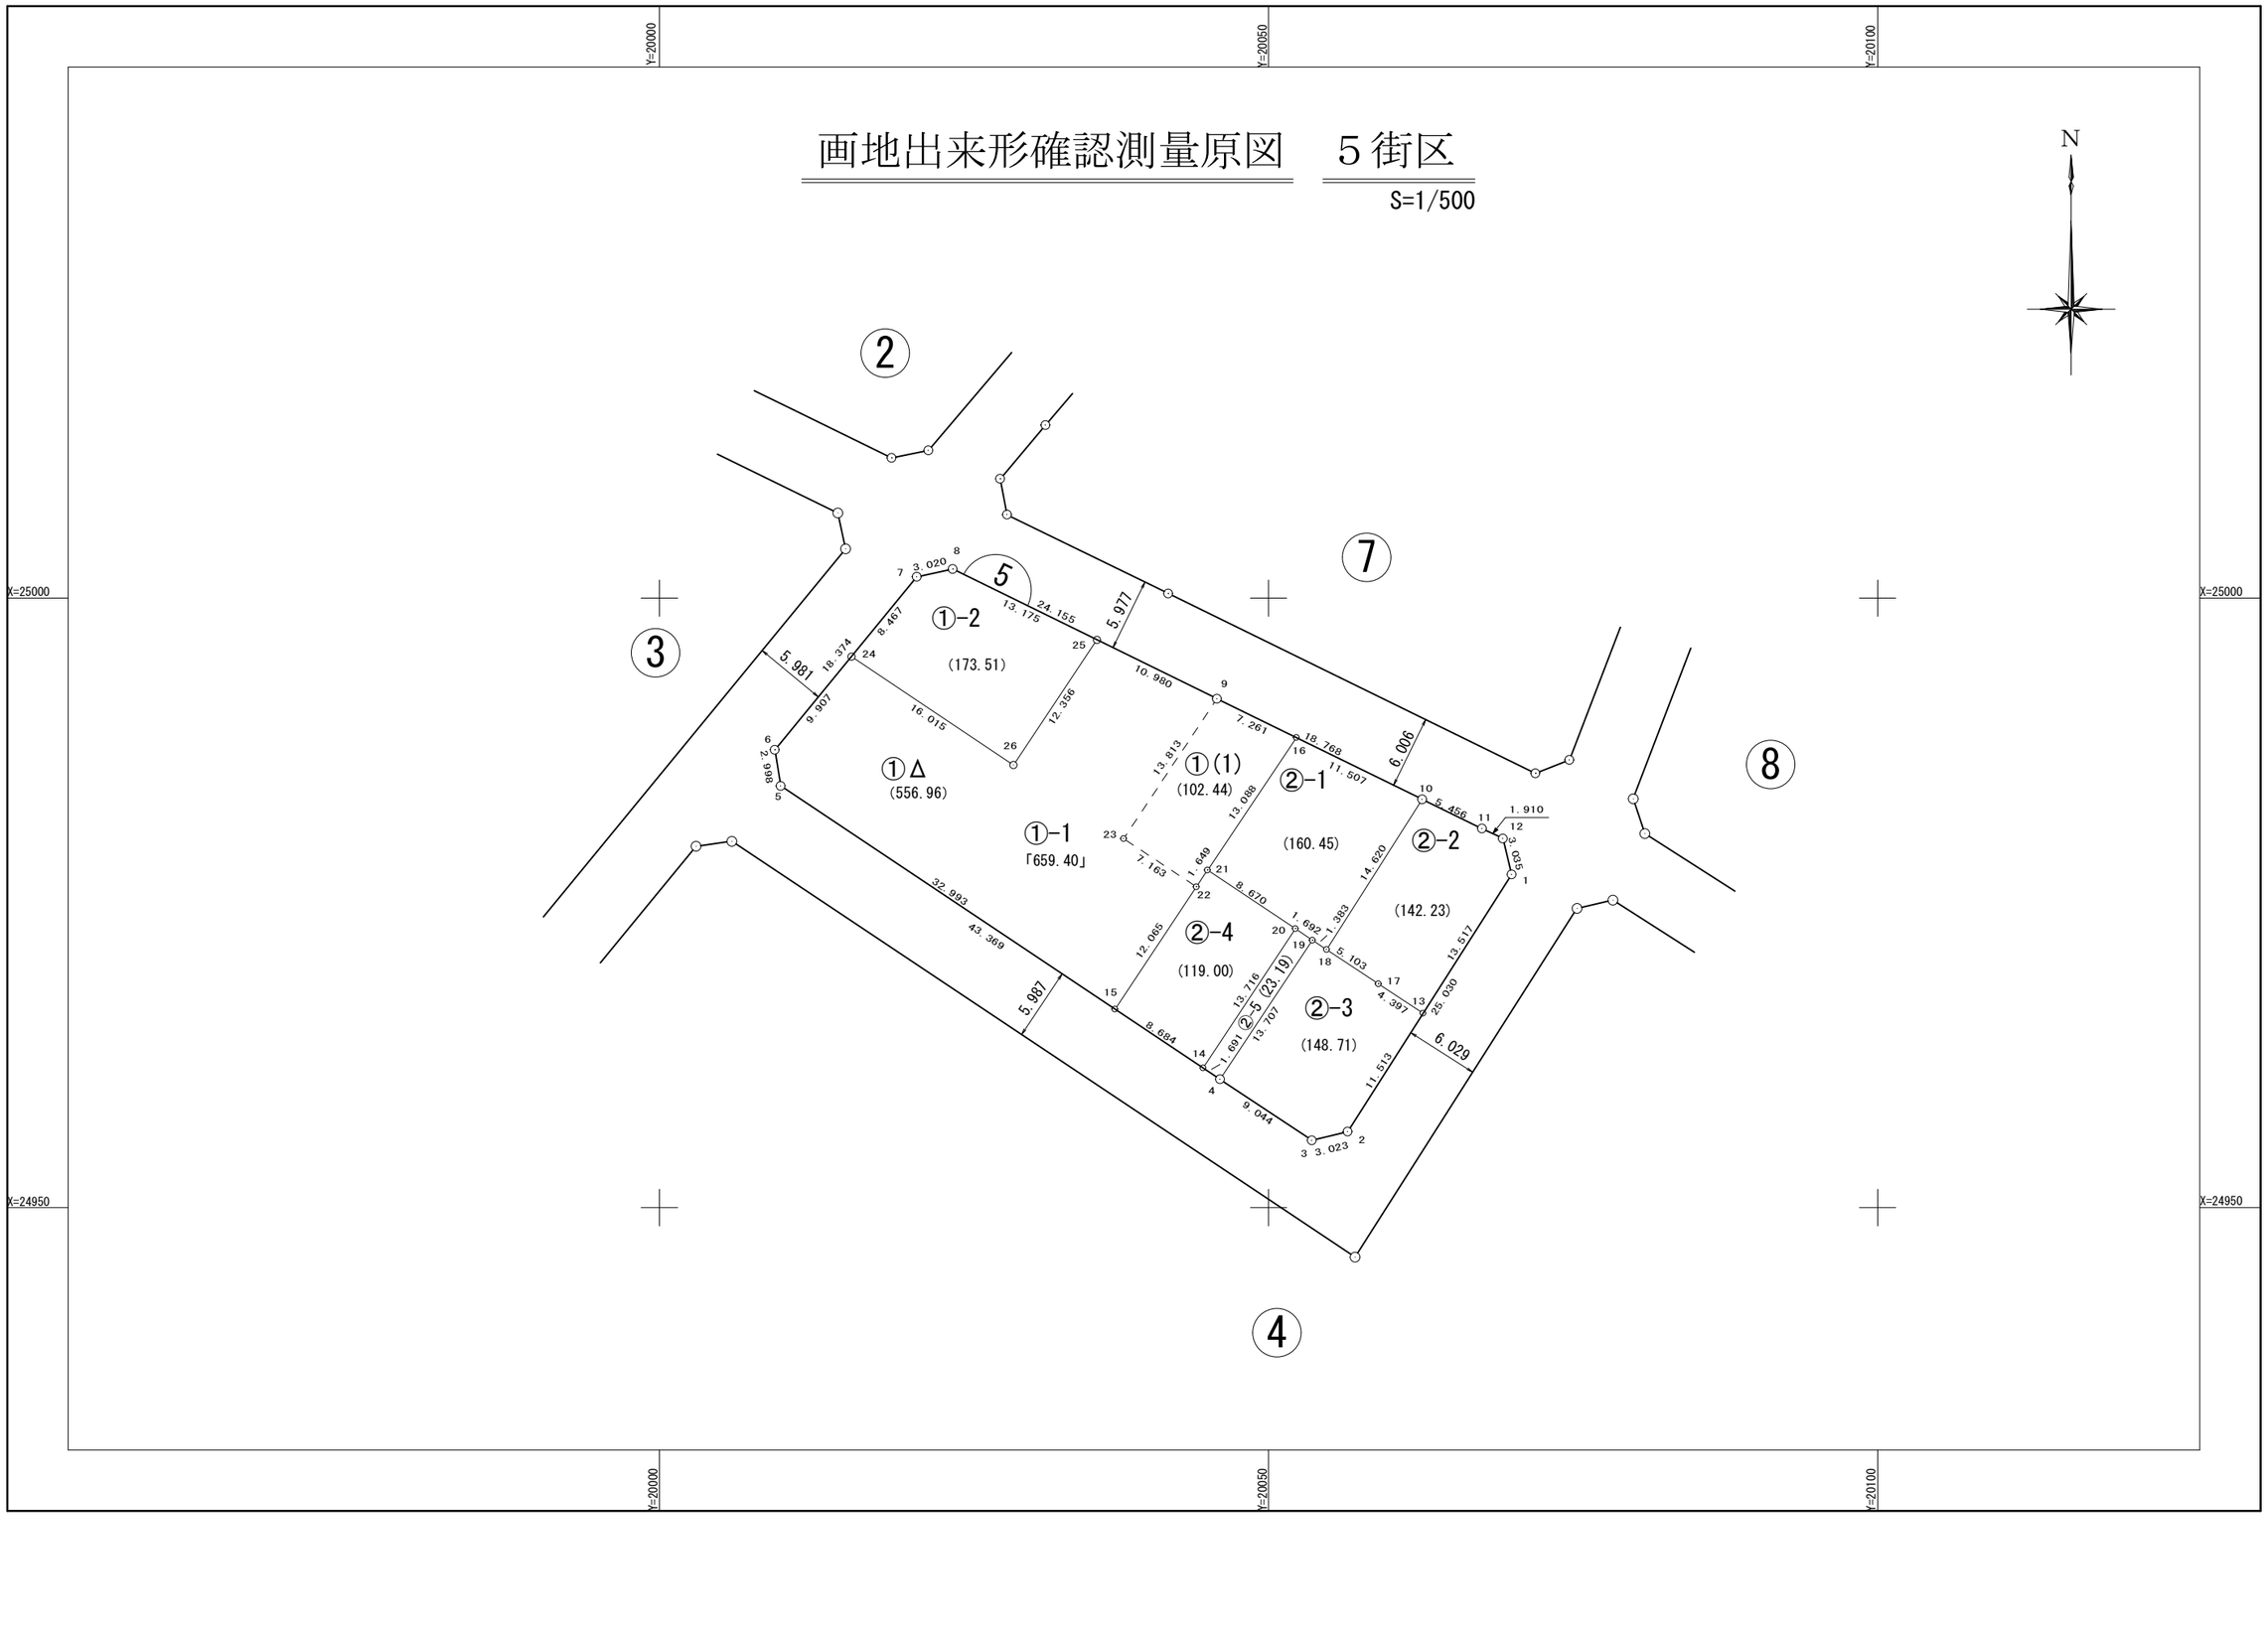S=1/500



# 面　積　一　覧　表

| 種　　別 | 地　　番 | 地　　目 | 面　　積 | 地　　積 | 備　　考 |
|---|---|---|---|---|---|
| | 501:5-1-1 | | 659.4052300 | 659.40 | |
| | 502:5-1-2 | | 173.5122295 | 173.51 | |
| | 503:5-2-1 | | 160.4503680 | 160.45 | |
| | 504:5-2-1-1 | | 78.7169670 | 78.71 | |
| | 505:5-2-2 | | 63.5156480 | 63.51 | |
| | 506:5-2-3 | | 148.7198810 | 148.71 | |
| | 507:5-2-4 | | 119.0051295 | 119.00 | |
| | 508:5-2-5 | | 23.1976720 | 23.19 | |
| | | | | | |
| | | | | | |
| | | | 1426.5231250 | 1426.48 | |
| | | | 1426.5231250 | 1426.48 | |

# 座　標　リ　ス　ト

| 測　　点 | X　座　標 | Y　座　標 |
|---|---|---|
| 501:5-1 | 24977.333 | 20069.957 |
| 502:5-2 | 24956.229 | 20056.499 |
| 503:5-3 | 24955.517 | 20053.561 |
| 504:5-4 | 24960.514 | 20046.023 |
| 505:5-5 | 24984.601 | 20009.958 |
| 506:5-6 | 24987.559 | 20009.471 |
| 507:5-7 | 25001.762 | 20021.127 |
| 508:5-8 | 25002.396 | 20024.080 |
| 509:5-9 | 24991.757 | 20045.766 |
| 510:5-10 | 24983.499 | 20062.619 |
| 511:5-11 | 24981.104 | 20067.521 |
| 512:5-12 | 24980.283 | 20069.245 |
| 513:5-13 | 24965.936 | 20062.689 |
| 514:5-14 | 24961.454 | 20044.617 |
| 515:5-15 | 24966.277 | 20037.395 |
| 516:5-16 | 24988.562 | 20052.286 |
| 517:5-17 | 24968.359 | 20059.020 |
| 518:5-18 | 24971.170 | 20054.761 |
| 519:5-19 | 24971.932 | 20053.607 |
| 520:5-20 | 24972.880 | 20052.205 |
| 521:5-21 | 24977.693 | 20044.994 |
| 522:5-22 | 24976.320 | 20044.081 |
| 523:5-23 | 24980.265 | 20038.102 |
| 524:5-24 | 24995.217 | 20015.756 |
| 525:5-25 | 24996.593 | 20035.908 |
| 526:5-26 | 24986.306 | 20029.063 |
| | | |
| | | |
| | | |
| | | |
| | | |

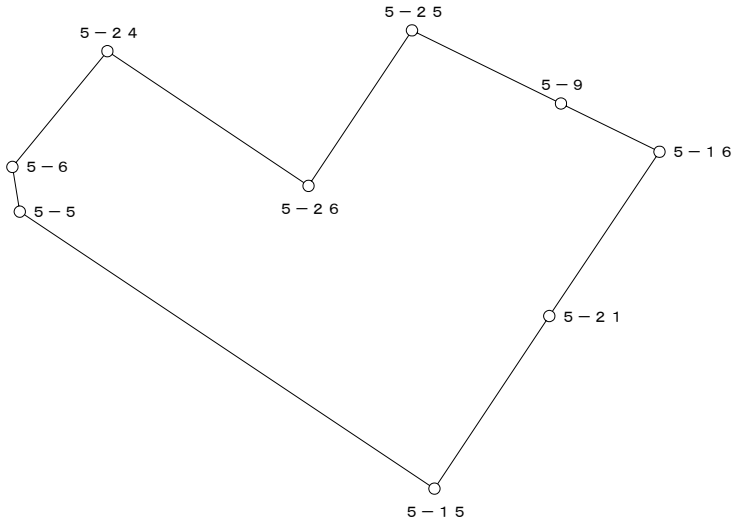
| 測　　点 | X　座　標 | Y　座　標 |
|---|---|---|
| | | |
| | | |
| 測　　点 | X　座　標 | Y　座　標 |
|---|---|---|
| | | |
| | | |
# 座 標 面 積 計 算 書

| 地 番 | 5-1-1 | 地 目 | |
|---|---|---|---|

| 筆 界 点 | X | Y | 辺長 | 方向角 | 備 考 |
|---|---|---|---|---|---|
| 5-25 | 24996.593 | 20035.908 | 12.356 | 33-38-24 | |
| 5-9 | 24991.757 | 20045.766 | 10.980 | 116-07-52 | |
| 5-16 | 24988.562 | 20052.286 | 7.261 | 116-06-23 | |
| 5-21 | 24977.693 | 20044.994 | 13.088 | 213-51-27 | |
| 5-15 | 24966.277 | 20037.395 | 13.714 | 213-38-58 | |
| 5-5 | 24984.601 | 20009.958 | 32.993 | 303-44-14 | |
| 5-6 | 24987.559 | 20009.471 | 2.998 | 350-39-03 | |
| 5-24 | 24995.217 | 20015.756 | 9.907 | 39-22-34 | |
| 5-26 | 24986.306 | 20029.063 | 16.015 | 123-48-29 | |
| | | | | | |
| | | | | | |
○：筆界点

| 面積算出公式 | 倍 面 積　２Ａ　1318.810460 | 土 地 の 所 在 | | | |
|---|---|---|---|---|---|
| Ａ＝ 1／2 ΣXn(Y(n+1)－Y(n-1)) | 面　積　Ａ　659.4052300 | 土地 の 所有者 | | 縮 尺 | 1／　500 |

# 座 標 面 積 計 算 書
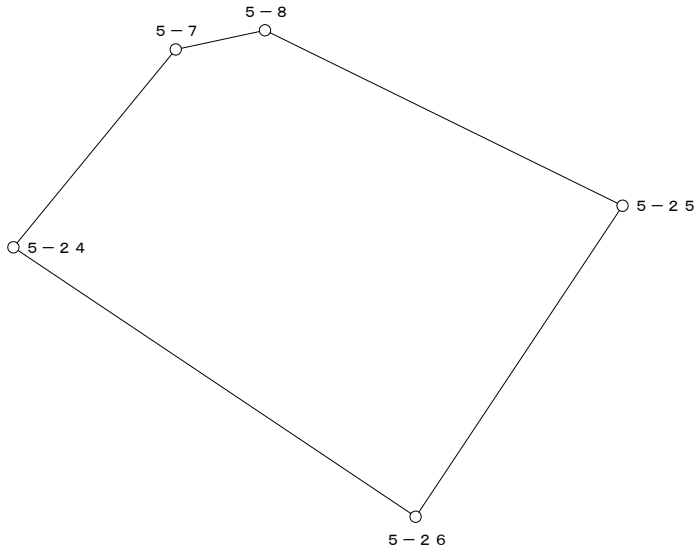
| 地 番 | 5-1-2 | 地 目 | |
|---|---|---|---|

| 筆 界 点 | X | Y | 辺長 | 方向角 | 備　考 |
|---|---|---|---|---|---|
| 5-24 | 24995.217 | 20015.756 | 16.015 | 303-48-29 | |
| 5-7 | 25001.762 | 20021.127 | 8.467 | 39-22-24 | |
| 5-8 | 25002.396 | 20024.080 | 3.020 | 77-52-58 | |
| 5-25 | 24996.593 | 20035.908 | 13.175 | 116-08-00 | |
| 5-26 | 24986.306 | 20029.063 | 12.356 | 213-38-24 | |
| | | | | | |
| | | | | | |
○：筆界点

| 面積算出公式 | 倍 面 積　２Ａ | 347.024459 | 土 地 の 所 在 | | | |
|---|---|---|---|---|---|---|
| Ａ＝ 1／2 ΣXn(Y(n+1)－Y(n-1)) | 面　積　Ａ | 173.5122295 | 土地 の 所有者 | | 縮 尺 | 1／　250 |

# 座 標 面 積 計 算 書
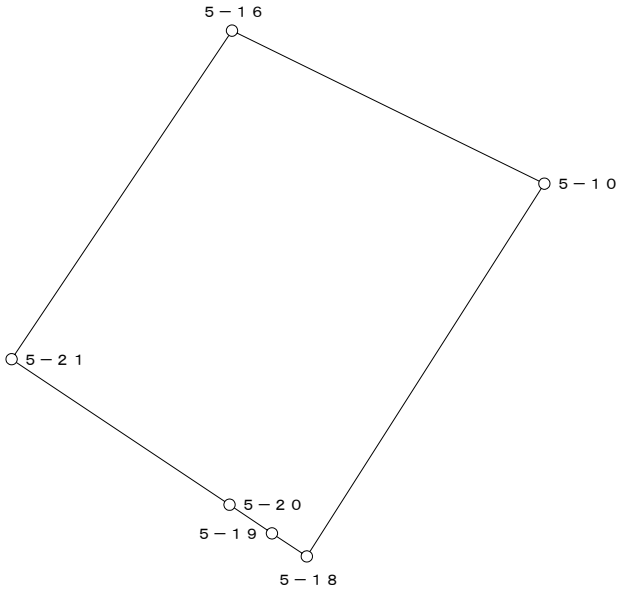
| 地 番 | 5-2-1 | 地 目 | |
|---|---|---|---|

| 筆 界 点 | X | Y | 辺長 | 方向角 | 備　考 |
|---|---|---|---|---|---|
| 5-16 | 24988.562 | 20052.286 | 13.088 | 33-51-27 | |
| 5-10 | 24983.499 | 20062.619 | 11.507 | 116-06-15 | |
| 5-18 | 24971.170 | 20054.761 | 14.620 | 212-30-42 | |
| 5-19 | 24971.932 | 20053.607 | 1.383 | 303-26-14 | |
| 5-20 | 24972.880 | 20052.205 | 1.692 | 304-03-56 | |
| 5-21 | 24977.693 | 20044.994 | 8.670 | 303-43-16 | |
| | | | | | |
| | | | | | |
○：筆界点

| 面積算出公式 | 倍 面 積　２Ａ | 320.900736 | 土 地 の 所 在 | | | |
|---|---|---|---|---|---|---|
| Ａ＝ 1／2 ΣXn(Y(n+1)－Y(n-1)) | 面　積　Ａ | 160.4503680 | 土地 の 所有者 | | 縮 尺 | 1／　250 |

# 座 標 面 積 計 算 書
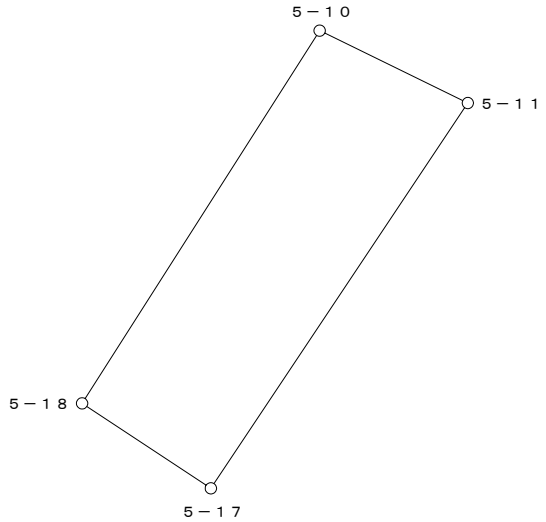
| 地 番 | 5-2-1-1 | 地 目 | |
|---|---|---|---|

| 筆 界 点 | X | Y | 辺長 | 方向角 | 備　考 |
|---|---|---|---|---|---|
| 5-10 | 24983.499 | 20062.619 | 14.620 | 32-30-42 | |
| 5-11 | 24981.104 | 20067.521 | 5.456 | 116-02-21 | |
| 5-17 | 24968.359 | 20059.020 | 15.320 | 213-42-13 | |
| 5-18 | 24971.170 | 20054.761 | 5.103 | 303-25-31 | |
| | | | | | |
| | | | | | |
○：筆界点

| 面積算出公式 | 倍 面 積　２Ａ　157.433934 | 土 地 の 所 在 | | | |
|---|---|---|---|---|---|
| Ａ＝ 1／2 ΣXn(Y(n+1)－Y(n-1)) | 面　積　Ａ　78.7169670 | 土地 の 所有者 | | 縮 尺 | 1／　250 |

# 座 標 面 積 計 算 書
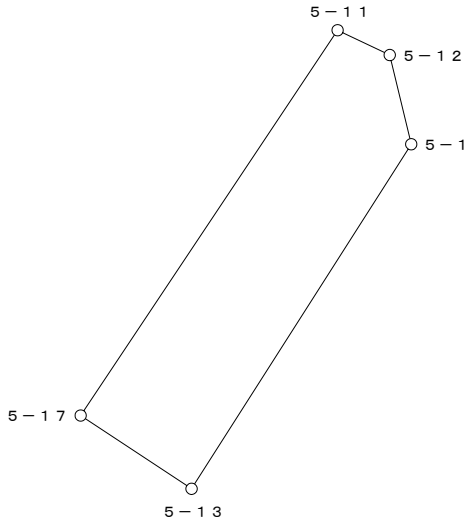
| 地 番 | 5-2-2 | 地 目 | |
|---|---|---|---|

| 筆 界 点 | X | Y | 辺長 | 方向角 | 備　考 |
|---|---|---|---|---|---|
| 5-1 | 24977.333 | 20069.957 | 3.035 | 166-25-51 | |
| 5-13 | 24965.936 | 20062.689 | 13.517 | 212-31-34 | |
| 5-17 | 24968.359 | 20059.020 | 4.397 | 303-26-26 | |
| 5-11 | 24981.104 | 20067.521 | 15.320 | 33-42-13 | |
| 5-12 | 24980.283 | 20069.245 | 1.910 | 115-27-53 | |
| | | | | | |
| | | | | | |
○：筆界点

| 面積算出公式 | 倍 面 積　２Ａ | 127.031296 | 土 地 の 所 在 | | | |
|---|---|---|---|---|---|---|
| Ａ＝ 1／2 ΣXn(Y(n+1)－Y(n-1)) | 面　　積　　Ａ | 63.5156480 | 土地 の 所有者 | | 縮 尺 | 1／　250 |

# 座 標 面 積 計 算 書
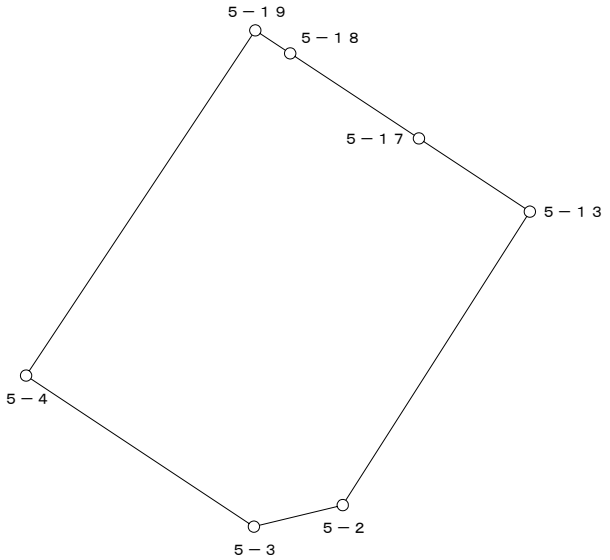
| 地 番 | 5-2-3 | 地 目 | |
|---|---|---|---|

| 筆 界 点 | X | Y | 辺長 | 方向角 | 備　考 |
|---|---|---|---|---|---|
| 5-2 | 24956.229 | 20056.499 | 11.513 | 212-31-30 | |
| 5-3 | 24955.517 | 20053.561 | 3.023 | 256-22-39 | |
| 5-4 | 24960.514 | 20046.023 | 9.044 | 303-32-27 | |
| 5-19 | 24971.932 | 20053.607 | 13.707 | 33-35-34 | |
| 5-18 | 24971.170 | 20054.761 | 1.383 | 123-26-14 | |
| 5-17 | 24968.359 | 20059.020 | 5.103 | 123-25-31 | |
| 5-13 | 24965.936 | 20062.689 | 4.397 | 123-26-26 | |
| | | | | | |
| | | | | | |
○：筆界点

| 面積算出公式 | 倍 面 積　２Ａ | 297.439762 | 土 地 の 所 在 | | | |
|---|---|---|---|---|---|---|
| Ａ＝ 1／2 ΣXn(Y(n+1)－Y(n-1)) | 面　積　Ａ | 148.7198810 | 土地 の 所有者 | | 縮 尺 | 1／　250 |

# 座 標 面 積 計 算 書
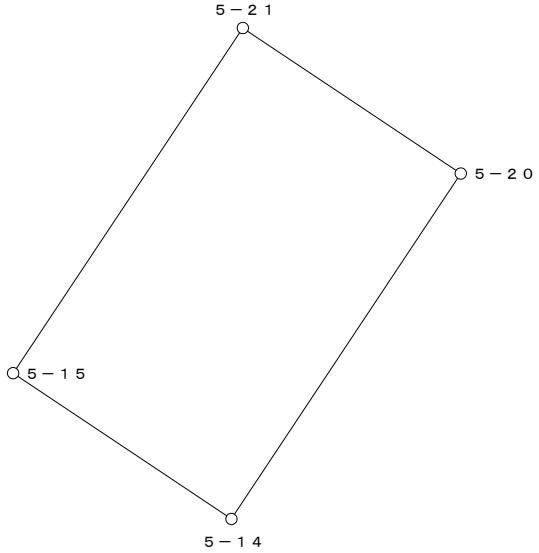
| 地 番 | 5-2-4 | 地 目 | |
|---|---|---|---|

| 筆 界 点 | X | Y | 辺長 | 方向角 | 備　考 |
|---|---|---|---|---|---|
| 5-20 | 24972.880 | 20052.205 | 8.670 | 123-43-16 | |
| 5-14 | 24961.454 | 20044.617 | 13.716 | 213-35-17 | |
| 5-15 | 24966.277 | 20037.395 | 8.684 | 303-44-09 | |
| 5-21 | 24977.693 | 20044.994 | 13.714 | 33-38-58 | |
| | | | | | |
| | | | | | |
○：筆界点

| 面積算出公式 | 倍 面 積　２Ａ | 238.010259 | 土 地 の 所 在 | | | |
|---|---|---|---|---|---|---|
| Ａ＝ 1／2 ΣXn(Y(n+1)－Y(n-1)) | 面　　積　　Ａ | 119.0051295 | 土地 の 所有者 | | 縮 尺 | 1／　250 |

# 座 標 面 積 計 算 書
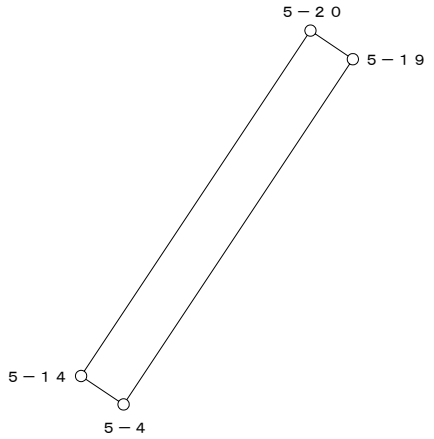
| 地 番 | 5-2-5 | 地 目 | |
|---|---|---|---|

| 筆 界 点 | X | Y | 辺長 | 方向角 | 備　考 |
|---|---|---|---|---|---|
| 5-19 | 24971.932 | 20053.607 | 1.692 | 124-03-56 | |
| 5-4 | 24960.514 | 20046.023 | 13.707 | 213-35-34 | |
| 5-14 | 24961.454 | 20044.617 | 1.691 | 303-45-55 | |
| 5-20 | 24972.880 | 20052.205 | 13.716 | 33-35-17 | |
| | | | | | |
| | | | | | |
○：筆界点

| 面積算出公式 | 倍 面 積　２Ａ | 46.395344 | 土 地 の 所 在 | | | |
|---|---|---|---|---|---|---|
| Ａ＝ 1／2 ΣXn(Y(n+1)－Y(n-1)) | 面　　積　　Ａ | 23.1976720 | 土地 の 所有者 | | 縮 尺 | 1／　250 |