

換　地　図　　縮尺　５００分の１

所 在　　那覇市真嘉比二丁目

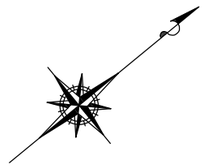

字真嘉比西原

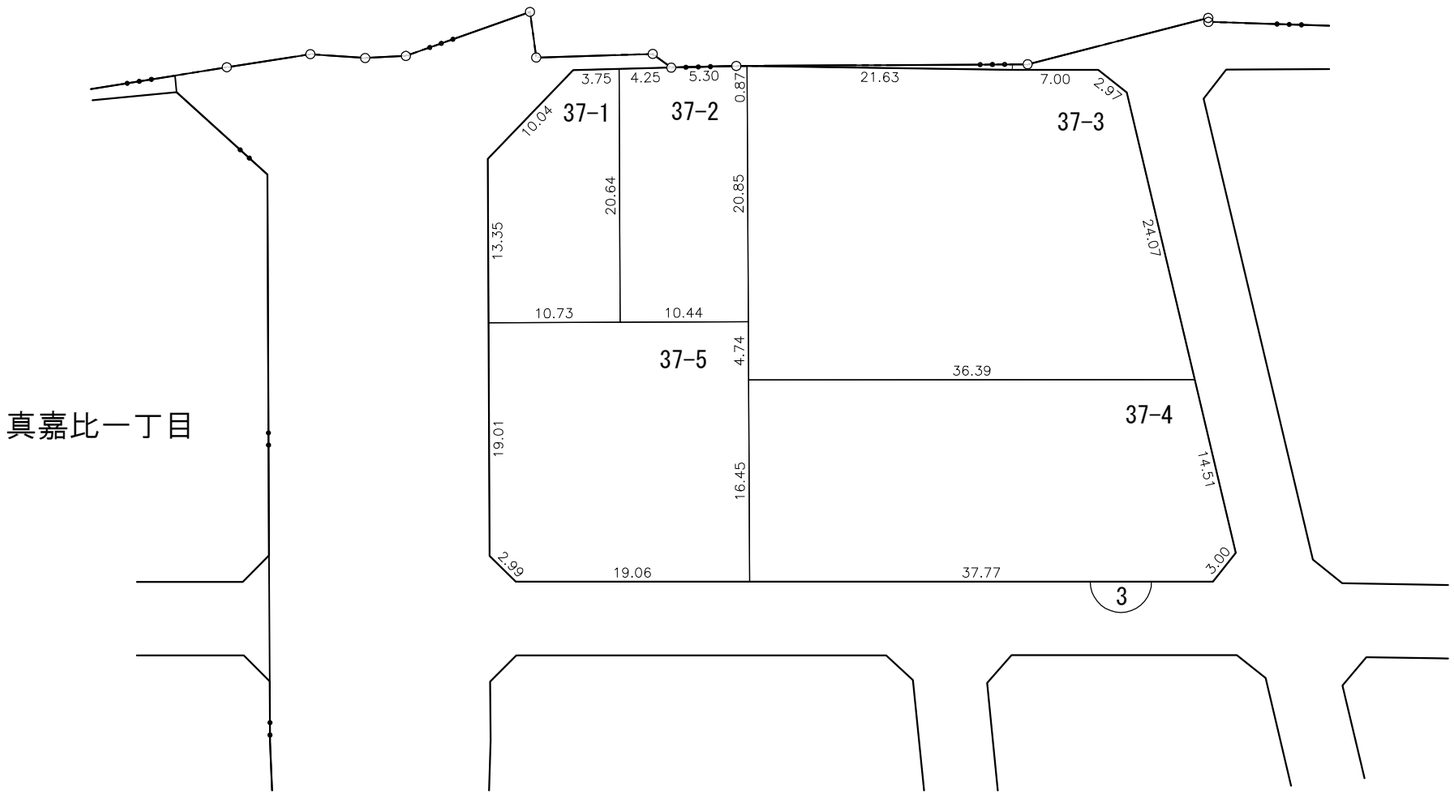


凡例						
	施行地区界	町界	丁目界	地番 5-1	換地	

那覇広域都市計画事業真嘉比古島第二土地区画整理事業

画地出来形確認測量原図　３街区

S=1/500

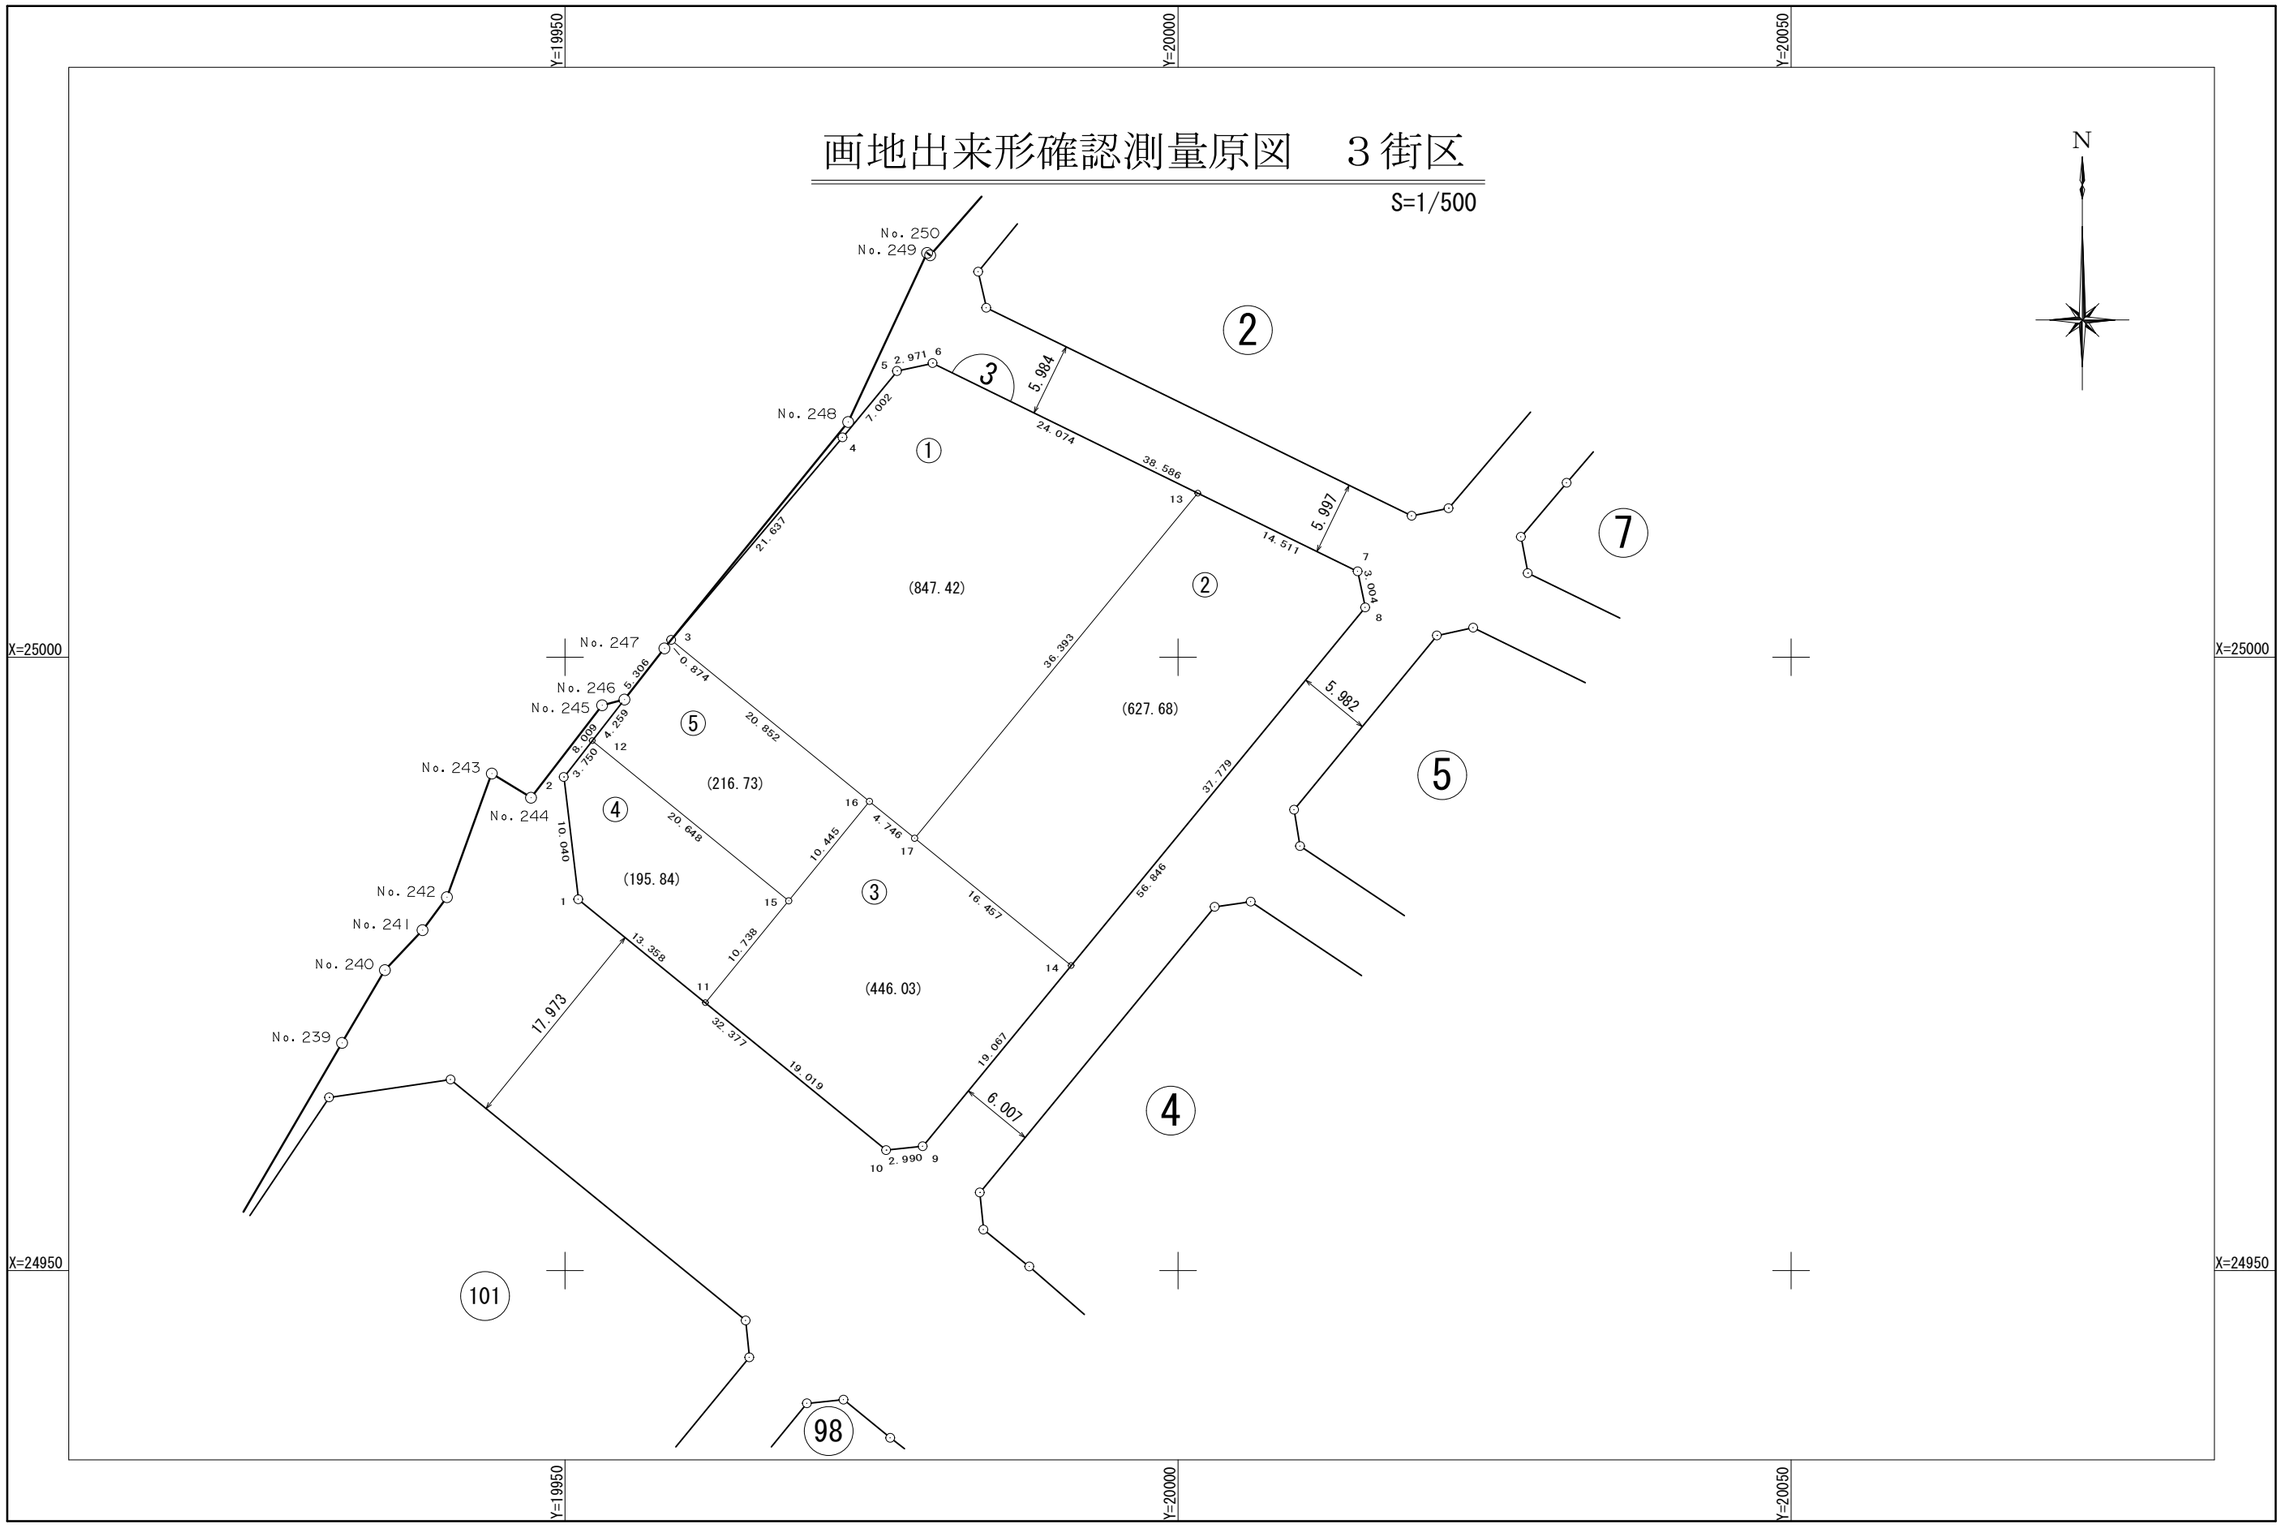

面　積　一　覧　表

種　　別	地　　番	地　　目	面　　積	地　　積	備　　考
	301:3-1		847.4221425	847.42	
	302:3-2		627.6899820	627.68	
	303:3-3		446.0333015	446.03	
	304:3-4		195.8464870	195.84	
	305:3-5		216.7354035	216.73	
			2333.7273165	2333.70	
			2333.7273165	2333.70	

座　標　リ　ス　ト

測　　点	X　座　標	Y　座　標
301:3-1	24980.255	19951.095
302:3-2	24990.226	19949.919
303:3-3	25001.402	19958.663
304:3-4	25017.914	19972.646
305:3-5	25023.318	19977.098
306:3-6	25023.962	19979.998
307:3-7	25006.989	20014.650
308:3-8	25004.051	20015.275
309:3-9	24960.134	19979.181
310:3-10	24959.820	19976.208
311:3-11	24971.824	19961.456
312:3-12	24993.183	19952.226
313:3-13	25013.372	20001.618
314:3-14	24974.865	19991.287
315:3-15	24980.148	19968.240
316:3-16	24988.244	19974.839
317:3-17	24985.249	19978.520
19246:No.246	24996.540	19954.847
19247:No.247	25000.723	19958.112


測　　点	X　座　標	Y　座　標

測　　点	X　座　標	Y　座　標

座 標 面 積 計 算 書

地 番	3-1	地 目	

筆 界 点	X	Y	辺長	方向角	備　考
3-6	25023.962	19979.998	24.074	296-05-48	
3-5	25023.318	19977.098	2.971	257-28-46	
3-4	25017.914	19972.646	7.002	219-28-58	
3-3	25001.402	19958.663	21.637	220-15-33	
3-16	24988.244	19974.839	20.852	129-07-33	
3-17	24985.249	19978.520	4.746	129-07-59	
3-13	25013.372	20001.618	36.393	39-23-49	

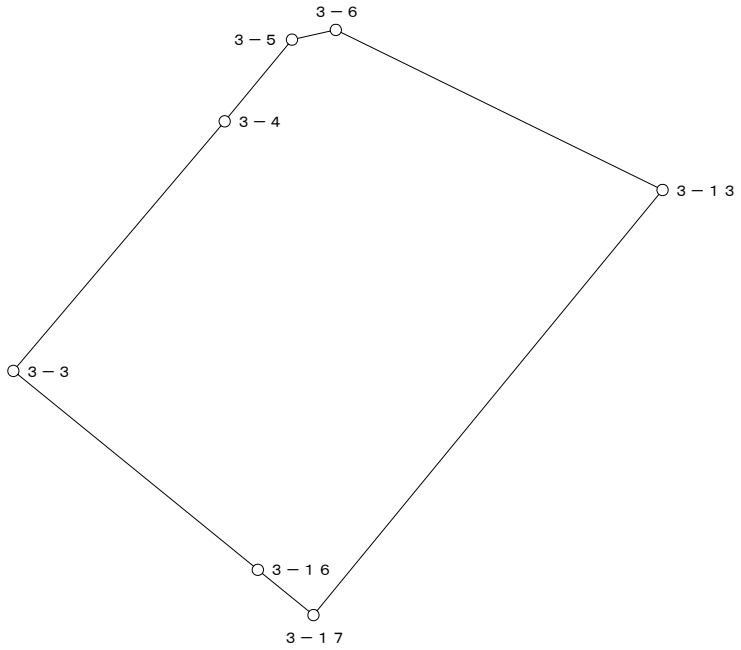


○：筆界点

面積算出公式	倍 面 積　２Ａ　1694.844285	土 地 の 所 在			
Ａ＝ 1／2 ΣXn(Y(n+1)－Y(n-1))	面　積　Ａ　847.4221425	土地 の 所有者		縮 尺	1／　500

座 標 面 積 計 算 書

地 番	3-2	地 目	

筆 界 点	X	Y	辺長	方向角	備　考
3-13	25013.372	20001.618	14.511	296-05-43	
3-17	24985.249	19978.520	36.393	219-23-49	
3-14	24974.865	19991.287	16.457	129-07-23	
3-8	25004.051	20015.275	37.779	39-25-01	
3-7	25006.989	20014.650	3.004	347-59-26	

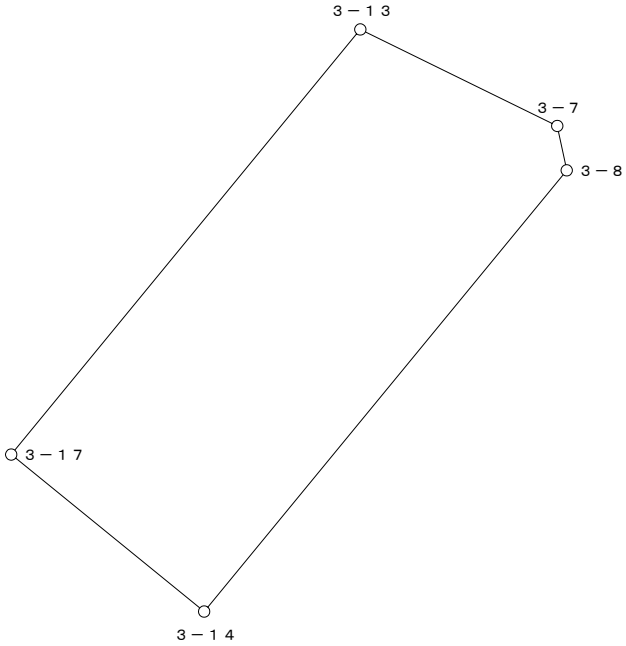


○：筆界点

面積算出公式	倍 面 積　２Ａ　1255.379964	土 地 の 所 在			
Ａ＝ 1／2 ΣXn(Y(n+1)－Y(n-1))	面　積　Ａ　627.6899820	土地 の 所有者		縮 尺	1／　500

座 標 面 積 計 算 書

地 番	3-3	地 目	

筆 界 点	X	Y	辺長	方向角	備　考
3-16	24988.244	19974.839	4.746	309-07-59	
3-15	24980.148	19968.240	10.445	219-11-00	
3-11	24971.824	19961.456	10.738	219-10-47	
3-10	24959.820	19976.208	19.019	129-08-09	
3-9	24960.134	19979.181	2.990	83-58-15	
3-14	24974.865	19991.287	19.067	39-24-49	
3-17	24985.249	19978.520	16.457	309-07-23	

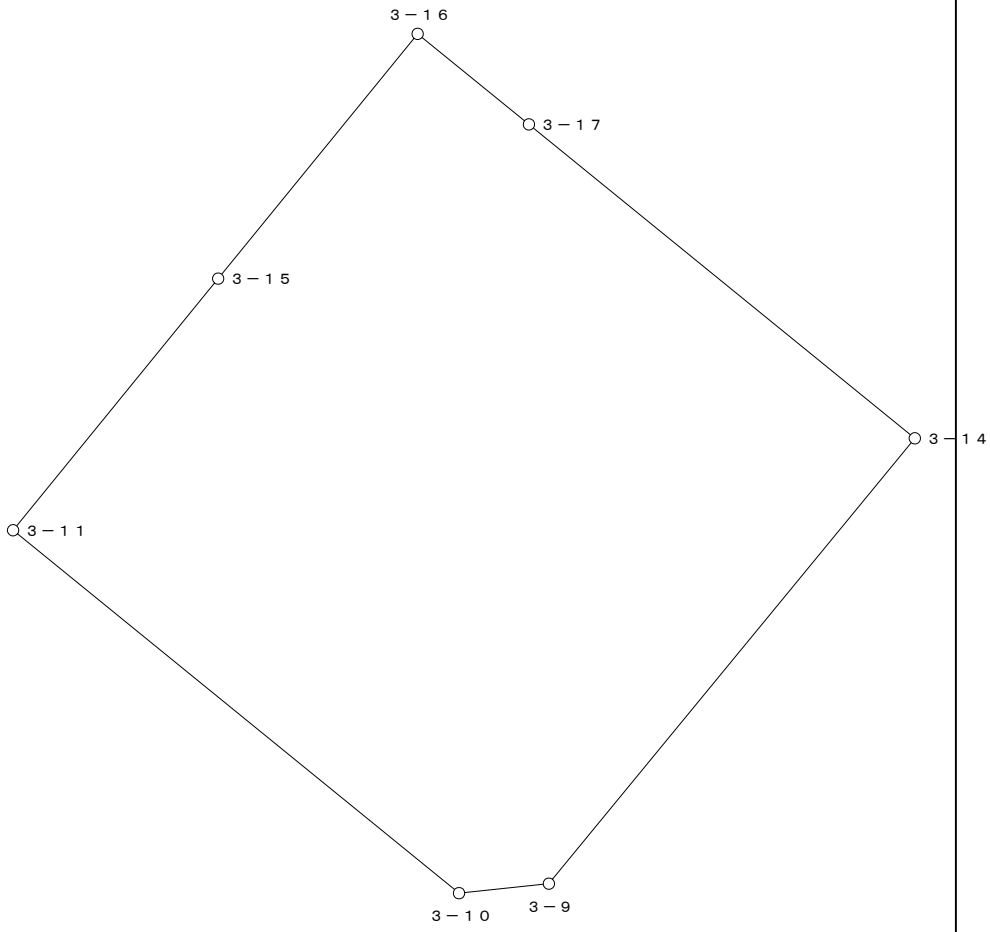


○：筆界点

面積算出公式	倍 面 積　２Ａ	892.066603	土 地 の 所 在			
Ａ＝ 1／2 ΣXn(Y(n+1)－Y(n-1))	面　　積　　Ａ	446.0333015	土地 の 所有者		縮 尺	1／　250

座 標 面 積 計 算 書

地 番	3-4	地 目	

筆 界 点	X	Y	辺長	方向角	備　考
3-12	24993.183	19952.226	20.648	309-08-41	
3-2	24990.226	19949.919	3.750	217-57-39	
3-1	24980.255	19951.095	10.040	173-16-25	
3-11	24971.824	19961.456	13.358	129-08-10	
3-15	24980.148	19968.240	10.738	39-10-47	

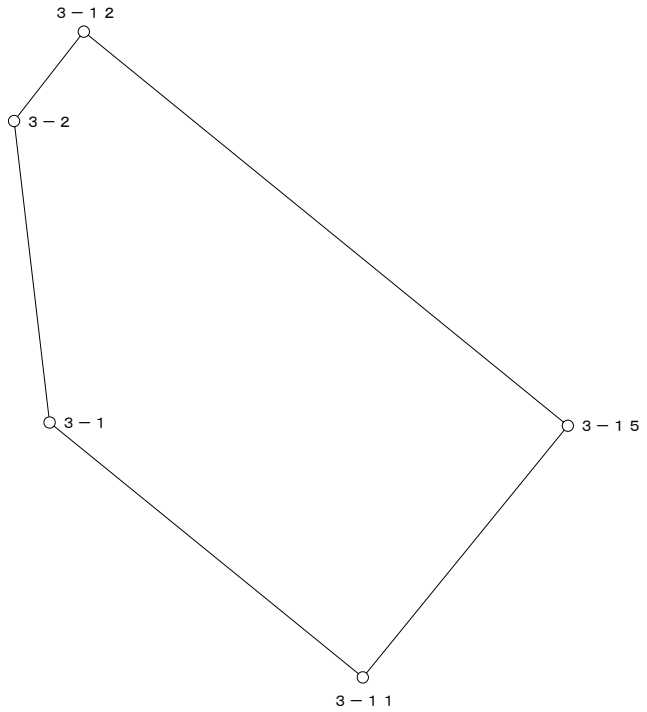


○：筆界点

面積算出公式	倍 面 積　２Ａ	391.692974	土 地 の 所 在			
Ａ＝ 1／2 ΣXn(Y(n+1)－Y(n-1))	面　　積　　Ａ	195.8464870	土地 の 所有者		縮 尺	1／　250

座 標 面 積 計 算 書

地 番	3-5	地 目	

筆 界 点	X	Y	辺長	方向角	備　考
3-3	25001.402	19958.663	20.852	309-07-33	
No.247	25000.723	19958.112	0.874	219-03-32	
No.246	24996.540	19954.847	5.306	217-58-24	
3-12	24993.183	19952.226	4.259	217-58-52	
3-15	24980.148	19968.240	20.648	129-08-41	
3-16	24988.244	19974.839	10.445	39-11-00	

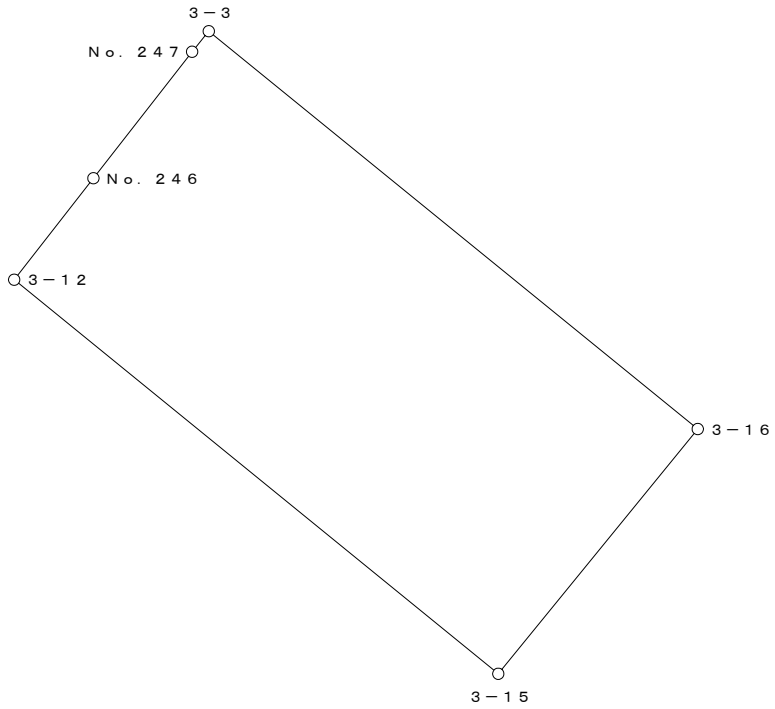

○：筆界点

面積算出公式	倍 面 積　２Ａ	433.470807	土 地 の 所 在			
Ａ＝ 1／2 ΣXn(Y(n+1)－Y(n-1))	面　　積　　Ａ	216.7354035	土地 の 所有者		縮 尺	1／　250