

換　地　図

縮尺　５００分の１

所 在　那覇市真嘉比三丁目

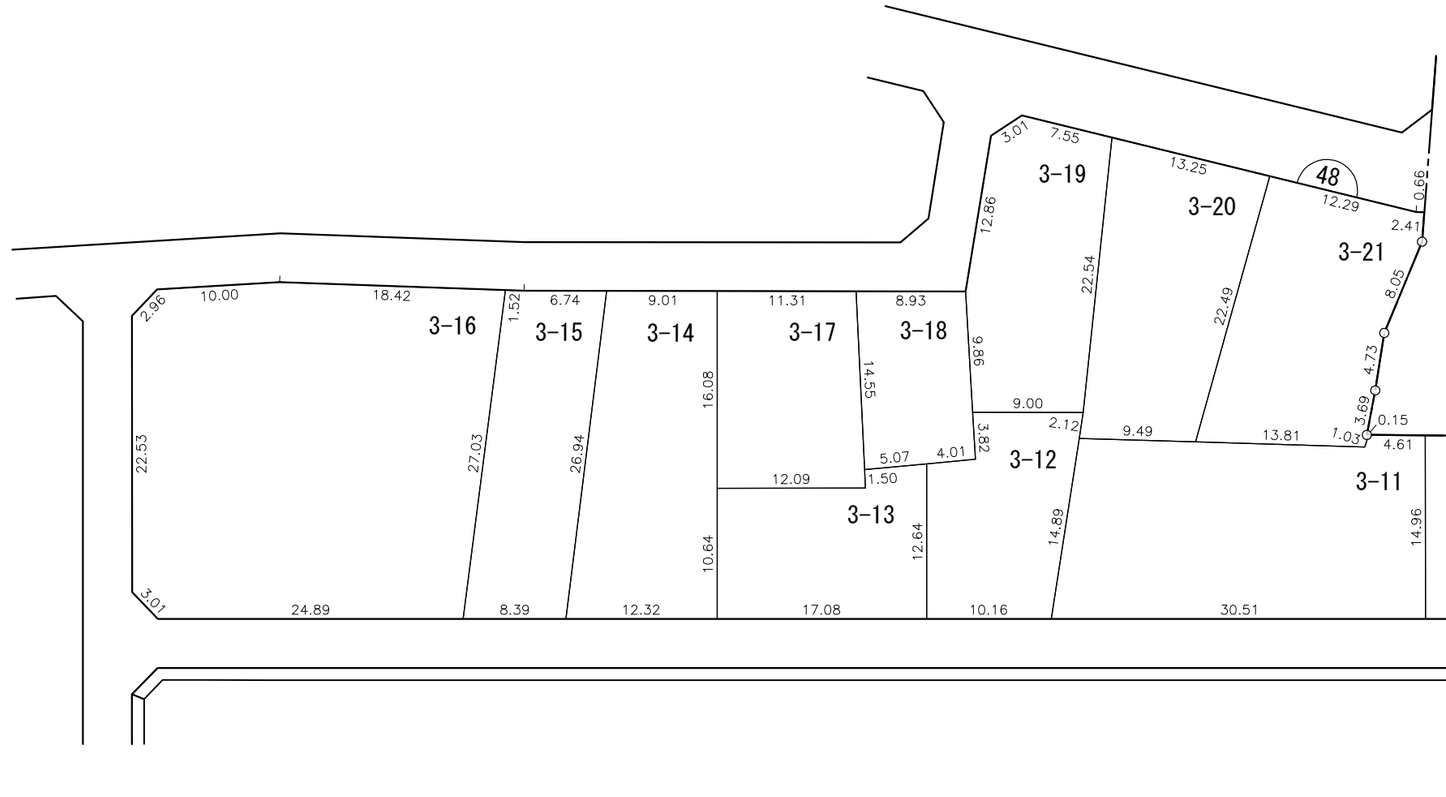

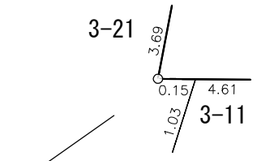


凡例						
	施行地区界	町界	丁目界	地番	換地	

那覇広域都市計画事業真嘉比古島第二土地区画整理事業

画地出来形確認測量原図　48街区

S=1/500

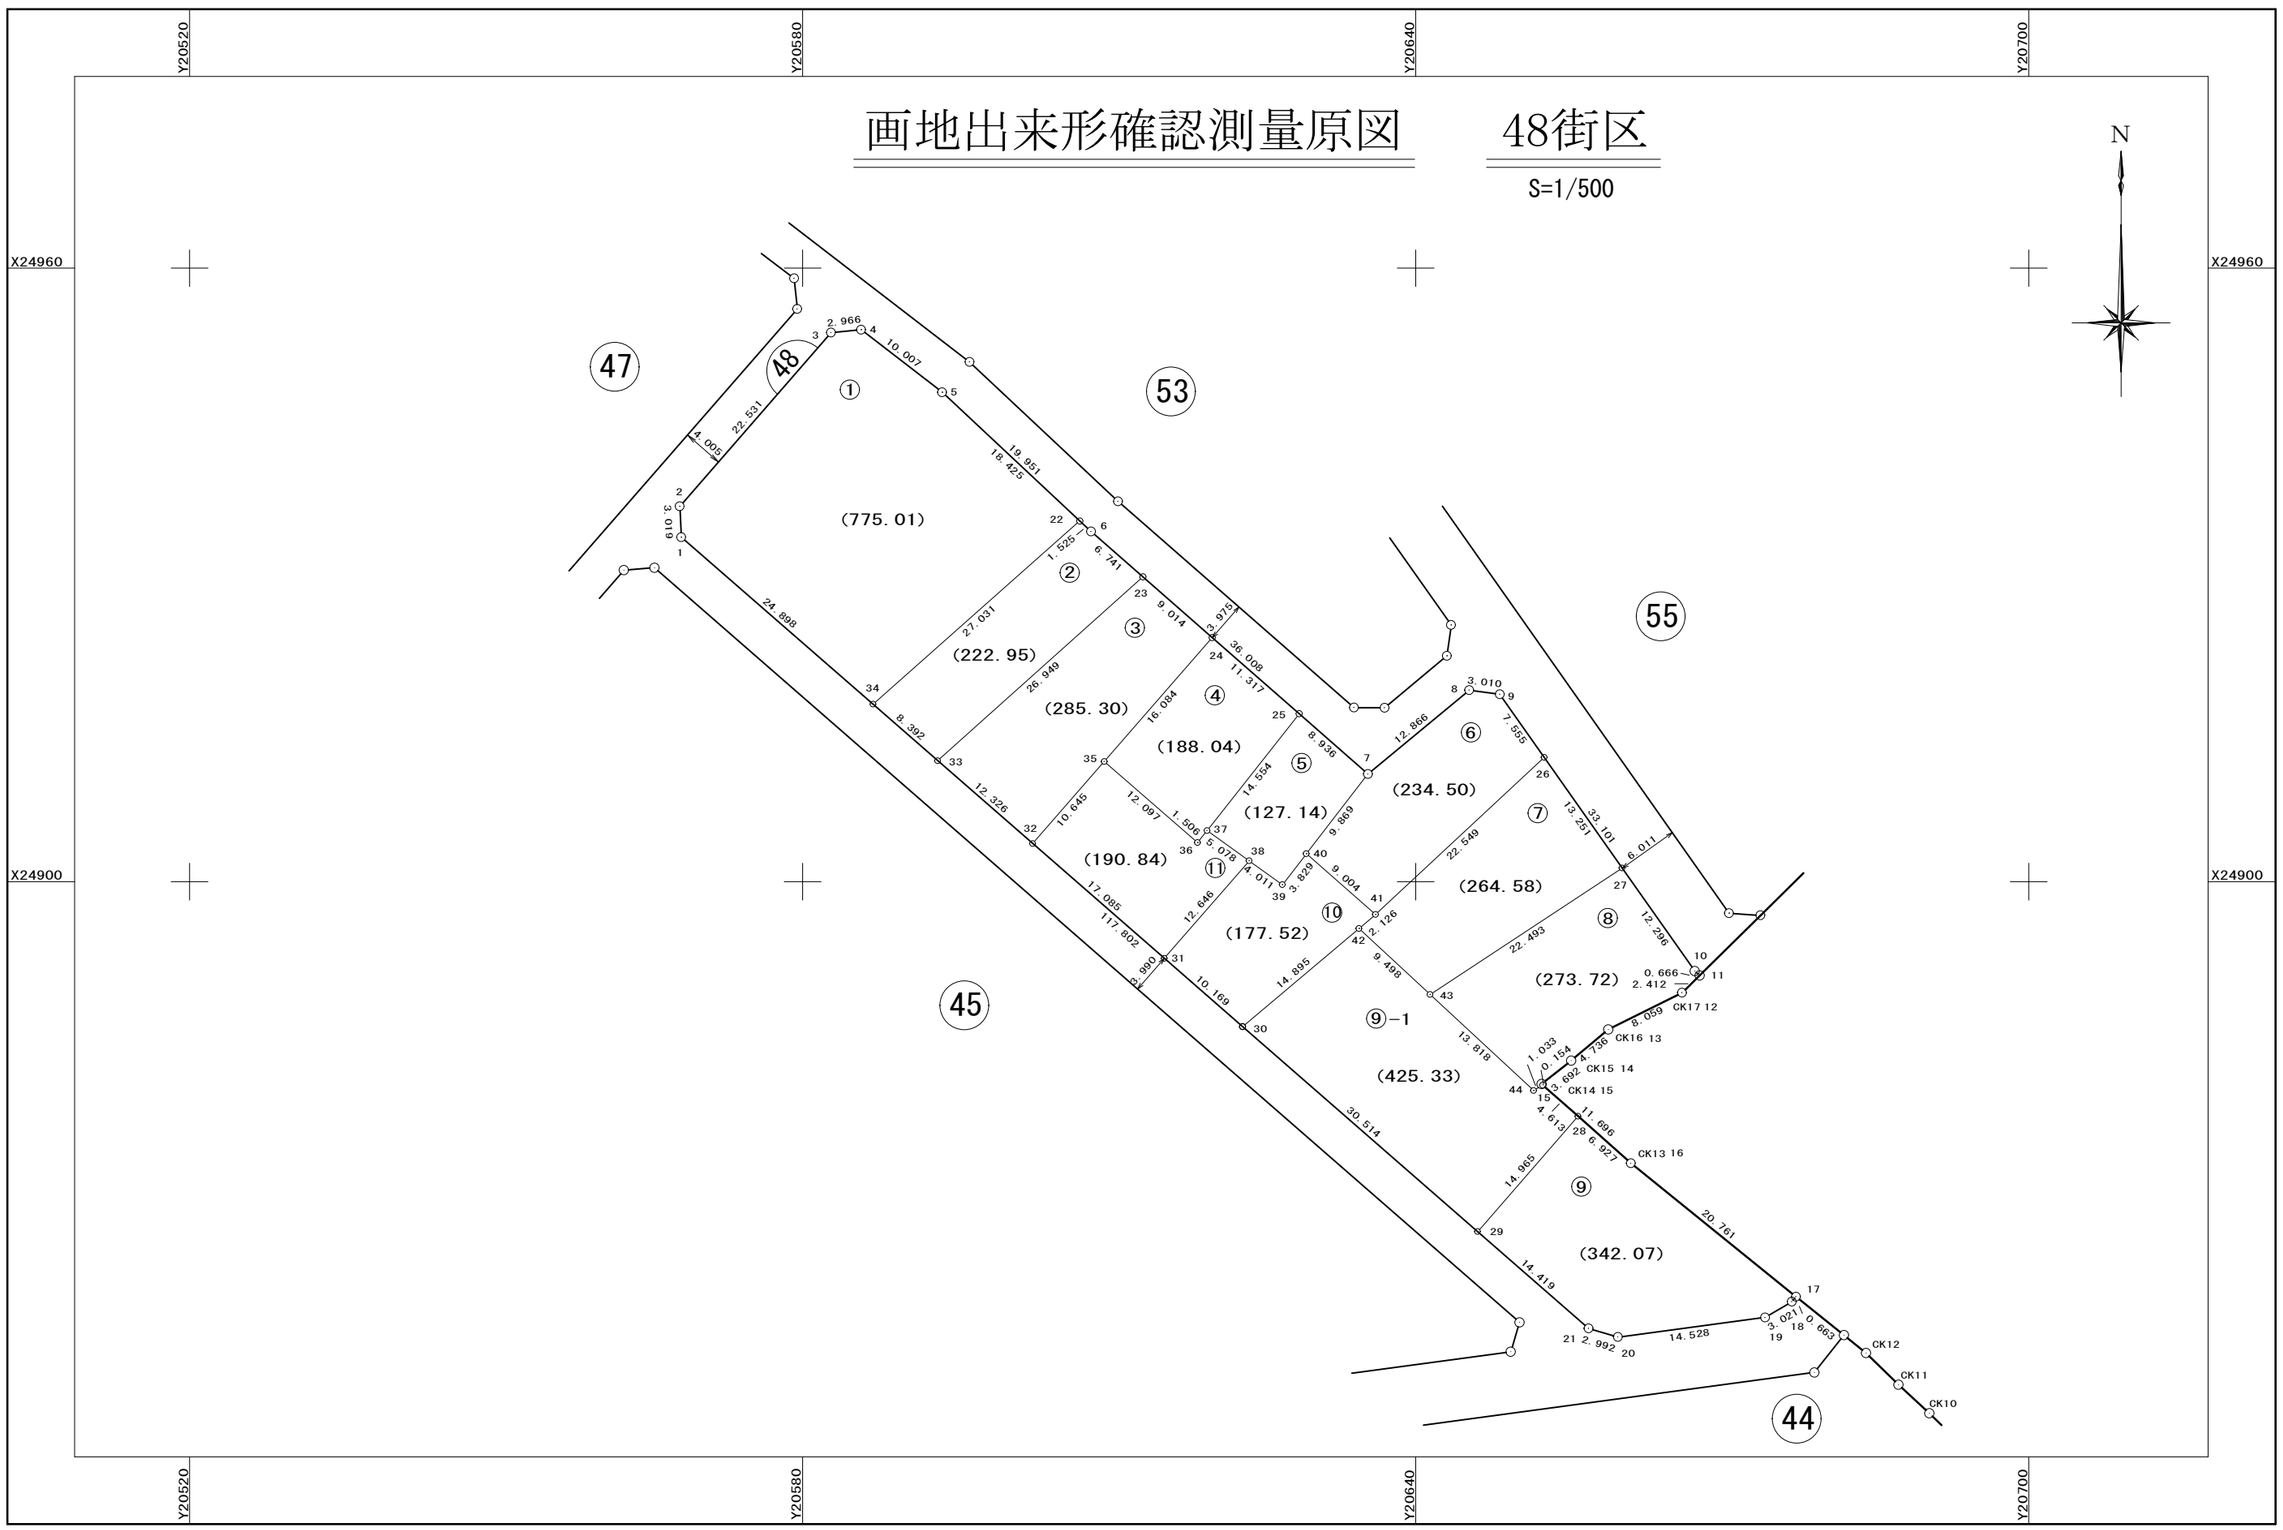

面　積　一　覧　表

種　　別	地　　番	地　　目	面　　積	地　　積	備　　考
	4801:48-1		775.0118635	775.01	
	4802:48-2		222.9555010	222.95	
	4803:48-3		285.3057885	285.30	
	4804:48-4		188.0421620	188.04	
	4805:48-5		127.1472695	127.14	
	4806:48-6		234.5074070	234.50	
	4807:48-7		264.5866345	264.58	
	4808:48-8		273.7212240	273.72	
	4809:48-9		342.0779755	342.07	
	4810:48-9-1		425.3371120	425.33	
	4811:48-10		177.5261425	177.52	
	4812:48-11		190.8471575	190.84	
			3507.0662375	3507.00	
			3507.0662375	3507.00	

座　標　リ　ス　ト

測　　点	X　座　標	Y　座　標
4801:48-1	24933.699	20568.135
4802:48-2	24936.714	20567.984
4803:48-3	24953.703	20582.784
4804:48-4	24953.981	20585.737
4805:48-5	24947.870	20593.662
4806:48-6	24934.240	20608.231
4807:48-7	24910.530	20635.331
4808:48-8	24918.729	20645.246
4809:48-9	24918.324	20648.229
4810:48-10	24891.266	20667.296
4811:48-11	24890.816	20667.787
4812:48-12	24889.123	20666.069
4813:48-13	24885.497	20658.923
4814:48-14	24882.462	20655.303
4815:48-15	24880.108	20652.437
4816:48-16	24872.453	20661.073
4817:48-17	24859.412	20677.227
4818:48-18	24858.900	20676.806
4819:48-19	24857.370	20674.201
4820:48-20	24855.442	20659.801
4821:48-21	24856.287	20656.931
4822:48-22	24935.282	20607.117
4823:48-23	24929.801	20613.304
4824:48-24	24923.866	20620.089
4825:48-25	24916.414	20628.606
4826:48-26	24912.149	20652.581
4827:48-27	24901.317	20660.213
4828:48-28	24877.048	20655.889
4829:48-29	24865.762	20646.062
4830:48-30	24885.814	20623.062
4831:48-31	24892.496	20615.397


測　　点	X　座　標	Y　座　標
4832:48-32	24903.723	20602.519
4833:48-33	24911.823	20593.228
4834:48-34	24917.337	20586.902
4835:48-35	24911.745	20609.517
4836:48-36	24903.813	20618.650
4837:48-37	24904.994	20619.584
4838:48-38	24902.029	20623.706
4839:48-39	24899.687	20626.962
4840:48-40	24902.718	20629.301
4841:48-41	24896.786	20636.075
4842:48-42	24895.415	20634.450
4843:48-43	24888.961	20641.418
4844:48-44	24879.571	20651.555
19333:CK13	24872.453	20661.073
19334:CK14	24880.210	20652.322
19335:CK15	24882.494	20655.223
19336:CK16	24885.540	20658.850
19337:CK17	24889.123	20666.069

測　　点	X　座　標	Y　座　標

座 標 面 積 計 算 書

地 番	48-1	地 目	

筆 界 点	X	Y	辺長	方向角	備　考
48-1	24933.699	20568.135	24.898	311-05-01	
48-2	24936.714	20567.984	3.019	357-07-58	
48-3	24953.703	20582.784	22.531	41-03-39	
48-4	24953.981	20585.737	2.966	84-37-19	
48-5	24947.870	20593.662	10.007	127-38-09	
48-22	24935.282	20607.117	18.425	133-05-36	
48-34	24917.337	20586.902	27.031	228-24-16	

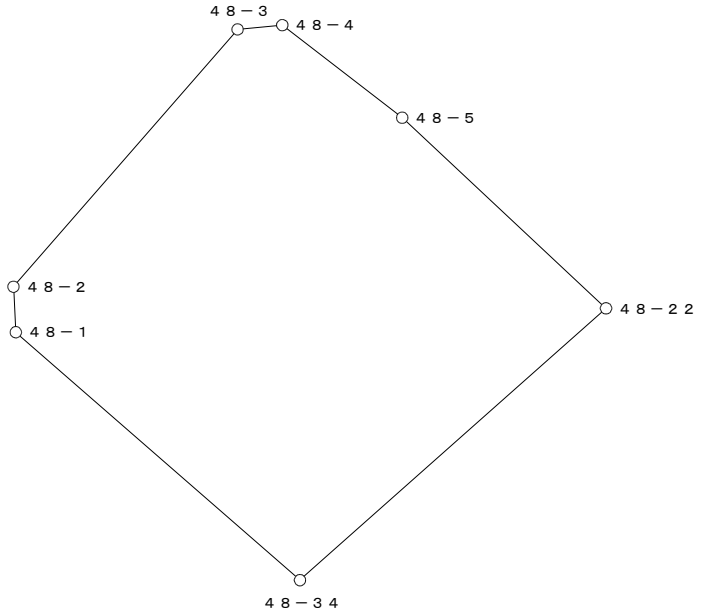


○：筆界点

面積算出公式	倍 面 積　２Ａ　1550.023727	土 地 の 所 在			
Ａ＝ 1／2 ΣXn(Y(n+1)－Y(n-1))	面　積　Ａ　775.0118635	土地 の 所有者		縮 尺	1／　500

座 標 面 積 計 算 書

地 番	48-2	地 目	

筆 界 点	X	Y	辺長	方向角	備　考
48-22	24935.282	20607.117	27.031	48-24-16	
48-6	24934.240	20608.231	1.525	133-05-14	
48-23	24929.801	20613.304	6.741	131-11-12	
48-33	24911.823	20593.228	26.949	228-09-20	
48-34	24917.337	20586.902	8.392	311-04-36	

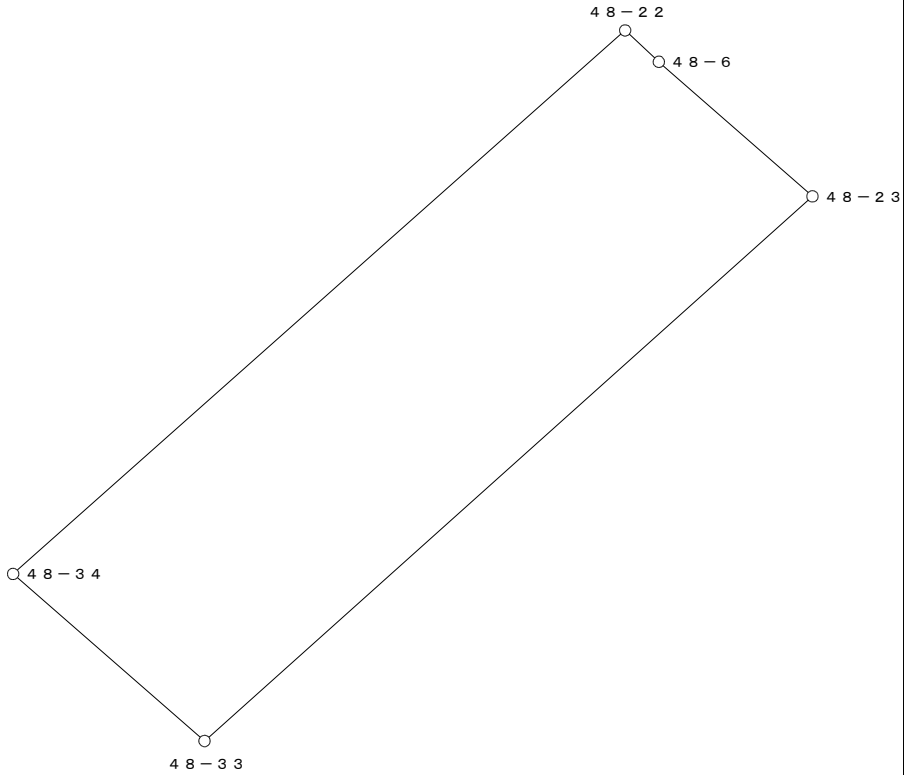


○：筆界点

面積算出公式	倍 面 積　２Ａ	445.911002	土 地 の 所 在			
Ａ＝ 1／2 ΣXn(Y(n+1)－Y(n-1))	面　　積　　Ａ	222.9555010	土地 の 所有者		縮 尺	1／　250

座 標 面 積 計 算 書

地 番	48-3	地 目	

筆 界 点	X	Y	辺長	方向角	備　考
48-23	24929.801	20613.304	26.949	48-09-20	
48-24	24923.866	20620.089	9.014	131-10-37	
48-35	24911.745	20609.517	16.084	221-05-42	
48-32	24903.723	20602.519	10.645	221-05-59	
48-33	24911.823	20593.228	12.326	311-04-56	

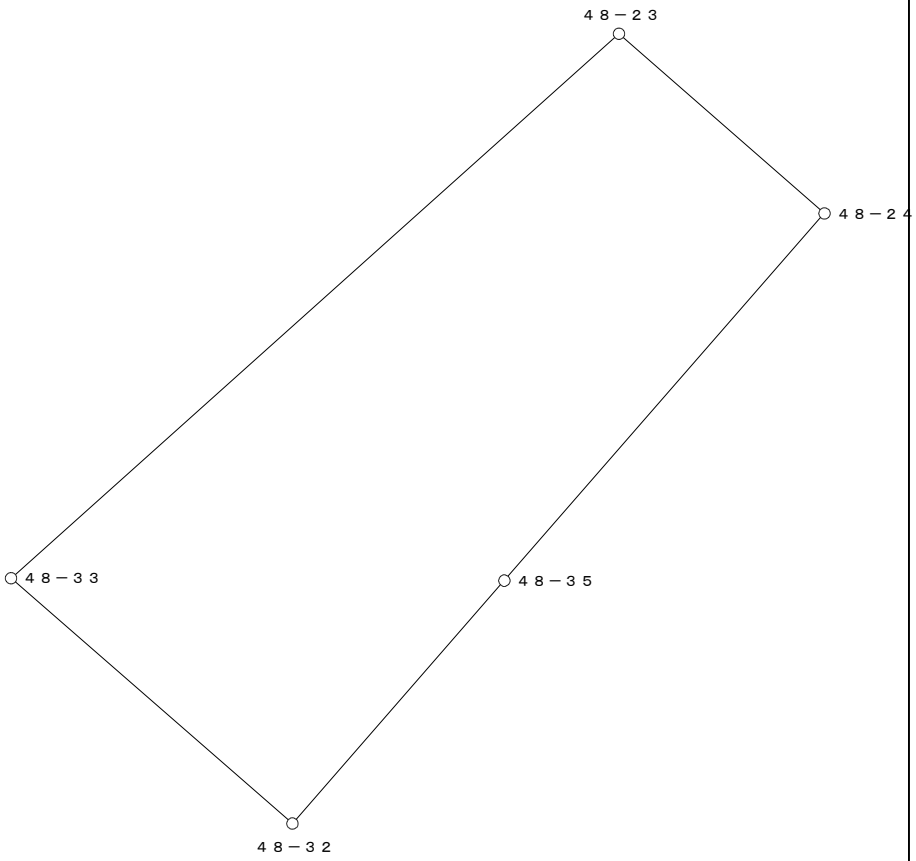


○：筆界点

面積算出公式	倍 面 積　２Ａ	570.611577	土 地 の 所 在			
Ａ＝ 1／2 ΣXn(Y(n+1)－Y(n-1))	面　　積　　Ａ	285.3057885	土地 の 所有者		縮 尺	1／　250

座 標 面 積 計 算 書

地 番	48-4	地 目	

筆 界 点	X	Y	辺長	方向角	備　考
48-24	24923.866	20620.089	16.084	41-05-42	
48-25	24916.414	20628.606	11.317	131-11-04	
48-37	24904.994	20619.584	14.554	218-18-34	
48-36	24903.813	20618.650	1.506	218-20-20	
48-35	24911.745	20609.517	12.097	310-58-27	

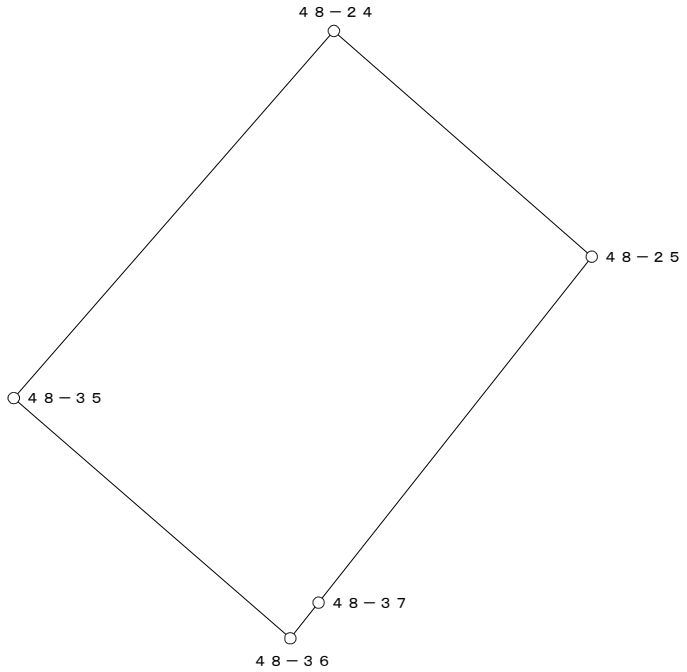


○：筆界点

面積算出公式	倍 面 積　２Ａ	376.084324	土 地 の 所 在			
Ａ＝ 1／2 ΣXn(Y(n+1)－Y(n-1))	面　　積　　Ａ	188.0421620	土地 の 所有者		縮 尺	1／　250

座 標 面 積 計 算 書

地 番	48-5	地 目	

筆 界 点	X	Y	辺長	方向角	備　考
48-25	24916.414	20628.606	14.554	38-18-34	
48-7	24910.530	20635.331	8.936	131-11-03	
48-40	24902.718	20629.301	9.869	217-39-51	
48-39	24899.687	20626.962	3.829	217-39-26	
48-38	24902.029	20623.706	4.011	305-43-37	
48-37	24904.994	20619.584	5.078	305-43-40	

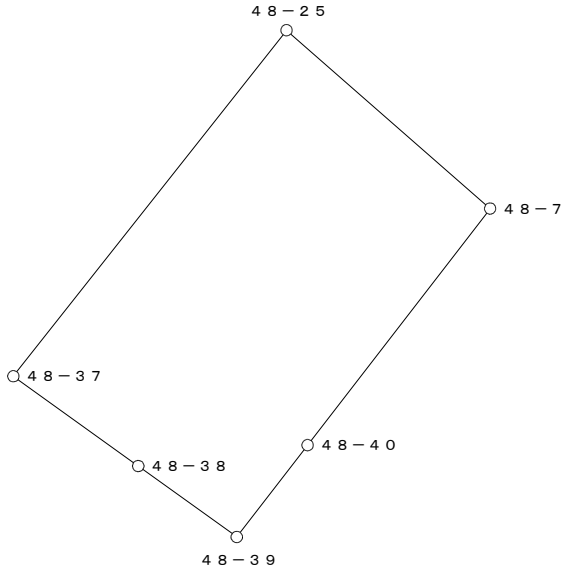


○：筆界点

面積算出公式	倍 面 積　２Ａ	254.294539	土 地 の 所 在			
Ａ＝ 1／2 ΣXn(Y(n+1)－Y(n-1))	面　　積　　Ａ	127.1472695	土地 の 所有者		縮 尺	1／　250

座 標 面 積 計 算 書

地 番	48-6	地 目	

筆 界 点	X	Y	辺長	方向角	備　考
48-7	24910.530	20635.331	9.869	37-39-51	
48-8	24918.729	20645.246	12.866	50-24-42	
48-9	24918.324	20648.229	3.010	97-43-54	
48-26	24912.149	20652.581	7.555	144-49-29	
48-41	24896.786	20636.075	22.549	227-03-15	
48-40	24902.718	20629.301	9.004	311-12-31	

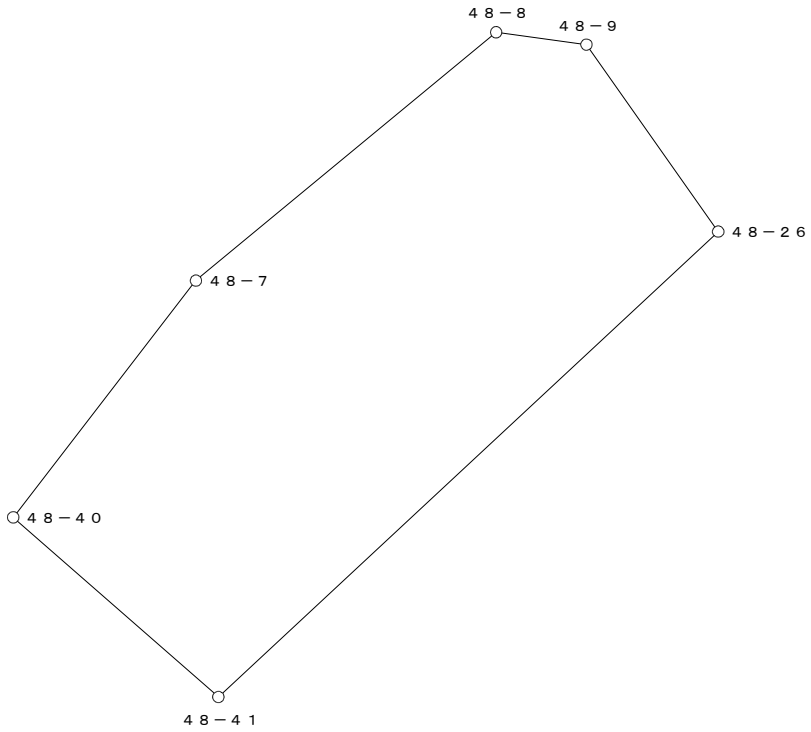


○：筆界点

面積算出公式	倍 面 積　２Ａ	469.014814	土 地 の 所 在			
Ａ＝ 1／2 ΣXn(Y(n+1)－Y(n-1))	面　　積　　Ａ	234.5074070	土地 の 所有者		縮 尺	1／　250

座 標 面 積 計 算 書

地 番	48-7	地 目	

筆 界 点	X	Y	辺長	方向角	備　考
48-26	24912.149	20652.581	22.549	47-03-15	
48-27	24901.317	20660.213	13.251	144-49-56	
48-43	24888.961	20641.418	22.493	236-40-43	
48-42	24895.415	20634.450	9.498	312-48-25	
48-41	24896.786	20636.075	2.126	49-50-45	

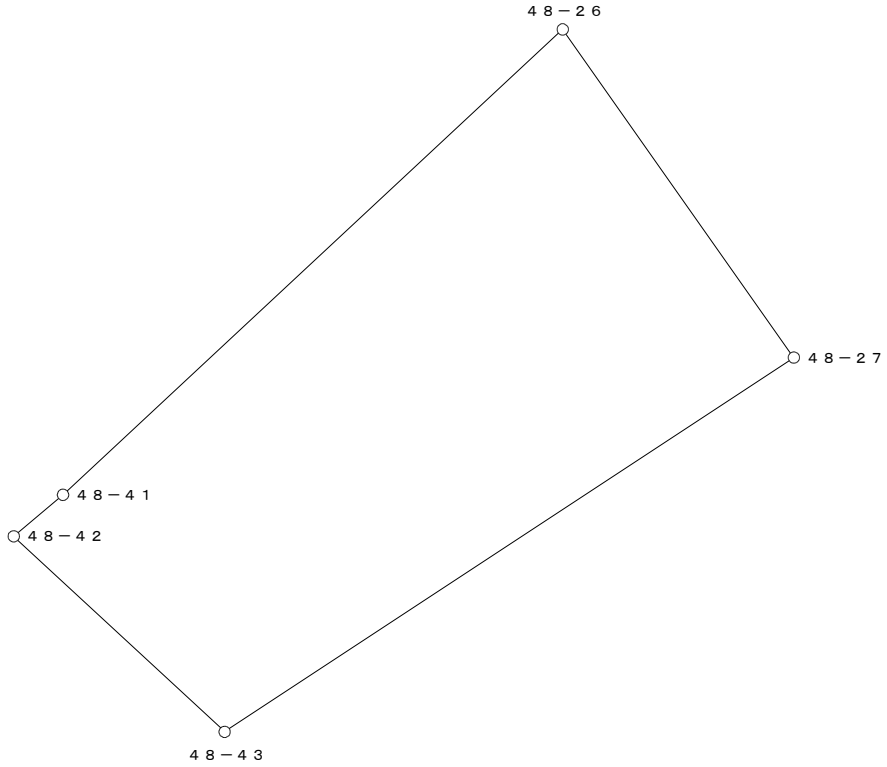


○：筆界点

面積算出公式	倍 面 積　２Ａ	529.173269	土 地 の 所 在			
Ａ＝ 1／2 ΣXn(Y(n+1)－Y(n-1))	面　　積　　Ａ	264.5866345	土地 の 所有者		縮 尺	1／　250

座 標 面 積 計 算 書

地 番	48-8	地 目	

筆 界 点	X	Y	辺長	方向角	備　考
48-27	24901.317	20660.213	22.493	56-40-43	
48-10	24891.266	20667.296	12.296	144-49-39	
48-11	24890.816	20667.787	0.666	132-30-19	
CK17	24889.123	20666.069	2.412	225-25-12	
CK16	24885.540	20658.850	8.059	243-36-12	
CK15	24882.494	20655.223	4.736	229-58-34	
CK14	24880.210	20652.322	3.692	231-47-10	
48-15	24880.108	20652.437	0.154	131-34-18	
48-44	24879.571	20651.555	1.033	238-39-54	
48-43	24888.961	20641.418	13.818	312-48-33	

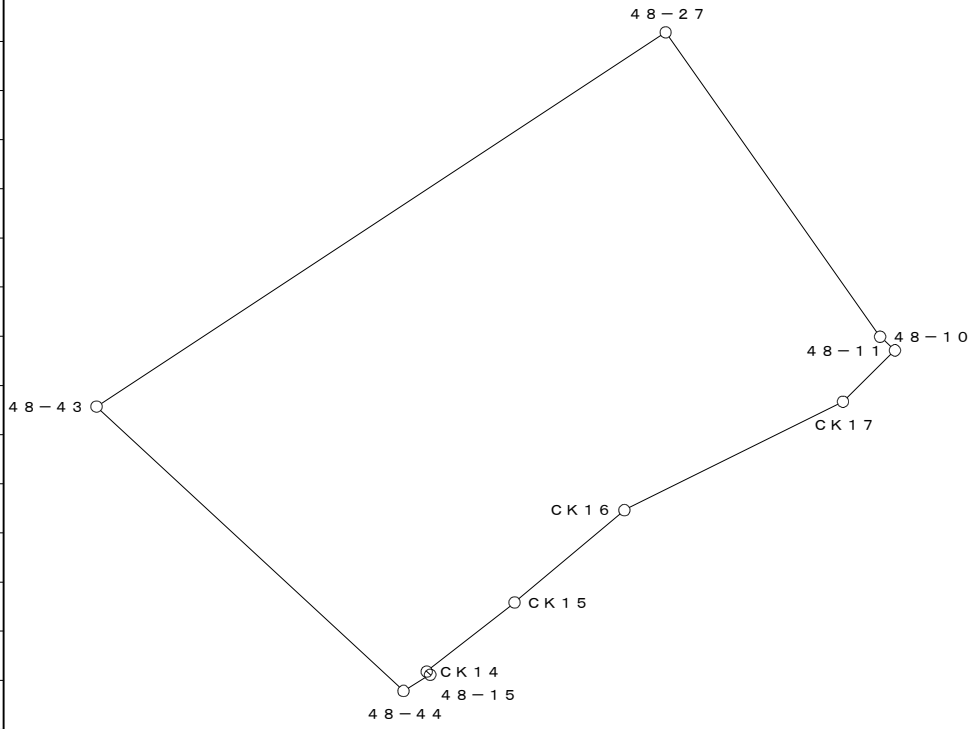


○：筆界点

面積算出公式	倍 面 積　２Ａ	547.442448	土 地 の 所 在			
Ａ＝ 1／2 ΣXn(Y(n+1)－Y(n-1))	面　　積　　Ａ	273.7212240	土地 の 所有者		縮 尺	1／　250

座 標 面 積 計 算 書

地 番	48-9	地 目	

筆 界 点	X	Y	辺長	方向角	備　考
48-28	24877.048	20655.889	14.965	41-02-49	
CK13	24872.453	20661.073	6.927	131-33-11	
48-17	24859.412	20677.227	20.761	128-54-49	
48-18	24858.900	20676.806	0.663	219-25-45	
48-19	24857.370	20674.201	3.021	239-34-23	
48-20	24855.442	20659.801	14.528	262-22-27	
48-21	24856.287	20656.931	2.992	286-24-21	
48-29	24865.762	20646.062	14.419	311-04-48	

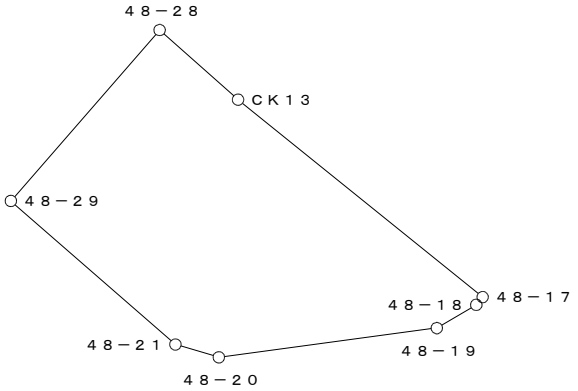


○：筆界点

面積算出公式	倍 面 積　２Ａ	684.155951	土 地 の 所 在			
Ａ＝ 1／2 ΣXn(Y(n+1)－Y(n-1))	面　積　Ａ	342.0779755	土地 の 所有者		縮 尺	1／　500

座 標 面 積 計 算 書

地 番	48-9-1	地 目	

筆 界 点	X	Y	辺長	方向角	備 考
48-42	24895.415	20634.450	14.895	49-51-59	
48-43	24888.961	20641.418	9.498	132-48-25	
48-44	24879.571	20651.555	13.818	132-48-33	
48-15	24880.108	20652.437	1.033	58-39-54	
48-28	24877.048	20655.889	4.613	131-33-19	
48-29	24865.762	20646.062	14.965	221-02-49	
48-30	24885.814	20623.062	30.514	311-04-58	

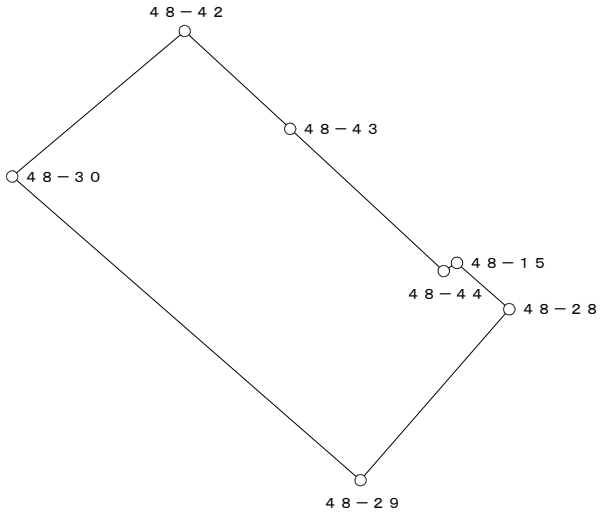


○：筆界点

面積算出公式	倍 面 積　２Ａ	850.674224	土 地 の 所 在			
Ａ＝ 1／2 ΣXn(Y(n+1)－Y(n-1))	面　　積　　Ａ	425.3371120	土地 の 所有者		縮 尺	1／　500

座 標 面 積 計 算 書

地 番	48-10	地 目	

筆 界 点	X	Y	辺長	方向角	備　考
48-38	24902.029	20623.706	12.646	41-04-32	
48-39	24899.687	20626.962	4.011	125-43-37	
48-40	24902.718	20629.301	3.829	37-39-26	
48-41	24896.786	20636.075	9.004	131-12-31	
48-42	24895.415	20634.450	2.126	229-50-45	
48-30	24885.814	20623.062	14.895	229-51-59	
48-31	24892.496	20615.397	10.169	311-04-50	

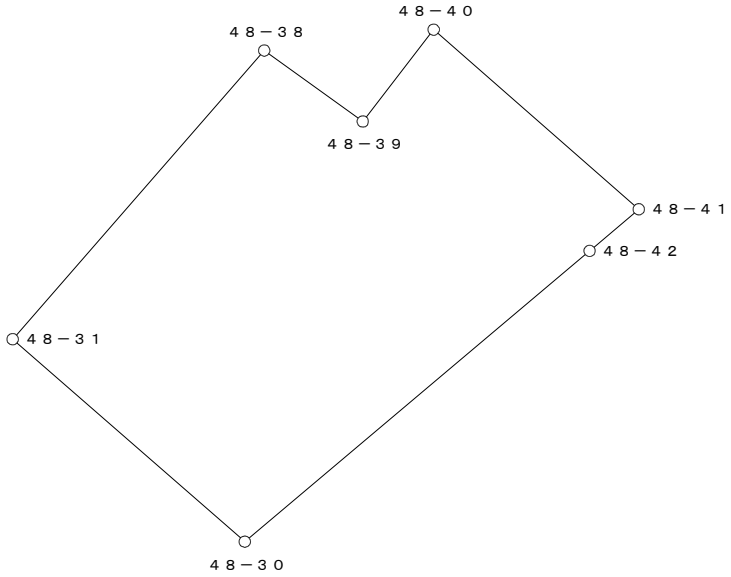


○：筆界点

面積算出公式	倍 面 積　２Ａ	355.052285	土 地 の 所 在			
Ａ＝ 1／2 ΣXn(Y(n+1)－Y(n-1))	面　　積　　Ａ	177.5261425	土地 の 所有者		縮 尺	1／　250

座 標 面 積 計 算 書

地 番	48-11	地 目	

筆 界 点	X	Y	辺長	方向角	備　考
48-35	24911.745	20609.517	10.645	41-05-59	
48-36	24903.813	20618.650	12.097	130-58-27	
48-37	24904.994	20619.584	1.506	38-20-20	
48-38	24902.029	20623.706	5.078	125-43-40	
48-31	24892.496	20615.397	12.646	221-04-32	
48-32	24903.723	20602.519	17.085	311-04-55	

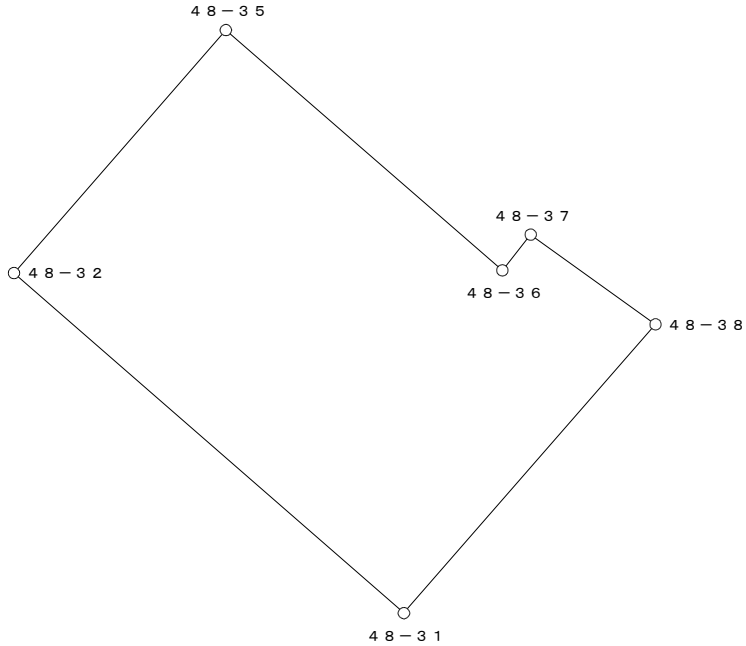

○：筆界点

面積算出公式	倍 面 積　２Ａ	381.694315	土 地 の 所 在			
Ａ＝ 1／2 ΣXn(Y(n+1)－Y(n-1))	面　　積　　Ａ	190.8471575	土地 の 所有者		縮 尺	1／　250