
換　地　図

縮尺　５００分の１

所 在　　那覇市真嘉比三丁目

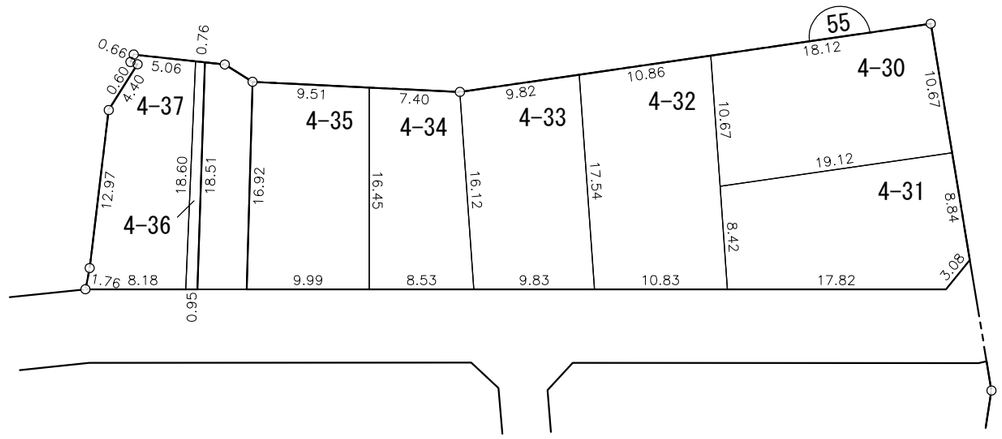


凡例						
	施行地区界	町界	丁目界	5-1 地番	換地	

那覇広域都市計画事業真嘉比古島第二土地区画整理事業

画地出来形確認測量原図　　55街区

S=1/500

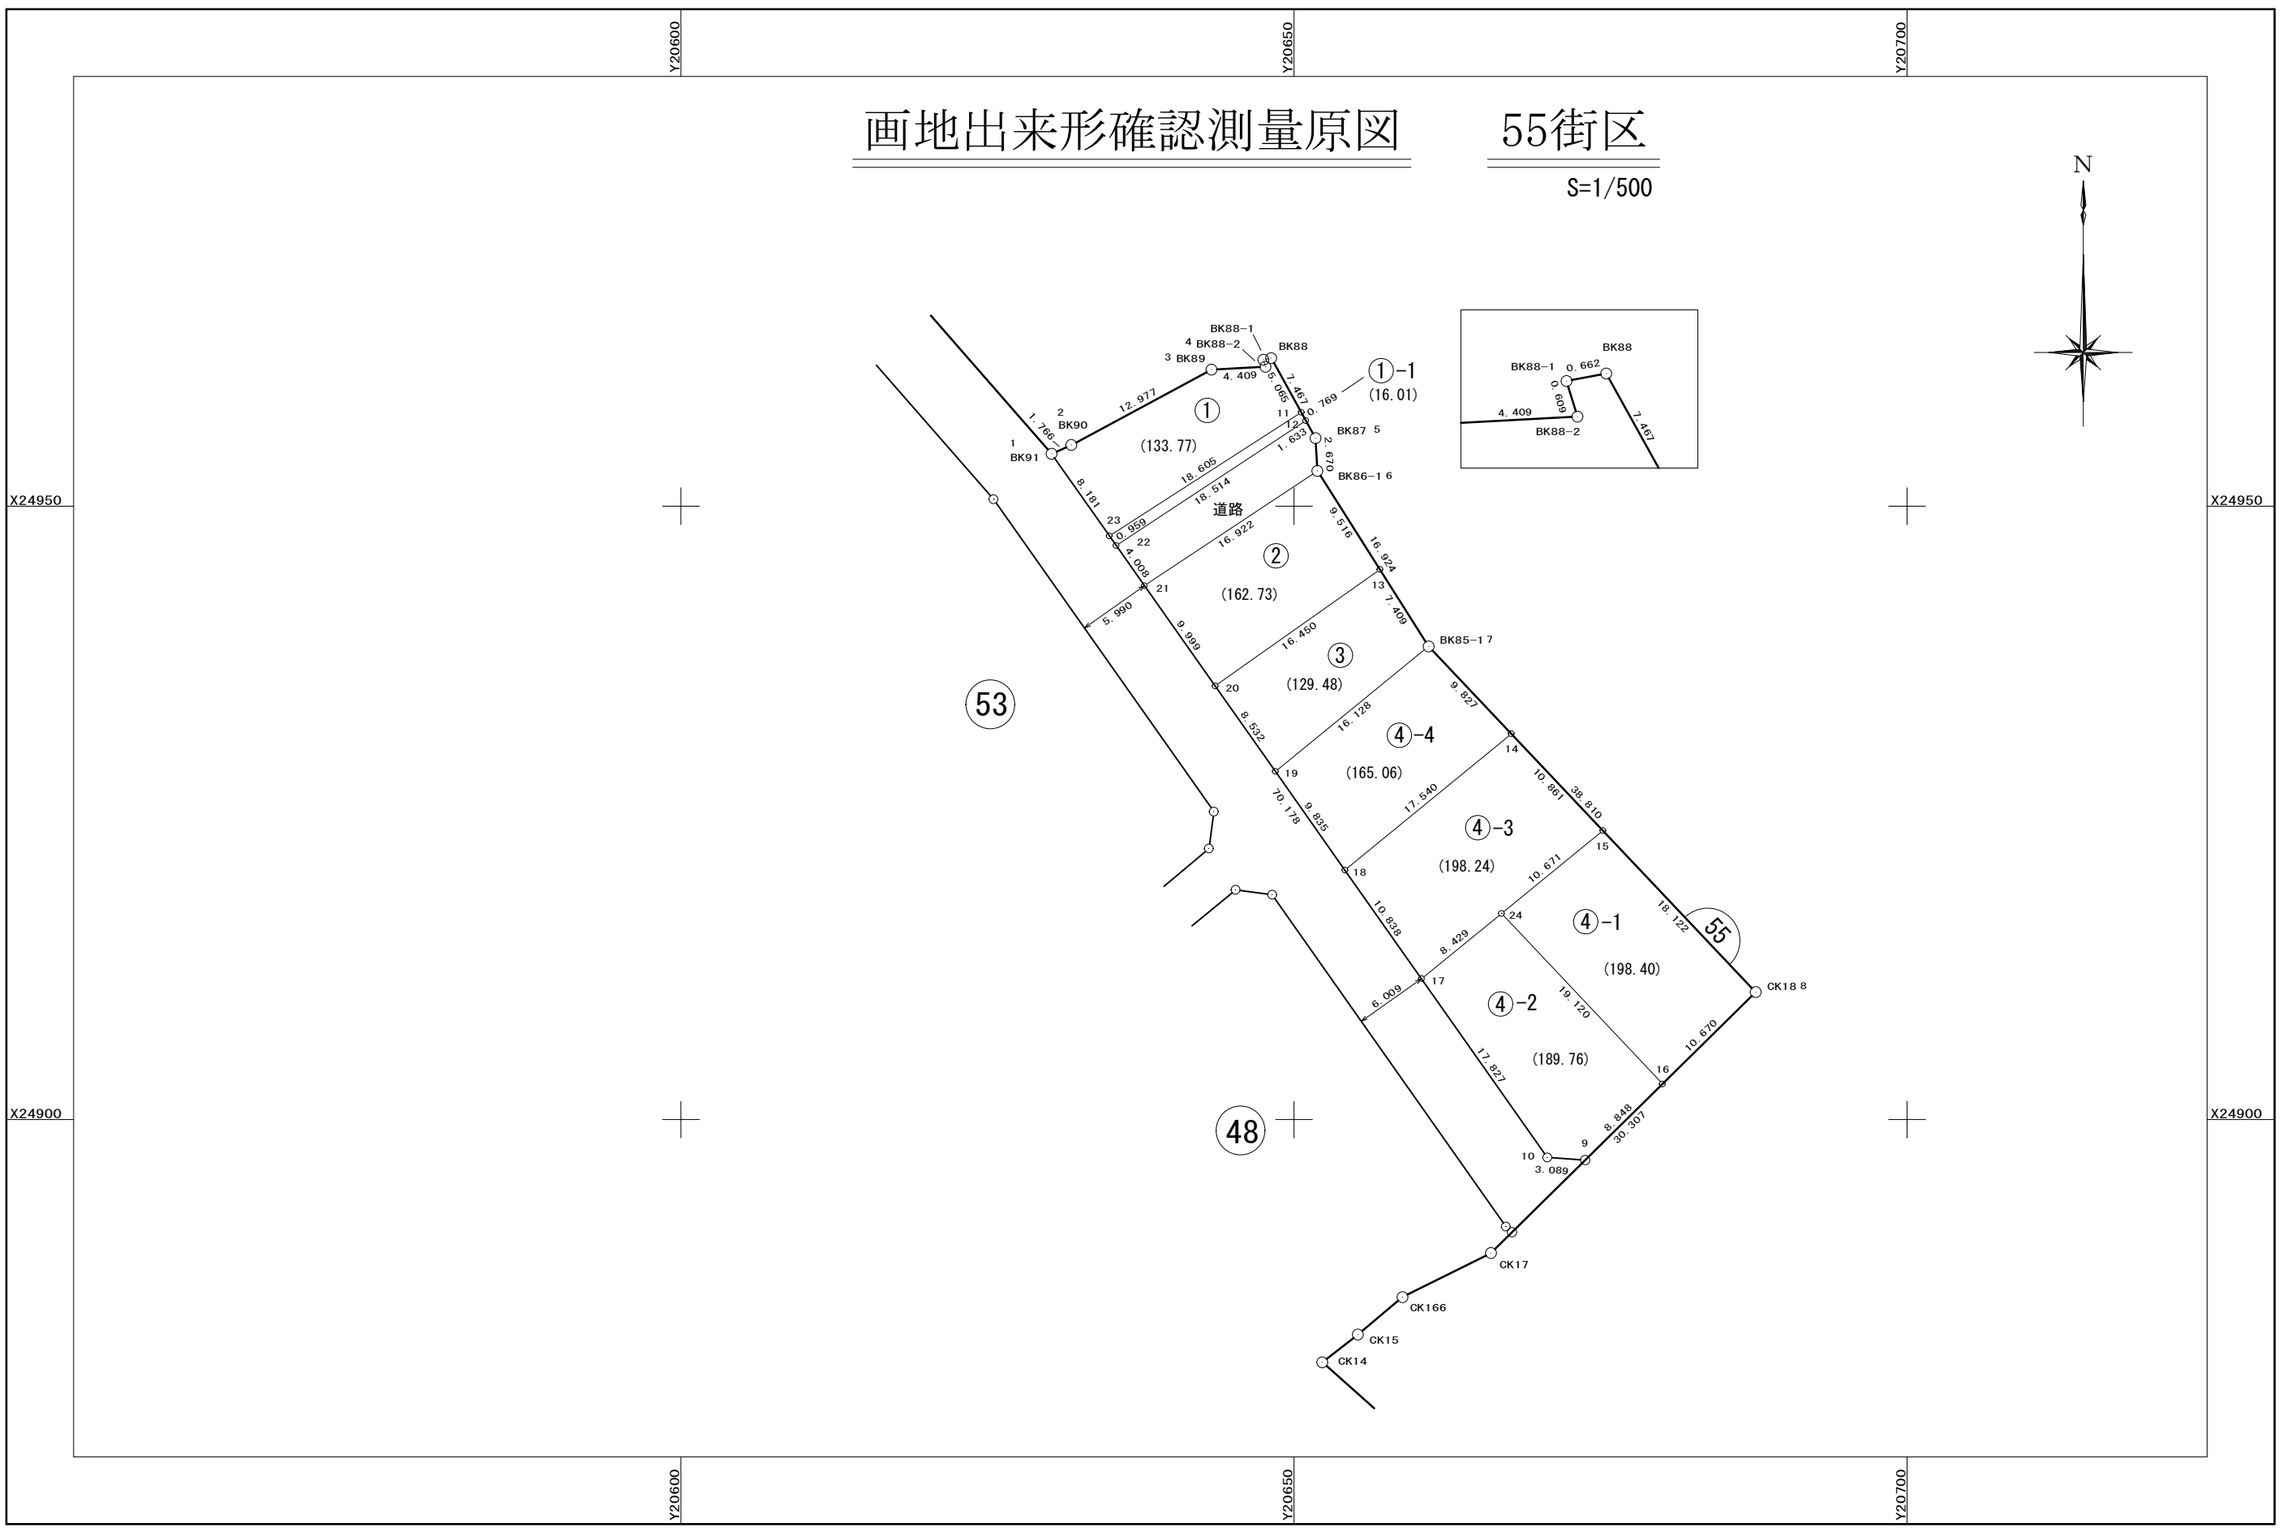

面　積　一　覧　表

種　　別	地　　番	地　　目	面　　積	地　　積	備　　考
	5501:55-1		133.7710860	133.77	
	5502:55-1-1		16.0142430	16.01	
	5503:55-2		162.7326020	162.73	
	5504:55-3		129.4845615	129.48	
	5505:55-4-1		198.4075770	198.40	
	5506:55-4-2		189.7665465	189.76	
	5507:55-4-3		198.2445510	198.24	
	5508:55-4-4		165.0629870	165.06	
			1193.4841540	1193.45	
			1193.4841540	1193.45	

座　標　リ　ス　ト

測　　点	X　座　標	Y　座　標
5501:55-1	24954.269	20630.236
5502:55-4	24962.074	20648.147
5503:55-5	24955.541	20651.764
5504:55-6	24952.875	20651.916
5505:55-7	24938.582	20660.979
5506:55-8	24910.395	20687.657
5507:55-9	24896.696	20673.754
5508:55-10	24896.912	20670.673
5509:55-11	24957.643	20650.601
5510:55-12	24956.970	20650.973
5511:55-13	24944.839	20657.012
5512:55-14	24931.445	20667.734
5513:55-15	24923.557	20675.200
5514:55-16	24902.907	20680.056
5515:55-17	24911.482	20660.401
5516:55-18	24920.340	20654.157
5517:55-19	24928.378	20648.490
5518:55-20	24935.351	20643.574
5519:55-21	24943.523	20637.813
5520:55-22	24946.799	20635.503
5521:55-23	24947.583	20634.950
5522:55-24	24916.811	20666.932
19339:BK85-1	24938.582	20660.979
19340:BK86-1	24952.875	20651.916
19341:BK87	24955.541	20651.764
19342:BK88	24962.074	20648.147
19343:BK88-1	24961.950	20647.497
19344:BK88-2	24961.369	20647.678
19345:BK89	24961.140	20643.275
19346:BK90	24954.986	20631.850
19347:BK91	24954.269	20630.236


測　　点	X　座　標	Y　座　標
19338:CK18	24910.395	20687.657

測　　点	X　座　標	Y　座　標

座 標 面 積 計 算 書

地 番	55-1	地 目	

筆 界 点	X	Y	辺長	方向角	備　考
BK91	24954.269	20630.236	8.181	324-48-51	
BK90	24954.986	20631.850	1.766	66-02-51	
BK89	24961.140	20643.275	12.977	61-41-28	
BK88-2	24961.369	20647.678	4.409	87-01-22	
BK88-1	24961.950	20647.497	0.609	342-41-47	
BK88	24962.074	20648.147	0.662	79-11-58	
55-11	24957.643	20650.601	5.065	151-01-16	
55-23	24947.583	20634.950	18.605	237-16-06	

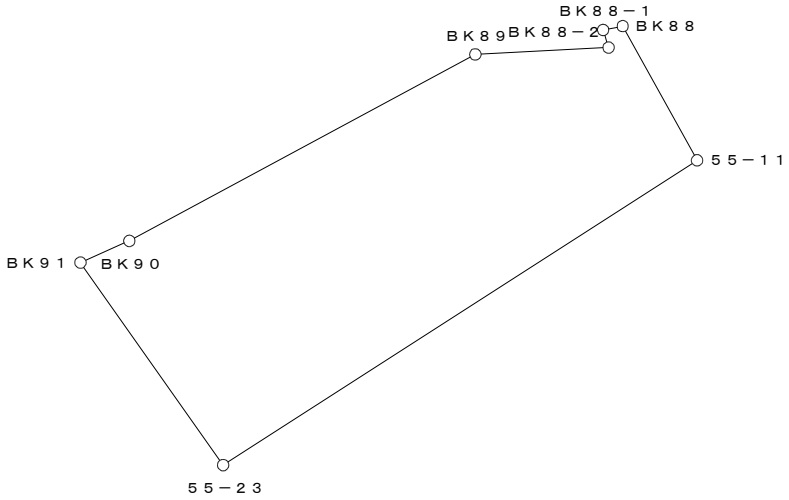


○：筆界点

面積算出公式	倍 面 積　２Ａ	267.542172	土 地 の 所 在			
Ａ＝ 1／2 ΣXn(Y(n+1)－Y(n-1))	面　　積　　Ａ	133.7710860	土地 の 所有者		縮 尺	1／　250

座 標 面 積 計 算 書

地 番	55-1-1	地 目	

筆 界 点	X	Y	辺長	方向角	備　考
55-11	24957.643	20650.601	18.605	57-16-06	
55-12	24956.970	20650.973	0.769	151-04-06	
55-22	24946.799	20635.503	18.514	236-40-35	
55-23	24947.583	20634.950	0.959	324-48-09	

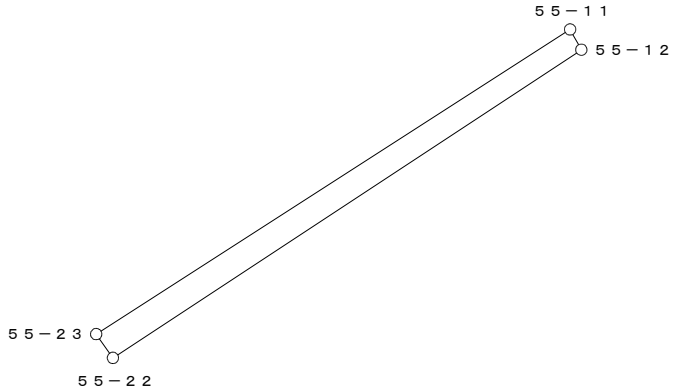


○：筆界点

面積算出公式	倍 面 積　２Ａ	32.028486	土 地 の 所 在			
Ａ＝ 1／2 ΣXn(Y(n+1)－Y(n-1))	面　　積　　Ａ	16.0142430	土地 の 所有者		縮 尺	1／　250

座 標 面 積 計 算 書

地 番	55-2	地 目	

筆 界 点	X	Y	辺長	方向角	備　考
BK86-1	24952.875	20651.916	16.922	56-27-03	
55-13	24944.839	20657.012	9.516	147-37-10	
55-20	24935.351	20643.574	16.450	234-46-33	
55-21	24943.523	20637.813	9.999	324-49-03	

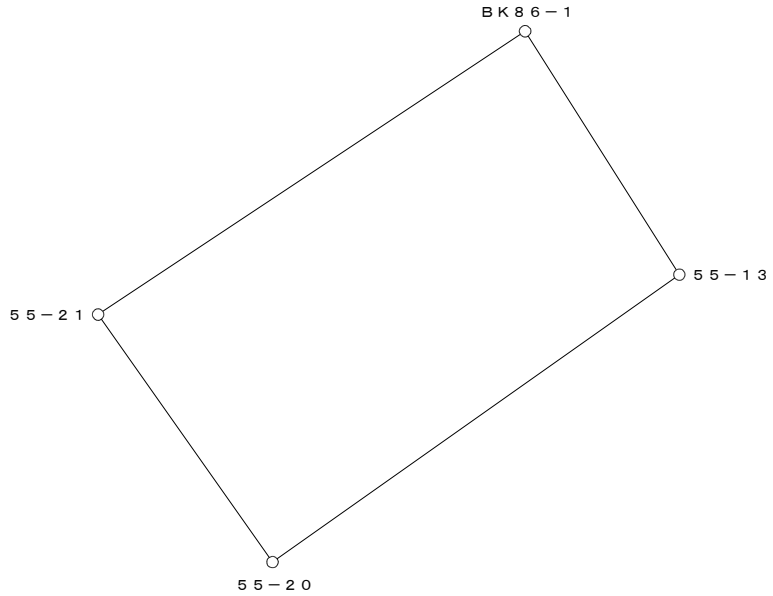


○：筆界点

面積算出公式	倍 面 積　２Ａ	325.465204	土 地 の 所 在			
Ａ＝ 1／2 ΣXn(Y(n+1)－Y(n-1))	面　　積　　Ａ	162.7326020	土地 の 所有者		縮 尺	1／　250

座 標 面 積 計 算 書

地 番	55-3	地 目	

筆 界 点	X	Y	辺長	方向角	備　考
55-13	24944.839	20657.012	16.450	54-46-33	
BK85-1	24938.582	20660.979	7.409	147-37-30	
55-19	24928.378	20648.490	16.128	230-44-59	
55-20	24935.351	20643.574	8.532	324-48-57	

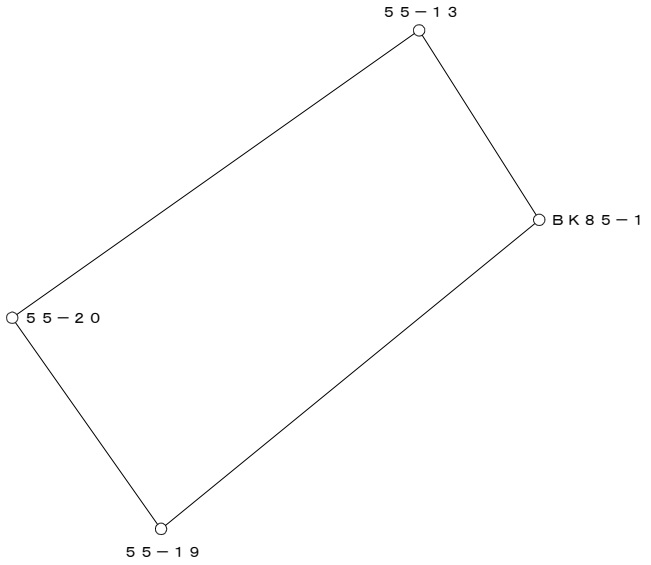


○：筆界点

面積算出公式	倍 面 積　２Ａ	258.969123	土 地 の 所 在			
Ａ＝ 1／2 ΣXn(Y(n+1)－Y(n-1))	面　　積　　Ａ	129.4845615	土地 の 所有者		縮 尺	1／　250

座 標 面 積 計 算 書

地 番	55-4-1	地 目	

筆 界 点	X	Y	辺長	方向角	備　考
55-15	24923.557	20675.200	10.671	50-47-18	
CK18	24910.395	20687.657	18.122	136-34-35	
55-16	24902.907	20680.056	10.670	225-25-45	
55-24	24916.811	20666.932	19.120	316-39-11	

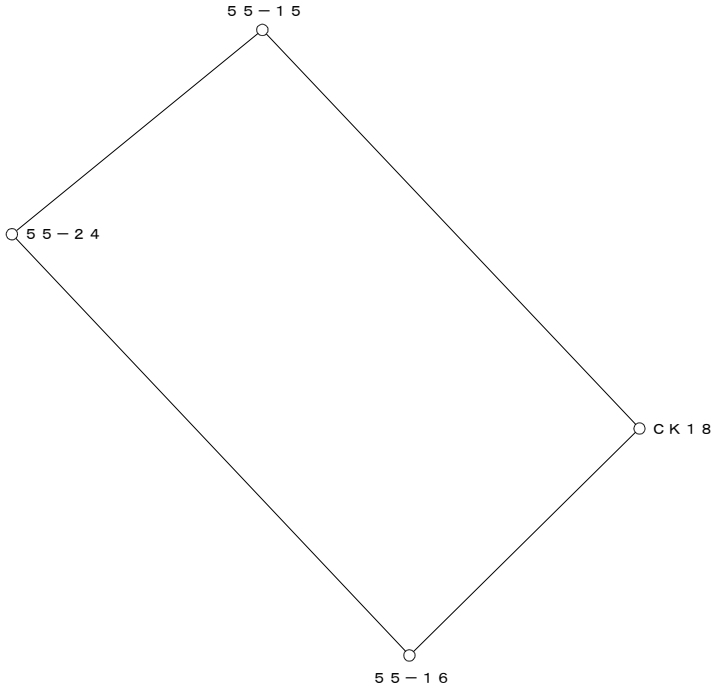


○：筆界点

面積算出公式	倍 面 積　２Ａ	396.815154	土 地 の 所 在			
Ａ＝ 1／2 ΣXn(Y(n+1)－Y(n-1))	面　　積　　Ａ	198.4075770	土地 の 所有者		縮 尺	1／　250

座 標 面 積 計 算 書

地 番	55-4-2	地 目	

筆 界 点	X	Y	辺長	方向角	備　考
55-24	24916.811	20666.932	8.429	50-47-14	
55-16	24902.907	20680.056	19.120	136-39-11	
55-9	24896.696	20673.754	8.848	225-25-00	
55-10	24896.912	20670.673	3.089	274-00-37	
55-17	24911.482	20660.401	17.827	324-48-57	

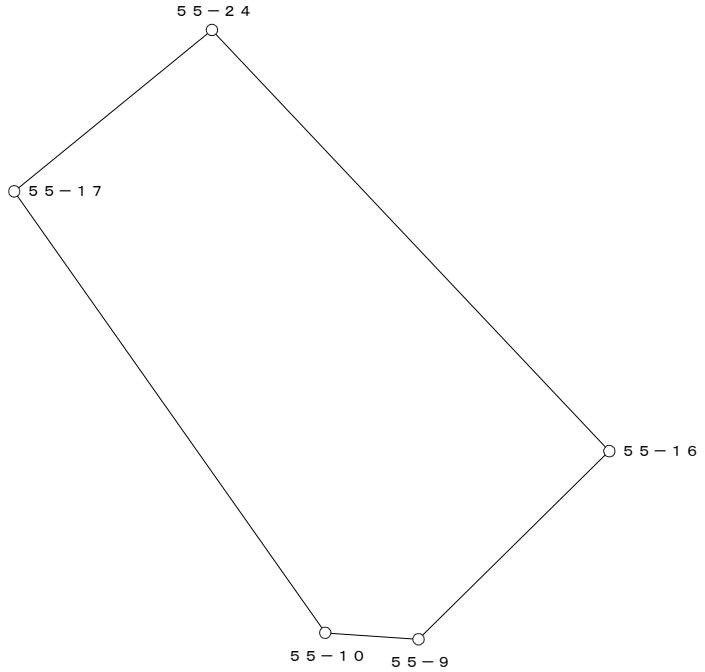


○：筆界点

面積算出公式	倍 面 積　２Ａ	379.533093	土 地 の 所 在			
Ａ＝ 1／2 ΣXn(Y(n+1)－Y(n-1))	面　　積　　Ａ	189.7665465	土地 の 所有者		縮 尺	1／　250

座 標 面 積 計 算 書

地 番	55-4-3	地 目	

筆 界 点	X	Y	辺長	方向角	備　考
55-14	24931.445	20667.734	17.540	50-43-10	
55-15	24923.557	20675.200	10.861	136-34-28	
55-24	24916.811	20666.932	10.671	230-47-18	
55-17	24911.482	20660.401	8.429	230-47-14	
55-18	24920.340	20654.157	10.838	324-49-12	

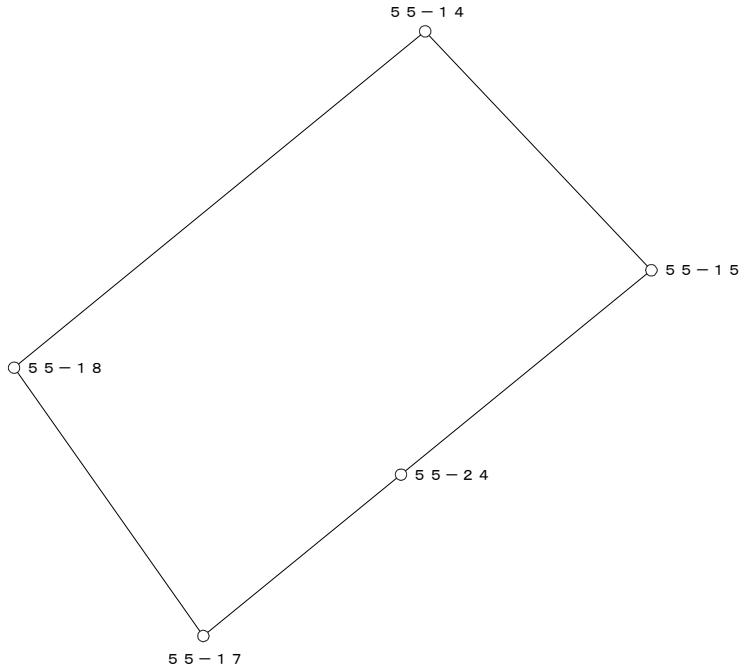


○：筆界点

面積算出公式	倍 面 積　２Ａ	396.489102	土 地 の 所 在			
Ａ＝ 1／2 ΣXn(Y(n+1)－Y(n-1))	面　　積　　Ａ	198.2445510	土地 の 所有者		縮 尺	1／　250

座 標 面 積 計 算 書

地 番	55-4-4	地 目	

筆 界 点	X	Y	辺長	方向角	備　考
BK85-1	24938.582	20660.979	16.128	50-44-59	
55-14	24931.445	20667.734	9.827	136-34-30	
55-18	24920.340	20654.157	17.540	230-43-10	
55-19	24928.378	20648.490	9.835	324-48-55	

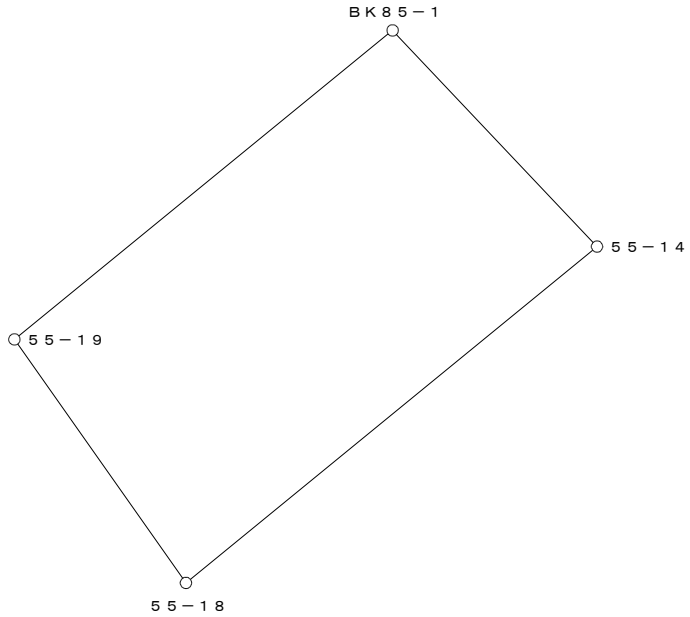

○：筆界点

面積算出公式	倍 面 積　２Ａ	330.125974	土 地 の 所 在			
Ａ＝ 1／2 ΣXn(Y(n+1)－Y(n-1))	面　　積　　Ａ	165.0629870	土地 の 所有者		縮 尺	1／　250