
換　地　図

縮尺　５００分の１

所 在　　那覇市真嘉比三丁目

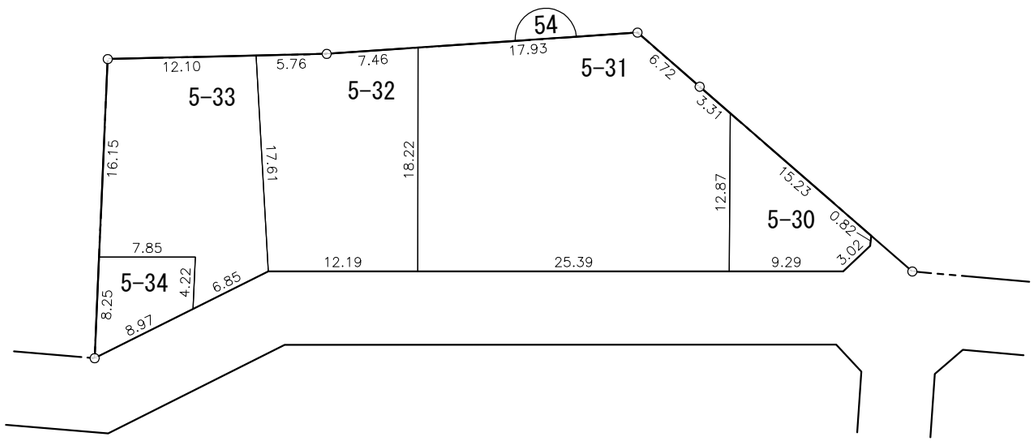


凡例						
	施行地区界	町界	丁目界	地番	換地	

那覇広域都市計画事業真嘉比古島第二土地区画整理事業

画地出来形確認測量原図　　54街区

S=1/500

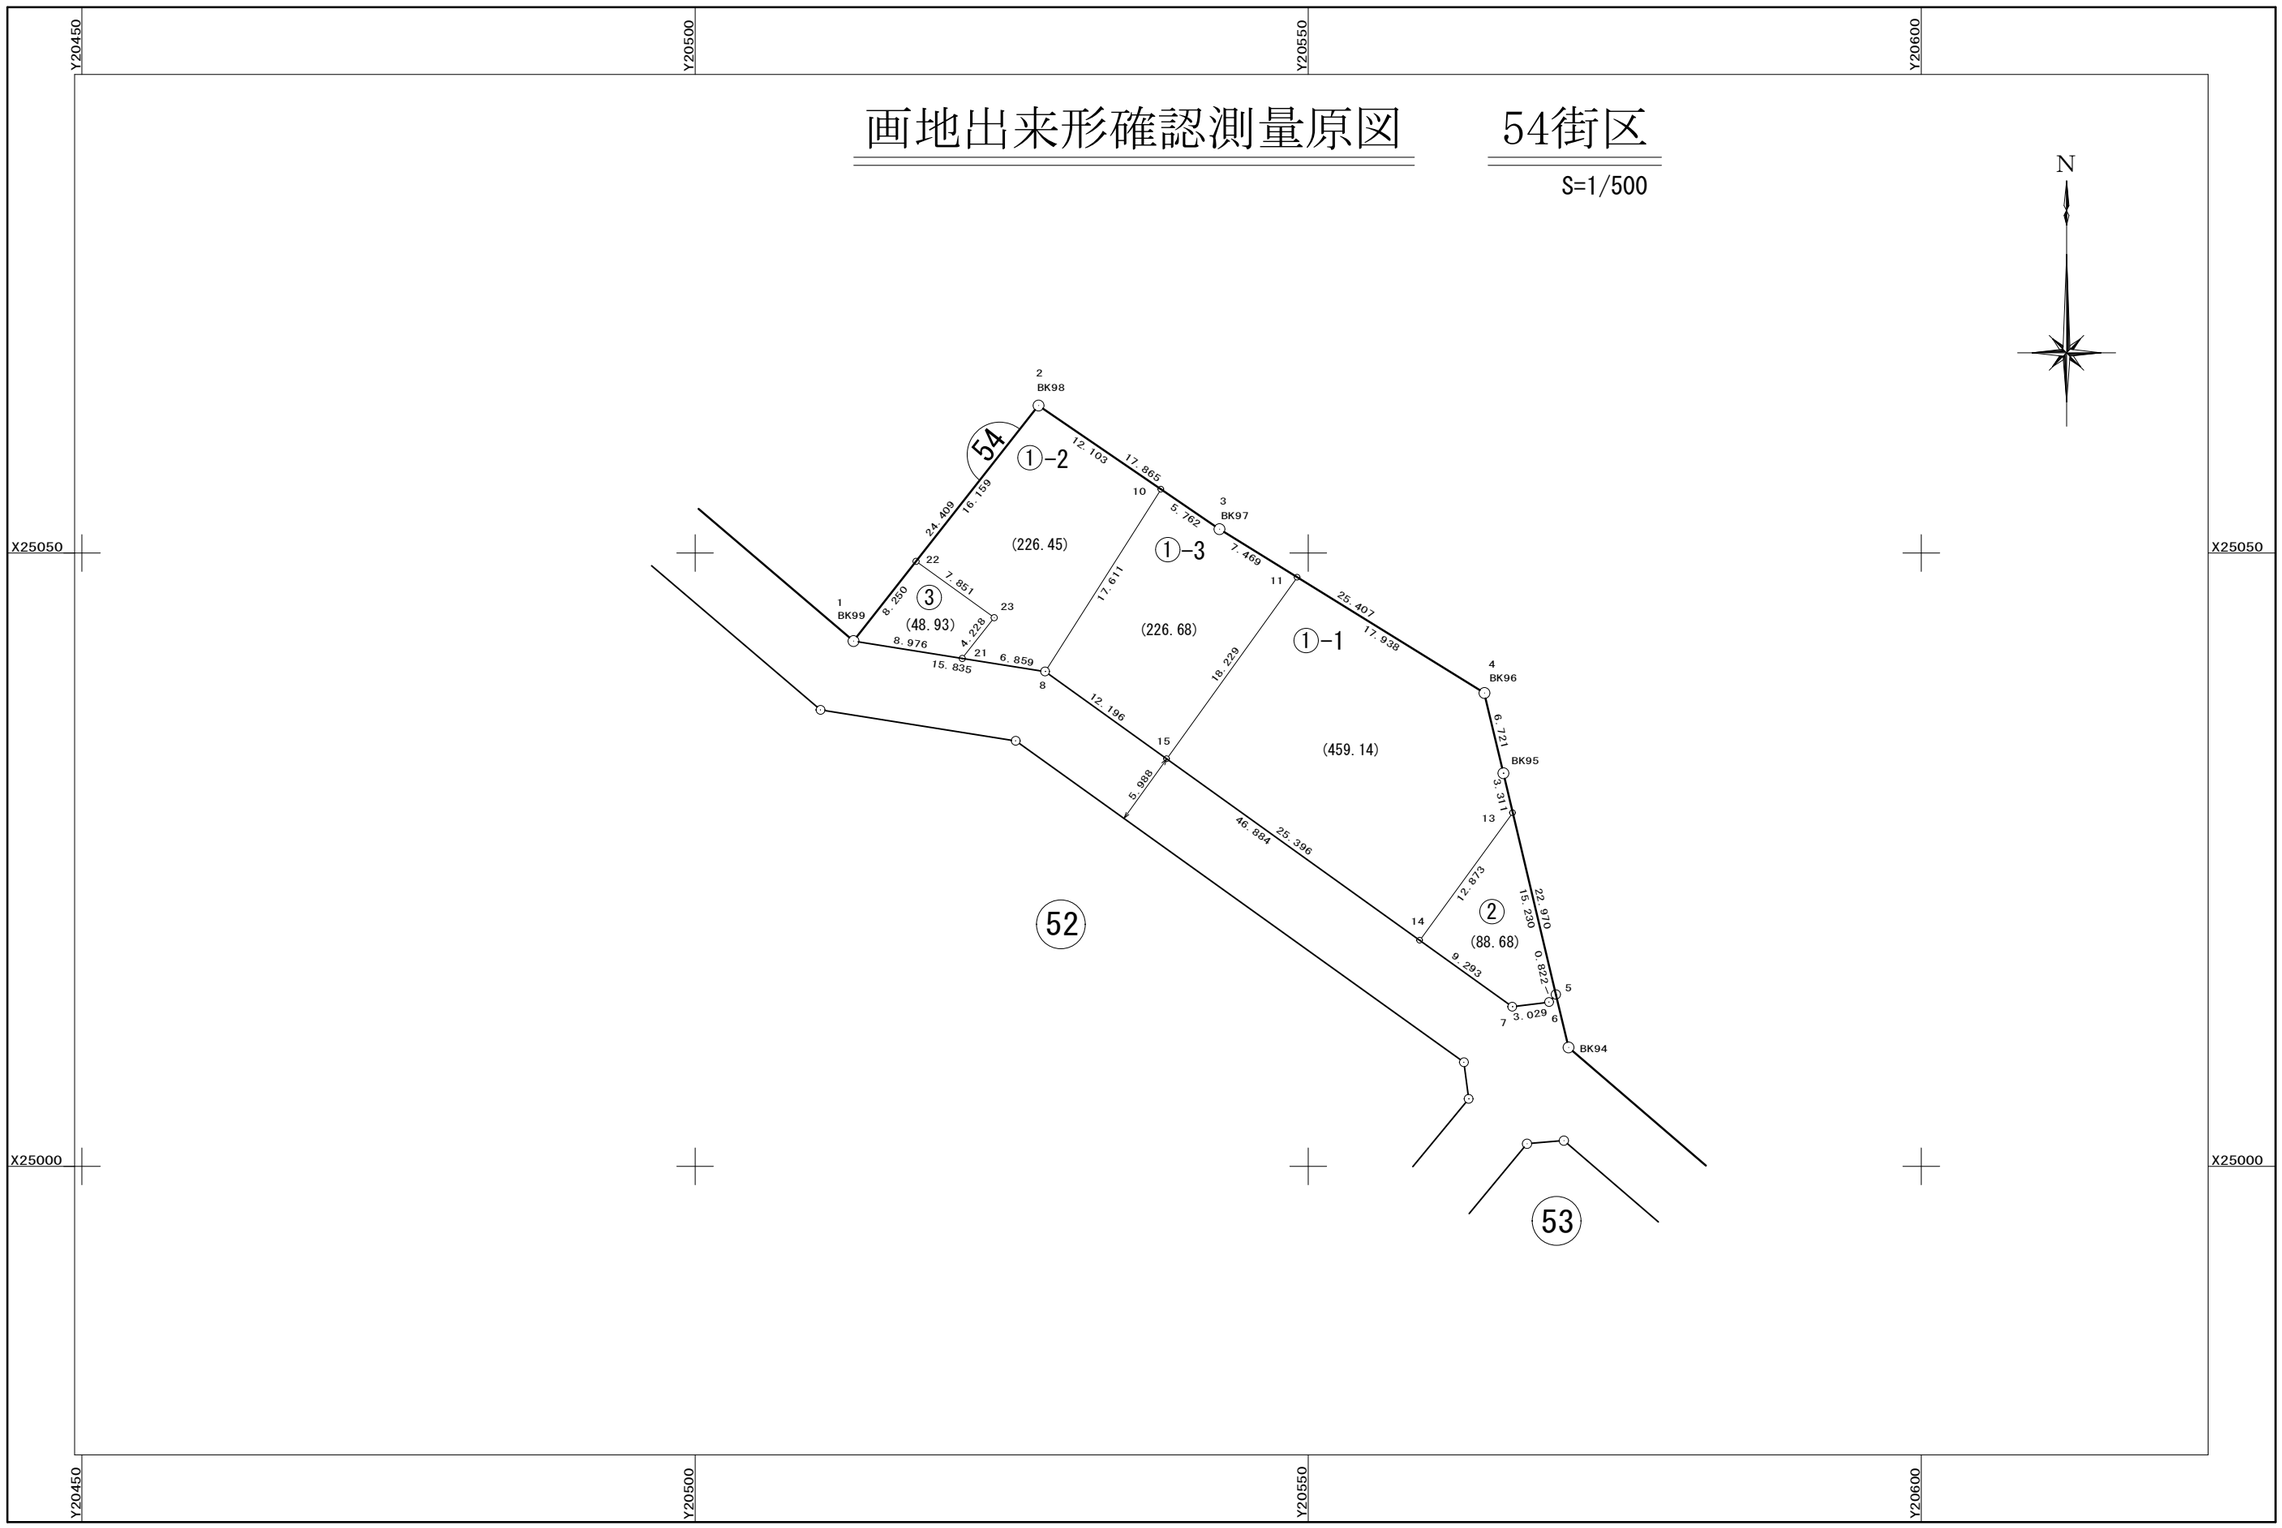

面　積　一　覧　表

種　　別	地　　番	地　　目	面　　積	地　　積	備　　考
	5401:54-1-1		459.1420480	459.14	
	5402:54-1-2		226.4522660	226.45	
	5403:54-1-3		226.6805970	226.68	
	5404:54-2		88.6891035	88.68	
	5405:54-3		48.9353065	48.93	
			1049.8993210	1049.88	
			1049.8993210	1049.88	

座　標　リ　ス　ト

測　　点	X　座　標	Y　座　標
5402:54-2	25062.023	20528.004
5403:54-3	25051.955	20542.762
5404:54-4	25038.590	20564.370
5405:54-5	25014.012	20570.206
5406:54-6	25013.397	20569.661
5407:54-7	25013.007	20566.657
5408:54-8	25040.335	20528.561
5410:54-10	25055.202	20538.002
5411:54-11	25048.025	20549.114
5412:54-12	25032.050	20565.918
5413:54-13	25028.829	20566.684
5414:54-14	25018.423	20559.106
5415:54-15	25033.226	20538.471
5421:54-21	25041.416	20521.788
5422:54-22	25049.317	20518.021
5423:54-23	25044.741	20524.400
19351:BK95	25032.050	20565.918
19352:BK96	25038.590	20564.370
19353:BK97	25051.955	20542.762
19354:BK98	25062.023	20528.004
19355:BK99	25042.830	20512.924


測　　点	X　座　標	Y　座　標

測　　点	X　座　標	Y　座　標

座 標 面 積 計 算 書

地 番	54-1-1	地 目	

筆 界 点	X	Y	辺長	方向角	備　考
54-11	25048.025	20549.114	18.229	35-43-21	
BK96	25038.590	20564.370	17.938	121-44-04	
BK95	25032.050	20565.918	6.721	166-41-00	
54-13	25028.829	20566.684	3.311	166-37-22	
54-14	25018.423	20559.106	12.873	216-03-48	
54-15	25033.226	20538.471	25.396	305-39-17	

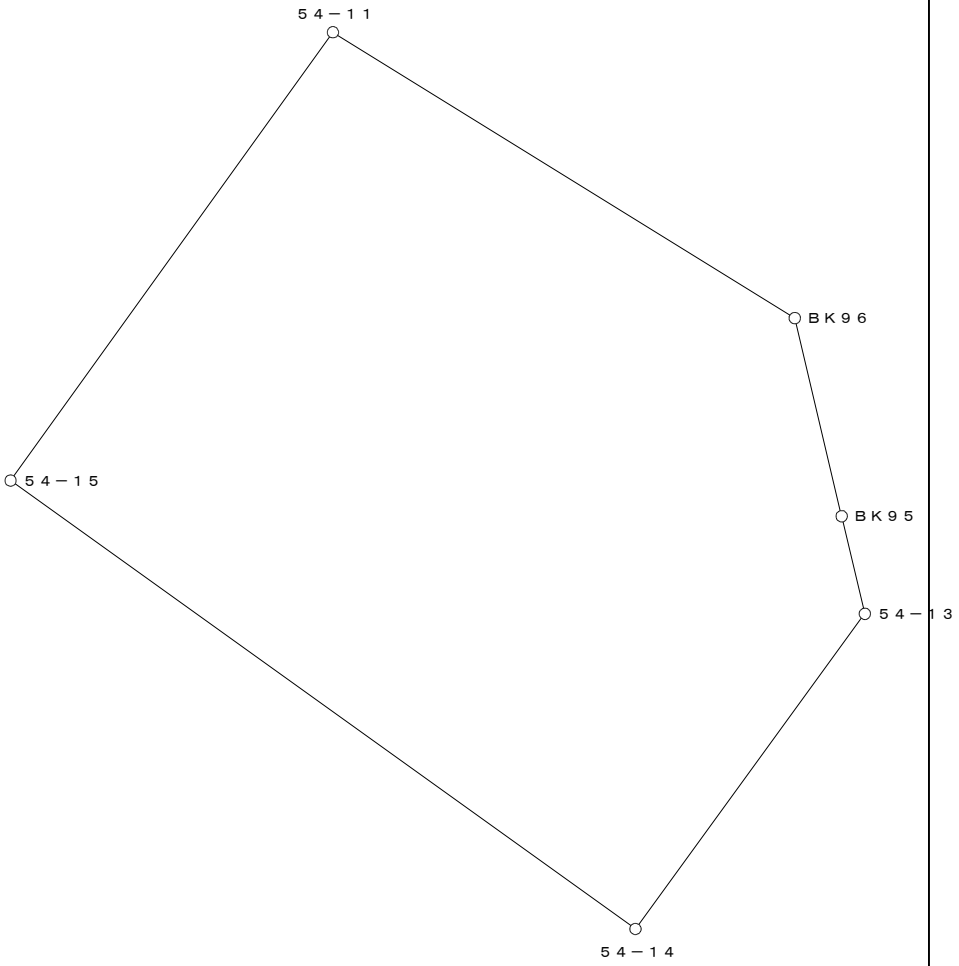


○：筆界点

面積算出公式	倍 面 積　２Ａ	918.284096	土 地 の 所 在			
Ａ＝ 1／2 ΣXn(Y(n+1)－Y(n-1))	面　　積　　Ａ	459.1420480	土地 の 所有者		縮 尺	1／　250

座 標 面 積 計 算 書

地 番	54-1-2	地 目	

筆 界 点	X	Y	辺長	方向角	備　考
54-8	25040.335	20528.561	17.611	212-25-00	
54-21	25041.416	20521.788	6.859	279-04-05	
54-23	25044.741	20524.400	4.228	38-09-07	
54-22	25049.317	20518.021	7.851	305-39-14	
BK98	25062.023	20528.004	16.159	38-09-23	
54-10	25055.202	20538.002	12.103	124-18-12	

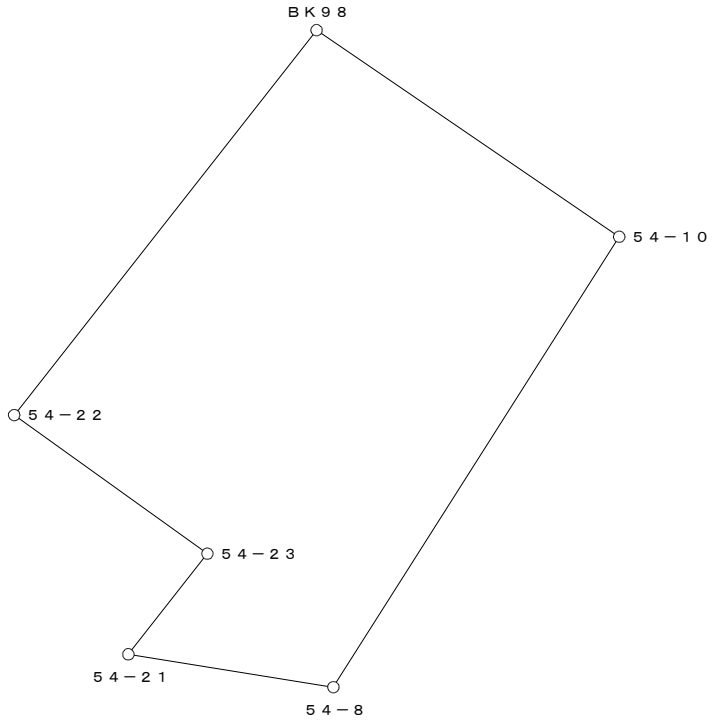


○：筆界点

面積算出公式	倍 面 積　２Ａ	452.904532	土 地 の 所 在			
Ａ＝ 1／2 ΣXn(Y(n+1)－Y(n-1))	面　　積　　Ａ	226.4522660	土地 の 所有者		縮 尺	1／　250

座 標 面 積 計 算 書

地 番	54-1-3	地 目	

筆 界 点	X	Y	辺長	方向角	備　考
54-10	25055.202	20538.002	17.611	32-25-00	
BK97	25051.955	20542.762	5.762	124-17-58	
54-11	25048.025	20549.114	7.469	121-44-43	
54-15	25033.226	20538.471	18.229	215-43-21	
54-8	25040.335	20528.561	12.196	305-39-14	

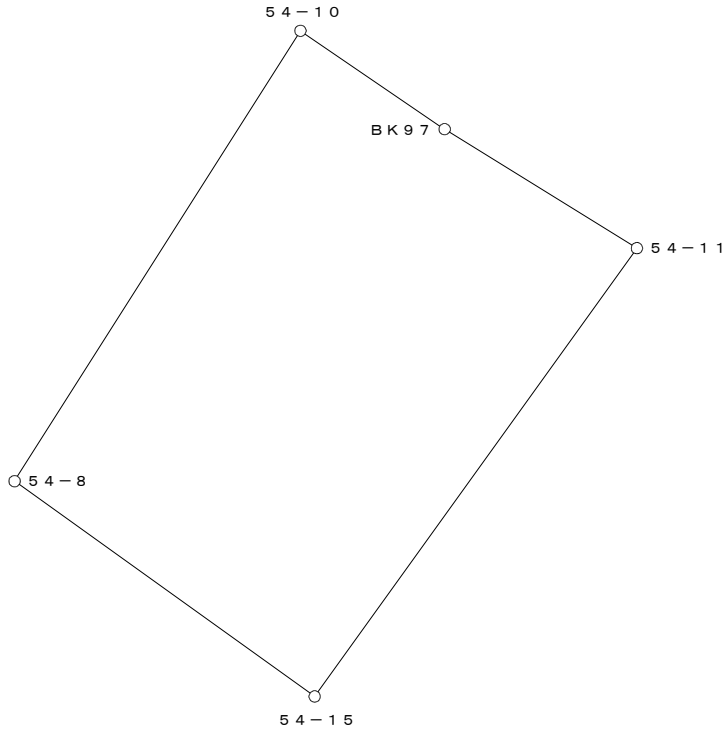


○：筆界点

面積算出公式	倍 面 積　２Ａ	453.361194	土 地 の 所 在			
Ａ＝ 1／2 ΣXn(Y(n+1)－Y(n-1))	面　　積　　Ａ	226.6805970	土地 の 所有者		縮 尺	1／　250

座 標 面 積 計 算 書

地 番	54-2	地 目	

筆 界 点	X	Y	辺長	方向角	備　考
54-13	25028.829	20566.684	12.873	36-03-48	
54-5	25014.012	20570.206	15.230	166-37-44	
54-6	25013.397	20569.661	0.822	221-32-48	
54-7	25013.007	20566.657	3.029	262-36-10	
54-14	25018.423	20559.106	9.293	305-39-01	

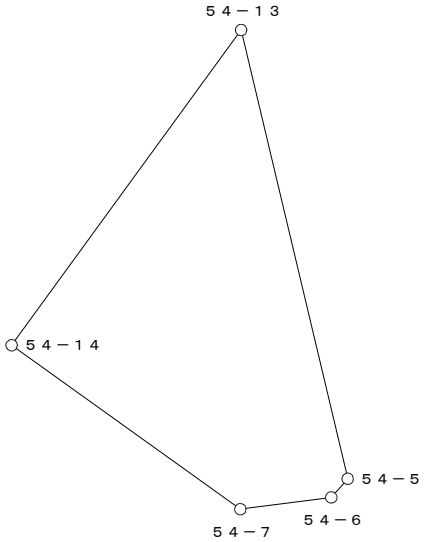


○：筆界点

面積算出公式	倍 面 積　２Ａ	177.378207	土 地 の 所 在			
Ａ＝ 1／2 ΣXn(Y(n+1)－Y(n-1))	面　　積　　Ａ	88.6891035	土地 の 所有者		縮 尺	1／　250

座 標 面 積 計 算 書

地 番	54-3	地 目	

筆 界 点	X	Y	辺長	方向角	備　考
54-21	25041.416	20521.788	4.228	218-09-07	
BK99	25042.830	20512.924	8.976	279-03-49	
54-22	25049.317	20518.021	8.250	38-09-27	
54-23	25044.741	20524.400	7.851	125-39-14	

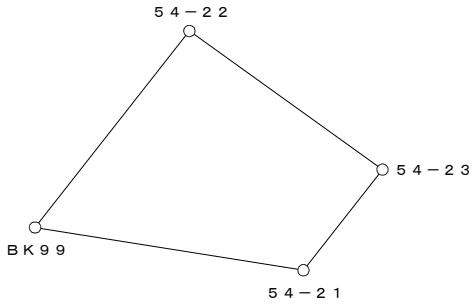

○：筆界点

面積算出公式	倍 面 積　２Ａ	97.870613	土 地 の 所 在			
Ａ＝ 1／2 ΣXn(Y(n+1)－Y(n-1))	面　　積　　Ａ	48.9353065	土地 の 所有者		縮 尺	1／　250