
換　地　図

縮尺　５００分の１

所 在　那覇市真嘉比三丁目

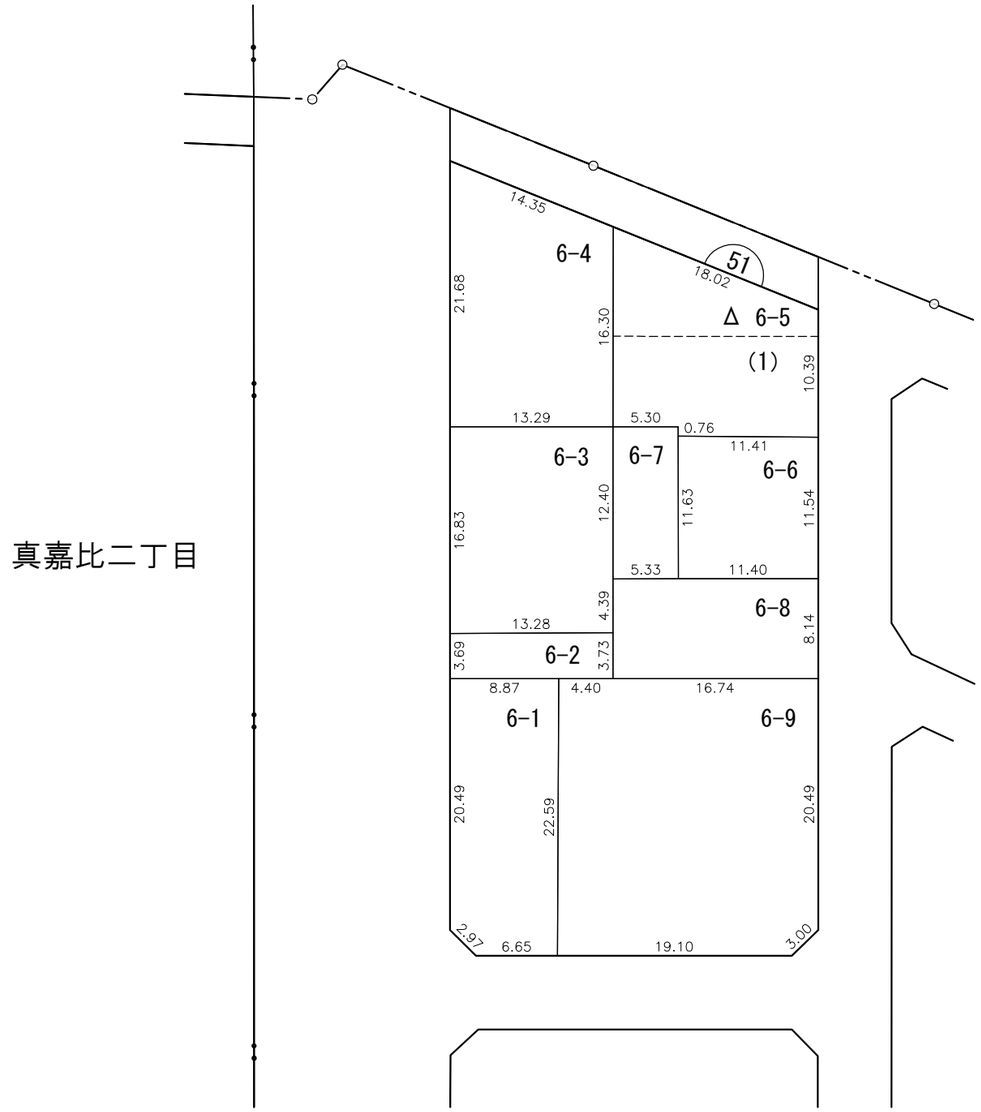


凡例	施行地区界	町界	丁目界	5-1 地番	換地	(1) 借地部分

那覇広域都市計画事業真嘉比古島第二土地区画整理事業

画地出来形確認測量原図　51街区

S=1/500

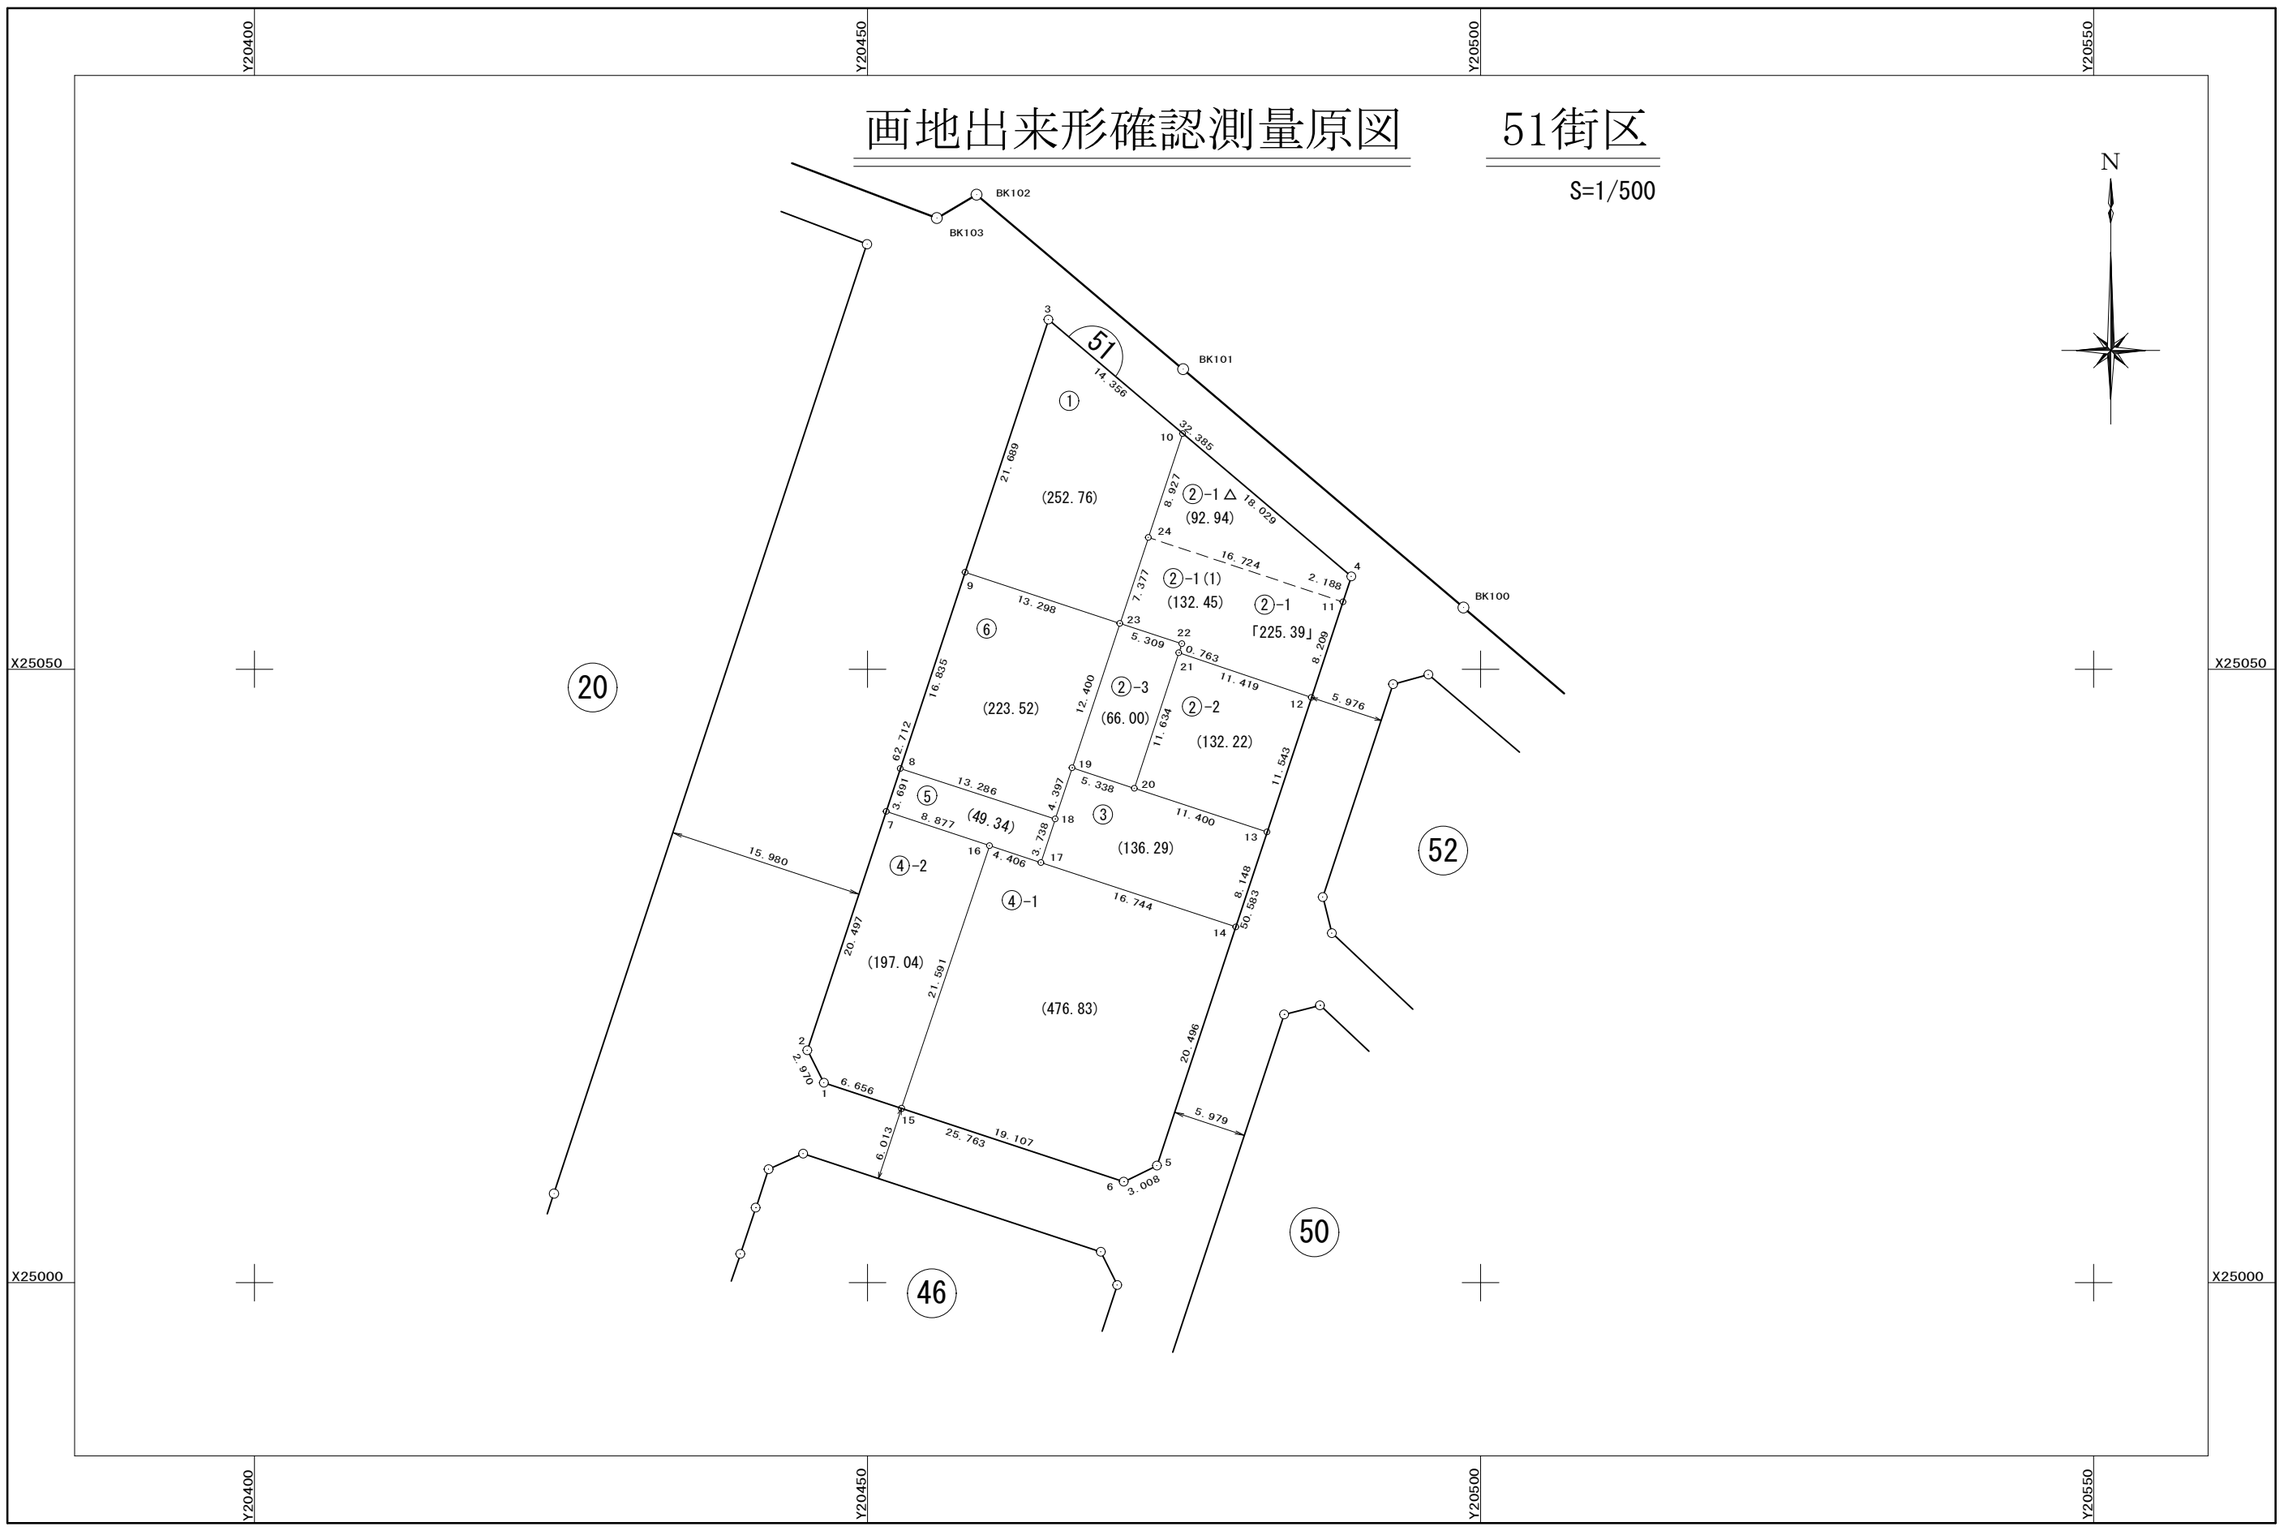

面　積　一　覧　表

種　　別	地　　番	地　　目	面　　積	地　　積	備　　考
	5101:51-1		252.7641570	252.76	
	5102:51-2-1		225.3917975	225.39	
	5103:51-2-2		132.2223230	132.22	
	5104:51-2-3		66.0008200	66.00	
	5105:51-3		136.2953605	136.29	
	5106:51-4-1		476.8386870	476.83	
	5107:51-4-2		197.0475265	197.04	
	5108:51-5		49.3449220	49.34	
	5109:51-6		223.5225900	223.52	
			1759.4281835	1759.39	
			1759.4281835	1759.39	

座　標　リ　ス　ト

測　　点	X　座　標	Y　座　標
5101:51-1	25016.289	20446.448
5102:51-2	25018.938	20445.104
5103:51-3	25078.490	20464.759
5104:51-4	25057.563	20489.474
5105:51-5	25009.529	20473.619
5106:51-6	25008.215	20470.913
5107:51-7	25038.402	20451.528
5108:51-8	25041.907	20452.685
5109:51-9	25057.894	20457.962
5110:51-10	25069.213	20475.715
5111:51-11	25055.485	20488.788
5112:51-12	25047.690	20486.215
5113:51-13	25036.729	20482.597
5114:51-14	25028.992	20480.043
5115:51-15	25014.203	20452.769
5116:51-16	25035.620	20459.958
5117:51-17	25034.239	20464.142
5118:51-18	25037.788	20465.316
5119:51-19	25041.962	20466.698
5120:51-20	25040.293	20471.768
5121:51-21	25051.347	20475.397
5122:51-22	25052.072	20475.635
5123:51-23	25053.734	20470.593
5124:51-24	25060.738	20472.910


測　　点	X　座　標	Y　座　標

測　　点	X　座　標	Y　座　標

座 標 面 積 計 算 書

地 番	51-1	地 目	

筆 界 点	X	Y	辺長	方向角	備　考
51-9	25057.894	20457.962	13.298	288-13-45	
51-3	25078.490	20464.759	21.689	18-15-49	
51-10	25069.213	20475.715	14.356	130-15-23	
51-23	25053.734	20470.593	16.304	198-18-34	

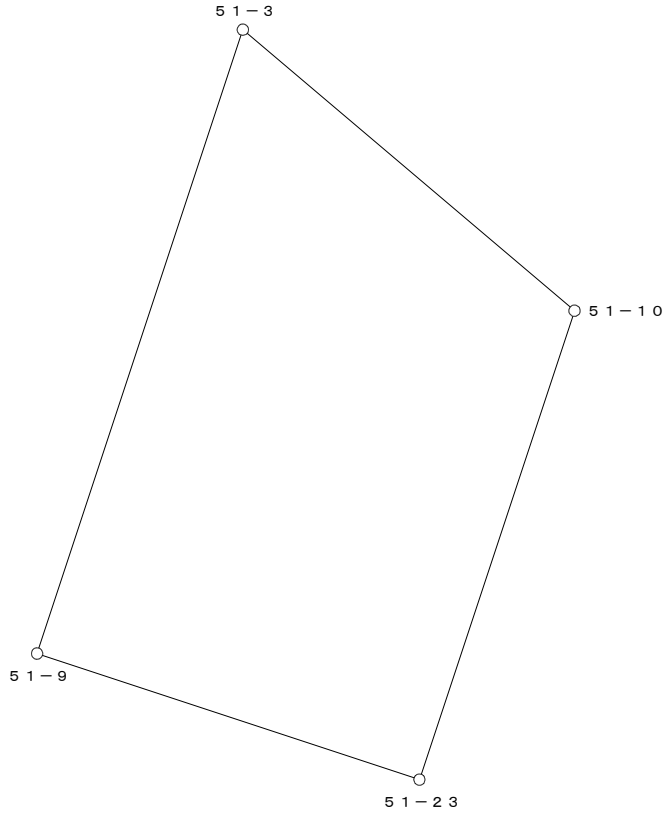


○：筆界点

面積算出公式	倍 面 積　２Ａ	505.528314	土 地 の 所 在			
Ａ＝ 1／2 ΣXn(Y(n+1)－Y(n-1))	面　　積　　Ａ	252.7641570	土地 の 所有者		縮 尺	1／　250

座 標 面 積 計 算 書

地 番	51-2-1	地 目	

筆 界 点	X	Y	辺長	方向角	備　考
51-10	25069.213	20475.715	16.304	18-18-34	
51-4	25057.563	20489.474	18.029	130-15-19	
51-12	25047.690	20486.215	10.397	198-16-04	
51-21	25051.347	20475.397	11.419	288-40-40	
51-22	25052.072	20475.635	0.763	18-10-26	
51-23	25053.734	20470.593	5.309	288-14-38	

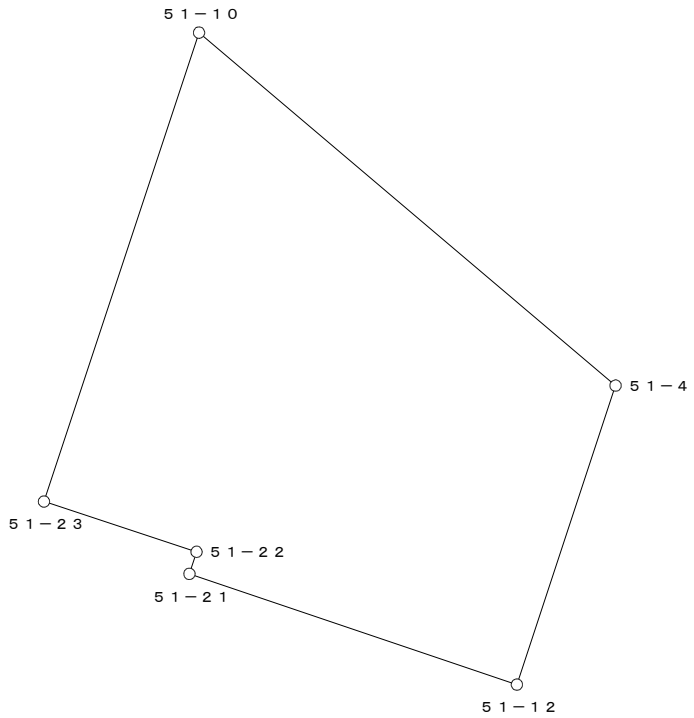


○：筆界点

面積算出公式	倍 面 積　２Ａ	450.783595	土 地 の 所 在			
Ａ＝ 1／2 ΣXn(Y(n+1)－Y(n-1))	面　　積　　Ａ	225.3917975	土地 の 所有者		縮 尺	1／　250

座 標 面 積 計 算 書

地 番	51-2-2	地 目	

筆 界 点	X	Y	辺長	方向角	備　考
51-21	25051.347	20475.397	11.634	18-10-30	
51-12	25047.690	20486.215	11.419	108-40-40	
51-13	25036.729	20482.597	11.543	198-16-01	
51-20	25040.293	20471.768	11.400	288-13-02	

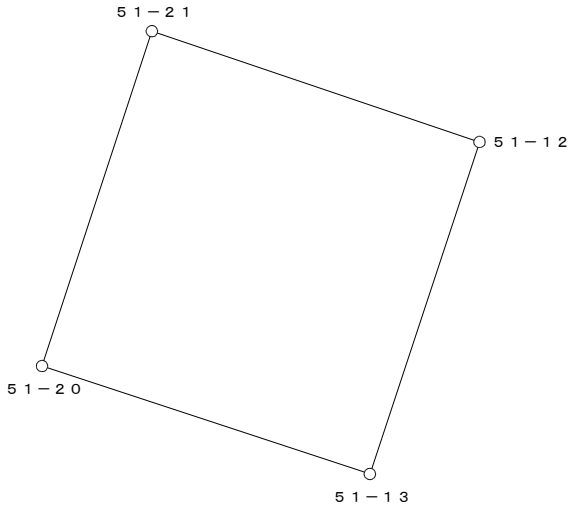


○：筆界点

面積算出公式	倍 面 積　２Ａ	264.444646	土 地 の 所 在			
Ａ＝ 1／2 ΣXn(Y(n+1)－Y(n-1))	面　　積　　Ａ	132.2223230	土地 の 所有者		縮 尺	1／　250

座 標 面 積 計 算 書

地 番	51-2-3	地 目	

筆 界 点	X	Y	辺長	方向角	備　考
51-19	25041.962	20466.698	5.338	288-13-16	
51-23	25053.734	20470.593	12.400	18-18-28	
51-22	25052.072	20475.635	5.309	108-14-38	
51-21	25051.347	20475.397	0.763	198-10-26	
51-20	25040.293	20471.768	11.634	198-10-30	

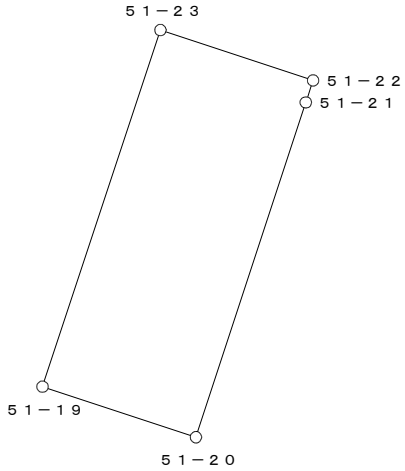


○：筆界点

面積算出公式	倍 面 積　２Ａ　132.001640	土 地 の 所 在			
Ａ＝ 1／2 ΣXn(Y(n+1)－Y(n-1))	面　積　Ａ　66.0008200	土地 の 所有者		縮 尺	1／　250

座 標 面 積 計 算 書

地 番	51-3	地 目	

筆 界 点	X	Y	辺長	方向角	備　考
51-19	25041.962	20466.698	4.397	18-19-10	
51-20	25040.293	20471.768	5.338	108-13-16	
51-13	25036.729	20482.597	11.400	108-13-02	
51-14	25028.992	20480.043	8.148	198-16-05	
51-17	25034.239	20464.142	16.744	288-15-43	
51-18	25037.788	20465.316	3.738	18-18-15	

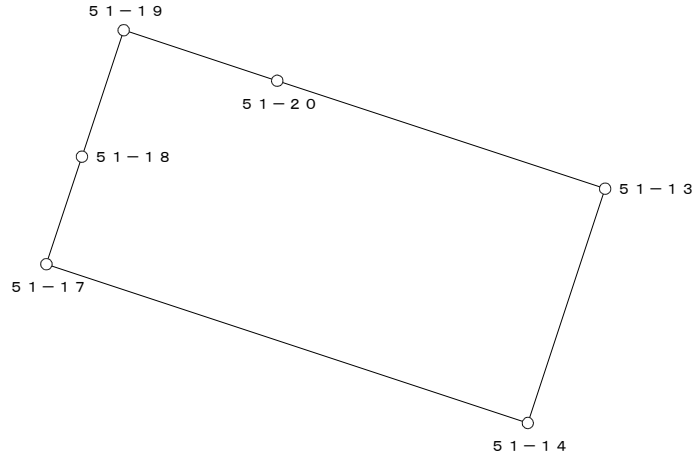


○：筆界点

面積算出公式	倍 面 積　２Ａ	272.590721	土 地 の 所 在			
Ａ＝ 1／2 ΣXn(Y(n+1)－Y(n-1))	面　　積　　Ａ	136.2953605	土地 の 所有者		縮 尺	1／　250

座 標 面 積 計 算 書

地 番	51-4-1	地 目	

筆 界 点	X	Y	辺長	方向角	備　考
51-16	25035.620	20459.958	22.591	18-33-19	
51-17	25034.239	20464.142	4.406	108-15-59	
51-14	25028.992	20480.043	16.744	108-15-43	
51-5	25009.529	20473.619	20.496	198-15-58	
51-6	25008.215	20470.913	3.008	244-05-58	
51-15	25014.203	20452.769	19.107	288-15-51	

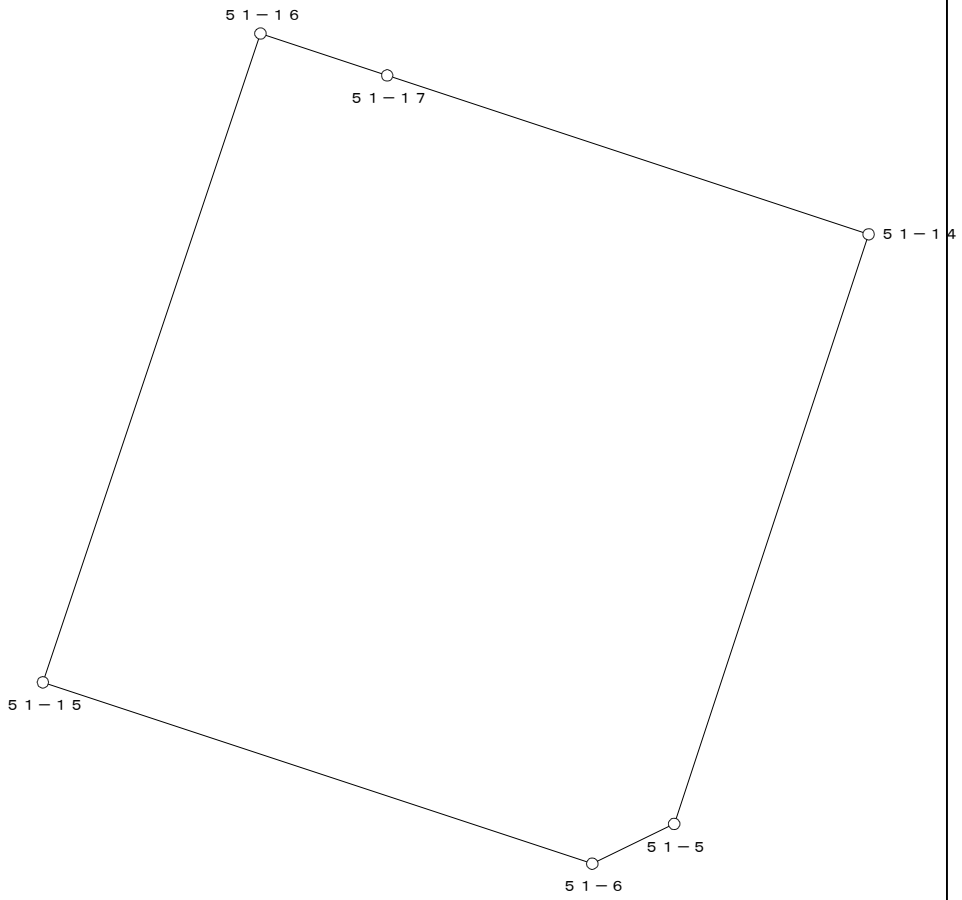


○：筆界点

面積算出公式	倍 面 積　２Ａ	953.677374	土 地 の 所 在			
Ａ＝ 1／2 ΣXn(Y(n+1)－Y(n-1))	面　　積　　Ａ	476.8386870	土地 の 所有者		縮 尺	1／　250

座 標 面 積 計 算 書

地 番	51-4-2	地 目	

筆 界 点	X	Y	辺長	方向角	備　考
51-7	25038.402	20451.528	20.497	18-15-55	
51-16	25035.620	20459.958	8.877	108-15-49	
51-15	25014.203	20452.769	22.591	198-33-19	
51-1	25016.289	20446.448	6.656	288-15-48	
51-2	25018.938	20445.104	2.970	333-05-55	

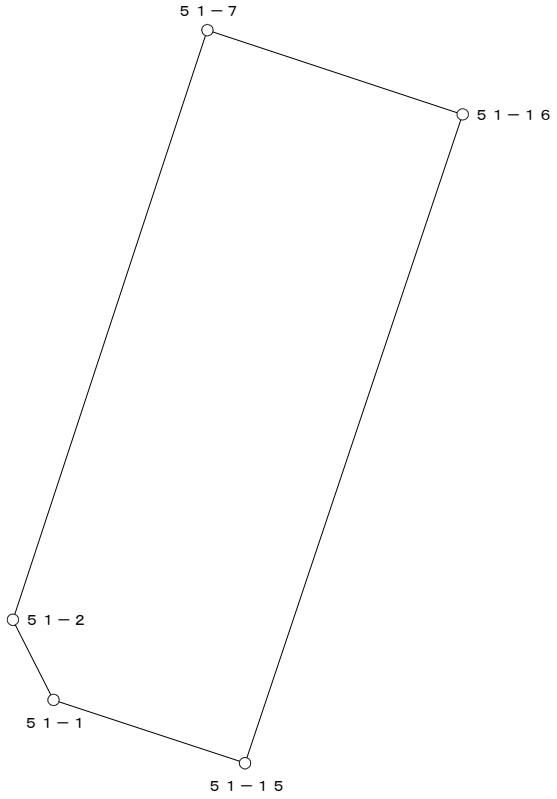


○：筆界点

面積算出公式	倍 面 積　２Ａ	394.095053	土 地 の 所 在			
Ａ＝ 1／2 ΣXn(Y(n+1)－Y(n-1))	面　　積　　Ａ	197.0475265	土地 の 所有者		縮 尺	1／　250

座 標 面 積 計 算 書

地 番	51-5	地 目	

筆 界 点	X	Y	辺長	方向角	備　考
51-7	25038.402	20451.528	8.877	288-15-49	
51-8	25041.907	20452.685	3.691	18-16-05	
51-18	25037.788	20465.316	13.286	108-03-41	
51-17	25034.239	20464.142	3.738	198-18-15	
51-16	25035.620	20459.958	4.406	288-15-59	

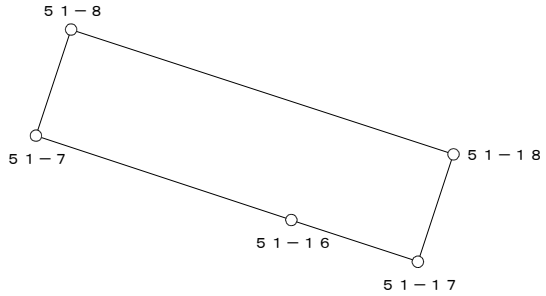


○：筆界点

面積算出公式	倍 面 積　２Ａ	98.689844	土 地 の 所 在			
Ａ＝ 1／2 ΣXn(Y(n+1)－Y(n-1))	面　　積　　Ａ	49.3449220	土地 の 所有者		縮 尺	1／　250

座 標 面 積 計 算 書

地 番	51-6	地 目	

筆 界 点	X	Y	辺長	方向角	備　考
51-8	25041.907	20452.685	13.286	288-03-41	
51-9	25057.894	20457.962	16.835	18-16-01	
51-23	25053.734	20470.593	13.298	108-13-45	
51-19	25041.962	20466.698	12.400	198-18-28	
51-18	25037.788	20465.316	4.397	198-19-10	

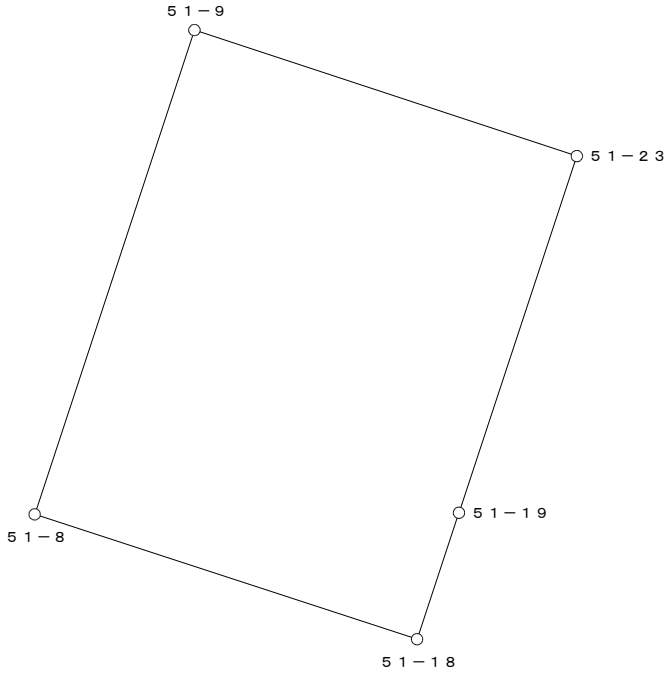

○：筆界点

面積算出公式	倍 面 積　２Ａ	447.045180	土 地 の 所 在			
Ａ＝ 1／2 ΣXn(Y(n+1)－Y(n-1))	面　　積　　Ａ	223.5225900	土地 の 所有者		縮 尺	1／　250