
換　地　図

縮尺　５００分の１

所 在　　那覇市真嘉比三丁目

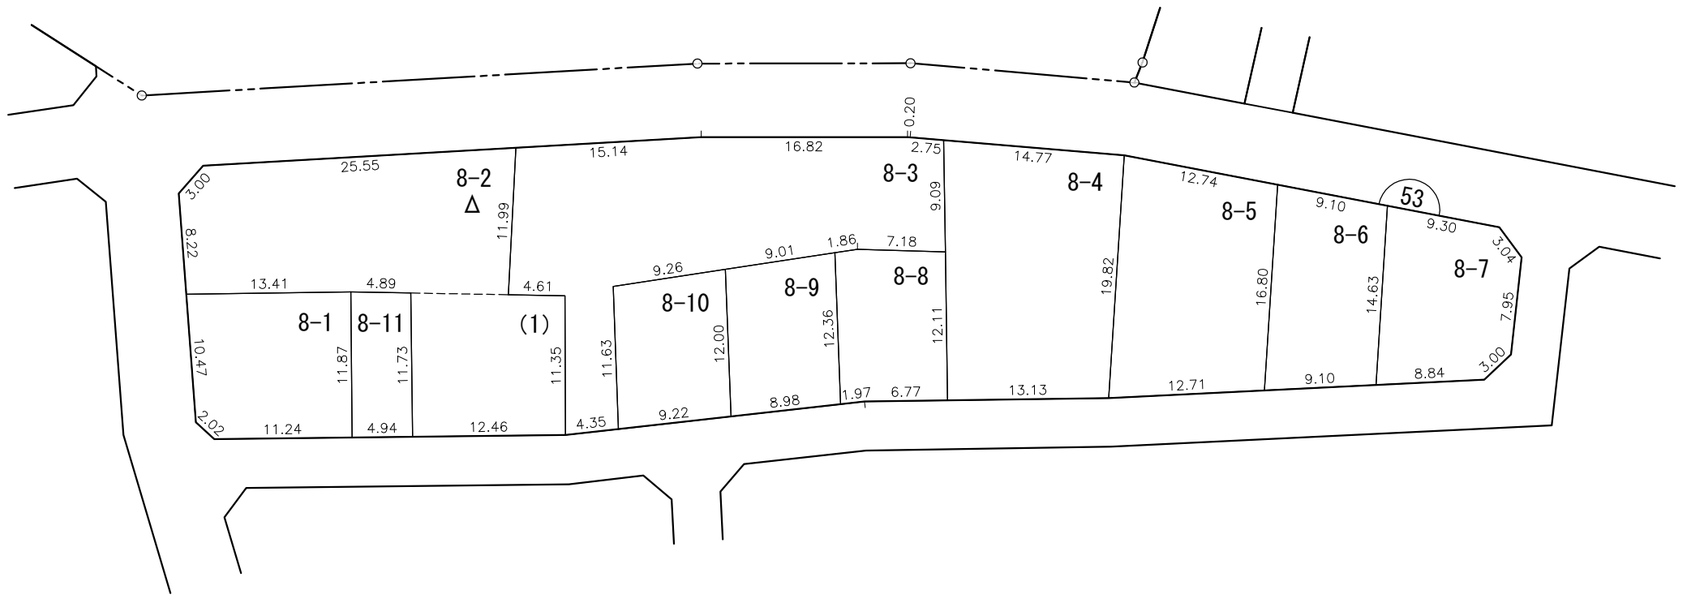


凡例	施行地区界	町界	丁目界	地番	換地	借地部分
				5-1		(1)

那覇広域都市計画事業真嘉比古島第二土地区画整理事業

画地出来形確認測量原図　53街区

S=1/500

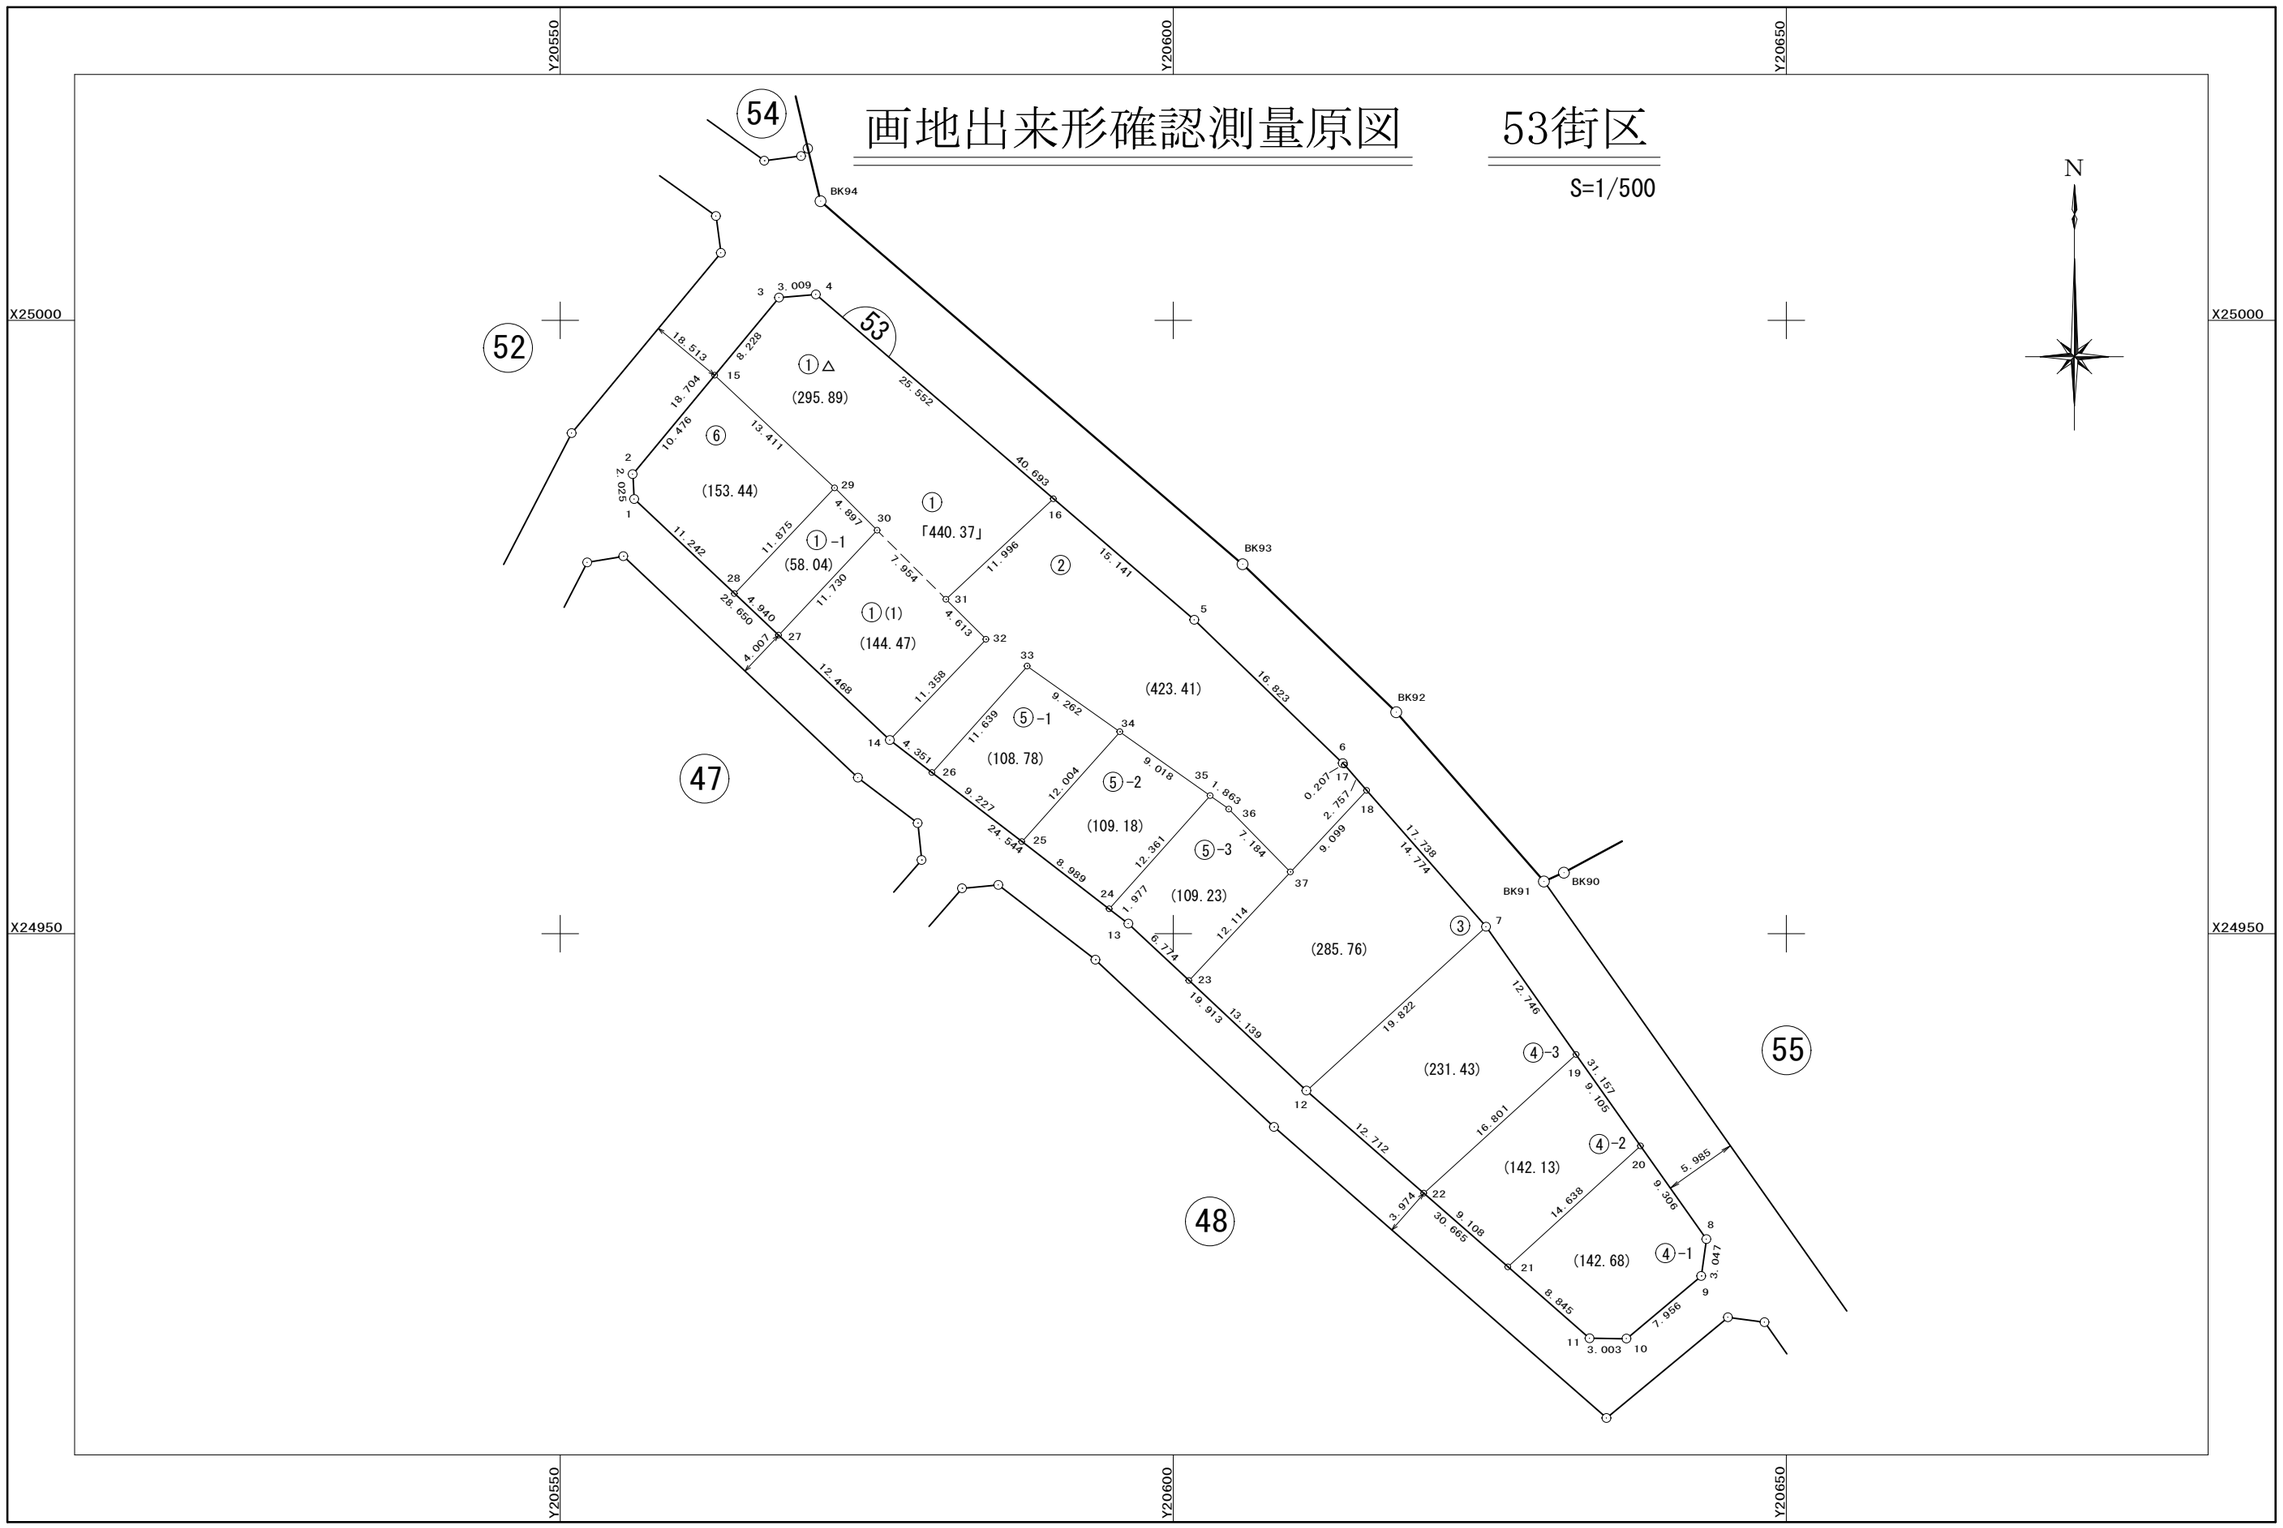

面　積　一　覧　表

種　　別	地　　番	地　　目	面　　積	地　　積	備　　考
	5301:53-1		440.3719315	440.37	
	5302:53-1-1		58.0411470	58.04	
	5303:53-2		423.4122200	423.41	
	5304:53-3		285.7651570	285.76	
	5305:53-4-1		142.6852350	142.68	
	5306:53-4-2		142.1309700	142.13	
	5307:53-4-3		231.4355700	231.43	
	5308:53-5-1		108.7850635	108.78	
	5309:53-5-2		109.1818030	109.18	
	5310:53-5-3		109.2374570	109.23	
	5311:53-6		153.4492555	153.44	
			2204.4958095	2204.45	
			2204.4958095	2204.45	

座　標　リ　ス　ト

測　　点	X　座　標	Y　座　標
5301:53-1	24985.434	20556.036
5302:53-2	24987.456	20555.917
5303:53-3	25001.855	20567.855
5304:53-4	25002.107	20570.853
5305:53-5	24975.587	20601.717
5306:53-6	24963.908	20613.825
5307:53-7	24950.565	20625.512
5308:53-8	24925.109	20643.477
5309:53-9	24922.089	20643.070
5310:53-10	24916.991	20636.962
5311:53-11	24917.023	20633.959
5312:53-12	24937.203	20610.870
5313:53-13	24950.822	20596.342
5314:53-14	24965.786	20576.887
5315:53-15	24995.521	20562.603
5316:53-16	24985.454	20590.233
5317:53-17	24963.760	20613.970
5318:53-18	24961.679	20615.778
5319:53-19	24940.151	20632.861
5320:53-20	24932.712	20638.111
5321:53-21	24922.844	20627.299
5322:53-22	24928.837	20620.441
5323:53-23	24946.189	20601.284
5324:53-24	24952.027	20594.775
5325:53-25	24957.508	20587.650
5326:53-26	24963.133	20580.336
5327:53-27	24974.337	20567.813
5328:53-28	24977.725	20564.218
5329:53-29	24986.346	20572.385
5330:53-30	24982.883	20575.848
5331:53-31	24977.259	20581.472


測　　点	X　座　標	Y　座　標
5332:53-32	24973.997	20584.734
5333:53-33	24971.809	20588.095
5334:53-34	24966.455	20595.653
5335:53-35	24961.243	20603.012
5336:53-36	24960.166	20604.533
5337:53-37	24955.035	20609.561

測　　点	X　座　標	Y　座　標

座 標 面 積 計 算 書

地 番	53-1	地 目	

筆 界 点	X	Y	辺長	方向角	備　考
53-15	24995.521	20562.603	13.411	313-09-58	
53-3	25001.855	20567.855	8.228	39-39-53	
53-4	25002.107	20570.853	3.009	85-11-43	
53-16	24985.454	20590.233	25.552	130-40-19	
53-31	24977.259	20581.472	11.996	226-54-43	
53-32	24973.997	20584.734	4.613	135-00-00	
53-14	24965.786	20576.887	11.358	223-42-05	
53-27	24974.337	20567.813	12.468	313-18-01	
53-30	24982.883	20575.848	11.730	43-14-05	
53-29	24986.346	20572.385	4.897	315-00-00	

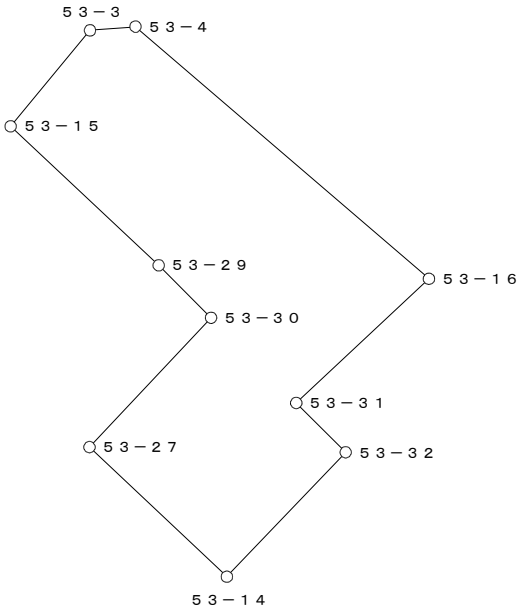


○：筆界点

面積算出公式	倍 面 積　２Ａ	880.743863	土 地 の 所 在			
Ａ＝ 1／2 ΣXn(Y(n+1)－Y(n-1))	面　　積　　Ａ	440.3719315	土地 の 所有者		縮 尺	1／　500

座 標 面 積 計 算 書

地 番	53-1-1	地 目	

筆 界 点	X	Y	辺長	方向角	備　考
53-29	24986.346	20572.385	11.875	43-27-03	
53-30	24982.883	20575.848	4.897	135-00-00	
53-27	24974.337	20567.813	11.730	223-14-05	
53-28	24977.725	20564.218	4.940	313-18-07	

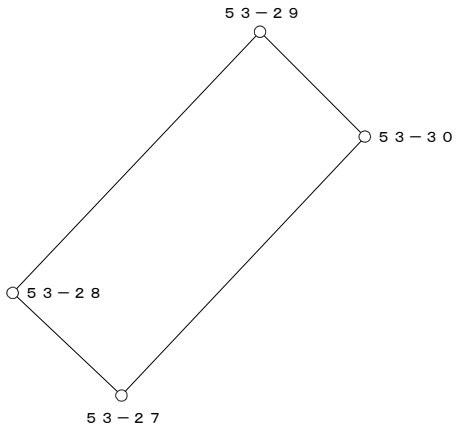


○：筆界点

面積算出公式	倍 面 積　２Ａ　116.082294	土 地 の 所 在			
Ａ＝ 1／2 ΣXn(Y(n+1)－Y(n-1))	面　積　Ａ　58.0411470	土地 の 所有者		縮 尺	1／　250

座 標 面 積 計 算 書

地 番	53-2	地 目	

筆 界 点	X	Y	辺長	方向角	備 考
53-16	24985.454	20590.233	11.996	46-54-43	
53-5	24975.587	20601.717	15.141	130-40-08	
53-6	24963.908	20613.825	16.823	133-58-00	
53-17	24963.760	20613.970	0.207	135-35-12	
53-18	24961.679	20615.778	2.757	139-00-56	
53-37	24955.035	20609.561	9.099	223-05-54	
53-36	24960.166	20604.533	7.184	315-34-51	
53-35	24961.243	20603.012	1.864	305-18-07	
53-34	24966.455	20595.653	9.018	305-18-29	
53-33	24971.809	20588.095	9.262	305-18-48	
53-26	24963.133	20580.336	11.639	221-48-23	
53-14	24965.786	20576.887	4.351	307-34-04	
53-32	24973.997	20584.734	11.358	43-42-05	
53-31	24977.259	20581.472	4.613	315-00-00	

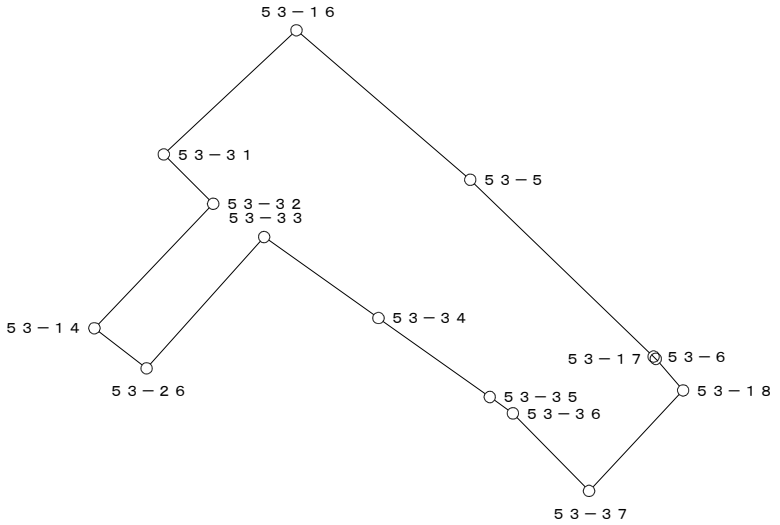


○：筆界点

面積算出公式	倍 面 積 ２Ａ	846.824440	土 地 の 所 在			
Ａ＝ 1／2 ΣXn(Y(n+1)－Y(n-1))	面 積 Ａ	423.4122200	土地 の 所有者		縮 尺	1／ 500

座 標 面 積 計 算 書

地 番	53-3	地 目	

筆 界 点	X	Y	辺長	方向角	備　考
53-18	24961.679	20615.778	9.099	43-05-54	
53-7	24950.565	20625.512	14.774	138-47-13	
53-12	24937.203	20610.870	19.822	227-37-01	
53-23	24946.189	20601.284	13.139	313-08-59	
53-37	24955.035	20609.561	12.114	43-05-48	

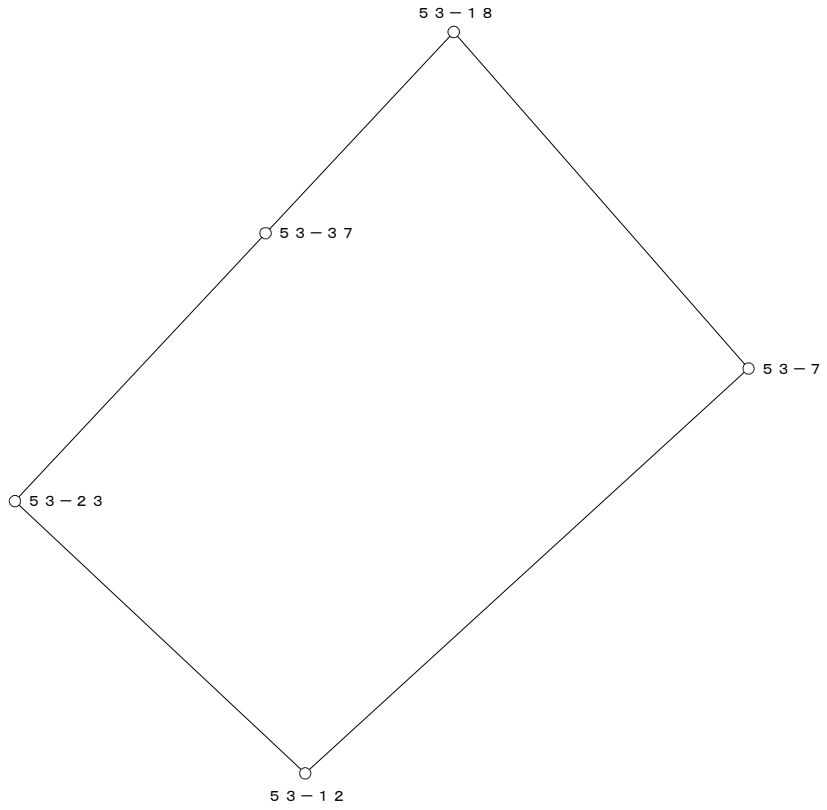


○：筆界点

面積算出公式	倍 面 積　２Ａ	571.530314	土 地 の 所 在			
Ａ＝ 1／2 ΣXn(Y(n+1)－Y(n-1))	面　　積　　Ａ	285.7651570	土地 の 所有者		縮 尺	1／　250

座 標 面 積 計 算 書

地 番	53-4-1	地 目	

筆 界 点	X	Y	辺長	方向角	備　考
53-20	24932.712	20638.111	14.638	47-36-49	
53-8	24925.109	20643.477	9.306	144-47-12	
53-9	24922.089	20643.070	3.047	187-40-31	
53-10	24916.991	20636.962	7.956	230-09-01	
53-11	24917.023	20633.959	3.003	270-36-38	
53-21	24922.844	20627.299	8.845	311-09-15	

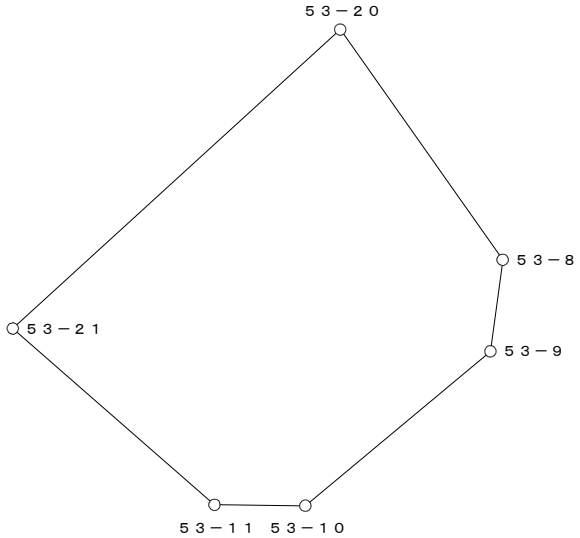


○：筆界点

面積算出公式	倍 面 積　２Ａ	285.370470	土 地 の 所 在			
Ａ＝ 1／2 ΣXn(Y(n+1)－Y(n-1))	面　　積　　Ａ	142.6852350	土地 の 所有者		縮 尺	1／　250

座 標 面 積 計 算 書

地 番	53-4-2	地 目	

筆 界 点	X	Y	辺長	方向角	備　考
53-19	24940.151	20632.861	16.801	47-40-05	
53-20	24932.712	20638.111	9.105	144-47-16	
53-21	24922.844	20627.299	14.638	227-36-49	
53-22	24928.837	20620.441	9.108	311-08-57	

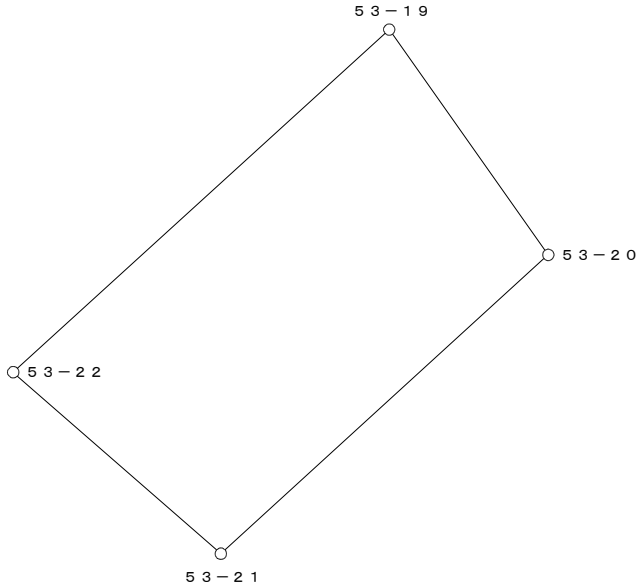


○：筆界点

面積算出公式	倍 面 積　２Ａ	284.261940	土 地 の 所 在			
Ａ＝ 1／2 ΣXn(Y(n+1)－Y(n-1))	面　　積　　Ａ	142.1309700	土地 の 所有者		縮 尺	1／　250

座 標 面 積 計 算 書

地 番	53-4-3	地 目	

筆 界 点	X	Y	辺長	方向角	備　考
53-7	24950.565	20625.512	19.822	47-37-01	
53-19	24940.151	20632.861	12.746	144-47-24	
53-22	24928.837	20620.441	16.801	227-40-05	
53-12	24937.203	20610.870	12.712	311-09-24	

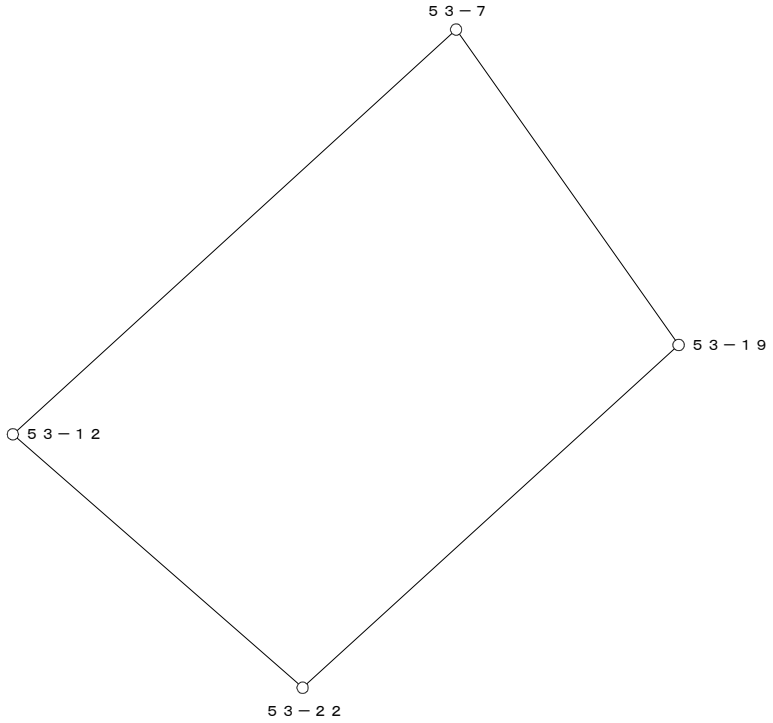


○：筆界点

面積算出公式	倍 面 積　２Ａ	462.871140	土 地 の 所 在			
Ａ＝ 1／2 ΣXn(Y(n+1)－Y(n-1))	面　　積　　Ａ	231.4355700	土地 の 所有者		縮 尺	1／　250

座 標 面 積 計 算 書

地 番	53-5-1	地 目	

筆 界 点	X	Y	辺長	方向角	備　考
53-33	24971.809	20588.095	11.639	41-48-23	
53-34	24966.455	20595.653	9.262	125-18-48	
53-25	24957.508	20587.650	12.004	221-48-44	
53-26	24963.133	20580.336	9.227	307-33-46	

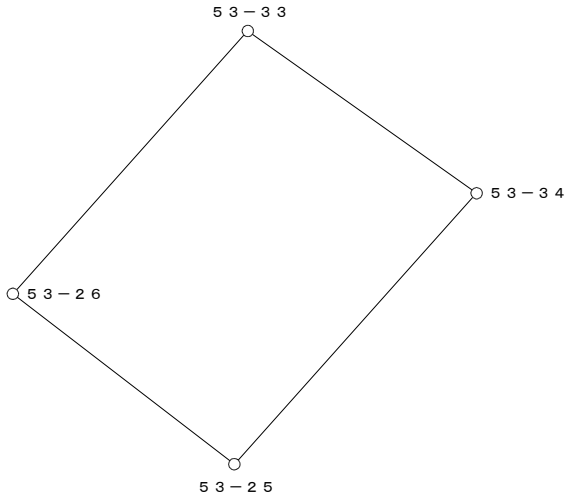


○：筆界点

面積算出公式	倍 面 積　２Ａ	217.570127	土 地 の 所 在			
Ａ＝ 1／2 ΣXn(Y(n+1)－Y(n-1))	面　　積　　Ａ	108.7850635	土地 の 所有者		縮 尺	1／　250

座 標 面 積 計 算 書

地 番	53-5-2	地 目	

筆 界 点	X	Y	辺長	方向角	備　考
53-34	24966.455	20595.653	12.004	41-48-44	
53-35	24961.243	20603.012	9.018	125-18-29	
53-24	24952.027	20594.775	12.361	221-47-22	
53-25	24957.508	20587.650	8.989	307-34-11	

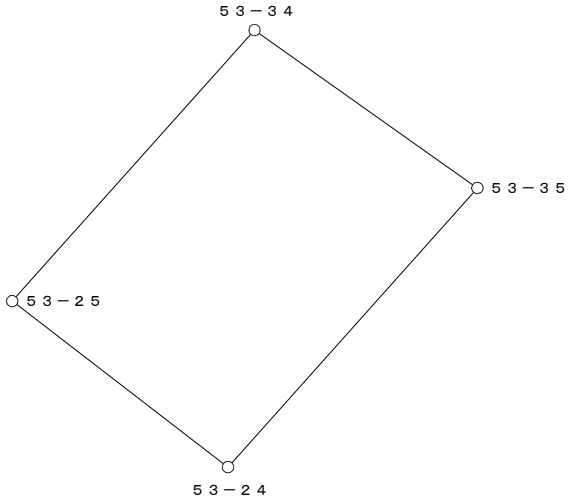


○：筆界点

面積算出公式	倍 面 積　２Ａ	218.363606	土 地 の 所 在			
Ａ＝ 1／2 ΣXn(Y(n+1)－Y(n-1))	面　　積　　Ａ	109.1818030	土地 の 所有者		縮 尺	1／　250

座 標 面 積 計 算 書

地 番	53-5-3	地 目	

筆 界 点	X	Y	辺長	方向角	備　考
53-35	24961.243	20603.012	12.361	41-47-22	
53-36	24960.166	20604.533	1.864	125-18-07	
53-37	24955.035	20609.561	7.184	135-34-51	
53-23	24946.189	20601.284	12.114	223-05-48	
53-13	24950.822	20596.342	6.774	313-09-06	
53-24	24952.027	20594.775	1.977	307-33-35	

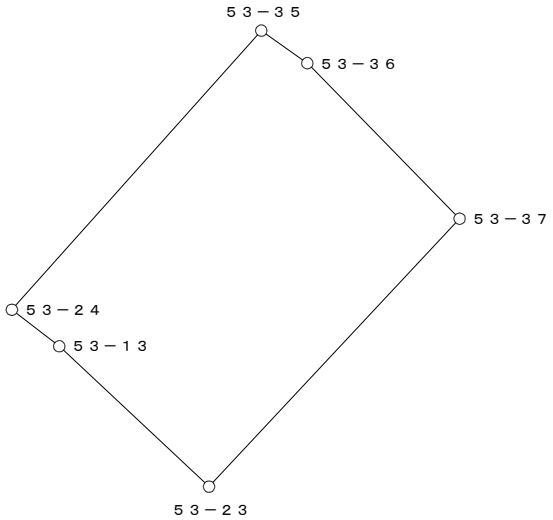


○：筆界点

面積算出公式	倍 面 積　２Ａ　218.474914	土 地 の 所 在			
Ａ＝ 1／2 ΣXn(Y(n+1)－Y(n-1))	面　積　Ａ　109.2374570	土地 の 所有者		縮 尺	1／　250

座 標 面 積 計 算 書

地 番	53-6	地 目	

筆 界 点	X	Y	辺長	方向角	備　考
53-15	24995.521	20562.603	10.476	39-39-33	
53-29	24986.346	20572.385	13.411	133-09-58	
53-28	24977.725	20564.218	11.875	223-27-03	
53-1	24985.434	20556.036	11.242	313-17-42	
53-2	24987.456	20555.917	2.025	356-37-55	

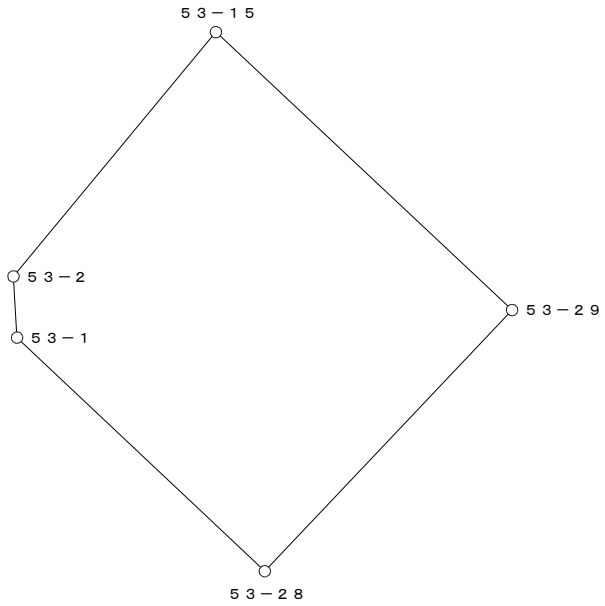

○：筆界点

面積算出公式	倍 面 積　２Ａ	306.898511	土 地 の 所 在			
Ａ＝ 1／2 ΣXn(Y(n+1)－Y(n-1))	面　　積　　Ａ	153.4492555	土地 の 所有者		縮 尺	1／　250