
換　地　図

縮尺　５００分の１

所 在　　那覇市真嘉比三丁目

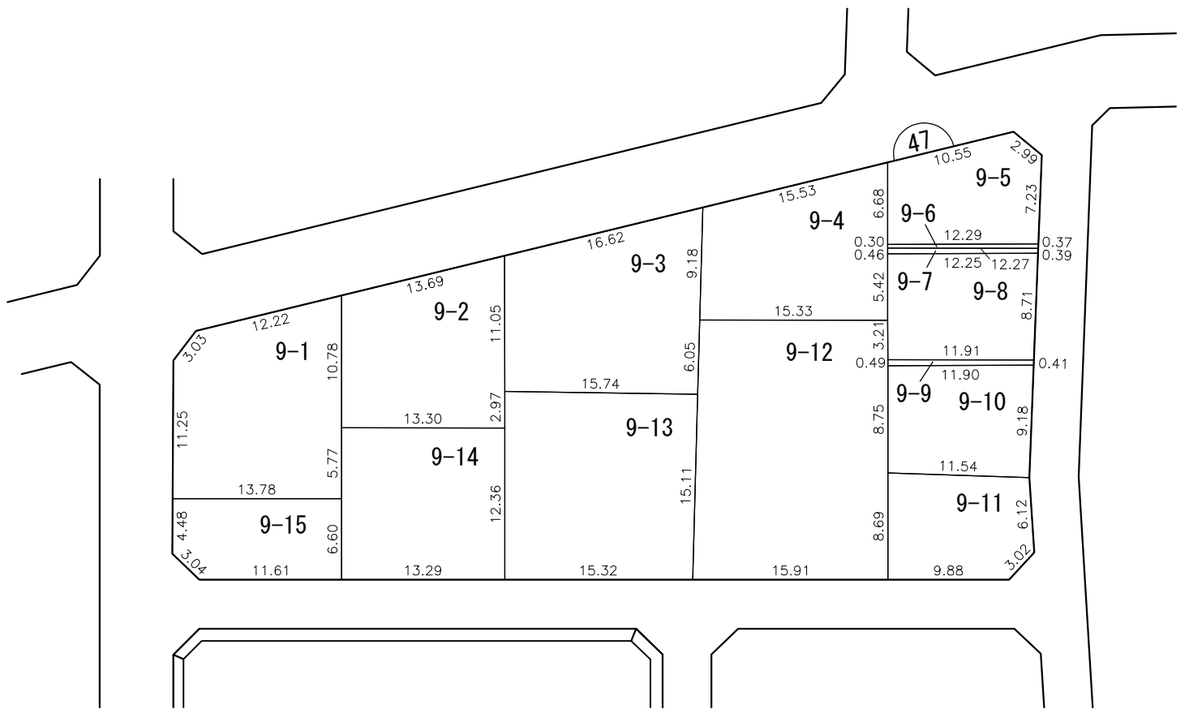


凡例						
	施行地区界	町界	丁目界	5-1 地番	換地	

那覇広域都市計画事業真嘉比古島第二土地区画整理事業

画地出来形確認測量原図　47街区

S=1/500

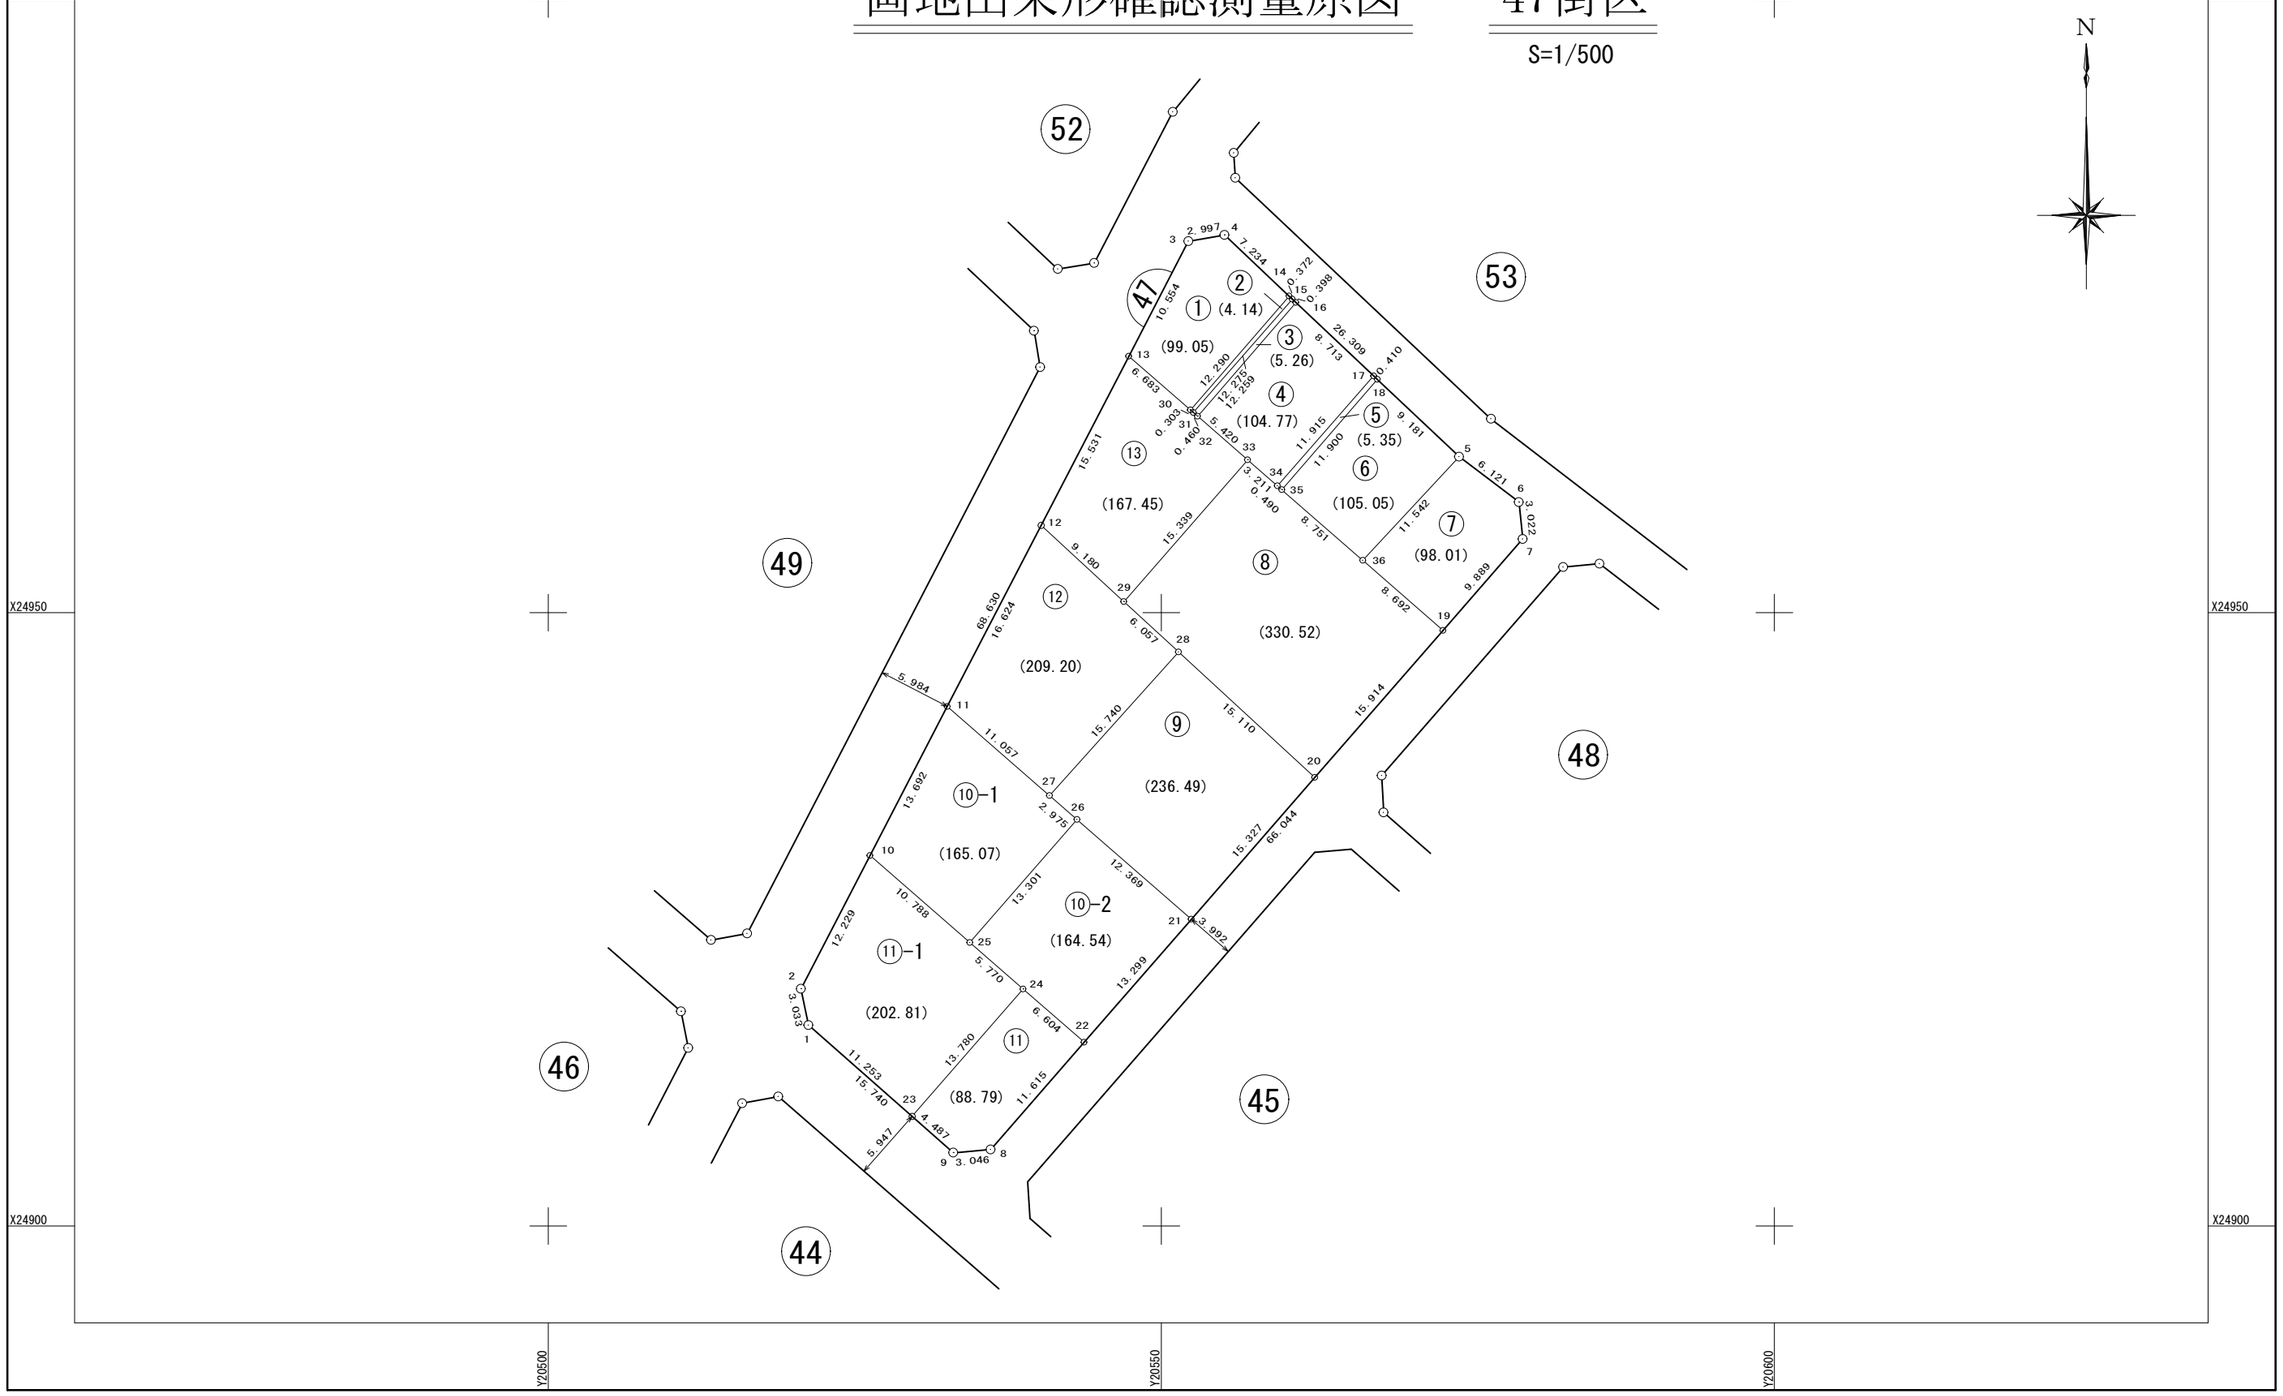

面　積　一　覧　表

種　　別	地　　番	地　　目	面　　積	地　　積	備　　考
	4701:47-1		99.0549490	99.05	
	4702:47-2		4.1413005	4.14	
	4703:47-3		5.2623955	5.26	
	4704:47-4		104.7742565	104.77	
	4705:47-5		5.3569480	5.35	
	4706:47-6		105.0549570	105.05	
	4707:47-7		98.0171565	98.01	
	4708:47-8		330.5256615	330.52	
	4709:47-9		236.4993470	236.49	
	4710:47-10-1		165.0766020	165.07	
	4711:47-10-2		164.5464640	164.54	
	4712:47-11		88.7961295	88.79	
	4713:47-11-1		202.8176490	202.81	
	4714:47-12		209.2034990	209.20	
	4715:47-13		167.4545935	167.45	
			1986.5819085	1986.50	
			1986.5819085	1986.50	

座　標　リ　ス　ト

測　　点	X　座　標	Y　座　標
4701:47-1	24916.366	20521.226
4702:47-2	24919.338	20520.619
4703:47-3	24980.266	20552.208
4704:47-4	24980.767	20555.163
4705:47-5	24962.708	20574.295
4706:47-6	24959.005	20579.169
4707:47-7	24955.999	20579.483
4708:47-8	24906.223	20536.076
4709:47-9	24905.967	20533.041
4710:47-10	24930.194	20526.248
4711:47-11	24942.349	20532.550
4712:47-12	24957.108	20540.201
4713:47-13	24970.896	20547.350
4714:47-14	24975.802	20560.424
4715:47-15	24975.546	20560.694
4716:47-16	24975.273	20560.984
4717:47-17	24969.292	20567.320
4718:47-18	24969.011	20567.619
4719:47-19	24948.546	20572.984
4720:47-20	24936.552	20562.524
4721:47-21	24925.000	20552.451
4722:47-22	24914.977	20543.710
4723:47-23	24908.931	20529.673
4724:47-24	24919.316	20538.731
4725:47-25	24923.107	20534.381
4726:47-26	24933.128	20543.127
4727:47-27	24935.083	20540.884
4728:47-28	24946.787	20551.409
4729:47-29	24950.890	20546.954
4730:47-30	24966.504	20552.387
4731:47-31	24966.305	20552.615


測　　点	X　座　標	Y　座　標
4732:47-32	24966.003	20552.962
4733:47-33	24962.441	20557.047
4734:47-34	24960.331	20559.467
4735:47-35	24960.009	20559.836
4736:47-36	24954.258	20566.432

測　　点	X　座　標	Y　座　標

座 標 面 積 計 算 書

地 番	47-1	地 目	

筆 界 点	X	Y	辺長	方向角	備　考
47-3	24980.266	20552.208	10.554	27-24-18	
47-4	24980.767	20555.163	2.997	80-22-39	
47-14	24975.802	20560.424	7.234	133-20-31	
47-30	24966.504	20552.387	12.290	220-50-22	
47-13	24970.896	20547.350	6.683	311-05-12	

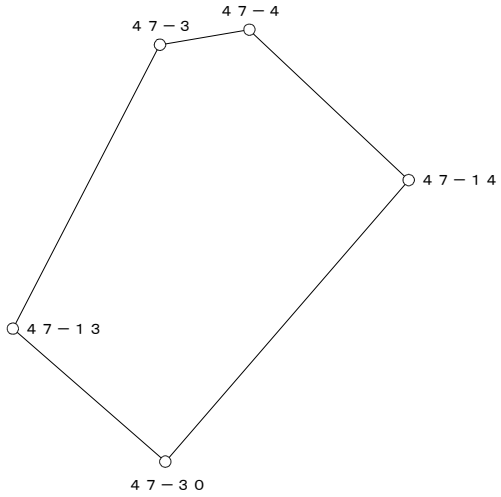


○：筆界点

面積算出公式	倍 面 積　２Ａ　198.109898	土 地 の 所 在			
Ａ＝ 1／2 ΣXn(Y(n+1)－Y(n-1))	面　積　Ａ　99.0549490	土地 の 所有者		縮 尺	1／　250

座 標 面 積 計 算 書

地 番	47-2	地 目	

筆 界 点	X	Y	辺長	方向角	備　考
47-14	24975.802	20560.424	12.290	40-50-22	
47-15	24975.546	20560.694	0.372	133-28-31	
47-31	24966.305	20552.615	12.275	221-09-42	
47-30	24966.504	20552.387	0.303	311-06-53	

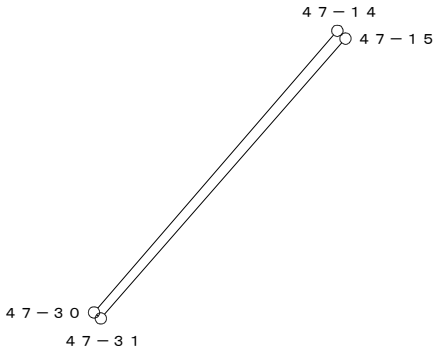


○：筆界点

面積算出公式	倍 面 積　２Ａ	8.282601	土 地 の 所 在			
Ａ＝ 1／2 ΣXn(Y(n+1)－Y(n-1))	面　　積　　Ａ	4.1413005	土地 の 所有者		縮 尺	1／　250

座 標 面 積 計 算 書

地 番	47-3	地 目	

筆 界 点	X	Y	辺長	方向角	備　考
47-15	24975.546	20560.694	12.275	41-09-42	
47-16	24975.273	20560.984	0.398	133-16-14	
47-32	24966.003	20552.962	12.259	220-52-19	
47-31	24966.305	20552.615	0.460	311-02-01	

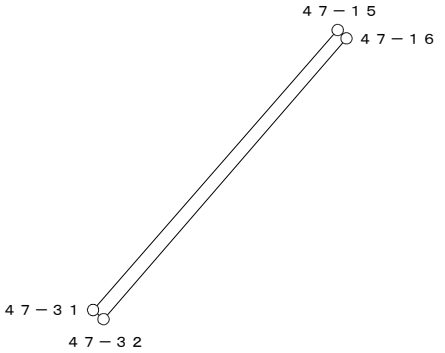


○：筆界点

面積算出公式	倍 面 積　２Ａ	10.524791	土 地 の 所 在			
Ａ＝ 1／2 ΣXn(Y(n+1)－Y(n-1))	面　　積　　Ａ	5.2623955	土地 の 所有者		縮 尺	1／　250

座 標 面 積 計 算 書

地 番	47-4	地 目	

筆 界 点	X	Y	辺長	方向角	備　考
47-16	24975.273	20560.984	12.259	40-52-19	
47-17	24969.292	20567.320	8.713	133-20-57	
47-34	24960.331	20559.467	11.915	221-13-47	
47-33	24962.441	20557.047	3.211	311-05-07	
47-32	24966.003	20552.962	5.420	311-05-15	

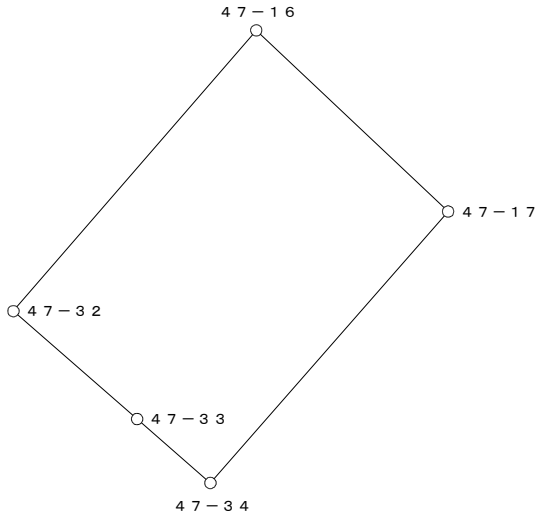


○：筆界点

面積算出公式	倍 面 積　２Ａ	209.548513	土 地 の 所 在			
Ａ＝ 1／2 ΣXn(Y(n+1)－Y(n-1))	面　　積　　Ａ	104.7742565	土地 の 所有者		縮 尺	1／　250

座 標 面 積 計 算 書

地 番	47-5	地 目	

筆 界 点	X	Y	辺長	方向角	備　考
47-17	24969.292	20567.320	11.915	41-13-47	
47-18	24969.011	20567.619	0.410	133-13-21	
47-35	24960.009	20559.836	11.900	220-50-46	
47-34	24960.331	20559.467	0.490	311-06-32	

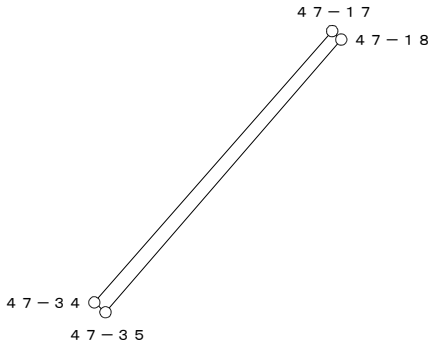


○：筆界点

面積算出公式	倍 面 積　２Ａ	10.713896	土 地 の 所 在			
Ａ＝ 1／2 ΣXn(Y(n+1)－Y(n-1))	面　　積　　Ａ	5.3569480	土地 の 所有者		縮 尺	1／　250

座 標 面 積 計 算 書

地 番	47-6	地 目	

筆 界 点	X	Y	辺長	方向角	備　考
47-18	24969.011	20567.619	11.900	40-50-46	
47-5	24962.708	20574.295	9.181	133-21-14	
47-36	24954.258	20566.432	11.542	222-56-21	
47-35	24960.009	20559.836	8.751	311-05-06	

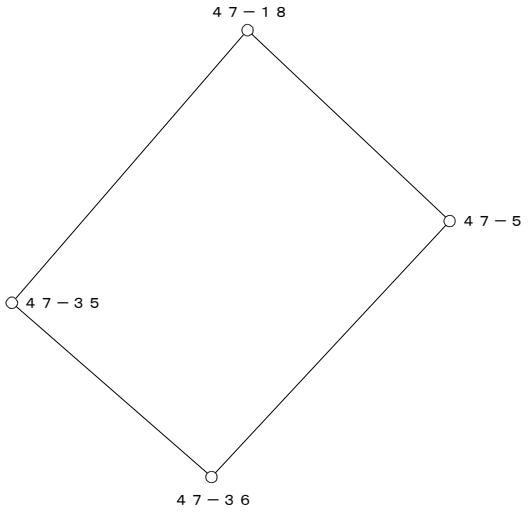


○：筆界点

面積算出公式	倍 面 積　２Ａ	210.109914	土 地 の 所 在			
Ａ＝ 1／2 ΣXn(Y(n+1)－Y(n-1))	面　　積　　Ａ	105.0549570	土地 の 所有者		縮 尺	1／　250

座 標 面 積 計 算 書

地 番	47-7	地 目	

筆 界 点	X	Y	辺長	方向角	備　考
47-5	24962.708	20574.295	11.542	42-56-21	
47-6	24959.005	20579.169	6.121	127-13-32	
47-7	24955.999	20579.483	3.022	174-02-12	
47-19	24948.546	20572.984	9.889	221-05-18	
47-36	24954.258	20566.432	8.692	311-04-54	

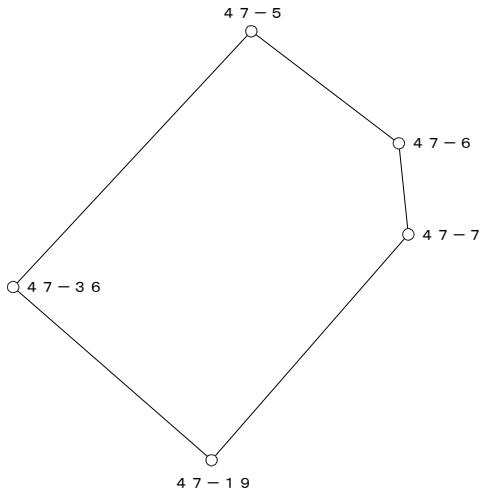


○：筆界点

面積算出公式	倍 面 積　２Ａ　196.034313	土 地 の 所 在			
Ａ＝ 1／2 ΣXn(Y(n+1)－Y(n-1))	面　積　Ａ　98.0171565	土地 の 所有者		縮 尺	1／　250

座 標 面 積 計 算 書

地 番	47-8	地 目	

筆 界 点	X	Y	辺長	方向角	備　考
47-19	24948.546	20572.984	8.692	131-04-54	
47-20	24936.552	20562.524	15.914	221-05-30	
47-28	24946.787	20551.409	15.110	312-38-23	
47-29	24950.890	20546.954	6.057	312-38-41	
47-33	24962.441	20557.047	15.339	41-08-46	
47-34	24960.331	20559.467	3.211	131-05-07	
47-35	24960.009	20559.836	0.490	131-06-32	
47-36	24954.258	20566.432	8.751	131-05-06	

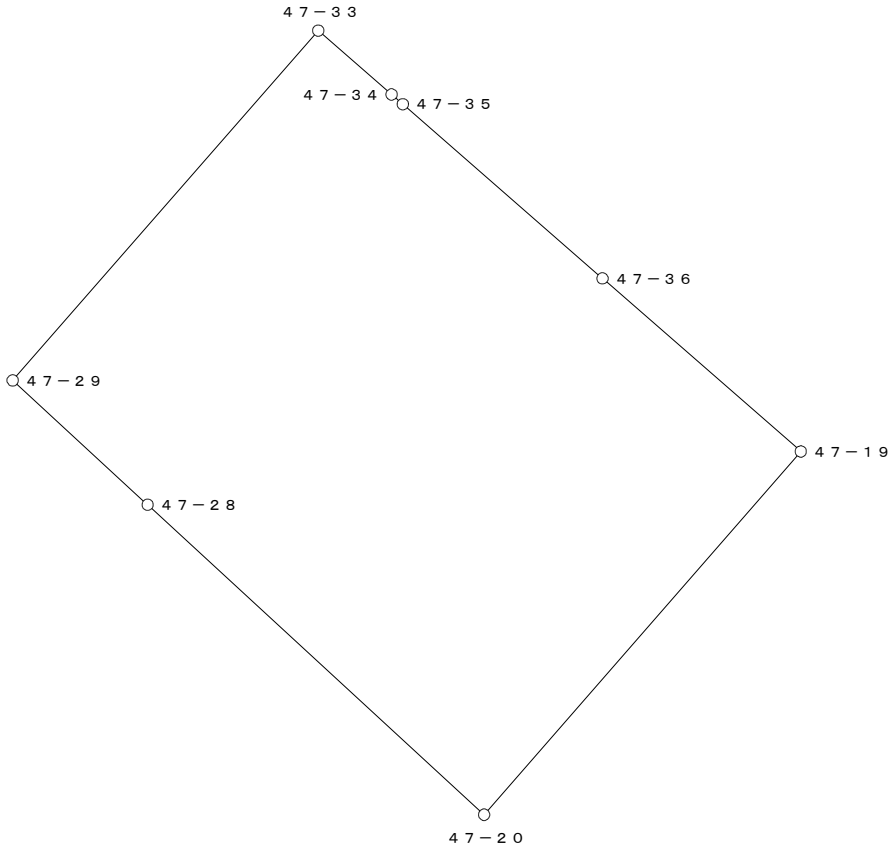


○：筆界点

面積算出公式	倍 面 積　２Ａ	661.051323	土 地 の 所 在			
Ａ＝ 1／2 ΣXn(Y(n+1)－Y(n-1))	面　　積　　Ａ	330.5256615	土地 の 所有者		縮 尺	1／　250

座 標 面 積 計 算 書

地 番	47-9	地 目	

筆 界 点	X	Y	辺長	方向角	備　考
47-20	24936.552	20562.524	15.110	132-38-23	
47-21	24925.000	20552.451	15.327	221-05-15	
47-26	24933.128	20543.127	12.369	311-04-47	
47-27	24935.083	20540.884	2.975	311-04-32	
47-28	24946.787	20551.409	15.740	41-57-50	

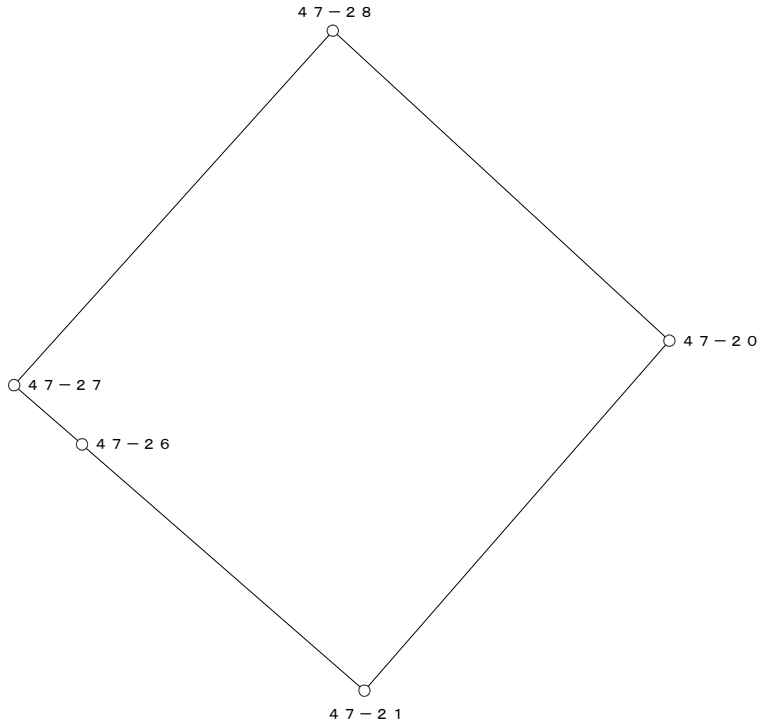


○：筆界点

面積算出公式	倍 面 積　２Ａ	472.998694	土 地 の 所 在			
Ａ＝ 1／2 ΣXn(Y(n+1)－Y(n-1))	面　　積　　Ａ	236.4993470	土地 の 所有者		縮 尺	1／　250

座 標 面 積 計 算 書

地 番	47-10-1	地 目	

筆 界 点	X	Y	辺長	方向角	備　考
47-10	24930.194	20526.248	10.788	311-04-07	
47-11	24942.349	20532.550	13.692	27-24-19	
47-27	24935.083	20540.884	11.057	131-05-01	
47-26	24933.128	20543.127	2.975	131-04-32	
47-25	24923.107	20534.381	13.301	221-06-48	

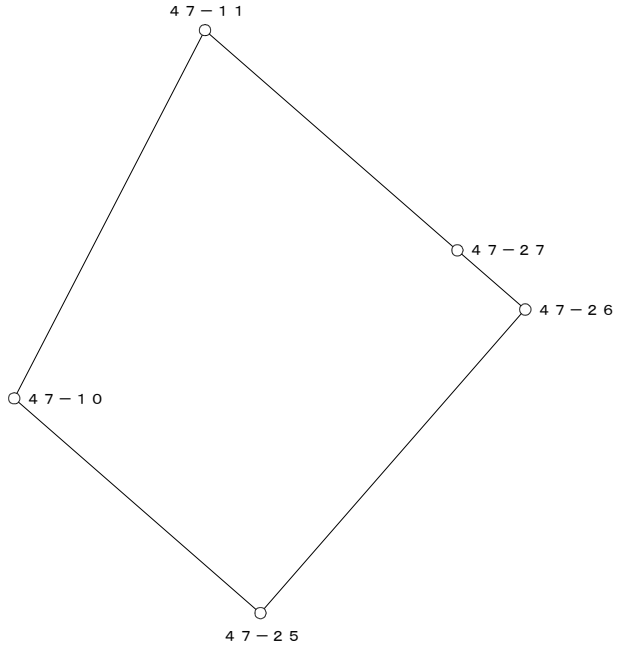


○：筆界点

面積算出公式	倍 面 積　２Ａ	330.153204	土 地 の 所 在			
Ａ＝ 1／2 ΣXn(Y(n+1)－Y(n-1))	面　　積　　Ａ	165.0766020	土地 の 所有者		縮 尺	1／　250

座 標 面 積 計 算 書

地 番	47-10-2	地 目	

筆 界 点	X	Y	辺長	方向角	備 考
47-21	24925.000	20552.451	12.369	131-04-47	
47-22	24914.977	20543.710	13.299	221-05-29	
47-24	24919.316	20538.731	6.604	311-04-15	
47-25	24923.107	20534.381	5.770	311-04-19	
47-26	24933.128	20543.127	13.301	41-06-48	

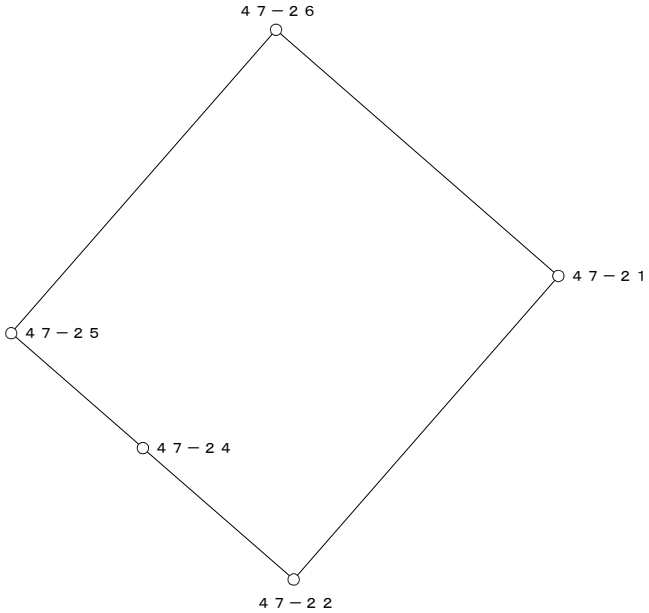


○：筆界点

面積算出公式	倍 面 積　２Ａ	329.092928	土 地 の 所 在			
Ａ＝ 1／2 ΣXn(Y(n+1)－Y(n-1))	面　　積　　Ａ	164.5464640	土地 の 所有者		縮 尺	1／　250

座 標 面 積 計 算 書

地 番	47-11	地 目	

筆 界 点	X	Y	辺長	方向角	備　考
47-22	24914.977	20543.710	6.604	131-04-15	
47-8	24906.223	20536.076	11.615	221-05-25	
47-9	24905.967	20533.041	3.046	265-10-43	
47-23	24908.931	20529.673	4.487	311-20-58	
47-24	24919.316	20538.731	13.780	41-05-44	

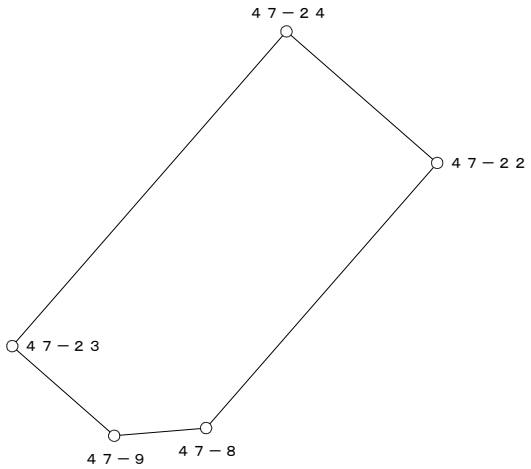


○：筆界点

面積算出公式	倍 面 積　２Ａ	177.592259	土 地 の 所 在			
Ａ＝ 1／2 ΣXn(Y(n+1)－Y(n-1))	面　　積　　Ａ	88.7961295	土地 の 所有者		縮 尺	1／　250

座 標 面 積 計 算 書

地 番	47-11-1	地 目	

筆 界 点	X	Y	辺長	方向角	備　考
47-1	24916.366	20521.226	11.253	311-21-15	
47-2	24919.338	20520.619	3.033	348-27-24	
47-10	24930.194	20526.248	12.229	27-24-27	
47-25	24923.107	20534.381	10.788	131-04-07	
47-24	24919.316	20538.731	5.770	131-04-19	
47-23	24908.931	20529.673	13.780	221-05-44	

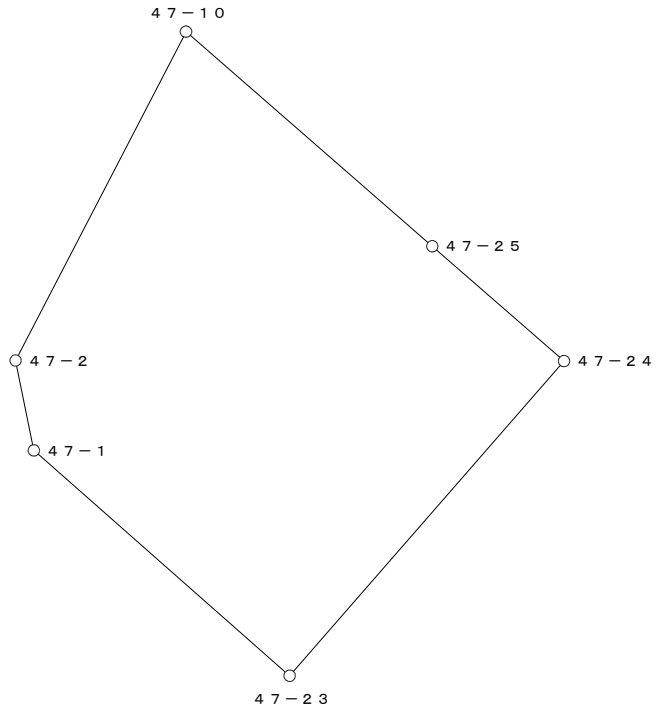


○：筆界点

面積算出公式	倍 面 積　２Ａ	405.635298	土 地 の 所 在			
Ａ＝ 1／2 ΣXn(Y(n+1)－Y(n-1))	面　　積　　Ａ	202.8176490	土地 の 所有者		縮 尺	1／　250

座 標 面 積 計 算 書

地 番	47-12	地 目	

筆 界 点	X	Y	辺長	方向角	備　考
47-11	24942.349	20532.550	11.057	311-05-01	
47-12	24957.108	20540.201	16.624	27-24-07	
47-29	24950.890	20546.954	9.180	132-38-17	
47-28	24946.787	20551.409	6.057	132-38-41	
47-27	24935.083	20540.884	15.740	221-57-50	

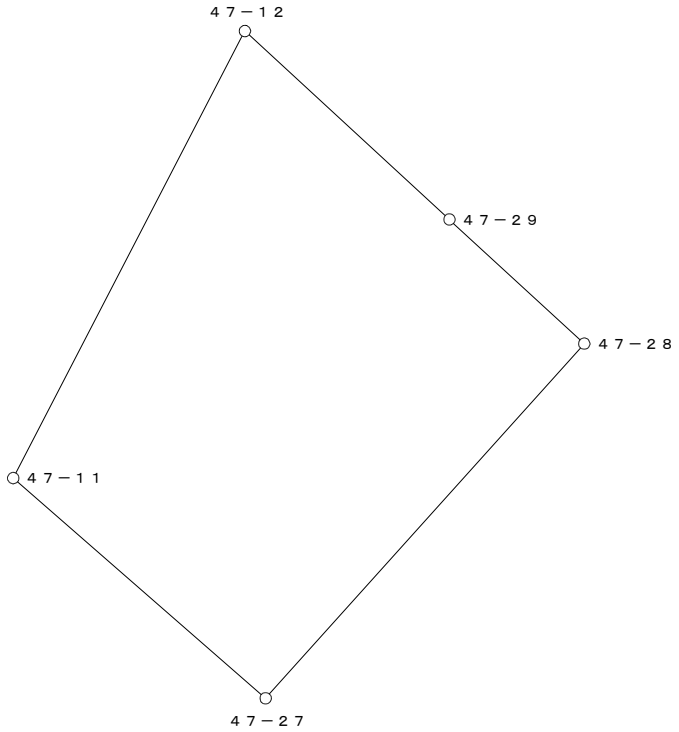


○：筆界点

面積算出公式	倍 面 積　２Ａ	418.406998	土 地 の 所 在			
Ａ＝ 1／2 ΣXn(Y(n+1)－Y(n-1))	面　　積　　Ａ	209.2034990	土地 の 所有者		縮 尺	1／　250

座 標 面 積 計 算 書

地 番	47-13	地 目	

筆 界 点	X	Y	辺長	方向角	備　考
47-12	24957.108	20540.201	9.180	312-38-17	
47-13	24970.896	20547.350	15.531	27-24-23	
47-30	24966.504	20552.387	6.683	131-05-12	
47-31	24966.305	20552.615	0.303	131-06-53	
47-32	24966.003	20552.962	0.460	131-02-01	
47-33	24962.441	20557.047	5.420	131-05-15	
47-29	24950.890	20546.954	15.339	221-08-46	

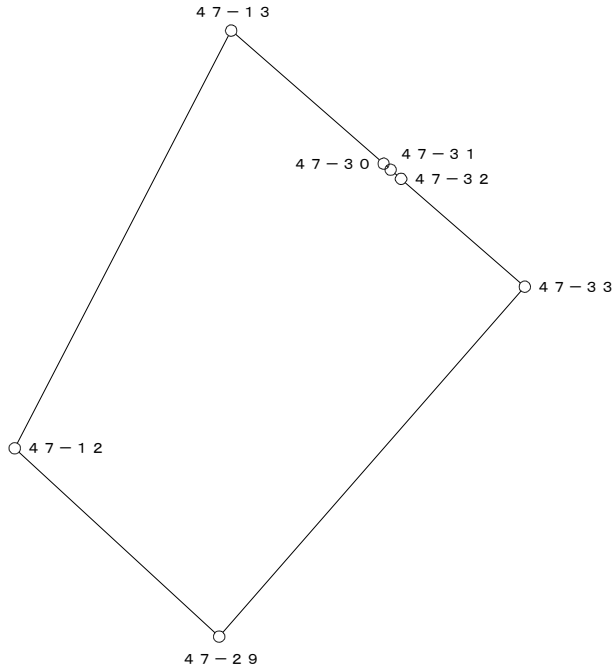

○：筆界点

面積算出公式	倍 面 積　２Ａ	334.909187	土 地 の 所 在			
Ａ＝ 1／2 ΣXn(Y(n+1)－Y(n-1))	面　　積　　Ａ	167.4545935	土地 の 所有者		縮 尺	1／　250