
換　地　図

縮尺　５００分の１

所 在　　那覇市真嘉比三丁目

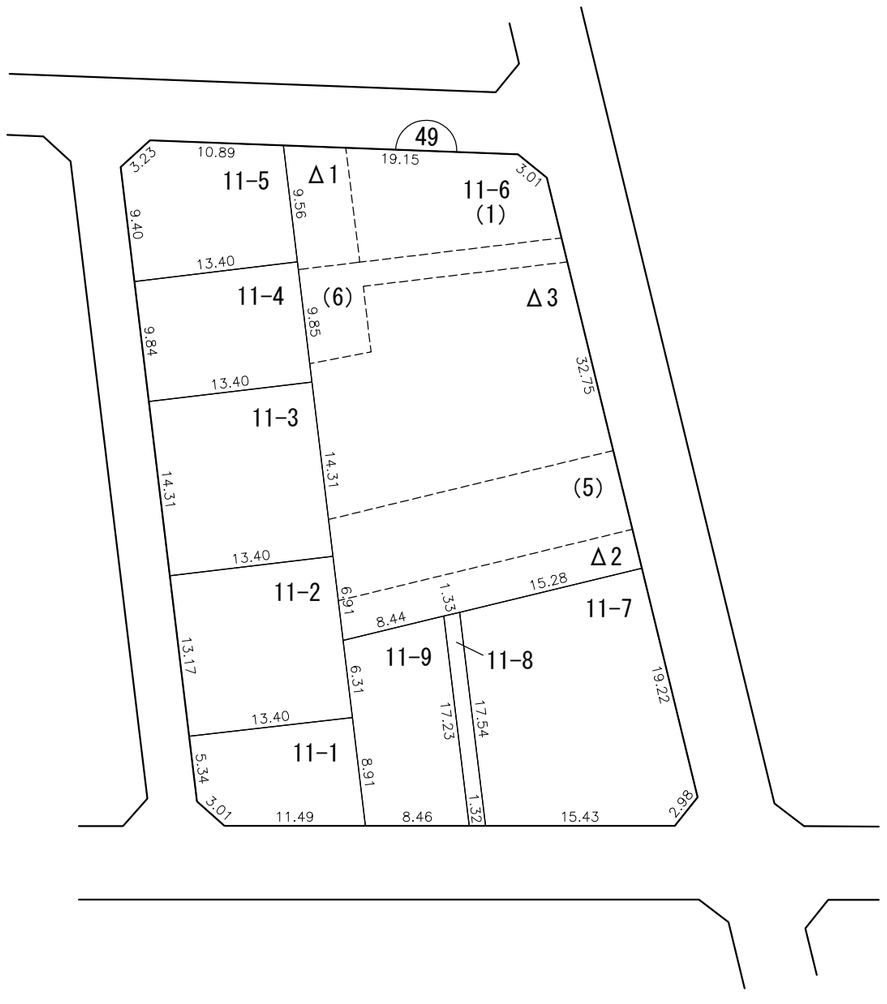


凡例	施行地区界	町界	丁目界	5-1 地番	換地	(1) 借地部分

那覇広域都市計画事業真嘉比古島第二土地区画整理事業

画地出来形確認測量原図　　49街区

S=1/500

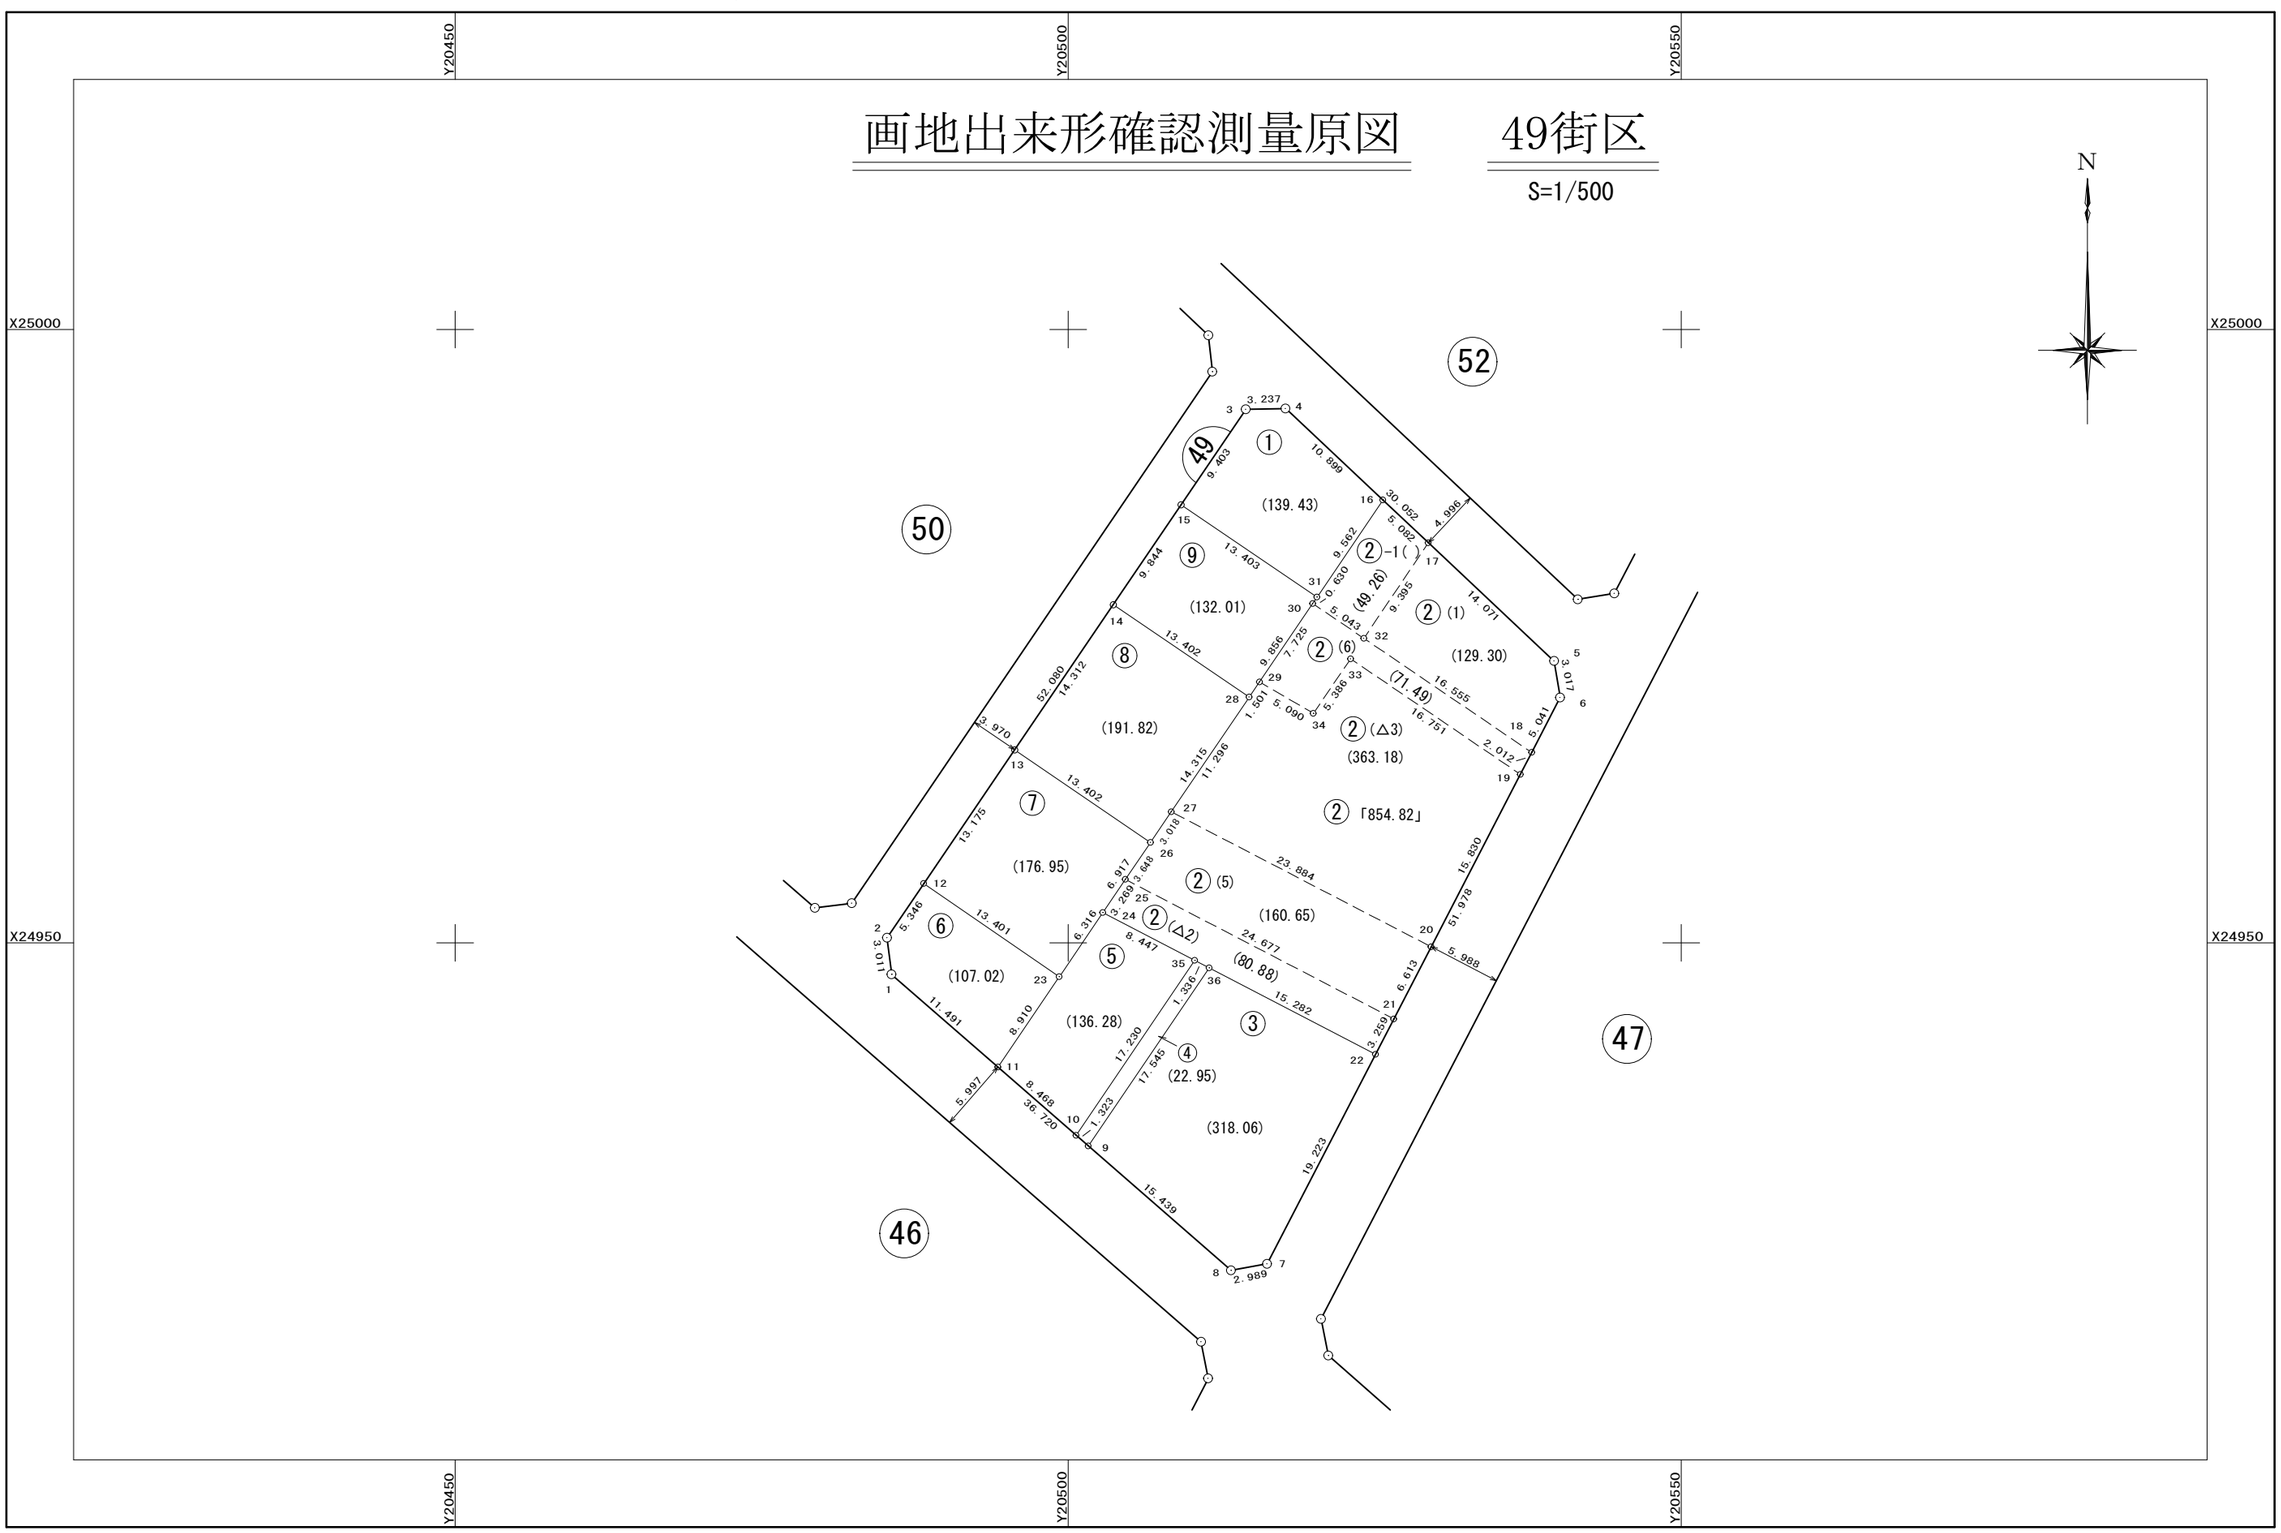

面　積　一　覧　表

種　　別	地　　番	地　　目	面　　積	地　　積	備　　考
	4901:49-1		139.4359790	139.43	
	4902:49-2		854.8208410	854.82	
	4903:49-3		318.0694350	318.06	
	4904:49-4		22.9533550	22.95	
	4905:49-5		136.2832885	136.28	
	4906:49-6		107.0294510	107.02	
	4907:49-7		176.9533970	176.95	
	4908:49-8		191.8278800	191.82	
	4909:49-9		132.0181885	132.01	
			2079.3918150	2079.34	
			2079.3918150	2079.34	

座　標　リ　ス　ト

測　　点	X　座　標	Y　座　標
4901:49-1	24947.426	20485.605
4902:49-2	24950.413	20485.226
4903:49-3	24993.491	20514.494
4904:49-4	24993.558	20517.730
4905:49-5	24972.975	20539.627
4906:49-6	24969.999	20540.124
4907:49-7	24923.839	20516.229
4908:49-8	24923.302	20513.289
4909:49-9	24933.445	20501.649
4910:49-10	24934.314	20500.652
4911:49-11	24939.877	20494.268
4912:49-12	24954.835	20488.230
4913:49-13	24965.733	20495.634
4914:49-14	24977.571	20503.677
4915:49-15	24985.714	20509.209
4916:49-16	24986.093	20525.671
4917:49-17	24982.612	20529.374
4918:49-18	24965.522	20537.806
4919:49-19	24963.735	20536.881
4920:49-20	24949.677	20529.604
4921:49-21	24943.804	20526.564
4922:49-22	24940.910	20525.066
4923:49-23	24947.247	20499.276
4924:49-24	24952.471	20502.826
4925:49-25	24955.175	20504.663
4926:49-26	24958.192	20506.713
4927:49-27	24960.689	20508.410
4928:49-28	24970.032	20514.758
4929:49-29	24971.273	20515.602
4930:49-30	24977.663	20519.943
4931:49-31	24978.184	20520.297


測　　点	X　座　標	Y　座　標
4932:49-32	24974.828	20524.114
4933:49-33	24973.161	20523.034
4934:49-34	24968.711	20520.000
4935:49-35	24948.575	20510.321
4936:49-36	24947.959	20511.507

測　　点	X　座　標	Y　座　標

座 標 面 積 計 算 書

地 番	49-1	地 目	

筆 界 点	X	Y	辺長	方向角	備　考
49-3	24993.491	20514.494	9.403	34-11-56	
49-4	24993.558	20517.730	3.237	88-48-50	
49-16	24986.093	20525.671	10.899	133-13-49	
49-31	24978.184	20520.297	9.562	214-11-43	
49-15	24985.714	20509.209	13.403	304-10-51	

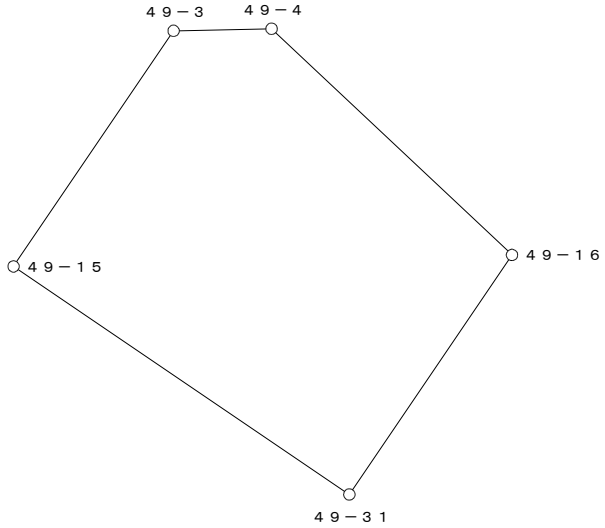


○：筆界点

面積算出公式	倍 面 積　２Ａ	278.871958	土 地 の 所 在			
Ａ＝ 1／2 ΣXn(Y(n+1)－Y(n-1))	面　　積　　Ａ	139.4359790	土地 の 所有者		縮 尺	1／　250

座 標 面 積 計 算 書

地 番	49-2	地 目	

筆 界 点	X	Y	辺長	方向角	備　考
49-6	24969.999	20540.124	3.017	170-31-08	
49-22	24940.910	20525.066	32.755	207-22-06	
49-36	24947.959	20511.507	15.282	297-28-08	
49-35	24948.575	20510.321	1.336	297-26-49	
49-24	24952.471	20502.826	8.447	297-27-58	
49-26	24958.192	20506.713	6.917	34-11-36	
49-28	24970.032	20514.758	14.315	34-11-43	
49-31	24978.184	20520.297	9.856	34-11-41	
49-16	24986.093	20525.671	9.562	34-11-43	
49-5	24972.975	20539.627	19.153	133-13-38	

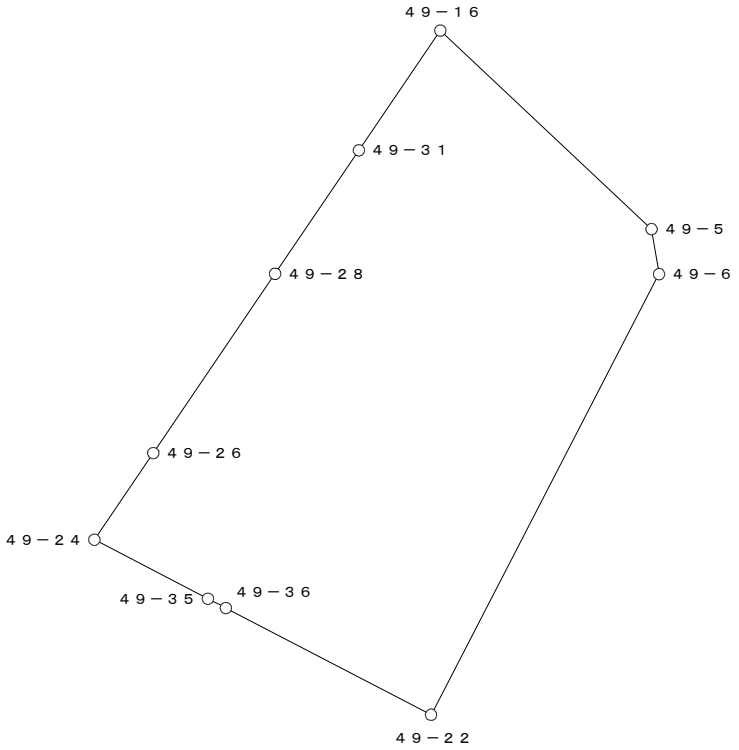


○：筆界点

面積算出公式	倍 面 積　２Ａ　1709.641682	土 地 の 所 在			
Ａ＝ 1／2 ΣXn(Y(n+1)－Y(n-1))	面　積　Ａ　854.8208410	土地 の 所有者		縮 尺	1／　500

座 標 面 積 計 算 書

地 番	49-3	地 目	

筆 界 点	X	Y	辺長	方向角	備　考
49-36	24947.959	20511.507	17.545	34-11-05	
49-22	24940.910	20525.066	15.282	117-28-08	
49-7	24923.839	20516.229	19.223	207-22-08	
49-8	24923.302	20513.289	2.989	259-38-56	
49-9	24933.445	20501.649	15.439	311-04-07	

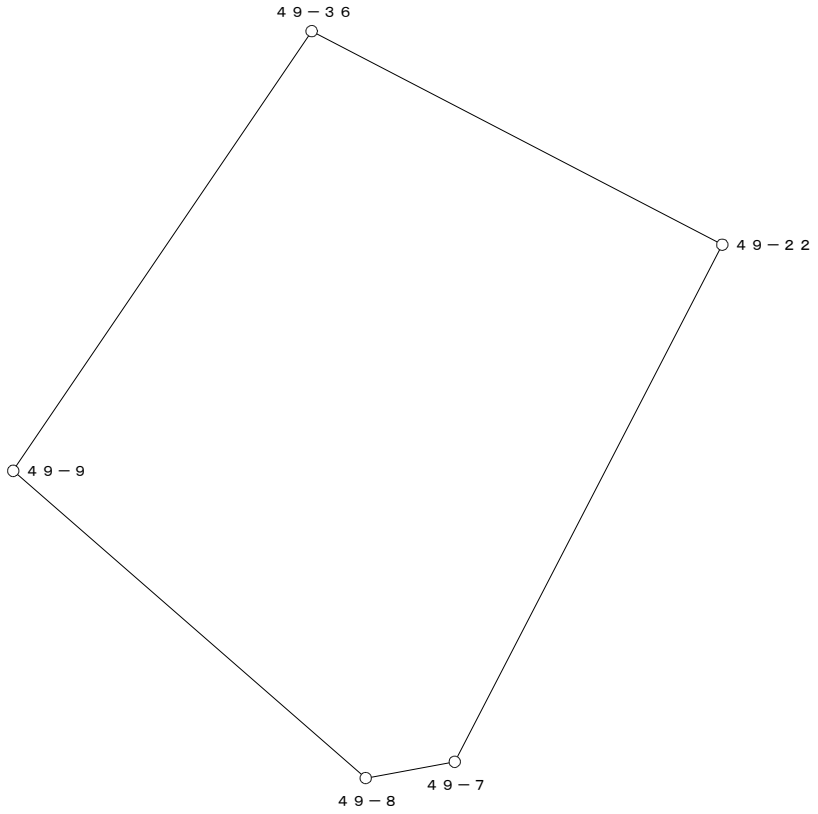


○：筆界点

面積算出公式	倍 面 積　２Ａ	636.138870	土 地 の 所 在			
Ａ＝ 1／2 ΣXn(Y(n+1)－Y(n-1))	面　　積　　Ａ	318.0694350	土地 の 所有者		縮 尺	1／　250

座 標 面 積 計 算 書

地 番	49-4	地 目	

筆 界 点	X	Y	辺長	方向角	備　考
49-35	24948.575	20510.321	17.230	34-08-15	
49-36	24947.959	20511.507	1.336	117-26-49	
49-9	24933.445	20501.649	17.545	214-11-05	
49-10	24934.314	20500.652	1.323	311-04-33	

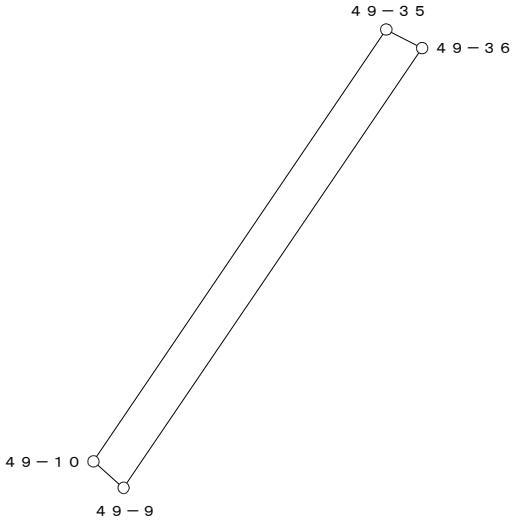


○：筆界点

面積算出公式	倍 面 積　２Ａ	45.906710	土 地 の 所 在			
Ａ＝ 1／2 ΣXn(Y(n+1)－Y(n-1))	面　　積　　Ａ	22.9533550	土地 の 所有者		縮 尺	1／　250

座 標 面 積 計 算 書

地 番	49-5	地 目	

筆 界 点	X	Y	辺長	方向角	備　考
49-24	24952.471	20502.826	6.316	34-11-54	
49-35	24948.575	20510.321	8.447	117-27-58	
49-10	24934.314	20500.652	17.230	214-08-15	
49-11	24939.877	20494.268	8.468	311-04-08	
49-23	24947.247	20499.276	8.910	34-11-48	

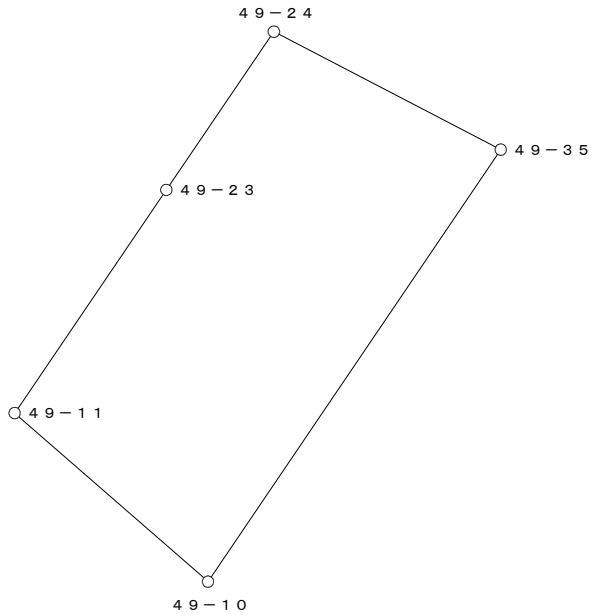


○：筆界点

面積算出公式	倍 面 積　２Ａ	272.566577	土 地 の 所 在			
Ａ＝ 1／2 ΣXn(Y(n+1)－Y(n-1))	面　　積　　Ａ	136.2832885	土地 の 所有者		縮 尺	1／　250

座 標 面 積 計 算 書

地 番	49-6	地 目	

筆 界 点	X	Y	辺長	方向角	備　考
49-1	24947.426	20485.605	11.491	311-04-09	
49-2	24950.413	20485.226	3.011	352-46-08	
49-12	24954.835	20488.230	5.346	34-11-22	
49-23	24947.247	20499.276	13.401	124-29-13	
49-11	24939.877	20494.268	8.910	214-11-48	

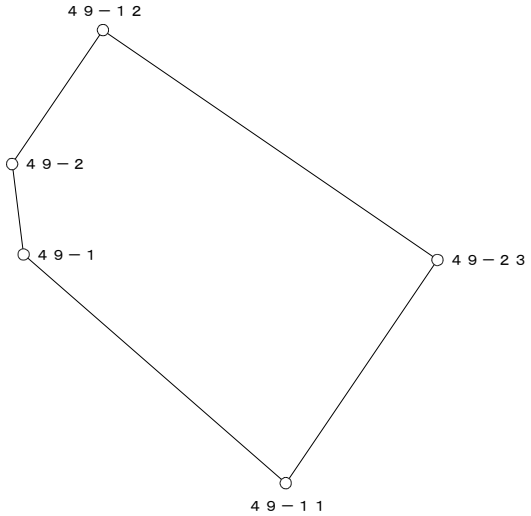


○：筆界点

面積算出公式	倍 面 積　２Ａ	214.058902	土 地 の 所 在			
Ａ＝ 1／2 ΣXn(Y(n+1)－Y(n-1))	面　　積　　Ａ	107.0294510	土地 の 所有者		縮 尺	1／　250

座 標 面 積 計 算 書

地 番	49-7	地 目	

筆 界 点	X	Y	辺長	方向角	備　考
49-12	24954.835	20488.230	13.401	304-29-13	
49-13	24965.733	20495.634	13.175	34-11-31	
49-26	24958.192	20506.713	13.402	124-14-29	
49-24	24952.471	20502.826	6.917	214-11-36	
49-23	24947.247	20499.276	6.316	214-11-54	

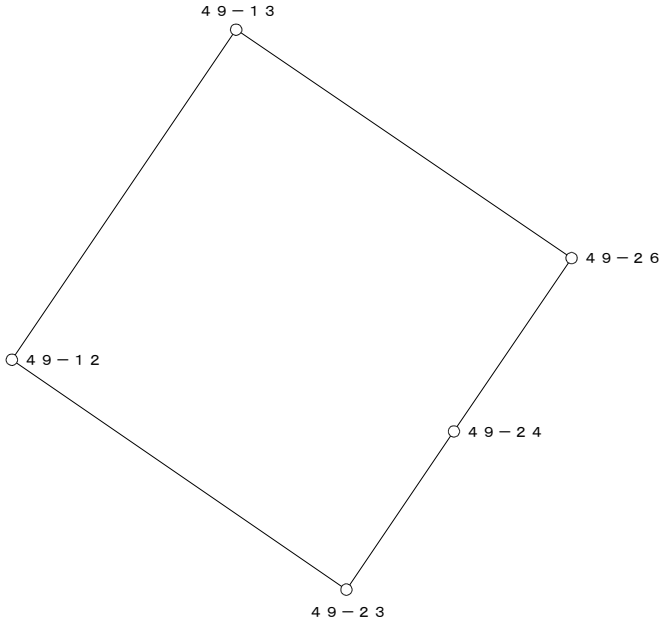


○：筆界点

面積算出公式	倍 面 積　２Ａ	353.906794	土 地 の 所 在			
Ａ＝ 1／2 ΣXn(Y(n+1)－Y(n-1))	面　　積　　Ａ	176.9533970	土地 の 所有者		縮 尺	1／　250

座 標 面 積 計 算 書

地 番	49-8	地 目	

筆 界 点	X	Y	辺長	方向角	備　考
49-13	24965.733	20495.634	13.402	304-14-29	
49-14	24977.571	20503.677	14.312	34-11-35	
49-28	24970.032	20514.758	13.402	124-13-46	
49-26	24958.192	20506.713	14.315	214-11-43	

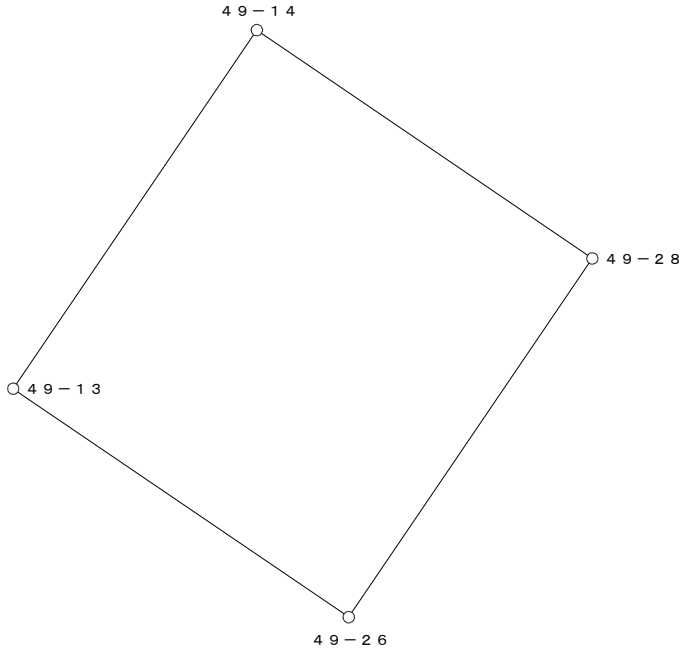


○：筆界点

面積算出公式	倍 面 積　２Ａ	383.655760	土 地 の 所 在			
Ａ＝ 1／2 ΣXn(Y(n+1)－Y(n-1))	面　　積　　Ａ	191.8278800	土地 の 所有者		縮 尺	1／　250

座 標 面 積 計 算 書

地 番	49-9	地 目	

筆 界 点	X	Y	辺長	方向角	備　考
49-14	24977.571	20503.677	13.402	304-13-46	
49-15	24985.714	20509.209	9.844	34-11-26	
49-31	24978.184	20520.297	13.403	124-10-51	
49-28	24970.032	20514.758	9.856	214-11-41	

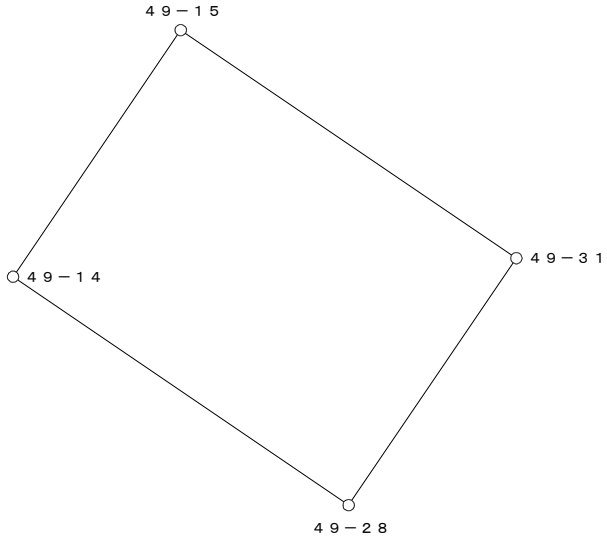

○：筆界点

面積算出公式	倍 面 積　２Ａ	264.036377	土 地 の 所 在			
Ａ＝ 1／2 ΣXn(Y(n+1)－Y(n-1))	面　　積　　Ａ	132.0181885	土地 の 所有者		縮 尺	1／　250