
換　地　図

縮尺　５００分の１

所 在　　那覇市真嘉比三丁目

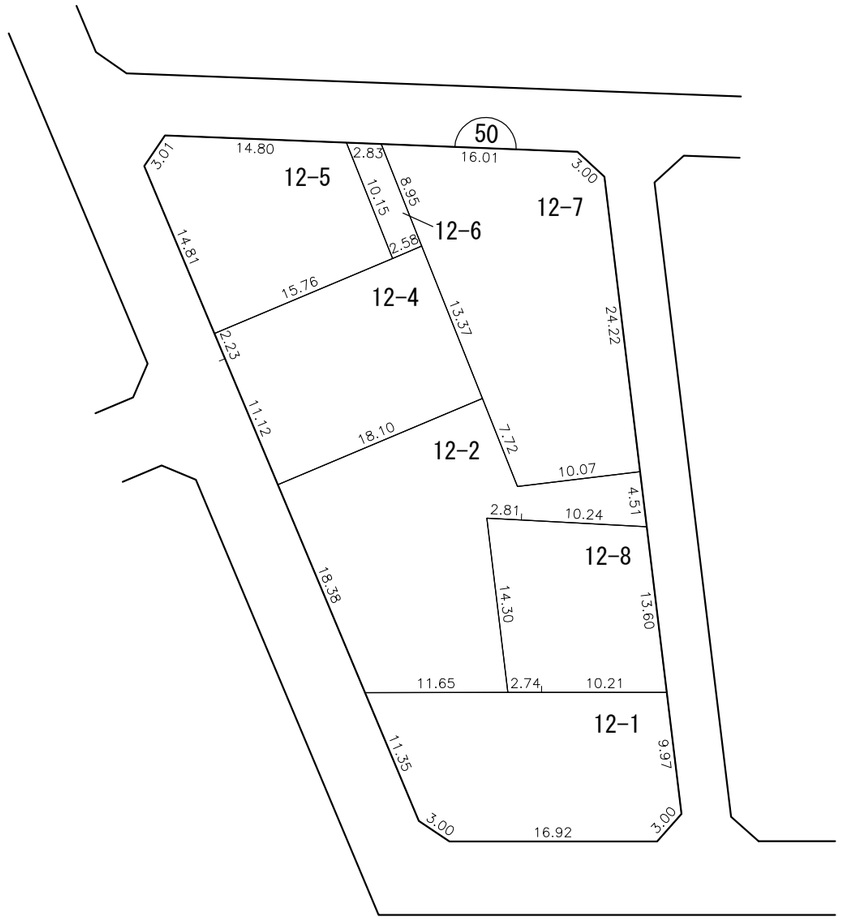


凡例	施行地区界	町界	丁目界	5-1 地番	換地	

那覇広域都市計画事業真嘉比古島第二土地区画整理事業

画地出来形確認測量原図　５０街区

S=1/500

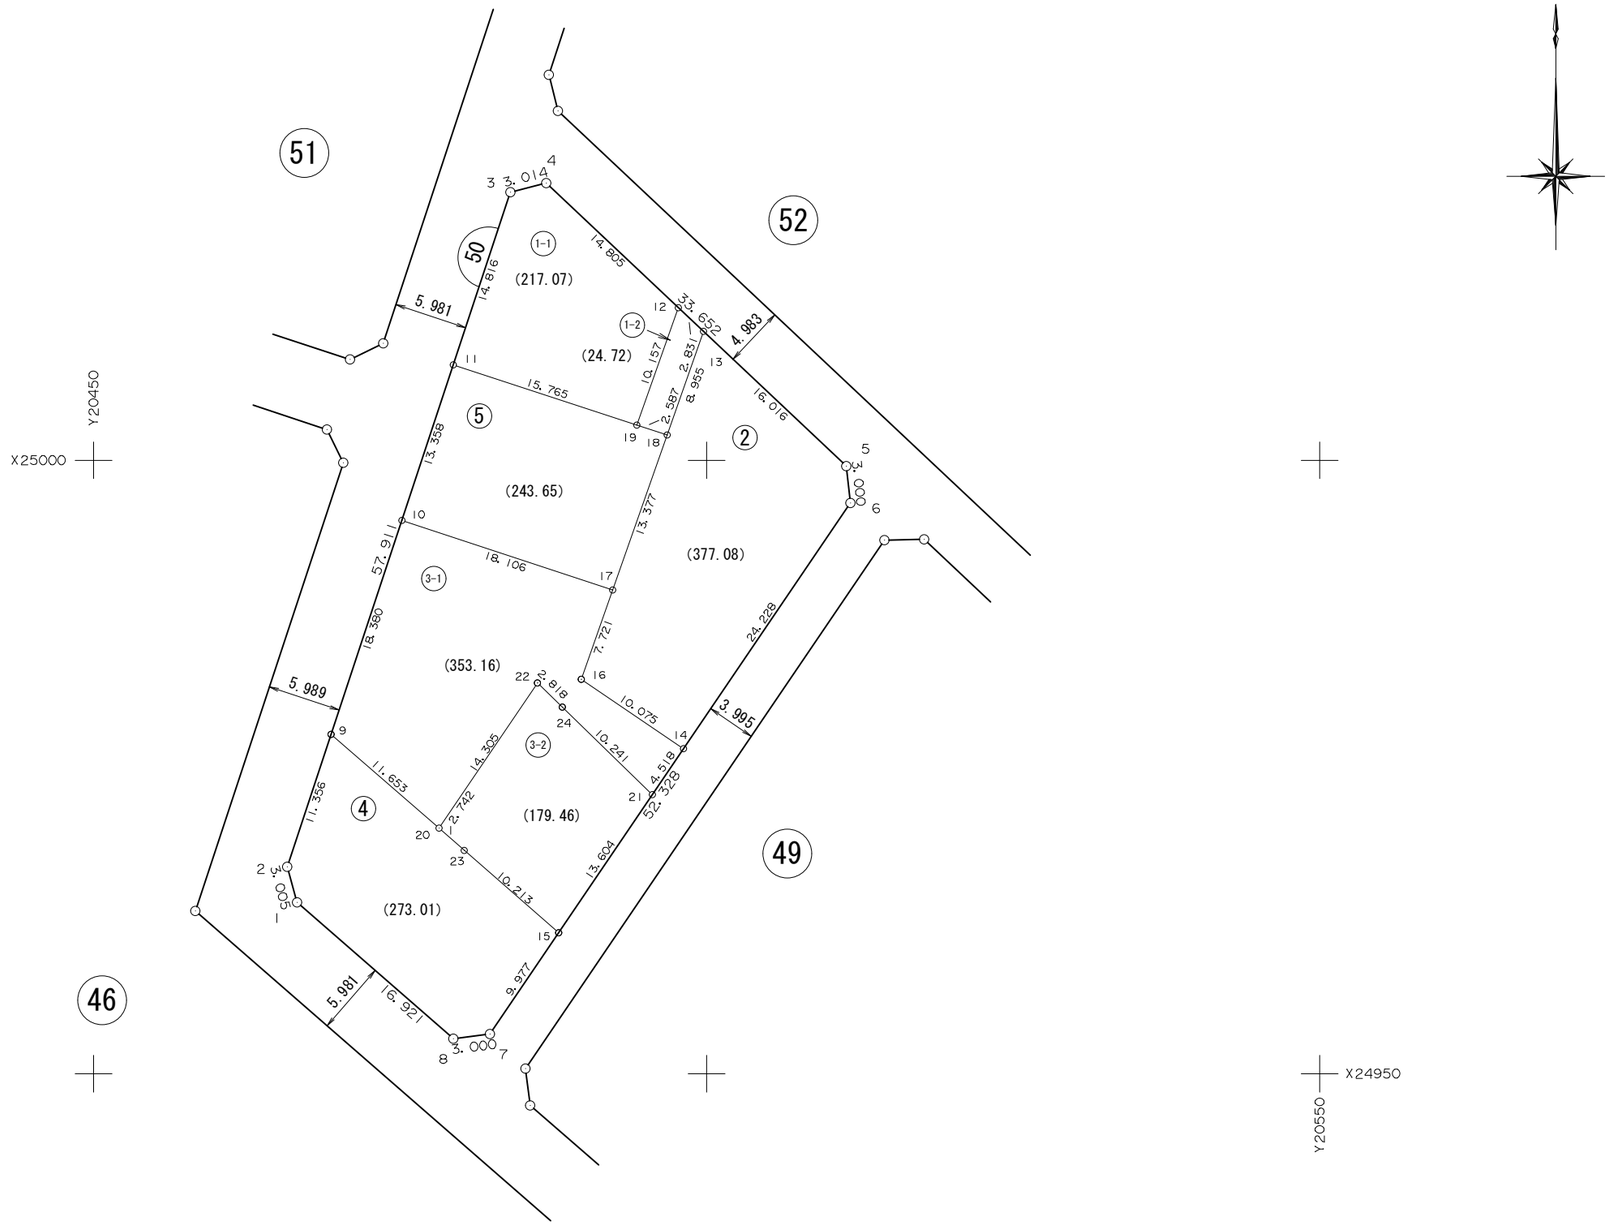

面　積　一　覧　表

種　　別	地　　番	地　　目	面　　積	地　　積	備　　考
	5001:50-1-1		217.0740990	217.07	
	5002:50-1-2		24.7222600	24.72	
	5003:50-2		377.0827485	377.08	
	5051:50-3-1A		316.5707155	316.57	
	5052:50-3-1B		39.1155380	39.11	
	5053:50-3-2A		140.3511995	140.35	
	5054:50-3-2B		36.5987115	36.59	
	5006:50-4		273.0120640	273.01	
	5007:50-5		243.6511335	243.65	
			1668.1784695	1668.15	
			1668.1784695	1668.15	

座　標　リ　ス　ト

測　　点	X　座　標	Y　座　標
5001:50-1	24963.974	20466.594
5002:50-2	24966.872	20465.801
5003:50-3	25021.851	20483.993
5004:50-4	25022.600	20486.912
5005:50-5	24999.514	20511.396
5006:50-6	24996.532	20511.724
5007:50-7	24953.243	20482.326
5008:50-8	24952.858	20479.351
5009:50-9	24977.653	20469.369
5010:50-10	24995.103	20475.142
5011:50-11	25007.785	20479.339
5012:50-12	25012.443	20497.683
5013:50-13	25010.501	20499.743
5014:50-14	24976.489	20498.112
5015:50-15	24961.497	20487.931
5016:50-16	24982.149	20489.777
5017:50-17	24989.433	20492.337
5018:50-18	25002.053	20496.773
5019:50-19	25002.861	20494.315
5020:50-20	24970.015	20478.170
5021:50-21	24972.751	20495.574
5022:50-22	24981.849	20486.206
5023:50-23	24968.212	20480.236
5024:50-24	24979.886	20488.228


測　　点	X　座　標	Y　座　標

測　　点	X　座　標	Y　座　標

座 標 面 積 計 算 書

地 番	50-1-1	地 目	

筆 界 点	X	Y	辺長	方向角	備　考
50-11	25007.785	20479.339	15.765	288-12-02	
50-3	25021.851	20483.993	14.816	18-18-28	
50-4	25022.600	20486.912	3.014	75-36-31	
50-12	25012.443	20497.683	14.805	133-19-10	
50-19	25002.861	20494.315	10.157	199-21-58	

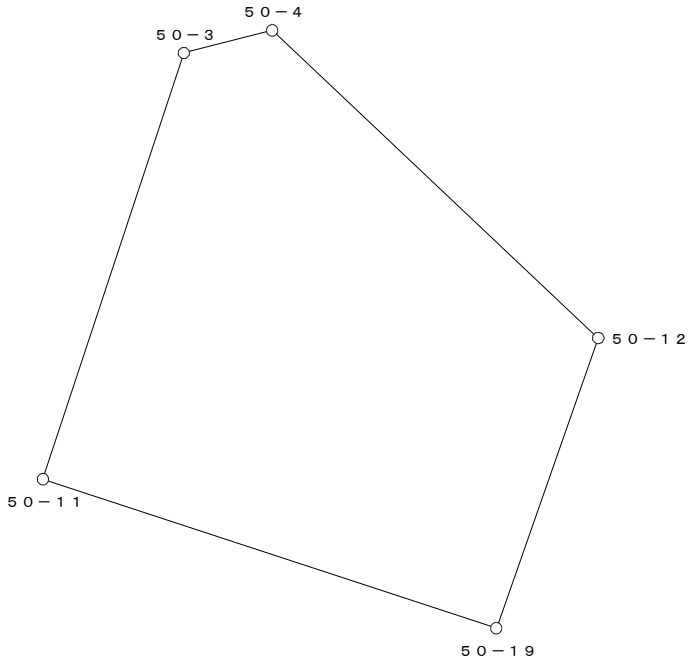


○：筆界点

面積算出公式	倍 面 積　２Ａ	434.148198	土 地 の 所 在			
Ａ＝ 1／2 ΣＸn(Ｙ(ｎ+1)－Ｙ(ｎ-1))	面　積　Ａ	217.0740990	土地 の 所有者		縮 尺	1／　250

座 標 面 積 計 算 書

地 番	50-1-2	地 目	

筆 界 点	X	Y	辺長	方向角	備　考
50-12	25012.443	20497.683	10.157	19-21-58	
50-13	25010.501	20499.743	2.831	133-18-40	
50-18	25002.053	20496.773	8.955	199-22-11	
50-19	25002.861	20494.315	2.587	288-11-49	

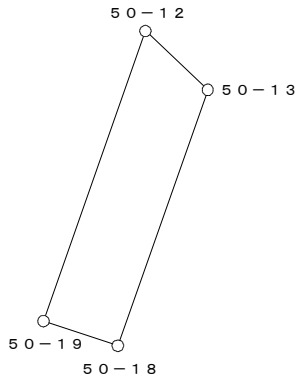


○：筆界点

面積算出公式	倍 面 積　２Ａ	49.444520	土 地 の 所 在			
Ａ＝ 1／2 ΣＸn(Ｙ(ｎ+1)－Ｙ(ｎ-1))	面　　積　　Ａ	24.7222600	土地 の 所有者		縮 尺	1／　250

座 標 面 積 計 算 書

地 番	50-2	地 目	

筆 界 点	X	Y	辺長	方向角	備 考
50-13	25010.501	20499.743	8.955	19-22-11	
50-5	24999.514	20511.396	16.016	133-18-54	
50-6	24996.532	20511.724	3.000	173-43-23	
50-14	24976.489	20498.112	24.228	214-10-55	
50-16	24982.149	20489.777	10.075	304-10-44	
50-17	24989.433	20492.337	7.721	19-21-51	
50-18	25002.053	20496.773	13.377	19-22-01	

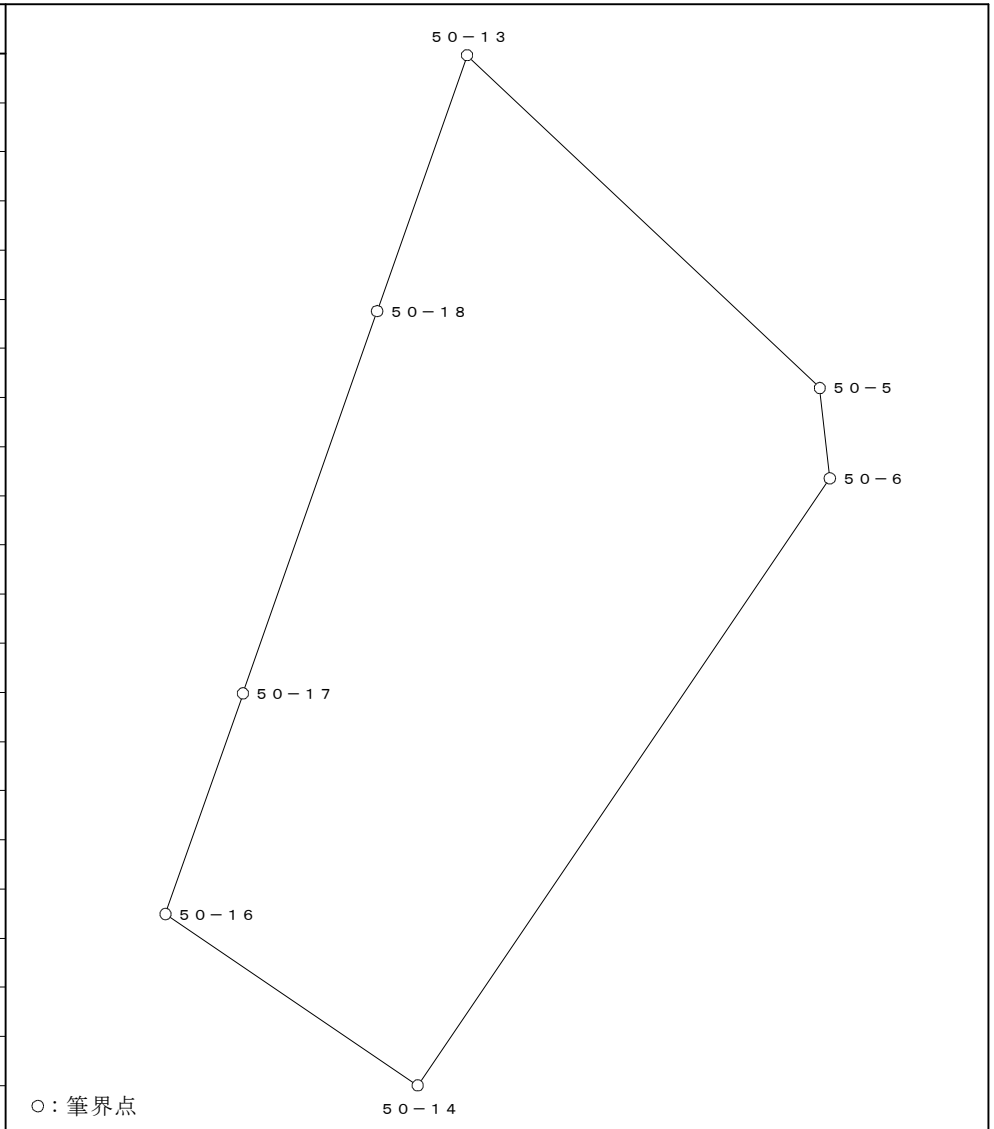


○：筆界点

面積算出公式	倍 面 積 ２Ａ	754.165497	土 地 の 所 在			
Ａ＝ 1／2 ΣXn(Y(n+1)－Y(n-1))	面 積 Ａ	377.0827485	土地 の 所有者		縮 尺	1／ 250

座 標 面 積 計 算 書

地 番	50-3-1A	地 目	

筆 界 点	X	Y	辺長	方向角	備　考
50-9	24977.653	20469.369	11.653	310-57-12	
50-10	24995.103	20475.142	18.380	18-18-21	
50-17	24989.433	20492.337	18.106	108-14-59	
50-16	24982.149	20489.777	7.721	199-21-51	
50-24	24979.886	20488.228	2.742	214-23-28	
50-22	24981.849	20486.206	2.818	314-09-06	
50-20	24970.015	20478.170	14.305	214-10-44	

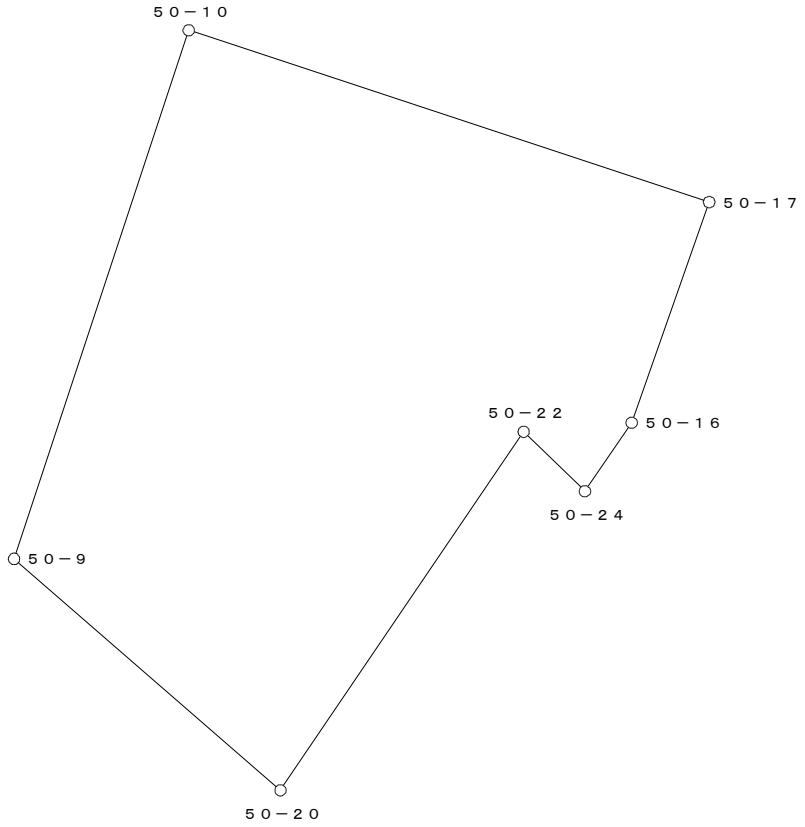


○：筆界点

面積算出公式	倍 面 積　２Ａ	633.141431	土 地 の 所 在			
Ａ＝ 1／2 Σ Xn(Y(n+1)－Y(n-1))	面　積　Ａ	316.5707155	土地 の 所有者		縮 尺	1／　250

座 標 面 積 計 算 書

地 番	50-3-1B	地 目	

筆 界 点	X	Y	辺長	方向角	備 考
50-23	24968.212	20480.236	14.148	214-23-44	
50-20	24970.015	20478.170	2.742	311-06-40	
50-22	24981.849	20486.206	14.305	34-10-44	
50-24	24979.886	20488.228	2.818	134-09-06	

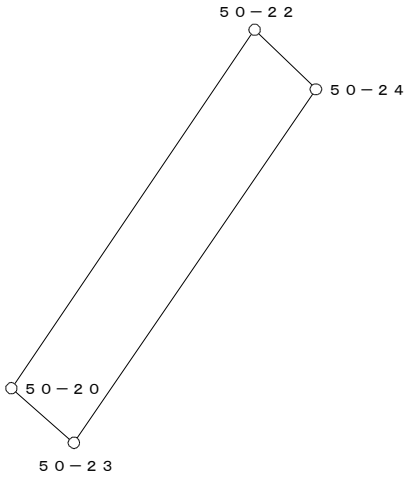


○：筆界点

面積算出公式	倍 面 積　２Ａ	78.231076	土 地 の 所 在			
Ａ＝ 1／2 ΣXn(Y(n+1)－Y(n-1))	面　　積　　Ａ	39.1155380	土地 の 所有者		縮 尺	1／　250

座 標 面 積 計 算 書

地 番	50-3-2A	地 目	

筆 界 点	X	Y	辺長	方向角	備　考
50-15	24961.497	20487.931	13.604	214-10-55	
50-23	24968.212	20480.236	10.213	311-06-34	
50-24	24979.886	20488.228	14.148	34-23-44	
50-21	24972.751	20495.574	10.241	134-09-55	

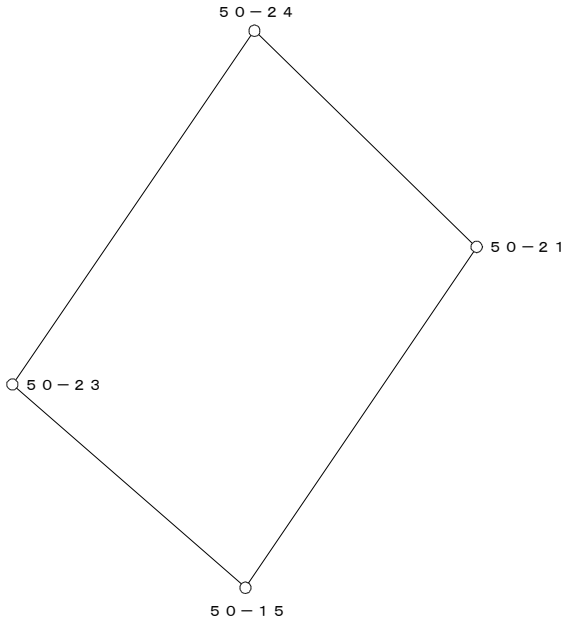


○：筆界点

面積算出公式	倍 面 積　２Ａ	280.702399	土 地 の 所 在			
Ａ＝ 1／2 ΣXn(Y(n+1)－Y(n-1))	面　積　Ａ	140.3511995	土地 の 所有者		縮 尺	1／　250

座 標 面 積 計 算 書

地 番	50-3-2B	地 目	

筆 界 点	X	Y	辺長	方向角	備　考
50-14	24976.489	20498.112	10.075	124-10-44	
50-21	24972.751	20495.574	4.518	214-10-32	
50-24	24979.886	20488.228	10.241	314-09-55	
50-16	24982.149	20489.777	2.742	34-23-28	

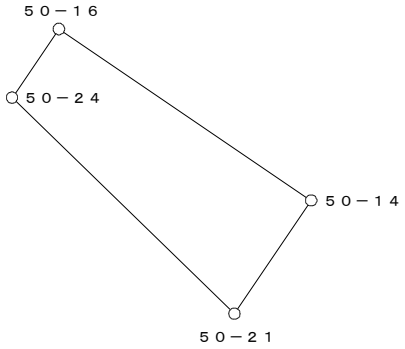


○：筆界点

面積算出公式	倍 面 積　２Ａ	73.197423	土 地 の 所 在			
Ａ＝ 1／2 ΣXn(Y(n+1)－Y(n-1))	面　　積　　Ａ	36.5987115	土地 の 所有者		縮 尺	1／　250

座 標 面 積 計 算 書

地 番	50-4	地 目	

筆 界 点	X	Y	辺長	方向角	備 考
50-15	24961.497	20487.931	10.213	131-06-34	
50-7	24953.243	20482.326	9.977	214-10-45	
50-8	24952.858	20479.351	3.000	262-37-34	
50-1	24963.974	20466.594	16.921	311-04-04	
50-2	24966.872	20465.801	3.005	344-41-47	
50-9	24977.653	20469.369	11.356	18-18-44	
50-20	24970.015	20478.170	11.653	130-57-12	
50-23	24968.212	20480.236	2.742	131-06-40	

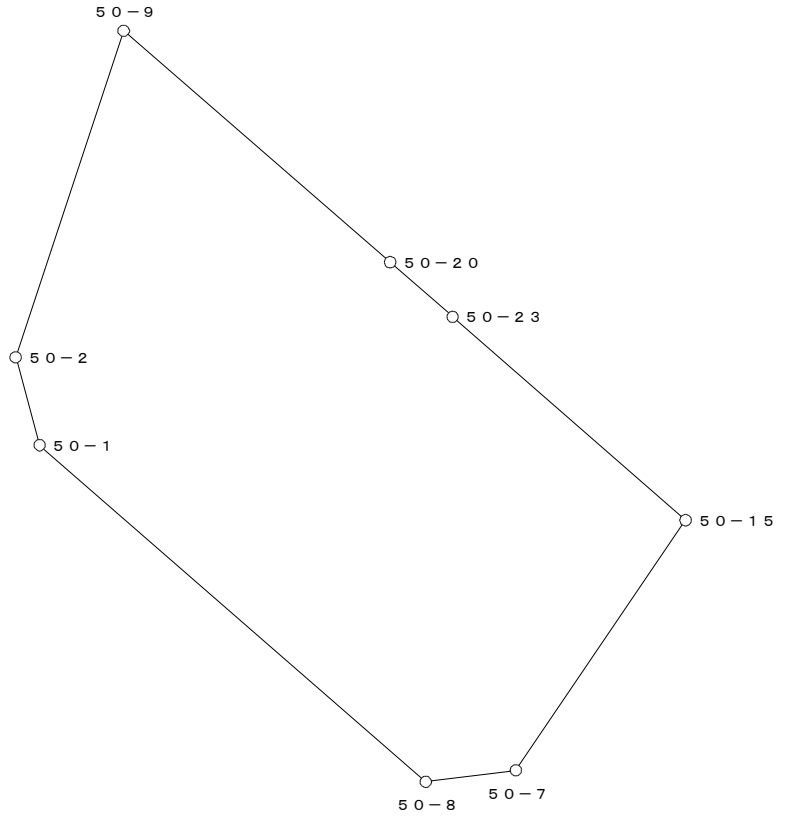


○：筆界点

面積算出公式	倍 面 積 ２Ａ	546.024128	土 地 の 所 在			
Ａ＝ １／２ ΣＸｎ(Ｙ(ｎ+1)－Ｙ(ｎ-1))	面 積 Ａ	273.0120640	土地 の 所有者		縮 尺	1／ 250

座 標 面 積 計 算 書

地 番	50-5	地 目	

筆 界 点	X	Y	辺長	方向角	備　考
50-10	24995.103	20475.142	18.106	288-14-59	
DS-9	25005.666	20478.638	11.126	18-18-46	
50-11	25007.785	20479.339	2.232	18-18-18	
50-19	25002.861	20494.315	15.765	108-12-02	
50-18	25002.053	20496.773	2.587	108-11-49	
50-17	24989.433	20492.337	13.377	199-22-01	

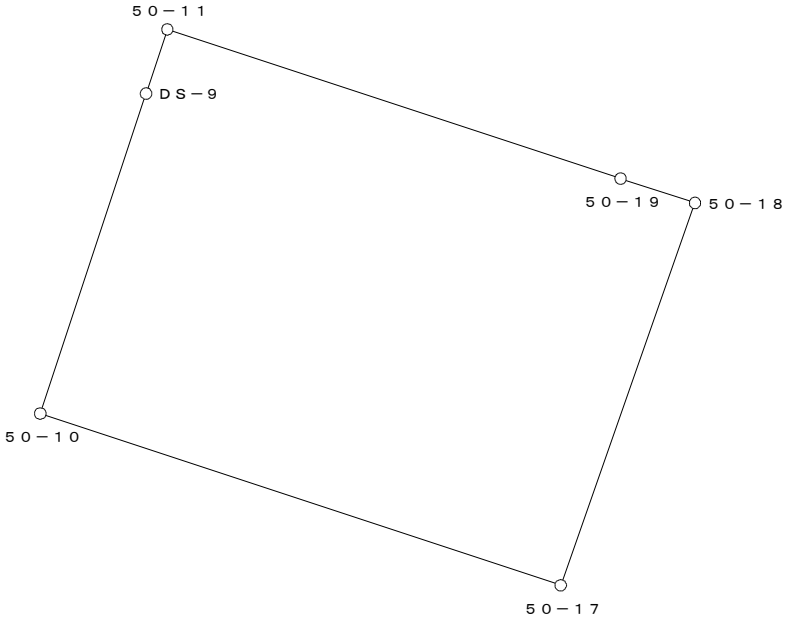

○：筆界点

面積算出公式	倍 面 積　２Ａ	487.302267	土 地 の 所 在			
Ａ＝ 1／2 ΣXn(Y(n+1)－Y(n-1))	面　　積　　Ａ	243.6511335	土地 の 所有者		縮 尺	1／　250