
換　地　図

縮尺　５００分の１

所 在　那覇市真嘉比三丁目

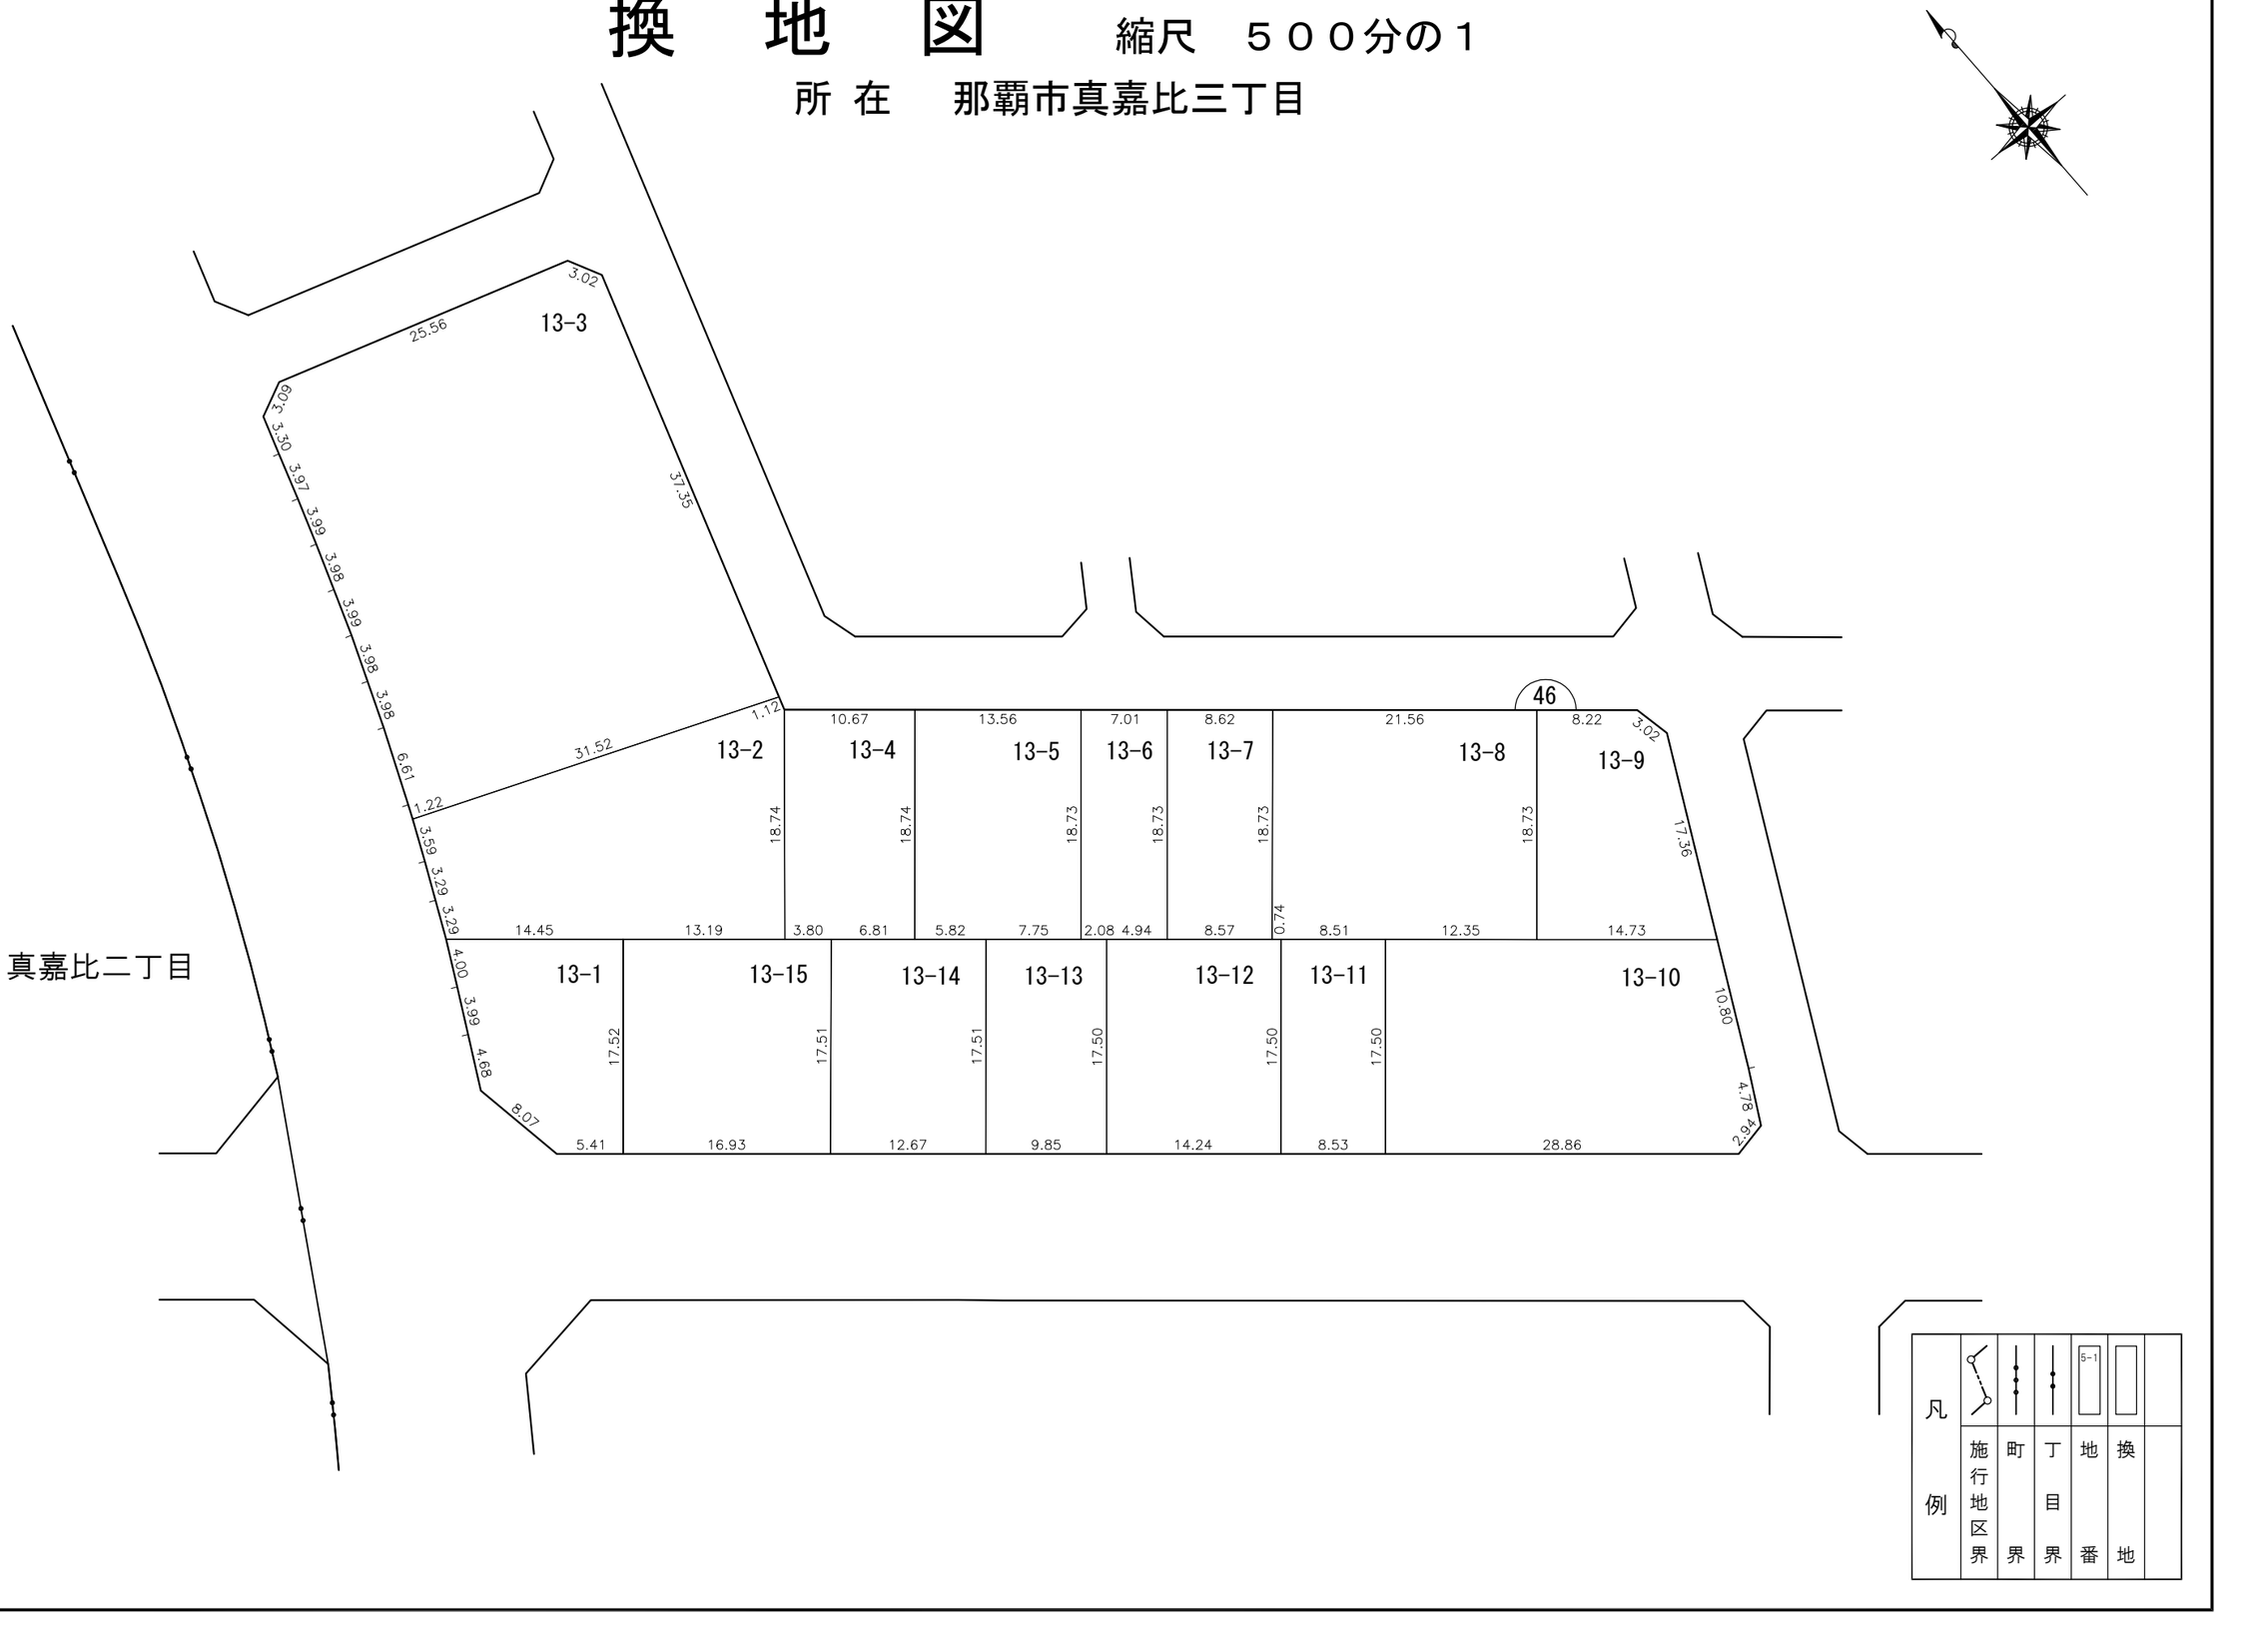


凡例	施行地区界	町界	丁目界	5-1 地番	換地	

那覇広域都市計画事業真嘉比古島第二土地区画整理事業

画地出来形確認測量原図　46街区

S=1/500

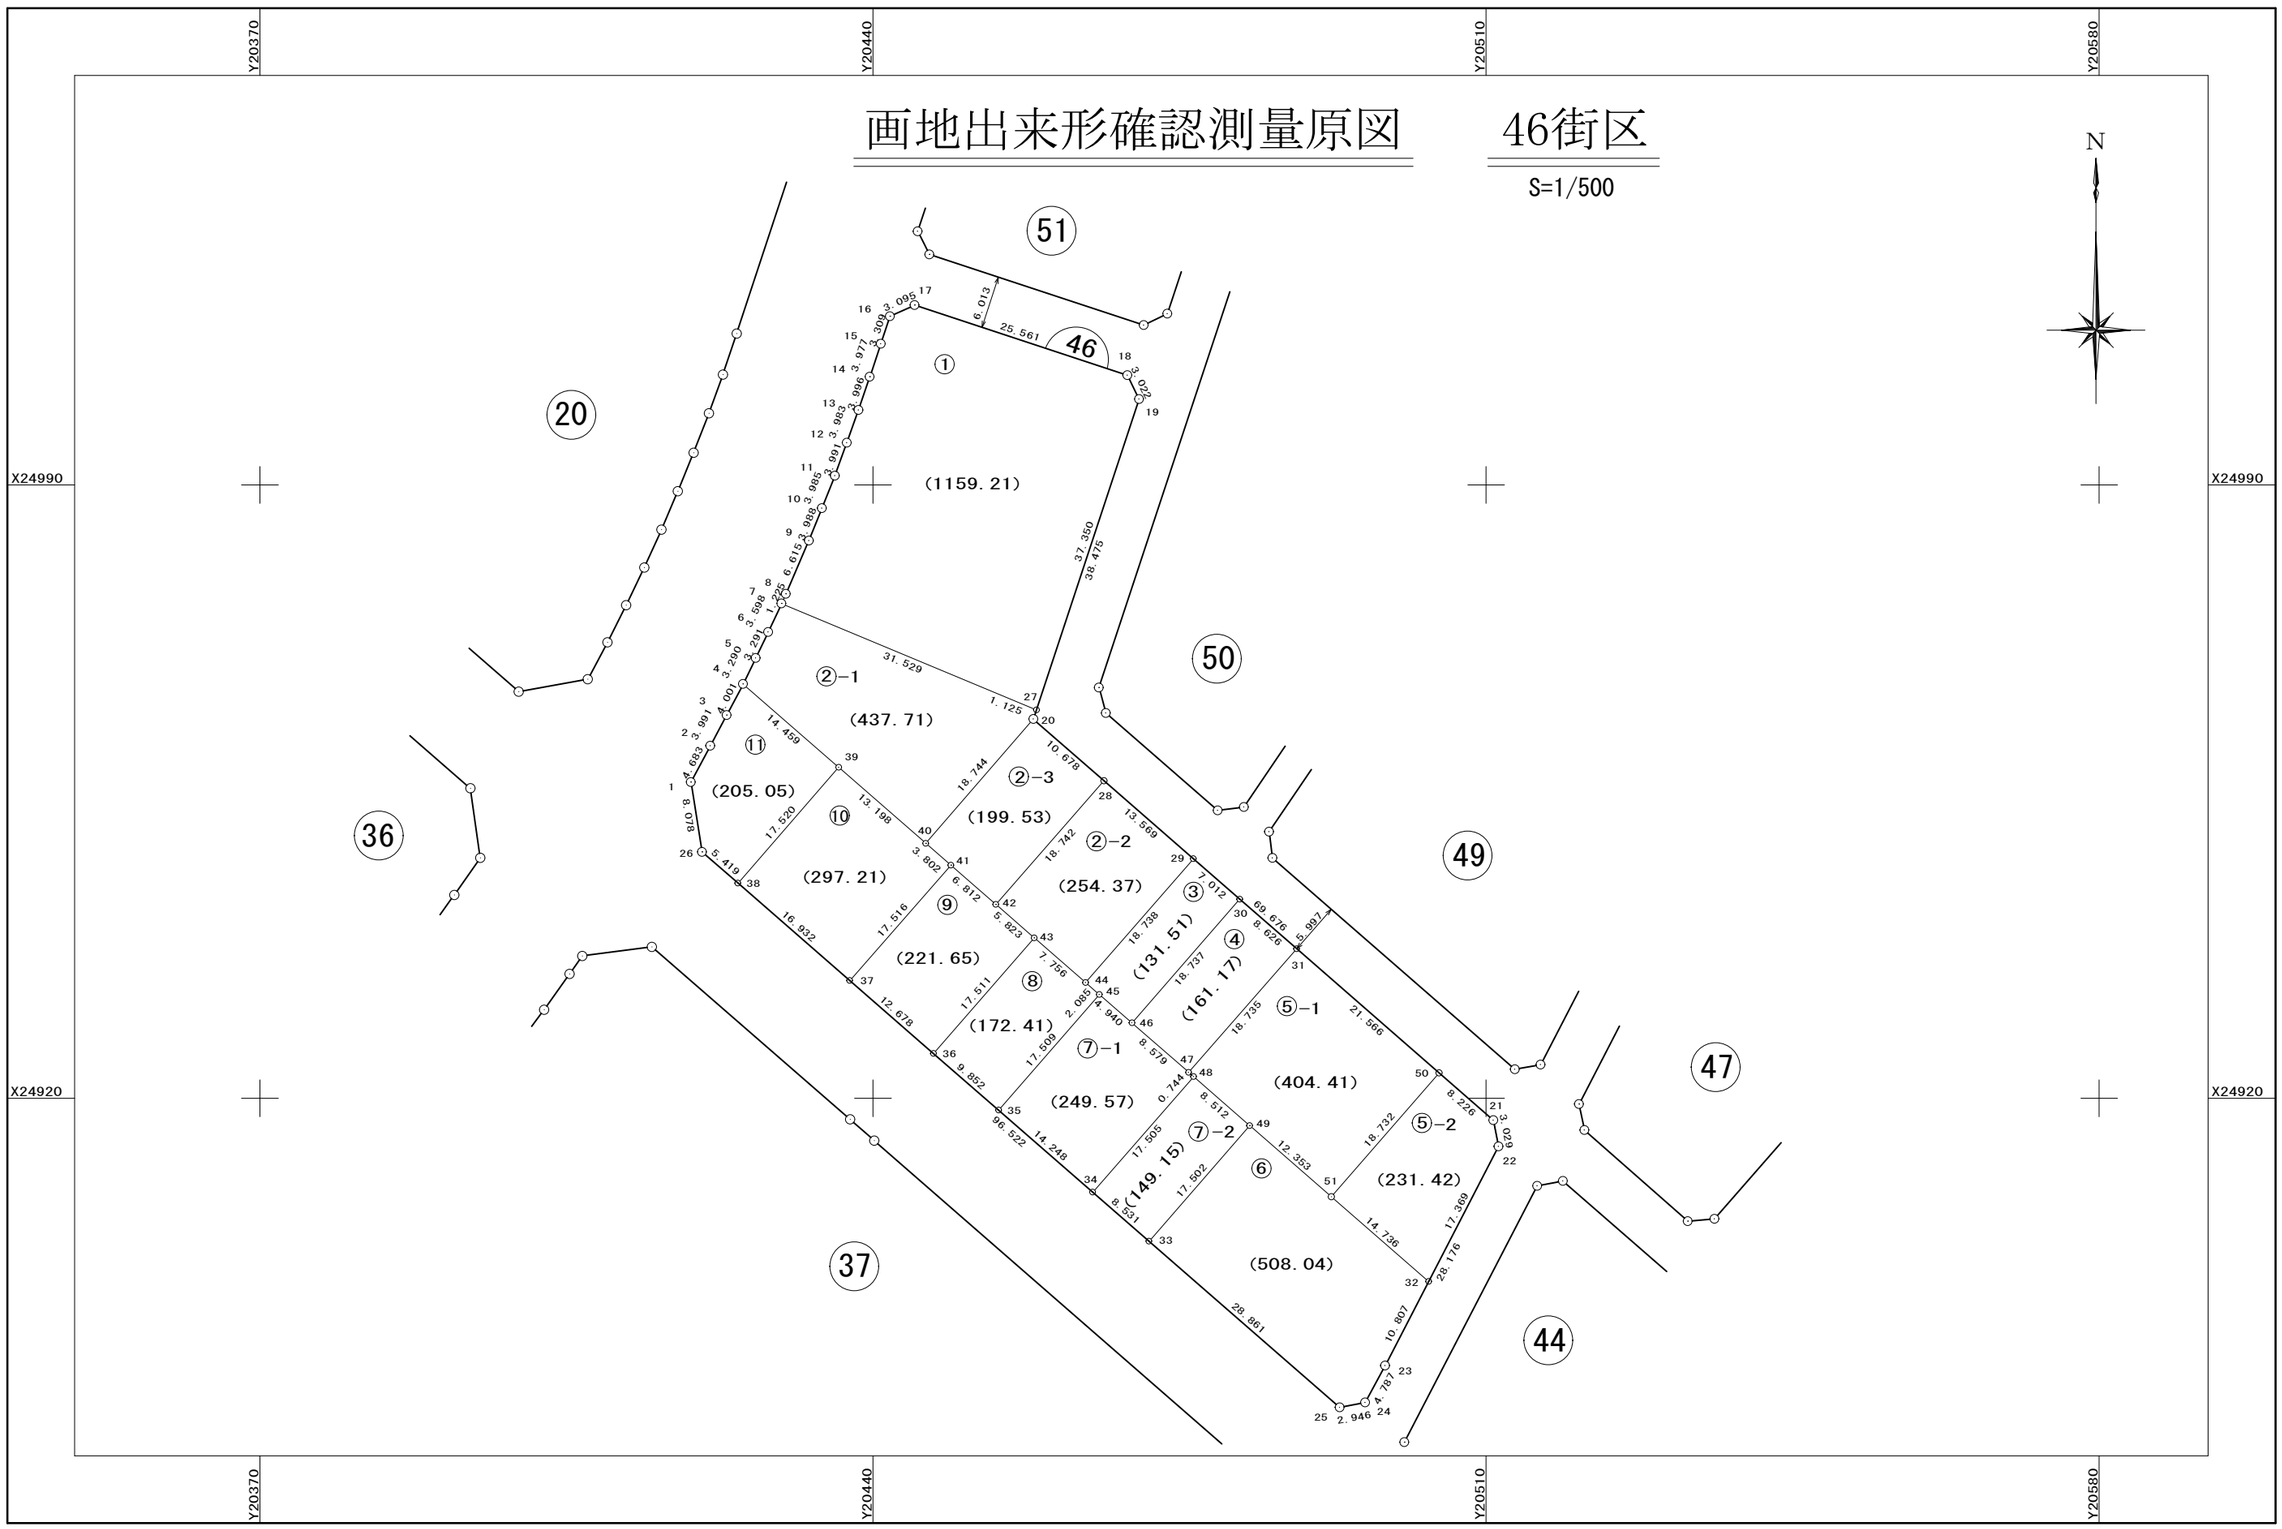

面　積　一　覧　表

種　　別	地　　番	地　　目	面　　積	地　　積	備　　考
	4601:46-1		1159.2183065	1159.21	
	4602:46-2-1		437.7105870	437.71	
	4603:46-2-2		254.3721770	254.37	
	4604:46-2-3		199.5368110	199.53	
	4605:46-3		131.5131800	131.51	
	4606:46-4		161.1758610	161.17	
	4607:46-5-1		404.4152460	404.41	
	4608:46-5-2		231.4235925	231.42	
	4609:46-6		508.0429440	508.04	
	4610:46-7-1		249.5765185	249.57	
	4611:46-7-2		149.1596800	149.15	
	4612:46-8		172.4119570	172.41	
	4613:46-9		221.6548525	221.65	
	4614:46-10		297.2113465	297.21	
	4615:46-11		205.0571320	205.05	
			4782.4801915	4782.41	
			4782.4801915	4782.41	

座　標　リ　ス　ト

測　　点	X　座　標	Y　座　標
4601:46-1	24956.083	20419.210
4602:46-2	24960.212	20421.419
4603:46-3	24963.730	20423.304
4604:46-4	24967.265	20425.178
4605:46-5	24970.228	20426.609
4606:46-6	24973.193	20428.038
4607:46-7	24976.454	20429.559
4608:46-8	24977.571	20430.063
4609:46-9	24983.648	20432.676
4610:46-10	24987.350	20434.160
4611:46-11	24991.051	20435.637
4612:46-12	24994.799	20437.007
4613:46-13	24998.550	20438.346
4614:46-14	25002.331	20439.638
4615:46-15	25006.103	20440.899
4616:46-16	25009.245	20441.937
4617:46-17	25010.514	20444.760
4618:46-18	25002.505	20469.034
4619:46-19	24999.796	20470.374
4620:46-20	24963.261	20458.310
4621:46-21	24917.482	20510.837
4622:46-22	24914.510	20511.424
4623:46-23	24889.484	20498.479
4624:46-24	24885.283	20496.183
4625:46-25	24884.727	20493.290
4626:46-26	24948.108	20420.494
4627:46-27	24964.329	20458.663
4628:46-28	24956.245	20466.360
4629:46-29	24947.330	20476.589
4630:46-30	24942.723	20481.875
4631:46-31	24937.056	20488.378


測　　点	X　座　標	Y　座　標
4632:46-32	24899.083	20503.444
4633:46-33	24903.679	20471.523
4634:46-34	24909.281	20465.089
4635:46-35	24918.637	20454.343
4636:46-36	24925.107	20446.913
4637:46-37	24933.431	20437.351
4638:46-38	24944.550	20424.581
4639:46-39	24957.768	20436.081
4640:46-40	24949.098	20446.032
4641:46-41	24946.601	20448.899
4642:46-42	24942.126	20454.035
4643:46-43	24938.301	20458.426
4644:46-44	24933.207	20464.274
4645:46-45	24931.837	20465.846
4646:46-46	24928.592	20469.571
4647:46-47	24922.957	20476.040
4648:46-48	24922.468	20476.601
4649:46-49	24916.876	20483.019
4650:46-50	24922.887	20504.636
4651:46-51	24908.762	20492.333

測　　点	X　座　標	Y　座　標

座 標 面 積 計 算 書

地 番	46-1	地 目	

筆 界 点	X	Y	辺長	方向角	備　考
46-7	24976.454	20429.559	31.529	292-37-01	
46-8	24977.571	20430.063	1.225	24-17-07	
46-9	24983.648	20432.676	6.615	23-16-01	
46-10	24987.350	20434.160	3.988	21-50-39	
46-11	24991.051	20435.637	3.985	21-45-22	
46-12	24994.799	20437.007	3.991	20-04-44	
46-13	24998.550	20438.346	3.983	19-38-42	
46-14	25002.331	20439.638	3.996	18-51-57	
46-15	25006.103	20440.899	3.977	18-29-06	
46-16	25009.245	20441.937	3.309	18-16-54	
46-17	25010.514	20444.760	3.095	65-47-42	
46-18	25002.505	20469.034	25.561	108-15-36	
46-19	24999.796	20470.374	3.022	153-40-51	
46-27	24964.329	20458.663	37.350	198-16-23	

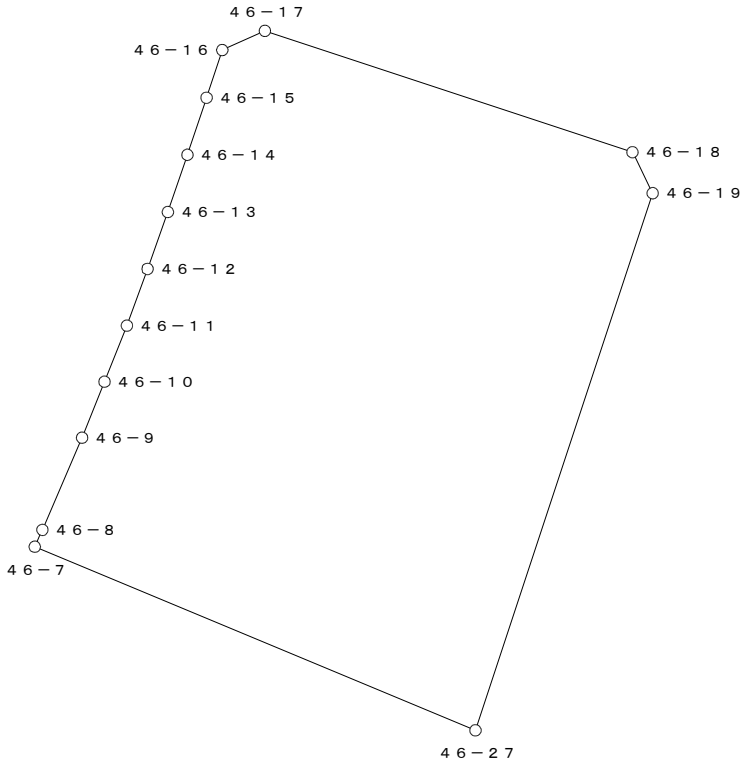


○：筆界点

面積算出公式	倍 面 積　２Ａ　2318.436613	土 地 の 所 在			
Ａ＝ 1／2 ΣXn(Y(n+1)－Y(n-1))	面　積　Ａ　1159.2183065	土地 の 所有者		縮 尺	1／　500

座 標 面 積 計 算 書

地 番	46-2-1	地 目	

筆 界 点	X	Y	辺長	方向角	備 考
46-4	24967.265	20425.178	14.459	311-03-26	
46-5	24970.228	20426.609	3.290	25-46-43	
46-6	24973.193	20428.038	3.291	25-43-55	
46-7	24976.454	20429.559	3.598	25-00-19	
46-27	24964.329	20458.663	31.529	112-37-01	
46-20	24963.261	20458.310	1.125	198-17-24	
46-40	24949.098	20446.032	18.744	220-55-20	
46-39	24957.768	20436.081	13.198	311-03-53	

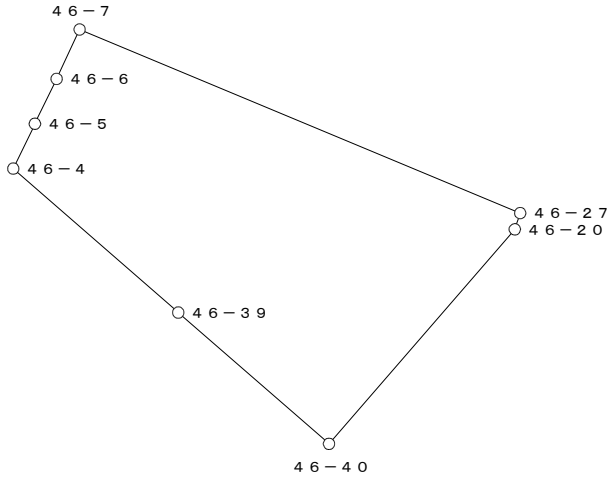


○：筆界点

面積算出公式	倍 面 積 ２Ａ	875.421174	土 地 の 所 在			
Ａ＝ 1／2 ΣXn(Y(n+1)－Y(n-1))	面 積 Ａ	437.7105870	土地 の 所有者		縮 尺	1／ 500

座 標 面 積 計 算 書

地 番	46-2-2	地 目	

筆 界 点	X	Y	辺長	方向角	備　考
46-28	24956.245	20466.360	18.742	41-07-08	
46-29	24947.330	20476.589	13.569	131-04-25	
46-44	24933.207	20464.274	18.738	221-05-16	
46-43	24938.301	20458.426	7.756	311-03-29	
46-42	24942.126	20454.035	5.823	311-03-33	

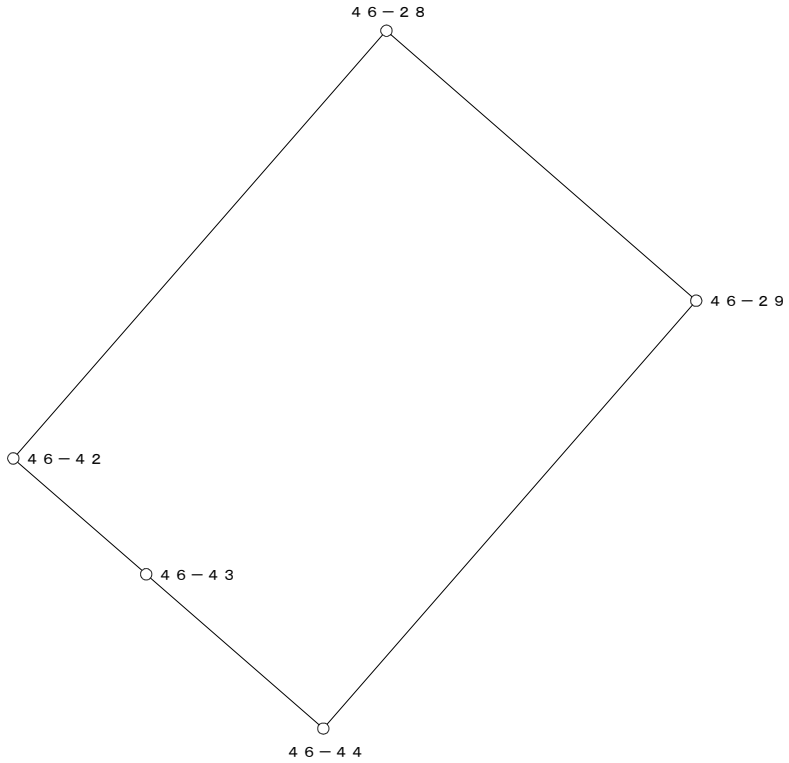


○：筆界点

面積算出公式	倍 面 積　２Ａ	508.744354	土 地 の 所 在			
Ａ＝ 1／2 ΣXn(Y(n+1)－Y(n-1))	面　　積　　Ａ	254.3721770	土地 の 所有者		縮 尺	1／　250

座 標 面 積 計 算 書

地 番	46-2-3	地 目	

筆 界 点	X	Y	辺長	方向角	備 考
46-20	24963.261	20458.310	18.744	40-55-20	
46-28	24956.245	20466.360	10.678	131-04-26	
46-42	24942.126	20454.035	18.742	221-07-08	
46-41	24946.601	20448.899	6.812	311-03-56	
46-40	24949.098	20446.032	3.802	311-03-15	

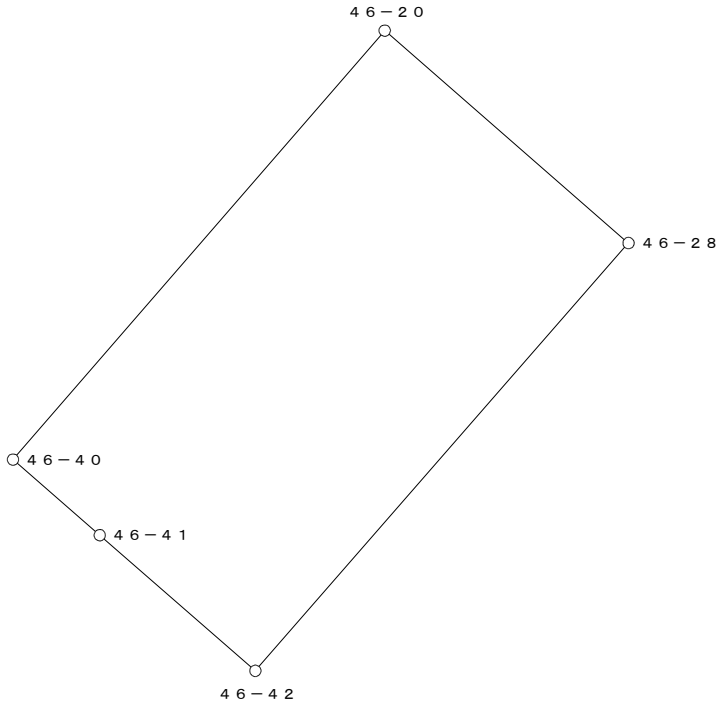


○：筆界点

面積算出公式	倍 面 積　２Ａ	399.073622	土 地 の 所 在			
Ａ＝ 1／2 ΣXn(Y(n+1)－Y(n-1))	面　　積　　Ａ	199.5368110	土地 の 所有者		縮 尺	1／　250

座 標 面 積 計 算 書

地 番	46-3	地 目	

筆 界 点	X	Y	辺長	方向角	備　考
46-29	24947.330	20476.589	18.738	41-05-16	
46-30	24942.723	20481.875	7.012	131-04-25	
46-46	24928.592	20469.571	18.737	221-02-47	
46-45	24931.837	20465.846	4.940	311-03-38	
46-44	24933.207	20464.274	2.085	311-04-20	

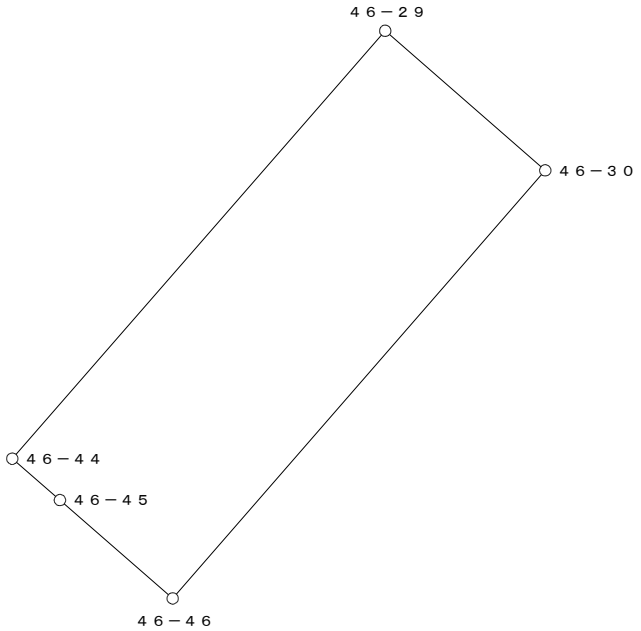


○：筆界点

面積算出公式	倍 面 積　２Ａ	263.026360	土 地 の 所 在			
Ａ＝ 1／2 ΣXn(Y(n+1)－Y(n-1))	面　　積　　Ａ	131.5131800	土地 の 所有者		縮 尺	1／　250

座 標 面 積 計 算 書

地 番	46-4	地 目	

筆 界 点	X	Y	辺長	方向角	備　考
46-30	24942.723	20481.875	18.737	41-02-47	
46-31	24937.056	20488.378	8.626	131-04-13	
46-47	24922.957	20476.040	18.735	221-11-21	
46-46	24928.592	20469.571	8.579	311-03-30	

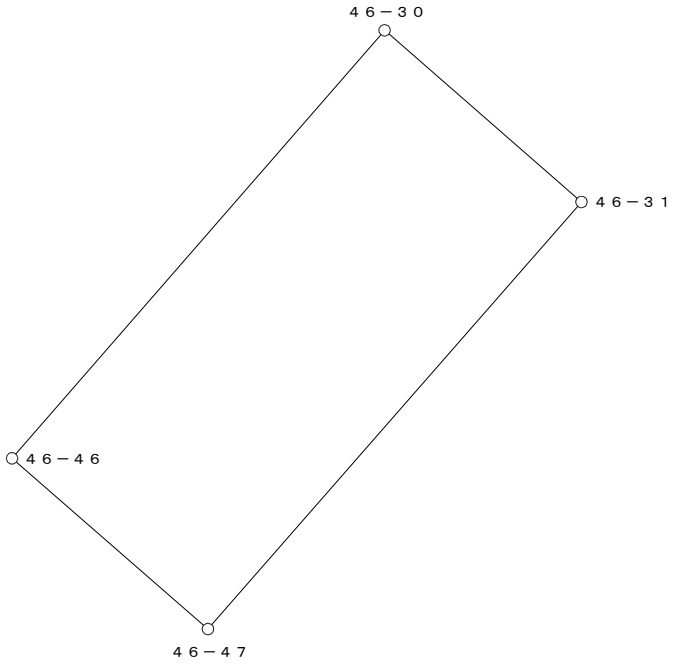


○：筆界点

面積算出公式	倍 面 積　２Ａ	322.351722	土 地 の 所 在			
Ａ＝ 1／2 ΣXn(Y(n+1)－Y(n-1))	面　　積　　Ａ	161.1758610	土地 の 所有者		縮 尺	1／　250

座 標 面 積 計 算 書

地 番	46-5-1	地 目	

筆 界 点	X	Y	辺長	方向角	備　考
46-31	24937.056	20488.378	18.735	41-11-21	
46-50	24922.887	20504.636	21.566	131-04-21	
46-51	24908.762	20492.333	18.732	221-03-22	
46-49	24916.876	20483.019	12.353	311-03-40	
46-48	24922.468	20476.601	8.512	311-03-56	
46-47	24922.957	20476.040	0.744	311-04-38	

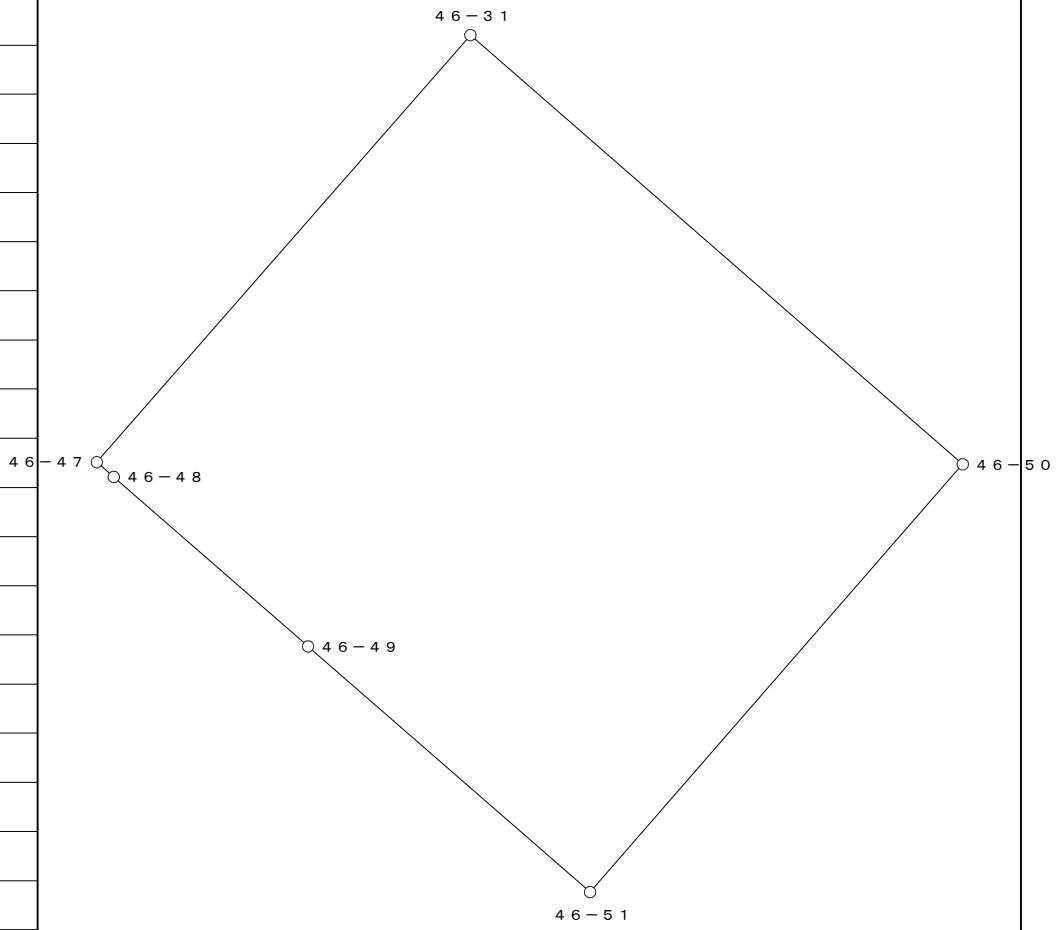


○：筆界点

面積算出公式	倍 面 積　２Ａ	808.830492	土 地 の 所 在			
Ａ＝ 1／2 ΣXn(Y(n+1)－Y(n-1))	面　　積　　Ａ	404.4152460	土地 の 所有者		縮 尺	1／　250

座 標 面 積 計 算 書

地 番	46-5-2	地 目	

筆 界 点	X	Y	辺長	方向角	備　考
46-50	24922.887	20504.636	18.732	41-03-22	
46-21	24917.482	20510.837	8.226	131-04-35	
46-22	24914.510	20511.424	3.029	168-49-38	
46-32	24899.083	20503.444	17.369	207-21-05	
46-51	24908.762	20492.333	14.736	311-03-35	

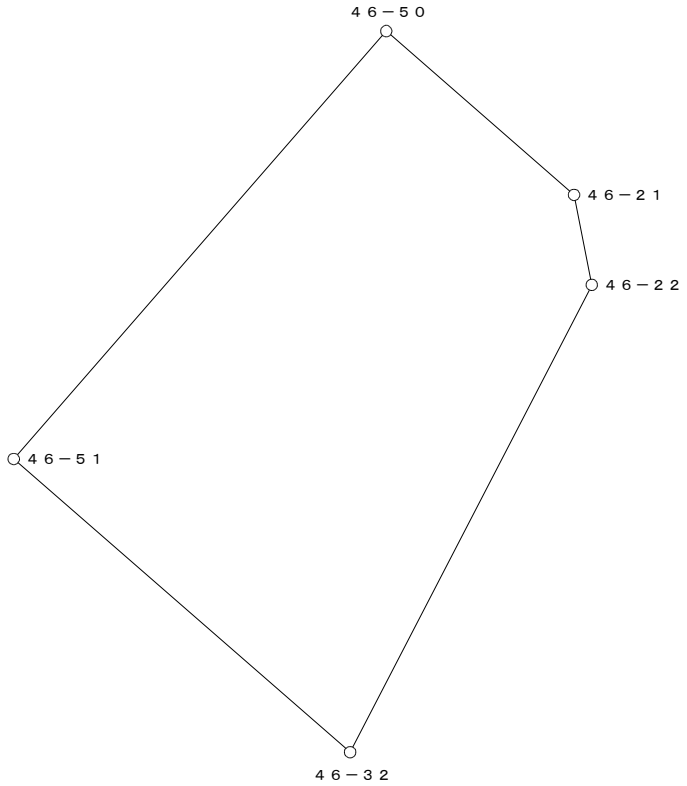


○：筆界点

面積算出公式	倍 面 積　２Ａ	462.847185	土 地 の 所 在			
Ａ＝ 1／2 ΣXn(Y(n+1)－Y(n-1))	面　　積　　Ａ	231.4235925	土地 の 所有者		縮 尺	1／　250

座 標 面 積 計 算 書

地 番	46-6	地 目	

筆 界 点	X	Y	辺長	方向角	備　考
46-49	24916.876	20483.019	17.502	41-03-34	
46-51	24908.762	20492.333	12.353	131-03-40	
46-32	24899.083	20503.444	14.736	131-03-35	
46-23	24889.484	20498.479	10.807	207-21-00	
46-24	24885.283	20496.183	4.787	208-39-30	
46-25	24884.727	20493.290	2.946	259-07-16	
46-33	24903.679	20471.523	28.861	311-02-43	

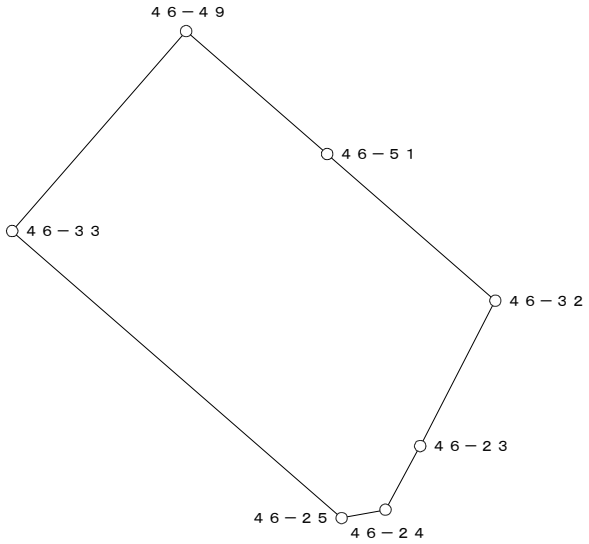


○：筆界点

面積算出公式	倍 面 積　２Ａ　1016.085888	土 地 の 所 在			
Ａ＝ 1／2 ΣXn(Y(n+1)－Y(n-1))	面　積　Ａ　508.0429440	土地 の 所有者		縮 尺	1／　500

座 標 面 積 計 算 書

地 番	46-7-1	地 目	

筆 界 点	X	Y	辺長	方向角	備 考
46-45	24931.837	20465.846	17.509	41-04-13	
46-46	24928.592	20469.571	4.940	131-03-38	
46-47	24922.957	20476.040	8.579	131-03-30	
46-48	24922.468	20476.601	0.744	131-04-38	
46-34	24909.281	20465.089	17.505	221-07-13	
46-35	24918.637	20454.343	14.248	311-02-40	

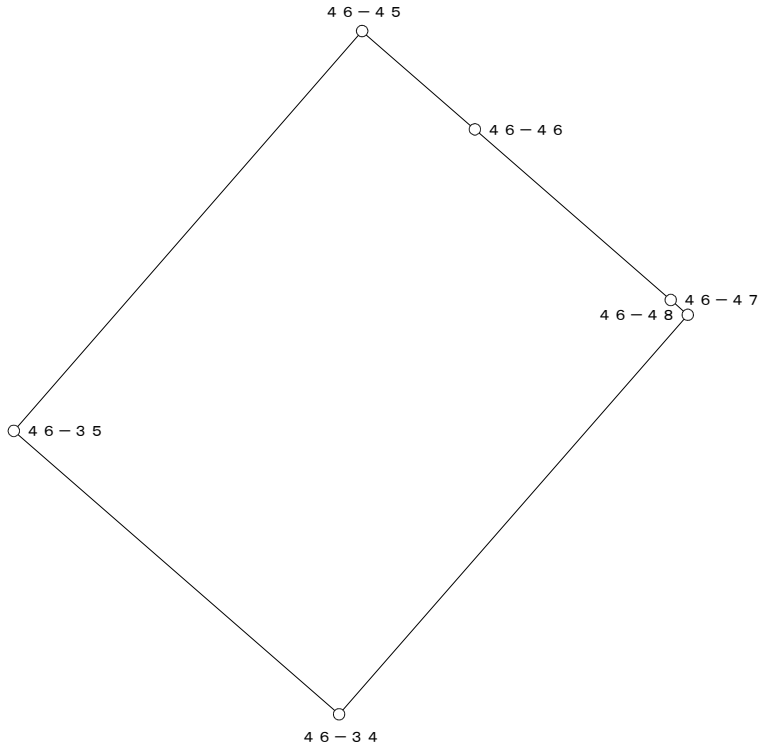


○：筆界点

面積算出公式	倍 面 積　２Ａ	499.153037	土 地 の 所 在			
Ａ＝ 1／2 ΣXn(Y(n+1)－Y(n-1))	面　　積　　Ａ	249.5765185	土地 の 所有者		縮 尺	1／　250

座 標 面 積 計 算 書

地 番	46-7-2	地 目	

筆 界 点	X	Y	辺長	方向角	備　考
46-48	24922.468	20476.601	17.505	41-07-13	
46-49	24916.876	20483.019	8.512	131-03-56	
46-33	24903.679	20471.523	17.502	221-03-34	
46-34	24909.281	20465.089	8.531	311-02-44	

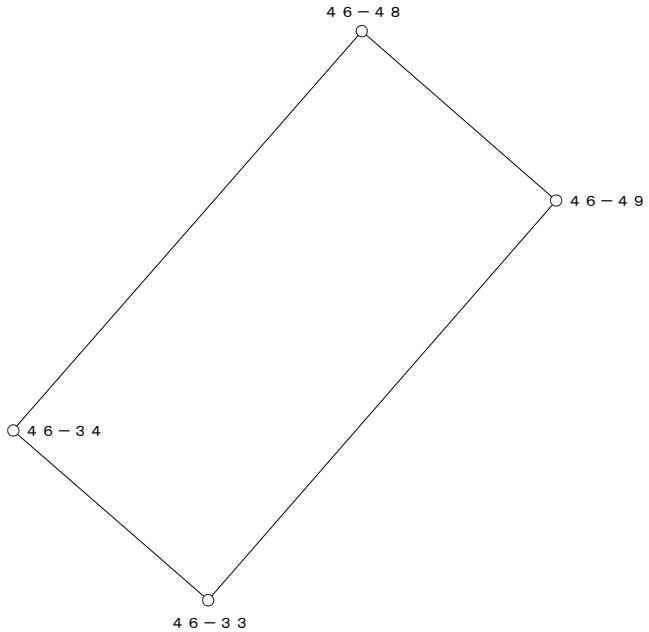


○：筆界点

面積算出公式	倍 面 積　２Ａ	298.319360	土 地 の 所 在			
Ａ＝ 1／2 ΣXn(Y(n+1)－Y(n-1))	面　　積　　Ａ	149.1596800	土地 の 所有者		縮 尺	1／　250

座 標 面 積 計 算 書

地 番	46-8	地 目	

筆 界 点	X	Y	辺長	方向角	備　考
46-43	24938.301	20458.426	17.511	41-06-28	
46-44	24933.207	20464.274	7.756	131-03-29	
46-45	24931.837	20465.846	2.085	131-04-20	
46-35	24918.637	20454.343	17.509	221-04-13	
46-36	24925.107	20446.913	9.852	311-02-57	

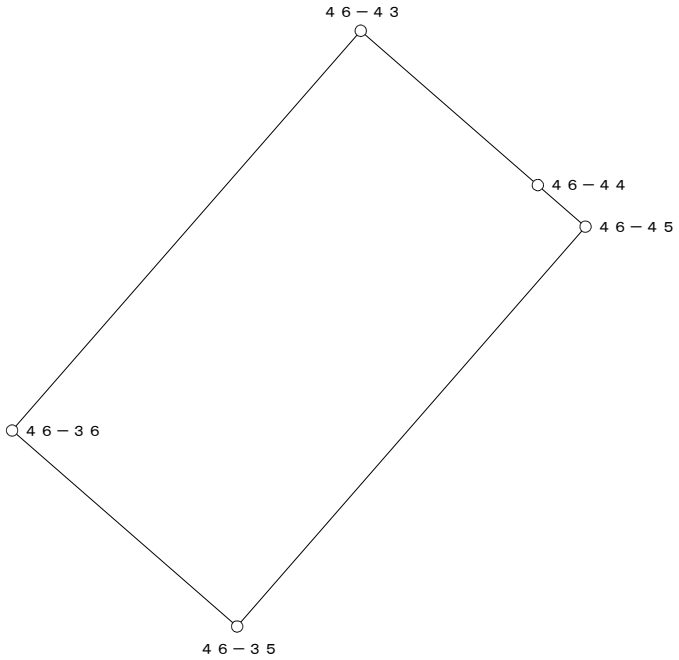


○：筆界点

面積算出公式	倍 面 積　２Ａ	344.823914	土 地 の 所 在			
Ａ＝ 1／2 ΣXn(Y(n+1)－Y(n-1))	面　　積　　Ａ	172.4119570	土地 の 所有者		縮 尺	1／　250

座 標 面 積 計 算 書

地 番	46-9	地 目	

筆 界 点	X	Y	辺長	方向角	備　考
46-41	24946.601	20448.899	17.516	41-14-44	
46-42	24942.126	20454.035	6.812	131-03-56	
46-43	24938.301	20458.426	5.823	131-03-33	
46-36	24925.107	20446.913	17.511	221-06-28	
46-37	24933.431	20437.351	12.678	311-02-26	

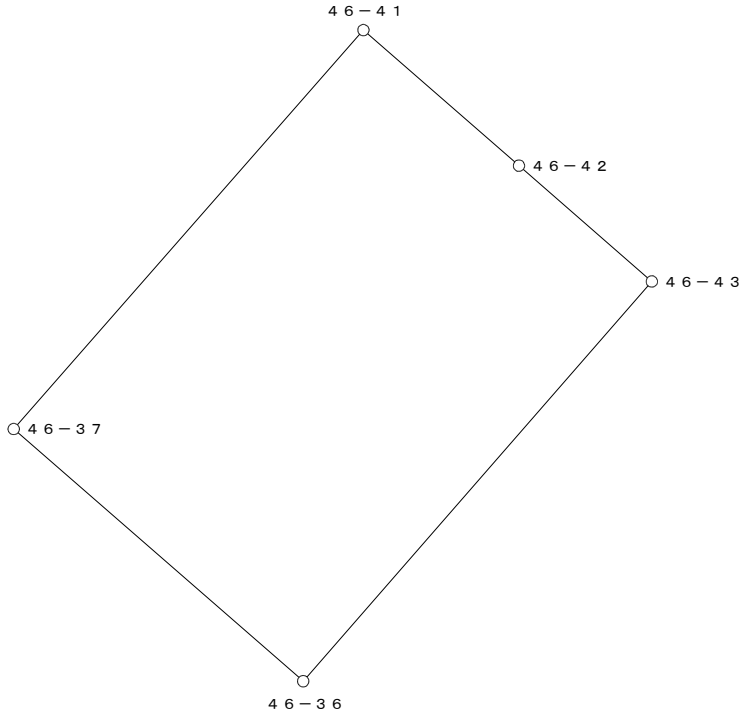


○：筆界点

面積算出公式	倍 面 積　２Ａ	443.309705	土 地 の 所 在			
Ａ＝ 1／2 ΣXn(Y(n+1)－Y(n-1))	面　　積　　Ａ	221.6548525	土地 の 所有者		縮 尺	1／　250

座 標 面 積 計 算 書

地 番	46-10	地 目	

筆 界 点	X	Y	辺長	方向角	備　考
46-39	24957.768	20436.081	17.520	41-01-27	
46-40	24949.098	20446.032	13.198	131-03-53	
46-41	24946.601	20448.899	3.802	131-03-15	
46-37	24933.431	20437.351	17.516	221-14-44	
46-38	24944.550	20424.581	16.932	311-02-47	

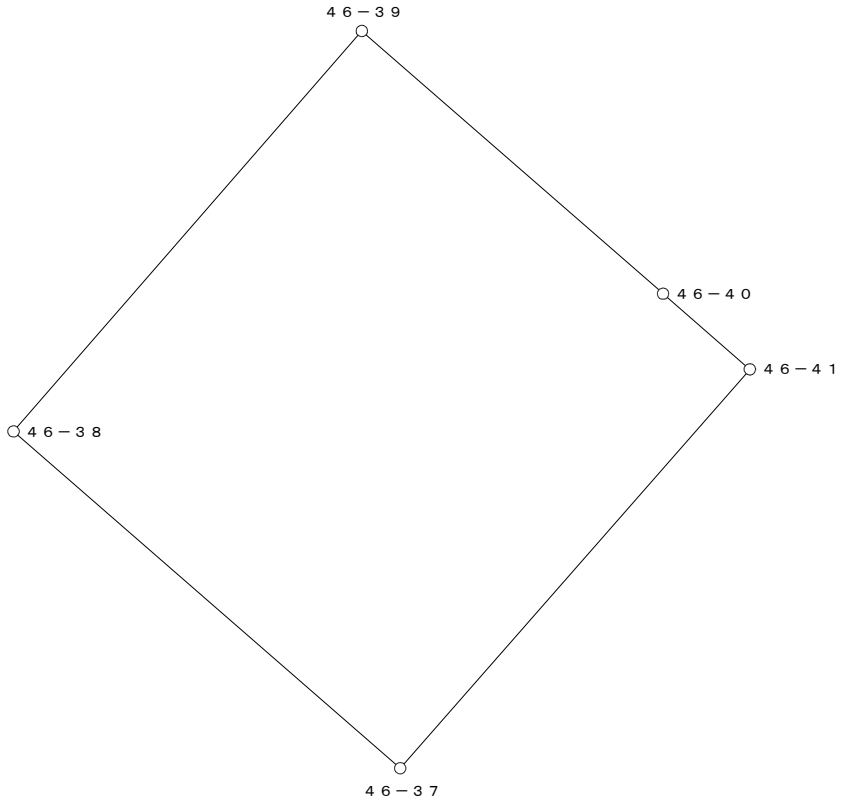


○：筆界点

面積算出公式	倍 面 積　２Ａ	594.422693	土 地 の 所 在			
Ａ＝ 1／2 ΣXn(Y(n+1)－Y(n-1))	面　　積　　Ａ	297.2113465	土地 の 所有者		縮 尺	1／　250

座 標 面 積 計 算 書

地 番	46-11	地 目	

筆 界 点	X	Y	辺長	方向角	備　考
46-39	24957.768	20436.081	14.459	131-03-26	
46-38	24944.550	20424.581	17.520	221-01-27	
46-26	24948.108	20420.494	5.419	311-02-30	
46-1	24956.083	20419.210	8.078	350-51-13	
46-2	24960.212	20421.419	4.683	28-08-48	
46-3	24963.730	20423.304	3.991	28-10-59	
46-4	24967.265	20425.178	4.001	27-55-45	

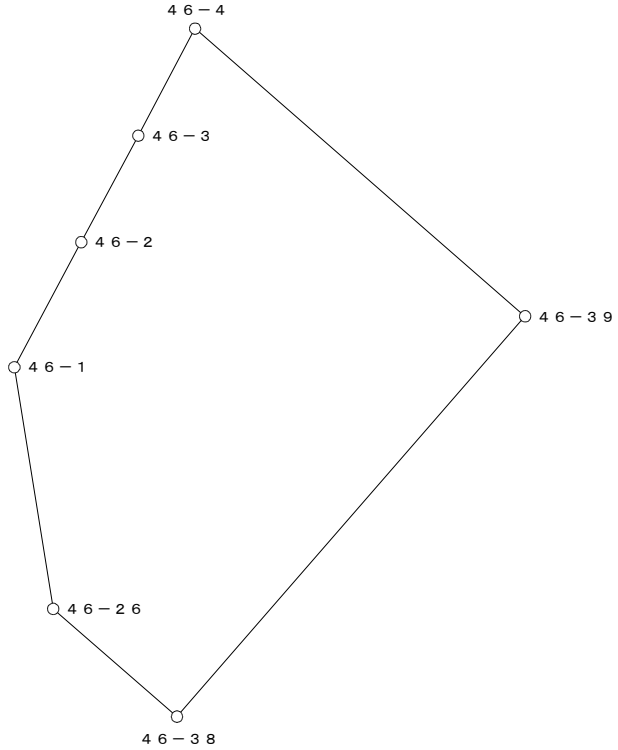

○：筆界点

面積算出公式	倍 面 積　２Ａ	410.114264	土 地 の 所 在			
Ａ＝ 1／2 ΣXn(Y(n+1)－Y(n-1))	面　　積　　Ａ	205.0571320	土地 の 所有者		縮 尺	1／　250