
換　地　図

縮尺　５００分の１

所 在　那覇市真嘉比三丁目

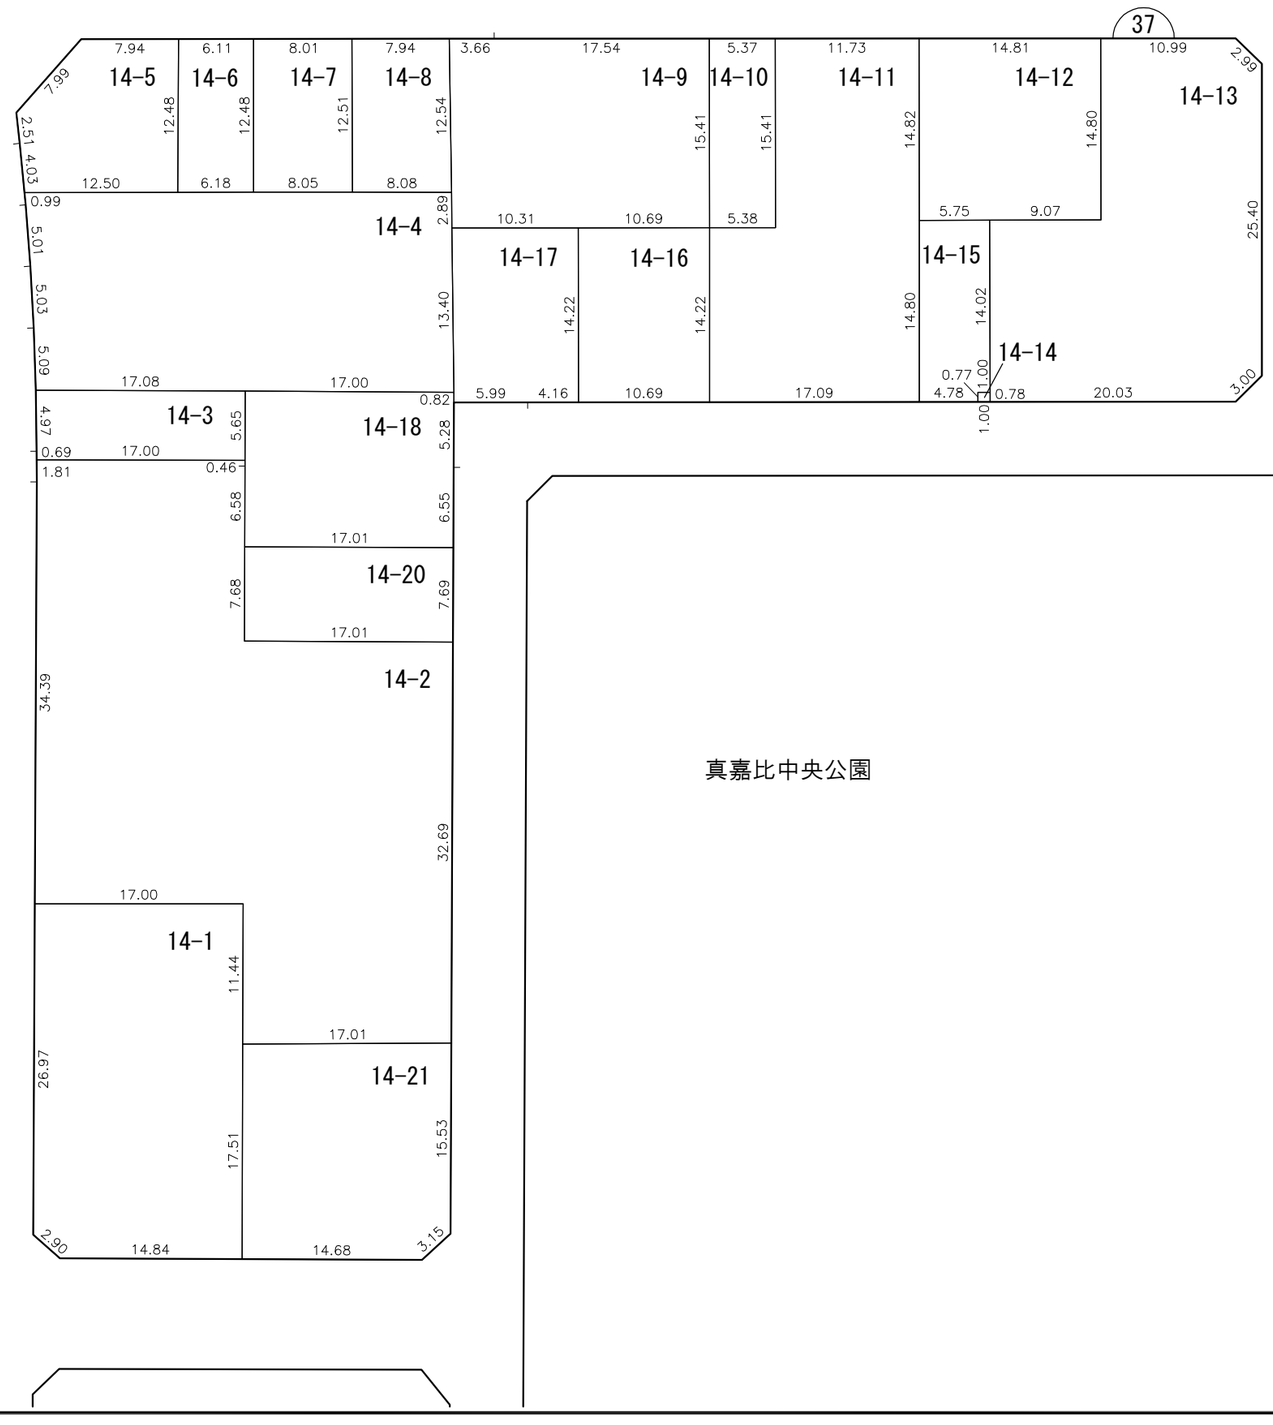


那覇広域都市計画事業真嘉比古島第二土地区画整理事業

画地出来形確認測量原図

３７街区

S=1/500

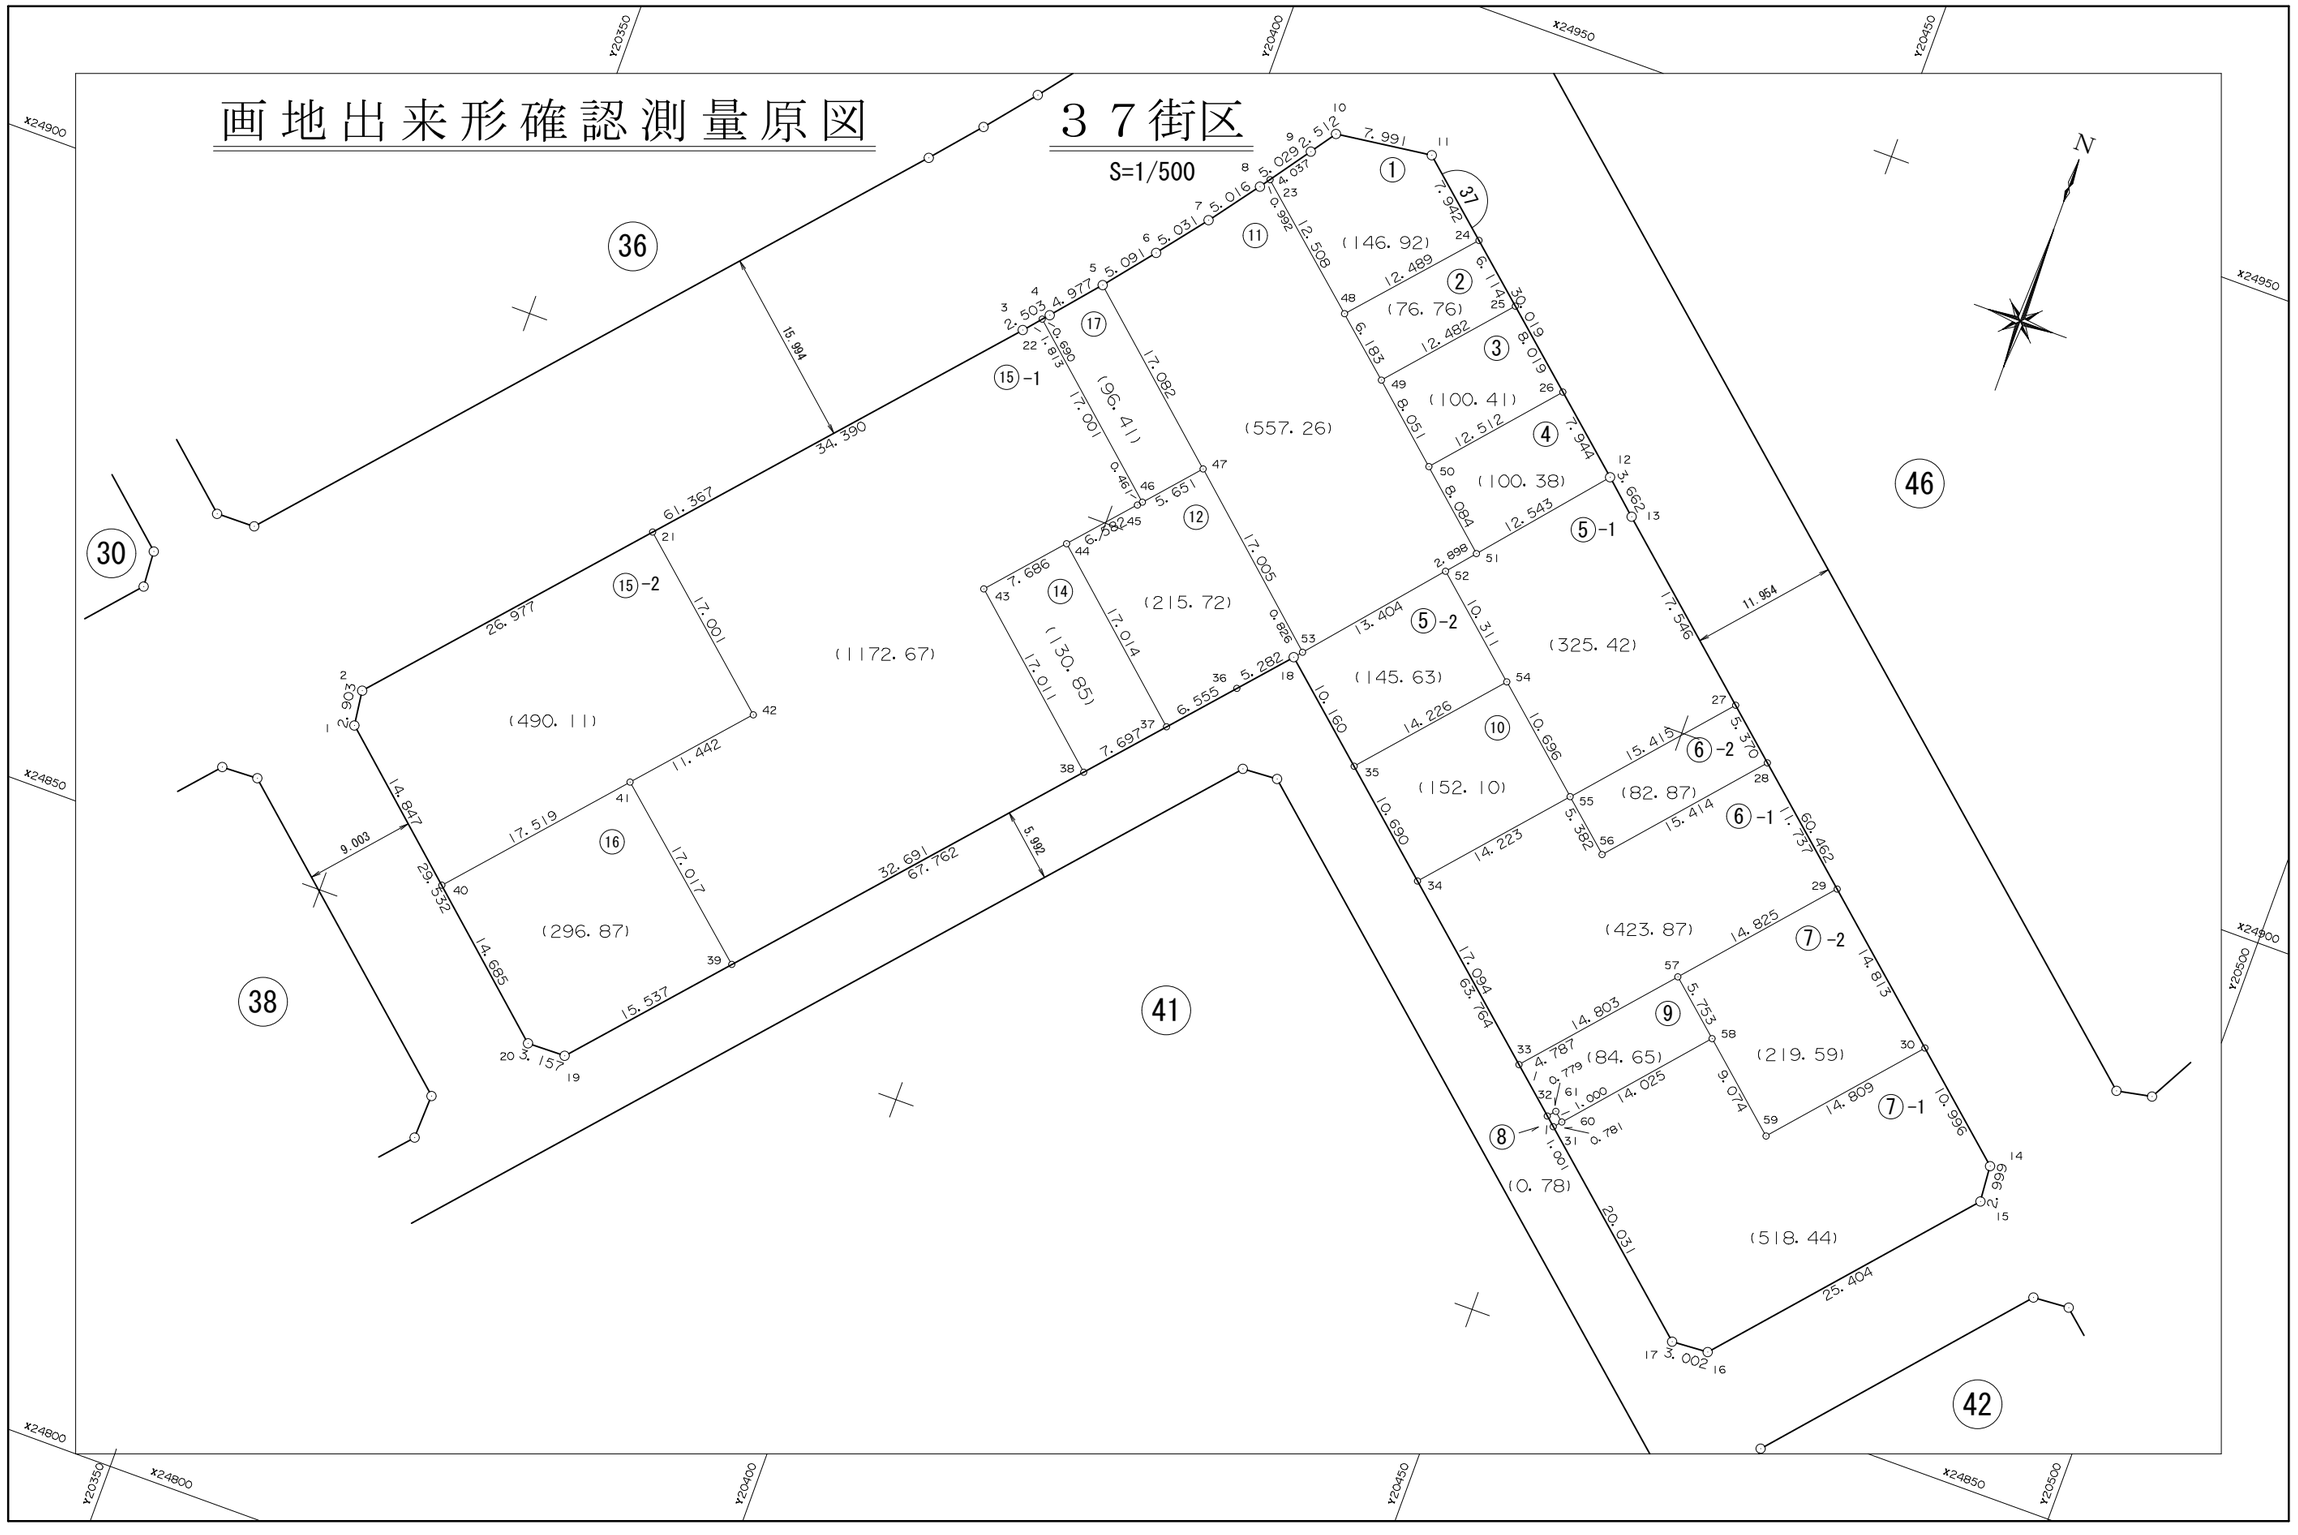

面　積　一　覧　表

種　　別	地　　番	地　　目	面　　積	地　　積	備　　考
	3701:37-1		146.9221495	146.92	
	3702:37-2		76.7632005	76.76	
	3703:37-3		100.4131050	100.41	
	3704:37-4		100.3871860	100.38	
	3705:37-5-1		325.4269060	325.42	
	3706:37-5-2		145.6366955	145.63	
	3707:37-6-1		423.8787465	423.87	
	3708:37-6-2		82.8730755	82.87	
	3709:37-7-1		518.4478235	518.44	
	3710:37-7-2		219.5956980	219.59	
	3711:37-8		0.7804455	0.78	
	3712:37-9		84.6522865	84.65	
	3713:37-10		152.1050420	152.10	
	3714:37-11		557.2629625	557.26	
	3715:37-12		103.9655830	103.96	
	3716:37-13		111.7623695	111.76	
	3717:37-14		130.8532875	130.85	
	3718:37-15-1		1172.6716100	1172.67	
	3719:37-15-2		490.1196810	490.11	
	3720:37-16		296.8795040	296.87	
	3721:37-17		96.4115325	96.41	
			5337.8088900	5337.71	
			5337.8088900	5337.71	

座　標　リ　ス　ト

測　　点	X　座　標	Y　座　標
3701:37-1	24863.571	20348.073
3702:37-2	24866.449	20347.692
3703:37-3	24912.490	20388.265
3704:37-4	24914.382	20389.904
3705:37-5	24918.169	20393.133
3706:37-6	24922.124	20396.338
3707:37-7	24926.085	20399.440
3708:37-8	24930.101	20402.446
3709:37-9	24934.199	20405.361
3710:37-10	24936.249	20406.812
3711:37-11	24937.289	20414.735
3712:37-12	24917.590	20437.386
3713:37-13	24915.168	20440.133
3714:37-14	24875.433	20485.705
3715:37-15	24872.444	20485.946
3716:37-16	24853.307	20469.238
3717:37-17	24853.111	20466.242
3718:37-18	24894.990	20418.159
3719:37-19	24844.124	20373.389
3720:37-20	24844.050	20370.233
3721:37-21	24886.689	20365.528
3722:37-22	24913.861	20389.452
3723:37-23	24930.909	20403.021
3724:37-24	24932.077	20420.728
3725:37-25	24928.065	20425.341
3726:37-26	24922.803	20431.392
3727:37-27	24903.637	20453.358
3728:37-28	24900.108	20457.406
3729:37-29	24892.394	20466.252
3730:37-30	24882.659	20477.417
3731:37-31	24866.267	20451.137


測　　点	X　座　標	Y　座　標
3732:37-32	24866.925	20450.382
3733:37-33	24870.069	20446.772
3734:37-34	24881.296	20433.882
3735:37-35	24888.317	20425.821
3736:37-36	24891.025	20414.669
3737:37-37	24886.104	20410.338
3738:37-38	24880.326	20405.253
3739:37-39	24855.787	20383.654
3740:37-40	24853.757	20359.214
3741:37-41	24866.915	20370.780
3742:37-42	24875.508	20378.335
3743:37-43	24891.579	20392.496
3744:37-44	24897.351	20397.572
3745:37-45	24902.293	20401.919
3746:37-46	24902.639	20402.223
3747:37-47	24906.882	20405.955
3748:37-48	24922.710	20412.467
3749:37-49	24918.658	20417.137
3750:37-50	24913.352	20423.192
3751:37-51	24908.025	20429.272
3752:37-52	24905.819	20427.392
3753:37-53	24895.619	20418.695
3754:37-54	24899.044	20435.165
3755:37-55	24892.017	20443.229
3756:37-56	24888.481	20447.287
3757:37-57	24881.223	20456.505
3758:37-58	24877.447	20460.845
3759:37-59	24871.491	20467.691
3760:37-60	24866.857	20451.649
3761:37-61	24867.512	20450.894

測　　点	X　座　標	Y　座　標

座 標 面 積 計 算 書

地 番	37-1	地 目	

筆 界 点	X	Y	辺長	方向角	備　考
37-23	24930.909	20403.021	12.508	310-57-27	
37-9	24934.199	20405.361	4.037	35-25-20	
37-10	24936.249	20406.812	2.512	35-17-28	
37-11	24937.289	20414.735	7.991	82-31-19	
37-24	24932.077	20420.728	7.942	131-00-46	
37-48	24922.710	20412.467	12.489	221-24-36	

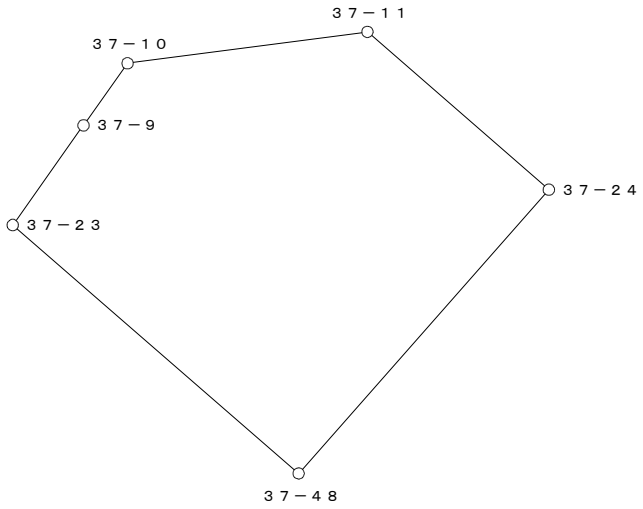


○：筆界点

面積算出公式	倍 面 積　２Ａ	293.844299	土 地 の 所 在			
Ａ＝ 1／2 ΣXn(Y(n+1)－Y(n-1))	面　　積　　Ａ	146.9221495	土地 の 所有者		縮 尺	1／　250

座 標 面 積 計 算 書

地 番	37-2	地 目	

筆 界 点	X	Y	辺長	方向角	備　考
37-24	24932.077	20420.728	12.489	41-24-36	
37-25	24928.065	20425.341	6.114	131-00-50	
37-49	24918.658	20417.137	12.482	221-05-32	
37-48	24922.710	20412.467	6.183	310-56-49	

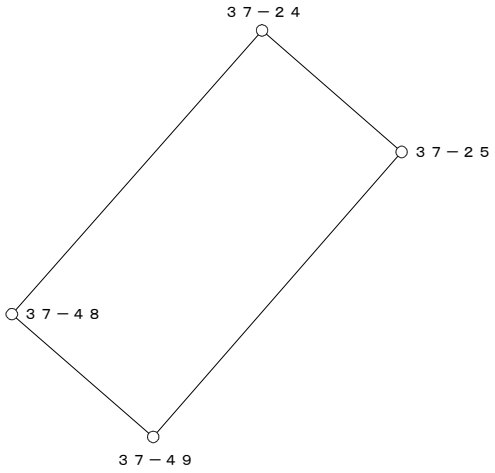


○：筆界点

面積算出公式	倍 面 積　２Ａ　153.526401	土 地 の 所 在			
Ａ＝ 1／2 ΣXn(Y(n+1)－Y(n-1))	面　積　Ａ　76.7632005	土地 の 所有者		縮 尺	1／　250

座 標 面 積 計 算 書

地 番	37-3	地 目	

筆 界 点	X	Y	辺長	方向角	備　考
37-25	24928.065	20425.341	12.482	41-05-32	
37-26	24922.803	20431.392	8.019	131-00-38	
37-50	24913.352	20423.192	12.512	220-56-46	
37-49	24918.658	20417.137	8.051	311-13-41	

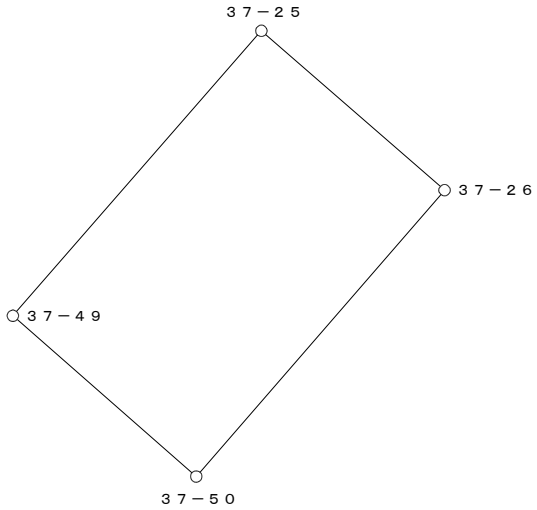


○：筆界点

面積算出公式	倍 面 積　２Ａ	200.826210	土 地 の 所 在			
Ａ＝ 1／2 ΣXn(Y(n+1)－Y(n-1))	面　　積　　Ａ	100.4131050	土地 の 所有者		縮 尺	1／　250

座 標 面 積 計 算 書

地 番	37-4	地 目	

筆 界 点	X	Y	辺長	方向角	備　考
37-26	24922.803	20431.392	12.512	40-56-46	
37-12	24917.590	20437.386	7.944	131-00-49	
37-51	24908.025	20429.272	12.543	220-18-29	
37-50	24913.352	20423.192	8.084	311-13-24	

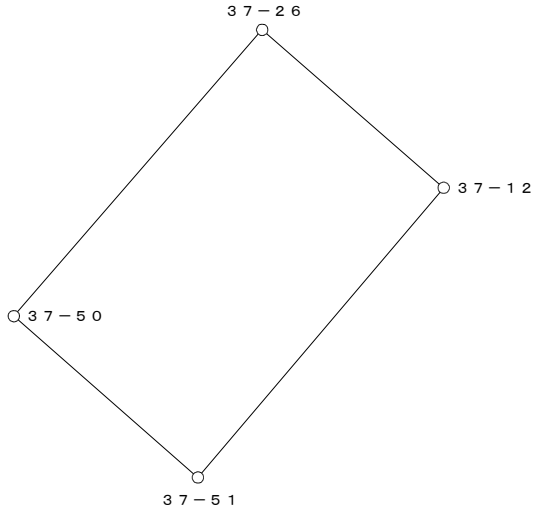


○：筆界点

面積算出公式	倍 面 積　２Ａ	200.774372	土 地 の 所 在			
Ａ＝ 1／2 ΣXn(Y(n+1)－Y(n-1))	面　　積　　Ａ	100.3871860	土地 の 所有者		縮 尺	1／　250

座 標 面 積 計 算 書

地 番	37-5-1	地 目	

筆 界 点	X	Y	辺長	方向角	備　考
37-12	24917.590	20437.386	12.543	40-18-29	
37-13	24915.168	20440.133	3.662	131-24-08	
37-27	24903.637	20453.358	17.546	131-05-08	
37-55	24892.017	20443.229	15.415	221-04-42	
37-54	24899.044	20435.165	10.696	311-04-08	
37-52	24905.819	20427.392	10.311	311-04-32	
37-51	24908.025	20429.272	2.898	40-26-18	

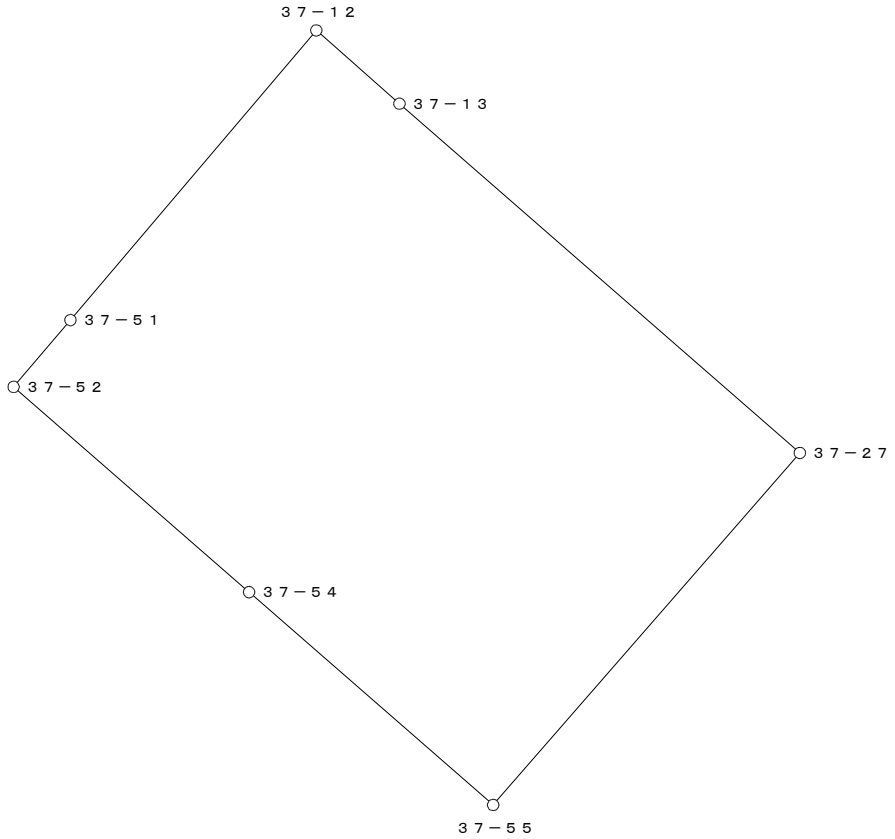


○：筆界点

面積算出公式	倍 面 積　２Ａ	650.853812	土 地 の 所 在			
Ａ＝ 1／2 ΣXn(Y(n+1)－Y(n-1))	面　　積　　Ａ	325.4269060	土地 の 所有者		縮 尺	1／　250

座 標 面 積 計 算 書

地 番	37-5-2	地 目	

筆 界 点	X	Y	辺長	方向角	備　考
37-35	24888.317	20425.821	14.226	221-03-30	
37-18	24894.990	20418.159	10.160	311-03-12	
37-53	24895.619	20418.695	0.826	40-26-09	
37-52	24905.819	20427.392	13.404	40-27-09	
37-54	24899.044	20435.165	10.311	131-04-32	

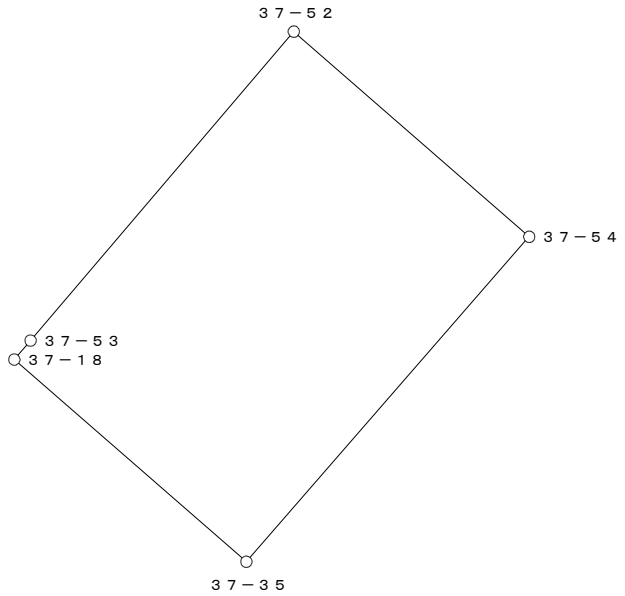


○：筆界点

面積算出公式	倍 面 積　２Ａ	291.273391	土 地 の 所 在			
Ａ＝ 1／2 ΣXn(Y(n+1)－Y(n-1))	面　積　Ａ	145.6366955	土地 の 所有者		縮 尺	1／　250

座 標 面 積 計 算 書

地 番	37-6-1	地 目	

筆 界 点	X	Y	辺長	方向角	備　考
37-28	24900.108	20457.406	15.414	41-01-59	
37-29	24892.394	20466.252	11.737	131-05-22	
37-57	24881.223	20456.505	14.825	221-06-20	
37-33	24870.069	20446.772	14.803	221-06-29	
37-34	24881.296	20433.882	17.094	311-03-19	
37-55	24892.017	20443.229	14.223	41-05-00	
37-56	24888.481	20447.287	5.382	131-04-04	

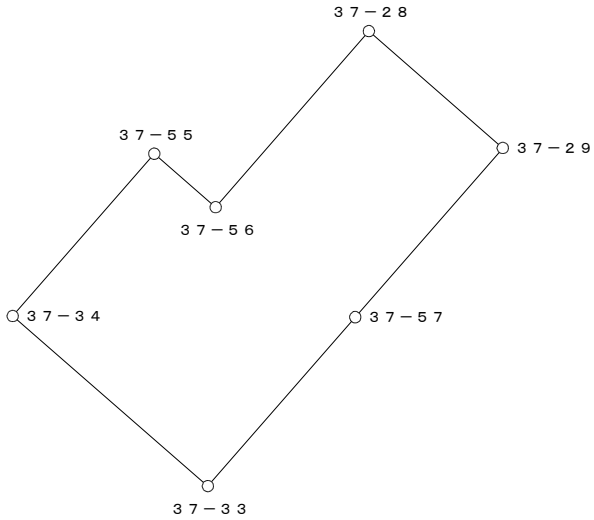


○：筆界点

面積算出公式	倍 面 積　２Ａ	847.757493	土 地 の 所 在			
Ａ＝ 1／2 ΣXn(Y(n+1)－Y(n-1))	面　　積　　Ａ	423.8787465	土地 の 所有者		縮 尺	1／　500

座 標 面 積 計 算 書

地 番	37-6-2	地 目	

筆 界 点	X	Y	辺長	方向角	備　考
37-27	24903.637	20453.358	15.415	41-04-42	
37-28	24900.108	20457.406	5.370	131-04-54	
37-56	24888.481	20447.287	15.414	221-01-59	
37-55	24892.017	20443.229	5.382	311-04-04	

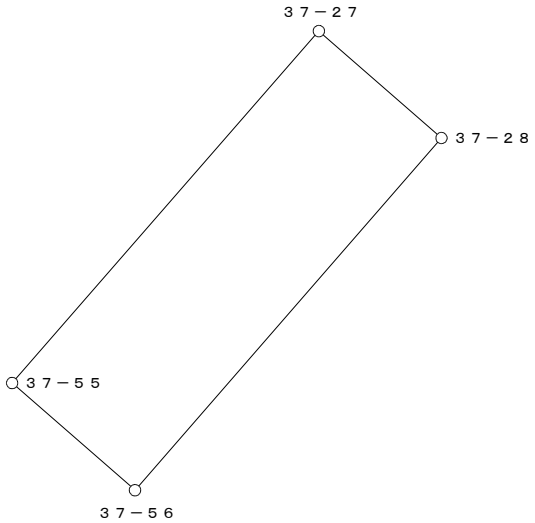


○：筆界点

面積算出公式	倍 面 積　２Ａ　165.746151	土 地 の 所 在			
Ａ＝ 1／2 ΣXn(Y(n+1)－Y(n-1))	面　積　Ａ　82.8730755	土地 の 所有者		縮 尺	1／　250

座 標 面 積 計 算 書

地 番	37-7-1	地 目	

筆 界 点	X	Y	辺長	方向角	備 考
37-30	24882.659	20477.417	14.809	41-03-07	
37-14	24875.433	20485.705	10.996	131-05-02	
37-15	24872.444	20485.946	2.999	175-23-25	
37-16	24853.307	20469.238	25.404	221-07-24	
37-17	24853.111	20466.242	3.002	266-15-25	
37-31	24866.267	20451.137	20.031	311-03-18	
37-60	24866.857	20451.649	0.781	40-57-05	
37-58	24877.447	20460.845	14.025	40-58-12	
37-59	24871.491	20467.691	9.074	131-01-23	

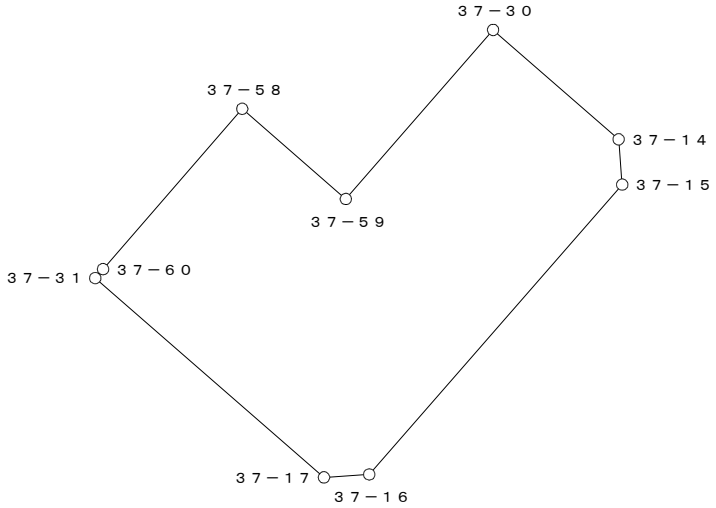


○：筆界点

面積算出公式	倍 面 積 ２Ａ	1036.895647	土 地 の 所 在			
Ａ＝ 1／2 ΣXn(Y(n+1)－Y(n-1))	面 積 Ａ	518.4478235	土地 の 所有者		縮 尺	1／ 500

座 標 面 積 計 算 書

地 番	37-7-2	地 目	

筆 界 点	X	Y	辺長	方向角	備　考
37-29	24892.394	20466.252	14.825	41-06-20	
37-30	24882.659	20477.417	14.813	131-05-09	
37-59	24871.491	20467.691	14.809	221-03-07	
37-58	24877.447	20460.845	9.074	311-01-23	
37-57	24881.223	20456.505	5.753	311-01-29	

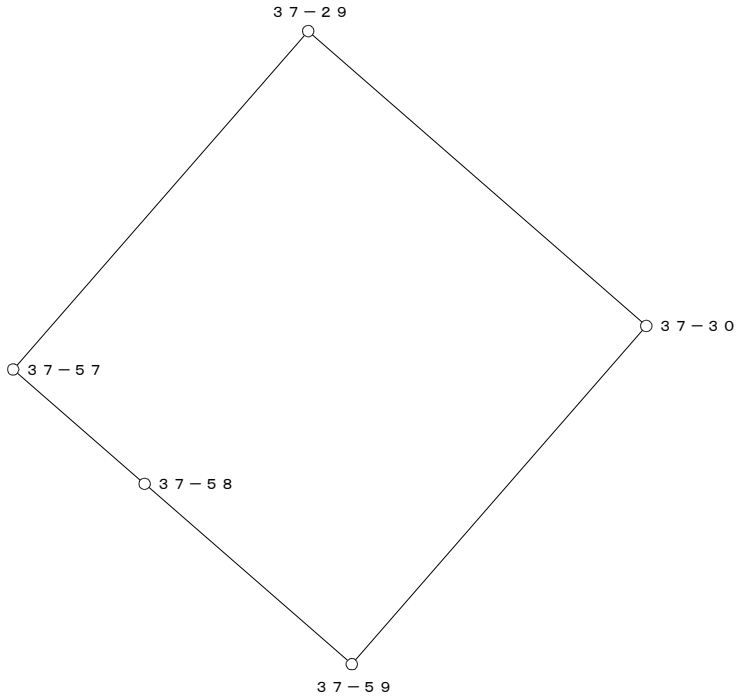


○：筆界点

面積算出公式	倍 面 積　２Ａ	439.191396	土 地 の 所 在			
Ａ＝ 1／2 ΣXn(Y(n+1)－Y(n-1))	面　　積　　Ａ	219.5956980	土地 の 所有者		縮 尺	1／　250

座 標 面 積 計 算 書

地 番	37-8	地 目	

筆 界 点	X	Y	辺長	方向角	備　考
37-31	24866.267	20451.137	0.781	220-57-05	
37-32	24866.925	20450.382	1.001	311-04-22	
37-61	24867.512	20450.894	0.779	41-05-45	
37-60	24866.857	20451.649	1.000	130-56-36	

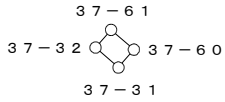


○：筆界点

面積算出公式	倍 面 積　２Ａ	1.560891	土 地 の 所 在			
Ａ＝ 1／2 ΣXn(Y(n+1)－Y(n-1))	面　　積　　Ａ	0.7804455	土地 の 所有者		縮 尺	1／　250

座 標 面 積 計 算 書

地 番	37-9	地 目	

筆 界 点	X	Y	辺長	方向角	備　考
37-32	24866.925	20450.382	0.779	221-05-45	
37-33	24870.069	20446.772	4.787	311-03-11	
37-57	24881.223	20456.505	14.803	41-06-29	
37-58	24877.447	20460.845	5.753	131-01-29	
37-60	24866.857	20451.649	14.025	220-58-12	
37-61	24867.512	20450.894	1.000	310-56-36	

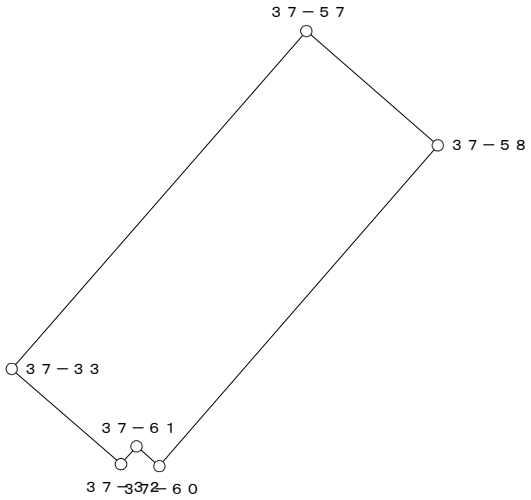


○：筆界点

面積算出公式	倍 面 積　２Ａ	169.304573	土 地 の 所 在			
Ａ＝ 1／2 ΣXn(Y(n+1)－Y(n-1))	面　　積　　Ａ	84.6522865	土地 の 所有者		縮 尺	1／　250

座 標 面 積 計 算 書

地 番	37-10	地 目	

筆 界 点	X	Y	辺長	方向角	備　考
37-34	24881.296	20433.882	14.223	221-05-00	
37-35	24888.317	20425.821	10.690	311-03-19	
37-54	24899.044	20435.165	14.226	41-03-30	
37-55	24892.017	20443.229	10.696	131-04-08	

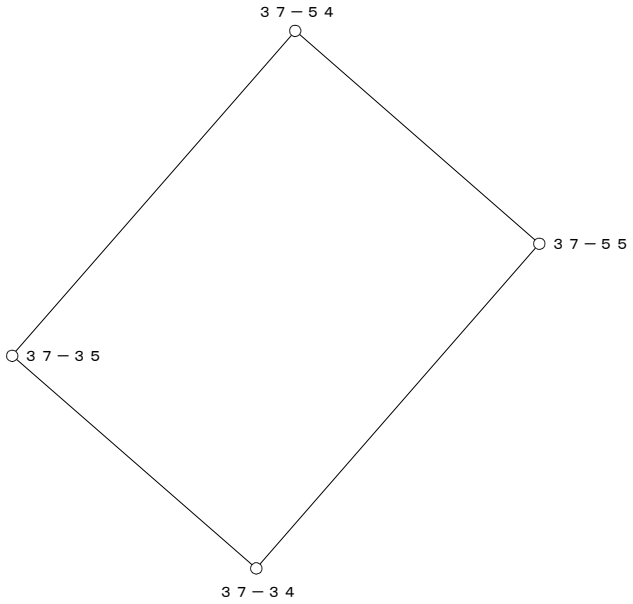


○：筆界点

面積算出公式	倍 面 積　２Ａ	304.210084	土 地 の 所 在			
Ａ＝ 1／2 ΣXn(Y(n+1)－Y(n-1))	面　　積　　Ａ	152.1050420	土地 の 所有者		縮 尺	1／　250

座 標 面 積 計 算 書

地 番	37-11	地 目	

筆 界 点	X	Y	辺長	方向角	備　考
37-5	24918.169	20393.133	17.082	311-21-25	
37-6	24922.124	20396.338	5.091	39-01-13	
37-7	24926.085	20399.440	5.031	38-03-57	
37-8	24930.101	20402.446	5.016	36-48-54	
37-23	24930.909	20403.021	0.992	35-26-13	
37-48	24922.710	20412.467	12.508	130-57-27	
37-49	24918.658	20417.137	6.183	130-56-49	
37-50	24913.352	20423.192	8.051	131-13-41	
37-51	24908.025	20429.272	8.084	131-13-24	
37-52	24905.819	20427.392	2.898	220-26-18	
37-53	24895.619	20418.695	13.404	220-27-09	
37-47	24906.882	20405.955	17.005	311-28-44	

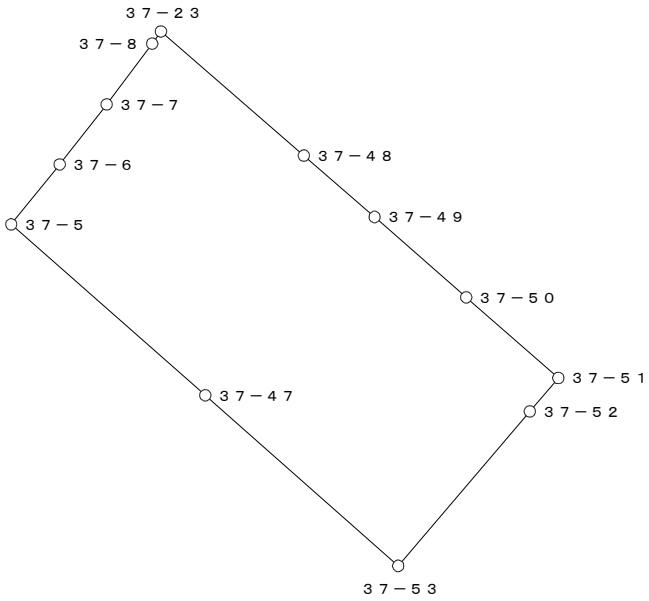


○：筆界点

面積算出公式	倍 面 積　２Ａ　1114.525925	土 地 の 所 在			
Ａ＝ 1／2 ΣXn(Y(n+1)－Y(n-1))	面　積　Ａ　557.2629625	土地 の 所有者		縮 尺	1／　500

座 標 面 積 計 算 書

地 番	37-12	地 目	

筆 界 点	X	Y	辺長	方向角	備　考
37-18	24894.990	20418.159	0.826	220-26-09	
37-36	24891.025	20414.669	5.282	221-21-15	
37-45	24902.293	20401.919	17.016	311-28-09	
37-46	24902.639	20402.223	0.461	41-18-11	
37-47	24906.882	20405.955	5.651	41-20-02	
37-53	24895.619	20418.695	17.005	131-28-44	

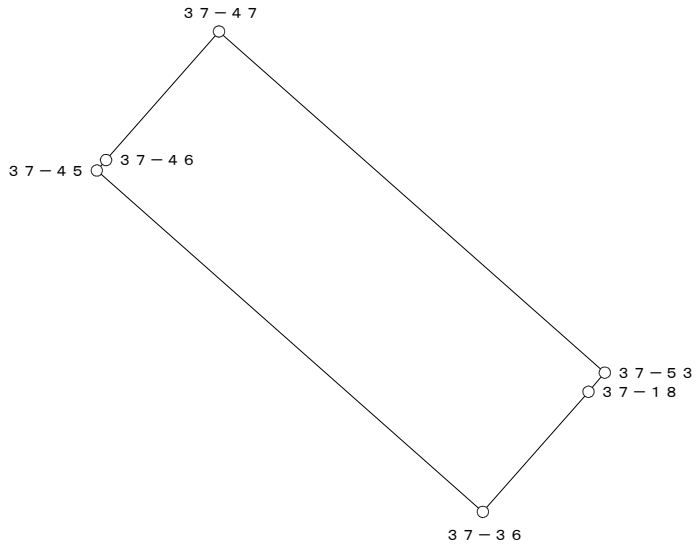


○：筆界点

面積算出公式	倍 面 積　２Ａ	207.931166	土 地 の 所 在			
Ａ＝ 1／2 ΣXn(Y(n+1)－Y(n-1))	面　　積　　Ａ	103.9655830	土地 の 所有者		縮 尺	1／　250

座 標 面 積 計 算 書

地 番	37-13	地 目	

筆 界 点	X	Y	辺長	方向角	備　考
37-36	24891.025	20414.669	17.016	131-28-09	
37-37	24886.104	20410.338	6.555	221-21-04	
37-44	24897.351	20397.572	17.014	311-22-50	
37-45	24902.293	20401.919	6.582	41-20-06	

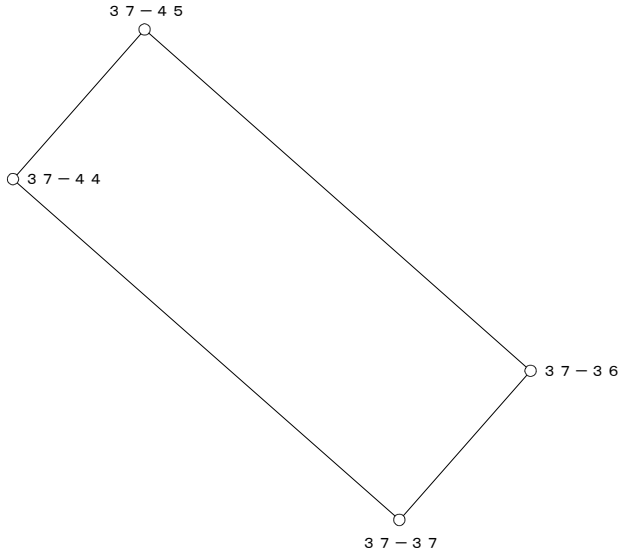


○：筆界点

面積算出公式	倍 面 積　２Ａ	223.524739	土 地 の 所 在			
Ａ＝ 1／2 ΣXn(Y(n+1)－Y(n-1))	面　　積　　Ａ	111.7623695	土地 の 所有者		縮 尺	1／　250

座 標 面 積 計 算 書

地 番	37-14	地 目	

筆 界 点	X	Y	辺長	方向角	備　考
37-37	24886.104	20410.338	17.014	131-22-50	
37-38	24880.326	20405.253	7.697	221-20-59	
37-43	24891.579	20392.496	17.011	311-24-56	
37-44	24897.351	20397.572	7.686	41-19-44	

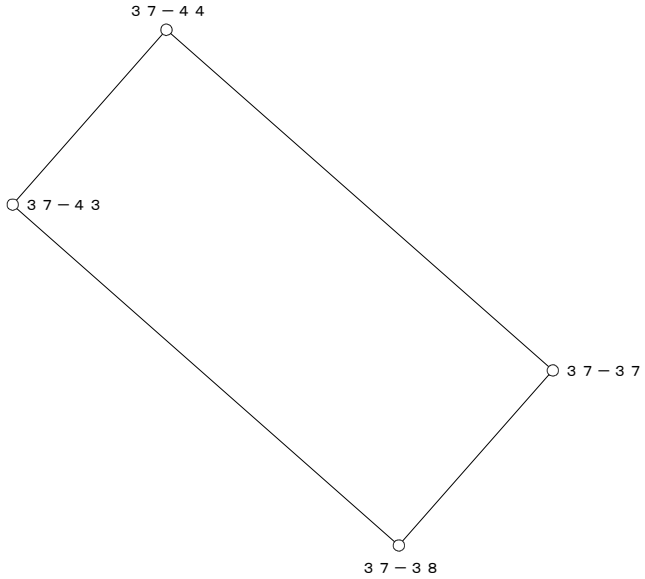


○：筆界点

面積算出公式	倍 面 積　２Ａ	261.706575	土 地 の 所 在			
Ａ＝ 1／2 ΣXn(Y(n+1)－Y(n-1))	面　　積　　Ａ	130.8532875	土地 の 所有者		縮 尺	1／　250

座 標 面 積 計 算 書

地 番	37-15-1	地 目	

筆 界 点	X	Y	辺長	方向角	備 考
37-38	24880.326	20405.253	17.011	131-24-56	
37-39	24855.787	20383.654	32.691	221-21-14	
37-41	24866.915	20370.780	17.017	310-50-22	
37-42	24875.508	20378.335	11.442	41-19-19	
37-21	24886.689	20365.528	17.001	311-07-20	
37-3	24912.490	20388.265	34.390	41-23-17	
37-22	24913.861	20389.452	1.813	40-53-09	
37-46	24902.639	20402.223	17.001	131-18-22	
37-45	24902.293	20401.919	0.461	221-18-11	
37-44	24897.351	20397.572	6.582	221-20-06	
37-43	24891.579	20392.496	7.686	221-19-44	

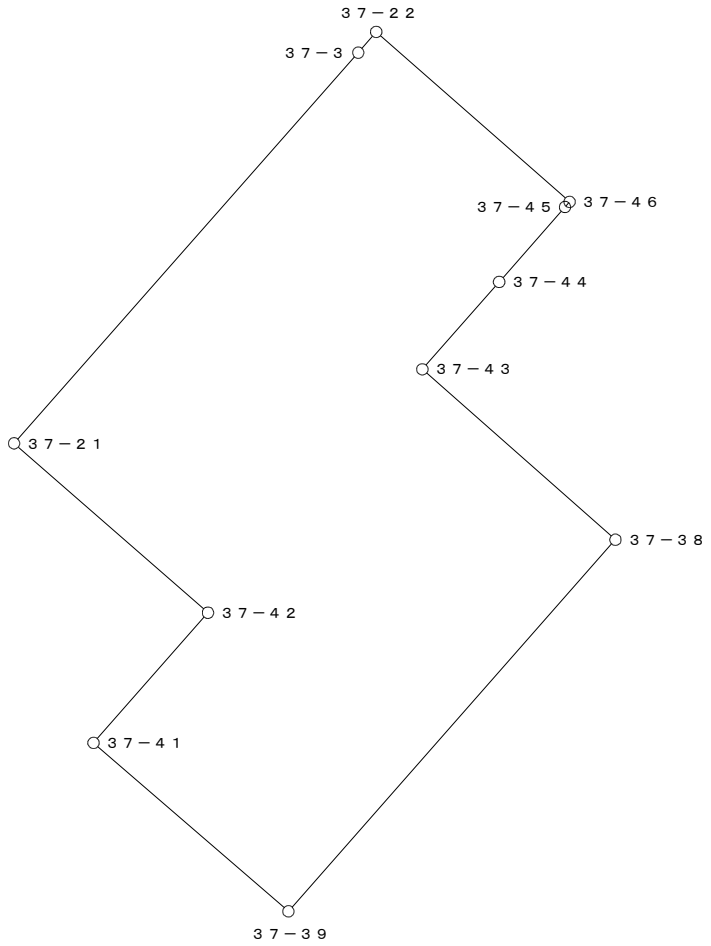


○：筆界点

面積算出公式	倍 面 積　２Ａ　2345.343220	土 地 の 所 在			
Ａ＝ 1／2 ΣXn(Y(n+1)－Y(n-1))	面　積　Ａ　1172.6716100	土地 の 所有者		縮 尺	1／　500

座 標 面 積 計 算 書

地 番	37-15-2	地 目	

筆 界 点	X	Y	辺長	方向角	備　考
37-40	24853.757	20359.214	17.519	221-18-57	
37-1	24863.571	20348.073	14.847	311-22-35	
37-2	24866.449	20347.692	2.903	352-27-32	
37-21	24886.689	20365.528	26.977	41-23-14	
37-42	24875.508	20378.335	17.001	131-07-20	
37-41	24866.915	20370.780	11.442	221-19-19	

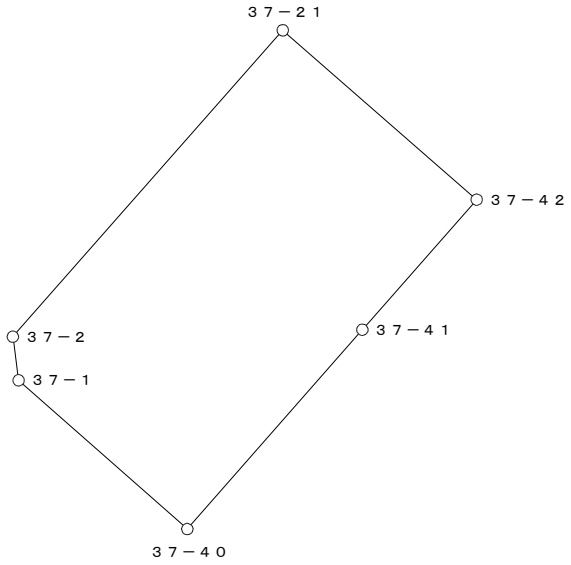


○：筆界点

面積算出公式	倍 面 積　２Ａ	980.239362	土 地 の 所 在			
Ａ＝ 1／2 ΣXn(Y(n+1)－Y(n-1))	面　　積　　Ａ	490.1196810	土地 の 所有者		縮 尺	1／　500

座 標 面 積 計 算 書

地 番	37-16	地 目	

筆 界 点	X	Y	辺長	方向角	備　考
37-39	24855.787	20383.654	17.017	130-50-22	
37-19	24844.124	20373.389	15.537	221-21-08	
37-20	24844.050	20370.233	3.157	268-39-25	
37-40	24853.757	20359.214	14.685	311-22-40	
37-41	24866.915	20370.780	17.519	41-18-57	

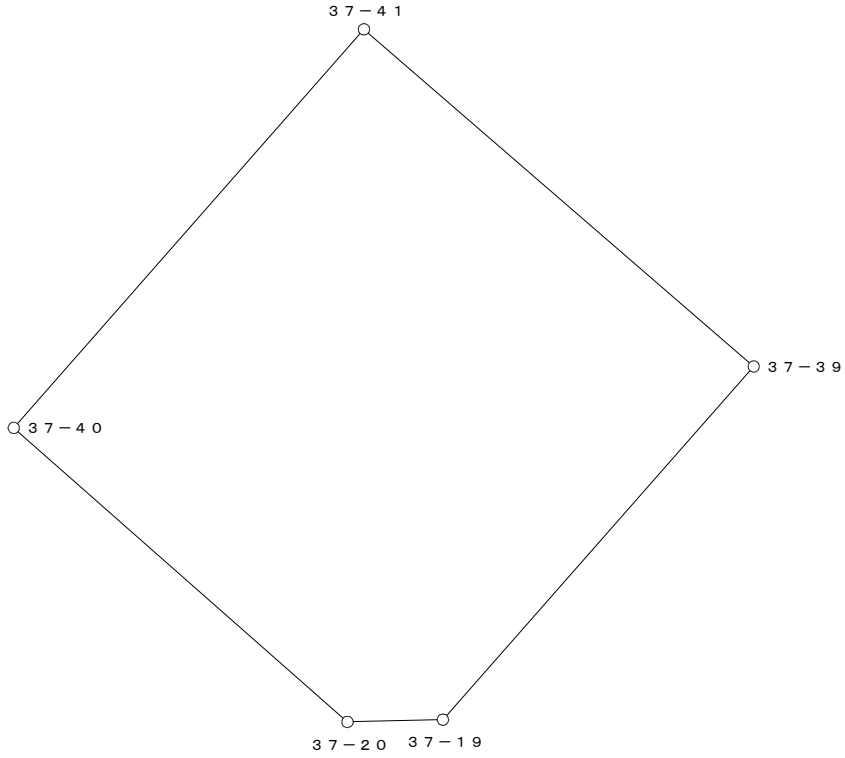


○：筆界点

面積算出公式	倍 面 積　２Ａ	593.759008	土 地 の 所 在			
Ａ＝ 1／2 ΣXn(Y(n+1)－Y(n-1))	面　　積　　Ａ	296.8795040	土地 の 所有者		縮 尺	1／　250

座 標 面 積 計 算 書

地 番	37-17	地 目	

筆 界 点	X	Y	辺長	方向角	備 考
37-22	24913.861	20389.452	17.001	311-18-22	
37-4	24914.382	20389.904	0.690	40-56-37	
37-5	24918.169	20393.133	4.977	40-27-10	
37-47	24906.882	20405.955	17.082	131-21-25	
37-46	24902.639	20402.223	5.651	221-20-02	

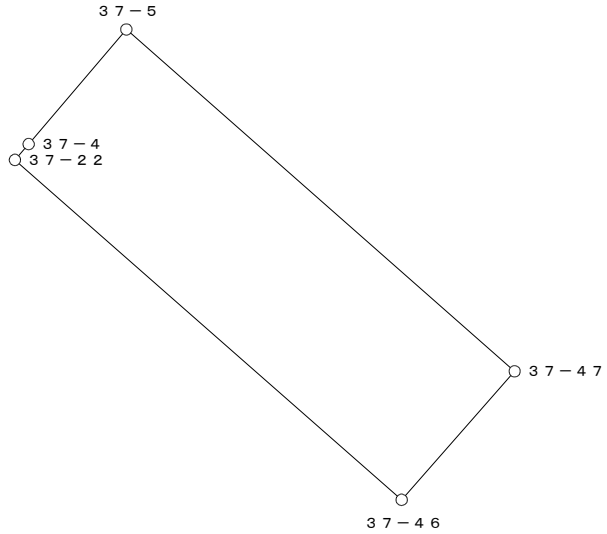

○：筆界点

面積算出公式	倍 面 積　２Ａ	192.823065	土 地 の 所 在			
Ａ＝ 1／2 ΣXn(Y(n+1)－Y(n-1))	面　　積　　Ａ	96.4115325	土地 の 所有者		縮 尺	1／　250