
那覇広域都市計画事業真嘉比古島第二土地区画整理事業

街区出来形確認測量原図　41街区

S=1/500

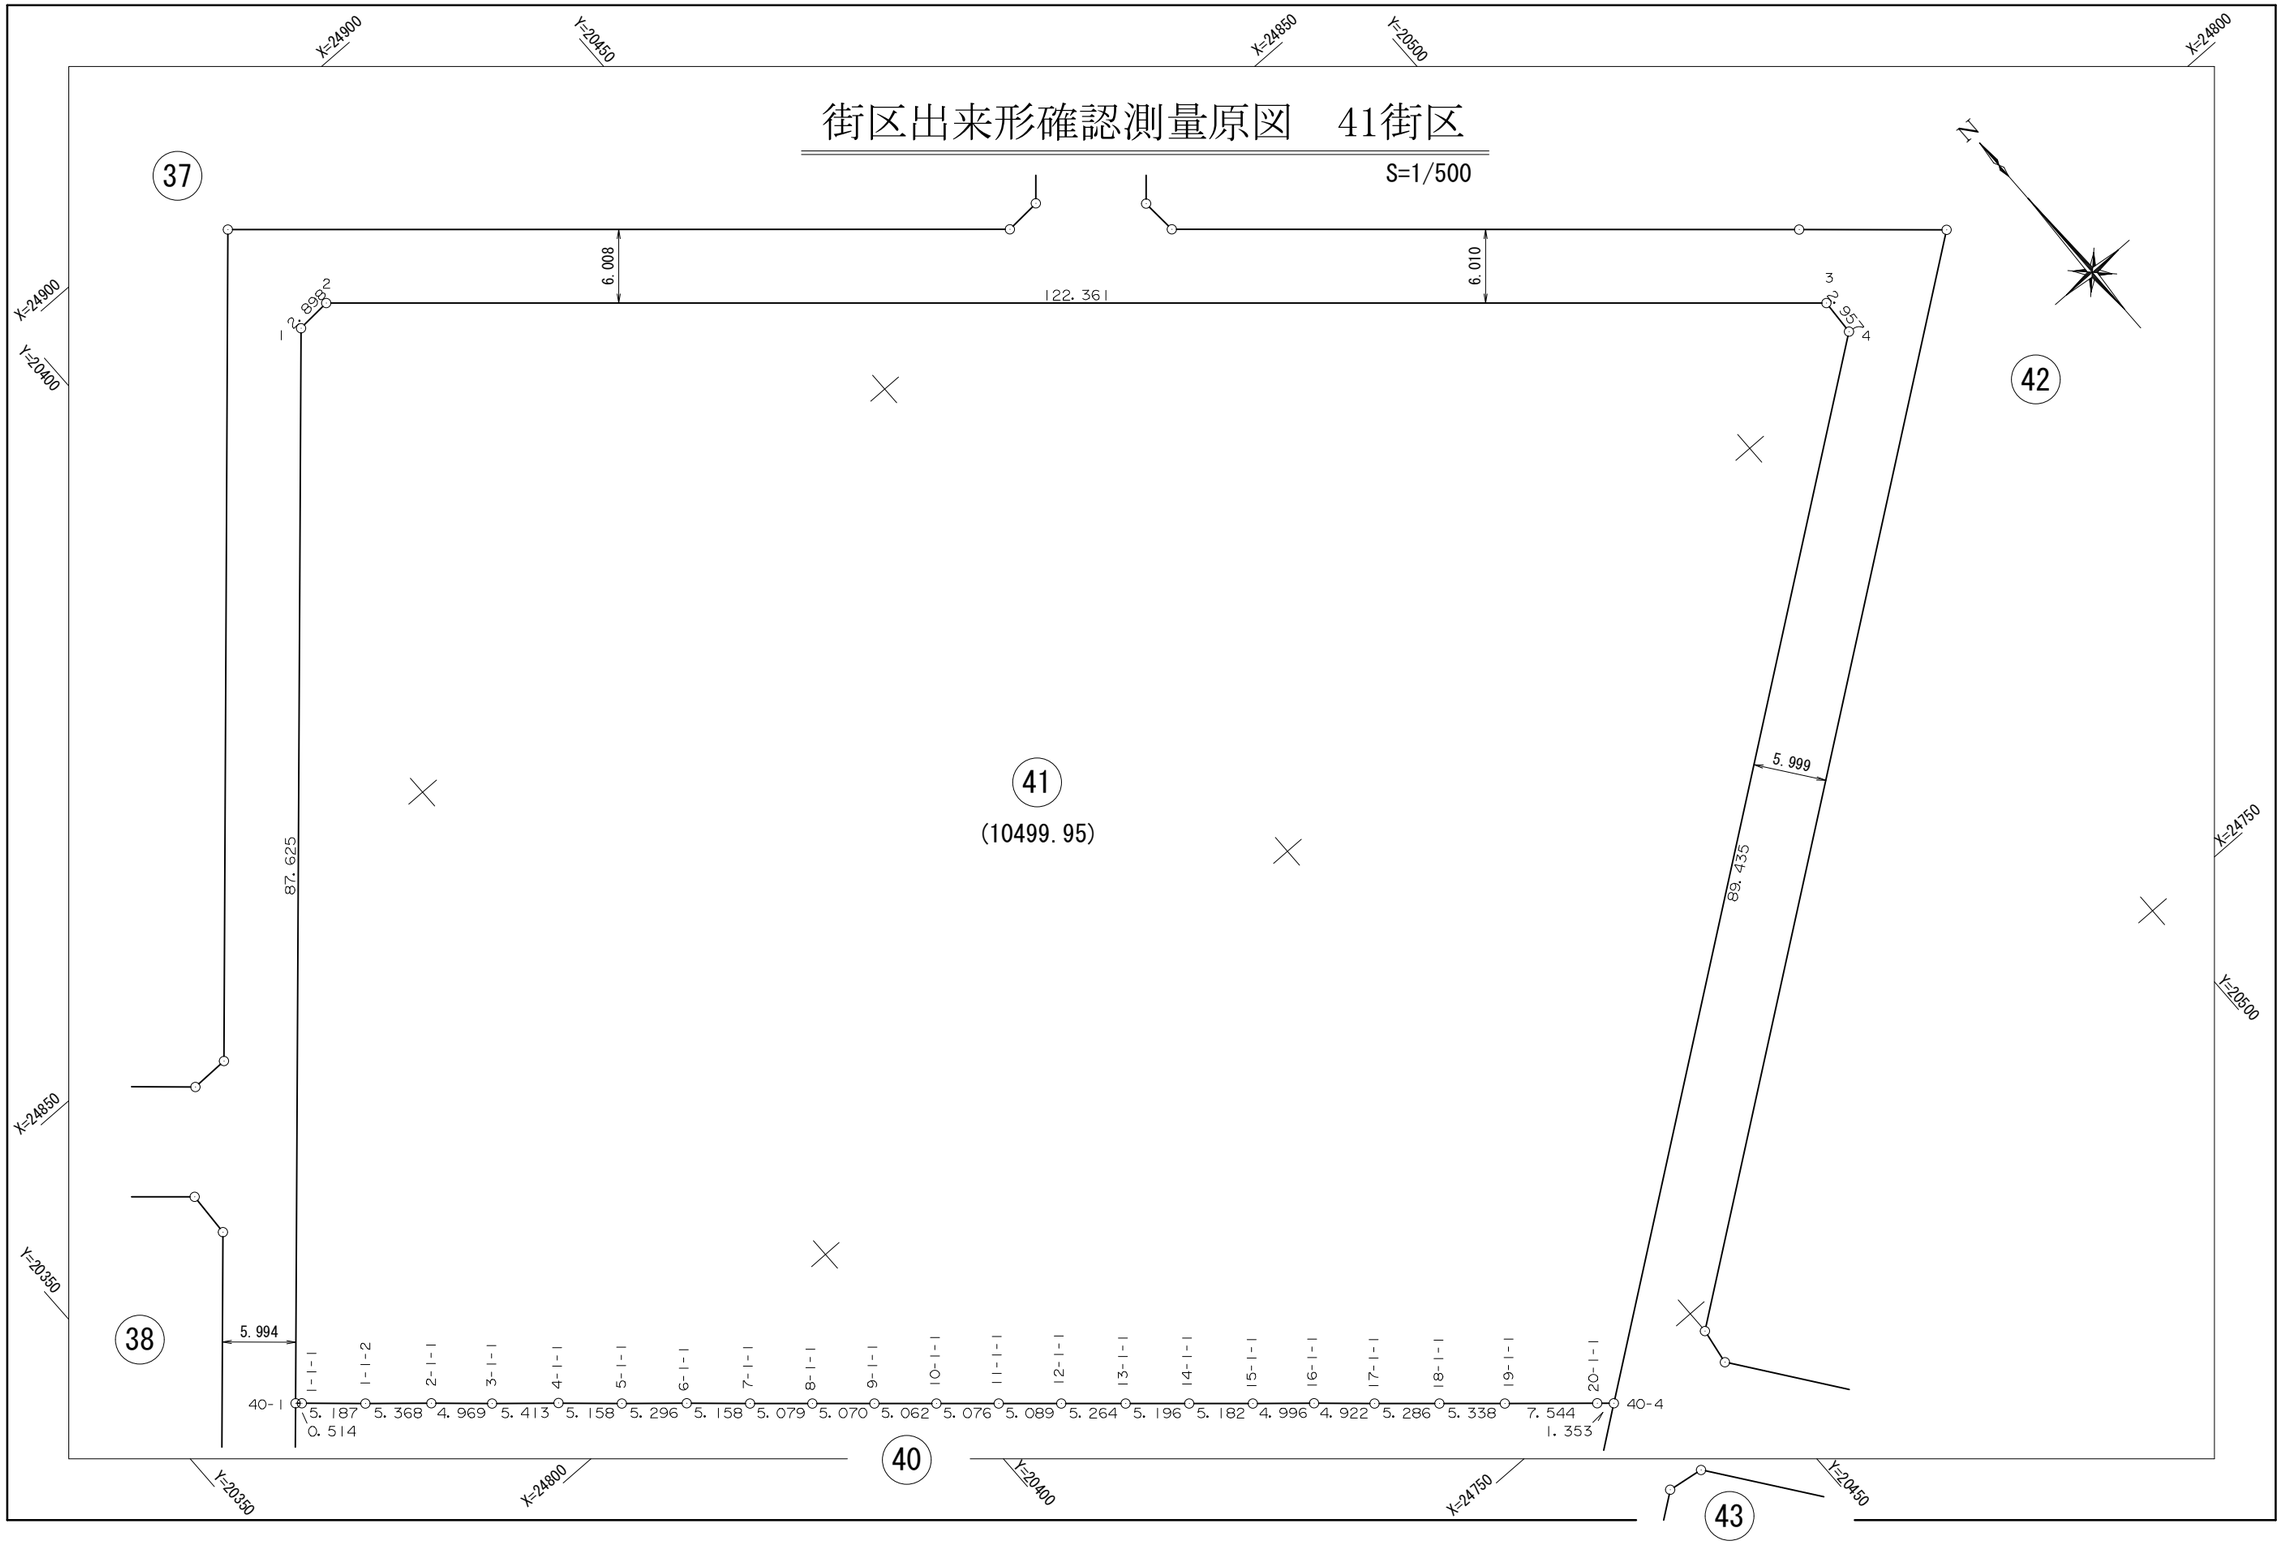

面　積　一　覧　表

種　　別	地　　番	地　　目	面　　積	地　　積	備　　考
	4101:41-1（公園		10499.9576485	10499.95	
			10499.9576485	10499.95	
			10499.9576485	10499.95	

座　標　リ　ス　ト

測　　点	X　座　標	Y　座　標
4101:41-1	24885.017	20417.370
4102:41-2	24885.203	20420.262
4103:41-3	24804.803	20512.501
4104:41-4	24801.850	20512.354


測　　点	X　座　標	Y　座　標

測　　点	X　座　標	Y　座　標

座 標 面 積 計 算 書

地 番	41-1（公園）	地 目	

筆 界 点	X	Y	辺長	方向角	備　考
41-1	24885.017	20417.370	87.625	41-22-02	
41-2	24885.203	20420.262	2.898	86-19-12	
41-3	24804.803	20512.501	122.361	131-04-37	
41-4	24801.850	20512.354	2.957	182-50-59	
40-4	24748.598	20440.501	89.435	233-27-25	
20-1-1	24749.486	20439.480	1.353	311-00-53	
19-1-1	24754.438	20433.789	7.544	311-01-41	
18-1-1	24757.946	20429.766	5.338	311-05-17	
17-1-1	24761.421	20425.783	5.286	311-06-12	
16-1-1	24764.664	20422.081	4.922	311-13-08	
15-1-1	24767.936	20418.305	4.996	310-54-35	
14-1-1	24771.334	20414.393	5.182	310-58-40	
13-1-1	24774.751	20410.479	5.196	311-07-18	
12-1-1	24778.206	20406.508	5.264	311-01-31	
11-1-1	24781.553	20402.675	5.089	311-07-40	
10-1-1	24784.891	20398.851	5.076	311-07-05	
9-1-1	24788.221	20395.038	5.062	311-07-54	
8-1-1	24791.547	20391.212	5.070	311-00-03	
7-1-1	24794.881	20387.380	5.079	311-01-29	
6-1-1	24798.294	20383.512	5.158	311-25-27	
5-1-1	24801.754	20379.503	5.296	310-47-46	
4-1-1	24805.165	20375.634	5.158	311-24-01	

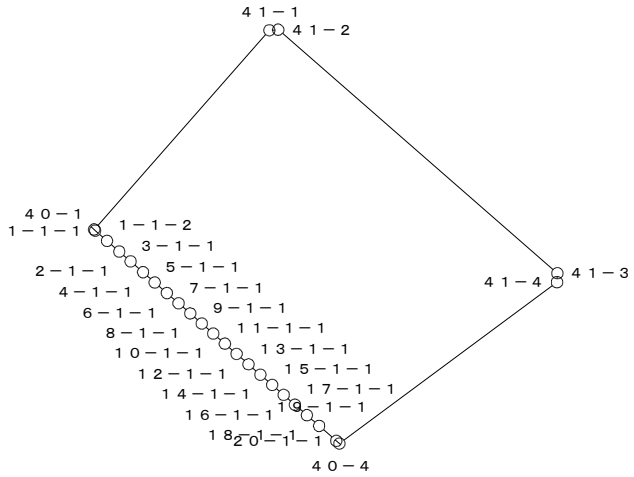


○：筆界点

面積算出公式	倍 面 積　２Ａ	土 地 の 所 在			
Ａ＝ 1／2 ΣXn(Y(n+1)－Y(n-1))	面　　積　　Ａ	土地 の 所有者		縮 尺	1／　2500

座 標 面 積 計 算 書

地 番	41-1（公園）	地 目	

筆 界 点	X	Y	辺長	方向角	備　考
3-1-1	24808.702	20371.536	5.413	310-47-51	
2-1-1	24811.971	20367.794	4.969	311-08-25	
1-1-2	24815.496	20363.746	5.368	311-02-58	
1-1-1	24818.907	20359.838	5.187	311-06-55	
40-1	24819.255	20359.460	0.514	312-38-02	

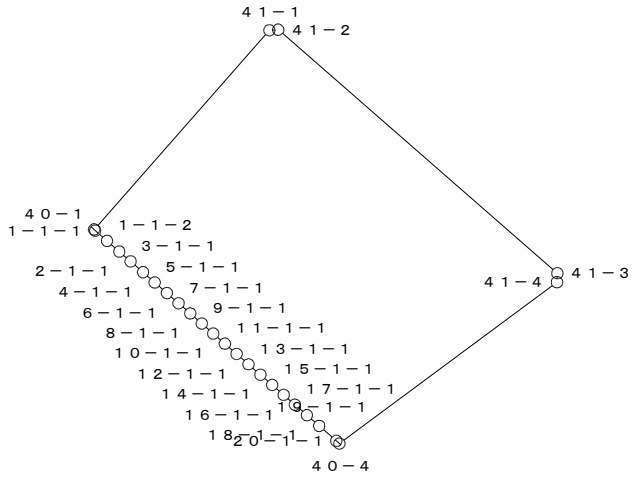

○：筆界点

面積算出公式	倍 面 積　２Ａ　20999.915297	土 地 の 所 在			
Ａ＝ 1／2 ΣXn(Y(n+1)－Y(n-1))	面　積　Ａ　10499.9576485	土地 の 所有者		縮 尺	1／　2500