
換　地　図

縮尺　５００分の１

所 在　　那覇市真嘉比三丁目

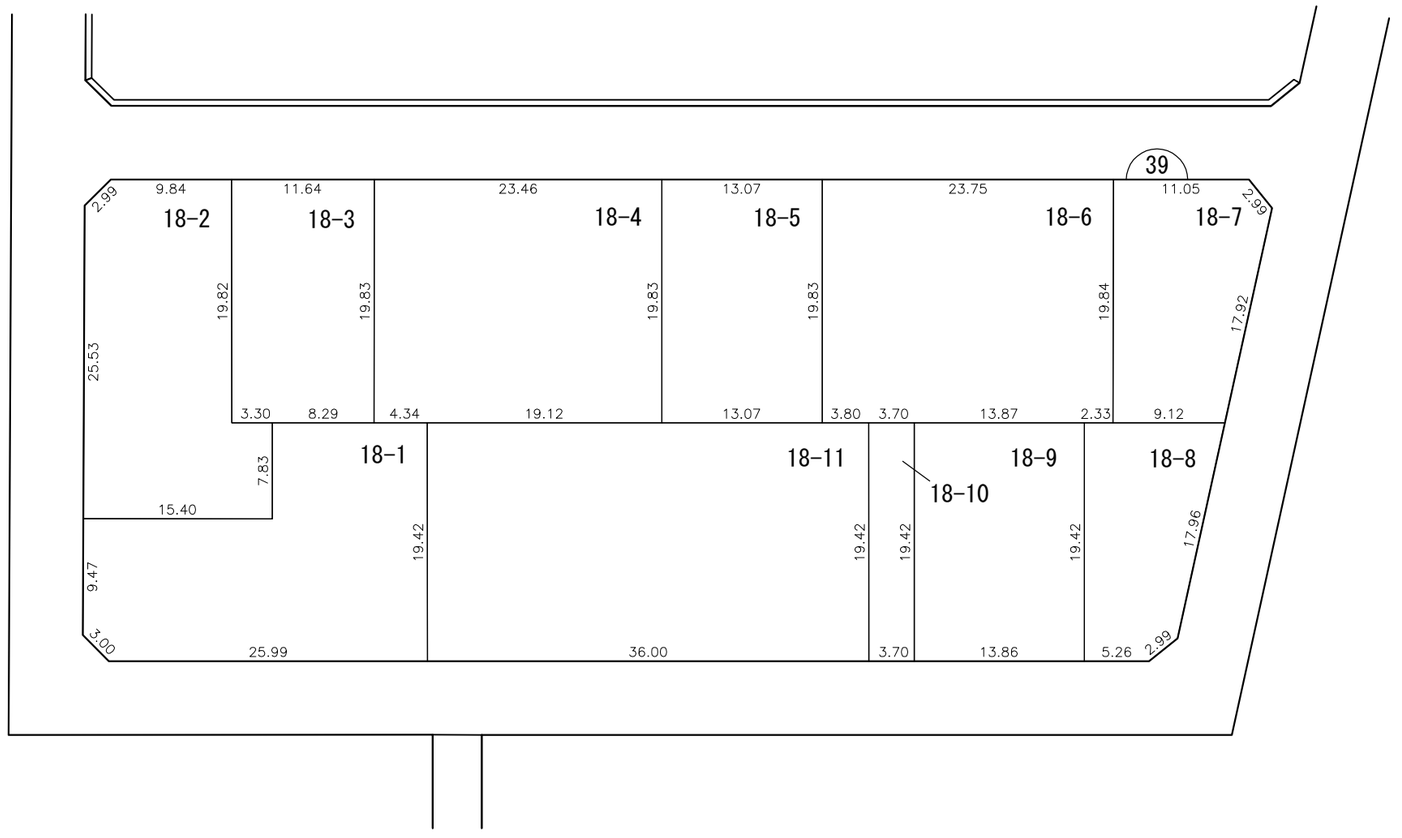


凡例						
	施行地区界	町界	丁目界	地番 5-1	換地	

那覇広域都市計画事業真嘉比古島第二土地区画整理事業

画地出来形確認測量原図　39街区

S=1/500

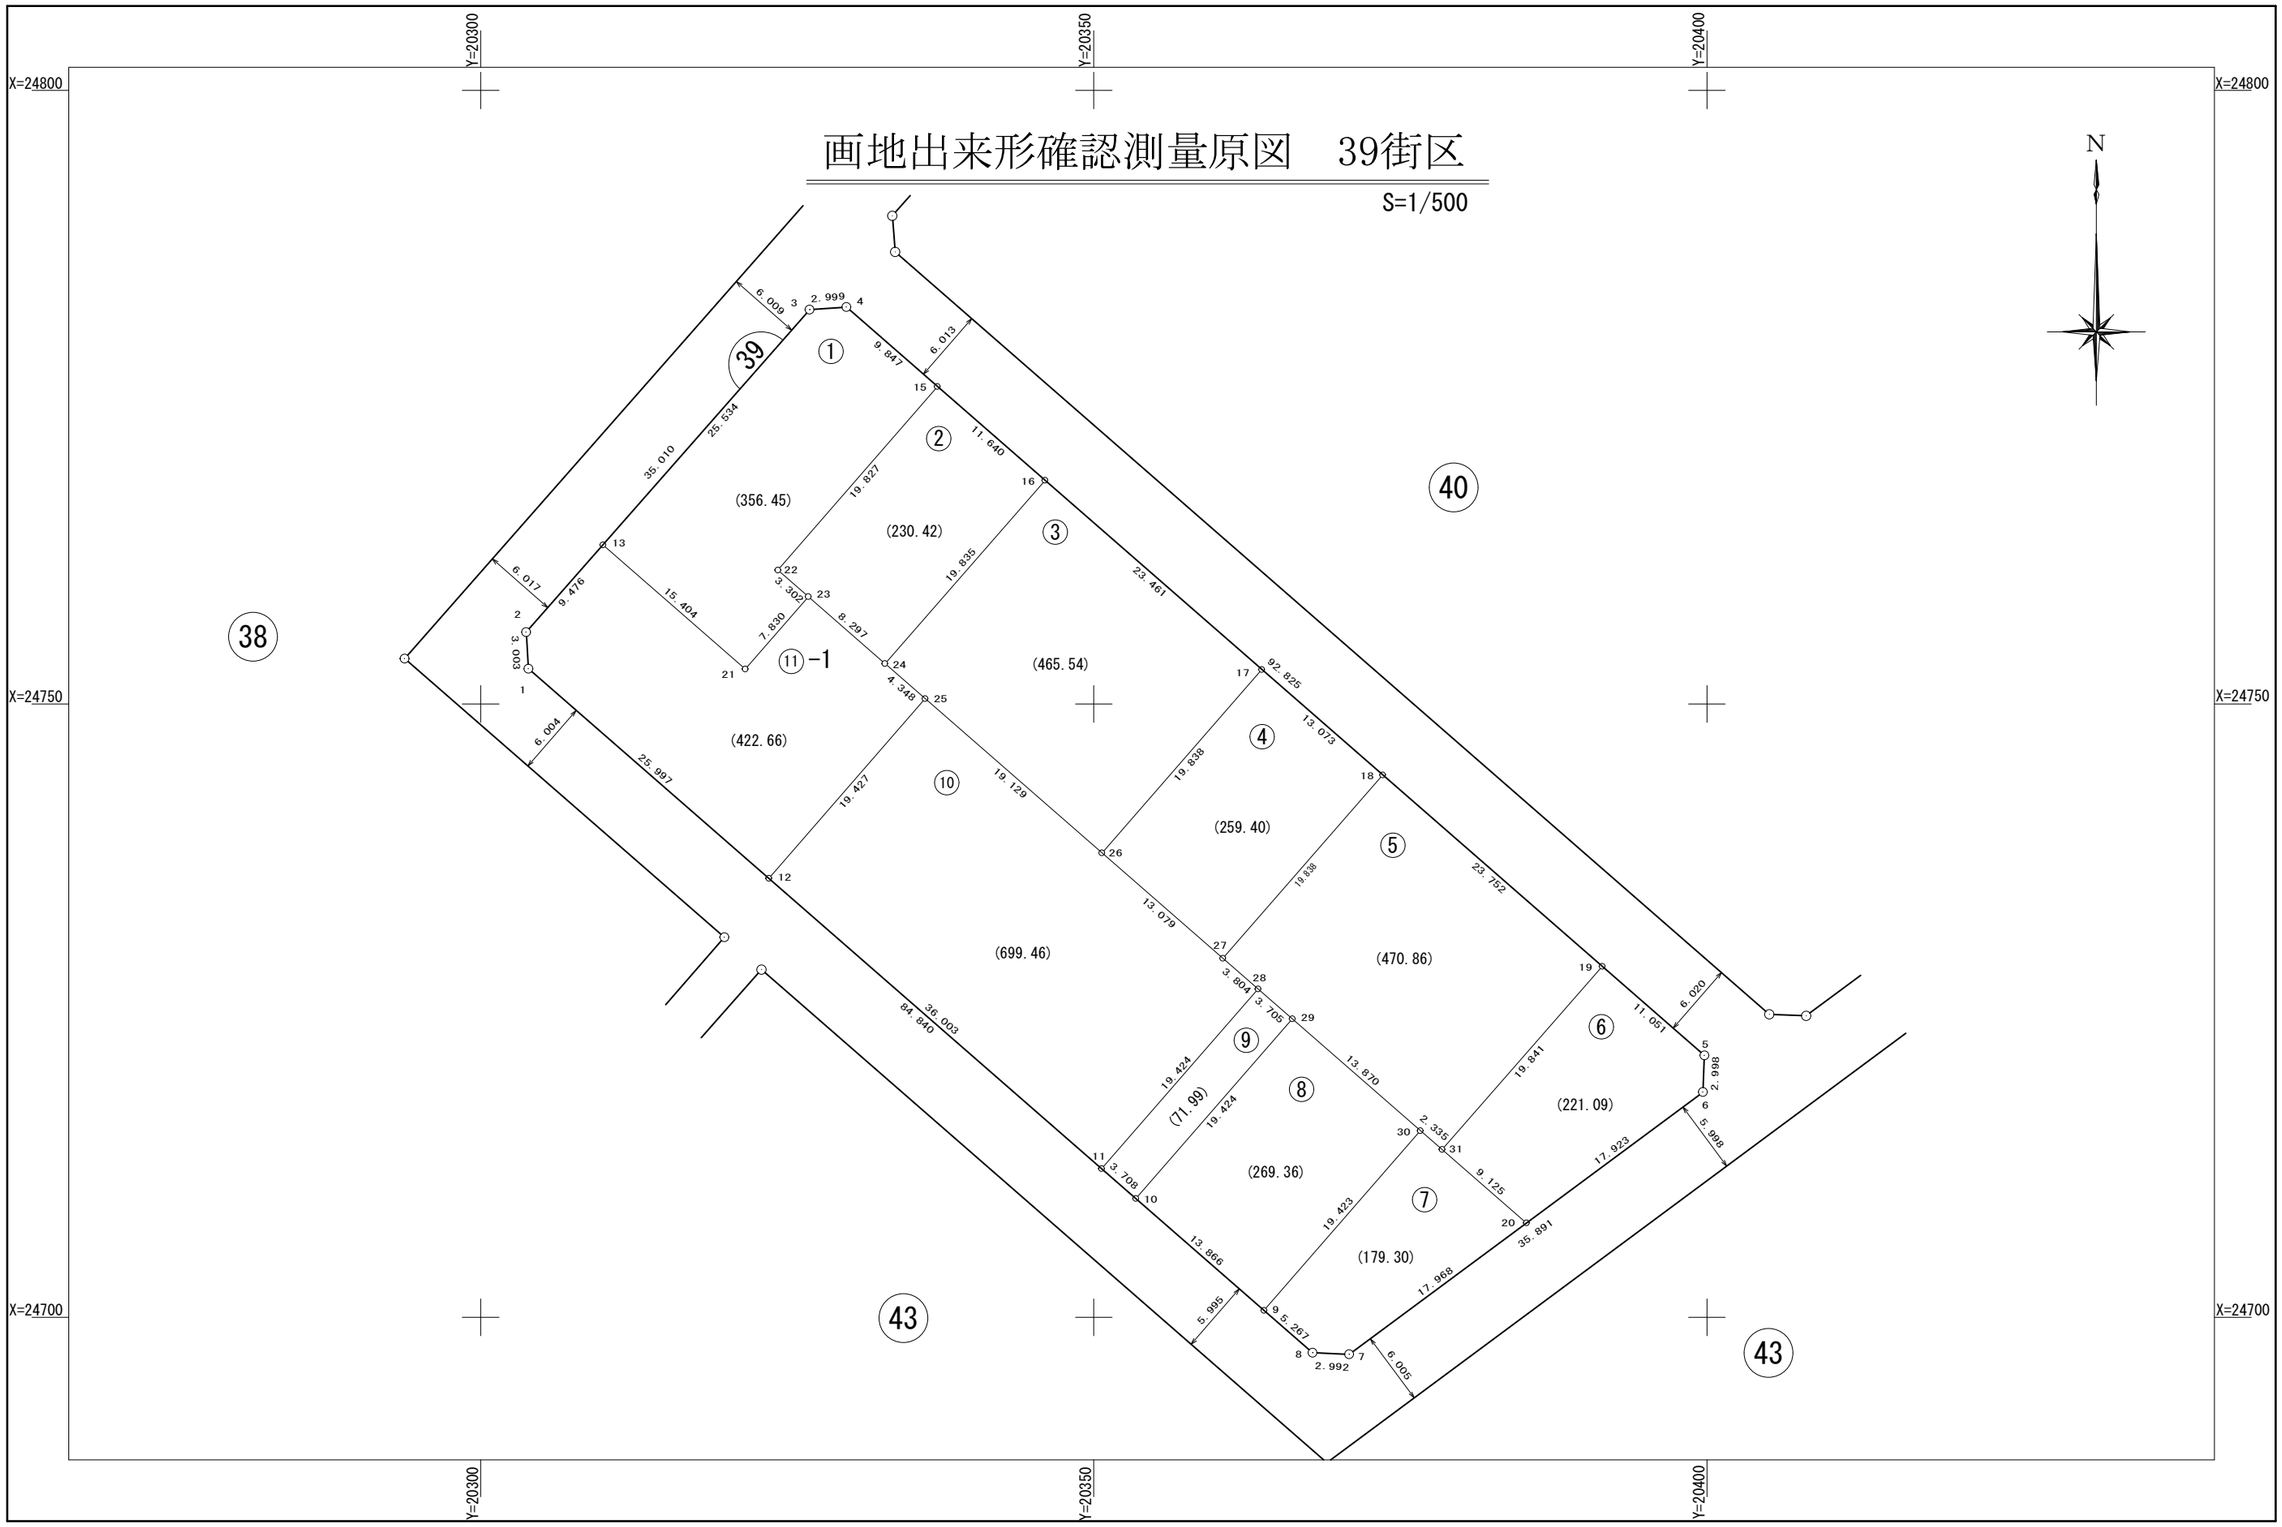

面　積　一　覧　表

種　　別	地　　番	地　　目	面　　積	地　　積	備　　考
	3901:39-1		356.4599690	356.45	
	3902:39-2		230.4287960	230.42	
	3903:39-3		465.5477810	465.54	
	3904:39-4		259.4043600	259.40	
	3905:39-5		470.8649305	470.86	
	3906:39-6		221.0996975	221.09	
	3907:39-7		179.3075955	179.30	
	3908:39-8		269.3610585	269.36	
	3909:39-9		71.9947885	71.99	
	3910:39-10		699.4698240	699.46	
	3911:39-11-1		422.6647600	422.66	
			3646.6035605	3646.53	
			3646.6035605	3646.53	

座　標　リ　ス　ト

測　　点	X　座　標	Y　座　標
3901:39-1	24752.856	20303.898
3902:39-2	24755.853	20303.711
3905:39-3	24782.144	20326.830
3908:39-4	24782.341	20329.823
3909:39-5	24721.350	20399.798
3910:39-6	24718.354	20399.680
3911:39-7	24696.987	20370.842
3912:39-8	24697.109	20367.852
3913:39-9	24700.570	20363.882
3914:39-10	24709.681	20353.430
3915:39-11	24712.117	20350.635
3916:39-12	24735.774	20323.495
3917:39-13	24762.969	20309.968
3918:39-14	24768.849	20315.139
3919:39-15	24775.871	20337.246
3920:39-16	24768.223	20346.021
3921:39-17	24752.808	20363.707
3922:39-18	24744.218	20373.562
3923:39-19	24728.611	20391.467
3924:39-20	24707.684	20385.279
3925:39-21	24752.840	20321.573
3926:39-22	24760.913	20324.232
3927:39-23	24758.741	20326.719
3928:39-24	24753.286	20332.970
3929:39-25	24750.429	20336.248
3930:39-26	24737.858	20350.667
3931:39-27	24729.264	20360.526
3932:39-28	24726.764	20363.393
3933:39-29	24724.329	20366.186
3934:39-30	24715.214	20376.641
3935:39-31	24713.680	20378.401


測　　点	X　座　標	Y　座　標

測　　点	X　座　標	Y　座　標

座 標 面 積 計 算 書

地 番	39-1	地 目	

筆 界 点	X	Y	辺長	方向角	備 考
39-4	24782.341	20329.823	9.847	311-04-33	
39-3	24782.144	20326.830	2.999	266-14-03	
39-13	24762.969	20309.968	25.534	221-19-39	
39-21	24752.840	20321.573	15.404	131-06-54	
39-23	24758.741	20326.719	7.830	41-05-25	
39-22	24760.913	20324.232	3.302	311-07-55	
39-15	24775.871	20337.246	19.827	41-01-28	

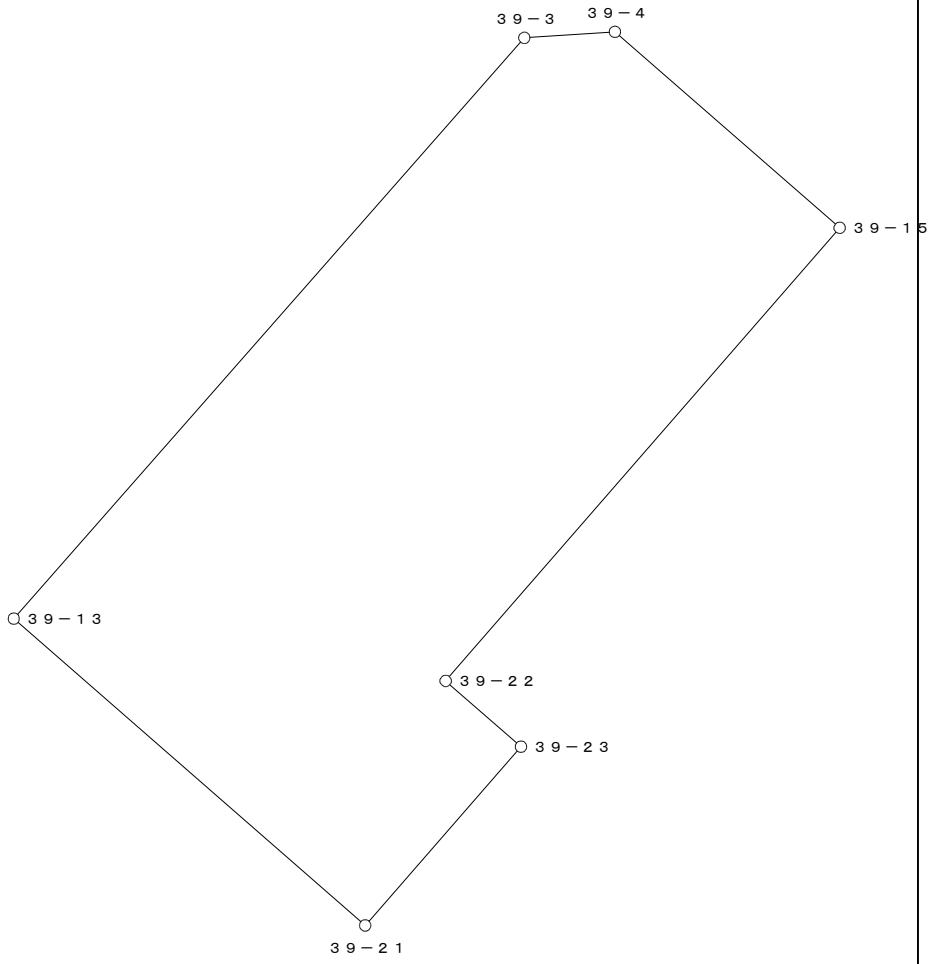


○：筆界点

面積算出公式	倍 面 積　２Ａ	712.919938	土 地 の 所 在			
Ａ＝ 1／2 ΣXn(Y(n+1)－Y(n-1))	面　　積　　Ａ	356.4599690	土地 の 所有者		縮 尺	1／　250

座 標 面 積 計 算 書

地 番	39-2	地 目	

筆 界 点	X	Y	辺長	方向角	備　考
39-15	24775.871	20337.246	11.640	311-04-28	
39-22	24760.913	20324.232	19.827	221-01-28	
39-23	24758.741	20326.719	3.302	131-07-55	
39-24	24753.286	20332.970	8.297	131-06-36	
39-16	24768.223	20346.021	19.835	41-08-42	

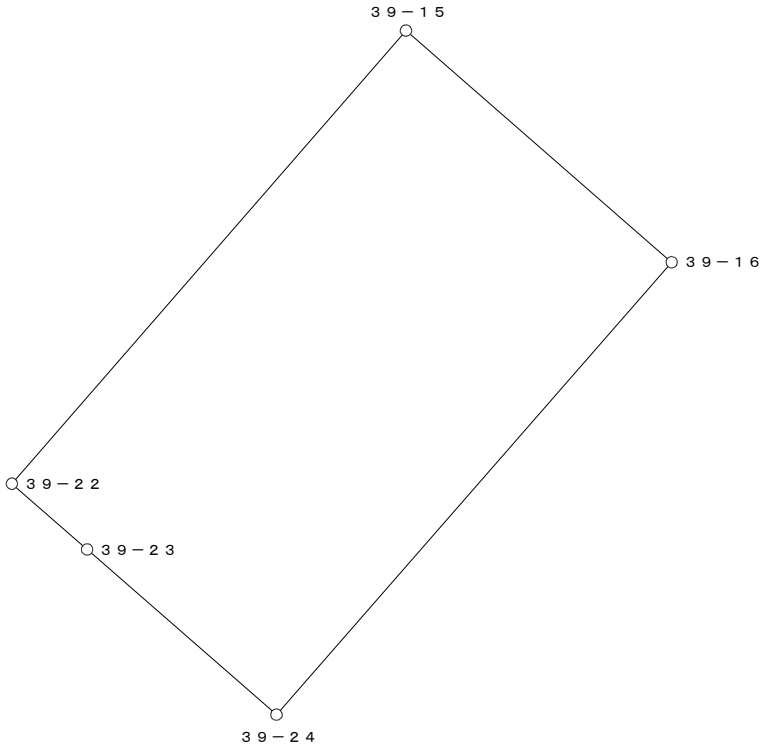


○：筆界点

面積算出公式	倍 面 積　２Ａ	460.857592	土 地 の 所 在			
Ａ＝ 1／2 ΣXn(Y(n+1)－Y(n-1))	面　　積　　Ａ	230.4287960	土地 の 所有者		縮 尺	1／　250

座 標 面 積 計 算 書

地 番	39-3	地 目	

筆 界 点	X	Y	辺長	方向角	備　考
39-16	24768.223	20346.021	23.461	311-04-31	
39-24	24753.286	20332.970	19.835	221-08-42	
39-25	24750.429	20336.248	4.348	131-04-28	
39-26	24737.858	20350.667	19.129	131-04-59	
39-17	24752.808	20363.707	19.838	41-05-47	

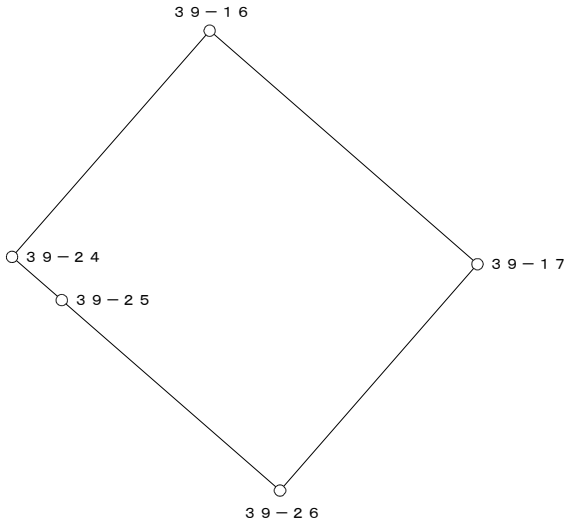


○：筆界点

面積算出公式	倍 面 積　２Ａ	931.095562	土 地 の 所 在			
Ａ＝ 1／2 ΣXn(Y(n+1)－Y(n-1))	面　　積　　Ａ	465.5477810	土地 の 所有者		縮 尺	1／　500

座 標 面 積 計 算 書

地 番	39-4	地 目	

筆 界 点	X	Y	辺長	方向角	備　考
39-17	24752.808	20363.707	13.073	311-04-36	
39-26	24737.858	20350.667	19.838	221-05-47	
39-27	24729.264	20360.526	13.079	131-04-42	
39-18	24744.218	20373.562	19.838	41-04-48	

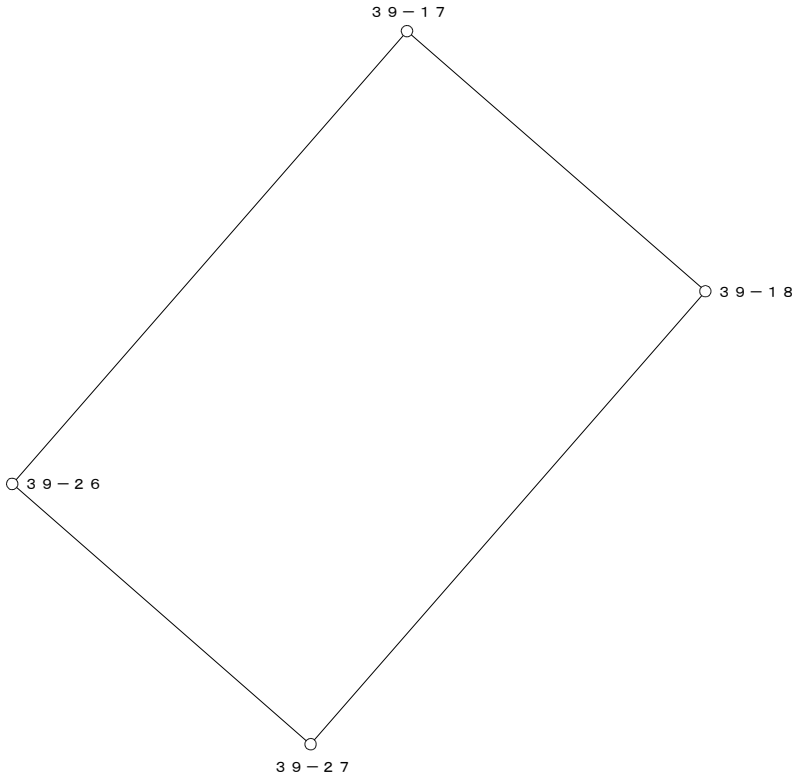


○：筆界点

面積算出公式	倍 面 積　２Ａ	518.808720	土 地 の 所 在			
Ａ＝ 1／2 ΣXn(Y(n+1)－Y(n-1))	面　　積　　Ａ	259.4043600	土地 の 所有者		縮 尺	1／　250

座 標 面 積 計 算 書

地 番	39-5	地 目	

筆 界 点	X	Y	辺長	方向角	備 考
39-18	24744.218	20373.562	23.752	311-04-38	
39-27	24729.264	20360.526	19.838	221-04-48	
39-28	24726.764	20363.393	3.804	131-05-17	
39-29	24724.329	20366.186	3.705	131-04-58	
39-30	24715.214	20376.641	13.870	131-04-59	
39-31	24713.680	20378.401	2.335	131-04-30	
39-19	24728.611	20391.467	19.841	41-11-20	

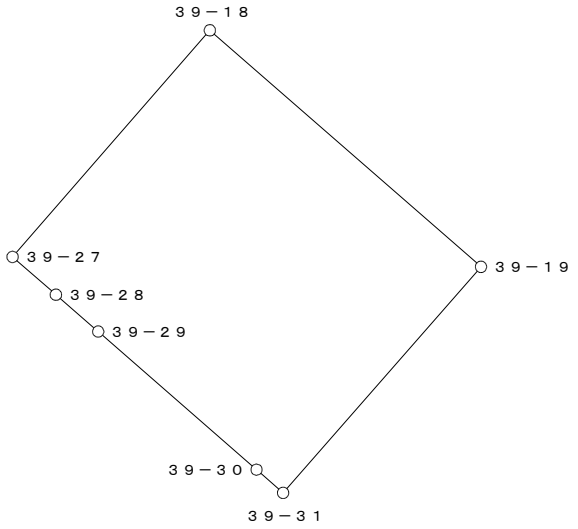


○：筆界点

面積算出公式	倍 面 積 ２Ａ	941.729861	土 地 の 所 在			
Ａ＝ 1／2 ΣXn(Y(n+1)－Y(n-1))	面 積 Ａ	470.8649305	土地 の 所有者		縮 尺	1／ 500

座 標 面 積 計 算 書

地 番	39-6	地 目	

筆 界 点	X	Y	辺長	方向角	備　考
39-19	24728.611	20391.467	11.051	311-04-27	
39-31	24713.680	20378.401	19.841	221-11-20	
39-20	24707.684	20385.279	9.125	131-04-51	
39-6	24718.354	20399.680	17.923	53-27-52	
39-5	24721.350	20399.798	2.998	2-15-20	

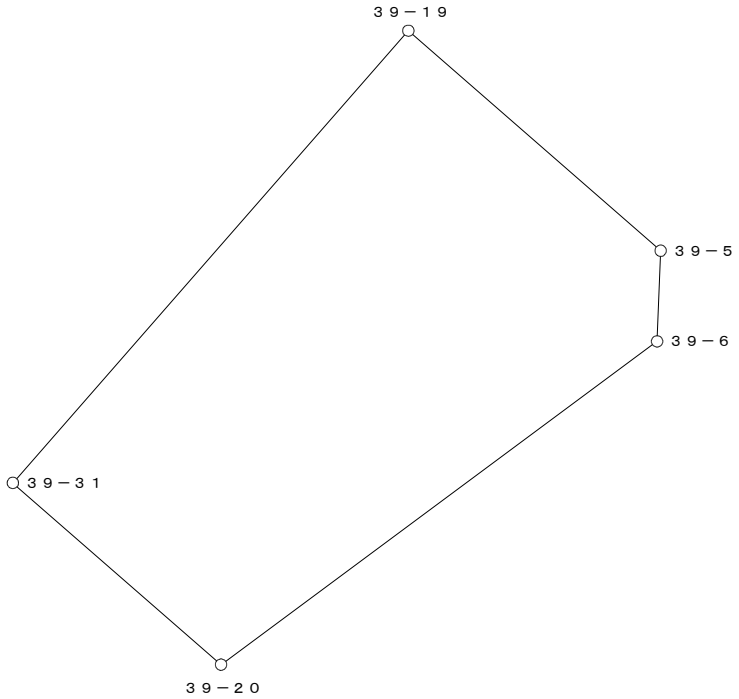


○：筆界点

面積算出公式	倍 面 積　２Ａ	442.199395	土 地 の 所 在			
Ａ＝ 1／2 ΣXn(Y(n+1)－Y(n-1))	面　　積　　Ａ	221.0996975	土地 の 所有者		縮 尺	1／　250

座 標 面 積 計 算 書

地 番	39-7	地 目	

筆 界 点	X	Y	辺長	方向角	備 考
39-20	24707.684	20385.279	17.968	53-27-49	
39-31	24713.680	20378.401	9.125	311-04-51	
39-30	24715.214	20376.641	2.335	311-04-30	
39-9	24700.570	20363.882	19.423	221-03-54	
39-8	24697.109	20367.852	5.267	131-04-54	
39-7	24696.987	20370.842	2.992	92-20-11	

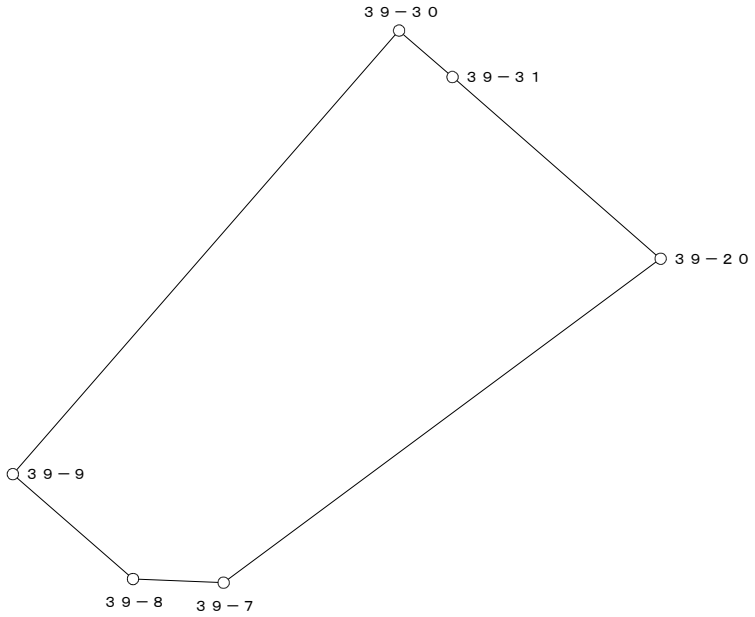


○：筆界点

面積算出公式	倍 面 積　２Ａ	358.615191	土 地 の 所 在			
Ａ＝ 1／2 ΣXn(Y(n+1)－Y(n-1))	面　　積　　Ａ	179.3075955	土地 の 所有者		縮 尺	1／　250

座 標 面 積 計 算 書

地 番	39-8	地 目	

筆 界 点	X	Y	辺長	方向角	備　考
39-30	24715.214	20376.641	19.423	41-03-54	
39-29	24724.329	20366.186	13.870	311-04-59	
39-10	24709.681	20353.430	19.424	221-03-02	
39-9	24700.570	20363.882	13.866	131-04-43	

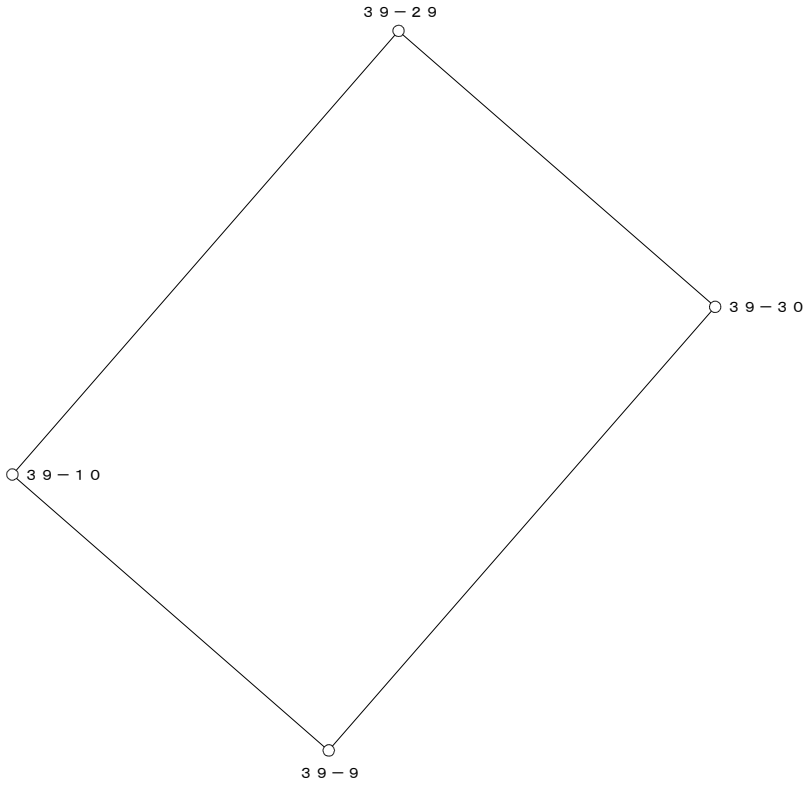


○：筆界点

面積算出公式	倍 面 積　２Ａ	538.722117	土 地 の 所 在			
Ａ＝ 1／2 ΣXn(Y(n+1)－Y(n-1))	面　　積　　Ａ	269.3610585	土地 の 所有者		縮 尺	1／　250

座 標 面 積 計 算 書

地 番	39-9	地 目	

筆 界 点	X	Y	辺長	方向角	備 考
39-29	24724.329	20366.186	19.424	41-03-02	
39-28	24726.764	20363.393	3.705	311-04-58	
39-11	24712.117	20350.635	19.424	221-03-25	
39-10	24709.681	20353.430	3.708	131-04-26	

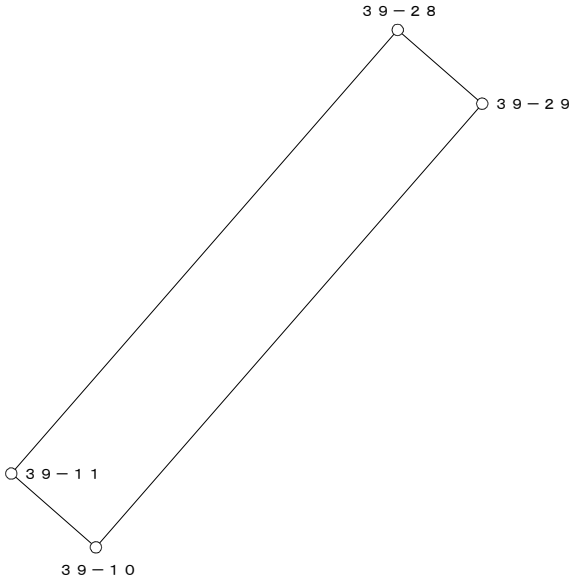


○：筆界点

面積算出公式	倍 面 積　２Ａ　143.989577	土 地 の 所 在			
Ａ＝ 1／2 ΣXn(Y(n+1)－Y(n-1))	面　積　Ａ　71.9947885	土地 の 所有者		縮 尺	1／　250

座 標 面 積 計 算 書

地 番	39-10	地 目	

筆 界 点	X	Y	辺長	方向角	備　考
39-25	24750.429	20336.248	19.129	311-04-59	
39-12	24735.774	20323.495	19.427	221-01-49	
39-11	24712.117	20350.635	36.003	131-04-39	
39-28	24726.764	20363.393	19.424	41-03-25	
39-27	24729.264	20360.526	3.804	311-05-17	
39-26	24737.858	20350.667	13.079	311-04-42	

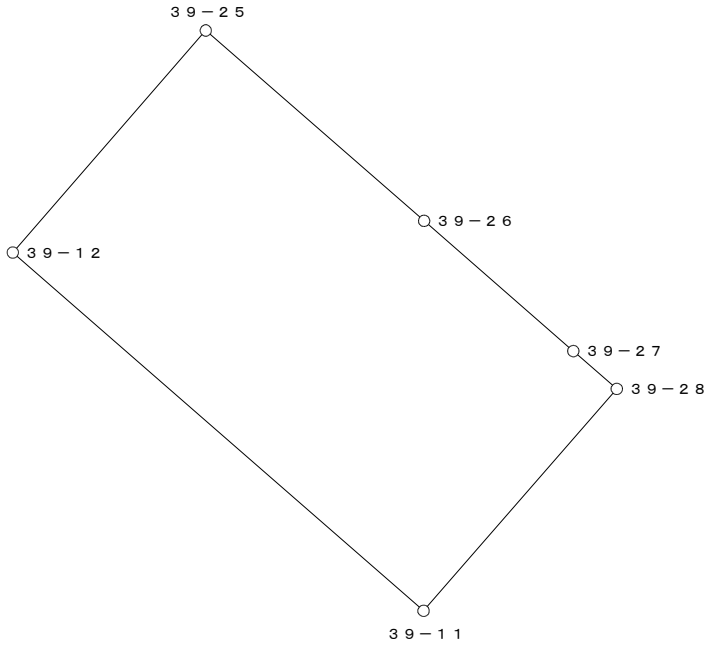


○：筆界点

面積算出公式	倍 面 積　２Ａ　1398.939648	土 地 の 所 在			
Ａ＝ 1／2 ΣXn(Y(n+1)－Y(n-1))	面　積　Ａ　699.4698240	土地 の 所有者		縮 尺	1／　500

座 標 面 積 計 算 書

地 番	39-11-1	地 目	

筆 界 点	X	Y	辺長	方向角	備　考
39-23	24758.741	20326.719	8.297	311-06-36	
39-21	24752.840	20321.573	7.830	221-05-25	
39-13	24762.969	20309.968	15.404	311-06-54	
39-2	24755.853	20303.711	9.476	221-19-29	
39-1	24752.856	20303.898	3.003	176-25-47	
39-12	24735.774	20323.495	25.997	131-04-39	
39-25	24750.429	20336.248	19.427	41-01-49	
39-24	24753.286	20332.970	4.348	311-04-28	

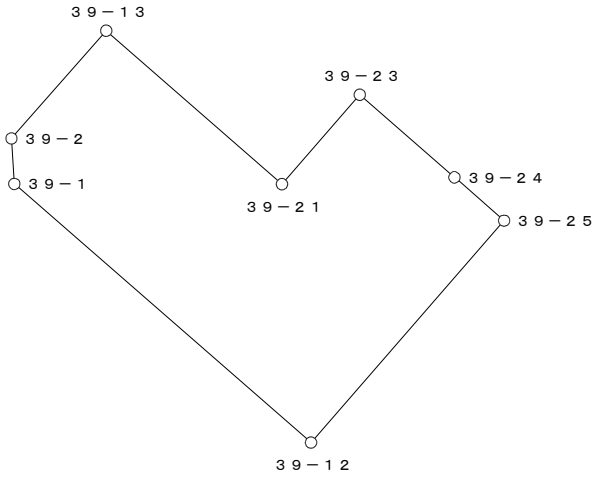

○：筆界点

面積算出公式	倍 面 積　２Ａ	845.329520	土 地 の 所 在			
Ａ＝ 1／2 ΣXn(Y(n+1)－Y(n-1))	面　　積　　Ａ	422.6647600	土地 の 所有者		縮 尺	1／　500