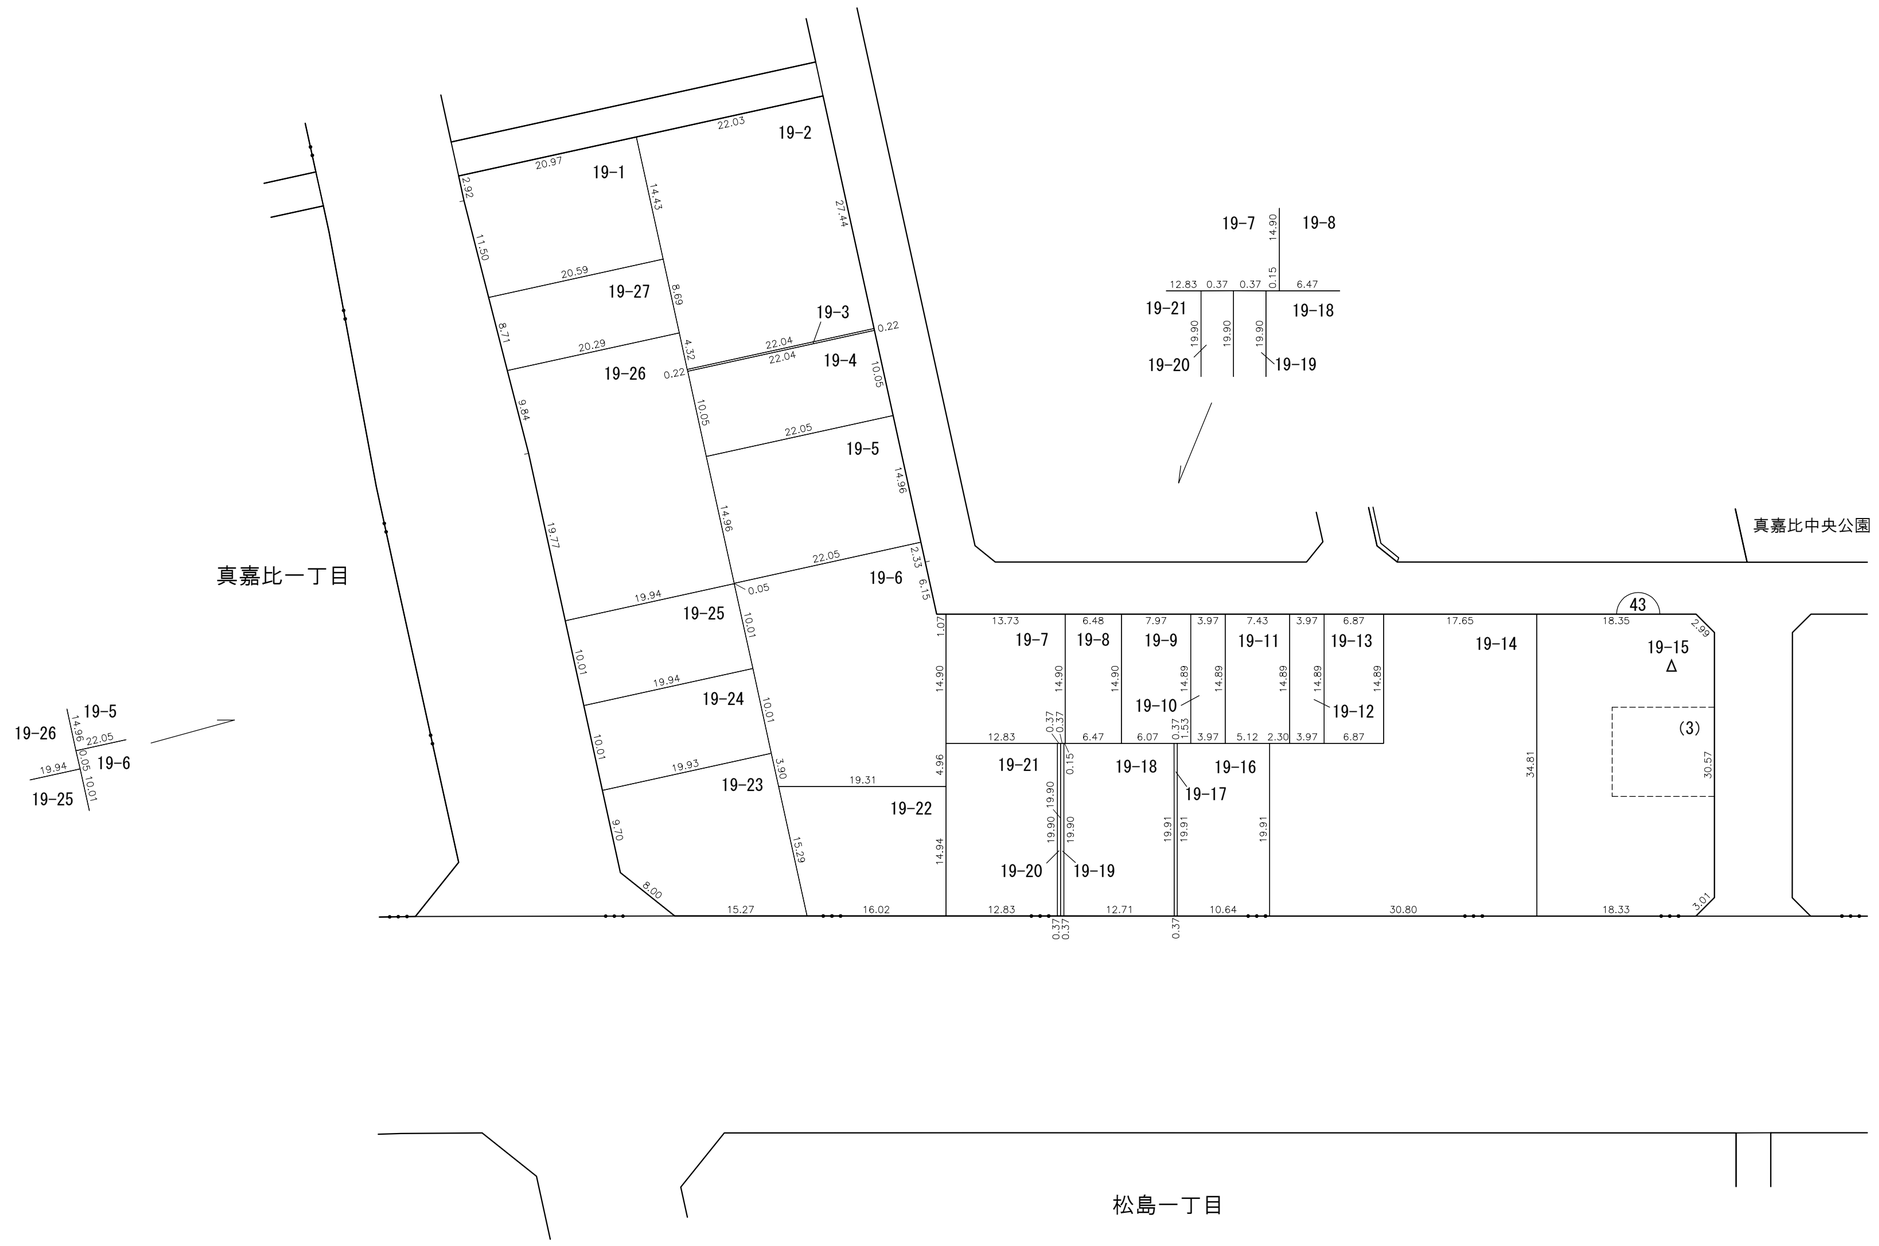
# 換　地　図

縮尺　５００分の１

所 在　那覇市真嘉比三丁目





凡例

- 施行地区界
- 町界
- 丁目界
- 5-1 地番
- 換地
- (1) 借地部分

# 那覇広域都市計画事業真嘉比古島第二土地区画整理事業
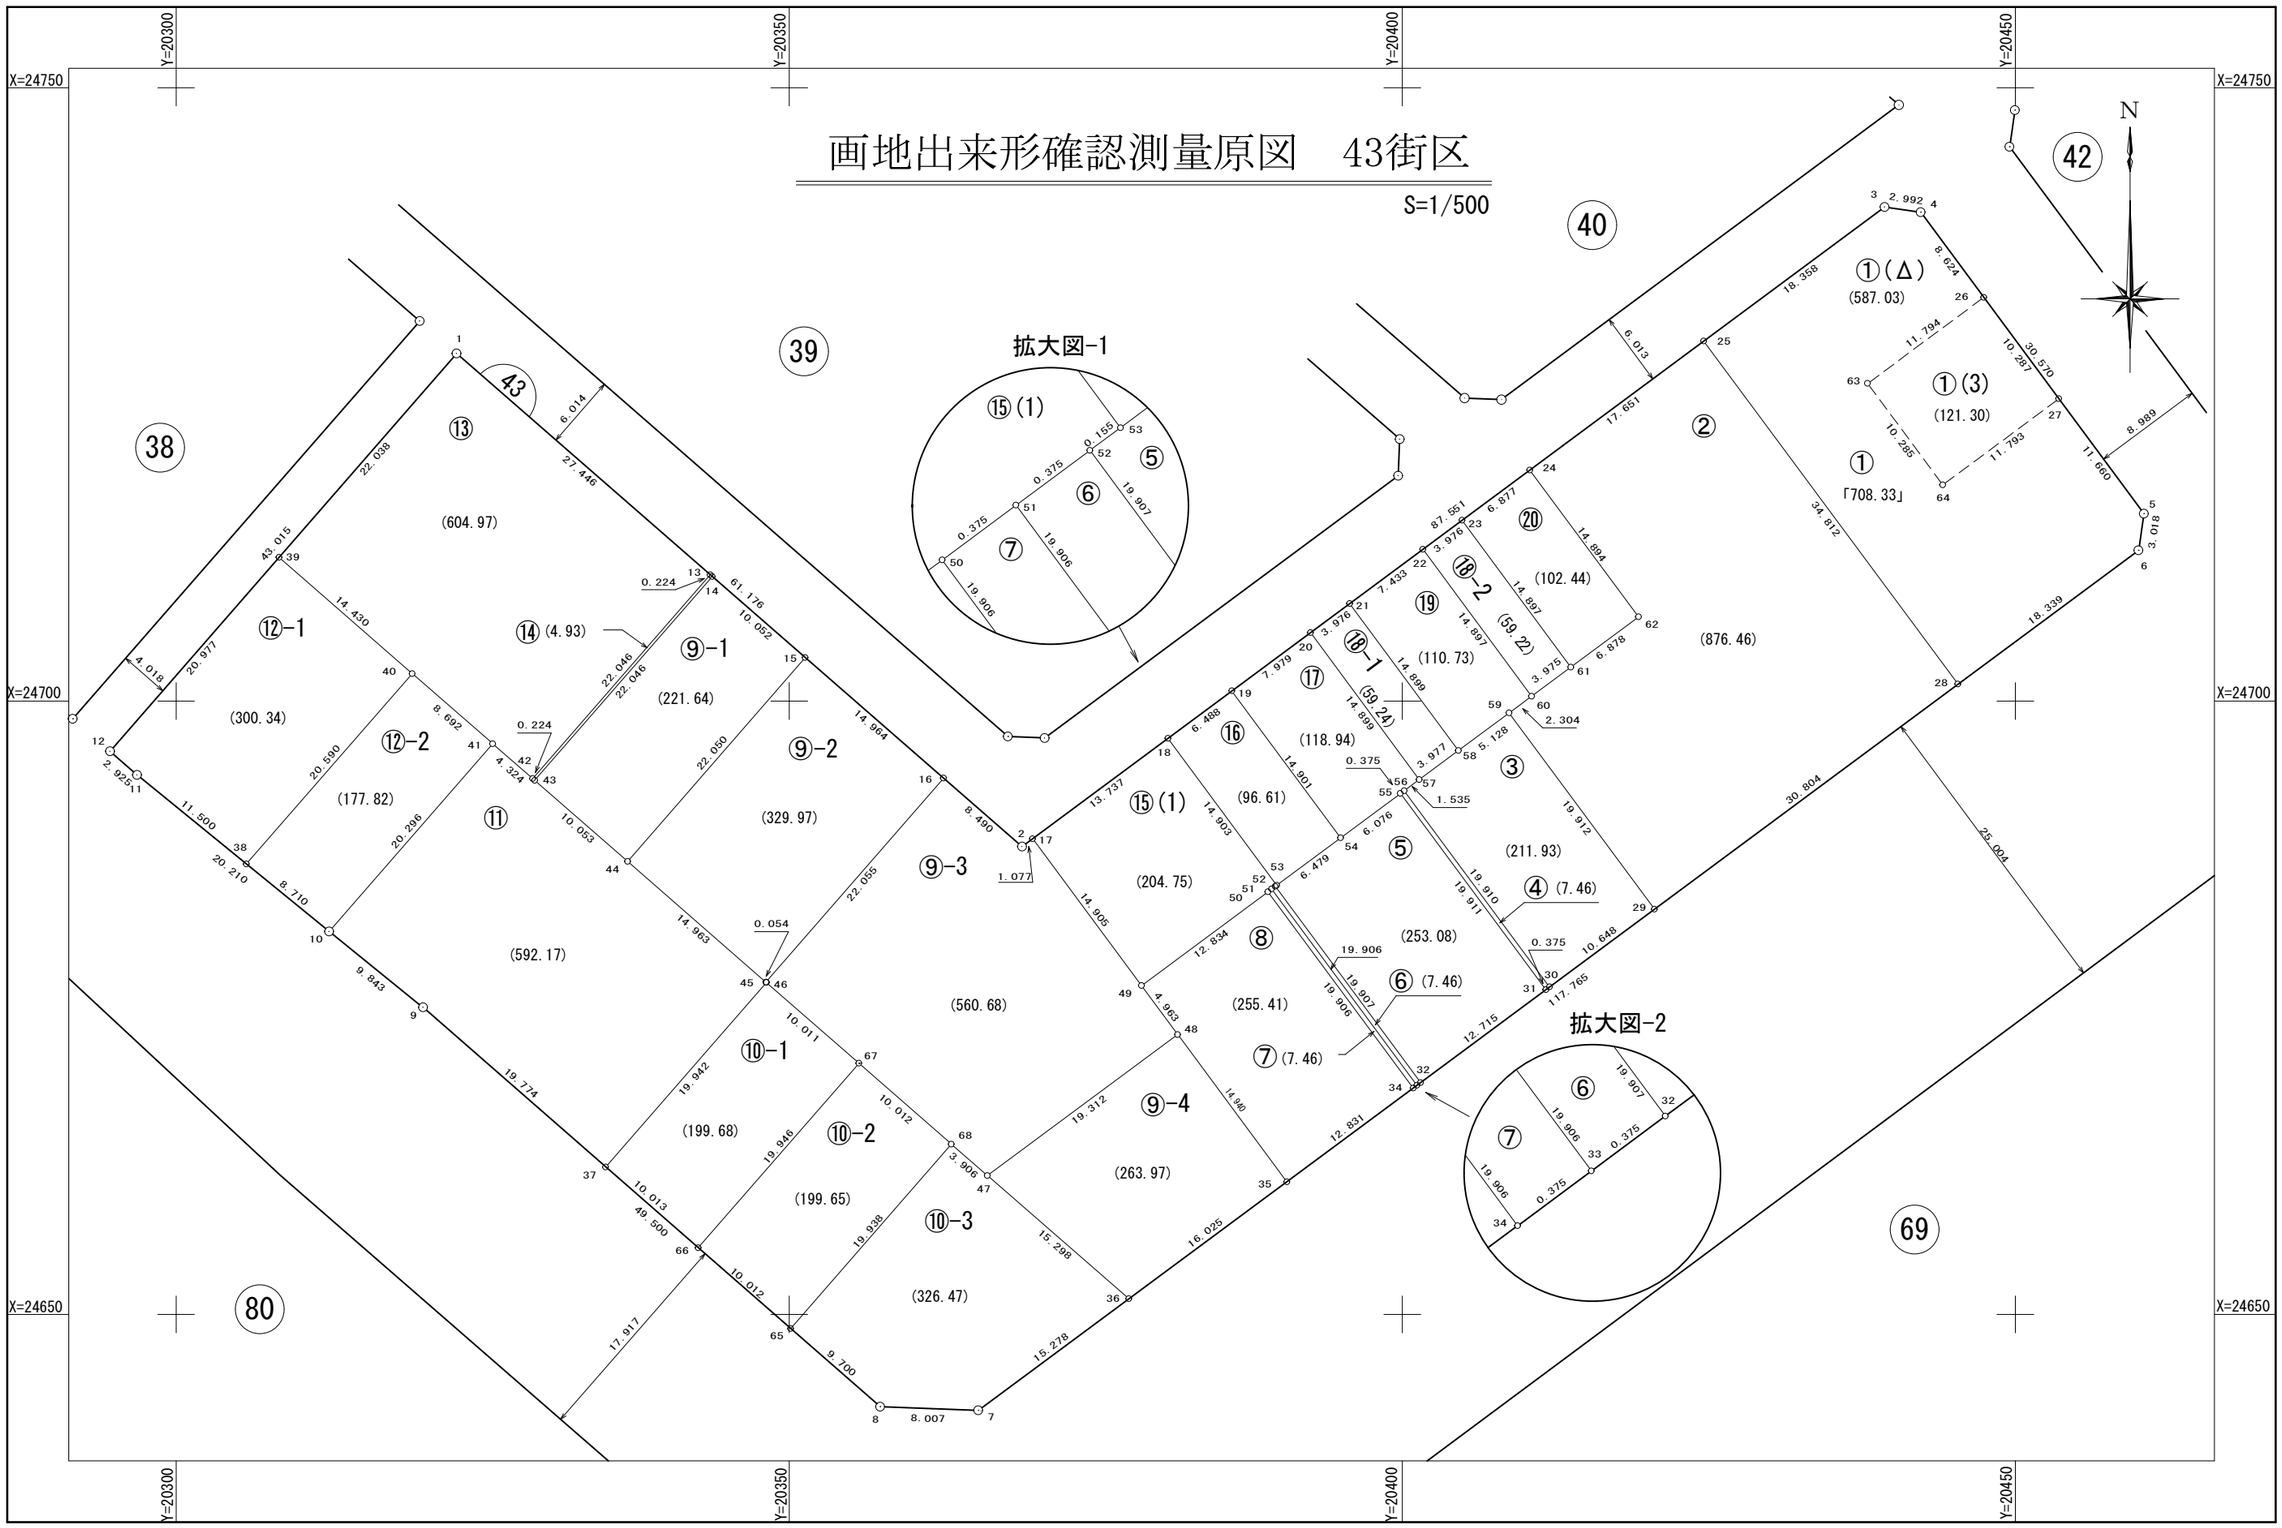
## 画地出来形確認測量原図　43街区

S=1/500



# 面　積　一　覧　表

| 種　　別 | 地　　番 | 地　　目 | 面　　積 | 地　　積 | 備　　考 |
|---|---|---|---|---|---|
| | 4301:43-1 | | 708.3397180 | 708.33 | |
| | 4303:43-2 | | 876.4633425 | 876.46 | |
| | 4304:43-3 | | 211.9371490 | 211.93 | |
| | 4305:43-4 | | 7.4664920 | 7.46 | |
| | 4306:43-5 | | 253.0895015 | 253.08 | |
| | 4307:43-6 | | 7.4651540 | 7.46 | |
| | 4308:43-7 | | 7.4628195 | 7.46 | |
| | 4309:43-8 | | 255.4189380 | 255.41 | |
| | 4310:43-9-1 | | 221.6428645 | 221.64 | |
| | 4311:43-9-2 | | 329.9708280 | 329.97 | |
| | 4312:43-9-3 | | 560.6818575 | 560.68 | |
| | 4313:43-9-4 | | 263.9715695 | 263.97 | |
| | 4314:43-10-1 | | 199.6834515 | 199.68 | |
| | 4315:43-10-2 | | 199.6573280 | 199.65 | |
| | 4316:43-10-3 | | 326.4729605 | 326.47 | |
| | 4317:43-11 | | 592.1775200 | 592.17 | |
| | 4318:43-12-1 | | 300.3490780 | 300.34 | |
| | 4319:43-12-2 | | 177.8255705 | 177.82 | |
| | 4320:43-13 | | 604.9714180 | 604.97 | |
| | 4321:43-14 | | 4.9380750 | 4.93 | |
| | 4322:43-15 | | 204.7533755 | 204.75 | |
| | 4323:43-16 | | 96.6115230 | 96.61 | |
| | 4324:43-17 | | 118.9433695 | 118.94 | |
| | 4325:43-18-1 | | 59.2439150 | 59.24 | |
| | 4326:43-18-2 | | 59.2251520 | 59.22 | |
| | 4327:43-19 | | 110.7305640 | 110.73 | |
| | 4328:43-20 | | 102.4442610 | 102.44 | |
| | | | 6861.9377955 | 6861.81 | |
| | | | 6861.9377955 | 6861.81 | |

# 座　標　リ　ス　ト

| 測　　点 | X　座　標 | Y　座　標 |
|---|---|---|
| 4301:43-1 | 24728.333 | 20322.877 |
| 4302:43-2 | 24688.139 | 20368.996 |
| 4303:43-3 | 24740.267 | 20439.337 |
| 4304:43-4 | 24739.834 | 20442.298 |
| 4305:43-5 | 24715.275 | 20460.502 |
| 4306:43-6 | 24712.290 | 20460.056 |
| 4307:43-7 | 24642.179 | 20365.436 |
| 4308:43-8 | 24642.479 | 20357.435 |
| 4309:43-9 | 24675.028 | 20320.142 |
| 4310:43-10 | 24681.220 | 20312.491 |
| 4311:43-11 | 24693.982 | 20296.820 |
| 4312:43-12 | 24695.905 | 20294.616 |
| 4313:43-13 | 24710.300 | 20343.568 |
| 4314:43-14 | 24710.153 | 20343.737 |
| 4315:43-15 | 24703.548 | 20351.315 |
| 4316:43-16 | 24693.717 | 20362.596 |
| 4317:43-17 | 24688.780 | 20369.861 |
| 4318:43-18 | 24696.959 | 20380.898 |
| 4319:43-19 | 24700.822 | 20386.110 |
| 4320:43-20 | 24705.572 | 20392.521 |
| 4321:43-21 | 24707.940 | 20395.715 |
| 4322:43-22 | 24712.365 | 20401.687 |
| 4323:43-23 | 24714.733 | 20404.881 |
| 4324:43-24 | 24718.827 | 20410.407 |
| 4325:43-25 | 24729.337 | 20424.588 |
| 4326:43-26 | 24732.906 | 20447.433 |
| 4327:43-27 | 24724.642 | 20453.559 |
| 4328:43-28 | 24701.372 | 20445.321 |
| 4329:43-29 | 24683.033 | 20420.571 |
| 4330:43-30 | 24676.693 | 20412.016 |
| 4331:43-31 | 24676.470 | 20411.715 |

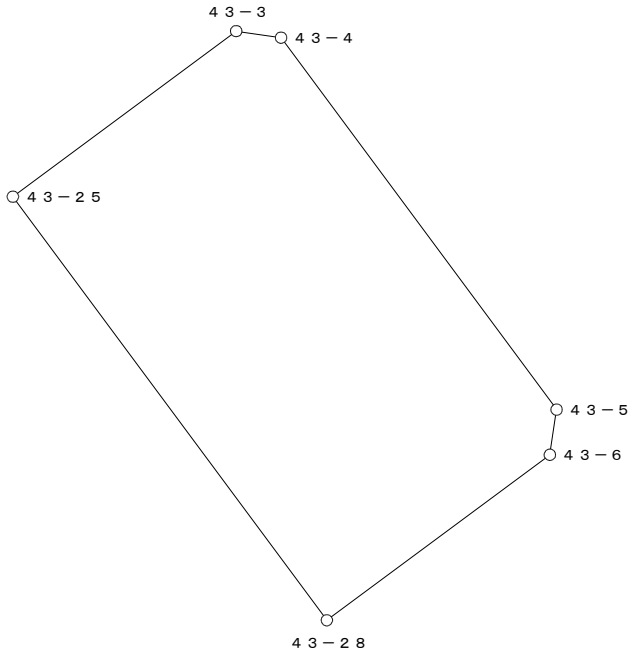
| 測　　点 | X　座　標 | Y　座　標 |
|---|---|---|
| 4332:43-32 | 24668.900 | 20401.499 |
| 4333:43-33 | 24668.677 | 20401.197 |
| 4334:43-34 | 24668.454 | 20400.896 |
| 4335:43-35 | 24660.815 | 20390.587 |
| 4336:43-36 | 24651.275 | 20377.711 |
| 4337:43-37 | 24662.025 | 20335.040 |
| 4338:43-38 | 24686.720 | 20305.737 |
| 4339:43-39 | 24711.719 | 20308.398 |
| 4340:43-40 | 24702.235 | 20319.273 |
| 4341:43-41 | 24696.522 | 20325.824 |
| 4342:43-42 | 24693.680 | 20329.083 |
| 4343:43-43 | 24693.533 | 20329.252 |
| 4344:43-44 | 24686.925 | 20336.828 |
| 4345:43-45 | 24677.091 | 20348.105 |
| 4346:43-46 | 24677.056 | 20348.146 |
| 4347:43-47 | 24661.321 | 20366.174 |
| 4348:43-48 | 24672.818 | 20381.691 |
| 4349:43-49 | 24676.805 | 20378.736 |
| 4350:43-50 | 24684.448 | 20389.046 |
| 4351:43-51 | 24684.672 | 20389.347 |
| 4352:43-52 | 24684.895 | 20389.648 |
| 4353:43-53 | 24684.987 | 20389.773 |
| 4354:43-54 | 24688.846 | 20394.977 |
| 4355:43-55 | 24692.465 | 20399.858 |
| 4356:43-56 | 24692.688 | 20400.160 |
| 4357:43-57 | 24693.602 | 20401.393 |
| 4358:43-58 | 24695.971 | 20404.587 |
| 4359:43-59 | 24699.025 | 20408.707 |
| 4360:43-60 | 24700.397 | 20410.558 |
| 4361:43-61 | 24702.765 | 20413.751 |
| 4362:43-62 | 24706.861 | 20419.276 |

| 測　　点 | X　座　標 | Y　座　標 |
|---|---|---|
| 4363:43-63 | 24725.882 | 20437.959 |
| 4364:43-64 | 24717.620 | 20444.085 |
| 4365:43-65 | 24648.857 | 20350.127 |
| 4366:43-66 | 24655.441 | 20342.584 |
| 4367:43-67 | 24670.476 | 20355.691 |
| 4368:43-68 | 24663.886 | 20363.228 |
| | | |
| | | |
| | |

# 座 標 面 積 計 算 書

| 地 番 | 43-1 | 地 目 | |
|---|---|---|---|

| 筆 界 点 | X | Y | 辺長 | 方向角 | 備　考 |
|---|---|---|---|---|---|
| 43-3 | 24740.267 | 20439.337 | 18.358 | 53-27-33 | |
| 43-4 | 24739.834 | 20442.298 | 2.992 | 98-19-11 | |
| 43-5 | 24715.275 | 20460.502 | 30.570 | 143-27-10 | |
| 43-6 | 24712.290 | 20460.056 | 3.018 | 188-29-52 | |
| 43-28 | 24701.372 | 20445.321 | 18.339 | 233-27-47 | |
| 43-25 | 24729.337 | 20424.588 | 34.812 | 323-26-50 | |
| | | | | | |
| | | | | | |
○：筆界点

| 面積算出公式 | 倍 面 積　２Ａ　1416.679436 | 土 地 の 所 在 | | | |
|---|---|---|---|---|---|
| Ａ＝ 1／2 ΣXn(Y(n+1)－Y(n-1)) | 面　積　Ａ　708.3397180 | 土地 の 所有者 | | 縮 尺 | 1／　500 |

# 座 標 面 積 計 算 書
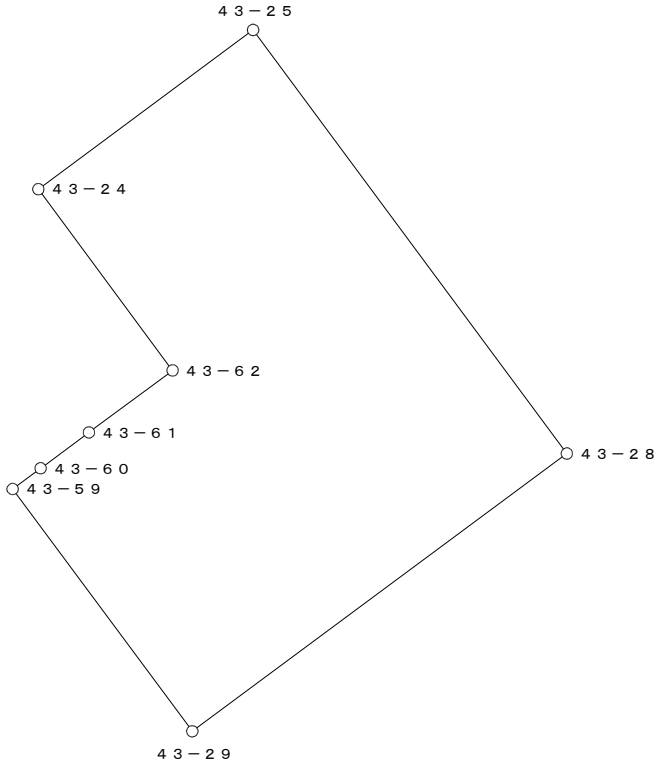
| 地 番 | 43-2 | 地 目 | |
|---|---|---|---|

| 筆 界 点 | X | Y | 辺長 | 方向角 | 備　考 |
|---|---|---|---|---|---|
| 43-24 | 24718.827 | 20410.407 | 14.894 | 323-27-17 | |
| 43-25 | 24729.337 | 20424.588 | 17.651 | 53-27-24 | |
| 43-28 | 24701.372 | 20445.321 | 34.812 | 143-26-50 | |
| 43-29 | 24683.033 | 20420.571 | 30.804 | 233-27-46 | |
| 43-59 | 24699.025 | 20408.707 | 19.912 | 323-25-46 | |
| 43-60 | 24700.397 | 20410.558 | 2.304 | 53-27-12 | |
| 43-61 | 24702.765 | 20413.751 | 3.975 | 53-26-19 | |
| 43-62 | 24706.861 | 20419.276 | 6.878 | 53-26-54 | |
| | | | | | |
| | | | | | |
○：筆界点

| 面積算出公式 | 倍 面 積　２Ａ　1752.926685 | 土 地 の 所 在 | | | |
|---|---|---|---|---|---|
| Ａ＝ 1／2 ΣXn(Y(n+1)－Y(n-1)) | 面　積　Ａ　876.4633425 | 土地 の 所有者 | | 縮 尺 | 1／　500 |

# 座 標 面 積 計 算 書
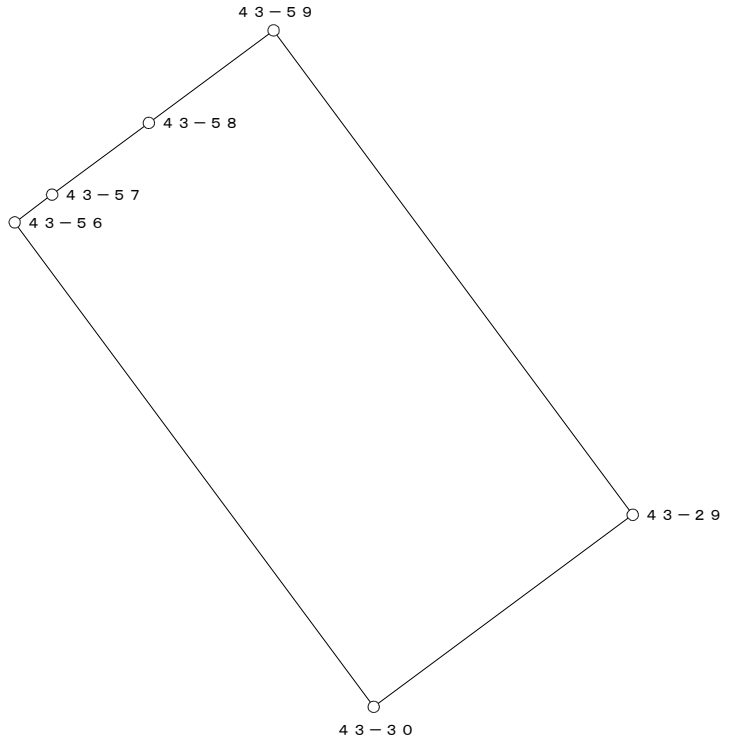
| 地 番 | 43-3 | 地 目 | |
|---|---|---|---|

| 筆 界 点 | X | Y | 辺長 | 方向角 | 備　考 |
|---|---|---|---|---|---|
| 43-56 | 24692.688 | 20400.160 | 19.910 | 323-27-11 | |
| 43-57 | 24693.602 | 20401.393 | 1.535 | 53-27-04 | |
| 43-58 | 24695.971 | 20404.587 | 3.977 | 53-26-08 | |
| 43-59 | 24699.025 | 20408.707 | 5.128 | 53-27-07 | |
| 43-29 | 24683.033 | 20420.571 | 19.912 | 143-25-46 | |
| 43-30 | 24676.693 | 20412.016 | 10.648 | 233-27-30 | |
| | | | | | |
| | | | | | |
○：筆界点

| 面積算出公式 | 倍 面 積　２Ａ | 423.874298 | 土 地 の 所 在 | | | |
|---|---|---|---|---|---|---|
| Ａ＝ 1／2 ΣXn(Y(n+1)－Y(n-1)) | 面　　積　　Ａ | 211.9371490 | 土地 の 所有者 | | 縮 尺 | 1／　250 |

# 座 標 面 積 計 算 書
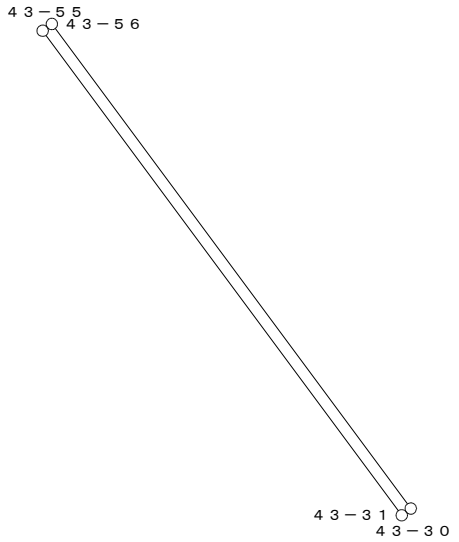
| 地 番 | 43-4 | 地 目 | |
|---|---|---|---|

| 筆 界 点 | X | Y | 辺長 | 方向角 | 備　考 |
|---|---|---|---|---|---|
| 43-55 | 24692.465 | 20399.858 | 19.911 | 323-27-02 | |
| 43-56 | 24692.688 | 20400.160 | 0.375 | 53-33-27 | |
| 43-30 | 24676.693 | 20412.016 | 19.910 | 143-27-11 | |
| 43-31 | 24676.470 | 20411.715 | 0.375 | 233-28-00 | |
| | | | | | |
| | | | | | |
○：筆界点

| 面積算出公式 | 倍 面 積　２Ａ | 14.932984 | 土 地 の 所 在 | | | |
|---|---|---|---|---|---|---|
| Ａ＝ 1／2 ΣXn(Y(n+1)－Y(n-1)) | 面　　積　　Ａ | 7.4664920 | 土地 の 所有者 | | 縮 尺 | 1／　250 |

# 座 標 面 積 計 算 書
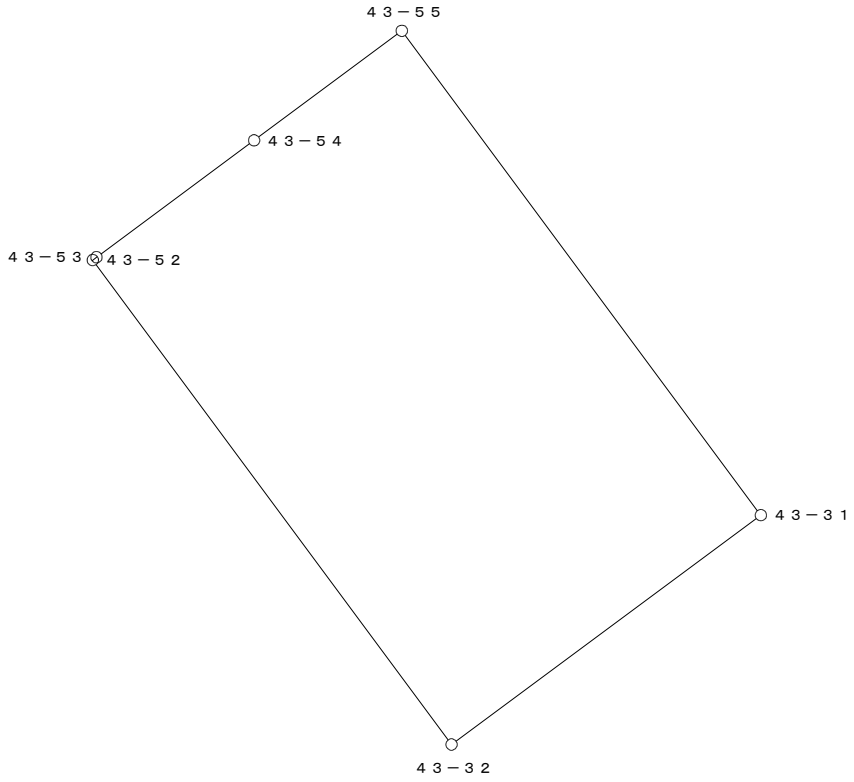
| 地 番 | 43-5 | 地 目 | |
|---|---|---|---|

| 筆 界 点 | X | Y | 辺長 | 方向角 | 備　考 |
|---|---|---|---|---|---|
| 43-52 | 24684.895 | 20389.648 | 19.907 | 323-27-52 | |
| 43-53 | 24684.987 | 20389.773 | 0.155 | 53-38-49 | |
| 43-54 | 24688.846 | 20394.977 | 6.479 | 53-26-29 | |
| 43-55 | 24692.465 | 20399.858 | 6.076 | 53-26-42 | |
| 43-31 | 24676.470 | 20411.715 | 19.911 | 143-27-02 | |
| 43-32 | 24668.900 | 20401.499 | 12.715 | 233-27-42 | |
| | | | | | |
| | | | | | |
○：筆界点

| 面積算出公式 | 倍 面 積　２Ａ | 506.179003 | 土 地 の 所 在 | | | |
|---|---|---|---|---|---|---|
| Ａ＝ 1／2 ΣXn(Y(n+1)－Y(n-1)) | 面　　積　　Ａ | 253.0895015 | 土地 の 所有者 | | 縮 尺 | 1／　250 |

# 座 標 面 積 計 算 書
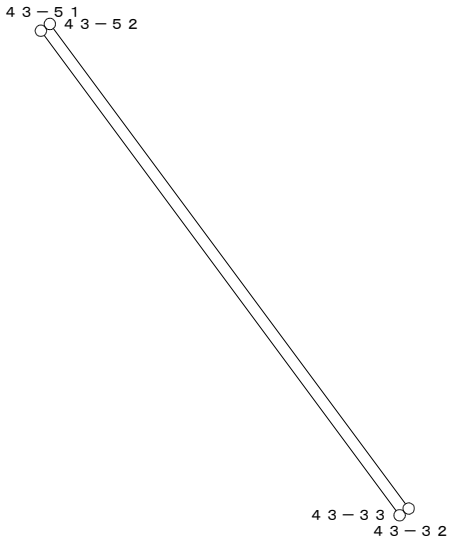
| 地 番 | 43-6 | 地 目 | |
|---|---|---|---|

| 筆 界 点 | X | Y | 辺長 | 方向角 | 備　考 |
|---|---|---|---|---|---|
| 43-51 | 24684.672 | 20389.347 | 19.906 | 323-28-01 | |
| 43-52 | 24684.895 | 20389.648 | 0.375 | 53-28-00 | |
| 43-32 | 24668.900 | 20401.499 | 19.907 | 143-27-52 | |
| 43-33 | 24668.677 | 20401.197 | 0.375 | 233-33-27 | |
| | | | | | |
| | | | | | |
○：筆界点

| 面積算出公式 | 倍 面 積　２Ａ | 14.930308 | 土 地 の 所 在 | | | |
|---|---|---|---|---|---|---|
| Ａ＝ 1／2 ΣXn(Y(n+1)－Y(n-1)) | 面　　積　　Ａ | 7.4651540 | 土地 の 所有者 | | 縮 尺 | 1／　250 |

# 座 標 面 積 計 算 書
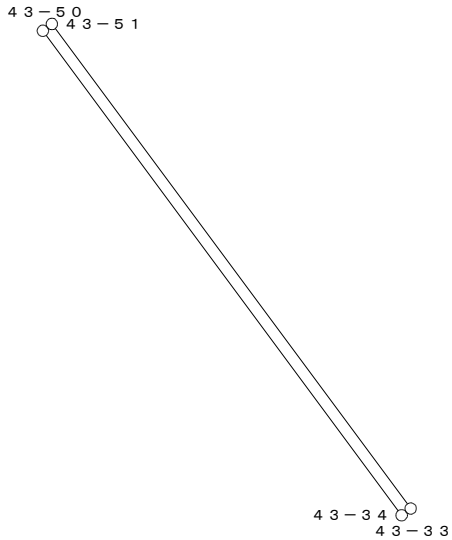
| 地 番 | 43-7 | 地 目 | |
|---|---|---|---|

| 筆 界 点 | X | Y | 辺長 | 方向角 | 備　考 |
|---|---|---|---|---|---|
| 43-50 | 24684.448 | 20389.046 | 19.906 | 323-27-55 | |
| 43-51 | 24684.672 | 20389.347 | 0.375 | 53-20-38 | |
| 43-33 | 24668.677 | 20401.197 | 19.906 | 143-28-01 | |
| 43-34 | 24668.454 | 20400.896 | 0.375 | 233-28-00 | |
| | | | | | |
| | | | | | |
○：筆界点

| 面積算出公式 | 倍 面 積　２Ａ | 14.925639 | 土 地 の 所 在 | | | |
|---|---|---|---|---|---|---|
| Ａ＝ 1／2 ΣXn(Y(n+1)－Y(n-1)) | 面　　積　　Ａ | 7.4628195 | 土地 の 所有者 | | 縮 尺 | 1／　250 |

# 座 標 面 積 計 算 書
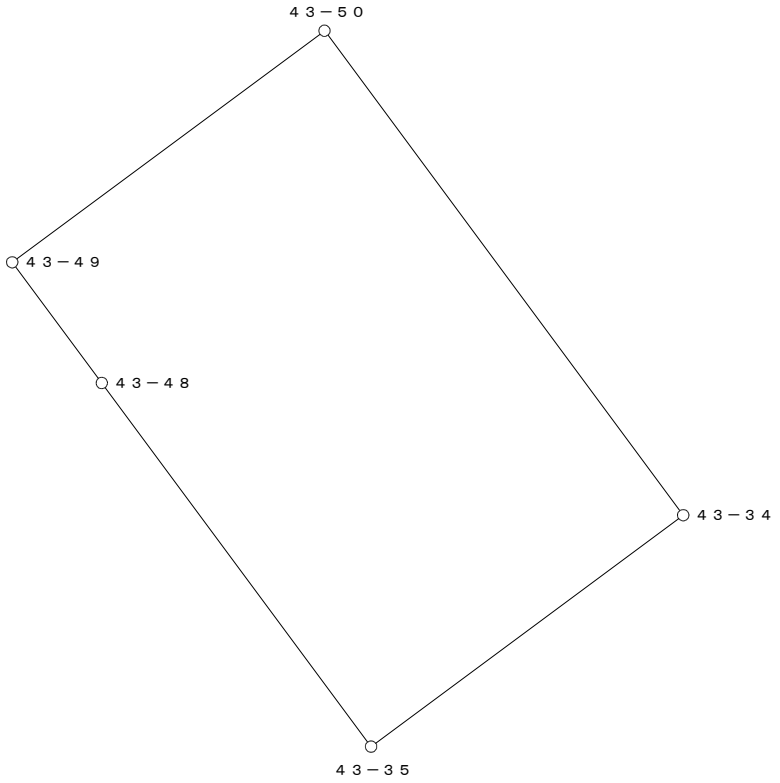
| 地 番 | 43-8 | 地 目 | |
|---|---|---|---|

| 筆 界 点 | X | Y | 辺長 | 方向角 | 備　考 |
|---|---|---|---|---|---|
| 43-49 | 24676.805 | 20378.736 | 4.963 | 323-27-20 | |
| 43-50 | 24684.448 | 20389.046 | 12.834 | 53-26-59 | |
| 43-34 | 24668.454 | 20400.896 | 19.906 | 143-27-55 | |
| 43-35 | 24660.815 | 20390.587 | 12.831 | 233-27-41 | |
| 43-48 | 24672.818 | 20381.691 | 14.940 | 323-27-22 | |
| | | | | | |
| | | | | | |
○：筆界点

| 面積算出公式 | 倍 面 積　２Ａ | 510.837876 | 土 地 の 所 在 | | | |
|---|---|---|---|---|---|---|
| Ａ＝ 1／2 ΣXn(Y(n+1)－Y(n-1)) | 面　　積　　Ａ | 255.4189380 | 土地 の 所有者 | | 縮 尺 | 1／　250 |

# 座 標 面 積 計 算 書
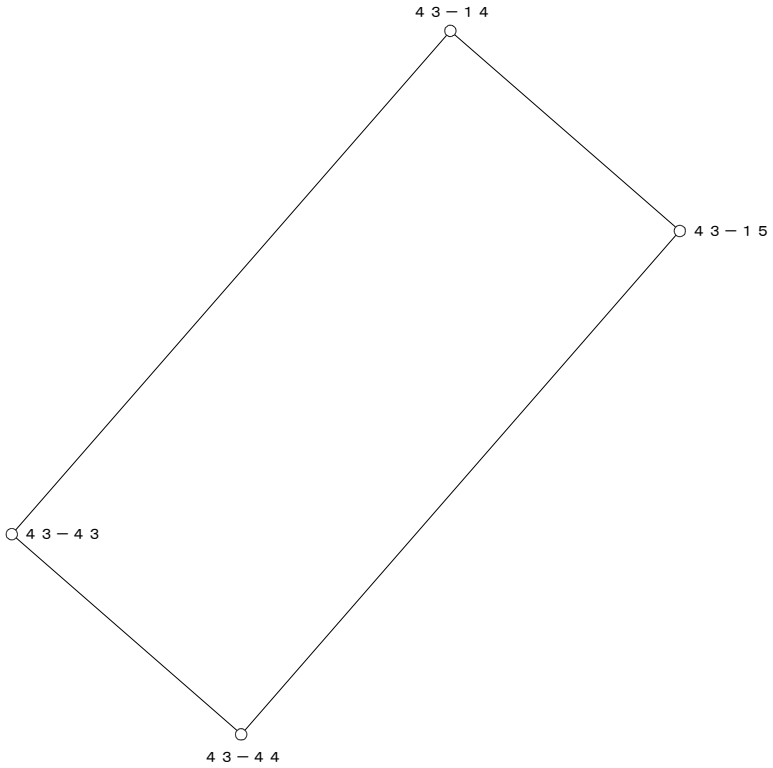
| 地 番 | 43-9-1 | 地 目 | |
|---|---|---|---|

| 筆 界 点 | X | Y | 辺長 | 方向角 | 備　考 |
|---|---|---|---|---|---|
| 43-14 | 24710.153 | 20343.737 | 22.046 | 41-04-24 | |
| 43-15 | 24703.548 | 20351.315 | 10.052 | 131-04-32 | |
| 43-44 | 24686.925 | 20336.828 | 22.050 | 221-04-20 | |
| 43-43 | 24693.533 | 20329.252 | 10.053 | 311-05-45 | |
| | | | | | |
| | | | | | |
○：筆界点

| 面積算出公式 | 倍 面 積　２Ａ | 443.285729 | 土 地 の 所 在 | | | |
|---|---|---|---|---|---|---|
| Ａ＝ 1／2 ΣXn(Y(n+1)－Y(n-1)) | 面　　積　　Ａ | 221.6428645 | 土地 の 所有者 | | 縮 尺 | 1／　250 |

# 座 標 面 積 計 算 書
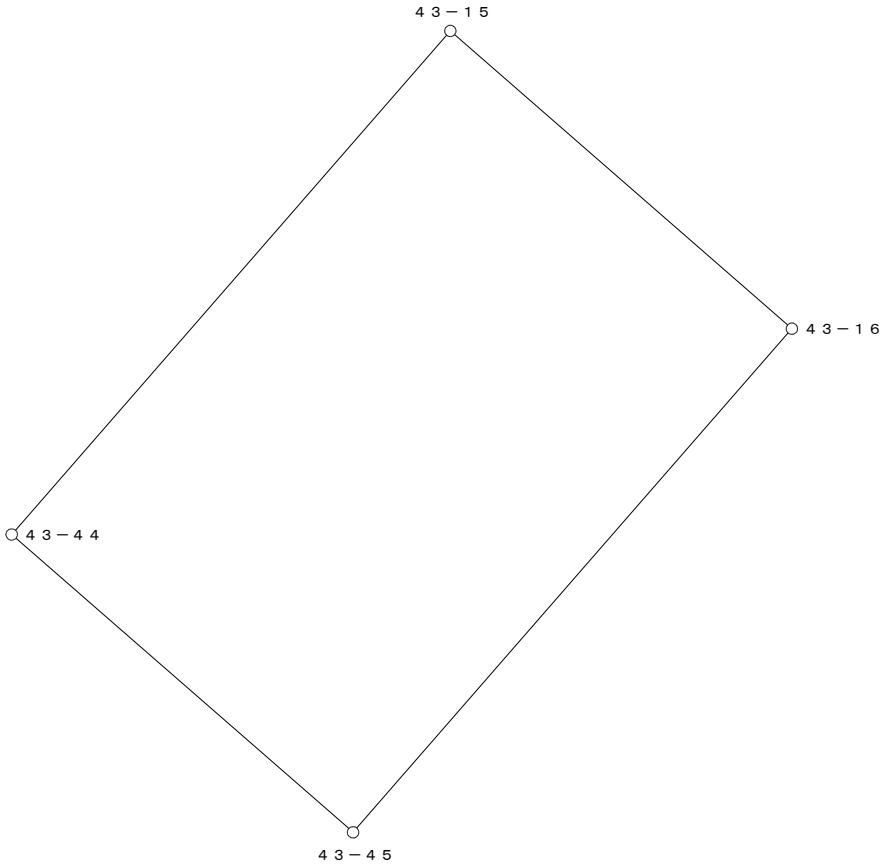
| 地 番 | 43-9-2 | 地 目 | |
|---|---|---|---|

| 筆 界 点 | X | Y | 辺長 | 方向角 | 備　考 |
|---|---|---|---|---|---|
| 43-15 | 24703.548 | 20351.315 | 22.050 | 41-04-20 | |
| 43-16 | 24693.717 | 20362.596 | 14.964 | 131-04-16 | |
| 43-45 | 24677.091 | 20348.105 | 22.055 | 221-04-30 | |
| 43-44 | 24686.925 | 20336.828 | 14.963 | 311-05-23 | |
| | | | | | |
| | | | | | |
○：筆界点

| 面積算出公式 | 倍 面 積　２Ａ | 659.941656 | 土 地 の 所 在 | | | |
|---|---|---|---|---|---|---|
| Ａ＝ 1／2 ΣXn(Y(n+1)－Y(n-1)) | 面　　積　　Ａ | 329.9708280 | 土地 の 所有者 | | 縮 尺 | 1／　250 |

# 座 標 面 積 計 算 書
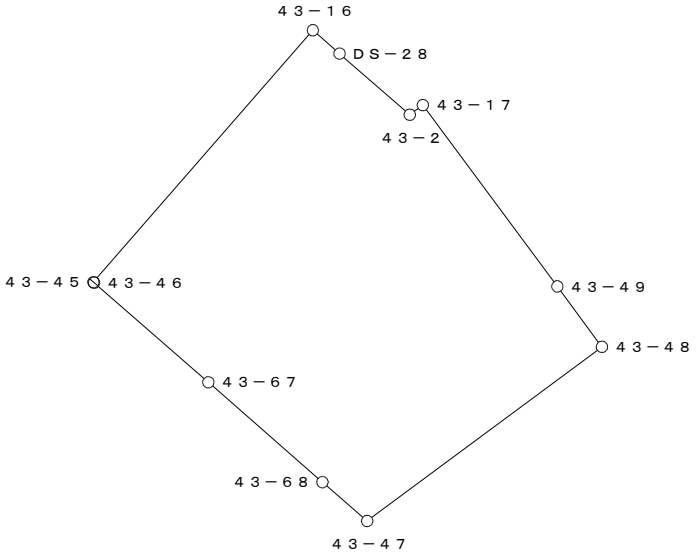
| 地 番 | 43-9-3 | 地 目 | |
|---|---|---|---|

| 筆 界 点 | X | Y | 辺長 | 方向角 | 備 考 |
|---|---|---|---|---|---|
| 43-16 | 24693.717 | 20362.596 | 22.055 | 41-04-30 | |
| DS-28 | 24692.182 | 20364.357 | 2.336 | 131-04-39 | |
| 43-2 | 24688.139 | 20368.996 | 6.154 | 131-04-23 | |
| 43-17 | 24688.780 | 20369.861 | 1.077 | 53-27-36 | |
| 43-49 | 24676.805 | 20378.736 | 14.905 | 143-27-25 | |
| 43-48 | 24672.818 | 20381.691 | 4.963 | 143-27-20 | |
| 43-47 | 24661.321 | 20366.174 | 19.312 | 233-27-51 | |
| 43-68 | 24663.886 | 20363.228 | 3.906 | 311-02-43 | |
| 43-67 | 24670.476 | 20355.691 | 10.012 | 311-09-54 | |
| 43-46 | 24677.056 | 20348.146 | 10.011 | 311-05-30 | |
| 43-45 | 24677.091 | 20348.105 | 0.054 | 310-29-10 | |
| | | | | | |
| | | | | | |
○：筆界点

| 面積算出公式 | 倍 面 積　２Ａ　1121.363715 | 土 地 の 所 在 | | | |
|---|---|---|---|---|---|
| Ａ＝ 1／2 ΣXn(Y(n+1)－Y(n-1)) | 面　積　Ａ　560.6818575 | 土地 の 所有者 | | 縮 尺 | 1／　500 |

# 座 標 面 積 計 算 書
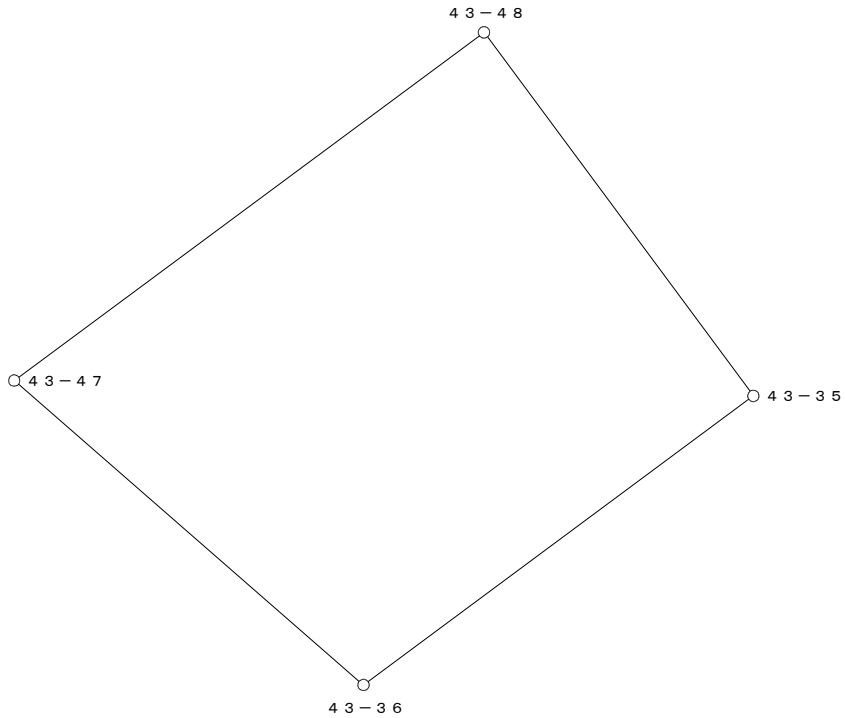
| 地 番 | 43-9-4 | 地 目 | |
|---|---|---|---|

| 筆 界 点 | X | Y | 辺長 | 方向角 | 備　考 |
|---|---|---|---|---|---|
| 43-47 | 24661.321 | 20366.174 | 15.298 | 311-02-53 | |
| 43-48 | 24672.818 | 20381.691 | 19.312 | 53-27-51 | |
| 43-35 | 24660.815 | 20390.587 | 14.940 | 143-27-22 | |
| 43-36 | 24651.275 | 20377.711 | 16.025 | 233-27-53 | |
| | | | | | |
| | | | | | |
○：筆界点

| 面積算出公式 | 倍 面 積　２Ａ | 527.943139 | 土 地 の 所 在 | | | |
|---|---|---|---|---|---|---|
| Ａ＝ 1／2 ΣXn(Y(n+1)－Y(n-1)) | 面　　積　　Ａ | 263.9715695 | 土地 の 所有者 | | 縮 尺 | 1／　250 |

# 座 標 面 積 計 算 書
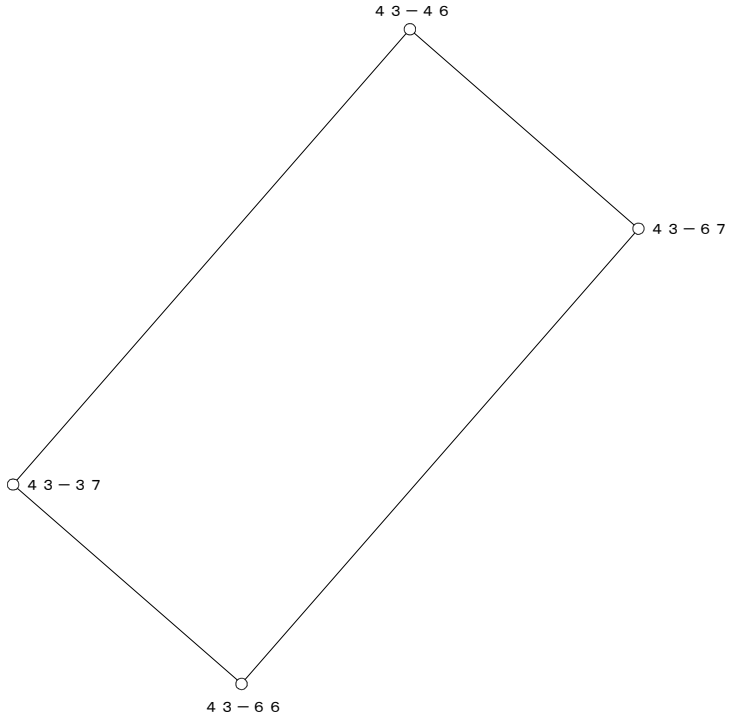
| 地 番 | 43-10-1 | 地 目 | |
|---|---|---|---|

| 筆 界 点 | X | Y | 辺長 | 方向角 | 備　考 |
|---|---|---|---|---|---|
| 43-46 | 24677.056 | 20348.146 | 19.942 | 41-05-10 | |
| 43-67 | 24670.476 | 20355.691 | 10.011 | 131-05-30 | |
| 43-66 | 24655.441 | 20342.584 | 19.946 | 221-04-51 | |
| 43-37 | 24662.025 | 20335.040 | 10.013 | 311-06-46 | |
| | | | | | |
| | | | | | |
○：筆界点

| 面積算出公式 | 倍 面 積　２Ａ | 399.366903 | 土 地 の 所 在 | | | |
|---|---|---|---|---|---|---|
| Ａ＝ 1／2 ΣXn(Y(n+1)－Y(n-1)) | 面　　積　　Ａ | 199.6834515 | 土地 の 所有者 | | 縮 尺 | 1／　250 |

# 座 標 面 積 計 算 書
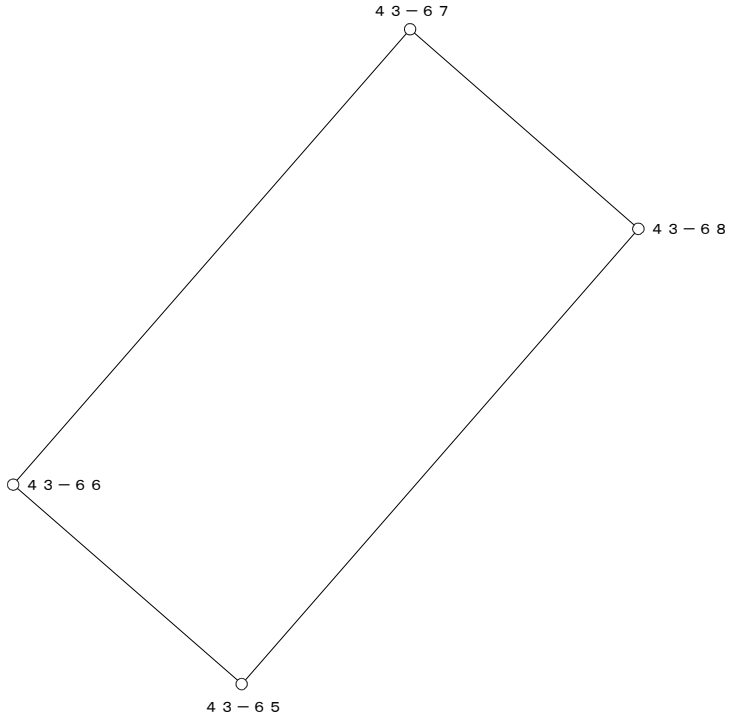
| 地 番 | 43-10-2 | 地 目 | |
|---|---|---|---|

| 筆 界 点 | X | Y | 辺長 | 方向角 | 備　考 |
|---|---|---|---|---|---|
| 43-67 | 24670.476 | 20355.691 | 19.946 | 41-04-51 | |
| 43-68 | 24663.886 | 20363.228 | 10.012 | 131-09-54 | |
| 43-65 | 24648.857 | 20350.127 | 19.938 | 221-04-45 | |
| 43-66 | 24655.441 | 20342.584 | 10.012 | 311-06-59 | |
| | | | | | |
| | | | | | |
○：筆界点

| 面積算出公式 | 倍 面 積　２Ａ | 399.314656 | 土 地 の 所 在 | | | |
|---|---|---|---|---|---|---|
| Ａ＝ 1／2 ΣXn(Y(n+1)－Y(n-1)) | 面　　積　　Ａ | 199.6573280 | 土地 の 所有者 | | 縮 尺 | 1／　250 |

# 座 標 面 積 計 算 書
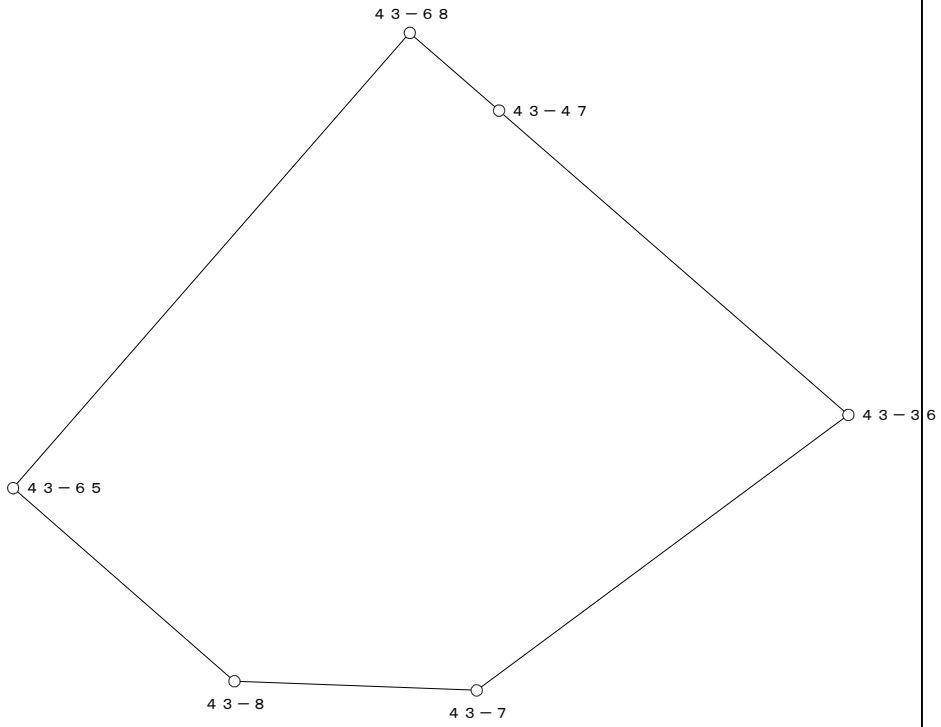
| 地 番 | 43-10-3 | 地 目 | |
|---|---|---|---|

| 筆 界 点 | X | Y | 辺長 | 方向角 | 備 考 |
|---|---|---|---|---|---|
| 43-68 | 24663.886 | 20363.228 | 19.938 | 41-04-45 | |
| 43-47 | 24661.321 | 20366.174 | 3.906 | 131-02-43 | |
| 43-36 | 24651.275 | 20377.711 | 15.298 | 131-02-53 | |
| 43-7 | 24642.179 | 20365.436 | 15.278 | 233-27-39 | |
| 43-8 | 24642.479 | 20357.435 | 8.007 | 272-08-50 | |
| 43-65 | 24648.857 | 20350.127 | 9.700 | 311-06-45 | |
| | | | | | |
| | | | | | |
○：筆界点

| 面積算出公式 | 倍 面 積　２Ａ | 652.945921 | 土 地 の 所 在 | | | |
|---|---|---|---|---|---|---|
| Ａ＝ 1／2 ΣXn(Y(n+1)－Y(n-1)) | 面　　積　　Ａ | 326.4729605 | 土地 の 所有者 | | 縮 尺 | 1／　250 |

# 座 標 面 積 計 算 書
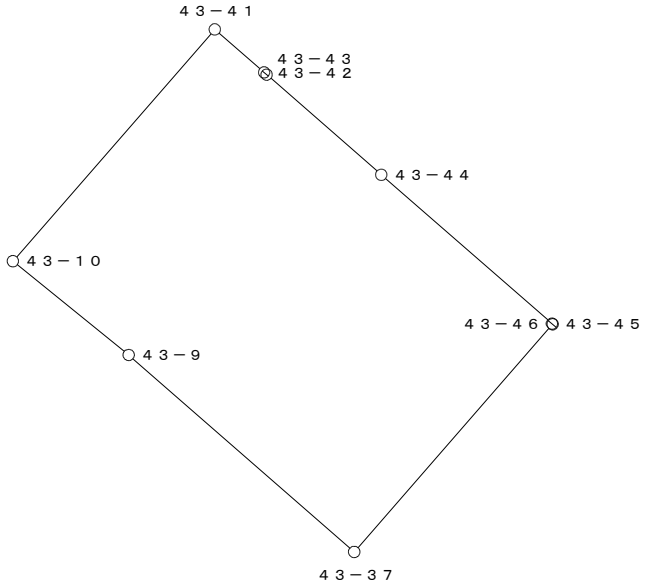
| 地 番 | 43-11 | 地 目 | |
|---|---|---|---|

| 筆 界 点 | X | Y | 辺長 | 方向角 | 備　考 |
|---|---|---|---|---|---|
| 43-41 | 24696.522 | 20325.824 | 20.296 | 41-03-59 | |
| 43-42 | 24693.680 | 20329.083 | 4.324 | 131-05-24 | |
| 43-43 | 24693.533 | 20329.252 | 0.224 | 131-01-03 | |
| 43-44 | 24686.925 | 20336.828 | 10.053 | 131-05-45 | |
| 43-45 | 24677.091 | 20348.105 | 14.963 | 131-05-23 | |
| 43-46 | 24677.056 | 20348.146 | 0.054 | 130-29-10 | |
| 43-37 | 24662.025 | 20335.040 | 19.942 | 221-05-10 | |
| 43-9 | 24675.028 | 20320.142 | 19.774 | 311-06-52 | |
| 43-10 | 24681.220 | 20312.491 | 9.843 | 308-59-00 | |
| | | | | | |
| | | | | | |
○：筆界点

| 面積算出公式 | 倍 面 積　２Ａ　1184.355040 | 土 地 の 所 在 | | | |
|---|---|---|---|---|---|
| Ａ＝ 1／2 ΣXn(Y(n+1)－Y(n-1)) | 面　積　Ａ　592.1775200 | 土地 の 所有者 | | 縮 尺 | 1／　500 |

# 座 標 面 積 計 算 書
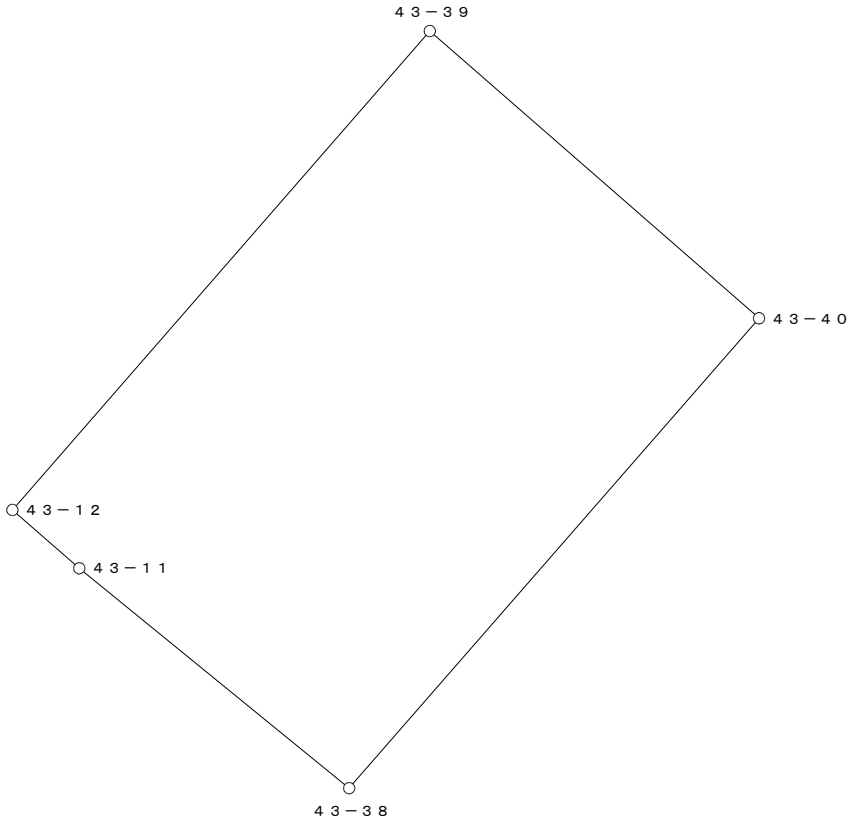
| 地 番 | 43-12-1 | 地 目 | |
|---|---|---|---|

| 筆 界 点 | X | Y | 辺長 | 方向角 | 備　考 |
|---|---|---|---|---|---|
| 43-39 | 24711.719 | 20308.398 | 20.977 | 41-04-20 | |
| 43-40 | 24702.235 | 20319.273 | 14.430 | 131-05-29 | |
| 43-38 | 24686.720 | 20305.737 | 20.590 | 221-06-11 | |
| 43-11 | 24693.982 | 20296.820 | 11.500 | 309-09-34 | |
| 43-12 | 24695.905 | 20294.616 | 2.925 | 311-06-17 | |
| | | | | | |
| | | | | | |
○：筆界点

| 面積算出公式 | 倍 面 積　２Ａ | 600.698156 | 土 地 の 所 在 | | | |
|---|---|---|---|---|---|---|
| Ａ＝ 1／2 ΣXn(Y(n+1)－Y(n-1)) | 面　　積　　Ａ | 300.3490780 | 土地 の 所有者 | | 縮 尺 | 1／　250 |

# 座 標 面 積 計 算 書
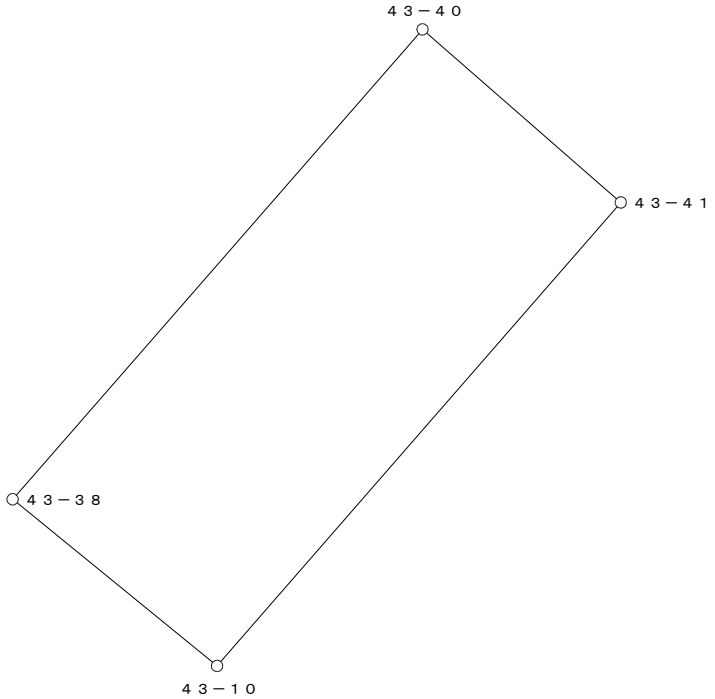
| 地 番 | 43-12-2 | 地 目 | |
|---|---|---|---|

| 筆 界 点 | X | Y | 辺長 | 方向角 | 備　考 |
|---|---|---|---|---|---|
| 43-40 | 24702.235 | 20319.273 | 20.590 | 41-06-11 | |
| 43-41 | 24696.522 | 20325.824 | 8.692 | 131-05-28 | |
| 43-10 | 24681.220 | 20312.491 | 20.296 | 221-03-59 | |
| 43-38 | 24686.720 | 20305.737 | 8.710 | 309-09-25 | |
| | | | | | |
| | | | | | |
○：筆界点

| 面積算出公式 | 倍 面 積　２Ａ | 355.651141 | 土 地 の 所 在 | | | |
|---|---|---|---|---|---|---|
| Ａ＝ 1／2 ΣXn(Y(n+1)－Y(n-1)) | 面　　積　　Ａ | 177.8255705 | 土地 の 所有者 | | 縮 尺 | 1／　250 |

# 座 標 面 積 計 算 書
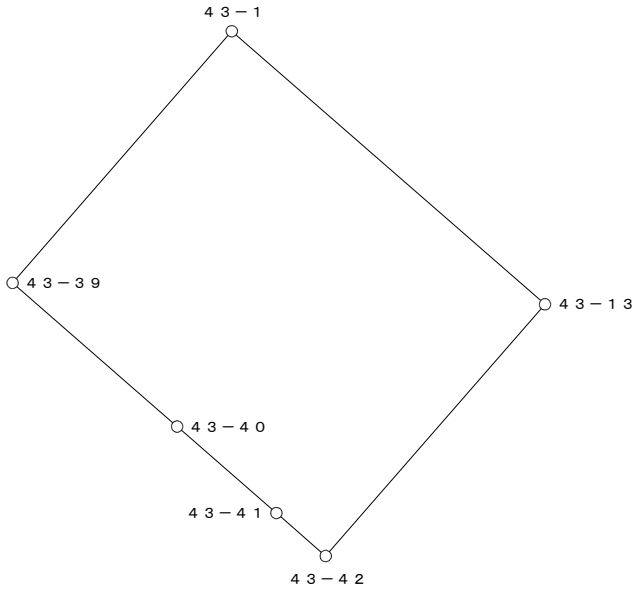
| 地 番 | 43-13 | 地 目 | |
|---|---|---|---|

| 筆 界 点 | X | Y | 辺長 | 方向角 | 備　考 |
|---|---|---|---|---|---|
| 43-1 | 24728.333 | 20322.877 | 22.038 | 41-04-19 | |
| 43-13 | 24710.300 | 20343.568 | 27.446 | 131-04-24 | |
| 43-42 | 24693.680 | 20329.083 | 22.046 | 221-04-24 | |
| 43-41 | 24696.522 | 20325.824 | 4.324 | 311-05-24 | |
| 43-40 | 24702.235 | 20319.273 | 8.692 | 311-05-28 | |
| 43-39 | 24711.719 | 20308.398 | 14.430 | 311-05-29 | |
| | | | | | |
| | | | | | |
○：筆界点

| 面積算出公式 | 倍 面 積　２Ａ　1209.942836 | 土 地 の 所 在 | | | |
|---|---|---|---|---|---|
| Ａ＝ 1／2 ΣXn(Y(n+1)－Y(n-1)) | 面　積　Ａ　604.9714180 | 土地 の 所有者 | | 縮 尺 | 1／　500 |

# 座 標 面 積 計 算 書
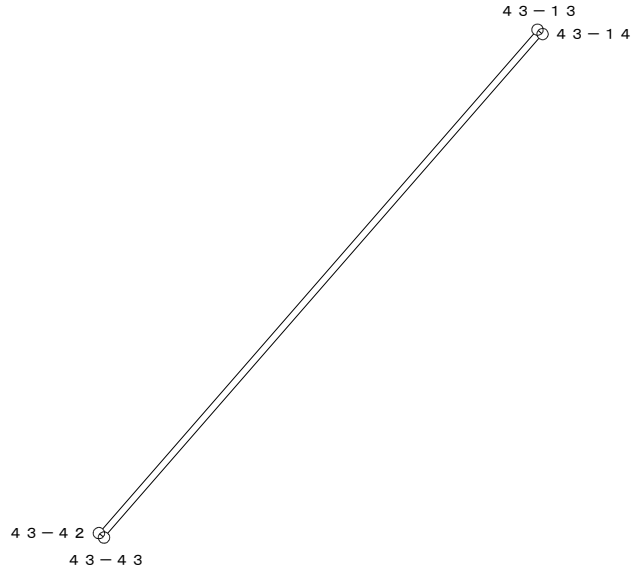
| 地 番 | 43-14 | 地 目 | |
|---|---|---|---|

| 筆 界 点 | X | Y | 辺長 | 方向角 | 備　考 |
|---|---|---|---|---|---|
| 43-13 | 24710.300 | 20343.568 | 22.046 | 41-04-24 | |
| 43-14 | 24710.153 | 20343.737 | 0.224 | 131-01-03 | |
| 43-43 | 24693.533 | 20329.252 | 22.046 | 221-04-24 | |
| 43-42 | 24693.680 | 20329.083 | 0.224 | 311-01-03 | |
| | | | | | |
| | | | | | |
○：筆界点

| 面積算出公式 | 倍 面 積　２Ａ | 9.876150 | 土 地 の 所 在 | | | |
|---|---|---|---|---|---|---|
| Ａ＝ 1／2 ΣXn(Y(n+1)－Y(n-1)) | 面　　積　　Ａ | 4.9380750 | 土地 の 所有者 | | 縮 尺 | 1／　250 |

# 座 標 面 積 計 算 書
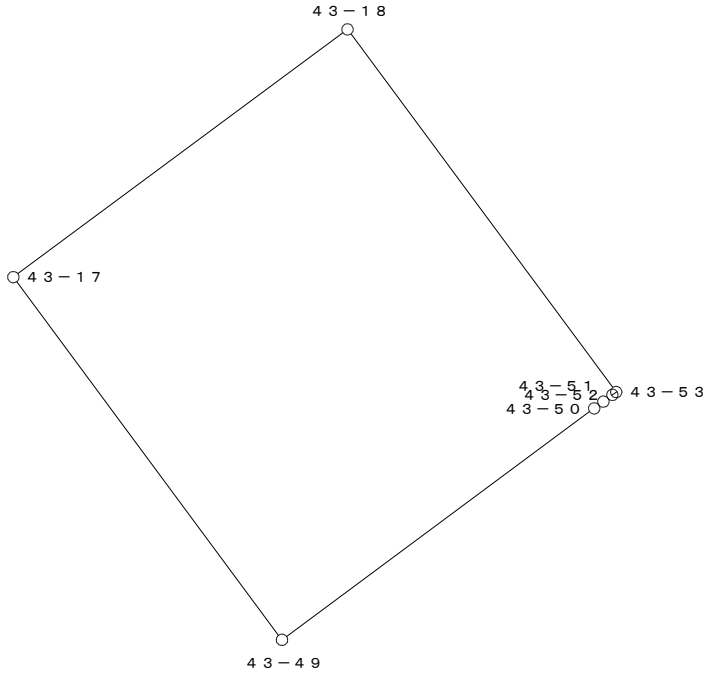
| 地 番 | 43-15 | 地 目 | |
|---|---|---|---|

| 筆 界 点 | X | Y | 辺長 | 方向角 | 備　考 |
|---|---|---|---|---|---|
| 43-17 | 24688.780 | 20369.861 | 14.905 | 323-27-25 | |
| 43-18 | 24696.959 | 20380.898 | 13.737 | 53-27-35 | |
| 43-53 | 24684.987 | 20389.773 | 14.903 | 143-27-00 | |
| 43-52 | 24684.895 | 20389.648 | 0.155 | 233-38-49 | |
| 43-51 | 24684.672 | 20389.347 | 0.375 | 233-28-00 | |
| 43-50 | 24684.448 | 20389.046 | 0.375 | 233-20-38 | |
| 43-49 | 24676.805 | 20378.736 | 12.834 | 233-26-59 | |
| | | | | | |
| | | | | | |
○：筆界点

| 面積算出公式 | 倍 面 積　２Ａ | 409.506751 | 土 地 の 所 在 | | | |
|---|---|---|---|---|---|---|
| Ａ＝ 1／2 ΣXn(Y(n+1)－Y(n-1)) | 面　　積　　Ａ | 204.7533755 | 土地 の 所有者 | | 縮 尺 | 1／　250 |

# 座 標 面 積 計 算 書
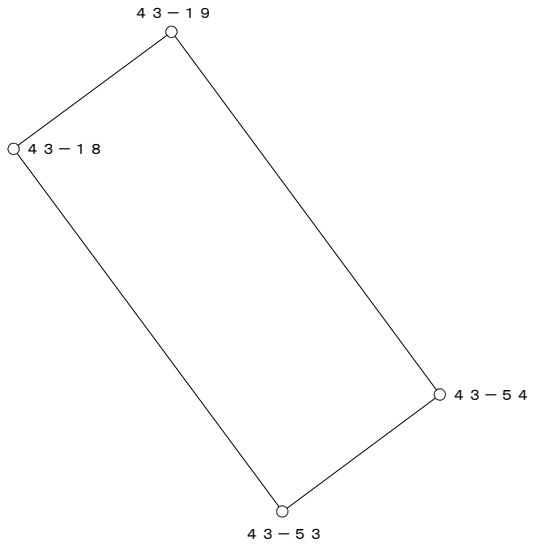
| 地 番 | 43-16 | 地 目 | |
|---|---|---|---|

| 筆 界 点 | X | Y | 辺長 | 方向角 | 備　考 |
|---|---|---|---|---|---|
| 43-18 | 24696.959 | 20380.898 | 14.903 | 323-27-00 | |
| 43-19 | 24700.822 | 20386.110 | 6.488 | 53-27-18 | |
| 43-54 | 24688.846 | 20394.977 | 14.901 | 143-29-02 | |
| 43-53 | 24684.987 | 20389.773 | 6.479 | 233-26-29 | |
| | | | | | |
| | | | | | |
○：筆界点

| 面積算出公式 | 倍 面 積　２Ａ | 193.223046 | 土 地 の 所 在 | | | |
|---|---|---|---|---|---|---|
| Ａ＝ 1／2 ΣXn(Y(n+1)－Y(n-1)) | 面　　積　　Ａ | 96.6115230 | 土地 の 所有者 | | 縮 尺 | 1／　250 |

# 座 標 面 積 計 算 書
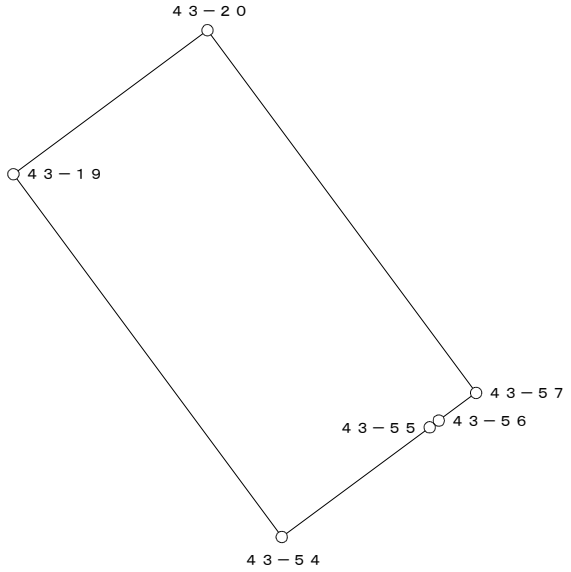
| 地 番 | 43-17 | 地 目 | |
|---|---|---|---|

| 筆 界 点 | X | Y | 辺長 | 方向角 | 備　考 |
|---|---|---|---|---|---|
| 43-19 | 24700.822 | 20386.110 | 14.901 | 323-29-02 | |
| 43-20 | 24705.572 | 20392.521 | 7.979 | 53-27-53 | |
| 43-57 | 24693.602 | 20401.393 | 14.899 | 143-27-17 | |
| 43-56 | 24692.688 | 20400.160 | 1.535 | 233-27-04 | |
| 43-55 | 24692.465 | 20399.858 | 0.375 | 233-33-27 | |
| 43-54 | 24688.846 | 20394.977 | 6.076 | 233-26-42 | |
| | | | | | |
| | | | | | |
○：筆界点

| 面積算出公式 | 倍 面 積　２Ａ | 237.886739 | 土 地 の 所 在 | | | |
|---|---|---|---|---|---|---|
| Ａ＝ 1／2 ΣXn(Y(n+1)－Y(n-1)) | 面　　積　　Ａ | 118.9433695 | 土地 の 所有者 | | 縮 尺 | 1／　250 |

# 座 標 面 積 計 算 書
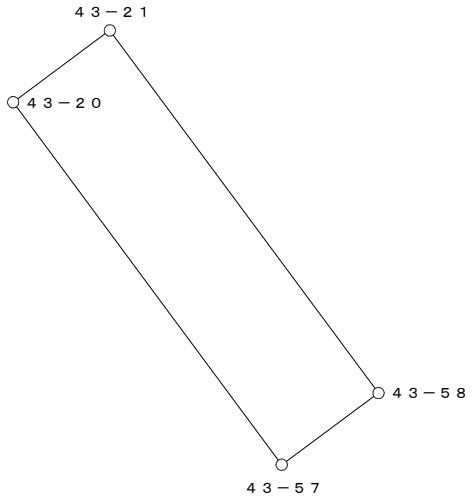
| 地 番 | 43-18-1 | 地 目 | |
|---|---|---|---|

| 筆 界 点 | X | Y | 辺長 | 方向角 | 備　考 |
|---|---|---|---|---|---|
| 43-20 | 24705.572 | 20392.521 | 14.899 | 323-27-17 | |
| 43-21 | 24707.940 | 20395.715 | 3.976 | 53-26-50 | |
| 43-58 | 24695.971 | 20404.587 | 14.899 | 143-27-09 | |
| 43-57 | 24693.602 | 20401.393 | 3.977 | 233-26-08 | |
| | | | | | |
| | | | | | |
○：筆界点

| 面積算出公式 | 倍 面 積　２Ａ　118.487830 | 土 地 の 所 在 | | | |
|---|---|---|---|---|---|
| Ａ＝ 1／2 ΣXn(Y(n+1)－Y(n-1)) | 面　積　Ａ　59.2439150 | 土地 の 所有者 | | 縮 尺 | 1／　250 |

# 座 標 面 積 計 算 書
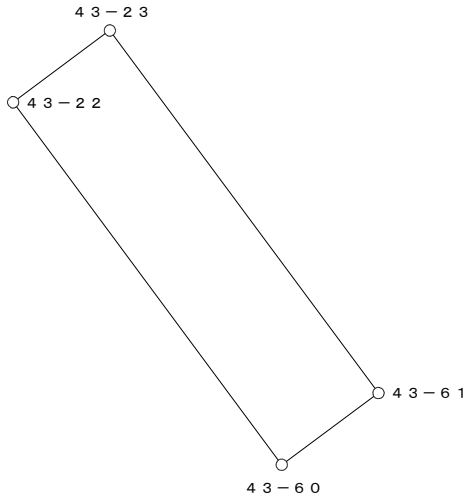
| 地 番 | 43-18-2 | 地 目 | |
|---|---|---|---|

| 筆 界 点 | X | Y | 辺長 | 方向角 | 備　考 |
|---|---|---|---|---|---|
| 43-22 | 24712.365 | 20401.687 | 14.897 | 323-27-11 | |
| 43-23 | 24714.733 | 20404.881 | 3.976 | 53-26-50 | |
| 43-61 | 24702.765 | 20413.751 | 14.897 | 143-27-23 | |
| 43-60 | 24700.397 | 20410.558 | 3.975 | 233-26-19 | |
| | | | | | |
| | | | | | |
○：筆界点

| 面積算出公式 | 倍 面 積　２Ａ　118.450304 | 土 地 の 所 在 | | | |
|---|---|---|---|---|---|
| Ａ＝ 1／2 ΣXn(Y(n+1)－Y(n-1)) | 面　積　Ａ　59.2251520 | 土地 の 所有者 | | 縮 尺 | 1／　250 |

# 座 標 面 積 計 算 書
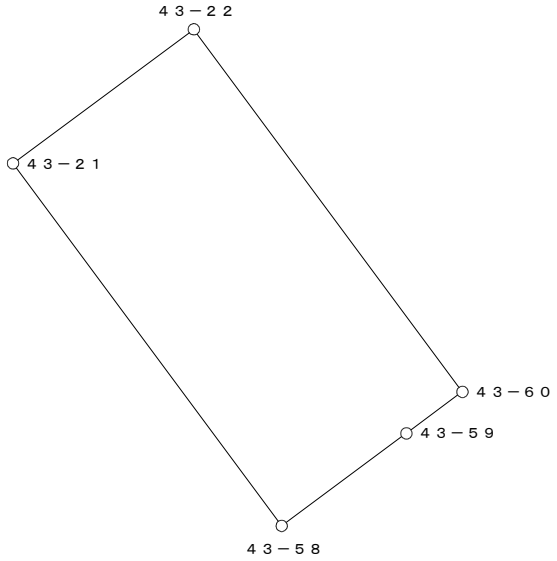
| 地 番 | 43-19 | 地 目 | |
|---|---|---|---|

| 筆 界 点 | X | Y | 辺長 | 方向角 | 備　考 |
|---|---|---|---|---|---|
| 43-21 | 24707.940 | 20395.715 | 14.899 | 323-27-09 | |
| 43-22 | 24712.365 | 20401.687 | 7.433 | 53-27-47 | |
| 43-60 | 24700.397 | 20410.558 | 14.897 | 143-27-11 | |
| 43-59 | 24699.025 | 20408.707 | 2.304 | 233-27-12 | |
| 43-58 | 24695.971 | 20404.587 | 5.128 | 233-27-07 | |
| | | | | | |
| | | | | | |
○：筆界点

| 面積算出公式 | 倍 面 積　２Ａ | 221.461128 | 土 地 の 所 在 | | | |
|---|---|---|---|---|---|---|
| Ａ＝ 1／2 ΣXn(Y(n+1)－Y(n-1)) | 面　　積　　Ａ | 110.7305640 | 土地 の 所有者 | | 縮 尺 | 1／　250 |

# 座 標 面 積 計 算 書
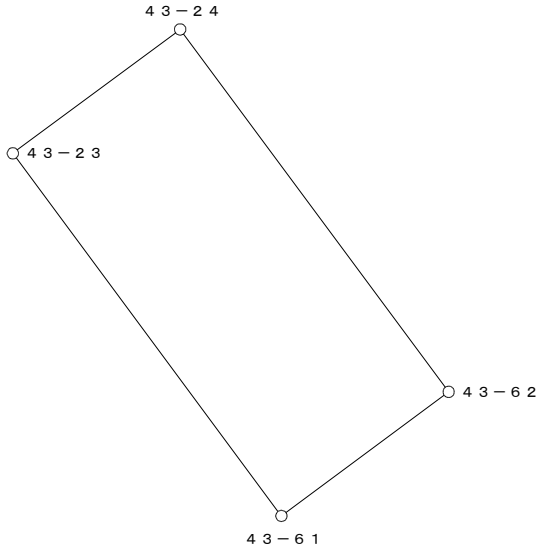
| 地 番 | 43-20 | 地 目 | |
|---|---|---|---|

| 筆 界 点 | X | Y | 辺長 | 方向角 | 備 考 |
|---|---|---|---|---|---|
| 43-23 | 24714.733 | 20404.881 | 14.897 | 323-27-23 | |
| 43-24 | 24718.827 | 20410.407 | 6.877 | 53-28-00 | |
| 43-62 | 24706.861 | 20419.276 | 14.894 | 143-27-17 | |
| 43-61 | 24702.765 | 20413.751 | 6.878 | 233-26-54 | |
| | | | | | |
| | | | | | |
○：筆界点

| 面積算出公式 | 倍 面 積 ２Ａ | 204.888522 | 土 地 の 所 在 | | | |
|---|---|---|---|---|---|---|
| Ａ＝ 1／2 ΣXn(Y(n+1)－Y(n-1)) | 面 積 Ａ | 102.4442610 | 土地 の 所有者 | | 縮 尺 | 1／ 250 |