
換　地　図

縮尺　５００分の１


所 在　那覇市松島一丁目

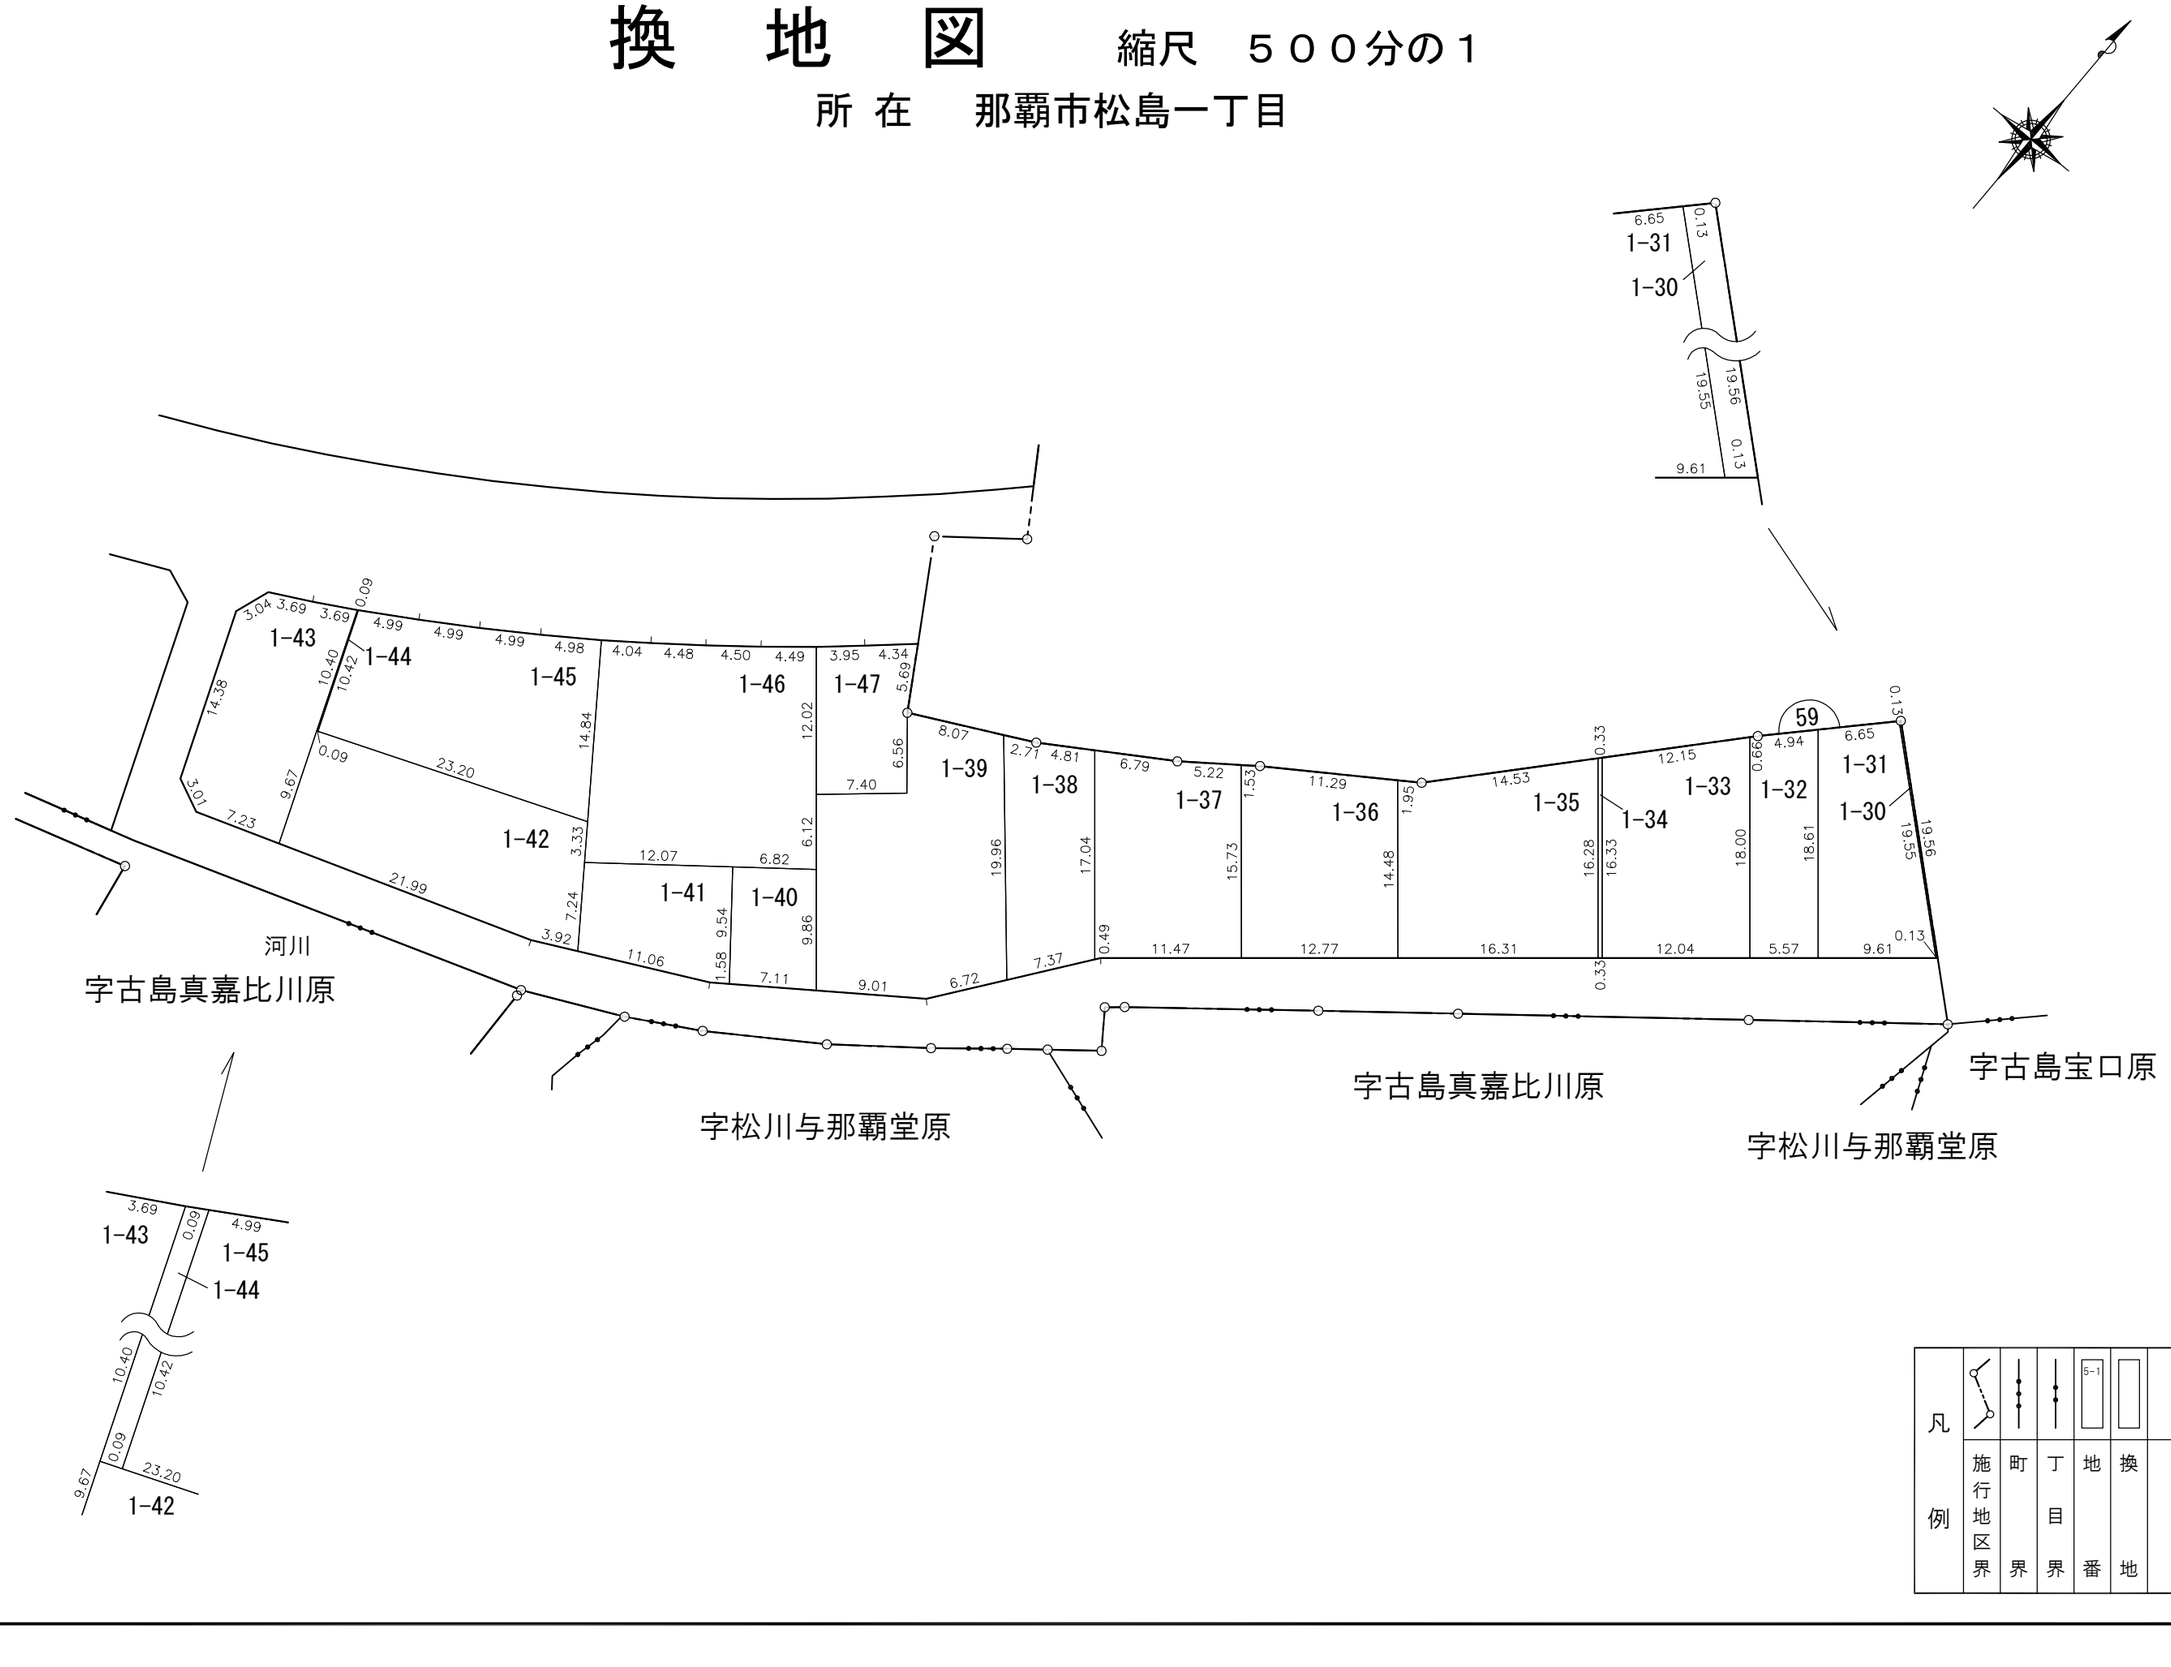

那覇広域都市計画事業真嘉比古島第二土地区画整理事業

画地出来形確認測量原図　59街区

S=1/500

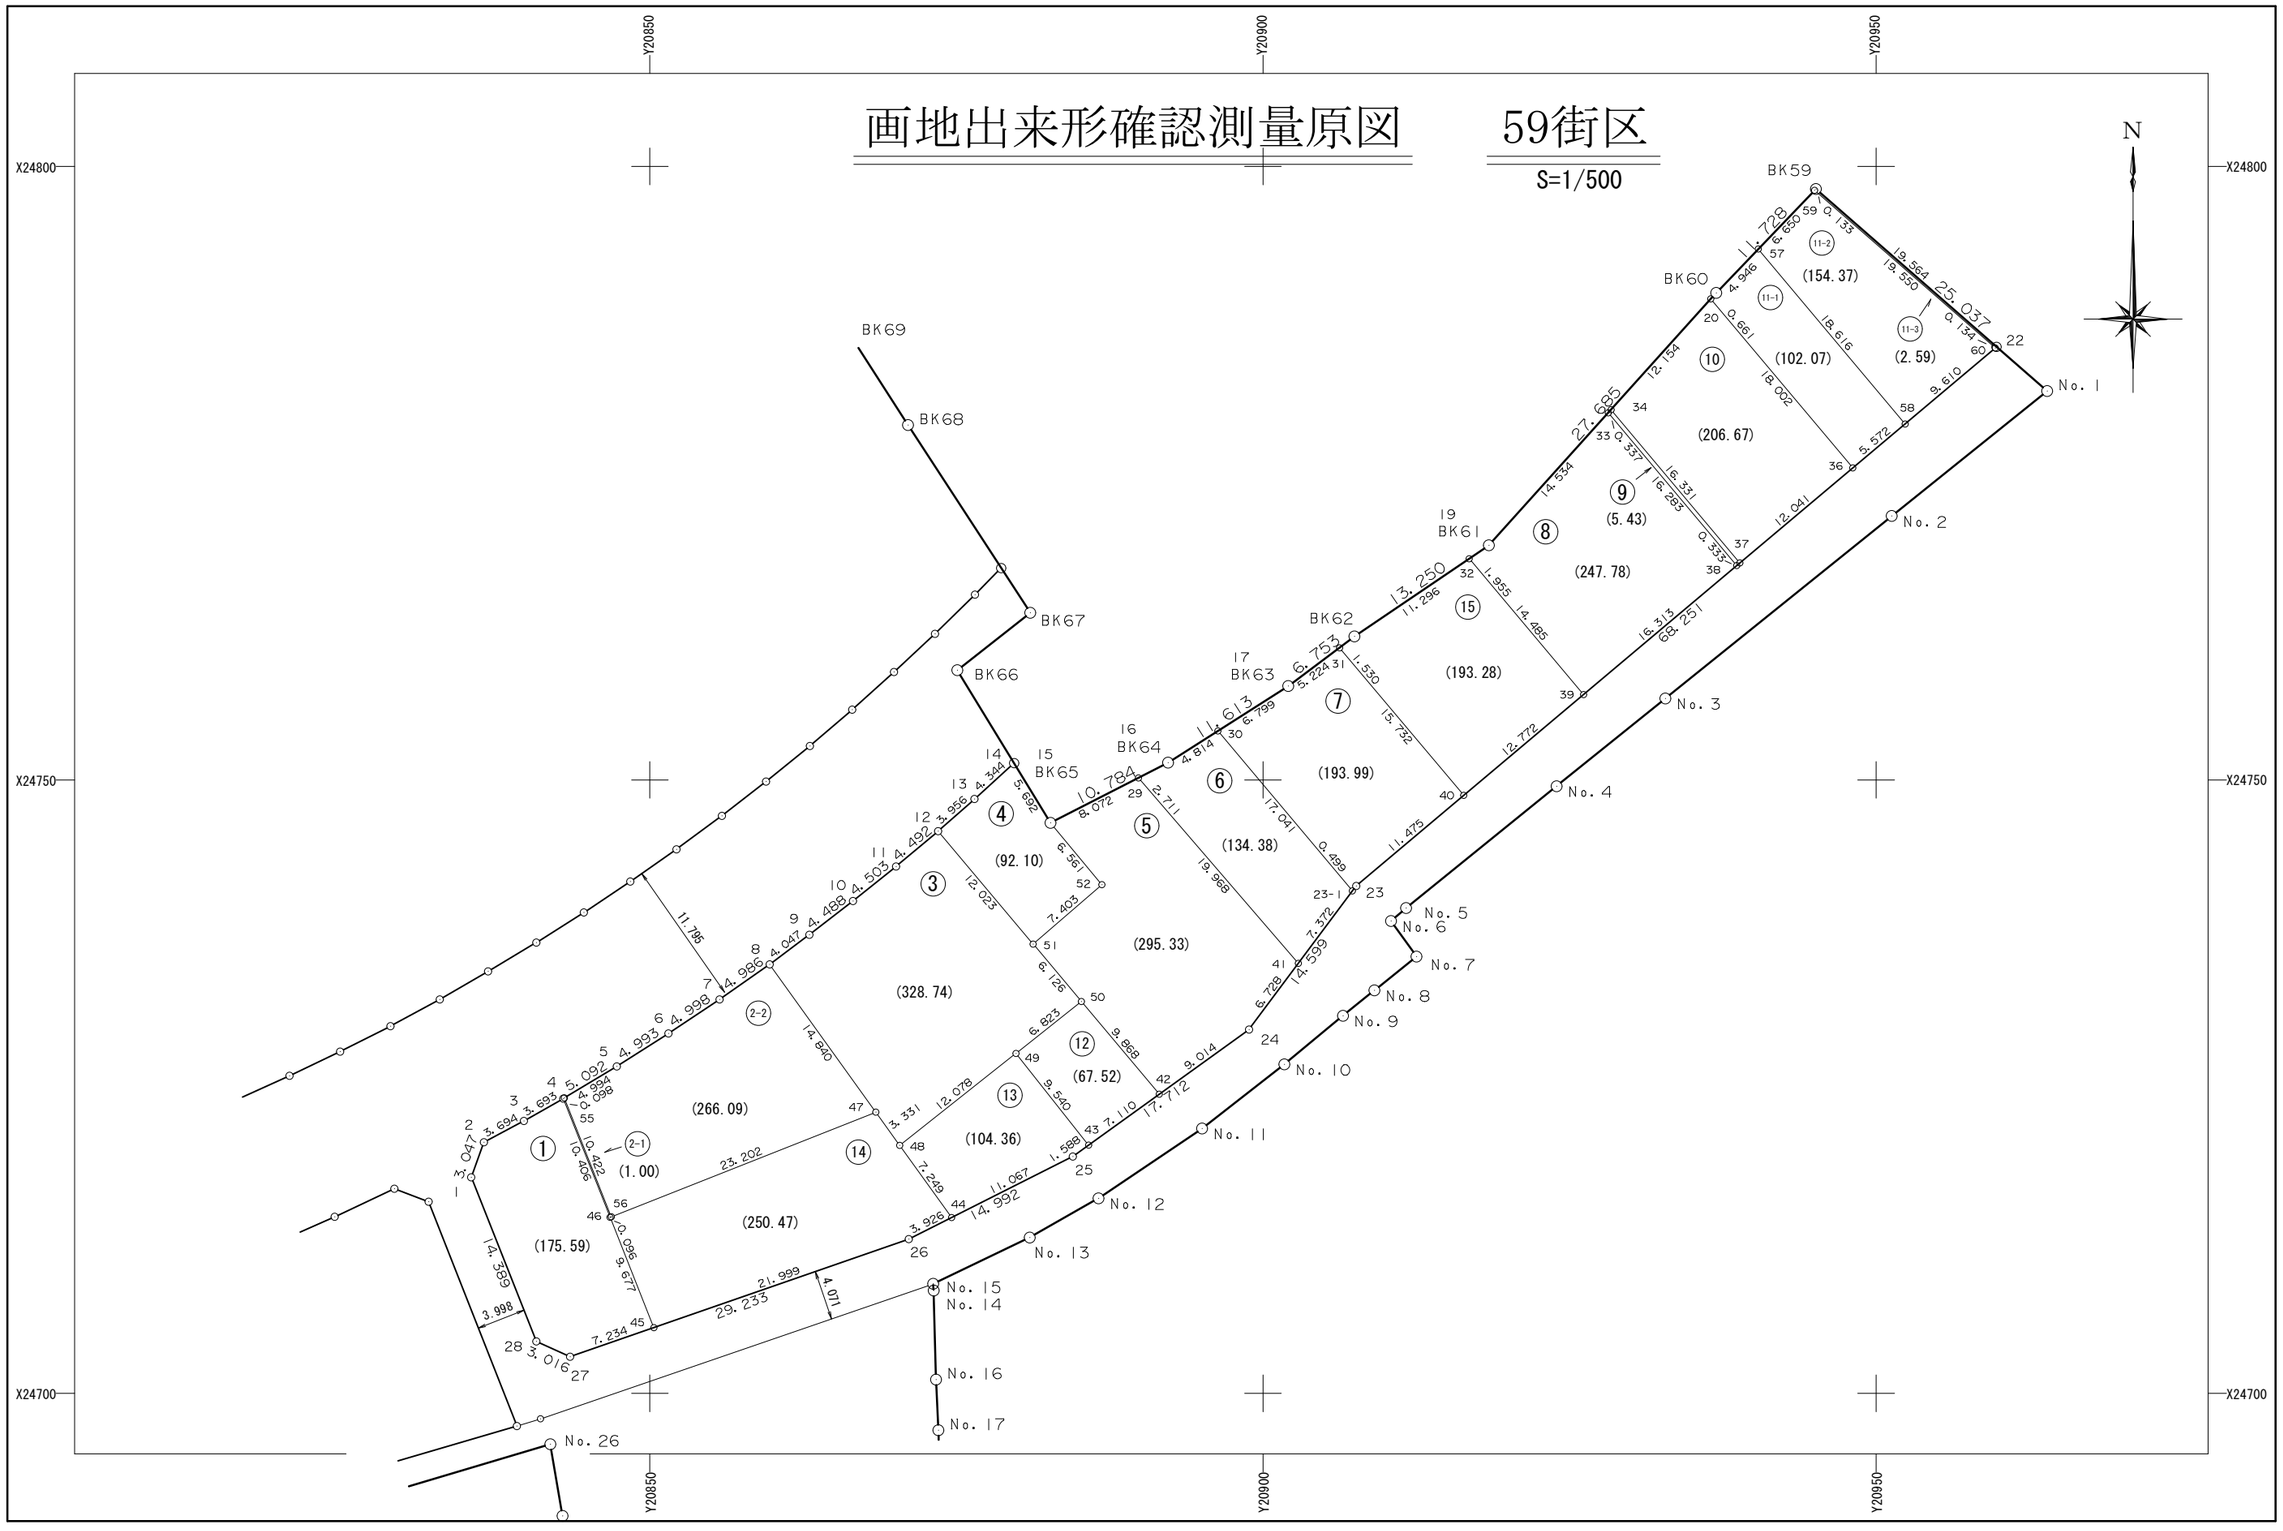

面　積　一　覧　表

種　　別	地　　番	地　　目	面　　積	地　　積	備　　考
	5901:59-1		175.5948035	175.59	
	5902:59-2-1		1.0004220	1.00	
	5903:59-2-2		266.0901400	266.09	
	5904:59-3		328.7478870	328.74	
	5905:59-4		92.1085005	92.10	
	5906:59-5		295.3372420	295.33	
	5907:59-6		134.3886980	134.38	
	5908:59-7		193.9927960	193.99	
	5909:59-8		247.7879770	247.78	
	5910:59-9		5.4354300	5.43	
	5911:59-10		206.6753005	206.67	
	5912:59-11-1		102.0738885	102.07	
	5913:59-11-2		154.3777850	154.37	
	5914:59-11-3		2.5947025	2.59	
	5915:59-12		67.5249020	67.52	
	5916:59-13		104.3676010	104.36	
	5917:59-14		250.4778105	250.47	
	5918:59-15		193.2827090	193.28	
			2821.8585950	2821.76	
			2821.8585950	2821.76	

座　標　リ　ス　ト

測　　点	X　座　標	Y　座　標
5901:59-1	24717.606	20835.435
5902:59-2	24720.475	20836.461
5903:59-3	24722.205	20839.725
5904:59-4	24724.030	20842.936
5905:59-5	24726.657	20847.298
5906:59-6	24729.332	20851.514
5907:59-7	24732.106	20855.672
5908:59-8	24734.959	20859.761
5909:59-9	24737.386	20863.000
5910:59-10	24740.122	20866.557
5911:59-11	24742.939	20870.070
5912:59-12	24745.825	20873.512
5913:59-13	24748.445	20876.476
5914:59-14	24751.359	20879.698
5915:59-15	24746.499	20882.661
5916:59-16	24751.401	20892.266
5917:59-17	24758.524	20903.137
5918:59-18	24761.688	20907.467
5919:59-19	24769.133	20918.428
5920:59-20	24789.210	20936.518
5921:59-21	24798.158	20945.086
5922:59-22	24785.291	20959.824
5923:59-23	24741.353	20907.597
5924:59-23-1	24740.953	20907.298
5925:59-24	24729.653	20898.865
5926:59-25	24719.305	20884.490
5927:59-26	24712.559	20871.101
5928:59-27	24702.982	20843.481
5929:59-28	24704.229	20840.735
5930:59-29	24750.169	20889.851
5931:59-30	24753.990	20896.324


測　　点	X　座　標	Y　座　標
5932:59-31	24760.773	20906.241
5933:59-32	24768.035	20916.811
5934:59-33	24779.930	20928.157
5935:59-34	24780.181	20928.382
5936:59-35	24790.209	20937.475
5937:59-36	24775.431	20948.103
5938:59-37	24767.679	20938.889
5939:59-38	24767.465	20938.634
5940:59-39	24756.963	20926.151
5941:59-40	24748.741	20916.377
5942:59-41	24735.045	20902.889
5943:59-42	24724.387	20891.549
5944:59-43	24720.233	20885.779
5945:59-44	24714.325	20874.607
5946:59-45	24705.352	20850.316
5947:59-46	24714.352	20846.760
5948:59-47	24722.913	20868.428
5949:59-48	24720.210	20870.374
5950:59-49	24727.704	20879.846
5951:59-50	24731.938	20885.196
5952:59-51	24736.625	20881.252
5953:59-52	24741.458	20886.860
5954:59-53	24742.317	20896.456
5955:59-55	24724.080	20843.020
5956:59-56	24714.387	20846.849
5957:59-57	24793.267	20940.387
5958:59-58	24779.018	20952.367
5959:59-59	24798.062	20944.994
5960:59-60	24785.205	20959.721
19301:BK59	24798.158	20945.086
19302:BK60	24789.701	20936.960

測　　点	X　座　標	Y　座　標
19303:BK61	24769.133	20918.428
19304:BK62	24761.688	20907.467
19305:BK63	24757.647	20902.056
19306:BK64	24751.401	20892.266
19307:BK65	24746.499	20882.661

座 標 面 積 計 算 書

地 番	59-1	地 目	

筆 界 点	X	Y	辺長	方向角	備 考
59-1	24717.606	20835.435	14.389	338-23-11	
59-2	24720.475	20836.461	3.047	19-40-40	
59-3	24722.205	20839.725	3.694	62-04-31	
59-4	24724.030	20842.936	3.693	60-23-16	
59-46	24714.352	20846.760	10.406	158-26-24	
59-45	24705.352	20850.316	9.677	158-26-26	
59-27	24702.982	20843.481	7.234	250-52-35	
59-28	24704.229	20840.735	3.016	294-25-25	

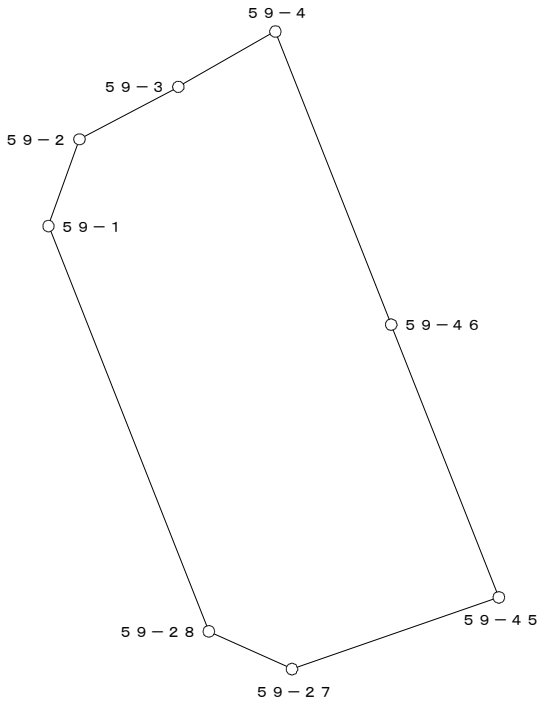


○：筆界点

面積算出公式	倍 面 積 ２Ａ	351.189607	土 地 の 所 在			
Ａ＝ １／２ ΣＸｎ(Ｙ(ｎ+1)－Ｙ(ｎ-1))	面 積 Ａ	175.5948035	土地 の 所有者		縮 尺	1／ 250

座 標 面 積 計 算 書

地 番	59-2-1	地 目	

筆 界 点	X	Y	辺長	方向角	備　考
59-4	24724.030	20842.936	10.406	338-26-24	
59-55	24724.080	20843.020	0.098	59-14-14	
59-56	24714.387	20846.849	10.422	158-26-41	
59-46	24714.352	20846.760	0.096	248-31-56	

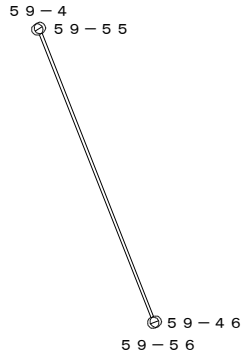


○：筆界点

面積算出公式	倍 面 積　２Ａ	2.000844	土 地 の 所 在			
Ａ＝ 1／2 ΣＸn(Ｙ(ｎ+1)－Ｙ(ｎ-1))	面　　積　　Ａ	1.0004220	土地 の 所有者		縮 尺	1／　250

座 標 面 積 計 算 書

地 番	59-2-2	地 目	

筆 界 点	X	Y	辺長	方向角	備　考
59-55	24724.080	20843.020	10.422	338-26-41	
59-5	24726.657	20847.298	4.994	58-56-09	
59-6	24729.332	20851.514	4.993	57-36-19	
59-7	24732.106	20855.672	4.998	56-17-27	
59-8	24734.959	20859.761	4.986	55-05-44	
59-47	24722.913	20868.428	14.840	144-15-55	
59-56	24714.387	20846.849	23.202	248-26-27	

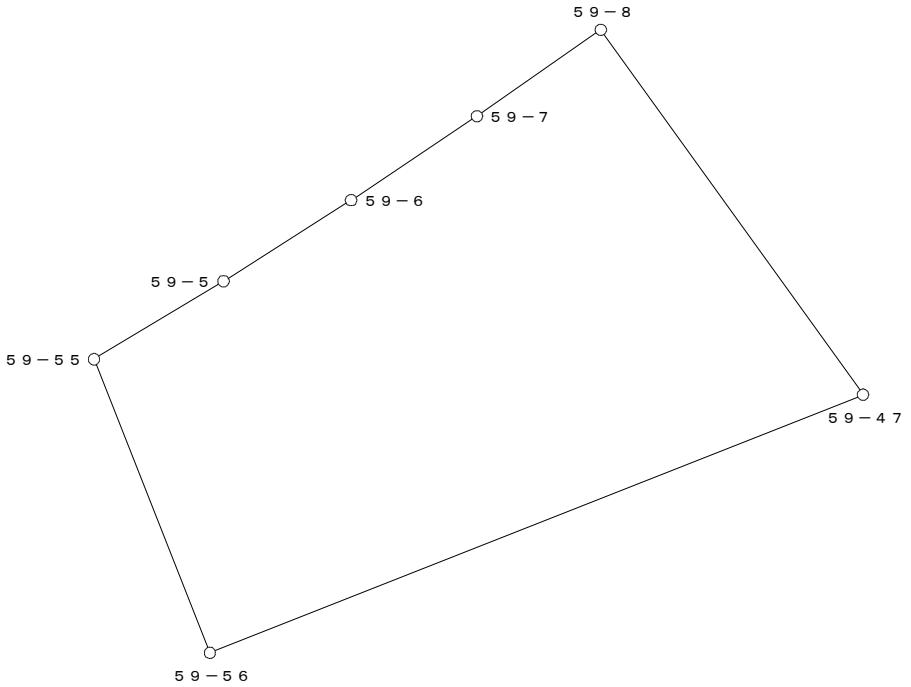


○：筆界点

面積算出公式	倍 面 積　２Ａ	532.180280	土 地 の 所 在			
Ａ＝ 1／2 ΣXn(Y(n+1)－Y(n-1))	面　　積　　Ａ	266.0901400	土地 の 所有者		縮 尺	1／　250

座 標 面 積 計 算 書

地 番	59-3	地 目	

筆 界 点	X	Y	辺長	方向角	備 考
59-8	24734.959	20859.761	14.840	324-15-55	
59-9	24737.386	20863.000	4.047	53-09-20	
59-10	24740.122	20866.557	4.488	52-25-59	
59-11	24742.939	20870.070	4.503	51-16-29	
59-12	24745.825	20873.512	4.492	50-01-17	
59-51	24736.625	20881.252	12.023	139-55-33	
59-50	24731.938	20885.196	6.126	139-55-13	
59-49	24727.704	20879.846	6.823	231-38-31	
59-48	24720.210	20870.374	12.078	231-39-00	
59-47	24722.913	20868.428	3.331	324-14-54	

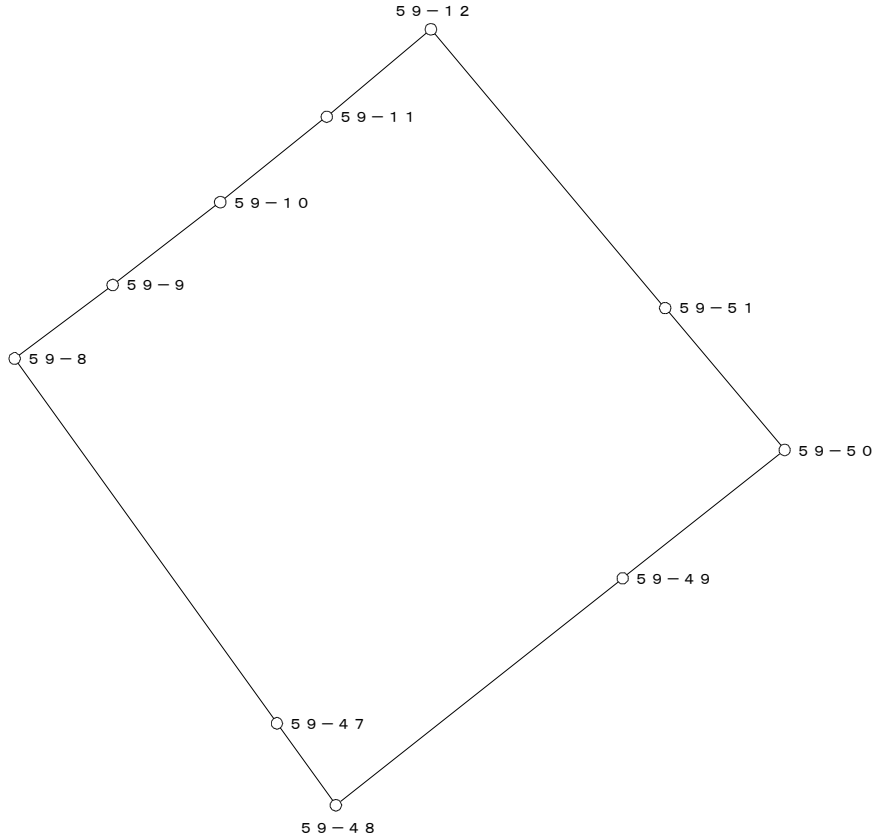


○：筆界点

面積算出公式	倍 面 積 ２Ａ	657.495774	土 地 の 所 在			
Ａ＝ １／２ ΣＸｎ(Ｙ(ｎ+1)－Ｙ(ｎ-1))	面 積 Ａ	328.7478870	土地 の 所有者		縮 尺	1／ 250

座 標 面 積 計 算 書

地 番	59-4	地 目	

筆 界 点	X	Y	辺長	方向角	備 考
59-12	24745.825	20873.512	12.023	319-55-33	
59-13	24748.445	20876.476	3.956	48-31-31	
59-14	24751.359	20879.698	4.344	47-52-25	
BK65	24746.499	20882.661	5.692	148-37-50	
59-52	24741.458	20886.860	6.561	140-12-24	
59-51	24736.625	20881.252	7.403	229-14-42	

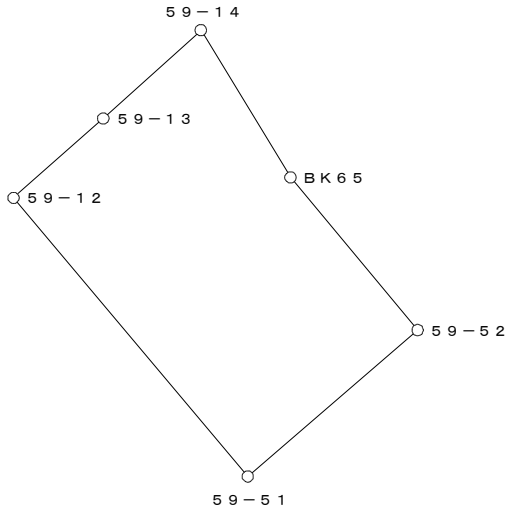


○：筆界点

面積算出公式	倍 面 積 ２Ａ	184.217001	土 地 の 所 在			
Ａ＝ 1／2 ΣXn(Y(n+1)－Y(n-1))	面 積 Ａ	92.1085005	土地 の 所有者		縮 尺	1／ 250

座 標 面 積 計 算 書

地 番	59-5	地 目	

筆 界 点	X	Y	辺長	方向角	備 考
BK65	24746.499	20882.661	6.561	320-12-24	
59-29	24750.169	20889.851	8.072	62-57-32	
59-41	24735.045	20902.889	19.968	139-14-10	
59-24	24729.653	20898.865	6.728	216-44-01	
59-42	24724.387	20891.549	9.014	234-15-14	
59-50	24731.938	20885.196	9.868	319-55-28	
59-51	24736.625	20881.252	6.126	319-55-13	
59-52	24741.458	20886.860	7.403	49-14-42	

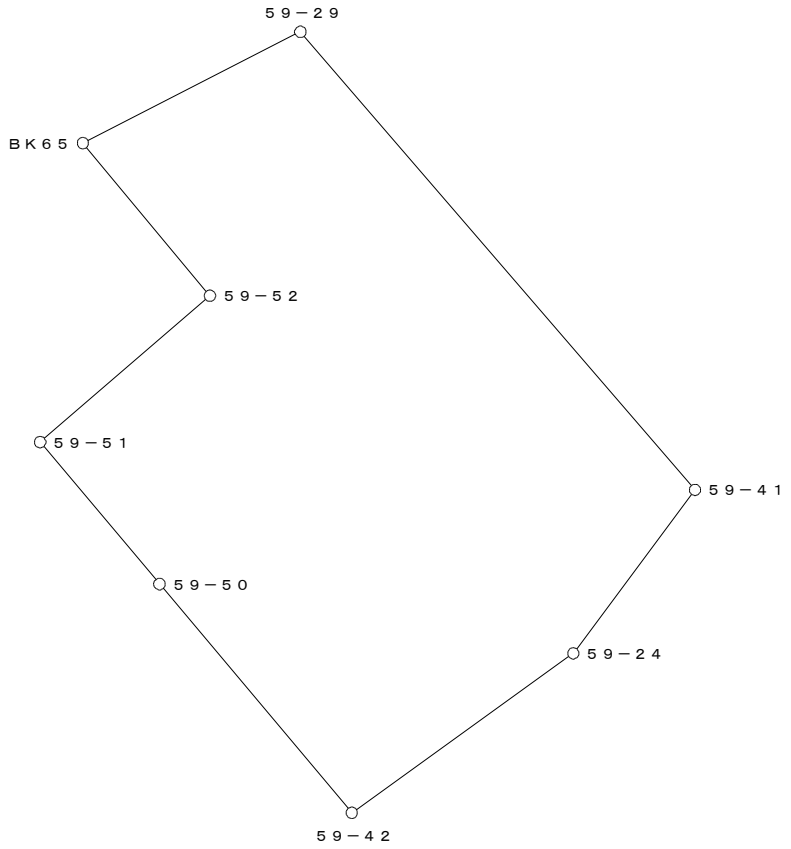


○：筆界点

面積算出公式	倍 面 積 ２Ａ	590.674484	土 地 の 所 在			
Ａ＝ １／２ ΣＸｎ(Ｙ(ｎ+1)－Ｙ(ｎ-1))	面 積 Ａ	295.3372420	土地 の 所有者		縮 尺	1／ 250

座 標 面 積 計 算 書

地 番	59-6	地 目	

筆 界 点	X	Y	辺長	方向角	備 考
59-29	24750.169	20889.851	19.968	319-14-10	
BK64	24751.401	20892.266	2.711	62-58-19	
59-30	24753.990	20896.324	4.814	57-27-44	
59-23-1	24740.953	20907.298	17.041	139-54-39	
59-41	24735.045	20902.889	7.372	216-43-59	

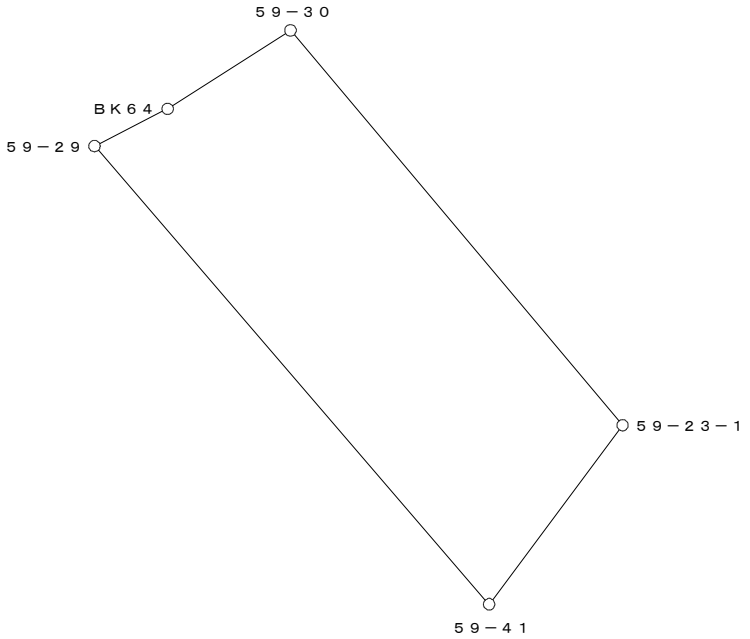


○：筆界点

面積算出公式	倍 面 積　２Ａ	268.777396	土 地 の 所 在			
Ａ＝ 1／2 ΣXn(Y(n+1)－Y(n-1))	面　　積　　Ａ	134.3886980	土地 の 所有者		縮 尺	1／　250

座 標 面 積 計 算 書

地 番	59-7	地 目	

筆 界 点	X	Y	辺長	方向角	備 考
59-30	24753.990	20896.324	17.041	319-54-39	
BK63	24757.647	20902.056	6.799	57-27-44	
59-31	24760.773	20906.241	5.224	53-14-31	
59-40	24748.741	20916.377	15.732	139-53-19	
59-23	24741.353	20907.597	11.475	229-55-15	
59-23-1	24740.953	20907.298	0.499	216-46-41	

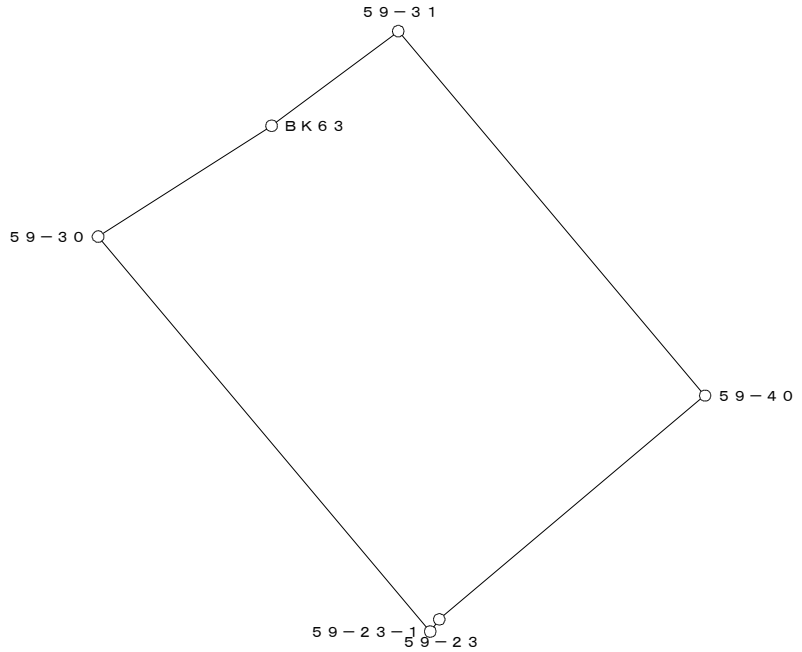


○：筆界点

面積算出公式	倍 面 積 ２Ａ	387.985592	土 地 の 所 在			
Ａ＝ １／２ Σ Xn(Y(n+1)－Y(n-1))	面 積 Ａ	193.9927960	土地 の 所有者		縮 尺	1／ 250

座 標 面 積 計 算 書

地 番	59-8	地 目	

筆 界 点	X	Y	辺長	方向角	備 考
59-32	24768.035	20916.811	14.485	319-51-00	
BK61	24769.133	20918.428	1.955	55-49-20	
59-33	24779.930	20928.157	14.534	42-01-17	
59-38	24767.465	20938.634	16.283	139-57-09	
59-39	24756.963	20926.151	16.313	229-55-33	

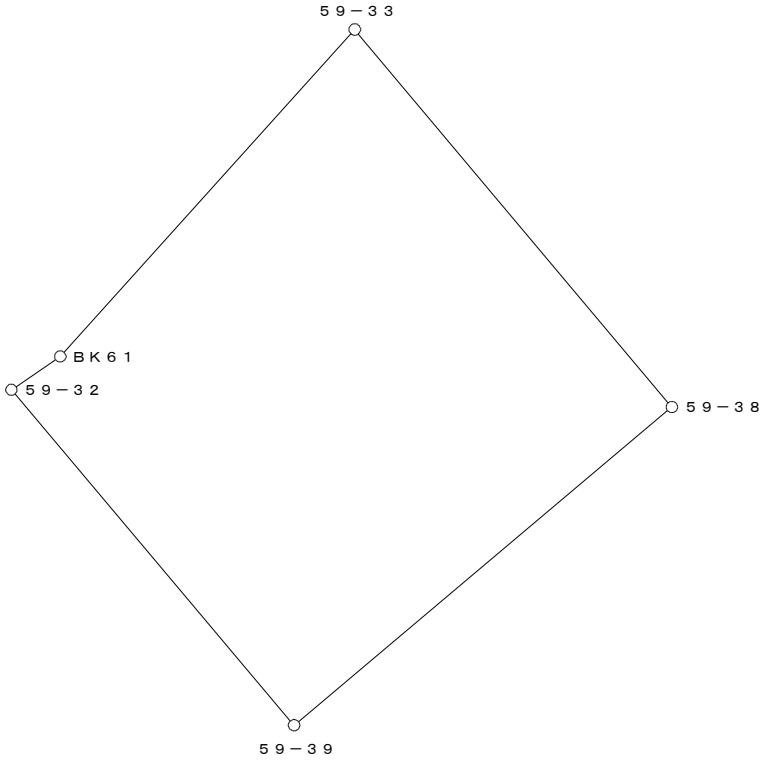


○：筆界点

面積算出公式	倍 面 積 ２Ａ	495.575954	土 地 の 所 在			
Ａ＝ 1／2 ΣXn(Y(n+1)－Y(n-1))	面 積 Ａ	247.7879770	土地 の 所有者		縮 尺	1／ 250

座 標 面 積 計 算 書

地 番	59-9	地 目	

筆 界 点	X	Y	辺長	方向角	備 考
59-33	24779.930	20928.157	16.283	319-57-09	
59-34	24780.181	20928.382	0.337	41-52-25	
59-37	24767.679	20938.889	16.331	139-57-20	
59-38	24767.465	20938.634	0.333	229-59-46	

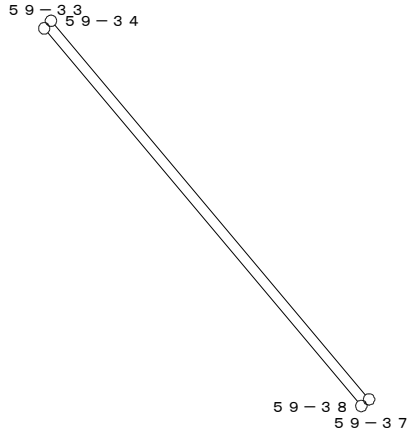


○：筆界点

面積算出公式	倍 面 積 ２Ａ	10.870860	土 地 の 所 在			
Ａ＝ 1／2 ΣXn(Y(n+1)－Y(n-1))	面 積 Ａ	5.4354300	土地 の 所有者		縮 尺	1／ 250

座 標 面 積 計 算 書

地 番	59-10	地 目	

筆 界 点	X	Y	辺長	方向角	備 考
59-34	24780.181	20928.382	16.331	319-57-20	
59-20	24789.210	20936.518	12.154	42-01-19	
59-36	24775.431	20948.103	18.002	139-56-38	
59-37	24767.679	20938.889	12.041	229-55-31	

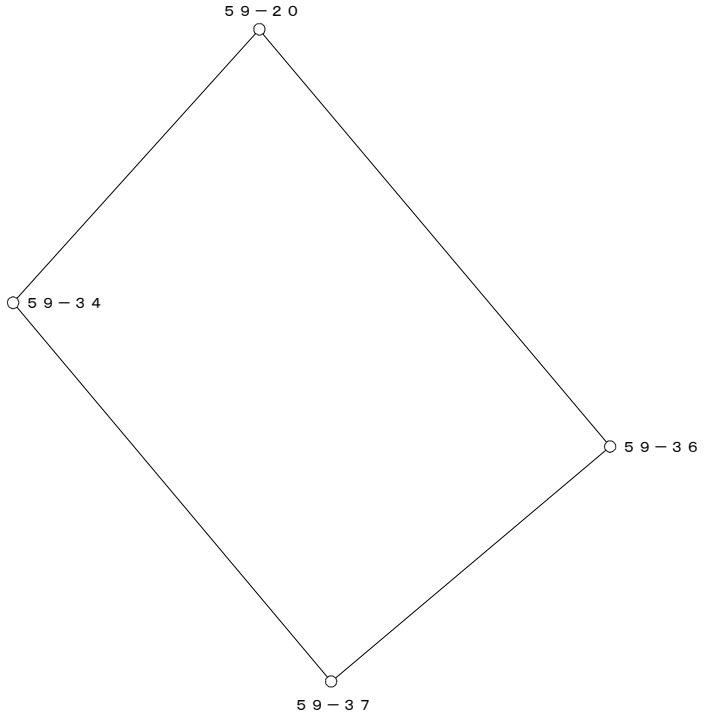


○：筆界点

面積算出公式	倍 面 積 ２Ａ	413.350601	土 地 の 所 在			
Ａ＝ 1／2 Σ Xn(Y(n+1)－Y(n-1))	面 積 Ａ	206.6753005	土地 の 所有者		縮 尺	1／ 250

座 標 面 積 計 算 書

地 番	59-11-1	地 目	

筆 界 点	X	Y	辺長	方向角	備　考
59-36	24775.431	20948.103	5.572	229-55-43	
59-20	24789.210	20936.518	18.002	319-56-38	
BK60	24789.701	20936.960	0.661	41-59-37	
59-57	24793.267	20940.387	4.946	43-51-41	
59-58	24779.018	20952.367	18.616	139-56-39	

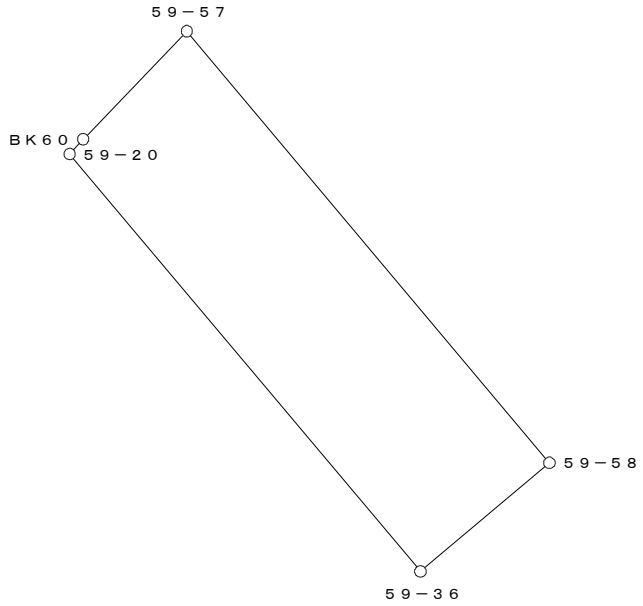


○：筆界点

面積算出公式	倍 面 積　２Ａ	204.147777	土 地 の 所 在			
Ａ＝ 1／2 ΣＸn(Ｙ(ｎ+1)－Ｙ(ｎ-1))	面　　積　　Ａ	102.0738885	土地 の 所有者		縮 尺	1／　　250

座 標 面 積 計 算 書

地 番	59-11-2	地 目	

筆 界 点	X	Y	辺長	方向角	備　考
59-60	24785.205	20959.721	19.550	131-07-18	
59-58	24779.018	20952.367	9.610	229-55-33	
59-57	24793.267	20940.387	18.616	319-56-39	
59-59	24798.062	20944.994	6.650	43-51-16	

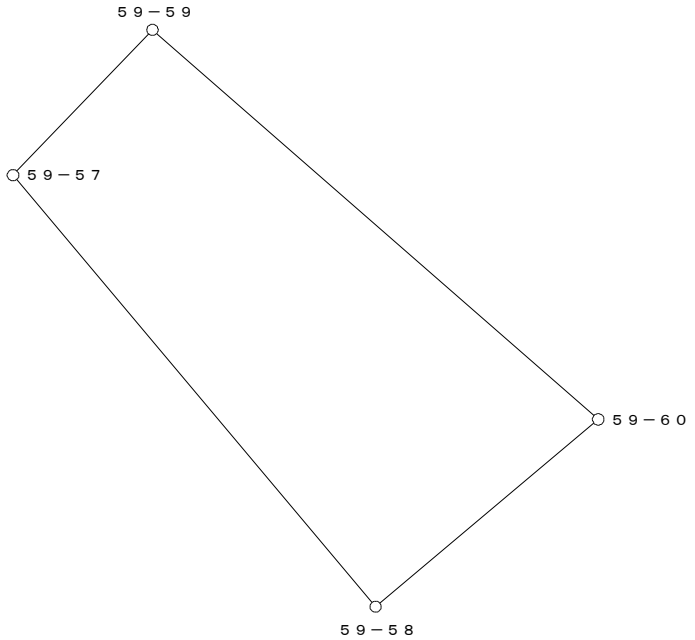


○：筆界点

面積算出公式	倍 面 積　２Ａ	308.755570	土 地 の 所 在			
Ａ＝ 1／2 ΣXn(Y(n+1)－Y(n-1))	面　　積　　Ａ	154.3777850	土地 の 所有者		縮 尺	1／　250

座 標 面 積 計 算 書

地 番	59-11-3	地 目	

筆 界 点	X	Y	辺長	方向角	備　考
59-22	24785.291	20959.824	19.564	131-07-21	
59-60	24785.205	20959.721	0.134	230-08-23	
59-59	24798.062	20944.994	19.550	311-07-18	
BK59	24798.158	20945.086	0.133	43-46-52	

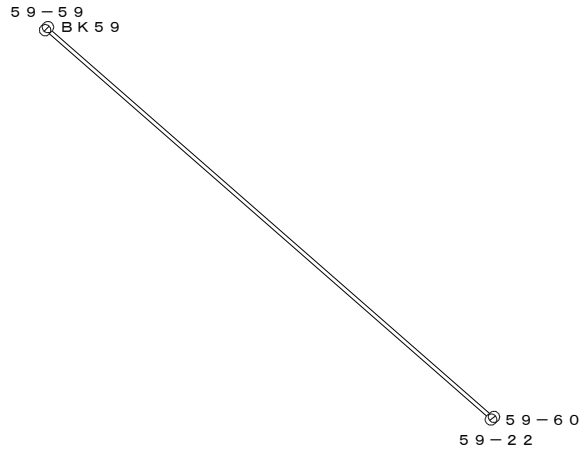


○：筆界点

面積算出公式	倍 面 積　２Ａ	5.189405	土 地 の 所 在			
Ａ＝ 1／2 ΣＸn(Ｙ(ｎ+1)－Ｙ(ｎ-1))	面　　積　　Ａ	2.5947025	土地 の 所有者		縮 尺	1／　250

座 標 面 積 計 算 書

地 番	59-12	地 目	

筆 界 点	X	Y	辺長	方向角	備 考
59-49	24727.704	20879.846	9.540	321-32-44	
59-50	24731.938	20885.196	6.823	51-38-31	
59-42	24724.387	20891.549	9.868	139-55-28	
59-43	24720.233	20885.779	7.110	234-14-55	

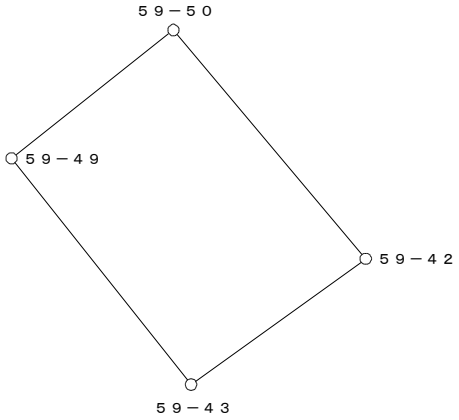


○：筆界点

面積算出公式	倍 面 積 ２Ａ	135.049804	土 地 の 所 在			
Ａ＝ 1／2 ΣXn(Y(n+1)－Y(n-1))	面 積 Ａ	67.5249020	土地 の 所有者		縮 尺	1／ 250

座 標 面 積 計 算 書

地 番	59-13	地 目	

筆 界 点	X	Y	辺長	方向角	備　考
59-48	24720.210	20870.374	7.249	324-16-23	
59-49	24727.704	20879.846	12.078	51-39-00	
59-43	24720.233	20885.779	9.540	141-32-44	
59-25	24719.305	20884.490	1.588	234-14-54	
59-44	24714.325	20874.607	11.067	243-15-24	

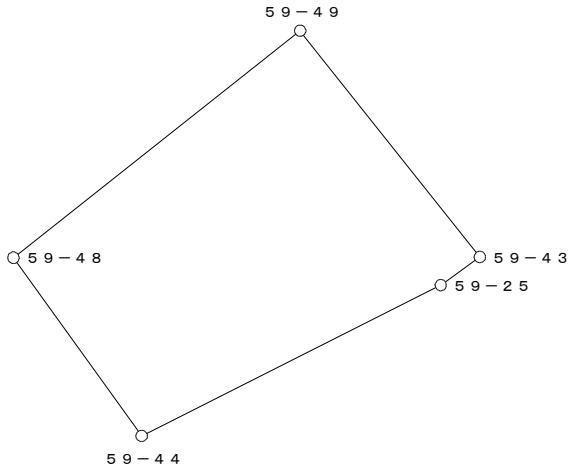


○：筆界点

面積算出公式	倍 面 積　２Ａ	208.735202	土 地 の 所 在			
Ａ＝ １／２ ΣＸｎ(Ｙ(ｎ+1)－Ｙ(ｎ-1))	面　　積　　Ａ	104.3676010	土地 の 所有者		縮 尺	1／　250

座 標 面 積 計 算 書

地 番	59-14	地 目	

筆 界 点	X	Y	辺長	方向角	備　考
59-46	24714.352	20846.760	9.677	338-26-26	
59-56	24714.387	20846.849	0.096	68-31-56	
59-47	24722.913	20868.428	23.202	68-26-27	
59-48	24720.210	20870.374	3.331	144-14-54	
59-44	24714.325	20874.607	7.249	144-16-23	
59-26	24712.559	20871.101	3.926	243-15-55	
59-45	24705.352	20850.316	21.999	250-52-35	

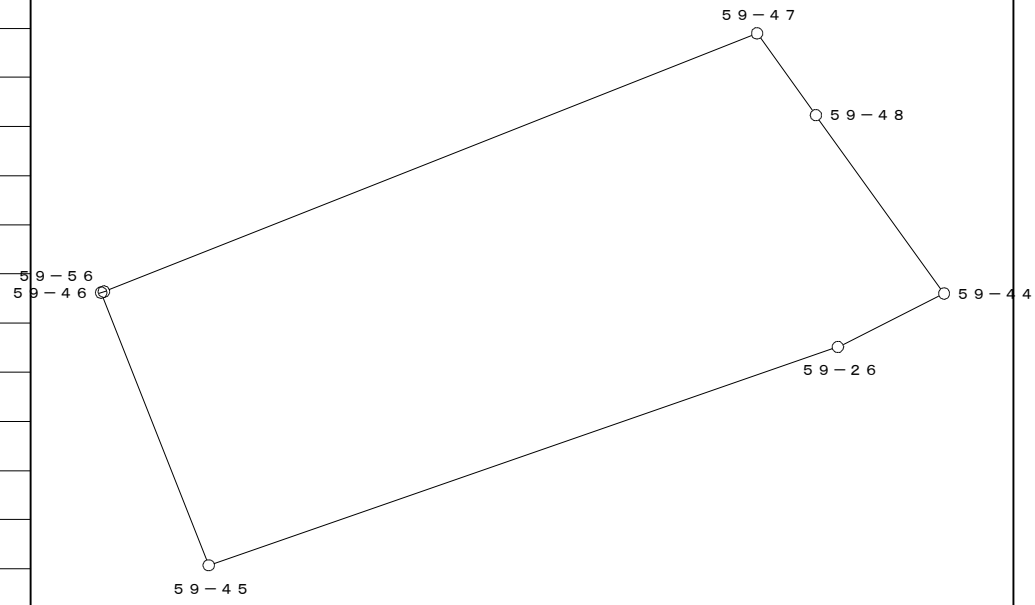


○：筆界点

面積算出公式	倍 面 積　２Ａ	500.955621	土 地 の 所 在			
Ａ＝ 1／2 ΣＸn(Ｙ(ｎ+1)－Ｙ(ｎ-1))	面　　積　　Ａ	250.4778105	土地 の 所有者		縮 尺	1／　250

座 標 面 積 計 算 書

地 番	59-15	地 目	

筆 界 点	X	Y	辺長	方向角	備 考
59-31	24760.773	20906.241	15.732	319-53-19	
BK62	24761.688	20907.467	1.530	53-15-54	
59-32	24768.035	20916.811	11.296	55-48-48	
59-39	24756.963	20926.151	14.485	139-51-00	
59-40	24748.741	20916.377	12.772	229-55-45	

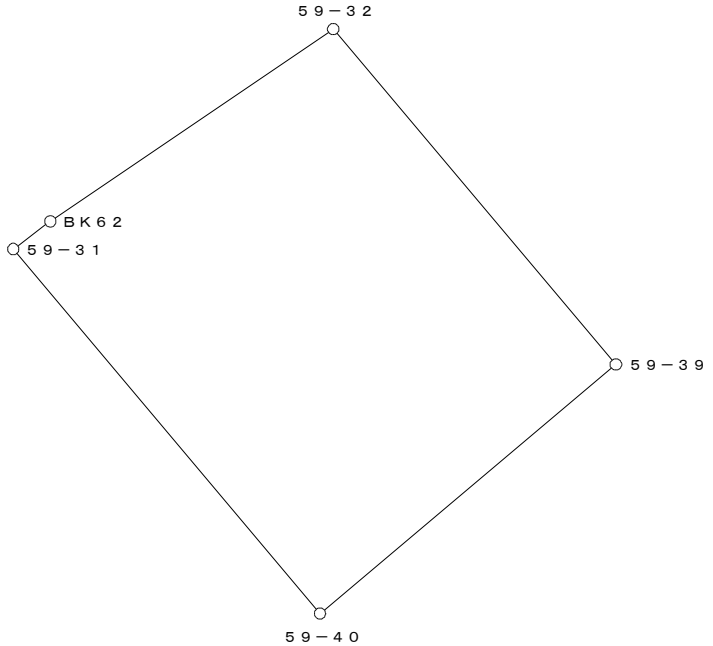

○：筆界点

面積算出公式	倍 面 積 ２Ａ	386.565418	土 地 の 所 在			
Ａ＝ 1／2 ΣXn(Y(n+1)－Y(n-1))	面 積 Ａ	193.2827090	土地 の 所有者		縮 尺	1／ 250