
換　地　図　　縮尺　５００分の１


所 在　　那覇市松島一丁目

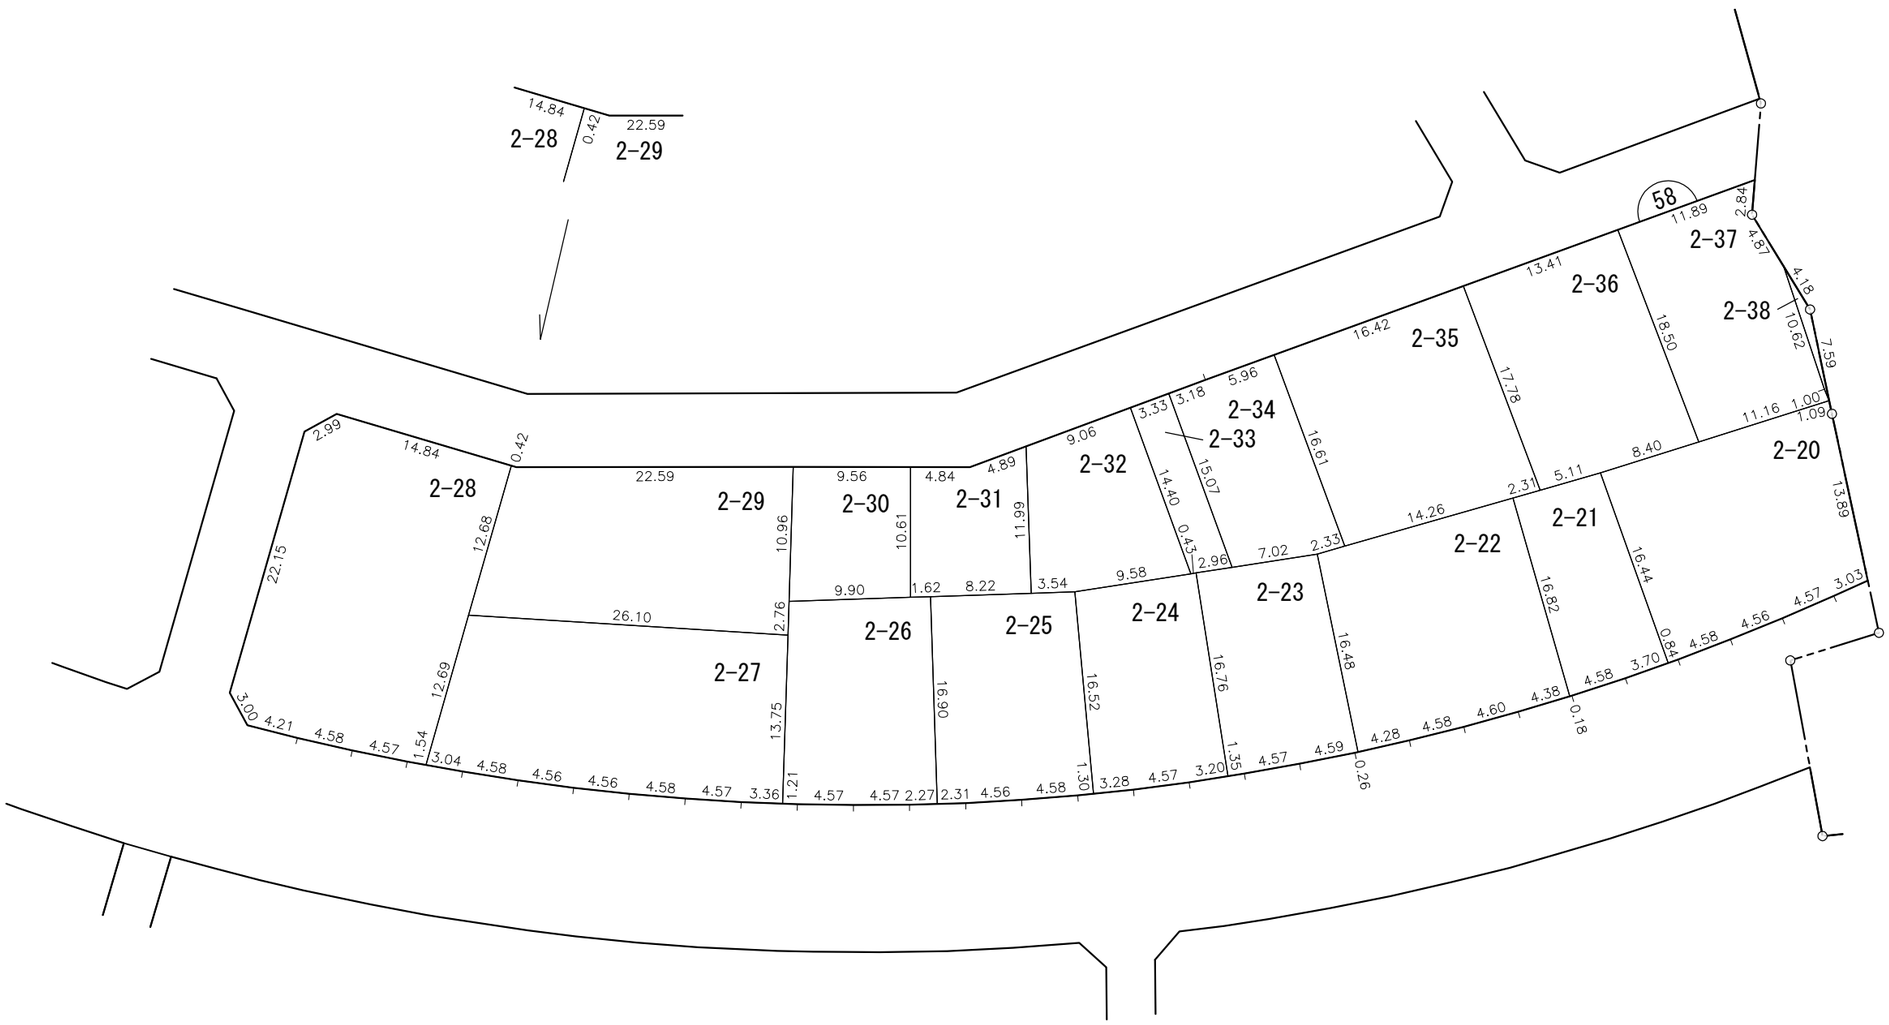

那覇広域都市計画事業真嘉比古島第二土地区画整理事業

画地出来形確認測量原図　５８街区

S=1/500

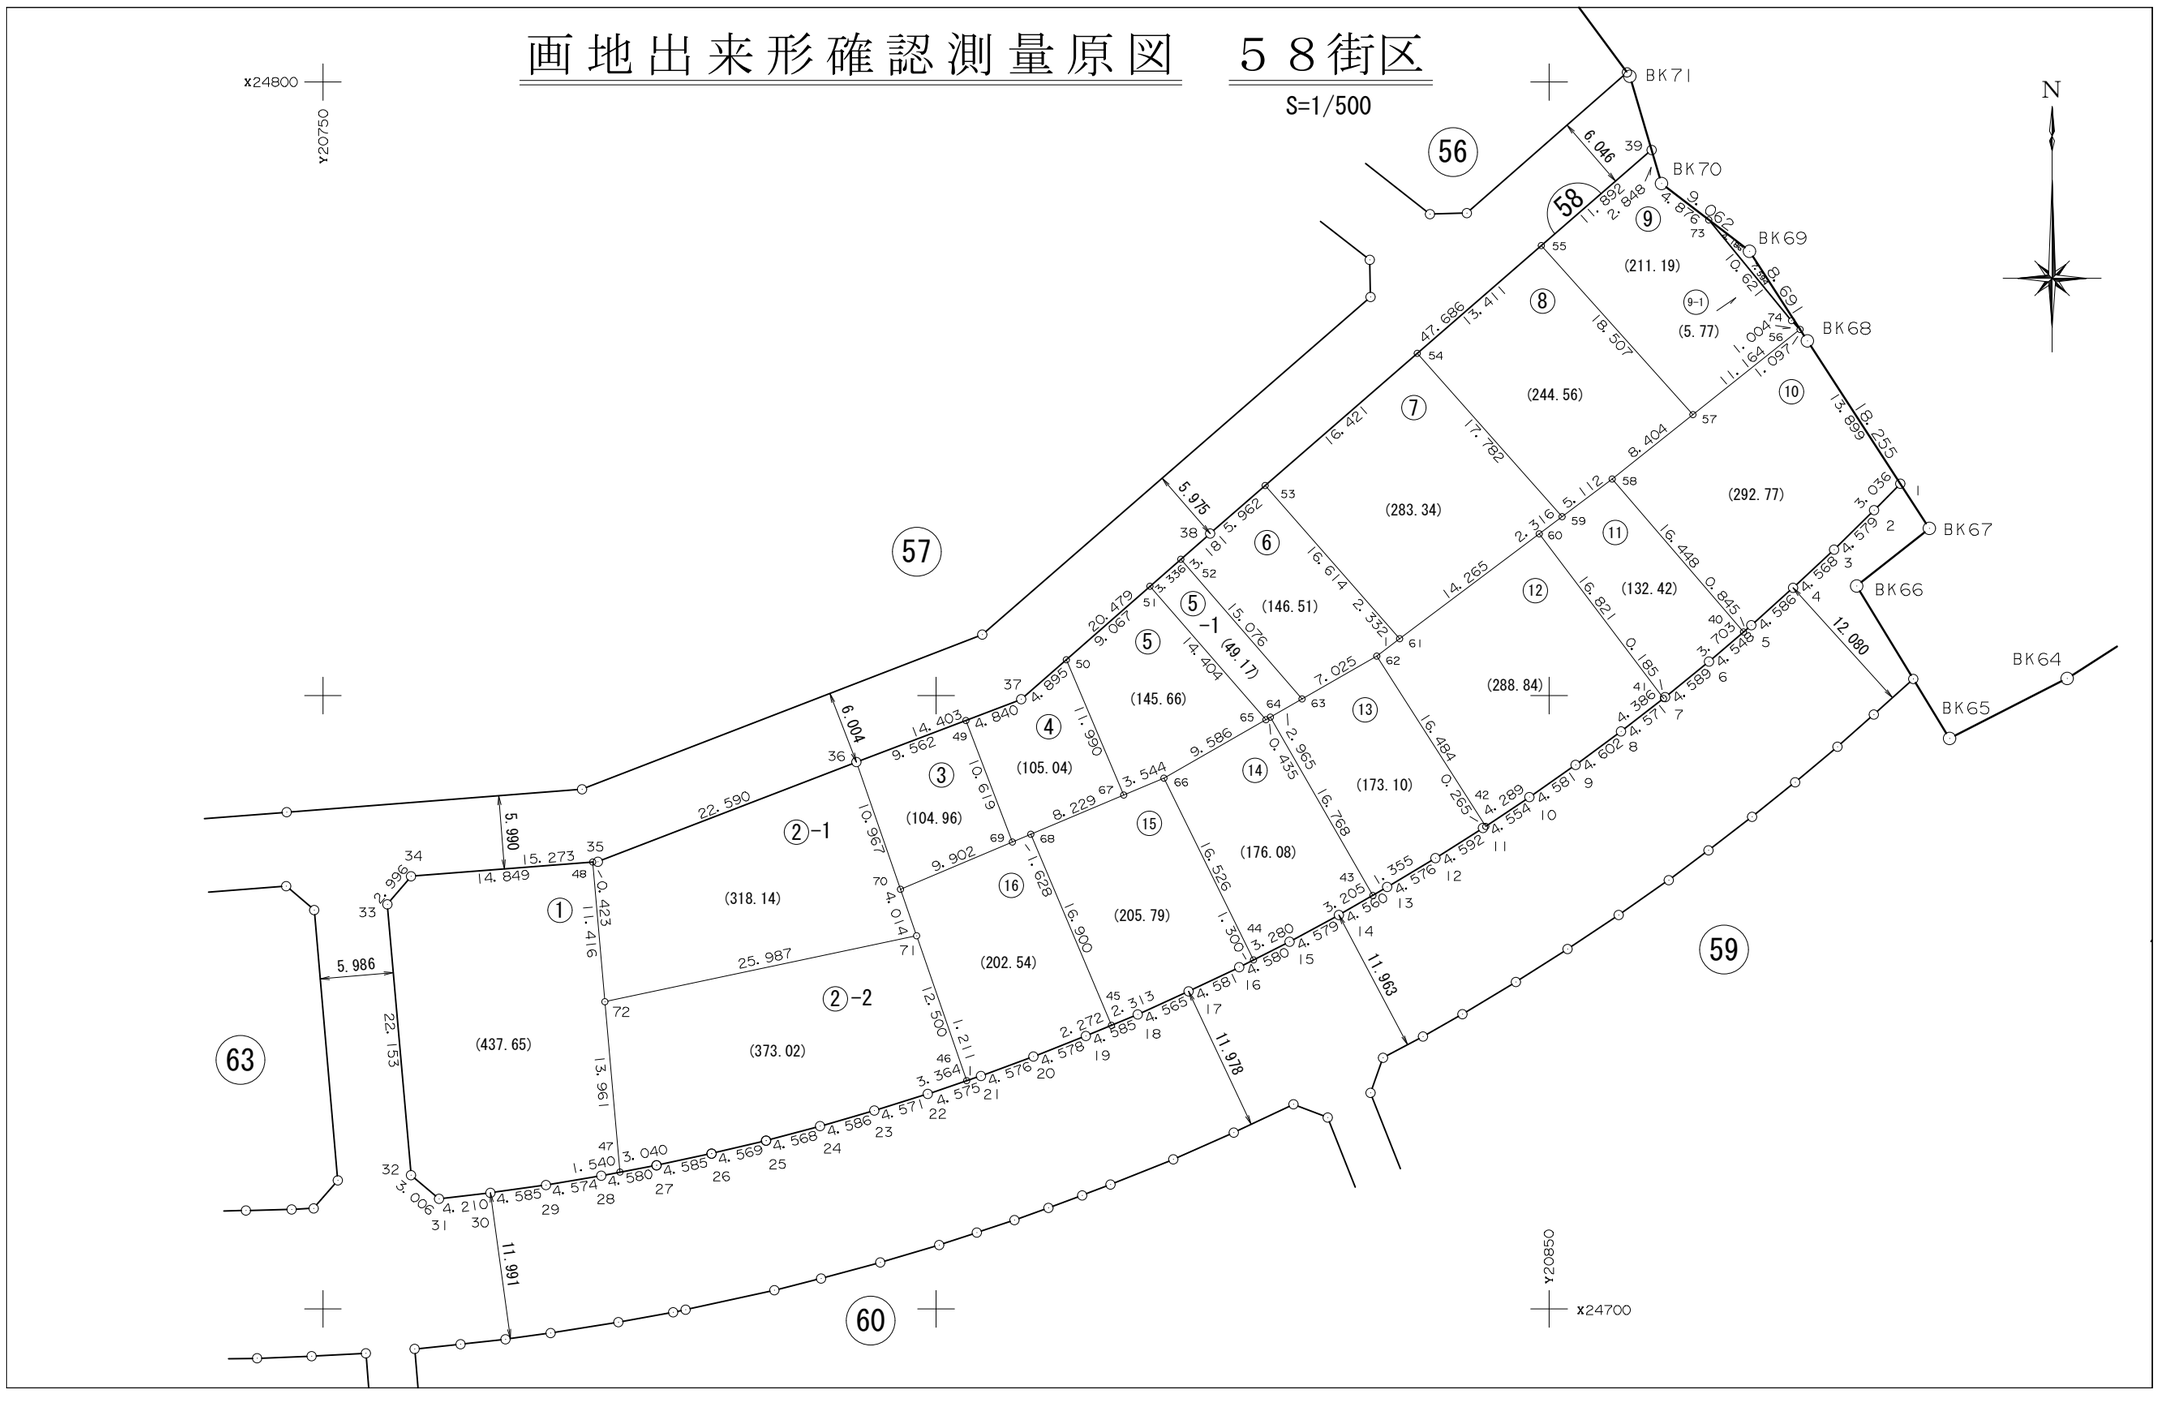

面　積　一　覧　表

種　　別	地　　番	地　　目	面　　積	地　　積	備　　考
	5801:58-1		437.6527290	437.65	
	5802:58-2-1		318.1465370	318.14	
	5803:58-2-2		373.0295735	373.02	
	5804:58-3		104.9624100	104.96	
	5805:58-4		105.0417710	105.04	
	5806:58-5		145.6669775	145.66	
	5807:58-5-1		49.1719500	49.17	
	5808:58-6		146.5107130	146.51	
	5809:58-7		283.3412810	283.34	
	5810:58-8		244.5696300	244.56	
	5811:58-9		216.9639190	216.96	
	5812:58-10		292.7755535	292.77	
	5813:58-11		132.4225545	132.42	
	5814:58-12		288.8488955	288.84	
	5815:58-13		173.1056425	173.10	
	5816:58-14		176.0828820	176.08	
	5817:58-15		205.7918545	205.79	
	5818:58-16		202.5419100	202.54	
			3896.6267835	3896.55	
			3896.6267835	3896.55	

座　標　リ　ス　ト

測　　点	X　座　標	Y　座　標
5801:58-1	24767.270	20878.646
5802:58-2	24765.107	20876.515
5803:58-3	24761.899	20873.247
5804:58-4	24758.788	20869.902
5805:58-5	24755.720	20866.494
5806:58-6	24752.761	20863.040
5807:58-7	24749.870	20859.476
5808:58-8	24747.073	20855.861
5809:58-9	24744.341	20852.158
5810:58-10	24741.719	20848.401
5811:58-11	24739.190	20844.614
5812:58-12	24736.741	20840.729
5813:58-13	24734.388	20836.804
5814:58-14	24732.104	20832.857
5815:58-15	24729.922	20828.831
5816:58-16	24727.860	20824.741
5817:58-17	24725.887	20820.607
5818:58-18	24724.008	20816.447
5819:58-19	24722.249	20812.213
5820:58-20	24720.574	20807.952
5821:58-21	24718.994	20803.657
5822:58-22	24717.521	20799.326
5823:58-23	24716.169	20794.959
5824:58-24	24714.895	20790.554
5825:58-25	24713.725	20786.138
5826:58-26	24712.669	20781.693
5827:58-27	24711.719	20777.208
5828:58-28	24710.856	20772.710
5829:58-29	24710.109	20768.197
5830:58-30	24709.465	20763.657
5831:58-31	24708.965	20759.477


測　　点	X　座　標	Y　座　標
5832:58-32	24710.909	20757.184
5833:58-33	24732.978	20755.257
5834:58-34	24735.265	20757.192
5835:58-35	24736.458	20772.418
5836:58-36	24744.567	20793.502
5837:58-37	24749.697	20806.960
5838:58-38	24763.203	20822.354
5839:58-39	24794.472	20858.357
5840:58-40	24755.170	20865.852
5841:58-41	24749.757	20859.330
5842:58-42	24739.337	20844.834
5843:58-43	24733.709	20835.631
5844:58-44	24728.445	20825.902
5845:58-45	24723.121	20814.311
5846:58-46	24718.604	20802.511
5847:58-47	24711.146	20774.222
5848:58-48	24736.425	20771.996
5849:58-49	24747.973	20802.437
5850:58-50	24752.925	20810.640
5851:58-51	24758.905	20817.455
5852:58-52	24761.105	20819.963
5853:58-53	24767.113	20826.855
5854:58-54	24777.880	20839.253
5855:58-55	24786.674	20849.378
5856:58-56	24779.837	20870.464
5857:58-57	24772.888	20861.726
5858:58-58	24767.658	20855.148
5859:58-59	24764.586	20851.062
5860:58-60	24763.194	20849.211
5861:58-61	24754.621	20837.809
5862:58-62	24753.219	20835.945

測　　点	X　座　標	Y　座　標
5863:58-63	24749.724	20829.851
5864:58-64	24748.249	20827.279
5865:58-65	24748.032	20826.902
5866:58-66	24743.263	20818.586
5867:58-67	24741.886	20815.320
5868:58-68	24738.690	20807.737
5869:58-69	24738.057	20806.237
5870:58-70	24734.211	20797.112
5871:58-71	24730.417	20798.424
5872:58-72	24725.053	20772.997
19310:BK68	24778.915	20871.059
19311:BK69	24786.219	20866.348
19312:BK70	24791.740	20859.162

座 標 面 積 計 算 書

地 番	58-1	地 目	

筆 界 点	X	Y	辺長	方向角	備 考
58-47	24711.146	20774.222	13.961	174-57-58	
58-28	24710.856	20772.710	1.540	259-08-33	
58-29	24710.109	20768.197	4.574	260-36-05	
58-30	24709.465	20763.657	4.585	261-55-35	
58-31	24708.965	20759.477	4.210	263-10-44	
58-32	24710.909	20757.184	3.006	310-17-28	
58-33	24732.978	20755.257	22.153	355-00-35	
58-34	24735.265	20757.192	2.996	40-14-03	
58-48	24736.425	20771.996	14.849	85-31-11	
58-72	24725.053	20772.997	11.416	174-58-11	

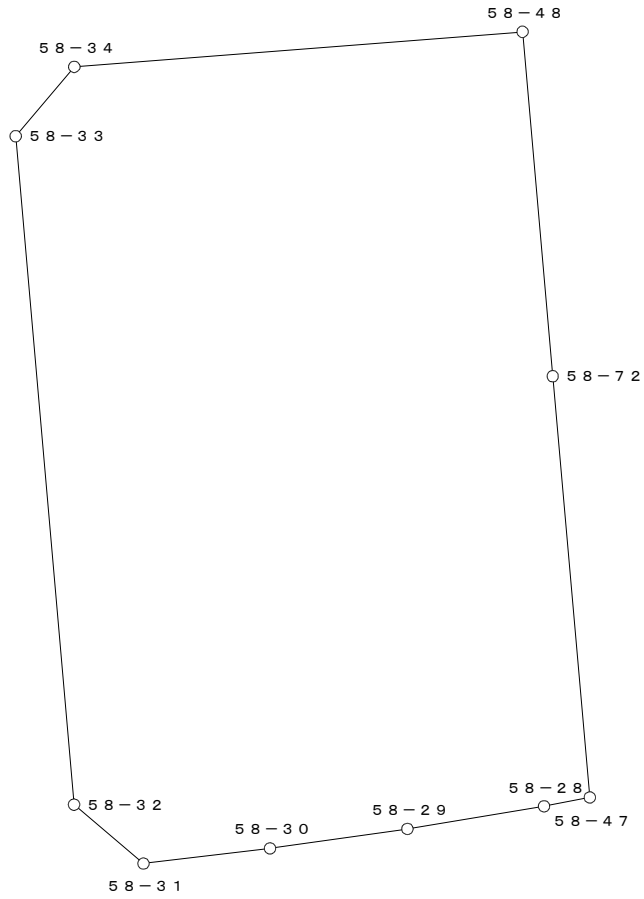


○：筆界点

面積算出公式	倍 面 積　２Ａ	875.305458	土 地 の 所 在			
Ａ＝ １／２ ΣＸｎ(Ｙ(ｎ+1)－Ｙ(ｎ-1))	面　　積　　Ａ	437.6527290	土地 の 所有者		縮 尺	1／　250

座 標 面 積 計 算 書

地 番	58-2-1	地 目	

筆 界 点	X	Y	辺長	方向角	備　考
58-48	24736.425	20771.996	11.416	354-58-11	
58-35	24736.458	20772.418	0.423	85-31-43	
58-36	24744.567	20793.502	22.590	68-57-47	
58-70	24734.211	20797.112	10.967	160-46-55	
58-71	24730.417	20798.424	4.014	160-55-27	
58-72	24725.053	20772.997	25.987	258-05-16	

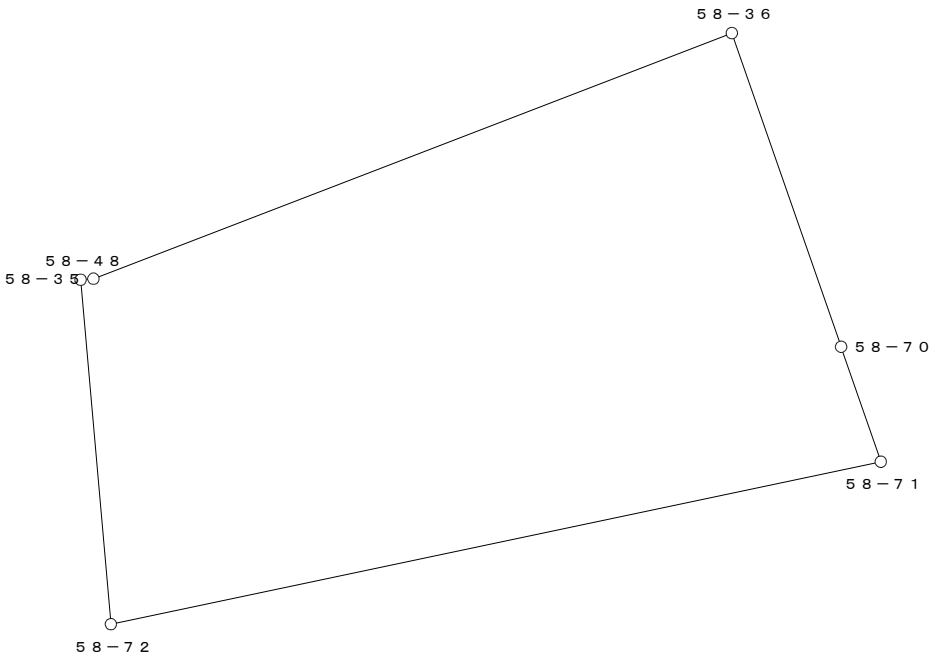


○：筆界点

面積算出公式	倍 面 積　２Ａ	636.293074	土 地 の 所 在			
Ａ＝ 1／2 ΣXn(Y(n+1)－Y(n-1))	面　　積　　Ａ	318.1465370	土地 の 所有者		縮 尺	1／　250

座 標 面 積 計 算 書

地 番	58-2-2	地 目	

筆 界 点	X	Y	辺長	方向角	備　考
58-46	24718.604	20802.511	12.500	160-54-56	
58-22	24717.521	20799.326	3.364	251-13-13	
58-23	24716.169	20794.959	4.571	252-47-52	
58-24	24714.895	20790.554	4.586	253-52-09	
58-25	24713.725	20786.138	4.568	255-09-38	
58-26	24712.669	20781.693	4.569	256-38-09	
58-27	24711.719	20777.208	4.585	258-02-26	
58-47	24711.146	20774.222	3.040	259-08-14	
58-72	24725.053	20772.997	13.961	354-57-58	
58-71	24730.417	20798.424	25.987	78-05-16	

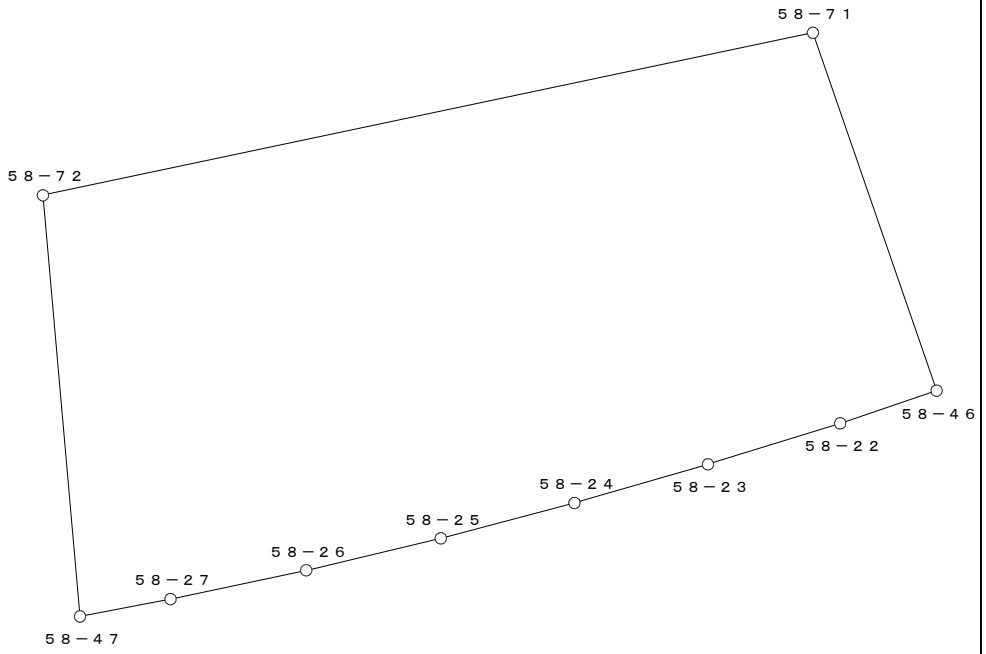


○：筆界点

面積算出公式	倍 面 積　２Ａ	746.059147	土 地 の 所 在			
Ａ＝ 1／2 ΣXn(Y(n+1)－Y(n-1))	面　　積　　Ａ	373.0295735	土地 の 所有者		縮 尺	1／　250

座 標 面 積 計 算 書

地 番	58-3	地 目	

筆 界 点	X	Y	辺長	方向角	備　考
58-36	24744.567	20793.502	10.967	340-46-55	
58-49	24747.973	20802.437	9.562	69-08-00	
58-69	24738.057	20806.237	10.619	159-01-56	
58-70	24734.211	20797.112	9.902	247-08-44	

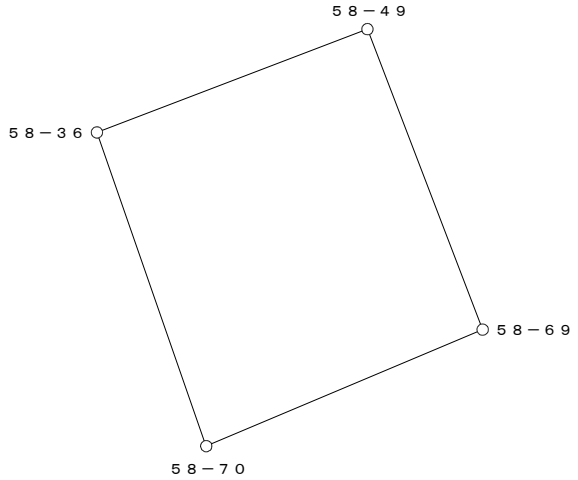


○：筆界点

面積算出公式	倍 面 積　２Ａ	209.924820	土 地 の 所 在			
Ａ＝ 1／2 ΣXn(Y(n+1)－Y(n-1))	面　　積　　Ａ	104.9624100	土地 の 所有者		縮 尺	1／　250

座 標 面 積 計 算 書

地 番	58-4	地 目	

筆 界 点	X	Y	辺長	方向角	備 考
58-49	24747.973	20802.437	10.619	339-01-56	
58-37	24749.697	20806.960	4.840	69-08-06	
58-50	24752.925	20810.640	4.895	48-44-37	
58-67	24741.886	20815.320	11.990	157-01-31	
58-68	24738.690	20807.737	8.229	247-08-46	
58-69	24738.057	20806.237	1.628	247-07-13	

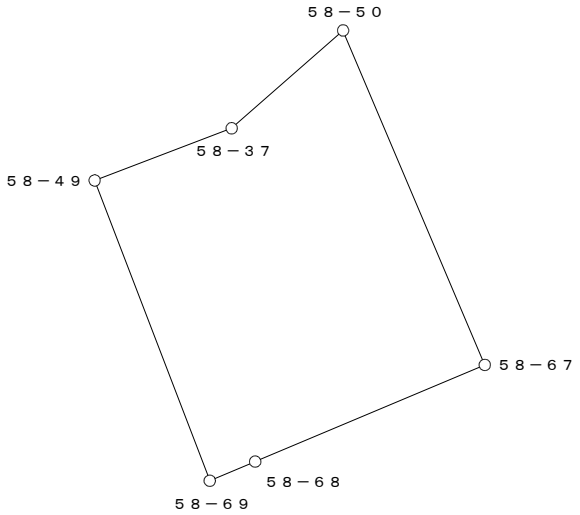


○：筆界点

面積算出公式	倍 面 積　２Ａ　210.083542	土 地 の 所 在			
Ａ＝ 1／2 ΣXn(Y(n+1)－Y(n-1))	面　積　Ａ　105.0417710	土地 の 所有者		縮 尺	1／　250

座 標 面 積 計 算 書

地 番	58-5	地 目	

筆 界 点	X	Y	辺長	方向角	備　考
58-50	24752.925	20810.640	11.990	337-01-31	
58-51	24758.905	20817.455	9.067	48-44-02	
58-65	24748.032	20826.902	14.404	139-00-51	
58-66	24743.263	20818.586	9.586	240-10-01	
58-67	24741.886	20815.320	3.544	247-08-20	

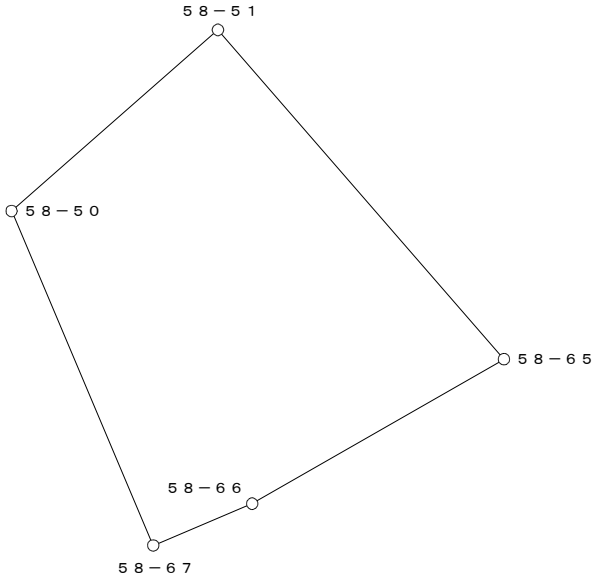


○：筆界点

面積算出公式	倍 面 積　２Ａ	291.333955	土 地 の 所 在			
Ａ＝ 1／2 ΣXn(Y(n+1)－Y(n-1))	面　　積　　Ａ	145.6669775	土地 の 所有者		縮 尺	1／　250

座 標 面 積 計 算 書

地 番	58-5-1	地 目	

筆 界 点	X	Y	辺長	方向角	備　考
58-51	24758.905	20817.455	14.404	319-00-51	
58-52	24761.105	20819.963	3.336	48-44-35	
58-63	24749.724	20829.851	15.076	139-00-55	
58-64	24748.249	20827.279	2.965	240-09-59	
58-65	24748.032	20826.902	0.435	240-04-31	

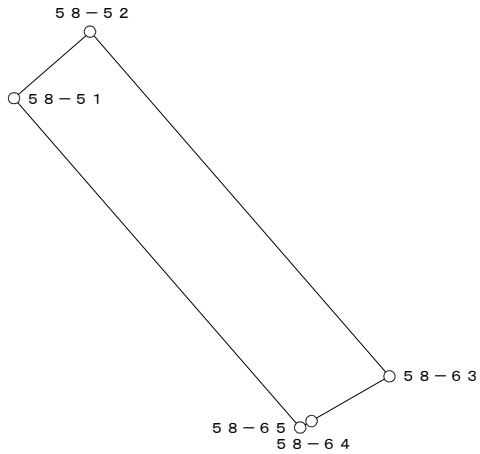


○：筆界点

面積算出公式	倍 面 積　２Ａ	98.343900	土 地 の 所 在			
Ａ＝ 1／2 ΣXn(Y(n+1)－Y(n-1))	面　　積　　Ａ	49.1719500	土地 の 所有者		縮 尺	1／　250

座 標 面 積 計 算 書

地 番	58-6	地 目	

筆 界 点	X	Y	辺長	方向角	備　考
58-52	24761.105	20819.963	15.076	319-00-55	
58-38	24763.203	20822.354	3.181	48-44-04	
58-53	24767.113	20826.855	5.962	49-01-09	
58-61	24754.621	20837.809	16.614	138-45-11	
58-62	24753.219	20835.945	2.332	233-03-05	
58-63	24749.724	20829.851	7.025	240-09-54	

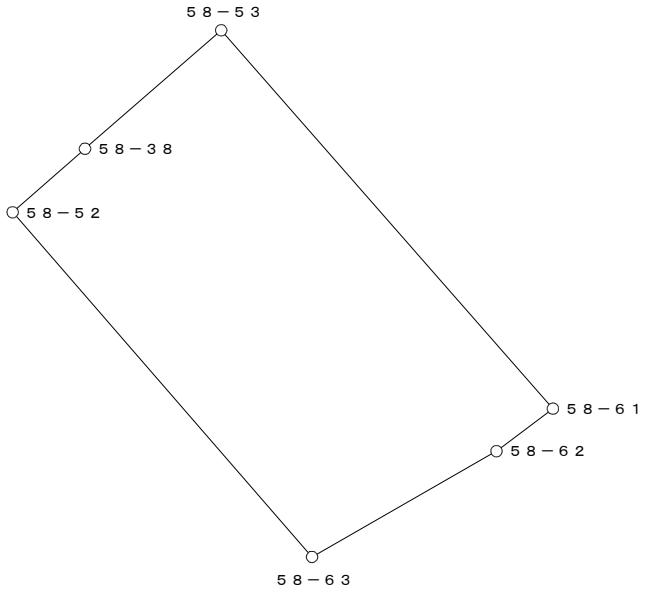


○：筆界点

面積算出公式	倍 面 積　２Ａ	293.021426	土 地 の 所 在			
Ａ＝ 1／2 ΣXn(Y(n+1)－Y(n-1))	面　　積　　Ａ	146.5107130	土地 の 所有者		縮 尺	1／　250

座 標 面 積 計 算 書

地 番	58-7	地 目	

筆 界 点	X	Y	辺長	方向角	備　考
58-53	24767.113	20826.855	16.614	318-45-11	
58-54	24777.880	20839.253	16.421	49-01-39	
58-59	24764.586	20851.062	17.782	138-23-08	
58-60	24763.194	20849.211	2.316	233-03-21	
58-61	24754.621	20837.809	14.265	233-03-40	

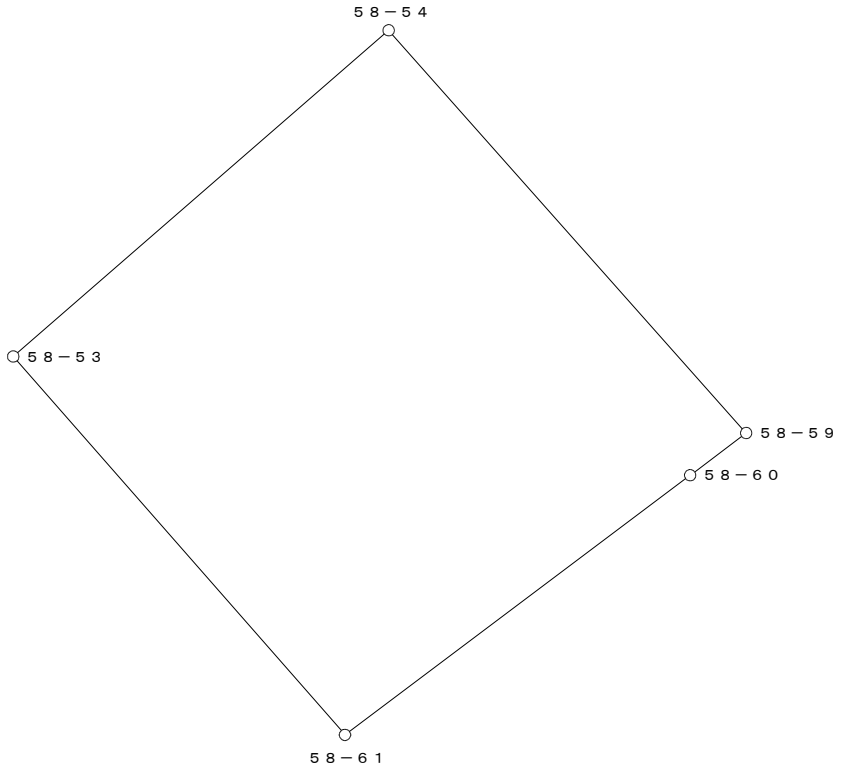


○：筆界点

面積算出公式	倍 面 積　２Ａ	566.682562	土 地 の 所 在			
Ａ＝ 1／2 ΣXn(Y(n+1)－Y(n-1))	面　　積　　Ａ	283.3412810	土地 の 所有者		縮 尺	1／　250

座 標 面 積 計 算 書

地 番	58-8	地 目	

筆 界 点	X	Y	辺長	方向角	備　考
58-54	24777.880	20839.253	17.782	318-23-08	
58-55	24786.674	20849.378	13.411	49-01-27	
58-57	24772.888	20861.726	18.507	138-08-58	
58-58	24767.658	20855.148	8.404	231-30-46	
58-59	24764.586	20851.062	5.112	233-03-46	

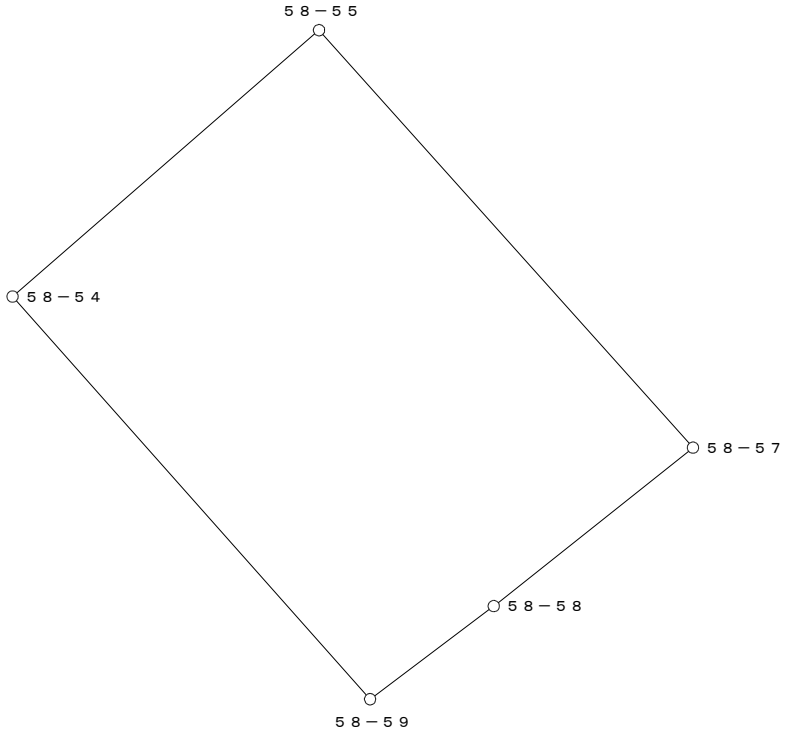


○：筆界点

面積算出公式	倍 面 積　２Ａ	489.139260	土 地 の 所 在			
Ａ＝ 1／2 ΣXn(Y(n+1)－Y(n-1))	面　　積　　Ａ	244.5696300	土地 の 所有者		縮 尺	1／　250

座 標 面 積 計 算 書

地 番	58-9	地 目	

筆 界 点	X	Y	辺長	方向角	備　考
58-55	24786.674	20849.378	18.507	318-08-58	
58-39	24794.472	20858.357	11.892	49-01-36	
BK70	24791.740	20859.162	2.848	163-34-55	
BK69	24786.219	20866.348	9.062	127-32-06	
58-56	24779.837	20870.464	7.594	147-10-50	
58-57	24772.888	20861.726	11.164	231-30-22	

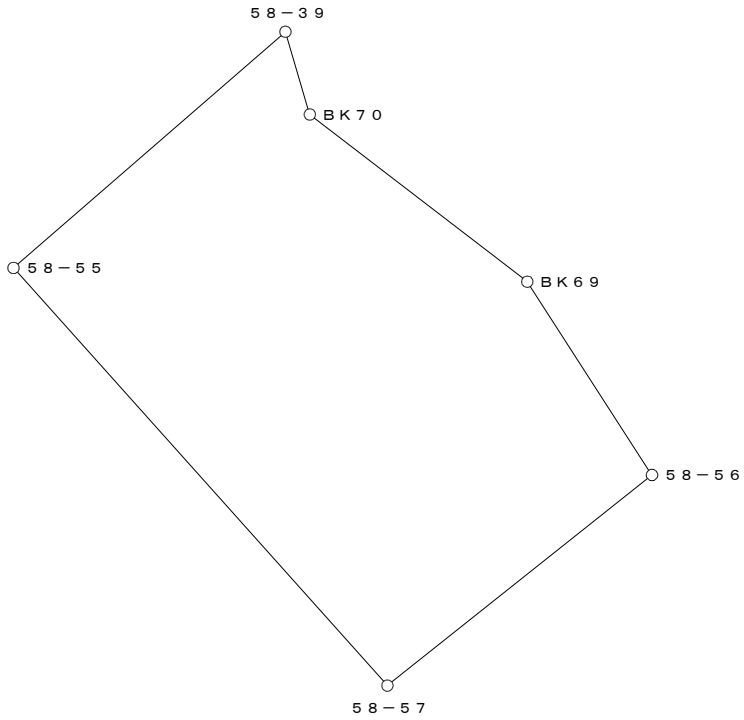


○：筆界点

面積算出公式	倍 面 積　２Ａ	433.927838	土 地 の 所 在			
Ａ＝ 1／2 ΣXn(Y(n+1)－Y(n-1))	面　　積　　Ａ	216.9639190	土地 の 所有者		縮 尺	1／　250

座 標 面 積 計 算 書

地 番	58-10	地 目	

筆 界 点	X	Y	辺長	方向角	備　考
58-1	24767.270	20878.646	13.899	146-54-53	
58-2	24765.107	20876.515	3.036	224-34-23	
58-3	24761.899	20873.247	4.579	225-31-51	
58-4	24758.788	20869.902	4.568	227-04-33	
58-5	24755.720	20866.494	4.586	228-00-19	
58-40	24755.170	20865.852	0.845	229-24-48	
58-58	24767.658	20855.148	16.448	319-23-55	
58-57	24772.888	20861.726	8.404	51-30-46	
58-56	24779.837	20870.464	11.164	51-30-22	
BK68	24778.915	20871.059	1.097	147-09-52	

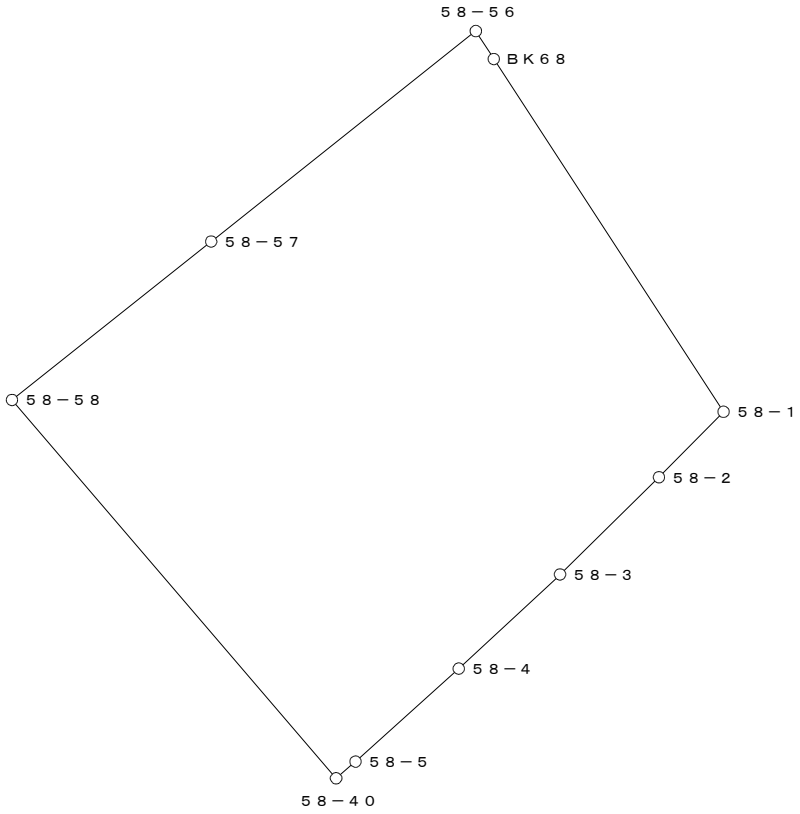


○：筆界点

面積算出公式	倍 面 積　２Ａ	585.551107	土 地 の 所 在			
Ａ＝ 1／2 ΣXn(Y(n+1)－Y(n-1))	面　　積　　Ａ	292.7755535	土地 の 所有者		縮 尺	1／　250

座 標 面 積 計 算 書

地 番	58-11	地 目	

筆 界 点	X	Y	辺長	方向角	備 考
58-40	24755.170	20865.852	16.448	139-23-55	
58-6	24752.761	20863.040	3.703	229-24-50	
58-7	24749.870	20859.476	4.589	230-57-08	
58-41	24749.757	20859.330	0.185	232-15-40	
58-60	24763.194	20849.211	16.821	323-01-04	
58-59	24764.586	20851.062	2.316	53-03-21	
58-58	24767.658	20855.148	5.112	53-03-46	

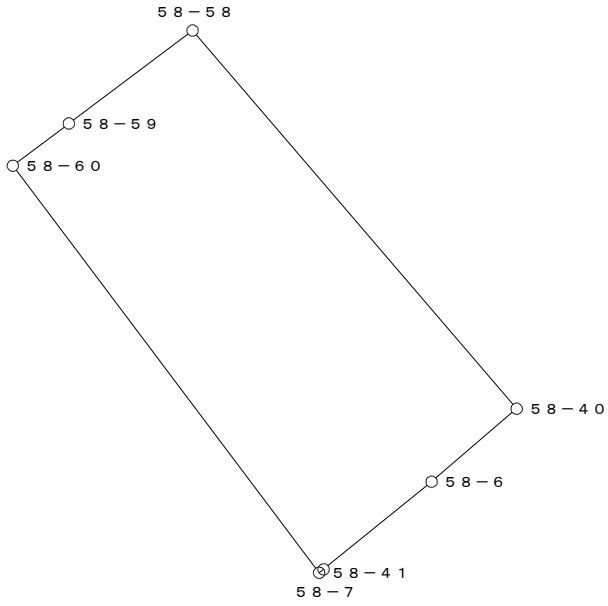


○：筆界点

面積算出公式	倍 面 積　２Ａ	264.845109	土 地 の 所 在			
Ａ＝ 1／2 ΣXn(Y(n+1)－Y(n-1))	面　　積　　Ａ	132.4225545	土地 の 所有者		縮 尺	1／　250

座 標 面 積 計 算 書

地 番	58-12	地 目	

筆 界 点	X	Y	辺長	方向角	備　考
58-41	24749.757	20859.330	16.821	143-01-04	
58-8	24747.073	20855.861	4.386	232-16-14	
58-9	24744.341	20852.158	4.602	233-34-51	
58-10	24741.719	20848.401	4.581	235-05-20	
58-42	24739.337	20844.834	4.289	236-15-56	
58-62	24753.219	20835.945	16.484	327-22-03	
58-61	24754.621	20837.809	2.332	53-03-05	
58-60	24763.194	20849.211	14.265	53-03-40	

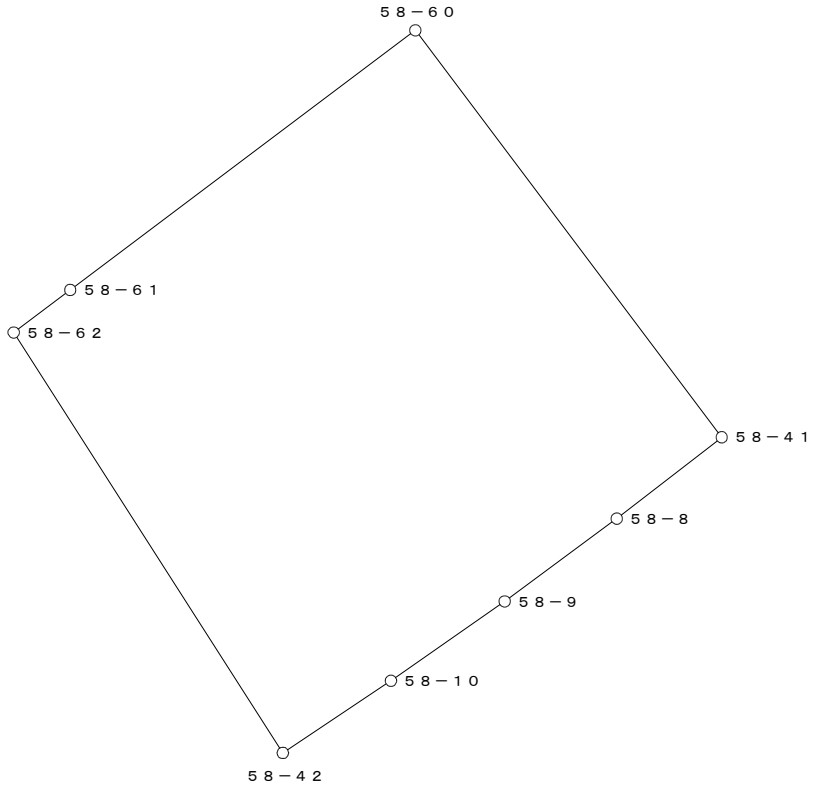


○：筆界点

面積算出公式	倍 面 積　２Ａ	577.697791	土 地 の 所 在			
Ａ＝ 1／2 ΣXn(Y(n+1)－Y(n-1))	面　積　Ａ	288.8488955	土地 の 所有者		縮 尺	1／　250

座 標 面 積 計 算 書

地 番	58-13	地 目	

筆 界 点	X	Y	辺長	方向角	備　考
58-42	24739.337	20844.834	16.484	147-22-03	
58-11	24739.190	20844.614	0.265	236-15-00	
58-12	24736.741	20840.729	4.592	237-46-26	
58-13	24734.388	20836.804	4.576	239-03-28	
58-43	24733.709	20835.631	1.355	239-56-07	
58-64	24748.249	20827.279	16.768	330-07-35	
58-63	24749.724	20829.851	2.965	60-09-59	
58-62	24753.219	20835.945	7.025	60-09-54	

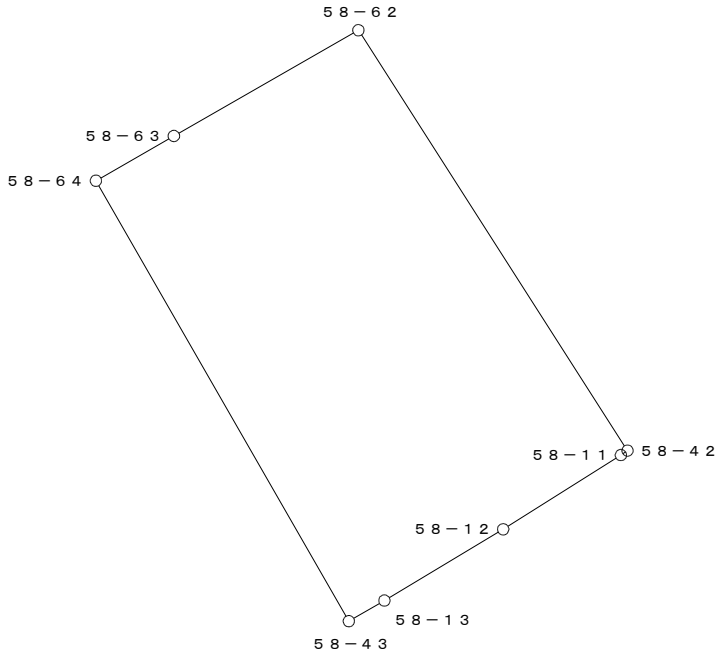


○：筆界点

面積算出公式	倍 面 積　２Ａ	346.211285	土 地 の 所 在			
Ａ＝ 1／2 ΣXn(Y(n+1)－Y(n-1))	面　　積　　Ａ	173.1056425	土地 の 所有者		縮 尺	1／　250

座 標 面 積 計 算 書

地 番	58-14	地 目	

筆 界 点	X	Y	辺長	方向角	備　考
58-43	24733.709	20835.631	16.768	150-07-35	
58-14	24732.104	20832.857	3.205	239-56-49	
58-15	24729.922	20828.831	4.579	241-32-36	
58-44	24728.445	20825.902	3.280	243-14-23	
58-66	24743.263	20818.586	16.526	333-43-24	
58-65	24748.032	20826.902	9.586	60-10-01	
58-64	24748.249	20827.279	0.435	60-04-31	

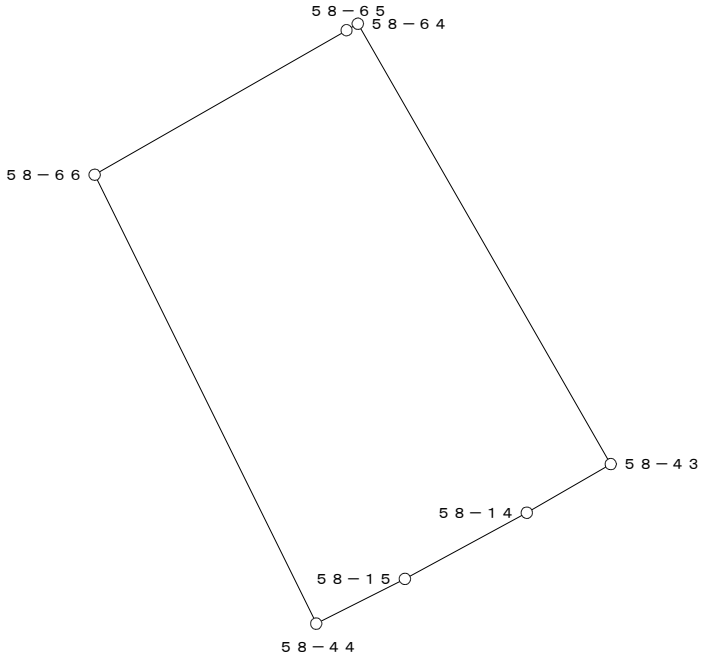


○：筆界点

面積算出公式	倍 面 積　２Ａ	352.165764	土 地 の 所 在			
Ａ＝ 1／2 ΣXn(Y(n+1)－Y(n-1))	面　　積　　Ａ	176.0828820	土地 の 所有者		縮 尺	1／　250

座 標 面 積 計 算 書

地 番	58-15	地 目	

筆 界 点	X	Y	辺長	方向角	備　考
58-44	24728.445	20825.902	16.526	153-43-24	
58-16	24727.860	20824.741	1.300	243-15-27	
58-17	24725.887	20820.607	4.581	244-29-12	
58-18	24724.008	20816.447	4.565	245-41-32	
58-45	24723.121	20814.311	2.313	247-26-55	
58-68	24738.690	20807.737	16.900	337-06-29	
58-67	24741.886	20815.320	8.229	67-08-46	
58-66	24743.263	20818.586	3.544	67-08-20	

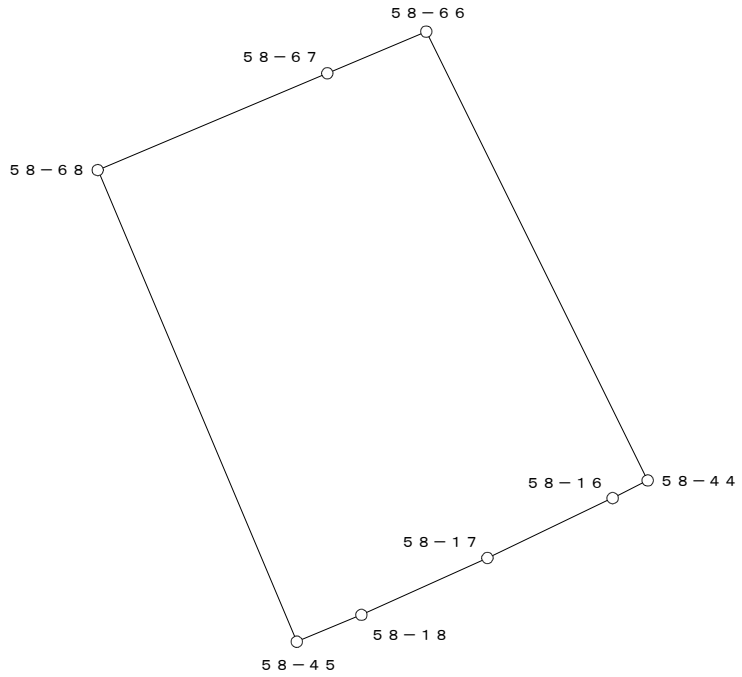


○：筆界点

面積算出公式	倍 面 積　２Ａ	411.583709	土 地 の 所 在			
Ａ＝ 1／2 ΣXn(Y(n+1)－Y(n-1))	面　　積　　Ａ	205.7918545	土地 の 所有者		縮 尺	1／　250

座 標 面 積 計 算 書

地 番	58-16	地 目	

筆 界 点	X	Y	辺長	方向角	備 考
58-45	24723.121	20814.311	16.900	157-06-29	
58-19	24722.249	20812.213	2.272	247-25-50	
58-20	24720.574	20807.952	4.578	248-32-25	
58-21	24718.994	20803.657	4.576	249-48-11	
58-46	24718.604	20802.511	1.211	251-12-21	
58-71	24730.417	20798.424	12.500	340-54-56	
58-70	24734.211	20797.112	4.014	340-55-27	
58-69	24738.057	20806.237	9.902	67-08-44	
58-68	24738.690	20807.737	1.628	67-07-13	

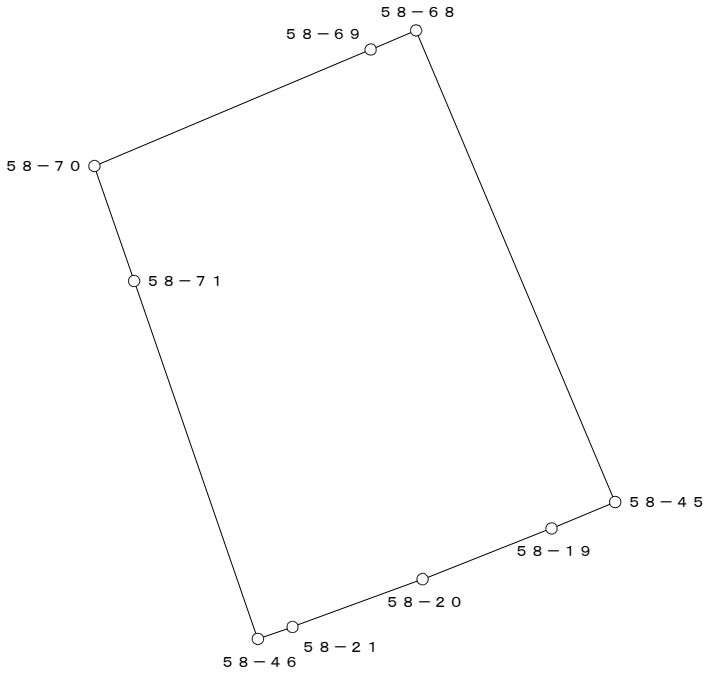

○：筆界点

面積算出公式	倍 面 積　２Ａ	405.083820	土 地 の 所 在			
Ａ＝ 1／2 ΣXn(Y(n+1)－Y(n-1))	面　　積　　Ａ	202.5419100	土地 の 所有者		縮 尺	1／　250