
換　地　図

縮尺　５００分の１

所 在　　那覇市松島一丁目

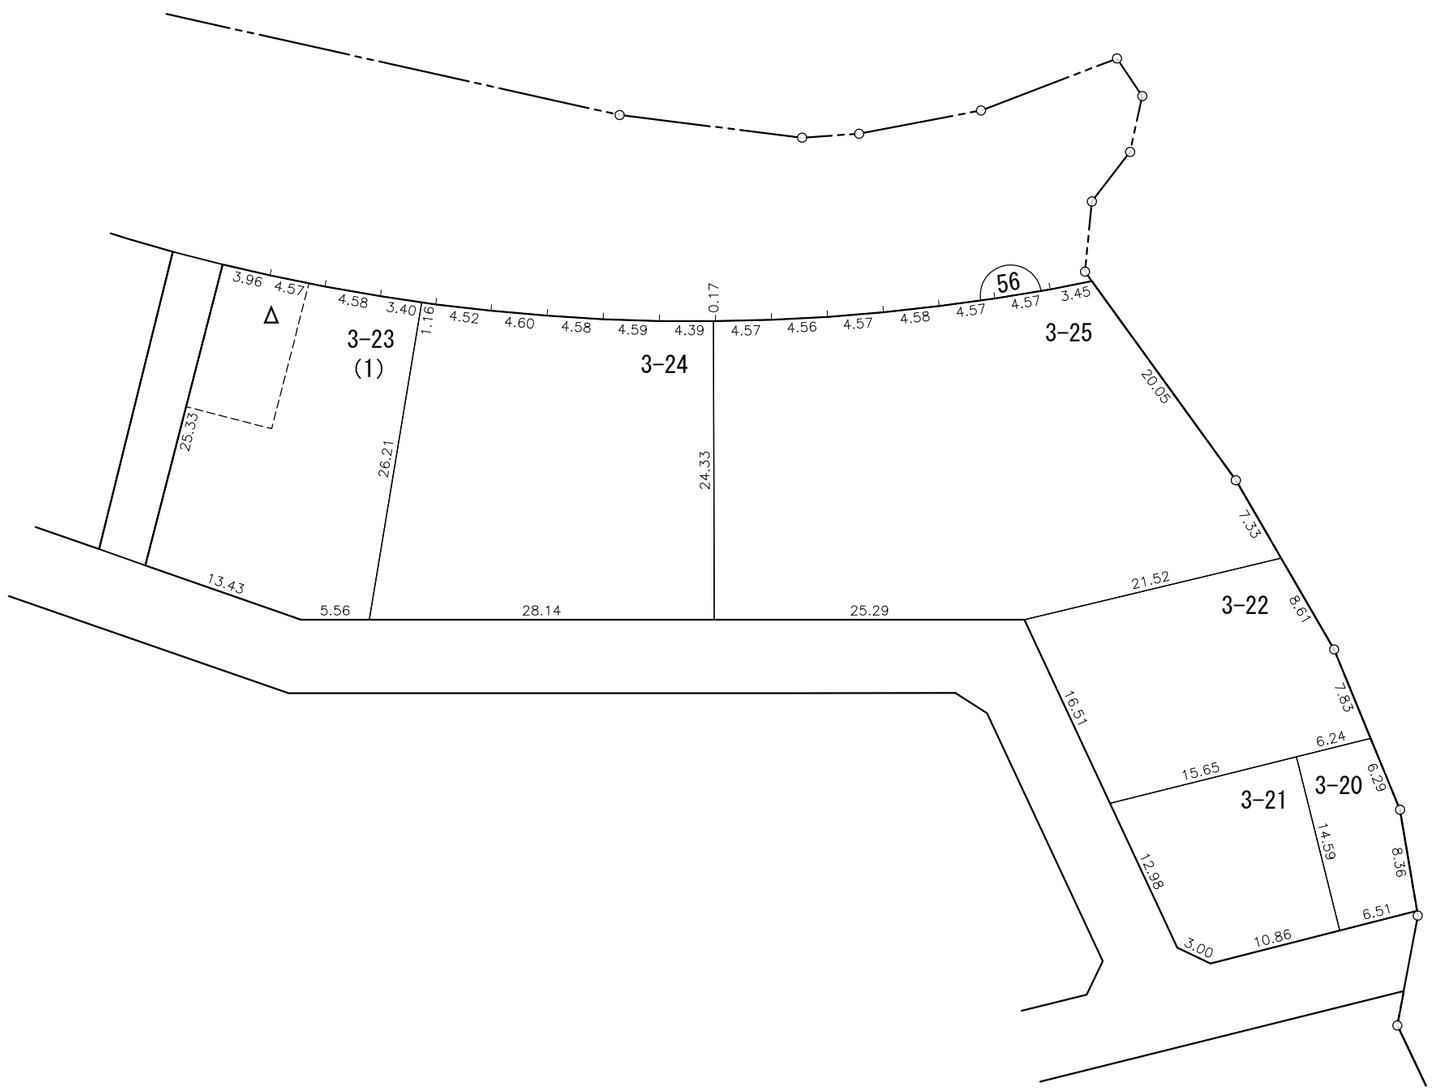


凡例	施行地区界	町界	丁目界	5-1 地番	換地	(1) 借地部分

那覇広域都市計画事業真嘉比古島第二土地区画整理事業

画地出来形確認測量原図　５６街区

S=1/500

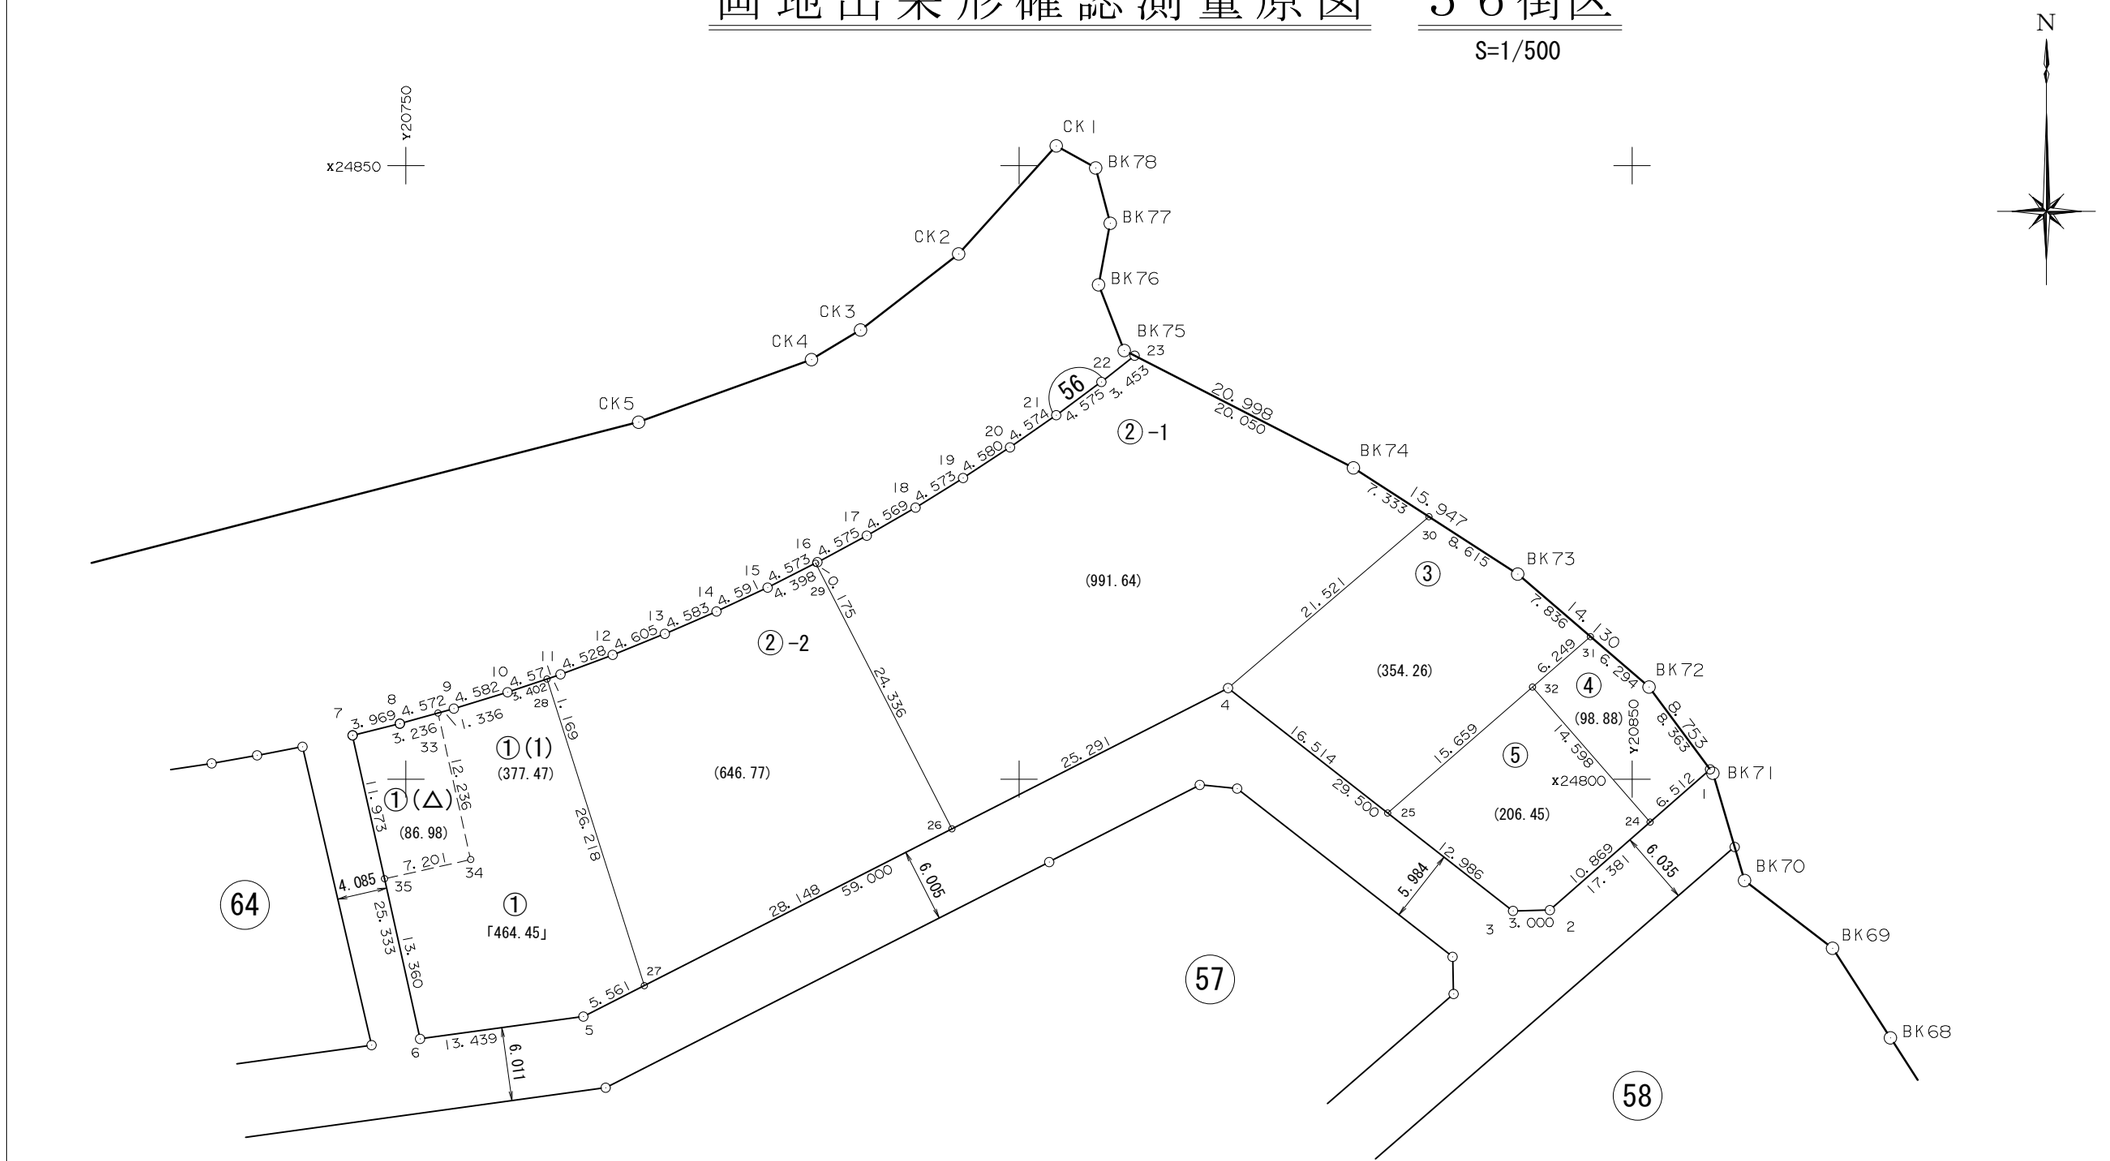

面　積　一　覧　表

種　　別	地　　番	地　　目	面　　積	地　　積	備　　考
	5601:56-1		464.4536835	464.45	
	5602:56-2-1		991.6411200	991.64	
	5603:56-2-2		646.7731410	646.77	
	5604:56-3		354.2658675	354.26	
	5605:56-4		98.8890240	98.88	
	5606:56-5		206.4576665	206.45	
			2762.4805025	2762.45	
			2762.4805025	2762.45	

座　標　リ　ス　ト

測　　点	X　座　標	Y　座　標
5601:56-1	24800.787	20856.357
5602:56-2	24789.323	20843.293
5603:56-3	24789.247	20840.294
5604:56-4	24807.419	20817.055
5605:56-5	24780.652	20764.476
5606:56-6	24778.835	20751.160
5607:56-7	24803.560	20745.643
5608:56-8	24804.518	20749.495
5609:56-9	24805.741	20753.900
5610:56-10	24807.083	20758.281
5611:56-11	24808.538	20762.614
5612:56-12	24810.118	20766.857
5613:56-13	24811.846	20771.125
5614:56-14	24813.663	20775.332
5615:56-15	24815.613	20779.488
5616:56-16	24817.679	20783.568
5617:56-17	24819.850	20787.595
5618:56-18	24822.129	20791.555
5619:56-19	24824.537	20795.443
5620:56-20	24827.049	20799.273
5621:56-21	24829.660	20803.028
5622:56-22	24832.373	20806.712
5623:56-23	24834.511	20809.423
5624:56-24	24796.492	20851.462
5625:56-25	24797.246	20830.064
5626:56-26	24795.945	20794.517
5627:56-27	24783.175	20769.432
5628:56-28	24808.166	20761.506
5629:56-29	24817.600	20783.412
5630:56-30	24821.389	20833.426
5631:56-31	24811.609	20846.607


測　　点	X　座　標	Y　座　標
5632:56-32	24807.512	20841.888
5633:56-33	24805.384	20752.613
5634:56-34	24793.442	20755.278
5635:56-35	24791.874	20748.250
19314:BK72	24807.509	20851.382
19315:BK73	24816.714	20840.662
19316:BK74	24825.368	20827.267

測　　点	X　座　標	Y　座　標

座 標 面 積 計 算 書

地 番	56-1	地 目	

筆 界 点	X	Y	辺長	方向角	備　考
56-27	24783.175	20769.432	26.218	162-24-12	
56-5	24780.652	20764.476	5.561	243-01-13	
56-6	24778.835	20751.160	13.439	262-13-47	
56-7	24803.560	20745.643	25.333	347-25-17	
56-8	24804.518	20749.495	3.969	76-02-02	
56-9	24805.741	20753.900	4.572	74-29-00	
56-10	24807.083	20758.281	4.582	72-58-08	
56-28	24808.166	20761.506	3.402	71-26-14	

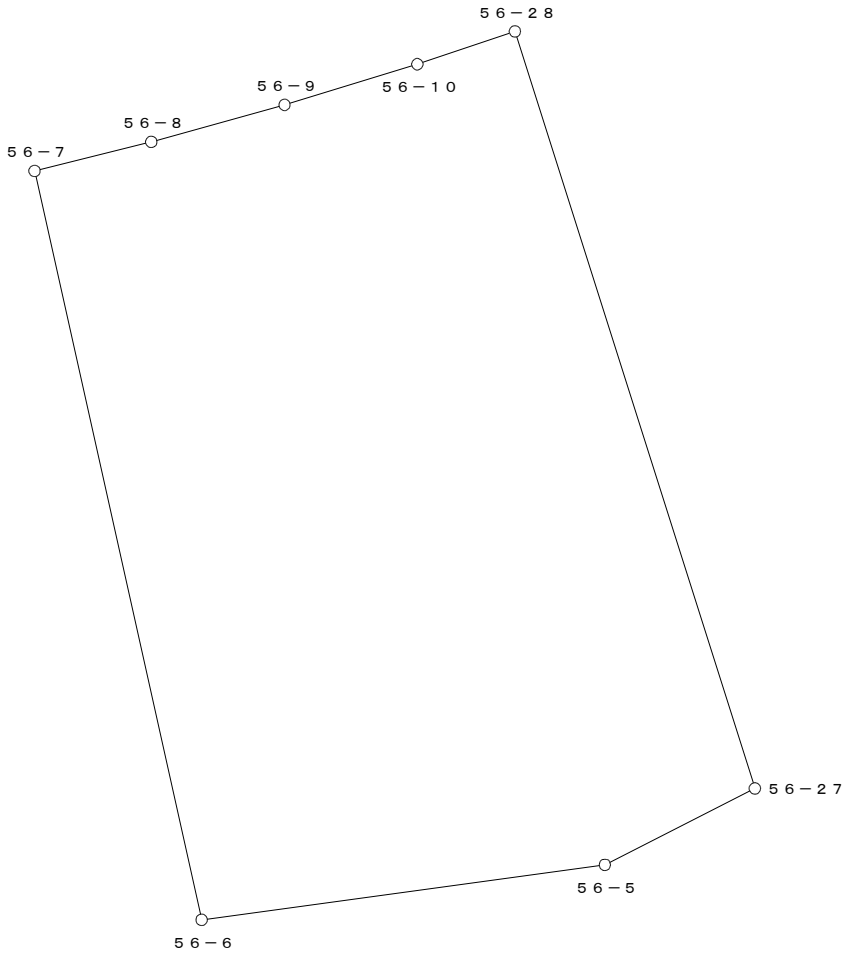


○：筆界点

面積算出公式	倍 面 積　２Ａ	928.907367	土 地 の 所 在			
Ａ＝ 1／2 ΣXn(Y(n+1)－Y(n-1))	面　　積　　Ａ	464.4536835	土地 の 所有者		縮 尺	1／　250

座 標 面 積 計 算 書

地 番	56-2-1	地 目	

筆 界 点	X	Y	辺長	方向角	備 考
56-4	24807.419	20817.055	21.521	229-31-29	
56-26	24795.945	20794.517	25.291	243-01-10	
56-29	24817.600	20783.412	24.336	332-51-02	
56-16	24817.679	20783.568	0.175	63-08-31	
56-17	24819.850	20787.595	4.575	61-40-13	
56-18	24822.129	20791.555	4.569	60-04-46	
56-19	24824.537	20795.443	4.573	58-13-42	
56-20	24827.049	20799.273	4.580	56-44-25	
56-21	24829.660	20803.028	4.574	55-11-15	
56-22	24832.373	20806.712	4.575	53-37-52	
56-23	24834.511	20809.423	3.453	51-44-22	
BK74	24825.368	20827.267	20.050	117-07-48	
56-30	24821.389	20833.426	7.333	122-51-52	

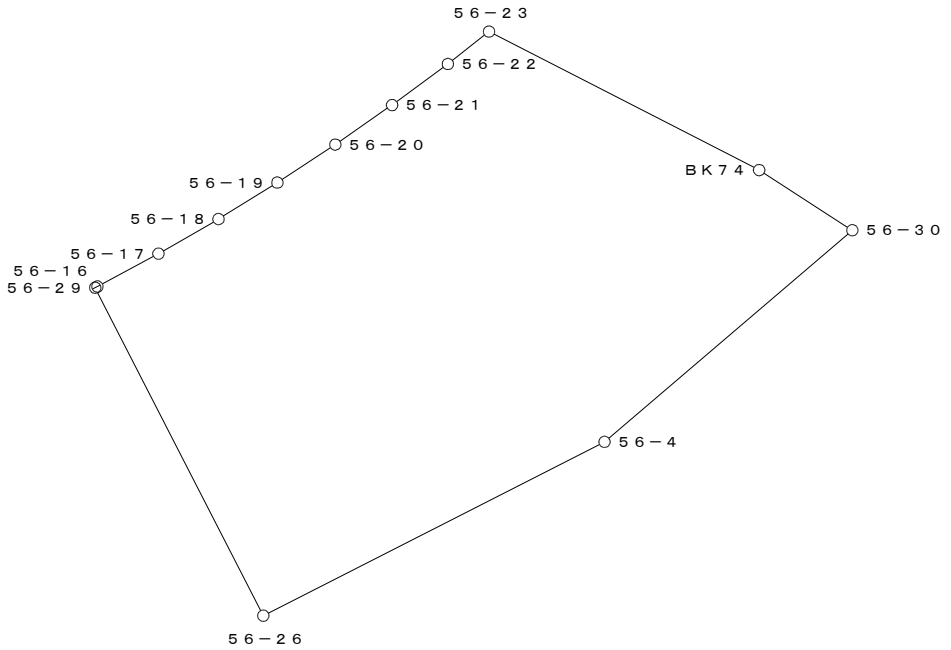


○：筆界点

面積算出公式	倍 面 積 ２Ａ 1983.282240	土 地 の 所 在			
Ａ＝ 1／2 ΣXn(Y(n+1)－Y(n-1))	面 積 Ａ 991.6411200	土地 の 所有者		縮 尺	1／ 500

座 標 面 積 計 算 書

地 番	56-2-2	地 目	

筆 界 点	X	Y	辺長	方向角	備 考
56-26	24795.945	20794.517	24.336	152-51-02	
56-27	24783.175	20769.432	28.148	243-01-15	
56-28	24808.166	20761.506	26.218	342-24-12	
56-11	24808.538	20762.614	1.169	71-26-28	
56-12	24810.118	20766.857	4.528	69-34-33	
56-13	24811.846	20771.125	4.605	67-57-30	
56-14	24813.663	20775.332	4.583	66-38-26	
56-15	24815.613	20779.488	4.591	64-51-50	
56-29	24817.600	20783.412	4.398	63-08-37	

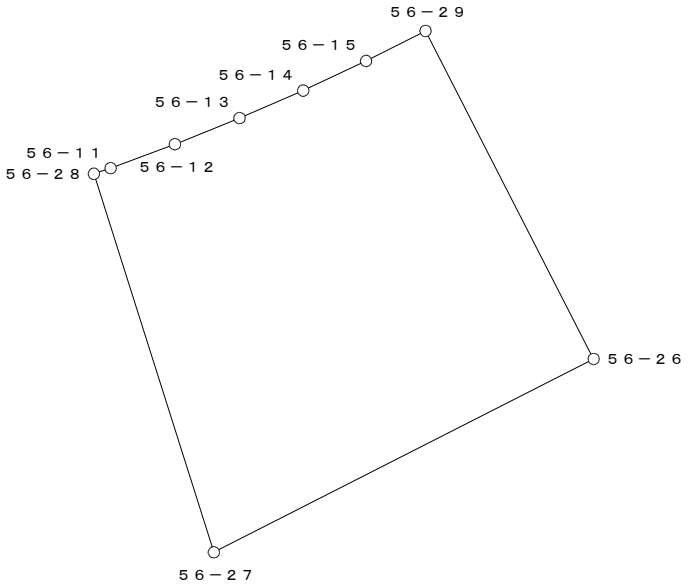


○：筆界点

面積算出公式	倍 面 積　２Ａ　1293.546282	土 地 の 所 在			
Ａ＝ 1／2 ΣXn(Y(n+1)－Y(n-1))	面　積　Ａ　646.7731410	土地 の 所有者		縮 尺	1／　500

座 標 面 積 計 算 書

地 番	56-3	地 目	

筆 界 点	X	Y	辺長	方向角	備　考
56-25	24797.246	20830.064	15.659	229-02-04	
56-4	24807.419	20817.055	16.514	308-01-31	
56-30	24821.389	20833.426	21.521	49-31-29	
BK73	24816.714	20840.662	8.615	122-51-56	
56-31	24811.609	20846.607	7.836	130-39-10	
56-32	24807.512	20841.888	6.249	229-02-09	

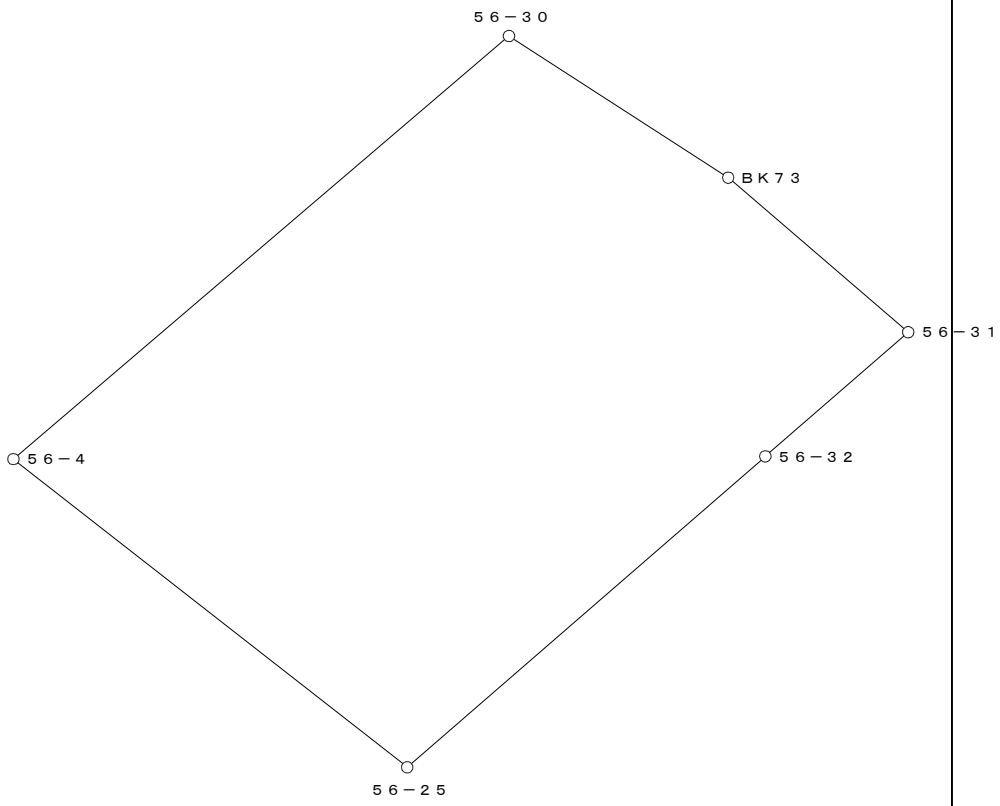


○：筆界点

面積算出公式	倍 面 積　２Ａ	708.531735	土 地 の 所 在			
Ａ＝ 1／2 ΣXn(Y(n+1)－Y(n-1))	面　　積　　Ａ	354.2658675	土地 の 所有者		縮 尺	1／　250

座 標 面 積 計 算 書

地 番	56-4	地 目	

筆 界 点	X	Y	辺長	方向角	備　考
56-1	24800.787	20856.357	8.363	143-29-41	
56-24	24796.492	20851.462	6.512	228-44-08	
56-32	24807.512	20841.888	14.598	319-00-59	
56-31	24811.609	20846.607	6.249	49-02-09	
BK72	24807.509	20851.382	6.294	130-39-02	

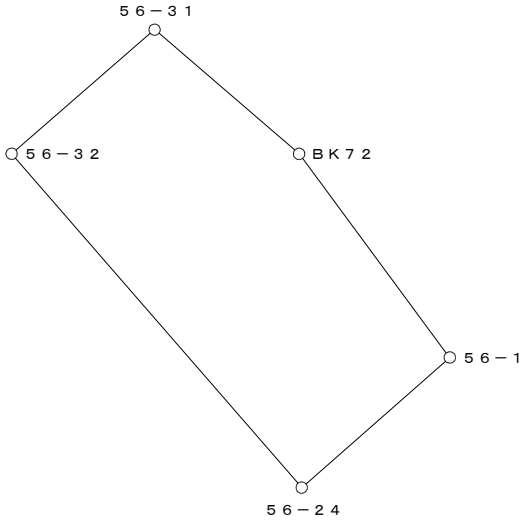


○：筆界点

面積算出公式	倍 面 積　２Ａ	197.778048	土 地 の 所 在			
Ａ＝ 1／2 ΣXn(Y(n+1)－Y(n-1))	面　　積　　Ａ	98.8890240	土地 の 所有者		縮 尺	1／　250

座 標 面 積 計 算 書

地 番	56-5	地 目	

筆 界 点	X	Y	辺長	方向角	備　考
56-24	24796.492	20851.462	14.598	139-00-59	
56-2	24789.323	20843.293	10.869	228-43-49	
56-3	24789.247	20840.294	3.000	268-32-54	
56-25	24797.246	20830.064	12.986	308-01-21	
56-32	24807.512	20841.888	15.659	49-02-04	

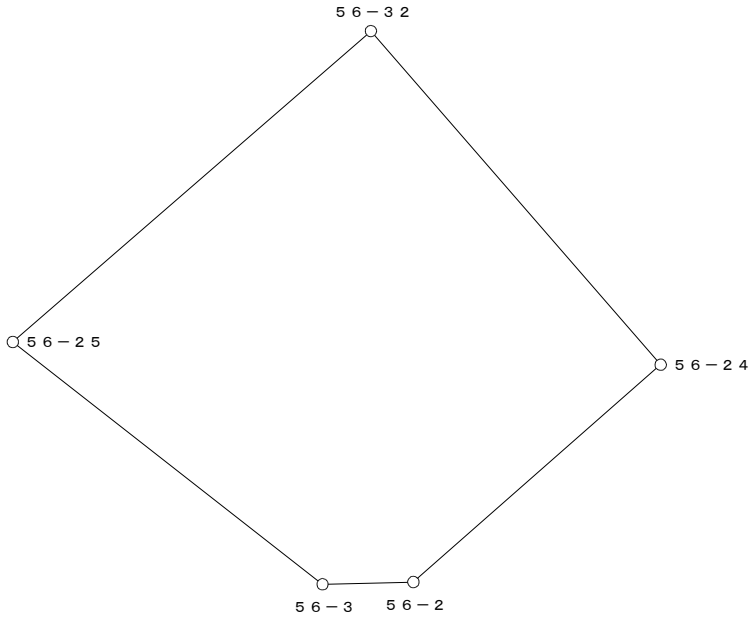

○：筆界点

面積算出公式	倍 面 積　２Ａ	412.915333	土 地 の 所 在			
Ａ＝ 1／2 ΣXn(Y(n+1)－Y(n-1))	面　　積　　Ａ	206.4576665	土地 の 所有者		縮 尺	1／　250