
換　地　図

縮尺　５００分の１

所 在　那覇市松島一丁目

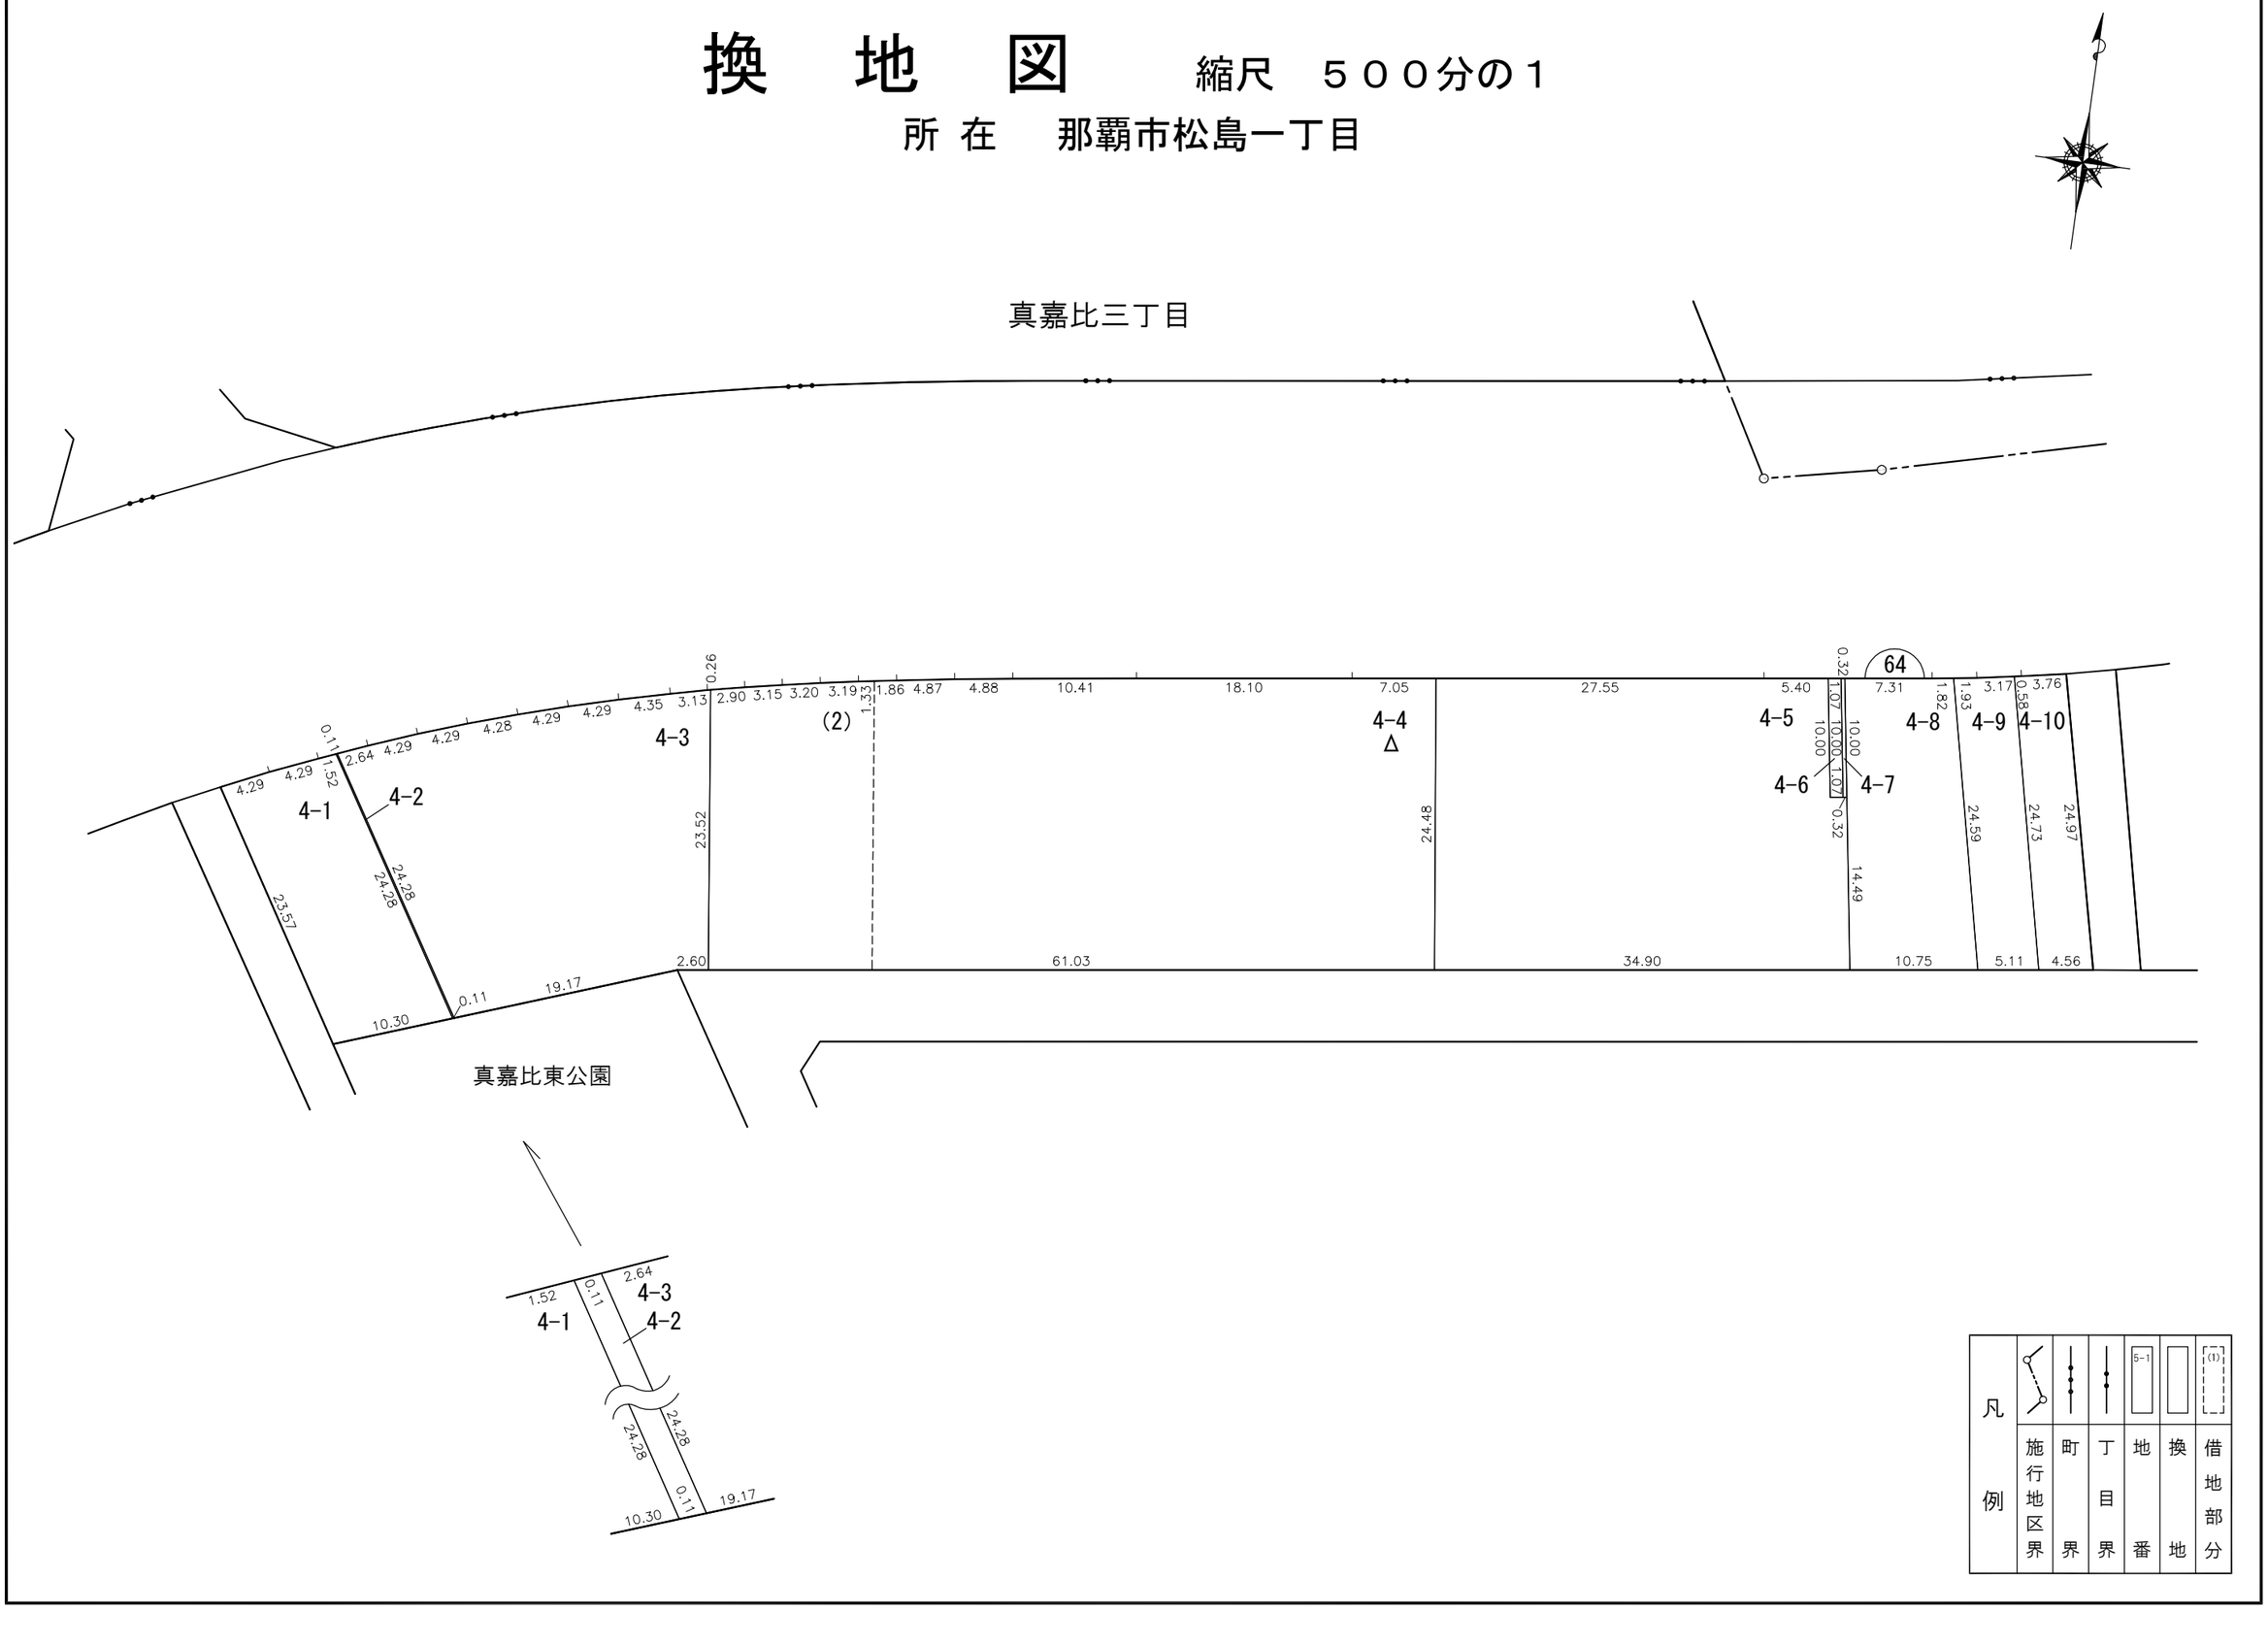

那覇広域都市計画事業真嘉比古島第二土地区画整理事業

画地出来形確認測量原図　６４街区

S=1/500



面　積　一　覧　表

種　　別	地　　番	地　　目	面　　積	地　　積	備　　考
	6401:64-1		241.0961860	241.09	
	6402:64-2		2.7946750	2.79	
	6403:64-3		634.5211030	634.52	
	6404:64-4		1485.0423395	1485.04	
	6407:64-5		833.9752795	833.97	
	6408:64-6		10.7485285	10.74	
	6409:64-7		3.2444930	3.24	
	6410:64-8-1		243.7274925	243.72	
	6411:64-8-2		125.6922875	125.69	
	6412:64-9		110.5645170	110.56	
			3691.4069015	3691.36	
			3691.4069015	3691.36	

座　標　リ　ス　ト

測　　点	X　座　標	Y　座　標
6401:64-1	24802.641	20741.559
6402:64-2	24778.307	20747.193
6403:64-3	24772.061	20589.188
6404:64-4	24773.874	20593.083
6405:64-5	24775.570	20597.026
6406:64-6	24777.192	20600.995
6407:64-7	24778.741	20605.002
6408:64-8	24780.177	20609.046
6409:64-9	24781.509	20613.119
6410:64-10	24782.768	20617.220
6411:64-11	24783.916	20621.354
6412:64-12	24784.989	20625.574
6413:64-13	24785.713	20628.625
6414:64-14	24786.389	20631.717
6415:64-15	24787.004	20634.811
6416:64-16	24787.597	20637.958
6417:64-17	24788.155	20641.107
6418:64-18	24788.687	20644.266
6419:64-19	24789.460	20649.083
6420:64-20	24790.165	20653.916
6421:64-21	24791.602	20664.227
6422:64-22	24800.719	20730.439
6423:64-23	24801.272	20734.157
6424:64-24	24801.931	20737.862
6425:64-25	24777.685	20742.672
6426:64-26	24776.987	20737.602
6427:64-27	24775.520	20726.943
6428:64-28	24770.760	20692.363
6429:64-29	24764.315	20645.533
6430:64-30	24762.438	20631.897
6431:64-31	24755.521	20611.296


測　　点	X　座　標	Y　座　標
6432:64-32	24755.481	20611.187
6433:64-33	24776.146	20598.436
6434:64-34	24776.191	20598.545
6435:64-35	24785.769	20628.882
6436:64-36	24788.377	20642.424
6437:64-37	24794.072	20682.165
6438:64-38	24795.034	20689.154
6439:64-39	24799.530	20721.801
6440:64-40	24799.677	20722.868
6441:64-41	24799.721	20723.189
6442:64-42	24800.988	20732.245
6443:64-43	24801.828	20737.282
6444:64-44	24789.839	20724.722
6445:64-45	24789.795	20724.400
6446:64-46	24789.649	20723.337
6447:64-47	24782.642	20690.792
6448:64-48	24781.717	20683.798

測　　点	X　座　標	Y　座　標

座 標 面 積 計 算 書

地 番	64-1	地 目	

筆 界 点	X	Y	辺長	方向角	備　考
64-3	24772.061	20589.188	23.578	328-30-06	
64-4	24773.874	20593.083	4.296	65-02-22	
64-5	24775.570	20597.026	4.292	66-43-34	
64-33	24776.146	20598.436	1.523	67-46-46	
64-32	24755.481	20611.187	24.282	148-19-26	
62-6	24751.957	20601.507	10.302	249-59-46	

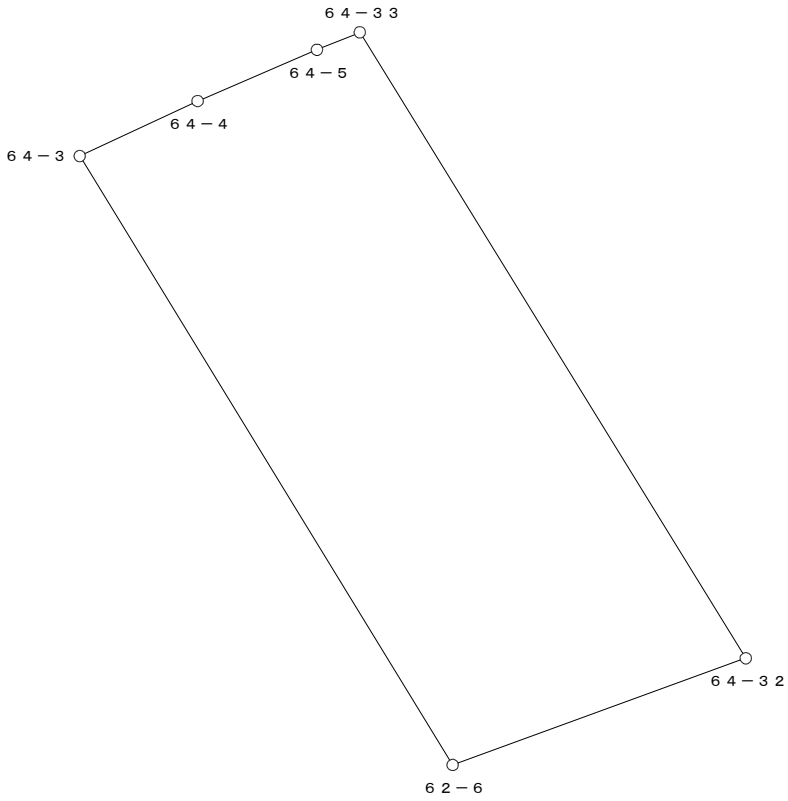


○：筆界点

面積算出公式	倍 面 積　２Ａ	482.192372	土 地 の 所 在			
Ａ＝ 1／2 ΣXn(Y(n+1)－Y(n-1))	面　　積　　Ａ	241.0961860	土地 の 所有者		縮 尺	1／　250

座 標 面 積 計 算 書

地 番	64-2	地 目	

筆 界 点	X	Y	辺長	方向角	備　考
64-33	24776.146	20598.436	24.282	328-19-26	
64-34	24776.191	20598.545	0.118	67-34-01	
64-31	24755.521	20611.296	24.287	148-19-49	
64-32	24755.481	20611.187	0.116	249-50-54	

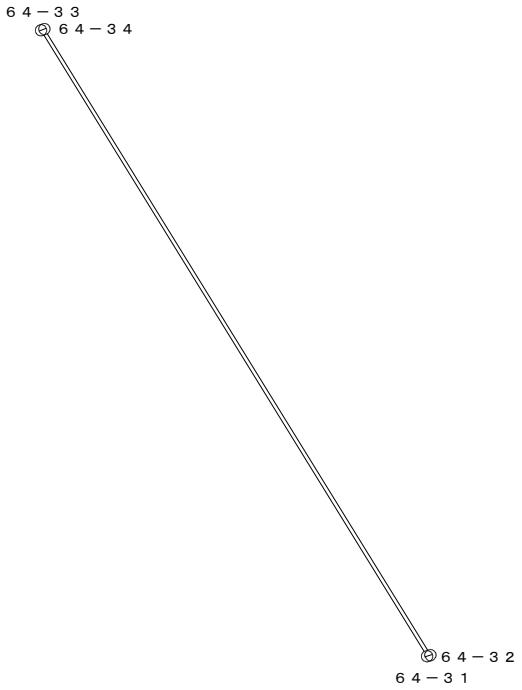


○：筆界点

面積算出公式	倍 面 積　２Ａ	5.589350	土 地 の 所 在			
Ａ＝ 1／2 ΣXn(Y(n+1)－Y(n-1))	面　　積　　Ａ	2.7946750	土地 の 所有者		縮 尺	1／　250

座 標 面 積 計 算 書

地 番	64-3	地 目	

筆 界 点	X	Y	辺長	方向角	備　考
64-34	24776.191	20598.545	24.287	328-19-49	
64-6	24777.192	20600.995	2.647	67-46-35	
64-7	24778.741	20605.002	4.296	68-51-53	
64-8	24780.177	20609.046	4.291	70-27-01	
64-9	24781.509	20613.119	4.285	71-53-26	
64-10	24782.768	20617.220	4.290	72-56-01	
64-11	24783.916	20621.354	4.290	74-28-49	
64-12	24784.989	20625.574	4.354	75-44-02	
64-13	24785.713	20628.625	3.136	76-39-02	
64-35	24785.769	20628.882	0.263	77-42-27	
64-30	24762.438	20631.897	23.525	172-38-12	
62-1	24762.083	20629.318	2.603	262-09-45	
64-31	24755.521	20611.296	19.179	249-59-34	

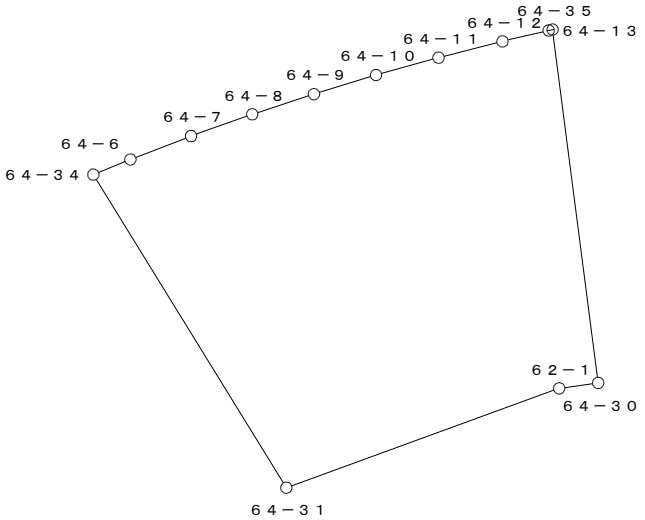


○：筆界点

面積算出公式	倍 面 積　２Ａ　1269.042206	土 地 の 所 在			
Ａ＝ 1／2 ΣXn(Y(n+1)－Y(n-1))	面　　積　　Ａ　634.5211030	土地 の 所有者		縮 尺	1／　500

座 標 面 積 計 算 書

地 番	64-4	地 目	

筆 界 点	X	Y	辺長	方向角	備 考
64-35	24785.769	20628.882	23.525	352-38-12	
64-14	24786.389	20631.717	2.902	77-39-50	
64-15	24787.004	20634.811	3.155	78-45-28	
64-16	24787.597	20637.958	3.202	79-19-43	
64-17	24788.155	20641.107	3.198	79-57-06	
64-36	24788.377	20642.424	1.336	80-25-55	
64-18	24788.687	20644.266	1.868	80-26-49	
64-19	24789.460	20649.083	4.879	80-53-00	
64-20	24790.165	20653.916	4.884	81-42-02	
64-21	24791.602	20664.227	10.411	82-03-58	
64-37	24794.072	20682.165	18.107	82-09-36	
64-38	24795.034	20689.154	7.055	82-09-46	
64-28	24770.760	20692.363	24.485	172-28-09	
64-30	24762.438	20631.897	61.036	262-09-49	

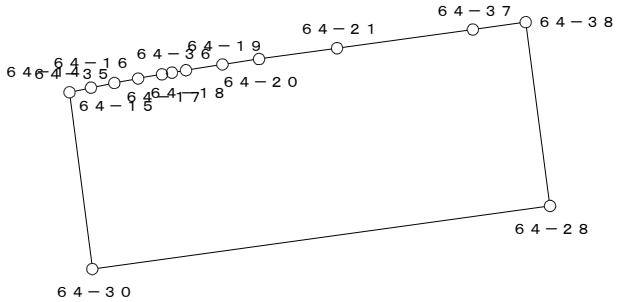


○：筆界点

面積算出公式	倍 面 積 ２Ａ	2970.084679	土 地 の 所 在			
Ａ＝ 1／2 ΣXn(Y(n+1)－Y(n-1))	面 積 Ａ	1485.0423395	土地 の 所有者		縮 尺	1／ 1000

座 標 面 積 計 算 書

地 番	64-5	地 目	

筆 界 点	X	Y	辺長	方向角	備　考
64-38	24795.034	20689.154	24.485	352-28-09	
DS-17	24798.792	20716.446	27.550	82-09-36	
64-39	24799.530	20721.801	5.406	82-09-12	
64-46	24789.649	20723.337	10.000	171-09-51	
64-45	24789.795	20724.400	1.073	82-10-46	
64-44	24789.839	20724.722	0.325	82-13-08	
64-27	24775.520	20726.943	14.490	171-10-59	
64-28	24770.760	20692.363	34.906	262-09-45	

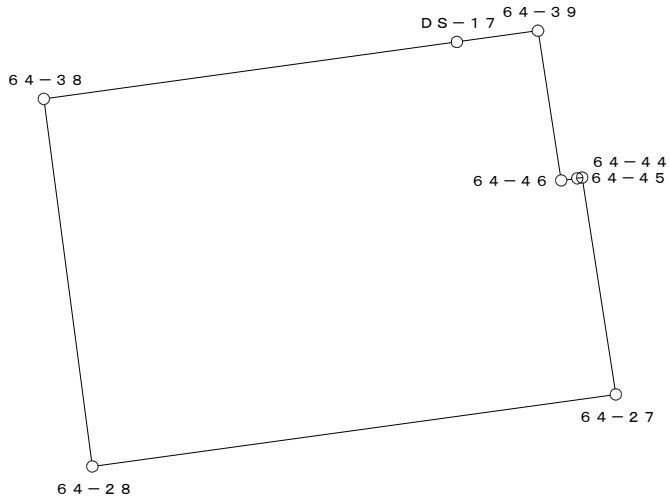


○：筆界点

面積算出公式	倍 面 積　2A　1667.950559	土 地 の 所 在			
A＝ 1／2 ΣXn(Y(n+1)－Y(n-1))	面　積　A　833.9752795	土地 の 所有者		縮 尺	1／　500

座 標 面 積 計 算 書

地 番	64-6	地 目	

筆 界 点	X	Y	辺長	方向角	備　考
64-39	24799.530	20721.801	10.000	351-09-51	
64-40	24799.677	20722.868	1.077	82-09-21	
64-45	24789.795	20724.400	10.000	171-11-15	
64-46	24789.649	20723.337	1.073	262-10-46	

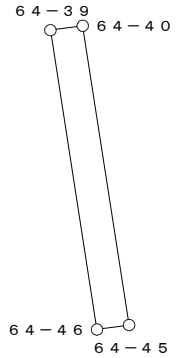


○：筆界点

面積算出公式	倍 面 積　２Ａ	21.497057	土 地 の 所 在			
Ａ＝ 1／2 ΣXn(Y(n+1)－Y(n-1))	面　　積　　Ａ	10.7485285	土地 の 所有者		縮 尺	1／　250

座 標 面 積 計 算 書

地 番	64-7	地 目	

筆 界 点	X	Y	辺長	方向角	備　考
64-40	24799.677	20722.868	10.000	351-11-15	
64-41	24799.721	20723.189	0.324	82-11-42	
64-44	24789.839	20724.722	10.000	171-10-55	
64-45	24789.795	20724.400	0.325	262-13-08	

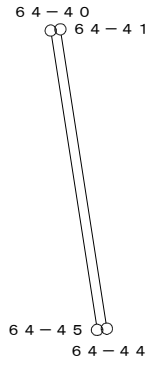


○：筆界点

面積算出公式	倍 面 積　２Ａ	6.488986	土 地 の 所 在			
Ａ＝ 1／2 ΣXn(Y(n+1)－Y(n-1))	面　　積　　Ａ	3.2444930	土地 の 所有者		縮 尺	1／　250

座 標 面 積 計 算 書

地 番	64-8-1	地 目	

筆 界 点	X	Y	辺長	方向角	備　考
64-41	24799.721	20723.189	10.000	351-10-55	
64-22	24800.719	20730.439	7.318	82-09-44	
64-42	24800.988	20732.245	1.826	81-31-42	
64-26	24776.987	20737.602	24.592	167-25-04	
64-27	24775.520	20726.943	10.759	262-09-49	
64-44	24789.839	20724.722	14.490	351-10-59	

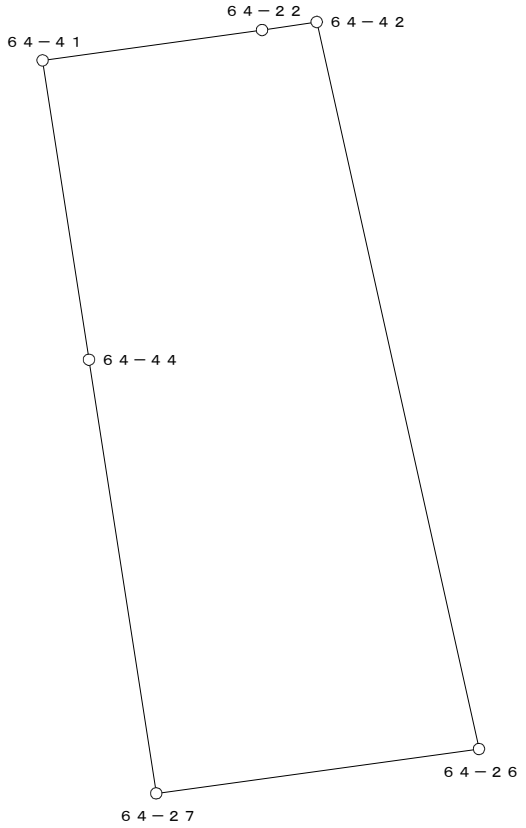


○：筆界点

面積算出公式	倍 面 積　２Ａ	487.454985	土 地 の 所 在			
Ａ＝ 1／2 ΣXn(Y(n+1)－Y(n-1))	面　　積　　Ａ	243.7274925	土地 の 所有者		縮 尺	1／　250

座 標 面 積 計 算 書

地 番	64-8-2	地 目	

筆 界 点	X	Y	辺長	方向角	備　考
64-42	24800.988	20732.245	24.592	347-25-04	
64-23	24801.272	20734.157	1.933	81-33-05	
64-43	24801.828	20737.282	3.174	79-54-41	
64-25	24777.685	20742.672	24.737	167-24-54	
64-26	24776.987	20737.602	5.118	262-09-40	

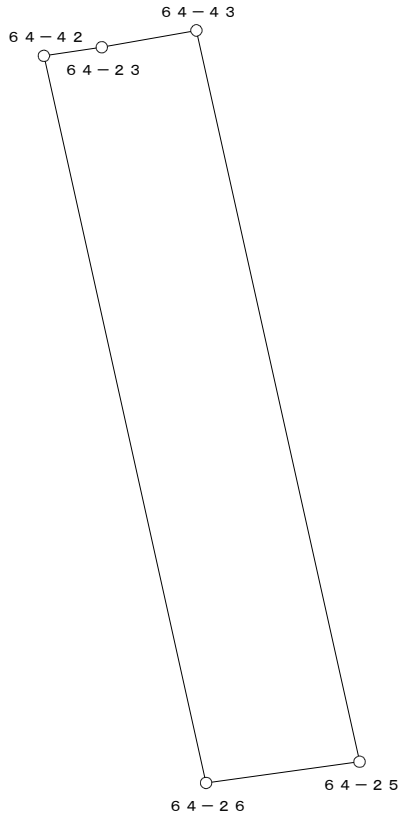


○：筆界点

面積算出公式	倍 面 積　２Ａ	251.384575	土 地 の 所 在			
Ａ＝ 1／2 ΣXn(Y(n+1)－Y(n-1))	面　　積　　Ａ	125.6922875	土地 の 所有者		縮 尺	1／　250

座 標 面 積 計 算 書

地 番	64-9	地 目	

筆 界 点	X	Y	辺長	方向角	備　考
64-43	24801.828	20737.282	24.737	347-24-54	
64-24	24801.931	20737.862	0.589	79-55-48	
64-1	24802.641	20741.559	3.765	79-07-44	
64-2	24778.307	20747.193	24.978	166-57-51	
64-25	24777.685	20742.672	4.564	262-09-59	

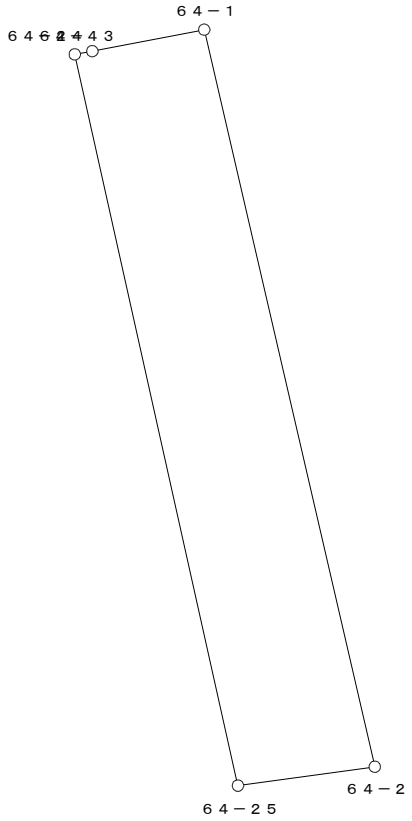

○：筆界点

面積算出公式	倍 面 積　２Ａ	221.129034	土 地 の 所 在			
Ａ＝ 1／2 ΣXn(Y(n+1)－Y(n-1))	面　　積　　Ａ	110.5645170	土地 の 所有者		縮 尺	1／　250