
那覇広域都市計画事業真嘉比古島第二土地区画整理事業

画地出来形確認測量原図　６２街区

S=1/500

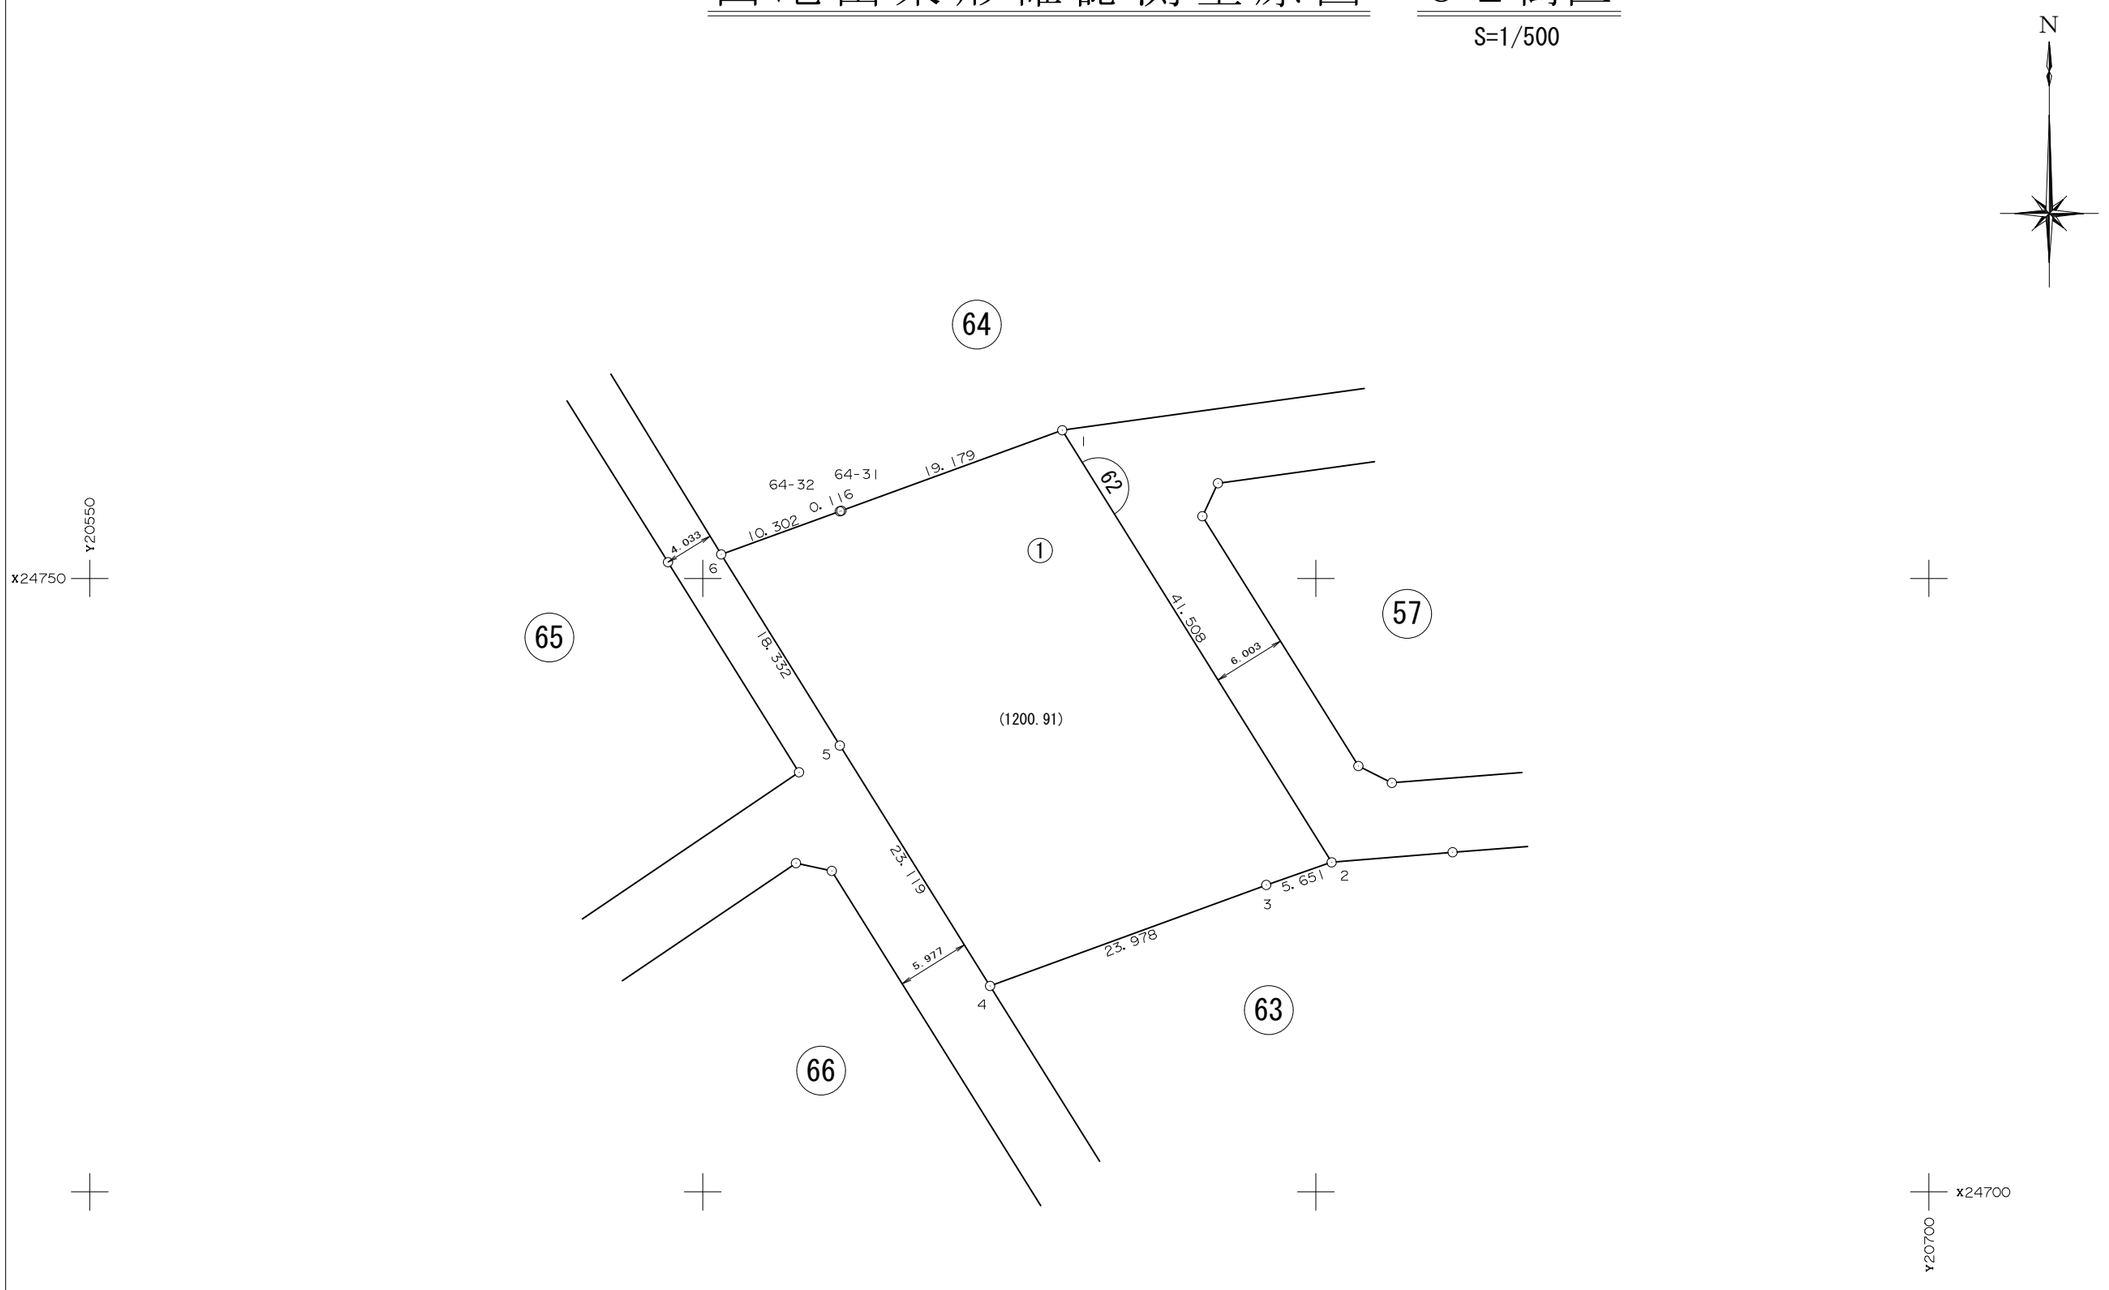

面　積　一　覧　表

種　　別	地　　番	地　　目	面　　積	地　　積	備　　考
	6201:62-1		1200.9158855	1200.91	
			1200.9158855	1200.91	
			1200.9158855	1200.91	

座　標　リ　ス　ト

測　　点	X　座　標	Y　座　標
6201:62-1	24762.083	20629.318
6202:62-2	24726.865	20651.287
6203:62-3	24725.006	20645.951
6204:62-4	24716.777	20623.429
6205:62-5	24736.388	20611.186
6206:62-6	24751.957	20601.507


測　　点	X　座　標	Y　座　標

測　　点	X　座　標	Y　座　標

座 標 面 積 計 算 書

地 番	62-1	地 目	

筆 界 点	X	Y	辺長	方向角	備　考
62-1	24762.083	20629.318	19.179	69-59-34	
DS-26	24756.486	20632.809	6.596	148-02-50	
62-2	24726.865	20651.287	34.912	148-02-37	
62-3	24725.006	20645.951	5.651	250-47-32	
62-4	24716.777	20623.429	23.978	249-55-44	
62-5	24736.388	20611.186	23.119	328-01-26	
62-6	24751.957	20601.507	18.332	328-07-53	
64-32	24755.481	20611.187	10.302	69-59-46	
64-31	24755.521	20611.296	0.116	69-50-54	

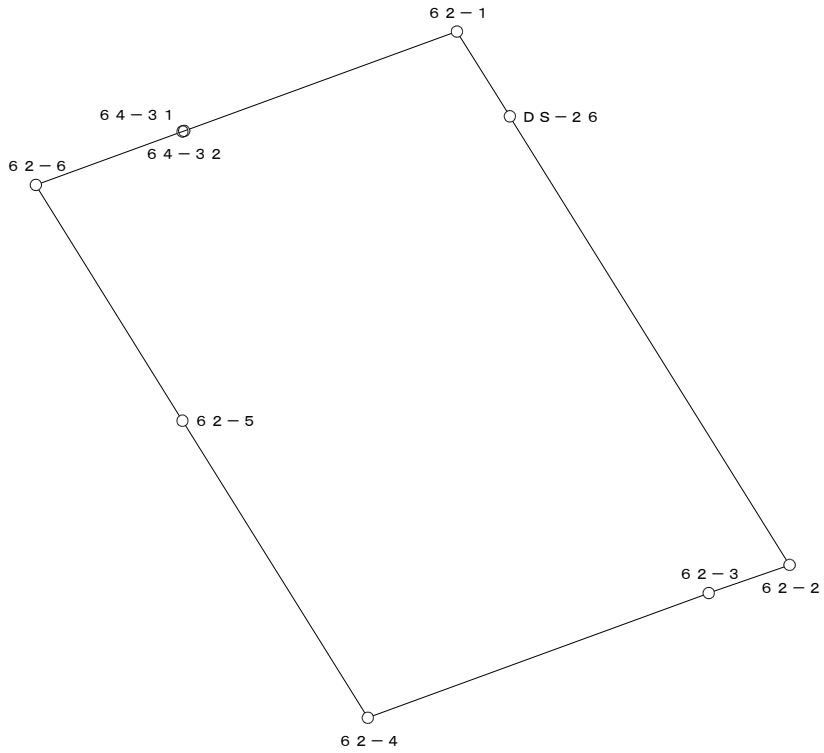

○：筆界点

面積算出公式	倍 面 積　２Ａ　2401.831771	土 地 の 所 在			
Ａ＝ 1／2 ΣXn(Y(n+1)－Y(n-1))	面　積　Ａ　1200.9158855	土地 の 所有者		縮 尺	1／　500