
換　地　図

縮尺　５００分の１

所 在　那覇市松島一丁目

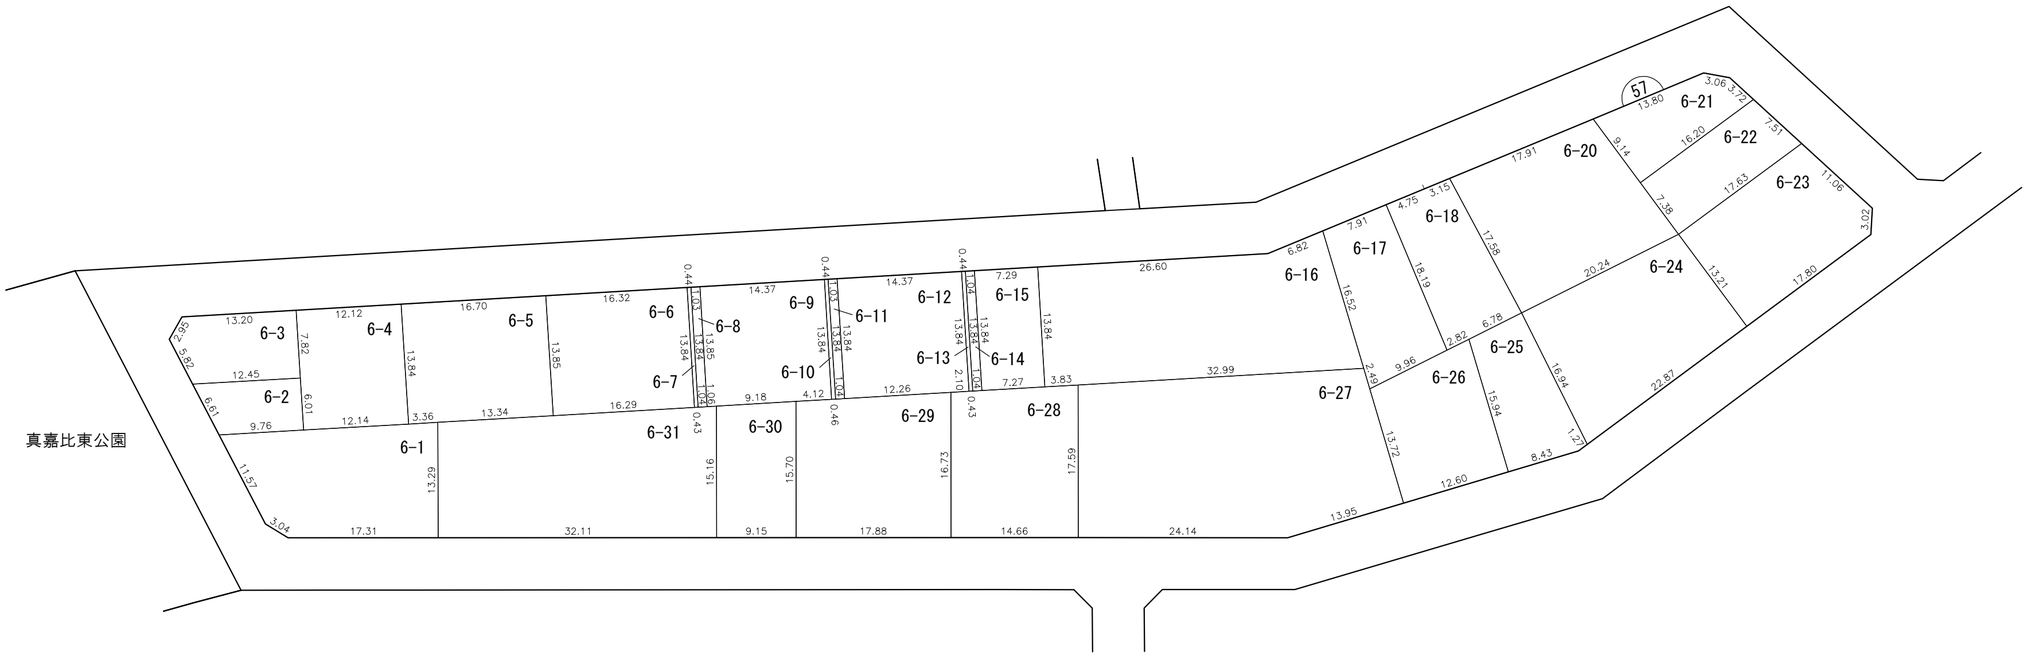


凡例

- 施行地区界
- 町界
- 丁目界
- 5-1 地番
- 換地

那覇広域都市計画事業真嘉比古島第二土地区画整理事業

画地出来形確認測量原図　５７街区

S=1/500

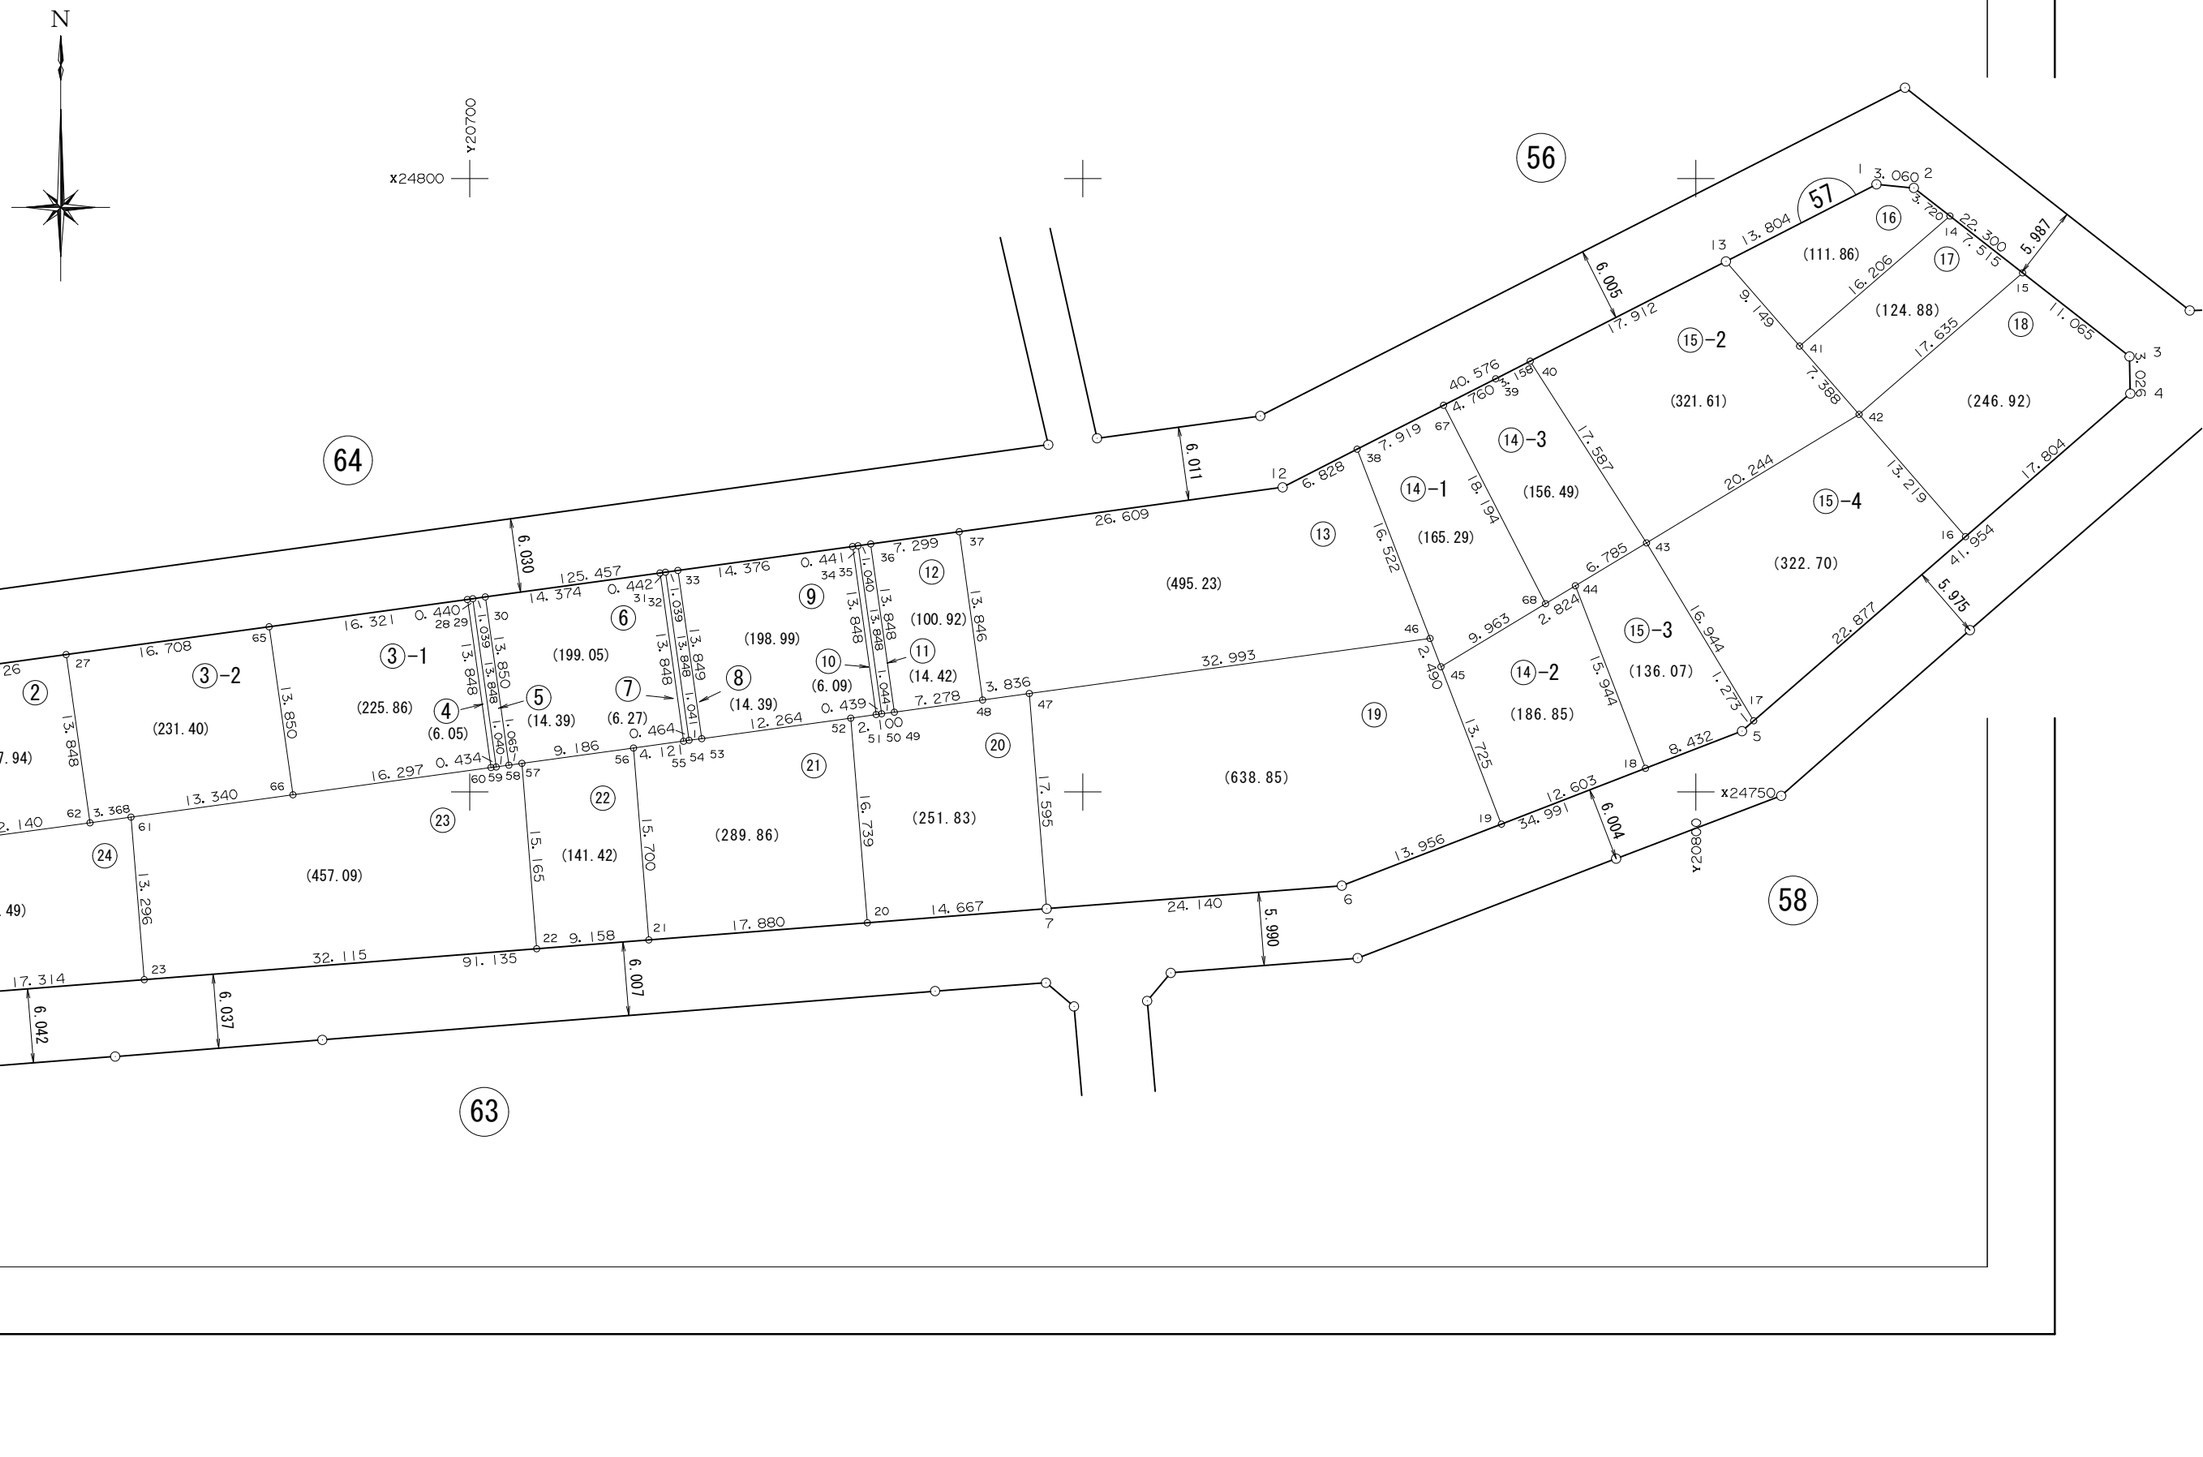

面　積　一　覧　表

種　　別	地　　番	地　　目	面　　積	地　　積	備　　考
	5701:57-1		107.4159215	107.41	
	5702:57-2		167.9402265	167.94	
	5703:57-3-1		225.8627330	225.86	
	5704:57-3-2		231.4019750	231.40	
	5705:57-4		6.0526780	6.05	
	5706:57-5		14.3915750	14.39	
	5707:57-6		199.0536670	199.05	
	5708:57-7		6.2759335	6.27	
	5709:57-8		14.3988400	14.39	
	5710:57-9		198.9985225	198.99	
	5711:57-10		6.0945480	6.09	
	5712:57-11		14.4257340	14.42	
	5713:57-12		100.9263435	100.92	
	5714:57-13		495.2395925	495.23	
	5715:57-14-1		165.2968300	165.29	
	5716:57-14-2		186.8588475	186.85	
	5717:57-14-3		68.4456840	68.44	
	5718:57-15-1		88.0485710	88.04	
	5719:57-15-2		321.6145990	321.61	
	5720:57-15-3		136.0704440	136.07	
	5721:57-15-4		322.7075390	322.70	
	5722:57-16		111.8686150	111.86	
	5723:57-17		124.8859930	124.88	
	5724:57-18		246.9232760	246.92	
	5725:57-19		638.8564495	638.85	
	5726:57-20		251.8392070	251.83	
	5727:57-21		289.8638055	289.86	
			4741.7581505	4741.61	

面　積　一　覧　表

種　　別	地　　番	地　　目	面　　積	地　　積	備　　考
	5728:57-22		141.4295650	141.42	
	5729:57-23		457.0949350	457.09	
	5730:57-24		279.4946935	279.49	
	5731:57-25		66.8748450	66.87	
			944.8940385	944.87	
			5686.6521890	5686.48	

座　標　リ　ス　ト

測　　点	X　座　標	Y　座　標
5701:57-1	24799.532	20814.747
5702:57-2	24799.234	20817.792
5703:57-3	24785.507	20835.367
5704:57-4	24782.482	20835.434
5705:57-5	24754.966	20803.764
5706:57-6	24742.361	20771.122
5707:57-7	24740.488	20747.055
5708:57-8	24733.337	20656.201
5709:57-9	24734.709	20653.481
5710:57-10	24755.073	20640.753
5711:57-11	24757.751	20642.008
5712:57-12	24774.842	20766.295
5713:57-13	24793.248	20802.456
5714:57-14	24796.944	20820.724
5715:57-15	24792.318	20826.647
5716:57-16	24770.805	20821.994
5717:57-17	24755.801	20804.725
5718:57-18	24751.928	20795.898
5719:57-19	24747.388	20784.141
5720:57-20	24739.337	20732.433
5721:57-21	24737.934	20714.608
5722:57-22	24737.216	20705.478
5723:57-23	24734.696	20673.462
5724:57-24	24744.527	20647.345
5725:57-25	24750.135	20643.839
5726:57-26	24759.550	20655.088
5727:57-27	24761.202	20667.101
5728:57-28	24765.701	20699.822
5729:57-29	24765.761	20700.258
5730:57-30	24765.903	20701.287
5731:57-31	24767.861	20715.527


測　　点	X　座　標	Y　座　標
5732:57-32	24767.921	20715.965
5733:57-33	24768.063	20716.994
5734:57-34	24770.021	20731.236
5735:57-35	24770.081	20731.673
5736:57-36	24770.223	20732.703
5737:57-37	24771.217	20739.934
5738:57-38	24777.939	20772.380
5739:57-39	24783.690	20783.679
5740:57-40	24785.123	20786.493
5741:57-41	24786.347	20808.463
5742:57-42	24780.775	20813.314
5743:57-43	24770.315	20795.982
5744:57-44	24766.809	20790.173
5745:57-45	24760.202	20779.225
5746:57-46	24762.525	20778.329
5747:57-47	24758.026	20745.644
5748:57-48	24757.503	20741.844
5749:57-49	24756.510	20734.634
5750:57-50	24756.368	20733.600
5751:57-51	24756.308	20733.165
5752:57-52	24756.022	20731.085
5753:57-53	24754.351	20718.935
5754:57-54	24754.209	20717.904
5755:57-55	24754.146	20717.444
5756:57-56	24753.584	20713.361
5757:57-57	24752.332	20704.261
5758:57-58	24752.187	20703.206
5759:57-59	24752.046	20702.176
5760:57-60	24751.987	20701.746
5761:57-61	24747.948	20672.385
5762:57-62	24747.492	20669.048

測　　点	X　座　標	Y　座　標
5763:57-63	24745.849	20657.020
5764:57-64	24751.801	20656.181
5765:57-65	24763.478	20683.653
5766:57-66	24749.766	20685.601
5767:57-67	24781.531	20779.437
5768:57-68	24765.350	20787.755

座 標 面 積 計 算 書

地 番	57-1	地 目	

筆 界 点	X	Y	辺長	方向角	備　考
57-25	24750.135	20643.839	12.454	262-18-44	
57-10	24755.073	20640.753	5.823	327-59-48	
57-11	24757.751	20642.008	2.957	25-06-34	
57-26	24759.550	20655.088	13.203	82-10-08	
57-64	24751.801	20656.181	7.826	171-58-17	

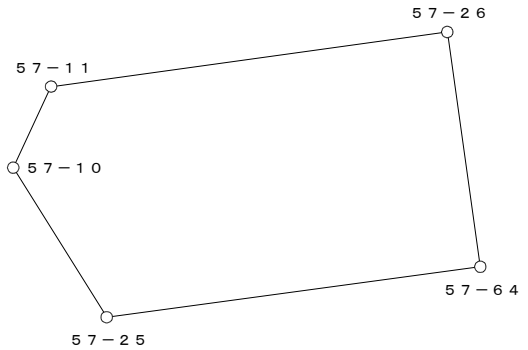


○：筆界点

面積算出公式	倍 面 積　２Ａ	214.831843	土 地 の 所 在			
Ａ＝ 1／2 ΣXn(Y(n+1)－Y(n-1))	面　　積　　Ａ	107.4159215	土地 の 所有者		縮 尺	1／　250

座 標 面 積 計 算 書

地 番	57-2	地 目	

筆 界 点	X	Y	辺長	方向角	備 考
57-26	24759.550	20655.088	7.826	351-58-17	
57-27	24761.202	20667.101	12.126	82-10-12	
57-62	24747.492	20669.048	13.848	171-55-02	
57-63	24745.849	20657.020	12.140	262-13-18	
57-64	24751.801	20656.181	6.011	351-58-35	

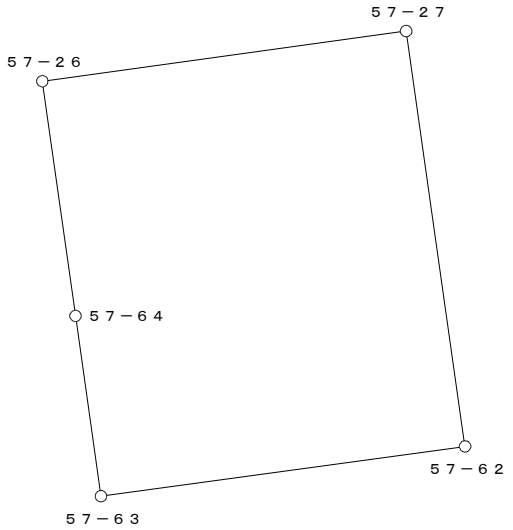


○：筆界点

面積算出公式	倍 面 積 ２Ａ	335.880453	土 地 の 所 在			
Ａ＝ 1／2 ΣXn(Y(n+1)－Y(n-1))	面 積 Ａ	167.9402265	土地 の 所有者		縮 尺	1／ 250

座 標 面 積 計 算 書

地 番	57-3-1	地 目	

筆 界 点	X	Y	辺長	方向角	備　考
57-65	24763.478	20683.653	13.850	351-54-52	
57-28	24765.701	20699.822	16.321	82-10-18	
57-60	24751.987	20701.746	13.848	172-00-50	
57-66	24749.766	20685.601	16.297	262-10-02	

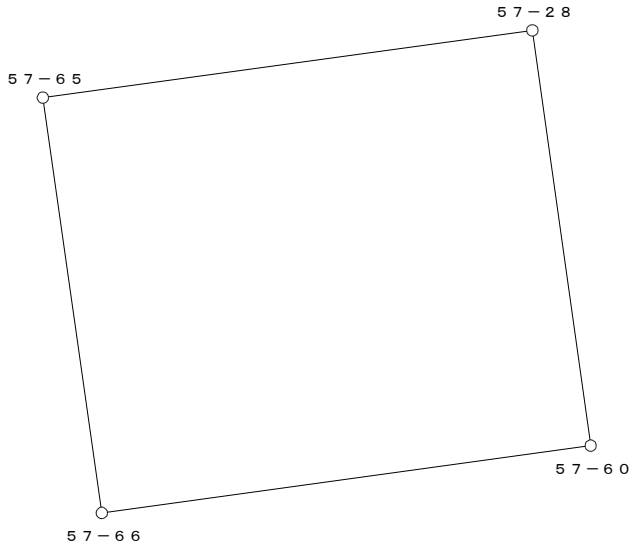


○：筆界点

面積算出公式	倍 面 積　２Ａ	451.725466	土 地 の 所 在			
Ａ＝ 1／2 ΣXn(Y(n+1)－Y(n-1))	面　　積　　Ａ	225.8627330	土地 の 所有者		縮 尺	1／　250

座 標 面 積 計 算 書

地 番	57-3-2	地 目	

筆 界 点	X	Y	辺長	方向角	備 考
57-27	24761.202	20667.101	13.848	351-55-02	
57-65	24763.478	20683.653	16.708	82-10-14	
57-66	24749.766	20685.601	13.850	171-54-52	
57-61	24747.948	20672.385	13.340	262-10-03	
57-62	24747.492	20669.048	3.368	262-13-07	

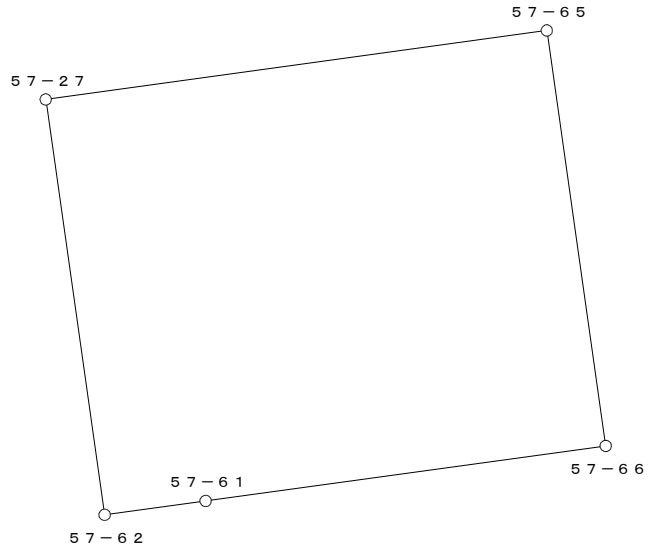


○：筆界点

面積算出公式	倍 面 積　２Ａ	462.803950	土 地 の 所 在			
Ａ＝ 1／2 ΣXn(Y(n+1)－Y(n-1))	面　　積　　Ａ	231.4019750	土地 の 所有者		縮 尺	1／　250

座 標 面 積 計 算 書

地 番	57-4	地 目	

筆 界 点	X	Y	辺長	方向角	備　考
57-28	24765.701	20699.822	13.848	352-00-50	
57-29	24765.761	20700.258	0.440	82-09-52	
57-59	24752.046	20702.176	13.848	172-02-20	
57-60	24751.987	20701.746	0.434	262-11-14	

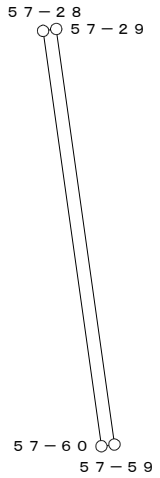


○：筆界点

面積算出公式	倍 面 積　２Ａ	12.105356	土 地 の 所 在			
Ａ＝ 1／2 ΣXn(Y(n+1)－Y(n-1))	面　　積　　Ａ	6.0526780	土地 の 所有者		縮 尺	1／　250

座 標 面 積 計 算 書

地 番	57-5	地 目	

筆 界 点	X	Y	辺長	方向角	備　考
57-29	24765.761	20700.258	13.848	352-02-20	
57-30	24765.903	20701.287	1.039	82-08-35	
57-58	24752.187	20703.206	13.850	172-02-08	
57-59	24752.046	20702.176	1.040	262-12-18	

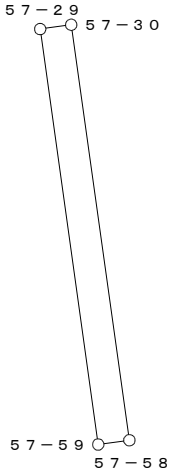


○：筆界点

面積算出公式	倍 面 積　２Ａ	28.783150	土 地 の 所 在			
Ａ＝ 1／2 ΣXn(Y(n+1)－Y(n-1))	面　　積　　Ａ	14.3915750	土地 の 所有者		縮 尺	1／　250

座 標 面 積 計 算 書

地 番	57-6	地 目	

筆 界 点	X	Y	辺長	方向角	備　考
57-30	24765.903	20701.287	13.850	352-02-08	
57-31	24767.861	20715.527	14.374	82-10-15	
57-55	24754.146	20717.444	13.848	172-02-35	
57-56	24753.584	20713.361	4.121	262-09-46	
57-57	24752.332	20704.261	9.186	262-09-59	
57-58	24752.187	20703.206	1.065	262-10-27	

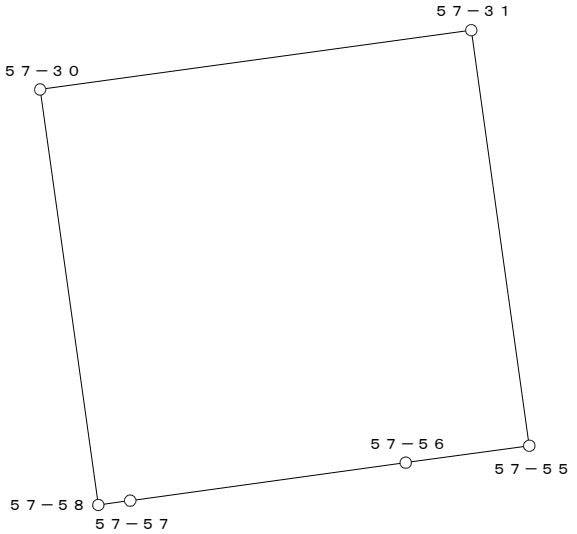


○：筆界点

面積算出公式	倍 面 積　２Ａ	398.107334	土 地 の 所 在			
Ａ＝ 1／2 ΣXn(Y(n+1)－Y(n-1))	面　　積　　Ａ	199.0536670	土地 の 所有者		縮 尺	1／　250

座 標 面 積 計 算 書

地 番	57-7	地 目	

筆 界 点	X	Y	辺長	方向角	備　考
57-31	24767.861	20715.527	13.848	352-02-35	
57-32	24767.921	20715.965	0.442	82-11-59	
57-54	24754.209	20717.904	13.848	171-57-04	
57-55	24754.146	20717.444	0.464	262-12-05	

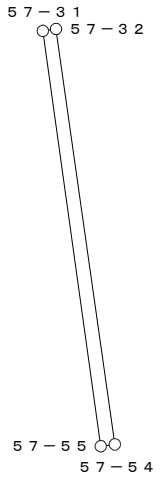


○：筆界点

面積算出公式	倍 面 積　２Ａ	12.551867	土 地 の 所 在			
Ａ＝ 1／2 ΣXn(Y(n+1)－Y(n-1))	面　　積　　Ａ	6.2759335	土地 の 所有者		縮 尺	1／　250

座 標 面 積 計 算 書

地 番	57-8	地 目	

筆 界 点	X	Y	辺長	方向角	備　考
57-32	24767.921	20715.965	13.848	351-57-04	
57-33	24768.063	20716.994	1.039	82-08-35	
57-53	24754.351	20718.935	13.849	171-56-35	
57-54	24754.209	20717.904	1.041	262-09-29	

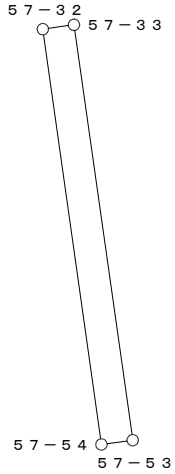


○：筆界点

面積算出公式	倍 面 積　２Ａ	28.797680	土 地 の 所 在			
Ａ＝ 1／2 ΣXn(Y(n+1)－Y(n-1))	面　　積　　Ａ	14.3988400	土地 の 所有者		縮 尺	1／　250

座 標 面 積 計 算 書

地 番	57-9	地 目	

筆 界 点	X	Y	辺長	方向角	備 考
57-33	24768.063	20716.994	13.849	351-56-35	
57-34	24770.021	20731.236	14.376	82-10-19	
57-51	24756.308	20733.165	13.848	171-59-34	
57-52	24756.022	20731.085	2.100	262-10-15	
57-53	24754.351	20718.935	12.264	262-10-09	

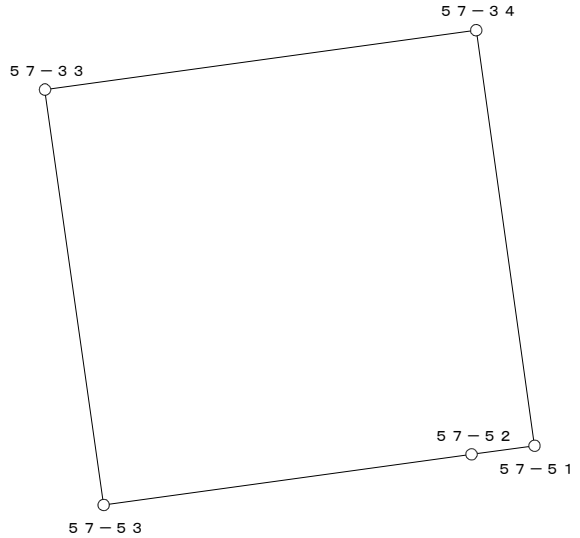


○：筆界点

面積算出公式	倍 面 積　２Ａ	397.997045	土 地 の 所 在			
Ａ＝ 1／2 ΣXn(Y(n+1)－Y(n-1))	面　　積　　Ａ	198.9985225	土地 の 所有者		縮 尺	1／　250

座 標 面 積 計 算 書

地 番	57-10	地 目	

筆 界 点	X	Y	辺長	方向角	備　考
57-34	24770.021	20731.236	13.848	351-59-34	
57-35	24770.081	20731.673	0.441	82-10-56	
57-50	24756.368	20733.600	13.848	172-00-03	
57-51	24756.308	20733.165	0.439	262-08-48	

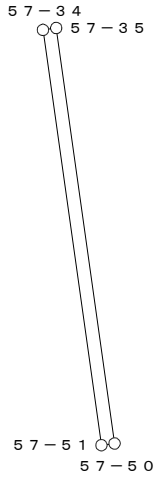


○：筆界点

面積算出公式	倍 面 積　２Ａ	12.189096	土 地 の 所 在			
Ａ＝ 1／2 ΣXn(Y(n+1)－Y(n-1))	面　　積　　Ａ	6.0945480	土地 の 所有者		縮 尺	1／　250

座 標 面 積 計 算 書

地 番	57-11	地 目	

筆 界 点	X	Y	辺長	方向角	備　考
57-35	24770.081	20731.673	13.848	352-00-03	
57-36	24770.223	20732.703	1.040	82-09-02	
57-49	24756.510	20734.634	13.848	171-59-04	
57-50	24756.368	20733.600	1.044	262-10-50	

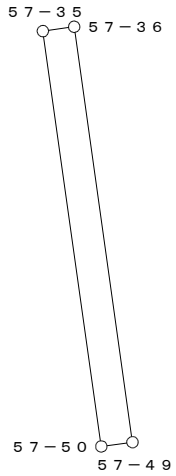


○：筆界点

面積算出公式	倍 面 積　２Ａ	28.851468	土 地 の 所 在			
Ａ＝ 1／2 ΣXn(Y(n+1)－Y(n-1))	面　　積　　Ａ	14.4257340	土地 の 所有者		縮 尺	1／　250

座 標 面 積 計 算 書

地 番	57-12	地 目	

筆 界 点	X	Y	辺長	方向角	備　考
57-36	24770.223	20732.703	13.848	351-59-04	
57-37	24771.217	20739.934	7.299	82-10-23	
57-48	24757.503	20741.844	13.846	172-04-16	
57-49	24756.510	20734.634	7.278	262-09-30	

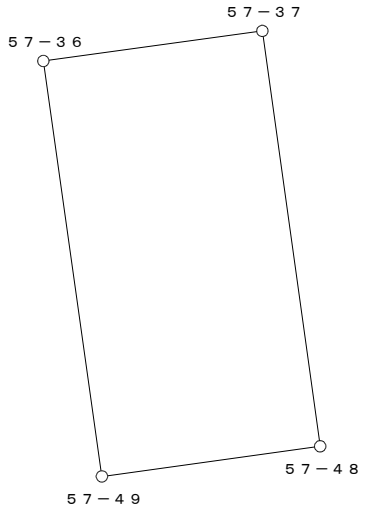


○：筆界点

面積算出公式	倍 面 積　２Ａ	201.852687	土 地 の 所 在			
Ａ＝ 1／2 ΣXn(Y(n+1)－Y(n-1))	面　　積　　Ａ	100.9263435	土地 の 所有者		縮 尺	1／　250

座 標 面 積 計 算 書

地 番	57-13	地 目	

筆 界 点	X	Y	辺長	方向角	備　考
57-37	24771.217	20739.934	13.846	352-04-16	
57-12	24774.842	20766.295	26.609	82-10-13	
57-38	24777.939	20772.380	6.828	63-01-33	
57-46	24762.525	20778.329	16.522	158-53-46	
57-47	24758.026	20745.644	32.993	262-09-46	
57-48	24757.503	20741.844	3.836	262-09-49	

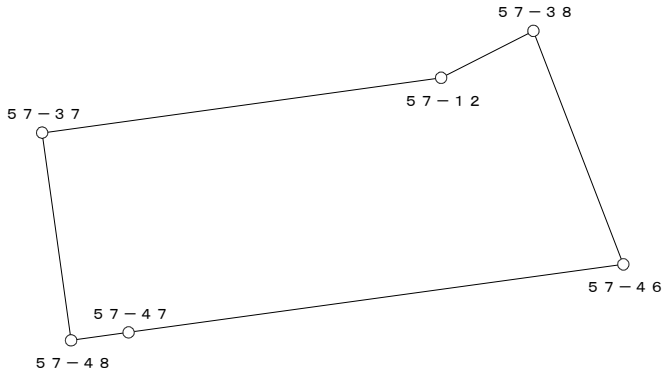


○：筆界点

面積算出公式	倍 面 積　２Ａ　990.479185	土 地 の 所 在			
Ａ＝ 1／2 ΣXn(Y(n+1)－Y(n-1))	面　積　Ａ　495.2395925	土地 の 所有者		縮 尺	1／　500

座 標 面 積 計 算 書

地 番	57-14-1	地 目	

筆 界 点	X	Y	辺長	方向角	備 考
57-38	24777.939	20772.380	16.522	338-53-46	
57-67	24781.531	20779.437	7.919	63-01-26	
57-68	24765.350	20787.755	18.194	152-47-39	
57-45	24760.202	20779.225	9.963	238-53-18	
57-46	24762.525	20778.329	2.490	338-54-29	

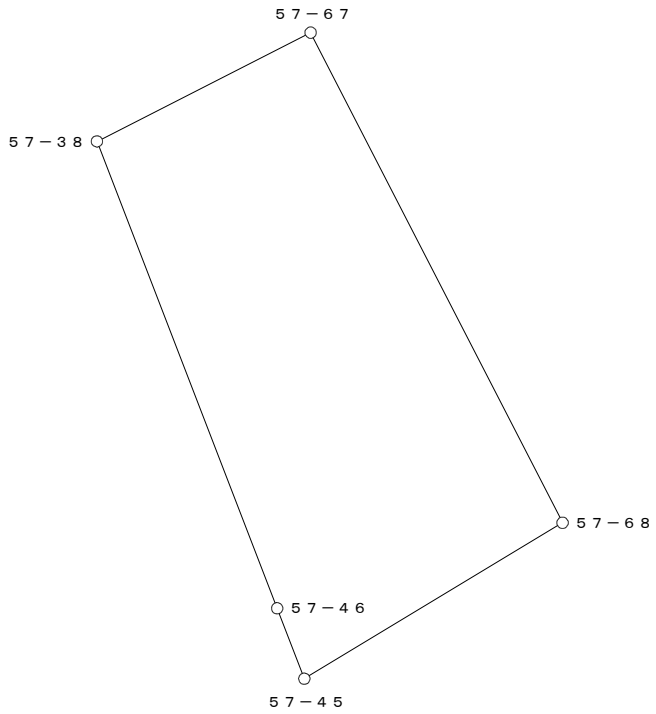


○：筆界点

面積算出公式	倍 面 積　２Ａ	330.593660	土 地 の 所 在			
Ａ＝ 1／2 ΣXn(Y(n+1)－Y(n-1))	面　　積　　Ａ	165.2968300	土地 の 所有者		縮 尺	1／　250

座 標 面 積 計 算 書

地 番	57-14-2	地 目	

筆 界 点	X	Y	辺長	方向角	備 考
57-18	24751.928	20795.898	15.944	158-57-26	
57-19	24747.388	20784.141	12.603	248-53-09	
57-45	24760.202	20779.225	13.725	339-00-40	
57-68	24765.350	20787.755	9.963	58-53-18	
57-44	24766.809	20790.173	2.824	58-53-37	

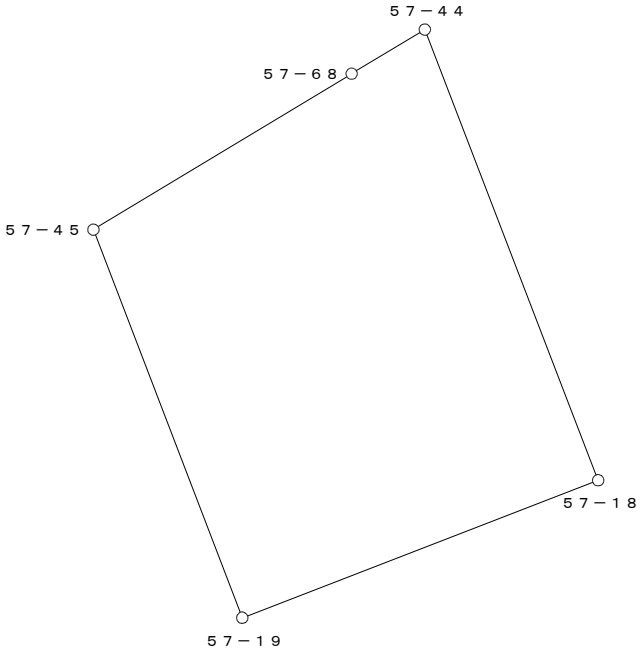


○：筆界点

面積算出公式	倍 面 積　２Ａ　373.717695	土 地 の 所 在			
Ａ＝ 1／2 ΣXn(Y(n+1)－Y(n-1))	面　積　Ａ　186.8588475	土地 の 所有者		縮 尺	1／　250

座 標 面 積 計 算 書

地 番	57-14-3	地 目	

筆 界 点	X	Y	辺長	方向角	備　考
57-67	24781.531	20779.437	18.194	332-47-39	
57-39	24783.690	20783.679	4.760	63-01-33	
57-44	24766.809	20790.173	18.087	158-57-31	
57-68	24765.350	20787.755	2.824	238-53-37	

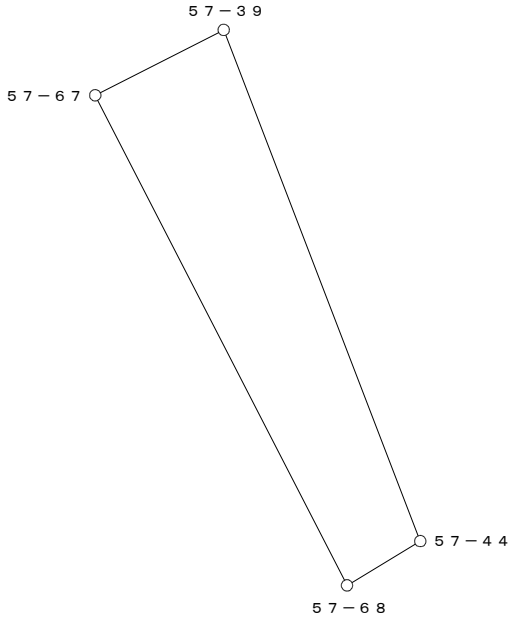


○：筆界点

面積算出公式	倍 面 積　２Ａ	136.891368	土 地 の 所 在			
Ａ＝ 1／2 ΣXn(Y(n+1)－Y(n-1))	面　　積　　Ａ	68.4456840	土地 の 所有者		縮 尺	1／　250

座 標 面 積 計 算 書

地 番	57-15-1	地 目	

筆 界 点	X	Y	辺長	方向角	備　考
57-39	24783.690	20783.679	18.087	338-57-31	
57-40	24785.123	20786.493	3.158	63-00-47	
57-43	24770.315	20795.982	17.587	147-20-53	
57-44	24766.809	20790.173	6.785	238-53-13	

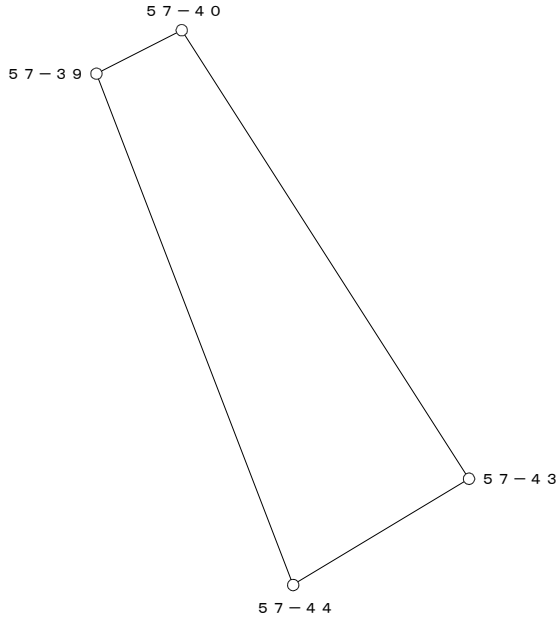


○：筆界点

面積算出公式	倍 面 積　２Ａ	176.097142	土 地 の 所 在			
Ａ＝ 1／2 ΣXn(Y(n+1)－Y(n-1))	面　　積　　Ａ	88.0485710	土地 の 所有者		縮 尺	1／　250

座 標 面 積 計 算 書

地 番	57-15-2	地 目	

筆 界 点	X	Y	辺長	方向角	備　考
57-40	24785.123	20786.493	17.587	327-20-53	
57-13	24793.248	20802.456	17.912	63-01-28	
57-41	24786.347	20808.463	9.149	138-57-43	
57-42	24780.775	20813.314	7.388	138-57-25	
57-43	24770.315	20795.982	20.244	238-53-19	

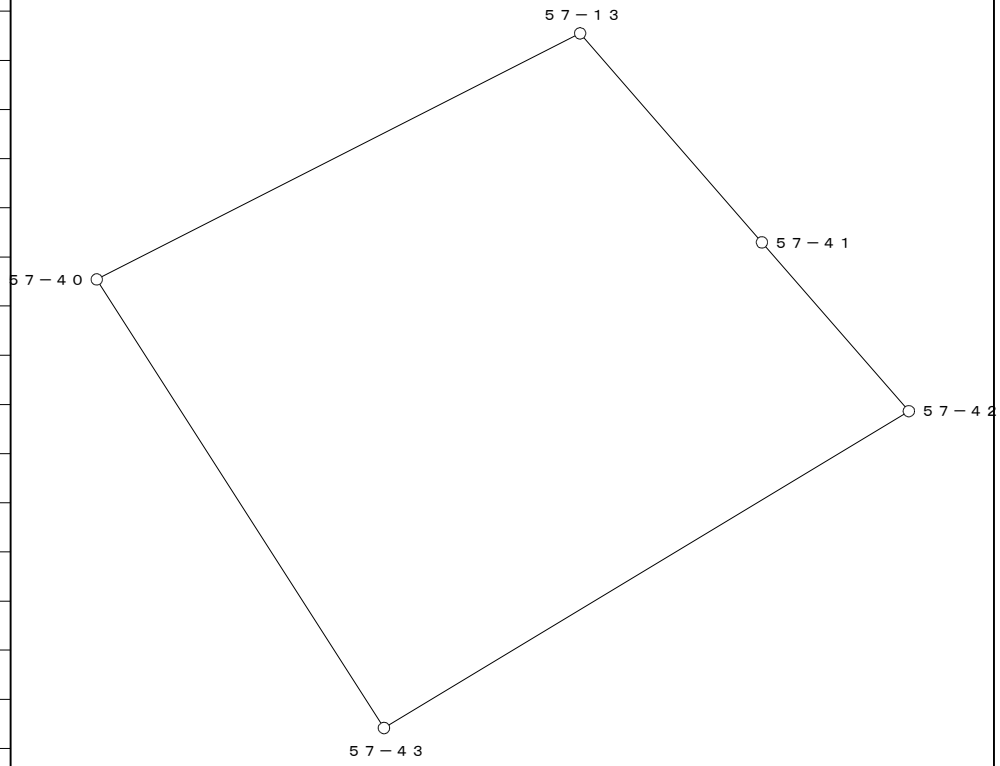


○：筆界点

面積算出公式	倍 面 積　２Ａ	643.229198	土 地 の 所 在			
Ａ＝ 1／2 ΣXn(Y(n+1)－Y(n-1))	面　　積　　Ａ	321.6145990	土地 の 所有者		縮 尺	1／　250

座 標 面 積 計 算 書

地 番	57-15-3	地 目	

筆 界 点	X	Y	辺長	方向角	備　考
57-17	24755.801	20804.725	16.944	148-56-09	
57-5	24754.966	20803.764	1.273	229-00-47	
57-18	24751.928	20795.898	8.432	248-52-57	
57-44	24766.809	20790.173	15.944	338-57-26	
57-43	24770.315	20795.982	6.785	58-53-13	

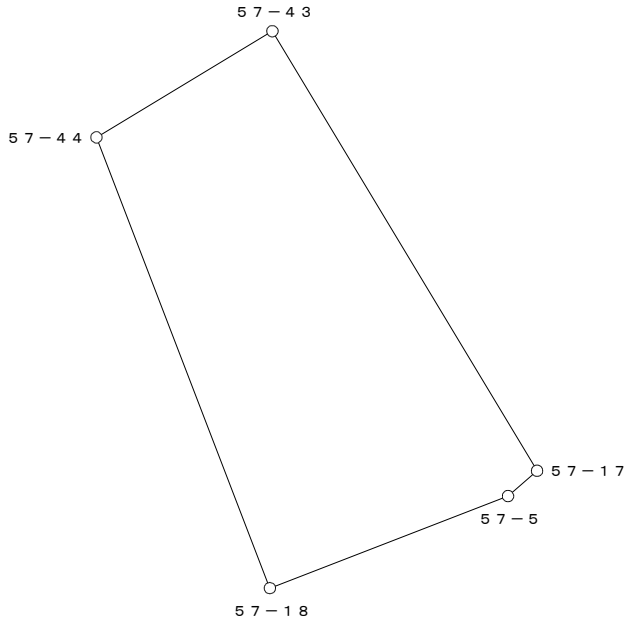


○：筆界点

面積算出公式	倍 面 積　２Ａ　272.140888	土 地 の 所 在			
Ａ＝ 1／2 ΣXn(Y(n+1)－Y(n-1))	面　積　Ａ　136.0704440	土地 の 所有者		縮 尺	1／　250

座 標 面 積 計 算 書

地 番	57-15-4	地 目	

筆 界 点	X	Y	辺長	方向角	備　考
57-16	24770.805	20821.994	13.219	138-57-24	
57-17	24755.801	20804.725	22.877	229-00-52	
57-43	24770.315	20795.982	16.944	328-56-09	
57-42	24780.775	20813.314	20.244	58-53-19	

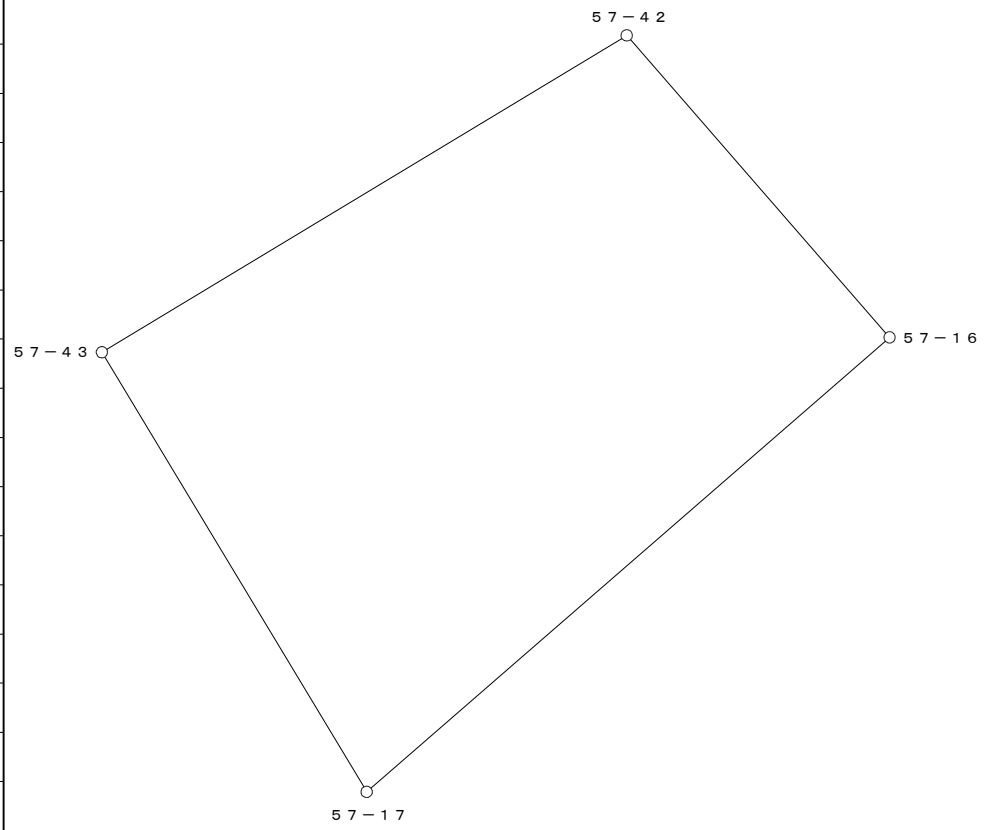


○：筆界点

面積算出公式	倍 面 積　２Ａ	645.415078	土 地 の 所 在			
Ａ＝ 1／2 ΣXn(Y(n+1)－Y(n-1))	面　　積　　Ａ	322.7075390	土地 の 所有者		縮 尺	1／　250

座 標 面 積 計 算 書

地 番	57-16	地 目	

筆 界 点	X	Y	辺長	方向角	備　考
57-13	24793.248	20802.456	9.149	318-57-43	
57-1	24799.532	20814.747	13.804	62-55-15	
57-2	24799.234	20817.792	3.060	95-35-22	
57-14	24796.944	20820.724	3.720	127-59-28	
57-41	24786.347	20808.463	16.206	229-09-49	

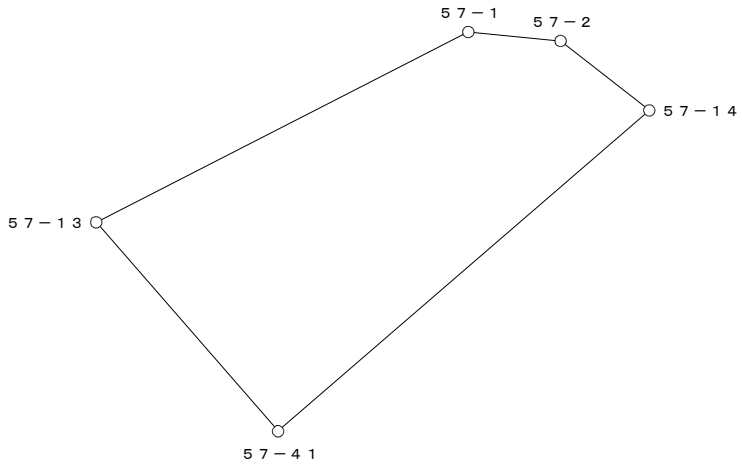


○：筆界点

面積算出公式	倍 面 積　２Ａ	223.737230	土 地 の 所 在			
Ａ＝ 1／2 ΣXn(Y(n+1)－Y(n-1))	面　　積　　Ａ	111.8686150	土地 の 所有者		縮 尺	1／　250

座 標 面 積 計 算 書

地 番	57-17	地 目	

筆 界 点	X	Y	辺長	方向角	備　考
57-14	24796.944	20820.724	16.206	49-09-49	
57-15	24792.318	20826.647	7.515	127-59-26	
57-42	24780.775	20813.314	17.635	229-06-57	
57-41	24786.347	20808.463	7.388	318-57-25	

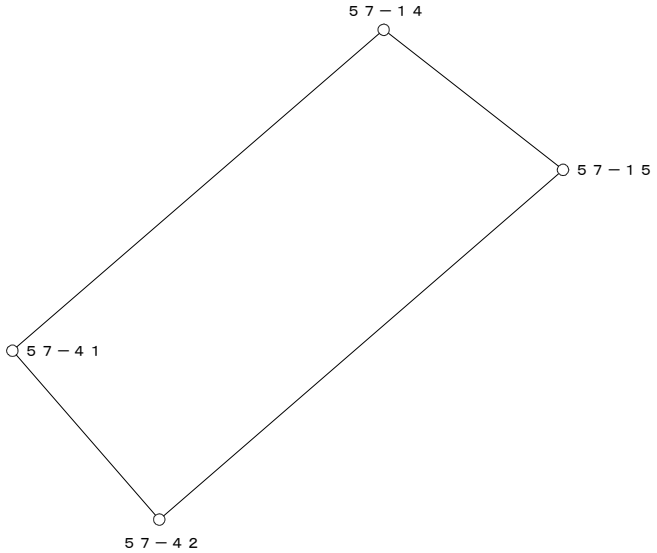


○：筆界点

面積算出公式	倍 面 積　２Ａ	249.771986	土 地 の 所 在			
Ａ＝ 1／2 ΣXn(Y(n+1)－Y(n-1))	面　　積　　Ａ	124.8859930	土地 の 所有者		縮 尺	1／　250

座 標 面 積 計 算 書

地 番	57-18	地 目	

筆 界 点	X	Y	辺長	方向角	備　考
57-15	24792.318	20826.647	17.635	49-06-57	
57-3	24785.507	20835.367	11.065	127-59-33	
57-4	24782.482	20835.434	3.026	178-43-52	
57-16	24770.805	20821.994	17.804	229-00-54	
57-42	24780.775	20813.314	13.219	318-57-24	

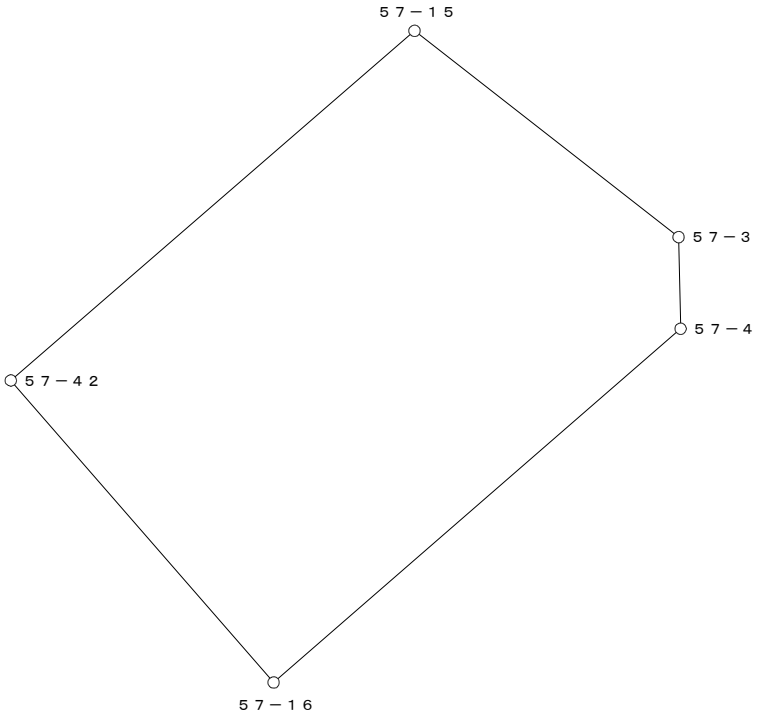


○：筆界点

面積算出公式	倍 面 積　２Ａ	493.846552	土 地 の 所 在			
Ａ＝ 1／2 ΣXn(Y(n+1)－Y(n-1))	面　　積　　Ａ	246.9232760	土地 の 所有者		縮 尺	1／　250

座 標 面 積 計 算 書

地 番	57-19	地 目	

筆 界 点	X	Y	辺長	方向角	備　考
57-19	24747.388	20784.141	13.725	159-00-40	
57-6	24742.361	20771.122	13.956	248-53-13	
57-7	24740.488	20747.055	24.140	265-33-00	
57-47	24758.026	20745.644	17.595	355-24-01	
57-46	24762.525	20778.329	32.993	82-09-46	
57-45	24760.202	20779.225	2.490	158-54-29	

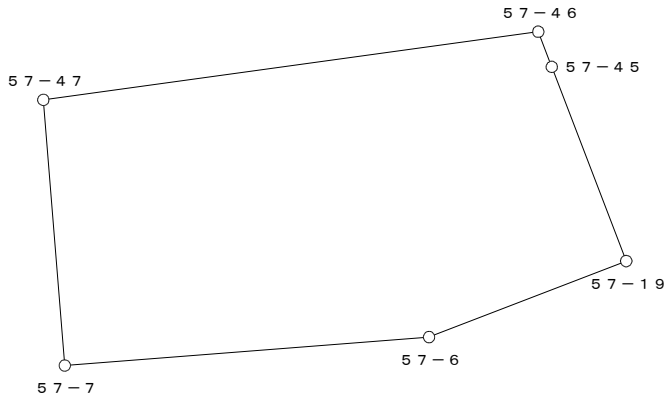


○：筆界点

面積算出公式	倍 面 積　２Ａ　1277.712899	土 地 の 所 在			
Ａ＝ 1／2 ΣXn(Y(n+1)－Y(n-1))	面　積　Ａ　638.8564495	土地 の 所有者		縮 尺	1／　500

座 標 面 積 計 算 書

地 番	57-20	地 目	

筆 界 点	X	Y	辺長	方向角	備 考
57-7	24740.488	20747.055	17.595	175-24-01	
57-20	24739.337	20732.433	14.667	265-29-57	
57-52	24756.022	20731.085	16.739	355-22-52	
57-51	24756.308	20733.165	2.100	82-10-15	
57-50	24756.368	20733.600	0.439	82-08-48	
57-49	24756.510	20734.634	1.044	82-10-50	
57-48	24757.503	20741.844	7.278	82-09-30	
57-47	24758.026	20745.644	3.836	82-09-49	

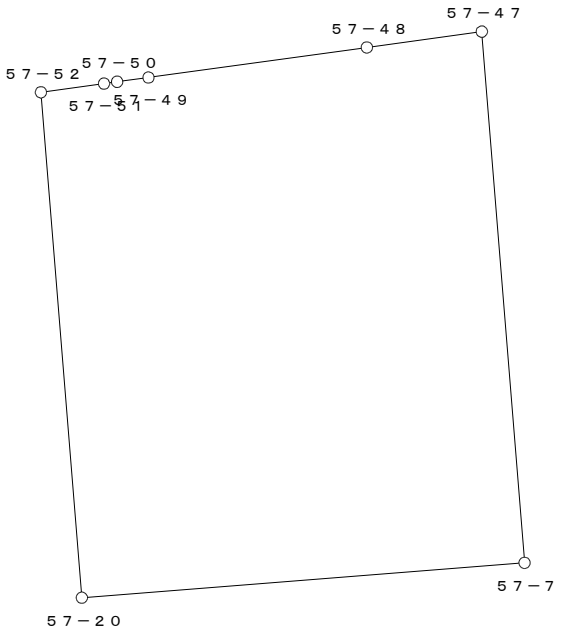


○：筆界点

面積算出公式	倍 面 積 ２Ａ	503.678414	土 地 の 所 在			
Ａ＝ 1／2 ΣXn(Y(n+1)－Y(n-1))	面 積 Ａ	251.8392070	土地 の 所有者		縮 尺	1／ 250

座 標 面 積 計 算 書

地 番	57-21	地 目	

筆 界 点	X	Y	辺長	方向角	備　考
57-20	24739.337	20732.433	16.739	175-22-52	
57-21	24737.934	20714.608	17.880	265-29-58	
57-56	24753.584	20713.361	15.700	355-26-39	
57-55	24754.146	20717.444	4.121	82-09-46	
57-54	24754.209	20717.904	0.464	82-12-05	
57-53	24754.351	20718.935	1.041	82-09-29	
57-52	24756.022	20731.085	12.264	82-10-09	

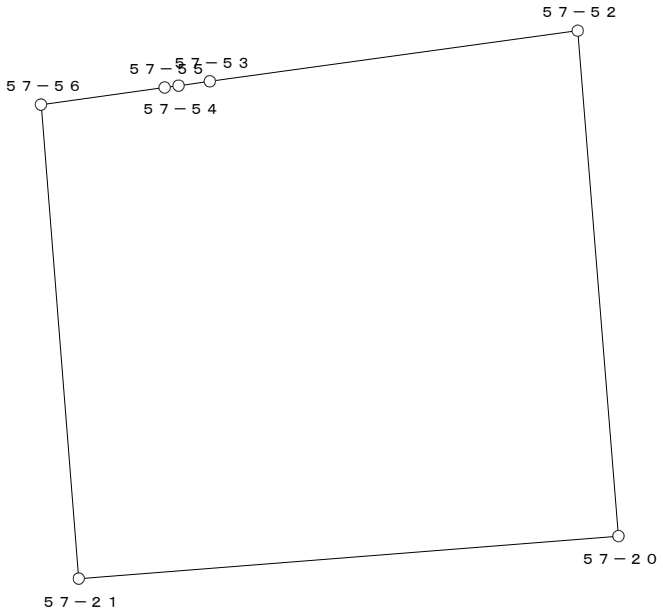


○：筆界点

面積算出公式	倍 面 積　２Ａ	579.727611	土 地 の 所 在			
Ａ＝ 1／2 ΣXn(Y(n+1)－Y(n-1))	面　　積　　Ａ	289.8638055	土地 の 所有者		縮 尺	1／　250

座 標 面 積 計 算 書

地 番	57-22	地 目	

筆 界 点	X	Y	辺長	方向角	備　考
57-21	24737.934	20714.608	15.700	175-26-39	
57-22	24737.216	20705.478	9.158	265-30-12	
57-57	24752.332	20704.261	15.165	355-23-49	
57-56	24753.584	20713.361	9.186	82-09-59	

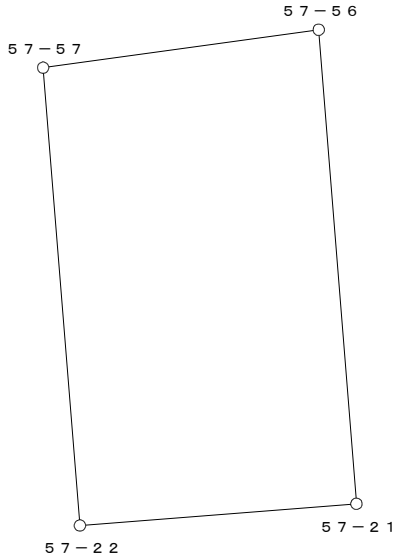


○：筆界点

面積算出公式	倍 面 積　２Ａ	282.859130	土 地 の 所 在			
Ａ＝ 1／2 ΣXn(Y(n+1)－Y(n-1))	面　　積　　Ａ	141.4295650	土地 の 所有者		縮 尺	1／　250

座 標 面 積 計 算 書

地 番	57-23	地 目	

筆 界 点	X	Y	辺長	方向角	備　考
57-22	24737.216	20705.478	15.165	175-23-49	
57-23	24734.696	20673.462	32.115	265-29-58	
57-61	24747.948	20672.385	13.296	355-21-13	
57-66	24749.766	20685.601	13.340	82-10-03	
57-60	24751.987	20701.746	16.297	82-10-02	
57-59	24752.046	20702.176	0.434	82-11-14	
57-58	24752.187	20703.206	1.040	82-12-18	
57-57	24752.332	20704.261	1.065	82-10-27	

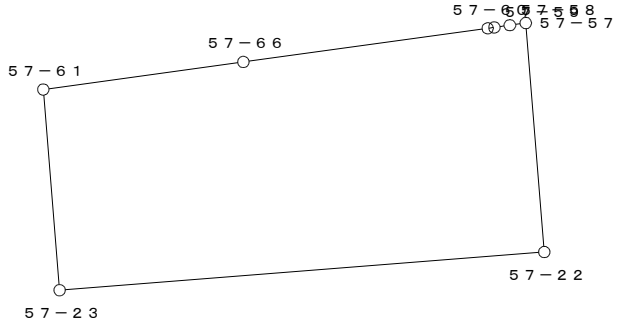


○：筆界点

面積算出公式	倍 面 積　２Ａ	914.189870	土 地 の 所 在			
Ａ＝ 1／2 ΣXn(Y(n+1)－Y(n-1))	面　　積　　Ａ	457.0949350	土地 の 所有者		縮 尺	1／　500

座 標 面 積 計 算 書

地 番	57-24	地 目	

筆 界 点	X	Y	辺長	方向角	備　考
57-23	24734.696	20673.462	13.296	175-21-13	
57-8	24733.337	20656.201	17.314	265-29-54	
57-9	24734.709	20653.481	3.046	296-46-01	
57-24	24744.527	20647.345	11.578	327-59-44	
57-63	24745.849	20657.020	9.765	82-13-09	
57-62	24747.492	20669.048	12.140	82-13-18	
57-61	24747.948	20672.385	3.368	82-13-07	

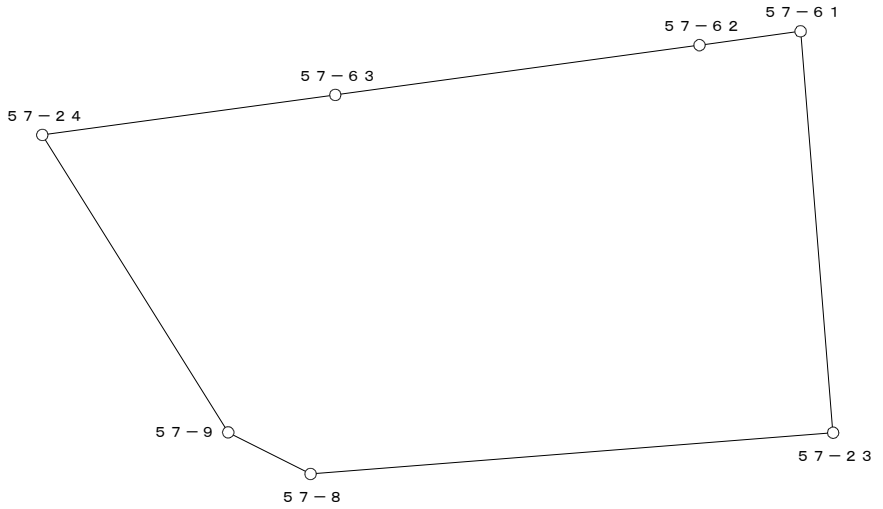


○：筆界点

面積算出公式	倍 面 積　２Ａ	558.989387	土 地 の 所 在			
Ａ＝ 1／2 ΣXn(Y(n+1)－Y(n-1))	面　　積　　Ａ	279.4946935	土地 の 所有者		縮 尺	1／　250

座 標 面 積 計 算 書

地 番	57-25	地 目	

筆 界 点	X	Y	辺長	方向角	備　考
57-24	24744.527	20647.345	9.765	262-13-09	
57-25	24750.135	20643.839	6.614	327-59-14	
57-64	24751.801	20656.181	12.454	82-18-44	
57-63	24745.849	20657.020	6.011	171-58-35	

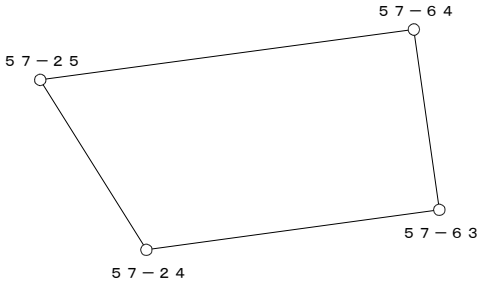

○：筆界点

面積算出公式	倍 面 積　２Ａ　133.749690	土 地 の 所 在			
Ａ＝ 1／2 ΣXn(Y(n+1)－Y(n-1))	面　積　Ａ　66.8748450	土地 の 所有者		縮 尺	1／　250