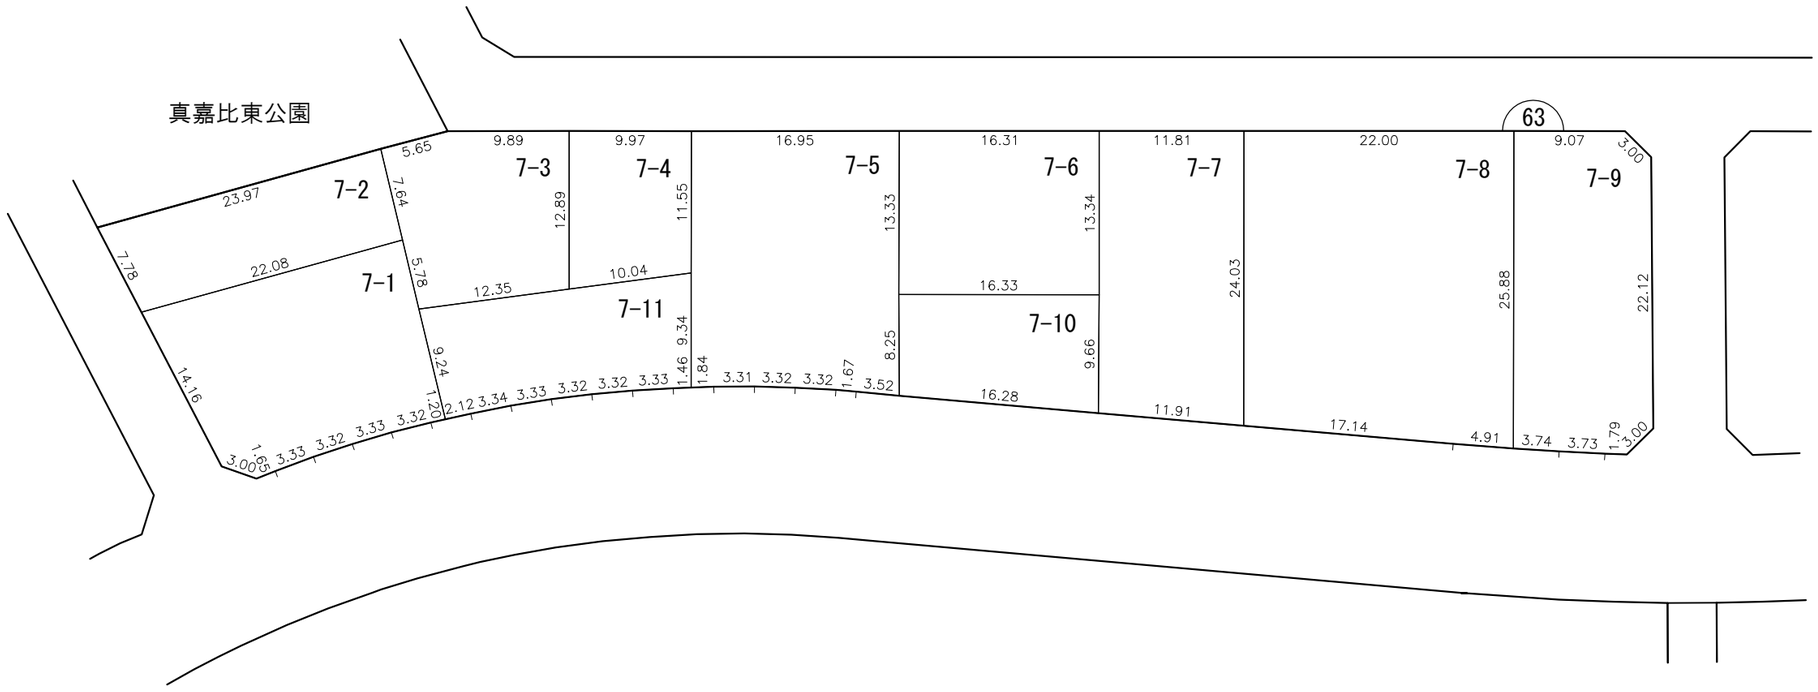
# 換　地　図

縮尺　５００分の１

所 在　　那覇市松島一丁目





| 凡例 | | | | | | |
|---|---|---|---|---|---|---|
| | 施行地区界 | 町界 | 丁目界 | 5-1 地番 | 換地 | |

那覇広域都市計画事業真嘉比古島第二土地区画整理事業

# 街区出来形確認測量原図　６３街区

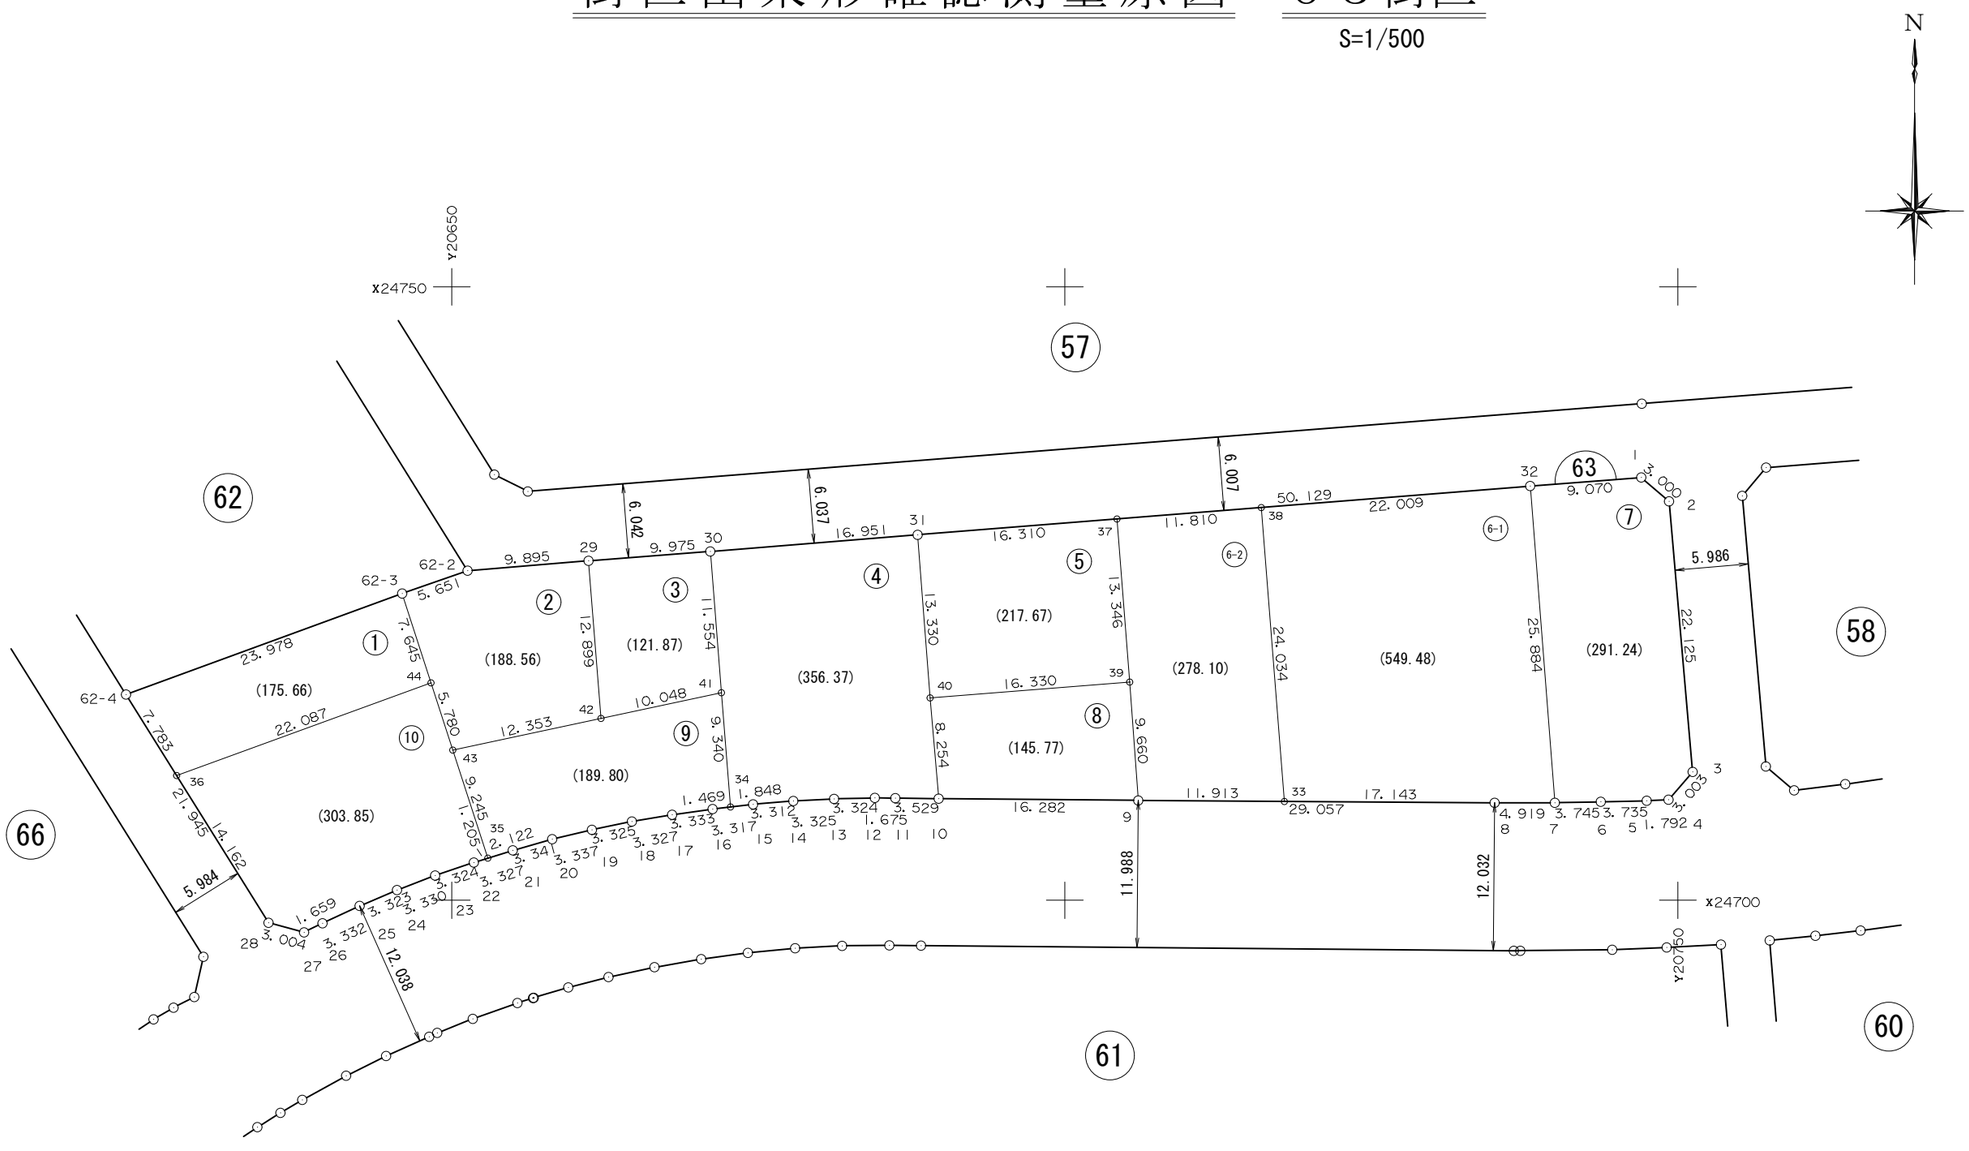S=1/500



# 面　積　一　覧　表

| 種　　別 | 地　　番 | 地　　目 | 面　　積 | 地　　積 | 備　　考 |
|---|---|---|---|---|---|
| | 6301:63-1 | | 175.6657265 | 175.66 | |
| | 6302:63-2 | | 188.5603600 | 188.56 | |
| | 6303:63-3 | | 121.8759435 | 121.87 | |
| | 6304:63-4 | | 356.3731410 | 356.37 | |
| | 6305:63-5 | | 217.6793220 | 217.67 | |
| | 6306:63-6-1 | | 549.4898160 | 549.48 | |
| | 6307:63-6-2 | | 278.1059790 | 278.10 | |
| | 6308:63-7 | | 291.2450195 | 291.24 | |
| | 6309:63-8 | | 145.7750900 | 145.77 | |
| | 6310:63-9 | | 189.8058290 | 189.80 | |
| | 6311:63-10 | | 303.8546025 | 303.85 | |
| | | | | | |
| | | | | | |
| | | | 2818.4308290 | 2818.37 | |
| | | | 2818.4308290 | 2818.37 | |

# 座　標　リ　ス　ト

| 測　　点 | X　座　標 | Y　座　標 |
|---|---|---|
| 6301:63-1 | 24734.459 | 20747.006 |
| 6302:63-2 | 24732.514 | 20749.290 |
| 6303:63-3 | 24710.472 | 20751.208 |
| 6304:63-4 | 24708.204 | 20749.239 |
| 6305:63-5 | 24708.115 | 20747.449 |
| 6306:63-6 | 24708.024 | 20743.715 |
| 6307:63-7 | 24707.956 | 20739.971 |
| 6308:63-8 | 24707.939 | 20735.052 |
| 6309:63-9 | 24708.148 | 20705.996 |
| 6310:63-10 | 24708.284 | 20689.715 |
| 6311:63-11 | 24708.330 | 20686.186 |
| 6312:63-12 | 24708.345 | 20684.511 |
| 6313:63-13 | 24708.270 | 20681.188 |
| 6314:63-14 | 24708.105 | 20677.867 |
| 6315:63-15 | 24707.822 | 20674.567 |
| 6316:63-16 | 24707.438 | 20671.272 |
| 6317:63-17 | 24706.971 | 20667.972 |
| 6318:63-18 | 24706.427 | 20664.690 |
| 6319:63-19 | 24705.755 | 20661.434 |
| 6320:63-20 | 24704.980 | 20658.188 |
| 6321:63-21 | 24704.065 | 20654.975 |
| 6322:63-22 | 24703.088 | 20651.795 |
| 6323:63-23 | 24702.028 | 20648.645 |
| 6324:63-24 | 24700.828 | 20645.539 |
| 6325:63-25 | 24699.534 | 20642.478 |
| 6326:63-26 | 24698.136 | 20639.454 |
| 6327:63-27 | 24697.397 | 20637.969 |
| 6328:63-28 | 24698.171 | 20635.066 |
| 6329:63-29 | 24727.677 | 20661.149 |
| 6330:63-30 | 24728.438 | 20671.095 |
| 6331:63-31 | 24729.799 | 20687.991 |

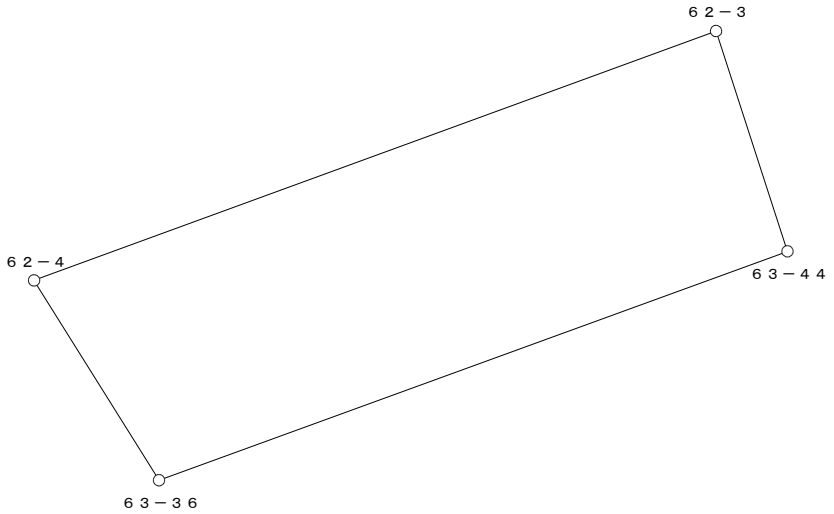
| 測　　点 | X　座　標 | Y　座　標 |
|---|---|---|
| 6332:63-32 | 24733.762 | 20737.963 |
| 6333:63-33 | 24708.062 | 20717.909 |
| 6334:63-34 | 24707.608 | 20672.731 |
| 6335:63-35 | 24703.442 | 20652.947 |
| 6336:63-36 | 24710.178 | 20627.556 |
| 6337:63-37 | 24731.088 | 20704.250 |
| 6338:63-38 | 24732.022 | 20716.023 |
| 6339:63-39 | 24717.783 | 20705.296 |
| 6340:63-40 | 24716.508 | 20689.016 |
| 6341:63-41 | 24716.919 | 20672.000 |
| 6342:63-42 | 24714.819 | 20662.174 |
| 6343:63-43 | 24712.236 | 20650.094 |
| 6344:63-44 | 24717.734 | 20648.310 |

| 測　　点 | X　座　標 | Y　座　標 |
|---|---|---|

# 座 標 面 積 計 算 書

| 地 番 | 63-1 | 地 目 | |
|---|---|---|---|

| 筆 界 点 | X | Y | 辺長 | 方向角 | 備　考 |
|---|---|---|---|---|---|
| 63-36 | 24710.178 | 20627.556 | 22.087 | 249-59-41 | |
| 62-4 | 24716.777 | 20623.429 | 7.783 | 327-58-42 | |
| 62-3 | 24725.006 | 20645.951 | 23.978 | 69-55-44 | |
| 63-44 | 24717.734 | 20648.310 | 7.645 | 162-01-38 | |
| | | | | | |
| | | | | | |
○：筆界点

| 面積算出公式 | 倍 面 積　２Ａ | 351.331453 | 土 地 の 所 在 | | | |
|---|---|---|---|---|---|---|
| Ａ＝ 1／2 ΣXn(Y(n+1)－Y(n-1)) | 面　　積　　Ａ | 175.6657265 | 土地 の 所有者 | | 縮 尺 | 1／　250 |

# 座 標 面 積 計 算 書
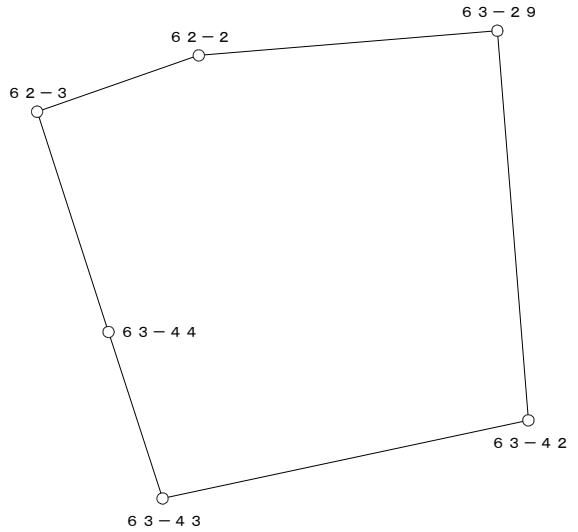
| 地 番 | 63-2 | 地 目 | |
|---|---|---|---|

| 筆 界 点 | X | Y | 辺長 | 方向角 | 備　考 |
|---|---|---|---|---|---|
| 62-2 | 24726.865 | 20651.287 | 5.651 | 70-47-32 | |
| 63-29 | 24727.677 | 20661.149 | 9.895 | 85-17-35 | |
| 63-42 | 24714.819 | 20662.174 | 12.899 | 175-26-32 | |
| 63-43 | 24712.236 | 20650.094 | 12.353 | 257-55-50 | |
| 63-44 | 24717.734 | 20648.310 | 5.780 | 342-01-22 | |
| 62-3 | 24725.006 | 20645.951 | 7.645 | 342-01-38 | |
| | | | | | |
| | | | | | |
○：筆界点

| 面積算出公式 | 倍 面 積　２Ａ | 377.120720 | 土 地 の 所 在 | | | |
|---|---|---|---|---|---|---|
| Ａ＝ 1／2 ΣXn(Y(n+1)－Y(n-1)) | 面　　積　　Ａ | 188.5603600 | 土地 の 所有者 | | 縮 尺 | 1／　250 |

# 座 標 面 積 計 算 書
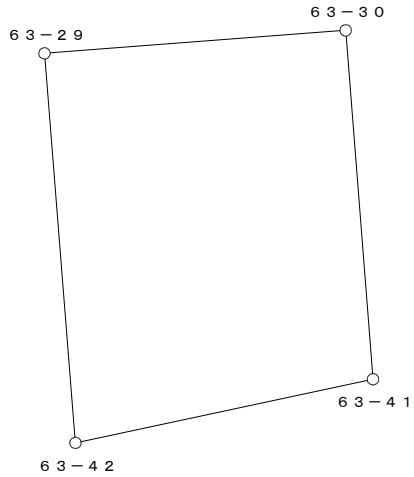
| 地 番 | 63-3 | 地 目 | |
|---|---|---|---|

| 筆 界 点 | X | Y | 辺長 | 方向角 | 備　考 |
|---|---|---|---|---|---|
| 63-29 | 24727.677 | 20661.149 | 12.899 | 355-26-32 | |
| 63-30 | 24728.438 | 20671.095 | 9.975 | 85-37-29 | |
| 63-41 | 24716.919 | 20672.000 | 11.554 | 175-30-28 | |
| 63-42 | 24714.819 | 20662.174 | 10.048 | 257-56-11 | |
| | | | | | |
| | | | | | |
○：筆界点

| 面積算出公式 | 倍 面 積　２Ａ | 243.751887 | 土 地 の 所 在 | | | |
|---|---|---|---|---|---|---|
| Ａ＝ 1／2 ΣXn(Y(n+1)－Y(n-1)) | 面　　積　　Ａ | 121.8759435 | 土地 の 所有者 | | 縮 尺 | 1／　250 |

# 座 標 面 積 計 算 書
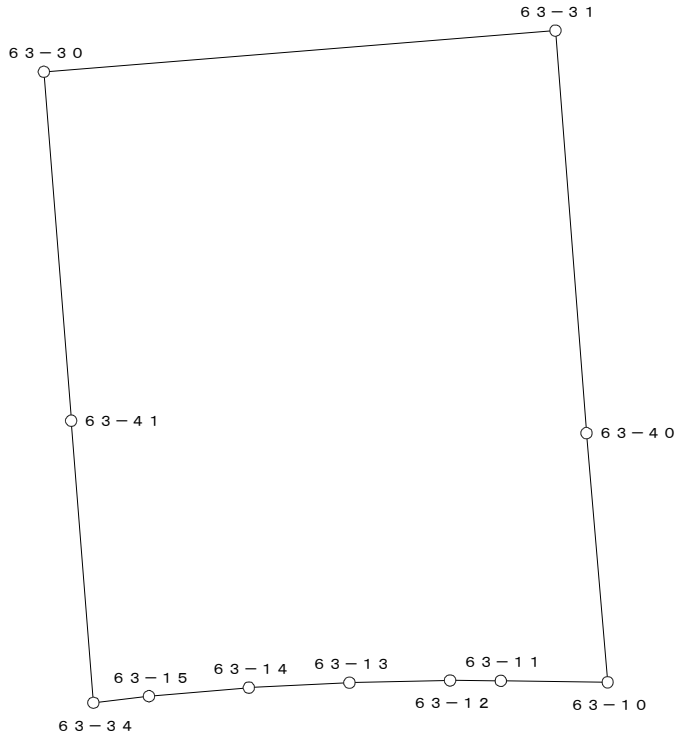
| 地 番 | 63-4 | 地 目 | |
|---|---|---|---|

| 筆 界 点 | X | Y | 辺長 | 方向角 | 備 考 |
|---|---|---|---|---|---|
| 63-30 | 24728.438 | 20671.095 | 11.554 | 355-30-28 | |
| 63-31 | 24729.799 | 20687.991 | 16.951 | 85-23-41 | |
| 63-40 | 24716.508 | 20689.016 | 13.330 | 175-35-24 | |
| 63-10 | 24708.284 | 20689.715 | 8.254 | 175-08-31 | |
| 63-11 | 24708.330 | 20686.186 | 3.529 | 270-44-48 | |
| 63-12 | 24708.345 | 20684.511 | 1.675 | 270-30-47 | |
| 63-13 | 24708.270 | 20681.188 | 3.324 | 268-42-25 | |
| 63-14 | 24708.105 | 20677.867 | 3.325 | 267-09-20 | |
| 63-15 | 24707.822 | 20674.567 | 3.312 | 265-05-54 | |
| 63-34 | 24707.608 | 20672.731 | 1.848 | 263-21-06 | |
| 63-41 | 24716.919 | 20672.000 | 9.340 | 355-30-39 | |
| | | | | | |
| | | | | | |
○：筆界点

| 面積算出公式 | 倍 面 積 ２Ａ | 712.746282 | 土 地 の 所 在 | | | |
|---|---|---|---|---|---|---|
| Ａ＝ 1／2 ΣXn(Y(n+1)－Y(n-1)) | 面 積 Ａ | 356.3731410 | 土地 の 所有者 | | 縮 尺 | 1／ 250 |

# 座 標 面 積 計 算 書
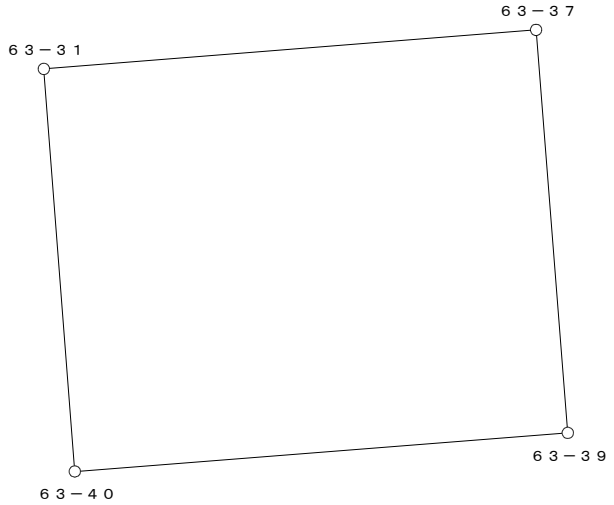
| 地 番 | 63-5 | 地 目 | |
|---|---|---|---|

| 筆 界 点 | X | Y | 辺長 | 方向角 | 備　考 |
|---|---|---|---|---|---|
| 63-31 | 24729.799 | 20687.991 | 13.330 | 355-35-24 | |
| 63-37 | 24731.088 | 20704.250 | 16.310 | 85-28-02 | |
| 63-39 | 24717.783 | 20705.296 | 13.346 | 175-30-17 | |
| 63-40 | 24716.508 | 20689.016 | 16.330 | 265-31-19 | |
| | | | | | |
| | | | | | |
○：筆界点

| 面積算出公式 | 倍 面 積　２Ａ | 435.358644 | 土 地 の 所 在 | | | |
|---|---|---|---|---|---|---|
| Ａ＝ 1／2 ΣXn(Y(n+1)－Y(n-1)) | 面　　積　　Ａ | 217.6793220 | 土地 の 所有者 | | 縮 尺 | 1／　250 |

# 座 標 面 積 計 算 書
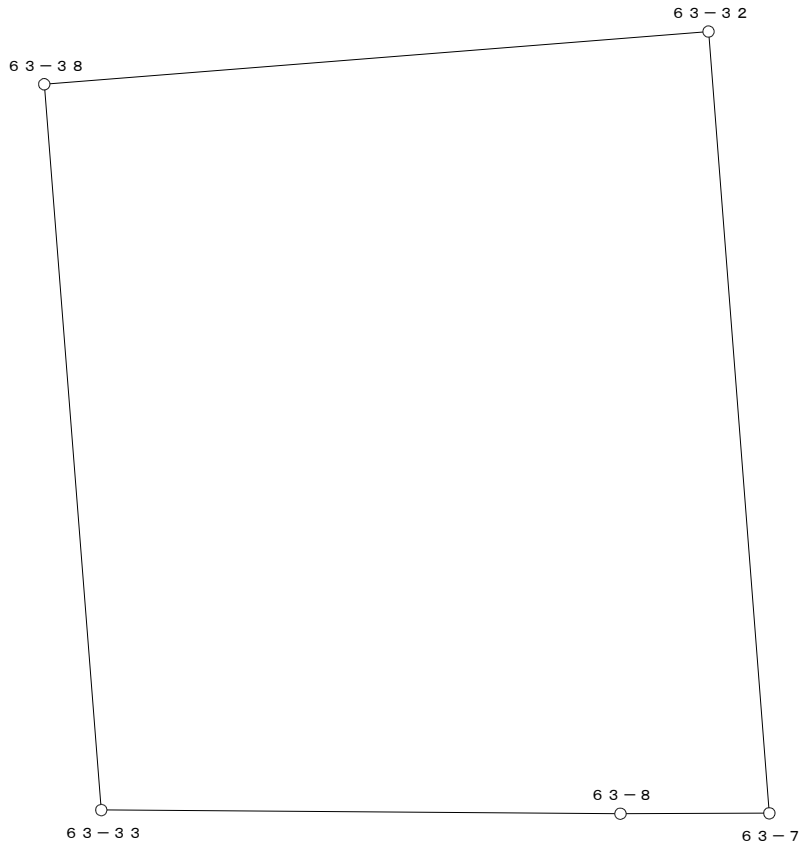
| 地 番 | 63-6-1 | 地 目 | |
|---|---|---|---|

| 筆 界 点 | X | Y | 辺長 | 方向角 | 備　考 |
|---|---|---|---|---|---|
| 63-7 | 24707.956 | 20739.971 | 25.884 | 175-33-03 | |
| 63-8 | 24707.939 | 20735.052 | 4.919 | 269-48-07 | |
| 63-33 | 24708.062 | 20717.909 | 17.143 | 270-24-40 | |
| 63-38 | 24732.022 | 20716.023 | 24.034 | 355-29-57 | |
| 63-32 | 24733.762 | 20737.963 | 22.009 | 85-27-56 | |
| | | | | | |
| | | | | | |
○：筆界点

| 面積算出公式 | 倍 面 積　２Ａ　1098.979632 | 土 地 の 所 在 | | | |
|---|---|---|---|---|---|
| Ａ＝ 1／2 ΣXn(Y(n+1)－Y(n-1)) | 面　積　Ａ　549.4898160 | 土地 の 所有者 | | 縮 尺 | 1／　250 |

# 座 標 面 積 計 算 書
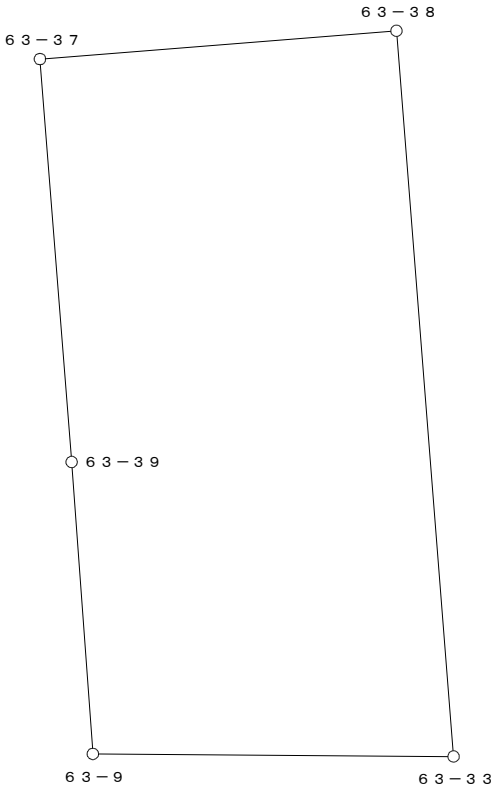
| 地 番 | 63-6-2 | 地 目 | |
|---|---|---|---|

| 筆 界 点 | X | Y | 辺長 | 方向角 | 備　考 |
|---|---|---|---|---|---|
| 63-33 | 24708.062 | 20717.909 | 24.034 | 175-29-57 | |
| 63-9 | 24708.148 | 20705.996 | 11.913 | 270-24-49 | |
| 63-39 | 24717.783 | 20705.296 | 9.660 | 355-50-41 | |
| 63-37 | 24731.088 | 20704.250 | 13.346 | 355-30-17 | |
| 63-38 | 24732.022 | 20716.023 | 11.810 | 85-27-50 | |
| | | | | | |
| | | | | | |
○：筆界点

| 面積算出公式 | 倍 面 積　２Ａ | 556.211958 | 土 地 の 所 在 | | | |
|---|---|---|---|---|---|---|
| Ａ＝ 1／2 ΣXn(Y(n+1)－Y(n-1)) | 面　　積　　Ａ | 278.1059790 | 土地 の 所有者 | | 縮 尺 | 1／　250 |

# 座 標 面 積 計 算 書
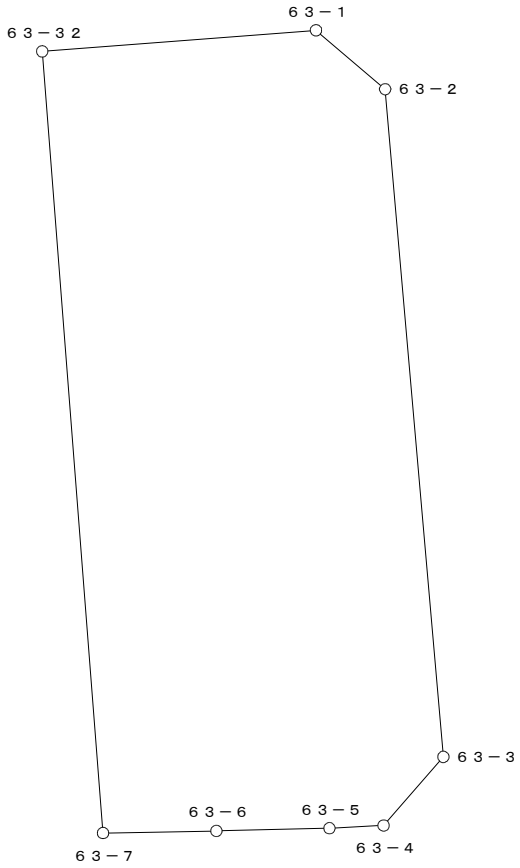
| 地 番 | 63-7 | 地 目 | |
|---|---|---|---|

| 筆 界 点 | X | Y | 辺長 | 方向角 | 備　考 |
|---|---|---|---|---|---|
| 63-32 | 24733.762 | 20737.963 | 25.884 | 355-33-03 | |
| 63-1 | 24734.459 | 20747.006 | 9.070 | 85-35-33 | |
| 63-2 | 24732.514 | 20749.290 | 3.000 | 130-25-01 | |
| 63-3 | 24710.472 | 20751.208 | 22.125 | 175-01-37 | |
| 63-4 | 24708.204 | 20749.239 | 3.003 | 220-57-48 | |
| 63-5 | 24708.115 | 20747.449 | 1.792 | 267-09-13 | |
| 63-6 | 24708.024 | 20743.715 | 3.735 | 268-36-14 | |
| 63-7 | 24707.956 | 20739.971 | 3.745 | 268-57-34 | |
| | | | | | |
| | | | | | |
○：筆界点

| 面積算出公式 | 倍 面 積　２Ａ | 582.490039 | 土 地 の 所 在 | | | |
|---|---|---|---|---|---|---|
| Ａ＝ 1／2 ΣXn(Y(n+1)－Y(n-1)) | 面　　積　　Ａ | 291.2450195 | 土地 の 所有者 | | 縮 尺 | 1／　250 |

# 座 標 面 積 計 算 書
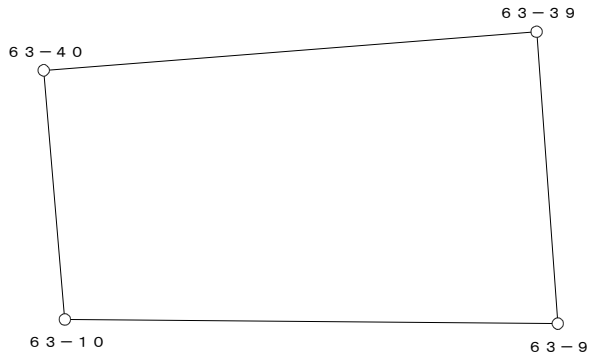
| 地 番 | 63-8 | 地 目 | |
|---|---|---|---|

| 筆 界 点 | X | Y | 辺長 | 方向角 | 備　考 |
|---|---|---|---|---|---|
| 63-9 | 24708.148 | 20705.996 | 9.660 | 175-50-41 | |
| 63-10 | 24708.284 | 20689.715 | 16.282 | 270-28-43 | |
| 63-40 | 24716.508 | 20689.016 | 8.254 | 355-08-31 | |
| 63-39 | 24717.783 | 20705.296 | 16.330 | 85-31-19 | |
| | | | | | |
| | | | | | |
○：筆界点

| 面積算出公式 | 倍 面 積　２Ａ | 291.550180 | 土 地 の 所 在 | | | |
|---|---|---|---|---|---|---|
| Ａ＝ 1／2 ΣXn(Y(n+1)－Y(n-1)) | 面　　積　　Ａ | 145.7750900 | 土地 の 所有者 | | 縮 尺 | 1／　250 |

# 座 標 面 積 計 算 書
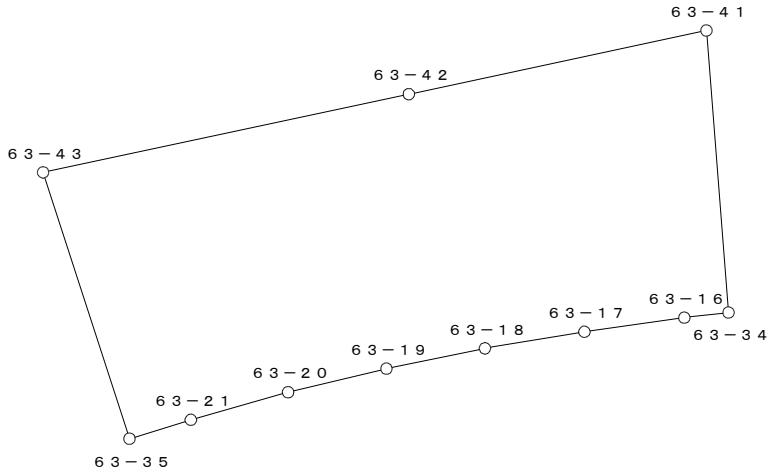
| 地 番 | 63-9 | 地 目 | |
|---|---|---|---|

| 筆 界 点 | X | Y | 辺長 | 方向角 | 備　考 |
|---|---|---|---|---|---|
| 63-34 | 24707.608 | 20672.731 | 9.340 | 175-30-39 | |
| 63-16 | 24707.438 | 20671.272 | 1.469 | 263-21-14 | |
| 63-17 | 24706.971 | 20667.972 | 3.333 | 261-56-43 | |
| 63-18 | 24706.427 | 20664.690 | 3.327 | 260-35-19 | |
| 63-19 | 24705.755 | 20661.434 | 3.325 | 258-20-19 | |
| 63-20 | 24704.980 | 20658.188 | 3.337 | 256-34-18 | |
| 63-21 | 24704.065 | 20654.975 | 3.341 | 254-06-15 | |
| 63-35 | 24703.442 | 20652.947 | 2.122 | 252-55-23 | |
| 63-43 | 24712.236 | 20650.094 | 9.245 | 342-01-32 | |
| 63-42 | 24714.819 | 20662.174 | 12.353 | 77-55-50 | |
| 63-41 | 24716.919 | 20672.000 | 10.048 | 77-56-11 | |
| | | | | | |
| | | | | | |
○：筆界点

| 面積算出公式 | 倍 面 積　２Ａ | 379.611658 | 土 地 の 所 在 | | | |
|---|---|---|---|---|---|---|
| Ａ＝ 1／2 ΣXn(Y(n+1)－Y(n-1)) | 面　　積　　Ａ | 189.8058290 | 土地 の 所有者 | | 縮 尺 | 1／　250 |

# 座 標 面 積 計 算 書
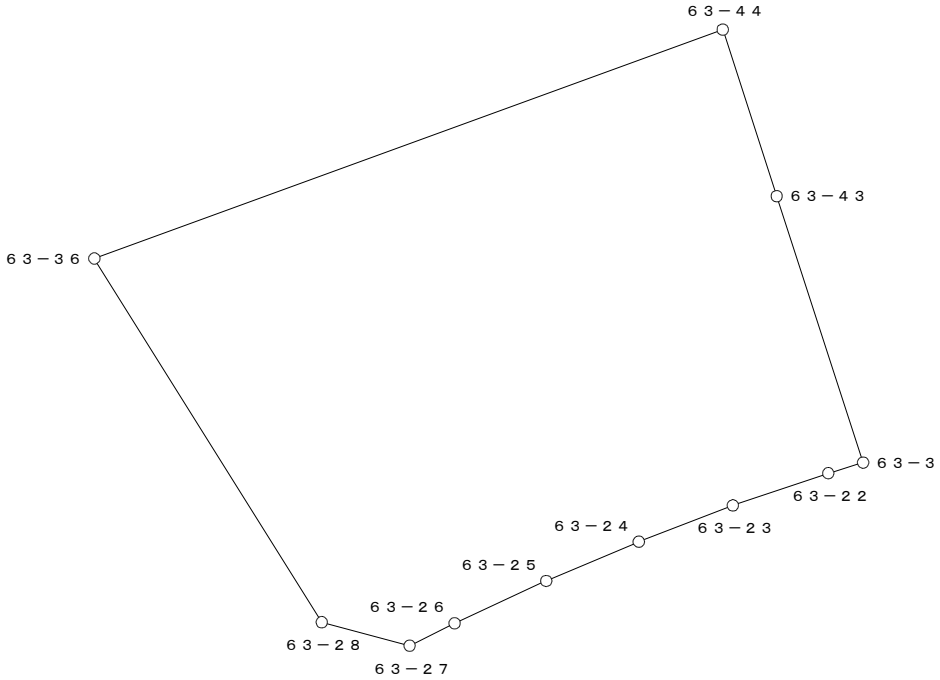
| 地 番 | 63-10 | 地 目 | |
|---|---|---|---|

| 筆 界 点 | X | Y | 辺長 | 方向角 | 備　考 |
|---|---|---|---|---|---|
| 63-35 | 24703.442 | 20652.947 | 9.245 | 162-01-32 | |
| 63-22 | 24703.088 | 20651.795 | 1.205 | 252-55-06 | |
| 63-23 | 24702.028 | 20648.645 | 3.324 | 251-24-05 | |
| 63-24 | 24700.828 | 20645.539 | 3.330 | 248-52-34 | |
| 63-25 | 24699.534 | 20642.478 | 3.323 | 247-05-04 | |
| 63-26 | 24698.136 | 20639.454 | 3.332 | 245-11-20 | |
| 63-27 | 24697.397 | 20637.969 | 1.659 | 243-32-35 | |
| 63-28 | 24698.171 | 20635.066 | 3.004 | 284-55-44 | |
| 63-36 | 24710.178 | 20627.556 | 14.162 | 327-58-31 | |
| 63-44 | 24717.734 | 20648.310 | 22.087 | 69-59-41 | |
| 63-43 | 24712.236 | 20650.094 | 5.780 | 162-01-22 | |
| | | | | | |
| | | | | | |
○：筆界点

| 面積算出公式 | 倍 面 積　２Ａ | 607.709205 | 土 地 の 所 在 | | | |
|---|---|---|---|---|---|---|
| Ａ＝ 1／2 ΣXn(Y(n+1)－Y(n-1)) | 面　　積　　Ａ | 303.8546025 | 土地 の 所有者 | | 縮 尺 | 1／　250 |