
換　地　図

縮尺　５００分の１

所 在　　那覇市松島一丁目

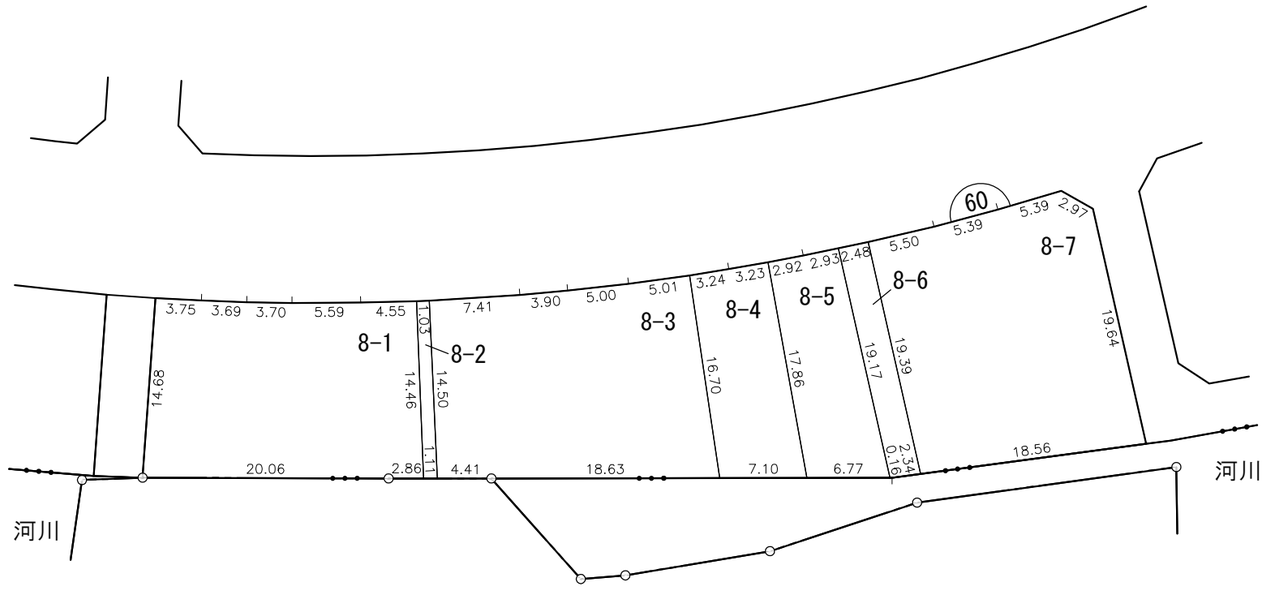


字古島真嘉比川原

凡例	施行地区界	町界	丁目界	5-1 地番	換地	

那覇広域都市計画事業真嘉比古島第二土地区画整理事業

画地出来形確認測量原図　60街区

S=1/500

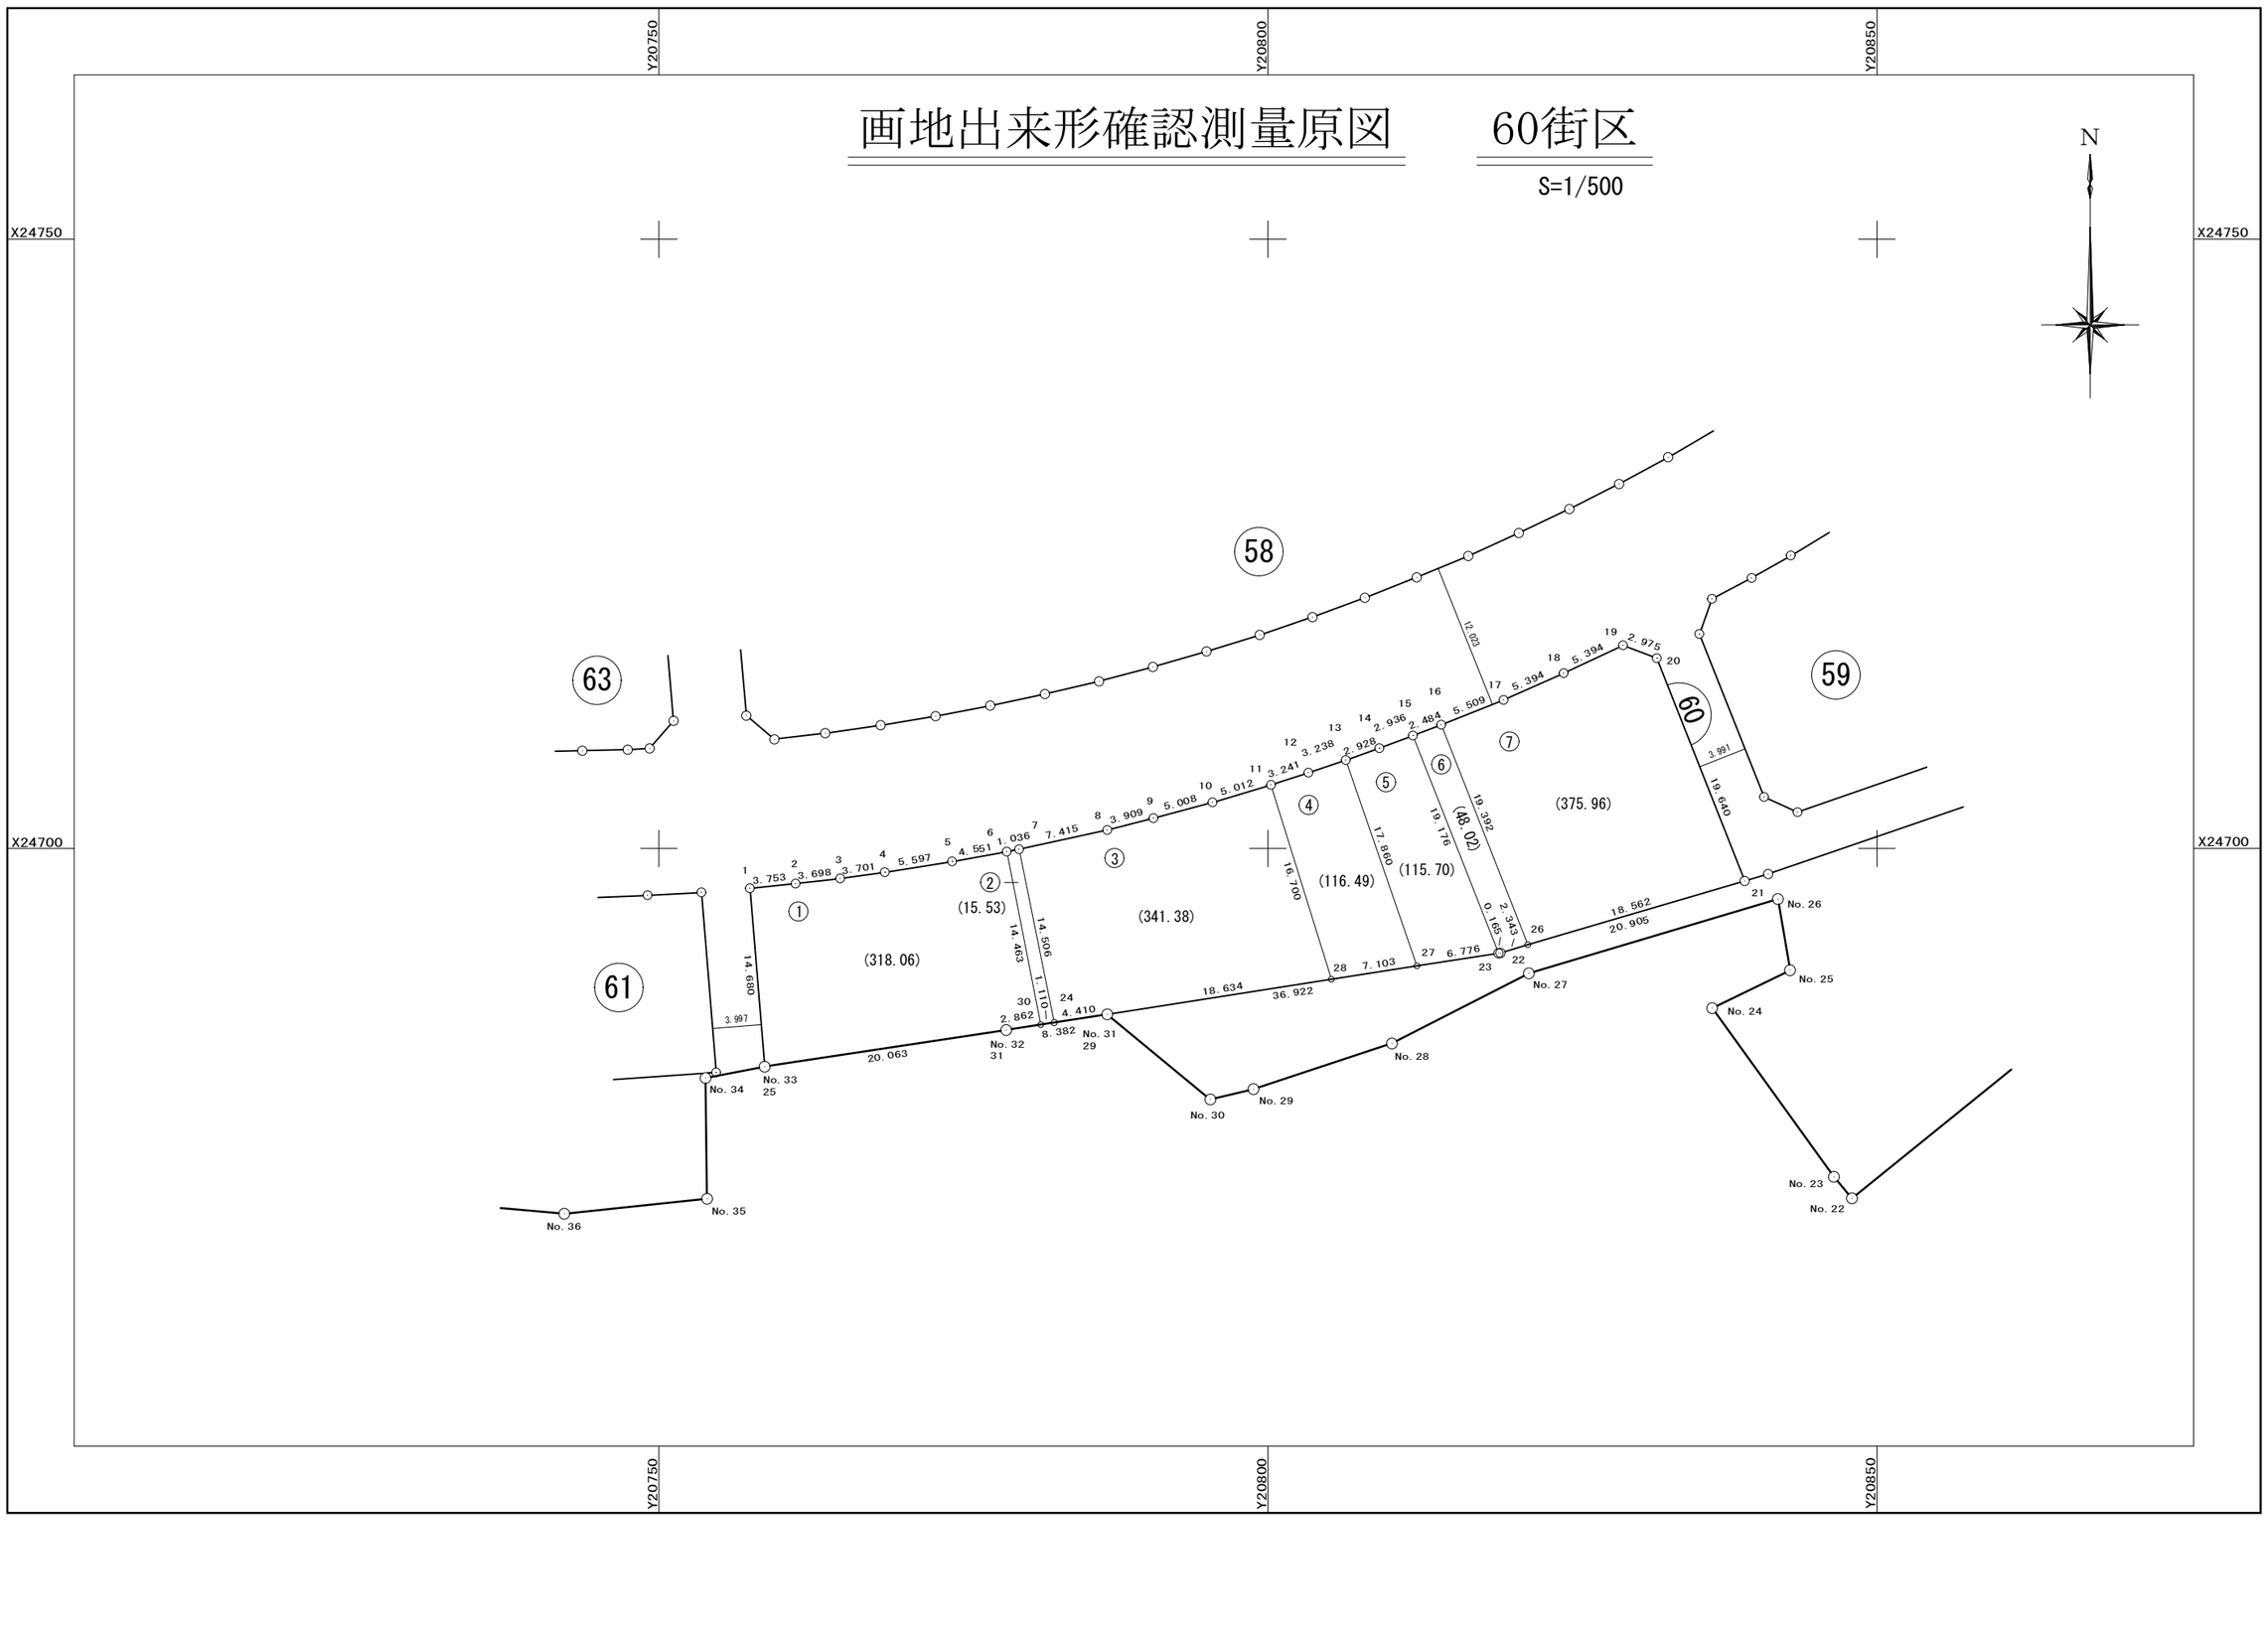

面　積　一　覧　表

種　　別	地　　番	地　　目	面　　積	地　　積	備　　考
	6001:60-1		318.0604360	318.06	
	6002:60-2		15.5332660	15.53	
	6003:60-3		341.3894010	341.38	
	6004:60-4		116.4945120	116.49	
	6005:60-5		115.7041020	115.70	
	6006:60-6		48.0277500	48.02	
	6007:60-7		375.9609050	375.96	
			1331.1703720	1331.14	
			1331.1703720	1331.14	

座　標　リ　ス　ト

測　　点	X　座　標	Y　座　標
6001:60-1	24696.734	20757.488
6002:60-2	24697.117	20761.221
6003:60-3	24697.531	20764.896
6004:60-4	24698.036	20768.562
6005:60-5	24698.926	20774.088
6006:60-6	24699.738	20778.566
6007:60-7	24699.935	20779.583
6008:60-8	24701.528	20786.825
6009:60-9	24702.478	20790.617
6010:60-10	24703.780	20795.453
6011:60-11	24705.213	20800.256
6012:60-12	24706.221	20803.336
6013:60-13	24707.248	20806.407
6014:60-14	24708.233	20809.164
6015:60-15	24709.260	20811.915
6016:60-16	24710.144	20814.236
6017:60-17	24712.188	20819.352
6018:60-18	24714.379	20824.281
6019:60-19	24716.672	20829.163
6020:60-20	24715.612	20831.943
6021:60-21	24697.342	20839.149
6022:60-22	24691.440	20819.094
6023:60-23	24691.414	20818.931
6024:60-24	24685.715	20782.451
6025:60-25	24682.103	20758.689
6026:60-26	24692.101	20821.342
6027:60-27	24690.366	20812.237
6028:60-28	24689.268	20805.219
6029:60-29	24686.387	20786.809
6030:60-30	24685.546	20781.354
6031:60-31	24685.110	20778.525


測　　点	X　座　標	Y　座　標
19031:No.31	24686.387	20786.809
19032:No.32	24685.110	20778.525
19033:No.33	24682.103	20758.689

測　　点	X　座　標	Y　座　標

座 標 面 積 計 算 書

地 番	60-1	地 目	

筆 界 点	X	Y	辺長	方向角	備 考
60-1	24696.734	20757.488	14.680	355-18-26	
60-2	24697.117	20761.221	3.753	84-08-31	
60-3	24697.531	20764.896	3.698	83-34-21	
60-4	24698.036	20768.562	3.701	82-09-24	
60-5	24698.926	20774.088	5.597	80-51-02	
60-6	24699.738	20778.566	4.551	79-43-20	
60-30	24685.546	20781.354	14.463	168-53-09	
No.32	24685.110	20778.525	2.862	261-14-19	
No.33	24682.103	20758.689	20.063	261-22-48	

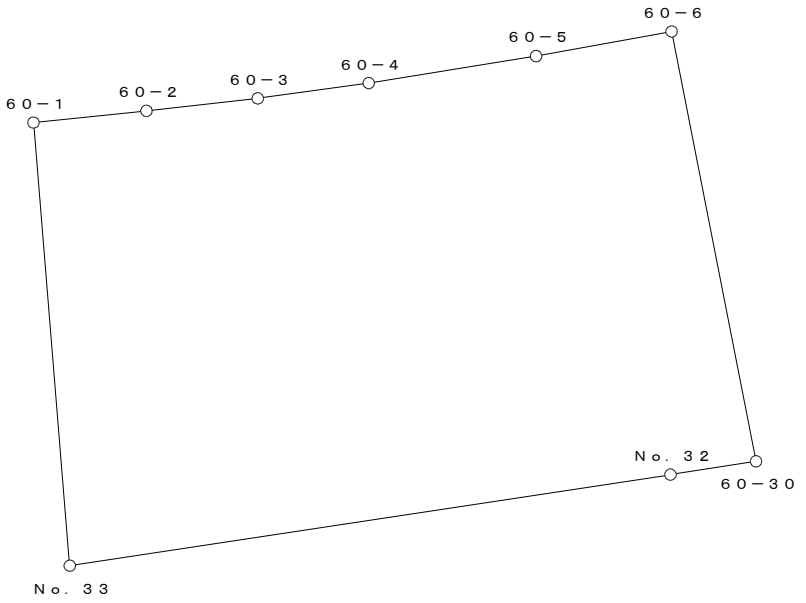


○：筆界点

面積算出公式	倍 面 積 ２Ａ	636.120872	土 地 の 所 在			
Ａ＝ 1／2 ΣXn(Y(n+1)－Y(n-1))	面 積 Ａ	318.0604360	土地 の 所有者		縮 尺	1／ 250

座 標 面 積 計 算 書

地 番	60-2	地 目	

筆 界 点	X	Y	辺長	方向角	備　考
60-6	24699.738	20778.566	14.463	348-53-09	
60-7	24699.935	20779.583	1.036	79-02-14	
60-24	24685.715	20782.451	14.506	168-35-50	
60-30	24685.546	20781.354	1.110	261-14-31	

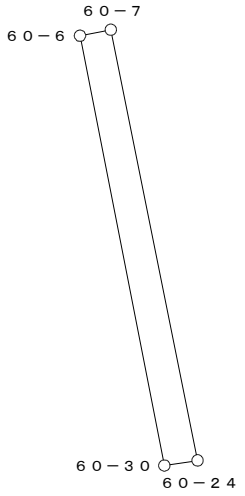


○：筆界点

面積算出公式	倍 面 積　２Ａ	31.066532	土 地 の 所 在			
Ａ＝ 1／2 ΣXn(Y(n+1)－Y(n-1))	面　　積　　Ａ	15.5332660	土地 の 所有者		縮 尺	1／　250

座 標 面 積 計 算 書

地 番	60-3	地 目	

筆 界 点	X	Y	辺長	方向角	備　考
60-7	24699.935	20779.583	14.506	348-35-50	
60-8	24701.528	20786.825	7.415	77-35-40	
60-9	24702.478	20790.617	3.909	75-56-07	
60-10	24703.780	20795.453	5.008	74-55-53	
60-11	24705.213	20800.256	5.012	73-23-14	
60-28	24689.268	20805.219	16.700	162-42-39	
No.31	24686.387	20786.809	18.634	261-06-21	
60-24	24685.715	20782.451	4.410	261-14-03	

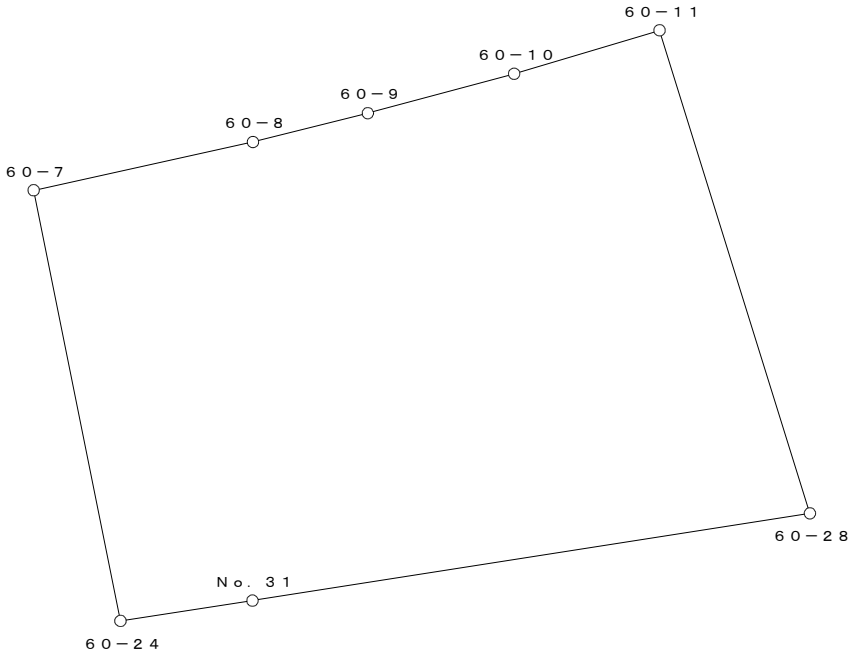


○：筆界点

面積算出公式	倍 面 積　２Ａ	682.778802	土 地 の 所 在			
Ａ＝ 1／2 ΣXn(Y(n+1)－Y(n-1))	面　　積　　Ａ	341.3894010	土地 の 所有者		縮 尺	1／　250

座 標 面 積 計 算 書

地 番	60-4	地 目	

筆 界 点	X	Y	辺長	方向角	備　考
60-11	24705.213	20800.256	16.700	342-42-39	
60-12	24706.221	20803.336	3.241	71-52-41	
60-13	24707.248	20806.407	3.238	71-30-33	
60-27	24690.366	20812.237	17.860	160-56-54	
60-28	24689.268	20805.219	7.103	261-06-28	

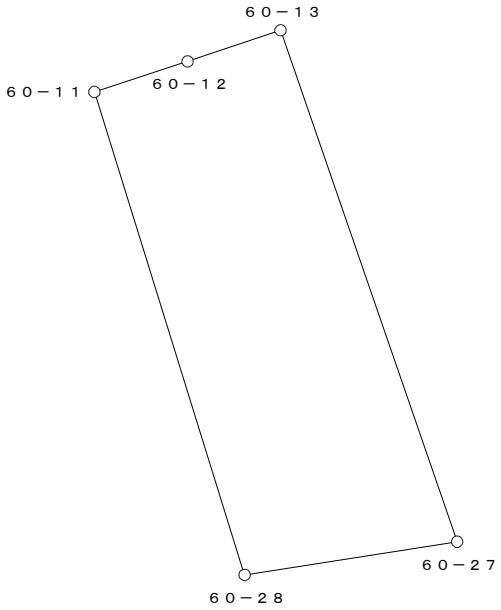


○：筆界点

面積算出公式	倍 面 積　２Ａ	232.989024	土 地 の 所 在			
Ａ＝ 1／2 ΣXn(Y(n+1)－Y(n-1))	面　　積　　Ａ	116.4945120	土地 の 所有者		縮 尺	1／　250

座 標 面 積 計 算 書

地 番	60-5	地 目	

筆 界 点	X	Y	辺長	方向角	備　考
60-13	24707.248	20806.407	17.860	340-56-54	
60-14	24708.233	20809.164	2.928	70-20-23	
60-15	24709.260	20811.915	2.936	69-31-42	
60-23	24691.414	20818.931	19.176	158-32-17	
60-27	24690.366	20812.237	6.776	261-06-08	

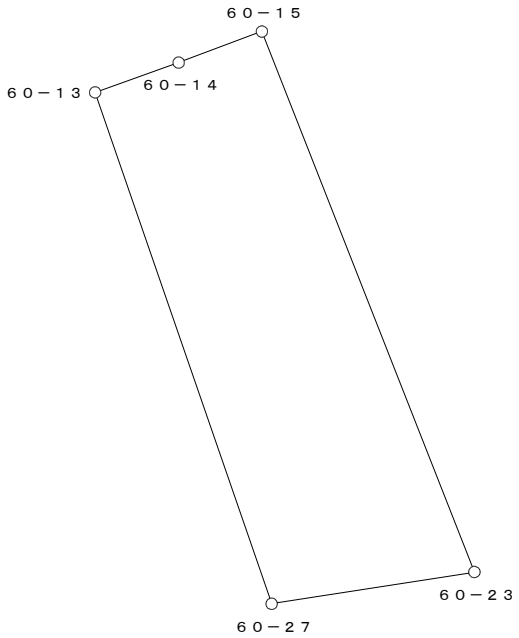


○：筆界点

面積算出公式	倍 面 積　２Ａ	231.408204	土 地 の 所 在			
Ａ＝ 1／2 ΣXn(Y(n+1)－Y(n-1))	面　　積　　Ａ	115.7041020	土地 の 所有者		縮 尺	1／　250

座 標 面 積 計 算 書

地 番	60-6	地 目	

筆 界 点	X	Y	辺長	方向角	備　考
60-15	24709.260	20811.915	19.176	338-32-17	
60-16	24710.144	20814.236	2.484	69-08-59	
60-26	24692.101	20821.342	19.392	158-30-13	
60-22	24691.440	20819.094	2.343	253-36-53	
60-23	24691.414	20818.931	0.165	260-56-14	

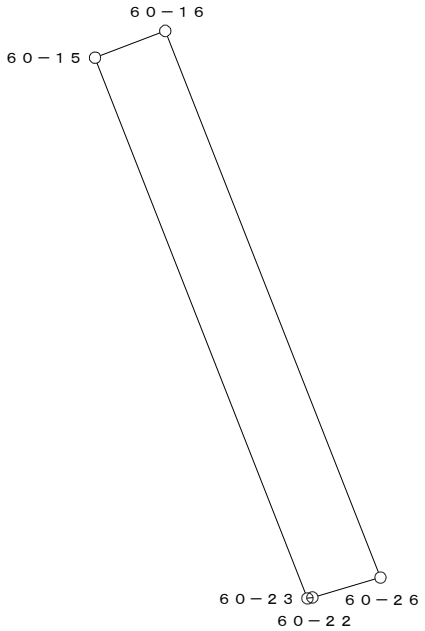


○：筆界点

面積算出公式	倍 面 積　２Ａ	96.055500	土 地 の 所 在			
Ａ＝ 1／2 ΣXn(Y(n+1)－Y(n-1))	面　　積　　Ａ	48.0277500	土地 の 所有者		縮 尺	1／　250

座 標 面 積 計 算 書

地 番	60-7	地 目	

筆 界 点	X	Y	辺長	方向角	備　考
60-16	24710.144	20814.236	19.392	338-30-13	
60-17	24712.188	20819.352	5.509	68-13-18	
60-18	24714.379	20824.281	5.394	66-02-03	
60-19	24716.672	20829.163	5.394	64-50-29	
60-20	24715.612	20831.943	2.975	110-52-18	
60-21	24697.342	20839.149	19.640	158-28-30	
60-26	24692.101	20821.342	18.562	253-35-59	

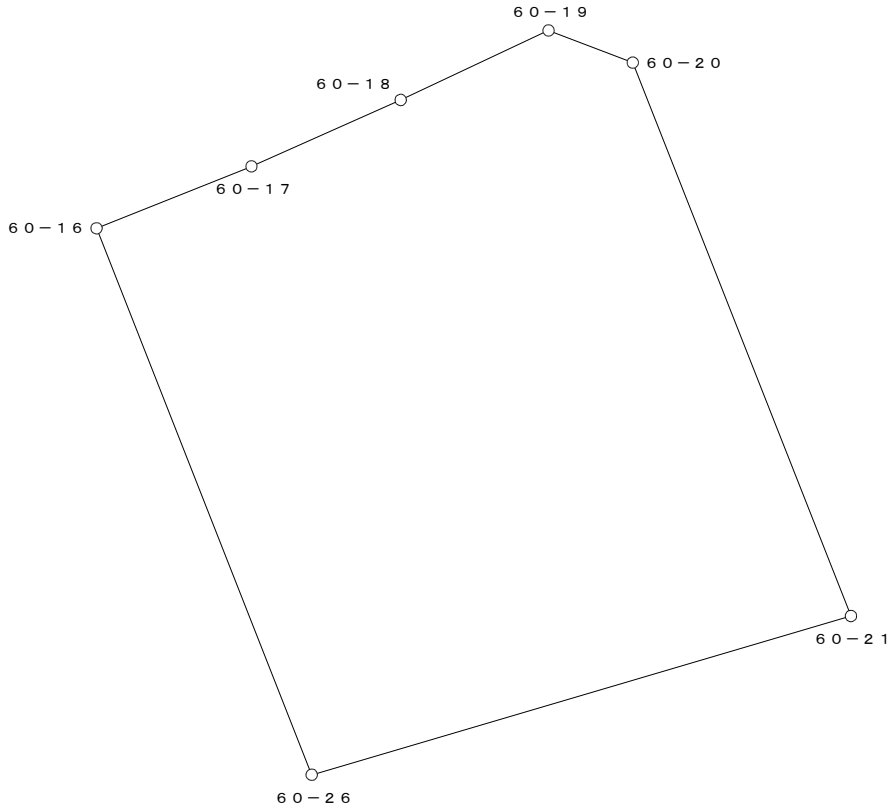

○：筆界点

面積算出公式	倍 面 積　２Ａ	751.921810	土 地 の 所 在			
Ａ＝ 1／2 ΣXn(Y(n+1)－Y(n-1))	面　　積　　Ａ	375.9609050	土地 の 所有者		縮 尺	1／　250