
換　地　図　　縮尺　５００分の１

所 在　那覇市松島一丁目

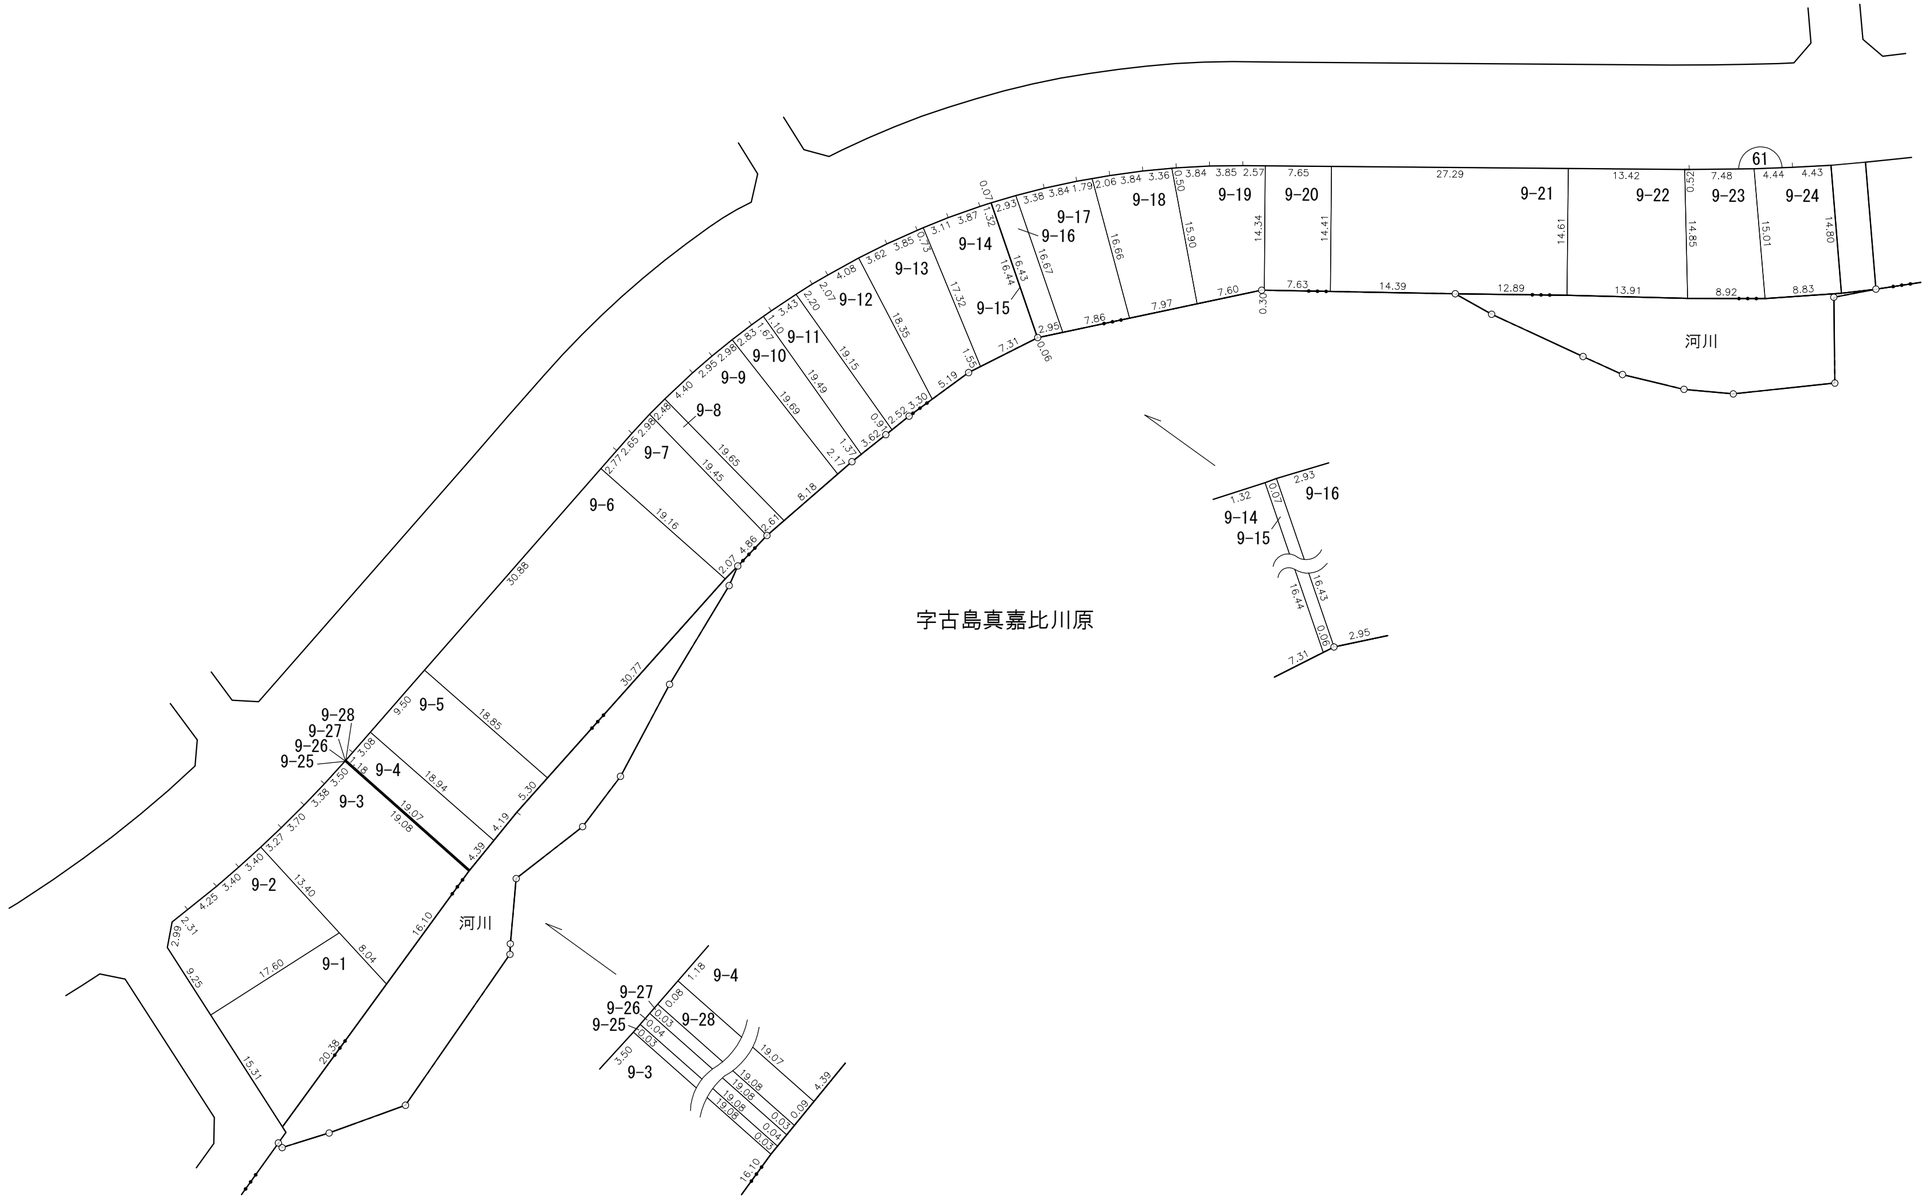

凡例


	施行地区界
	町界
	丁目界
5-1	地番
	換地
(1)	借地部分

那覇広域都市計画事業真嘉比古島第二土地区画整理事業

画地出来形確認測量原図

６１街区（1/2）

S=1/500

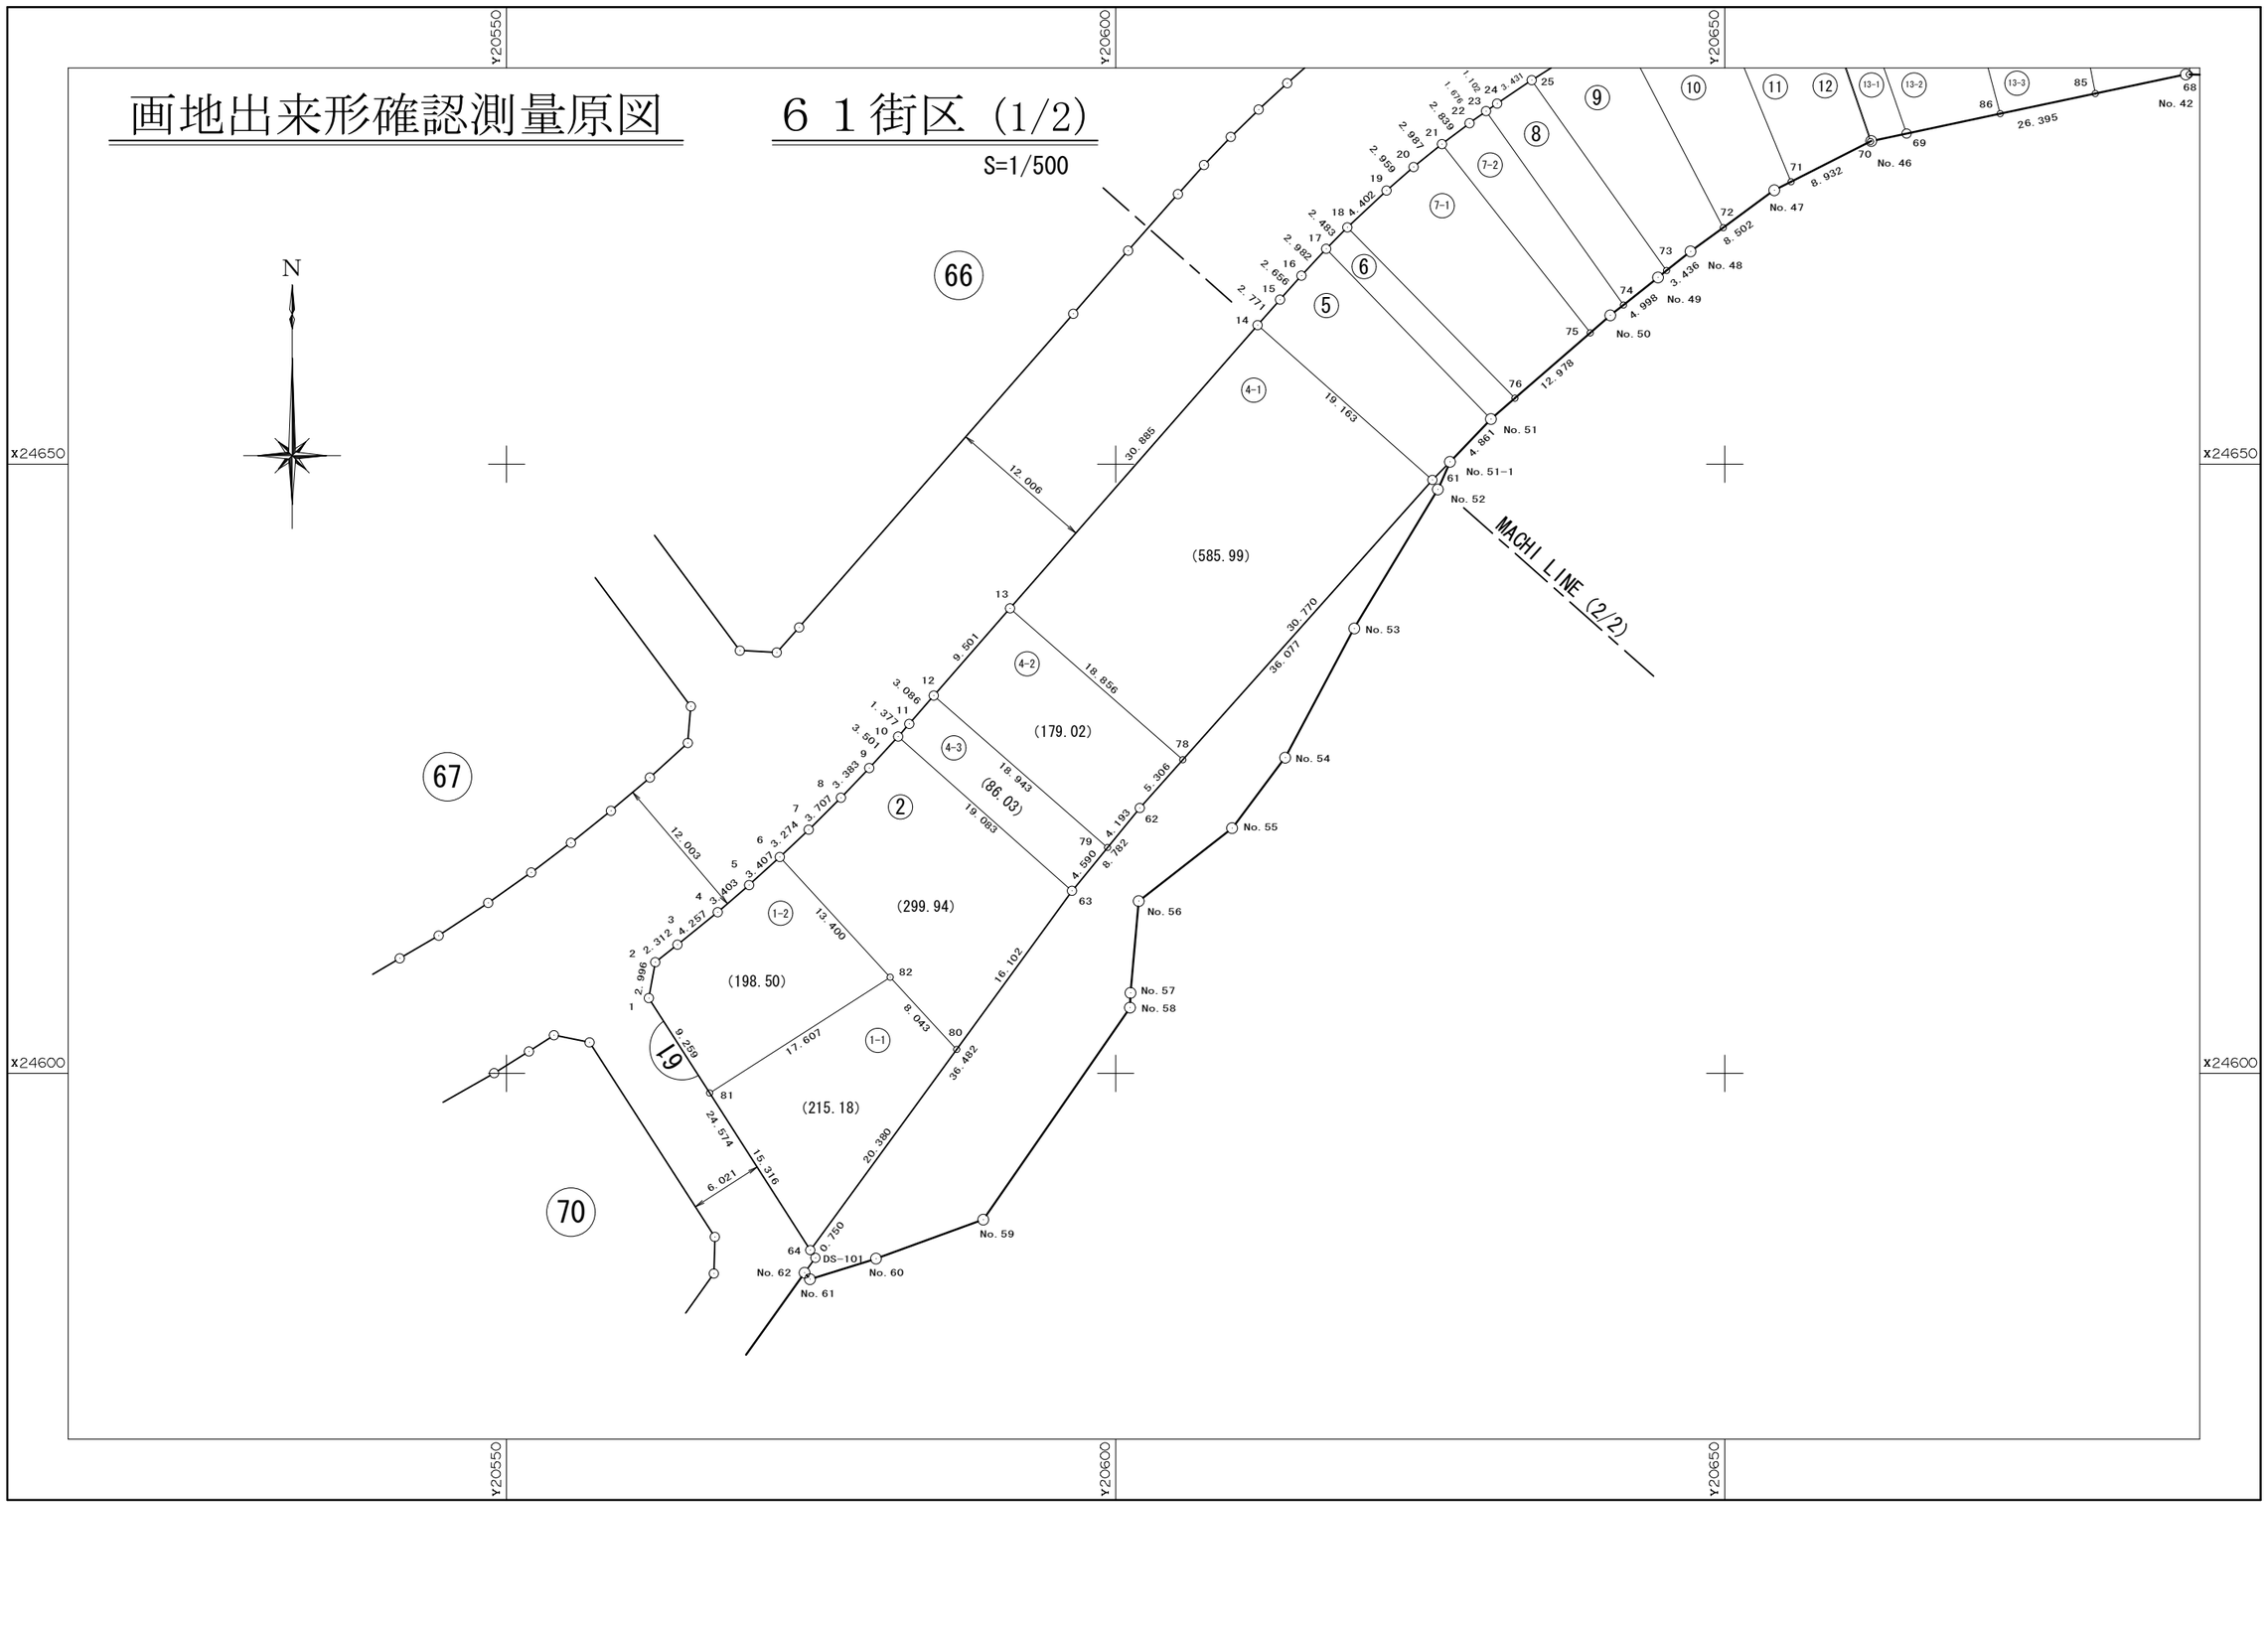

那覇広域都市計画事業真嘉比古島第二土地区画整理事業

画地出来形確認測量原図　　６１街区（2/2）

S=1/500

N

Y20600　Y20650　Y20700　Y20750

X24700　X24650

63　58　66　60　61

(1.14)　(48.51)　(140.70)　(140.68)　(140.64)　(109.88)　(396.55)　(201.25)　(126.21)　(131.86)

(131.87)　(132.09)　(132.72)　(97.57)　(78.95)　(182.89)　(49.78)　(148.23)

MACHI LINE (1/2)

No. 33　No. 34　No. 35　No. 36　No. 37　No. 38　No. 39　No. 40　No. 41　No. 42　No. 46　No. 47　No. 48　No. 49　No. 50　No. 51　No. 52　No. 53　No. 54　No. 55　No. 51-177　No. 50　No. 49　No. 45

面　積　一　覧　表

種　　別	地　　番	地　　目	面　　積	地　　積	備　　考
	6101:61-1-1		215.1869055	215.18	
	6102:61-1-2		198.5019185	198.50	
	6103:61-2		299.9477730	299.94	
	6105:61-4-1		585.9997085	585.99	
	6106:61-4-2		265.0575040	265.05	
	6107:61-5		148.2383310	148.23	
	6108:61-6		49.7877600	49.78	
	6109:61-7-1		182.8939100	182.89	
	6110:61-7-2		78.9541110	78.95	
	6111:61-8		87.5764215	87.57	
	6112:61-9		132.7221030	132.72	
	6113:61-10		132.0951145	132.09	
	6114:61-11		131.8738835	131.87	
	6115:61-12		1.1448040	1.14	
	6117:61-13-1		48.5197945	48.51	
	6118:61-13-2		140.7033225	140.70	
	6119:61-13-3		140.6810480	140.68	
	6120:61-13-4		140.6490460	140.64	
	6121:61-14		109.8852620	109.88	
	6122:61-15		396.5507255	396.55	
	6123:61-16		201.2572300	201.25	
	6124:61-17		126.2130575	126.21	
	6125:61-18		131.8644560	131.86	
			3946.3041900	3946.18	
			3946.3041900	3946.18	

座　標　リ　ス　ト

測　　点	X　座　標	Y　座　標
6101:61-1	24606.185	20561.675
6102:61-2	24609.133	20562.207
6103:61-3	24610.566	20564.021
6104:61-4	24613.242	20567.332
6105:61-5	24615.466	20569.908
6106:61-6	24617.756	20572.430
6107:61-7	24620.008	20574.807
6108:61-8	24622.620	20577.438
6109:61-9	24625.062	20579.779
6110:61-10	24627.642	20582.145
6111:61-11	24628.682	20583.047
6112:61-12	24631.013	20585.070
6113:61-13	24638.166	20591.323
6114:61-14	24661.411	20611.659
6115:61-15	24663.494	20613.486
6116:61-16	24665.481	20615.249
6117:61-17	24667.670	20617.274
6118:61-18	24669.436	20619.020
6119:61-19	24672.445	20622.233
6120:61-20	24674.392	20624.461
6121:61-21	24676.265	20626.788
6122:61-22	24677.984	20629.047
6123:61-23	24678.967	20630.405
6124:61-24	24679.595	20631.310
6125:61-25	24681.509	20634.158
6126:61-26	24682.679	20636.030
6127:61-27	24683.726	20637.817
6128:61-28	24685.696	20641.392
6129:61-29	24687.314	20644.640
6130:61-30	24688.887	20648.156
6131:61-31	24689.191	20648.824

測　　点	X　座　標	Y　座　標
6132:61-32	24690.341	20651.714
6133:61-33	24691.632	20655.366
6134:61-34	24692.038	20656.625
6135:61-35	24692.063	20656.691
6136:61-36	24692.894	20659.501
6137:61-37	24693.737	20662.778
6138:61-38	24694.539	20666.534
6139:61-39	24695.199	20670.336
6140:61-40	24695.718	20674.149
6141:61-41	24696.093	20677.999
6142:61-42	24696.293	20681.834
6143:61-43	24696.337	20685.692
6144:61-44	24696.315	20688.267
6145:61-45	24695.888	20737.155
6146:61-46	24695.893	20736.630
6147:61-47	24695.969	20744.641
6148:61-48	24696.149	20749.077
6149:61-49	24696.386	20753.509
6150:61-50	24681.630	20754.717
6151:61-51	24681.008	20745.905
6152:61-52	24681.041	20736.979
6153:61-53.	24681.396	20723.074
6154:61-54	24682.004	20687.860
6155:61-55	24676.538	20662.025
6156:61-56	24672.503	20654.051
6157:61-57	24667.483	20647.195
6158:61-58	24665.340	20644.505
6159:61-59	24662.227	20640.595
6160:61-60	24653.719	20630.796
6161:61-61	24648.699	20625.998
6162:61-62	24621.784	20601.975

測　　点	X　座　標	Y　座　標
6163:61-63	24614.980	20596.422
6164:61-64	24585.496	20574.936
6165:61-65	24696.248	20695.919
6166:61-66	24696.010	20723.211
6167:61-67.	24681.833	20695.793
6168:61-68	24681.973	20688.162
6169:61-69.	24677.128	20664.924
6170:61-70	24676.485	20661.970
6171:61-71.	24673.181	20655.447
6172:61-72.	24669.414	20649.873
6173:61-73.	24665.883	20645.229
6174:61-74.	24663.059	20641.680
6175:61-75.	24660.776	20638.960
6176:61-76.	24655.408	20632.780
6177:61-77	24650.207	20627.439
6178:61-78	24625.743	20605.508
6179:61-79	24618.536	20599.324
6180:61-80	24601.967	20586.938
6181:61-81	24598.390	20566.671
6182:61-82	24607.889	20581.496
6183:61-83	24694.846	20668.300
6184:61-84	24696.045	20677.501
6185:61-85	24680.406	20680.419
6186:61-86	24678.755	20672.617
19041:No.41	24681.569	20710.185
19042:No.42	24681.979	20687.855
19046:No.46	24676.516	20662.032
19047:No.47	24672.480	20654.064
19048:No.48	24667.460	20647.202
19049:No.49	24665.314	20644.518
19050:No.50	24662.204	20640.605


座　標　リ　ス　ト

測　　点	X　座　標	Y　座　標
19051:No.51	24653.694	20630.806
19403:No.51-1	24650.178	20627.449

座 標 面 積 計 算 書

地 番	61-1-1	地 目	

筆 界 点	X	Y	辺長	方向角	備　考
61-64	24585.496	20574.936	20.380	216-04-48	
61-81	24598.390	20566.671	15.316	327-20-25	
61-82	24607.889	20581.496	17.607	57-21-02	
61-80	24601.967	20586.938	8.043	137-25-07	

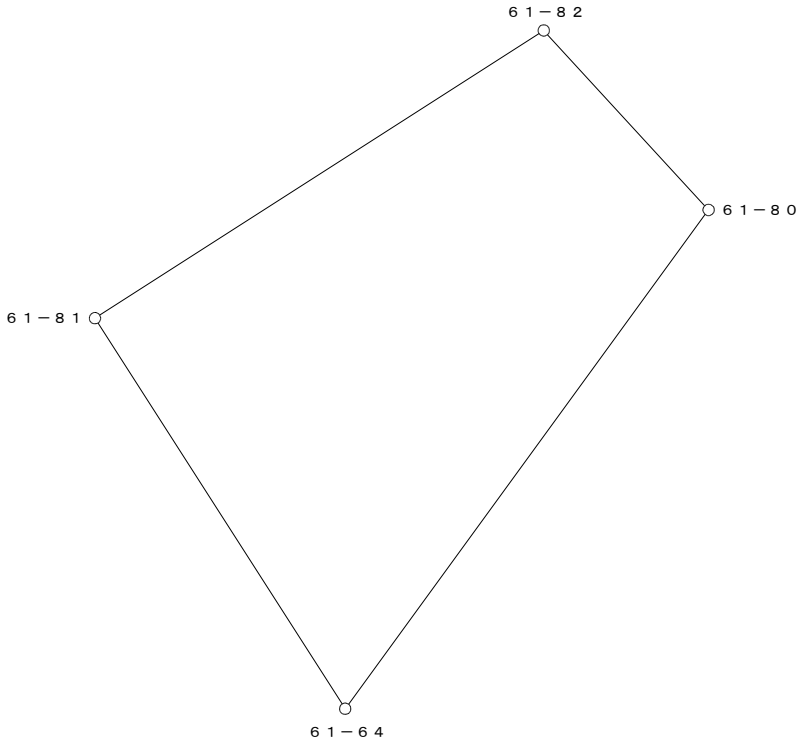


○：筆界点

面積算出公式	倍 面 積　２Ａ	430.373811	土 地 の 所 在			
Ａ＝ 1／2 ΣXn(Y(n+1)－Y(n-1))	面　　積　　Ａ	215.1869055	土地 の 所有者		縮 尺	1／　250

座 標 面 積 計 算 書

地 番	61-1-2	地 目	

筆 界 点	X	Y	辺長	方向角	備　考
61-81	24598.390	20566.671	17.607	237-21-02	
61-1	24606.185	20561.675	9.259	327-20-36	
61-2	24609.133	20562.207	2.996	10-13-46	
61-3	24610.566	20564.021	2.312	51-41-33	
61-4	24613.242	20567.332	4.257	51-03-16	
61-5	24615.466	20569.908	3.403	49-11-39	
61-6	24617.756	20572.430	3.407	47-45-37	
61-82	24607.889	20581.496	13.400	137-25-21	

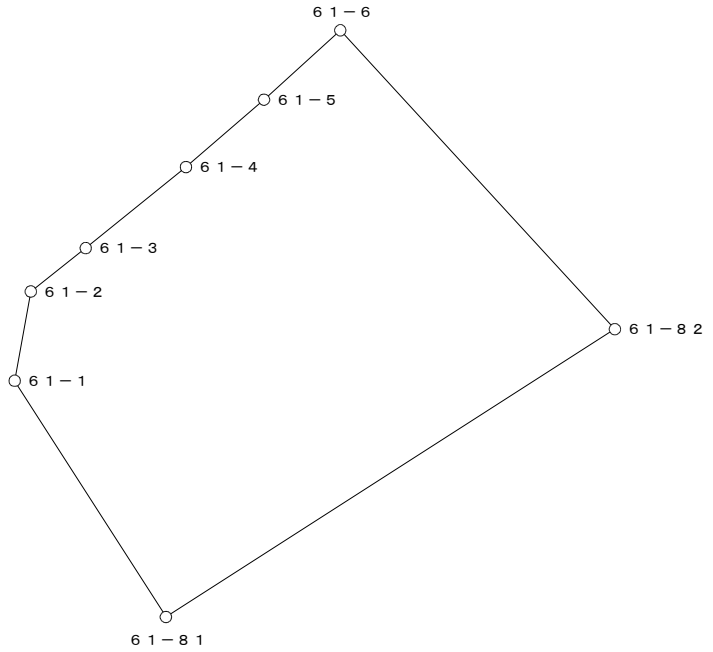


○：筆界点

面積算出公式	倍 面 積　２Ａ	397.003837	土 地 の 所 在			
Ａ＝ 1／2 ΣXn(Y(n+1)－Y(n-1))	面　　積　　Ａ	198.5019185	土地 の 所有者		縮 尺	1／　250

座 標 面 積 計 算 書

地 番	61-2	地 目	

筆 界 点	X	Y	辺長	方向角	備　考
61-6	24617.756	20572.430	13.400	317-25-21	
61-7	24620.008	20574.807	3.274	46-32-49	
61-8	24622.620	20577.438	3.707	45-12-27	
61-9	24625.062	20579.779	3.383	43-47-25	
61-10	24627.642	20582.145	3.501	42-31-21	
61-63	24614.980	20596.422	19.083	131-34-09	
61-80	24601.967	20586.938	16.102	216-05-06	
61-82	24607.889	20581.496	8.043	317-25-07	

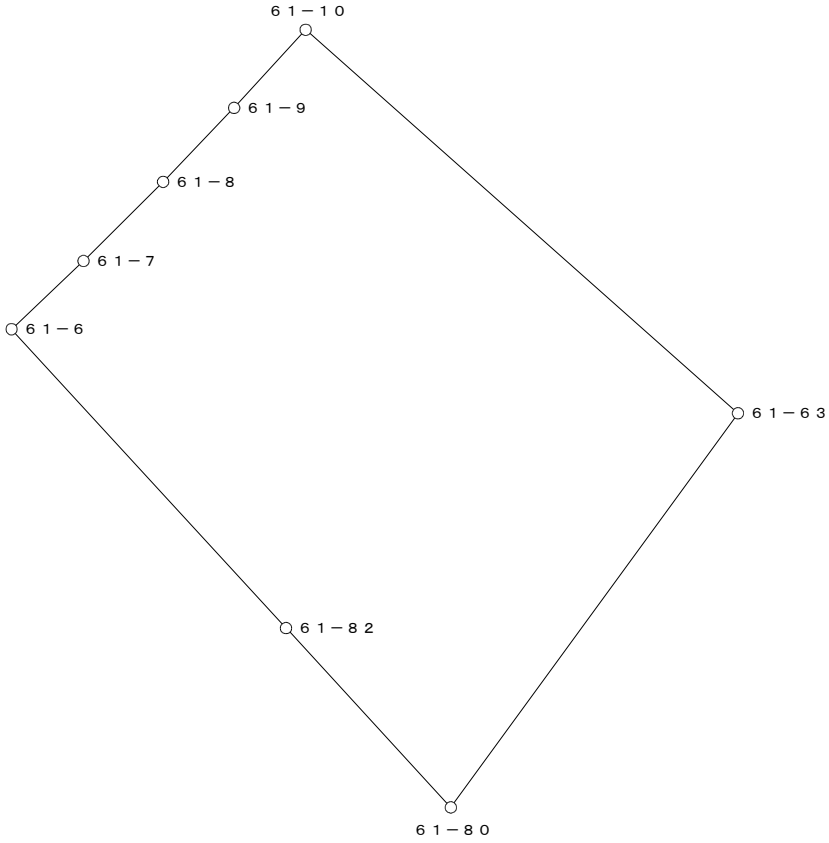


○：筆界点

面積算出公式	倍 面 積　２Ａ	599.895546	土 地 の 所 在			
Ａ＝ 1／2 ΣXn(Y(n+1)－Y(n-1))	面　　積　　Ａ	299.9477730	土地 の 所有者		縮 尺	1／　250

座 標 面 積 計 算 書

地 番	61-4-1	地 目	

筆 界 点	X	Y	辺長	方向角	備　考
61-13	24638.166	20591.323	18.856	311-12-41	
61-14	24661.411	20611.659	30.885	41-10-52	
61-61	24648.699	20625.998	19.163	131-33-29	
61-78	24625.743	20605.508	30.770	221-45-05	

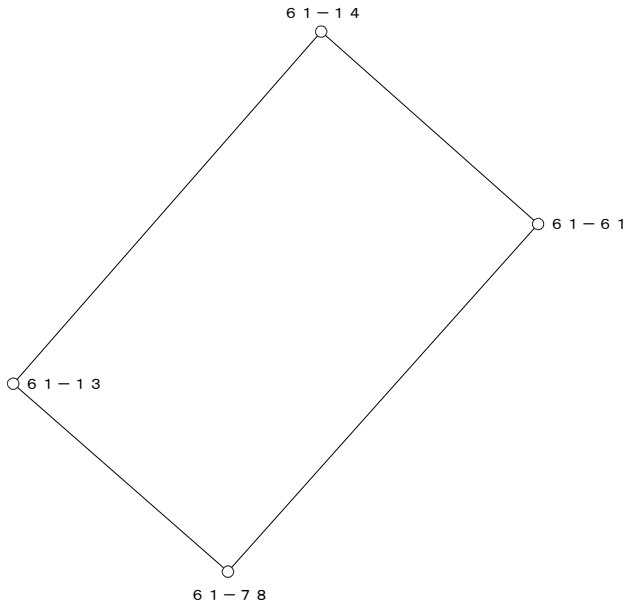


○：筆界点

面積算出公式	倍 面 積　２Ａ　1171.999417	土 地 の 所 在			
Ａ＝ 1／2 ΣXn(Y(n+1)－Y(n-1))	面　積　Ａ　585.9997085	土地 の 所有者		縮 尺	1／　500

座 標 面 積 計 算 書

地 番	61-4-2	地 目	

筆 界 点	X	Y	辺長	方向角	備　考
61-10	24627.642	20582.145	19.083	311-34-09	
61-11	24628.682	20583.047	1.377	40-56-07	
61-12	24631.013	20585.070	3.086	40-57-13	
61-13	24638.166	20591.323	9.501	41-09-33	
61-78	24625.743	20605.508	18.856	131-12-41	
61-62	24621.784	20601.975	5.306	221-44-44	
61-63	24614.980	20596.422	8.782	219-13-09	

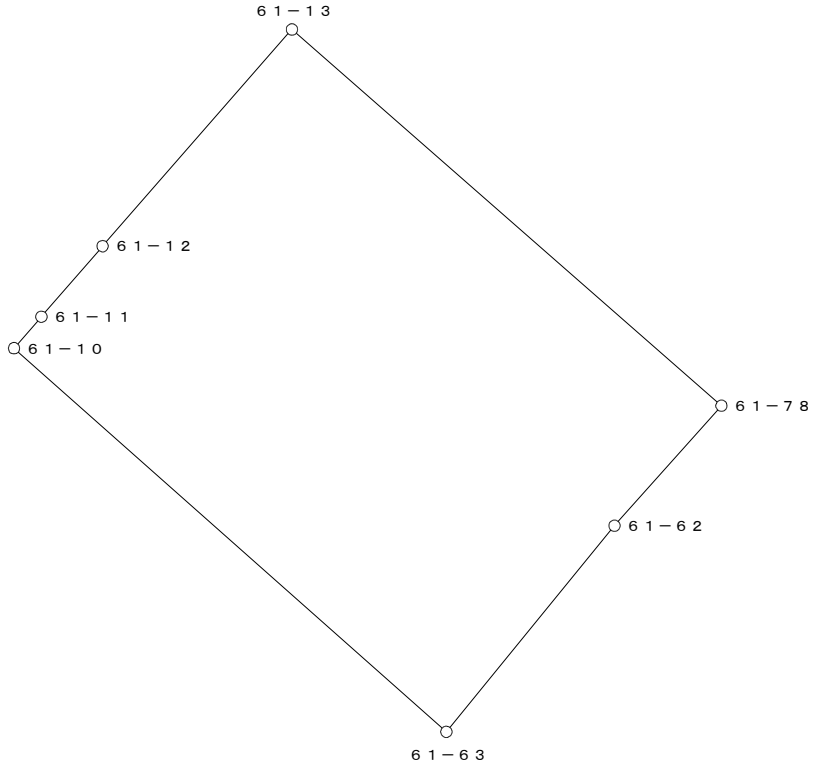


○：筆界点

面積算出公式	倍 面 積　２Ａ	530.115008	土 地 の 所 在			
Ａ＝ 1／2 ΣXn(Y(n+1)－Y(n-1))	面　　積　　Ａ	265.0575040	土地 の 所有者		縮 尺	1／　250

座 標 面 積 計 算 書

地 番	61-5	地 目	

筆 界 点	X	Y	辺長	方向角	備　考
61-14	24661.411	20611.659	19.163	311-33-29	
61-15	24663.494	20613.486	2.771	41-15-14	
61-16	24665.481	20615.249	2.656	41-34-54	
61-17	24667.670	20617.274	2.982	42-46-17	
No.51	24653.694	20630.806	19.454	135-55-29	
No.51-1	24650.178	20627.449	4.861	223-40-29	
61-61	24648.699	20625.998	2.072	224-27-09	

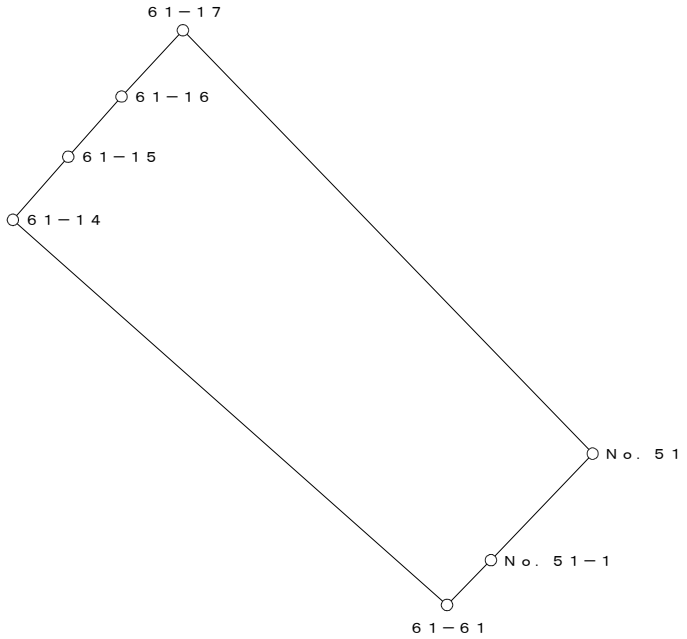


○：筆界点

面積算出公式	倍 面 積　２Ａ	296.476662	土 地 の 所 在			
Ａ＝ 1／2 ΣXn(Y(n+1)－Y(n-1))	面　積　Ａ	148.2383310	土地 の 所有者		縮 尺	1／　250

座 標 面 積 計 算 書

地 番	61-6	地 目	

筆 界 点	X	Y	辺長	方向角	備　考
61-17	24667.670	20617.274	19.454	315-55-29	
61-18	24669.436	20619.020	2.483	44-40-25	
61-76.	24655.408	20632.780	19.650	135-33-09	
No.51	24653.694	20630.806	2.614	229-01-57	

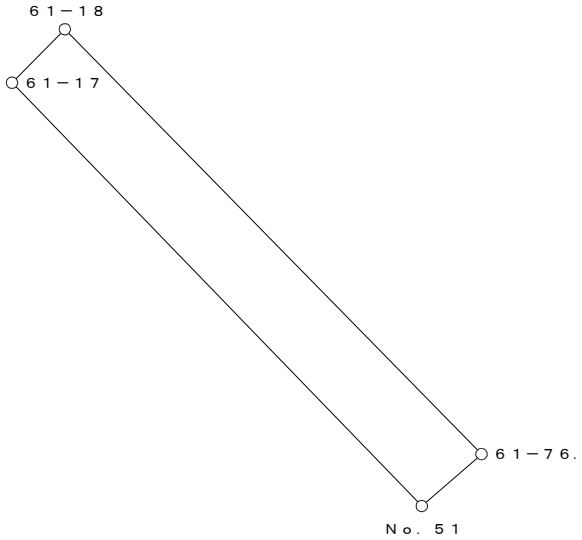


○：筆界点

面積算出公式	倍 面 積　２Ａ	99.575520	土 地 の 所 在			
Ａ＝ 1／2 ΣXn(Y(n+1)－Y(n-1))	面　　積　　Ａ	49.7877600	土地 の 所有者		縮 尺	1／　250

座 標 面 積 計 算 書

地 番	61-7-1	地 目	

筆 界 点	X	Y	辺長	方向角	備　考
61-18	24669.436	20619.020	19.650	315-33-09	
61-19	24672.445	20622.233	4.402	46-52-40	
61-20	24674.392	20624.461	2.959	48-51-02	
61-21	24676.265	20626.788	2.987	51-10-10	
61-75.	24660.776	20638.960	19.699	141-50-17	
61-76.	24655.408	20632.780	8.186	229-01-20	

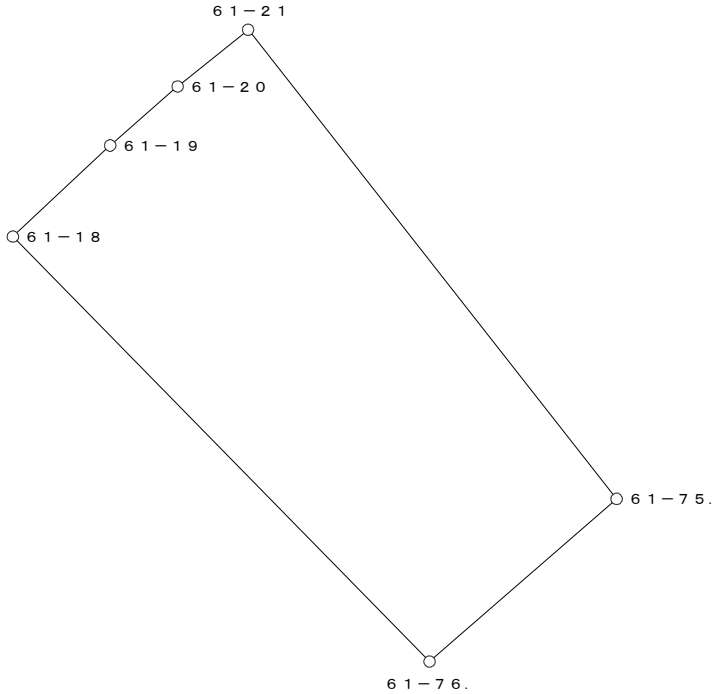


○：筆界点

面積算出公式	倍 面 積　２Ａ	365.787820	土 地 の 所 在			
Ａ＝ 1／2 ΣXn(Y(n+1)－Y(n-1))	面　　積　　Ａ	182.8939100	土地 の 所有者		縮 尺	1／　250

座 標 面 積 計 算 書

地 番	61-7-2	地 目	

筆 界 点	X	Y	辺長	方向角	備　考
61-21	24676.265	20626.788	19.699	321-50-17	
61-22	24677.984	20629.047	2.839	52-43-50	
61-23	24678.967	20630.405	1.676	54-06-03	
61-74.	24663.059	20641.680	19.498	144-40-21	
No.50	24662.204	20640.605	1.374	231-30-11	
61-75.	24660.776	20638.960	2.178	229-02-21	

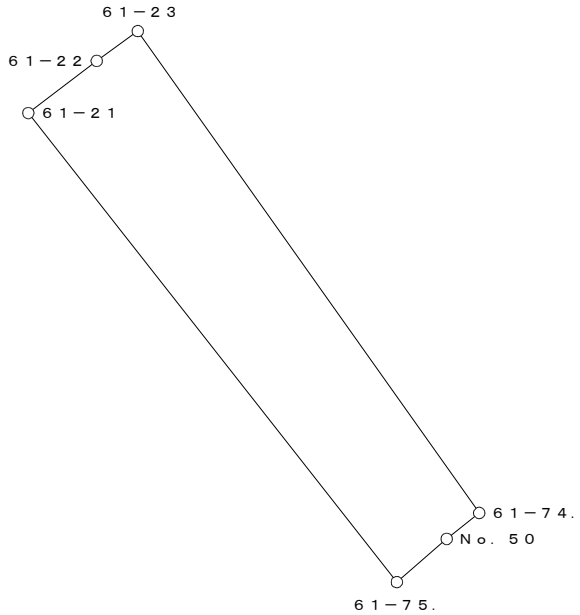


○：筆界点

面積算出公式	倍 面 積　２Ａ　157.908222	土 地 の 所 在			
Ａ＝ 1／2 ΣXn(Y(n+1)－Y(n-1))	面　積　Ａ　78.9541110	土地 の 所有者		縮 尺	1／　250

座 標 面 積 計 算 書

地 番	61-8	地 目	

筆 界 点	X	Y	辺長	方向角	備　考
61-23	24678.967	20630.405	19.498	324-40-21	
61-24	24679.595	20631.310	1.102	55-14-32	
61-25	24681.509	20634.158	3.431	56-05-49	
61-73.	24665.883	20645.229	19.150	144-40-57	
No.49	24665.314	20644.518	0.911	231-19-49	
61-74.	24663.059	20641.680	3.625	231-31-49	

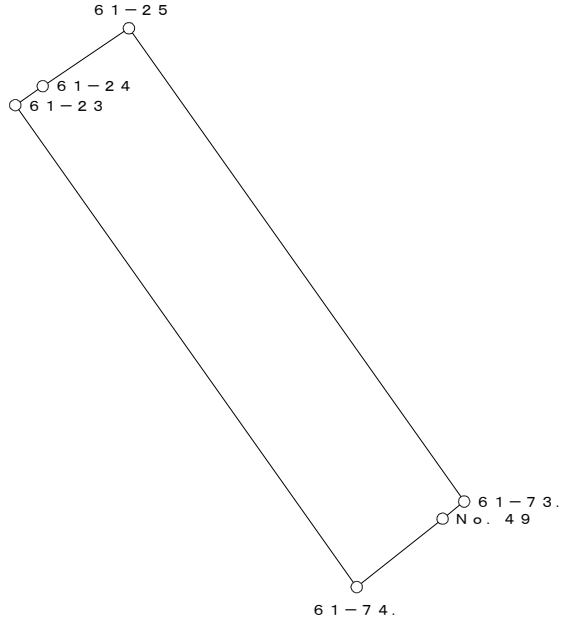


○：筆界点

面積算出公式	倍 面 積　２Ａ	175.152843	土 地 の 所 在			
Ａ＝ 1／2 ΣXn(Y(n+1)－Y(n-1))	面　積　Ａ	87.5764215	土地 の 所有者		縮 尺	1／　250

座 標 面 積 計 算 書

地 番	61-9	地 目	

筆 界 点	X	Y	辺長	方向角	備　考
61-25	24681.509	20634.158	19.150	324-40-57	
61-26	24682.679	20636.030	2.208	57-59-41	
61-27	24683.726	20637.817	2.071	59-38-03	
61-28	24685.696	20641.392	4.082	61-08-35	
61-72.	24669.414	20649.873	18.358	152-29-09	
No.48	24667.460	20647.202	3.309	233-48-44	
61-73.	24665.883	20645.229	2.526	231-21-54	

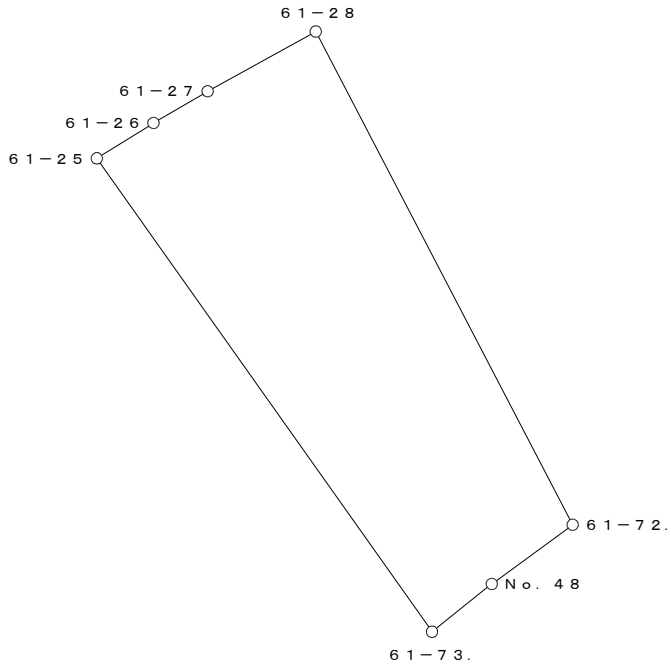


○：筆界点

面積算出公式	倍 面 積　２Ａ	265.444206	土 地 の 所 在			
Ａ＝ 1／2 ΣXn(Y(n+1)－Y(n-1))	面　積　Ａ	132.7221030	土地 の 所有者		縮 尺	1／　250

座 標 面 積 計 算 書

地 番	61-10	地 目	

筆 界 点	X	Y	辺長	方向角	備　考
61-28	24685.696	20641.392	18.358	332-29-09	
61-29	24687.314	20644.640	3.629	63-31-11	
61-30	24688.887	20648.156	3.852	65-53-49	
61-31	24689.191	20648.824	0.734	65-31-49	
61-71.	24673.181	20655.447	17.326	157-31-34	
No.47	24672.480	20654.064	1.551	243-07-15	
61-72.	24669.414	20649.873	5.193	233-48-43	

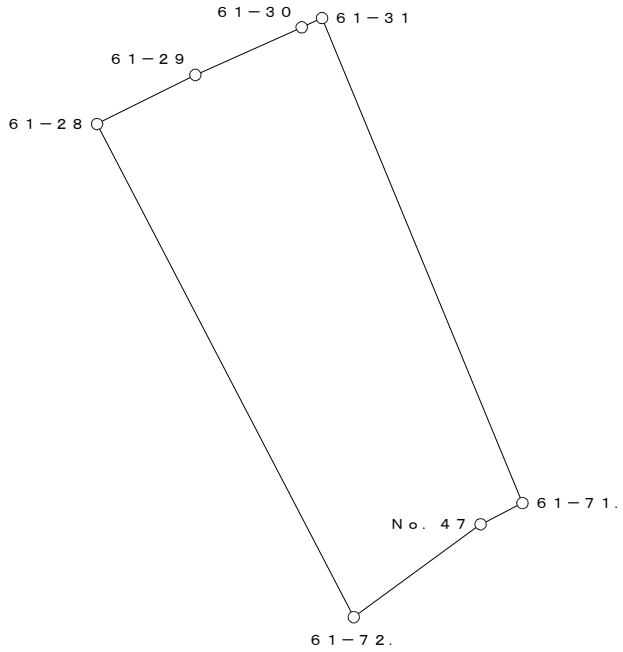


○：筆界点

面積算出公式	倍 面 積　２Ａ	264.190229	土 地 の 所 在			
Ａ＝ 1／2 ΣXn(Y(n+1)－Y(n-1))	面　　積　　Ａ	132.0951145	土地 の 所有者		縮 尺	1／　250

座 標 面 積 計 算 書

地 番	61-11	地 目	

筆 界 点	X	Y	辺長	方向角	備 考
61-31	24689.191	20648.824	17.326	337-31-34	
61-32	24690.341	20651.714	3.110	68-18-04	
61-33	24691.632	20655.366	3.873	70-31-52	
61-34	24692.038	20656.625	1.323	72-07-36	
61-70	24676.485	20661.970	16.446	161-02-02	
61-71.	24673.181	20655.447	7.312	243-08-14	

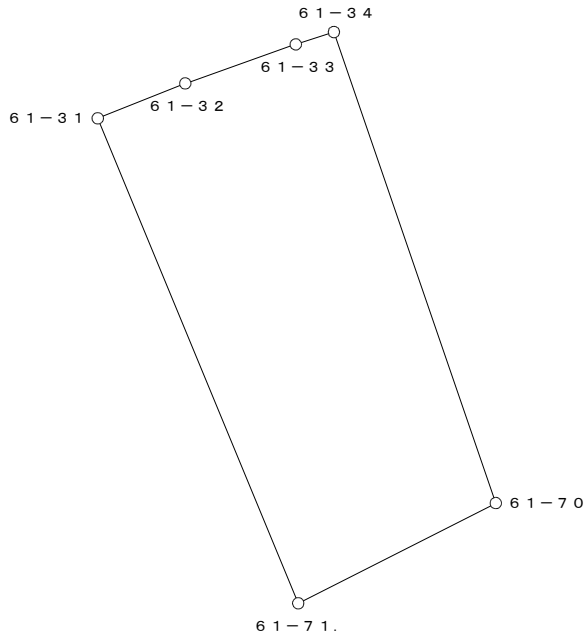


○：筆界点

面積算出公式	倍 面 積　２Ａ	263.747767	土 地 の 所 在			
Ａ＝ 1／2 ΣXn(Y(n+1)－Y(n-1))	面　　積　　Ａ	131.8738835	土地 の 所有者		縮 尺	1／　250

座 標 面 積 計 算 書

地 番	61-12	地 目	

筆 界 点	X	Y	辺長	方向角	備　考
61-34	24692.038	20656.625	16.446	341-02-02	
61-35	24692.063	20656.691	0.071	69-15-14	
No.46	24676.516	20662.032	16.439	161-02-25	
61-70	24676.485	20661.970	0.069	243-26-06	

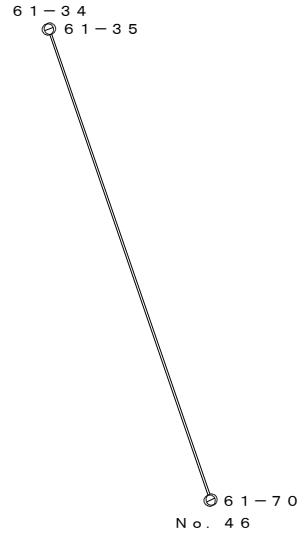


○：筆界点

面積算出公式	倍 面 積　２Ａ	2.289608	土 地 の 所 在			
Ａ＝ 1／2 ΣXn(Y(n+1)－Y(n-1))	面　　積　　Ａ	1.1448040	土地 の 所有者		縮 尺	1／　250

座 標 面 積 計 算 書

地 番	61-13-1	地 目	

筆 界 点	X	Y	辺長	方向角	備　考
61-35	24692.063	20656.691	16.439	341-02-25	
61-36	24692.894	20659.501	2.930	73-31-32	
61-69.	24677.128	20664.924	16.673	161-01-06	
No.46	24676.516	20662.032	2.956	258-03-05	

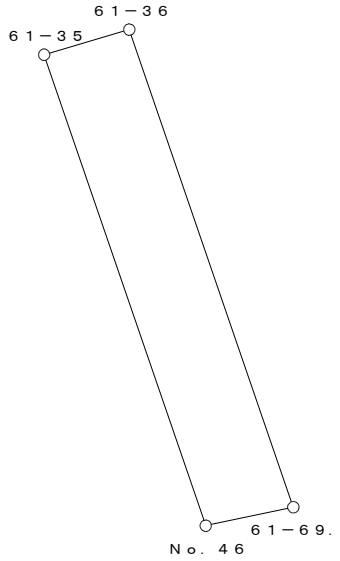


○：筆界点

面積算出公式	倍 面 積　２Ａ	97.039589	土 地 の 所 在			
Ａ＝ 1／2 ΣXn(Y(n+1)－Y(n-1))	面　　積　　Ａ	48.5197945	土地 の 所有者		縮 尺	1／　250

座 標 面 積 計 算 書

地 番	61-13-2	地 目	

筆 界 点	X	Y	辺長	方向角	備　考
61-36	24692.894	20659.501	16.673	341-01-06	
61-37	24693.737	20662.778	3.384	75-34-25	
61-38	24694.539	20666.534	3.841	77-56-49	
61-83	24694.846	20668.300	1.792	80-08-18	
61-86	24678.755	20672.617	16.660	164-58-55	
61-69.	24677.128	20664.924	7.863	258-03-30	

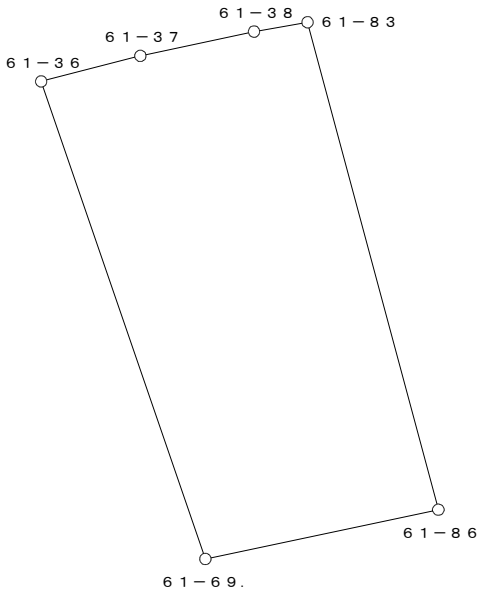


○：筆界点

面積算出公式	倍 面 積　２Ａ	281.406645	土 地 の 所 在			
Ａ＝ 1／2 ΣXn(Y(n+1)－Y(n-1))	面　　積　　Ａ	140.7033225	土地 の 所有者		縮 尺	1／　250

座 標 面 積 計 算 書

地 番	61-13-3	地 目	

筆 界 点	X	Y	辺長	方向角	備　考
61-83	24694.846	20668.300	16.660	344-58-55	
61-39	24695.199	20670.336	2.066	80-09-50	
61-40	24695.718	20674.149	3.848	82-14-56	
61-84	24696.045	20677.501	3.368	84-25-42	
61-85	24680.406	20680.419	15.909	169-25-52	
61-86	24678.755	20672.617	7.975	258-03-06	

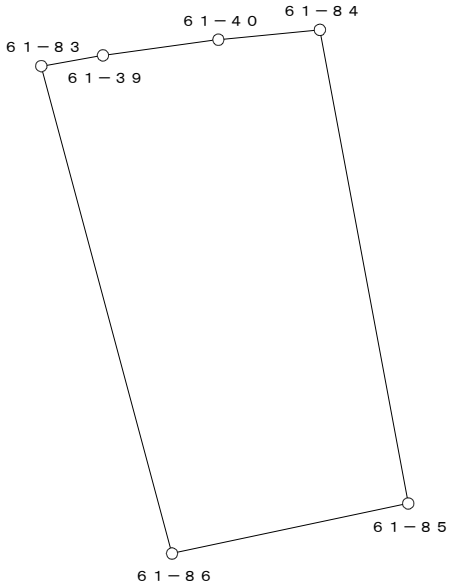


○：筆界点

面積算出公式	倍 面 積　２Ａ	281.362096	土 地 の 所 在			
Ａ＝ 1／2 ΣXn(Y(n+1)－Y(n-1))	面　　積　　Ａ	140.6810480	土地 の 所有者		縮 尺	1／　250

座 標 面 積 計 算 書

地 番	61-13-4	地 目	

筆 界 点	X	Y	辺長	方向角	備　考
61-84	24696.045	20677.501	15.909	349-25-52	
61-41	24696.093	20677.999	0.500	84-29-40	
61-42	24696.293	20681.834	3.840	87-00-53	
61-43	24696.337	20685.692	3.858	89-20-48	
61-44	24696.315	20688.267	2.575	90-29-22	
61-68	24681.973	20688.162	14.342	180-25-10	
No.42	24681.979	20687.855	0.307	271-07-11	
61-85	24680.406	20680.419	7.601	258-03-21	

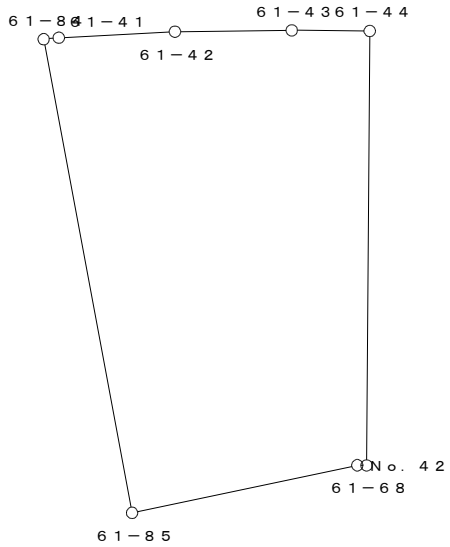


○：筆界点

面積算出公式	倍 面 積　２Ａ	281.298092	土 地 の 所 在			
Ａ＝ 1／2 ΣXn(Y(n+1)－Y(n-1))	面　積　Ａ	140.6490460	土地 の 所有者		縮 尺	1／　250

座 標 面 積 計 算 書

地 番	61-14	地 目	

筆 界 点	X	Y	辺長	方向角	備　考
61-44	24696.315	20688.267	14.342	0-25-10	
61-65	24696.248	20695.919	7.652	90-30-06	
61-67.	24681.833	20695.793	14.416	180-30-03	
61-68	24681.973	20688.162	7.632	271-03-04	

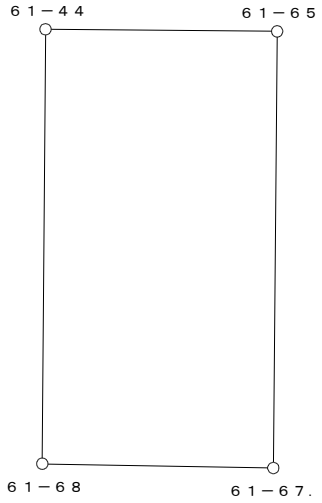


○：筆界点

面積算出公式	倍 面 積　２Ａ	219.770524	土 地 の 所 在			
Ａ＝ 1／2 ΣXn(Y(n+1)－Y(n-1))	面　　積　　Ａ	109.8852620	土地 の 所有者		縮 尺	1／　250

座 標 面 積 計 算 書

地 番	61-15	地 目	

筆 界 点	X	Y	辺長	方向角	備 考
61-65	24696.248	20695.919	14.416	0-30-03	
61-66	24696.010	20723.211	27.293	90-29-59	
61-53.	24681.396	20723.074	14.615	180-32-14	
No.41	24681.569	20710.185	12.890	270-46-08	
61-67.	24681.833	20695.793	14.394	271-03-03	

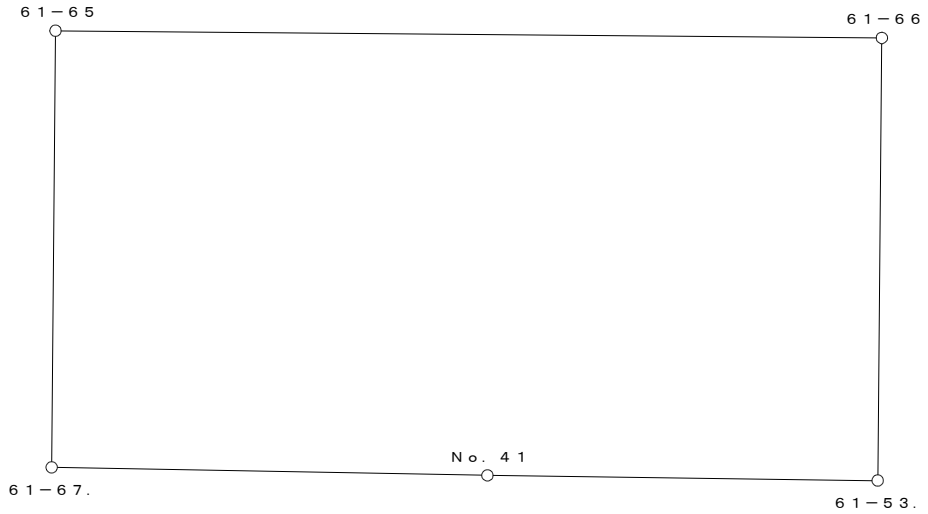


○：筆界点

面積算出公式	倍 面 積　２Ａ	793.101451	土 地 の 所 在			
Ａ＝ 1／2 ΣXn(Y(n+1)－Y(n-1))	面　　積　　Ａ	396.5507255	土地 の 所有者		縮 尺	1／　250

座 標 面 積 計 算 書

地 番	61-16	地 目	

筆 界 点	X	Y	辺長	方向角	備　考
61-66	24696.010	20723.211	14.615	0-32-14	
61-46	24695.893	20736.630	13.420	90-29-58	
61-52	24681.041	20736.979	14.856	178-39-14	
61-53.	24681.396	20723.074	13.910	271-27-45	

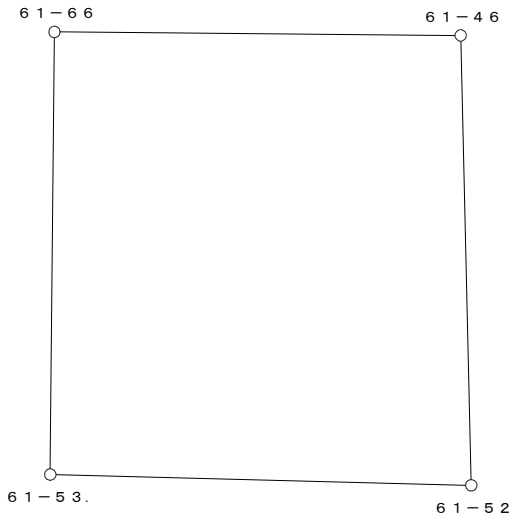


○：筆界点

面積算出公式	倍 面 積　２Ａ	402.514460	土 地 の 所 在			
Ａ＝ 1／2 ΣXn(Y(n+1)－Y(n-1))	面　　積　　Ａ	201.2572300	土地 の 所有者		縮 尺	1／　250

座 標 面 積 計 算 書

地 番	61-17	地 目	

筆 界 点	X	Y	辺長	方向角	備　考
61-46	24695.893	20736.630	14.856	358-39-14	
61-45	24695.888	20737.155	0.525	90-32-44	
61-47	24695.969	20744.641	7.486	89-22-48	
61-51	24681.008	20745.905	15.014	175-10-15	
61-52	24681.041	20736.979	8.926	270-12-43	

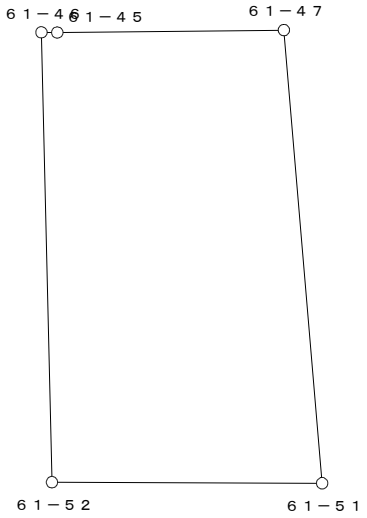


○：筆界点

面積算出公式	倍 面 積　２Ａ	252.426115	土 地 の 所 在			
Ａ＝ 1／2 ΣXn(Y(n+1)－Y(n-1))	面　　積　　Ａ	126.2130575	土地 の 所有者		縮 尺	1／　250

座 標 面 積 計 算 書

地 番	61-18	地 目	

筆 界 点	X	Y	辺長	方向角	備　考
61-47	24695.969	20744.641	15.014	355-10-15	
61-48	24696.149	20749.077	4.440	87-40-35	
61-49	24696.386	20753.509	4.438	86-56-21	
61-50	24681.630	20754.717	14.805	175-19-12	
61-51	24681.008	20745.905	8.834	265-57-45	

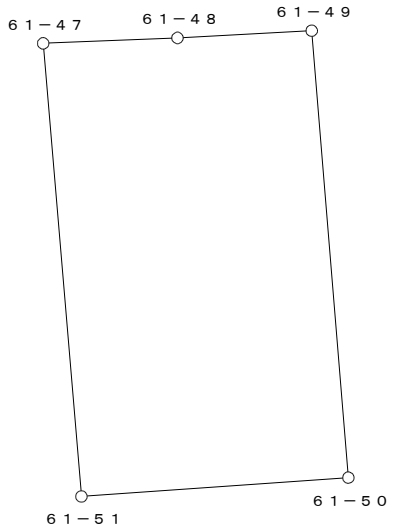

○：筆界点

面積算出公式	倍 面 積　２Ａ	263.728912	土 地 の 所 在			
Ａ＝ 1／2 ΣXn(Y(n+1)－Y(n-1))	面　　積　　Ａ	131.8644560	土地 の 所有者		縮 尺	1／　250