
換　地　図

縮尺　５００分の１

所 在　那覇市松島一丁目

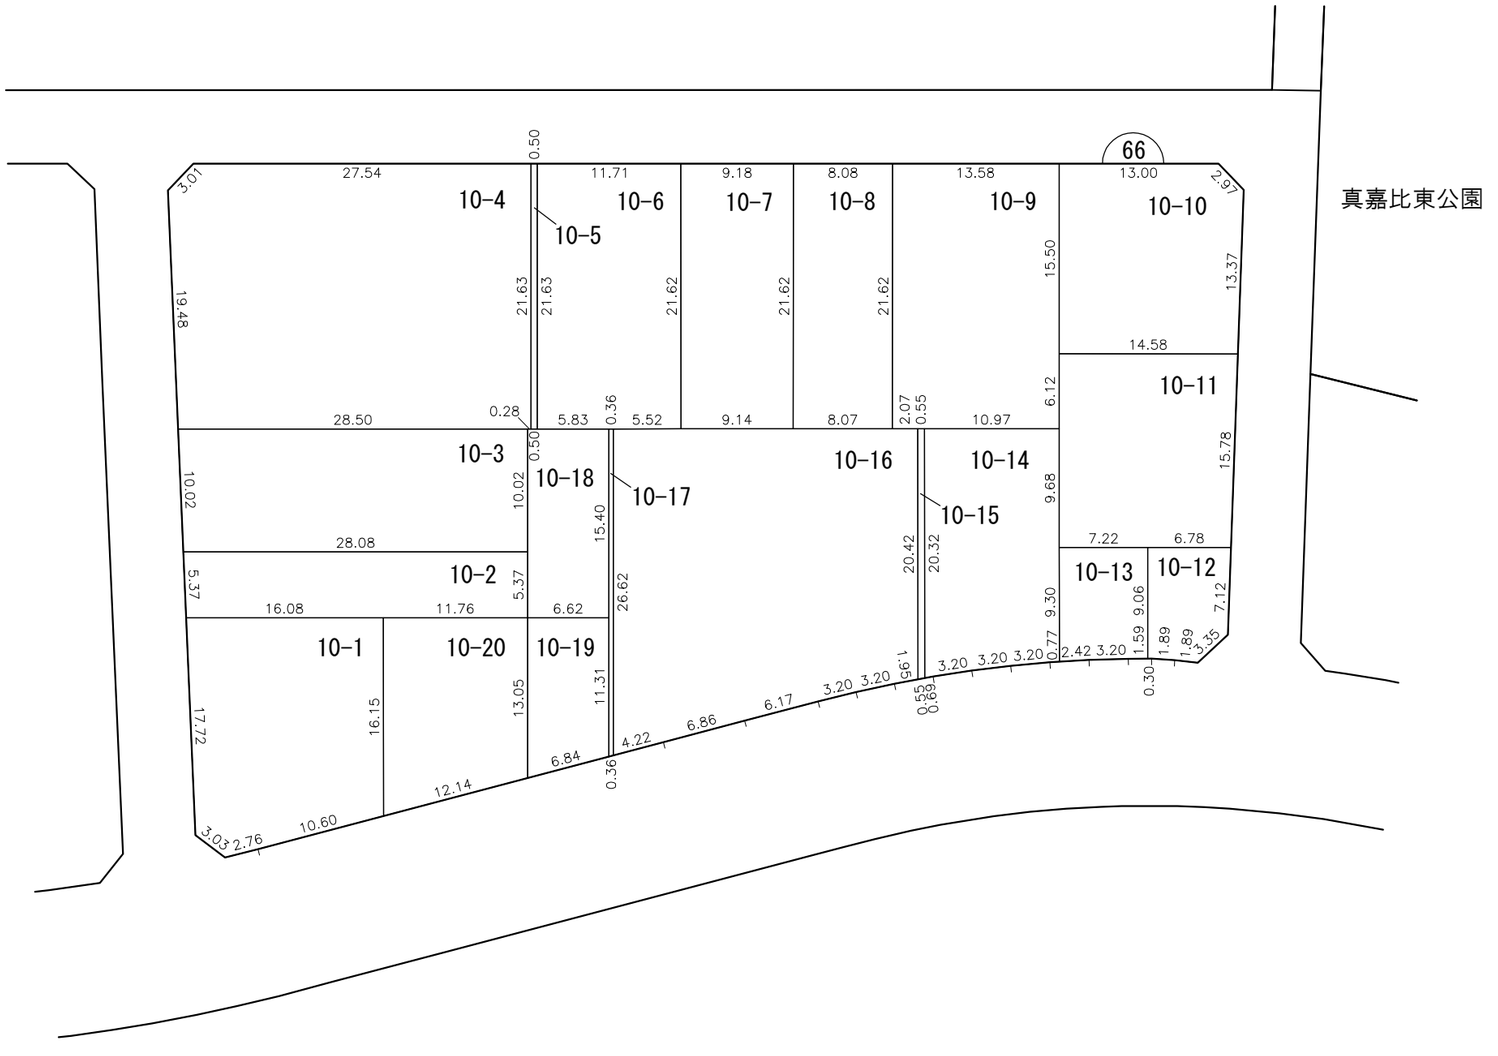


凡例	
	施行地区界
	町界
	丁目界
5-1	地番
	換地

那覇広域都市計画事業真嘉比古島第二土地区画整理事業

画地出来形確認測量原図

６６街区

S=1/500

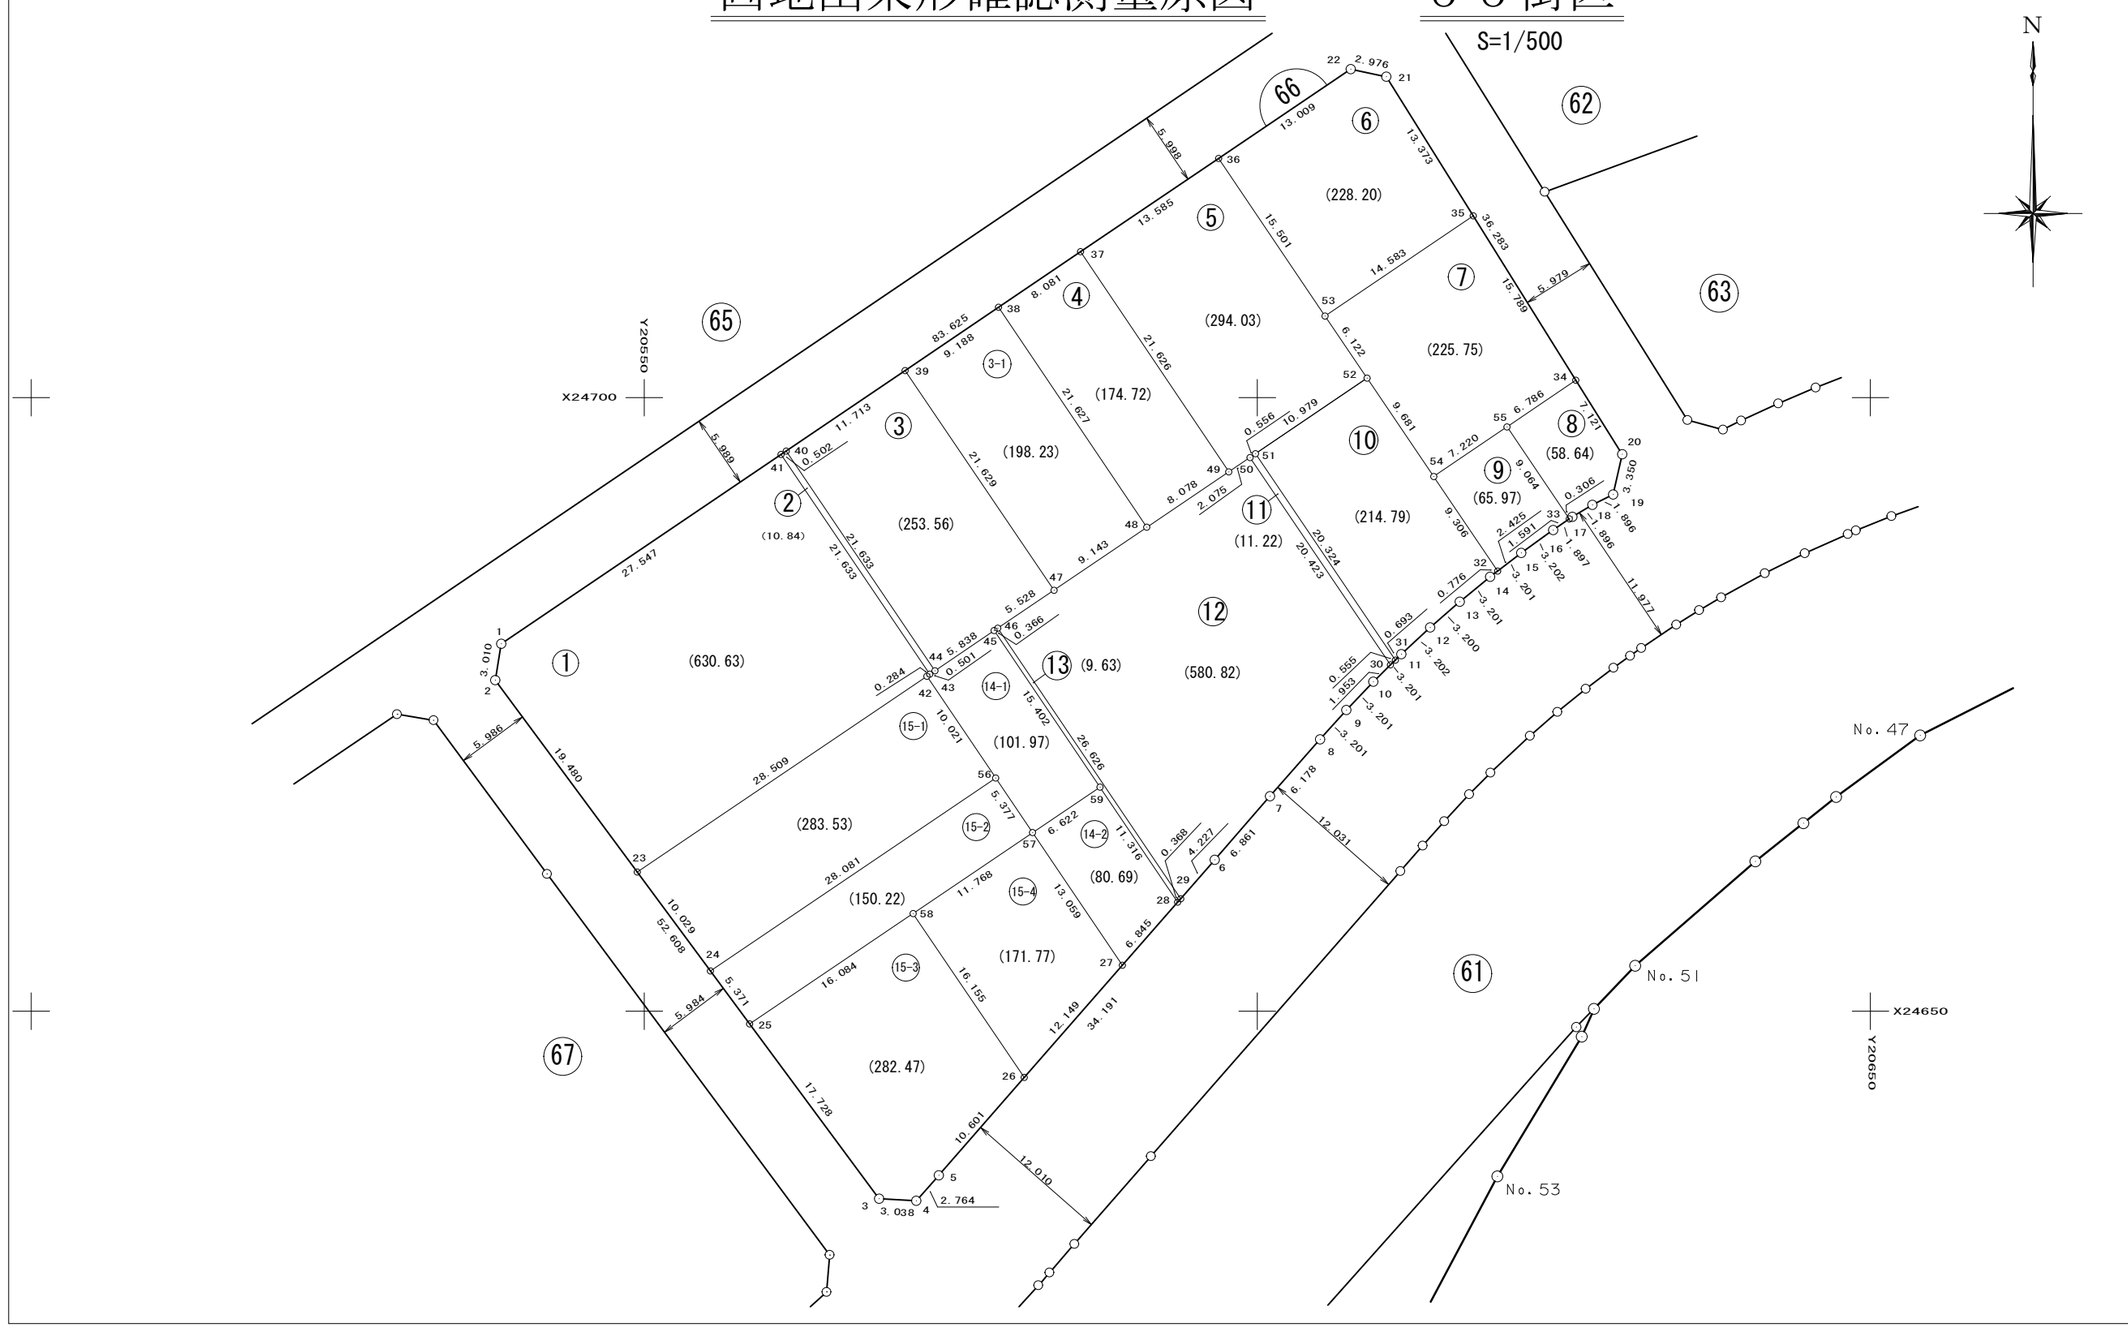

面　積　一　覧　表

種　　別	地　　番	地　　目	面　　積	地　　積	備　　考
	6601:66-1		630.6327720	630.63	
	6602:66-2		10.8449370	10.84	
	6603:66-3		253.5603445	253.56	
	6604:66-3-1		198.2353845	198.23	
	6605:66-4		174.7298800	174.72	
	6606:66-5		294.0394335	294.03	
	6607:66-6		228.2014725	228.20	
	6608:66-7		225.7573310	225.75	
	6609:66-8		58.6451605	58.64	
	6610:66-9		65.9773520	65.97	
	6611:66-10		214.7988625	214.79	
	6612:66-11		11.2243760	11.22	
	6613:66-12		580.8254590	580.82	
	6614:66-13		9.6347395	9.63	
	6615:66-14-1		101.9794685	101.97	
	6616:66-14-2		80.6907045	80.69	
	6617:66-15-1		283.5302505	283.53	
	6618:66-15-2		150.2266570	150.22	
	6619:66-15-3		282.4714605	282.47	
	6620:66-15-4		171.7705040	171.77	
			4027.7765495	4027.68	
			4027.7765495	4027.68	

座　標　リ　ス　ト

測　　点	X　座　標	Y　座　標
6601:66-1	24679.949	20538.335
6602:66-2	24676.981	20537.834
6603:66-3	24634.706	20569.145
6604:66-4	24634.539	20572.178
6605:66-5	24636.610	20574.009
6606:66-6	24662.342	20596.523
6607:66-7	24667.525	20601.019
6608:66-8	24672.160	20605.104
6609:66-9	24674.539	20607.245
6610:66-10	24676.852	20609.458
6611:66-11	24679.097	20611.740
6612:66-12	24681.272	20614.090
6613:66-13	24683.373	20616.504
6614:66-14	24685.400	20618.982
6615:66-15	24687.351	20621.520
6616:66-16	24689.224	20624.117
6617:66-17	24690.290	20625.686
6618:66-18	24691.258	20627.316
6619:66-19	24692.124	20629.003
6620:66-20	24695.390	20629.747
6621:66-21	24726.159	20610.518
6622:66-22	24726.790	20607.610
6623:66-23	24661.327	20549.428
6624:66-24	24653.268	20555.397
6625:66-25	24648.952	20558.594
6626:66-26	24644.589	20580.989
6627:66-27	24653.732	20588.989
6628:66-28	24658.883	20593.497
6629:66-29	24659.160	20593.740
6630:66-30	24678.222	20610.850
6631:66-31	24678.611	20611.246


測　　点	X　座　標	Y　座　標
6632:66-32	24685.873	20619.597
6633:66-33	24690.118	20625.433
6634:66-34	24701.429	20625.973
6635:66-35	24714.818	20617.605
6636:66-36	24719.504	20596.833
6637:66-37	24711.894	20585.580
6638:66-38	24707.367	20578.886
6639:66-39	24702.221	20571.274
6640:66-40	24695.660	20561.571
6641:66-41	24695.379	20561.155
6642:66-42	24677.301	20573.041
6643:66-43	24677.461	20573.276
6644:66-44	24677.741	20573.691
6645:66-45	24681.012	20578.526
6646:66-46	24681.218	20578.828
6647:66-47	24684.315	20583.407
6648:66-48	24689.438	20590.980
6649:66-49	24693.964	20597.671
6650:66-50	24695.127	20599.390
6651:66-51	24695.439	20599.850
6652:66-52	24701.591	20608.944
6653:66-53	24706.663	20605.515
6654:66-54	24693.577	20614.376
6655:66-55	24697.625	20620.354
6656:66-56	24669.001	20578.657
6657:66-57	24664.547	20581.670
6658:66-58	24657.958	20571.920
6659:66-59	24668.255	20587.156

測　　点	X　座　標	Y　座　標

座 標 面 積 計 算 書

地 番	66-1	地 目	

筆 界 点	X	Y	辺長	方向角	備　考
66-1	24679.949	20538.335	27.547	235-56-06	
66-2	24676.981	20537.834	3.010	189-34-52	
66-23	24661.327	20549.428	19.480	143-28-29	
66-42	24677.301	20573.041	28.509	55-55-19	
66-43	24677.461	20573.276	0.284	55-45-03	
66-41	24695.379	20561.155	21.633	325-55-22	

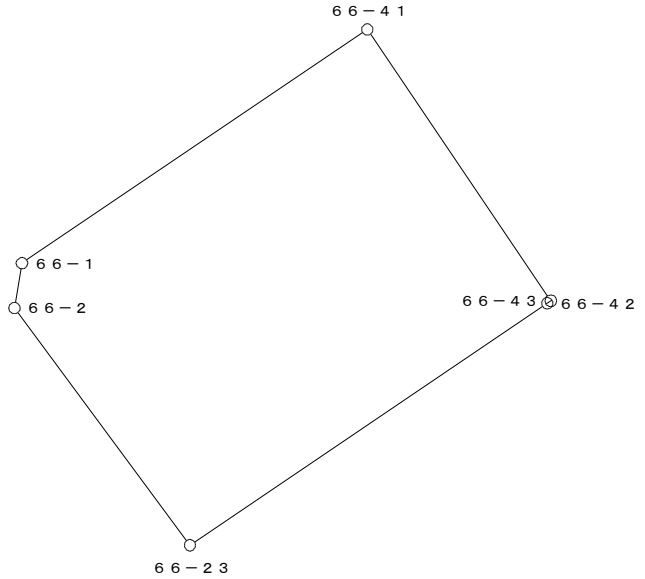


○：筆界点

面積算出公式	倍 面 積　２Ａ　1261.265544	土 地 の 所 在			
Ａ＝ 1／2 ΣＸn(Ｙ(ｎ+1)－Ｙ(ｎ-1))	面　積　Ａ　630.6327720	土地 の 所有者		縮 尺	1／　500

座 標 面 積 計 算 書

地 番	66-2	地 目	

筆 界 点	X	Y	辺長	方向角	備　考
66-40	24695.660	20561.571	21.633	325-55-35	
66-41	24695.379	20561.155	0.502	235-57-42	
66-43	24677.461	20573.276	21.633	145-55-22	
66-44	24677.741	20573.691	0.501	55-59-33	

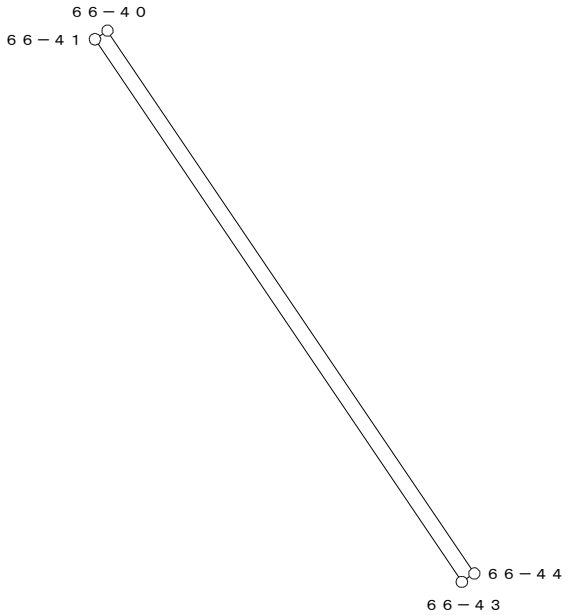


○：筆界点

面積算出公式	倍 面 積　２Ａ	21.689874	土 地 の 所 在			
Ａ＝ 1／2 ΣXn(Y(n+1)－Y(n-1))	面　　積　　Ａ	10.8449370	土地 の 所有者		縮 尺	1／　250

座 標 面 積 計 算 書

地 番	66-3	地 目	

筆 界 点	X	Y	辺長	方向角	備 考
66-39	24702.221	20571.274	21.629	325-52-43	
66-40	24695.660	20561.571	11.713	235-56-03	
66-44	24677.741	20573.691	21.633	145-55-35	
66-45	24681.012	20578.526	5.838	55-55-14	
66-46	24681.218	20578.828	0.366	55-42-05	
66-47	24684.315	20583.407	5.528	55-55-39	

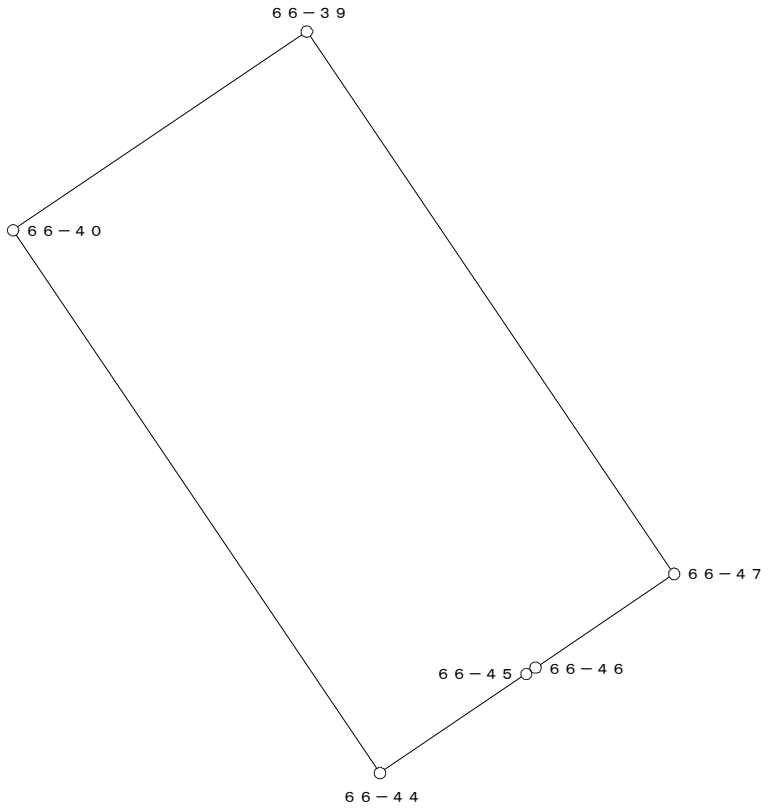


○：筆界点

面積算出公式	倍 面 積 ２Ａ	507.120689	土 地 の 所 在			
Ａ＝ 1／2 ΣXn(Y(n+1)－Y(n-1))	面 積 Ａ	253.5603445	土地 の 所有者		縮 尺	1／ 250

座 標 面 積 計 算 書

地 番	66-3-1	地 目	

筆 界 点	X	Y	辺長	方向角	備　考
66-38	24707.367	20578.886	21.627	325-59-54	
66-39	24702.221	20571.274	9.188	235-56-23	
66-47	24684.315	20583.407	21.629	145-52-43	
66-48	24689.438	20590.980	9.143	55-55-20	

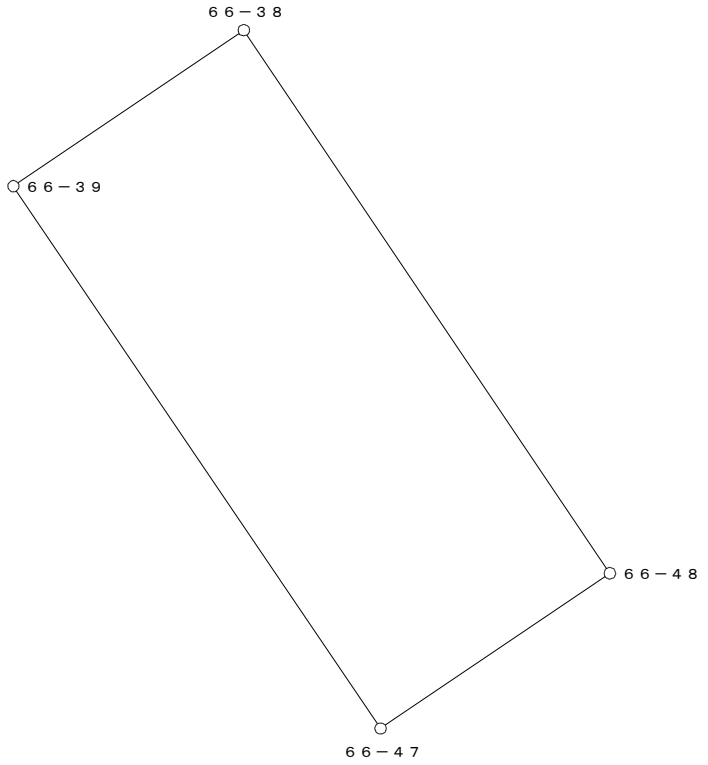


○：筆界点

面積算出公式	倍 面 積　２Ａ	396.470769	土 地 の 所 在			
Ａ＝ 1／2 ΣXn(Y(n+1)－Y(n-1))	面　　積　　Ａ	198.2353845	土地 の 所有者		縮 尺	1／　250

座 標 面 積 計 算 書

地 番	66-4	地 目	

筆 界 点	X	Y	辺長	方向角	備　考
66-37	24711.894	20585.580	21.626	326-00-23	
66-38	24707.367	20578.886	8.081	235-55-49	
66-48	24689.438	20590.980	21.627	145-59-54	
66-49	24693.964	20597.671	8.078	55-55-28	

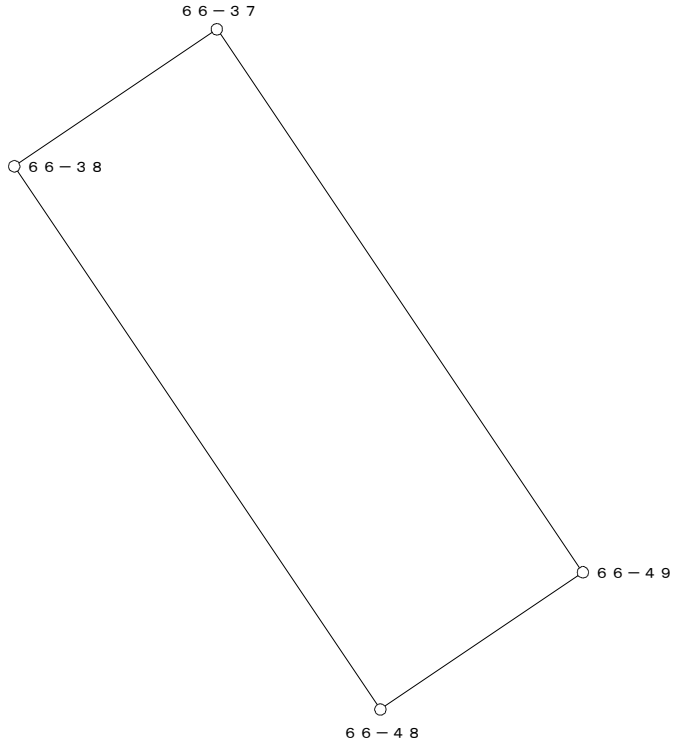


○：筆界点

面積算出公式	倍 面 積　２Ａ	349.459760	土 地 の 所 在			
Ａ＝ 1／2 ΣＸn(Ｙ(ｎ+1)－Ｙ(ｎ-1))	面　積　Ａ	174.7298800	土地 の 所有者		縮 尺	1／　250

座 標 面 積 計 算 書

地 番	66-5	地 目	

筆 界 点	X	Y	辺長	方向角	備　考
66-36	24719.504	20596.833	15.501	325-56-12	
66-37	24711.894	20585.580	13.585	235-55-51	
66-49	24693.964	20597.671	21.626	146-00-23	
66-50	24695.127	20599.390	2.075	55-55-10	
66-51	24695.439	20599.850	0.556	55-51-09	
66-52	24701.591	20608.944	10.979	55-55-19	
66-53	24706.663	20605.515	6.122	325-56-20	

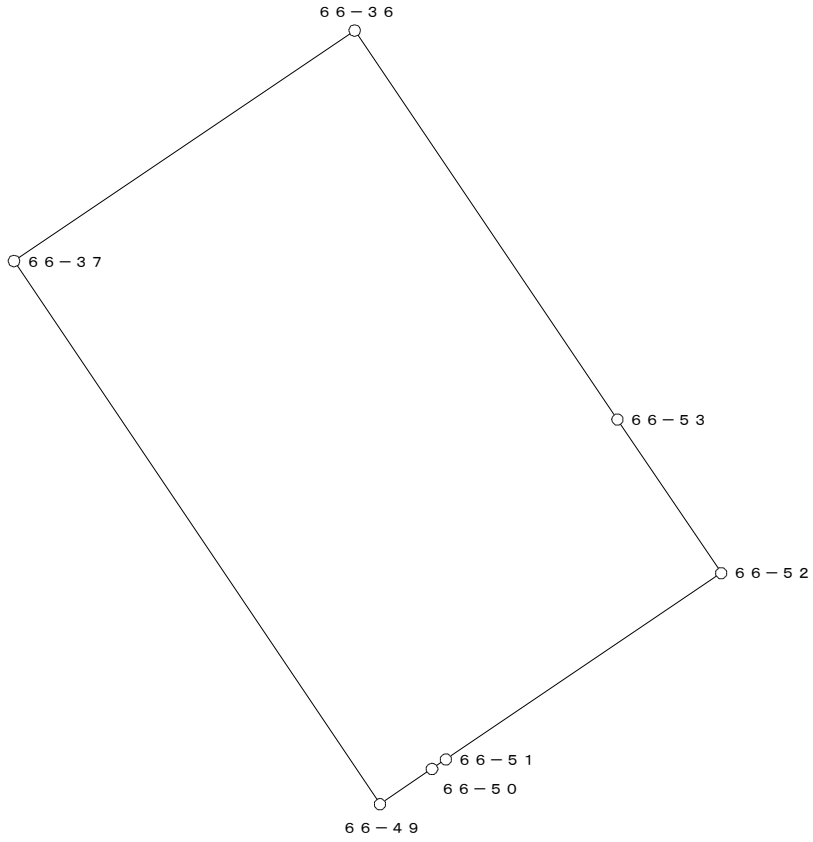


○：筆界点

面積算出公式	倍 面 積　２Ａ	588.078867	土 地 の 所 在			
Ａ＝ 1／2 ΣXn(Y(n+1)－Y(n-1))	面　　積　　Ａ	294.0394335	土地 の 所有者		縮 尺	1／　250

座 標 面 積 計 算 書

地 番	66-6	地 目	

筆 界 点	X	Y	辺長	方向角	備　考
66-21	24726.159	20610.518	13.373	327-59-55	
66-22	24726.790	20607.610	2.976	282-14-34	
66-36	24719.504	20596.833	13.009	235-56-19	
66-53	24706.663	20605.515	15.501	145-56-12	
66-35	24714.818	20617.605	14.583	55-59-58	

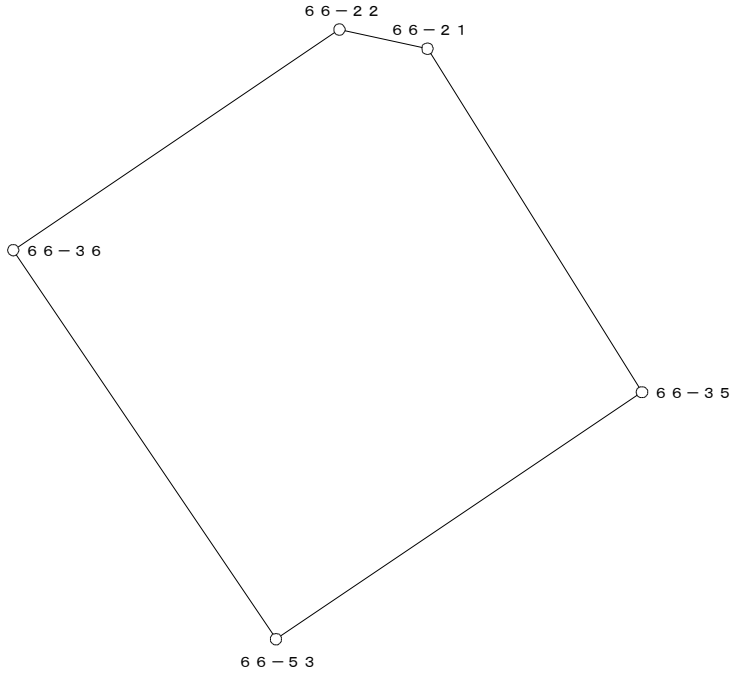


○：筆界点

面積算出公式	倍 面 積　２Ａ	456.402945	土 地 の 所 在			
Ａ＝ 1／2 ΣXn(Y(n+1)－Y(n-1))	面　　積　　Ａ	228.2014725	土地 の 所有者		縮 尺	1／　250

座 標 面 積 計 算 書

地 番	66-7	地 目	

筆 界 点	X	Y	辺長	方向角	備　考
66-35	24714.818	20617.605	15.789	327-59-42	
66-53	24706.663	20605.515	14.583	235-59-58	
66-52	24701.591	20608.944	6.122	145-56-20	
66-54	24693.577	20614.376	9.681	145-52-12	
66-55	24697.625	20620.354	7.220	55-53-46	
66-34	24701.429	20625.973	6.786	55-54-09	

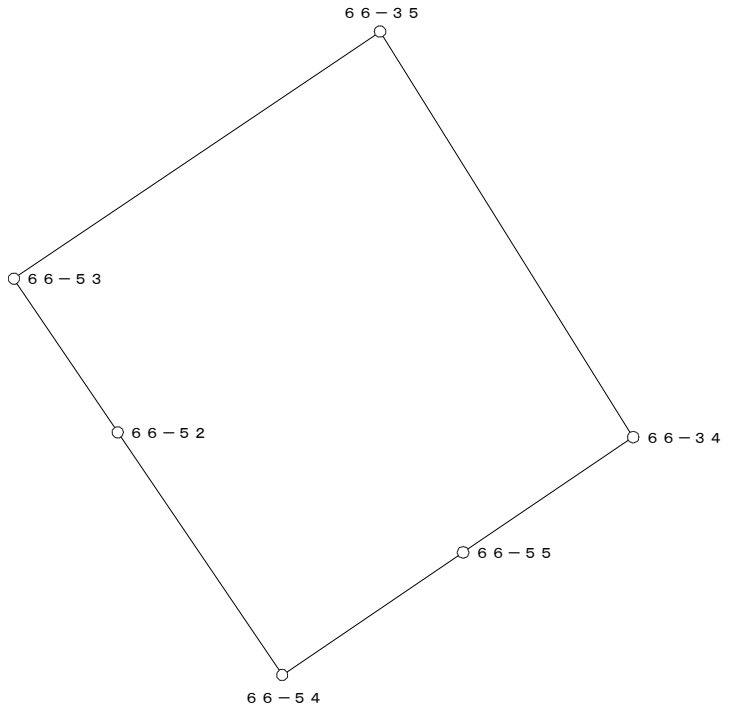


○：筆界点

面積算出公式	倍 面 積　２Ａ	451.514662	土 地 の 所 在			
Ａ＝ 1／2 Σ Xn(Y(n+1)－Y(n-1))	面　　積　　Ａ	225.7573310	土地 の 所有者		縮 尺	1／　250

座 標 面 積 計 算 書

地 番	66-8	地 目	

筆 界 点	X	Y	辺長	方向角	備　考
66-34	24701.429	20625.973	7.121	327-59-50	
66-55	24697.625	20620.354	6.786	235-54-09	
66-33	24690.118	20625.433	9.064	145-55-08	
66-17	24690.290	20625.686	0.306	55-47-26	
66-18	24691.258	20627.316	1.896	59-17-43	
66-19	24692.124	20629.003	1.896	62-49-37	
66-20	24695.390	20629.747	3.350	12-49-59	

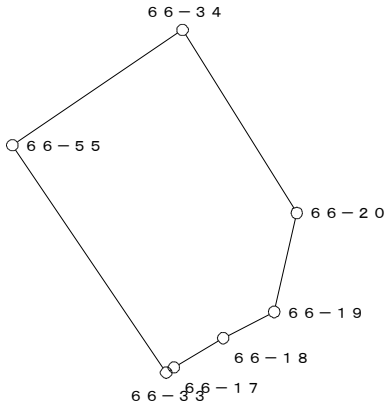


○：筆界点

面積算出公式	倍 面 積　２Ａ	117.290321	土 地 の 所 在			
Ａ＝ 1／2 ΣXn(Y(n+1)－Y(n-1))	面　　積　　Ａ	58.6451605	土地 の 所有者		縮 尺	1／　250

座 標 面 積 計 算 書

地 番	66-9	地 目	

筆 界 点	X	Y	辺長	方向角	備 考
66-55	24697.625	20620.354	9.064	325-55-08	
66-54	24693.577	20614.376	7.220	235-53-46	
66-32	24685.873	20619.597	9.306	145-52-28	
66-15	24687.351	20621.520	2.425	52-27-16	
66-16	24689.224	20624.117	3.202	54-12-01	
66-33	24690.118	20625.433	1.591	55-48-38	

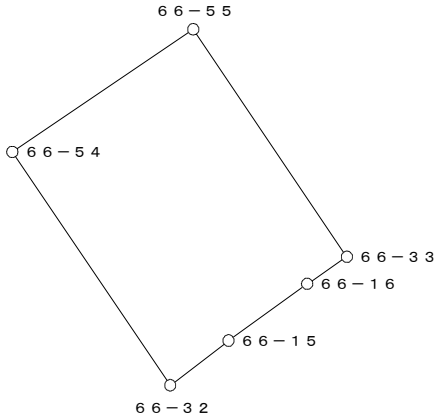


○：筆界点

面積算出公式	倍 面 積　２Ａ　131.954704	土 地 の 所 在			
Ａ＝ 1／2 ΣXn(Y(n+1)－Y(n-1))	面　積　Ａ　65.9773520	土地 の 所有者		縮 尺	1／　250

座 標 面 積 計 算 書

地 番	66-10	地 目	

筆 界 点	X	Y	辺長	方向角	備　考
66-52	24701.591	20608.944	9.681	325-52-12	
66-51	24695.439	20599.850	10.979	235-55-19	
66-31	24678.611	20611.246	20.324	145-53-38	
66-11	24679.097	20611.740	0.693	45-28-04	
66-12	24681.272	20614.090	3.202	47-12-53	
66-13	24683.373	20616.504	3.200	48-57-56	
66-14	24685.400	20618.982	3.201	50-43-01	
66-32	24685.873	20619.597	0.776	52-26-09	
66-54	24693.577	20614.376	9.306	325-52-28	

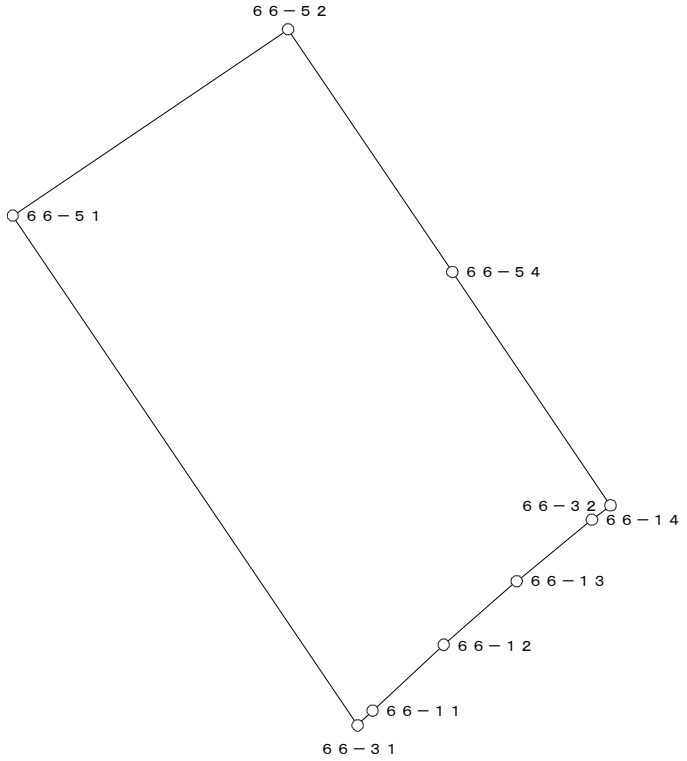


○：筆界点

面積算出公式	倍 面 積　２Ａ	429.597725	土 地 の 所 在			
Ａ＝ 1／2 ΣXn(Y(n+1)－Y(n-1))	面　　積　　Ａ	214.7988625	土地 の 所有者		縮 尺	1／　250

座 標 面 積 計 算 書

地 番	66-11	地 目	

筆 界 点	X	Y	辺長	方向角	備 考
66-51	24695.439	20599.850	20.324	325-53-38	
66-50	24695.127	20599.390	0.556	235-51-09	
66-30	24678.222	20610.850	20.423	145-51-59	
66-31	24678.611	20611.246	0.555	45-30-39	

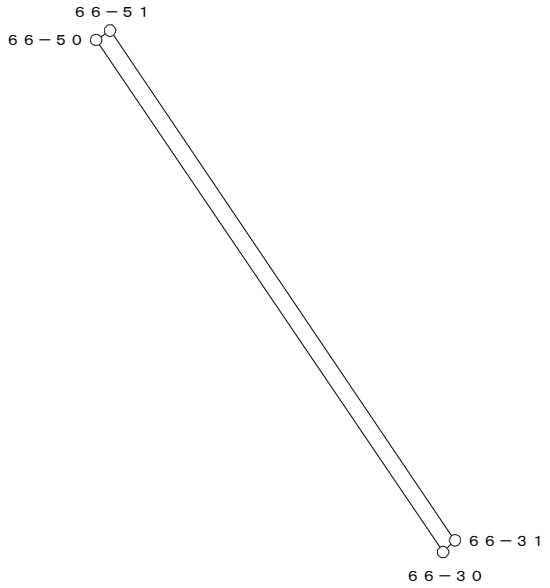


○：筆界点

面積算出公式	倍 面 積　２Ａ	22.448752	土 地 の 所 在			
Ａ＝ 1／2 ΣXn(Y(n+1)－Y(n-1))	面　　積　　Ａ	11.2243760	土地 の 所有者		縮 尺	1／　250

座 標 面 積 計 算 書

地 番	66-12	地 目	

筆 界 点	X	Y	辺長	方向角	備　考
66-50	24695.127	20599.390	20.423	325-51-59	
66-49	24693.964	20597.671	2.075	235-55-10	
66-48	24689.438	20590.980	8.078	235-55-28	
66-47	24684.315	20583.407	9.143	235-55-20	
66-46	24681.218	20578.828	5.528	235-55-39	
66-29	24659.160	20593.740	26.626	145-56-24	
66-6	24662.342	20596.523	4.227	41-10-23	
66-7	24667.525	20601.019	6.861	40-56-24	
66-8	24672.160	20605.104	6.178	41-23-27	
66-9	24674.539	20607.245	3.201	41-59-09	
66-10	24676.852	20609.458	3.201	43-44-03	
66-30	24678.222	20610.850	1.953	45-27-23	

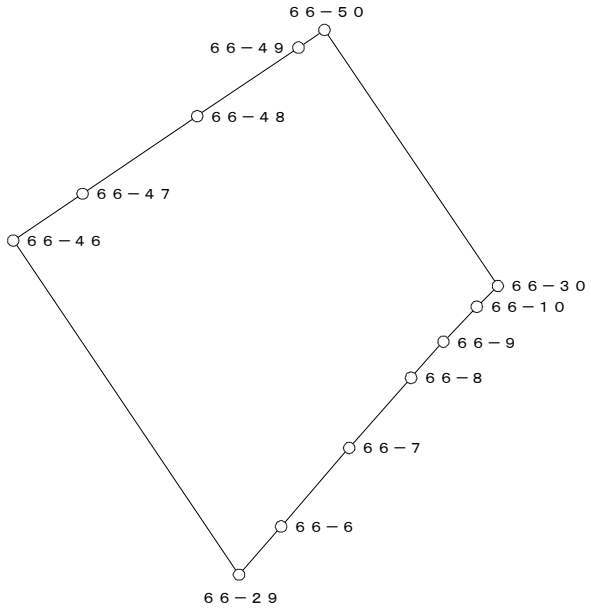


○：筆界点

面積算出公式	倍 面 積　２Ａ　1161.650918	土 地 の 所 在			
Ａ＝ 1／2 ΣXn(Y(n+1)－Y(n-1))	面　積　Ａ　580.8254590	土地 の 所有者		縮 尺	1／　500

座 標 面 積 計 算 書

地 番	66-13	地 目	

筆 界 点	X	Y	辺長	方向角	備 考
66-46	24681.218	20578.828	26.626	325-56-24	
66-45	24681.012	20578.526	0.366	235-42-05	
66-59	24668.255	20587.156	15.402	145-55-19	
66-28	24658.883	20593.497	11.316	145-55-05	
66-29	24659.160	20593.740	0.368	41-15-33	

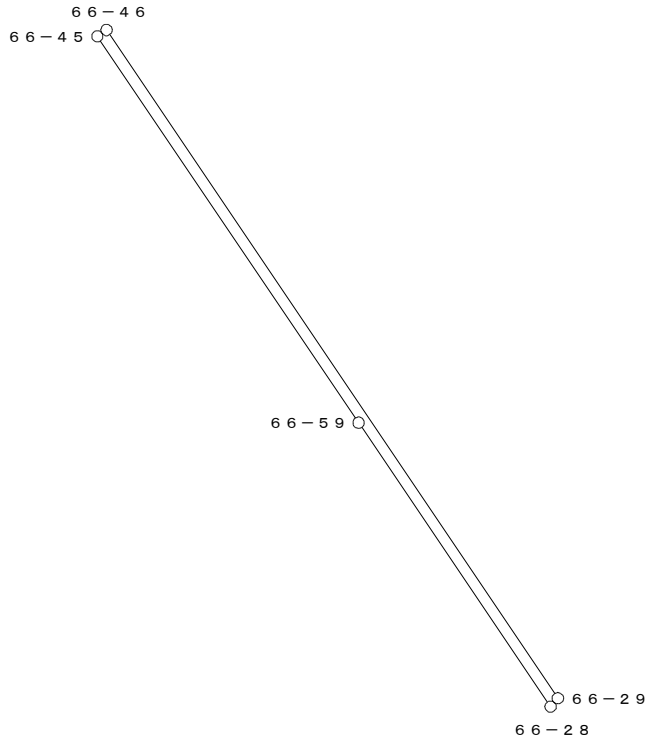


○：筆界点

面積算出公式	倍 面 積　２Ａ	19.269479	土 地 の 所 在			
Ａ＝ 1／2 ΣXn(Y(n+1)－Y(n-1))	面　　積　　Ａ	9.6347395	土地 の 所有者		縮 尺	1／　250

座 標 面 積 計 算 書

地 番	66-14-1	地 目	

筆 界 点	X	Y	辺長	方向角	備 考
66-45	24681.012	20578.526	15.402	325-55-19	
66-44	24677.741	20573.691	5.838	235-55-14	
66-43	24677.461	20573.276	0.501	235-59-33	
66-42	24677.301	20573.041	0.284	235-45-03	
66-56	24669.001	20578.657	10.021	145-55-00	
66-57	24664.547	20581.670	5.377	145-55-22	
66-59	24668.255	20587.156	6.622	55-56-43	

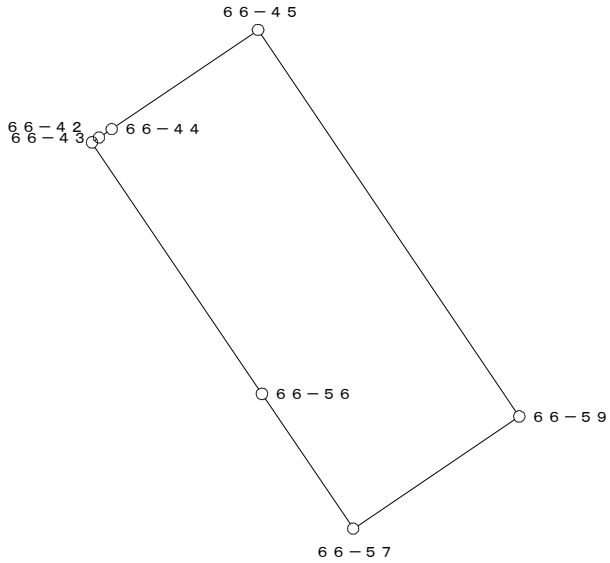


○：筆界点

面積算出公式	倍 面 積 ２Ａ	203.958937	土 地 の 所 在			
Ａ＝ １／２ ΣＸｎ(Ｙ(ｎ+1)－Ｙ(ｎ-1))	面 積 Ａ	101.9794685	土地 の 所有者		縮 尺	1／ 250

座 標 面 積 計 算 書

地 番	66-14-2	地 目	

筆 界 点	X	Y	辺長	方向角	備 考
66-59	24668.255	20587.156	11.316	325-55-05	
66-57	24664.547	20581.670	6.622	235-56-43	
66-27	24653.732	20588.989	13.059	145-54-43	
66-28	24658.883	20593.497	6.845	41-11-29	

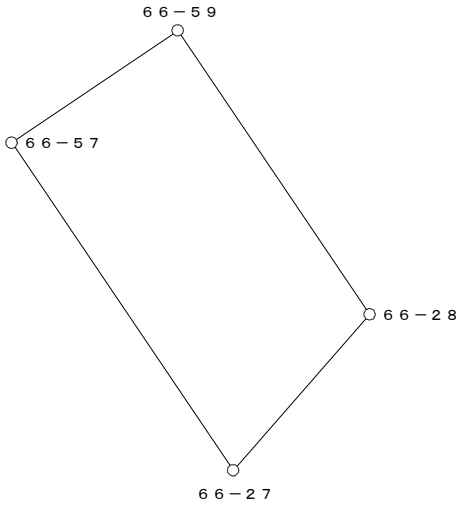


○：筆界点

面積算出公式	倍 面 積 ２Ａ	161.381409	土 地 の 所 在			
Ａ＝ 1／2 ΣＸn(Ｙ(ｎ+1)－Ｙ(ｎ-1))	面 積 Ａ	80.6907045	土地 の 所有者		縮 尺	1／ 250

座 標 面 積 計 算 書

地 番	66-15-1	地 目	

筆 界 点	X	Y	辺長	方向角	備　考
66-23	24661.327	20549.428	28.509	235-55-19	
66-24	24653.268	20555.397	10.029	143-28-27	
66-56	24669.001	20578.657	28.081	55-55-32	
66-42	24677.301	20573.041	10.021	325-55-00	

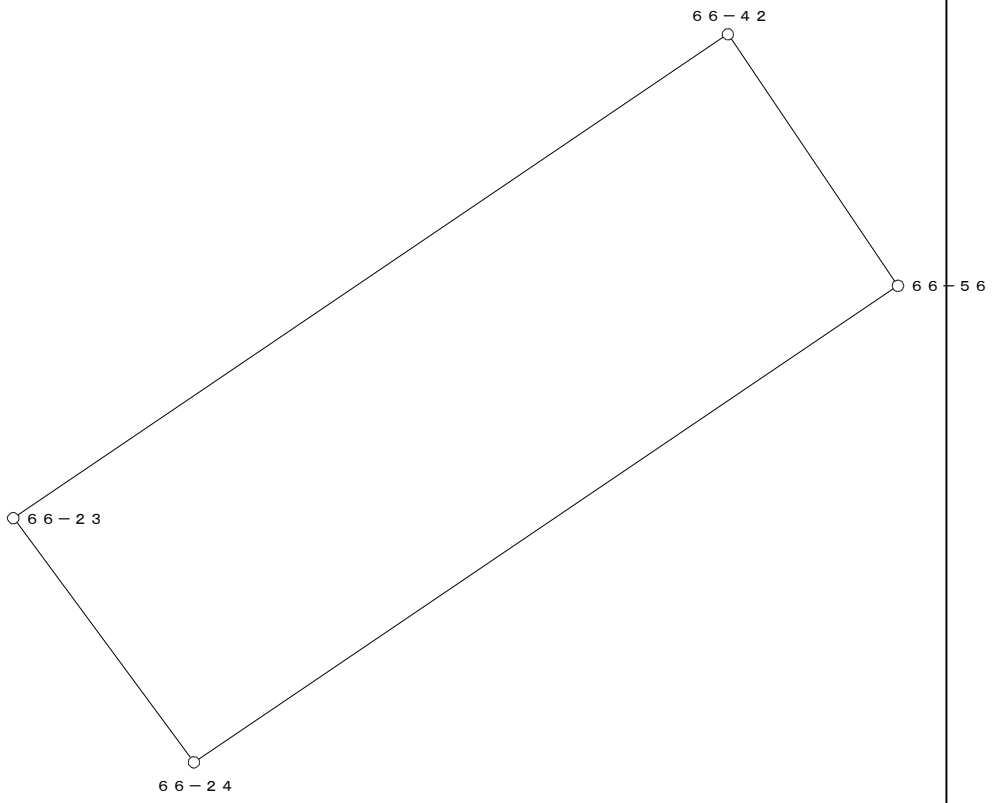


○：筆界点

面積算出公式	倍 面 積　２Ａ	567.060501	土 地 の 所 在			
Ａ＝ 1／2 ΣXn(Y(n+1)－Y(n-1))	面　積　Ａ	283.5302505	土地 の 所有者		縮 尺	1／　250

座 標 面 積 計 算 書

地 番	66-15-2	地 目	

筆 界 点	X	Y	辺長	方向角	備　考
66-24	24653.268	20555.397	28.081	235-55-32	
66-25	24648.952	20558.594	5.371	143-28-17	
66-58	24657.958	20571.920	16.084	55-56-54	
66-57	24664.547	20581.670	11.768	55-56-58	
66-56	24669.001	20578.657	5.377	325-55-22	

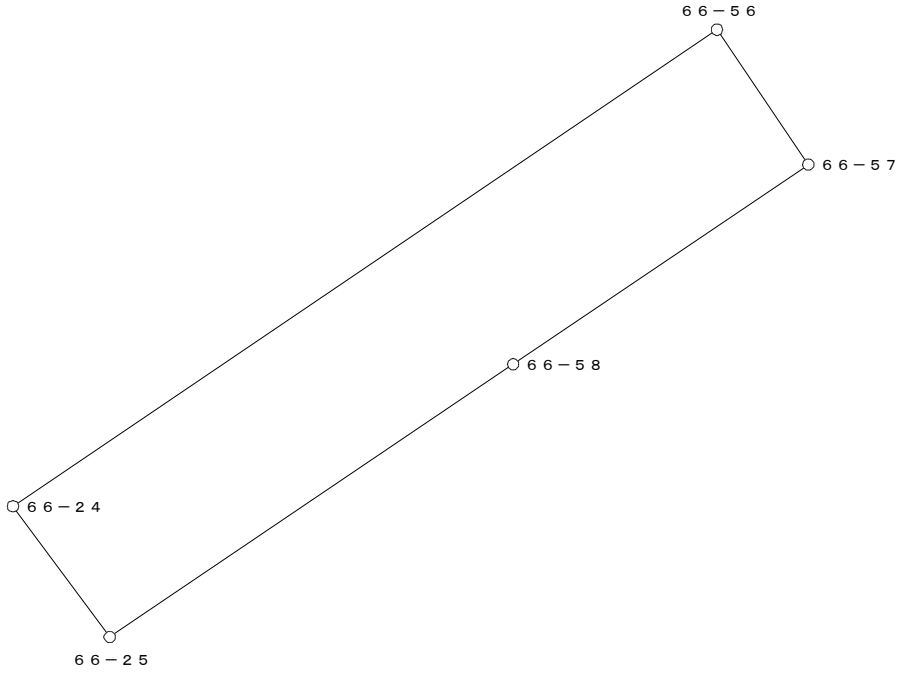


○：筆界点

面積算出公式	倍 面 積　２Ａ	300.453314	土 地 の 所 在			
Ａ＝ 1／2 ΣXn(Y(n+1)－Y(n-1))	面　　積　　Ａ	150.2266570	土地 の 所有者		縮 尺	1／　250

座 標 面 積 計 算 書

地 番	66-15-3	地 目	

筆 界 点	X	Y	辺長	方向角	備 考
66-3	24634.706	20569.145	17.728	143-28-31	
66-4	24634.539	20572.178	3.038	93-09-06	
66-5	24636.610	20574.009	2.764	41-28-49	
66-26	24644.589	20580.989	10.601	41-10-46	
66-58	24657.958	20571.920	16.155	325-50-55	
66-25	24648.952	20558.594	16.084	235-56-54	

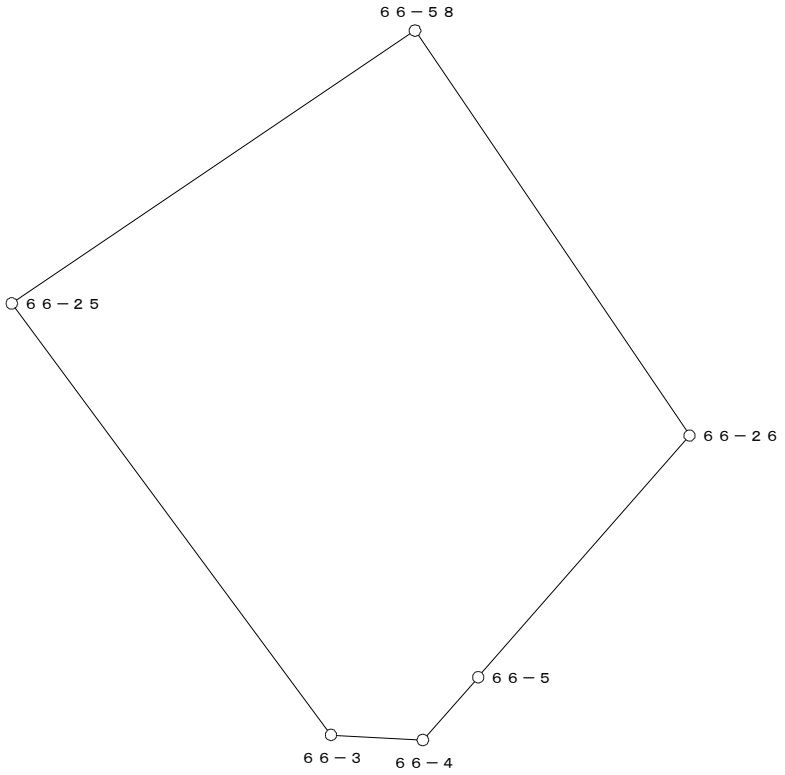


○：筆界点

面積算出公式	倍 面 積 ２Ａ	564.942921	土 地 の 所 在			
Ａ＝ 1／2 ΣXn(Y(n+1)－Y(n-1))	面 積 Ａ	282.4714605	土地 の 所有者		縮 尺	1／ 250

座 標 面 積 計 算 書

地 番	66-15-4	地 目	

筆 界 点	X	Y	辺長	方向角	備 考
66-26	24644.589	20580.989	16.155	145-50-55	
66-27	24653.732	20588.989	12.149	41-11-08	
66-57	24664.547	20581.670	13.059	325-54-43	
66-58	24657.958	20571.920	11.768	235-56-58	

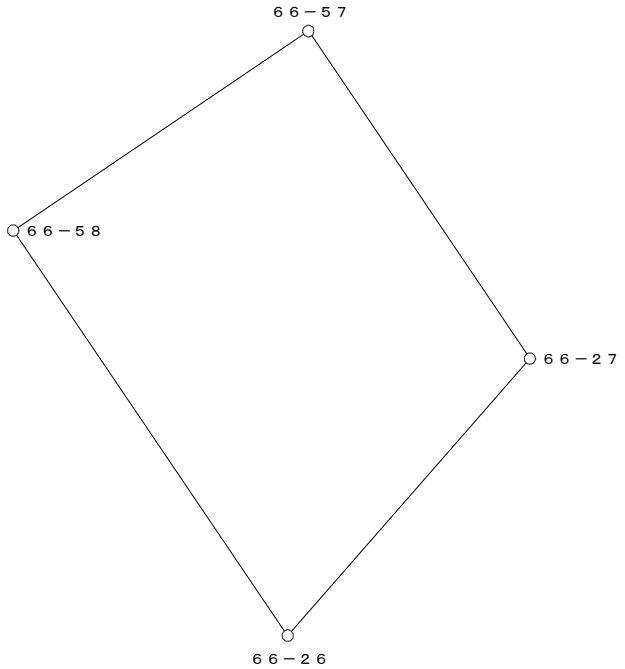

○：筆界点

面積算出公式	倍 面 積 ２Ａ	343.541008	土 地 の 所 在			
Ａ＝ 1／2 ΣXn(Y(n+1)－Y(n-1))	面 積 Ａ	171.7705040	土地 の 所有者		縮 尺	1／ 250