
換　地　図

縮尺　５００分の１


所 在　那覇市松島一丁目

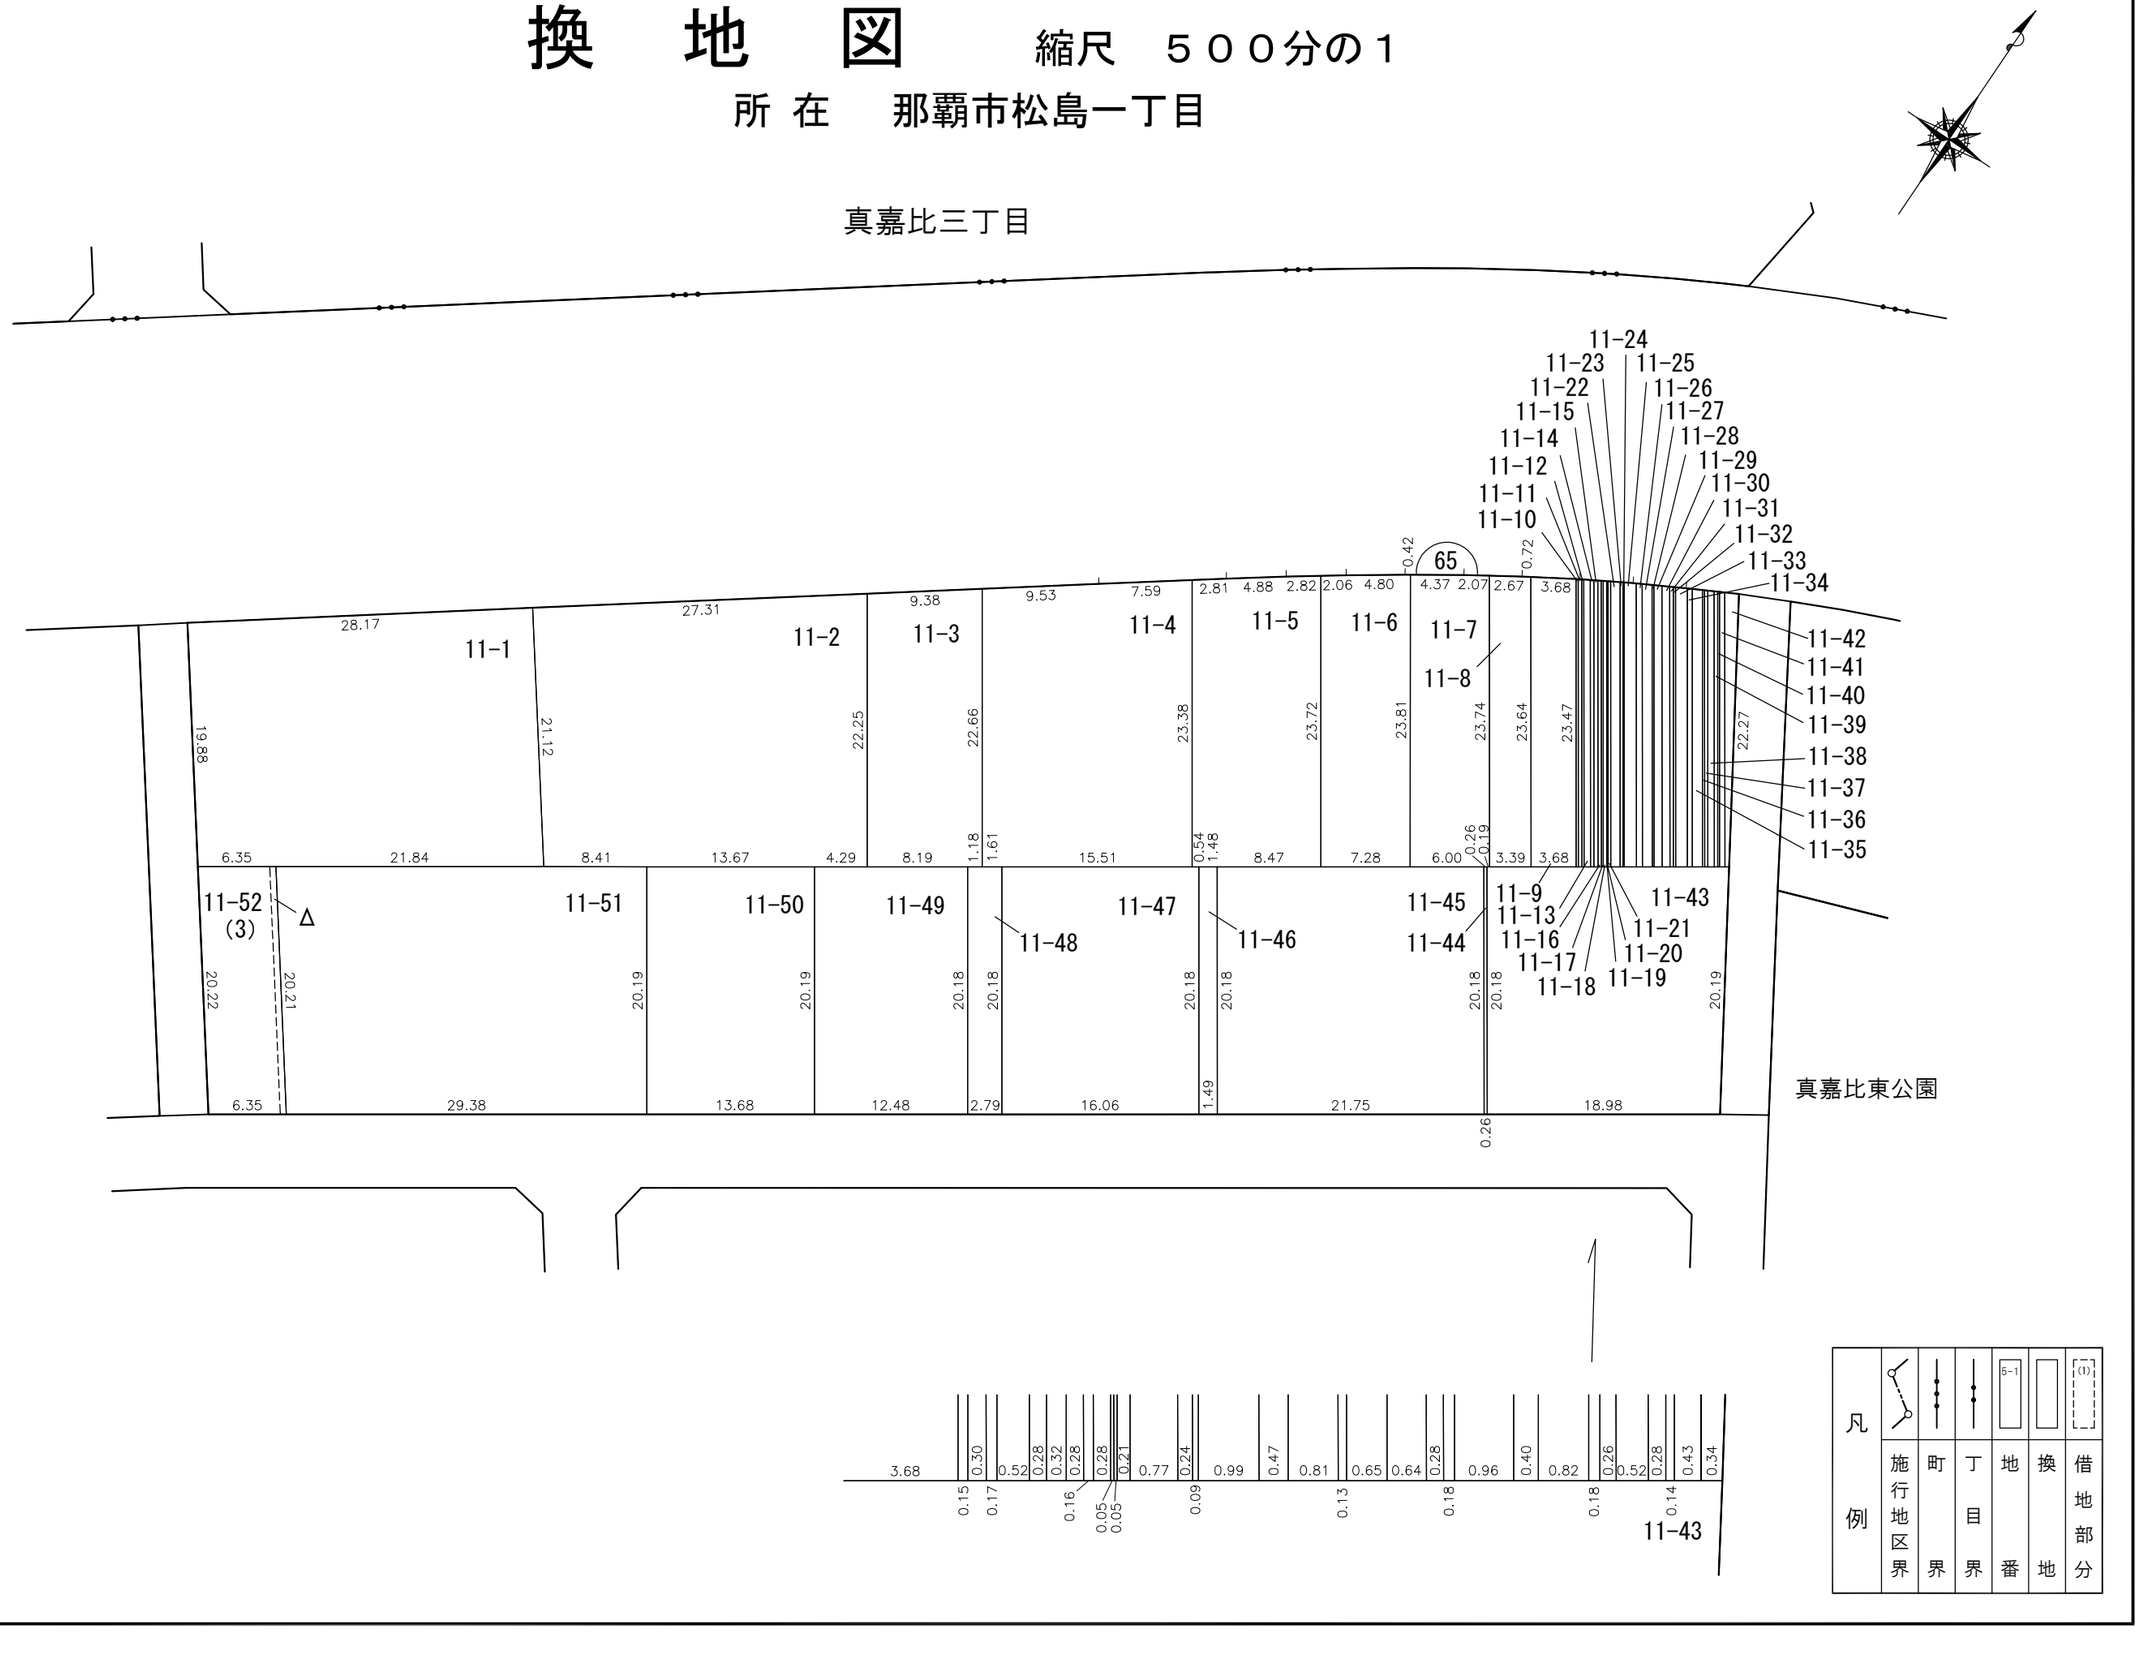

別図

換　地　図　　縮尺　１００分の１

所 在　那覇市松島一丁目

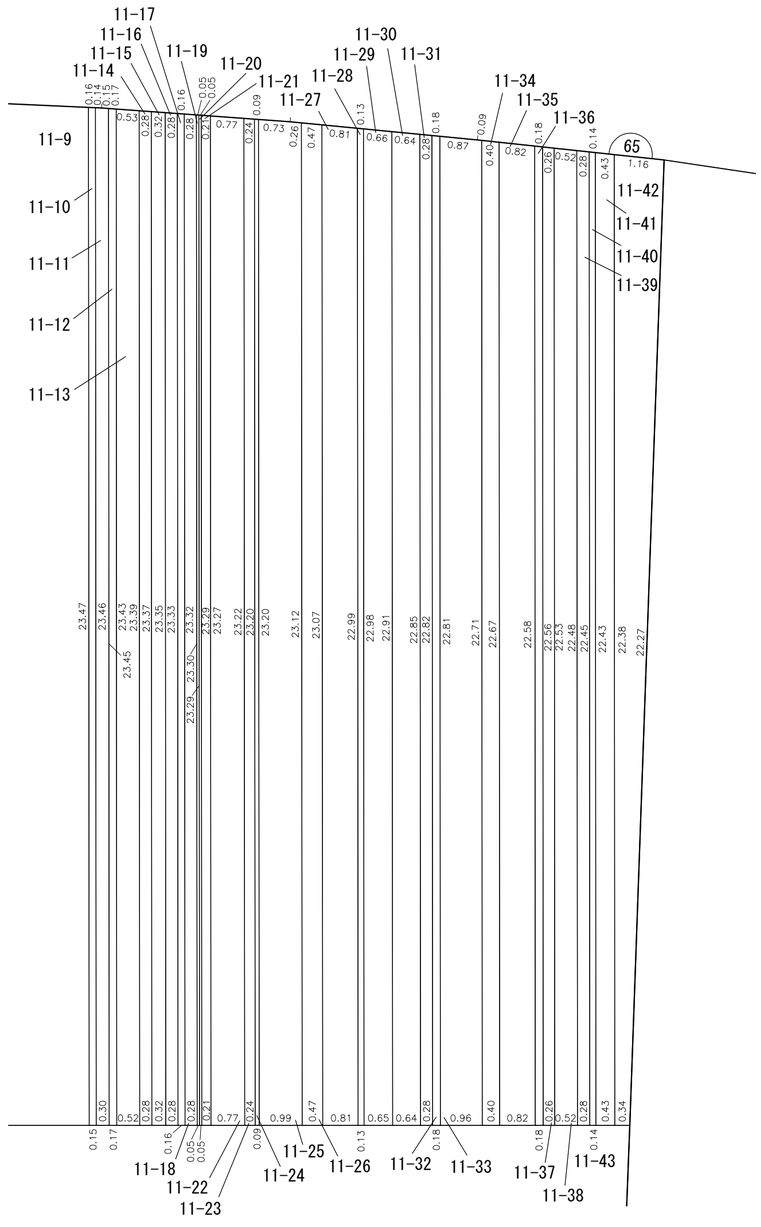


凡例

	施行地区界
	町界
	丁目界
5-1	地番
	換地

那覇広域都市計画事業真嘉比古島第二土地区画整理事業

画地出来形確認測量原図　６５街区（１/２）

S=1/500

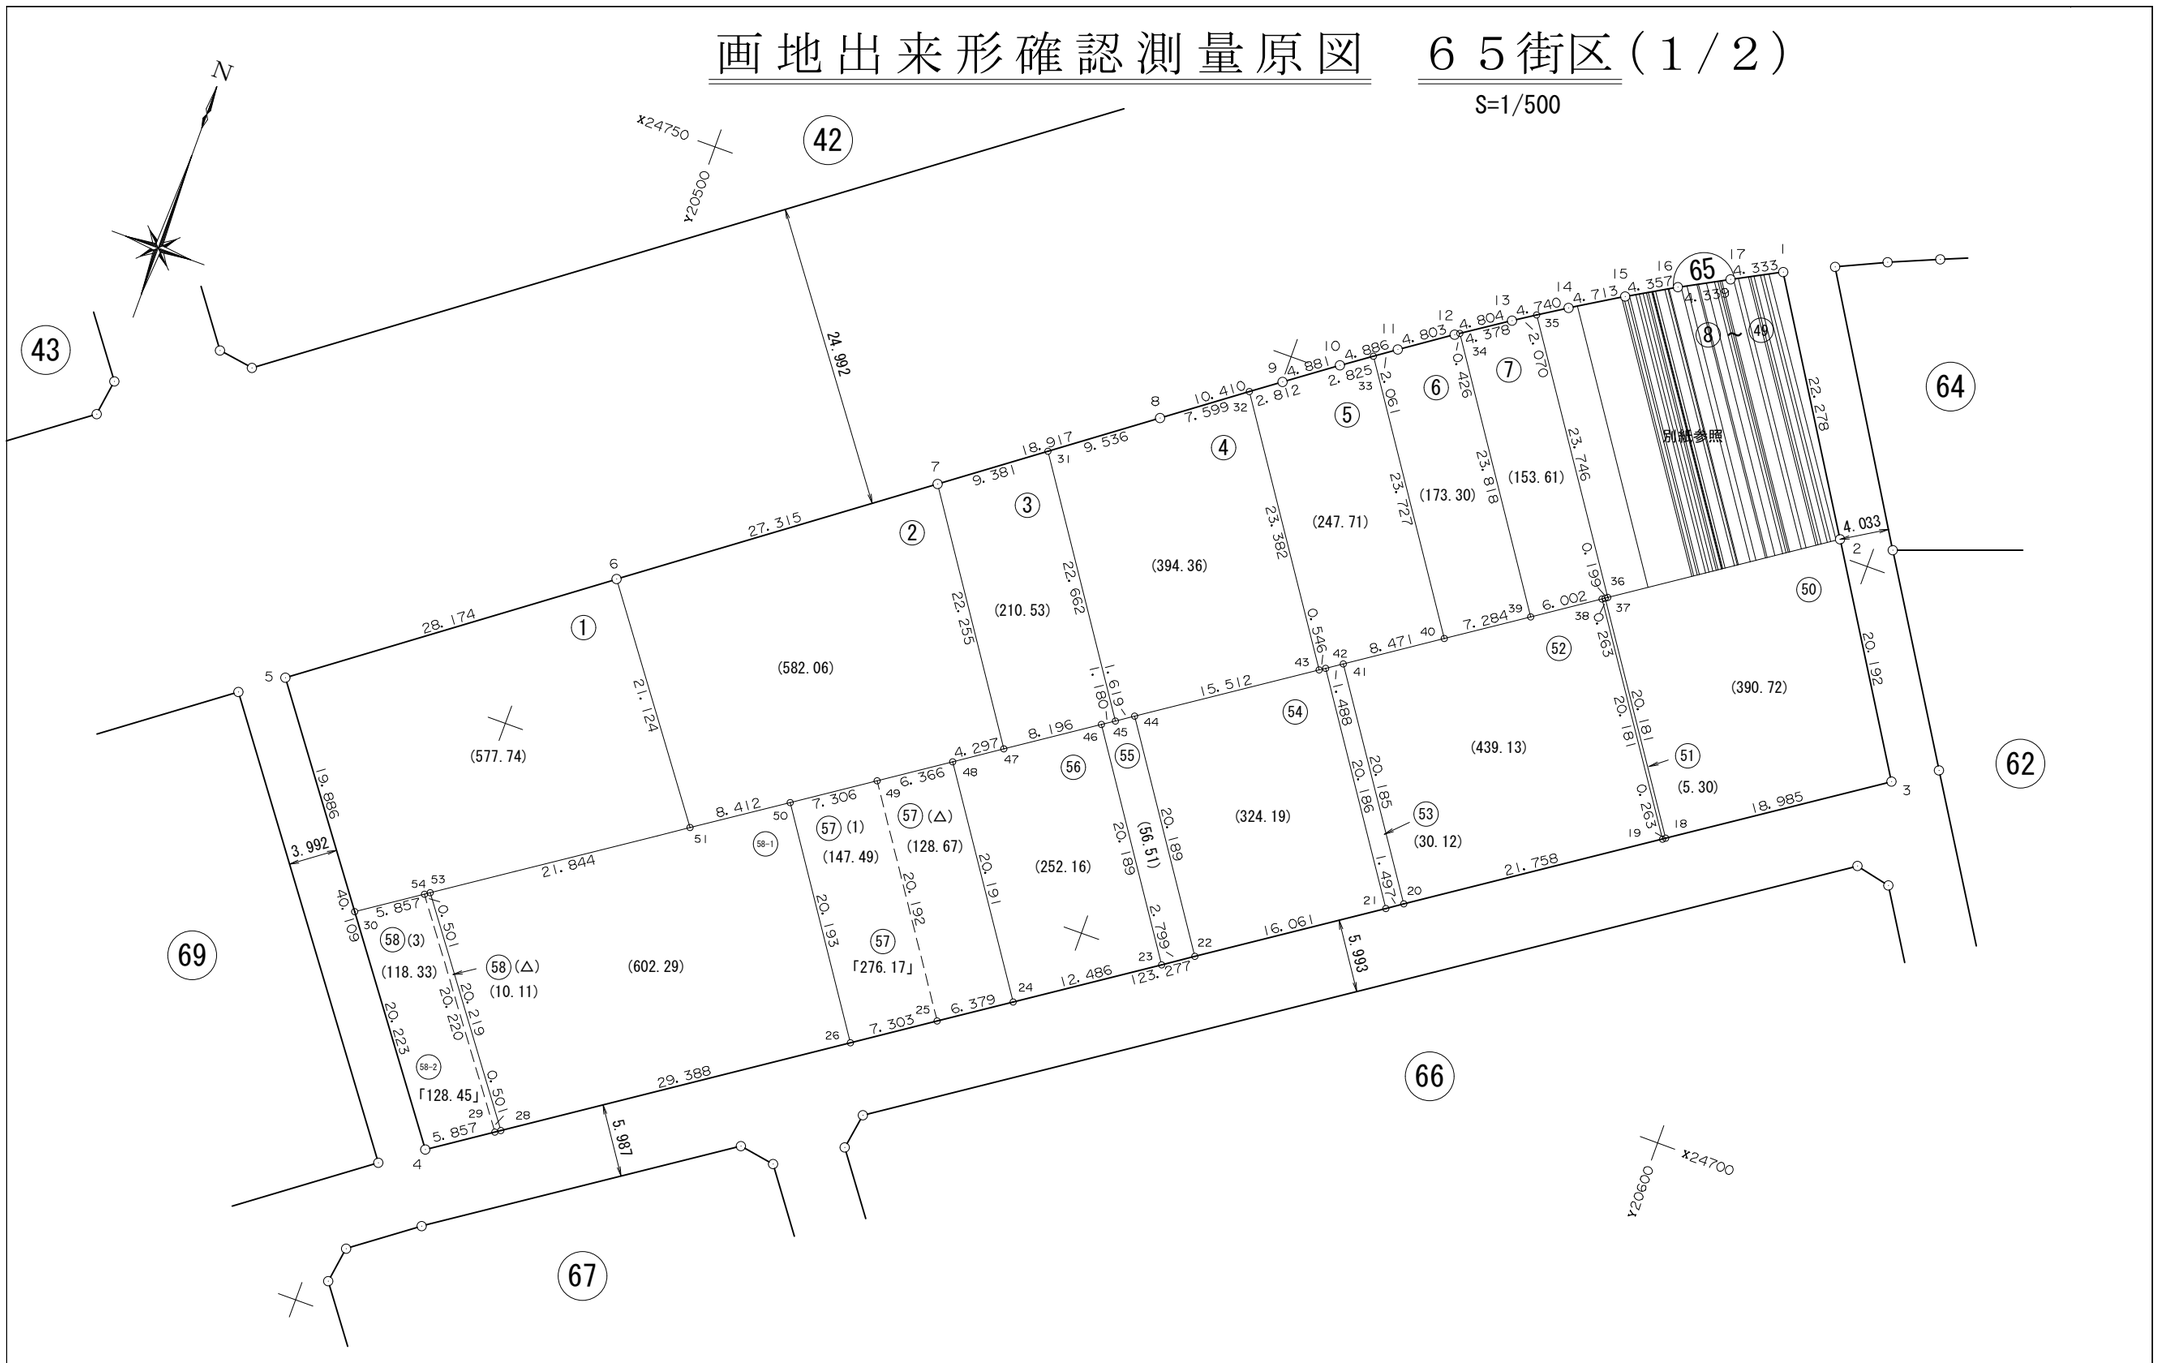


那覇広域都市計画事業真嘉比古島第二土地区画整理事業

画地出来形確認測量原図　６５街区(2/2)

S=1/100

（８～４９）

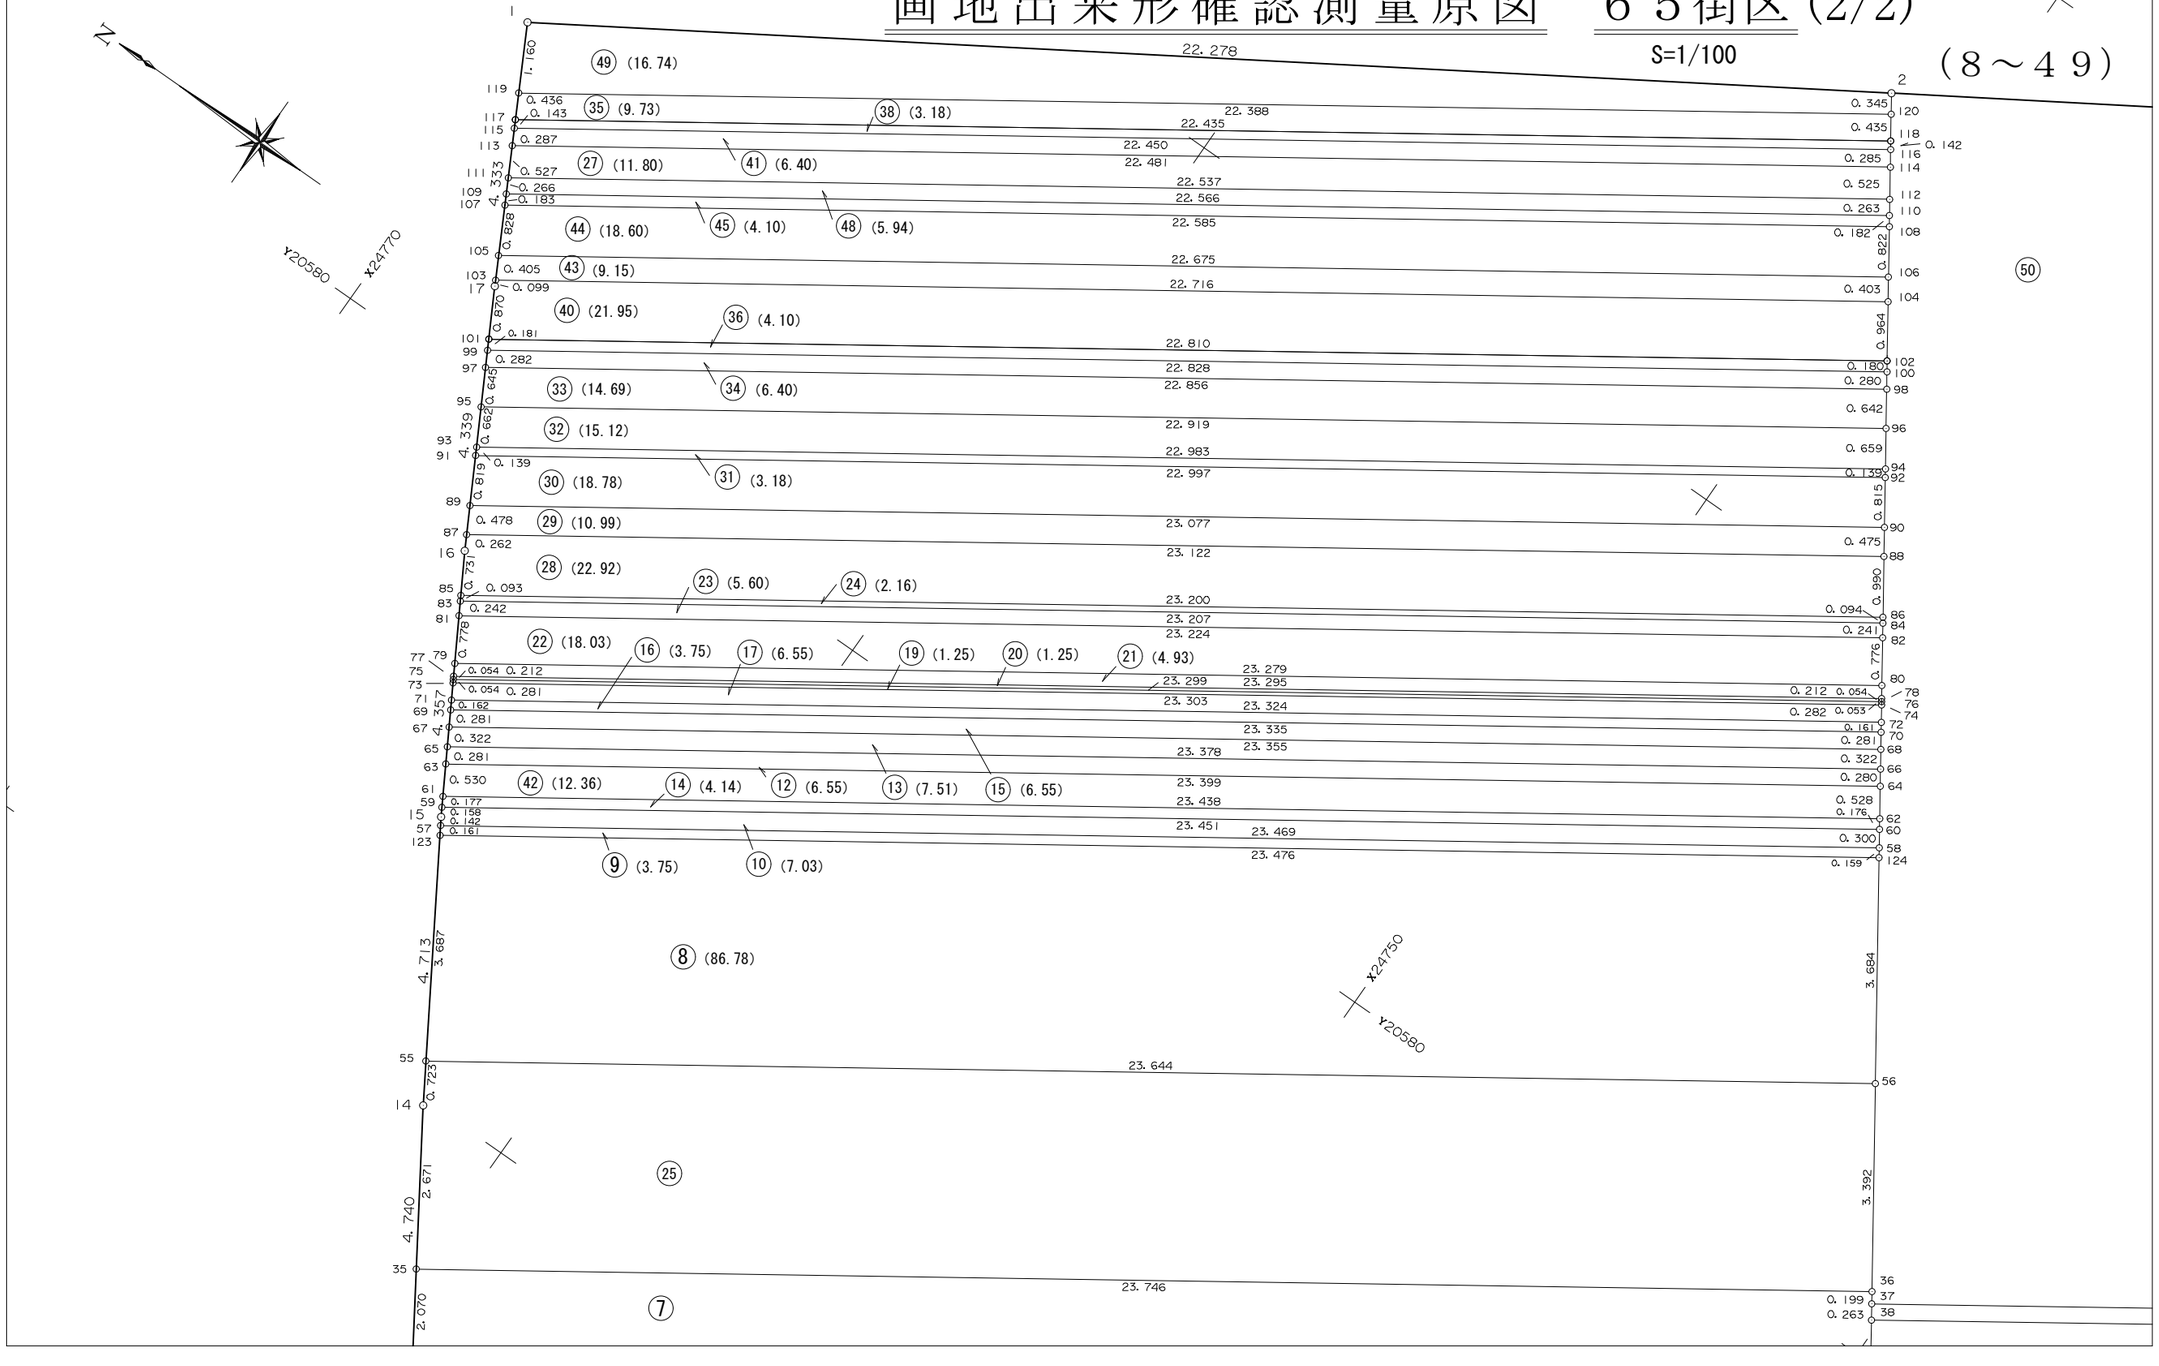

面　積　一　覧　表

種　　別	地　　番	地　　目	面　　積	地　　積	備　　考
	6501:65-1		577.7403100	577.74	
	6502:65-2		582.0688850	582.06	
	6503:65-3		210.5380400	210.53	
	6504:65-4		394.3698395	394.36	
	6505:65-5		247.7151280	247.71	
	6506:65-6		173.3039500	173.30	
	6507:65-7		153.6163700	153.61	
	6508:65-8		86.7826030	86.78	
	6509:65-9		3.7524485	3.75	
	6510:65-10		7.0357650	7.03	
	6511:65-12		6.5564770	6.55	
	6512:65-13		7.5158265	7.51	
	6513:65-14		4.1409130	4.14	
	6514:65-15		6.5540835	6.55	
	6515:65-16		3.7552050	3.75	
	6516:65-17		6.5516275	6.55	
	6517:65-19		1.2501870	1.25	
	6518:65-20		1.2596235	1.25	
	6519:65-21		4.9300435	4.93	
	6520:65-22		18.0360180	18.03	
	6521:65-23		5.6067370	5.60	
	6522:65-24		2.1648870	2.16	
	6523:65-25		80.3955325	80.39	
	6524:65-27		11.8111050	11.81	
	6525:65-28		22.9256095	22.92	
	6526:65-29		10.9900340	10.99	
	6527:65-30		18.7812855	18.78	
			2650.1485340	2650.03	

面　積　一　覧　表

種　　別	地　　番	地　　目	面　　積	地　　積	備　　考
	6528:65-31		3.1838610	3.18	
	6529:65-32		15.1255060	15.12	
	6530:65-33		14.6902250	14.69	
	6531:65-34		6.4091400	6.40	
	6532:65-35		9.7335520	9.73	
	6533:65-36		4.1061185	4.10	
	6534:65-38		3.1833860	3.18	
	6535:65-40		21.9505660	21.95	
	6536:65-41		6.4045450	6.40	
	6537:65-42		12.3635120	12.36	
	6538:65-43		9.1516785	9.15	
	6539:65-44		18.6015940	18.60	
	6540:65-45		4.1030560	4.10	
	6541:65-48		5.9448730	5.94	
	6542:65-49		16.7496925	16.74	
	6543:65-50		390.7255750	390.72	
	6544:65-51		5.3062320	5.30	
	6545:65-52		439.1300425	439.13	
	6546:65-53		30.1286565	30.12	
	6547:65-54		324.1936405	324.19	
	6548:65-55		56.5151455	56.51	
	6549:65-56		252.1634395	252.16	
	6550:65-57		276.1735835	276.17	
	6551:65-58-1		602.2976675	602.29	
	6552:65-58-2(-1		128.4504745	128.45	
			2656.7857625	2656.68	
			5306.9342965	5306.71	

座　標　リ　ス　ト

測　　点	X　座　標	Y　座　標
6501:65-1	24770.214	20585.345
6502:65-2	24751.328	20597.162
6503:65-3	24734.197	20607.850
6504:65-4	24665.126	20505.740
6505:65-5	24697.359	20481.870
6506:65-6	24714.146	20504.497
6507:65-7	24730.386	20526.460
6508:65-8	24741.652	20541.656
6509:65-9	24747.826	20550.038
6510:65-10	24750.698	20553.985
6511:65-11	24753.525	20557.970
6512:65-12	24756.254	20561.922
6513:65-13	24758.926	20565.914
6514:65-14	24761.481	20569.907
6515:65-15	24763.939	20573.928
6516:65-16	24766.112	20577.705
6517:65-17	24768.184	20581.517
6518:65-18	24723.560	20592.125
6519:65-19	24723.413	20591.907
6520:65-20	24711.222	20573.885
6521:65-21	24710.383	20572.645
6522:65-22	24701.384	20559.342
6523:65-23	24699.816	20557.023
6524:65-24	24692.820	20546.681
6525:65-25	24689.246	20541.397
6526:65-26	24685.154	20535.348
6528:65-28	24668.689	20511.006
6529:65-29	24668.408	20510.591
6530:65-30	24681.378	20493.705
6531:65-31	24735.973	20533.996
6532:65-32	24746.159	20547.774

測　　点	X　座　標	Y　座　標
6533:65-33	24752.333	20556.289
6534:65-34	24756.491	20562.276
6535:65-35	24760.042	20567.657
6536:65-36	24740.382	20580.974
6537:65-37	24740.270	20580.809
6538:65-38	24740.123	20580.591
6539:65-39	24736.761	20575.619
6540:65-40	24732.681	20569.585
6541:65-41	24727.936	20562.568
6542:65-42	24727.103	20561.335
6543:65-43	24726.797	20560.883
6544:65-44	24718.108	20548.033
6545:65-45	24717.201	20546.692
6546:65-46	24716.540	20545.714
6547:65-47	24711.949	20538.924
6548:65-48	24709.542	20535.365
6549:65-49	24705.976	20530.091
6550:65-50	24701.883	20524.039
6551:65-51	24697.171	20517.070
6553:65-53	24684.938	20498.973
6554:65-54	24684.658	20498.558
6555:65-55	24761.858	20570.524
6556:65-56	24742.282	20583.784
6557:65-57	24763.865	20573.807
6558:65-58	24744.434	20586.968
6559:65-59	24764.018	20574.065
6560:65-60	24744.602	20587.217
6561:65-61	24764.106	20574.219
6562:65-62	24744.701	20587.363
6563:65-63	24764.370	20574.678
6564:65-64	24744.997	20587.800

測　　点	X　座　標	Y　座　標
6565:65-65	24764.510	20574.922
6566:65-66	24745.154	20588.032
6567:65-67	24764.671	20575.201
6568:65-68	24745.334	20588.299
6569:65-69	24764.811	20575.445
6570:65-70	24745.491	20588.532
6571:65-71	24764.892	20575.585
6572:65-72	24745.581	20588.665
6573:65-73	24765.032	20575.829
6574:65-74	24745.739	20588.898
6575:65-75	24765.059	20575.876
6576:65-76	24745.769	20588.942
6577:65-77	24765.086	20575.923
6578:65-78	24745.799	20588.987
6579:65-79	24765.192	20576.107
6580:65-80	24745.918	20589.162
6581:65-81	24765.580	20576.781
6582:65-82	24746.352	20589.805
6583:65-83	24765.701	20576.991
6584:65-84	24746.487	20590.005
6585:65-85	24765.747	20577.072
6586:65-86	24746.539	20590.083
6587:65-87	24766.237	20577.935
6588:65-88	24747.094	20590.903
6589:65-89	24766.466	20578.355
6590:65-90	24747.360	20591.297
6591:65-91	24766.857	20579.075
6592:65-92	24747.817	20591.972
6593:65-93	24766.923	20579.197
6594:65-94	24747.895	20592.087
6595:65-95	24767.239	20579.779

座　標　リ　ス　ト

測　　点	X　座　標	Y　座　標
6596:65-96	24748.264	20592.633
6597:65-97	24767.547	20580.346
6598:65-98	24748.624	20593.164
6599:65-99	24767.682	20580.594


測　　点	X　座　標	Y　座　標

測　　点	X　座　標	Y　座　標

座 標 面 積 計 算 書

地 番	65-1	地 目	

筆 界 点	X	Y	辺長	方向角	備　考
65-30	24681.378	20493.705	6.358	235-57-00	
65-5	24697.359	20481.870	19.886	323-28-39	
65-6	24714.146	20504.497	28.174	53-25-42	
65-51	24697.171	20517.070	21.124	143-28-25	
65-53	24684.938	20498.973	21.844	235-56-33	

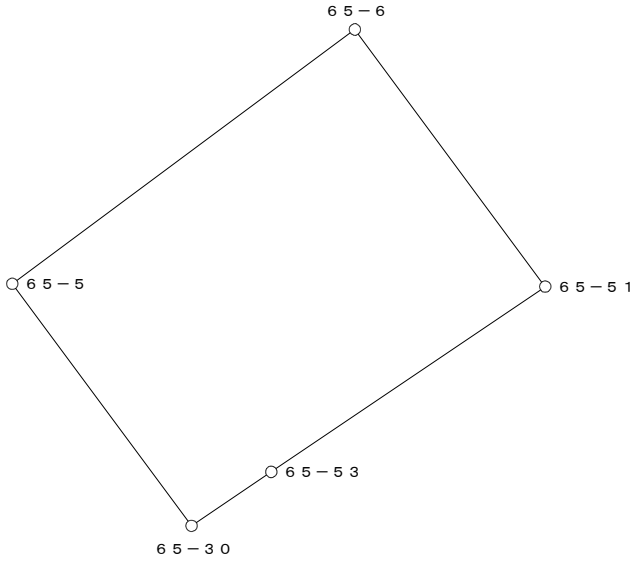


○：筆界点

面積算出公式	倍 面 積　２Ａ　1155.480620	土 地 の 所 在			
Ａ＝ 1／2 ΣXn(Y(n+1)－Y(n-1))	面　積　Ａ　577.7403100	土地 の 所有者		縮 尺	1／　500

座 標 面 積 計 算 書

地 番	65-2	地 目	

筆 界 点	X	Y	辺長	方向角	備 考
65-6	24714.146	20504.497	21.124	323-28-25	
65-7	24730.386	20526.460	27.315	53-31-11	
65-47	24711.949	20538.924	22.255	145-56-24	
65-48	24709.542	20535.365	4.297	235-55-44	
65-50	24701.883	20524.039	13.673	235-55-56	
65-51	24697.171	20517.070	8.412	235-56-09	

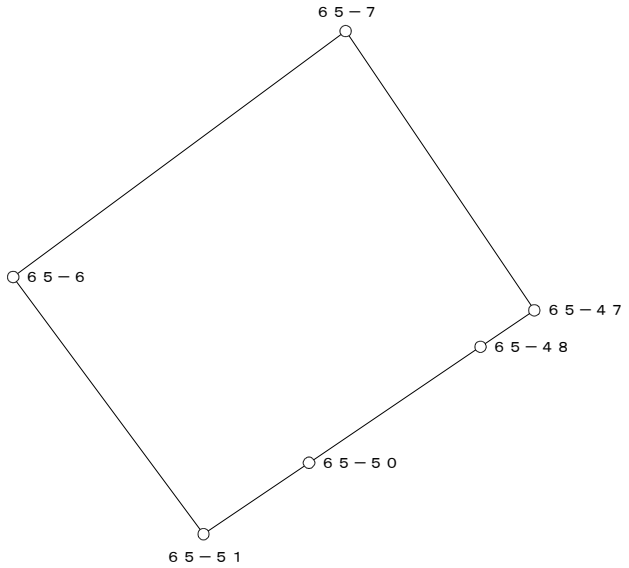


○：筆界点

面積算出公式	倍 面 積　２Ａ　1164.137770	土 地 の 所 在			
Ａ＝ 1／2 ΣXn(Y(n+1)－Y(n-1))	面　積　Ａ　582.0688850	土地 の 所有者		縮 尺	1／　500

座 標 面 積 計 算 書

地 番	65-3	地 目	

筆 界 点	X	Y	辺長	方向角	備　考
65-7	24730.386	20526.460	22.255	325-56-24	
65-31	24735.973	20533.996	9.381	53-26-52	
65-45	24717.201	20546.692	22.662	145-55-42	
65-46	24716.540	20545.714	1.180	235-56-47	
65-47	24711.949	20538.924	8.196	235-56-09	

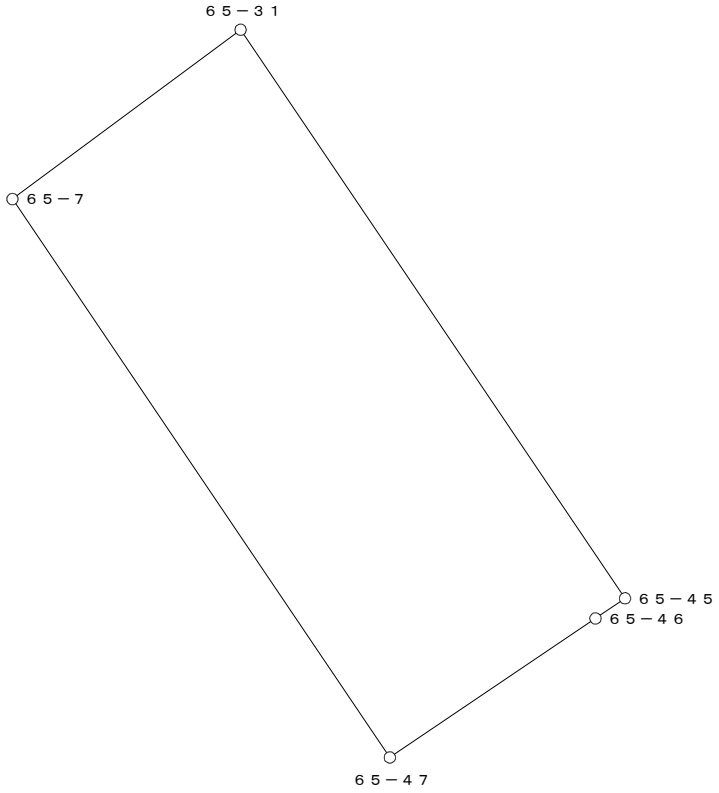


○：筆界点

面積算出公式	倍 面 積　２Ａ	421.076080	土 地 の 所 在			
Ａ＝ 1／2 ΣXn(Y(n+1)－Y(n-1))	面　　積　　Ａ	210.5380400	土地 の 所有者		縮 尺	1／　250

座 標 面 積 計 算 書

地 番	65-4	地 目	

筆 界 点	X	Y	辺長	方向角	備　考
65-31	24735.973	20533.996	22.662	325-55-42	
65-8	24741.652	20541.656	9.536	53-26-50	
65-32	24746.159	20547.774	7.599	53-37-18	
65-43	24726.797	20560.883	23.382	145-54-00	
65-44	24718.108	20548.033	15.512	235-56-02	
65-45	24717.201	20546.692	1.619	235-55-38	

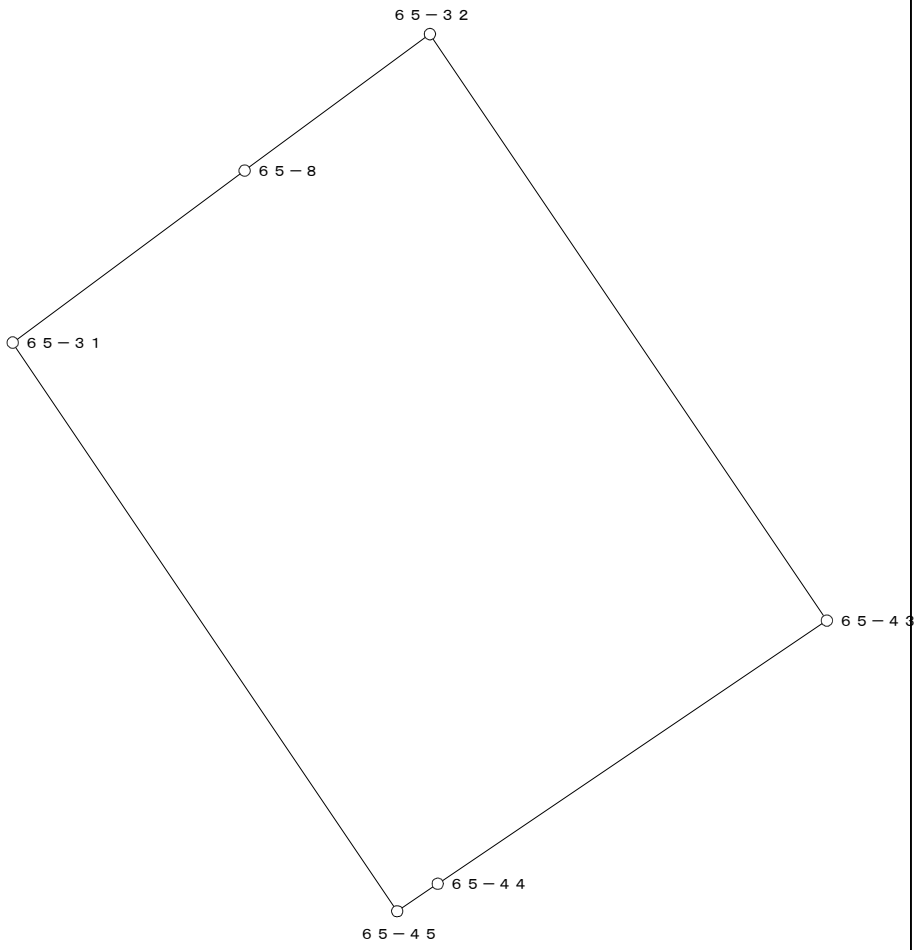


○：筆界点

面積算出公式	倍 面 積　２Ａ	788.739679	土 地 の 所 在			
Ａ＝ 1／2 ΣXn(Y(n+1)－Y(n-1))	面　　積　　Ａ	394.3698395	土地 の 所有者		縮 尺	1／　250

座 標 面 積 計 算 書

地 番	65-5	地 目	

筆 界 点	X	Y	辺長	方向角	備 考
65-32	24746.159	20547.774	23.382	325-54-00	
65-9	24747.826	20550.038	2.812	53-38-08	
65-10	24750.698	20553.985	4.881	53-57-32	
65-33	24752.333	20556.289	2.825	54-38-21	
65-40	24732.681	20569.585	23.727	145-55-08	
65-41	24727.936	20562.568	8.471	235-55-58	
65-42	24727.103	20561.335	1.488	235-57-27	
65-43	24726.797	20560.883	0.546	235-54-08	

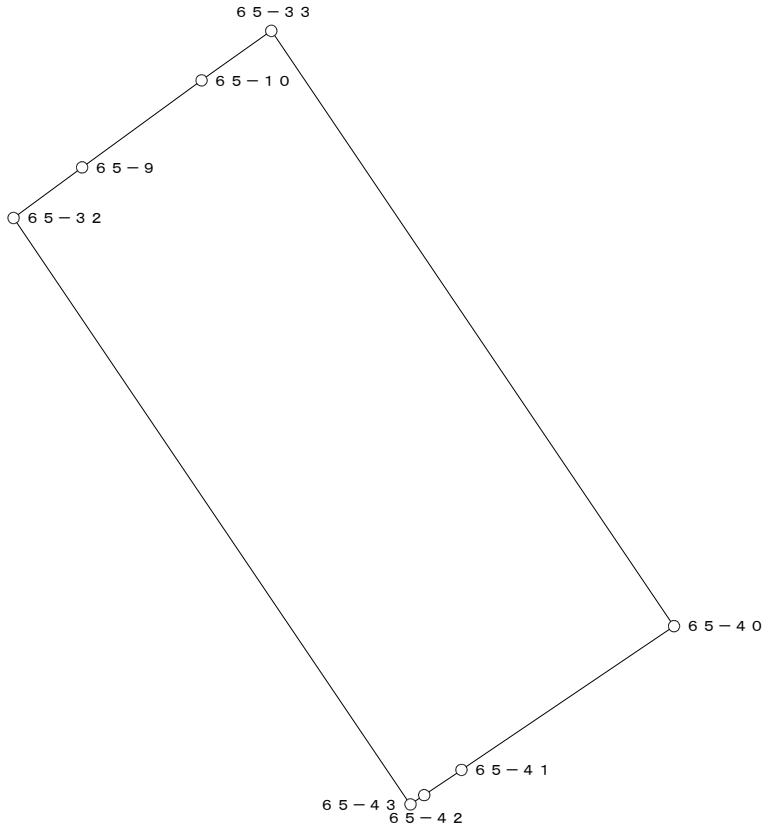


○：筆界点

面積算出公式	倍 面 積　２Ａ	495.430256	土 地 の 所 在			
Ａ＝ 1／2 ΣXn(Y(n+1)－Y(n-1))	面　　積　　Ａ	247.7151280	土地 の 所有者		縮 尺	1／　250

座 標 面 積 計 算 書

地 番	65-6	地 目	

筆 界 点	X	Y	辺長	方向角	備　考
65-33	24752.333	20556.289	23.727	325-55-08	
65-11	24753.525	20557.970	2.061	54-39-34	
65-12	24756.254	20561.922	4.803	55-22-25	
65-34	24756.491	20562.276	0.426	56-11-53	
65-39	24736.761	20575.619	23.818	145-55-49	
65-40	24732.681	20569.585	7.284	235-56-05	

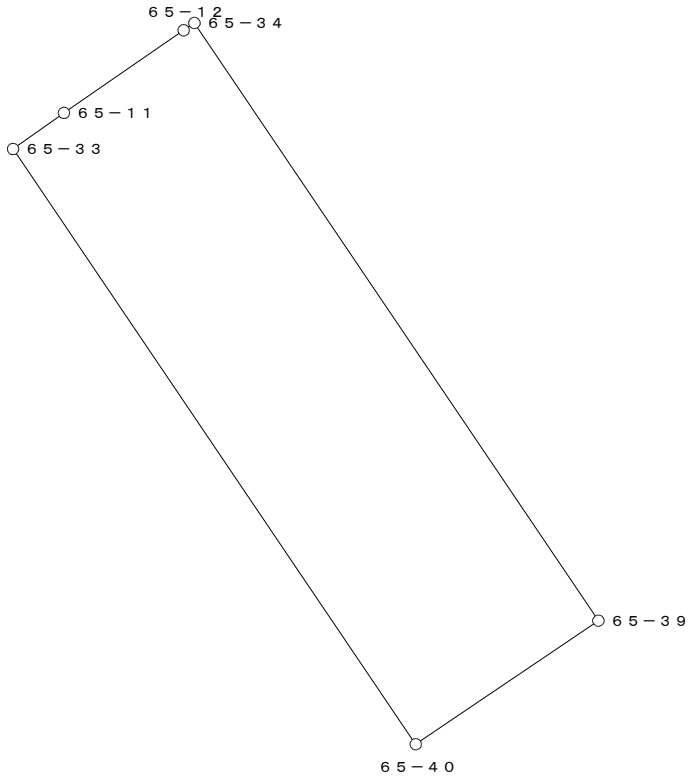


○：筆界点

面積算出公式	倍 面 積　２Ａ	346.607900	土 地 の 所 在			
Ａ＝ 1／2 ΣXn(Y(n+1)－Y(n-1))	面　　積　　Ａ	173.3039500	土地 の 所有者		縮 尺	1／　250

座 標 面 積 計 算 書

地 番	65-7	地 目	

筆 界 点	X	Y	辺長	方向角	備　考
65-34	24756.491	20562.276	23.818	325-55-49	
65-13	24758.926	20565.914	4.378	56-12-17	
65-35	24760.042	20567.657	2.070	57-22-10	
65-36	24740.382	20580.974	23.746	145-53-16	
65-37	24740.270	20580.809	0.199	235-49-55	
65-38	24740.123	20580.591	0.263	236-00-28	
65-39	24736.761	20575.619	6.002	235-56-02	

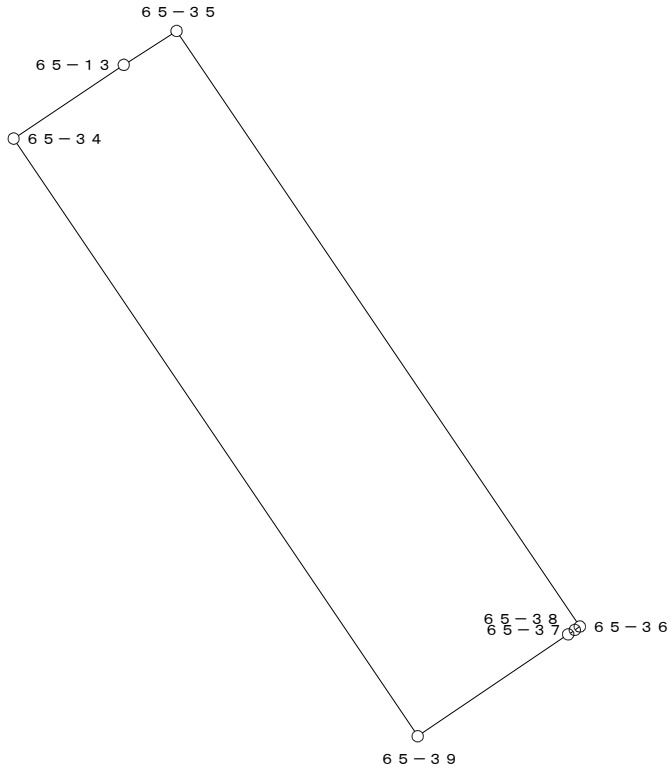


○：筆界点

面積算出公式	倍 面 積　２Ａ	307.232740	土 地 の 所 在			
Ａ＝ 1／2 ΣXn(Y(n+1)－Y(n-1))	面　　積　　Ａ	153.6163700	土地 の 所有者		縮 尺	1／　250

座 標 面 積 計 算 書

地 番	65-8	地 目	

筆 界 点	X	Y	辺長	方向角	備　考
65-56	24742.282	20583.784	3.684	235-56-36	
65-55	24761.858	20570.524	23.644	325-53-16	
65-123	24763.781	20573.670	3.687	58-33-52	
65-124	24744.345	20586.836	23.476	145-53-10	

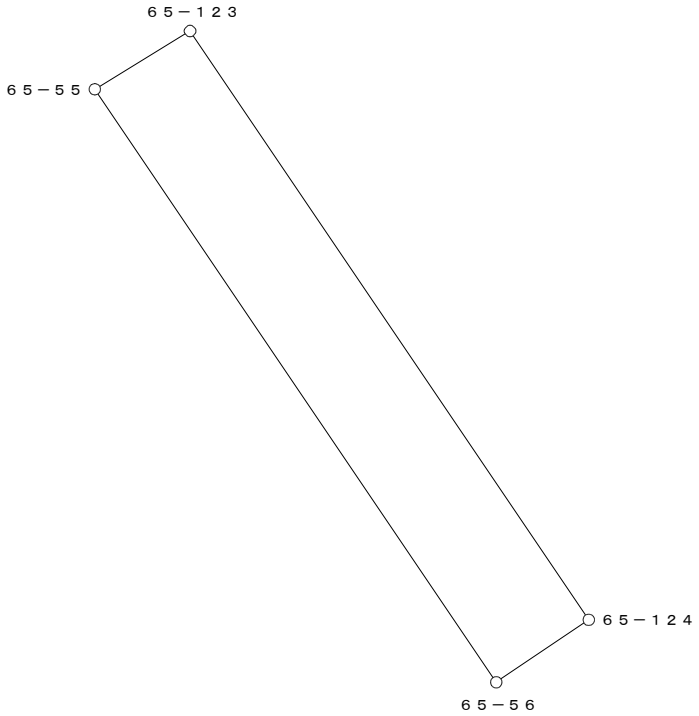


○：筆界点

面積算出公式	倍 面 積　２Ａ	173.565206	土 地 の 所 在			
Ａ＝ 1／2 ΣXn(Y(n+1)－Y(n-1))	面　　積　　Ａ	86.7826030	土地 の 所有者		縮 尺	1／　250

座 標 面 積 計 算 書

地 番	65-9	地 目	

筆 界 点	X	Y	辺長	方向角	備 考
65-123	24763.781	20573.670	23.476	325-53-10	
65-57	24763.865	20573.807	0.161	58-29-09	
65-58	24744.434	20586.968	23.469	145-53-22	
65-124	24744.345	20586.836	0.159	236-00-38	

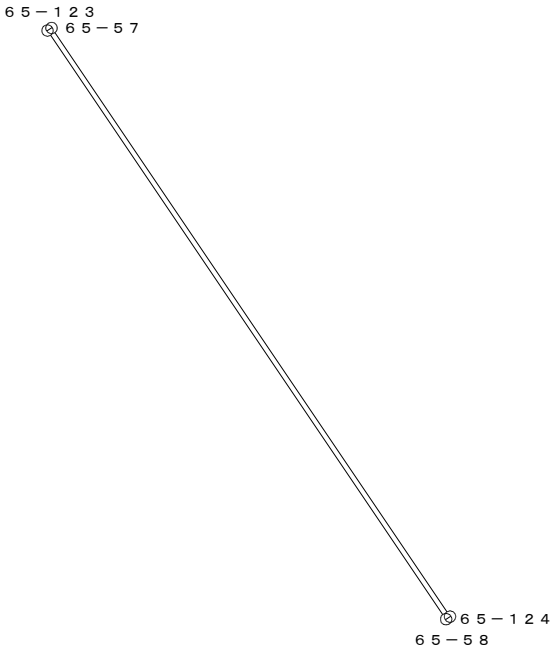


○：筆界点

面積算出公式	倍 面 積　２Ａ	7.504897	土 地 の 所 在			
Ａ＝ 1／2 ΣXn(Y(n+1)－Y(n-1))	面　　積　　Ａ	3.7524485	土地 の 所有者		縮 尺	1／　250

座 標 面 積 計 算 書

地 番	65-10	地 目	

筆 界 点	X	Y	辺長	方向角	備　考
65-58	24744.434	20586.968	0.300	235-59-33	
65-57	24763.865	20573.807	23.469	325-53-22	
65-15	24763.939	20573.928	0.142	58-33-05	
65-59	24764.018	20574.065	0.158	60-01-50	
65-60	24744.602	20587.217	23.451	145-53-14	

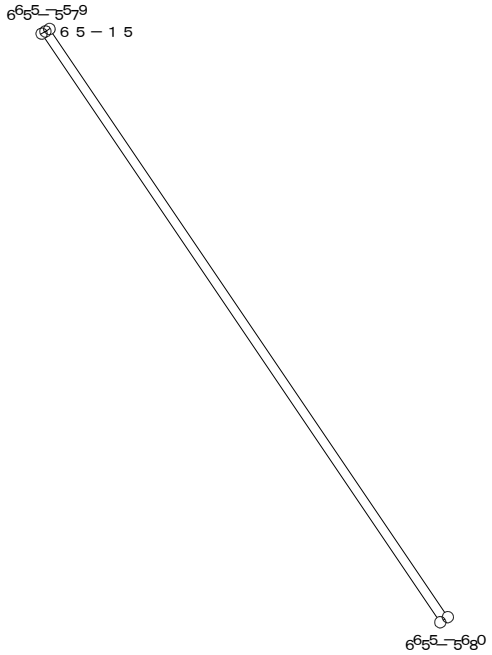


○：筆界点

面積算出公式	倍 面 積　２Ａ	14.071530	土 地 の 所 在			
Ａ＝ 1／2 ΣXn(Y(n+1)－Y(n-1))	面　　積　　Ａ	7.0357650	土地 の 所有者		縮 尺	1／　250

座 標 面 積 計 算 書

地 番	65-12	地 目	

筆 界 点	X	Y	辺長	方向角	備　考
65-64	24744.997	20587.800	0.280	235-54-46	
65-63	24764.370	20574.678	23.399	325-53-20	
65-65	24764.510	20574.922	0.281	60-09-15	
65-66	24745.154	20588.032	23.378	145-53-23	

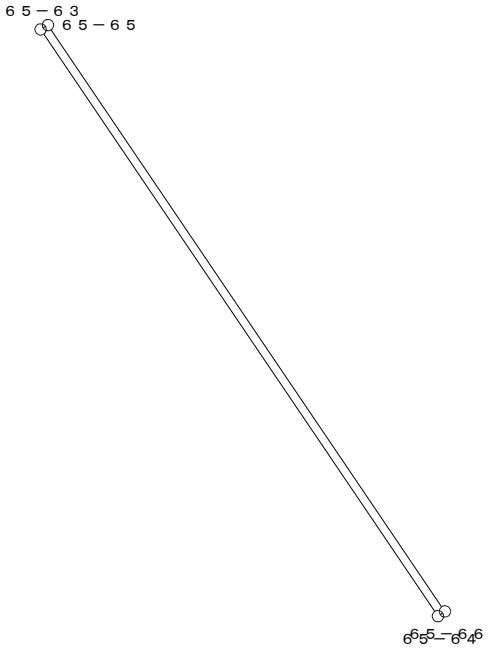


○：筆界点

面積算出公式	倍 面 積　２Ａ	13.112954	土 地 の 所 在			
Ａ＝ 1／2 ΣXn(Y(n+1)－Y(n-1))	面　　積　　Ａ	6.5564770	土地 の 所有者		縮 尺	1／　250

座 標 面 積 計 算 書

地 番	65-13	地 目	

筆 界 点	X	Y	辺長	方向角	備　考
65-66	24745.154	20588.032	0.322	236-00-50	
65-65	24764.510	20574.922	23.378	325-53-23	
65-67	24764.671	20575.201	0.322	60-00-45	
65-68	24745.334	20588.299	23.355	145-53-17	

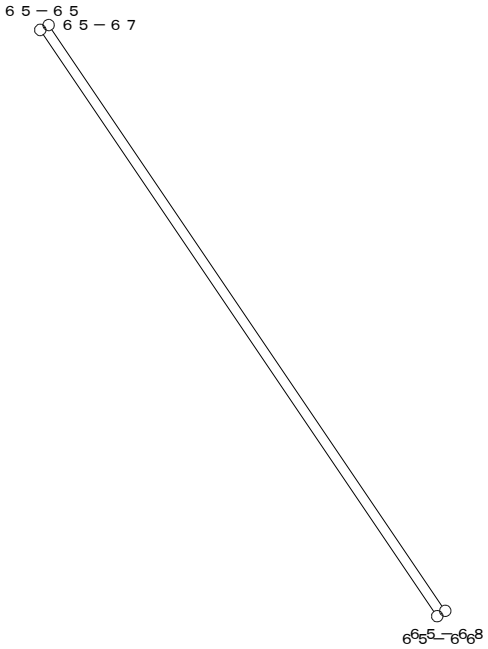


○：筆界点

面積算出公式	倍 面 積　２Ａ	15.031653	土 地 の 所 在			
Ａ＝ 1／2 ΣXn(Y(n+1)－Y(n-1))	面　　積　　Ａ	7.5158265	土地 の 所有者		縮 尺	1／　250

座 標 面 積 計 算 書

地 番	65-14	地 目	

筆 界 点	X	Y	辺長	方向角	備　考
65-59	24764.018	20574.065	23.451	325-53-14	
65-61	24764.106	20574.219	0.177	60-15-18	
65-62	24744.701	20587.363	23.438	145-53-18	
65-60	24744.602	20587.217	0.176	235-51-34	

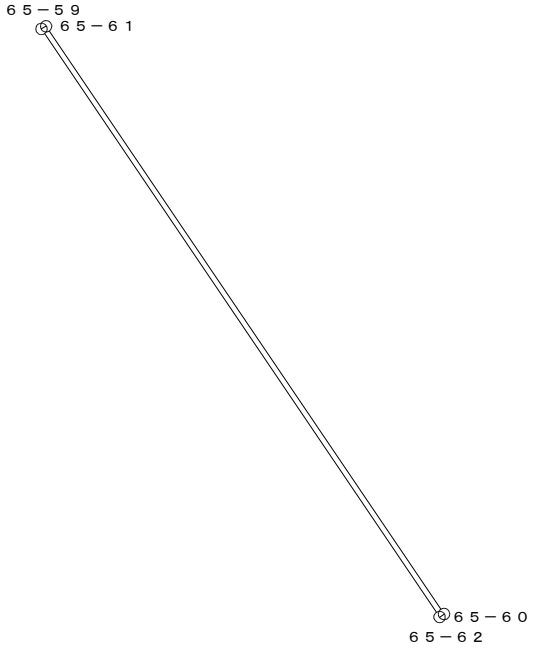


○：筆界点

面積算出公式	倍 面 積　２Ａ	8.281826	土 地 の 所 在			
Ａ＝ 1／2 ΣXn(Y(n+1)－Y(n-1))	面　　積　　Ａ	4.1409130	土地 の 所有者		縮 尺	1／　250

座 標 面 積 計 算 書

地 番	65-15	地 目	

筆 界 点	X	Y	辺長	方向角	備　考
65-68	24745.334	20588.299	0.281	236-01-38	
65-67	24764.671	20575.201	23.355	325-53-17	
65-69	24764.811	20575.445	0.281	60-09-15	
65-70	24745.491	20588.532	23.335	145-53-13	

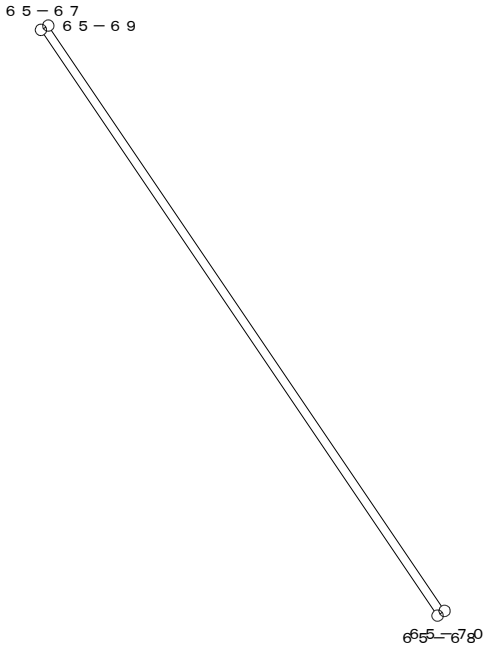


○：筆界点

面積算出公式	倍 面 積　２Ａ	13.108167	土 地 の 所 在			
Ａ＝ 1／2 ΣXn(Y(n+1)－Y(n-1))	面　　積　　Ａ	6.5540835	土地 の 所有者		縮 尺	1／　250

座 標 面 積 計 算 書

地 番	65-16	地 目	

筆 界 点	X	Y	辺長	方向角	備　考
65-69	24764.811	20575.445	23.335	325-53-13	
65-71	24764.892	20575.585	0.162	59-56-51	
65-72	24745.581	20588.665	23.324	145-53-20	
65-70	24745.491	20588.532	0.161	235-54-51	

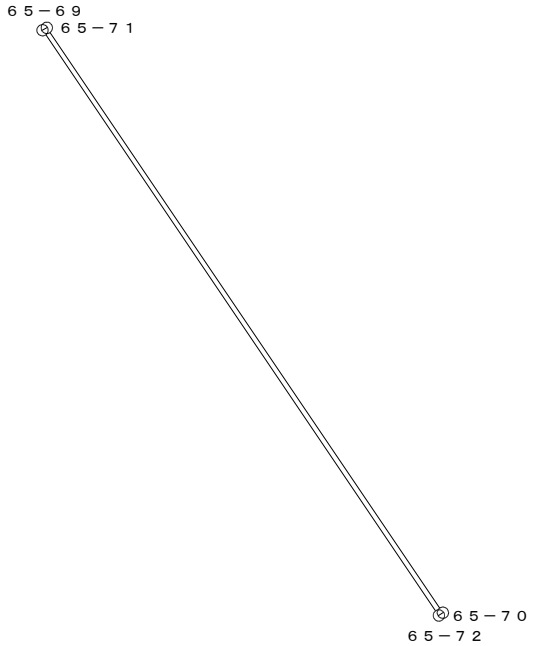


○：筆界点

面積算出公式	倍 面 積　２Ａ	7.510410	土 地 の 所 在			
Ａ＝ 1／2 ΣXn(Y(n+1)－Y(n-1))	面　　積　　Ａ	3.7552050	土地 の 所有者		縮 尺	1／　250

座 標 面 積 計 算 書

地 番	65-17	地 目	

筆 界 点	X	Y	辺長	方向角	備　考
65-72	24745.581	20588.665	0.282	235-51-30	
65-71	24764.892	20575.585	23.324	325-53-20	
65-73	24765.032	20575.829	0.281	60-09-15	
65-74	24745.739	20588.898	23.303	145-53-11	

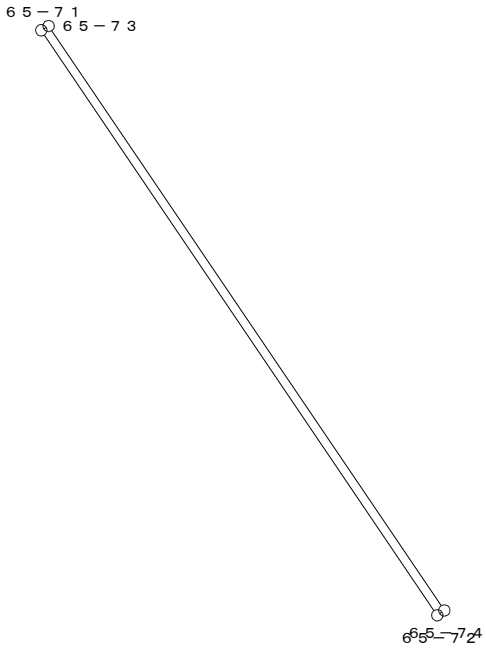


○：筆界点

面積算出公式	倍 面 積　２Ａ	13.103255	土 地 の 所 在			
Ａ＝ 1／2 ΣXn(Y(n+1)－Y(n-1))	面　　積　　Ａ	6.5516275	土地 の 所有者		縮 尺	1／　250

座 標 面 積 計 算 書

地 番	65-19	地 目	

筆 界 点	X	Y	辺長	方向角	備　考
65-73	24765.032	20575.829	23.303	325-53-11	
65-75	24765.059	20575.876	0.054	60-07-26	
65-76	24745.769	20588.942	23.299	145-53-18	
65-74	24745.739	20588.898	0.053	235-42-47	

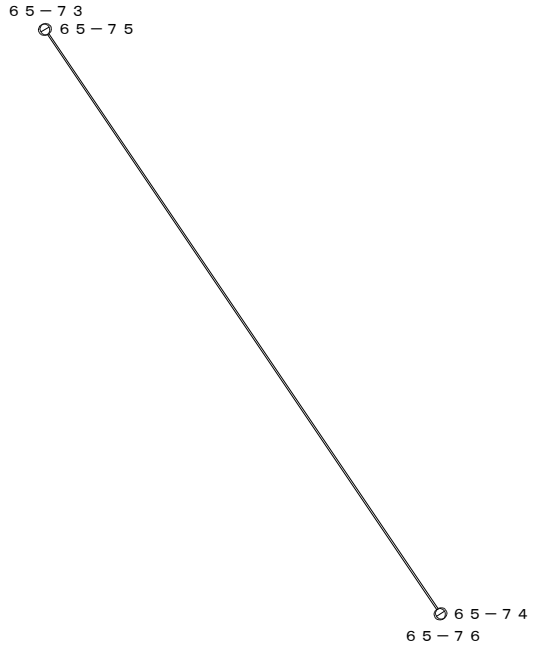


○：筆界点

面積算出公式	倍 面 積　２Ａ	2.500374	土 地 の 所 在			
Ａ＝ 1／2 ΣXn(Y(n+1)－Y(n-1))	面　　積　　Ａ	1.2501870	土地 の 所有者		縮 尺	1／　250

座 標 面 積 計 算 書

地 番	65-20	地 目	

筆 界 点	X	Y	辺長	方向角	備　考
65-76	24745.769	20588.942	0.054	236-18-36	
65-75	24765.059	20575.876	23.299	325-53-18	
65-77	24765.086	20575.923	0.054	60-07-26	
65-78	24745.799	20588.987	23.295	145-53-18	

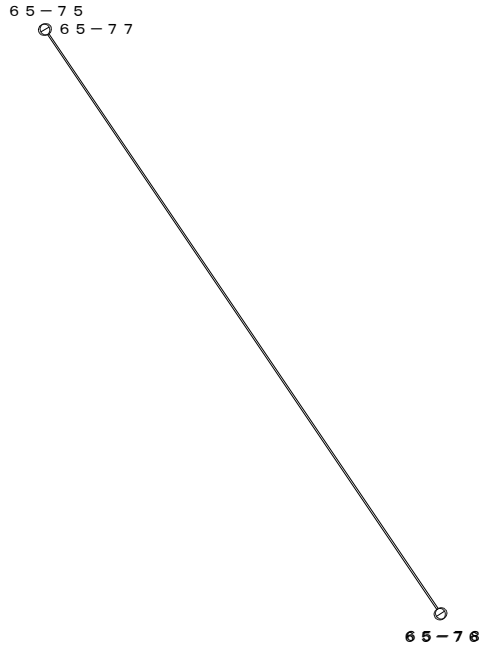


○：筆界点

面積算出公式	倍 面 積　２Ａ	2.519247	土 地 の 所 在			
Ａ＝ 1／2 ΣXn(Y(n+1)－Y(n-1))	面　　積　　Ａ	1.2596235	土地 の 所有者		縮 尺	1／　250

座 標 面 積 計 算 書

地 番	65-21	地 目	

筆 界 点	X	Y	辺長	方向角	備　考
65-78	24745.799	20588.987	0.212	235-47-03	
65-77	24765.086	20575.923	23.295	325-53-18	
65-79	24765.192	20576.107	0.212	60-03-16	
65-80	24745.918	20589.162	23.279	145-53-19	

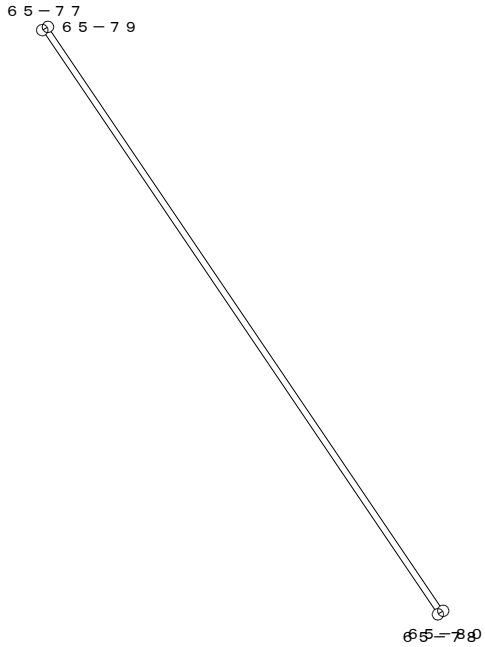


○：筆界点

面積算出公式	倍 面 積　２Ａ	9.860087	土 地 の 所 在			
Ａ＝ 1／2 ΣXn(Y(n+1)－Y(n-1))	面　　積　　Ａ	4.9300435	土地 の 所有者		縮 尺	1／　250

座 標 面 積 計 算 書

地 番	65-22	地 目	

筆 界 点	X	Y	辺長	方向角	備　考
65-80	24745.918	20589.162	0.776	235-58-56	
65-79	24765.192	20576.107	23.279	325-53-19	
65-81	24765.580	20576.781	0.778	60-04-20	
65-82	24746.352	20589.805	23.224	145-53-18	

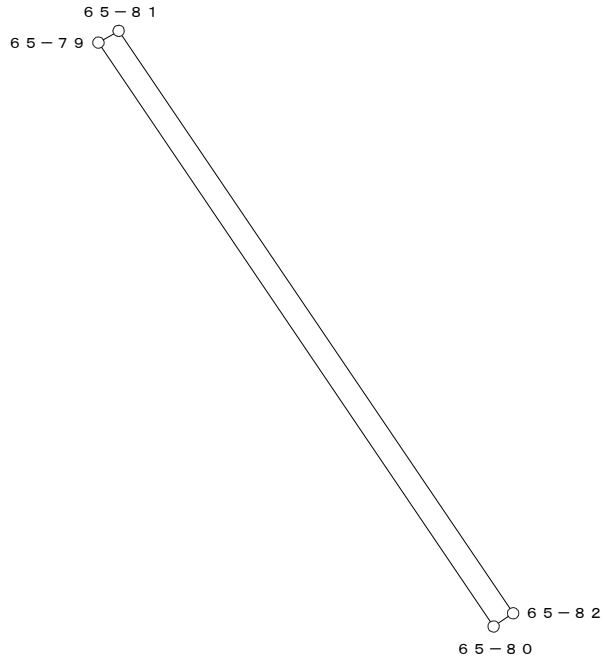


○：筆界点

面積算出公式	倍 面 積　２Ａ	36.072036	土 地 の 所 在			
Ａ＝ 1／2 ΣXn(Y(n+1)－Y(n-1))	面　　積　　Ａ	18.0360180	土地 の 所有者		縮 尺	1／　250

座 標 面 積 計 算 書

地 番	65-23	地 目	

筆 界 点	X	Y	辺長	方向角	備　考
65-82	24746.352	20589.805	0.241	235-58-50	
65-81	24765.580	20576.781	23.224	325-53-18	
65-83	24765.701	20576.991	0.242	60-03-00	
65-84	24746.487	20590.005	23.207	145-53-22	

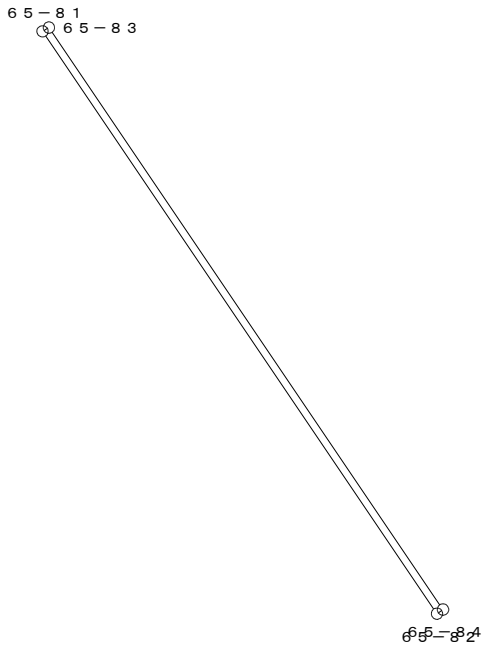


○：筆界点

面積算出公式	倍 面 積　２Ａ	11.213474	土 地 の 所 在			
Ａ＝ 1／2 ΣXn(Y(n+1)－Y(n-1))	面　　積　　Ａ	5.6067370	土地 の 所有者		縮 尺	1／　250

座 標 面 積 計 算 書

地 番	65-24	地 目	

筆 界 点	X	Y	辺長	方向角	備　考
65-84	24746.487	20590.005	0.094	236-18-36	
65-83	24765.701	20576.991	23.207	325-53-22	
65-85	24765.747	20577.072	0.093	60-24-28	
65-86	24746.539	20590.083	23.200	145-53-14	

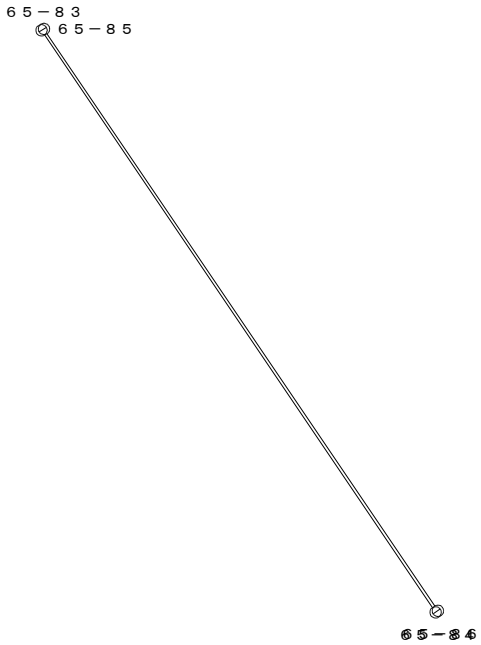


○：筆界点

面積算出公式	倍 面 積　２Ａ	4.329774	土 地 の 所 在			
Ａ＝ 1／2 ΣXn(Y(n+1)－Y(n-1))	面　　積　　Ａ	2.1648870	土地 の 所有者		縮 尺	1／　250

座 標 面 積 計 算 書

地 番	65-25	地 目	

筆 界 点	X	Y	辺長	方向角	備　考
65-36	24740.382	20580.974	3.392	235-56-07	
65-35	24760.042	20567.657	23.746	325-53-16	
65-14	24761.481	20569.907	2.671	57-23-56	
65-55	24761.858	20570.524	0.723	58-34-27	
65-56	24742.282	20583.784	23.644	145-53-16	

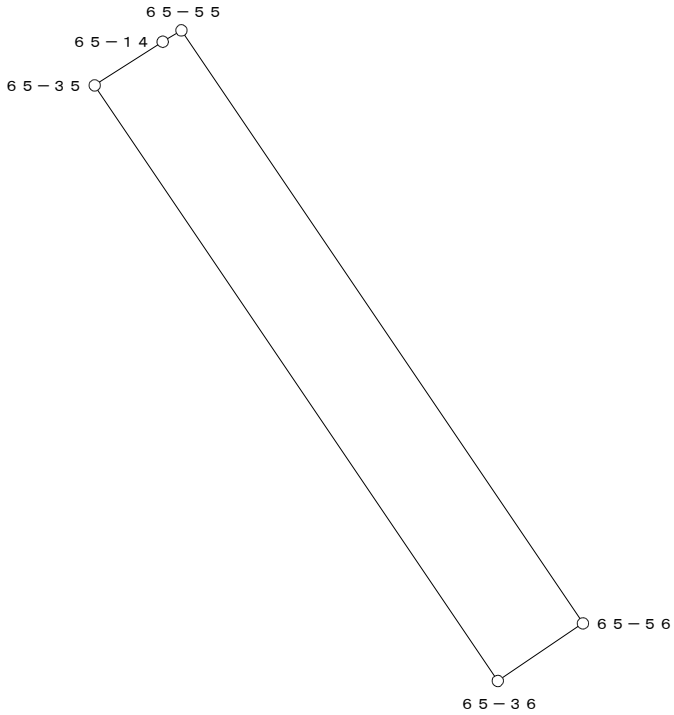


○：筆界点

面積算出公式	倍 面 積　２Ａ	160.791065	土 地 の 所 在			
Ａ＝ 1／2 ΣXn(Y(n+1)－Y(n-1))	面　　積　　Ａ	80.3955325	土地 の 所有者		縮 尺	1／　250

座 標 面 積 計 算 書

地 番	65-27	地 目	

筆 界 点	X	Y	辺長	方向角	備　考
65-113	24769.084	20583.214	22.521	325-53-09	
65-115	24769.331	20583.681	0.528	62-07-31	
65-116	24750.732	20596.280	22.465	145-53-10	
65-114	24750.438	20595.845	0.525	235-56-48	

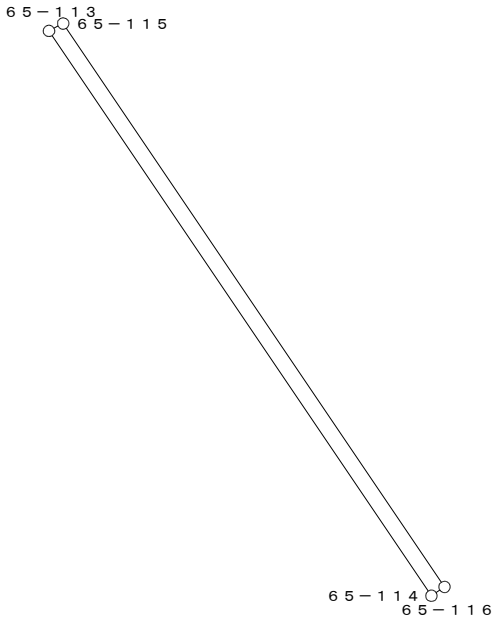


○：筆界点

面積算出公式	倍 面 積　２Ａ	23.622210	土 地 の 所 在			
Ａ＝ 1／2 ΣXn(Y(n+1)－Y(n-1))	面　　積　　Ａ	11.8111050	土地 の 所有者		縮 尺	1／　250

座 標 面 積 計 算 書

地 番	65-28	地 目	

筆 界 点	X	Y	辺長	方向角	備　考
65-85	24765.747	20577.072	23.200	325-53-14	
65-16	24766.112	20577.705	0.731	60-01-53	
65-87	24766.237	20577.935	0.262	61-28-37	
65-88	24747.094	20590.903	23.122	145-53-07	
65-86	24746.539	20590.083	0.990	235-54-31	

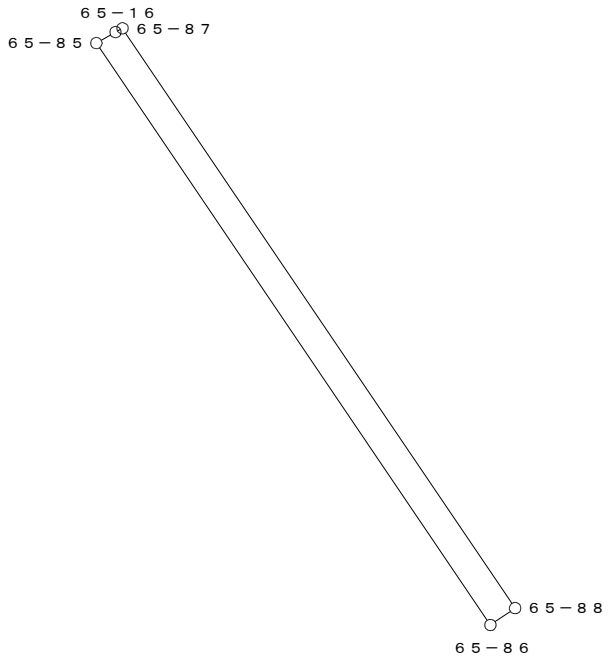


○：筆界点

面積算出公式	倍 面 積　２Ａ	45.851219	土 地 の 所 在			
Ａ＝ 1／2 ΣXn(Y(n+1)－Y(n-1))	面　　積　　Ａ	22.9256095	土地 の 所有者		縮 尺	1／　250

座 標 面 積 計 算 書

地 番	65-29	地 目	

筆 界 点	X	Y	辺長	方向角	備　考
65-87	24766.237	20577.935	23.122	325-53-07	
65-89	24766.466	20578.355	0.478	61-23-57	
65-90	24747.360	20591.297	23.077	145-53-14	
65-88	24747.094	20590.903	0.475	235-58-32	

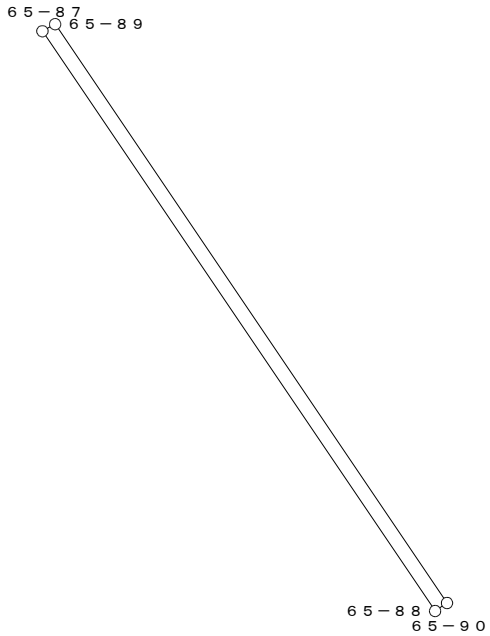


○：筆界点

面積算出公式	倍 面 積　２Ａ	21.980068	土 地 の 所 在			
Ａ＝ 1／2 ΣXn(Y(n+1)－Y(n-1))	面　　積　　Ａ	10.9900340	土地 の 所有者		縮 尺	1／　250

座 標 面 積 計 算 書

地 番	65-30	地 目	

筆 界 点	X	Y	辺長	方向角	備　考
65-89	24766.466	20578.355	23.077	325-53-14	
65-91	24766.857	20579.075	0.819	61-29-44	
65-92	24747.817	20591.972	22.997	145-53-16	
65-90	24747.360	20591.297	0.815	235-54-02	

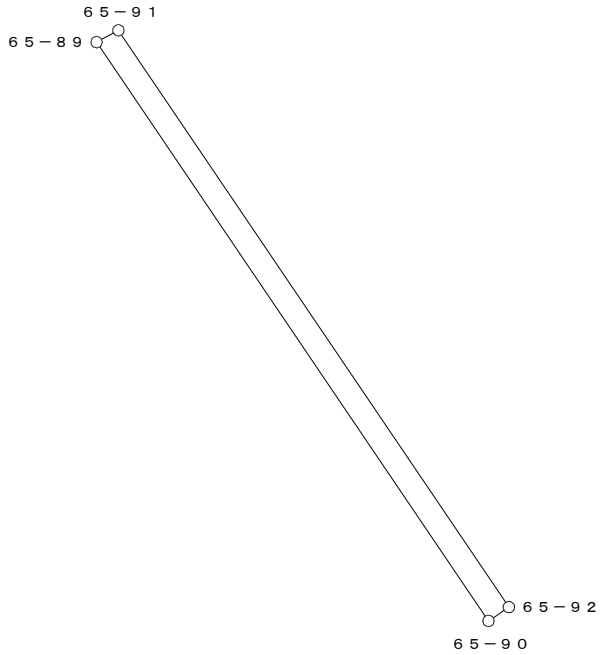


○：筆界点

面積算出公式	倍 面 積　２Ａ	37.562571	土 地 の 所 在			
Ａ＝ 1／2 ΣXn(Y(n+1)－Y(n-1))	面　　積　　Ａ	18.7812855	土地 の 所有者		縮 尺	1／　250

座 標 面 積 計 算 書

地 番	65-31	地 目	

筆 界 点	X	Y	辺長	方向角	備　考
65-91	24766.857	20579.075	22.997	325-53-16	
65-93	24766.923	20579.197	0.139	61-35-14	
65-94	24747.895	20592.087	22.983	145-53-07	
65-92	24747.817	20591.972	0.139	235-51-09	

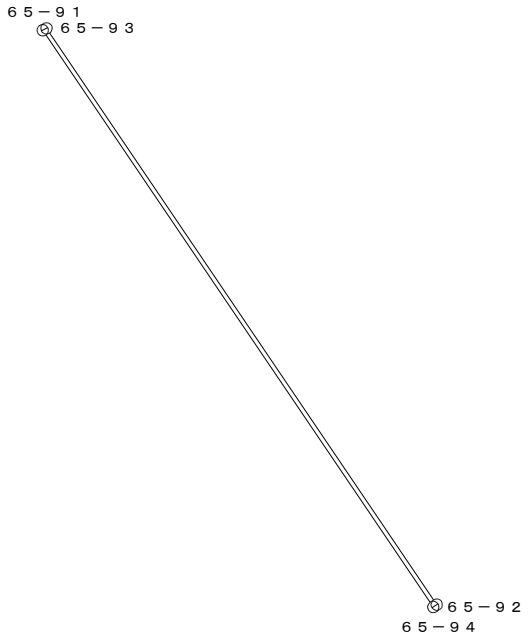


○：筆界点

面積算出公式	倍 面 積　２Ａ	6.367722	土 地 の 所 在			
Ａ＝ 1／2 ΣXn(Y(n+1)－Y(n-1))	面　　積　　Ａ	3.1838610	土地 の 所有者		縮 尺	1／　250

座 標 面 積 計 算 書

地 番	65-32	地 目	

筆 界 点	X	Y	辺長	方向角	備　考
65-93	24766.923	20579.197	22.983	325-53-07	
65-95	24767.239	20579.779	0.662	61-30-00	
65-96	24748.264	20592.633	22.919	145-53-08	
65-94	24747.895	20592.087	0.659	235-56-54	

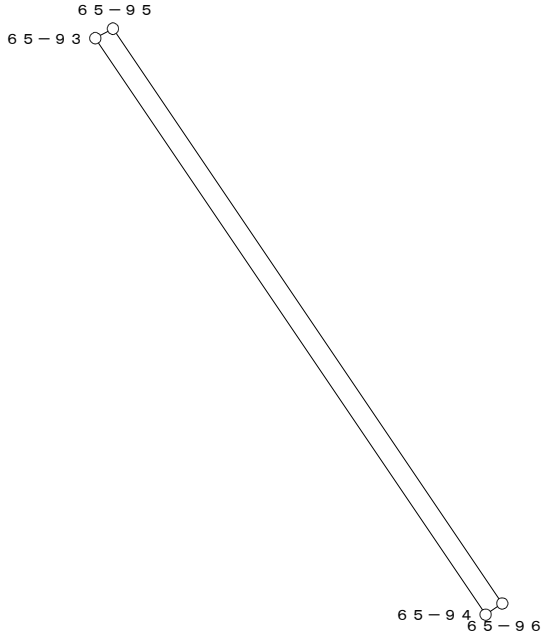


○：筆界点

面積算出公式	倍 面 積　２Ａ	30.251012	土 地 の 所 在			
Ａ＝ 1／2 ΣXn(Y(n+1)－Y(n-1))	面　　積　　Ａ	15.1255060	土地 の 所有者		縮 尺	1／　250

座 標 面 積 計 算 書

地 番	65-33	地 目	

筆 界 点	X	Y	辺長	方向角	備　考
65-95	24767.239	20579.779	22.919	325-53-08	
65-97	24767.547	20580.346	0.645	61-29-20	
65-98	24748.624	20593.164	22.856	145-53-14	
65-96	24748.264	20592.633	0.642	235-51-51	

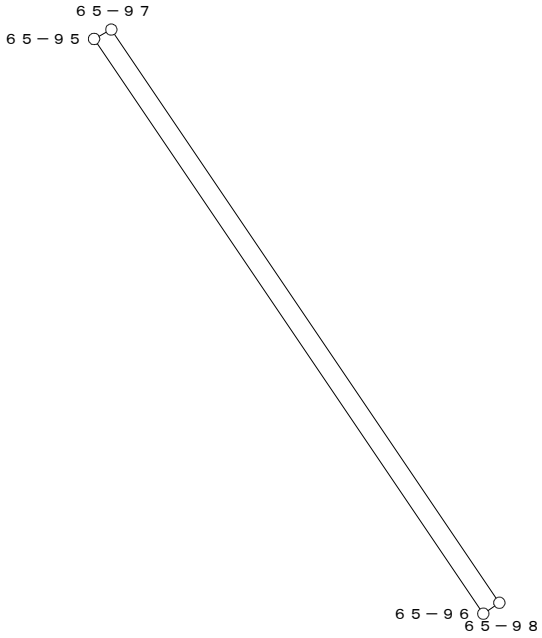


○：筆界点

面積算出公式	倍 面 積　２Ａ	29.380450	土 地 の 所 在			
Ａ＝ 1／2 ΣXn(Y(n+1)－Y(n-1))	面　　積　　Ａ	14.6902250	土地 の 所有者		縮 尺	1／　250

座 標 面 積 計 算 書

地 番	65-34	地 目	

筆 界 点	X	Y	辺長	方向角	備　考
65-97	24767.547	20580.346	22.856	325-53-14	
65-99	24767.682	20580.594	0.282	61-26-17	
65-100	24748.781	20593.396	22.828	145-53-22	
65-98	24748.624	20593.164	0.280	235-54-46	

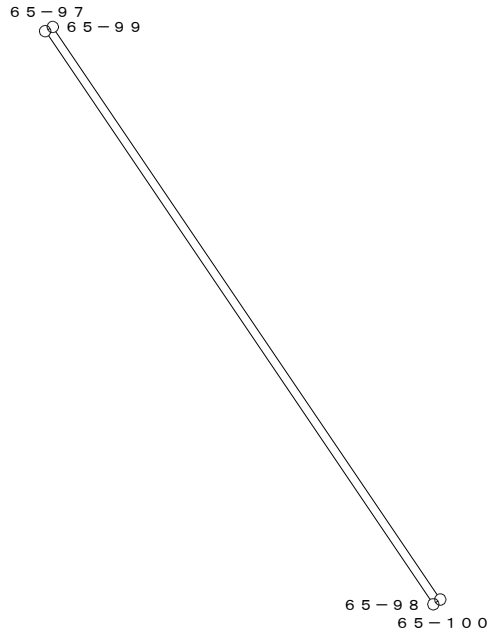


○：筆界点

面積算出公式	倍 面 積　２Ａ	12.818280	土 地 の 所 在			
Ａ＝ 1／2 ΣXn(Y(n+1)－Y(n-1))	面　　積　　Ａ	6.4091400	土地 の 所有者		縮 尺	1／　250

座 標 面 積 計 算 書

地 番	65-35	地 目	

筆 界 点	X	Y	辺長	方向角	備　考
65-118	24750.891	20596.516	0.435	235-52-17	
65-117	24769.466	20583.935	22.435	325-53-24	
65-119	24769.671	20584.320	0.436	61-57-58	
65-120	24751.135	20596.876	22.388	145-53-13	

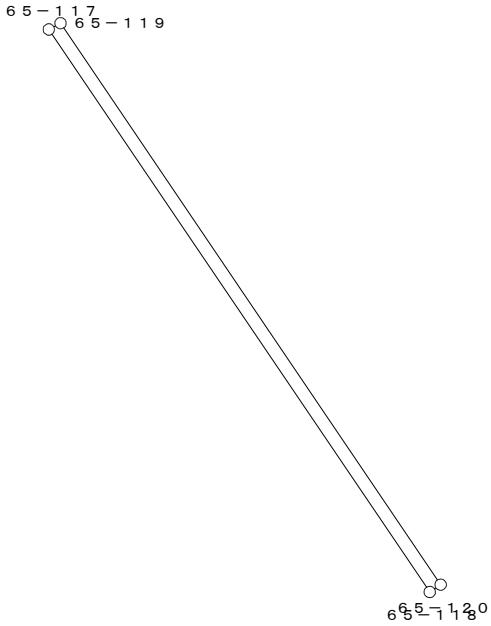


○：筆界点

面積算出公式	倍 面 積　２Ａ	19.467104	土 地 の 所 在			
Ａ＝ 1／2 ΣXn(Y(n+1)－Y(n-1))	面　　積　　Ａ	9.7335520	土地 の 所有者		縮 尺	1／　250

座 標 面 積 計 算 書

地 番	65-36	地 目	

筆 界 点	X	Y	辺長	方向角	備　考
65-100	24748.781	20593.396	0.180	235-52-07	
65-99	24767.682	20580.594	22.828	325-53-22	
65-101	24767.768	20580.753	0.181	61-35-31	
65-102	24748.882	20593.545	22.810	145-53-21	

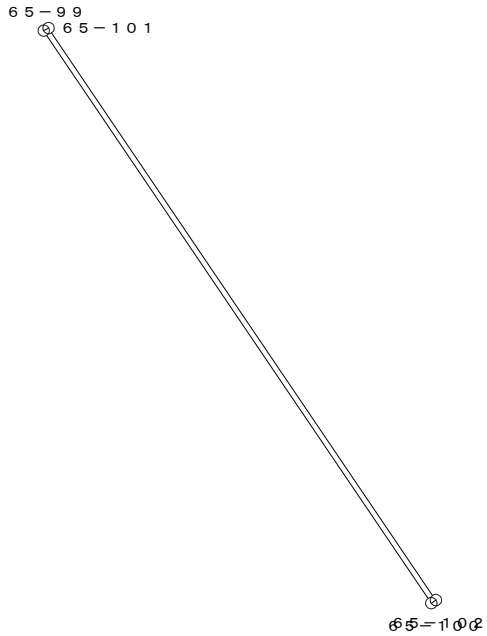


○：筆界点

面積算出公式	倍 面 積　２Ａ	8.212237	土 地 の 所 在			
Ａ＝ 1／2 ΣXn(Y(n+1)－Y(n-1))	面　　積　　Ａ	4.1061185	土地 の 所有者		縮 尺	1／　250

座 標 面 積 計 算 書

地 番	65-38	地 目	

筆 界 点	X	Y	辺長	方向角	備　考
65-102	24748.882	20593.545	0.140	236-04-57	
65-101	24767.768	20580.753	22.810	325-53-21	
65-103	24767.835	20580.876	0.140	61-25-20	
65-104	24748.960	20593.661	22.797	145-53-18	

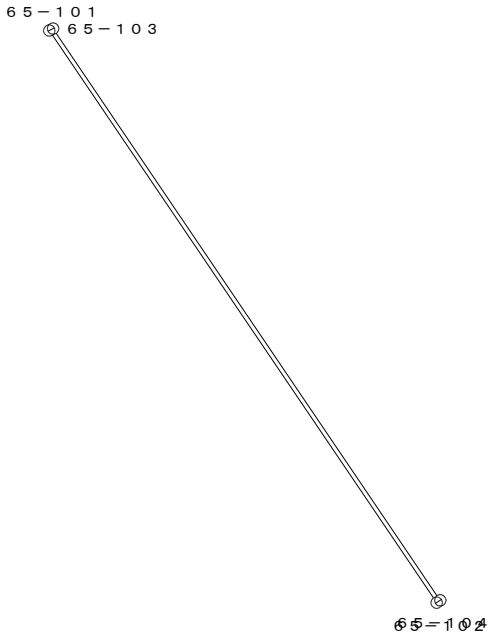


○：筆界点

面積算出公式	倍 面 積　２Ａ	6.366772	土 地 の 所 在			
Ａ＝ 1／2 ΣXn(Y(n+1)－Y(n-1))	面　　積　　Ａ	3.1833860	土地 の 所有者		縮 尺	1／　250

座 標 面 積 計 算 書

地 番	65-40	地 目	

筆 界 点	X	Y	辺長	方向角	備　考
65-104	24748.960	20593.661	0.965	235-53-54	
65-103	24767.835	20580.876	22.797	325-53-18	
65-17	24768.184	20581.517	0.730	61-26-00	
65-105	24768.296	20581.729	0.240	62-09-09	
65-106	24749.501	20594.460	22.701	145-53-16	

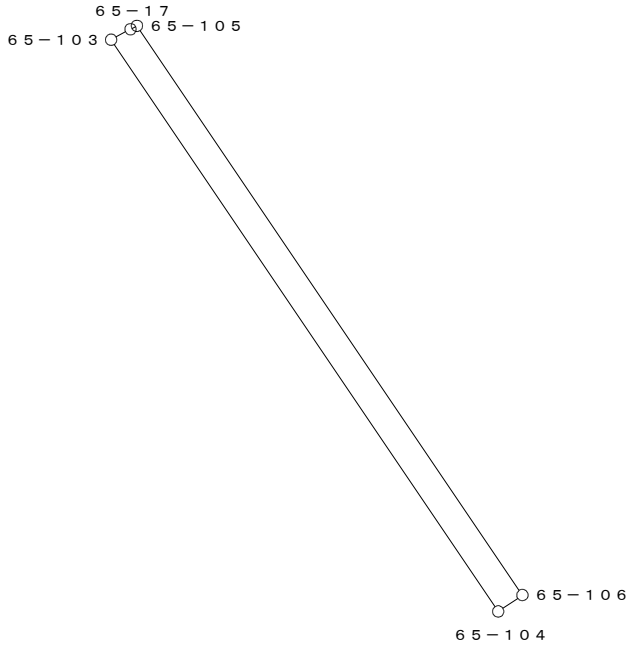


○：筆界点

面積算出公式	倍 面 積　２Ａ	43.901132	土 地 の 所 在			
Ａ＝ 1／2 ΣXn(Y(n+1)－Y(n-1))	面　　積　　Ａ	21.9505660	土地 の 所有者		縮 尺	1／　250

座 標 面 積 計 算 書

地 番	65-41	地 目	

筆 界 点	X	Y	辺長	方向角	備　考
65-115	24769.331	20583.681	22.465	325-53-10	
65-117	24769.466	20583.935	0.288	62-00-34	
65-118	24750.891	20596.516	22.435	145-53-24	
65-116	24750.732	20596.280	0.285	236-01-51	

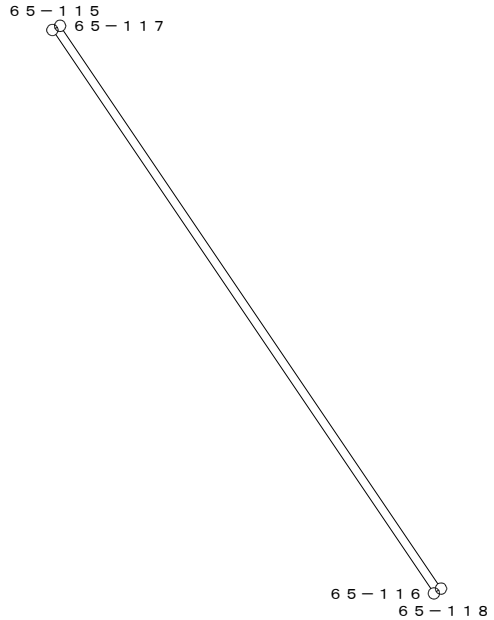


○：筆界点

面積算出公式	倍 面 積　２Ａ	12.809090	土 地 の 所 在			
Ａ＝ 1／2 ΣXn(Y(n+1)－Y(n-1))	面　　積　　Ａ	6.4045450	土地 の 所有者		縮 尺	1／　250

座 標 面 積 計 算 書

地 番	65-42	地 目	

筆 界 点	X	Y	辺長	方向角	備　考
65-62	24744.701	20587.363	0.528	235-53-18	
65-61	24764.106	20574.219	23.438	325-53-18	
65-63	24764.370	20574.678	0.530	60-05-39	
65-64	24744.997	20587.800	23.399	145-53-20	

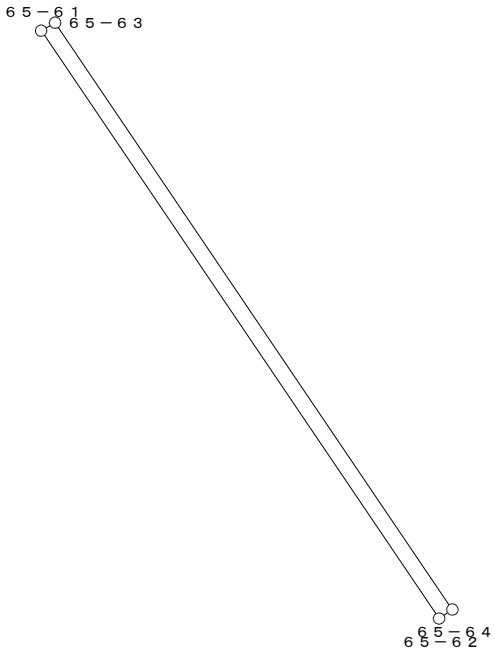


○：筆界点

面積算出公式	倍 面 積　２Ａ	24.727024	土 地 の 所 在			
Ａ＝ 1／2 ΣXn(Y(n+1)－Y(n-1))	面　　積　　Ａ	12.3635120	土地 の 所有者		縮 尺	1／　250

座 標 面 積 計 算 書

地 番	65-43	地 目	

筆 界 点	X	Y	辺長	方向角	備　考
65-105	24768.296	20581.729	22.701	325-53-16	
65-107	24768.486	20582.088	0.406	62-06-36	
65-108	24749.727	20594.794	22.657	145-53-21	
65-106	24749.501	20594.460	0.403	235-54-57	

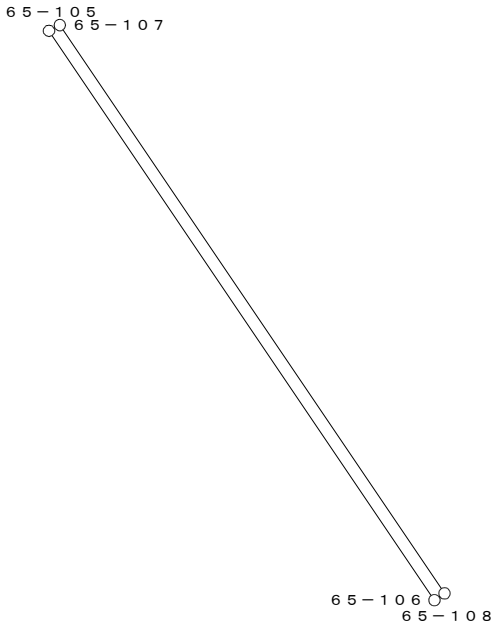


○：筆界点

面積算出公式	倍 面 積　２Ａ	18.303357	土 地 の 所 在			
Ａ＝ 1／2 ΣXn(Y(n+1)－Y(n-1))	面　　積　　Ａ	9.1516785	土地 の 所有者		縮 尺	1／　250

座 標 面 積 計 算 書

地 番	65-44	地 目	

筆 界 点	X	Y	辺長	方向角	備　考
65-108	24749.727	20594.794	0.823	235-56-35	
65-107	24768.486	20582.088	22.657	325-53-21	
65-109	24768.874	20582.818	0.827	62-00-33	
65-110	24750.188	20595.476	22.570	145-53-10	

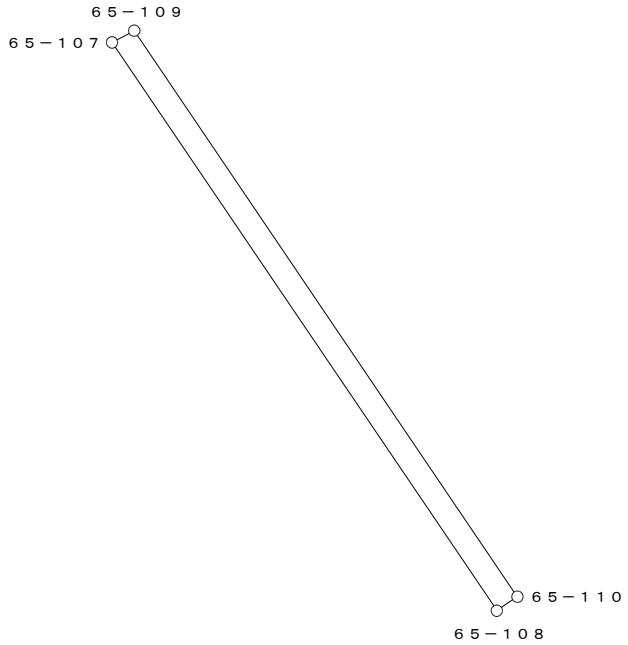


○：筆界点

面積算出公式	倍 面 積　２Ａ	37.203188	土 地 の 所 在			
Ａ＝ 1／2 ΣXn(Y(n+1)－Y(n-1))	面　　積　　Ａ	18.6015940	土地 の 所有者		縮 尺	1／　250

座 標 面 積 計 算 書

地 番	65-45	地 目	

筆 界 点	X	Y	辺長	方向角	備 考
65-109	24768.874	20582.818	22.570	325-53-10	
65-111	24768.960	20582.980	0.183	62-02-16	
65-112	24750.290	20595.626	22.550	145-53-19	
65-110	24750.188	20595.476	0.181	235-47-03	

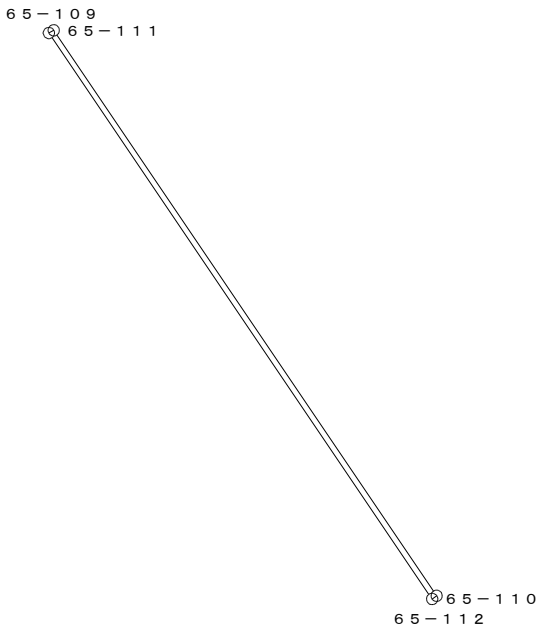


○：筆界点

面積算出公式	倍 面 積　２Ａ	8.206112	土 地 の 所 在			
Ａ＝ 1／2 ΣXn(Y(n+1)－Y(n-1))	面　　積　　Ａ	4.1030560	土地 の 所有者		縮 尺	1／　250

座 標 面 積 計 算 書

地 番	65-48	地 目	

筆 界 点	X	Y	辺長	方向角	備　考
65-112	24750.290	20595.626	0.264	235-56-57	
65-111	24768.960	20582.980	22.550	325-53-19	
65-113	24769.084	20583.214	0.265	62-04-49	
65-114	24750.438	20595.845	22.521	145-53-09	

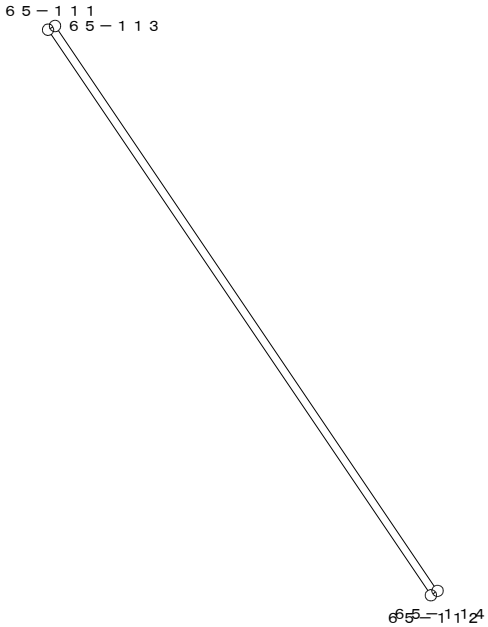


○：筆界点

面積算出公式	倍 面 積　２Ａ	11.889746	土 地 の 所 在			
Ａ＝ 1／2 ΣXn(Y(n+1)－Y(n-1))	面　　積　　Ａ	5.9448730	土地 の 所有者		縮 尺	1／　250

座 標 面 積 計 算 書

地 番	65-49	地 目	

筆 界 点	X	Y	辺長	方向角	備　考
65-119	24769.671	20584.320	22.388	325-53-13	
65-1	24770.214	20585.345	1.160	62-05-14	
65-2	24751.328	20597.162	22.278	147-57-57	
65-120	24751.135	20596.876	0.345	235-59-15	

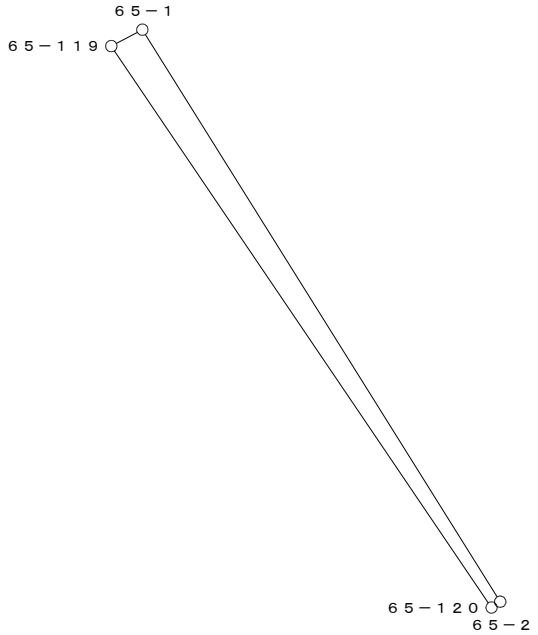


○：筆界点

面積算出公式	倍 面 積　２Ａ	33.499385	土 地 の 所 在			
Ａ＝ 1／2 ΣXn(Y(n+1)－Y(n-1))	面　　積　　Ａ	16.7496925	土地 の 所有者		縮 尺	1／　250

座 標 面 積 計 算 書

地 番	65-50	地 目	

筆 界 点	X	Y	辺長	方向角	備 考
65-2	24751.328	20597.162	0.345	55-59-15	
65-3	24734.197	20607.850	20.192	148-02-24	
65-18	24723.560	20592.125	18.985	235-55-27	
65-37	24740.270	20580.809	20.181	325-53-39	
65-36	24740.382	20580.974	0.199	55-49-55	
65-56	24742.282	20583.784	3.392	55-56-07	
65-124	24744.345	20586.836	3.684	55-56-36	
65-58	24744.434	20586.968	0.159	56-00-38	
65-60	24744.602	20587.217	0.300	55-59-33	
65-62	24744.701	20587.363	0.176	55-51-34	
65-64	24744.997	20587.800	0.528	55-53-18	
65-66	24745.154	20588.032	0.280	55-54-46	
65-68	24745.334	20588.299	0.322	56-00-50	
65-70	24745.491	20588.532	0.281	56-01-38	
65-72	24745.581	20588.665	0.161	55-54-51	
65-74	24745.739	20588.898	0.282	55-51-30	
65-76	24745.769	20588.942	0.053	55-42-47	
65-78	24745.799	20588.987	0.054	56-18-36	
65-80	24745.918	20589.162	0.212	55-47-03	
65-82	24746.352	20589.805	0.776	55-58-56	
65-84	24746.487	20590.005	0.241	55-58-50	
65-86	24746.539	20590.083	0.094	56-18-36	

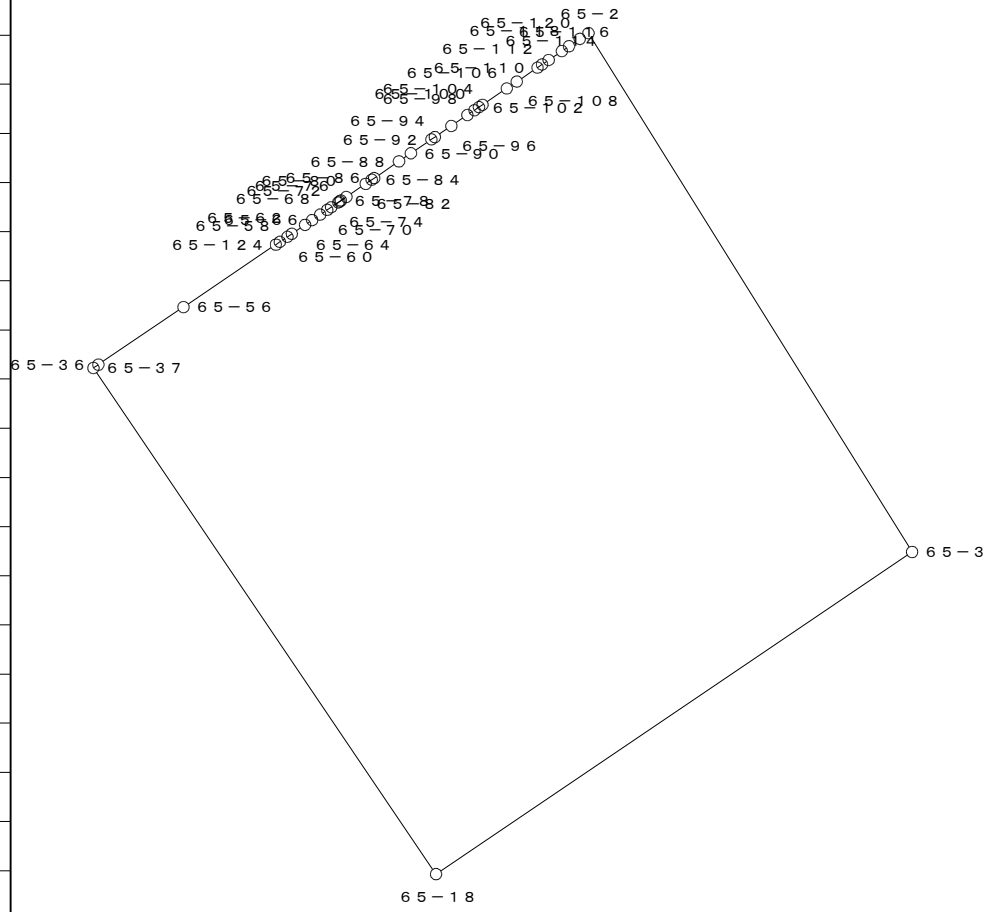


○：筆界点

面積算出公式	倍 面 積　２Ａ	土 地 の 所 在			
Ａ＝ 1／2 ΣXn(Y(n+1)－Y(n-1))	面　　積　　Ａ	土地 の 所有者		縮 尺	1／　250

座 標 面 積 計 算 書

地 番	65-50	地 目	

筆 界 点	X	Y	辺長	方向角	備 考
65-88	24747.094	20590.903	0.990	55-54-31	
65-90	24747.360	20591.297	0.475	55-58-32	
65-92	24747.817	20591.972	0.815	55-54-02	
65-94	24747.895	20592.087	0.139	55-51-09	
65-96	24748.264	20592.633	0.659	55-56-54	
65-98	24748.624	20593.164	0.642	55-51-51	
65-100	24748.781	20593.396	0.280	55-54-46	
65-102	24748.882	20593.545	0.180	55-52-07	
65-104	24748.960	20593.661	0.140	56-04-57	
65-106	24749.501	20594.460	0.965	55-53-54	
65-108	24749.727	20594.794	0.403	55-54-57	
65-110	24750.188	20595.476	0.823	55-56-35	
65-112	24750.290	20595.626	0.181	55-47-03	
65-114	24750.438	20595.845	0.264	55-56-57	
65-116	24750.732	20596.280	0.525	55-56-48	
65-118	24750.891	20596.516	0.285	56-01-51	
65-120	24751.135	20596.876	0.435	55-52-17	

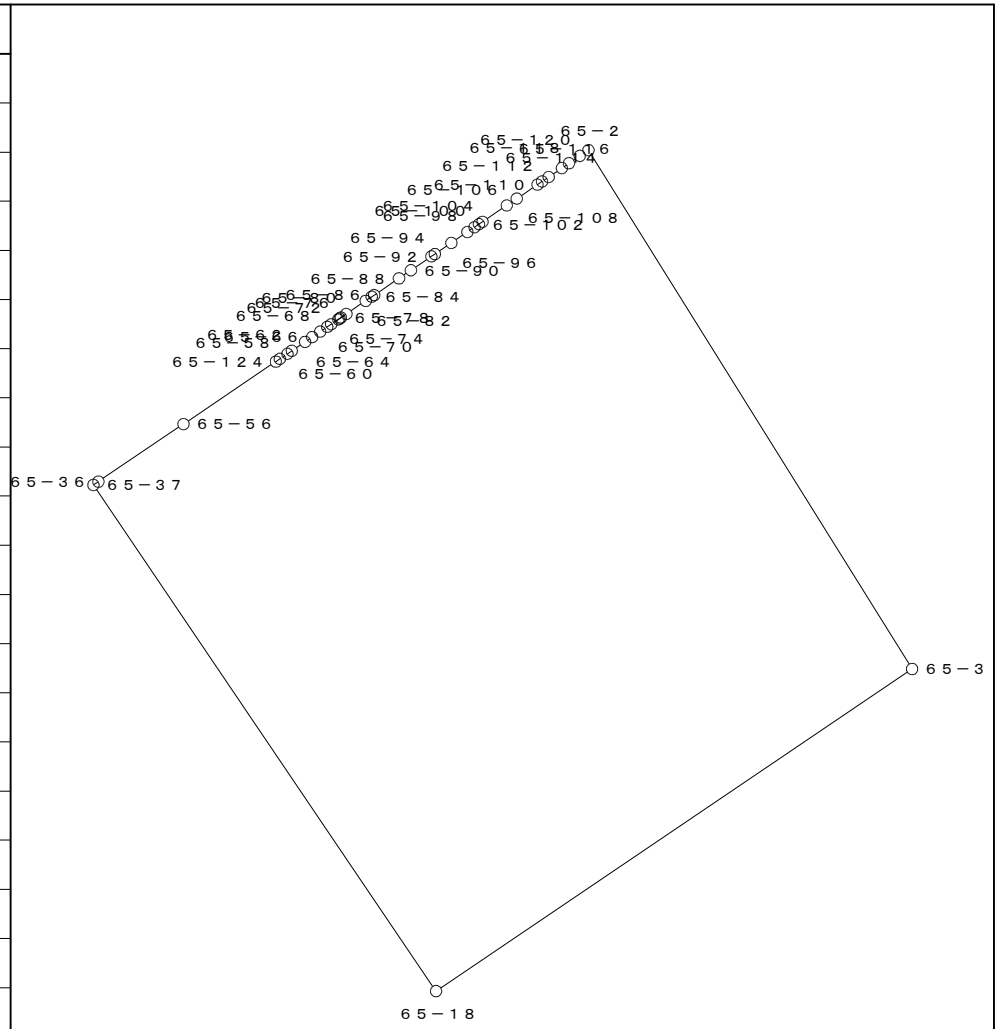


○：筆界点

面積算出公式	倍 面 積 2A	781.451150	土 地 の 所 在			
A＝ 1／2 ΣXn(Y(n+1)－Y(n-1))	面 積 A	390.7255750	土地 の 所有者		縮 尺	1／ 250

座 標 面 積 計 算 書

地 番	65-51	地 目	

筆 界 点	X	Y	辺長	方向角	備　考
65-18	24723.560	20592.125	20.181	145-53-39	
65-19	24723.413	20591.907	0.263	236-00-28	
65-38	24740.123	20580.591	20.181	325-53-39	
65-37	24740.270	20580.809	0.263	56-00-28	

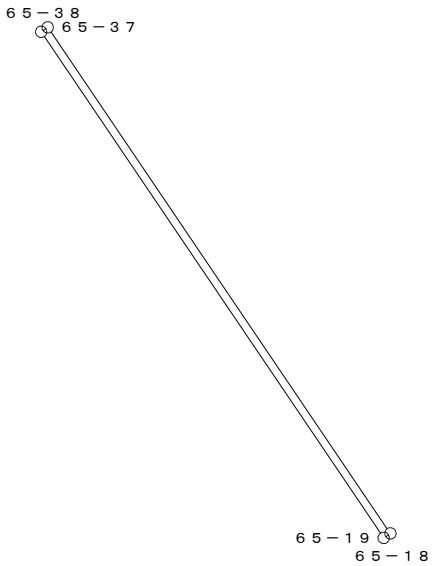


○：筆界点

面積算出公式	倍 面 積　２Ａ	10.612464	土 地 の 所 在			
Ａ＝ 1／2 ΣXn(Y(n+1)－Y(n-1))	面　　積　　Ａ	5.3062320	土地 の 所有者		縮 尺	1／　250

座 標 面 積 計 算 書

地 番	65-52	地 目	

筆 界 点	X	Y	辺長	方向角	備　考
65-19	24723.413	20591.907	20.181	145-53-39	
65-20	24711.222	20573.885	21.758	235-55-25	
65-41	24727.936	20562.568	20.185	325-53-53	
65-40	24732.681	20569.585	8.471	55-55-58	
65-39	24736.761	20575.619	7.284	55-56-05	
65-38	24740.123	20580.591	6.002	55-56-02	

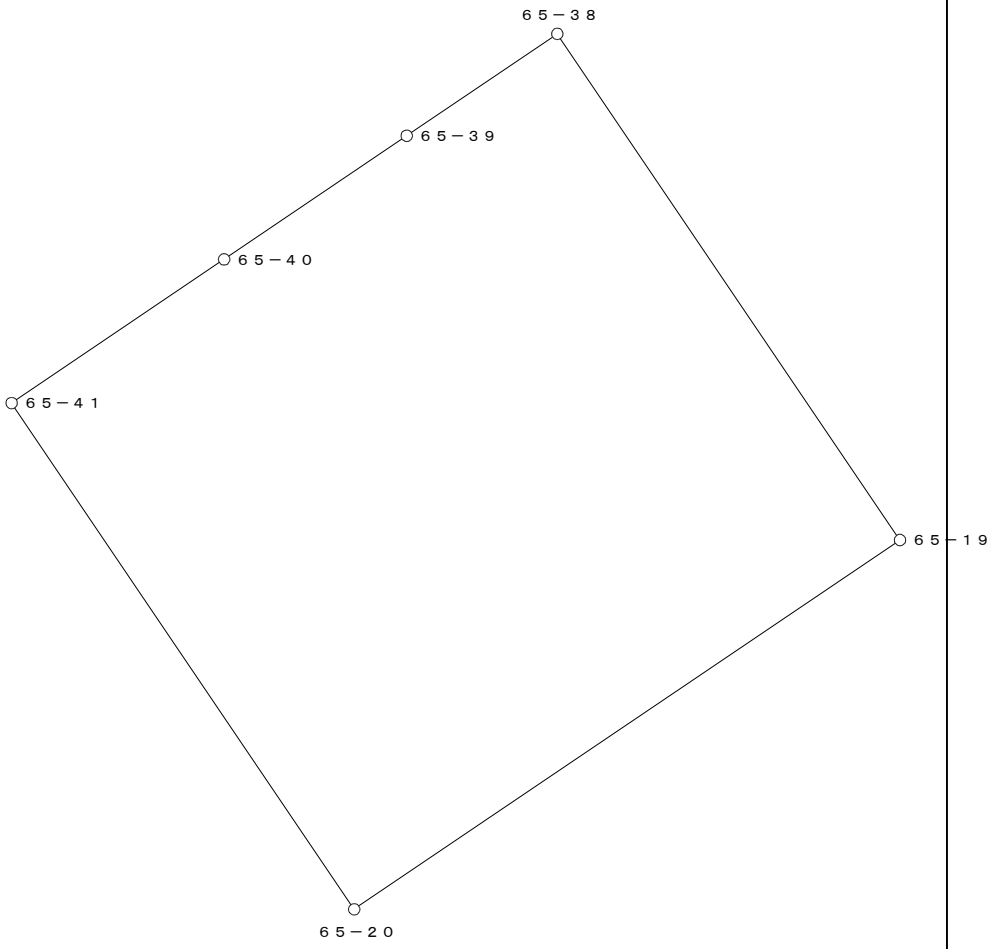


○：筆界点

面積算出公式	倍 面 積　２Ａ	878.260085	土 地 の 所 在			
Ａ＝ 1／2 ΣXn(Y(n+1)－Y(n-1))	面　　積　　Ａ	439.1300425	土地 の 所有者		縮 尺	1／　250

座 標 面 積 計 算 書

地 番	65-53	地 目	

筆 界 点	X	Y	辺長	方向角	備　考
65-20	24711.222	20573.885	20.185	145-53-53	
65-21	24710.383	20572.645	1.497	235-55-02	
65-42	24727.103	20561.335	20.186	325-55-27	
65-41	24727.936	20562.568	1.488	55-57-27	

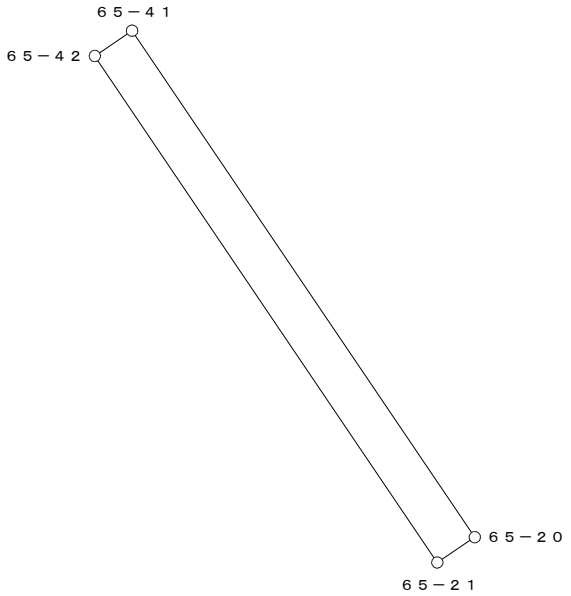


○：筆界点

面積算出公式	倍 面 積　２Ａ	60.257313	土 地 の 所 在			
Ａ＝ 1／2 ΣXn(Y(n+1)－Y(n-1))	面　　積　　Ａ	30.1286565	土地 の 所有者		縮 尺	1／　250

座 標 面 積 計 算 書

地 番	65-54	地 目	

筆 界 点	X	Y	辺長	方向角	備　考
65-21	24710.383	20572.645	20.186	145-55-27	
65-22	24701.384	20559.342	16.061	235-55-23	
65-44	24718.108	20548.033	20.189	325-55-58	
65-43	24726.797	20560.883	15.512	55-56-02	
65-42	24727.103	20561.335	0.546	55-54-08	

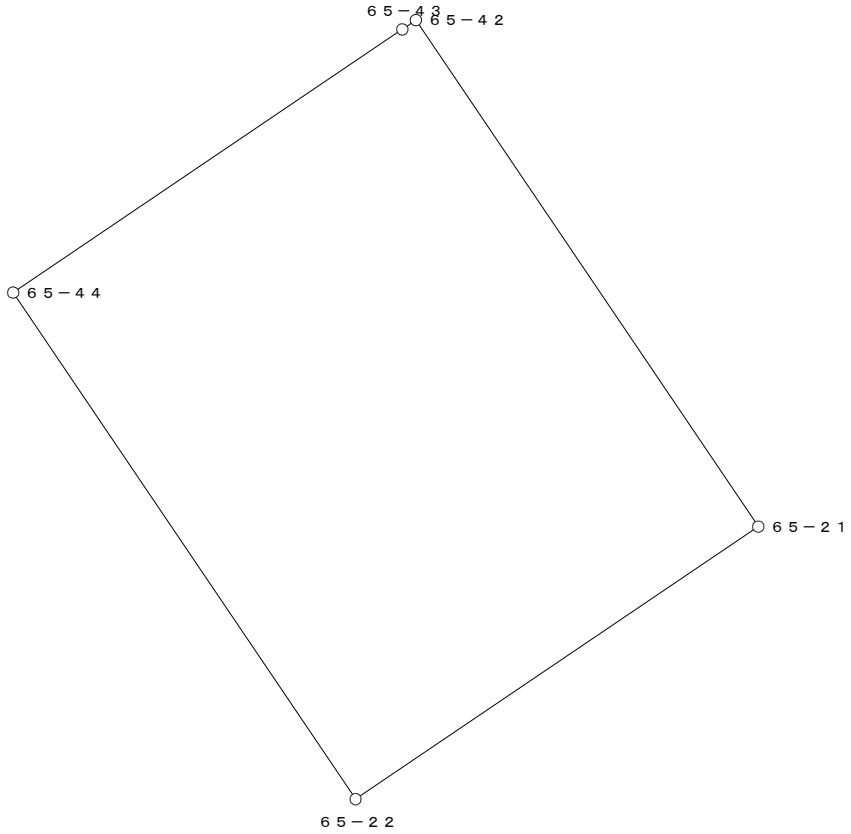


○：筆界点

面積算出公式	倍 面 積　２Ａ	648.387281	土 地 の 所 在			
Ａ＝ 1／2 ΣXn(Y(n+1)－Y(n-1))	面　　積　　Ａ	324.1936405	土地 の 所有者		縮 尺	1／　250

座 標 面 積 計 算 書

地 番	65-55	地 目	

筆 界 点	X	Y	辺長	方向角	備 考
65-22	24701.384	20559.342	20.189	145-55-58	
65-23	24699.816	20557.023	2.799	235-56-07	
65-46	24716.540	20545.714	20.189	325-55-58	
65-45	24717.201	20546.692	1.180	55-56-47	
65-44	24718.108	20548.033	1.619	55-55-38	

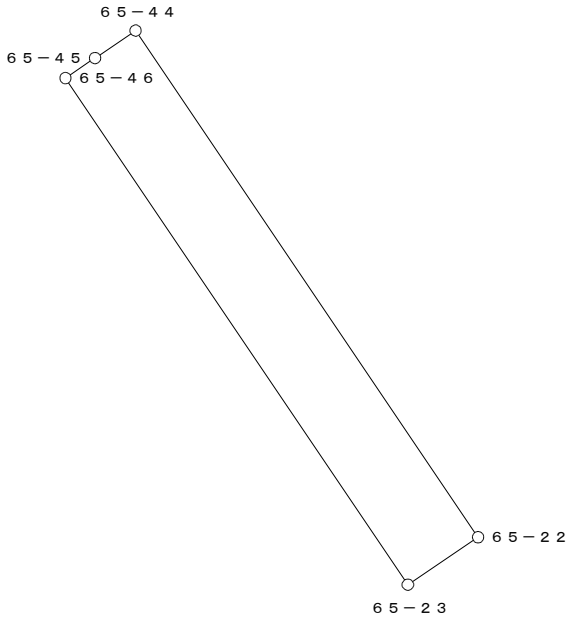


○：筆界点

面積算出公式	倍 面 積　２Ａ	113.030291	土 地 の 所 在			
Ａ＝ 1／2 ΣXn(Y(n+1)－Y(n-1))	面　　積　　Ａ	56.5151455	土地 の 所有者		縮 尺	1／　250

座 標 面 積 計 算 書

地 番	65-56	地 目	

筆 界 点	X	Y	辺長	方向角	備　考
65-23	24699.816	20557.023	20.189	145-55-58	
65-24	24692.820	20546.681	12.486	235-55-23	
65-48	24709.542	20535.365	20.191	325-54-48	
65-47	24711.949	20538.924	4.297	55-55-44	
65-46	24716.540	20545.714	8.196	55-56-09	

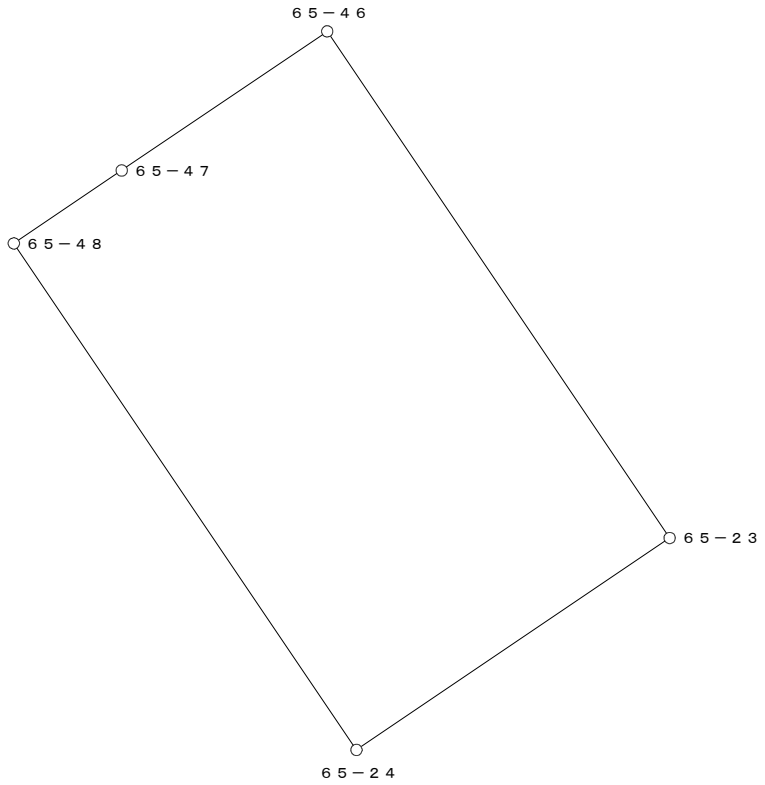


○：筆界点

面積算出公式	倍 面 積　２Ａ	504.326879	土 地 の 所 在			
Ａ＝ 1／2 ΣXn(Y(n+1)－Y(n-1))	面　　積　　Ａ	252.1634395	土地 の 所有者		縮 尺	1／　250

座 標 面 積 計 算 書

地 番	65-57	地 目	

筆 界 点	X	Y	辺長	方向角	備　考
65-24	24692.820	20546.681	20.191	145-54-48	
65-26	24685.154	20535.348	13.682	235-55-28	
65-50	24701.883	20524.039	20.193	325-56-27	
65-48	24709.542	20535.365	13.673	55-55-56	

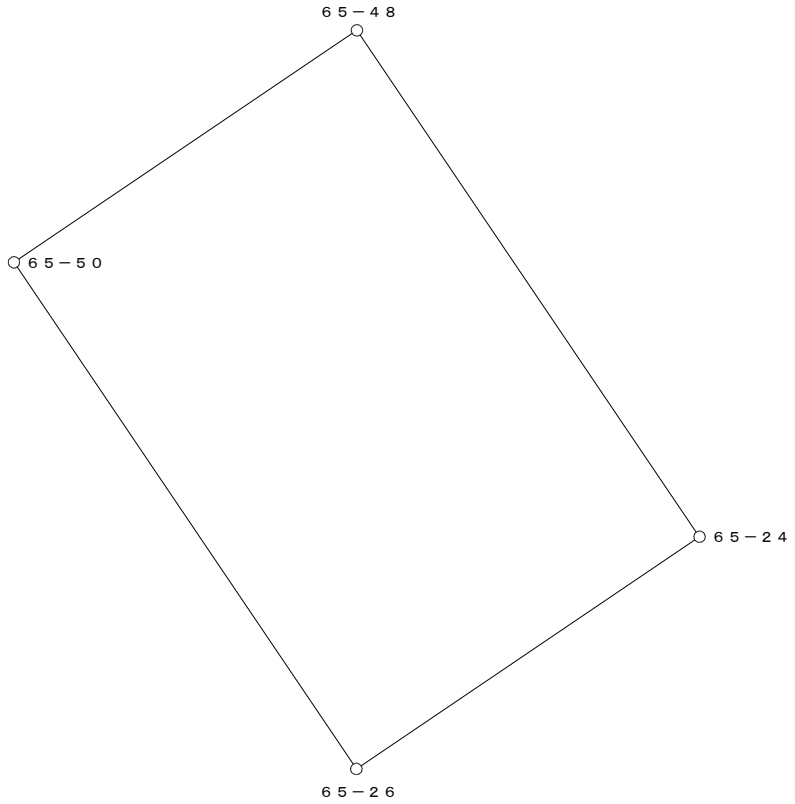


○：筆界点

面積算出公式	倍 面 積　２Ａ	552.347167	土 地 の 所 在			
Ａ＝ 1／2 ΣXn(Y(n+1)－Y(n-1))	面　　積　　Ａ	276.1735835	土地 の 所有者		縮 尺	1／　250

座 標 面 積 計 算 書

地 番	65-58-1	地 目	

筆 界 点	X	Y	辺長	方向角	備 考
65-26	24685.154	20535.348	20.193	145-56-27	
65-28	24668.689	20511.006	29.388	235-55-32	
65-53	24684.938	20498.973	20.219	323-28-43	
65-51	24697.171	20517.070	21.844	55-56-33	
65-50	24701.883	20524.039	8.412	55-56-09	

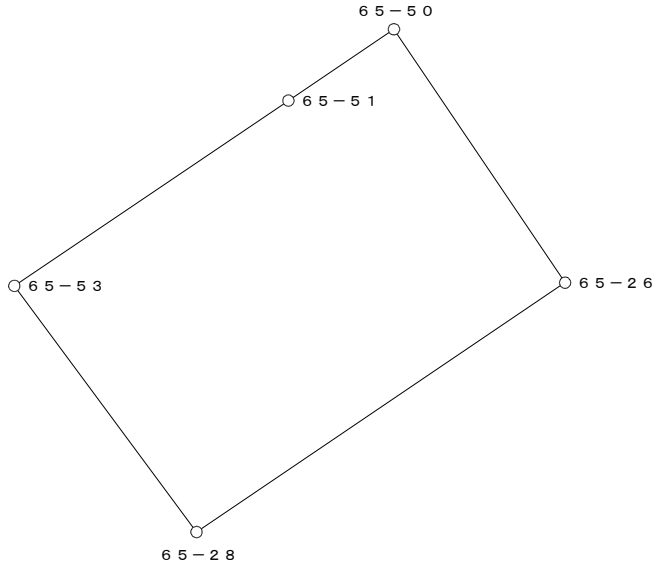


○：筆界点

面積算出公式	倍 面 積　２Ａ　1204.595335	土 地 の 所 在			
Ａ＝ 1／2 ΣXn(Y(n+1)－Y(n-1))	面　積　Ａ　602.2976675	土地 の 所有者		縮 尺	1／　500

座 標 面 積 計 算 書

地 番	65-58-2(-19)	地 目	

筆 界 点	X	Y	辺長	方向角	備 考
65-28	24668.689	20511.006	20.219	143-28-43	
65-4	24665.126	20505.740	6.358	235-55-03	
65-30	24681.378	20493.705	20.223	323-28-45	
65-53	24684.938	20498.973	6.358	55-57-00	

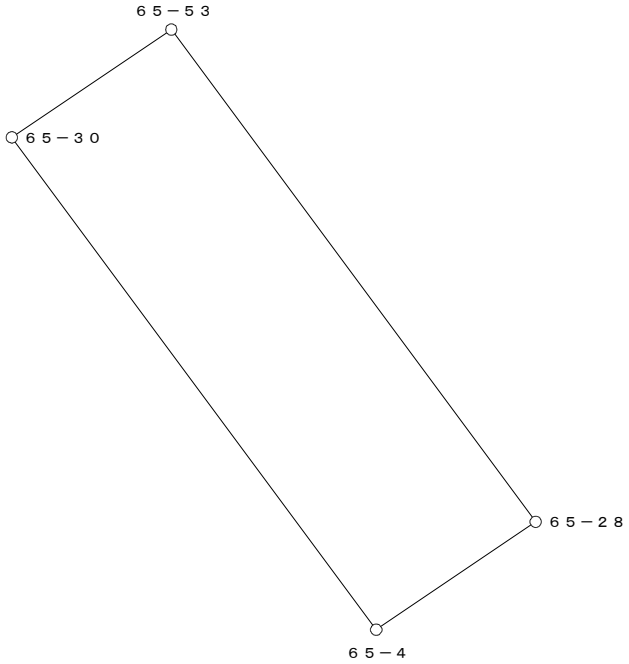

○：筆界点

面積算出公式	倍 面 積　２Ａ	256.900949	土 地 の 所 在			
Ａ＝ 1／2 ΣXn(Y(n+1)－Y(n-1))	面　　積　　Ａ	128.4504745	土地 の 所有者		縮 尺	1／　250