
換　地　図

縮尺　５００分の１

所 在　　那覇市松島一丁目

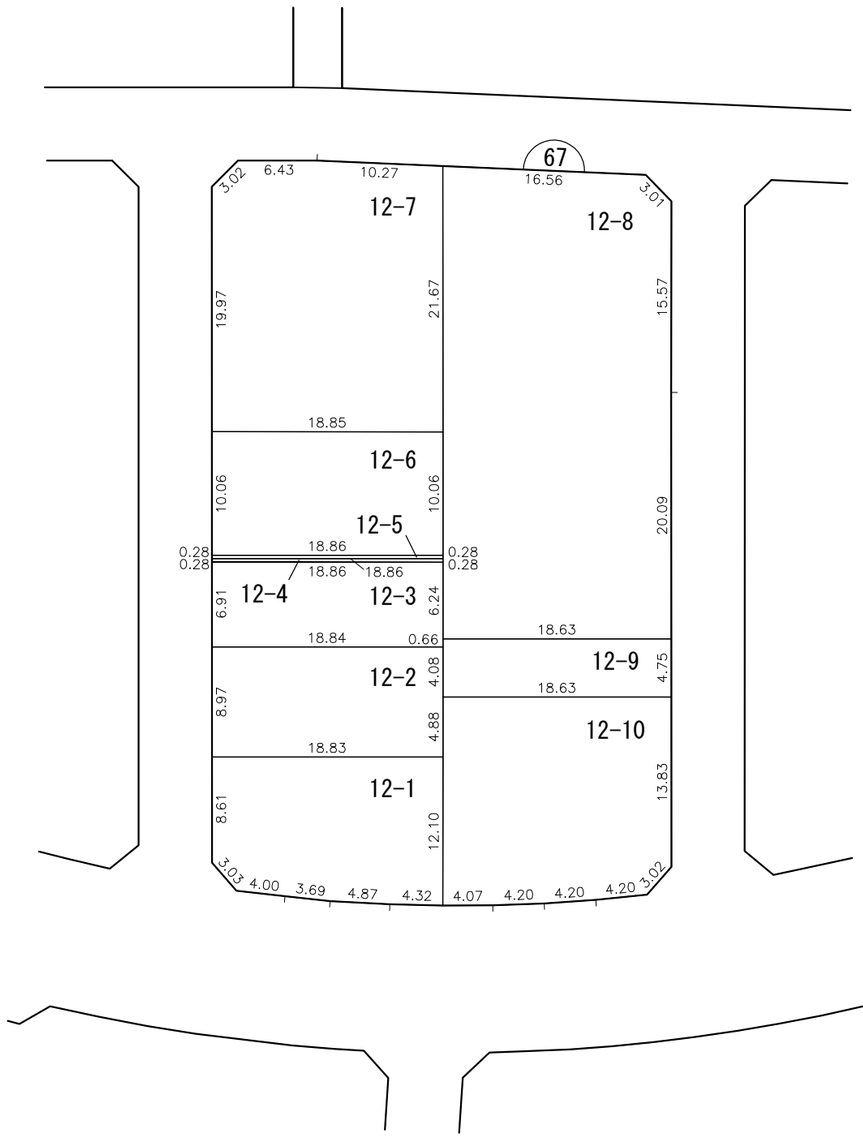


凡例

	施行地区界
	町界
	丁目界
5-1	地番
	換地

那覇広域都市計画事業真嘉比古島第二土地区画整理事業

画地出来形確認測量原図　６７街区

S=1/500

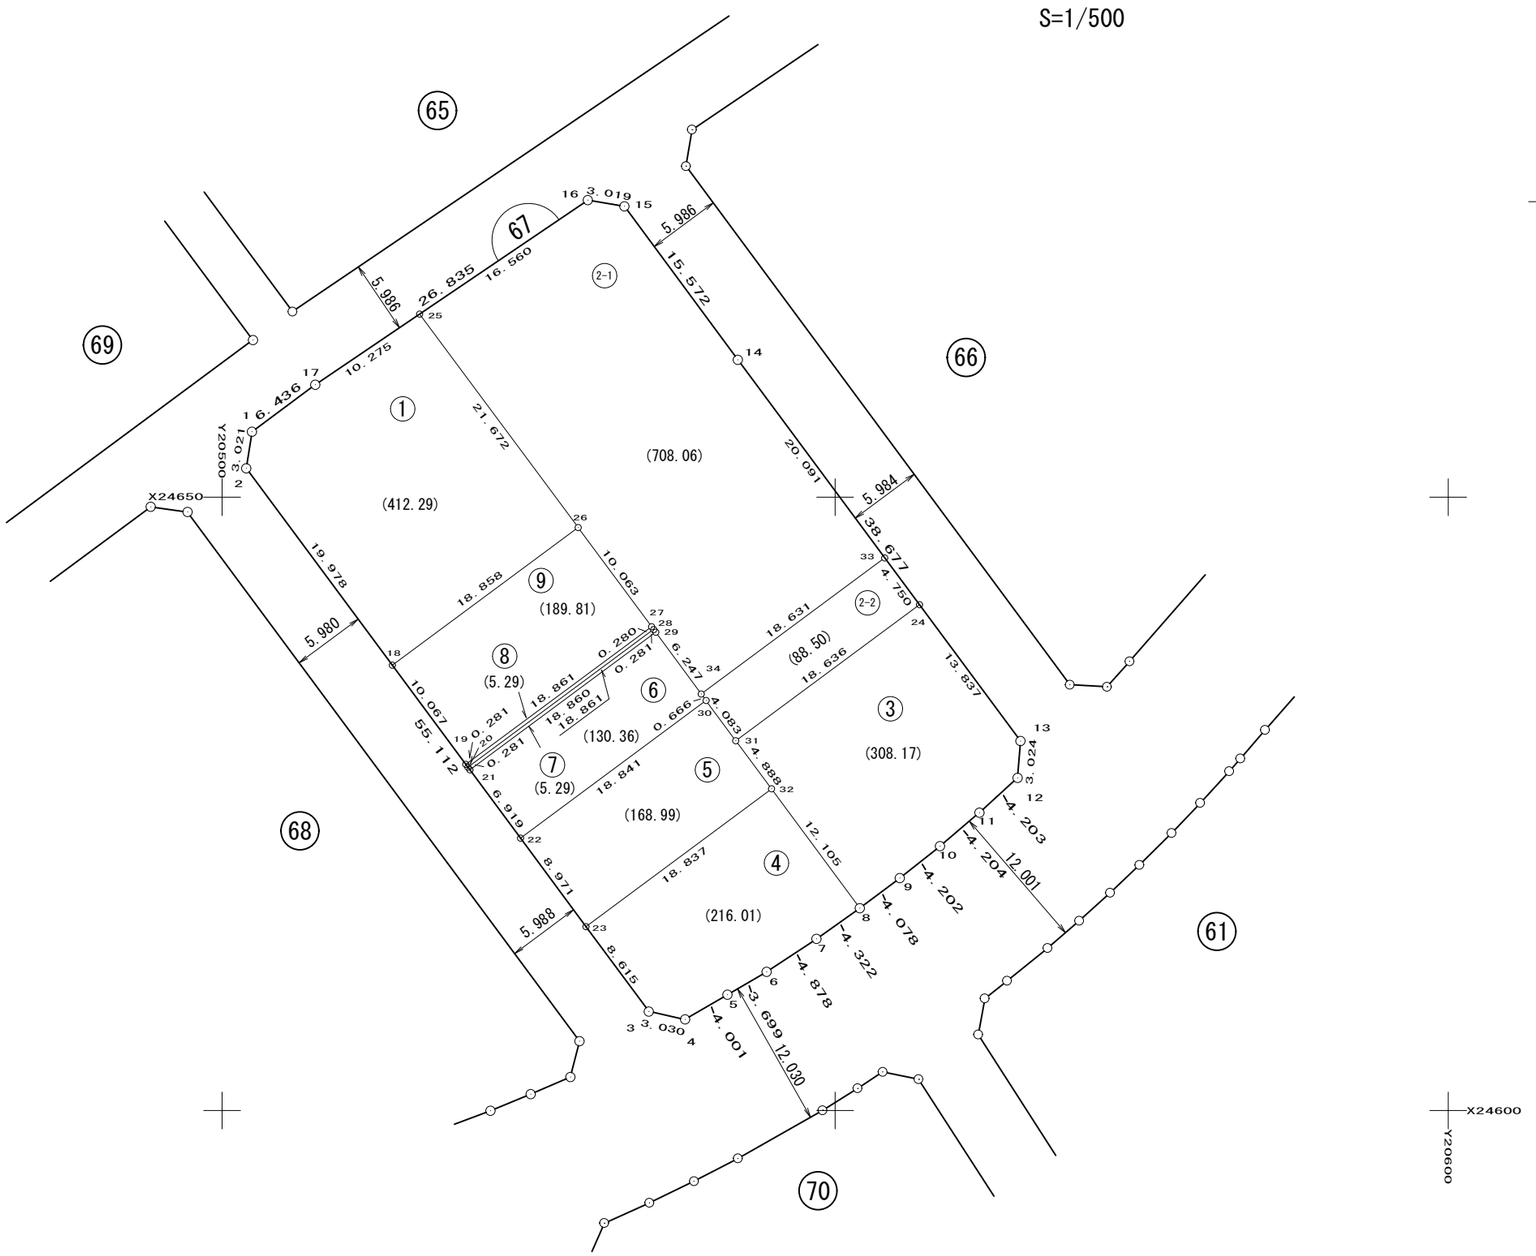

面　積　一　覧　表

種　　別	地　　番	地　　目	面　　積	地　　積	備　　考
	6701:67-1		412.2971600	412.29	
	6702:67-2-1		708.0658465	708.06	
	6703:67-2-2		88.5042465	88.50	
	6704:67-3		308.1779950	308.17	
	6705:67-4		216.0110960	216.01	
	6706:67-5		168.9991600	168.99	
	6707:67-6		130.3664865	130.36	
	6708:67-7		5.2979460	5.29	
	6709:67-8		5.2924450	5.29	
	6710:67-9		189.8187690	189.81	
			2232.8311505	2232.77	
			2232.8311505	2232.77	

座　標　リ　ス　ト

測　　点	X　座　標	Y　座　標
6701:67-1	24655.328	20502.439
6702:67-2	24652.342	20501.978
6703:67-3	24608.075	20534.808
6704:67-4	24607.420	20537.766
6705:67-5	24609.433	20541.224
6706:67-6	24611.306	20544.414
6707:67-7	24613.994	20548.484
6708:67-8	24616.487	20552.014
6709:67-9	24618.933	20555.277
6710:67-10	24621.555	20558.561
6711:67-11	24624.279	20561.763
6712:67-12	24627.111	20564.868
6713:67-13	24630.125	20565.117
6714:67-14	24661.184	20542.068
6715:67-15	24673.709	20532.815
6716:67-16	24674.197	20529.836
6717:67-17	24659.163	20507.608
6718:67-18	24636.295	20513.879
6719:67-19	24628.209	20519.876
6720:67-20	24627.983	20520.043
6721:67-21	24627.758	20520.211
6722:67-22	24622.200	20524.332
6723:67-23	24614.995	20529.676
6724:67-24	24641.236	20556.871
6725:67-25	24664.920	20516.119
6726:67-26	24647.517	20529.034
6727:67-27	24639.436	20535.031
6728:67-28	24639.211	20535.198
6729:67-29	24638.985	20535.365
6730:67-30	24633.421	20539.467
6731:67-31	24630.140	20541.898


測　　点	X　座　標	Y　座　標
6732:67-32	24626.213	20544.808
6733:67-33	24645.050	20554.040
6734:67-34	24633.957	20539.072

測　　点	X　座　標	Y　座　標

座 標 面 積 計 算 書

地 番	67-1	地 目	

筆 界 点	X	Y	辺長	方向角	備　考
67-1	24655.328	20502.439	6.436	233-25-39	
67-2	24652.342	20501.978	3.021	188-46-35	
67-18	24636.295	20513.879	19.978	143-26-17	
67-26	24647.517	20529.034	18.858	53-28-51	
67-25	24664.920	20516.119	21.672	323-25-13	
67-17	24659.163	20507.608	10.275	235-55-29	

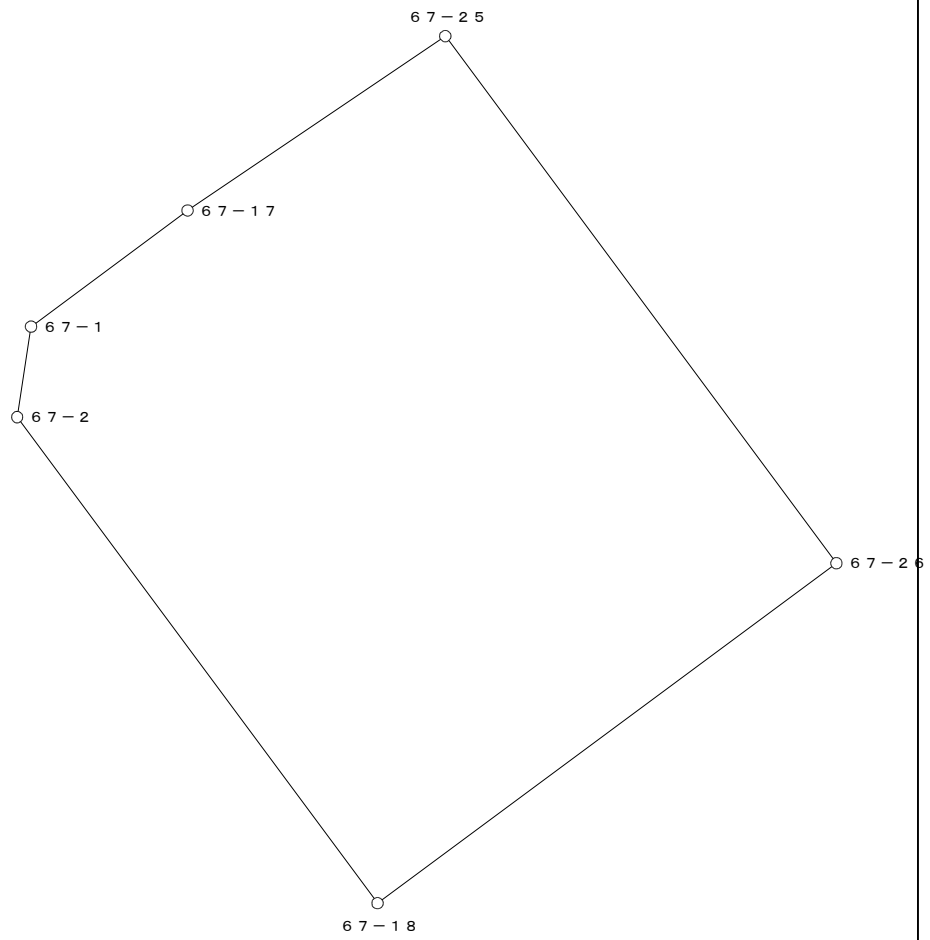


○：筆界点

面積算出公式	倍 面 積　２Ａ	824.594320	土 地 の 所 在			
Ａ＝ 1／2 ΣXn(Y(n+1)－Y(n-1))	面　　積　　Ａ	412.2971600	土地 の 所有者		縮 尺	1／　250

座 標 面 積 計 算 書

地 番	67-2-1	地 目	

筆 界 点	X	Y	辺長	方向角	備　考
67-15	24673.709	20532.815	15.572	323-32-40	
67-16	24674.197	20529.836	3.019	279-18-11	
67-25	24664.920	20516.119	16.560	235-55-44	
67-26	24647.517	20529.034	21.672	143-25-13	
67-27	24639.436	20535.031	10.063	143-25-14	
67-28	24639.211	20535.198	0.280	143-24-59	
67-29	24638.985	20535.365	0.281	143-32-16	
67-34	24633.957	20539.072	6.247	143-35-59	
67-33	24645.050	20554.040	18.631	53-27-26	
67-14	24661.184	20542.068	20.091	323-25-24	

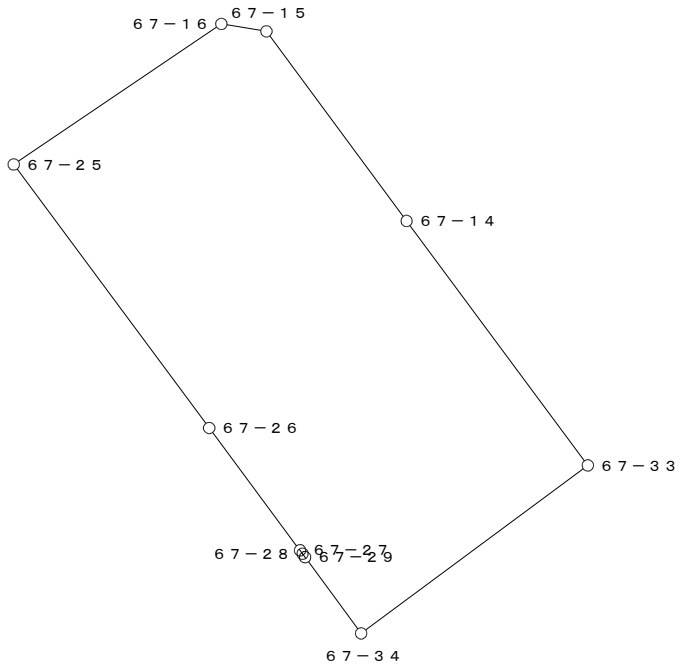


○：筆界点

面積算出公式	倍 面 積　２Ａ　1416.131693	土 地 の 所 在			
Ａ＝ 1／2 ΣXn(Y(n+1)－Y(n-1))	面　積　Ａ　708.0658465	土地 の 所有者		縮 尺	1／　500

座 標 面 積 計 算 書

地 番	67-2-2	地 目	

筆 界 点	X	Y	辺長	方向角	備　考
67-24	24641.236	20556.871	18.636	53-27-33	
67-33	24645.050	20554.040	4.750	323-24-53	
67-34	24633.957	20539.072	18.631	233-27-26	
67-30	24633.421	20539.467	0.666	143-36-43	
67-31	24630.140	20541.898	4.083	143-27-51	

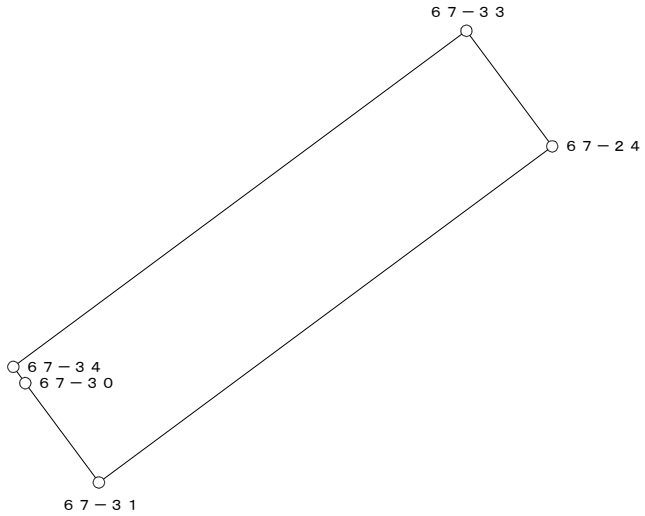


○：筆界点

面積算出公式	倍 面 積　２Ａ	177.008493	土 地 の 所 在			
Ａ＝ 1／2 ΣXn(Y(n+1)－Y(n-1))	面　　積　　Ａ	88.5042465	土地 の 所有者		縮 尺	1／　250

座 標 面 積 計 算 書

地 番	67-3	地 目	

筆 界 点	X	Y	辺長	方向角	備　考
67-24	24641.236	20556.871	13.837	323-25-09	
67-31	24630.140	20541.898	18.636	233-27-33	
67-32	24626.213	20544.808	4.888	143-27-38	
67-8	24616.487	20552.014	12.105	143-27-55	
67-9	24618.933	20555.277	4.078	53-08-39	
67-10	24621.555	20558.561	4.202	51-23-44	
67-11	24624.279	20561.763	4.204	49-36-42	
67-12	24627.111	20564.868	4.203	47-37-58	
67-13	24630.125	20565.117	3.024	4-43-22	

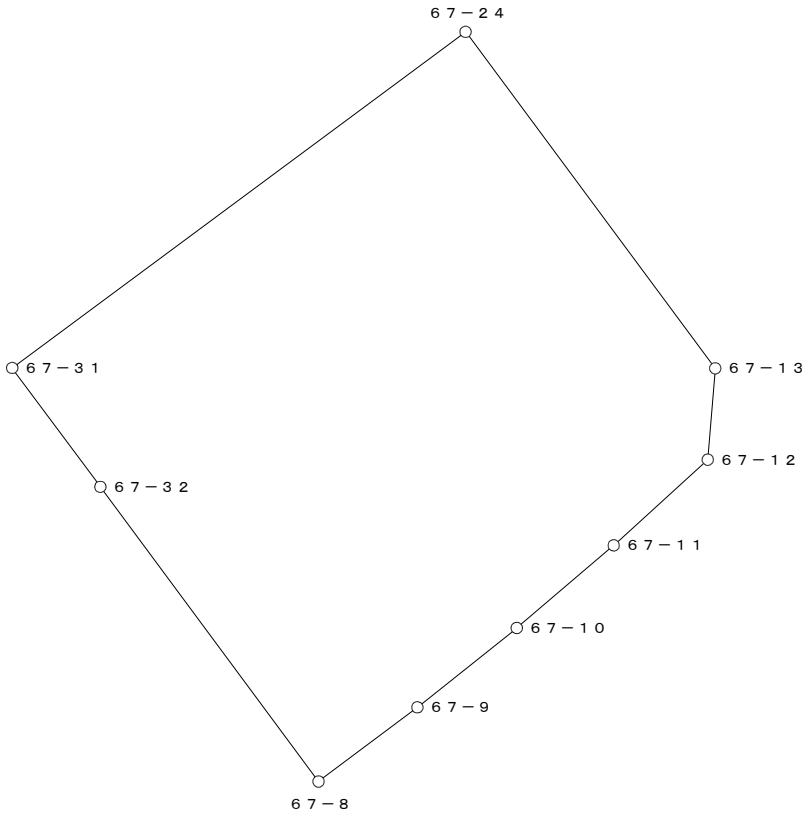


○：筆界点

面積算出公式	倍 面 積　２Ａ	616.355990	土 地 の 所 在			
Ａ＝ 1／2 ΣXn(Y(n+1)－Y(n-1))	面　　積　　Ａ	308.1779950	土地 の 所有者		縮 尺	1／　250

座 標 面 積 計 算 書

地 番	67-4	地 目	

筆 界 点	X	Y	辺長	方向角	備　考
67-32	24626.213	20544.808	12.105	323-27-55	
67-23	24614.995	20529.676	18.837	233-26-56	
67-3	24608.075	20534.808	8.615	143-26-19	
67-4	24607.420	20537.766	3.030	102-29-09	
67-5	24609.433	20541.224	4.001	59-47-42	
67-6	24611.306	20544.414	3.699	59-34-51	
67-7	24613.994	20548.484	4.878	56-33-27	
67-8	24616.487	20552.014	4.322	54-46-08	

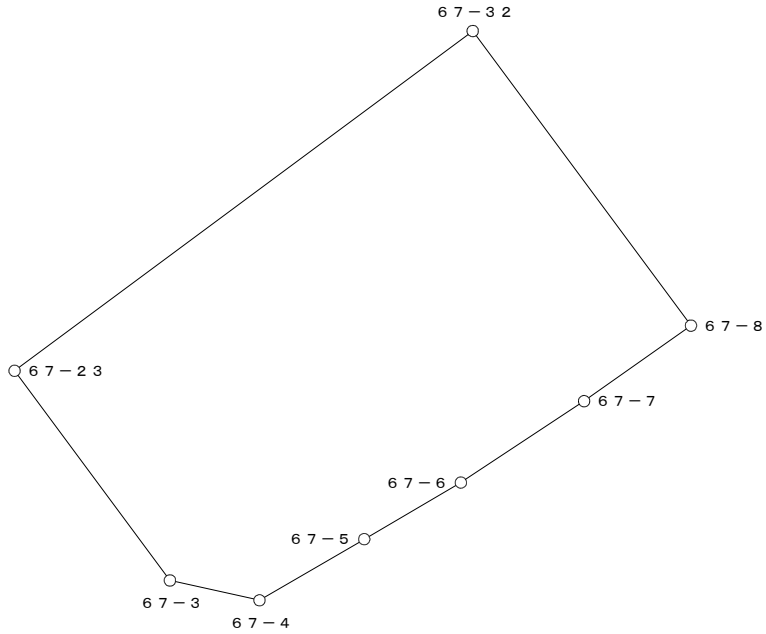


○：筆界点

面積算出公式	倍 面 積　２Ａ	432.022192	土 地 の 所 在			
Ａ＝ 1／2 ΣXn(Y(n+1)－Y(n-1))	面　　積　　Ａ	216.0110960	土地 の 所有者		縮 尺	1／　250

座 標 面 積 計 算 書

地 番	67-5	地 目	

筆 界 点	X	Y	辺長	方向角	備　考
67-22	24622.200	20524.332	18.841	233-26-49	
67-23	24614.995	20529.676	8.971	143-26-07	
67-32	24626.213	20544.808	18.837	53-26-56	
67-31	24630.140	20541.898	4.888	323-27-38	
67-30	24633.421	20539.467	4.083	323-27-51	

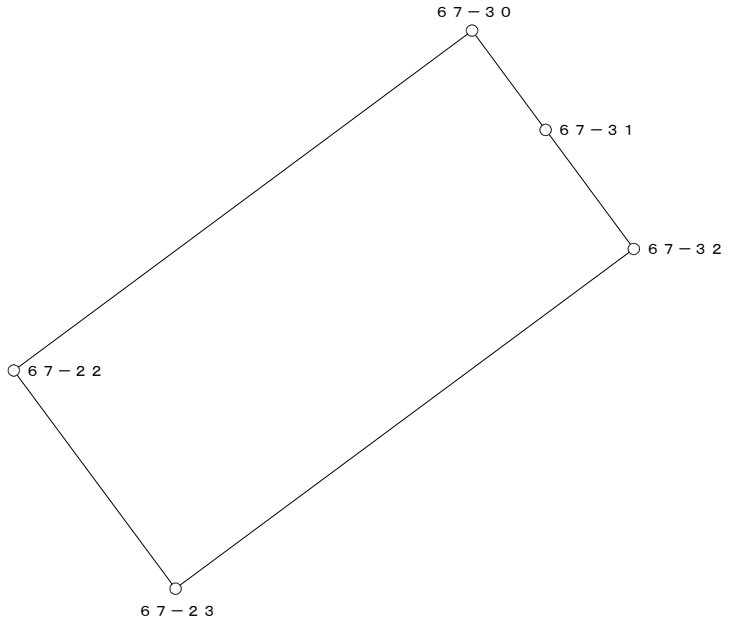


○：筆界点

面積算出公式	倍 面 積　２Ａ	337.998320	土 地 の 所 在			
Ａ＝ 1／2 ΣXn(Y(n+1)－Y(n-1))	面　　積　　Ａ	168.9991600	土地 の 所有者		縮 尺	1／　250

座 標 面 積 計 算 書

地 番	67-6	地 目	

筆 界 点	X	Y	辺長	方向角	備　考
67-21	24627.758	20520.211	18.860	233-28-00	
67-22	24622.200	20524.332	6.919	143-26-41	
67-30	24633.421	20539.467	18.841	53-26-49	
67-34	24633.957	20539.072	0.666	323-36-43	
67-29	24638.985	20535.365	6.247	323-35-59	

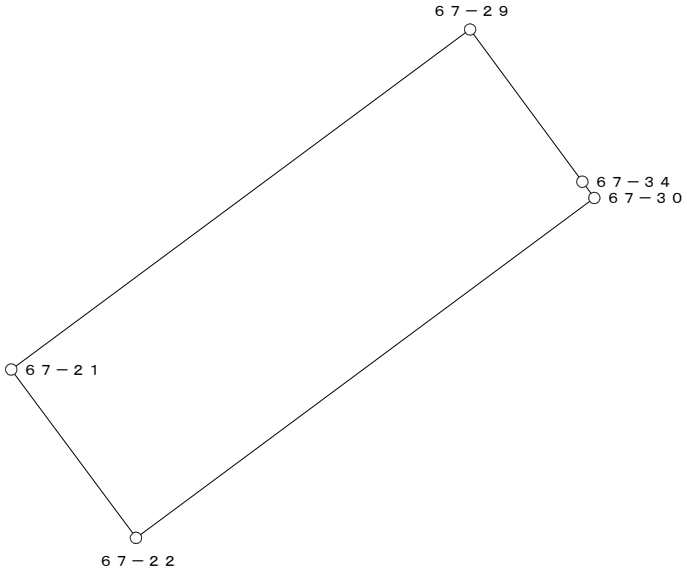


○：筆界点

面積算出公式	倍 面 積　２Ａ	260.732973	土 地 の 所 在			
Ａ＝ 1／2 ΣXn(Y(n+1)－Y(n-1))	面　　積　　Ａ	130.3664865	土地 の 所有者		縮 尺	1／　250

座 標 面 積 計 算 書

地 番	67-7	地 目	

筆 界 点	X	Y	辺長	方向角	備 考
67-21	24627.758	20520.211	0.281	143-15-09	
67-29	24638.985	20535.365	18.860	53-28-00	
67-28	24639.211	20535.198	0.281	323-32-16	
67-20	24627.983	20520.043	18.861	233-27-58	

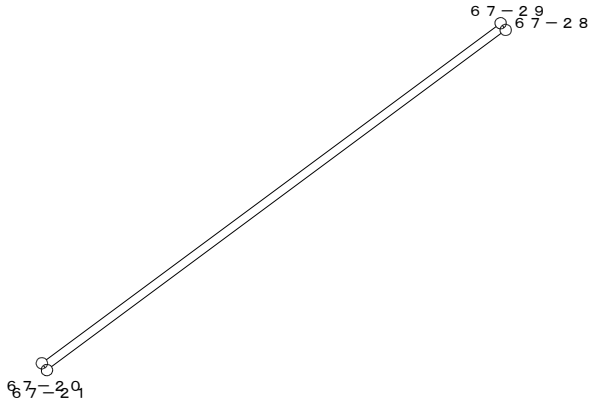


○：筆界点

面積算出公式	倍 面 積　２Ａ	10.595892	土 地 の 所 在			
Ａ＝ 1／2 ΣXn(Y(n+1)－Y(n-1))	面　　積　　Ａ	5.2979460	土地 の 所有者		縮 尺	1／　250

座 標 面 積 計 算 書

地 番	67-8	地 目	

筆 界 点	X	Y	辺長	方向角	備　考
67-27	24639.436	20535.031	0.280	323-24-59	
67-19	24628.209	20519.876	18.861	233-28-07	
67-20	24627.983	20520.043	0.281	143-32-16	
67-28	24639.211	20535.198	18.861	53-27-58	

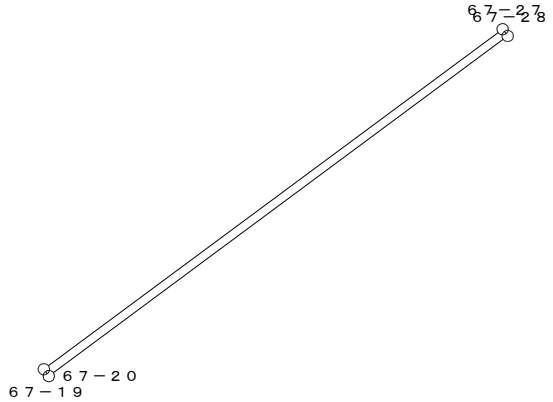


○：筆界点

面積算出公式	倍 面 積　２Ａ	10.584890	土 地 の 所 在			
Ａ＝ 1／2 ΣXn(Y(n+1)－Y(n-1))	面　　積　　Ａ	5.2924450	土地 の 所有者		縮 尺	1／　250

座 標 面 積 計 算 書

地 番	67-9	地 目	

筆 界 点	X	Y	辺長	方向角	備　考
67-18	24636.295	20513.879	18.858	233-28-51	
67-19	24628.209	20519.876	10.067	143-26-15	
67-27	24639.436	20535.031	18.861	53-28-07	
67-26	24647.517	20529.034	10.063	323-25-14	

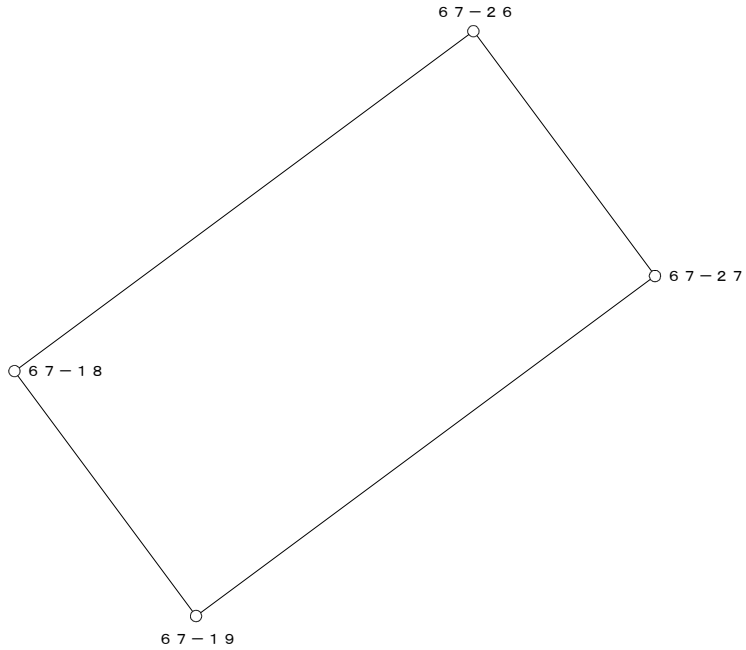

○：筆界点

面積算出公式	倍 面 積　２Ａ	379.637538	土 地 の 所 在			
Ａ＝ 1／2 ΣXn(Y(n+1)－Y(n-1))	面　　積　　Ａ	189.8187690	土地 の 所有者		縮 尺	1／　250