
換　地　図

縮尺　５００分の１


所 在　　那覇市松島一丁目

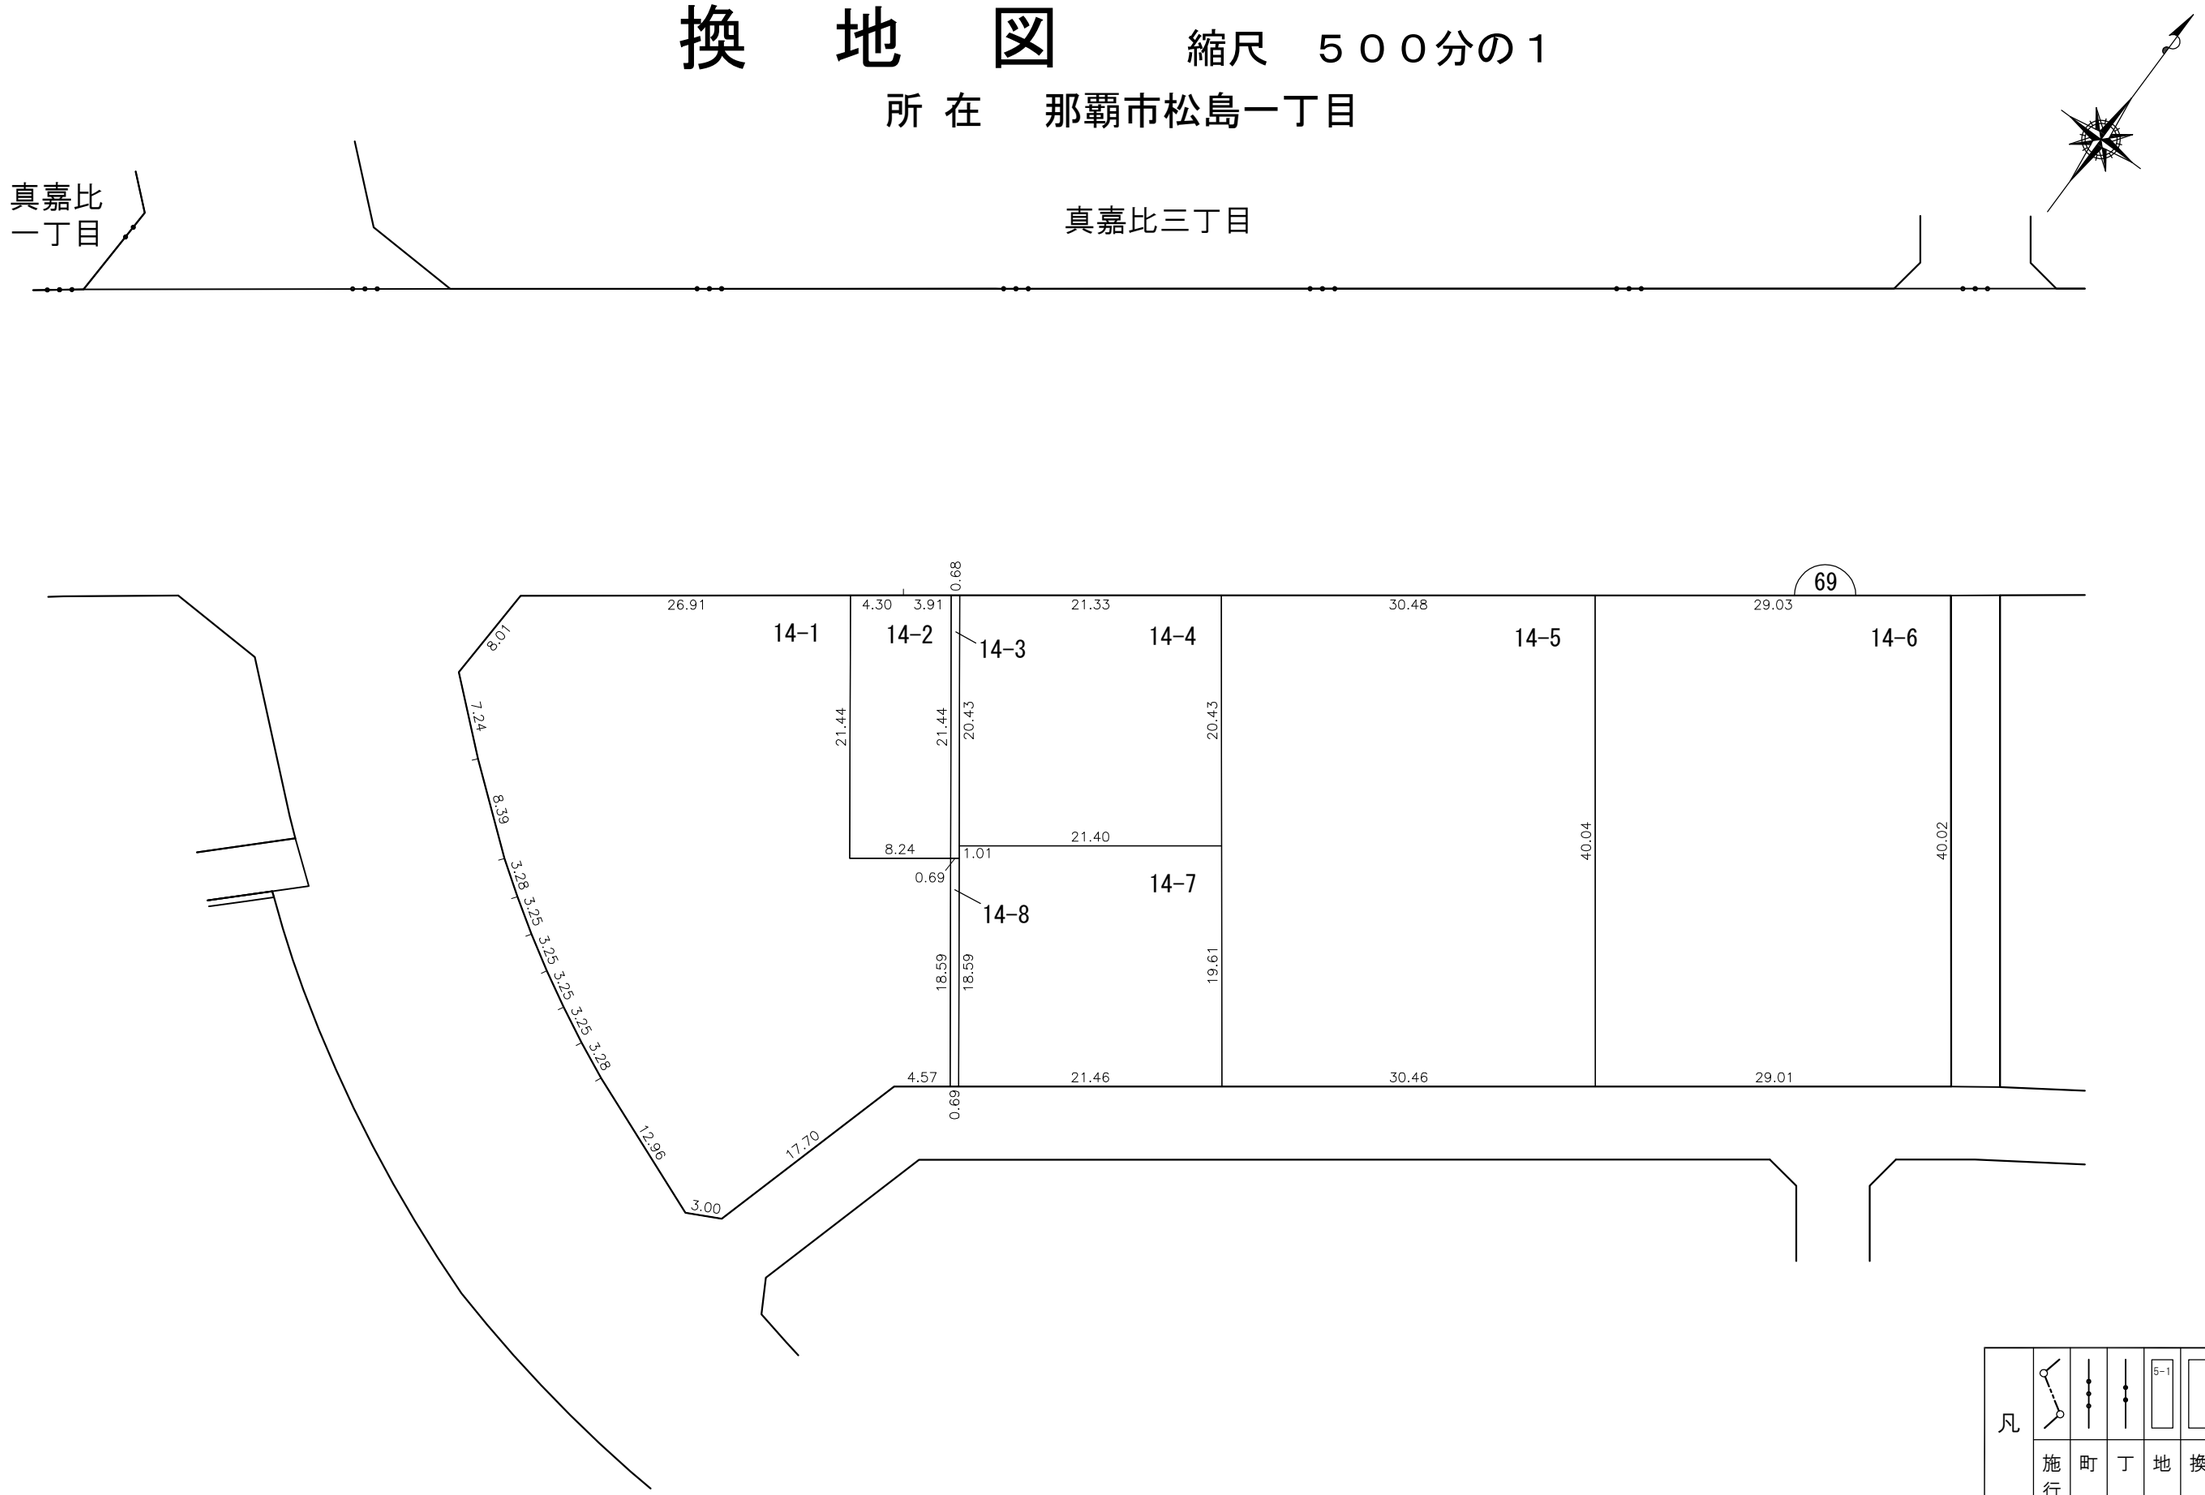

那覇広域都市計画事業真嘉比古島第二土地区画整理事業

画地出来形確認測量原図　６９街区

S=1/500

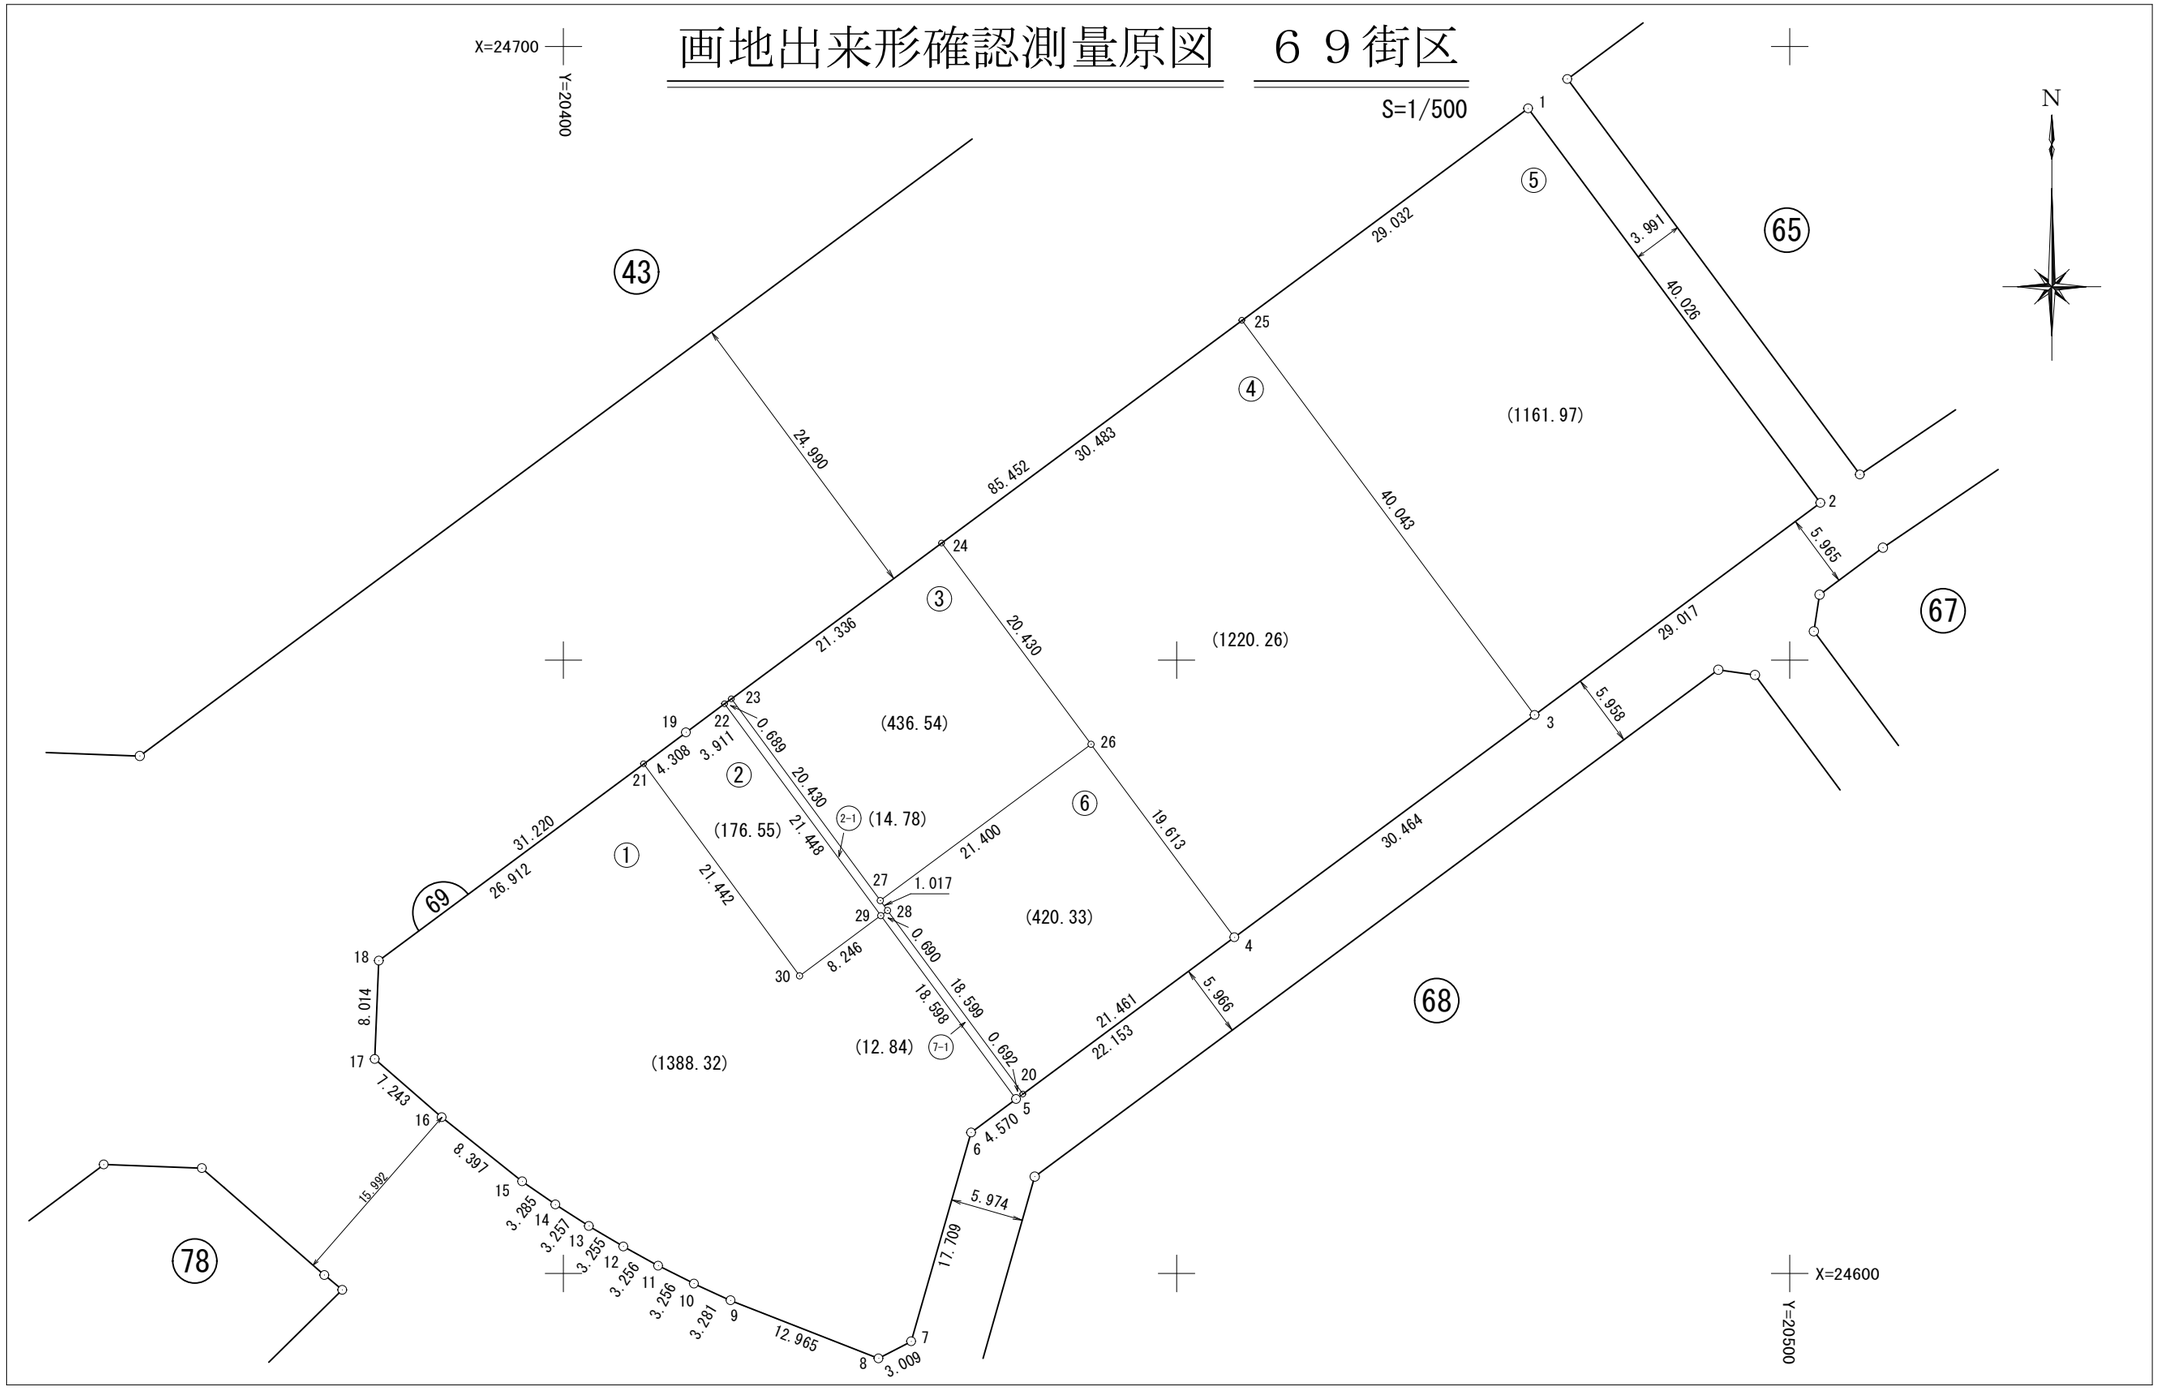

面　積　一　覧　表

種　　別	地　　番	地　　目	面　　積	地　　積	備　　考
	6901:69-1		1388.3233265	1388.32	
	6902:69-2		176.5530935	176.55	
	6903:69-2-1		14.7839865	14.78	
	6904:69-3		436.5419780	436.54	
	6905:69-4		1220.2621245	1220.26	
	6906:69-5		1161.9774000	1161.97	
	6907:69-6		420.3363610	420.33	
	6908:69-7-1		12.8497790	12.84	
			4831.6280490	4831.59	
			4831.6280490	4831.59	

座　標　リ　ス　ト

測　　点	X　座　標	Y　座　標
6901:69-1	24694.960	20478.671
6902:69-2	24662.805	20502.507
6903:69-3	24645.523	20479.198
6904:69-4	24627.392	20454.717
6905:69-5	24614.206	20436.916
6906:69-6	24611.486	20433.244
6907:69-7	24594.462	20428.365
6908:69-8	24593.072	20425.696
6909:69-9	24597.798	20413.623
6910:69-10	24599.171	20410.643
6911:69-11	24600.635	20407.735
6912:69-12	24602.194	20404.877
6913:69-13	24603.863	20402.082
6914:69-14	24605.620	20399.340
6915:69-15	24607.493	20396.641
6916:69-16	24612.730	20390.077
6917:69-17	24617.481	20384.610
6918:69-18	24625.488	20384.938
6919:69-19	24644.104	20410.000
6920:69-20	24614.618	20437.472
6921:69-21	24641.535	20406.542
6922:69-22	24646.432	20413.143
6923:69-23	24646.842	20413.697
6924:69-24	24659.540	20430.843
6925:69-25	24677.682	20455.340
6926:69-26	24643.138	20443.023
6927:69-27	24630.402	20425.826
6928:69-28	24629.584	20426.430
6929:69-29	24629.173	20425.876
6930:69-30	24624.265	20419.250


測　　点	X　座　標	Y　座　標

測　　点	X　座　標	Y　座　標

座 標 面 積 計 算 書

地 番	69-1	地 目	

筆 界 点	X	Y	辺長	方向角	備　考
69-21	24641.535	20406.542	21.442	323-39-10	
69-18	24625.488	20384.938	26.912	233-23-45	
69-17	24617.481	20384.610	8.014	182-20-45	
69-16	24612.730	20390.077	7.243	130-59-30	
69-15	24607.493	20396.641	8.397	128-35-03	
69-14	24605.620	20399.340	3.285	124-45-33	
69-13	24603.863	20402.082	3.257	122-39-02	
69-12	24602.194	20404.877	3.255	120-50-35	
69-11	24600.635	20407.735	3.256	118-36-43	
69-10	24599.171	20410.643	3.256	116-43-21	
69-9	24597.798	20413.623	3.281	114-44-14	
69-8	24593.072	20425.696	12.965	111-22-41	
69-7	24594.462	20428.365	3.009	62-29-23	
69-6	24611.486	20433.244	17.709	15-59-31	
69-5	24614.206	20436.916	4.570	53-28-16	
69-29	24629.173	20425.876	18.598	323-35-12	
69-30	24624.265	20419.250	8.246	233-28-19	

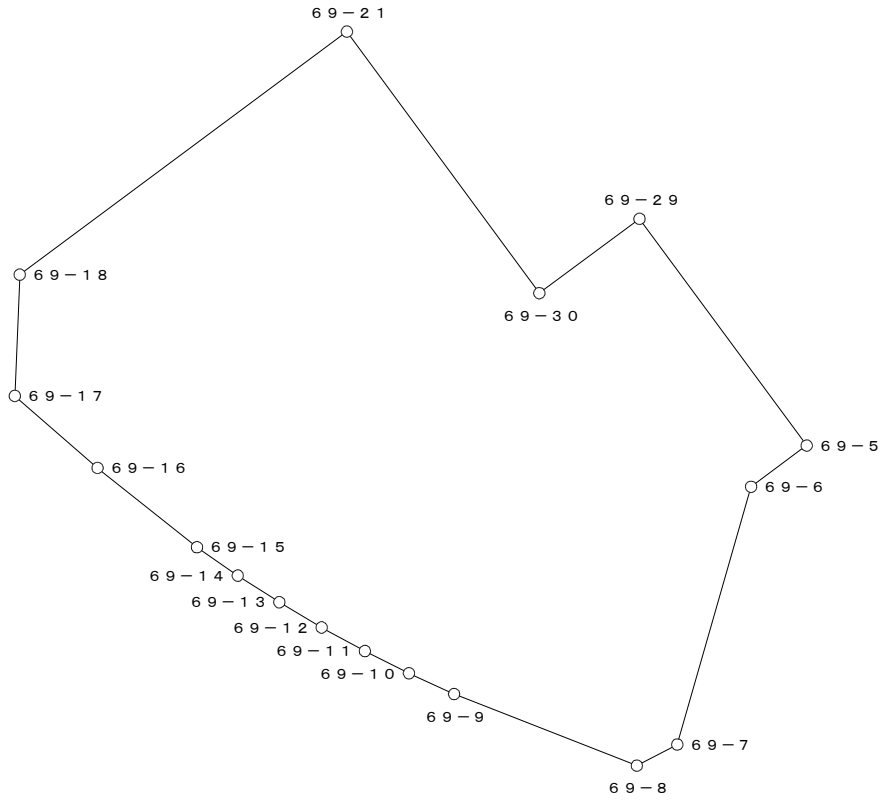


○：筆界点

面積算出公式	倍 面 積　２Ａ　2776.646653	土 地 の 所 在			
Ａ＝ 1／2 ΣXn(Y(n+1)－Y(n-1))	面　積　Ａ　1388.3233265	土地 の 所有者		縮 尺	1／　500

座 標 面 積 計 算 書

地 番	69-2	地 目	

筆 界 点	X	Y	辺長	方向角	備　考
69-22	24646.432	20413.143	21.448	323-34-54	
69-19	24644.104	20410.000	3.911	233-28-22	
69-21	24641.535	20406.542	4.308	233-23-27	
69-30	24624.265	20419.250	21.442	143-39-10	
69-29	24629.173	20425.876	8.246	53-28-19	

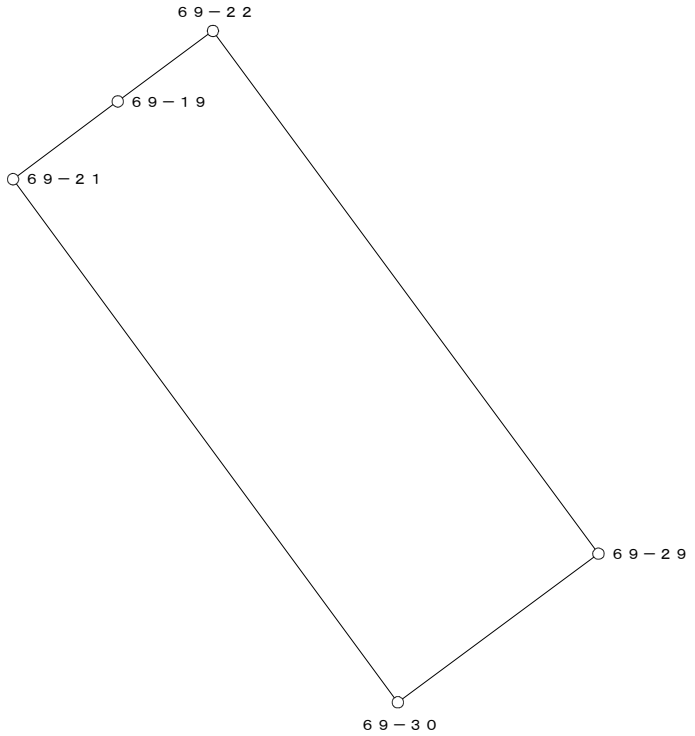


○：筆界点

面積算出公式	倍 面 積　２Ａ	353.106187	土 地 の 所 在			
Ａ＝ 1／2 ΣXn(Y(n+1)－Y(n-1))	面　　積　　Ａ	176.5530935	土地 の 所有者		縮 尺	1／　250

座 標 面 積 計 算 書

地 番	69-2-1	地 目	

筆 界 点	X	Y	辺長	方向角	備　考
69-23	24646.842	20413.697	20.430	323-34-52	
69-22	24646.432	20413.143	0.689	233-29-45	
69-29	24629.173	20425.876	21.448	143-34-54	
69-28	24629.584	20426.430	0.690	53-25-45	
69-27	24630.402	20425.826	1.017	323-33-30	

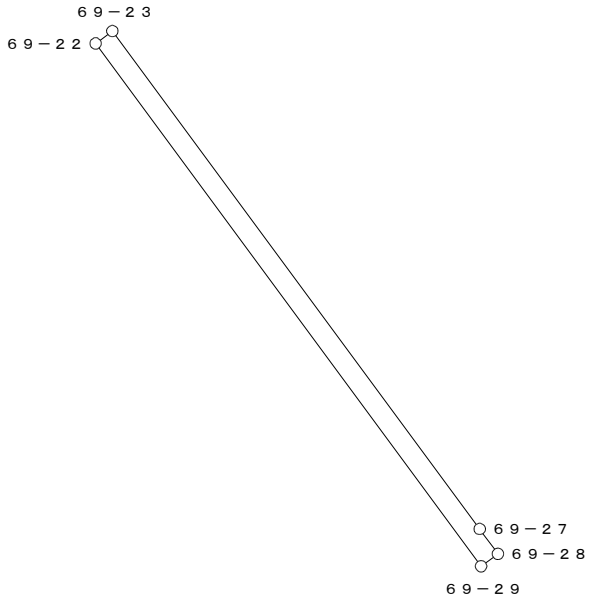


○：筆界点

面積算出公式	倍 面 積　２Ａ	29.567973	土 地 の 所 在			
Ａ＝ 1／2 ΣXn(Y(n+1)－Y(n-1))	面　　積　　Ａ	14.7839865	土地 の 所有者		縮 尺	1／　250

座 標 面 積 計 算 書

地 番	69-3	地 目	

筆 界 点	X	Y	辺長	方向角	備　考
69-24	24659.540	20430.843	20.430	323-24-10	
69-23	24646.842	20413.697	21.336	233-28-37	
69-27	24630.402	20425.826	20.430	143-34-52	
69-26	24643.138	20443.023	21.400	53-28-36	

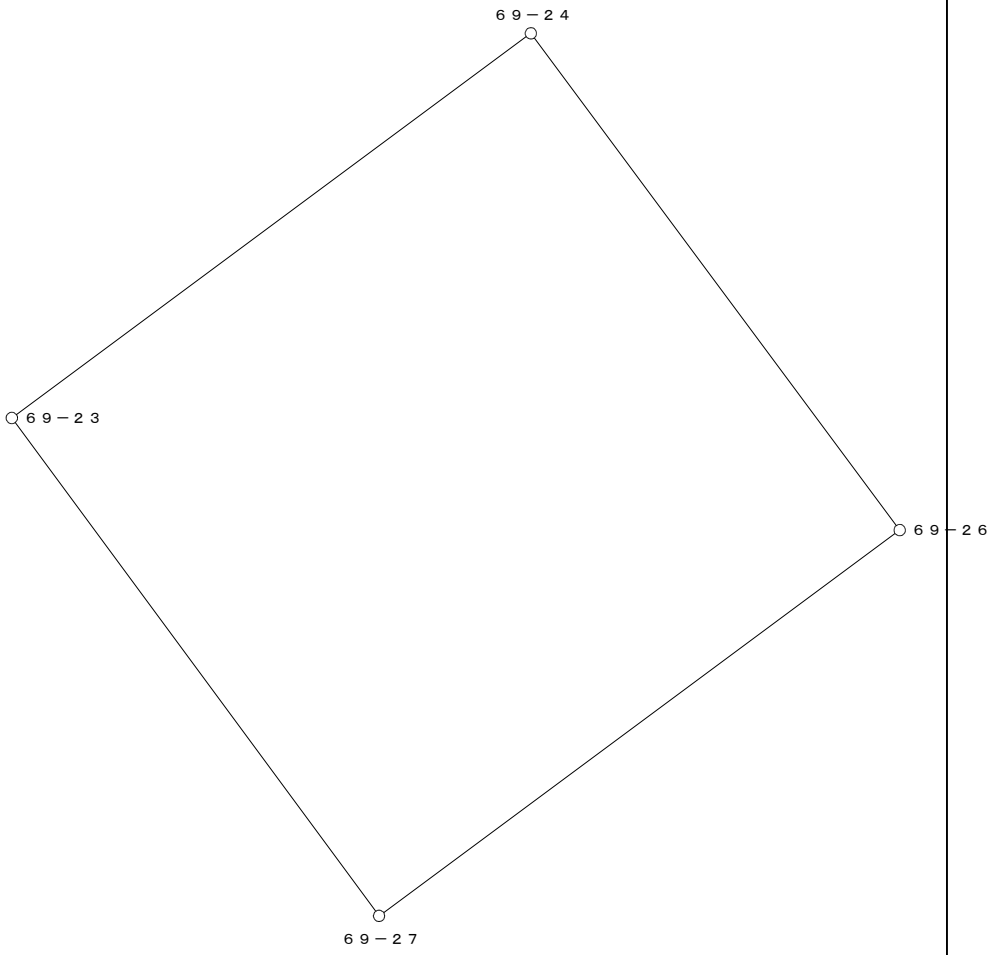


○：筆界点

面積算出公式	倍 面 積　２Ａ	873.083956	土 地 の 所 在			
Ａ＝ 1／2 ΣXn(Y(n+1)－Y(n-1))	面　　積　　Ａ	436.5419780	土地 の 所有者		縮 尺	1／　250

座 標 面 積 計 算 書

地 番	69-4	地 目	

筆 界 点	X	Y	辺長	方向角	備　考
69-25	24677.682	20455.340	40.043	323-25-45	
69-24	24659.540	20430.843	30.483	233-28-37	
69-26	24643.138	20443.023	20.430	143-24-10	
69-4	24627.392	20454.717	19.613	143-24-00	
69-3	24645.523	20479.198	30.464	53-28-33	

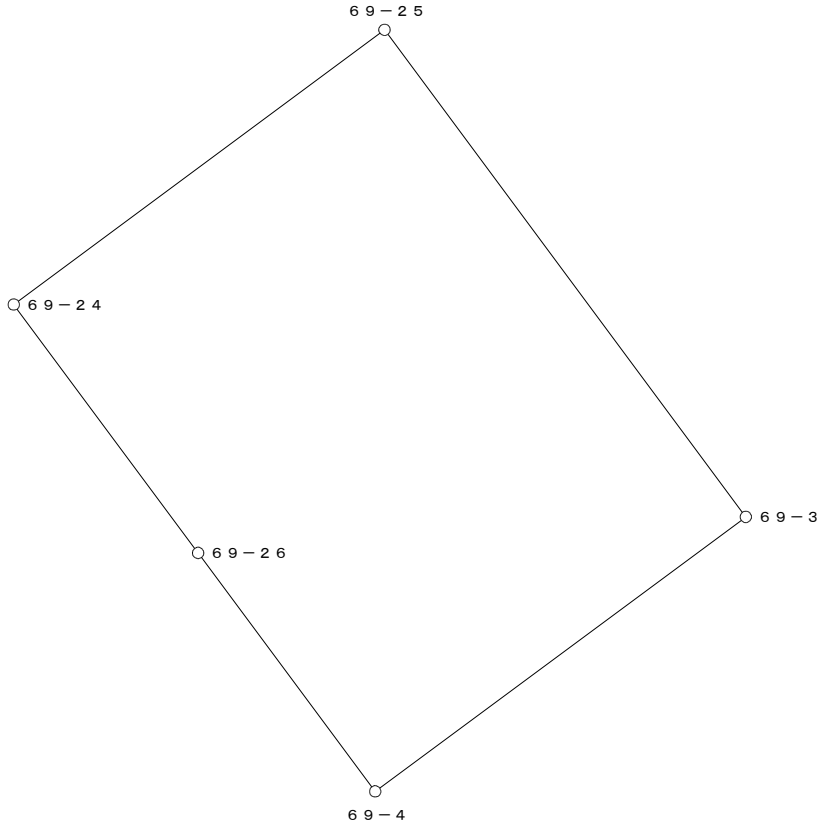


○：筆界点

面積算出公式	倍 面 積　２Ａ　2440.524249	土 地 の 所 在			
Ａ＝ 1／2 ΣXn(Y(n+1)－Y(n-1))	面　積　Ａ　1220.2621245	土地 の 所有者		縮 尺	1／　500

座 標 面 積 計 算 書

地 番	69-5	地 目	

筆 界 点	X	Y	辺長	方向角	備　考
69-1	24694.960	20478.671	40.026	323-27-04	
69-25	24677.682	20455.340	29.032	233-28-40	
69-3	24645.523	20479.198	40.043	143-25-45	
69-2	24662.805	20502.507	29.017	53-26-44	

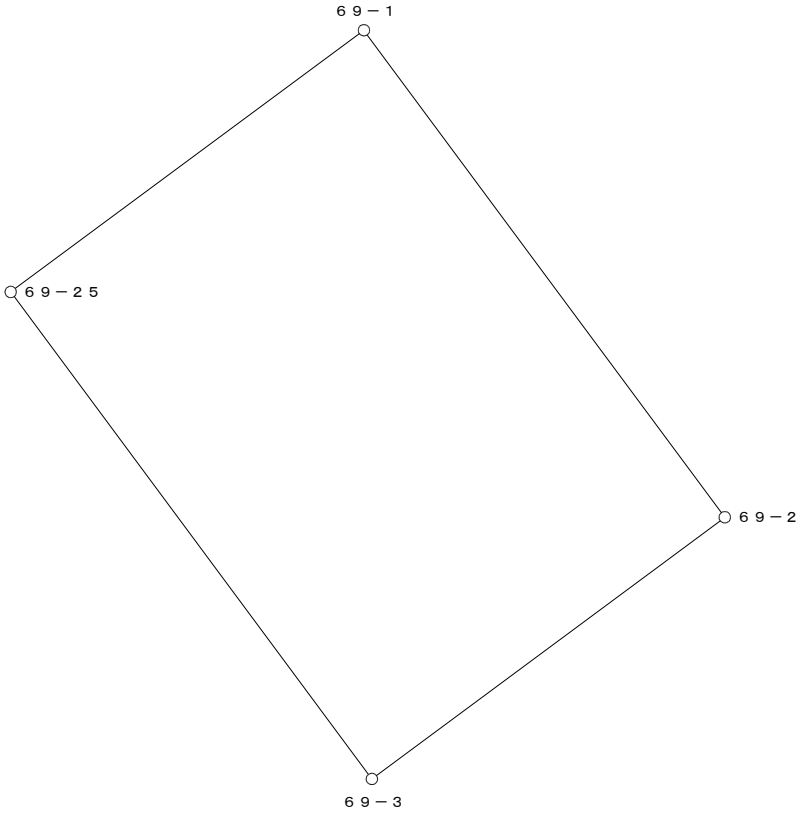


○：筆界点

面積算出公式	倍 面 積　２Ａ　2323.954800	土 地 の 所 在			
Ａ＝ 1／2 ΣXn(Y(n+1)－Y(n-1))	面　積　Ａ　1161.9774000	土地 の 所有者		縮 尺	1／　500

座 標 面 積 計 算 書

地 番	69-6	地 目	

筆 界 点	X	Y	辺長	方向角	備　考
69-26	24643.138	20443.023	19.613	323-24-00	
69-27	24630.402	20425.826	21.400	233-28-36	
69-28	24629.584	20426.430	1.017	143-33-30	
69-20	24614.618	20437.472	18.599	143-34-48	
69-4	24627.392	20454.717	21.461	53-28-17	

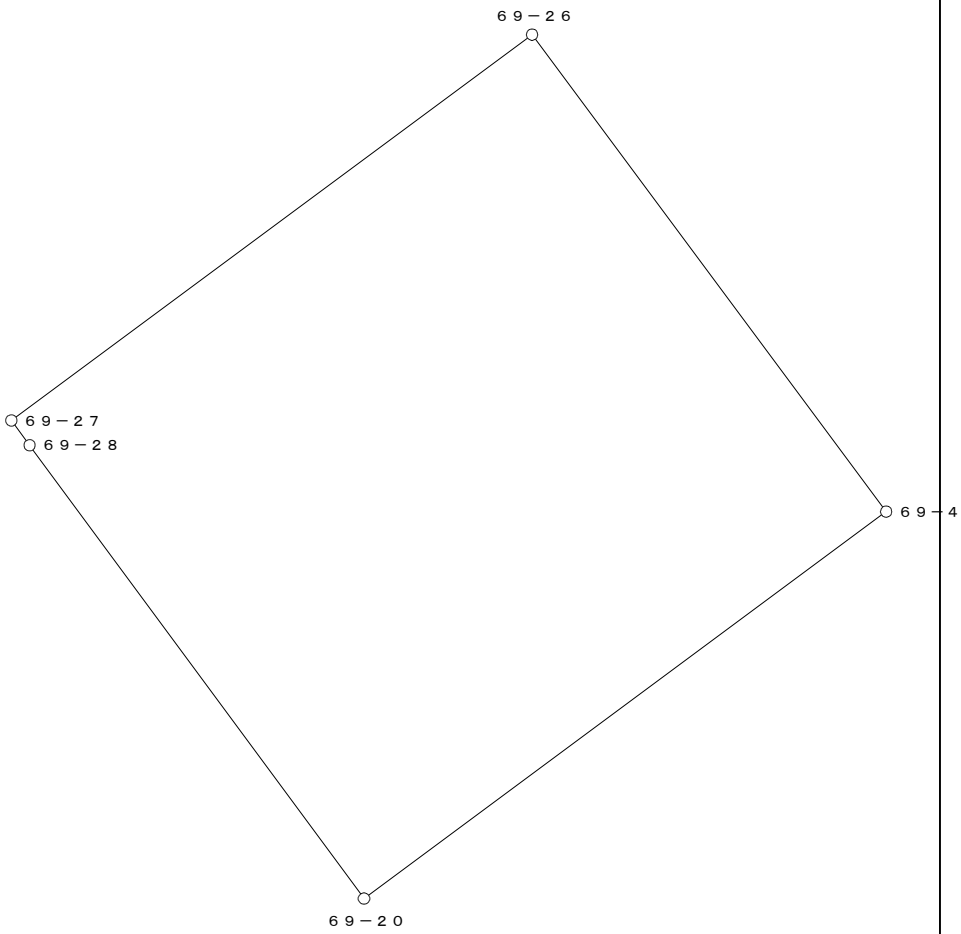


○：筆界点

面積算出公式	倍 面 積　２Ａ	840.672722	土 地 の 所 在			
Ａ＝ 1／2 ΣXn(Y(n+1)－Y(n-1))	面　　積　　Ａ	420.3363610	土地 の 所有者		縮 尺	1／　250

座 標 面 積 計 算 書

地 番	69-7-1	地 目	

筆 界 点	X	Y	辺長	方向角	備　考
69-28	24629.584	20426.430	18.599	323-34-48	
69-29	24629.173	20425.876	0.690	233-25-45	
69-5	24614.206	20436.916	18.598	143-35-12	
69-20	24614.618	20437.472	0.692	53-27-41	

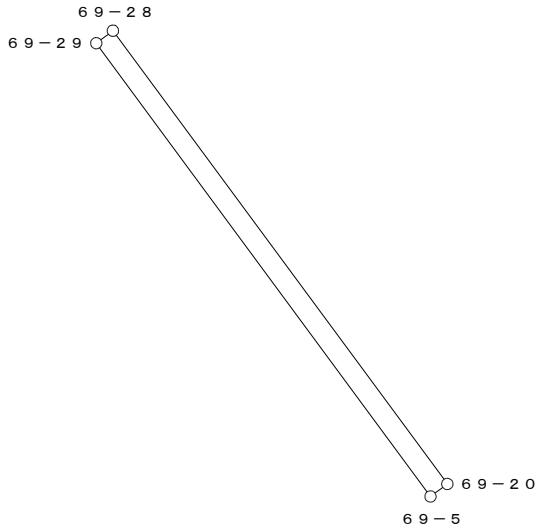

○：筆界点

面積算出公式	倍 面 積　２Ａ	25.699558	土 地 の 所 在			
Ａ＝ 1／2 ΣXn(Y(n+1)－Y(n-1))	面　　積　　Ａ	12.8497790	土地 の 所有者		縮 尺	1／　250