
換　地　図　　縮尺　５００分の１

所 在　那覇市松島一丁目

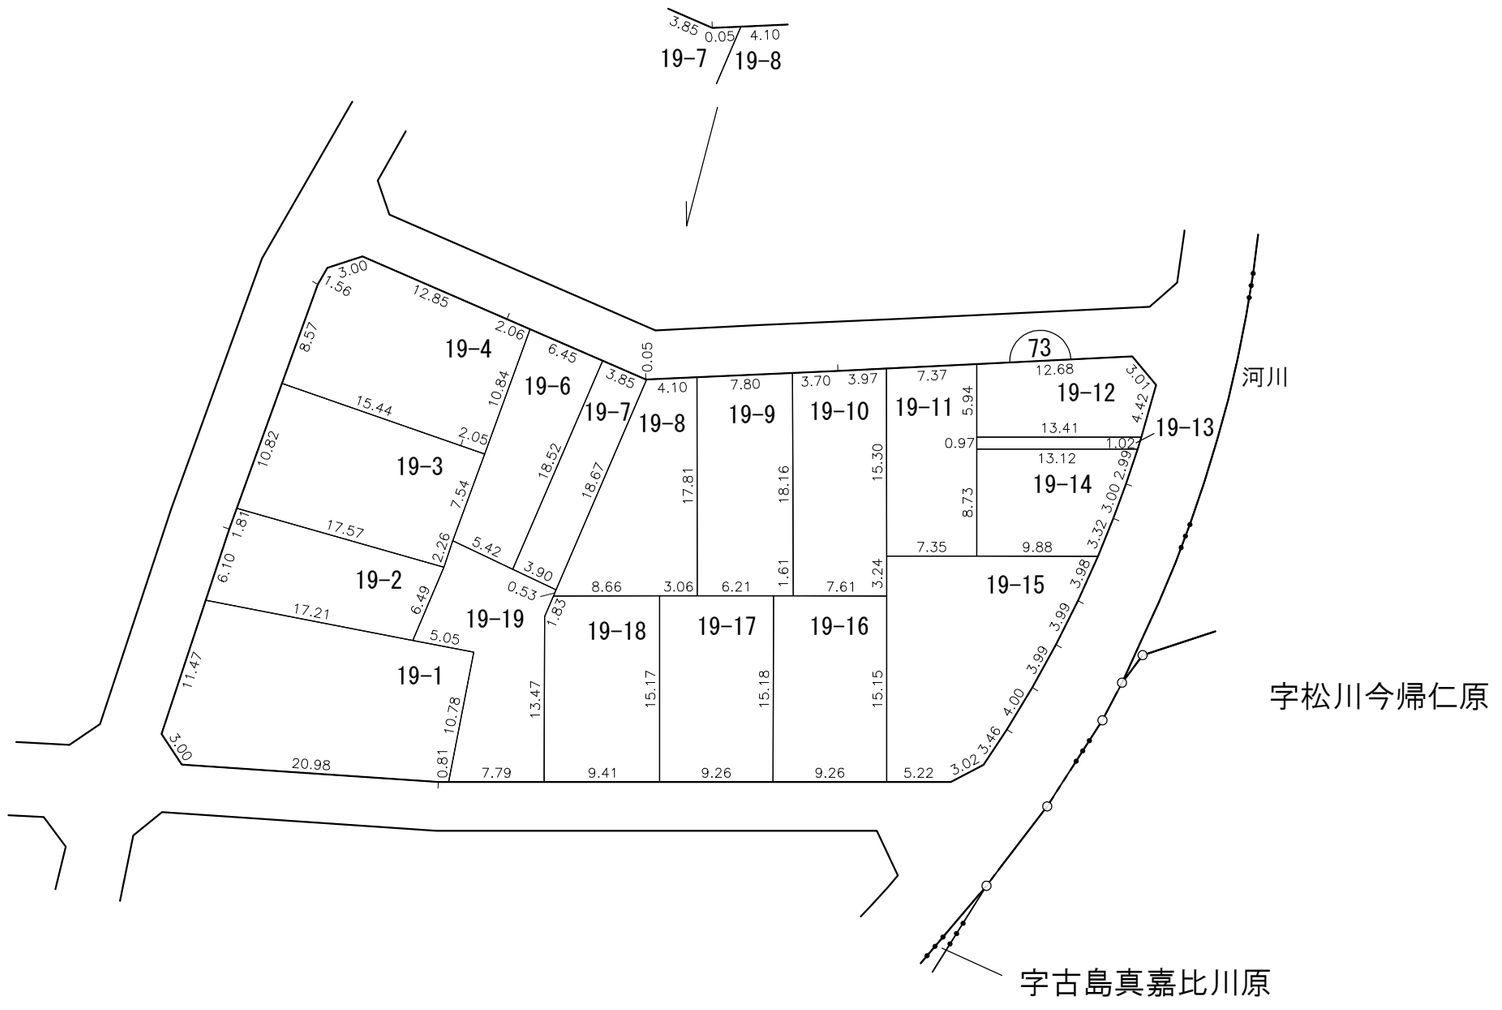


凡例	施行地区界	町界	丁目界	5-1 地番	換地	

那覇広域都市計画事業真嘉比古島第二土地区画整理事業

画地出来形確認測量原図　７３街区

S=1/500

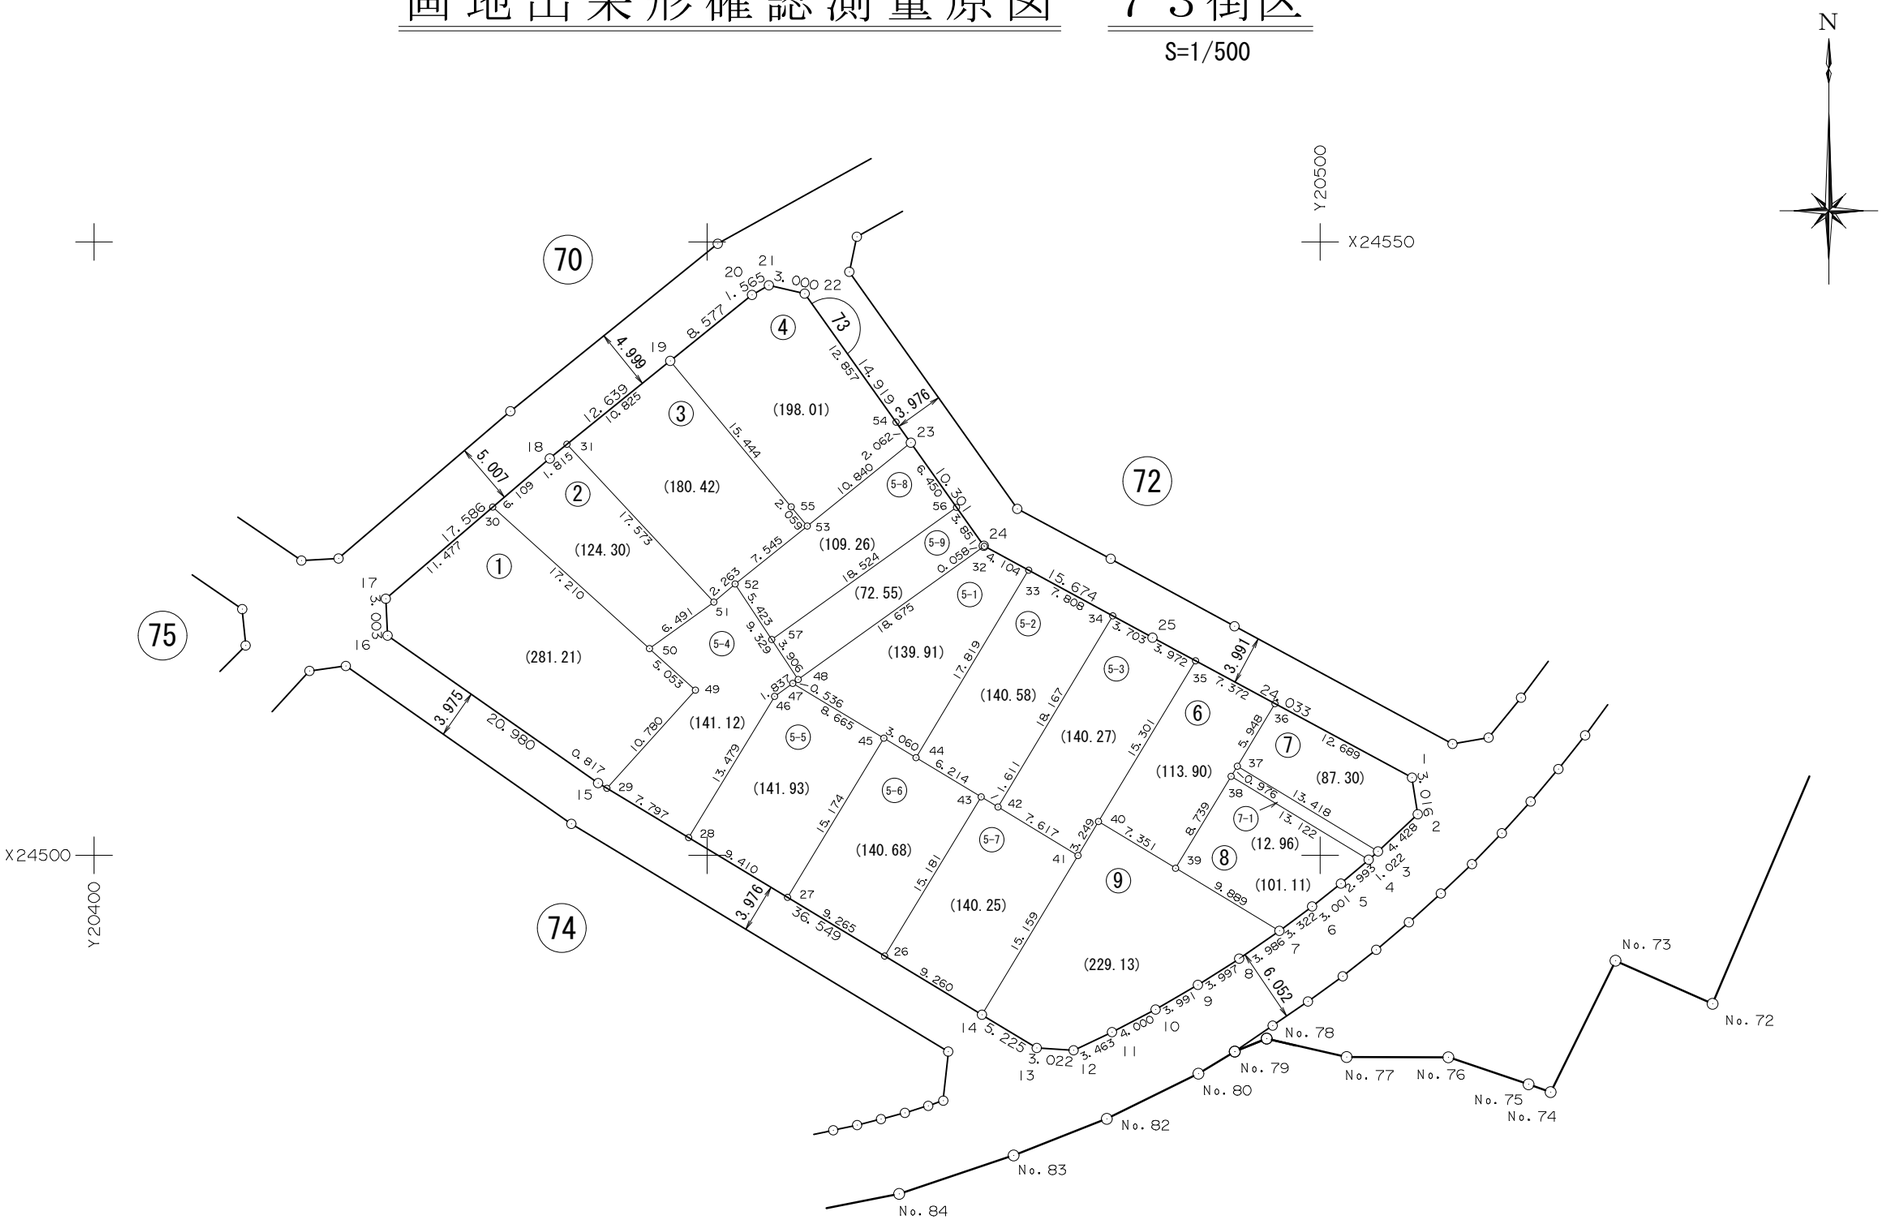

面　積　一　覧　表

種　　別	地　　番	地　　目	面　　積	地　　積	備　　考
	7301:73-1		281.2161435	281.21	
	7302:73-2		124.3048475	124.30	
	7303:73-3		180.4224870	180.42	
	7351:73-4-1		175.5416595	175.54	
	7352:73-4-2		22.4717355	22.47	
	7305:73-5-1		139.9157780	139.91	
	7306:73-5-2		140.5890335	140.58	
	7307:73-5-3		140.2777615	140.27	
	7308:73-5-4		141.1201490	141.12	
	7309:73-5-5		141.9380470	141.93	
	7310:73-5-6		140.6852965	140.68	
	7311:73-5-7		140.2514015	140.25	
	7312:73-5-8		181.8159400	181.81	
	7313:73-6		113.9027360	113.90	
	7314:73-7		87.3062780	87.30	
	7315:73-7-1		12.9643825	12.96	
	7316:73-8		101.1143240	101.11	
	7317:73-9		229.1385625	229.13	
			2494.9765630	2494.89	
			2494.9765630	2494.89	

座　標　リ　ス　ト

測　　点	X　座　標	Y　座　標
7301:73-1	24506.332	20507.489
7302:73-2	24503.352	20507.954
7303:73-3	24500.322	20504.725
7304:73-4	24499.638	20503.966
7305:73-5	24497.702	20501.683
7306:73-6	24495.826	20499.341
7307:73-7	24493.838	20496.680
7308:73-8	24491.566	20493.405
7309:73-9	24489.433	20490.025
7310:73-10	24487.435	20486.570
7311:73-11	24485.589	20483.022
7312:73-12	24484.094	20479.898
7313:73-13	24484.287	20476.882
7314:73-14	24486.995	20472.413
7315:73-15	24505.879	20441.121
7316:73-16	24517.913	20423.935
7317:73-17	24520.913	20423.806
7318:73-18	24532.352	20437.163
7319:73-19	24540.297	20446.993
7320:73-20	24545.686	20453.666
7321:73-21	24546.452	20455.031
7322:73-22	24545.780	20457.955
7323:73-23	24533.629	20466.611
7324:73-24	24525.222	20472.564
7325:73-25	24517.739	20486.336
7326:73-26	24491.779	20464.485
7327:73-27	24496.566	20456.553
7328:73-28	24501.428	20448.496
7329:73-29	24505.457	20441.821
7330:73-30	24528.378	20432.523
7331:73-31	24533.493	20438.574


測　　点	X　座　標	Y　座　標
7332:73-32	24525.194	20472.615
7333:73-33	24523.235	20476.221
7334:73-34	24519.507	20483.082
7335:73-35	24515.854	20489.832
7336:73-36	24512.355	20496.321
7337:73-37	24507.265	20493.243
7338:73-38	24506.430	20492.738
7339:73-39	24498.952	20488.216
7340:73-40	24502.754	20481.925
7341:73-41	24499.973	20480.246
7342:73-42	24503.928	20473.736
7343:73-43	24504.760	20472.356
7344:73-44	24507.967	20467.033
7345:73-45	24509.546	20464.412
7346:73-46	24512.945	20455.499
7347:73-47	24514.018	20456.990
7348:73-48	24514.329	20457.426
7349:73-49	24513.457	20449.046
7350:73-50	24516.844	20445.296
7351:73-51	24520.642	20450.560
7352:73-52	24522.111	20452.281
7353:73-53	24526.828	20458.170
7354:75-54	24535.309	20465.415
7355:75-55	24528.412	20456.855

測　　点	X　座　標	Y　座　標

座 標 面 積 計 算 書

地 番	73-1	地 目	

筆 界 点	X	Y	辺長	方向角	備　考
73-29	24505.457	20441.821	10.780	222-05-10	
73-15	24505.879	20441.121	0.817	301-05-02	
73-16	24517.913	20423.935	20.980	305-00-02	
73-17	24520.913	20423.806	3.003	357-32-16	
73-30	24528.378	20432.523	11.477	49-25-27	
73-50	24516.844	20445.296	17.210	132-04-55	
73-49	24513.457	20449.046	5.053	132-05-18	

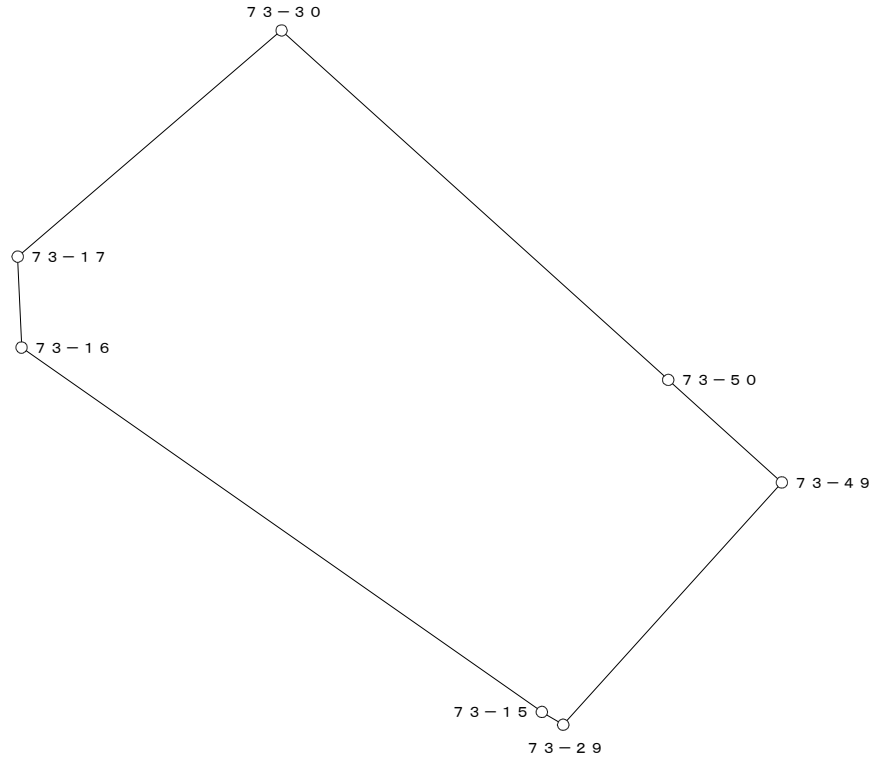


○：筆界点

面積算出公式	倍 面 積　２Ａ	562.432287	土 地 の 所 在			
Ａ＝ 1／2 ΣXn(Y(n+1)－Y(n-1))	面　　積　　Ａ	281.2161435	土地 の 所有者		縮 尺	1／　250

座 標 面 積 計 算 書

地 番	73-2	地 目	

筆 界 点	X	Y	辺長	方向角	備　考
73-30	24528.378	20432.523	17.210	312-04-55	
73-18	24532.352	20437.163	6.109	49-25-16	
73-31	24533.493	20438.574	1.815	51-02-22	
73-51	24520.642	20450.560	17.573	136-59-41	
73-50	24516.844	20445.296	6.491	234-11-22	

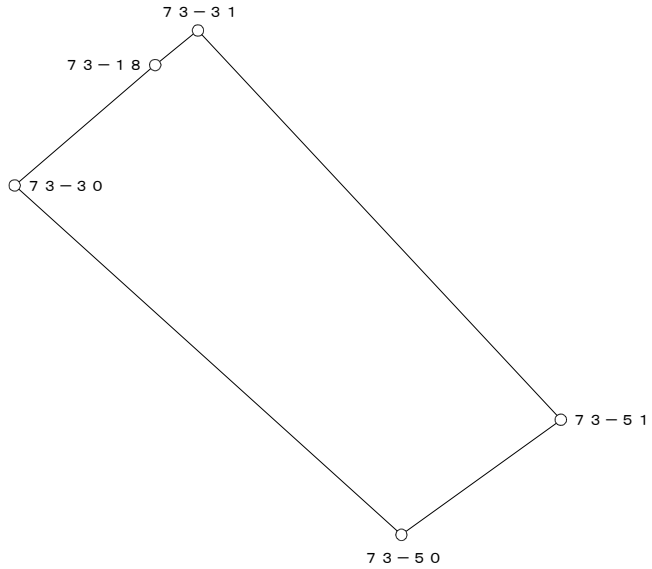


○：筆界点

面積算出公式	倍 面 積　２Ａ　248.609695	土 地 の 所 在			
Ａ＝ 1／2 ΣXn(Y(n+1)－Y(n-1))	面　積　Ａ　124.3048475	土地 の 所有者		縮 尺	1／　250

座 標 面 積 計 算 書

地 番	73-3	地 目	

筆 界 点	X	Y	辺長	方向角	備　考
73-31	24533.493	20438.574	17.573	316-59-41	
73-19	24540.297	20446.993	10.825	51-03-21	
75-55	24528.412	20456.855	15.444	140-18-53	
73-53	24526.828	20458.170	2.059	140-18-05	
73-52	24522.111	20452.281	7.545	231-18-21	
73-51	24520.642	20450.560	2.263	229-31-01	

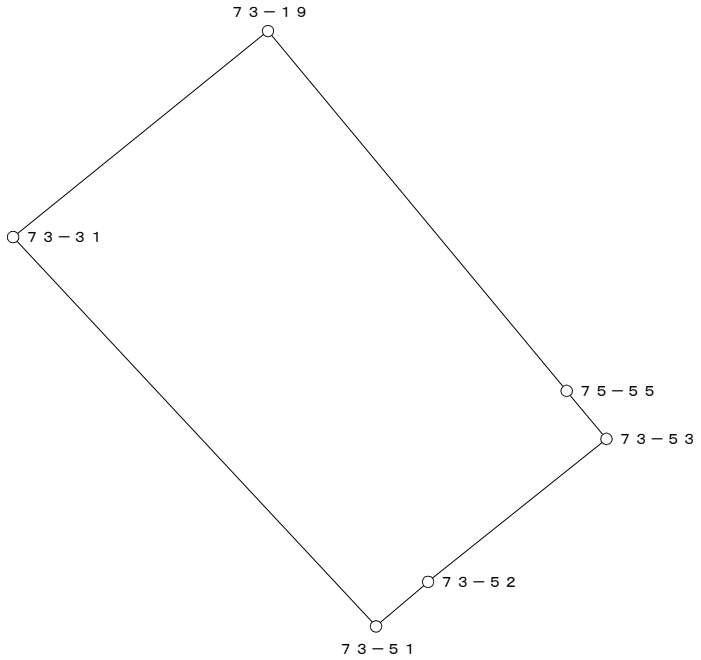


○：筆界点

面積算出公式	倍 面 積　２Ａ	360.844974	土 地 の 所 在			
Ａ＝ 1／2 ΣXn(Y(n+1)－Y(n-1))	面　　積　　Ａ	180.4224870	土地 の 所有者		縮 尺	1／　250

座 標 面 積 計 算 書

地 番	73-4-1	地 目	

筆 界 点	X	Y	辺長	方向角	備　考
73-19	24540.297	20446.993	15.444	320-18-53	
73-20	24545.686	20453.666	8.577	51-04-35	
73-21	24546.452	20455.031	1.565	60-42-00	
73-22	24545.780	20457.955	3.000	102-56-35	
75-54	24535.309	20465.415	12.857	144-31-56	
75-55	24528.412	20456.855	10.993	231-08-27	

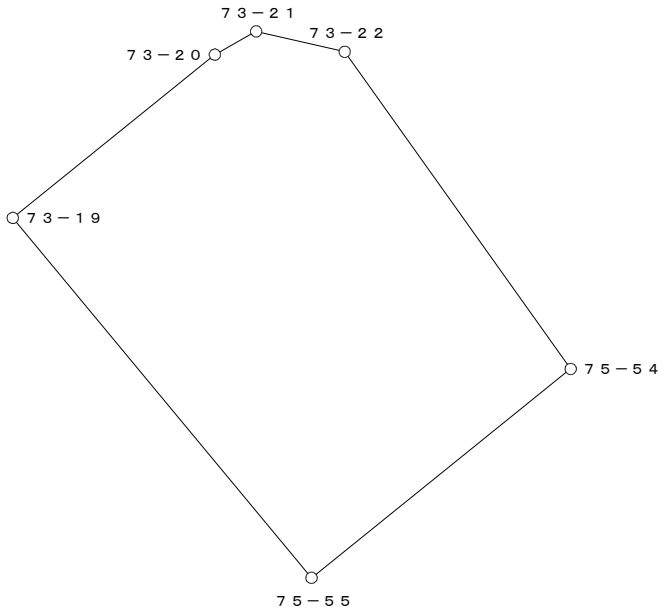


○：筆界点

面積算出公式	倍 面 積　２Ａ	351.083319	土 地 の 所 在			
Ａ＝ 1／2 ΣXn(Y(n+1)－Y(n-1))	面　　積　　Ａ	175.5416595	土地 の 所有者		縮 尺	1／　250

座 標 面 積 計 算 書

地 番	73-4-2	地 目	

筆 界 点	X	Y	辺長	方向角	備　考
75-54	24535.309	20465.415	10.993	51-08-27	
73-23	24533.629	20466.611	2.062	144-33-10	
73-53	24526.828	20458.170	10.840	231-08-29	
75-55	24528.412	20456.855	2.059	320-18-05	

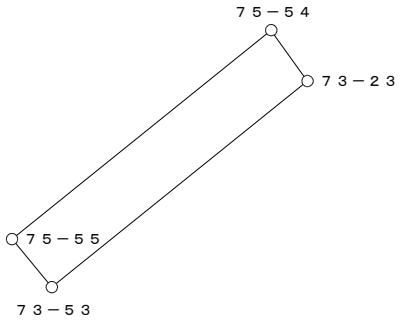


○：筆界点

面積算出公式	倍 面 積　２Ａ	44.943471	土 地 の 所 在			
Ａ＝ 1／2 ΣXn(Y(n+1)－Y(n-1))	面　　積　　Ａ	22.4717355	土地 の 所有者		縮 尺	1／　250

座 標 面 積 計 算 書

地 番	73-5-1	地 目	

筆 界 点	X	Y	辺長	方向角	備　考
73-32	24525.194	20472.615	18.675	54-25-23	
73-33	24523.235	20476.221	4.104	118-30-49	
73-44	24507.967	20467.033	17.819	211-02-20	
73-45	24509.546	20464.412	3.060	301-03-59	
73-47	24514.018	20456.990	8.665	301-04-13	
73-48	24514.329	20457.426	0.536	54-29-59	

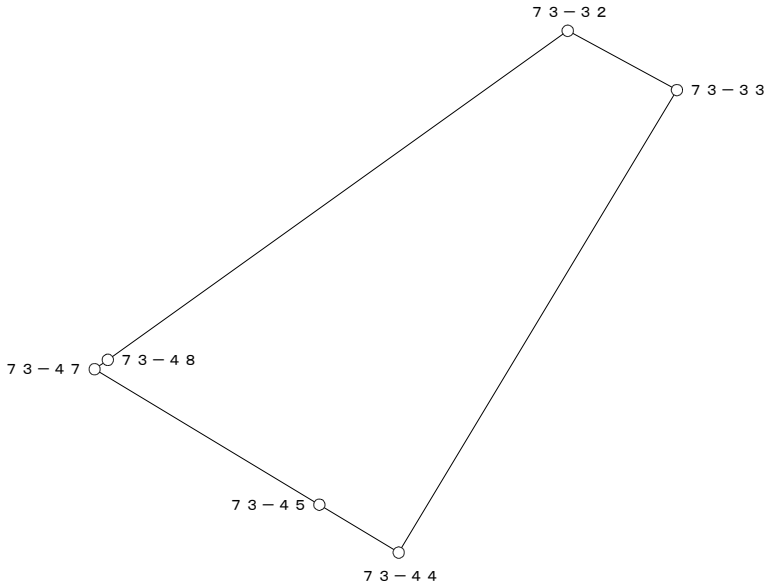


○：筆界点

面積算出公式	倍 面 積　２Ａ　279.831556	土 地 の 所 在			
Ａ＝ 1／2 ΣXn(Y(n+1)－Y(n-1))	面　積　Ａ　139.9157780	土地 の 所有者		縮 尺	1／　250

座 標 面 積 計 算 書

地 番	73-5-2	地 目	

筆 界 点	X	Y	辺長	方向角	備　考
73-33	24523.235	20476.221	17.819	31-02-20	
73-34	24519.507	20483.082	7.808	118-31-05	
73-42	24503.928	20473.736	18.167	210-57-36	
73-43	24504.760	20472.356	1.611	301-05-09	
73-44	24507.967	20467.033	6.214	301-04-05	

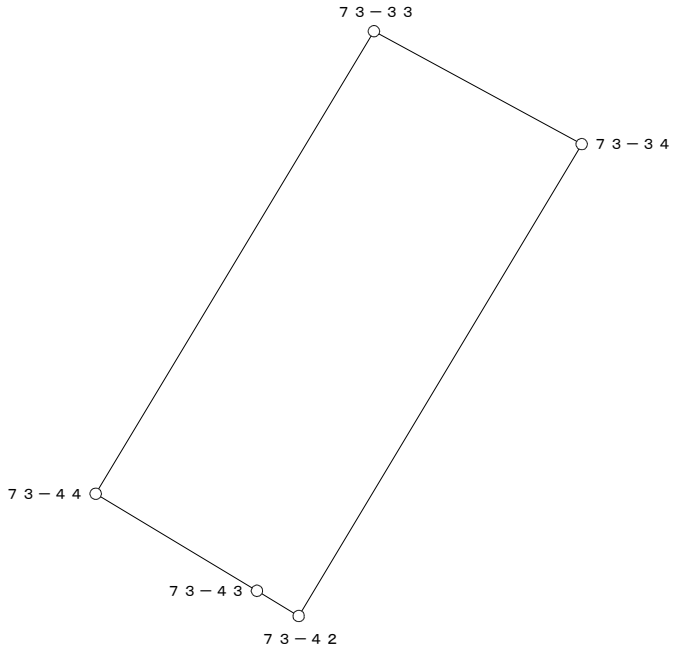


○：筆界点

面積算出公式	倍 面 積　２Ａ	281.178067	土 地 の 所 在			
Ａ＝ 1／2 ΣXn(Y(n+1)－Y(n-1))	面　　積　　Ａ	140.5890335	土地 の 所有者		縮 尺	1／　250

座 標 面 積 計 算 書

地 番	73-5-3	地 目	

筆 界 点	X	Y	辺長	方向角	備　考
73-34	24519.507	20483.082	18.167	30-57-36	
73-25	24517.739	20486.336	3.703	118-31-00	
73-35	24515.854	20489.832	3.972	118-19-59	
73-40	24502.754	20481.925	15.301	211-06-53	
73-41	24499.973	20480.246	3.249	211-07-16	
73-42	24503.928	20473.736	7.617	301-16-47	

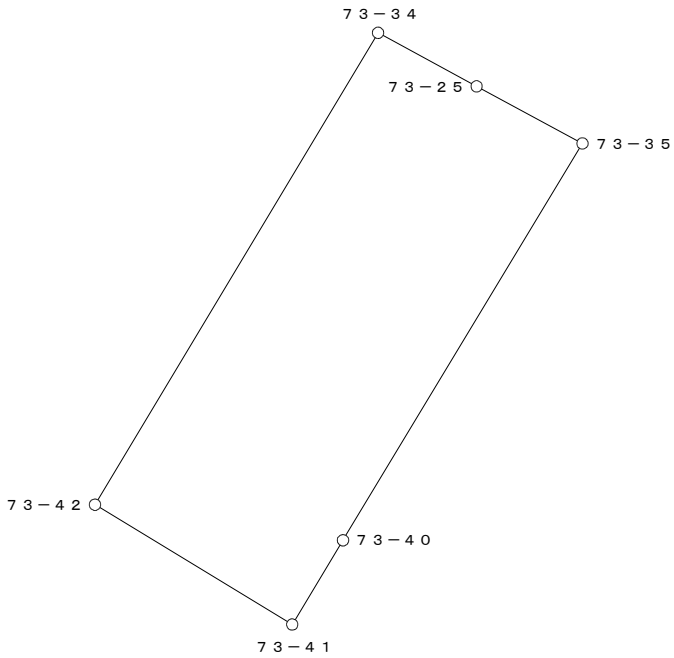


○：筆界点

面積算出公式	倍 面 積　２Ａ　280.555523	土 地 の 所 在			
Ａ＝ 1／2 ΣXn(Y(n+1)－Y(n-1))	面　積　Ａ　140.2777615	土地 の 所有者		縮 尺	1／　250

座 標 面 積 計 算 書

地 番	73-5-4	地 目	

筆 界 点	X	Y	辺長	方向角	備 考
73-28	24501.428	20448.496	13.479	211-18-07	
73-29	24505.457	20441.821	7.797	301-06-54	
73-49	24513.457	20449.046	10.780	42-05-10	
73-50	24516.844	20445.296	5.053	312-05-18	
73-51	24520.642	20450.560	6.491	54-11-22	
73-52	24522.111	20452.281	2.263	49-31-01	
73-48	24514.329	20457.426	9.329	146-31-47	
73-47	24514.018	20456.990	0.536	234-29-59	
73-46	24512.945	20455.499	1.837	234-15-33	

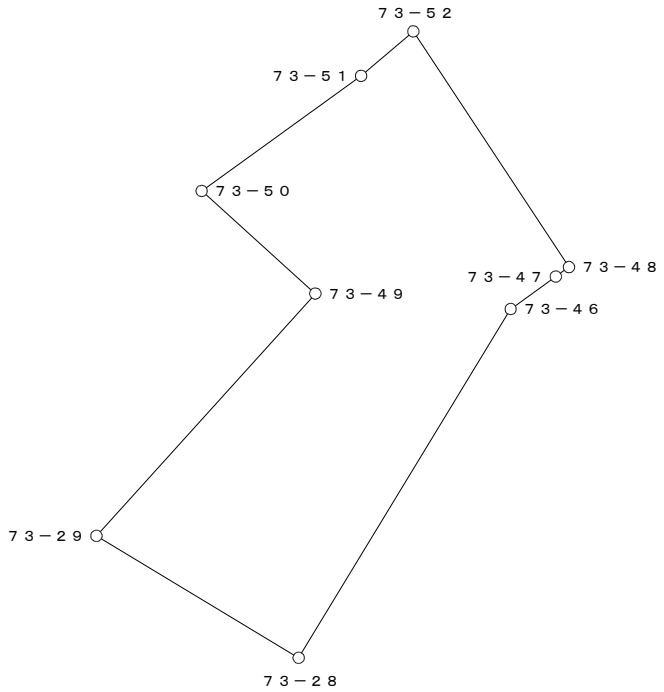


○：筆界点

面積算出公式	倍 面 積 ２Ａ	282.240298	土 地 の 所 在			
Ａ＝ 1／2 ΣXn(Y(n+1)－Y(n-1))	面 積 Ａ	141.1201490	土地 の 所有者		縮 尺	1／ 250

座 標 面 積 計 算 書

地 番	73-5-5	地 目	

筆 界 点	X	Y	辺長	方向角	備　考
73-27	24496.566	20456.553	15.174	211-11-37	
73-28	24501.428	20448.496	9.410	301-06-32	
73-46	24512.945	20455.499	13.479	31-18-07	
73-47	24514.018	20456.990	1.837	54-15-33	
73-45	24509.546	20464.412	8.665	121-04-13	

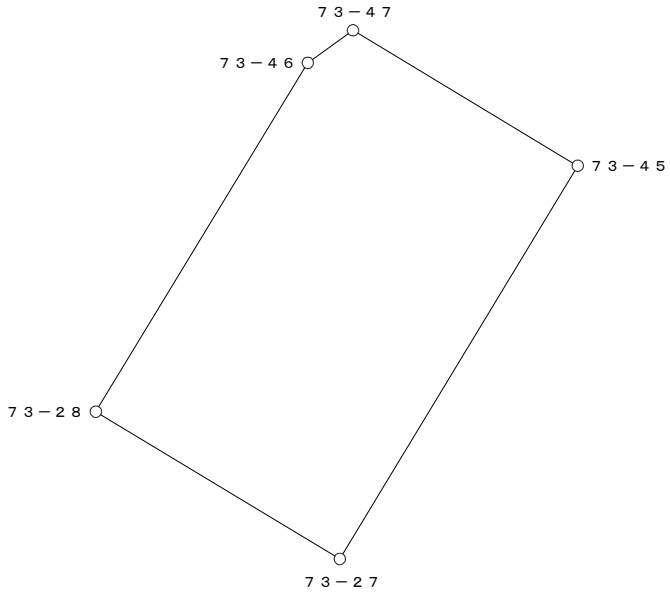


○：筆界点

面積算出公式	倍 面 積　２Ａ	283.876094	土 地 の 所 在			
Ａ＝ 1／2 ΣXn(Y(n+1)－Y(n-1))	面　　積　　Ａ	141.9380470	土地 の 所有者		縮 尺	1／　250

座 標 面 積 計 算 書

地 番	73-5-6	地 目	

筆 界 点	X	Y	辺長	方向角	備　考
73-26	24491.779	20464.485	15.181	211-13-50	
73-27	24496.566	20456.553	9.265	301-06-40	
73-45	24509.546	20464.412	15.174	31-11-37	
73-44	24507.967	20467.033	3.060	121-03-59	
73-43	24504.760	20472.356	6.214	121-04-05	

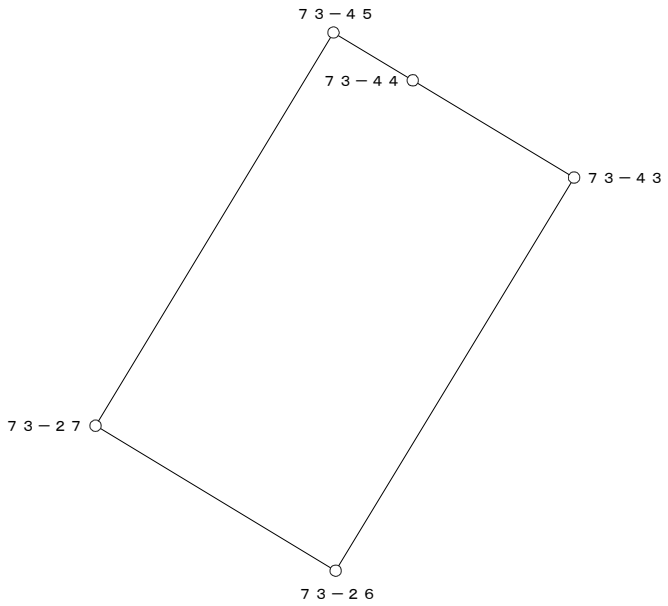


○：筆界点

面積算出公式	倍 面 積　２Ａ	281.370593	土 地 の 所 在			
Ａ＝ 1／2 ΣXn(Y(n+1)－Y(n-1))	面　　積　　Ａ	140.6852965	土地 の 所有者		縮 尺	1／　250

座 標 面 積 計 算 書

地 番	73-5-7	地 目	

筆 界 点	X	Y	辺長	方向角	備　考
73-14	24486.995	20472.413	15.159	211-06-49	
73-26	24491.779	20464.485	9.260	301-06-29	
73-43	24504.760	20472.356	15.181	31-13-50	
73-42	24503.928	20473.736	1.611	121-05-09	
73-41	24499.973	20480.246	7.617	121-16-47	

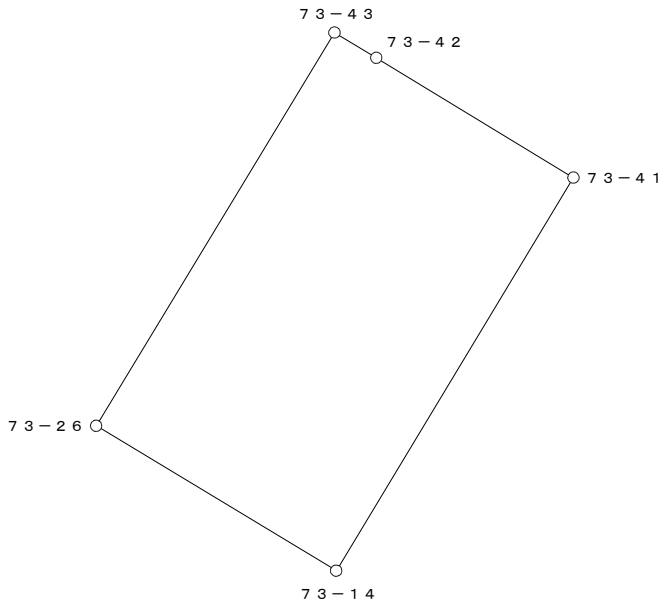


○：筆界点

面積算出公式	倍 面 積　２Ａ	280.502803	土 地 の 所 在			
Ａ＝ 1／2 ΣXn(Y(n+1)－Y(n-1))	面　　積　　Ａ	140.2514015	土地 の 所有者		縮 尺	1／　250

座 標 面 積 計 算 書

地 番	73-5-8	地 目	

筆 界 点	X	Y	辺長	方向角	備　考
73-23	24533.629	20466.611	10.840	51-08-29	
73-24	24525.222	20472.564	10.301	144-41-52	
73-32	24525.194	20472.615	0.058	118-46-04	
73-48	24514.329	20457.426	18.675	234-25-23	
73-52	24522.111	20452.281	9.329	326-31-47	
73-53	24526.828	20458.170	7.545	51-18-21	

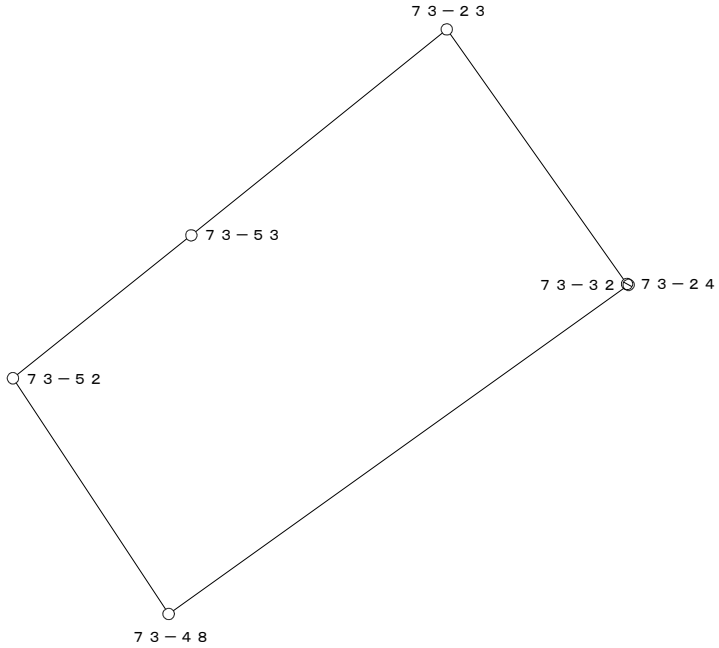


○：筆界点

面積算出公式	倍 面 積　２Ａ	363.631880	土 地 の 所 在			
Ａ＝ 1／2 ΣXn(Y(n+1)－Y(n-1))	面　　積　　Ａ	181.8159400	土地 の 所有者		縮 尺	1／　250

座 標 面 積 計 算 書

地 番	73-6	地 目	

筆 界 点	X	Y	辺長	方向角	備　考
73-40	24502.754	20481.925	7.351	301-08-49	
73-35	24515.854	20489.832	15.301	31-06-53	
73-36	24512.355	20496.321	7.372	118-20-04	
73-37	24507.265	20493.243	5.948	211-09-43	
73-38	24506.430	20492.738	0.976	211-09-55	
73-39	24498.952	20488.216	8.739	211-09-42	

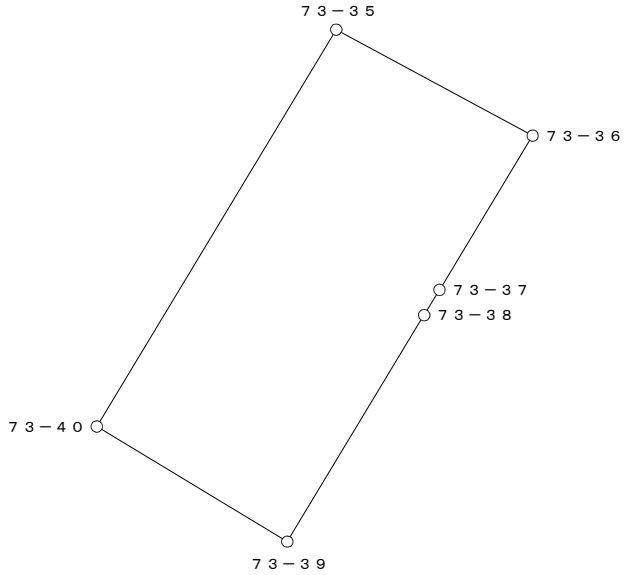


○：筆界点

面積算出公式	倍 面 積　２Ａ　227.805472	土 地 の 所 在			
Ａ＝ 1／2 ΣXn(Y(n+1)－Y(n-1))	面　積　Ａ　113.9027360	土地 の 所有者		縮 尺	1／　250

座 標 面 積 計 算 書

地 番	73-7	地 目	

筆 界 点	X	Y	辺長	方向角	備　考
73-36	24512.355	20496.321	5.948	31-09-43	
73-1	24506.332	20507.489	12.689	118-20-18	
73-2	24503.352	20507.954	3.016	171-07-52	
73-3	24500.322	20504.725	4.428	226-49-16	
73-37	24507.265	20493.243	13.418	301-09-39	

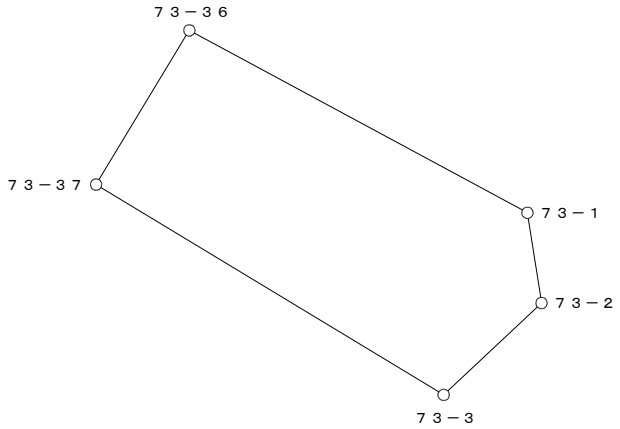


○：筆界点

面積算出公式	倍 面 積　２Ａ	174.612556	土 地 の 所 在			
Ａ＝ 1／2 ΣXn(Y(n+1)－Y(n-1))	面　　積　　Ａ	87.3062780	土地 の 所有者		縮 尺	1／　250

座 標 面 積 計 算 書

地 番	73-7-1	地 目	

筆 界 点	X	Y	辺長	方向角	備　考
73-37	24507.265	20493.243	0.976	31-09-55	
73-3	24500.322	20504.725	13.418	121-09-39	
73-4	24499.638	20503.966	1.022	227-58-31	
73-38	24506.430	20492.738	13.122	301-10-14	

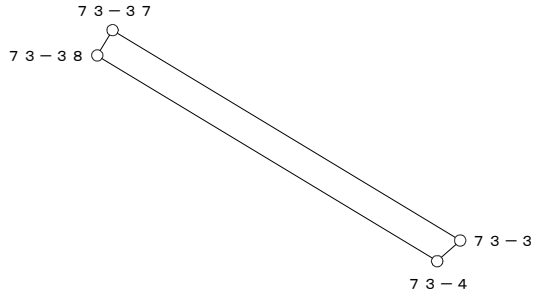


○：筆界点

面積算出公式	倍 面 積　２Ａ	25.928765	土 地 の 所 在			
Ａ＝ 1／2 ΣXn(Y(n+1)－Y(n-1))	面　　積　　Ａ	12.9643825	土地 の 所有者		縮 尺	1／　250

座 標 面 積 計 算 書

地 番	73-8	地 目	

筆 界 点	X	Y	辺長	方向角	備　考
73-4	24499.638	20503.966	13.122	121-10-14	
73-5	24497.702	20501.683	2.993	229-42-07	
73-6	24495.826	20499.341	3.001	231-18-16	
73-7	24493.838	20496.680	3.322	233-14-13	
73-39	24498.952	20488.216	9.889	301-08-26	
73-38	24506.430	20492.738	8.739	31-09-42	

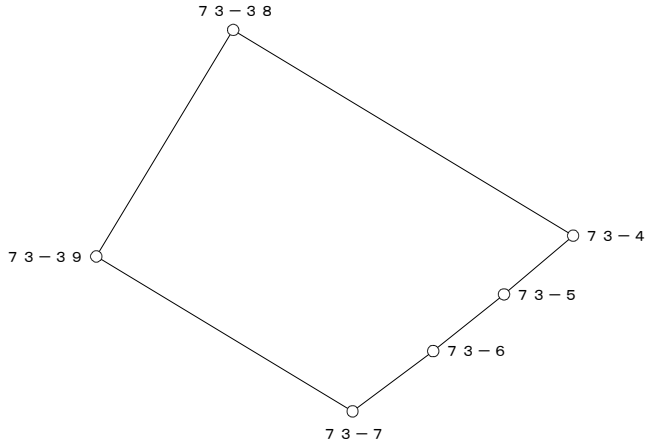


○：筆界点

面積算出公式	倍 面 積　２Ａ	202.228648	土 地 の 所 在			
Ａ＝ 1／2 ΣXn(Y(n+1)－Y(n-1))	面　　積　　Ａ	101.1143240	土地 の 所有者		縮 尺	1／　250

座 標 面 積 計 算 書

地 番	73-9	地 目	

筆 界 点	X	Y	辺長	方向角	備　考
73-7	24493.838	20496.680	9.889	121-08-26	
73-8	24491.566	20493.405	3.986	235-14-58	
73-9	24489.433	20490.025	3.997	237-44-43	
73-10	24487.435	20486.570	3.991	239-57-34	
73-11	24485.589	20483.022	4.000	242-30-44	
73-12	24484.094	20479.898	3.463	244-25-35	
73-13	24484.287	20476.882	3.022	273-39-41	
73-14	24486.995	20472.413	5.225	301-12-50	
73-41	24499.973	20480.246	15.159	31-06-49	
73-40	24502.754	20481.925	3.249	31-07-16	
73-39	24498.952	20488.216	7.351	121-08-49	

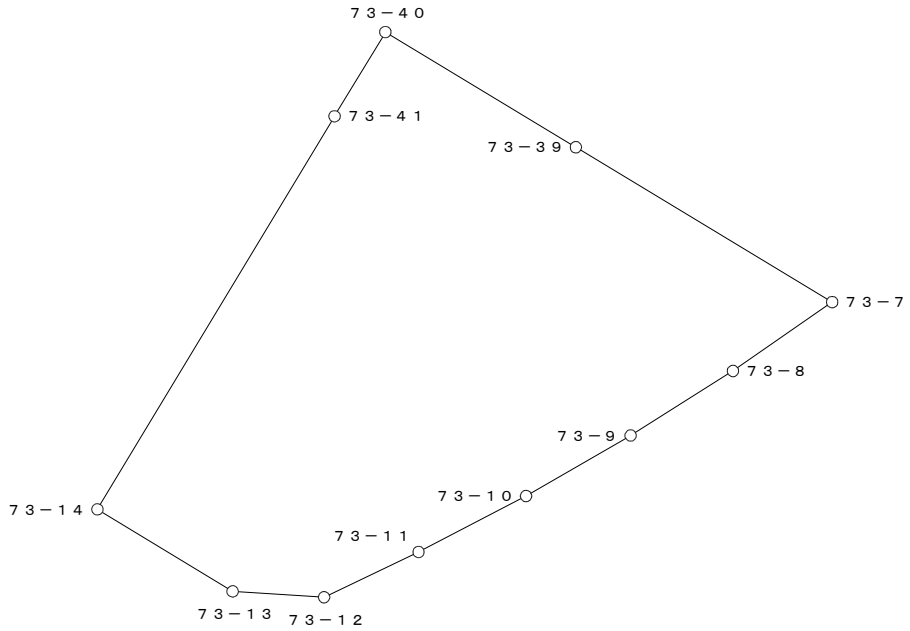

○：筆界点

面積算出公式	倍 面 積　２Ａ	458.277125	土 地 の 所 在			
Ａ＝ 1／2 ΣXn(Y(n+1)－Y(n-1))	面　　積　　Ａ	229.1385625	土地 の 所有者		縮 尺	1／　250