換　地　図

縮尺　５００分の１

所 在　那覇市松島一丁目




凡例	施行地区界	町界	丁目界	地番	換地	
				5-1		

那覇広域都市計画事業真嘉比古島第二土地区画整理事業

画地出来形確認測量原図

７４街区

S=1/500

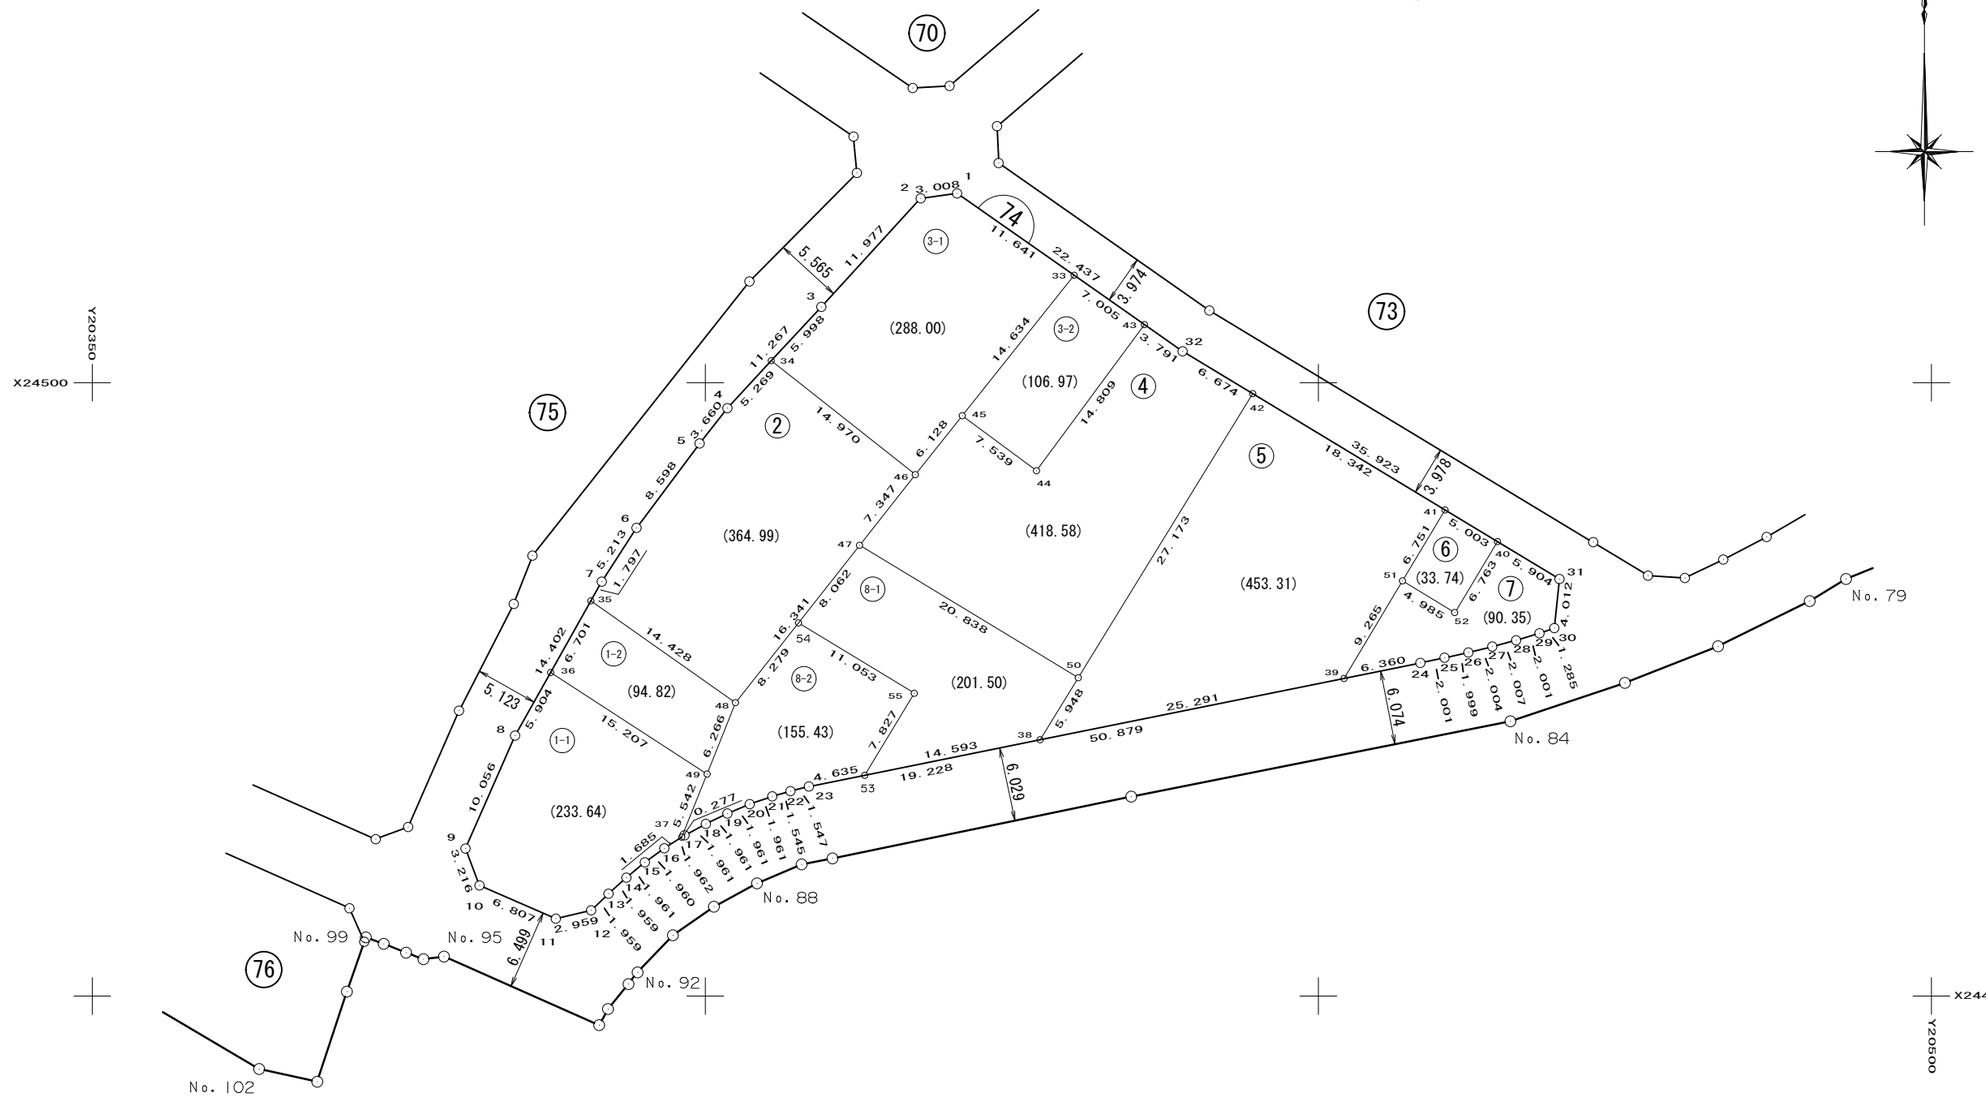

面　積　一　覧　表

種　　別	地　　番	地　　目	面　　積	地　　積	備　　考
	7401:74-1-1		233.6464770	233.64	
	7402:74-1-2		94.8275460	94.82	
	7403:74-2		364.9902765	364.99	
	7404:74-3-1		288.0091220	288.00	
	7405:74-3-2		106.9744205	106.97	
	7406:74-4		418.5887750	418.58	
	7407:74-5		453.3116260	453.31	
	7408:74-6		33.7424245	33.74	
	7409:74-7		90.3530285	90.35	
	7410:74-8		356.9460905	356.94	
			2441.3897865	2441.34	
			2441.3897865	2441.34	

座　標　リ　ス　ト

測　　点	X　座　標	Y　座　標
7401:74-1	24515.432	20420.543
7402:74-2	24515.021	20417.563
7403:74-3	24506.193	20409.469
7404:74-4	24497.932	20401.808
7405:74-5	24495.058	20399.542
7406:74-6	24488.167	20394.400
7407:74-7	24483.796	20391.559
7408:74-8	24471.243	20384.499
7409:74-9	24462.040	20380.445
7410:74-10	24459.030	20381.578
7411:74-11	24456.309	20387.817
7412:74-12	24456.986	20390.697
7413:74-13	24458.344	20392.109
7414:74-14	24459.654	20393.566
7415:74-15	24460.908	20395.073
7416:74-16	24462.064	20396.656
7417:74-17	24463.104	20398.320
7418:74-18	24464.042	20400.042
7419:74-19	24464.892	20401.809
7420:74-20	24465.650	20403.618
7421:74-21	24466.290	20405.472
7422:74-22	24466.718	20406.957
7423:74-23	24467.083	20408.460
7424:74-24	24477.163	20458.331
7425:74-25	24477.580	20460.288
7426:74-26	24478.012	20462.240
7427:74-27	24478.493	20464.185
7428:74-28	24479.007	20466.125
7429:74-29	24479.587	20468.040
7430:74-30	24480.007	20469.254
7431:74-31	24483.997	20469.676


測　　点	X　座　標	Y　座　標
7432:74-32	24502.567	20438.925
7433:74-33	24508.757	20430.080
7434:74-34	24501.795	20405.391
7435:74-35	24482.230	20390.678
7436:74-36	24476.389	20387.393
7437:74-37	24462.957	20398.085
7438:74-38	24470.892	20427.307
7439:74-39	24475.903	20452.097
7440:74-40	24487.049	20464.622
7441:74-41	24489.635	20460.339
7442:74-42	24499.117	20444.638
7443:74-43	24504.741	20435.819
7444:74-44	24492.829	20427.021
7445:74-45	24497.312	20420.960
7446:74-46	24492.519	20417.141
7447:74-47	24486.750	20412.591
7448:74-48	24473.919	20402.472
7449:74-49	24468.102	20400.144
7450:74-50	24475.961	20430.419
7451:74-51	24483.847	20456.865
7452:74-52	24481.260	20461.126

測　　点	X　座　標	Y　座　標

座 標 面 積 計 算 書

地 番	74-1-1	地 目	

筆 界 点	X	Y	辺長	方向角	備　考
74-9	24462.040	20380.445	10.056	203-46-26	
74-10	24459.030	20381.578	3.216	159-22-23	
74-11	24456.309	20387.817	6.807	113-33-48	
74-12	24456.986	20390.697	2.959	76-46-18	
74-13	24458.344	20392.109	1.959	46-07-01	
74-14	24459.654	20393.566	1.959	48-02-28	
74-15	24460.908	20395.073	1.961	50-14-08	
74-16	24462.064	20396.656	1.960	53-51-39	
74-37	24462.957	20398.085	1.685	57-59-54	
74-49	24468.102	20400.144	5.542	21-48-40	
74-36	24476.389	20387.393	15.207	303-01-13	
74-8	24471.243	20384.499	5.904	209-21-09	

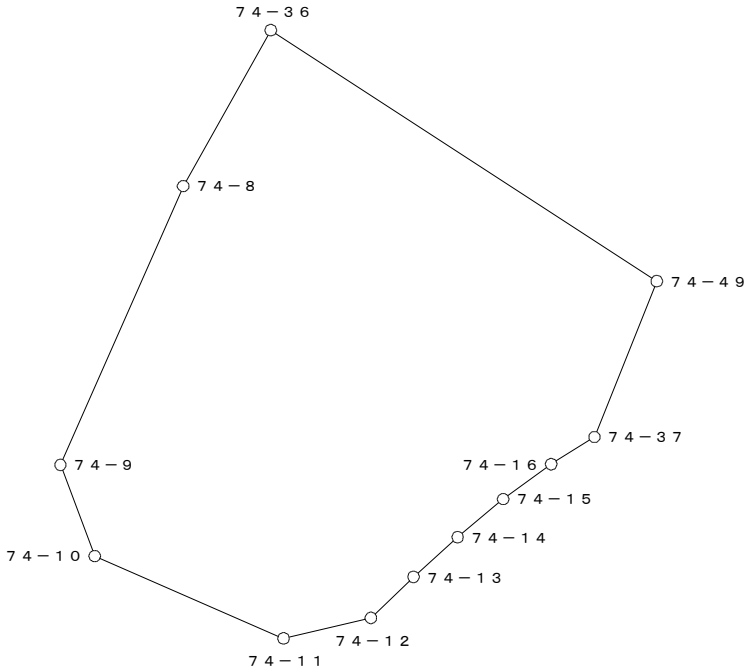


○：筆界点

面積算出公式	倍 面 積　２Ａ	467.292954	土 地 の 所 在			
Ａ＝ １／２ ΣＸｎ(Ｙ(ｎ+1)－Ｙ(ｎ-1))	面　　積　　Ａ	233.6464770	土地 の 所有者		縮 尺	1／　250

座 標 面 積 計 算 書

地 番	74-1-2	地 目	

筆 界 点	X	Y	辺長	方向角	備　考
74-35	24482.230	20390.678	14.428	305-10-18	
74-36	24476.389	20387.393	6.701	209-21-13	
74-49	24468.102	20400.144	15.207	123-01-13	
74-48	24473.919	20402.472	6.266	21-48-42	

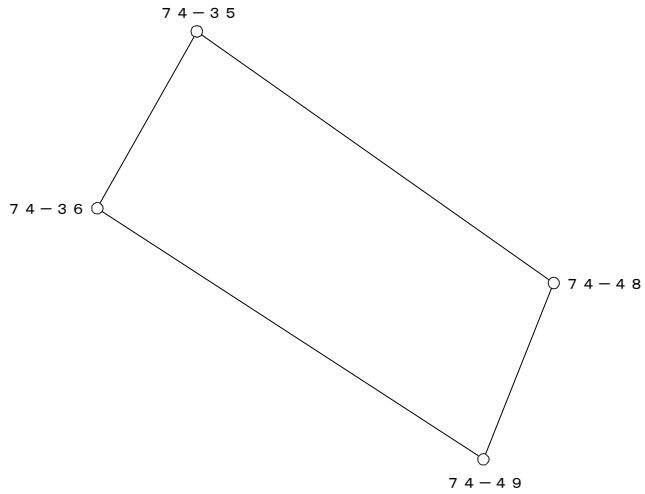


○：筆界点

面積算出公式	倍 面 積　２Ａ	189.655092	土 地 の 所 在			
Ａ＝ 1／2 ΣＸn(Ｙ(ｎ+1)－Ｙ(ｎ-1))	面　　積　　Ａ	94.8275460	土地 の 所有者		縮 尺	1／　250

座 標 面 積 計 算 書

地 番	74-2	地 目	

筆 界 点	X	Y	辺長	方向角	備　考
74-35	24482.230	20390.678	1.797	209-21-40	
74-48	24473.919	20402.472	14.428	125-10-18	
74-47	24486.750	20412.591	16.341	38-15-38	
74-46	24492.519	20417.141	7.347	38-15-46	
74-34	24501.795	20405.391	14.970	308-17-21	
74-4	24497.932	20401.808	5.269	222-50-47	
74-5	24495.058	20399.542	3.660	218-15-14	
74-6	24488.167	20394.400	8.598	216-43-48	
74-7	24483.796	20391.559	5.213	213-01-21	

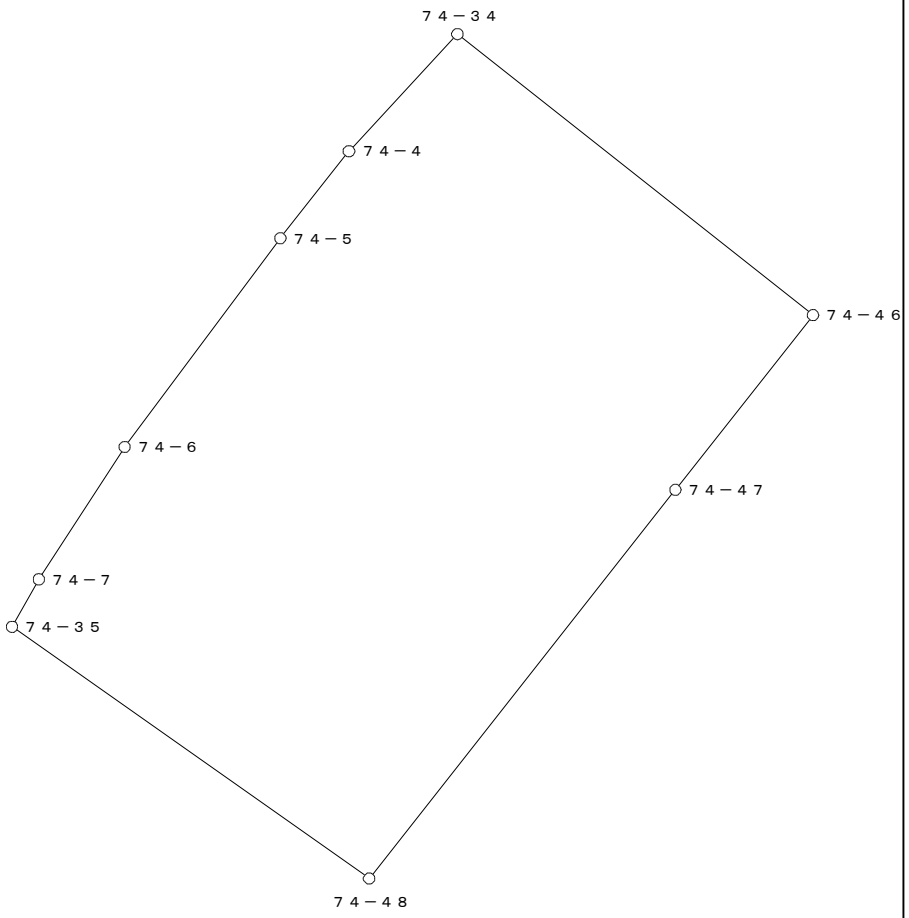


○：筆界点

面積算出公式	倍 面 積　２Ａ	729.980553	土 地 の 所 在			
Ａ＝ 1／2 ΣXn(Y(n+1)－Y(n-1))	面　　積　　Ａ	364.9902765	土地 の 所有者		縮 尺	1／　250

座 標 面 積 計 算 書

地 番	74-3-1	地 目	

筆 界 点	X	Y	辺長	方向角	備　考
74-1	24515.432	20420.543	11.641	304-59-18	
74-2	24515.021	20417.563	3.008	262-08-50	
74-3	24506.193	20409.469	11.977	222-30-59	
74-34	24501.795	20405.391	5.998	222-50-16	
74-46	24492.519	20417.141	14.970	128-17-21	
74-45	24497.312	20420.960	6.128	38-32-51	
74-33	24508.757	20430.080	14.634	38-32-59	

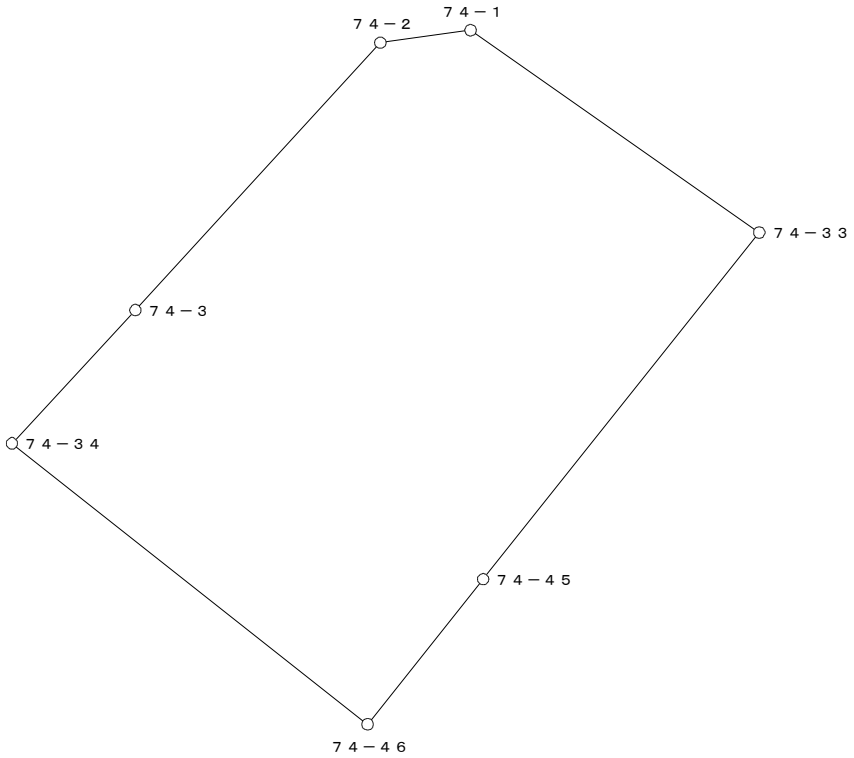


○：筆界点

面積算出公式	倍 面 積　２Ａ	576.018244	土 地 の 所 在			
Ａ＝ 1／2 Σ Xn(Y(n+1)－Y(n-1))	面　　積　　Ａ	288.0091220	土地 の 所有者		縮 尺	1／　250

座 標 面 積 計 算 書

地 番	74-3-2	地 目	

筆 界 点	X	Y	辺長	方向角	備　考
74-43	24504.741	20435.819	14.809	36-26-56	
74-33	24508.757	20430.080	7.005	304-59-00	
74-45	24497.312	20420.960	14.634	218-32-59	
74-44	24492.829	20427.021	7.539	126-29-18	

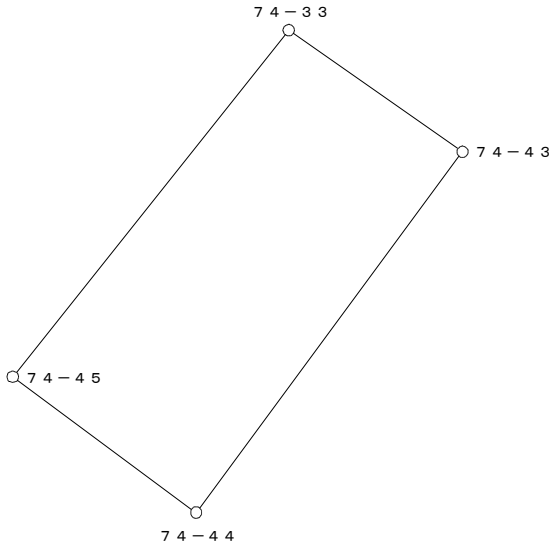


○：筆界点

面積算出公式	倍 面 積　２Ａ	213.948841	土 地 の 所 在			
Ａ＝ 1／2 ΣXn(Y(n+1)－Y(n-1))	面　　積　　Ａ	106.9744205	土地 の 所有者		縮 尺	1／　250

座 標 面 積 計 算 書

地 番	74-4	地 目	

筆 界 点	X	Y	辺長	方向角	備 考
74-43	24504.741	20435.819	3.791	304-59-22	
74-44	24492.829	20427.021	14.809	216-26-56	
74-45	24497.312	20420.960	7.539	306-29-18	
74-46	24492.519	20417.141	6.128	218-32-51	
74-47	24486.750	20412.591	7.347	218-15-46	
74-50	24475.961	20430.419	20.838	121-10-52	
74-42	24499.117	20444.638	27.173	31-33-08	
74-32	24502.567	20438.925	6.674	301-07-38	

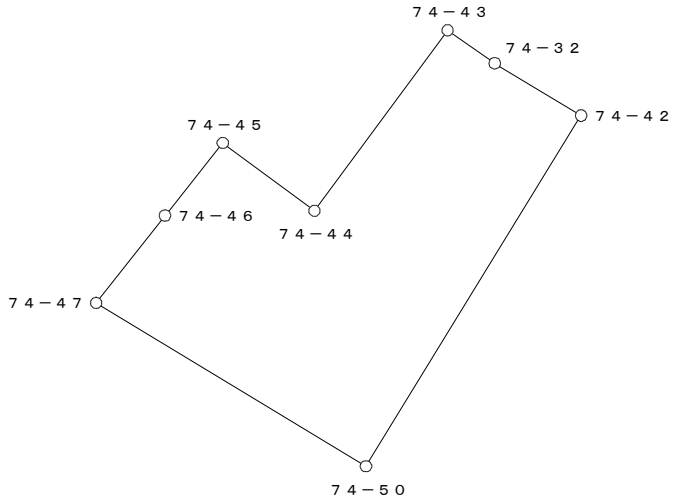


○：筆界点

面積算出公式	倍 面 積 ２Ａ	837.177550	土 地 の 所 在			
Ａ＝ 1／2 Σ Xn(Y(n+1)－Y(n-1))	面 積 Ａ	418.5887750	土地 の 所有者		縮 尺	1／ 500

座 標 面 積 計 算 書

地 番	74-5	地 目	

筆 界 点	X	Y	辺長	方向角	備　考
74-42	24499.117	20444.638	18.342	301-07-42	
74-50	24475.961	20430.419	27.173	211-33-08	
74-38	24470.892	20427.307	5.948	211-32-49	
74-39	24475.903	20452.097	25.291	78-34-20	
74-51	24483.847	20456.865	9.265	30-58-20	
74-41	24489.635	20460.339	6.751	30-58-21	

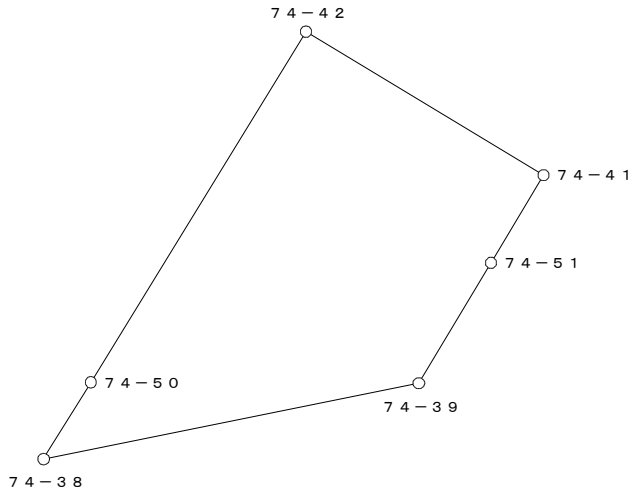


○：筆界点

面積算出公式	倍 面 積　２Ａ	906.623252	土 地 の 所 在			
Ａ＝ 1／2 Σ Xn(Y(n+1)－Y(n-1))	面　　積　　Ａ	453.3116260	土地 の 所有者		縮 尺	1／　　500

座 標 面 積 計 算 書

地 番	74-6	地 目	

筆 界 点	X	Y	辺長	方向角	備　考
74-41	24489.635	20460.339	5.003	301-07-22	
74-51	24483.847	20456.865	6.751	210-58-21	
74-52	24481.260	20461.126	4.985	121-15-48	
74-40	24487.049	20464.622	6.763	31-07-41	

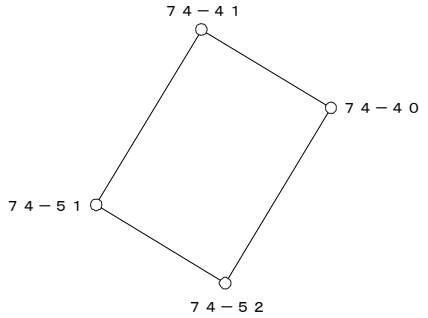


○：筆界点

面積算出公式	倍 面 積　２Ａ	67.484849	土 地 の 所 在			
Ａ＝ 1／2 ΣＸn(Ｙ(ｎ+1)－Ｙ(ｎ-1))	面　　積　　Ａ	33.7424245	土地 の 所有者		縮 尺	1／　250

座 標 面 積 計 算 書

地 番	74-7	地 目	

筆 界 点	X	Y	辺長	方向角	備 考
74-39	24475.903	20452.097	9.265	210-58-20	
74-24	24477.163	20458.331	6.360	78-34-24	
74-25	24477.580	20460.288	2.001	77-58-16	
74-26	24478.012	20462.240	1.999	77-31-15	
74-27	24478.493	20464.185	2.004	76-06-34	
74-28	24479.007	20466.125	2.007	75-09-38	
74-29	24479.587	20468.040	2.001	73-09-00	
74-30	24480.007	20469.254	1.285	70-54-58	
74-31	24483.997	20469.676	4.012	6-02-15	
74-40	24487.049	20464.622	5.904	301-07-37	
74-52	24481.260	20461.126	6.763	211-07-41	
74-51	24483.847	20456.865	4.985	301-15-48	

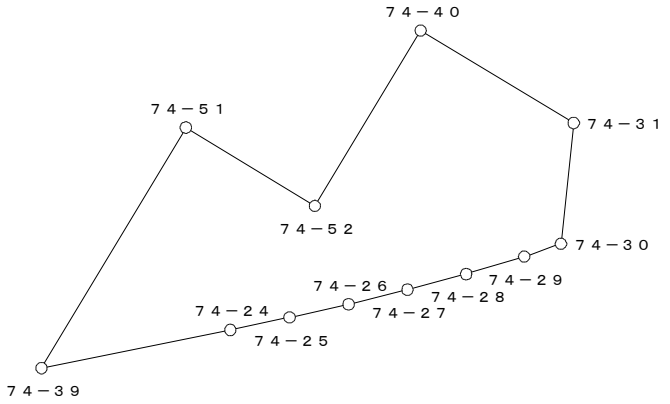


○：筆界点

面積算出公式	倍 面 積 ２Ａ	180.706057	土 地 の 所 在			
Ａ＝ １／２ ΣＸｎ(Ｙ(ｎ+1)－Ｙ(ｎ-1))	面 積 Ａ	90.3530285	土地 の 所有者		縮 尺	1／ 250

座 標 面 積 計 算 書

地 番	74-8	地 目	

筆 界 点	X	Y	辺長	方向角	備　考
74-38	24470.892	20427.307	19.228	78-34-28	
74-50	24475.961	20430.419	5.948	31-32-49	
74-47	24486.750	20412.591	20.838	301-10-52	
74-48	24473.919	20402.472	16.341	218-15-38	
74-49	24468.102	20400.144	6.266	201-48-42	
74-37	24462.957	20398.085	5.542	201-48-40	
74-17	24463.104	20398.320	0.277	57-58-22	
74-18	24464.042	20400.042	1.961	61-25-20	
74-19	24464.892	20401.809	1.961	64-18-38	
74-20	24465.650	20403.618	1.961	67-15-56	
74-21	24466.290	20405.472	1.961	70-57-19	
74-22	24466.718	20406.957	1.545	73-55-20	
74-23	24467.083	20408.460	1.547	76-21-00	

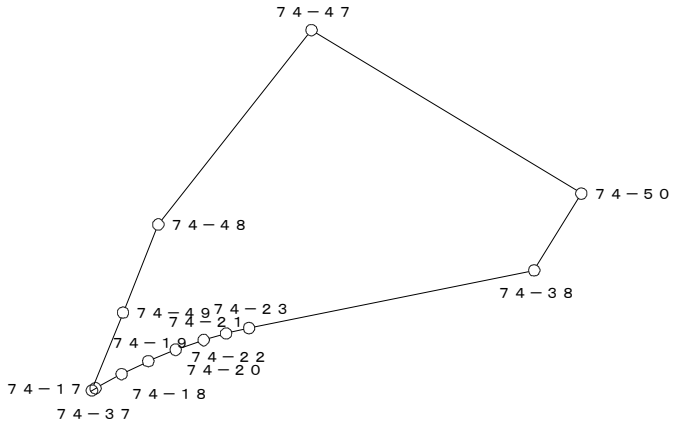

○：筆界点

面積算出公式	倍 面 積　２Ａ	713.892181	土 地 の 所 在			
Ａ＝ 1／2 ΣXn(Y(n+1)－Y(n-1))	面　　積　　Ａ	356.9460905	土地 の 所有者		縮 尺	1／　500