
換　地　図　　縮尺　５００分の１

所 在　　那覇市松島一丁目

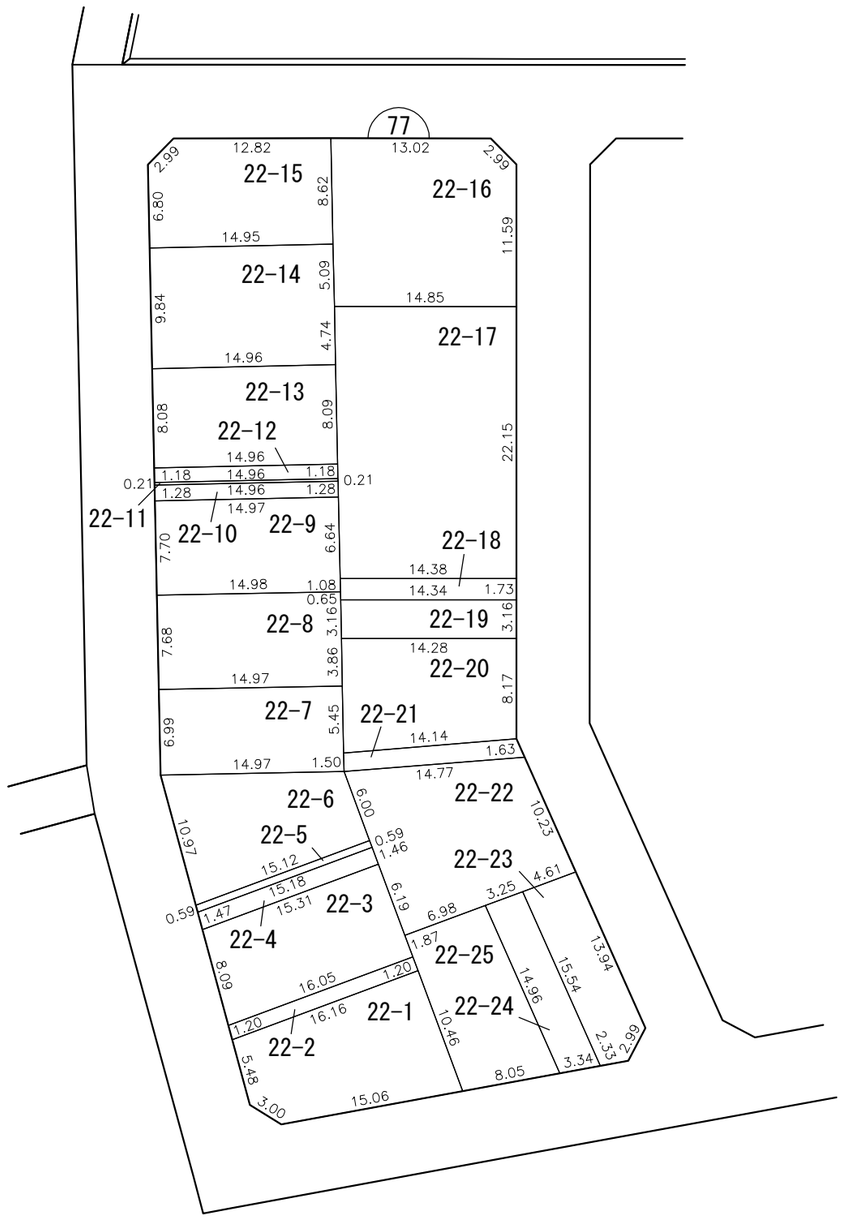


凡例

施行地区界	町界	丁目界	5-1 地番	換地

那覇広域都市計画事業真嘉比古島第二土地区画整理事業


画地出来形確認測量原図　77街区　（1／3）

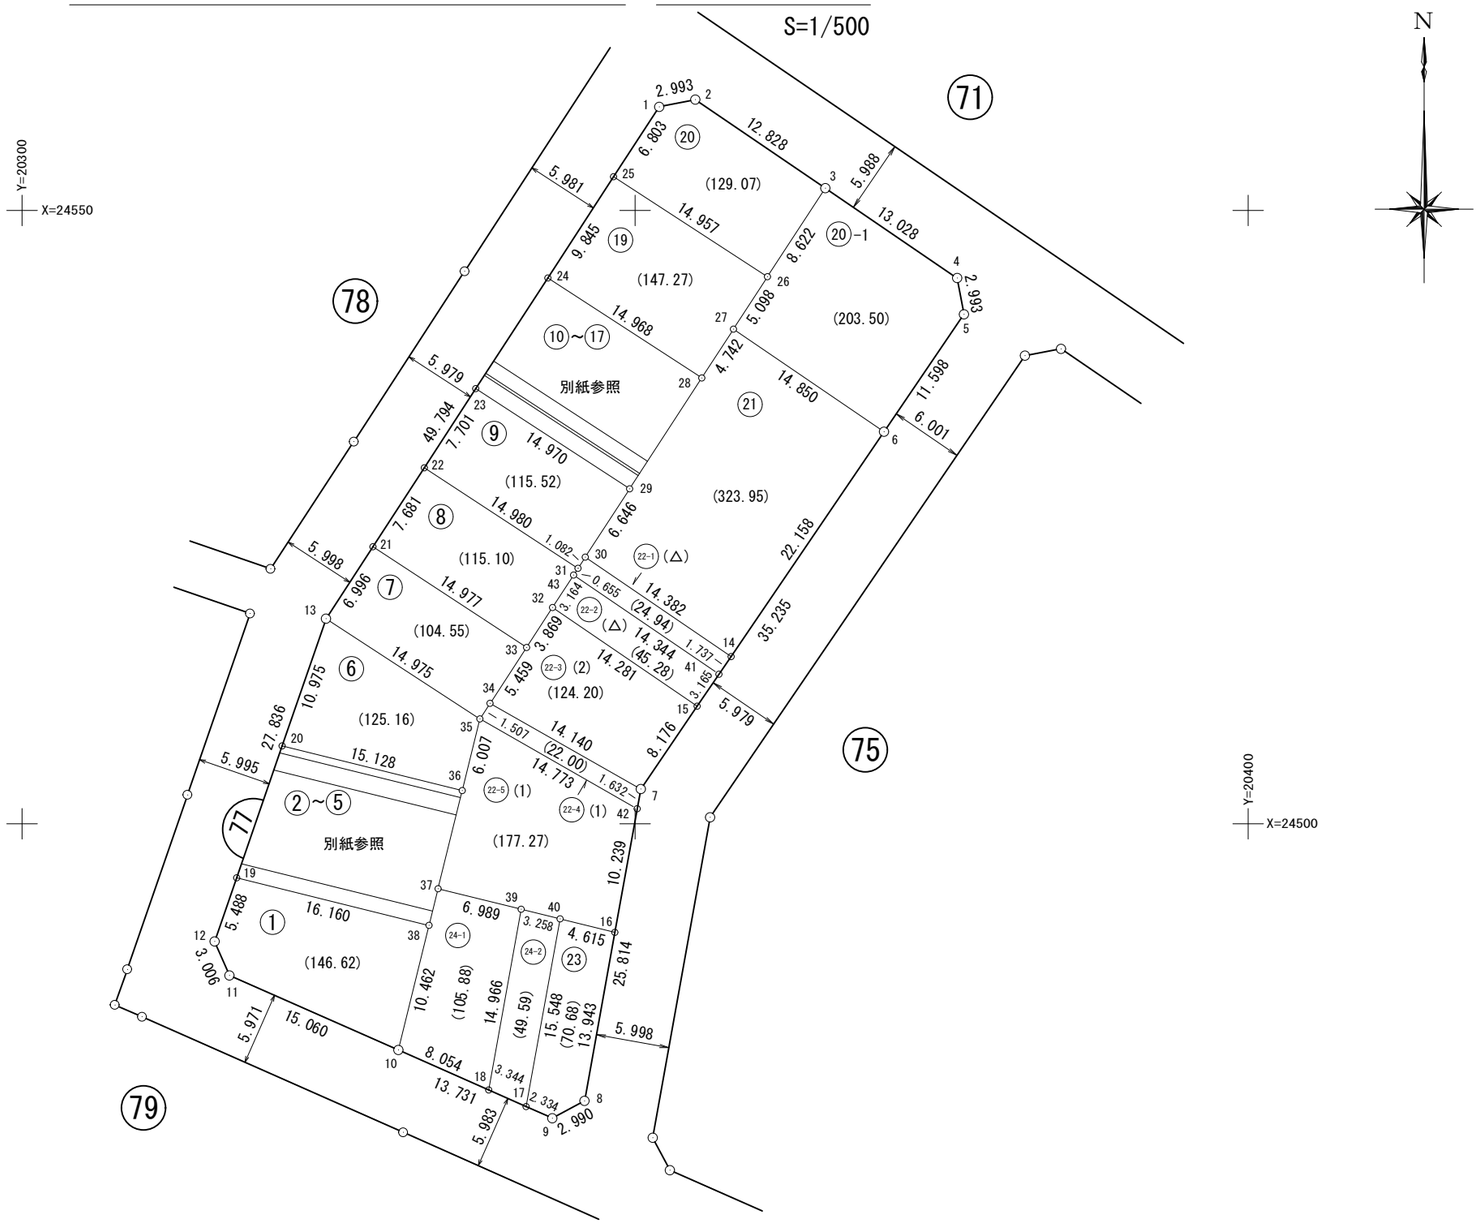

那覇広域都市計画事業真嘉比古島第二土地区画整理事業

画地出来形確認測量原図（２～５）　７７街区（２/３）


S=1/100

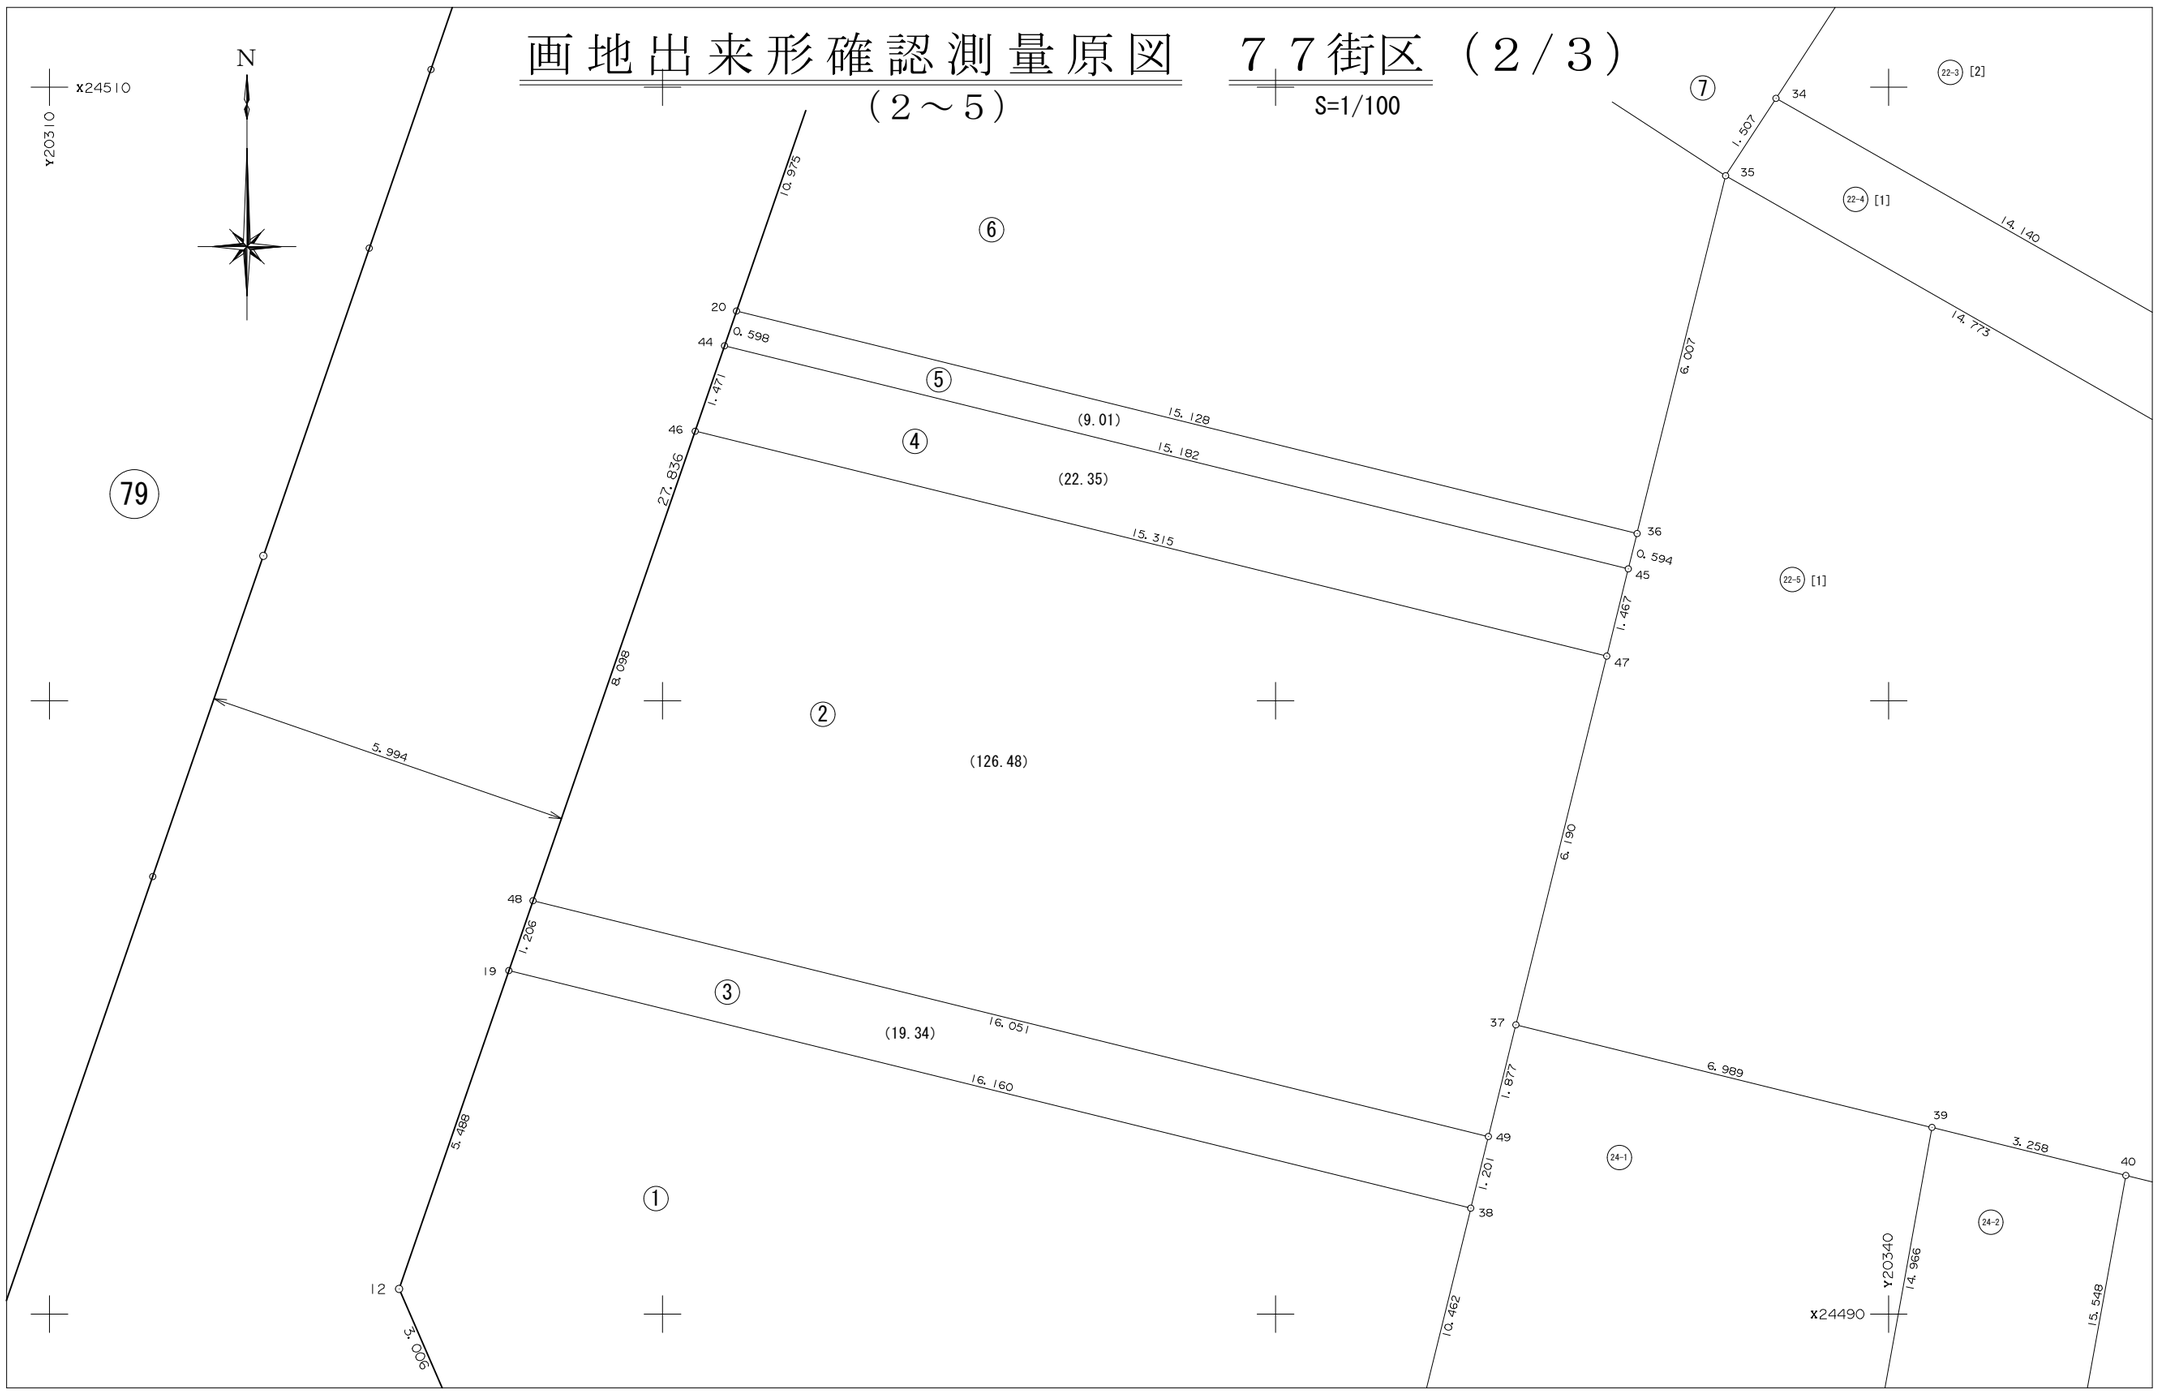

那覇広域都市計画事業真嘉比古島第二土地区画整理事業

画地出来形確認測量原図（１０～１７）　７７街区（３/３）

S=1/100

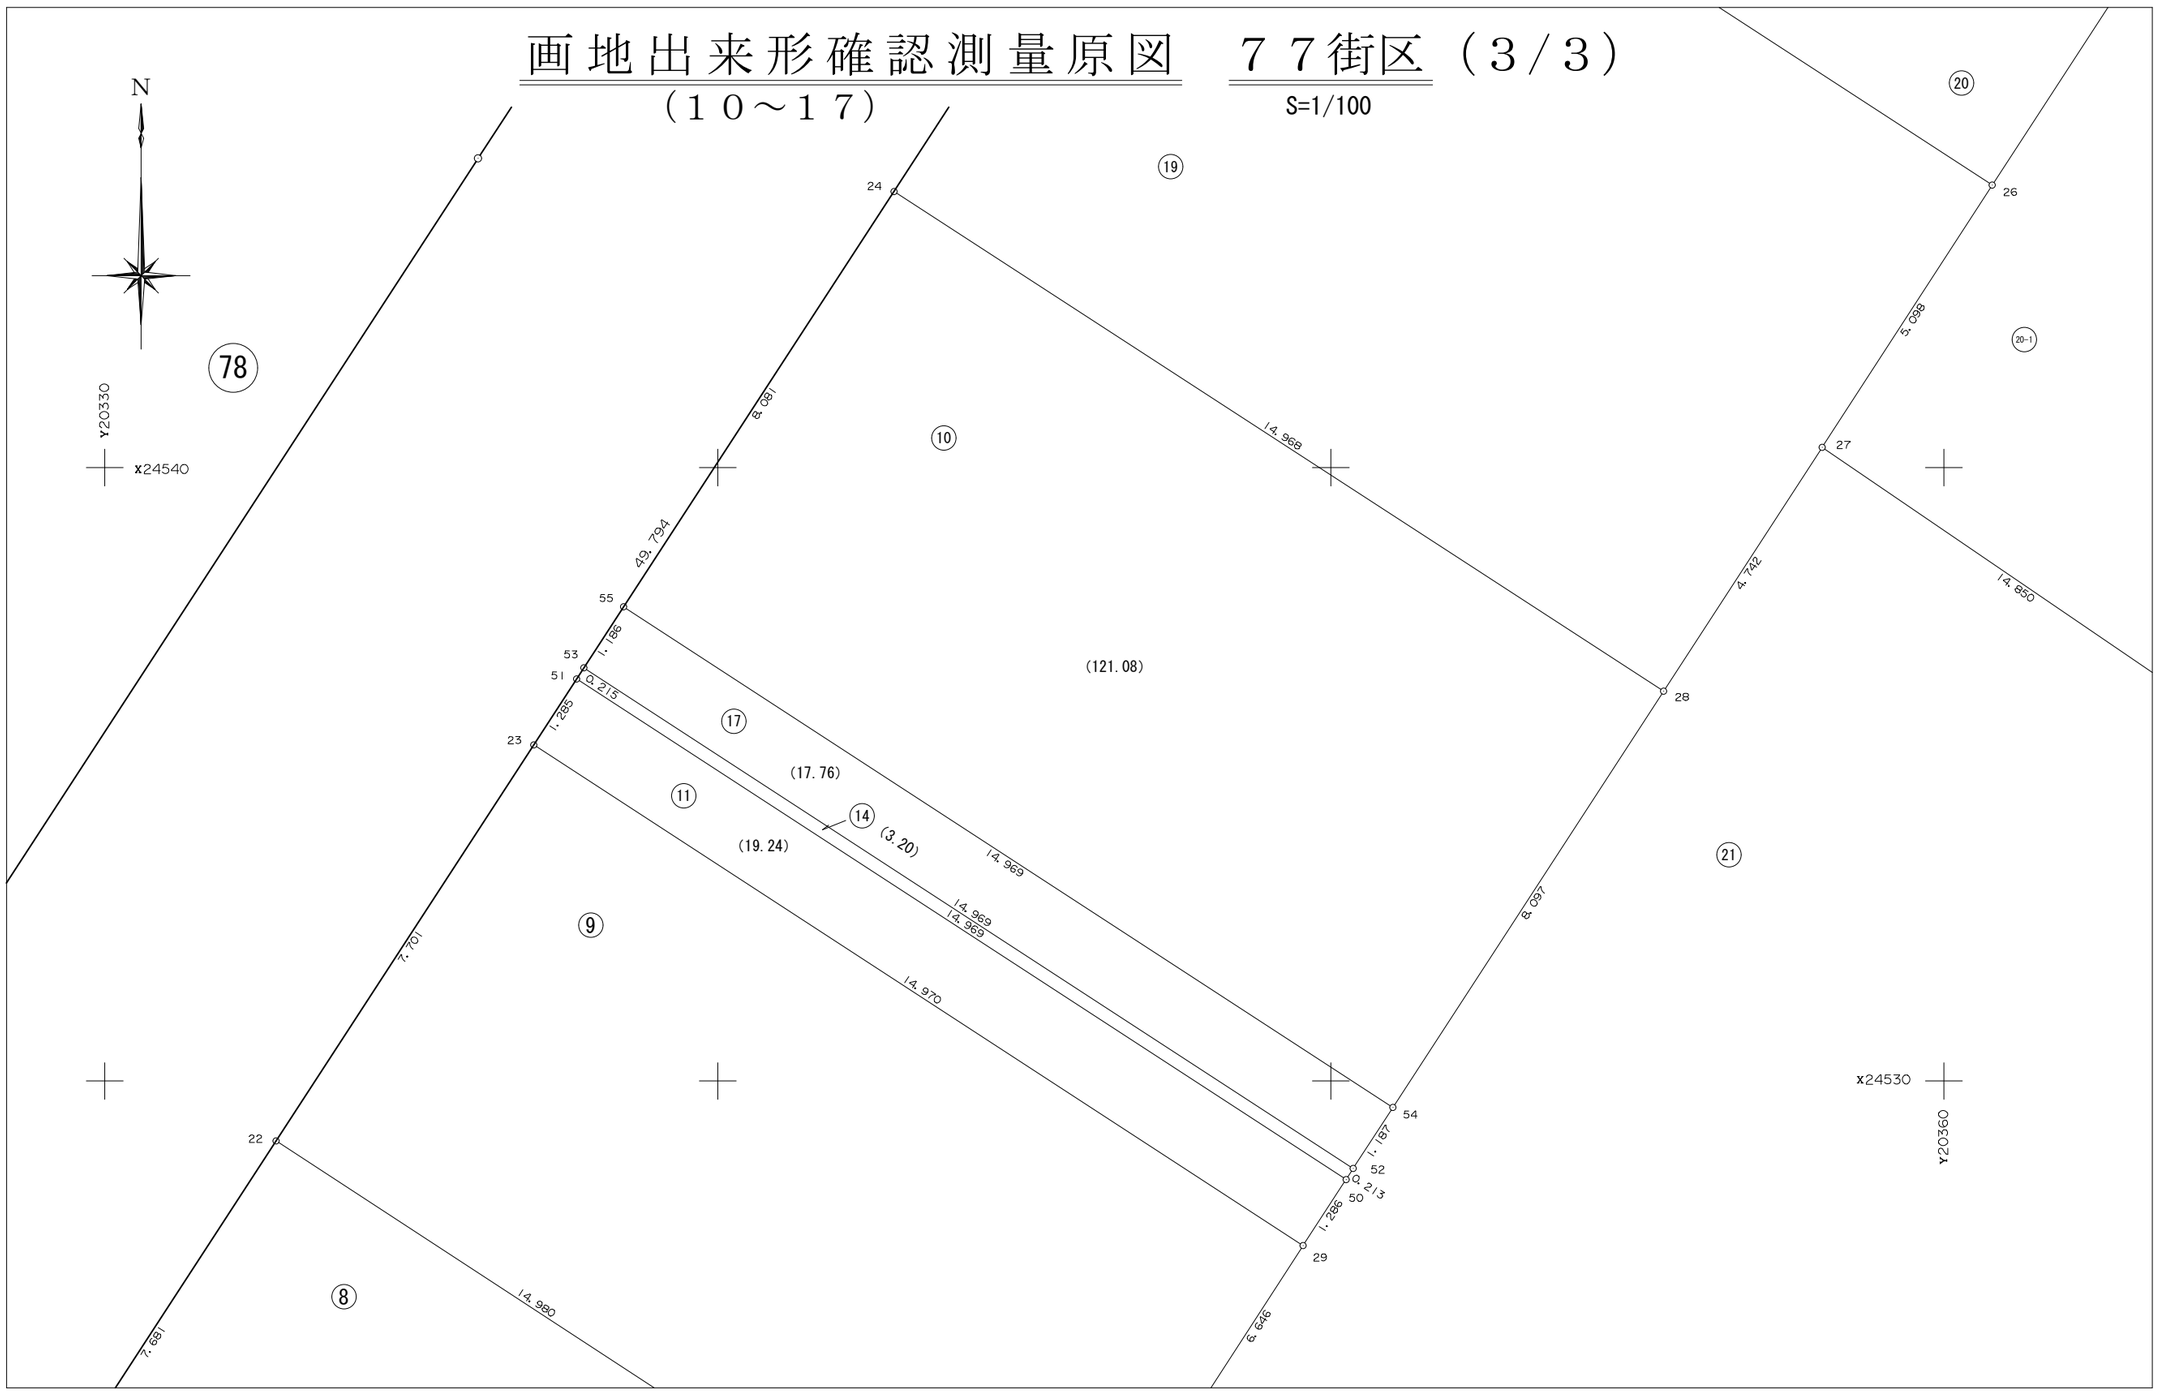

面　積　一　覧　表

種　　別	地　　番	地　　目	面　　積	地　　積	備　　考
	7701:77-1		146.6267840	146.62	
	7702:77-2		126.4895180	126.48	
	7703:77-3		19.3407080	19.34	
	7704:77-4		22.3549475	22.35	
	7705:77-5		9.0130635	9.01	
	7706:77-6		125.1636820	125.16	
	7707:77-7		104.5523410	104.55	
	7708:77-8		115.1019780	115.10	
	7709:77-9		115.5261250	115.52	
	7710:77-10		121.0810765	121.08	
	7711:77-11		19.2427590	19.24	
	7712:77-14		3.2032705	3.20	
	7713:77-17		17.7640545	17.76	
	7714:77-19		147.2769950	147.27	
	7715:77-20		129.0787180	129.07	
	7716:77-20-1		203.5089725	203.50	
	7717:77-21		323.9541785	323.95	
	7718:77-22-1[△		24.9454590	24.94	
	7719:77-22-2[△		45.2839585	45.28	
	7720:77-22-3[2]		124.2098220	124.20	
	7721:77-22-4[1]		22.0018290	22.00	
	7722:77-22-5[1]		177.2795935	177.27	
	7723:77-23		70.6865515	70.68	
	7724:77-24-1		105.8874400	105.88	
	7725:77-24-2		49.5925720	49.59	
			2369.1663970	2369.04	
			2369.1663970	2369.04	

座　標　リ　ス　ト

測　　点	X　座　標	Y　座　標
7701:77-1	24558.454	20351.957
7702:77-2	24559.041	20354.892
7703:77-3	24551.828	20365.500
7704:77-4	24544.490	20376.265
7705:77-5	24541.549	20376.818
7706:77-6	24531.966	20370.285
7707:77-7	24502.838	20350.459
7708:77-8	24477.435	20345.872
7709:77-9	24476.019	20343.239
7710:77-10	24481.570	20330.680
7711:77-11	24487.657	20316.905
7712:77-12	24490.413	20315.704
7713:77-13	24516.725	20324.789
7714:77-14	24513.649	20357.817
7715:77-15	24509.597	20355.059
7716:77-16	24491.156	20348.350
7717:77-17	24476.962	20341.104
7718:77-18	24478.314	20338.046
7719:77-19	24495.601	20317.495
7720:77-20	24506.351	20321.207
7721:77-21	24522.588	20328.606
7722:77-22	24529.025	20332.797
7723:77-23	24535.479	20336.999
7724:77-24	24544.502	20342.874
7725:77-25	24552.753	20348.245
7726:77-26	24544.607	20360.789
7727:77-27	24540.330	20358.015
7728:77-28	24536.355	20355.430
7729:77-29	24527.317	20349.548
7730:77-30	24521.743	20345.929
7731:77-31	24520.835	20345.340


測　　点	X　座　標	Y　座　標
7732:77-32	24517.636	20343.255
7733:77-33	24514.394	20341.143
7734:77-34	24509.820	20338.163
7735:77-35	24508.557	20337.340
7736:77-36	24502.727	20335.894
7737:77-37	24494.716	20333.920
7738:77-38	24491.728	20333.184
7739:77-39	24493.042	20340.706
7740:77-40	24492.262	20343.869
7741:77-41	24512.213	20356.840
7742:77-42	24501.232	20350.169
7743:77-43	24520.286	20344.983
7744:77-44	24505.786	20321.012
7745:77-45	24502.150	20335.752
7746:77-46	24504.395	20320.532
7747:77-47	24500.726	20335.401
7748:77-48	24496.741	20317.888
7749:77-49	24492.894	20333.471
7750:77-50	24528.395	20350.249
7751:77-51	24536.556	20337.700
7752:77-52	24528.574	20350.365
7753:77-53	24536.736	20337.817
7754:77-54	24529.569	20351.013
7755:77-55	24537.730	20338.464

測　　点	X　座　標	Y　座　標

座 標 面 積 計 算 書

地 番	77-1	地 目	

筆 界 点	X	Y	辺長	方向角	備　考
77-19	24495.601	20317.495	16.160	283-52-01	
77-12	24490.413	20315.704	5.488	199-02-44	
77-11	24487.657	20316.905	3.006	156-27-13	
77-10	24481.570	20330.680	15.060	113-50-24	
77-38	24491.728	20333.184	10.462	13-50-51	

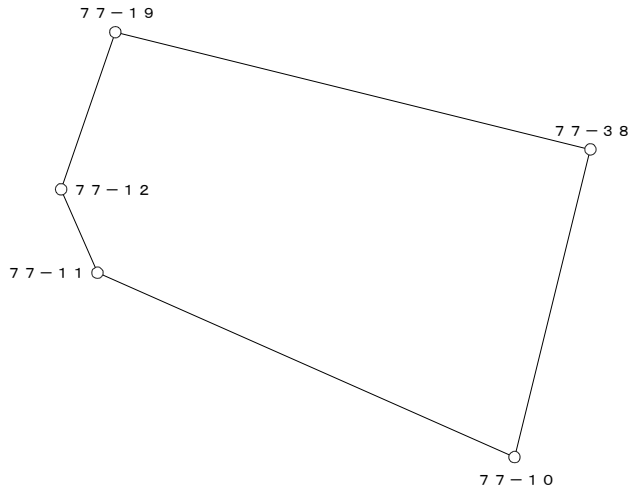


○：筆界点

面積算出公式	倍 面 積　２Ａ	293.253568	土 地 の 所 在			
Ａ＝ 1／2 ΣXn(Y(n+1)－Y(n-1))	面　　積　　Ａ	146.6267840	土地 の 所有者		縮 尺	1／　250

座 標 面 積 計 算 書

地 番	77-2	地 目	

筆 界 点	X	Y	辺長	方向角	備　考
77-46	24504.395	20320.532	15.315	283-51-40	
77-48	24496.741	20317.888	8.098	199-03-25	
77-49	24492.894	20333.471	16.051	103-52-03	
77-37	24494.716	20333.920	1.877	13-50-37	
77-47	24500.726	20335.401	6.190	13-50-35	

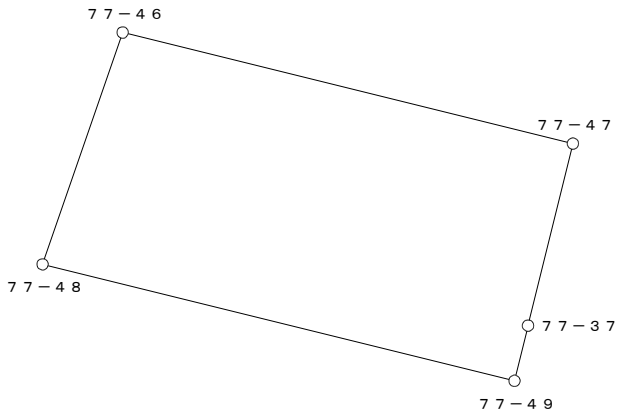


○：筆界点

面積算出公式	倍 面 積　２Ａ　252.979036	土 地 の 所 在			
Ａ＝ 1／2 ΣXn(Y(n+1)－Y(n-1))	面　積　Ａ　126.4895180	土地 の 所有者		縮 尺	1／　250

座 標 面 積 計 算 書

地 番	77-3	地 目	

筆 界 点	X	Y	辺長	方向角	備　考
77-48	24496.741	20317.888	16.051	283-52-03	
77-19	24495.601	20317.495	1.206	199-01-15	
77-38	24491.728	20333.184	16.160	103-52-01	
77-49	24492.894	20333.471	1.201	13-49-41	

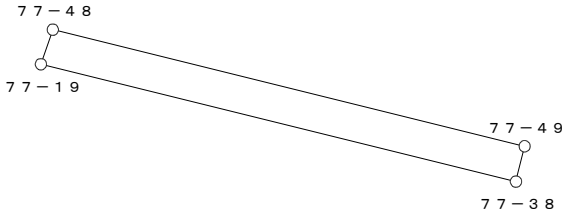


○：筆界点

面積算出公式	倍 面 積　２Ａ	38.681416	土 地 の 所 在			
Ａ＝ 1／2 ΣXn(Y(n+1)－Y(n-1))	面　　積　　Ａ	19.3407080	土地 の 所有者		縮 尺	1／　250

座 標 面 積 計 算 書

地 番	77-4	地 目	

筆 界 点	X	Y	辺長	方向角	備　考
77-45	24502.150	20335.752	1.467	13-50-48	
77-44	24505.786	20321.012	15.182	283-51-25	
77-46	24504.395	20320.532	1.471	199-02-18	
77-47	24500.726	20335.401	15.315	103-51-40	

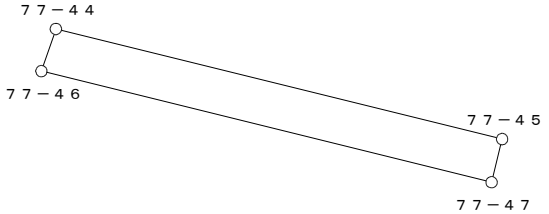


○：筆界点

面積算出公式	倍 面 積　２Ａ	44.709895	土 地 の 所 在			
Ａ＝ 1／2 ΣXn(Y(n+1)－Y(n-1))	面　　積　　Ａ	22.3549475	土地 の 所有者		縮 尺	1／　250

座 標 面 積 計 算 書

地 番	77-5	地 目	

筆 界 点	X	Y	辺長	方向角	備　考
77-20	24506.351	20321.207	15.128	283-51-39	
77-44	24505.786	20321.012	0.598	199-02-28	
77-45	24502.150	20335.752	15.182	103-51-25	
77-36	24502.727	20335.894	0.594	13-49-33	

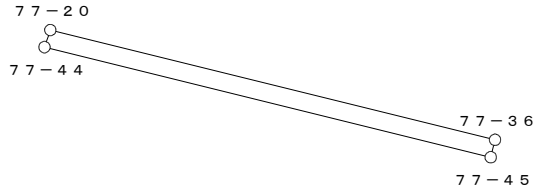


○：筆界点

面積算出公式	倍 面 積　２Ａ	18.026127	土 地 の 所 在			
Ａ＝ 1／2 ΣXn(Y(n+1)－Y(n-1))	面　　積　　Ａ	9.0130635	土地 の 所有者		縮 尺	1／　250

座 標 面 積 計 算 書

地 番	77-6	地 目	

筆 界 点	X	Y	辺長	方向角	備　考
77-13	24516.725	20324.789	14.975	303-03-20	
77-20	24506.351	20321.207	10.975	199-02-57	
77-36	24502.727	20335.894	15.128	103-51-39	
77-35	24508.557	20337.340	6.007	13-55-47	

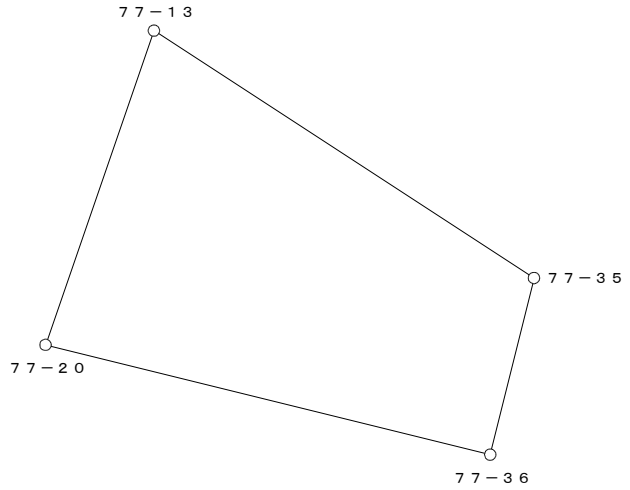


○：筆界点

面積算出公式	倍 面 積　２Ａ	250.327364	土 地 の 所 在			
Ａ＝ 1／2 ΣXn(Y(n+1)－Y(n-1))	面　　積　　Ａ	125.1636820	土地 の 所有者		縮 尺	1／　250

座 標 面 積 計 算 書

地 番	77-7	地 目	

筆 界 点	X	Y	辺長	方向角	備　考
77-21	24522.588	20328.606	14.977	303-10-05	
77-13	24516.725	20324.789	6.996	213-03-55	
77-35	24508.557	20337.340	14.975	123-03-20	
77-34	24509.820	20338.163	1.507	33-05-21	
77-33	24514.394	20341.143	5.459	33-05-05	

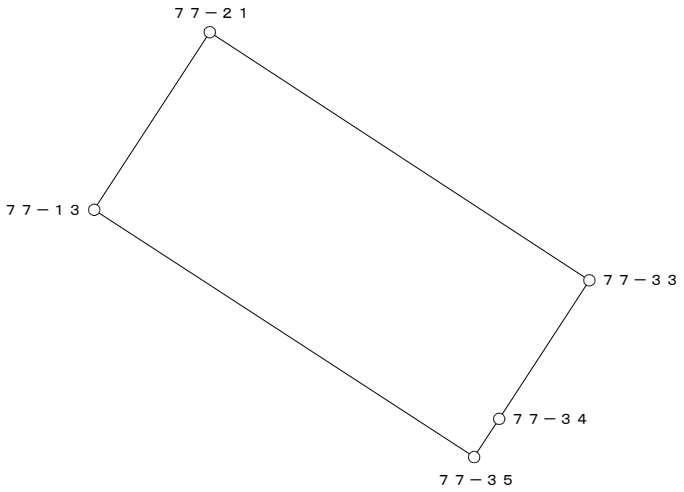


○：筆界点

面積算出公式	倍 面 積　２Ａ	209.104682	土 地 の 所 在			
Ａ＝ 1／2 ΣXn(Y(n+1)－Y(n-1))	面　　積　　Ａ	104.5523410	土地 の 所有者		縮 尺	1／　250

座 標 面 積 計 算 書

地 番	77-8	地 目	

筆 界 点	X	Y	辺長	方向角	備　考
77-22	24529.025	20332.797	14.980	303-08-34	
77-21	24522.588	20328.606	7.681	213-04-02	
77-33	24514.394	20341.143	14.977	123-10-05	
77-32	24517.636	20343.255	3.869	33-04-56	
77-43	24520.286	20344.983	3.164	33-06-27	
77-31	24520.835	20345.340	0.655	33-02-06	

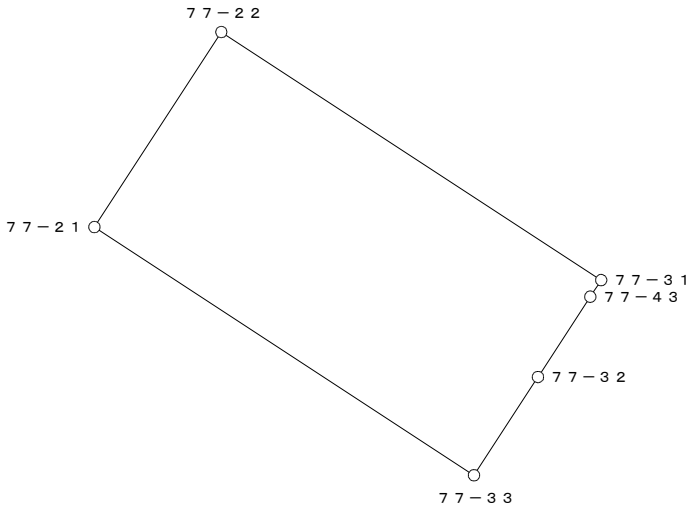


○：筆界点

面積算出公式	倍 面 積　２Ａ	230.203956	土 地 の 所 在			
Ａ＝ 1／2 ΣXn(Y(n+1)－Y(n-1))	面　　積　　Ａ	115.1019780	土地 の 所有者		縮 尺	1／　250

座 標 面 積 計 算 書

地 番	77-9	地 目	

筆 界 点	X	Y	辺長	方向角	備　考
77-23	24535.479	20336.999	14.970	303-02-25	
77-22	24529.025	20332.797	7.701	213-04-01	
77-31	24520.835	20345.340	14.980	123-08-34	
77-30	24521.743	20345.929	1.082	32-58-14	
77-29	24527.317	20349.548	6.646	32-59-39	

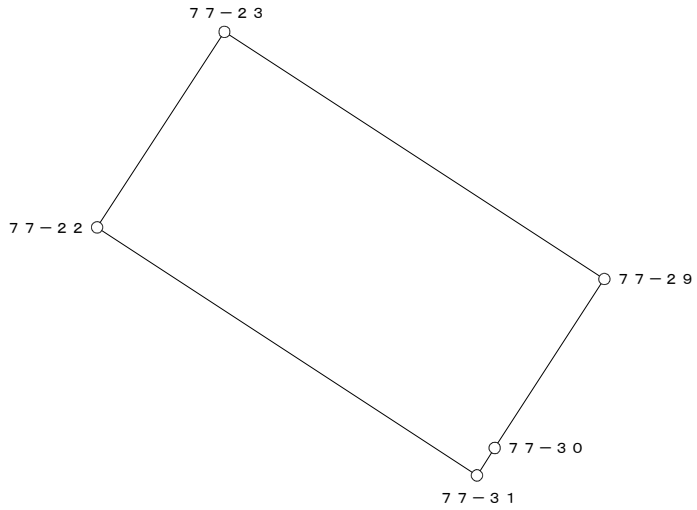


○：筆界点

面積算出公式	倍 面 積　２Ａ	231.052250	土 地 の 所 在			
Ａ＝ 1／2 ΣXn(Y(n+1)－Y(n-1))	面　　積　　Ａ	115.5261250	土地 の 所有者		縮 尺	1／　250

座 標 面 積 計 算 書

地 番	77-10	地 目	

筆 界 点	X	Y	辺長	方向角	備　考
77-54	24529.569	20351.013	14.969	123-02-14	
77-28	24536.355	20355.430	8.097	33-03-36	
77-24	24544.502	20342.874	14.968	302-58-40	
77-55	24537.730	20338.464	8.081	213-04-21	

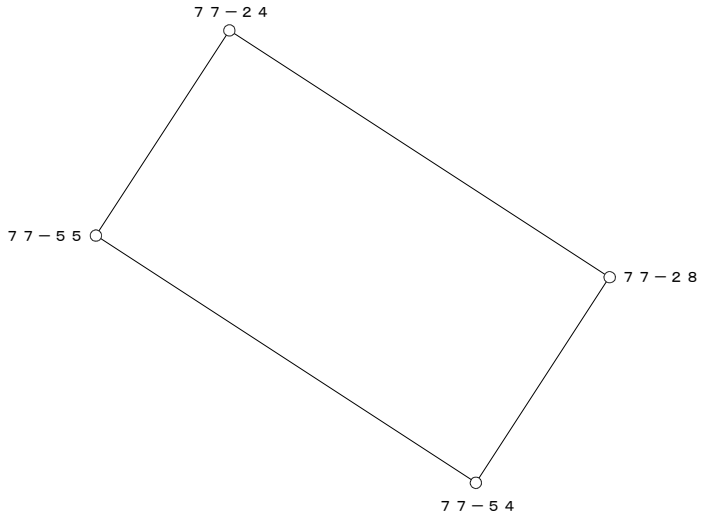


○：筆界点

面積算出公式	倍 面 積　２Ａ	242.162153	土 地 の 所 在			
Ａ＝ 1／2 ΣXn(Y(n+1)－Y(n-1))	面　　積　　Ａ	121.0810765	土地 の 所有者		縮 尺	1／　250

座 標 面 積 計 算 書

地 番	77-11	地 目	

筆 界 点	X	Y	辺長	方向角	備　考
77-23	24535.479	20336.999	1.285	213-03-34	
77-29	24527.317	20349.548	14.970	123-02-25	
77-50	24528.395	20350.249	1.286	33-02-06	
77-51	24536.556	20337.700	14.969	303-02-14	

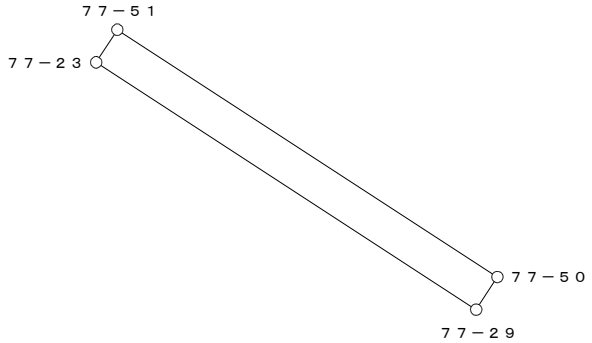


○：筆界点

面積算出公式	倍 面 積　２Ａ	38.485518	土 地 の 所 在			
Ａ＝ 1／2 ΣXn(Y(n+1)－Y(n-1))	面　　積　　Ａ	19.2427590	土地 の 所有者		縮 尺	1／　250

座 標 面 積 計 算 書

地 番	77-14	地 目	

筆 界 点	X	Y	辺長	方向角	備　考
77-51	24536.556	20337.700	0.215	213-01-26	
77-50	24528.395	20350.249	14.969	123-02-14	
77-52	24528.574	20350.365	0.213	32-56-42	
77-53	24536.736	20337.817	14.969	303-02-33	

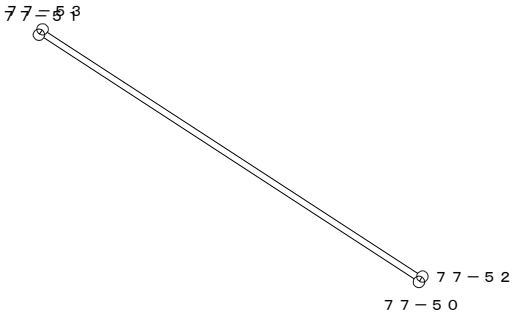


○：筆界点

面積算出公式	倍 面 積　２Ａ	6.406541	土 地 の 所 在			
Ａ＝ 1／2 ΣXn(Y(n+1)－Y(n-1))	面　　積　　Ａ	3.2032705	土地 の 所有者		縮 尺	1／　250

座 標 面 積 計 算 書

地 番	77-17	地 目	

筆 界 点	X	Y	辺長	方向角	備　考
77-52	24528.574	20350.365	14.969	123-02-33	
77-54	24529.569	20351.013	1.187	33-04-28	
77-55	24537.730	20338.464	14.969	303-02-14	
77-53	24536.736	20337.817	1.186	213-03-37	

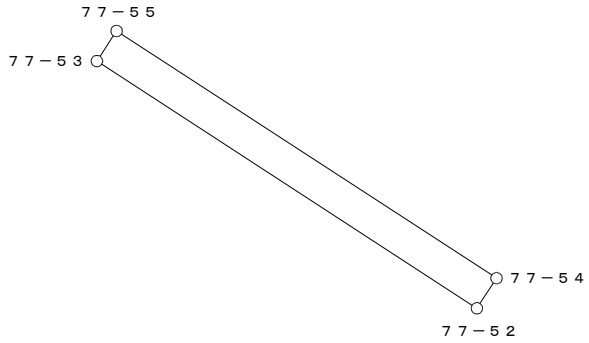


○：筆界点

面積算出公式	倍 面 積　２Ａ	35.528109	土 地 の 所 在			
Ａ＝ 1／2 ΣXn(Y(n+1)－Y(n-1))	面　　積　　Ａ	17.7640545	土地 の 所有者		縮 尺	1／　250

座 標 面 積 計 算 書

地 番	77-19	地 目	

筆 界 点	X	Y	辺長	方向角	備　考
77-25	24552.753	20348.245	14.957	302-59-58	
77-24	24544.502	20342.874	9.845	213-03-44	
77-28	24536.355	20355.430	14.968	122-58-40	
77-27	24540.330	20358.015	4.742	33-02-12	
77-26	24544.607	20360.789	5.098	32-58-01	

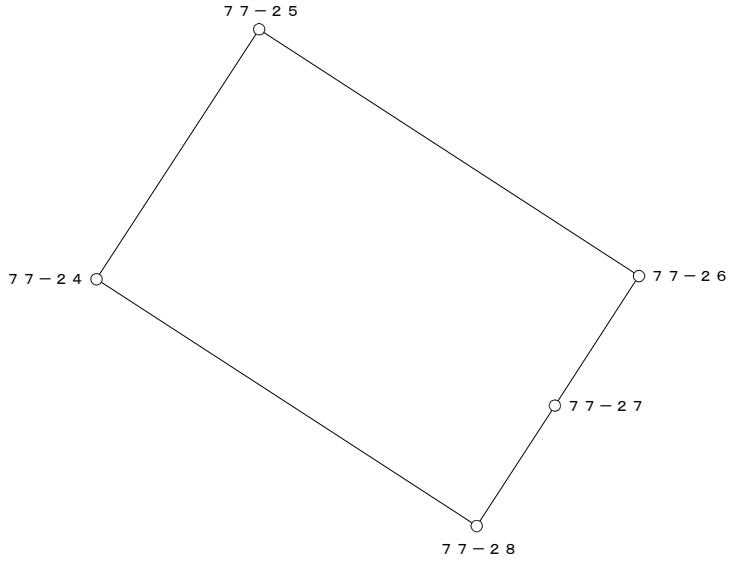


○：筆界点

面積算出公式	倍 面 積　２Ａ	294.553990	土 地 の 所 在			
Ａ＝ 1／2 ΣXn(Y(n+1)－Y(n-1))	面　　積　　Ａ	147.2769950	土地 の 所有者		縮 尺	1／　250

座 標 面 積 計 算 書

地 番	77-20	地 目	

筆 界 点	X	Y	辺長	方向角	備　考
77-1	24558.454	20351.957	2.993	258-41-24	
77-25	24552.753	20348.245	6.803	213-04-07	
77-26	24544.607	20360.789	14.957	122-59-58	
77-3	24551.828	20365.500	8.622	33-07-14	
77-2	24559.041	20354.892	12.828	304-12-51	

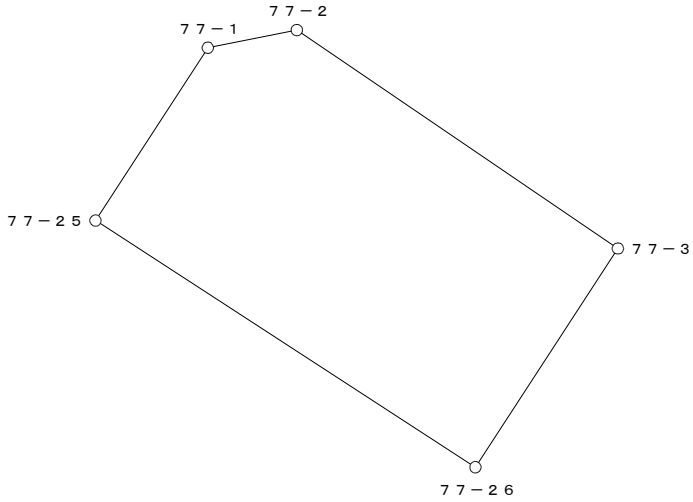


○：筆界点

面積算出公式	倍 面 積　２Ａ	258.157436	土 地 の 所 在			
Ａ＝ 1／2 ΣXn(Y(n+1)－Y(n-1))	面　　積　　Ａ	129.0787180	土地 の 所有者		縮 尺	1／　250

座 標 面 積 計 算 書

地 番	77-20-1	地 目	

筆 界 点	X	Y	辺長	方向角	備　考
77-3	24551.828	20365.500	13.028	304-16-50	
77-26	24544.607	20360.789	8.622	213-07-14	
77-27	24540.330	20358.015	5.098	212-58-01	
77-6	24531.966	20370.285	14.850	124-16-51	
77-5	24541.549	20376.818	11.598	34-17-00	
77-4	24544.490	20376.265	2.993	349-21-03	

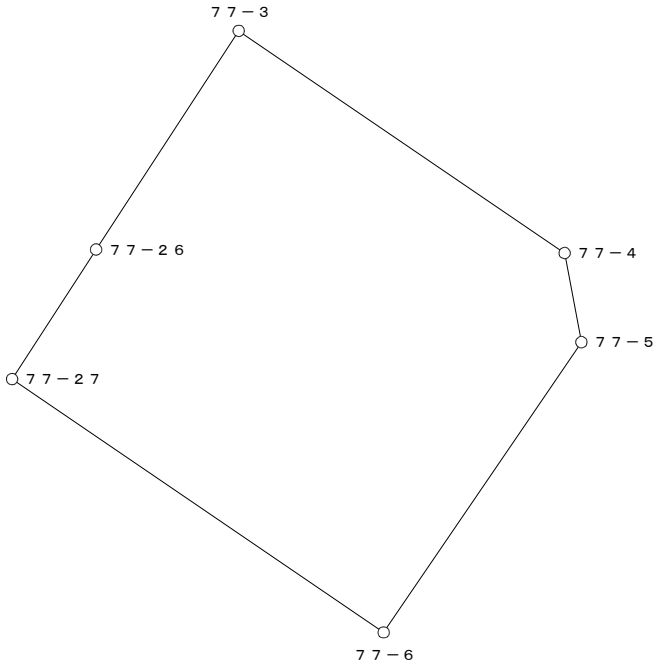


○：筆界点

面積算出公式	倍 面 積　２Ａ	407.017945	土 地 の 所 在			
Ａ＝ 1／2 ΣXn(Y(n+1)－Y(n-1))	面　　積　　Ａ	203.5089725	土地 の 所有者		縮 尺	1／　250

座 標 面 積 計 算 書

地 番	77-21	地 目	

筆 界 点	X	Y	辺長	方向角	備　考
77-27	24540.330	20358.015	14.850	304-16-51	
77-28	24536.355	20355.430	4.742	213-02-12	
77-54	24529.569	20351.013	8.097	213-03-36	
77-52	24528.574	20350.365	1.187	213-04-28	
77-50	24528.395	20350.249	0.213	212-56-42	
77-29	24527.317	20349.548	1.286	213-02-06	
77-30	24521.743	20345.929	6.646	212-59-39	
77-14	24513.649	20357.817	14.382	124-14-57	
77-6	24531.966	20370.285	22.158	34-14-32	

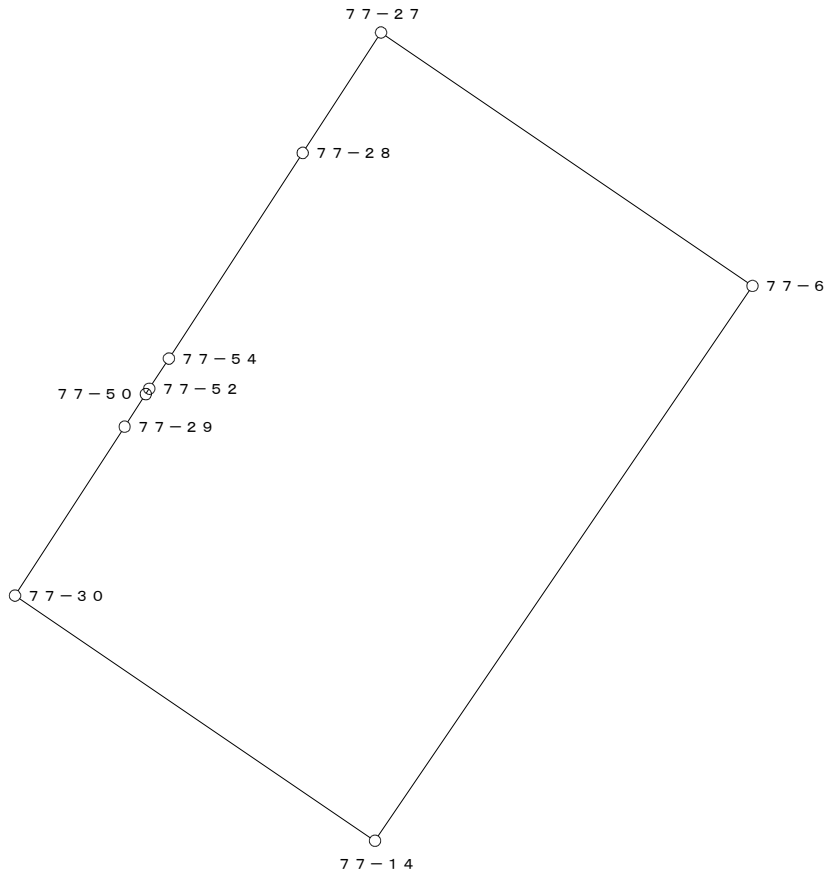


○：筆界点

面積算出公式	倍 面 積　２Ａ	647.908357	土 地 の 所 在			
Ａ＝ 1／2 ΣXn(Y(n+1)－Y(n-1))	面　積　Ａ	323.9541785	土地 の 所有者		縮 尺	1／　250

座 標 面 積 計 算 書

地 番	77-22-1[△]	地 目	

筆 界 点	X	Y	辺長	方向角	備　考
77-14	24513.649	20357.817	14.382	124-14-57	
77-41	24512.213	20356.840	1.737	214-13-48	
77-43	24520.286	20344.983	14.344	304-14-58	
77-31	24520.835	20345.340	0.655	33-02-06	
77-30	24521.743	20345.929	1.082	32-58-14	

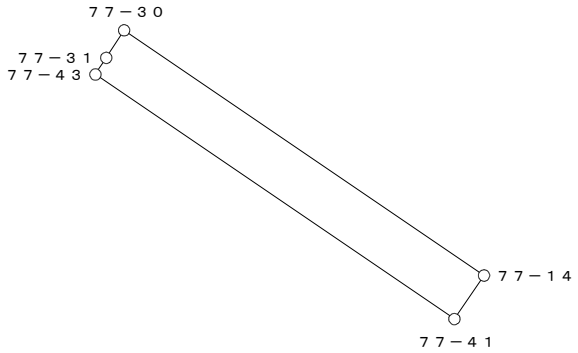


○：筆界点

面積算出公式	倍 面 積　２Ａ	49.890918	土 地 の 所 在			
Ａ＝ 1／2 ΣXn(Y(n+1)－Y(n-1))	面　　積　　Ａ	24.9454590	土地 の 所有者		縮 尺	1／　250

座 標 面 積 計 算 書

地 番	77-22-2[△]	地 目	

筆 界 点	X	Y	辺長	方向角	備　考
77-41	24512.213	20356.840	14.344	124-14-58	
77-15	24509.597	20355.059	3.165	214-14-51	
77-32	24517.636	20343.255	14.281	304-15-23	
77-43	24520.286	20344.983	3.164	33-06-27	

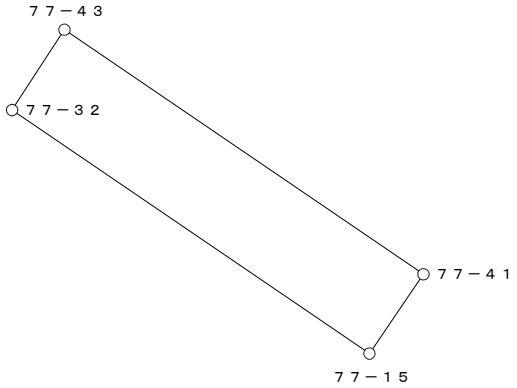


○：筆界点

面積算出公式	倍 面 積　２Ａ	90.567917	土 地 の 所 在			
Ａ＝ 1／2 ΣXn(Y(n+1)－Y(n-1))	面　　積　　Ａ	45.2839585	土地 の 所有者		縮 尺	1／　250

座 標 面 積 計 算 書

地 番	77-22-3[2]	地 目	

筆 界 点	X	Y	辺長	方向角	備 考
77-15	24509.597	20355.059	14.281	124-15-23	
77-7	24502.838	20350.459	8.176	214-14-17	
77-34	24509.820	20338.163	14.140	299-35-21	
77-33	24514.394	20341.143	5.459	33-05-05	
77-32	24517.636	20343.255	3.869	33-04-56	

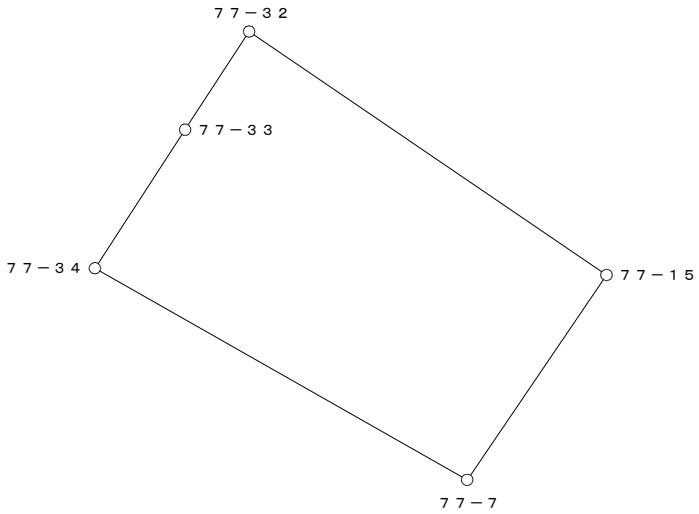


○：筆界点

面積算出公式	倍 面 積　２Ａ	248.419644	土 地 の 所 在			
Ａ＝ 1／2 ΣXn(Y(n+1)－Y(n-1))	面　　積　　Ａ	124.2098220	土地 の 所有者		縮 尺	1／　250

座 標 面 積 計 算 書

地 番	77-22-4[1]	地 目	

筆 界 点	X	Y	辺長	方向角	備　考
77-7	24502.838	20350.459	14.140	119-35-21	
77-42	24501.232	20350.169	1.632	190-14-09	
77-35	24508.557	20337.340	14.773	299-43-31	
77-34	24509.820	20338.163	1.507	33-05-21	

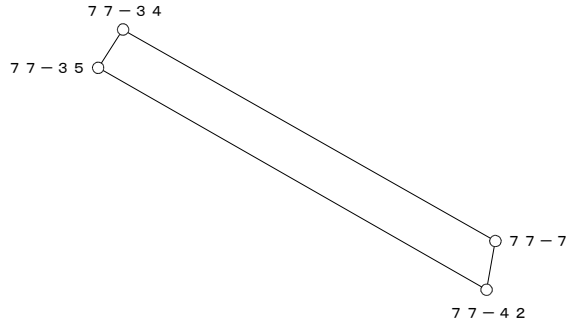


○：筆界点

面積算出公式	倍 面 積　２Ａ	44.003658	土 地 の 所 在			
Ａ＝ 1／2 ΣXn(Y(n+1)－Y(n-1))	面　　積　　Ａ	22.0018290	土地 の 所有者		縮 尺	1／　250

座 標 面 積 計 算 書

地 番	77-22-5[1]	地 目	

筆 界 点	X	Y	辺長	方向角	備 考
77-42	24501.232	20350.169	14.773	119-43-31	
77-16	24491.156	20348.350	10.239	190-14-00	
77-40	24492.262	20343.869	4.615	283-51-53	
77-39	24493.042	20340.706	3.258	283-51-10	
77-37	24494.716	20333.920	6.989	283-51-26	
77-47	24500.726	20335.401	6.190	13-50-35	
77-45	24502.150	20335.752	1.467	13-50-48	
77-36	24502.727	20335.894	0.594	13-49-33	
77-35	24508.557	20337.340	6.007	13-55-47	

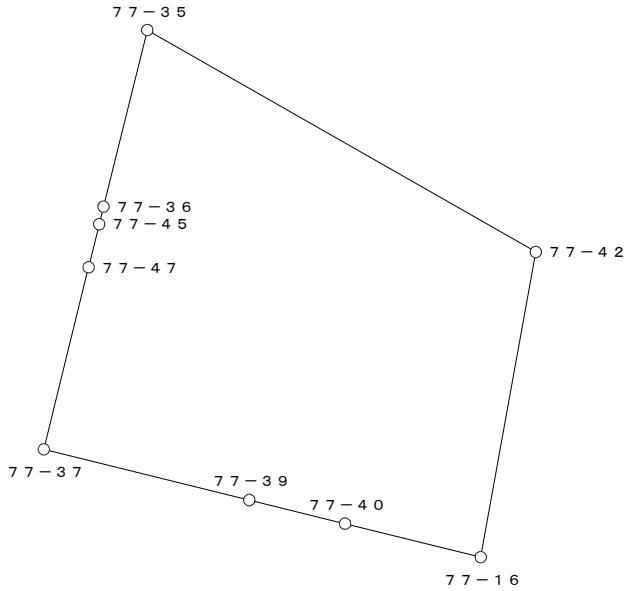


○：筆界点

面積算出公式	倍 面 積 ２Ａ	354.559187	土 地 の 所 在			
Ａ＝ 1／2 ΣXn(Y(n+1)－Y(n-1))	面 積 Ａ	177.2795935	土地 の 所有者		縮 尺	1／ 250

座 標 面 積 計 算 書

地 番	77-23	地 目	

筆 界 点	X	Y	辺長	方向角	備 考
77-40	24492.262	20343.869	4.615	283-51-53	
77-17	24476.962	20341.104	15.548	190-14-38	
77-9	24476.019	20343.239	2.334	113-49-49	
77-8	24477.435	20345.872	2.990	61-43-45	
77-16	24491.156	20348.350	13.943	10-14-14	

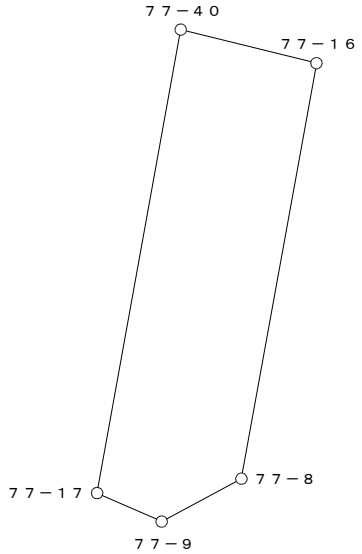


○：筆界点

面積算出公式	倍 面 積　２Ａ　141.373103	土 地 の 所 在			
Ａ＝ 1／2 ΣXn(Y(n+1)－Y(n-1))	面　積　Ａ　70.6865515	土地 の 所有者		縮 尺	1／　250

座 標 面 積 計 算 書

地 番	77-24-1	地 目	

筆 界 点	X	Y	辺長	方向角	備　考
77-37	24494.716	20333.920	6.989	283-51-26	
77-49	24492.894	20333.471	1.877	193-50-37	
77-38	24491.728	20333.184	1.201	193-49-41	
77-10	24481.570	20330.680	10.462	193-50-51	
77-18	24478.314	20338.046	8.054	113-50-49	
77-39	24493.042	20340.706	14.966	10-14-16	

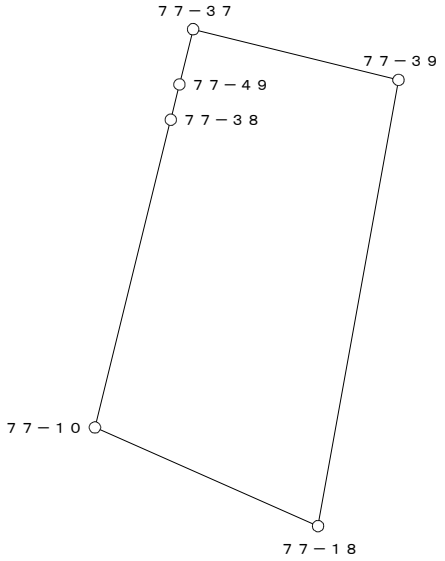


○：筆界点

面積算出公式	倍 面 積　２Ａ　211.774880	土 地 の 所 在			
Ａ＝ 1／2 ΣXn(Y(n+1)－Y(n-1))	面　積　Ａ　105.8874400	土地 の 所有者		縮 尺	1／　250

座 標 面 積 計 算 書

地 番	77-24-2	地 目	

筆 界 点	X	Y	辺長	方向角	備　考
77-39	24493.042	20340.706	3.258	283-51-10	
77-18	24478.314	20338.046	14.966	190-14-16	
77-17	24476.962	20341.104	3.344	113-51-04	
77-40	24492.262	20343.869	15.548	10-14-38	

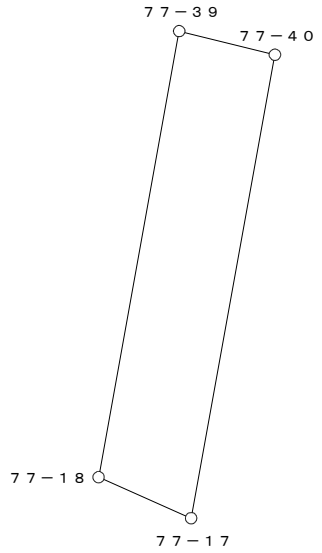

○：筆界点

面積算出公式	倍 面 積　２Ａ	99.185144	土 地 の 所 在			
Ａ＝ 1／2 ΣXn(Y(n+1)－Y(n-1))	面　　積　　Ａ	49.5925720	土地 の 所有者		縮 尺	1／　250