
換　地　図

縮尺　５００分の１


所 在　那覇市松島一丁目

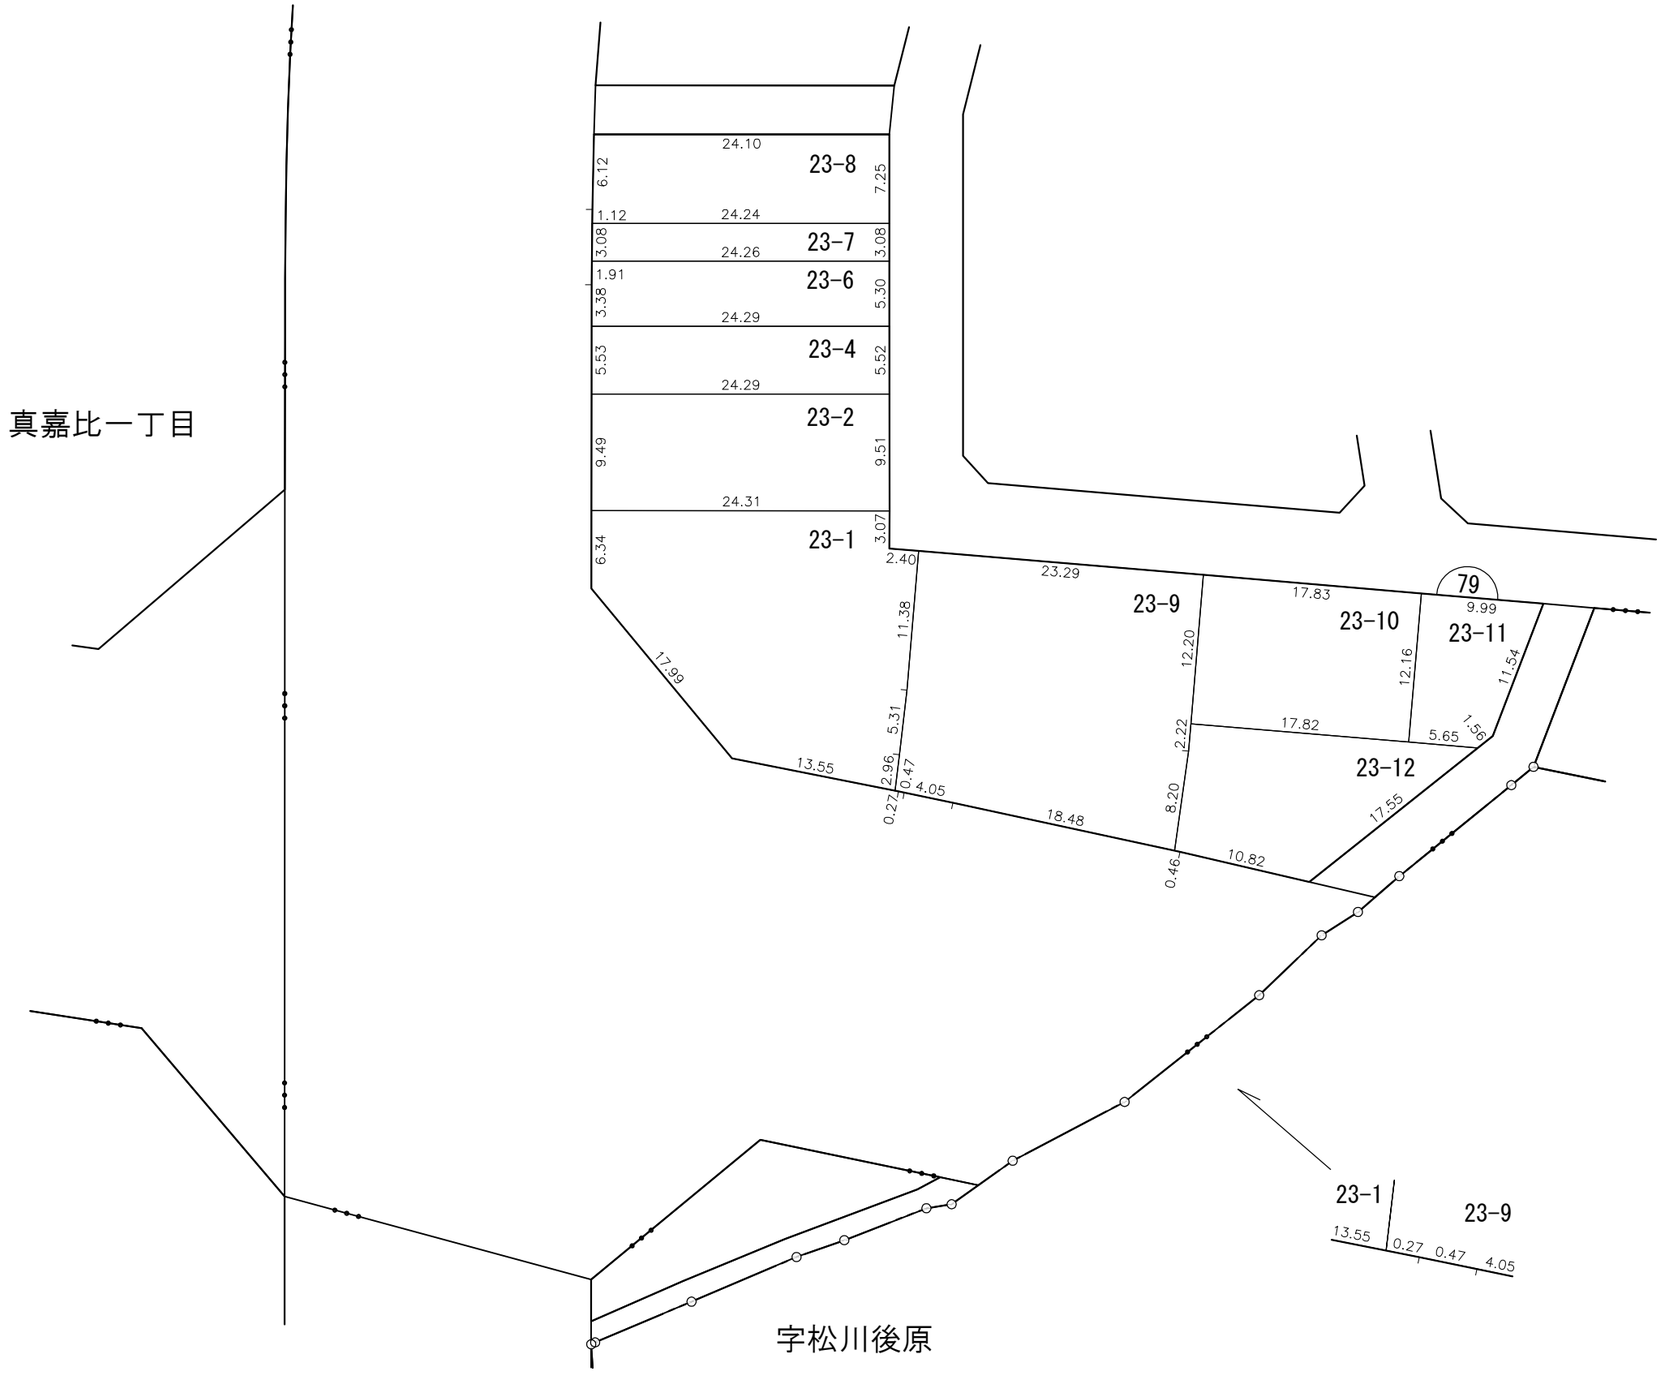

那覇広域都市計画事業真嘉比古島第二土地区画整理事業

画地出来形確認測量原図　７９街区

S=1/500

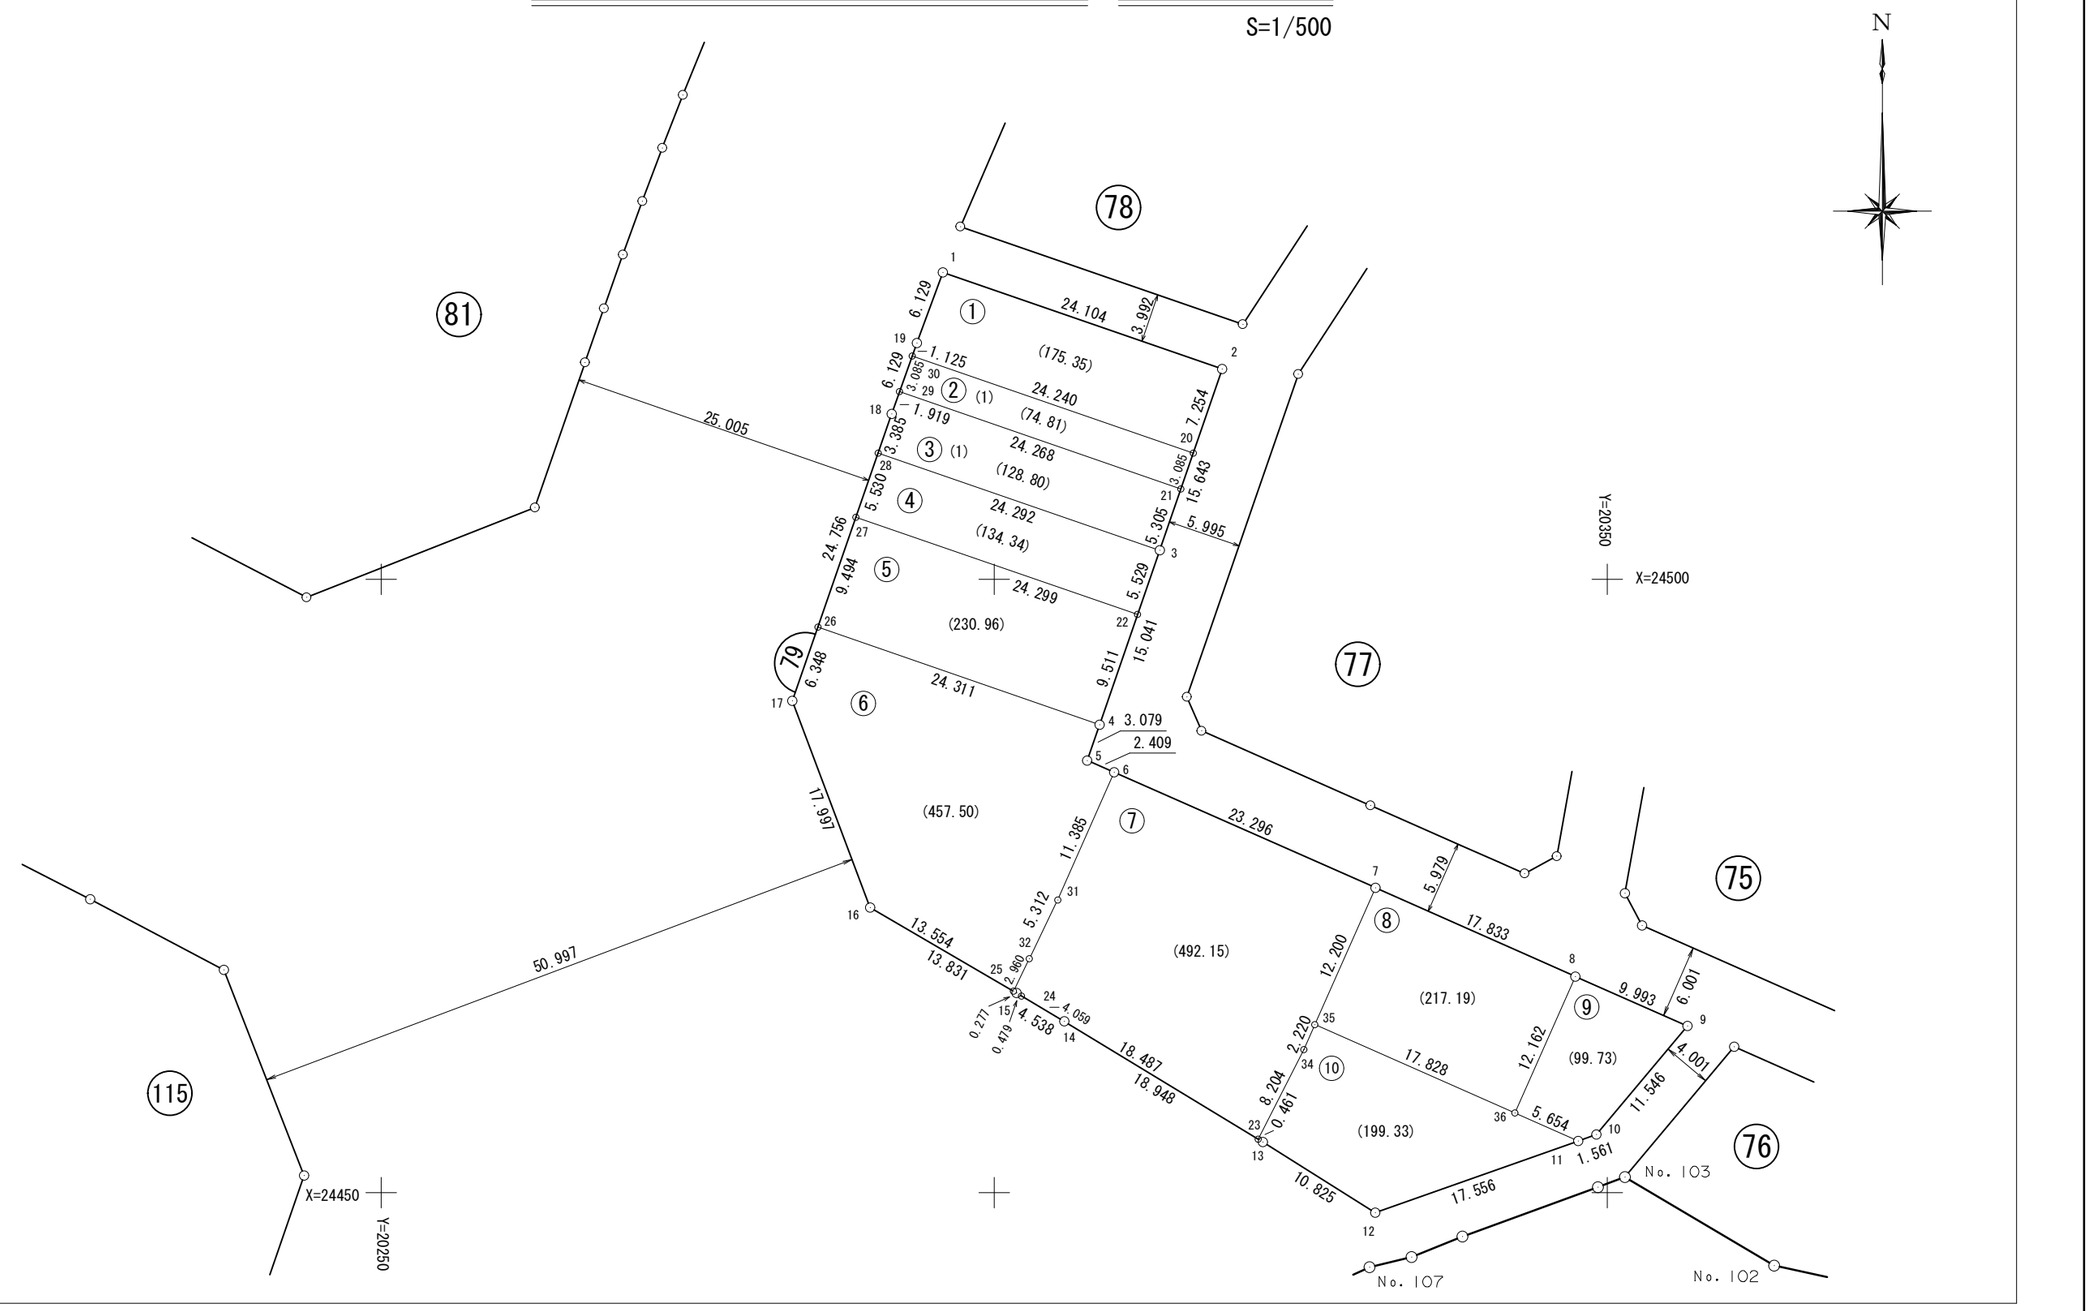

面　積　一　覧　表

種　　別	地　　番	地　　目	面　　積	地　　積	備　　考
	7903:79-1		175.3592490	175.35	
	7904:79-2(1)		74.8193375	74.81	
	7905:79-3(1)		128.8094005	128.80	
	7906:79-4		134.3414415	134.34	
	7907:79-5		230.9647115	230.96	
	7908:79-6		457.5079525	457.50	
	7909:79-7		489.9012295	489.90	
	7901:79-8		217.1916875	217.19	
	7902:79-9		99.7328035	99.73	
	7910:79-10		199.3325040	199.33	
	7911:79-11		2.2552215	2.25	
			2210.2155385	2210.16	
			2210.2155385	2210.16	

座　標　リ　ス　ト

測　　点	X　座　標	Y　座　標
7901:79-1	24525.014	20295.802
7902:79-2	24517.150	20318.587
7903:79-3	24502.361	20313.488
7904:79-4	24488.143	20308.582
7905:79-5	24485.236	20307.566
7906:79-6	24484.279	20309.777
7907:79-7	24474.862	20331.085
7908:79-8	24467.626	20347.384
7909:79-9	24463.584	20356.523
7910:79-10	24454.739	20349.101
7911:79-11	24454.221	20347.628
7912:79-12	24448.371	20331.075
7913:79-13	24454.131	20321.910
7914:79-14	24463.963	20305.713
7915:79-15	24466.279	20301.810
7916:79-16	24473.249	20289.864
7917:79-17	24490.095	20283.530
7918:79-18	24513.487	20291.634
7919:79-19	24519.262	20293.687
7920:79-20	24510.292	20316.223
7921:79-21	24507.376	20315.217
7922:79-22	24497.134	20311.685
7923:79-23	24454.370	20321.516
7924:79-24	24466.034	20302.222
7925:79-25	24466.419	20301.571
7926:79-26	24496.093	20285.608
7927:79-27	24505.064	20288.716
7928:79-28	24510.289	20290.526
7929:79-29	24515.295	20292.277
7930:79-30	24518.202	20293.310
7931:79-31	24473.867	20305.171


測　　点	X　座　標	Y　座　標
7932:79-32	24469.084	20302.859
7933:79-33	24468.755	20303.538
7934:79-34	24461.676	20325.248
7935:79-35	24463.706	20326.147
7936:79-36	24456.507	20342.457

測　　点	X　座　標	Y　座　標

座 標 面 積 計 算 書

地 番	79-8	地 目	

筆 界 点	X	Y	辺長	方向角	備　考
79-7	24474.862	20331.085	17.833	293-56-20	
79-35	24463.706	20326.147	12.200	203-52-33	
79-36	24456.507	20342.457	17.828	113-48-58	
79-8	24467.626	20347.384	12.162	23-53-56	

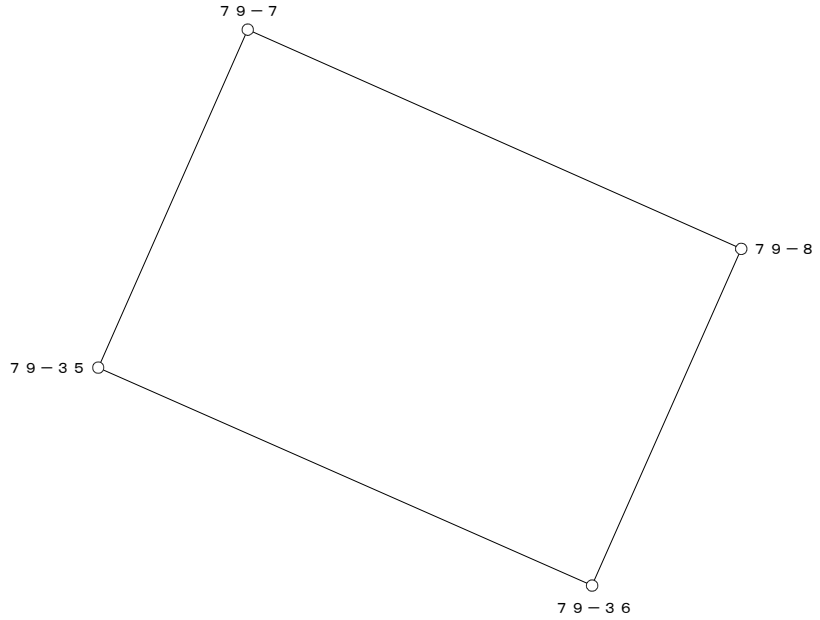


○：筆界点

面積算出公式	倍 面 積　２Ａ	434.383375	土 地 の 所 在			
Ａ＝ 1／2 ΣXn(Y(n+1)－Y(n-1))	面　積　Ａ	217.1916875	土地 の 所有者		縮 尺	1／　250

座 標 面 積 計 算 書

地 番	79-9	地 目	

筆 界 点	X	Y	辺長	方向角	備　考
79-8	24467.626	20347.384	9.993	293-51-32	
79-36	24456.507	20342.457	12.162	203-53-56	
79-11	24454.221	20347.628	5.654	113-50-57	
79-10	24454.739	20349.101	1.561	70-37-30	
79-9	24463.584	20356.523	11.546	40-00-02	

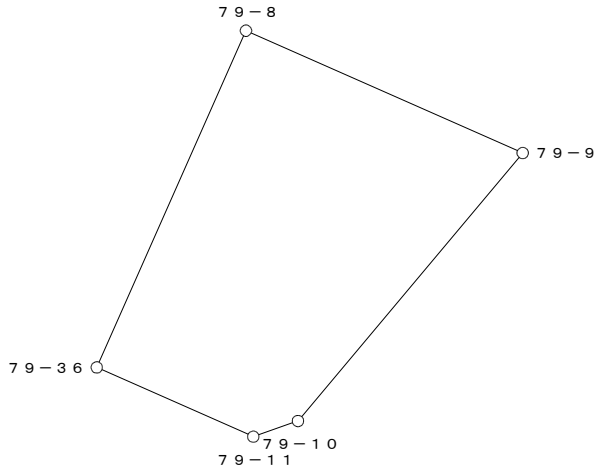


○：筆界点

面積算出公式	倍 面 積　２Ａ	199.465607	土 地 の 所 在			
Ａ＝ 1／2 ΣXn(Y(n+1)－Y(n-1))	面　　積　　Ａ	99.7328035	土地 の 所有者		縮 尺	1／　250

座 標 面 積 計 算 書

地 番	79-1	地 目	

筆 界 点	X	Y	辺長	方向角	備　考
79-1	24525.014	20295.802	24.104	289-02-30	
79-19	24519.262	20293.687	6.129	200-11-18	
79-30	24518.202	20293.310	1.125	199-34-42	
79-20	24510.292	20316.223	24.240	109-02-44	
79-2	24517.150	20318.587	7.254	19-01-10	

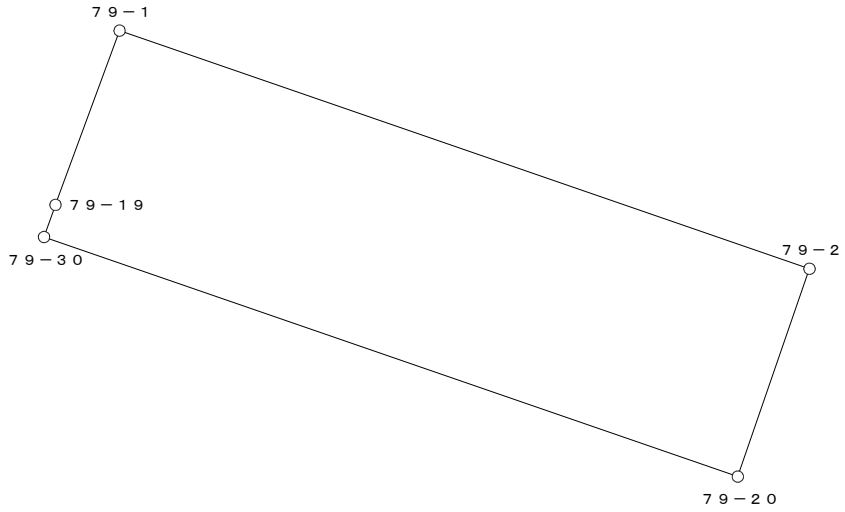


○：筆界点

面積算出公式	倍 面 積　２Ａ	350.718498	土 地 の 所 在			
Ａ＝ 1／2 ΣXn(Y(n+1)－Y(n-1))	面　　積　　Ａ	175.3592490	土地 の 所有者		縮 尺	1／　250

座 標 面 積 計 算 書

地 番	79-2(1)	地 目	

筆 界 点	X	Y	辺長	方向角	備　考
79-30	24518.202	20293.310	24.240	289-02-44	
79-29	24515.295	20292.277	3.085	199-33-45	
79-21	24507.376	20315.217	24.268	109-02-42	
79-20	24510.292	20316.223	3.085	19-02-03	

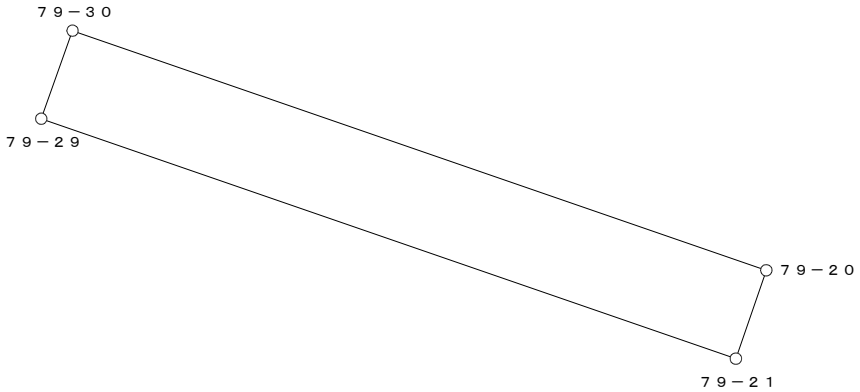


○：筆界点

面積算出公式	倍 面 積　２Ａ　149.638675	土 地 の 所 在			
Ａ＝ 1／2 ΣXn(Y(n+1)－Y(n-1))	面　積　Ａ　74.8193375	土地 の 所有者		縮 尺	1／　250

座 標 面 積 計 算 書

地 番	79-3(1)	地 目	

筆 界 点	X	Y	辺長	方向角	備　考
79-29	24515.295	20292.277	24.268	289-02-42	
79-18	24513.487	20291.634	1.919	199-34-39	
79-28	24510.289	20290.526	3.385	199-06-34	
79-3	24502.361	20313.488	24.292	109-02-53	
79-21	24507.376	20315.217	5.305	19-01-21	

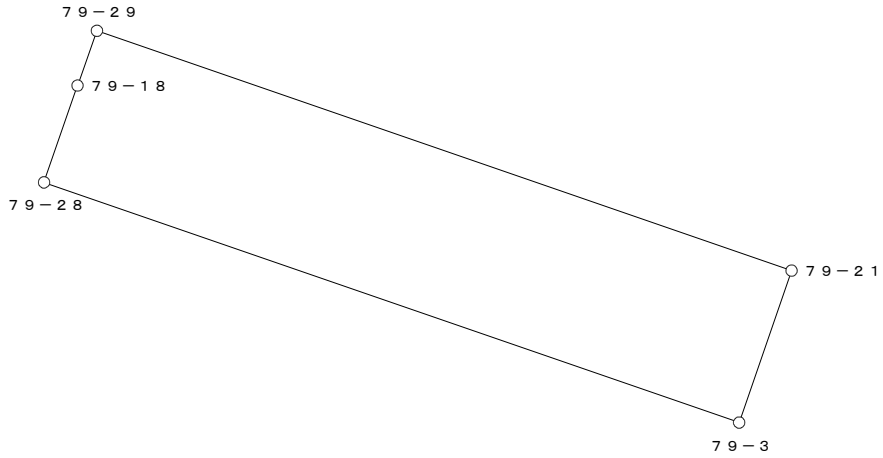


○：筆界点

面積算出公式	倍 面 積　２Ａ	257.618801	土 地 の 所 在			
Ａ＝ 1／2 ΣXn(Y(n+1)－Y(n-1))	面　　積　　Ａ	128.8094005	土地 の 所有者		縮 尺	1／　250

座 標 面 積 計 算 書

地 番	79-4	地 目	

筆 界 点	X	Y	辺長	方向角	備　考
79-28	24510.289	20290.526	24.292	289-02-53	
79-27	24505.064	20288.716	5.530	199-06-24	
79-22	24497.134	20311.685	24.299	109-02-50	
79-3	24502.361	20313.488	5.529	19-01-53	

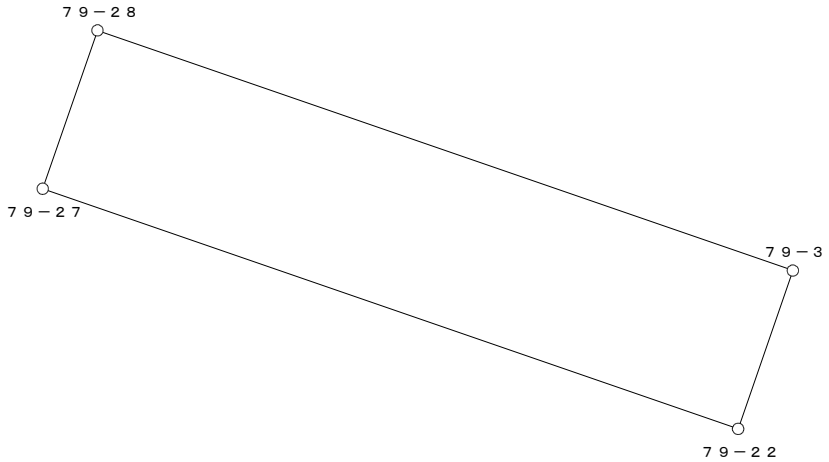


○：筆界点

面積算出公式	倍 面 積　２Ａ	268.682883	土 地 の 所 在			
Ａ＝ 1／2 ΣXn(Y(n+1)－Y(n-1))	面　　積　　Ａ	134.3414415	土地 の 所有者		縮 尺	1／　250

座 標 面 積 計 算 書

地 番	79-5	地 目	

筆 界 点	X	Y	辺長	方向角	備　考
79-27	24505.064	20288.716	24.299	289-02-50	
79-26	24496.093	20285.608	9.494	199-06-31	
79-4	24488.143	20308.582	24.311	109-05-16	
79-22	24497.134	20311.685	9.511	19-02-27	

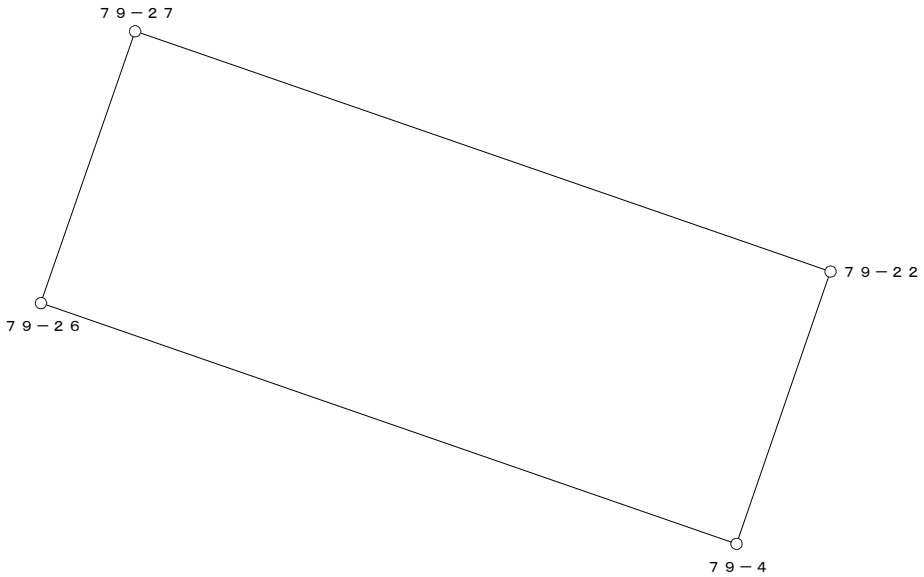


○：筆界点

面積算出公式	倍 面 積　２Ａ	461.929423	土 地 の 所 在			
Ａ＝ 1／2 ΣXn(Y(n+1)－Y(n-1))	面　　積　　Ａ	230.9647115	土地 の 所有者		縮 尺	1／　250

座 標 面 積 計 算 書

地 番	79-6	地 目	

筆 界 点	X	Y	辺長	方向角	備 考
79-26	24496.093	20285.608	24.311	289-05-16	
79-17	24490.095	20283.530	6.348	199-06-31	
79-16	24473.249	20289.864	17.997	159-23-38	
79-25	24466.419	20301.571	13.554	120-15-35	
79-32	24469.084	20302.859	2.960	25-47-40	
79-31	24473.867	20305.171	5.312	25-47-53	
79-6	24484.279	20309.777	11.385	23-51-48	
79-5	24485.236	20307.566	2.409	293-24-17	
79-4	24488.143	20308.582	3.079	19-15-52	

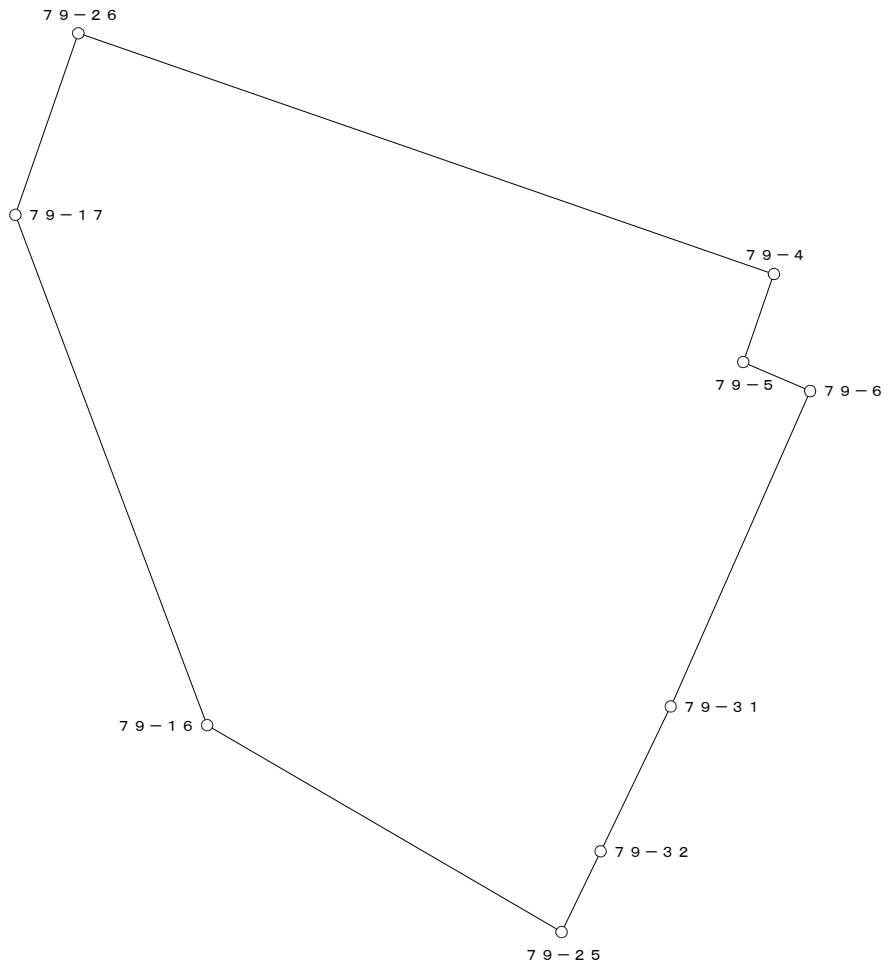


○：筆界点

面積算出公式	倍 面 積 ２Ａ	915.015905	土 地 の 所 在			
Ａ＝ １／２ ΣＸｎ(Ｙ(ｎ+1)－Ｙ(ｎ-1))	面 積 Ａ	457.5079525	土地 の 所有者		縮 尺	1／ 250

座 標 面 積 計 算 書

地 番	79-7	地 目	

筆 界 点	X	Y	辺長	方向角	備　考
79-6	24484.279	20309.777	23.296	293-50-34	
79-31	24473.867	20305.171	11.385	203-51-48	
79-32	24469.084	20302.859	5.312	205-47-53	
79-33	24468.755	20303.538	0.755	115-51-07	
79-24	24466.034	20302.222	3.023	205-48-38	
79-14	24463.963	20305.713	4.059	120-40-41	
79-23	24454.370	20321.516	18.487	121-15-33	
79-34	24461.676	20325.248	8.204	27-03-31	
79-35	24463.706	20326.147	2.220	23-53-11	
79-7	24474.862	20331.085	12.200	23-52-33	

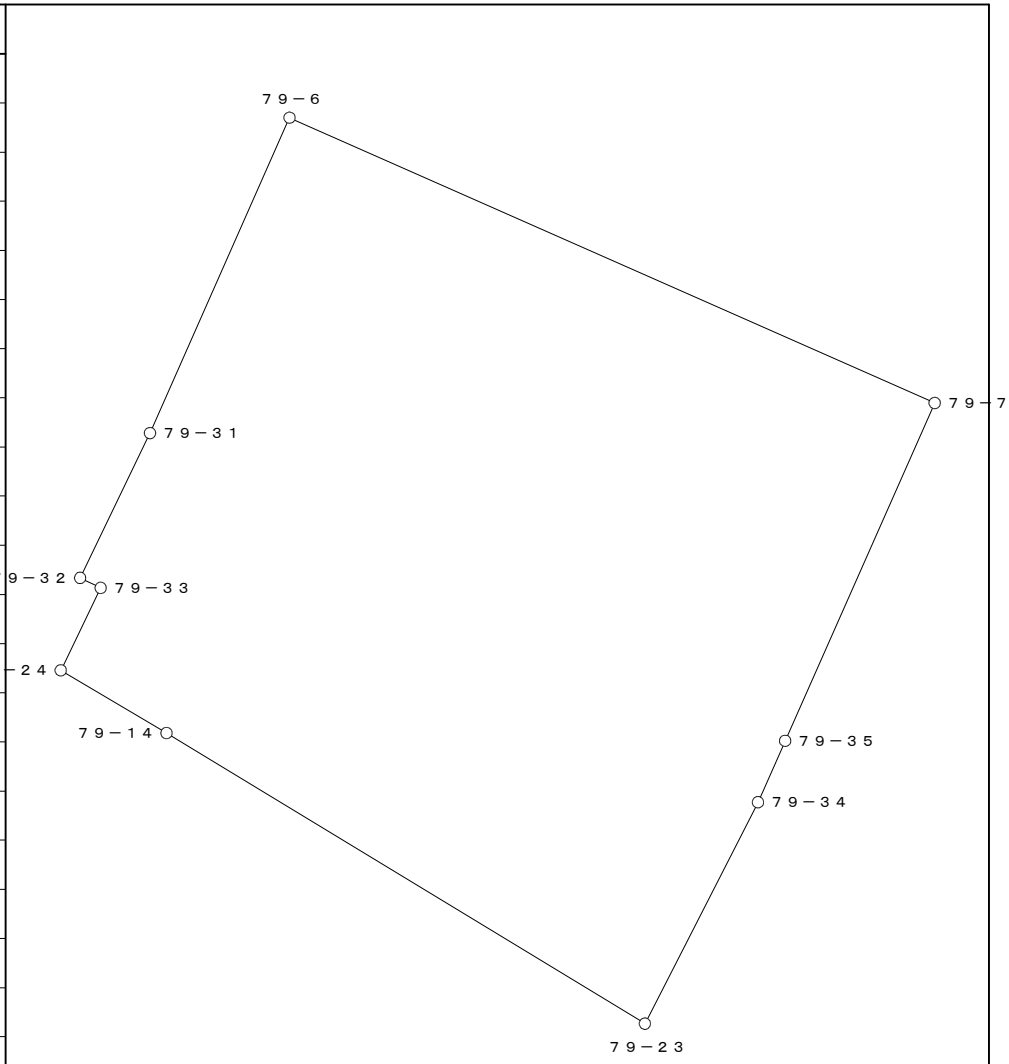


○：筆界点

面積算出公式	倍 面 積　２Ａ	979.802459	土 地 の 所 在			
Ａ＝ 1／2 ΣXn(Y(n+1)－Y(n-1))	面　　積　　Ａ	489.9012295	土地 の 所有者		縮 尺	1／　250

座 標 面 積 計 算 書

地 番	79-10	地 目	

筆 界 点	X	Y	辺長	方向角	備　考
79-35	24463.706	20326.147	17.828	293-48-58	
79-34	24461.676	20325.248	2.220	203-53-11	
79-23	24454.370	20321.516	8.204	207-03-31	
79-13	24454.131	20321.910	0.461	121-14-27	
79-12	24448.371	20331.075	10.825	122-08-54	
79-11	24454.221	20347.628	17.556	70-32-10	
79-36	24456.507	20342.457	5.654	293-50-57	

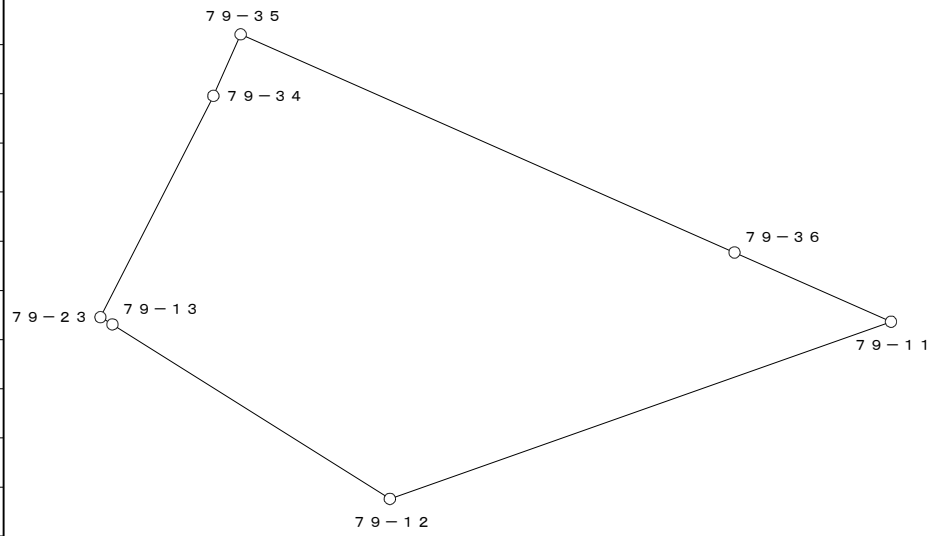


○：筆界点

面積算出公式	倍 面 積　２Ａ	398.665008	土 地 の 所 在			
Ａ＝ 1／2 ΣXn(Y(n+1)－Y(n-1))	面　　積　　Ａ	199.3325040	土地 の 所有者		縮 尺	1／　250

座 標 面 積 計 算 書

地 番	79-11	地 目	

筆 界 点	X	Y	辺長	方向角	備　考
79-32	24469.084	20302.859	0.755	295-51-07	
79-25	24466.419	20301.571	2.960	205-47-40	
79-15	24466.279	20301.810	0.277	120-21-38	
79-24	24466.034	20302.222	0.479	120-44-18	
79-33	24468.755	20303.538	3.023	25-48-38	

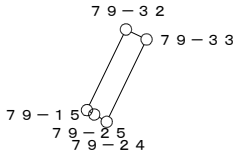

○：筆界点

面積算出公式	倍 面 積　２Ａ	4.510443	土 地 の 所 在			
Ａ＝ 1／2 ΣXn(Y(n+1)－Y(n-1))	面　　積　　Ａ	2.2552215	土地 の 所有者		縮 尺	1／　250